



美特鋁質有限公司

MIDI ALUMINIUM FABRICATOR LTD.

“以此為準”



工程指示 / 要求簡箋 ENGINEER INSTRUCTIONS(E.I.)

工程指示編號:	EI- 7656 D	修改版本:	- D
	HK- 1179		
工程編號:	J 853	工程名稱:	延坪道 (第2期)
收件人:	生統/	發件人:	Jingo
工程項目:	飾線 Feature Wall 工廠用鋁板加工圖修改	日期:	19/6/2024

<input type="checkbox"/> 原合約工程包	<input type="checkbox"/> 原合約工程加 / 減脹 QT-	<input type="checkbox"/> 新工程報價 QT-
---------------------------------	--	------------------------------------

信件批核號碼/圖紙參考編號:	批核模具圖紙編號:
客戶指示附件:	管理內部批簽署:

<input type="checkbox"/> 初步鋁料 B.M.	<input type="checkbox"/> 加工拆圖, 然後生產	<input type="checkbox"/> 尺寸表
<input type="checkbox"/> 正式鋁料 B.M.	<input type="checkbox"/> 技術上資料/指示	<input type="checkbox"/> 報價
<input type="checkbox"/> 配件 B.M.	<input type="checkbox"/> 樣辦或貨品說明書	<input type="checkbox"/> 分判合約
<input type="checkbox"/> 其他:		

內容: 請按期生產

完成上列要求日期: 3/7/2024

國內

<input type="checkbox"/> 生產技術總監	<input type="checkbox"/> 連附件	<input type="checkbox"/> 技術部	<input type="checkbox"/> 連附件	<input type="checkbox"/> 生產部	<input type="checkbox"/> 連附件
<input type="checkbox"/> 採購部	<input type="checkbox"/> 連附件	<input checked="" type="checkbox"/> 生產統籌部	<input checked="" type="checkbox"/> 連附件	<input type="checkbox"/> 報關組	<input type="checkbox"/> 連附件
<input type="checkbox"/> 質檢部	<input type="checkbox"/> 連附件	<input type="checkbox"/> 會計部	<input type="checkbox"/> 連附件	<input type="checkbox"/> 機械設計部	<input type="checkbox"/> 連附件
<input type="checkbox"/> 香港辦	<input type="checkbox"/> 連附件	<input type="checkbox"/> 其他:			

香港

<input type="checkbox"/> 行政部	<input type="checkbox"/> 連附件	<input type="checkbox"/> 會計部	<input type="checkbox"/> 連附件	<input type="checkbox"/> 統籌部	<input type="checkbox"/> 連附件	<input type="checkbox"/> 工程部	<input type="checkbox"/> 連附件
<input type="checkbox"/> 採購部	<input type="checkbox"/> 連附件	<input type="checkbox"/> QS部	<input type="checkbox"/> 連附件	<input type="checkbox"/> 地盤管理	<input type="checkbox"/> 連附件	<input type="checkbox"/> 維修部	<input type="checkbox"/> 連附件


*發件人簽署:	*組別成員批核簽署:
傳遞編號:	項目經理簽署:

PROJECT: YIN PING ROAD KOWLOON FEATURE WALL (PHASE 2)

REV.	DESCRIBED BY	Dim. A	Dim. B	Dim. C	Dim. D	Dim. E	Dim. F	Dim. G	Dim. H	QTY.	Inv. Code	COATING	COLOUR	MARK. NO.	QTY.
-	FKP-M101	-	-	-	-	-	-	-	24			PVF2	EC-DG-D334232-ZD1(SS-01)	-	-

ASSEMBLE ON PARTS

注: 工厂用

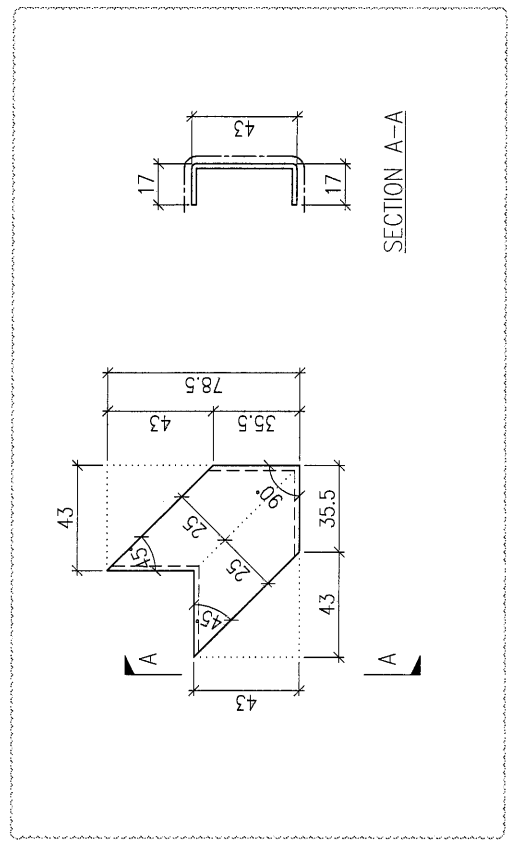

DWG. NO.	REV.	SCALE	DATE	DRAWN BY	APPROVED BY
FKP-M101	A	-	13-04-2024	-	-

PROJECT: YIN PING ROAD KOWLOON FEATURE WALL (PHASE 2)

MATERIAL: 3mm铝板


COATING: PVF2

COLOUR: EC-DG-D334232-ZD1(SS-01)

MARK. NO.:

QTY.:

REV.	CHANGED DATE (日)	PART NUMBER	Dim. A	Dim. B	Dim. C	Dim. D	Dim. E	Dim. F	Dim. G	Dim. H	QTY.	Inv. Code	ASSEMBLE ON PARTS	工厂用
-		P2-AP-31	-	-	-	-	-	-	-	-	94			

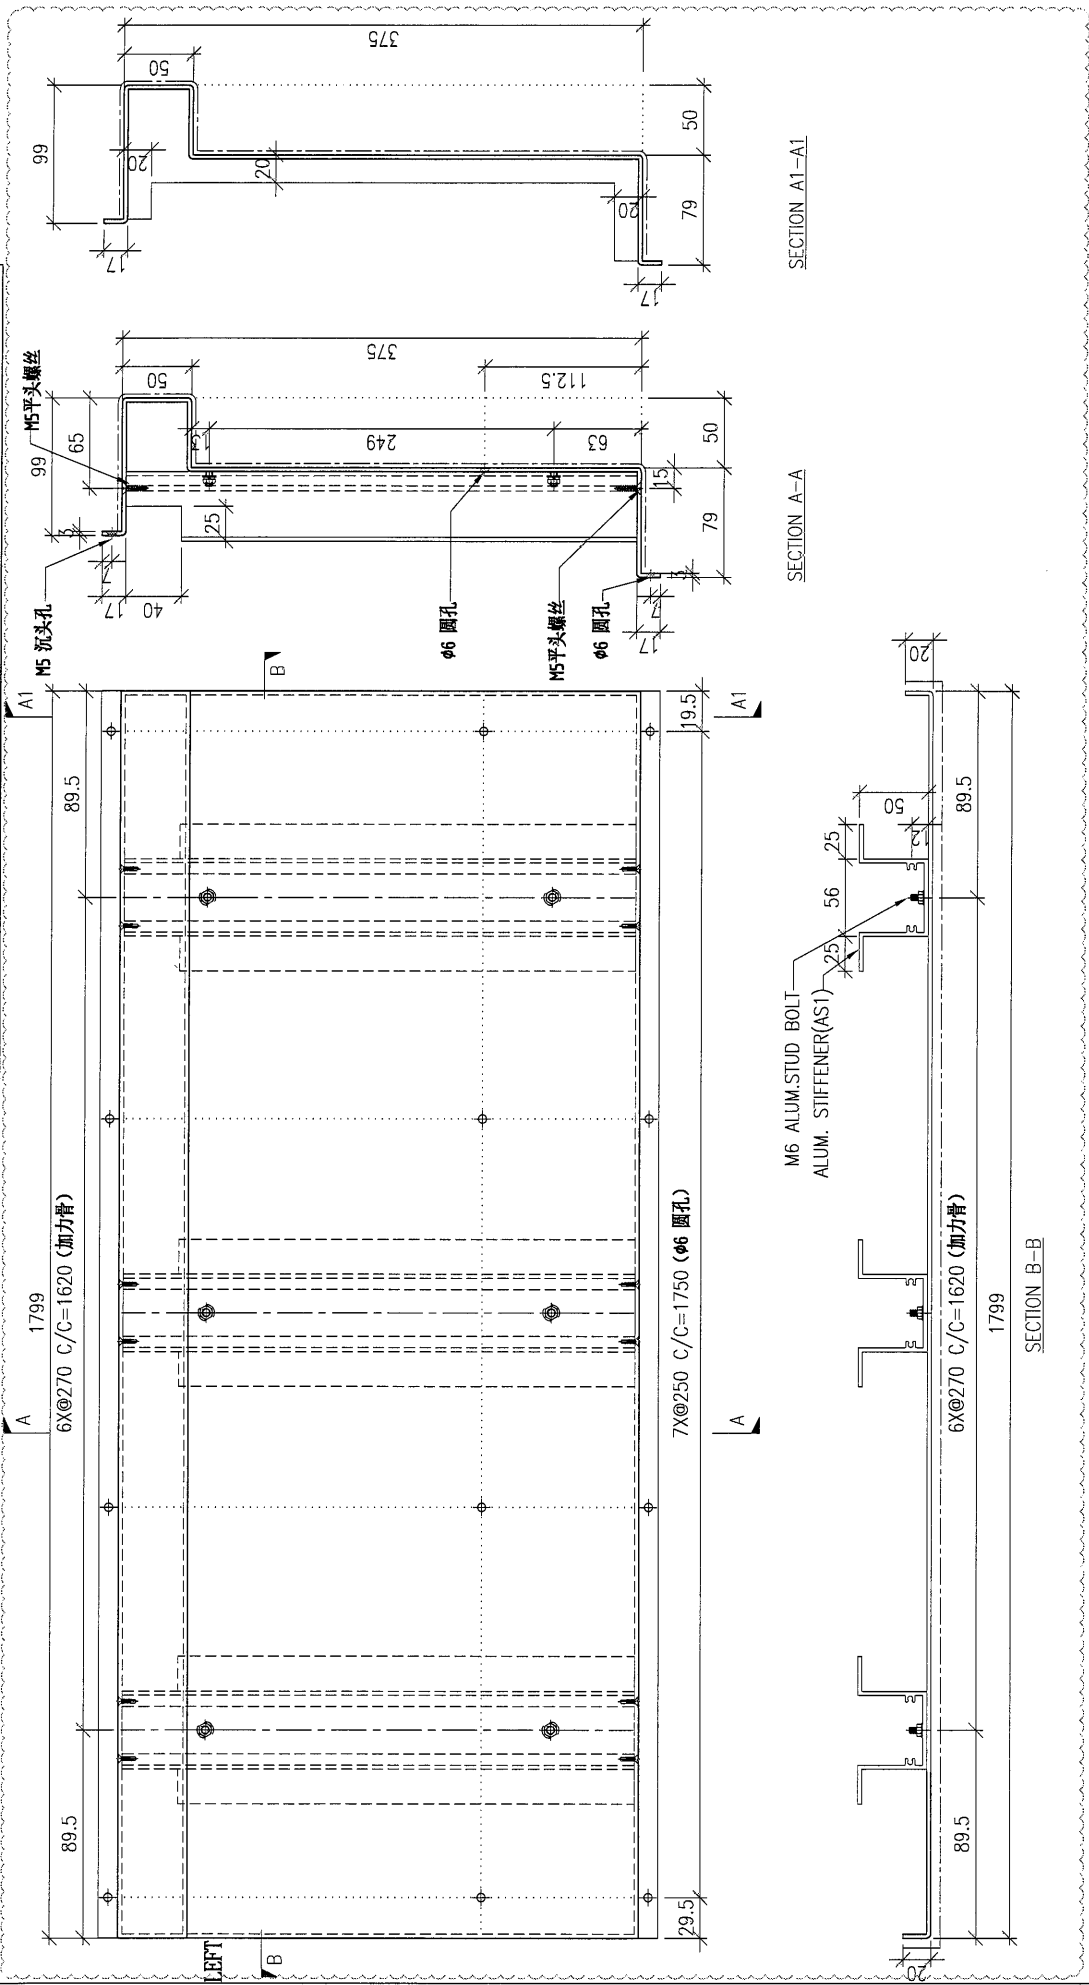


DWG. NO.	REV.	SCALE	DATE	DRAWN BY	APPROVED BY
P2-AP-31	A	-	13-04-2024	-	-

PROJECT: YIN PING ROAD KOWLOON FEATURE WALL (PHASE 2)

REV.	CHANGED BY	PART NUMBER	Dim. A	Dim. B	Dim. C	Dim. D	Dim. E	Dim. F	Dim. G	Dim. H	QTY.	Inv. Code	COATING	MATERIAL	3mm铝板	PVF2	ASSEMBLE ON PARTS	COLOUR	EC-DG-D334232-ZD1(SS-01)	MARK. NO.	QTY.	
-		P2-AP-32A	1123.5	2x@270c/c	3x@250c/c																	
-		P2-AP-32B	1268.5	2x@300c/c	3x@300c/c																	
-		P2-AP-32C	856.5	1x@250c/c	2x@250c/c																	
-		P2-AP-32D	1174	2x@290c/c	3x@270c/c																	
-		P2-AP-32E	1597.5	4x@250c/c	5x@250c/c																	
-		P2-AP-32F	1334.5	3x@250c/c	4x@240c/c																	

注: 工厂用

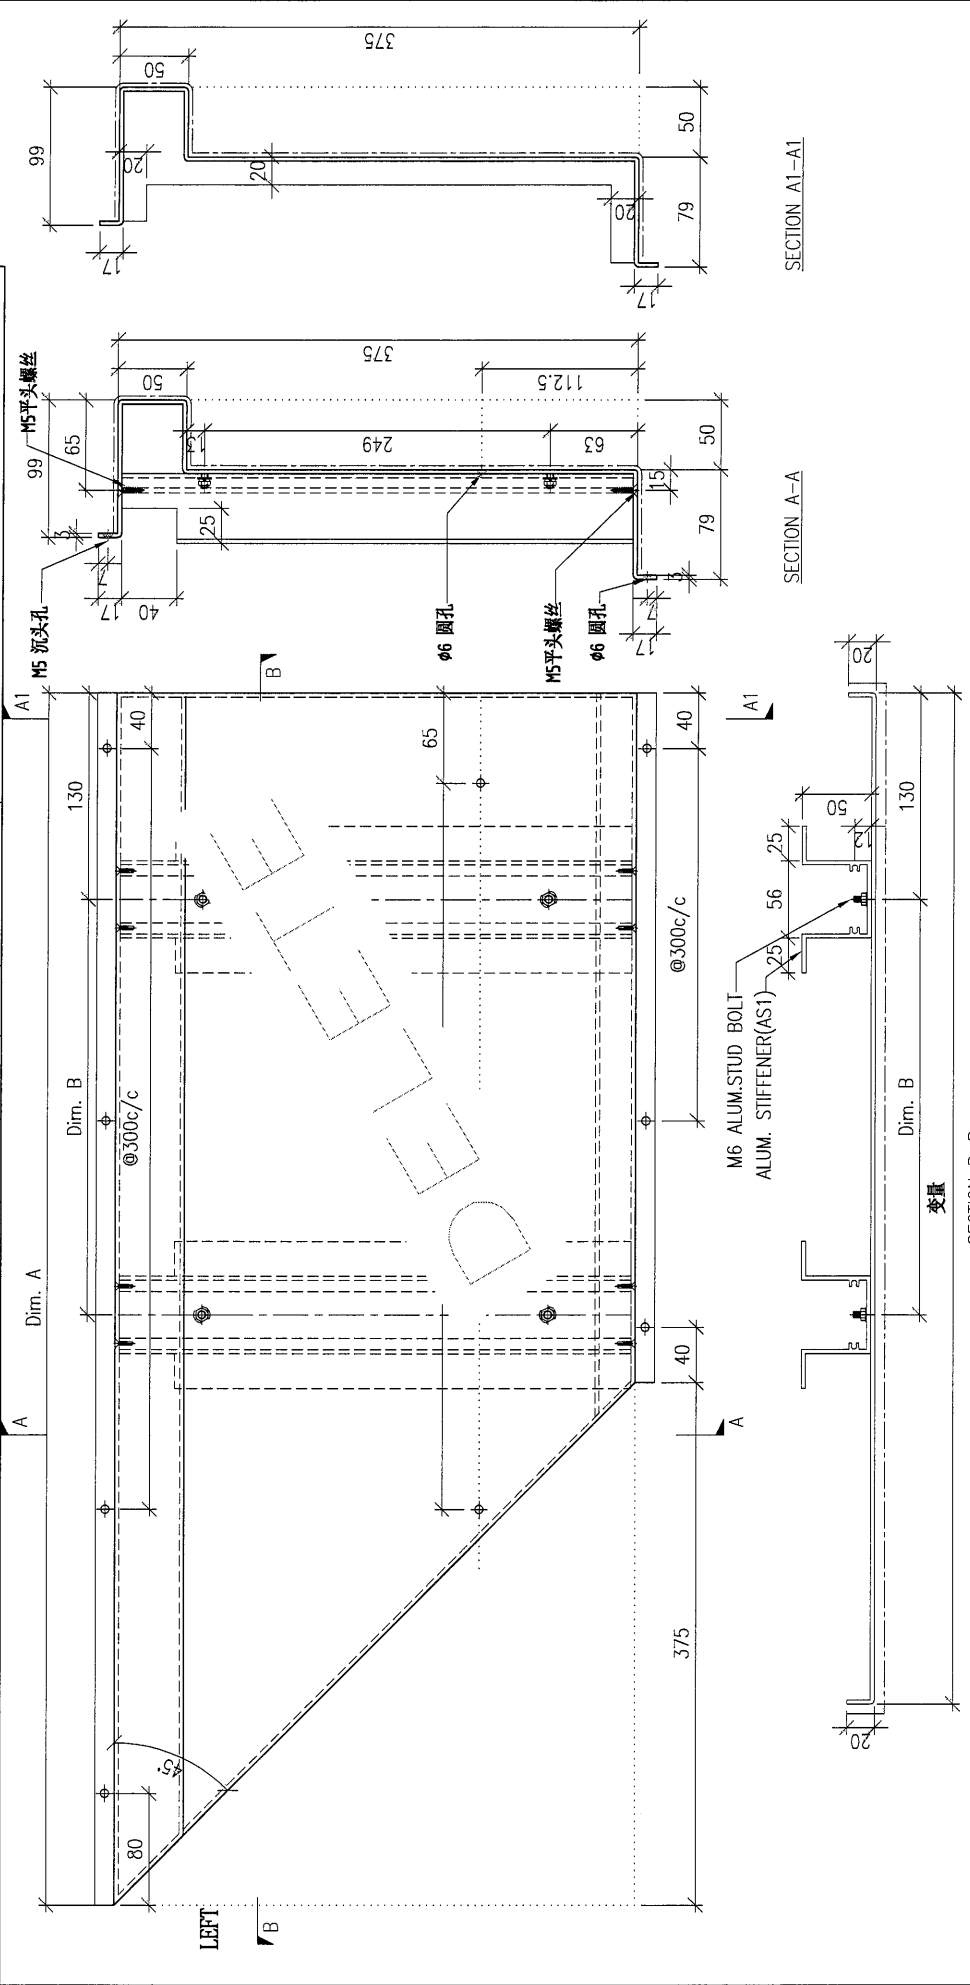

DWG. NO.	REV.	SCALE	DATE	DRAWN BY	APPROVED BY
P2-AP-32	-	-	13-04-2024	-	-

PROJECT: YIN PING ROAD KOWLOON FEATURE WALL (PHASE 2)

MATERIAL: 3mm铝板

COATING: PVF2


COLOUR: EC-DG-D334232-ZD1(SS-01)

MARK. NO.:

QTY.:

REV.	CHANGED PART OR	Dim. A	Dim. B	Dim. C	Dim. D	Dim. E	Dim. F	Dim. G	Dim. H	QTY.	Inv. Code
-	P2-AP-34B	953	578	2x@220c/c	-	-	-	-	-	1	-
-	P2-AP-34C	1503	1128	4x@50c/c	-	-	-	-	-	1	-
-	P2-AP-34D	1175	800	3x@220c/c	-	-	-	-	-	1	-

注: 工厂用

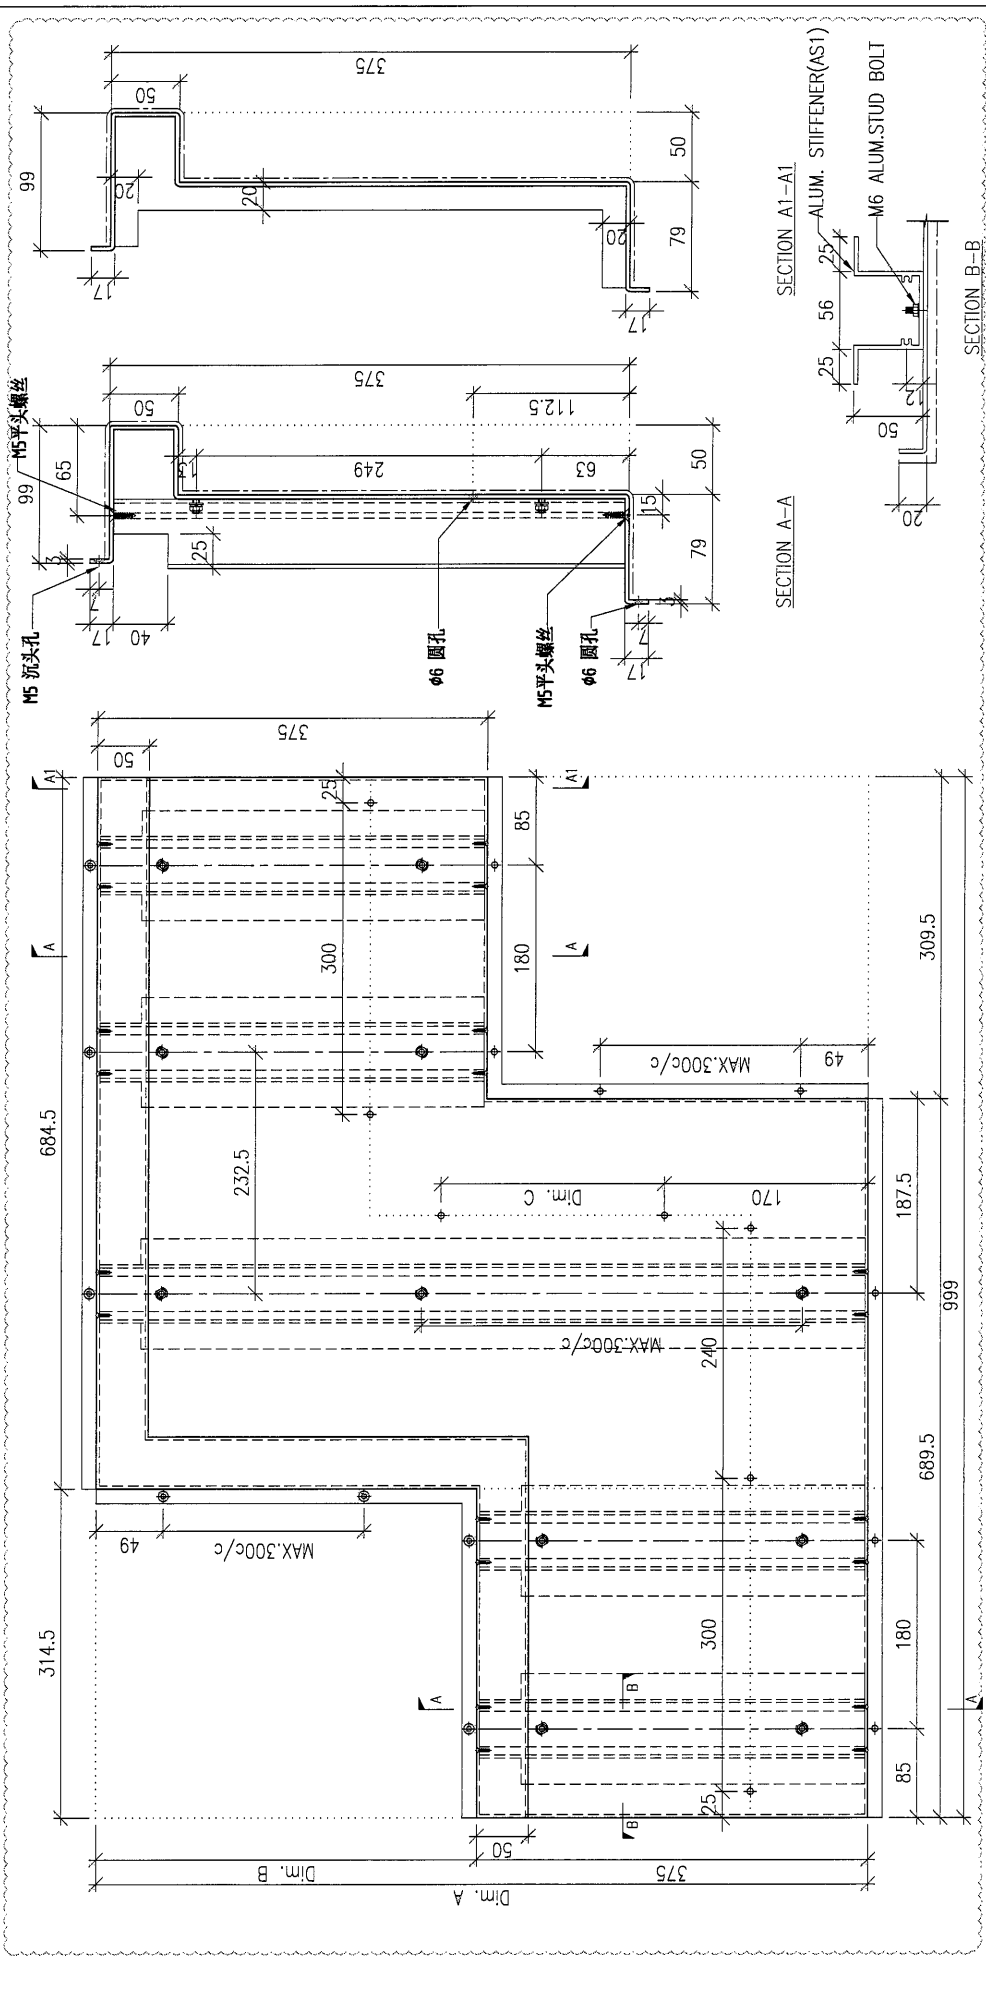

DWG. NO.:	P2-AP-34	REV.:	-	SCALE:	-	DATE:	13-04-2024	DRAWN BY:	-	APPROVED BY:	-
-----------	----------	-------	---	--------	---	-------	------------	-----------	---	--------------	---

PROJECT: YIN PING ROAD KOWLOON FEATURE WALL (PHASE 2)

MATERIAL: 3mm铝板

COATING: PVF2


COLOUR: EC-DG-D334232-ZD1(SS-01)

MARK. NO.:

QTY.:

REV.	CHECKED DATE	PART NUMBER	Dim. A	Dim. B	Dim. C	Dim. D	Dim. E	Dim. F	Dim. G	Dim. H	QTY.	Inv. Code	ASSEMBLE ON PARTS
-		P2-AP-34E	-	-	-	-	-	-	-	-	1		

注: 新增图纸

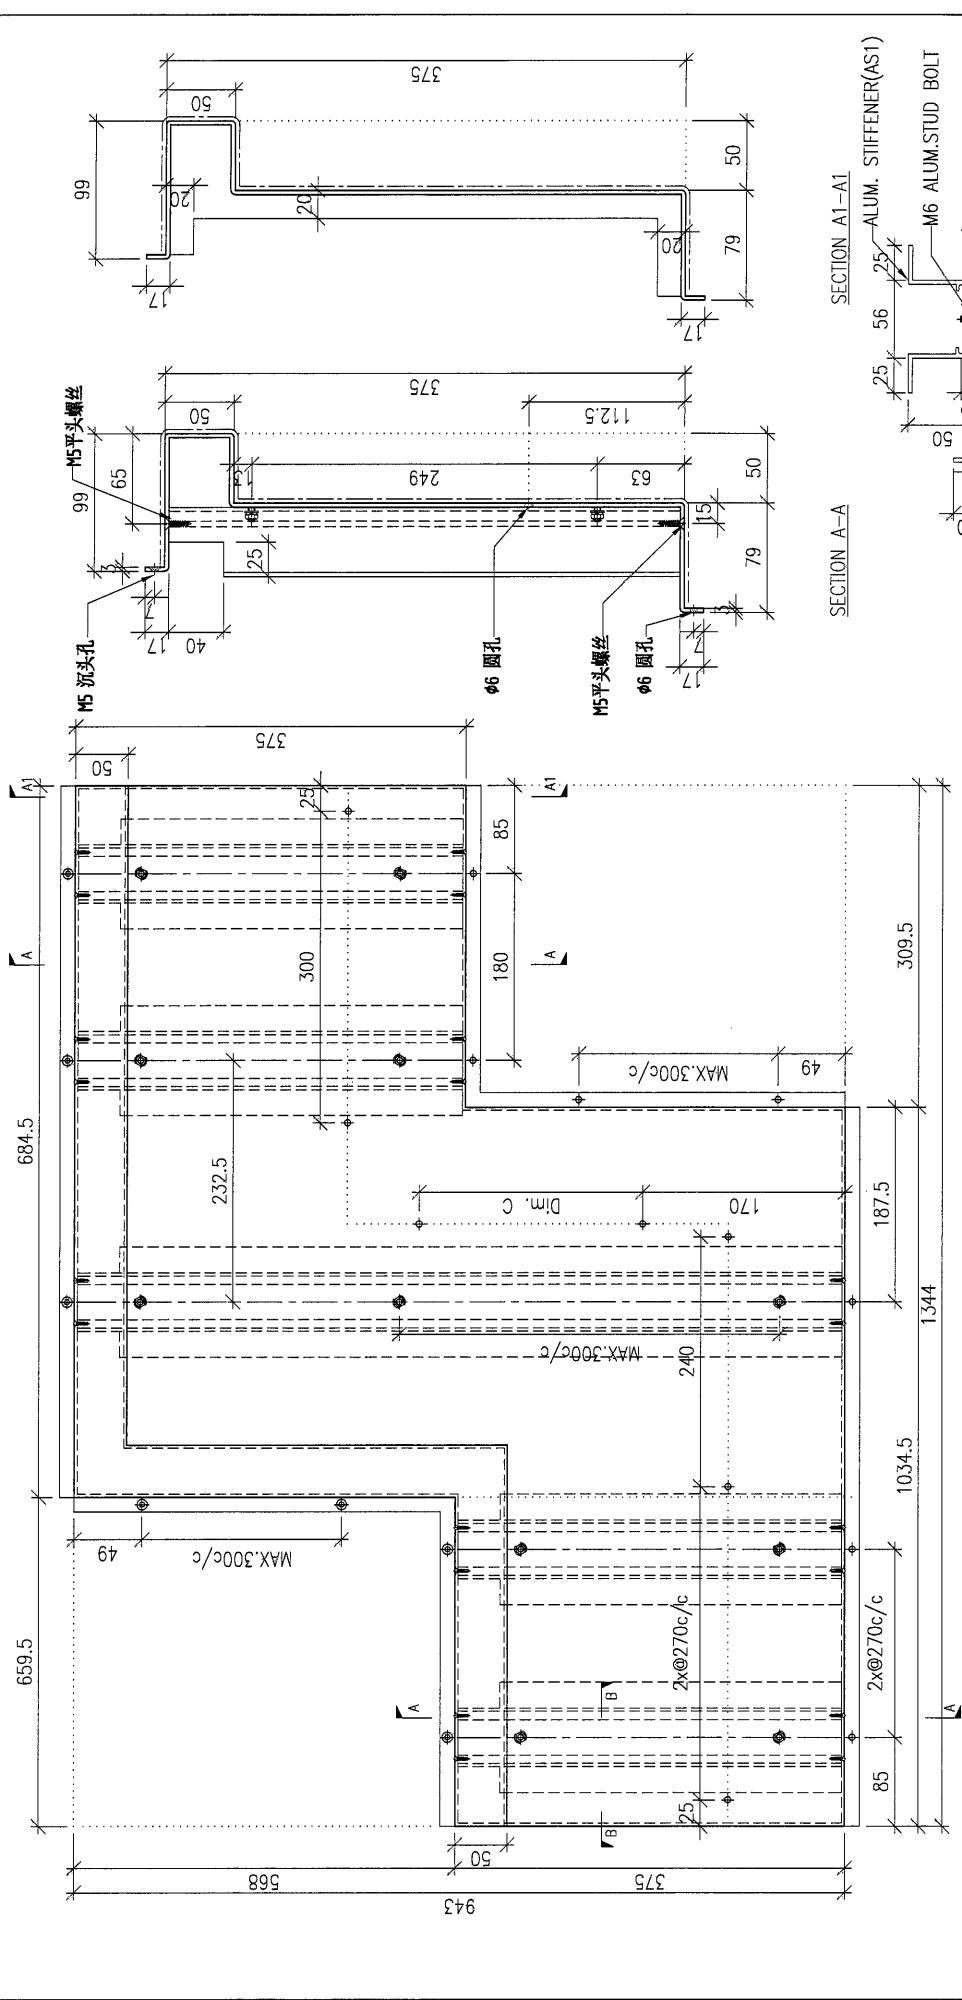

DWG. NO.	REV.	SCALE	DATE	DRAWN BY	APPROVED BY
P2-AP-34E	-	-	13-04-2024	-	-

PROJECT: YIN PING ROAD KOWLOON FEATURE WALL (PHASE 2)

MATERIAL: 3mm铝板

COATING: PVF2


COLOUR: EC-DG-D334232-ZD1(SS-01)

MARK. NO.:

QTY.:

REV.	REVISION	PART NUMBER	Dim. A	Dim. B	Dim. C	Dim. D	Dim. E	Dim. F	Dim. G	Dim. H	QTY.	Inv. Code	ASSEMBLE ON PARTS
-		P2-AP-34F	-	-	-	-	-	-	-	-	1		

注: 新增图纸

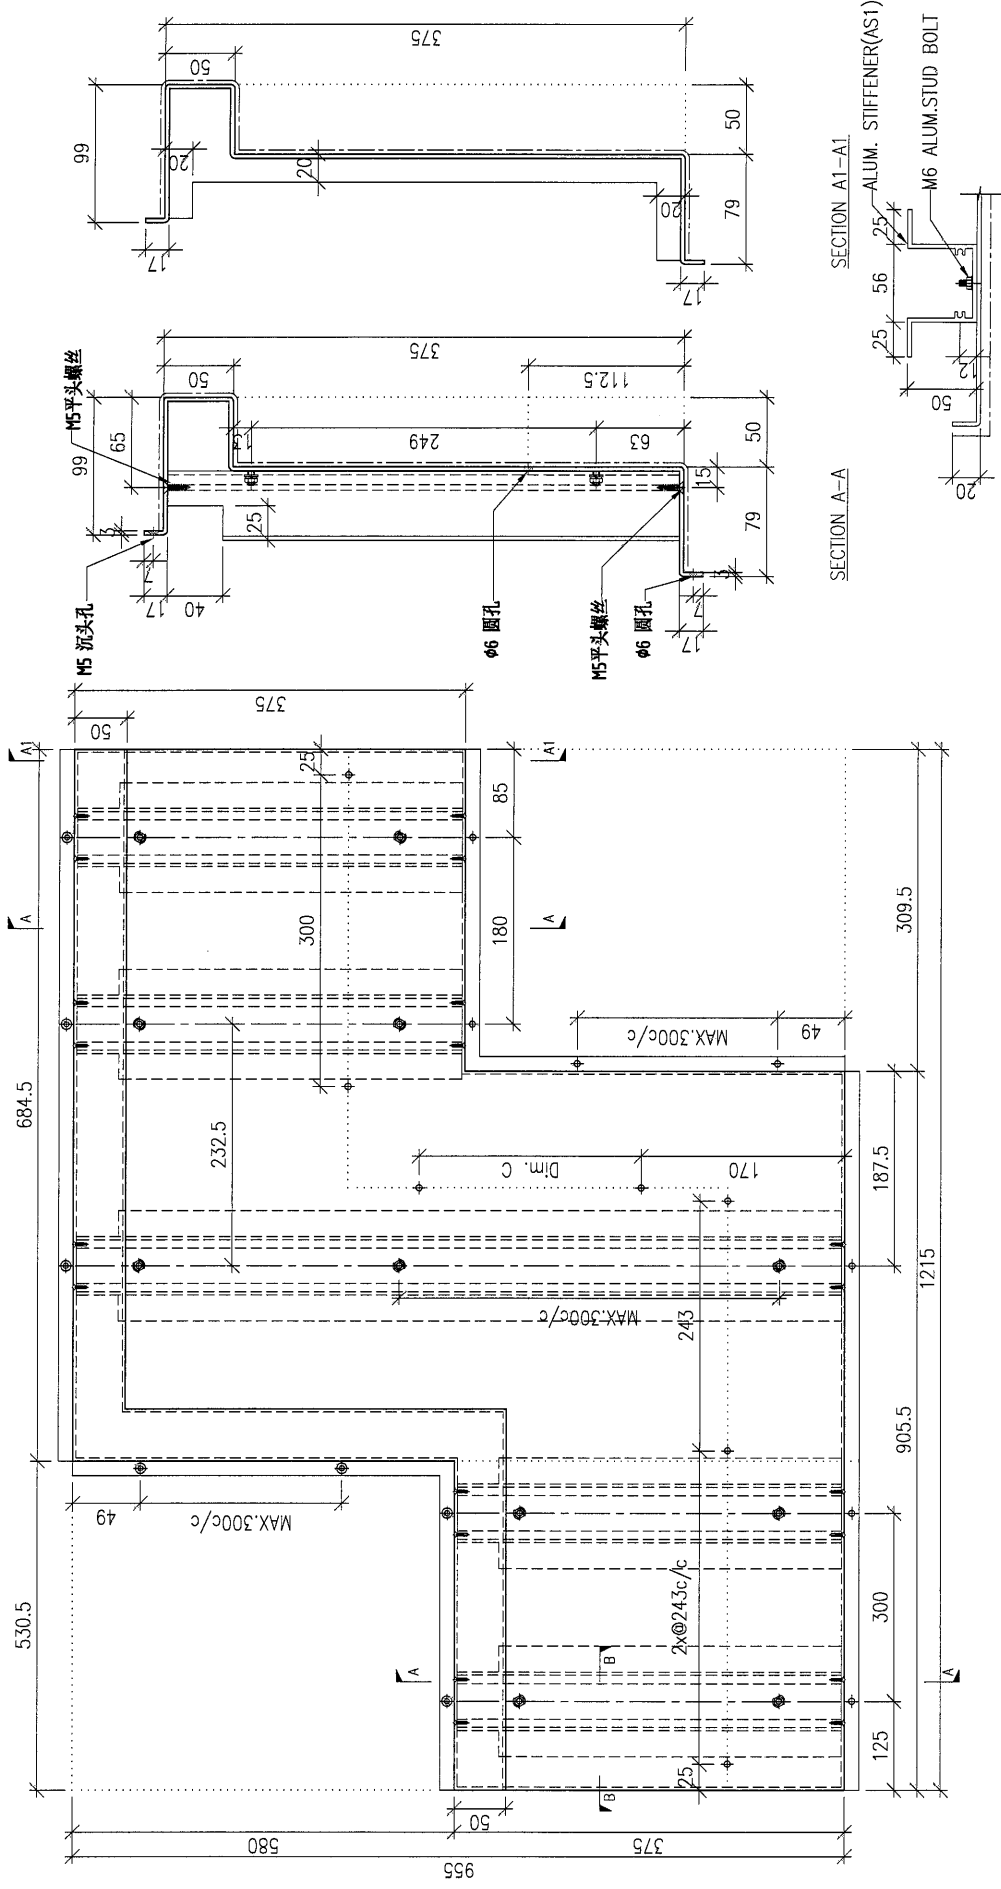

DWG. NO.	REV.	SCALE	DATE	DRAWN BY	APPROVED BY
P2-AP-34F	-	-	13-04-2024	-	-