



工程指示 / 要求簡箋 ENGINEER INSTRUCTIONS(E.I.)

工程指示編號:	EI-7756	B	修改版本:	- B
	HK-1287			
工程編號:	J 853	工程名稱:	延坪道 (第2期)	
收件人:	生統	發件人:	Jingo	
工程項目:	House A 後鐵窗 獨立窗加工圖 修改		日期:	10/7/2024

<input type="checkbox"/> 原合約工程包	<input type="checkbox"/> 原合約工程加 / 減賬 QT-	<input type="checkbox"/> 新工程報價 QT-
---------------------------------	--	------------------------------------

信件批核號碼/圖紙參考編號:	批核模具圖紙編號:
客戶指示附件:	管理內部批簽署:

<input type="checkbox"/> 初步鋁料 B.M.	<input type="checkbox"/> 加工拆圖, 然後生產	<input type="checkbox"/> 尺寸表
<input type="checkbox"/> 正式鋁料 B.M.	<input type="checkbox"/> 技術上資料/指示	<input type="checkbox"/> 報價
<input type="checkbox"/> 配件 B.M.	<input type="checkbox"/> 樣辦或貨品說明書	<input type="checkbox"/> 分判合約
<input type="checkbox"/> 其他:		

內容:

完成上列要求日期: 18/7/2024

國內

<input type="checkbox"/> 生產技術總監	<input type="checkbox"/> 連附件	<input type="checkbox"/> 技術部	<input type="checkbox"/> 連附件	<input type="checkbox"/> 生產部	<input type="checkbox"/> 連附件
<input type="checkbox"/> 採購部	<input type="checkbox"/> 連附件	<input checked="" type="checkbox"/> 生產統籌部	<input checked="" type="checkbox"/> 連附件	<input type="checkbox"/> 報關組	<input type="checkbox"/> 連附件
<input type="checkbox"/> 質檢部	<input type="checkbox"/> 連附件	<input type="checkbox"/> 會計部	<input type="checkbox"/> 連附件	<input type="checkbox"/> 機械設計部	<input type="checkbox"/> 連附件
<input type="checkbox"/> 香港辦	<input type="checkbox"/> 連附件	<input type="checkbox"/> 其他:			

香港

<input type="checkbox"/> 行政部	<input type="checkbox"/> 連附件	<input type="checkbox"/> 會計部	<input type="checkbox"/> 連附件	<input type="checkbox"/> 統籌部	<input type="checkbox"/> 連附件	<input type="checkbox"/> 工程部	<input type="checkbox"/> 連附件
<input type="checkbox"/> 採購部	<input type="checkbox"/> 連附件	<input type="checkbox"/> QS部	<input type="checkbox"/> 連附件	<input checked="" type="checkbox"/> 地盤管理	<input checked="" type="checkbox"/> 連附件	<input type="checkbox"/> 維修部	<input type="checkbox"/> 連附件

*發件人簽署:	*組別成員批核簽署:
傳遞編號:	項目經理簽署:

圖則登記表
DRAWING REGISTER

工程名稱 Project Title:		延坪道二期 HOUSE A後裝窗拆圖		接收日期 Receiving Date (適用於客戶圖則)										
工程編號 Project No:		J-853		年										
分發予 Distributed To				年	24	24	24							
				月	5	6	7							
				日	8	11	10							
圖則編號 Drg. No.		圖則名稱 Drawing Title		發出日期 Issued Date										
				年	24	24	24							
				月	5	6	7							
				日	8	11	10							
				修訂編號 Revision No.										
				1	-	-	-							
				2	-	-	-							
				3	-	-	-							
				4	-	-	-							
				5	-	-	-							
				6	-	-	-							
				7	-	-	-							
				8	-	-	-							
				9	-	A	-							
				10	-	-	-							
				11	-	-	-							
				12	-	-	-							
				13	-	-	-							
				14	-	A	-							
				15	-	A	-							
				16	-	A	-							
				17	-	A	-							
				18	-	-	-							
				19	-	-	-							
				20	-	-	-							
				21	-	-	-							
				22	-	-	-							
				23	-	A	-							
				24	-	-	-							
				25	-	-	-							
				26	-	-	-							
				27	-	A	-							


圖則登記表
DRAWING REGISTER

工程名稱 Project Title:		延坪道二期 HOUSE A後裝窗拆圖		接收日期 Receiving Date (適用於客戶圖則)											
工程編號 Project No:		J-853		年											
分發予 Distributed To				年	24	24	24								
				月	5	6	7								
				日	8	11	10								
圖則編號 Drg. No.		圖則名稱 Drawing Title		修訂編號 Revision No.											
X85948-151L	生框邊企(左)加工圖	28	-	-	-										
X85948-154L	生框邊企(左)加工圖	29	-	-	-										
X85948-155L	生框邊企(左)加工圖	30	-	-	-										
X85948-157L	生框邊企(左)加工圖	31	-	-	-										
X85948-158LL	生框邊企(左)加工圖	32	-	-	-										
X85948-158RL	生框邊企(左)加工圖	33	-	A	-										
X85948-159LL	生框邊企(左)加工圖	34	-	-	-										
X85948-159RL	生框邊企(左)加工圖	35	-	-	-										
X85948-160LL	生框邊企(左)加工圖	36	-	-	-										
X85961-160RL	生夾企(左)加工圖	37	-	-	-										
X85948-161LL	生框邊企(左)加工圖	38	-	A	-										
X85961-161RL	生夾企(左)加工圖	39	-	A	-										
X85961-160ZL	梗夾企(左)加工圖	40	-	-	-										
X85961-161RLa	梗夾企(左)加工圖	41	-	A	-										
X85948-161LLa	梗框邊企(左)加工圖	42	-	A	-										
X85960-701L	梗料(有空腔) 企(左)加工圖	43	-	-	-										
X85960-702L	梗料(有空腔) 企(左)加工圖	44	-	-	-										
X85948-151R	生框邊企(右)加工圖	45	-	-	-										
X85948-154R	生框邊企(右)加工圖	46	-	-	-										
X85948-155R	生框邊企(右)加工圖	47	-	-	-										
X85948-157R	生框邊企(右)加工圖	48	-	-	-										
X85948-158LR	生框邊企(右)加工圖	49	-	-	-										
X85948-158RR	生框邊企(右)加工圖	50	-	A	-										
X85948-159LR	生框邊企(右)加工圖	51	-	-	-										
X85948-159RR	生框邊企(右)加工圖	52	-	-	-										
X85961-160LR	生夾企(右)加工圖	53	-	-	-										
X85948-160RR	生框邊企(右)加工圖	54	-	-	-										

圖則登記表 DRAWING REGISTER		接收日期 Receiving Date (適用於客戶圖則)									
工程名稱 Project Title:	延坪道二期 HOUSE A後裝窗拆圖	年									
工程編號 Project No:	J-853	月									
分發予 Distributed To		日									
		發出日期 Issued Date									
		年	24	24	24						
		月	5	6	7						
		日	8	11	10						
圖則編號 Drg. No.	圖則名稱 Drawing Title	修訂編號 Revision No.									
X85961-161LR	生夾企(右)加工圖	55	-	A	-						
X85948-161RR	生框邊企(右)加工圖	56	-	A	-						
X85961-160ZR	梗夾企(右)加工圖	57	-	-	-						
X85948-161RRa	梗框邊企(右)加工圖	58	-	A	-						
X85961-161LRa	梗夾企(右)加工圖	59	-	A	-						
X85960-701R	梗料(有空腔) 企(右)加工圖	60	-	-	-						
X85960-702R	梗料(有空腔) 企(右)加工圖	61	-	-	-						
X86269-151T	生頂橫加工圖	62	-	-	-						
X86269-152T	生頂橫加工圖	63	-	-	-						
X86269-159TL	生頂橫加工圖	64	-	-	-						
X86269-159TR	生頂橫加工圖	65	-	-	-						
X86269-160TL	生頂橫加工圖	66	-	-	-						
X86269-160TR	生頂橫加工圖	67	-	-	-						
X86269-160TZ	梗頂橫加工圖	68	-	-	-						
X86269-161TRa	梗頂橫加工圖	69	-	-	-						
X86269-161TLa	梗頂橫加工圖	70	-	-	-						
X85960-701T	梗料(有空腔) 頂橫加工圖	71	-	-	-						
X86269-702T	梗頂橫加工圖	72	-	-	A						
X85954-158TL	上生下生中橫加工圖	73	-	-	-						
X85954-158TR	上生下生中橫加工圖	74	-	-	-						
X85955-702TR	上生下梗中橫加工圖	75	-	-	-						
X85947-151B	生底橫加工圖	76	-	-	-						
X85947-152B	生底橫加工圖	77	-	-	-						
X85947-158BL	生底橫加工圖	78	-	-	-						
X85947-158BR	生底橫加工圖	79	-	-	-						
X85947-159BL	生底橫加工圖	80	-	-	-						
X85947-159BR	生底橫加工圖	81	-	-	-						

圖則登記表 DRAWING REGISTER		接收日期 Receiving Date (適用於客戶圖則)									
工程名稱 Project Title:	延坪道二期 HOUSE A後裝窗拆圖	年									
工程編號 Project No:	J-853	月									
分發予 Distributed To		日									
		發出日期 Issued Date									
		年	24	24	24						
		月	5	6	7						
		日	8	11	10						
圖則編號 Drg. No.	圖則名稱 Drawing Title	修訂編號 Revision No.									
X85947-160BL	生底橫加工圖	82	-	-	-						
X85947-160BR	生底橫加工圖	83	-	-	-						
X85947-160BZ	梗底橫加工圖	84	-	-	-						
X85947-161BRa	梗底橫加工圖	85	-	-	-						
X85947-161BLa	梗底橫加工圖	86	-	-	-						
X85960-701B	梗料(有空腔) 底橫加工圖	87	-	-	-						
X85960-702B	梗料(有空腔) 底橫加工圖	88	-	-	-						
X85959-T151	百頁頂托角加工圖	89	-	-	-						
X85953-152	雙生企工料加工圖	90	-	-	-						
X85956-160ZL	企反拍線加工圖	91	-	-	-						
X85956-160ZR	企反拍線加工圖	92	-	-	-						
X85956-161RL	企反拍線加工圖	93	-	A	-						
X85956-161RR	企反拍線加工圖	94	-	A	-						
X85956-161LL	企反拍線加工圖	95	-	A	-						
X85956-161LR	企反拍線加工圖	96	-	A	-						
X85956-160ZT	橫反拍線加工圖	97	-	-	-						
X85956-161RT	橫反拍線加工圖	98	-	-	-						
X85956-161LT	橫反拍線加工圖	99	-	-	-						
X85956-702T	橫反拍線加工圖	100	-	-	-						
JM1032-160Q	反拍線擋膠角加工圖	101	-	A	-						
X85962-162JL	中企夾通加工圖	102	-	A	-						
X85962-162JR	中企夾通加工圖	103	-	A	-						
J853-85952-158TL	窗玉橫加工圖	104	-	-	-						
J853-85952-158BL	窗玉橫加工圖	105	-	-	-						
J853-85952-158TR	窗玉橫加工圖	106	-	-	-						
J853-85952-158BR	窗玉橫加工圖	107	-	-	-						
J853-85952-158LL	窗玉企加工圖	108	-	A	-						



圖則登記表 DRAWING REGISTER				
工程名稱 Project Title:		延坪道二期 HOUSE A後裝窗拆圖		接收日期 Receiving Date (適用於客戶圖則)
工程編號 Project No:		J-853		年
分發予 Distributed To				月
				日
				年
				月
				日
圖則編號 Drg. No.		圖則名稱 Drawing Title		發出日期 Issued Date
J853-85952-158LR	窗玉企加工圖	109	-	24
J853-85952-158RL	窗玉企加工圖	110	-	24
J853-85952-158RR	窗玉企加工圖	111	-	24
J853-86036-S158L	玻璃線加工圖	112	-	5
J853-86036-S158R	玻璃線加工圖	113	-	6
J853-85964-A	多點鎖拉巴加工圖	114	-	7
J853-85964-B158	多點鎖拉巴加工圖	115	-	8
J853-85964-C158	多點鎖拉巴加工圖	116	-	11
AL-01	空腔橫料安裝鋁碼	117	-	10
AL200-1L	百葉玉企料加工圖	118	-	
AL200-1R	百葉玉企料加工圖	119	-	
AL275-1L	百葉玉企料加工圖	120	-	
AL275-1R	百葉玉企料加工圖	121	-	
AL275-1La	百葉玉企料加工圖	122	-	
AL275-1Ra	百葉玉企料加工圖	123	-	
AL275-1Lb	百葉玉企料加工圖	123a	新增	
AL275-1Rb	百葉玉企料加工圖	123b	新增	
AL300-1L	百葉玉企料加工圖	124	-	
AL300-1R	百葉玉企料加工圖	125	-	
AL325-1L	百葉玉企料加工圖	126	-	
AL325-1R	百葉玉企料加工圖	127	-	
AL50-1	百葉玉墊巴	128	-	
X85958-B151	百葉片加工圖	129	-	
X85958-B151a	百葉片加工圖	130	-	
X85958-B157a	百葉片加工圖	131	-	

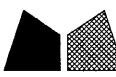

美特鋁質 有限公司
MIDI Aluminium Fabricator Ltd.



工程號 J853 地盤 延平道2期

編號	物料編號	數量	窗號	房號	樓層
1	X85960-702T	1	WF. 40F	HOUSE A	G/F
2					
合計		1			

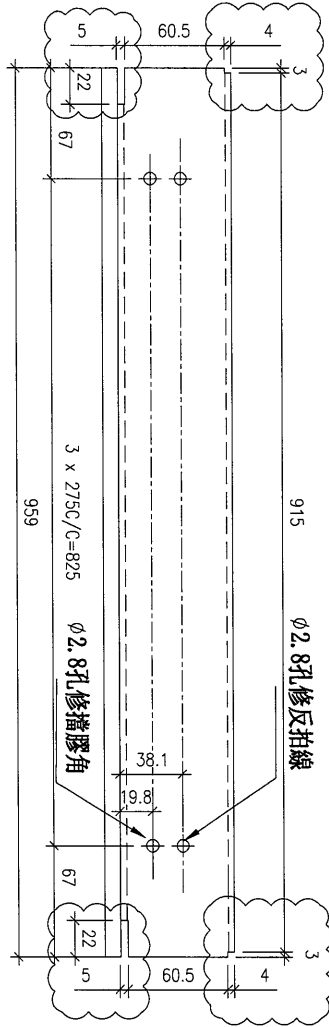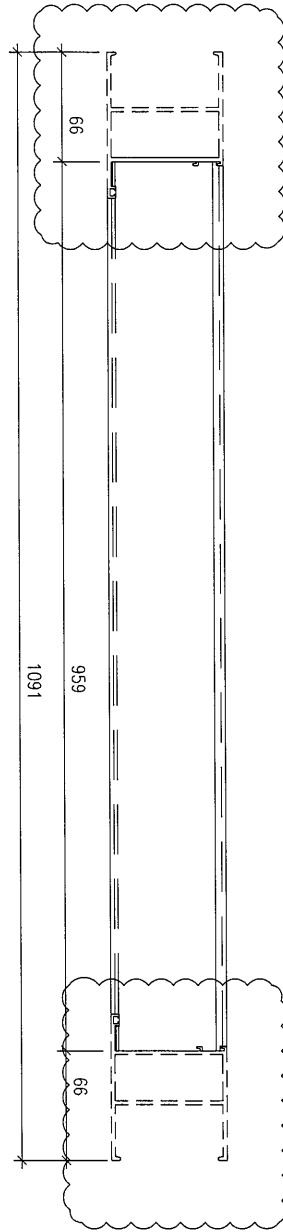

室內外避位已做修改

室外

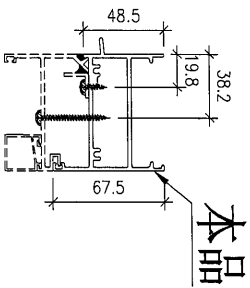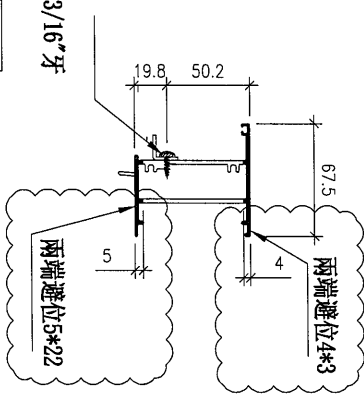

名稱	梗頂橫	制圖	周廣志	2024.03.27	修改	A	
材料	X86269	復核	謝永林	2024.05.08	日期	2024.07.10	
顏色	JMQ213457 (古銅)	批准			圖號	X86269-702T	