

美特鋁質有限公司

MIDI ALUMINIUM FABRICATOR LTD.



工程指示 / 要求簡箋 ENGINEER INSTRUCTIONS(E.I.)

工程指示編號:	EI- 7949	修改版本:	-
	HK- /		
工程編號:	J 853	工程名稱:	延坪道 (第2期)
收件人:	Maggie Lor	發件人:	Joe Chan
工程項目:	Row B (HB1-HB8) 2/F 露台 修補方案鐵件 (黃色)	日期:	20/6/2024

<input type="checkbox"/> 原合約工程包	<input type="checkbox"/> 原合約工程加 / 減賬 QT-	<input type="checkbox"/> 新工程報價 QT-
---------------------------------	--	------------------------------------

信件批核號碼/圖紙參考編號:	批核模貝圖紙編號:
客戶指示附件:	管理內部批簽署:

<input type="checkbox"/> 初步鋁料 B.M.	<input type="checkbox"/> 加工拆圖, 然後生產	<input type="checkbox"/> 尺寸表
<input type="checkbox"/> 正式鋁料 B.M.	<input type="checkbox"/> 技術上資料/指示	<input type="checkbox"/> 報價
<input type="checkbox"/> 配件 B.M.	<input type="checkbox"/> 樣辦或貨品說明書	<input type="checkbox"/> 分判合約
<input type="checkbox"/> 其他:		

內容: 請依附件資料, 生產 GMS 鐵件, 送地盤  
 廠驗焊 = 10% 磁粉, 100% 目測 (請分層包裝出貨)  
 驗焊報告名: Superstructure - Aluminium Cladding and Aluminium Ceiling and Aluminium Grille for House

完成上列要求日期:

國內

<input type="checkbox"/> 生產技術總監	<input type="checkbox"/> 連附件	<input type="checkbox"/> 技術部	<input type="checkbox"/> 連附件	<input type="checkbox"/> 生產部	<input type="checkbox"/> 連附件
<input type="checkbox"/> 採購部	<input type="checkbox"/> 連附件	<input type="checkbox"/> 生產統籌部	<input type="checkbox"/> 連附件	<input type="checkbox"/> 報關組	<input type="checkbox"/> 連附件
<input type="checkbox"/> 質檢部	<input type="checkbox"/> 連附件	<input type="checkbox"/> 會計部	<input type="checkbox"/> 連附件	<input type="checkbox"/> 機械設計部	<input type="checkbox"/> 連附件
<input type="checkbox"/> 香港辦	<input type="checkbox"/> 連附件	<input type="checkbox"/> 其他:			

香港

<input type="checkbox"/> 行政部	<input type="checkbox"/> 連附件	<input type="checkbox"/> 會計部	<input type="checkbox"/> 連附件	<input type="checkbox"/> 統籌部	<input type="checkbox"/> 連附件	<input type="checkbox"/> 工程部	<input type="checkbox"/> 連附件
<input type="checkbox"/> 採購部	<input type="checkbox"/> 連附件	<input type="checkbox"/> QS部	<input type="checkbox"/> 連附件	<input checked="" type="checkbox"/> 地盤管理	<input checked="" type="checkbox"/> 連附件	<input type="checkbox"/> 維修部	<input type="checkbox"/> 連附件

炳哥

*發件人簽署:		*組別成員批核簽署:	
傳遞編號:		項目經理簽署:	

## J853-香港延坪道(第二期別墅)-HB1-8 2/F露台修補方案用鐵

工程： J853-香港延坪道(第二期別墅)

日期： 20-Jun-24

序号	部件图编号									总数量	备注
		HB1	HB2	HB3	HB5	HB6	HB7	HB8			
1	J853-ACE-ST-001C	1	1	1	1	1	1	1	7		
2	J853-ACE-ST-001D	1	1						2		
3	J853-ACE-ST-001F			1	1	1	1	1	5		
4	J853-ACE-ST-009	6	6	6	6	6	6	6	42		
		8	8	8	8	8	8	8	56		

美特鋁質有限公司

MIDI Aluminium Fabricator Ltd.

地盤用鐵件B.M.表

工程號:

J-853

計算: J. L.

日期:

20/6/2024

送呈:

Joe

地盤名稱:

香港延坪道(第二期別墅)

核對:

日期:

副本:

項目類別:

(HB1~HB8)露台修補方案用鐵件

批准:

日期:


版本:

A/C Code:

總重量(Kg): 445.41

BM編號:



序號	修改標示	加工圖號	鐵件編號	鐵件名稱	顏色	數量(件)			重量(Kg)		備註
						實用	後備	總數	單件	總重量	
1		J853-ACE-ST-001	J853-ACE-ST-001C	125x30x8mm 鐵角	熱浸鋅	7		7	14.04	98.28	
2		J853-ACE-ST-002	J853-ACE-ST-001D	125x30x8mm 鐵角	熱浸鋅	2		2	33.80	67.60	
3		J853-ACE-ST-002	J853-ACE-ST-001F	125x30x8mm 鐵角	熱浸鋅	5		5	30.79	153.95	
4		J853-ACE-ST-009	J853-ACE-ST-009	150x150x10 鐵板 + 100x50x5 鐵通	熱浸鋅	42		42	2.99	125.58	
5											
					總計:			56		445.41	

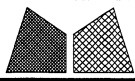

美特铝质有限公司  
MIDI Aluminium Fabricator Ltd.

工程号	J853	制图	J.L.	03/11/23	物料号	-	
地盘	香港延坪路	复核	-	-	图号	J853-ACE-ST-001	
版本		名称	钢件加工图	批准	-	数量	-
日期		材料	125x30x8mm 铁角	单件重量(kg)	-	长度	-
采用	工厂	颜色	热浸锌			宽度	-


物料编号	DIM.A	DIM.B	DIM.C	DIM.D	DIM.E	数量	单件重量(kg)	
J853-ACE-ST-001C	1400	@500c/cx2				7	14.04	HB1-HB8 2/F UP 露台用
J853-ACE-ST-001D	3370	@500c/cx6				2	33.8	HB1-HB2 2/F GB 露台用
J853-ACE-ST-001F	3070	@500c/cx5				5	30.79	HB3-HB8 2/F GB 露台用

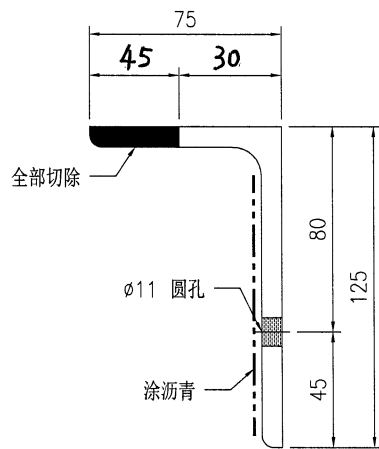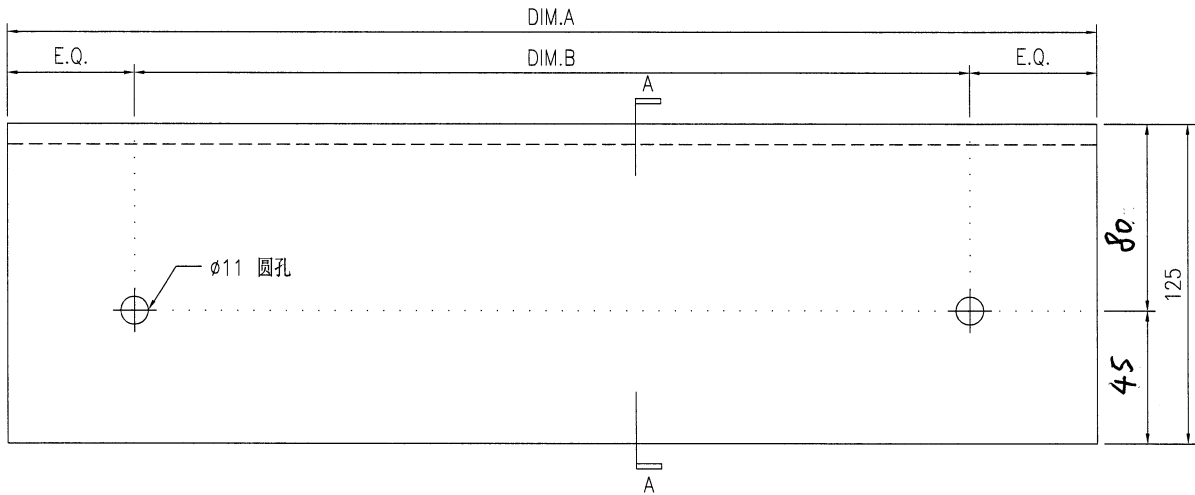

SECTION A-A



技术说明:

1. 所需材料为: 铁件; 等级为: S275;
2. 外形尺寸允许偏差为±0.5mm, 角度的允许偏差为±0.5°; 孔位的允许偏差为±0.5mm, 孔距的允许偏差为±0.5mm, 累计偏差为±0.5mm;
3. 槽口、豁口的长宽边允许偏差为+0.5mm, 中心线允许偏差都为±0.5mm;
4. " \* "为重要尺寸, 加工过程中要保证此尺寸, 加工完毕须标示代号。

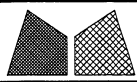

美特铝质有限公司  
MIDI Aluminium Fabricator Ltd.

工程号	J853	制图	J.L.	14/12/23	物料号	J853-HAC-ST-009	
地盘	香港延坪路	复核	-	-	图号	J853-HAC-ST-009	
版本	-	名称	钢件加工图	批准	-	数量	42
日期	-	材料	100x50x5mm 铁通	单件重量(kg)	2.99	长度	-
采用	工厂	地盘	√	宽度	-		
颜色	热浸锌						

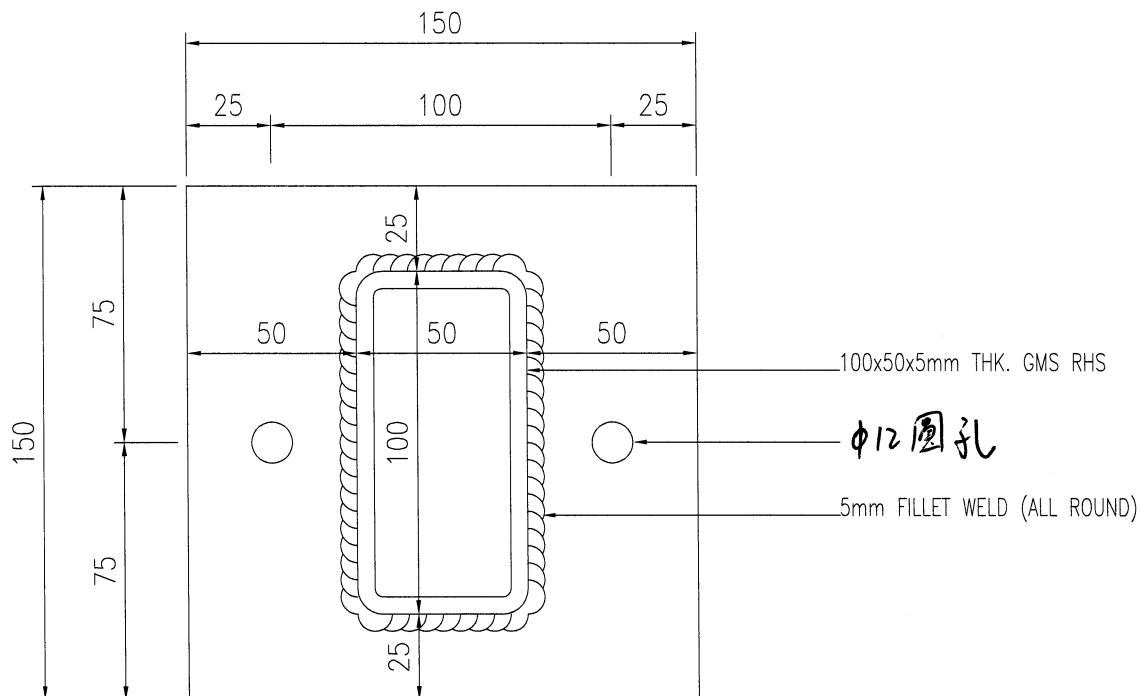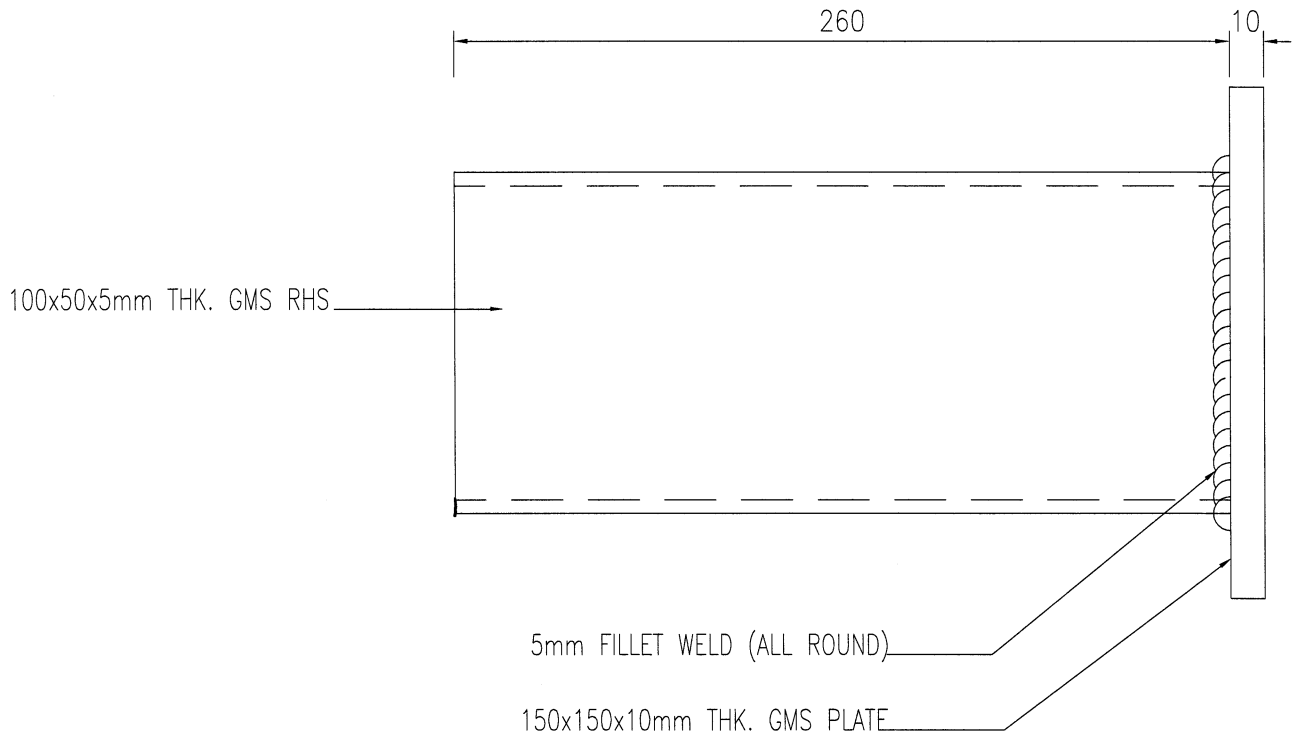

技术说明:


1. 所需材料为: 铁件; 等级为: S275;
2. 外形尺寸允许偏差为±0.5mm, 角度的允许偏差为±0.5°; 孔位的允许偏差为±0.5mm, 孔距的允许偏差为±0.5mm, 累计偏差为±0.5mm;
3. 槽口、豁口的长宽边允许偏差为+0.5mm, 中心线允许偏差都为±0.5mm;
4. " \* "为重要尺寸, 加工过程中要保证此尺寸, 加工完毕须标示代号。

ADDING F  
HB5  
HB6  
B8

HCW1

HC2B'  
(300X5  
CRANK+7.5

MASTER SUITE  
HC2S3

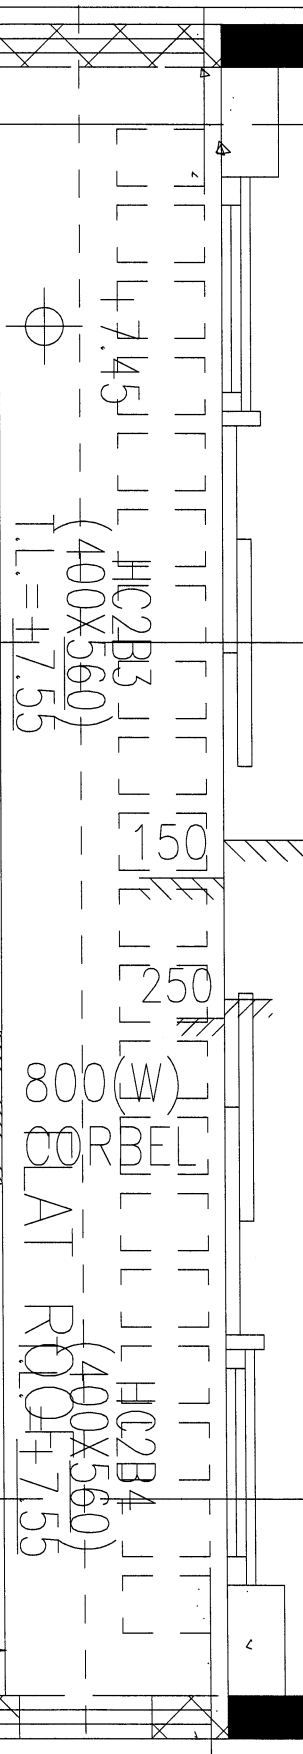

CHC2B16  
(250X425)  
T.L. = +7.42

GR 露台 每個用 4 件

H02B1  
(250X425)  
T.L. = +7.42

COVER

FND. D11

CHC2B16  
(250X425)  
T.L. = +7.42

HCC7  
BALUSTRADE

UP 露台 每個用 2 件

CEMENT SAND  
WATERPROOFIN  
LIGHTWEIGHT S  
FALL

1265

COVER

FOR U.P.

HCW10A  
HC2B26A  
(225X650)

HCW10

A.  
S.

# 使用位置 (HBI-HBS) 詐假露台.

