



工程指示 / 要求簡箋 ENGINEER INSTRUCTIONS(E.I.)

工程指示編號:	EI-7963	A	修改版本:	-	A
	HK-1294				
工程編號:	J 853	工程名稱:	延坪道 (第2期)		
收件人:	生統/	發件人:	Jingo		
工程項目:	Feature wall 飾線 鋁料加工圖-補充關 料角度 (地盤用) (part 2)		日期:	11/7/2024	

<input type="checkbox"/> 原合約工程包	<input type="checkbox"/> 原合約工程加 / 減脹 QT-	<input type="checkbox"/> 新工程報價 QT-
---------------------------------	--	------------------------------------

信件批核號碼/圖紙參考編號:	批核模具圖紙編號:
客戶指示附件:	管理內部批簽署:

<input type="checkbox"/> 初步鋁料 B.M.	<input type="checkbox"/> 加工拆圖, 然後生產	<input type="checkbox"/> 尺寸表
<input type="checkbox"/> 正式鋁料 B.M.	<input type="checkbox"/> 技術上資料/指示	<input type="checkbox"/> 報價
<input type="checkbox"/> 配件 B.M.	<input type="checkbox"/> 樣辦或貨品說明書	<input type="checkbox"/> 分判合約
<input type="checkbox"/> 其他:		

內容: 加角度標示

完成上列要求日期: 15/7/2024

國內

<input type="checkbox"/> 生產技術總監	<input type="checkbox"/> 連附件	<input type="checkbox"/> 技術部	<input type="checkbox"/> 連附件	<input type="checkbox"/> 生產部	<input type="checkbox"/> 連附件
<input type="checkbox"/> 採購部	<input type="checkbox"/> 連附件	<input checked="" type="checkbox"/> 生產統籌部	<input checked="" type="checkbox"/> 連附件	<input type="checkbox"/> 報關組	<input type="checkbox"/> 連附件
<input type="checkbox"/> 質檢部	<input type="checkbox"/> 連附件	<input type="checkbox"/> 會計部	<input type="checkbox"/> 連附件	<input type="checkbox"/> 機械設計部	<input type="checkbox"/> 連附件
<input type="checkbox"/> 香港辦	<input type="checkbox"/> 連附件	<input type="checkbox"/> 其他:			


香港

<input type="checkbox"/> 行政部	<input type="checkbox"/> 連附件	<input type="checkbox"/> 會計部	<input type="checkbox"/> 連附件	<input type="checkbox"/> 統籌部	<input type="checkbox"/> 連附件	<input type="checkbox"/> 工程部	<input type="checkbox"/> 連附件
<input type="checkbox"/> 採購部	<input type="checkbox"/> 連附件	<input type="checkbox"/> QS部	<input type="checkbox"/> 連附件	<input checked="" type="checkbox"/> 地盤管理	<input checked="" type="checkbox"/> 連附件	<input type="checkbox"/> 維修部	<input type="checkbox"/> 連附件

*發件人簽署:	*組別成員批核簽署:
傳遞編號:	項目經理簽署:

PROJECT		MATERIAL		COATING		COLOUR		MARK. NO.		QTY.				
YIN PING ROAD KOWLOON FEATURE WALL (PHASE 2)		扣盖 (X86420)		PVF2		JM0213457(SS-01)		-		-				
REV.	CHANGED FOR	PART NUMBER	Dim. A	Dim. B	Dim. C	Dim. D	Dim. E	Dim. F	Dim. G	Dim. H	QTY.	Inv. Code	ASSEMBLE ON PARTS	注:
-		P2-AL-A49D-1	2118.5	120	-	13.6°					1		派位对应于 梳子组裝图(P2-UN-A54)	注: 地盤用
-		P2-AL-A49D-2	1823.5	52.5	-	29°					1		派位对应于 梳子组裝图(P2-UN-A54)	
-		P2-AL-A49D-3	1666	36	-	39°					1		派位对应于 梳子组裝图(P2-UN-A54)	
-		P2-AL-A49D-4	1554	27	-	47.1°					1		派位对应于 梳子组裝图(P2-UN-A54)	
-		P2-AL-A49D-5	1469	21	-	54.3°					1		派位对应于 梳子组裝图(P2-UN-A54)	
-		P2-AL-A49D-6	1403.5	16	-	60.9°					1		派位对应于 梳子组裝图(P2-UN-A54)	
-		P2-AL-A49D-7	1352.5	12	-	67.1°					1		派位对应于 梳子组裝图(P2-UN-A54)	
-		P2-AL-A49D-8	1315	9	-	73.1°					1		派位对应于 梳子组裝图(P2-UN-A54)	
-		P2-AL-A49D-9	1288	5.5	-	78.8°					1		派位对应于 梳子组裝图(P2-UN-A54)	
-		P2-AL-A49D-10	1272	3	-	84.4°					1		派位对应于 梳子组裝图(P2-UN-A54)	
-		P2-AL-A49D-11	1265.5	0	-	0°					1		派位对应于 梳子组裝图(P2-UN-A54)	
-		P2-AL-A49D-12	1272	3	-	84.4°					1		派位对应于 梳子组裝图(P2-UN-A54)	
-		P2-AL-A49D-13	1288	5.5	-	78.8°					1		派位对应于 梳子组裝图(P2-UN-A54)	
-		P2-AL-A49D-14	1315	9	-	73.1°					1		派位对应于 梳子组裝图(P2-UN-A54)	
-		P2-AL-A49D-15	1352.5	12	-	67.1°					1		派位对应于 梳子组裝图(P2-UN-A54)	
-		P2-AL-A49D-16	1403.5	16	-	60.9°					1		派位对应于 梳子组裝图(P2-UN-A54)	
-		P2-AL-A49D-17	1469	21	-	54.3°					1		派位对应于 梳子组裝图(P2-UN-A54)	
-		P2-AL-A49D-18	1554	27	-	47.1°					1		派位对应于 梳子组裝图(P2-UN-A54)	
-		P2-AL-A49D-19	1666	36	-	39°					1		派位对应于 梳子组裝图(P2-UN-A54)	
-		P2-AL-A49D-20	1823.5	52.5	-	29°					1		派位对应于 梳子组裝图(P2-UN-A54)	
-		P2-AL-A49D-21	2118.5	120	-	13.6°					1		派位对应于 梳子组裝图(P2-UN-A54)	

请特别注意有相反加工件:

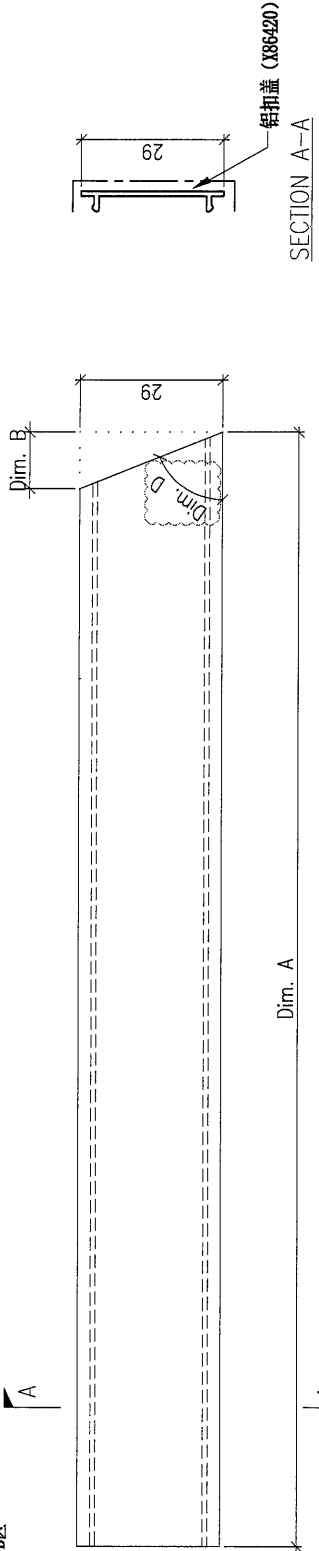

注: P2-AL-Axxx 安装在Phase2 A区
P2-AL-Bxxx 安装在Phase2 B区

DWG. NO.	P2-AL-A49D	REV.	A	SCALE	-	DATE	06-05-2024	DRAWN BY	-	APPROVED BY	-
----------	------------	------	---	-------	---	------	------------	----------	---	-------------	---

PROJECT: YIN PING ROAD KOWLOON FEATURE WALL (PHASE 2)

MATERIAL: 扣盖 (X86420)

COATING: PVF2

COLOUR: JMQ213457(SS-01)


MARK. NO.:

QTY.:

REV.	CHANGED BY	PART NUMBER	Dim. A	Dim. B	Dim. C	Dim. D	Dim. E	Dim. F	Dim. G	Dim. H	QTY.	Inv. Code	ASSEMBLE ON PARTS
-	-	P2-AL-A49E-1	2106	120	-	13.6'	-	-	-	-	1	-	注: 派位对应于 椅子组装图 (P2-UN-A55)
-	-	P2-AL-A49E-2	1803	52.5	-	29'	-	-	-	-	1	-	注: 派位对应于 椅子组装图 (P2-UN-A55)
-	-	P2-AL-A49E-3	1640.5	36	-	39'	-	-	-	-	1	-	注: 派位对应于 椅子组装图 (P2-UN-A55)
-	-	P2-AL-A49E-4	1523.5	27	-	47.1'	-	-	-	-	1	-	注: 派位对应于 椅子组装图 (P2-UN-A55)
-	-	P2-AL-A49E-5	1433	21	-	54.3'	-	-	-	-	1	-	注: 派位对应于 椅子组装图 (P2-UN-A55)
-	-	P2-AL-A49E-6	1361.5	16	-	60.9'	-	-	-	-	1	-	注: 派位对应于 椅子组装图 (P2-UN-A55)
-	-	P2-AL-A49E-7	1305	12	-	67.1'	-	-	-	-	1	-	注: 派位对应于 椅子组装图 (P2-UN-A55)
-	-	P2-AL-A49E-8	1261	9	-	73.1'	-	-	-	-	1	-	注: 派位对应于 椅子组装图 (P2-UN-A55)
-	-	P2-AL-A49E-9	1228.5	5.5	-	78.8'	-	-	-	-	1	-	注: 派位对应于 椅子组装图 (P2-UN-A55)
-	-	P2-AL-A49E-10	1206.5	3	-	84.4'	-	-	-	-	1	-	注: 派位对应于 椅子组装图 (P2-UN-A55)
-	-	P2-AL-A49E-11	1195.5	0	-	0'	-	-	-	-	1	-	注: 派位对应于 椅子组装图 (P2-UN-A55)

注: 地盘用

注: P2-AL-Axxx 安装在Phase2 A区
P2-AL-Bxxx 安装在Phase2 B区

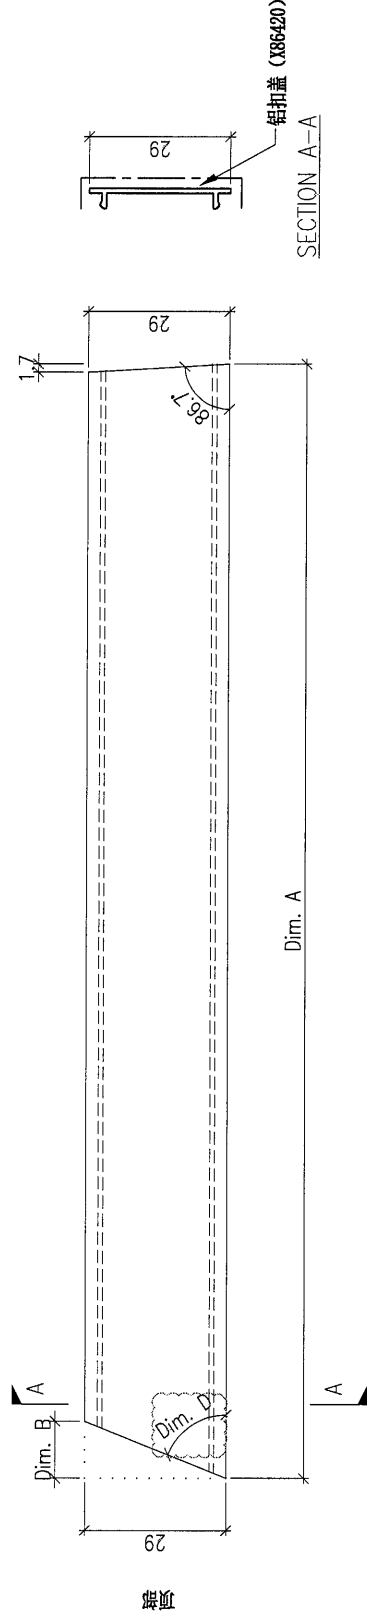

DWG. NO. P2-AL-A49E	REV. A	SCALE -	DATE 06-05-2024	DRAWN BY -	APPROVED BY -
---------------------	--------	---------	-----------------	------------	---------------

PROJECT: YIN PING ROAD KOWLOON FEATURE WALL (PHASE 2)

MATERIAL: 扣盖 (X86420)

COATING: PVF2


COLOUR: JMQ213457(SS-01)

MARK. NO.:

QTY.:

REV.	DESCRIPTION	Dim. A	Dim. B	Dim. C	Dim. D	Dim. E	Dim. F	Dim. G	Dim. H	QTY.	Inv. Code	ASSEMBLE ON PARTS
-	P2-AL-A49F-1	1195	3	-	84.4°					1		注: 派位对应于 梳子组装图 (P2-DN-A55)
-	P2-AL-A49F-2	1205.5	5.5	-	78.8°					1		注: 派位对应于 梳子组装图 (P2-DN-A55)
-	P2-AL-A49F-3	1226.5	9	-	73.1°					1		注: 派位对应于 梳子组装图 (P2-DN-A55)
-	P2-AL-A49F-4	1258.5	12	-	67.1°					1		注: 派位对应于 梳子组装图 (P2-DN-A55)
-	P2-AL-A49F-5	1303	16	-	60.9°					1		注: 派位对应于 梳子组装图 (P2-DN-A55)
-	P2-AL-A49F-6	1363	21	-	54.3°					1		注: 派位对应于 梳子组装图 (P2-DN-A55)
-	P2-AL-A49F-7	1442	27	-	47.1°					1		注: 派位对应于 梳子组装图 (P2-DN-A55)
-	P2-AL-A49F-8	1547.5	36	-	39°					1		注: 派位对应于 梳子组装图 (P2-DN-A55)
-	P2-AL-A49F-9	1698	52.5	-	29°					1		注: 派位对应于 梳子组装图 (P2-DN-A55)
-	P2-AL-A49F-10	1987.5	120	-	13.6°					1		注: 派位对应于 梳子组装图 (P2-DN-A55)

注: P2-AL-Axxx 安装在Phase2 A区
 P2-AL-Bxxx 安装在Phase2 B区

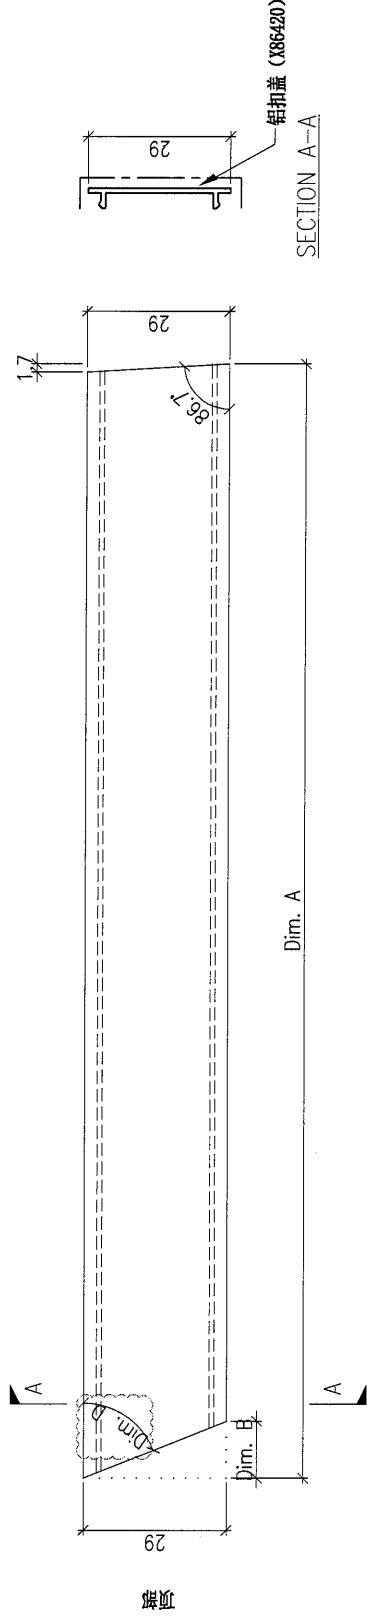

DWG. NO. P2-AL-A49F

REV. A

SCALE -

DATE 06-05-2024

DRAWN BY -

APPROVED BY -

注: 地盘用