



工程指示 / 要求簡箋 ENGINEER INSTRUCTIONS (E.I.)

工程指示編號:	EI- 8025	C	修改版本:	- C
	HK- 1502			
工程編號:	J 853	工程名稱:	延坪道 (第2期)	
收件人:	生統/	發件人:	Jingo	
工程項目:	Feature Wall 飾線 鋁板加工圖 廠用 Part 5 修改		日期:	14/8/2024

<input type="checkbox"/> 原合約工程包	<input type="checkbox"/> 原合約工程加 / 減脹 QT-	<input type="checkbox"/> 新工程報價 QT-
---------------------------------	--	------------------------------------

信件批核號碼/圖紙參考編號:	批核模具圖紙編號:
客戶指示附件:	管理內部批簽署:

<input type="checkbox"/> 初步鋁料 B.M.	<input type="checkbox"/> 加工拆圖, 然後生產	<input type="checkbox"/> 尺寸表
<input type="checkbox"/> 正式鋁料 B.M.	<input type="checkbox"/> 技術上資料/指示	<input type="checkbox"/> 報價
<input type="checkbox"/> 配件 B.M.	<input type="checkbox"/> 樣辦或貨品說明書	<input type="checkbox"/> 分判合約
<input type="checkbox"/> 其他:		

內容: 厚度 8mm 板.

完成上列要求日期: 31/8/2024

國內

<input type="checkbox"/> 生產技術總監	<input type="checkbox"/> 連附件	<input type="checkbox"/> 技術部	<input type="checkbox"/> 連附件	<input type="checkbox"/> 生產部	<input type="checkbox"/> 連附件
<input type="checkbox"/> 採購部	<input type="checkbox"/> 連附件	<input checked="" type="checkbox"/> 生產統籌部	<input checked="" type="checkbox"/> 連附件	<input type="checkbox"/> 報關組	<input type="checkbox"/> 連附件
<input type="checkbox"/> 質檢部	<input type="checkbox"/> 連附件	<input type="checkbox"/> 會計部	<input type="checkbox"/> 連附件	<input type="checkbox"/> 機械設計部	<input type="checkbox"/> 連附件
<input type="checkbox"/> 香港辦	<input type="checkbox"/> 連附件	<input type="checkbox"/> 其他:			

香港

<input type="checkbox"/> 行政部	<input type="checkbox"/> 連附件	<input type="checkbox"/> 會計部	<input type="checkbox"/> 連附件	<input type="checkbox"/> 統籌部	<input type="checkbox"/> 連附件	<input type="checkbox"/> 工程部	<input type="checkbox"/> 連附件
<input type="checkbox"/> 採購部	<input type="checkbox"/> 連附件	<input type="checkbox"/> QS部	<input type="checkbox"/> 連附件	<input type="checkbox"/> 地盤管理	<input type="checkbox"/> 連附件	<input type="checkbox"/> 維修部	<input type="checkbox"/> 連附件

*發件人簽署:	*組別成員批核簽署:
傳遞編號:	項目經理簽署:

PROJECT
YIN PING ROAD KOWLOON
FEATURE WALL (PHASE 2)

MATERIAL
8mm 鋁板

COATING
PVF2

COLOUR
EC-DG-D334232-ZD1(SS-01)

MARK. NO.
-

QTY.
-

注：工厂用

REV.

CHANGED
BY

DATE

QTY.

Inv. Code

ASSEMBLE ON PARTS

Dim. A

Dim. B

Dim. C

Dim. D

Dim. E

Dim. F

Dim. G

Dim. H

QTY.

Inv. Code

ASSEMBLE ON PARTS




廠用

加工未完，見下頁

- ① 已附帶CAD檔
- ② 此文件以CAD檔為準
- ③ 請發CAD檔給鋁金使用
- ④ 黑色保留；白色避位
- ⑤ 兩邊斜邊厚度有斜切面

室外

室內

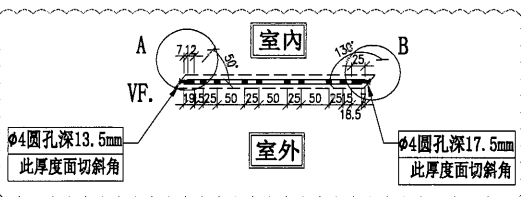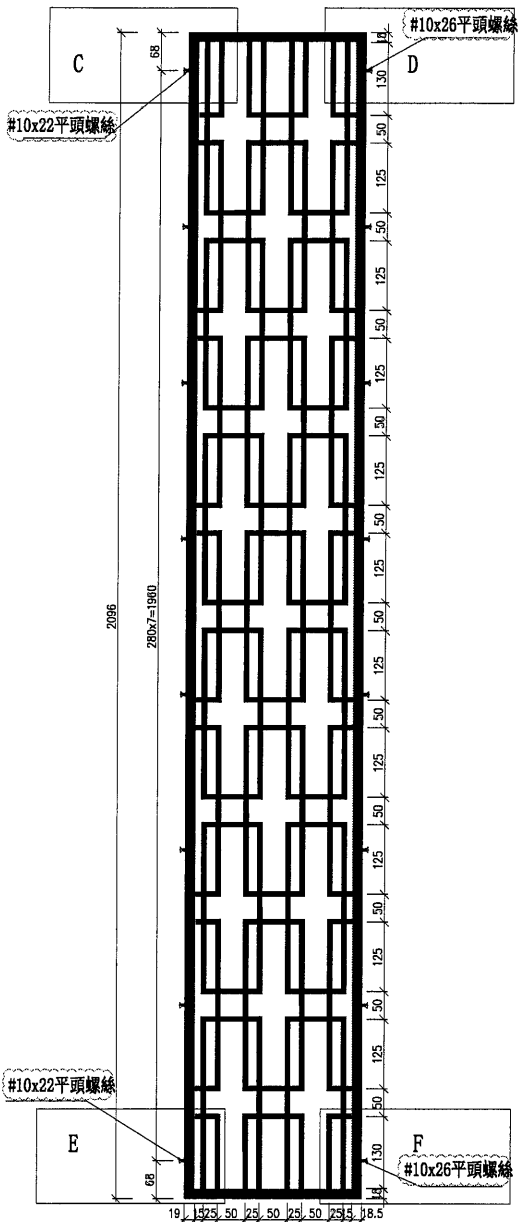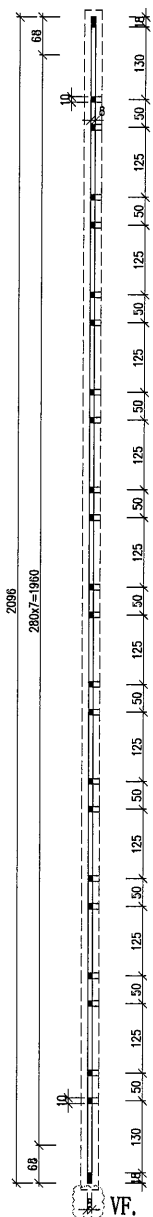

物料編號	數量	樓層	區域位置
WG-LB12	78		用於 A/B 區
合計:	78		

DWG. NO.

WG-LB12(1)

REV.

A

SCALE

DATE
13-04-2024

DRAWN BY

APPROVED BY

PROJECT: YIN PING ROAD KOWLOON
 FEATURE WALL (PHASE 2)

MATERIAL: 8mm 鋁板

COATING: PVF2

COLOUR: EC-DG-D334232-ZD1(SS-01)

MARK. NO.:



QTY.:

REV. SW. NO.	PART NUMBER	Dim. A	Dim. B	Dim. C	Dim. D	Dim. E	Dim. F	Dim. G	Dim. H	QTY.	Inv. Code	ASSEMBLE ON PARTS

廠用

加工未完，見下頁

- ① 已附帶CAD檔
- ② 此文件以CAD檔為準
- ③ 請發CAD檔給鋁金使用
- ④ 黑色保留；白色避位
- ⑤ 倆邊斜邊厚度有斜切面

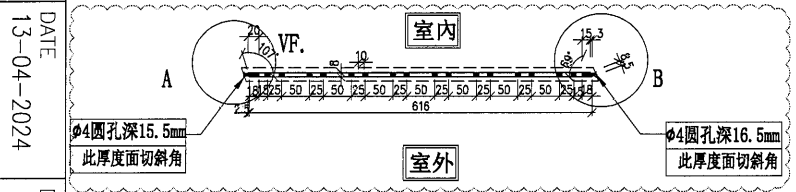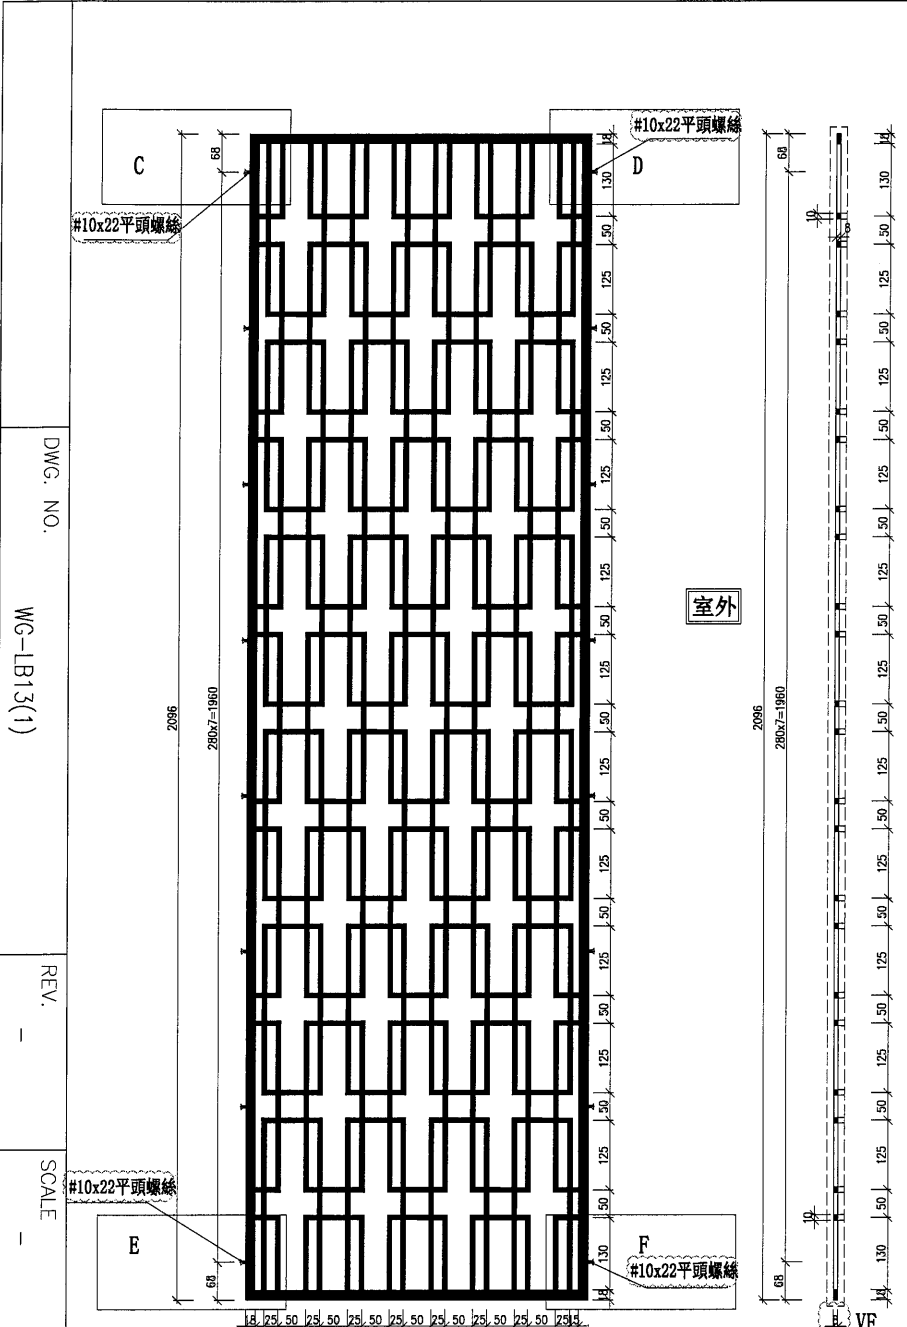

DWG. NO. WG-LB13(1)

REV. -

SCALE -

DATE 13-04-2024

DRAWN BY

APPROVED BY

物料編號	數量	樓層	區域位置
WG-LB13	4		用於 A 區
合計:	4		

注：工厂用

PROJECT YIN PING ROAD KOWLOON
 FEATURE WALL (PHASE 2)

MATERIAL 8mm 鋁板

COATING PVF2

COLOUR EC-DG-D334232-ZD1(SS-01)

MARK. NO. -




QTY. -

REV. / 圖號	PART NUMBER	Dim. A	Dim. B	Dim. C	Dim. D	Dim. E	Dim. F	Dim. G	Dim. H	QTY.	Inv. Code	ASSEMBLE ON PARTS

廠用

加工未完，見下頁

①已附帶CAD檔
 ②此文件以CAD檔為準
 ③請發CAD檔給鋁板使用
 ④黑色保留；白色避位
 ⑤兩邊斜邊厚度有斜切面

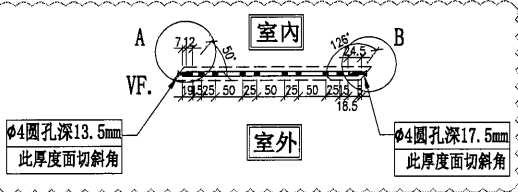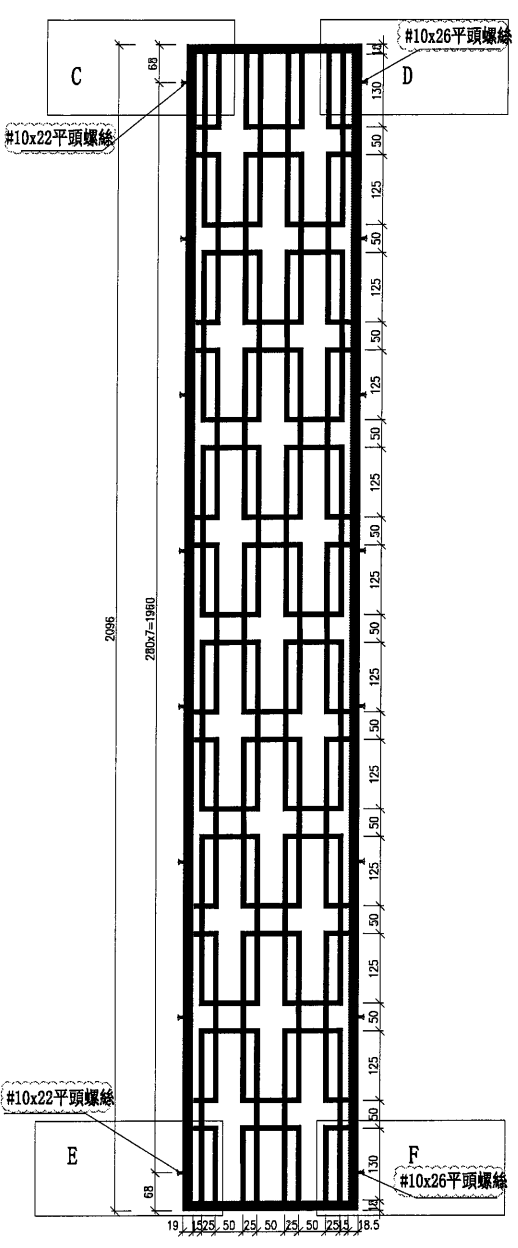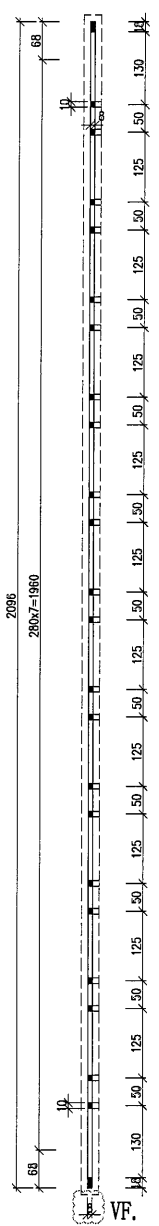

物料編號	數量	樓層	區域位置
WG-LB14	4		用於 A 區
合計:	4		

DWG. NO. WG-LB14(1)

REV. -

SCALE -

DATE 13-04-2024

DRAWN BY -

APPROVED BY -

注: 工厂用

PROJECT: YIN PING ROAD KOWLOON FEATURE WALL (PHASE 2)

MATERIAL: 8mm 铝板

COATING: PVF2

COLOUR: EC-DG-D334232-ZD1(SS-01)


MARK. NO.:

QTY.:



REV.	CHECKED DATE BY	PART NUMBER	Dim. A	Dim. B	Dim. C	Dim. D	Dim. E	Dim. F	Dim. G	Dim. H	QTY.	Inv. Code	ASSEMBLE ON PARTS

加工未完，見下頁

- ① 已附帶CAD檔
- ② 此文件以CAD檔為準
- ③ 請發CAD檔給鋁金使用
- ④ 黑色保留；白色避位
- ⑤ 兩邊斜邊厚度有斜切面

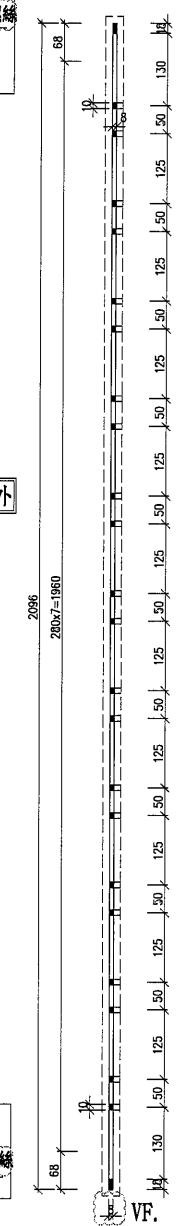

室外

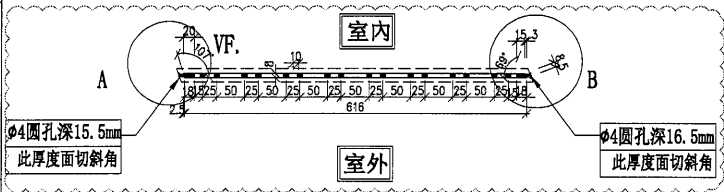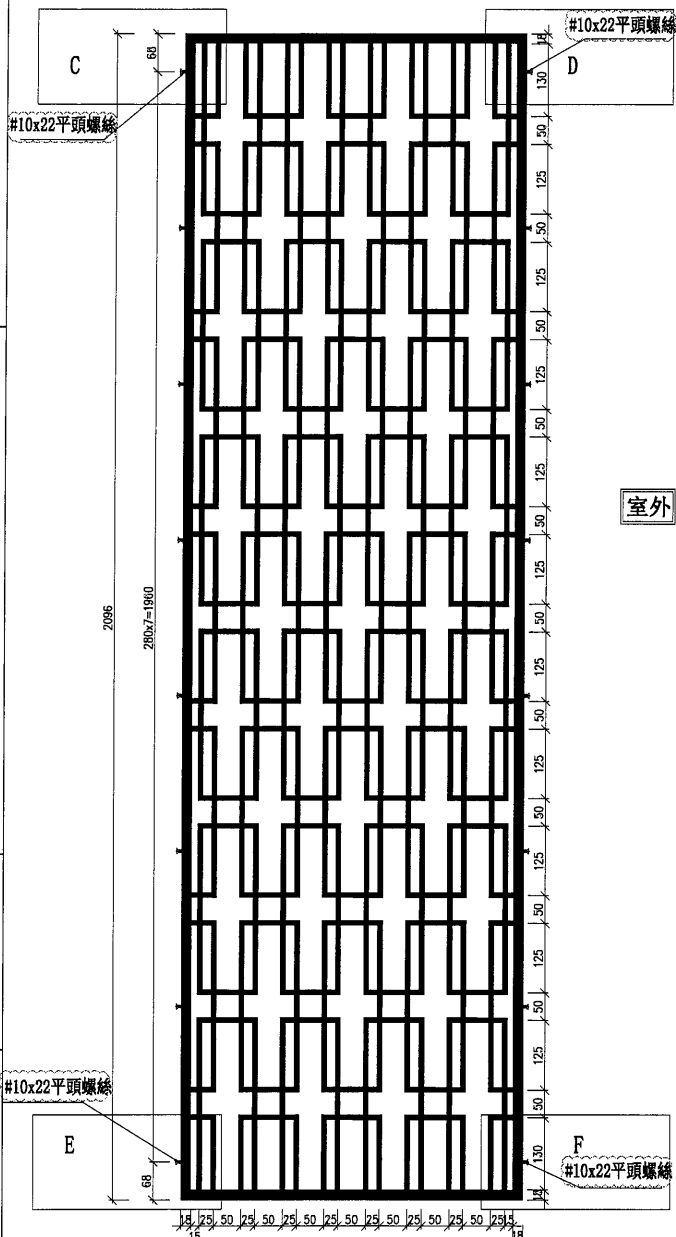

物料編號	數量	樓層	區域位置
WG-LB15	2		用於 B 區
合計:	2		

注：工厂用

DWG. NO. WG-LB15(1)

REV. -

SCALE -

DATE 13-04-2024

DRAWN BY

APPROVED BY

PROJECT
YIN PING ROAD KOWLOON
FEATURE WALL (PHASE 2)

MATERIAL
8mm 鋁板

COATING
PVF2

COLOUR
EC-DG-D334232-ZD1(SS-01)

MARK. NO.
-

QTY.
-


REV. / 更改	PART NUMBER	Dim. A	Dim. B	Dim. C	Dim. D	Dim. E	Dim. F	Dim. G	Dim. H	QTY.	Inv. Code	ASSEMBLY ON PARTS

注：工厂用

廠用

加工未完，見下頁



- ①已附帶CAD檔
- ②此文件以CAD檔為準
- ③請發CAD檔給鋁金使用
- ④黑色保留；白色避位
- ⑤倆邊斜邊厚度有斜切面

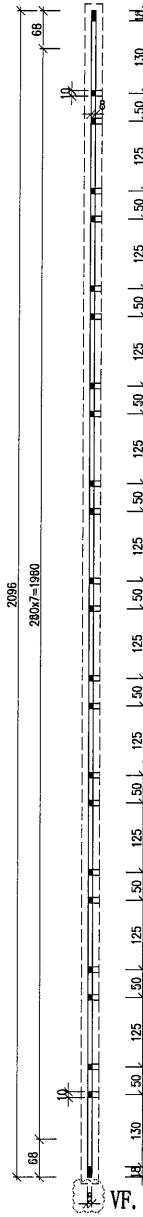

室外

室內

物料編號	數量	樓層	區域位置
WG-LB16	2		用於 B 區
合計:	2		

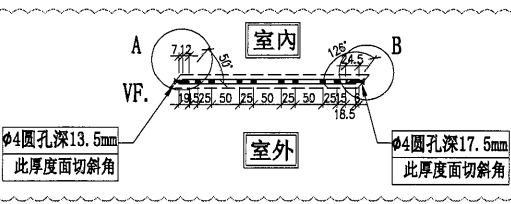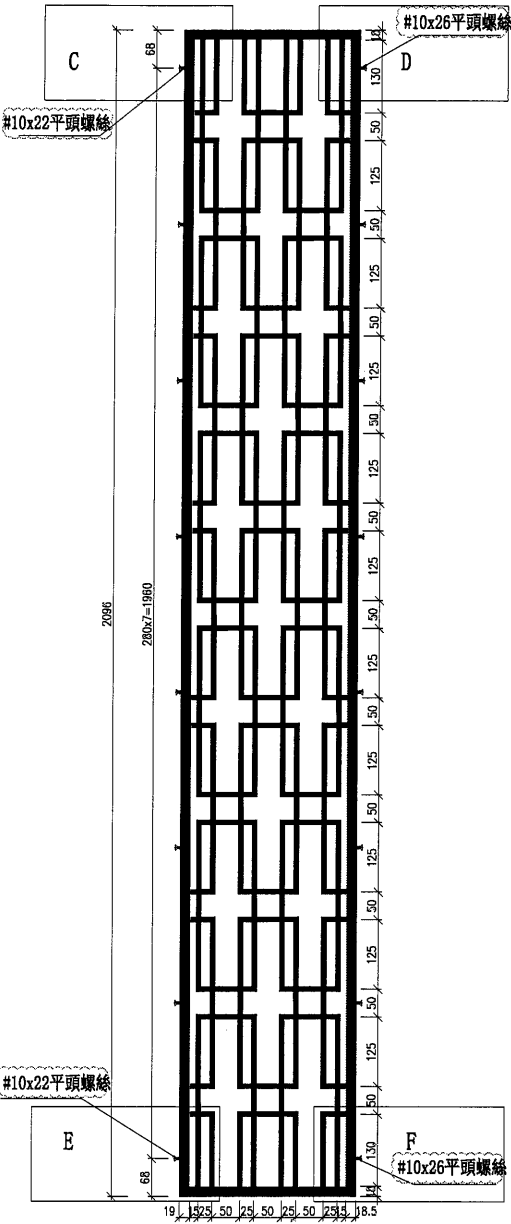

DWG. NO.

WG-LB16(1)

REV.

SCALE

DATE
13-04-2024

DRAWN BY

APPROVED BY

