

工程指示 / 要求簡箋 ENGINEER INSTRUCTIONS (E.I.)

工程指示編號:	EI- 8700	修改版本:	A
	HK-0151		
工程編號:	J 853	工程名稱:	延坪道
收件人:	生統	發件人:	Joe Chan
工程項目:	Feature Wall 鑄空 Panel 修改.	日期:	21/2/2025

<input checked="" type="checkbox"/> 原合約工程包	<input type="checkbox"/> 原合約工程加 / 減賬 QT-	<input type="checkbox"/> 新工程報價 QT-
--	--	------------------------------------

信件批核號碼/圖紙參考編號:	批核模具圖紙編號:
客戶指示附件:	管理內部批簽署:

<input type="checkbox"/> 初步鋁料 B.M.	<input type="checkbox"/> 加工拆圖, 然後生產	<input type="checkbox"/> 尺寸表
<input type="checkbox"/> 正式鋁料 B.M.	<input type="checkbox"/> 技術上資料 / 指示	<input type="checkbox"/> 報價
<input type="checkbox"/> 配件 B.M.	<input type="checkbox"/> 樣辦或貨品說明書	<input type="checkbox"/> 分判合約
<input type="checkbox"/> 其他:		

內容: 修改 A: 取消 WG-AP-N50 (2件)
WG-AP-N51 (3件).

完成上列要求日期: ASAP


國內

<input type="checkbox"/> 生產技術總監	<input type="checkbox"/> 連附件	<input type="checkbox"/> 技術部	<input type="checkbox"/> 連附件	<input type="checkbox"/> 生產部	<input type="checkbox"/> 連附件
<input type="checkbox"/> 採購部	<input type="checkbox"/> 連附件	<input checked="" type="checkbox"/> 生產統籌部	<input checked="" type="checkbox"/> 連附件	<input type="checkbox"/> 報關組	<input type="checkbox"/> 連附件
<input type="checkbox"/> 質檢部	<input type="checkbox"/> 連附件	<input type="checkbox"/> 會計部	<input type="checkbox"/> 連附件	<input type="checkbox"/> 機械設計部	<input type="checkbox"/> 連附件
<input type="checkbox"/> 香港辦	<input type="checkbox"/> 連附件	<input type="checkbox"/> 其他:			

香港

<input type="checkbox"/> 行政部	<input type="checkbox"/> 連附件	<input type="checkbox"/> 會計部	<input type="checkbox"/> 連附件	<input type="checkbox"/> 統籌部	<input type="checkbox"/> 連附件	<input type="checkbox"/> 工程部	<input type="checkbox"/> 連附件
<input type="checkbox"/> 採購部	<input type="checkbox"/> 連附件	<input type="checkbox"/> QS部	<input type="checkbox"/> 連附件	<input type="checkbox"/> 地盤管理	<input type="checkbox"/> 連附件	<input type="checkbox"/> 維修部	<input type="checkbox"/> 連附件

*發件人簽署:		*組別成員批核簽署:	
傳遞編號:	HK 0151/25	項目經理簽署:	

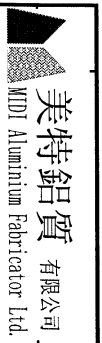

工程號:	J-853	計算:	XIA0	日期:	2024.12.20	送呈:	JOE
地盤名稱:	廷坪路	核對:		日期:		副本:	
項目類別:	特征牆 (2区)	批准:		日期:			

序號	修改內容	鋁板圖號	鋁板名稱	顏色	實用	後備	總數	總重量	21.603		總重量:	355.85	
									單件展開面積	總展開面積			單件V.F.
A/C Code:													
修改版本:													
1	A: 取消	WG-AP-N50	8mm厚鋁板	TUC106699FXLJBA-03 (SS-03)	2	0	2	39.297	0.906	1.813	0.906	1.813	取消
2	A: 取消	WG-AP-N51	8mm厚鋁板	TUC106699FXLJBA-03 (SS-03)	3	0	3	73.671	1.133	3.398	1.133	3.398	取消
3		WG-AP-N52	8mm厚鋁板	TUC106699FXLJBA-03 (SS-03)	2	0	2	175.390	4.045	8.090	4.045	8.090	
4		WG-AP-N53	3mm厚鋁板	TUC106699FXLJBA-03 (SS-03)	2	0	2	67.495	4.151	8.302	4.151	8.302	
總計:					9	0	9	356	10	22	10	22	

PROJECT				YIN PING ROAD KOWLOON				MATERIAL				COATING				COLOUR				MARK. NO.				QTY.			
ALUM FEATURE AT PHASE 2				8mm 铝板				PVF2				TUC106699FXLJBA-03(SS-03)				-				-							
REV.	DATE	BY	CHKD BY	PART NUMBER	Dim. A	Dim. B	Dim. C	Dim. D	Dim. E	Dim. F	Dim. G	Dim. H	QTY.	Inv. Code	ASSEMBLE ON PARTS												
-				WG-AP-N50	-	-	-	-	-	-	-	-	2														


廠用

注：工地實尺

加工未完，見下頁

顏色保留，白色漆位

此鋁板
取詢免費

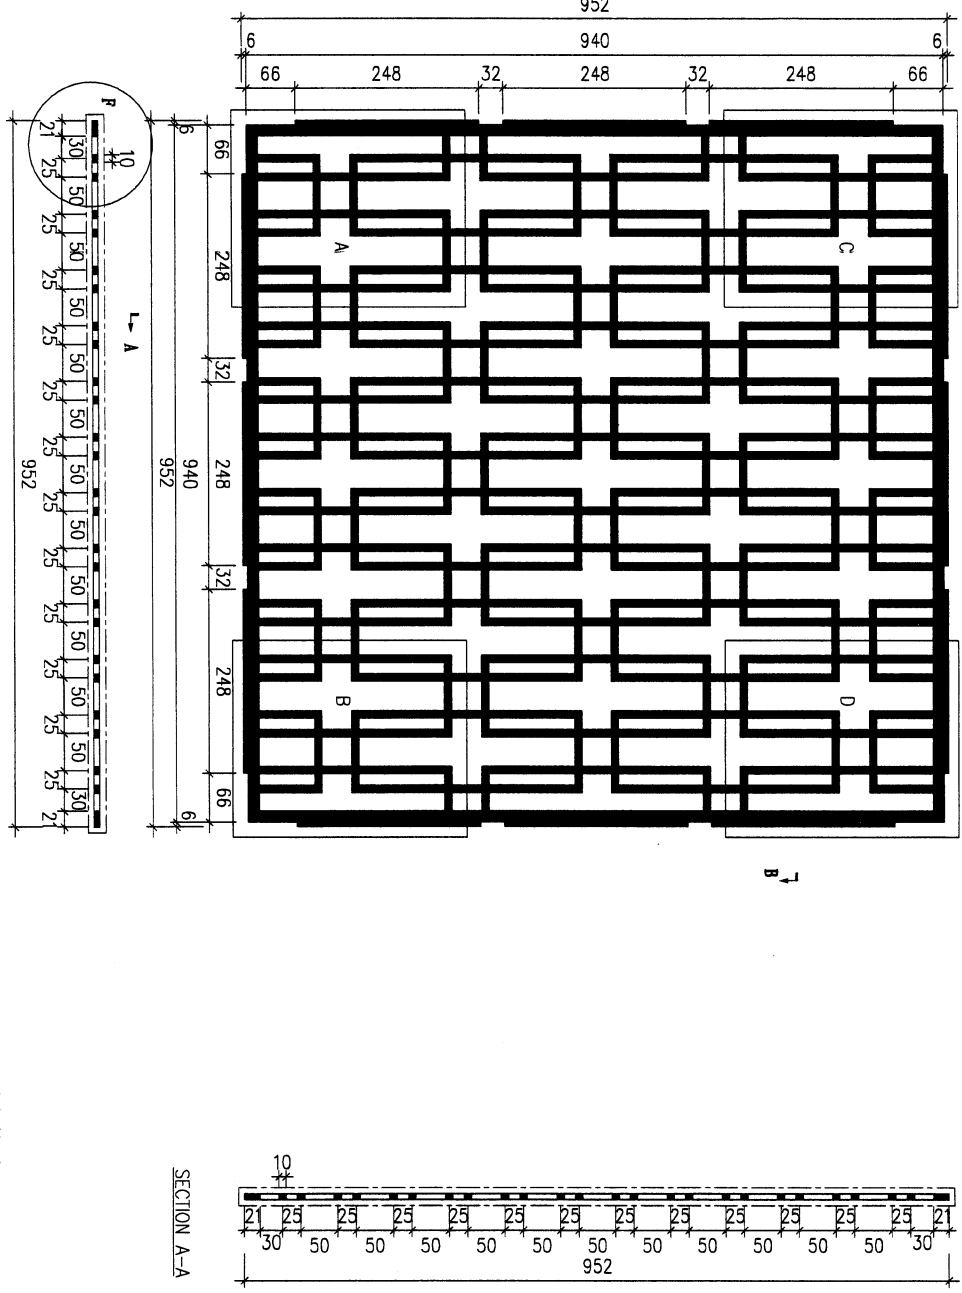

DWG. NO.	WG-AP-N50(1)	REV.	SCALE	DATE	28-11-2024	DRAWN BY	APPROVED BY
----------	--------------	------	-------	------	------------	----------	-------------

噴油面 (V.S):

