

美特鋁質有限公司

MIDI ALUMINIUM FABRICATOR LTD.



工程指示 / 要求簡箋 ENGINEER INSTRUCTIONS(E.I.)

工程指示編號:	EI- 8987	修改版本:	A
	HK-0536		
工程編號:	J 853	工程名稱:	延坪道
收件人:	生統	發件人:	Joe Chan
工程項目:	House 門拱鑄空板 修改	日期:	25/6/2025

<input type="checkbox"/> 原合約工程包	<input type="checkbox"/> 原合約工程加 / 減賬 QT-	<input type="checkbox"/> 新工程報價 QT-
---------------------------------	--	------------------------------------

信件批核號碼/圖紙參考編號:	批核模具圖紙編號:
客戶指示附件:	管理內部批簽署:

<input type="checkbox"/> 初步鋁料 B.M.	<input type="checkbox"/> 加工拆圖, 然後生產	<input type="checkbox"/> 尺寸表
<input type="checkbox"/> 正式鋁料 B.M.	<input type="checkbox"/> 技術上資料/指示	<input type="checkbox"/> 報價
<input type="checkbox"/> 配件 B.M.	<input type="checkbox"/> 樣辦或貨品說明書	<input type="checkbox"/> 分判合約
<input type="checkbox"/> 其他:		

內容: 請以此版本 EI 生產鑄空板 .
以此版 EI 為準生產. (附 CAD 檔).

完成上列要求日期: 20/7/2025

國內

<input type="checkbox"/> 生產技術總監	<input type="checkbox"/> 連附件	<input type="checkbox"/> 技術部	<input type="checkbox"/> 連附件	<input type="checkbox"/> 生產部	<input type="checkbox"/> 連附件
<input type="checkbox"/> 採購部	<input type="checkbox"/> 連附件	<input checked="" type="checkbox"/> 生產統籌部	<input checked="" type="checkbox"/> 連附件	<input type="checkbox"/> 報關組	<input type="checkbox"/> 連附件
<input type="checkbox"/> 質檢部	<input type="checkbox"/> 連附件	<input type="checkbox"/> 會計部	<input type="checkbox"/> 連附件	<input type="checkbox"/> 機械設計部	<input type="checkbox"/> 連附件
<input type="checkbox"/> 香港辦	<input type="checkbox"/> 連附件	<input type="checkbox"/> 其他:			




香港

<input type="checkbox"/> 行政部	<input type="checkbox"/> 連附件	<input type="checkbox"/> 會計部	<input type="checkbox"/> 連附件	<input type="checkbox"/> 統籌部	<input type="checkbox"/> 連附件	<input type="checkbox"/> 工程部	<input type="checkbox"/> 連附件
<input type="checkbox"/> 採購部	<input type="checkbox"/> 連附件	<input type="checkbox"/> QS部	<input type="checkbox"/> 連附件	<input checked="" type="checkbox"/> 地盤管理	<input checked="" type="checkbox"/> 連附件	<input type="checkbox"/> 維修部	<input type="checkbox"/> 連附件

*發件人簽署:		*組別成員批核簽署:	
傳遞編號:	HK0536/25	項目經理簽署:	



工程號 J853 地盤 延坪道住宅

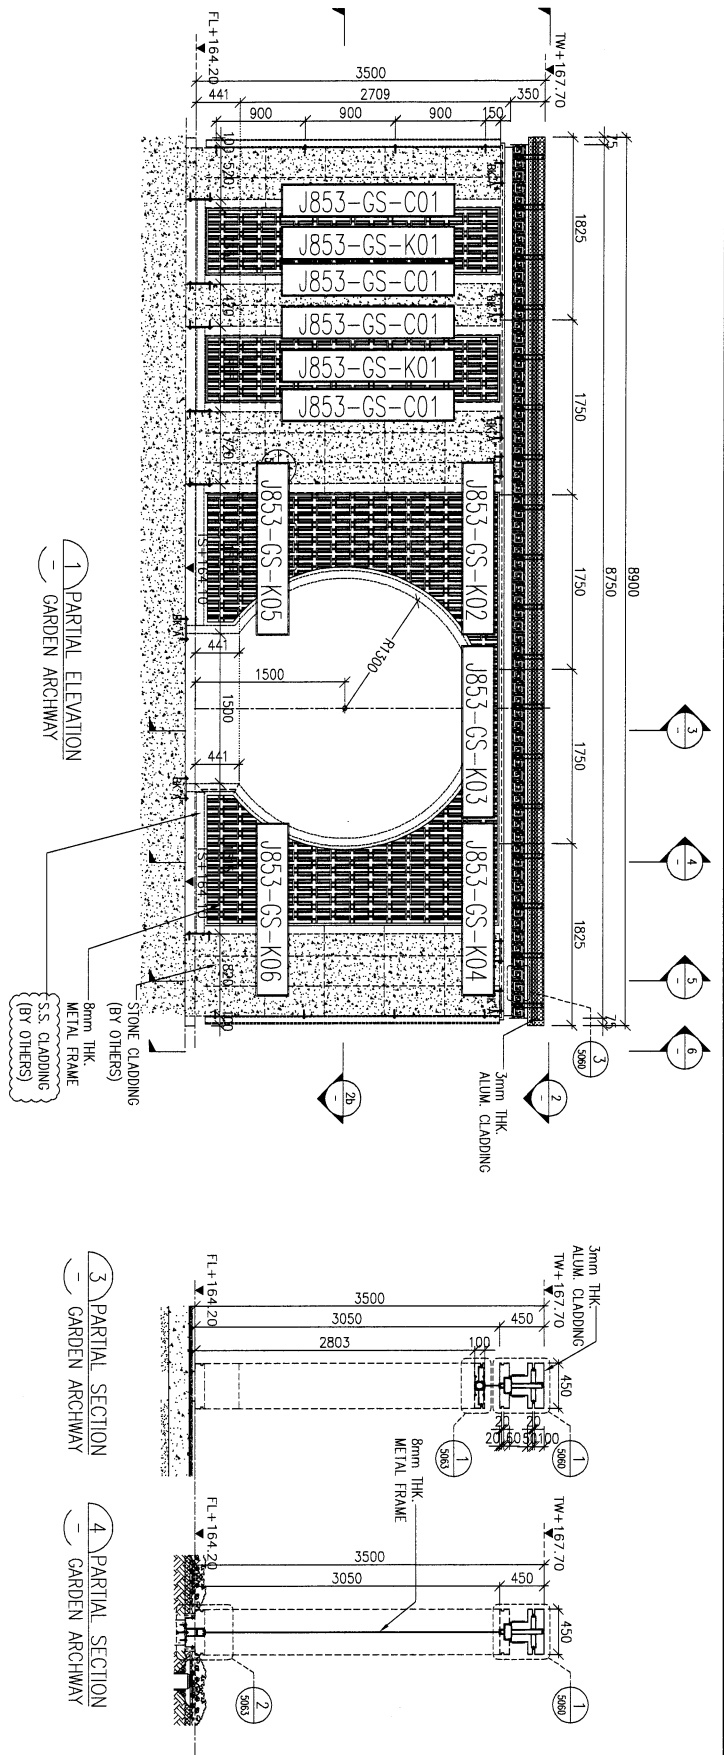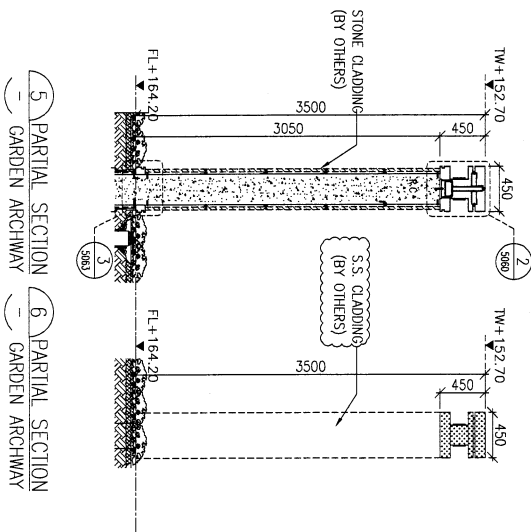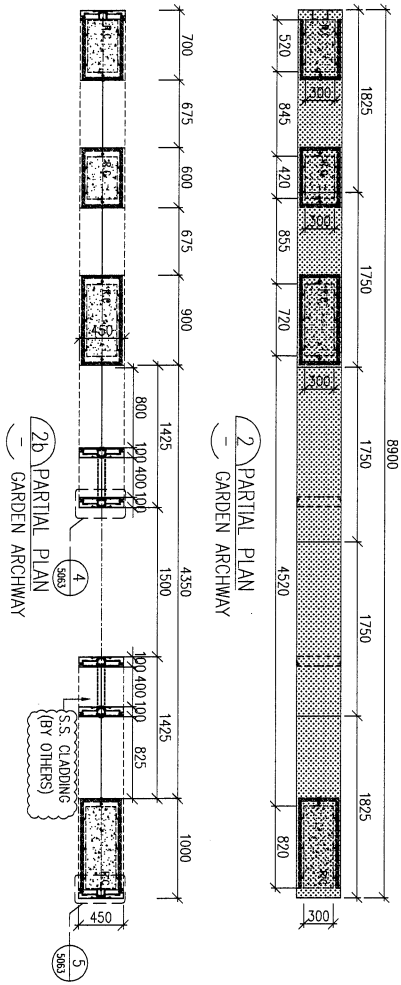


LEGEND:
3mm THK. ALUM. CLADDING

名稱	格柵位置圖	制圖	AN	20250605	修改	
材料	--	復核			日期	
顏色	--	批准			圖號	J853-GS-WZ01




工程號 | J853 | 地盤 | 延坪道住宅

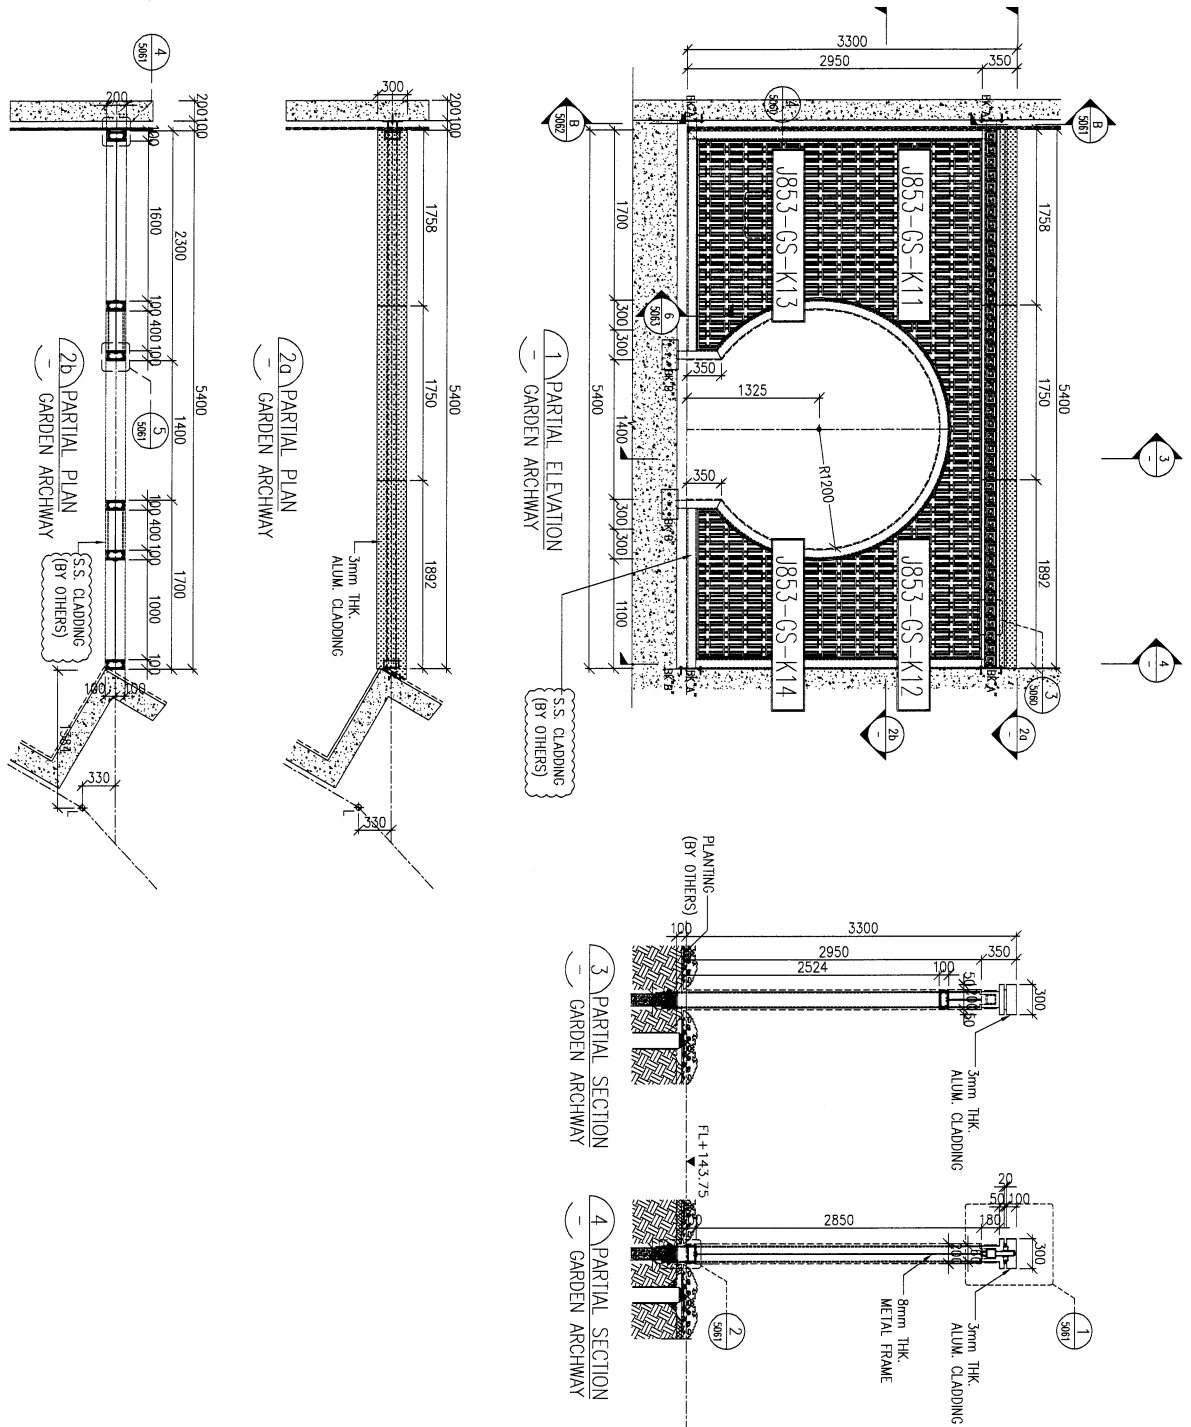

LEGEND:
3mm THK ALUM. CLADDING

名稱	格柵位置圖	制圖	AN	20250605	修改		
材料	--	復核			日期		
顏色	--	批准			圖號	J853-GS-WZ03	

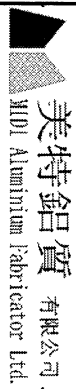

美特鋁質有限公司
MTD Aluminum Fabricator Ltd.

工程號: J-853

計算: AN

日期: 2025.06.06

日期: 2025.06.06

送呈: 施哥

地盤用鋁板B.M.表

地盤名稱: 延坪道住宅

核對:

日期:

日期:

副本:

此BIM依據資料計算

BIM編號: 修改版次: A(2025.6.21)

A/C Code:

總V.F.:

75.84


總重量: 887.46

此BIM依據資料計算

序號	修改內容	鋁板圖號	鋁板名稱	顏色	實用	後備	總數	總重量	單件展開面積		總展開面積		單件V.F.		總V.F.		備註	
									平方米	平方米	平方米	平方米	平方米	平方米	平方米	平方米		
1	A修改	J853-GS-A01	8mm)厚鋁板	EC-DG-D334232-ZD1(閃粉古銅)	2		2	107.458	2.478	4.957	4.957	9.913						
2	A修改	J853-GS-A02	8mm)厚鋁板	EC-DG-D334232-ZD1(閃粉古銅)	1		1	32.997	1.522	1.522	1.522	3.044	3.044					
3	A修改	J853-GS-A03	8mm)厚鋁板	EC-DG-D334232-ZD1(閃粉古銅)	1		1	53.570	2.471	2.471	2.471	4.942	4.942					
4	A修改	J853-GS-A04	8mm)厚鋁板	EC-DG-D334232-ZD1(閃粉古銅)	1		1	32.997	1.522	1.522	1.522	3.044	3.044					
5	A修改	J853-GS-A05	8mm)厚鋁板	EC-DG-D334232-ZD1(閃粉古銅)	1		1	46.046	2.124	2.124	2.124	4.248	4.248					
6	A修改	J853-GS-A06	8mm)厚鋁板	EC-DG-D334232-ZD1(閃粉古銅)	1		1	46.046	2.124	2.124	2.124	4.248	4.248					
7	A修改	J853-GS-A07	8mm)厚鋁板	EC-DG-D334232-ZD1(閃粉古銅)	1		1	66.156	3.051	3.051	3.051	6.103	6.103					
8	A修改	J853-GS-A08	8mm)厚鋁板	EC-DG-D334232-ZD1(閃粉古銅)	1		1	70.811	3.266	3.266	3.266	6.532	6.532					
9	A修改	J853-GS-A09	8mm)厚鋁板	EC-DG-D334232-ZD1(閃粉古銅)	1		1	41.524	1.915	1.915	1.915	3.831	3.831					
10	A修改	J853-GS-A10	8mm)厚鋁板	EC-DG-D334232-ZD1(閃粉古銅)	1		1	44.670	2.060	2.060	2.060	4.121	4.121					
11	A修改	J853-GS-A11	8mm)厚鋁板	EC-DG-D334232-ZD1(閃粉古銅)	1		1	89.623	4.134	4.134	4.134	8.268	8.268					
12	A修改	J853-GS-A12	8mm)厚鋁板	EC-DG-D334232-ZD1(閃粉古銅)	1		1	75.656	3.490	3.490	3.490	6.979	6.979					
13	A修改	J853-GS-A13	8mm)厚鋁板	EC-DG-D334232-ZD1(閃粉古銅)	1		1	66.690	3.076	3.076	3.076	6.152	6.152					
14	A修改	J853-GS-A14	8mm)厚鋁板	EC-DG-D334232-ZD1(閃粉古銅)	1		1	47.816	2.206	2.206	2.206	4.411	4.411					
15	A修改	J853-GS-B01	8mm)厚鋁板	MILL	2		2	1.810	0.042	0.084	0.084	0.000	0.000					
16	A修改	J853-GS-B02	8mm)厚鋁板	MILL	1		1	1.081	0.050	0.050	0.050	0.000	0.000					
17	A修改	J853-GS-B04	8mm)厚鋁板	MILL	1		1	2.727	0.126	0.126	0.126	0.000	0.000					
18	A修改	J853-GS-B06	8mm)厚鋁板	MILL	1		1	1.081	0.050	0.050	0.050	0.000	0.000					
19	A修改	J853-GS-B14	8mm)厚鋁板	MILL	1		1	2.261	0.104	0.104	0.104	0.000	0.000					
20	A修改	J853-GS-B15	8mm)厚鋁板	MILL	1		1	1.549	0.071	0.071	0.071	0.000	0.000					
21	A修改	J853-GS-B17	8mm)厚鋁板	MILL	1		1	2.422	0.112	0.112	0.112	0.000	0.000					
22	A修改	J853-GS-B18	8mm)厚鋁板	MILL	1		1	1.549	0.071	0.071	0.071	0.000	0.000					

工程號: J-853	計算: AN	日期: 2025.06.06	送呈: 施哥
地盤名稱: 延坪道住宅	核對:	日期:	副本:
項目類別:	批准:	日期:	
修改版次: A(2025.6.21)	A/C Code:	總V.F.:	此BM依據 資料計算


序號	修改內容	鋁板圖號	鋁板名稱	顏色	實用	後備	總數	總重量	單件展開面積		總V.F.		備註
									平方米	平方米	平方米	平方米	
23	A修改	J853-GS-B28	8mm厚鋁板	MILL	1		1	3.070	0.142	0.142	0.000	0.000	
24	A修改	J853-GS-B29	8mm厚鋁板	MILL	1		1	1.549	0.071	0.071	0.000	0.000	
25	A修改	J853-GS-B31	8mm厚鋁板	MILL	1		1	2.589	0.119	0.119	0.000	0.000	
26	A修改	J853-GS-B32	8mm厚鋁板	MILL	1		1	1.549	0.071	0.071	0.000	0.000	
27	A修改	J853-GS-B01R	8mm厚鋁板	MILL	2		2	1.810	0.042	0.084	0.000	0.000	
28	A修改	J853-GS-B08	8mm厚鋁板	MILL	1		1	1.534	0.071	0.071	0.000	0.000	
29	A修改	J853-GS-B09	8mm厚鋁板	MILL	1		1	0.318	0.015	0.015	0.000	0.000	
30	A修改	J853-GS-B11	8mm厚鋁板	MILL	1		1	1.534	0.071	0.071	0.000	0.000	
31	A修改	J853-GS-B12	8mm厚鋁板	MILL	1		1	0.318	0.015	0.015	0.000	0.000	
32	A修改	J853-GS-B20	8mm厚鋁板	MILL	1		1	1.431	0.066	0.066	0.000	0.000	
33	A修改	J853-GS-B21	8mm厚鋁板	MILL	1		1	1.549	0.071	0.071	0.000	0.000	
34	A修改	J853-GS-B22	8mm厚鋁板	MILL	1		1	0.223	0.010	0.010	0.000	0.000	
35	A修改	J853-GS-B24	8mm厚鋁板	MILL	1		1	1.539	0.071	0.071	0.000	0.000	
36	A修改	J853-GS-B25	8mm厚鋁板	MILL	1		1	1.549	0.071	0.071	0.000	0.000	
37	A修改	J853-GS-B26	8mm厚鋁板	MILL	1		1	0.223	0.010	0.010	0.000	0.000	
38	A修改	J853-GS-B34	8mm厚鋁板	MILL	1		1	2.298	0.106	0.106	0.000	0.000	
39	A修改	J853-GS-B35	8mm厚鋁板	MILL	1		1	1.549	0.071	0.071	0.000	0.000	
40	A修改	J853-GS-B36	8mm厚鋁板	MILL	1		1	0.223	0.010	0.010	0.000	0.000	
41	A修改	J853-GS-B38	8mm厚鋁板	MILL	1		1	1.648	0.076	0.076	0.000	0.000	
42	A修改	J853-GS-B39	8mm厚鋁板	MILL	1		1	1.549	0.071	0.071	0.000	0.000	
43	A修改	J853-GS-B40	8mm厚鋁板	MILL	1		1	0.223	0.010	0.010	0.000	0.000	
44	A修改	J853-GS-B03	8mm厚鋁板	MILL	1		1	0.580	0.027	0.027	0.000	0.000	穹弧

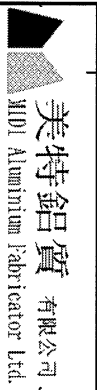

美特鋁質 有限公司
MIDL Aluminum Fabricator Ltd.

工程號: J-853	計算: AN	日期: 2025.06.06	送呈: 施哥
地盤名稱: 延坪道住宅	核對:	日期:	副本:
項目類別:	批准:	日期:	
修改版次: AC2025.6.21)	A/C Code :	總V.F.: 75.84	總重量: 887.46
		總重量: 887.46	此BM依據 資料計算


序號	修改內容	鋁板圖號	鋁板名稱	顏色	實用	後備	總數	總重量	展開面積		總V.F.		備註
									單件展開面積	平方米	單件V.F.	平方米	
45	A修改	J853-GS-B05	8mm厚鋁板	MILL	1		1	3.410	0.157	0.157	0.000	0.000	彎弧
46	A修改	J853-GS-B07	8mm厚鋁板	MILL	1		1	0.580	0.027	0.027	0.000	0.000	彎弧
47	A修改	J853-GS-B10	8mm厚鋁板	MILL	1		1	1.474	0.068	0.068	0.000	0.000	彎弧
48	A修改	J853-GS-B13	8mm厚鋁板	MILL	1		1	1.474	0.068	0.068	0.000	0.000	彎弧
49	A修改	J853-GS-B16	8mm厚鋁板	MILL	1		1	1.960	0.090	0.090	0.000	0.000	彎弧
50	A修改	J853-GS-B19	8mm厚鋁板	MILL	1		1	2.012	0.093	0.093	0.000	0.000	彎弧
51	A修改	J853-GS-B23	8mm厚鋁板	MILL	1		1	1.496	0.069	0.069	0.000	0.000	彎弧
52	A修改	J853-GS-B27	8mm厚鋁板	MILL	1		1	1.496	0.069	0.069	0.000	0.000	彎弧
53	A修改	J853-GS-B37	8mm厚鋁板	MILL	1		1	1.496	0.069	0.069	0.000	0.000	彎弧
54	A修改	J853-GS-B41	8mm厚鋁板	MILL	1		1	1.496	0.069	0.069	0.000	0.000	彎弧
55	A修改	J853-GS-B30	8mm厚鋁板	MILL	1		1	1.902	0.088	0.088	0.000	0.000	彎弧
56	A修改	J853-GS-B33	8mm厚鋁板	MILL	1		1	2.071	0.096	0.096	0.000	0.000	彎弧
57		J853-GS-C01	3mm厚鋁板	MILL	8		8	1.202	0.148	0.148	0.000	0.000	
58					總合計:		60	887.46		41.03		75.836	



美特鋁質 有限公司
MIDI Aluminium Fabricator Ltd.

工程號	J853	地盤	延坪道住宅
-----	------	----	-------

格栅编号	宽度 (W)	高度 (H)	单幅	总数量	
J853-GS-K02	1014.0	1501.0	1	1	
序號	模號	名稱	長度	數量	物料编号
1	8mm鋁板	鋁板加工圖	1501.0	1	J853-GS-A02
2	8mm鋁板	鋁板加工圖	997.0	1	J853-GS-B02
3	8mm鋁板	鋁板加工圖	534.7	1	J853-GS-B03

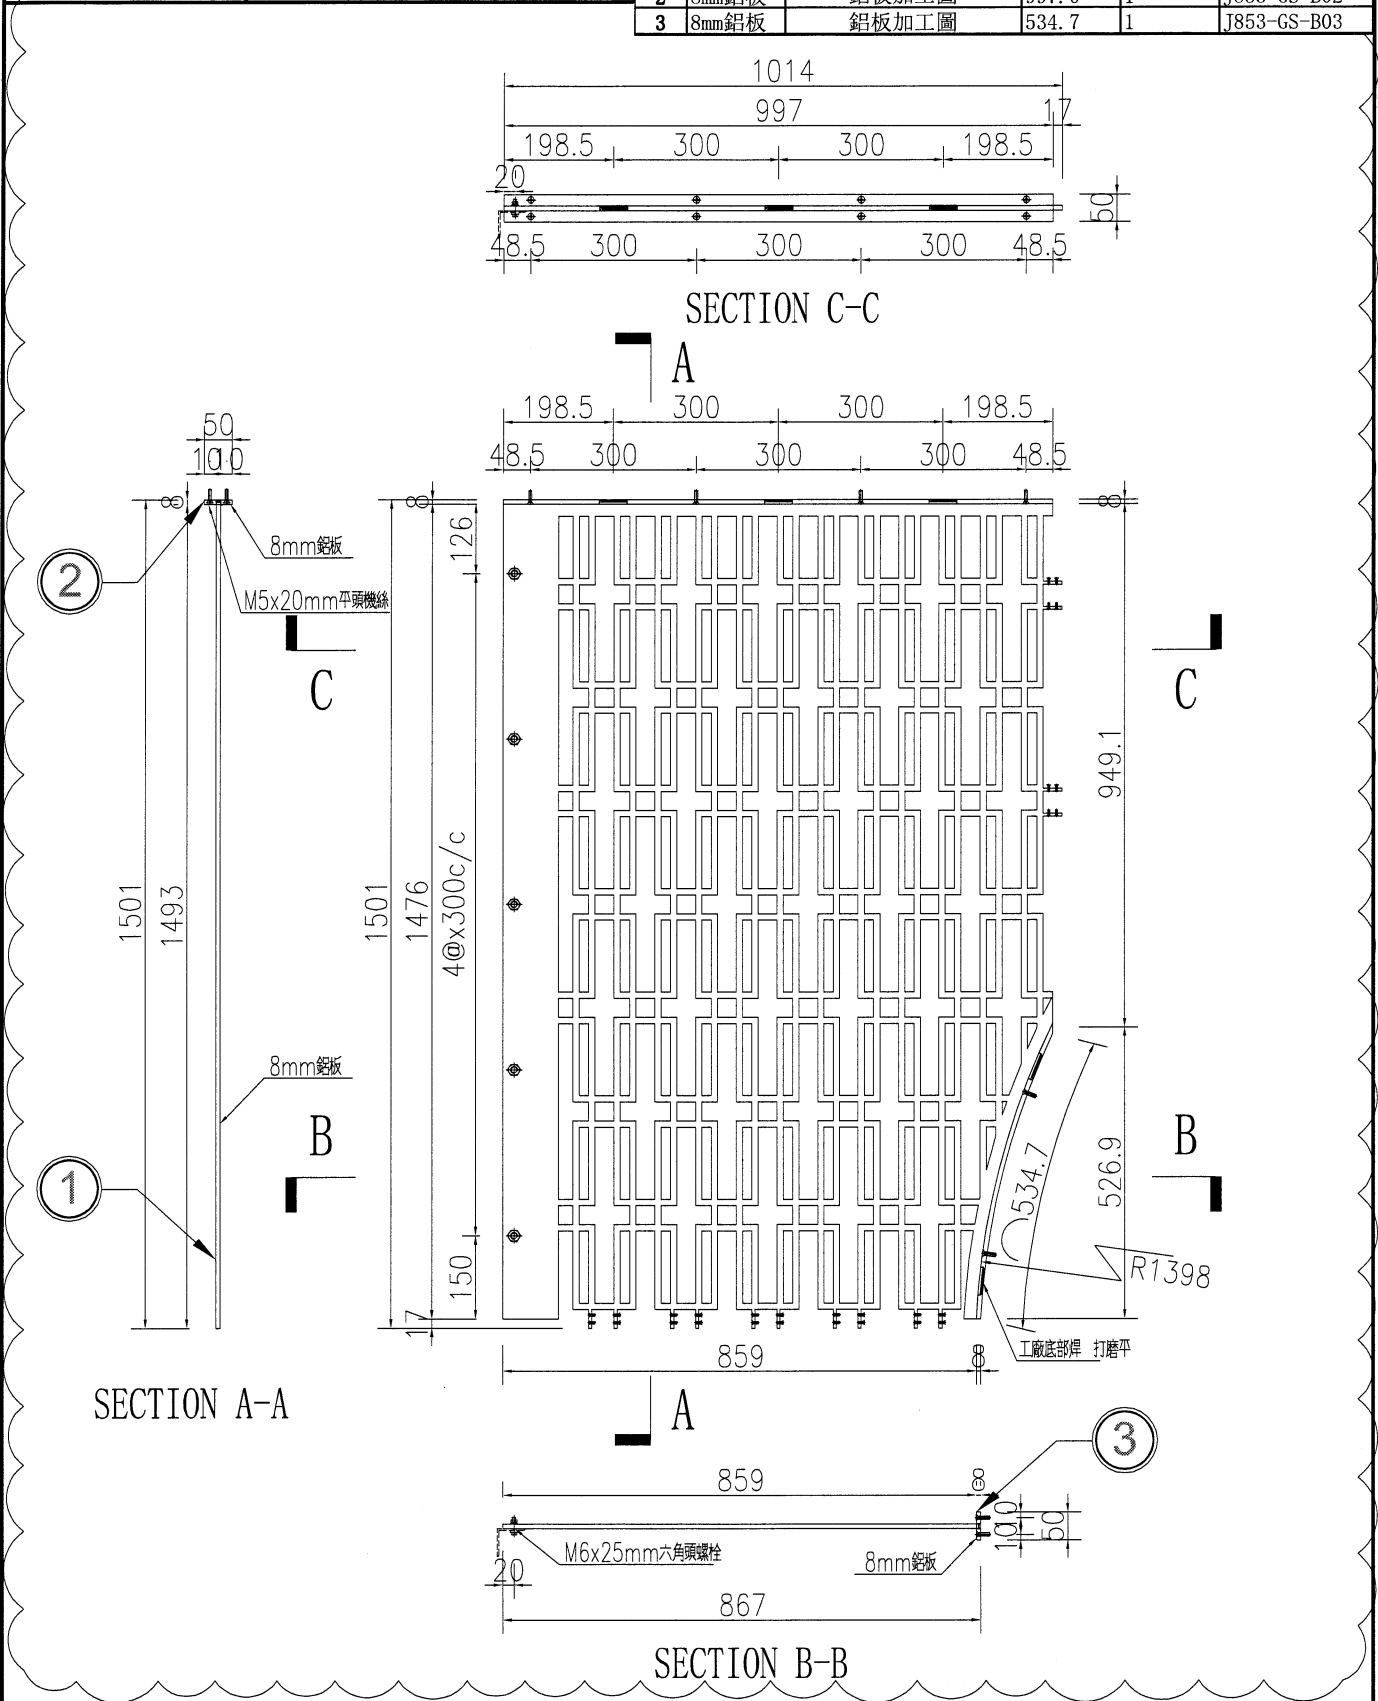


名稱	格栅組裝圖	制圖	AN	20250604	修改	A	
材料	--	復核			日期	2025.6.20	
顏色	--	批准			圖號	J853-GS-K02	

美特鋁質 有限公司
MIDI Aluminium Fabricator Ltd.

工程號 J853 地盤 延坪道住宅

格栅编号	宽度 (W)	高度 (H)	单幅	总数量	
J853-GS-K01	835.0	2968.0	1	2	
序號	模號	名稱	長度	數量	物料編號
1	8mm鋁板	鋁板加工圖	2968.0	1	J853-GS-A01
2	8mm鋁板	鋁板加工圖	835.0	1	J853-GS-B01
3	8mm鋁板	鋁板加工圖	835.0	1	J853-GS-B01R

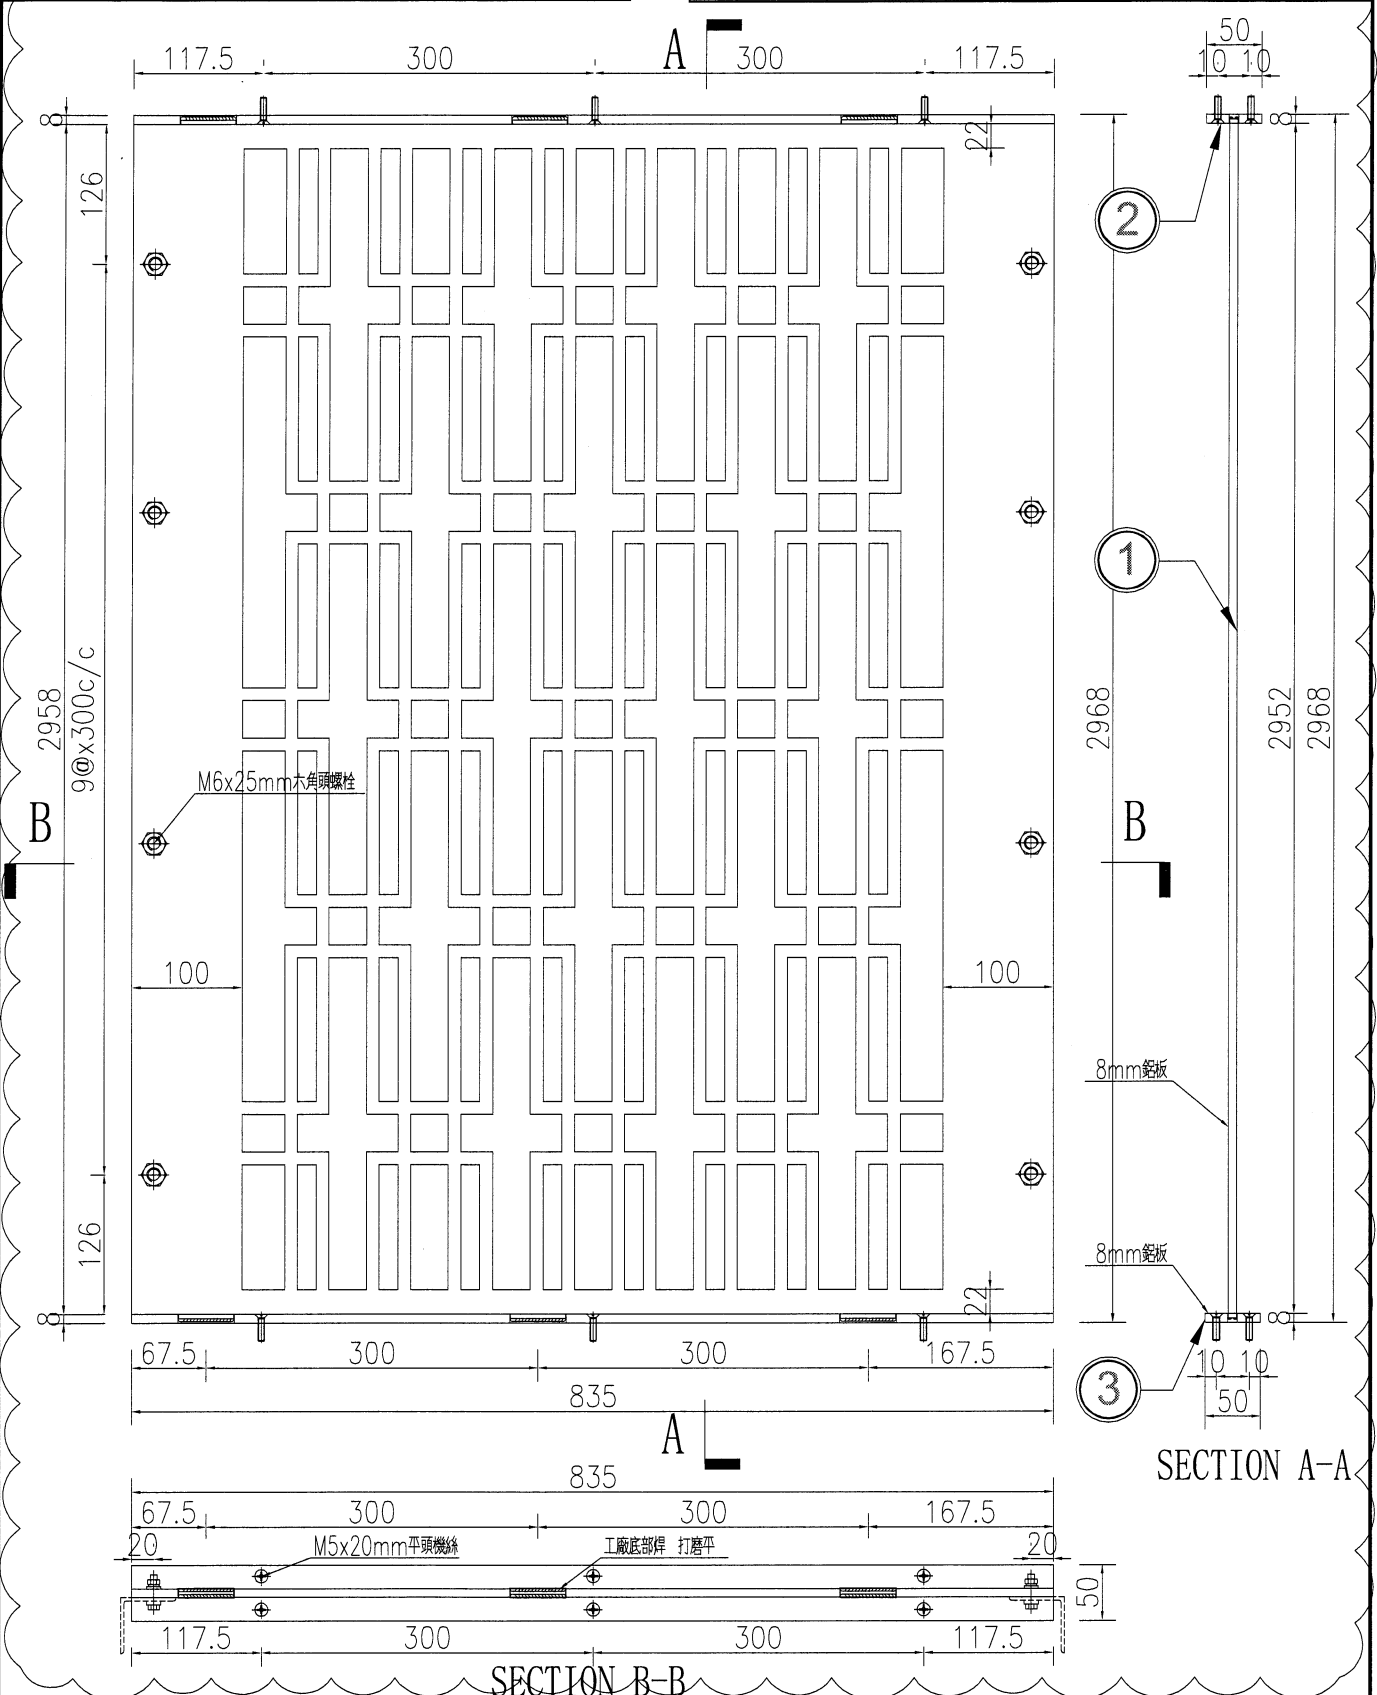

名稱	格栅組裝圖	制圖	AN	20250604	修改	A	
材料	--	復核			日期	2025.6.20	
顏色	--	批准			圖號	J853-GS-K01	




美特鋁質 有限公司
MIDI Aluminium Fabricator Ltd.


工程號 J853 地盤 延坪道住宅

序號	模號	名稱	長度	數量	物料編號
1	8mm鋁板	鋁板加工圖	969.0	1	J853-GS-A03
2	8mm鋁板	鋁板加工圖	2516.0	1	J853-GS-B04

格柵編號	寬度 (W)	高度 (H)	單幅	總數量
J853-GS-K03	2550.0	969.0	1	1

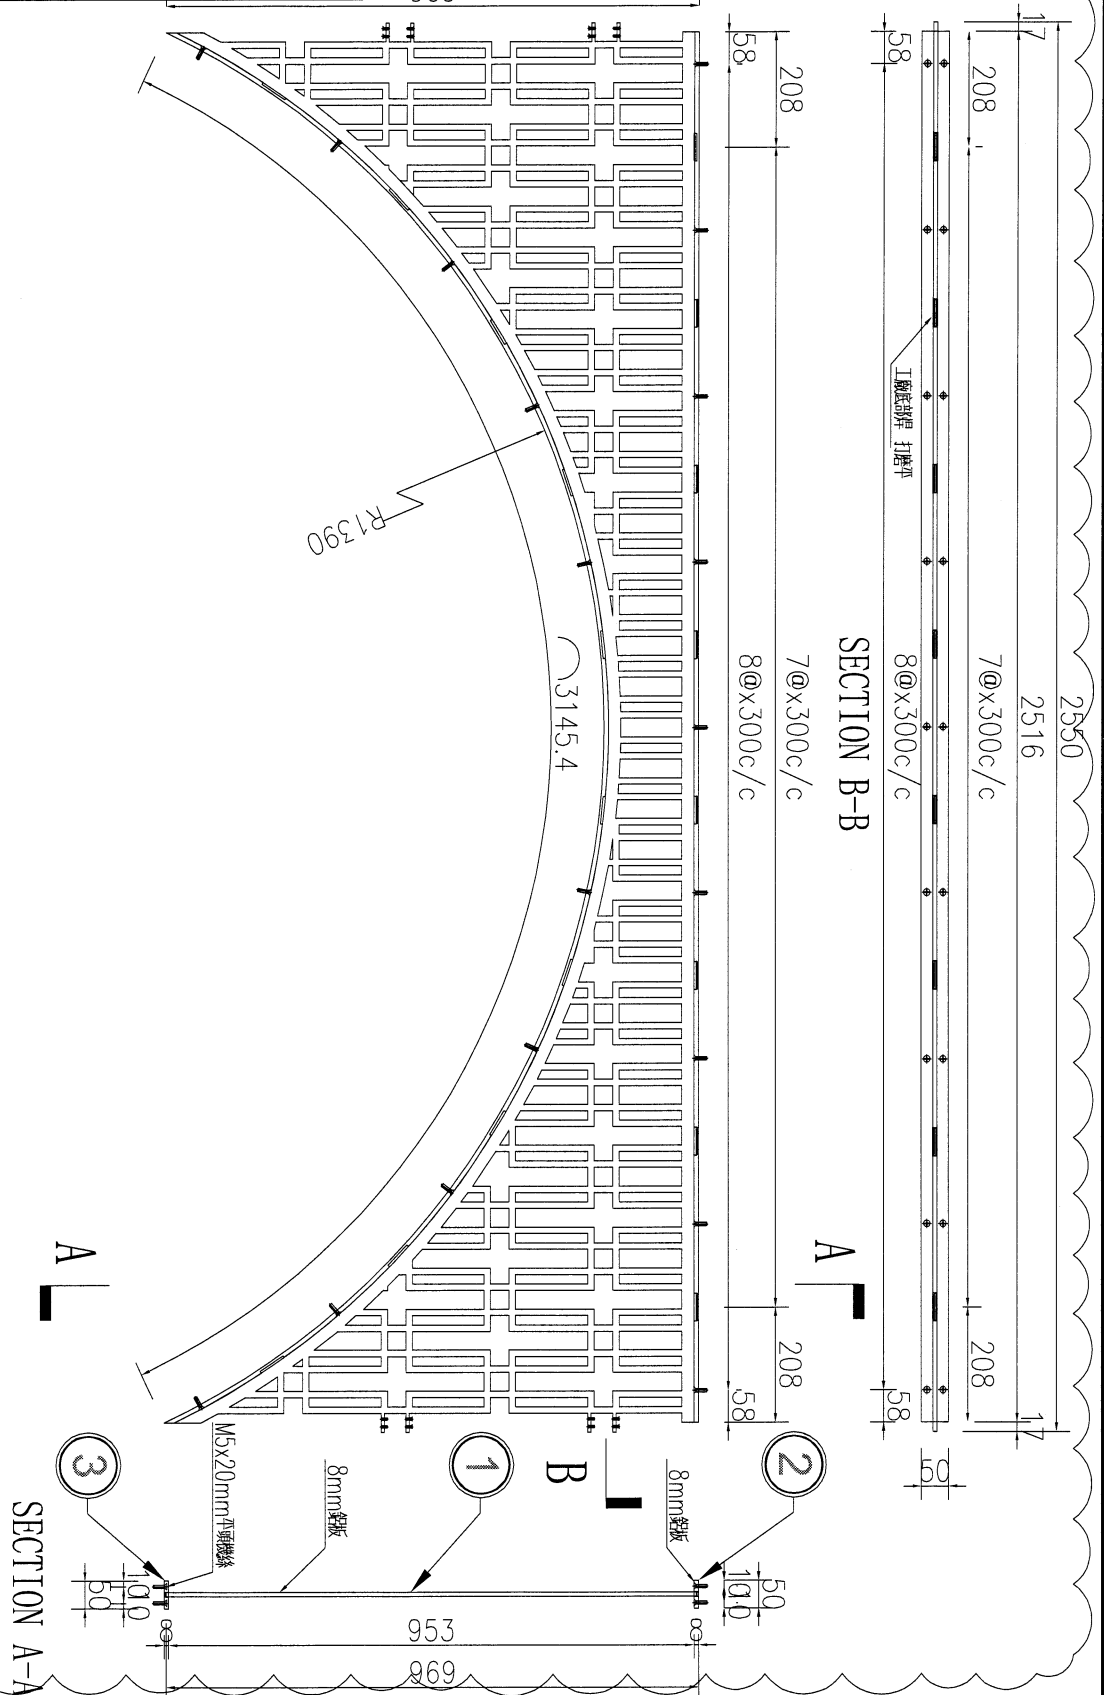

名稱	格柵組裝圖	制圖	AN	20250604	修改	A
材料	--	復核			日期	2025.6.20
顏色	--	批准			圖號	J853-GS-K03




美特鋁質 有限公司
MIDI Aluminium Fabricator Ltd.


格栅编号	宽度 (W)	高度 (H)	单幅	总数量
J853-GS-K04	1014.0	1501.0	1	1

工程號	J853	地盤	延坪道住宅
-----	------	----	-------


序號	模號	名稱	長度	數量	物料编号
1	8mm鋁板	鋁板加工圖	1501.0	1	J853-GS-A04
2	8mm鋁板	鋁板加工圖	997.0	1	J853-GS-B06
3	8mm鋁板	鋁板加工圖	534.7	1	J853-GS-B07

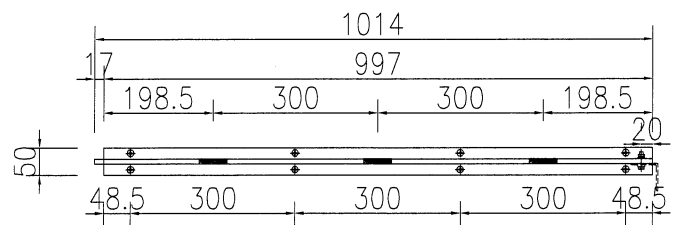

SECTION C-C

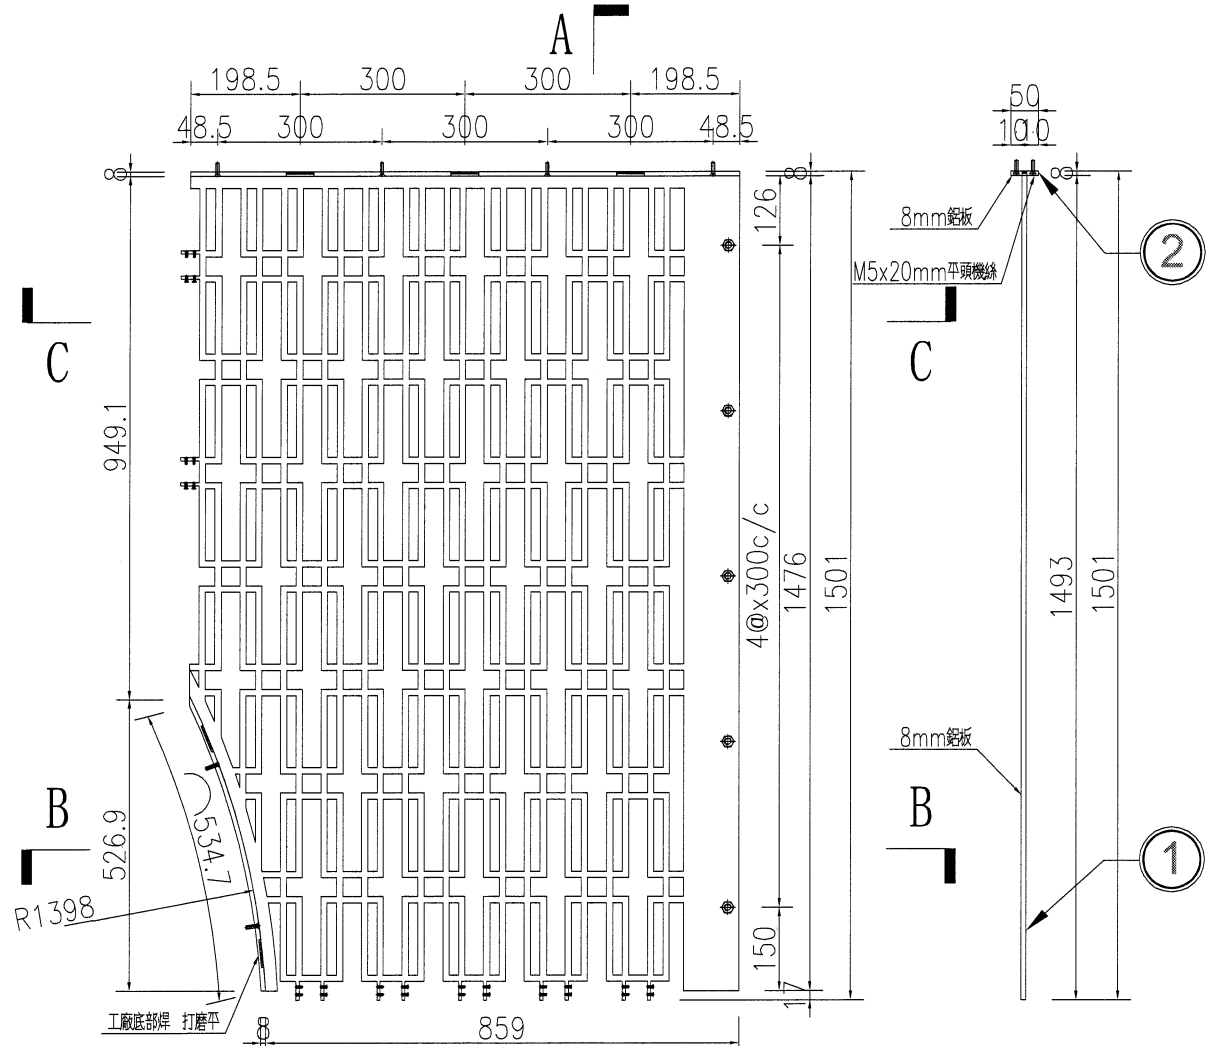

SECTION A-A

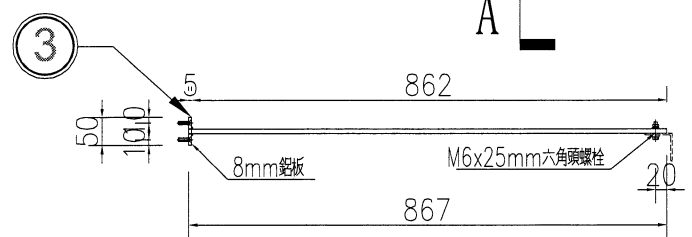

SECTION B-B

名稱	格栅組裝圖	制圖	AN	20250604	修改	A	
材料	--	復核			日期	2025.6.20	
顏色	--	批准			圖號	J853-GS-K04	




美特鋁質 有限公司
MIDI Aluminium Fabricator Ltd.

格栅编号	宽度 (W)	高度 (H)	单幅	总数量
J853-GS-K06	1415.0	1501.0	1	1

工程號	J853	地盤	延坪道住宅
-----	------	----	-------

序號	模號	名稱	長度	數量	物料編號
1	8mm鋁板	鋁板加工圖	1501.0	1	J853-GS-A06
2	8mm鋁板	鋁板加工圖	1415.0	1	J853-GS-B11
3	8mm鋁板	鋁板加工圖	288.5	1	J853-GS-B12
4	8mm鋁板	鋁板加工圖	1353.6	1	J853-GS-B13

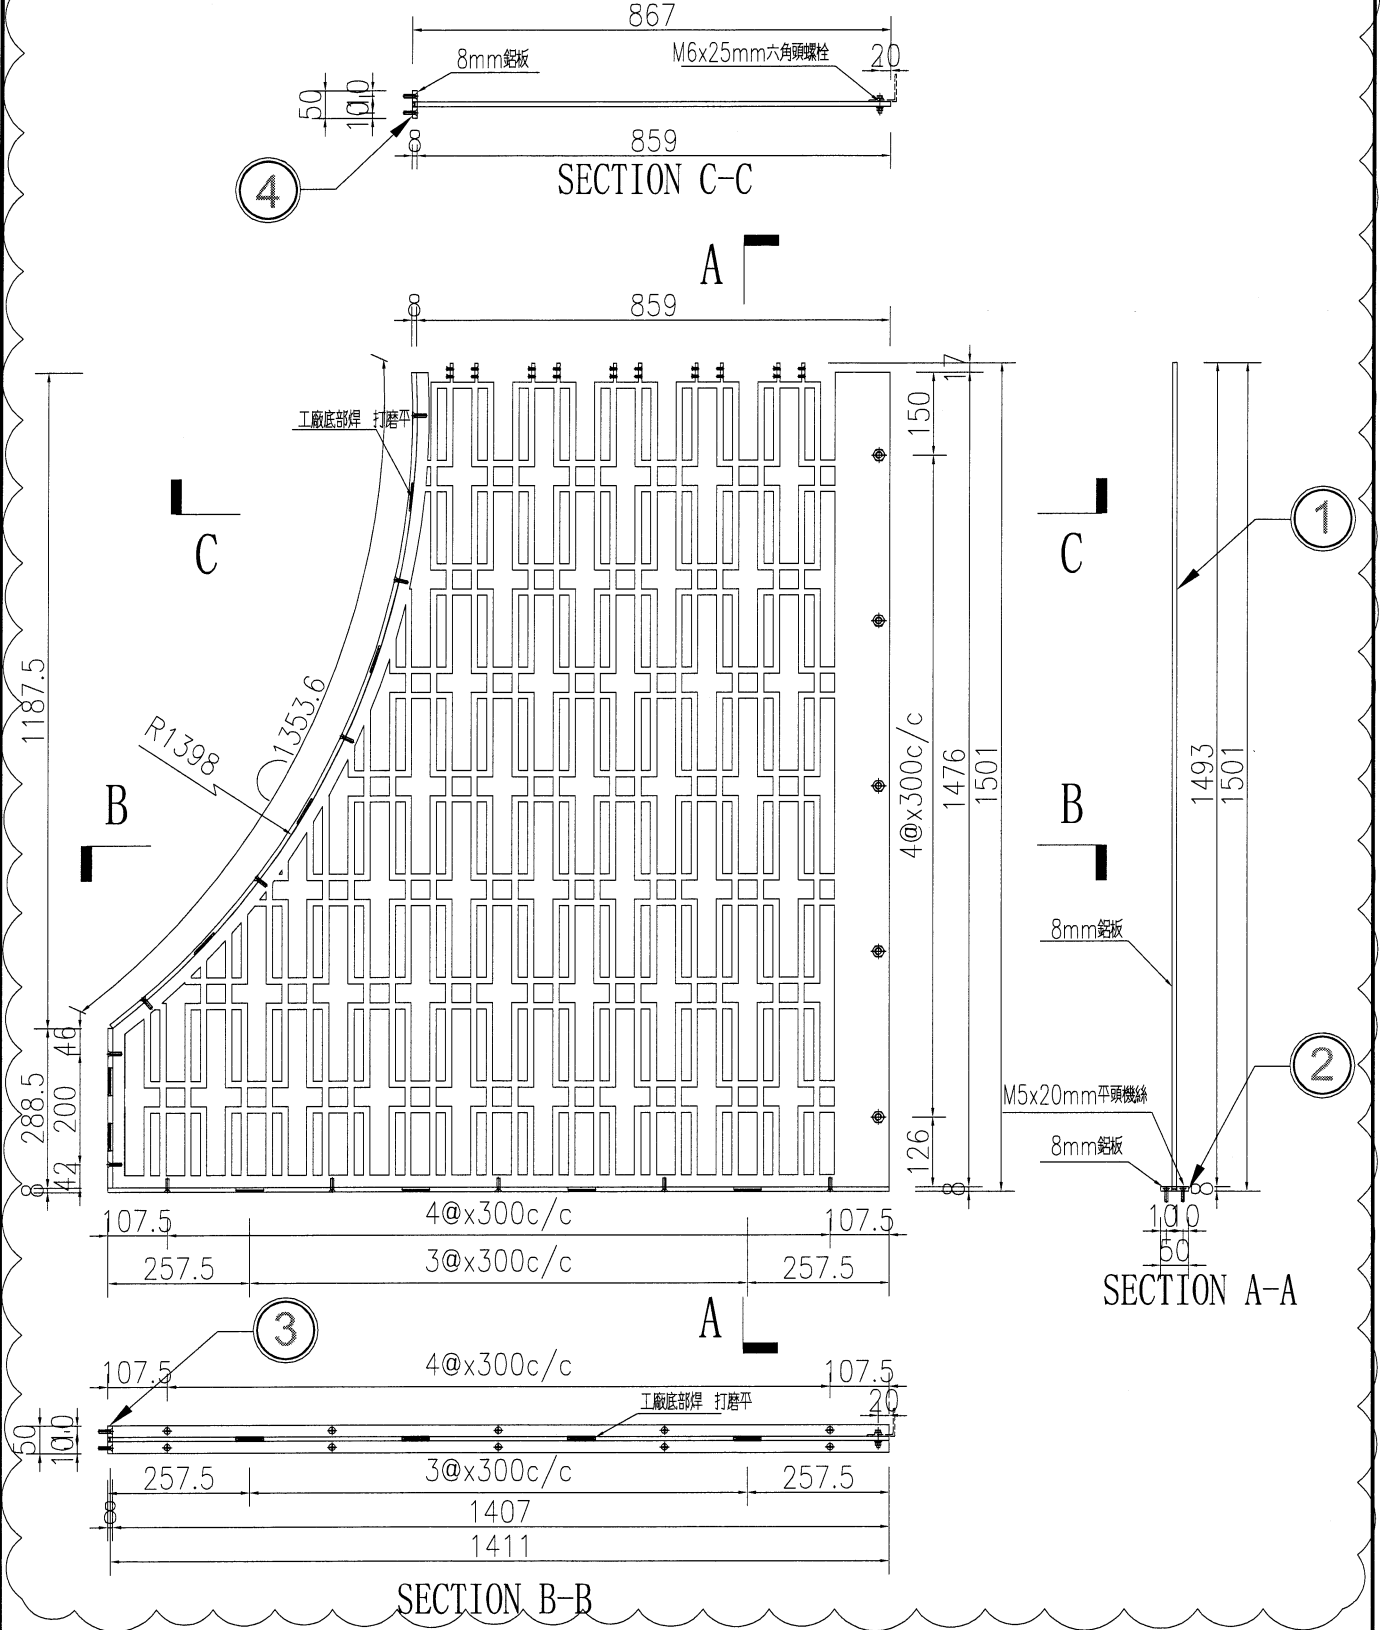


名稱	格栅組裝圖	制圖	AN	20250604	修改	A	
材料	--	復核			日期	2025.6.20	
顏色	--	批准			圖號	J853-GS-K06	




美特鋁質 有限公司
MIDI Aluminium Fabricator Ltd.

工程號 J853 地盤 延坪道住宅

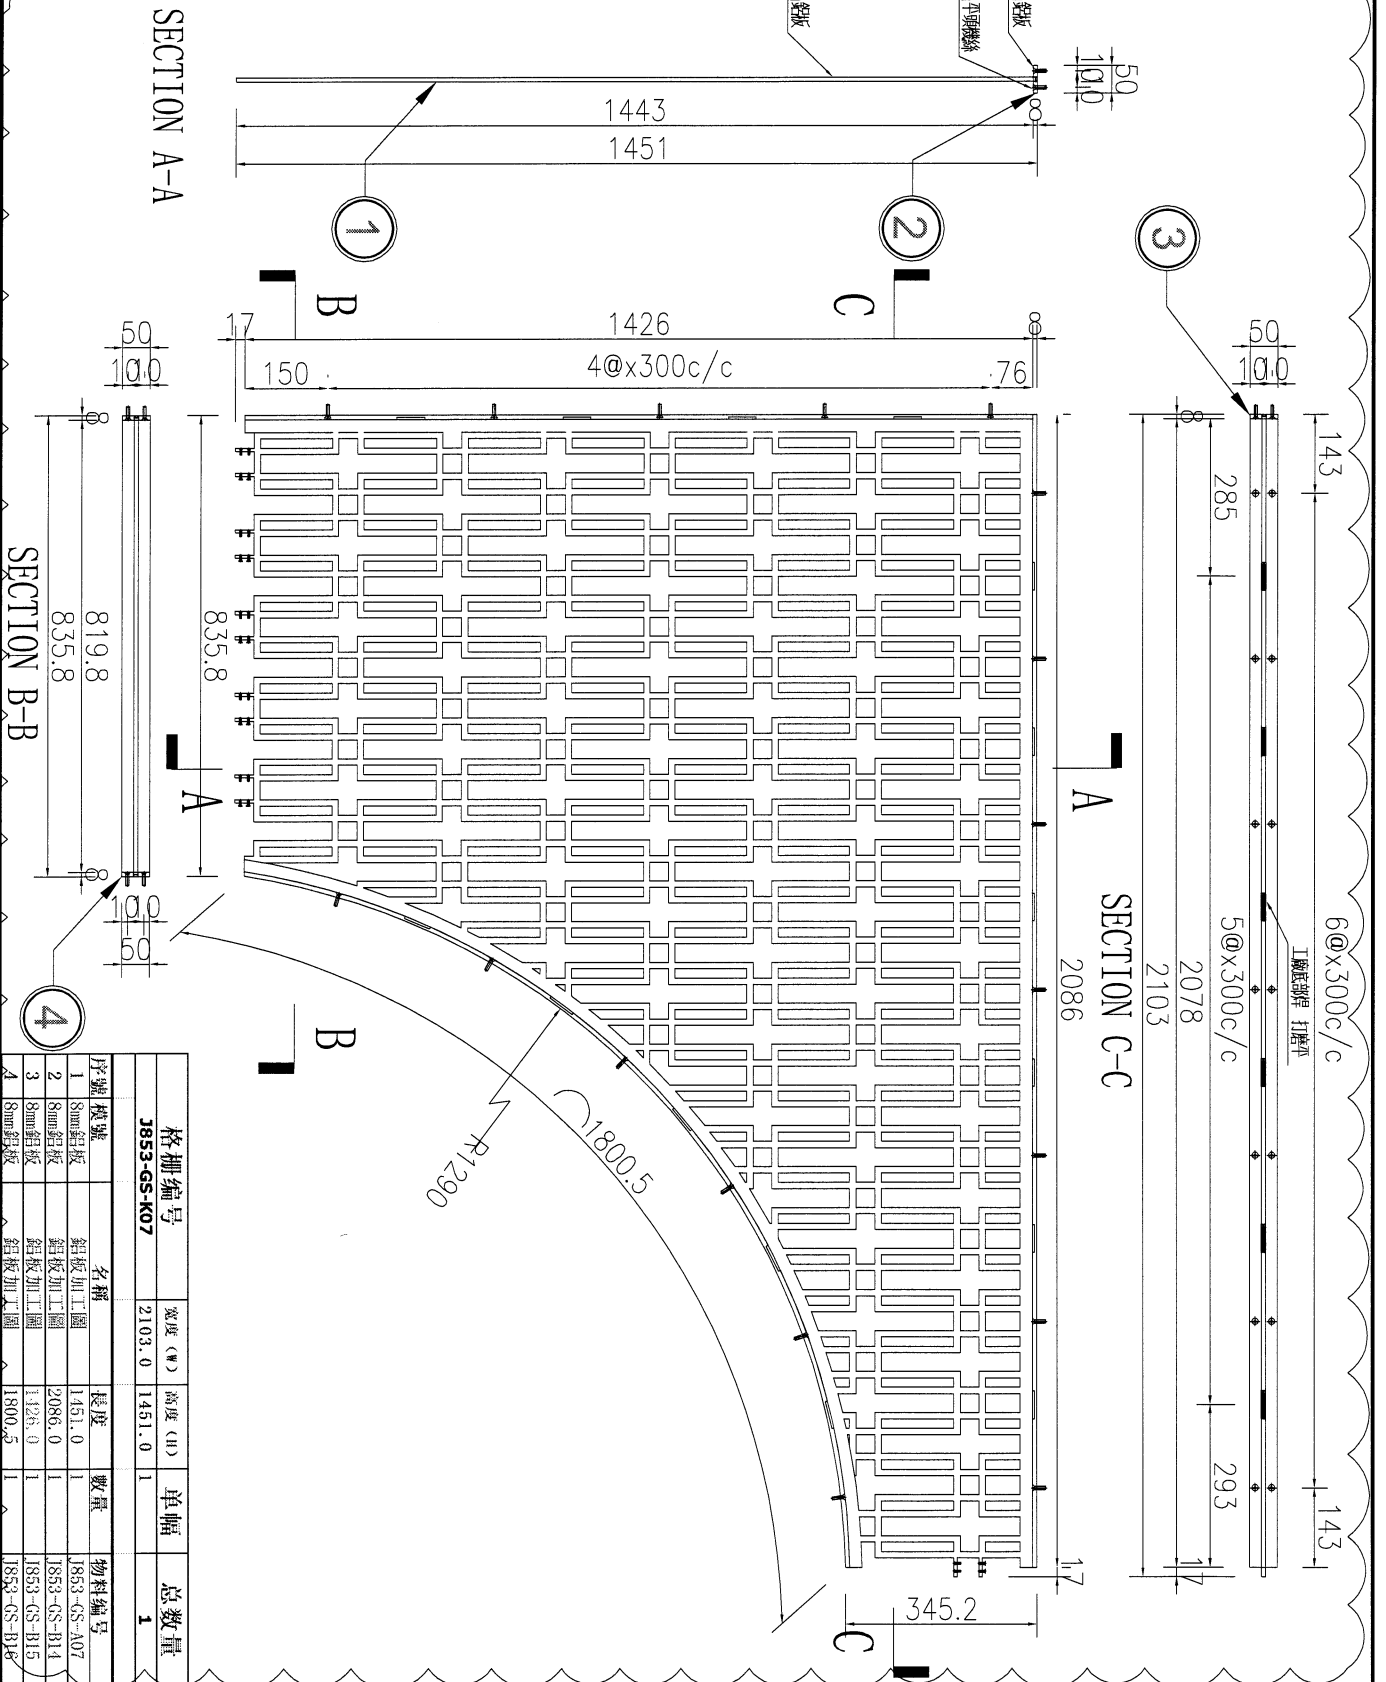

2	8mm鋁板	鋁板加工圓		2086.0	1	J853-GS-B14
3	8mm鋁板	鋁板加工圓		1426.0	1	J853-GS-B15
4	8mm鋁板	鋁板加工圓		1800.5	1	J853-GS-B16


名稱	格柵組裝圖	制圖	AN	20250604	修改	A
材料	--	復核			日期	2025.6.20
顏色	--	批准			圖號	J853-GS-K07

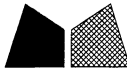

美特鋁質 有限公司
MIDI Aluminium Fabricator Ltd.

工程號 J853 地盤 延坪道住宅

格冊編號		寬度 (W)	高度 (H)	單幅	總數量
J853-GS-K08		2251.0	1451.0	1	1
序號	名稱	長度	數量	物料編號	
1	鋁板	1451.0	1	J853-GS-A08	
2	鋁板加工圖	2251.0	1	J853-GS-B17	
3	鋁板加工圖	1451.0	1	J853-GS-B18	
4	鋁板加工圖	1848.5	1	J853-GS-B19	

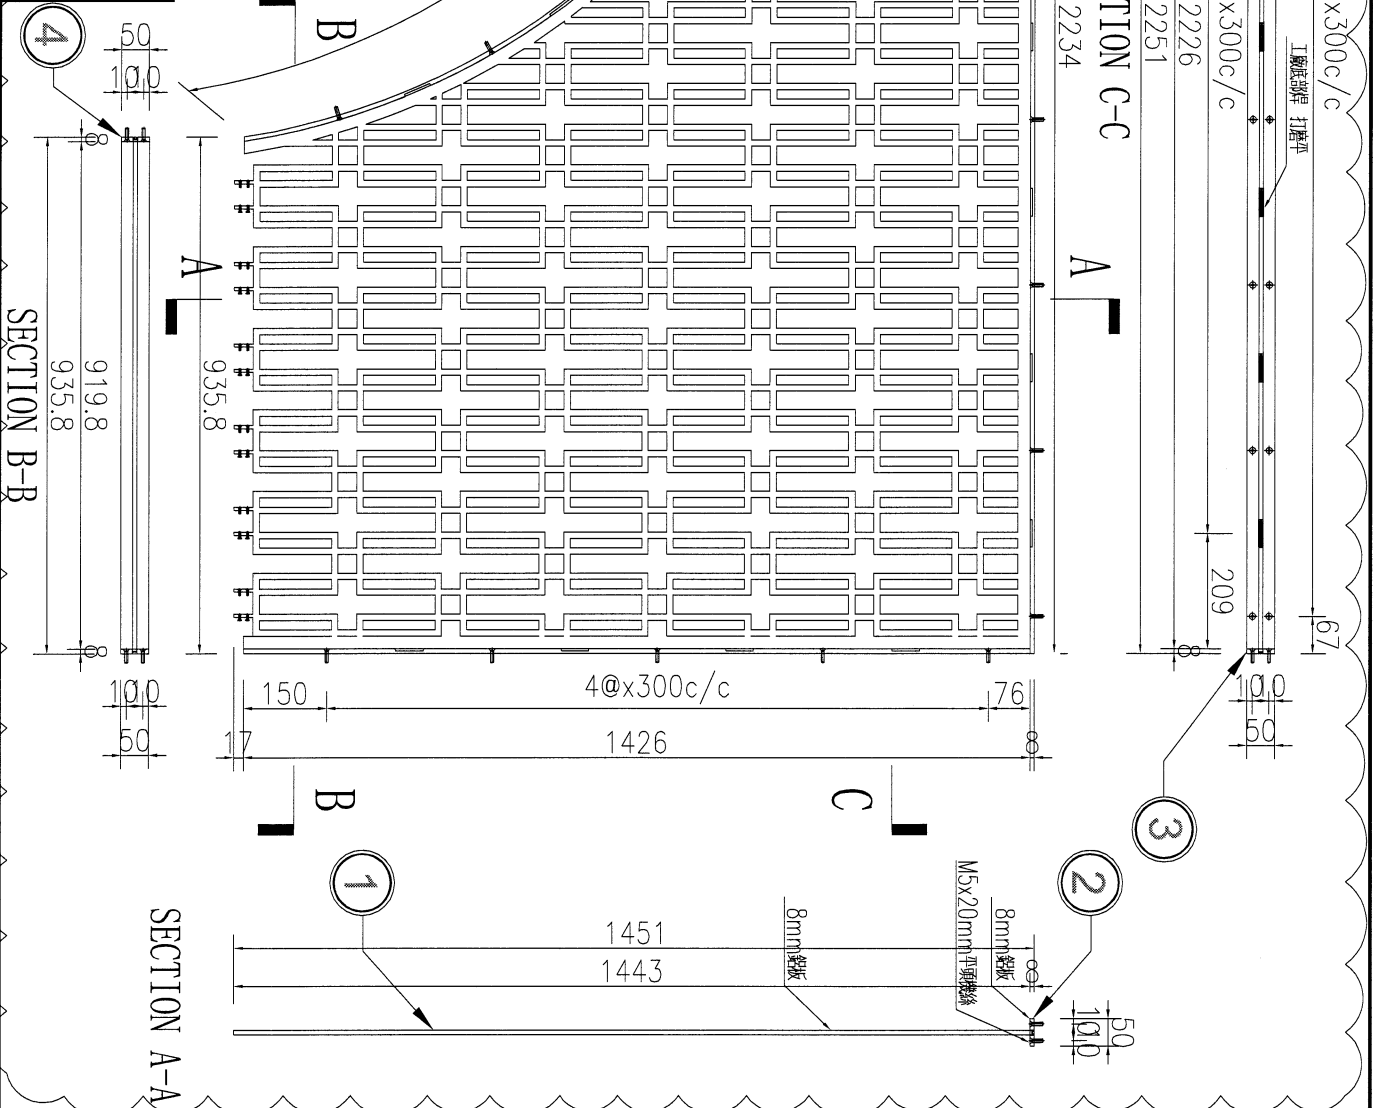




名稱	格柵組裝圖	制圖	AN	20250604	修改	A
材料	--	復核			日期	2025.6.20
顏色	--	批准			圖號	J853-GS-K08

美特鋁質 有限公司
MIDI Aluminium Fabricator Ltd.

工程號 | J853 | 地盤 | 延坪道住宅

格柵编号	宽度 (W)	高度 (H)	单幅	总数量
J853-GS-K10	1420.0	1451.0	1	1

序號	模號	名稱	長度	數量	物料编号
1	8mm鋁板	鋁板加工圖	1451.0	1	J853-GS-A10
2	8mm鋁板	鋁板加工圖	1420.0	1	J853-GS-B24
3	8mm鋁板	鋁板加工圖	1426.0	1	J853-GS-B25
4	8mm鋁板	鋁板加工圖	201.3	1	J853-GS-B26
5	8mm鋁板	鋁板加工圖	1374.0	1	J853-GS-B27

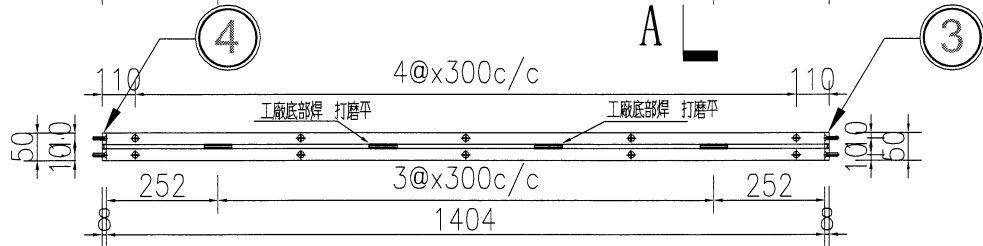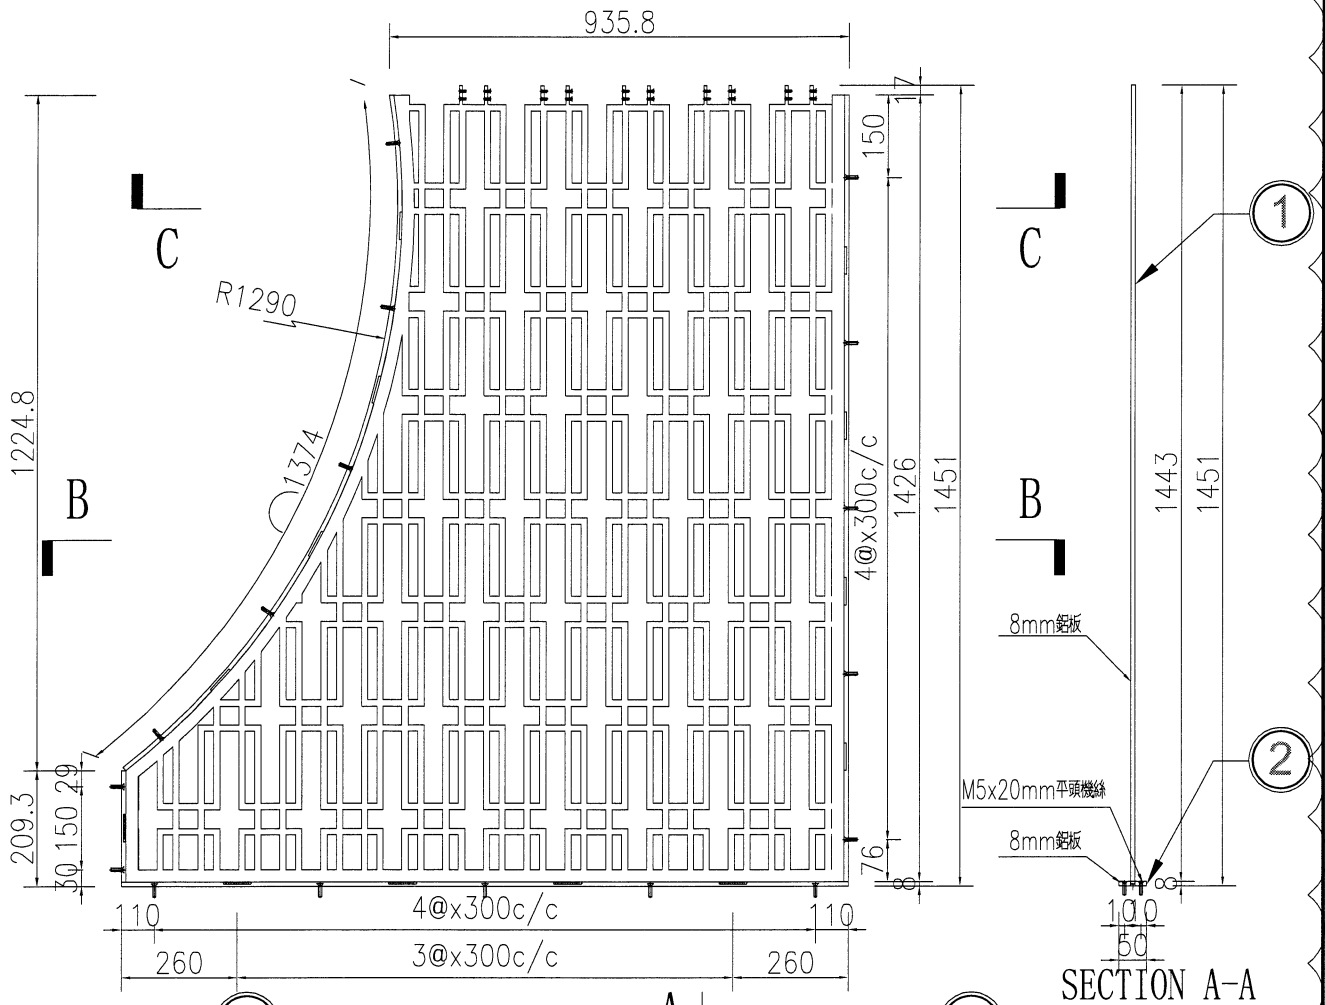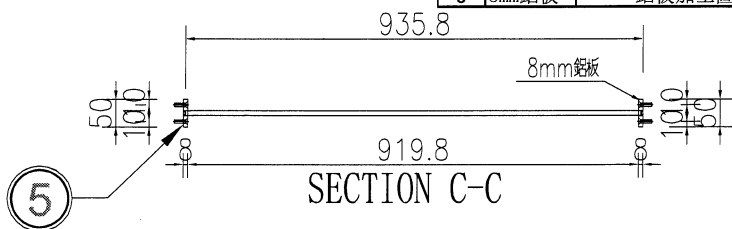

SECTION B-B

名稱	格柵組裝圖	制圖	AN	20250604	修改	A	
材料	--	復核			日期	2025.6.20	
顏色	--	批准			圖號	J853-GS-K10	




美特鋁質 有限公司
MIDI Aluminium Fabricator Ltd.


工程號 J853 地盤 延坪道住宅

序號	規格	名稱	長度	數量	物料編號
1	8mm鋁板	鋁板加工圍	1451.0	1	J853-GS-A12
2	8mm鋁板	鋁板加工圍	2388.0	1	J853-GS-B31
3	8mm鋁板	鋁板加工圍	1426.0	1	J853-GS-B32
4	8mm鋁板	鋁板加工圍	1902.5	1	J853-GS-B33

格柵編號	寬度 (W)	高度 (H)	單幅	總數量
J853-GS-K12	2405.0	1451.0	1	1

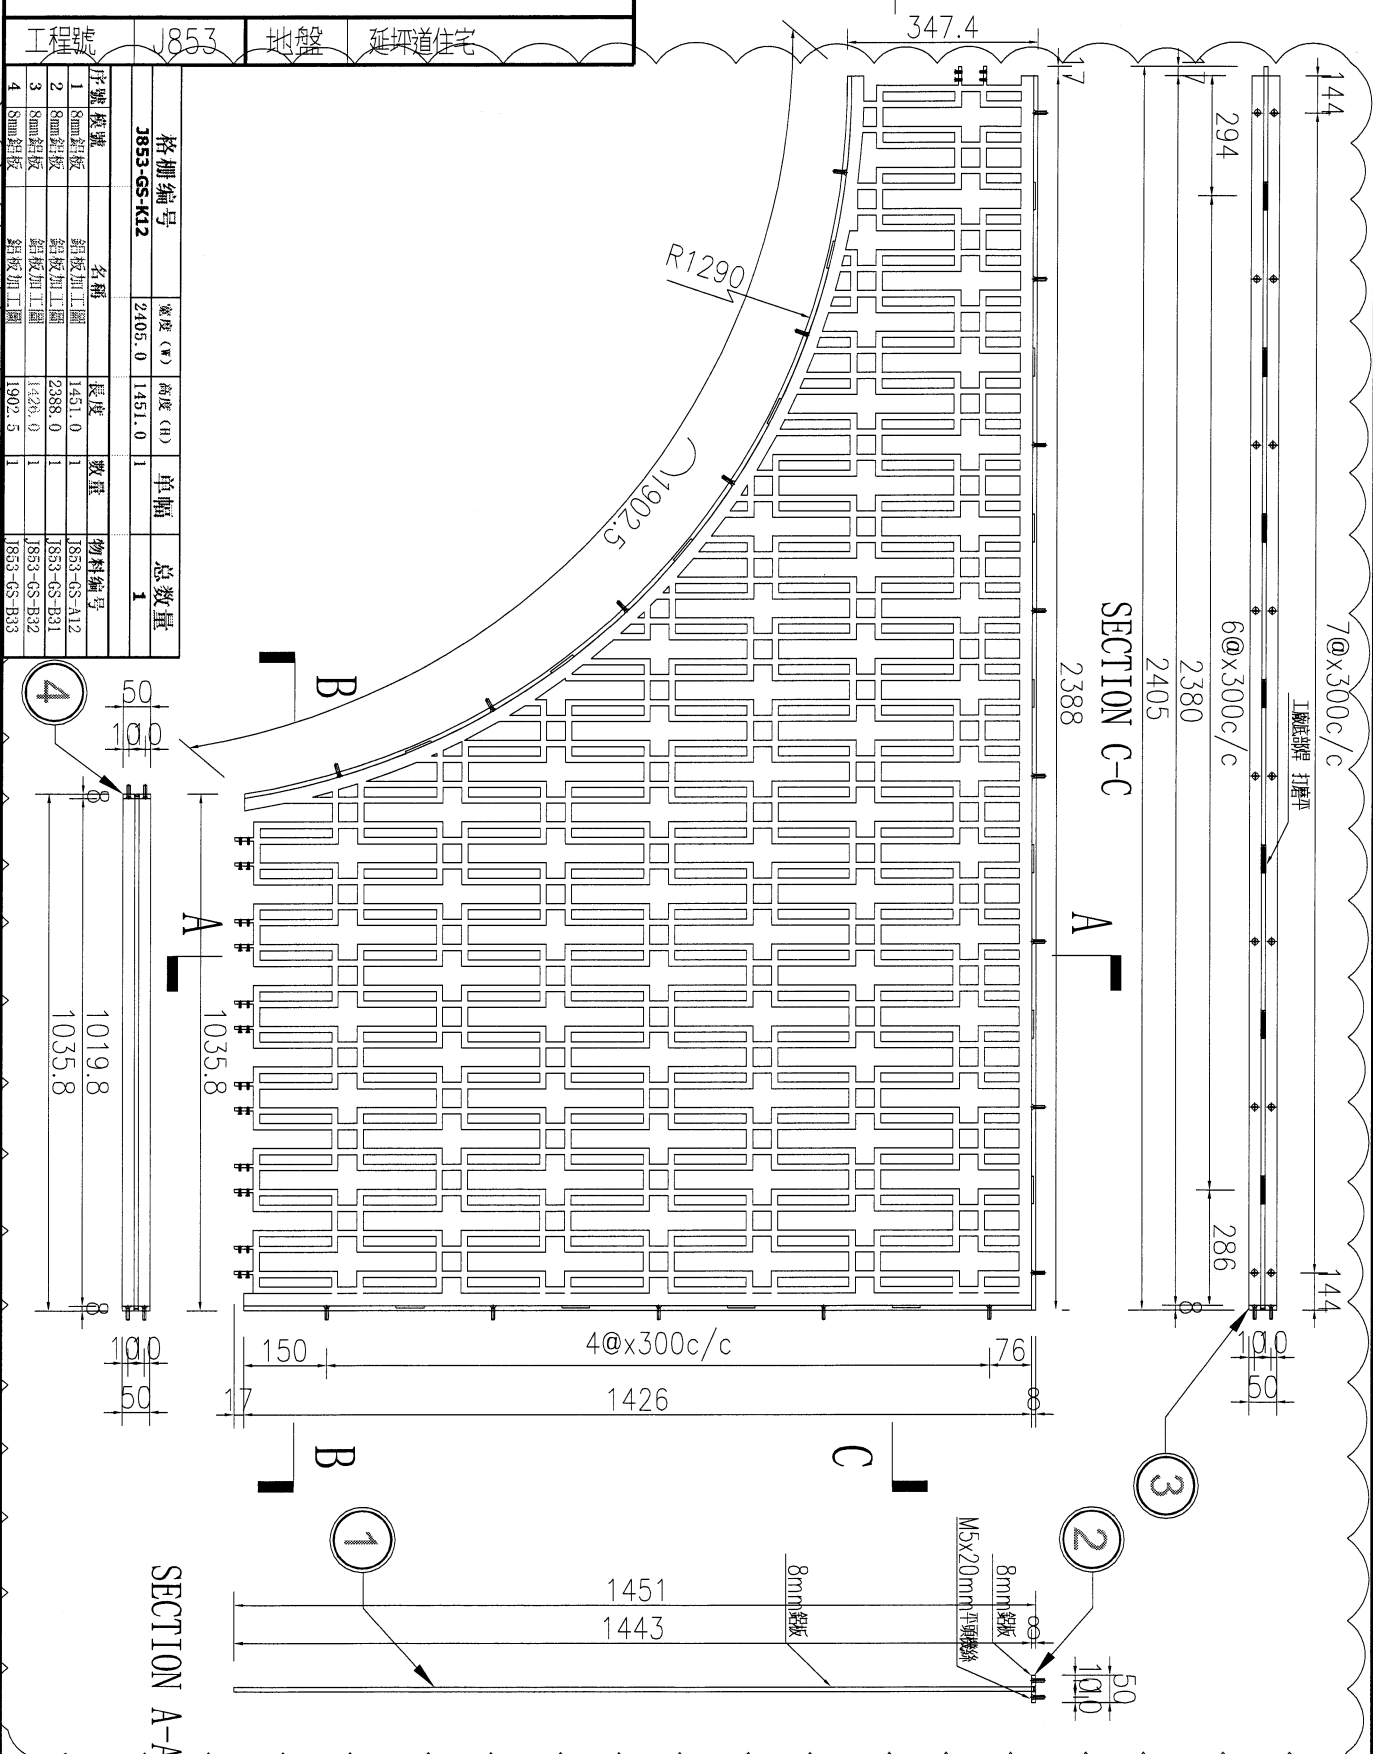


名稱	格柵組裝圖	制圖	AN	20250604	修改	A
材料	--	復核			日期	2025.6.20
顏色	--	批准			圖號	J853-GS-K12


美特鋁質 有限公司
 MIDI Aluminium Fabricator Ltd.
 工程號 J853 地盤 延坪道住宅

格栅编号	宽度 (W)	高度 (H)	单幅	总数量
J853-GS-K13	2120.0	1451.0	1	1

序號	模號	名稱	長度	數量	物料编号
1	8mm鋁板	鋁板加工圖	1451.0	1	J853-GS-A13
2	8mm鋁板	鋁板加工圖	2120.0	1	J853-GS-B34
3	8mm鋁板	鋁板加工圖	1456.0	1	J853-GS-B35
4	8mm鋁板	鋁板加工圖	201.3	1	J853-GS-B36
5	8mm鋁板	鋁板加工圖	1374.1	1	J853-GS-B37

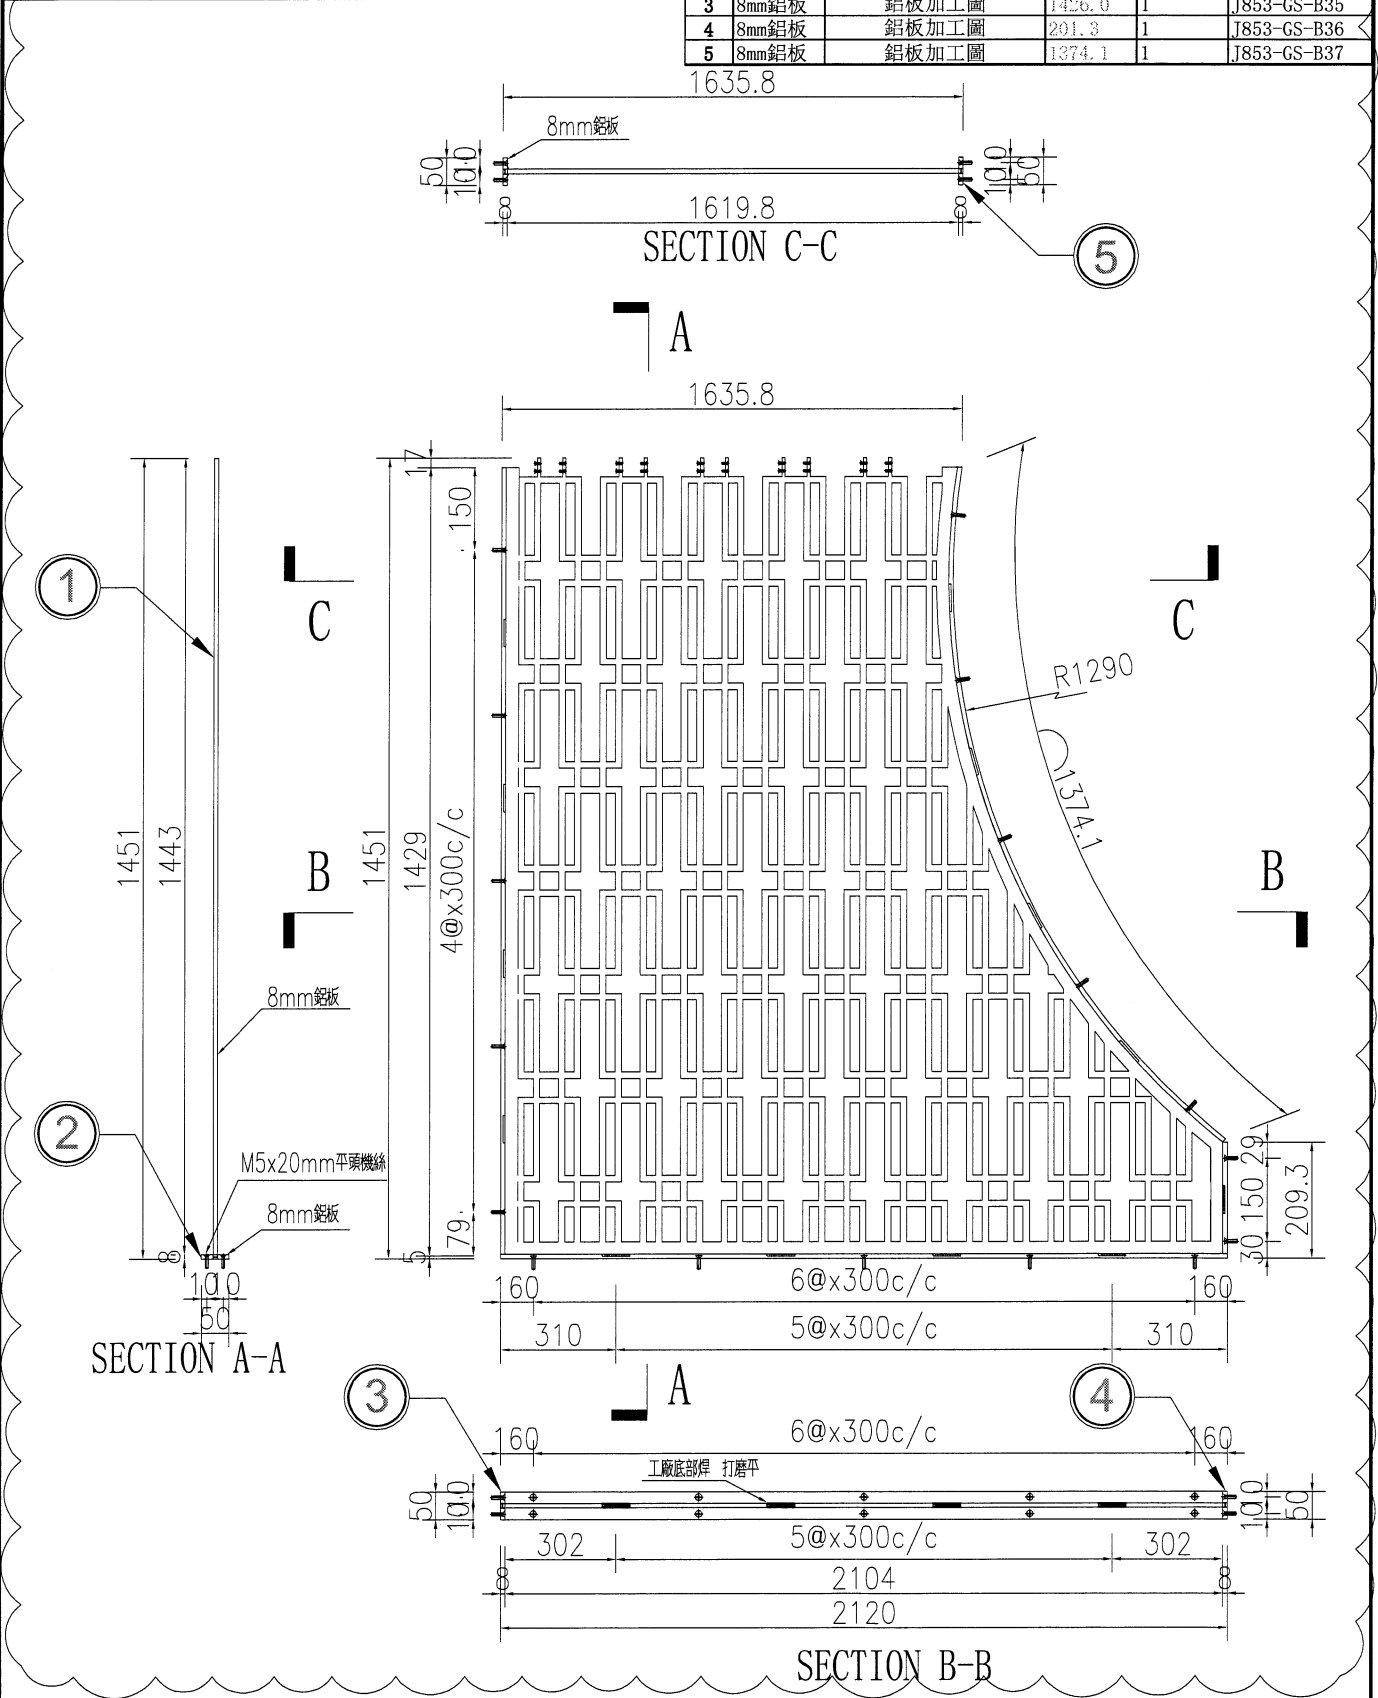


名稱	格栅組裝圖	制圖	AN	20250604	修改	A	
材料	--	復核			日期	2025.6.20	
顏色	--	批准			圖號	J853-GS-K13	

美特鋁質 有限公司
MIDI Aluminium Fabricator Ltd.

工程號 | J853 | 地盤 | 延坪道住宅

格栅编号	宽度 (W)	高度 (H)	单幅	总数量	
J853-GS-K14	1520.0	1451.0	1	1	
序號	模號	名稱	長度	數量	物料编号
1	8mm鋁板	鋁板加工圖	1451.0	1	J853-GS-A14
2	8mm鋁板	鋁板加工圖	1520.0	1	J853-GS-B38
3	8mm鋁板	鋁板加工圖	1426.0	1	J853-GS-B39
4	8mm鋁板	鋁板加工圖	209.3	1	J853-GS-B40
5	8mm鋁板	鋁板加工圖	1374.1	1	J853-GS-B41

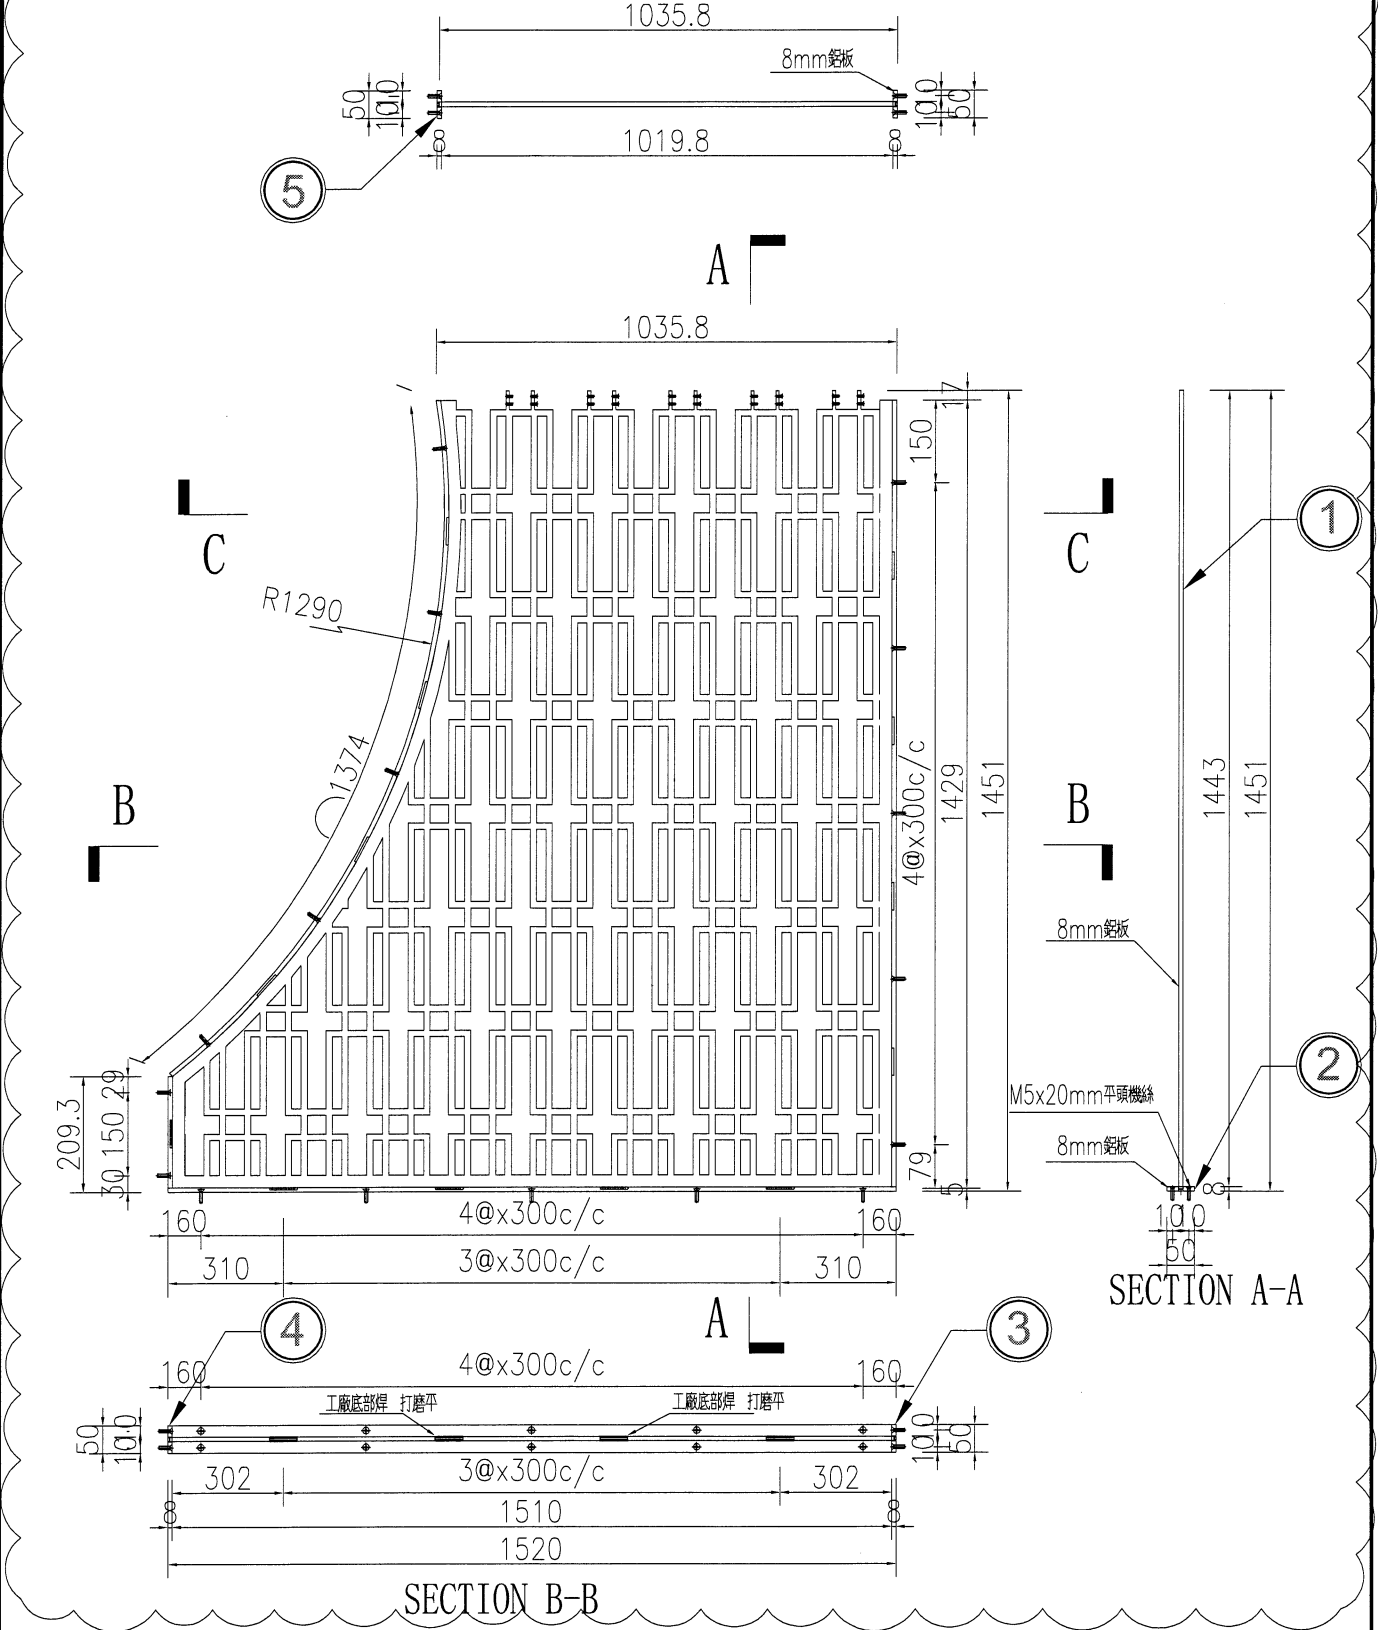

名稱	格栅組裝圖	制圖	AN	20250604	修改	A	
材料	--	復核			日期	2025.6.20	
顏色	--	批准			圖號	J853-GS-K14	




美特鋁質 有限公司
MIDI Aluminium Fabricator Ltd.

注：按附圖CAD原檔雕花

數量	備註
2	

工程號 J853 地盤 延坪道住宅

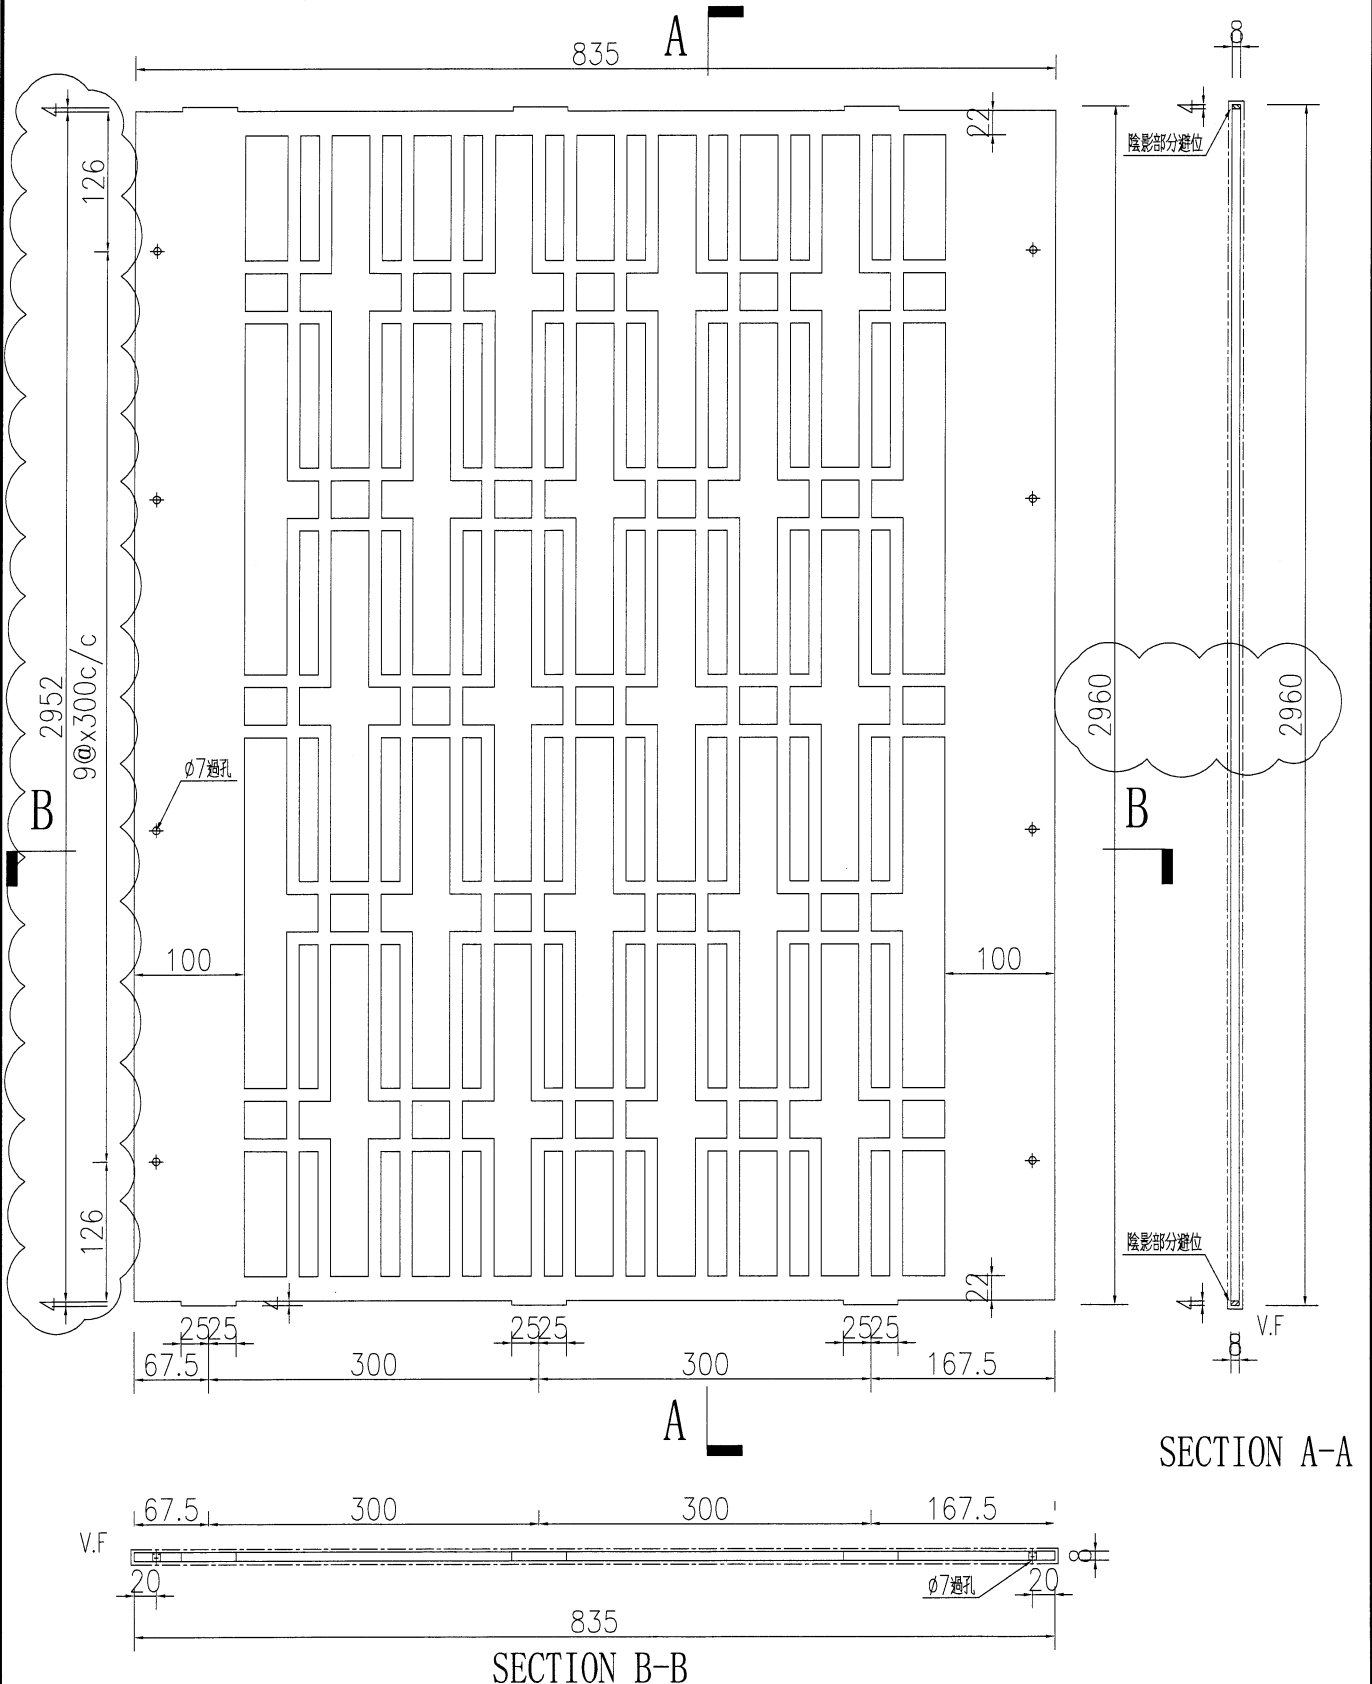


名稱	鋁板加工圖	制圖	AN	20250604	修改	A		
材料	8mm鋁板	復核			日期	2025.6.20		
顏色	EC-DG-D334232-ZD1	批准			圖號	J853-GS-A01		



美特鋁質 有限公司
MIDI Aluminium Fabricator Ltd.

工程號 J853 地盤 延坪道住宅

注：按附圖CAD原檔離花

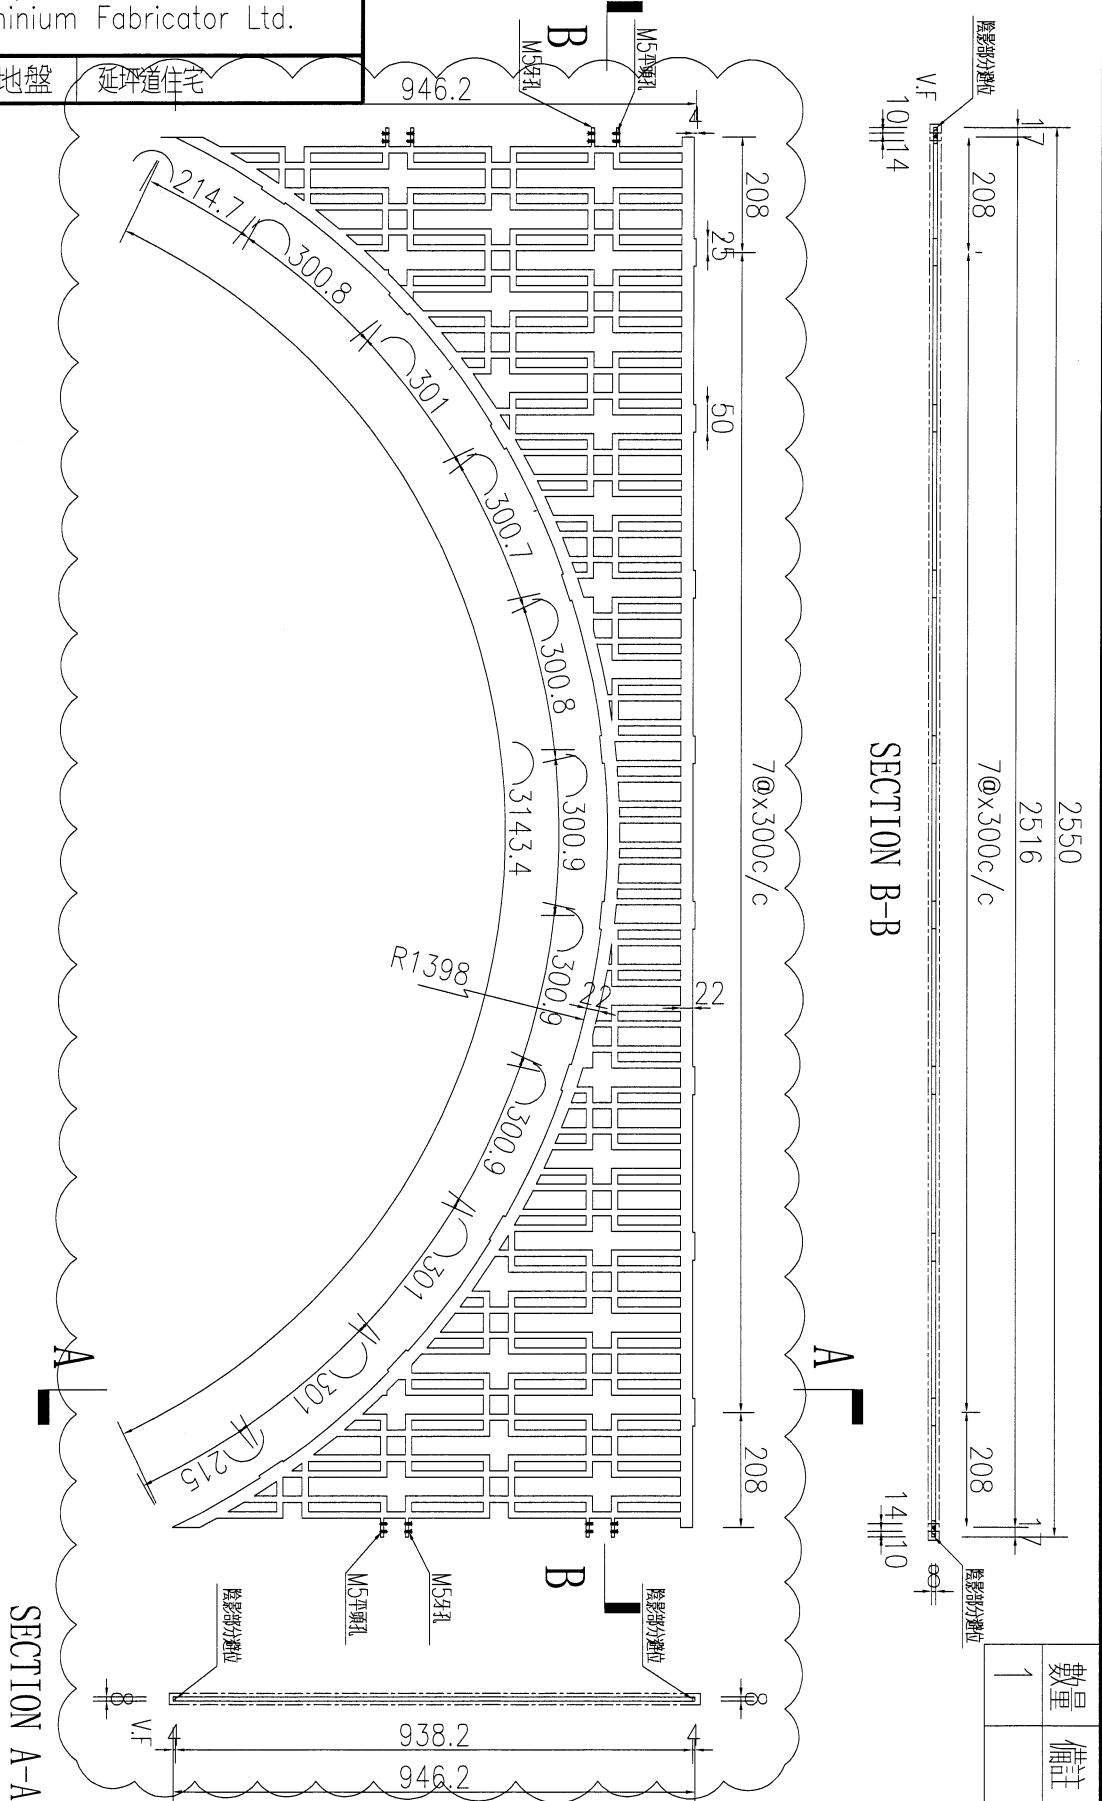

名稱	鋁板加工圖	制圖	AN	20250604	修改	A		
材料	8mm鋁板	復核			日期	2025.6.20		
顏色	EC-DG-D334232-ZD1	批准			圖號	J853-GS-A03		




美特鋁質 有限公司
MIDI Aluminium Fabricator Ltd.


注：按附圖CAD原檔雕花

數量	備註
1	

工程號	J853	地盤	延坪道住宅
-----	------	----	-------

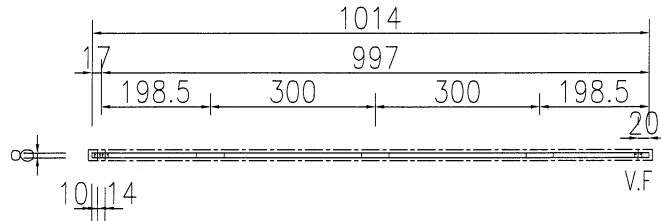


SECTION C-C

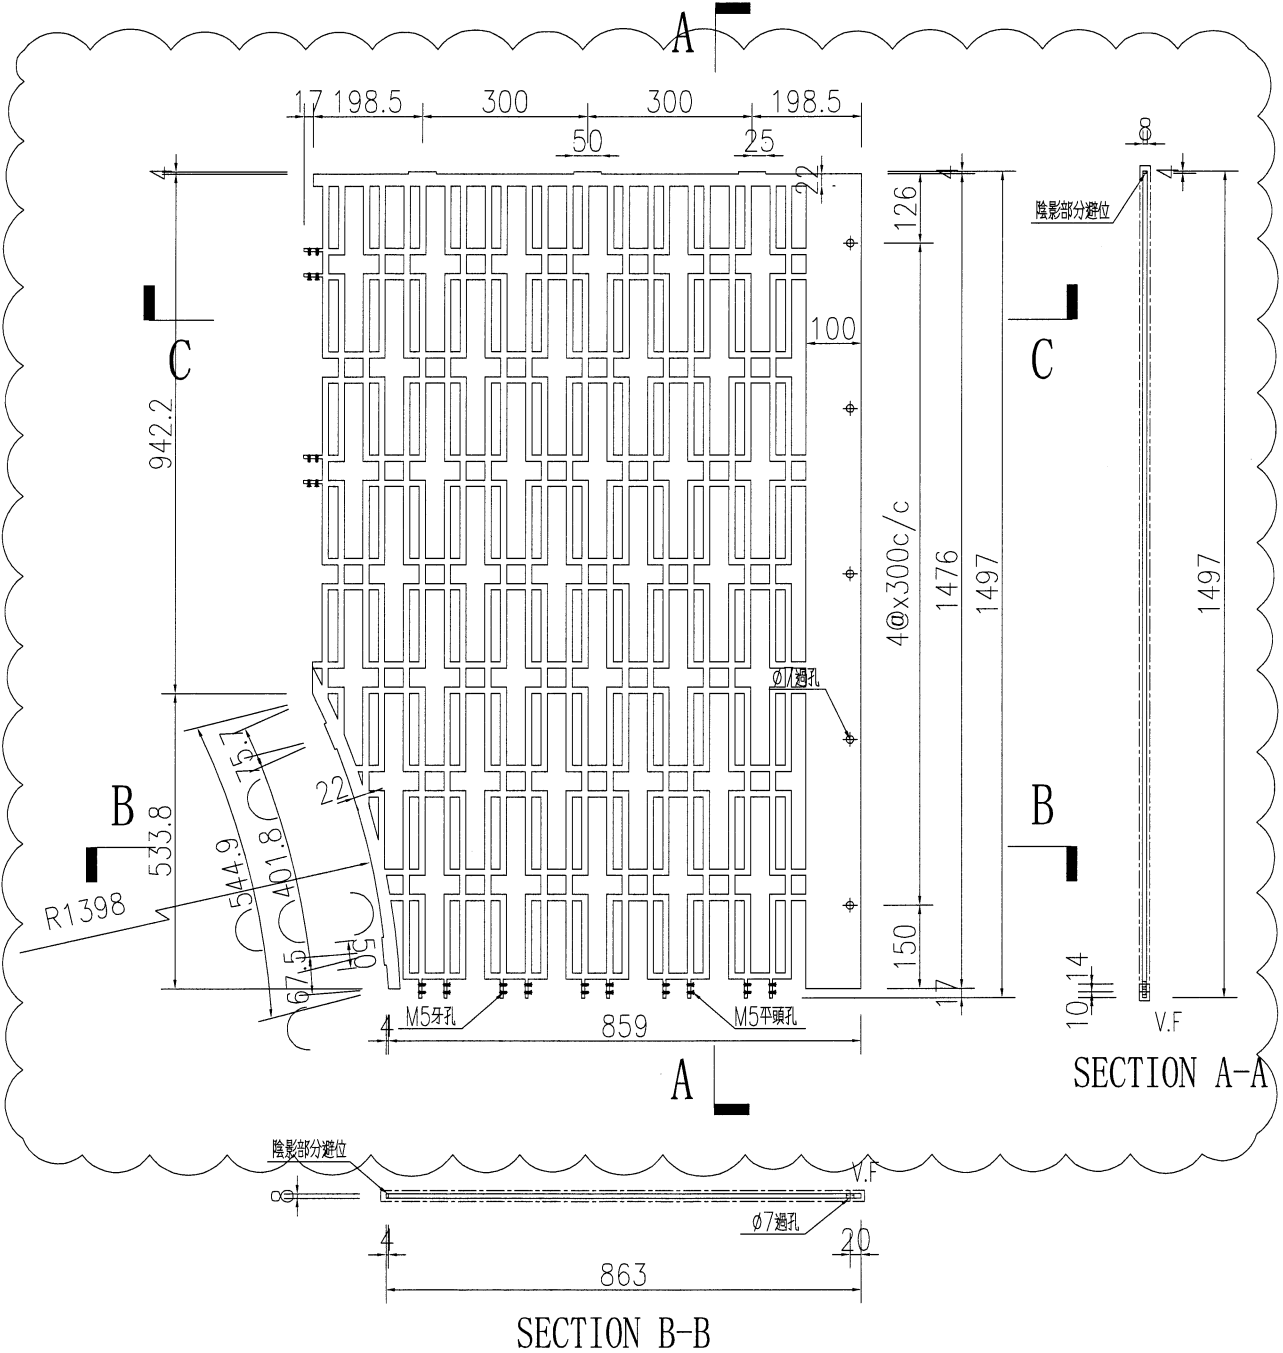

名稱	鋁板加工圖	制圖	AN	20250604	修改	A	
材料	8mm鋁板	復核			日期	2025.6.20	
顏色	EC-DG-D334232-ZD1	批准			圖號	J853-GS-A04	

數量	備註
1	


工程號 J853 地盤 延坪道住宅

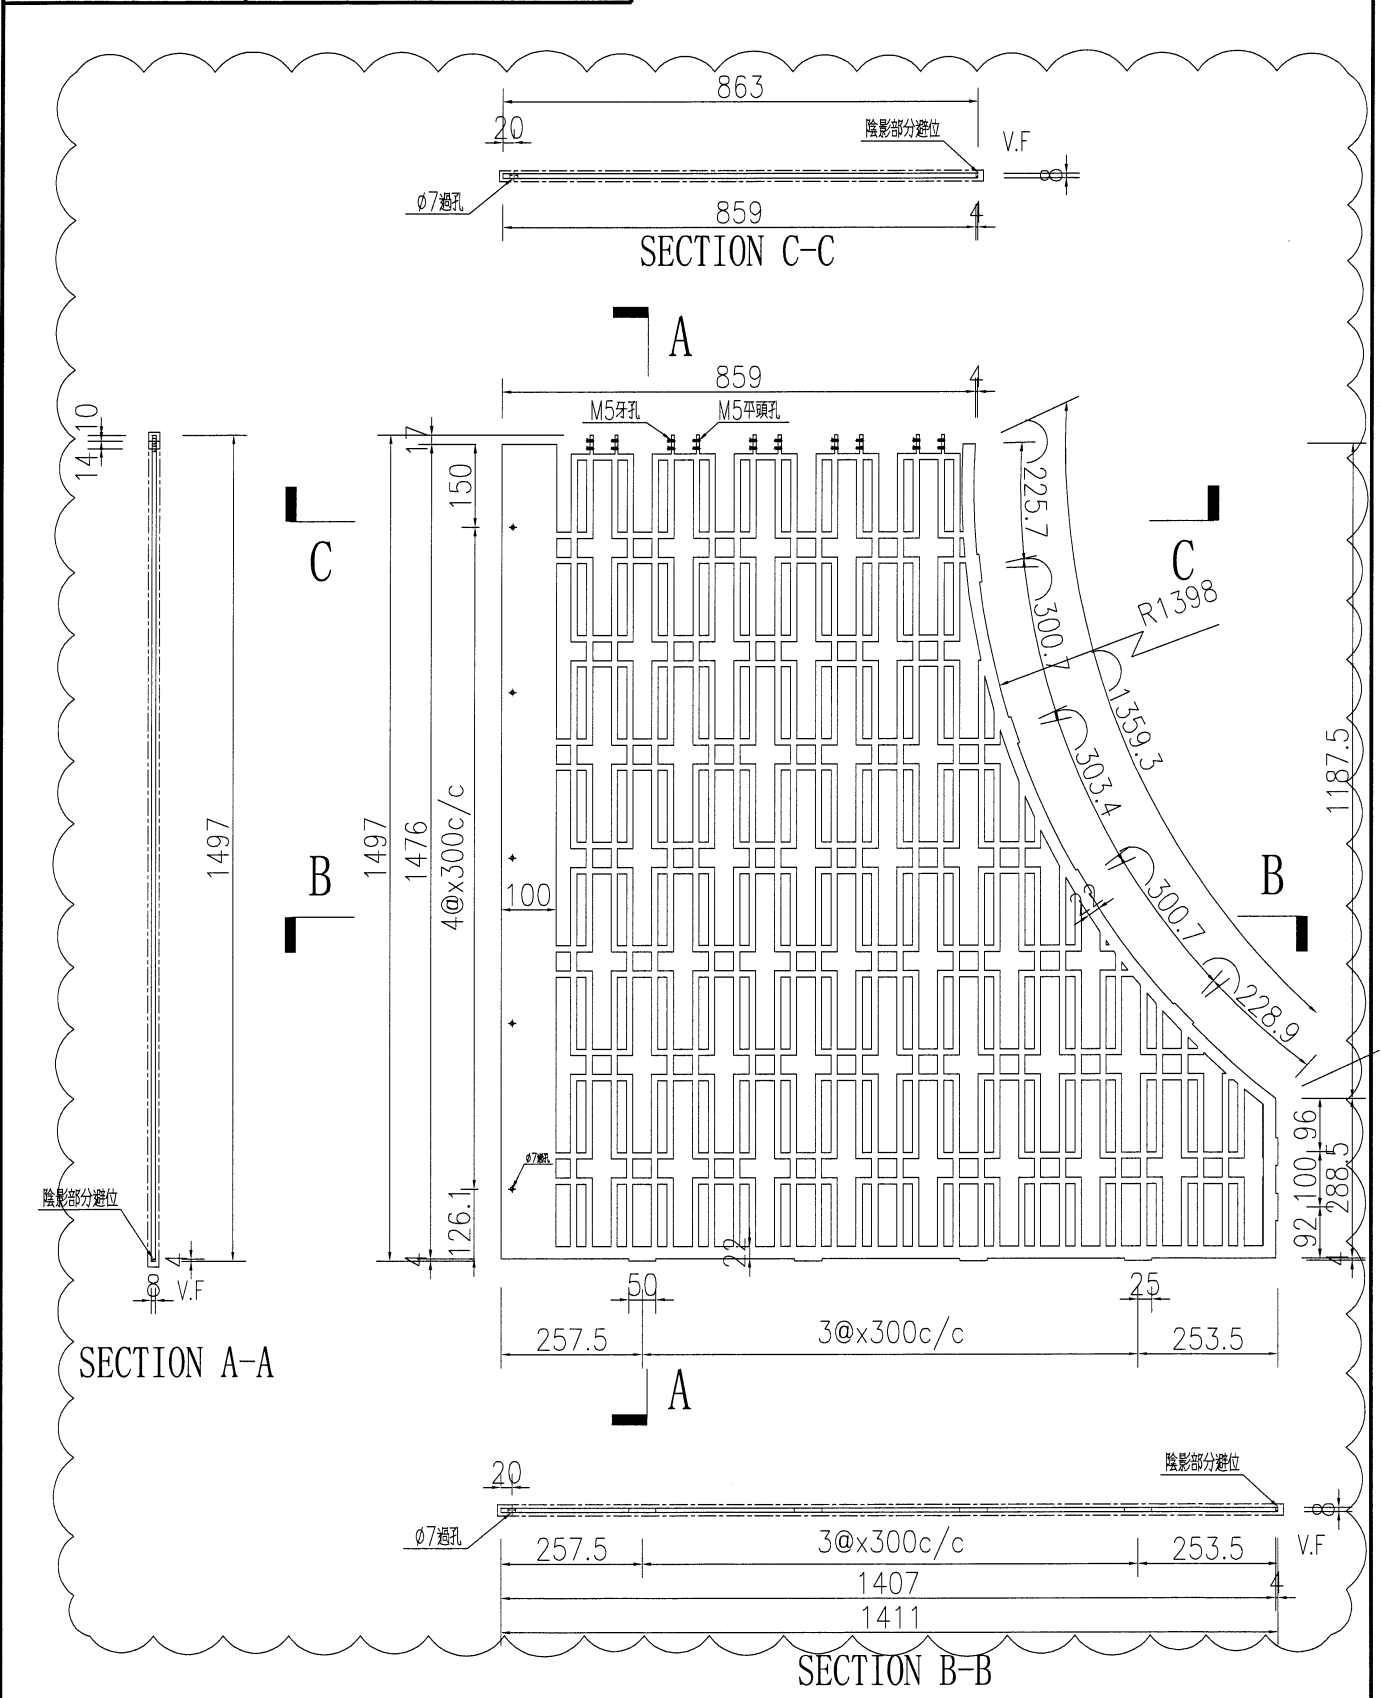

名稱	鋁板加工圖	制圖	AN	20250604	修改	A	
材料	8mm鋁板	復核			日期	2025.6.20	
顏色	EC-DG-D334232-ZD1	批准			圖號	J853-GS-A05	


數量	備註
1	

工程號 J853 地盤 延坪道住宅

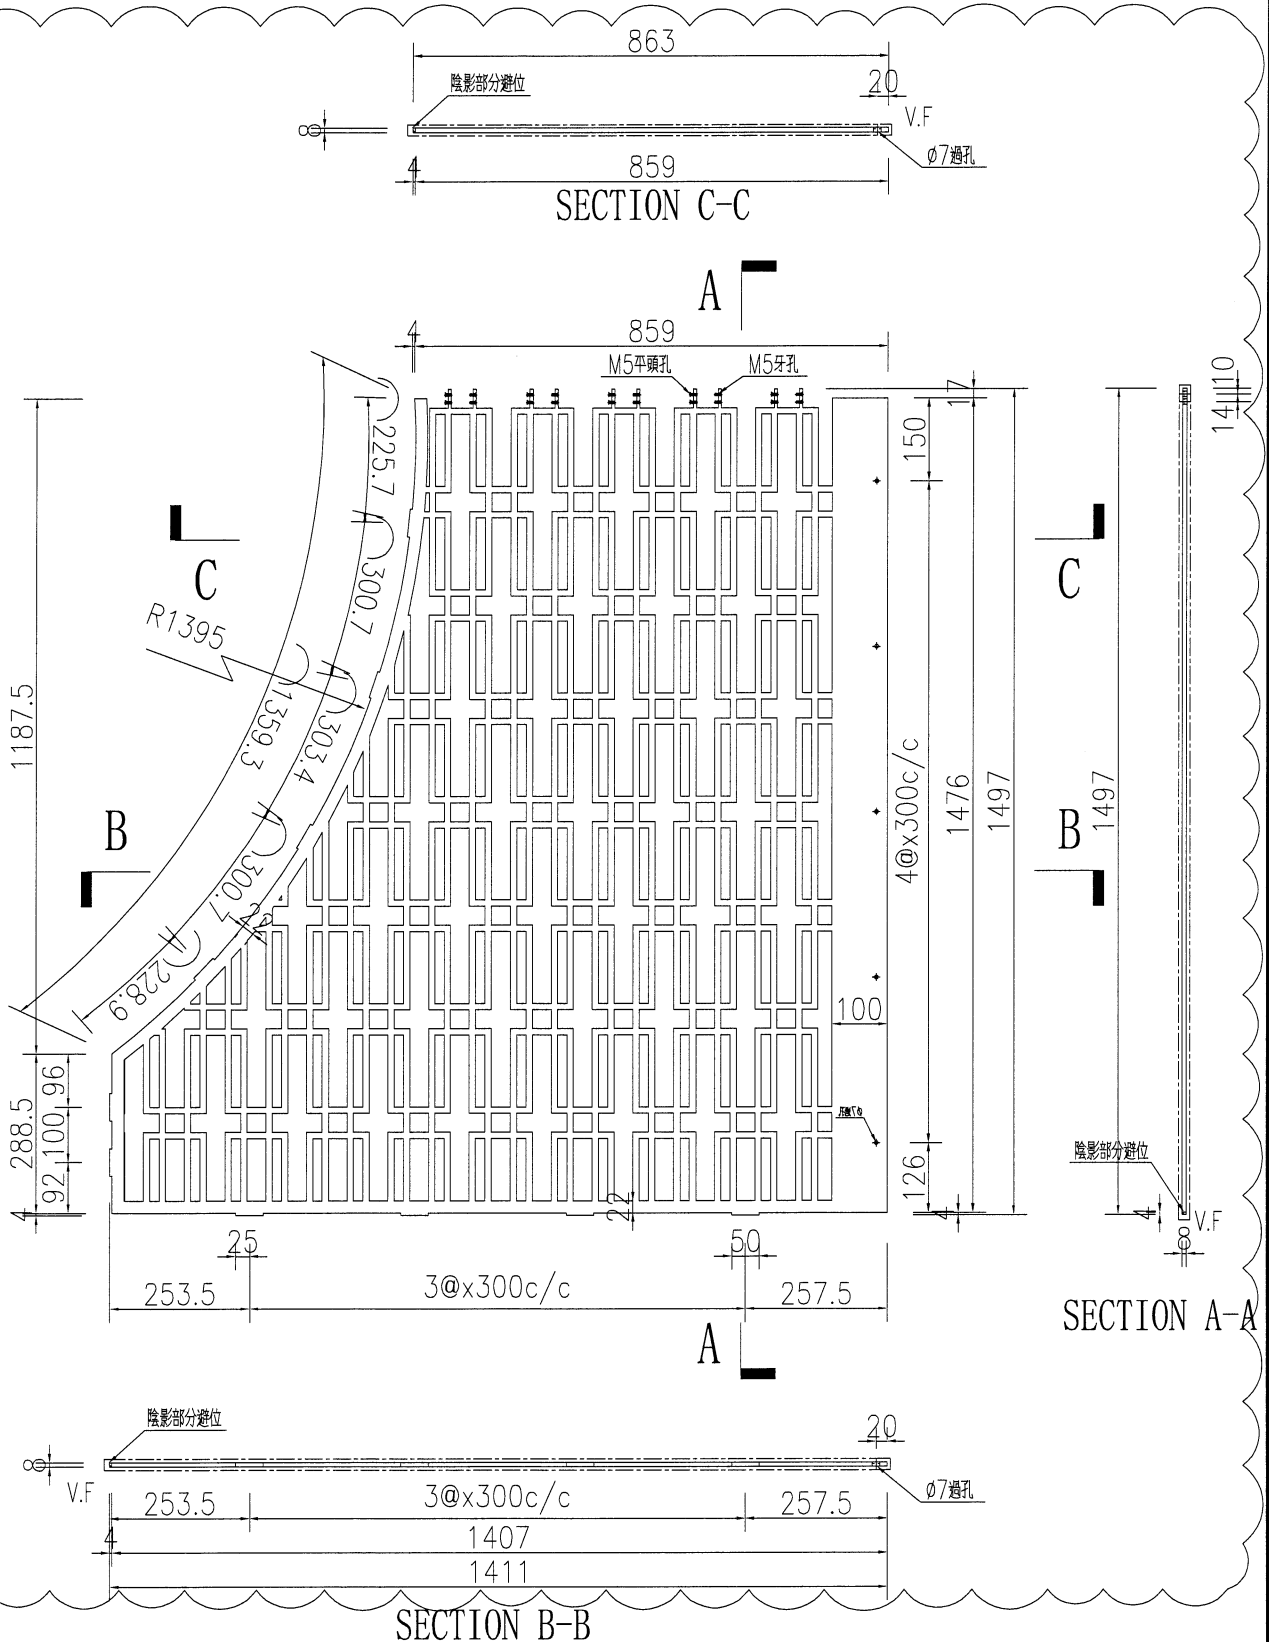


名稱	鋁板加工圖	制圖	AN	20250604	修改	A	
材料	8mm鋁板	復核			日期	2025.6.20	
顏色	EC-DG-D334232-ZD1	批准			圖號	J853-GS-A06	

數量	1
備註	

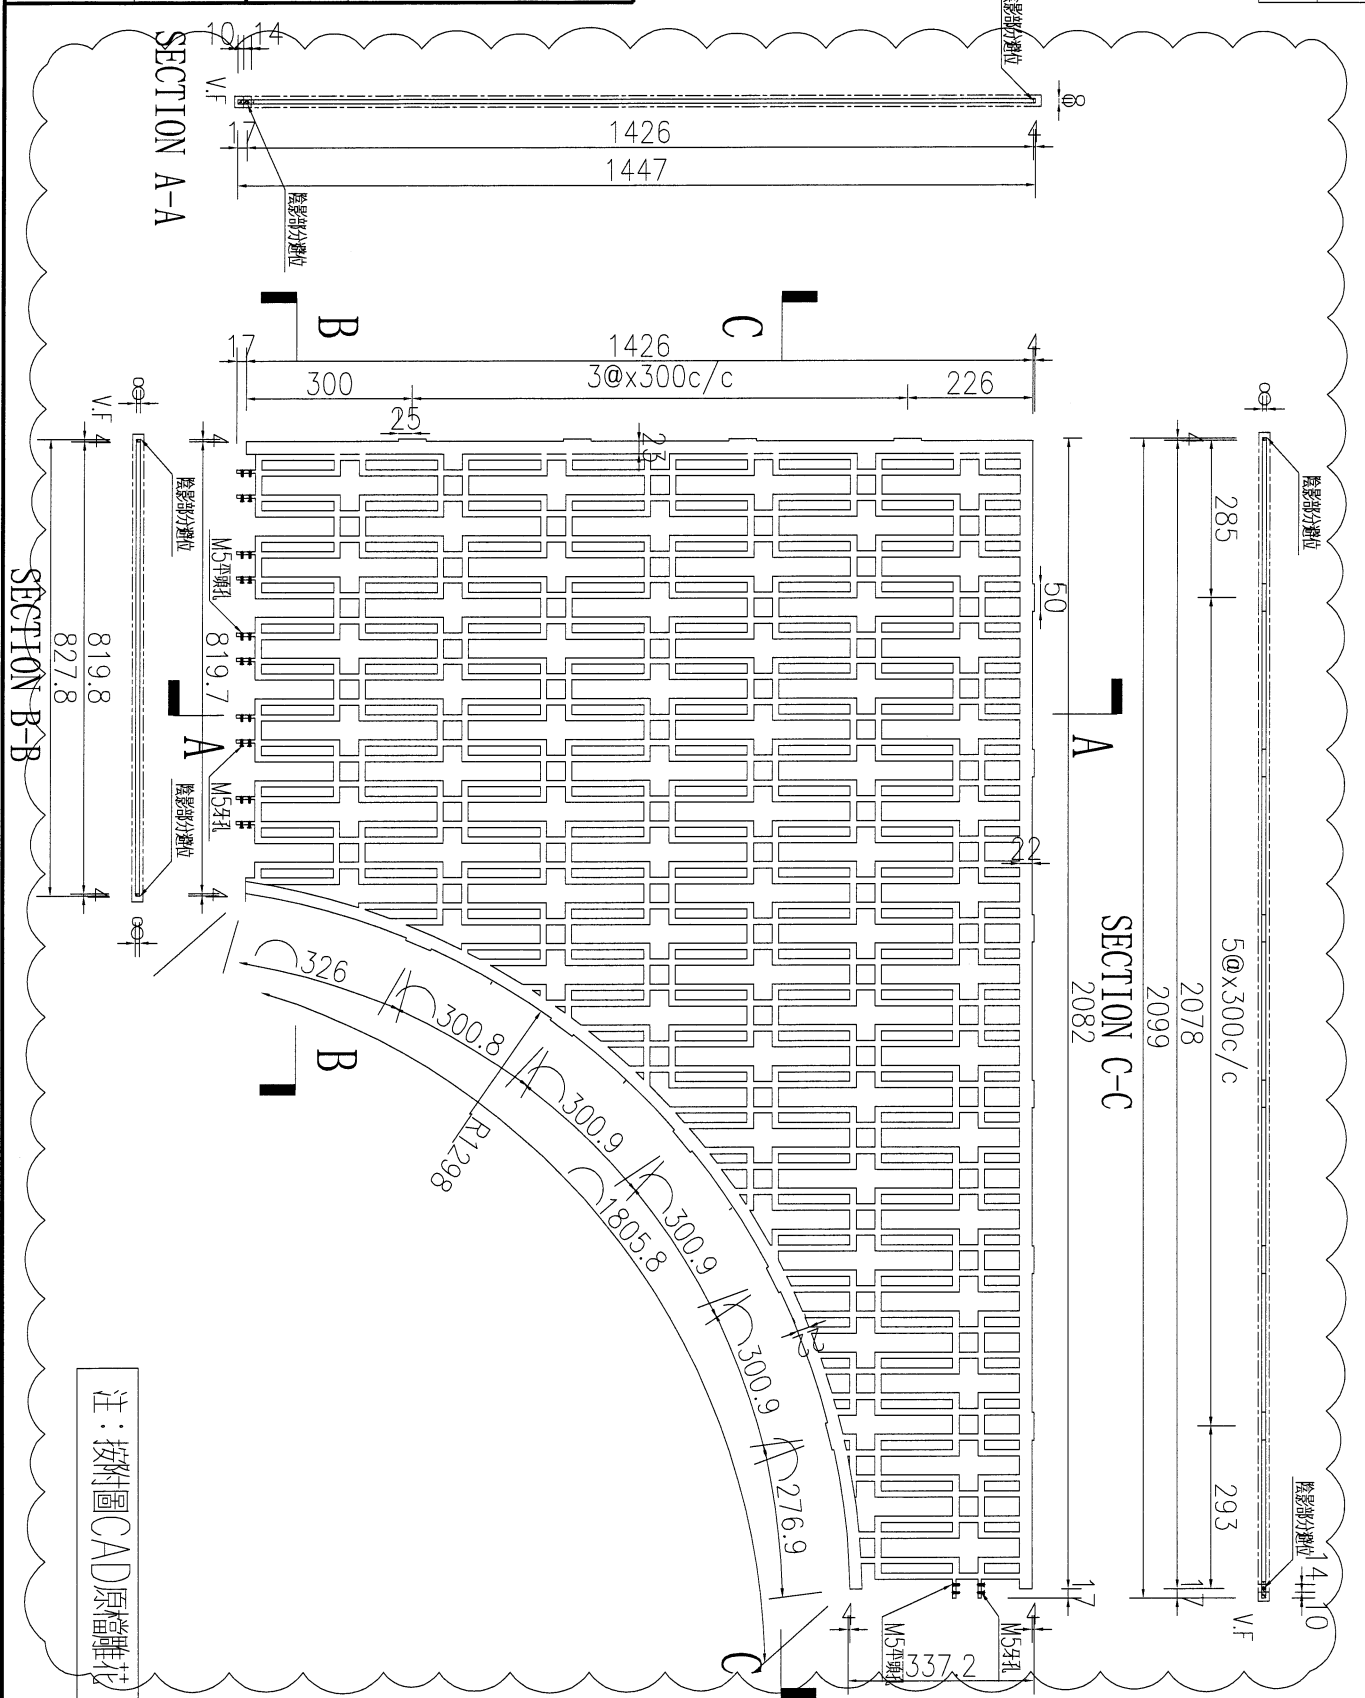

名稱	鋁板加工圖	制圖	AN	20250604	修改	A
材料	8mm鋁板	復核			日期	2025.6.20
顏色	EC-DG-D334232-ZD1	批准			圖號	J853-GS-A07

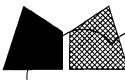

美特鋁質有限公司
MIDI Aluminium Fabricator Ltd.

工程號 J853 地盤 延坪道住宅


注：按附圖CAD原檔離花

SECTION B-B

SECTION A-A

SECTION C-C

名稱	鋁板加工圖	制圖	AN	20250604	修改	A
材料	8mm鋁板	復核			日期	2025.6.20
顏色	EC-DG-D334232-ZD1	批准			圖號	J853-GS-A08

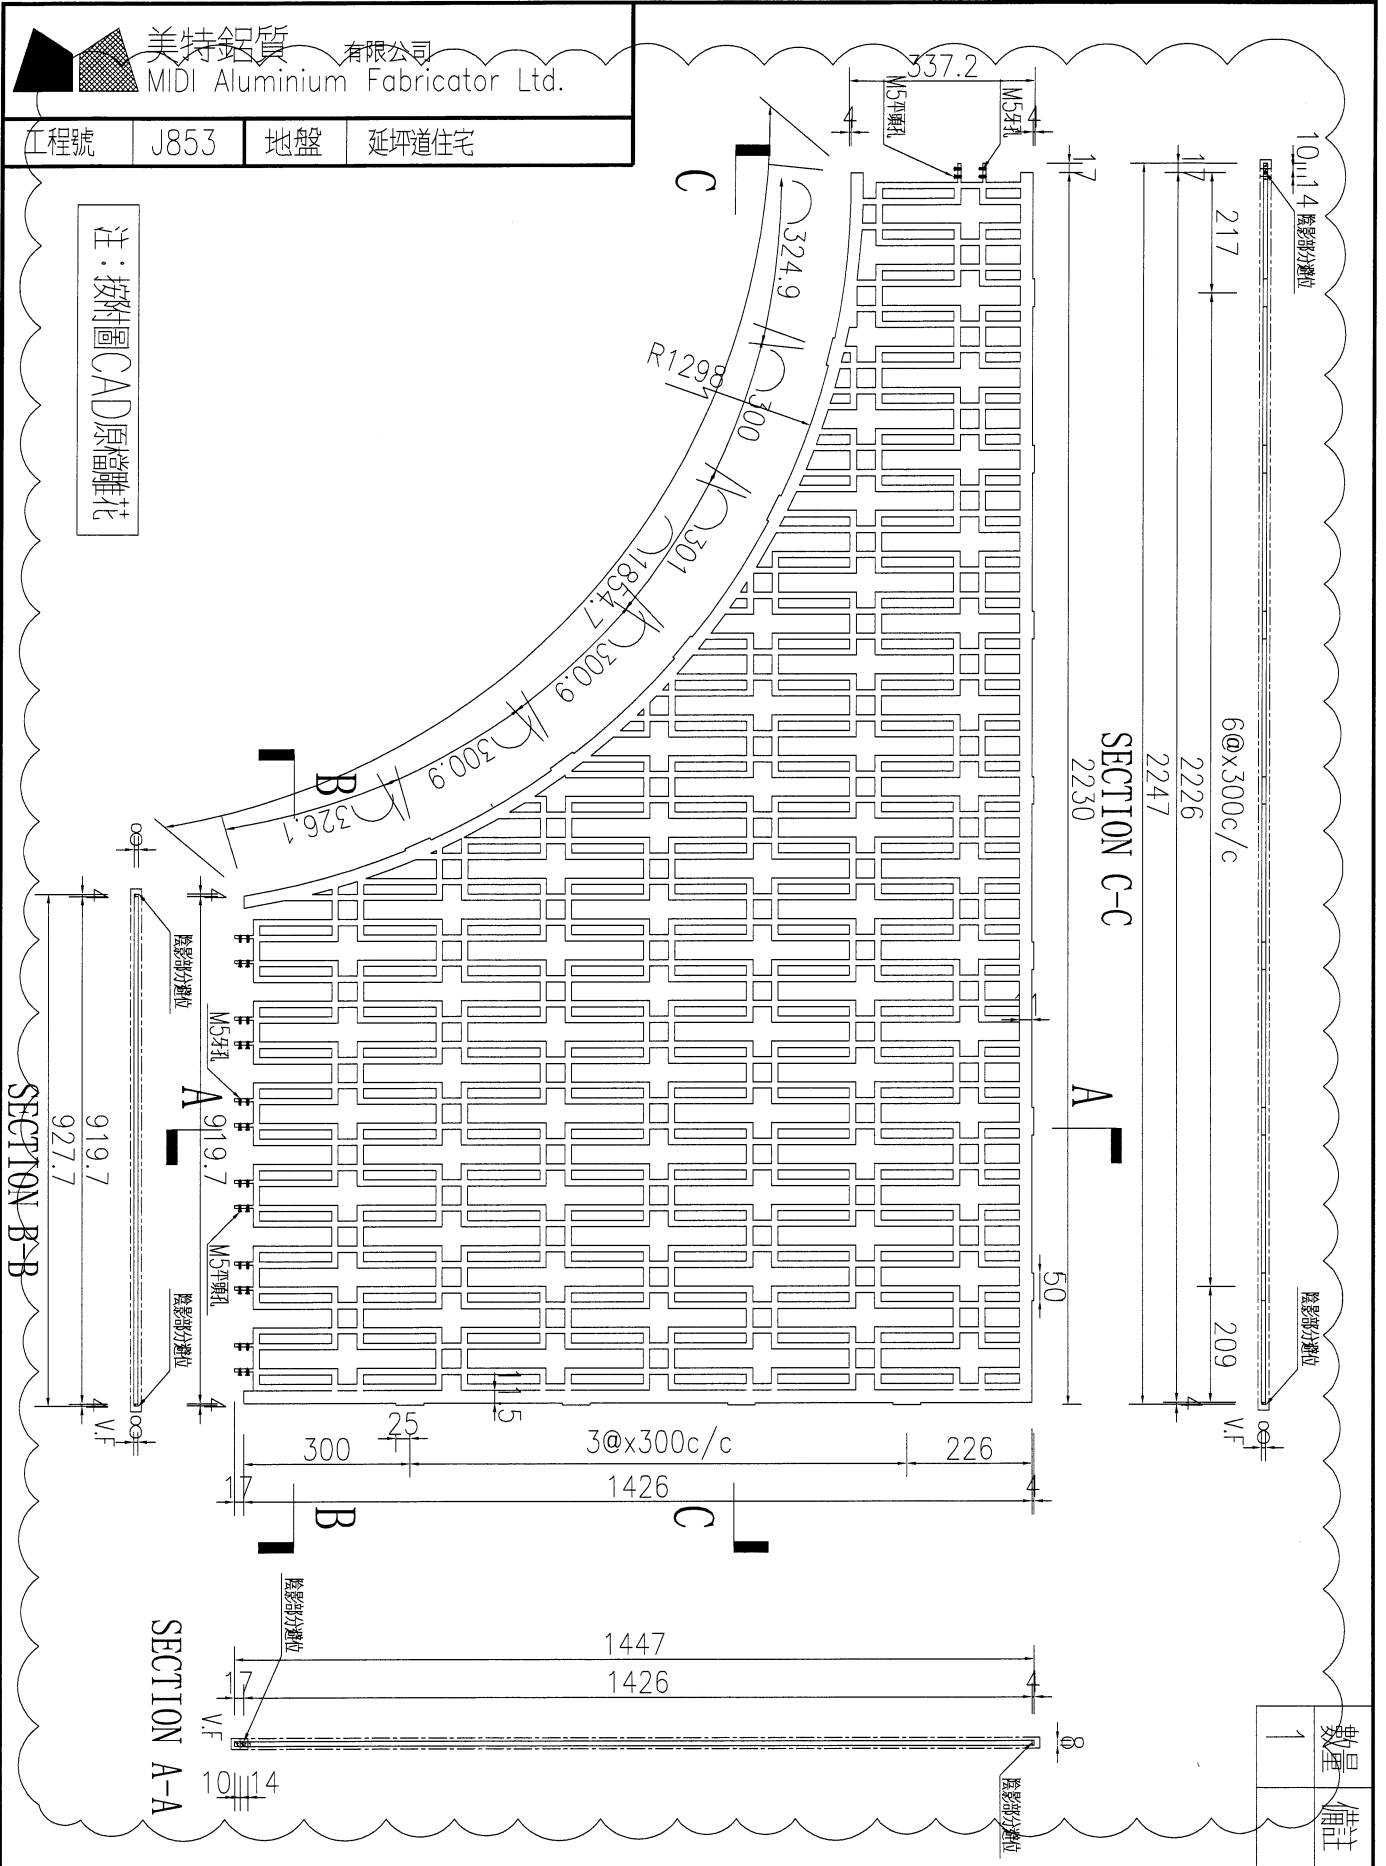

數量	1
備註	




美特鋁質 有限公司
MIDI Aluminium Fabricator Ltd.

注：按附圖CAD原檔雕花

數量	備註
1	

工程號 J853 地盤 延坪道住宅

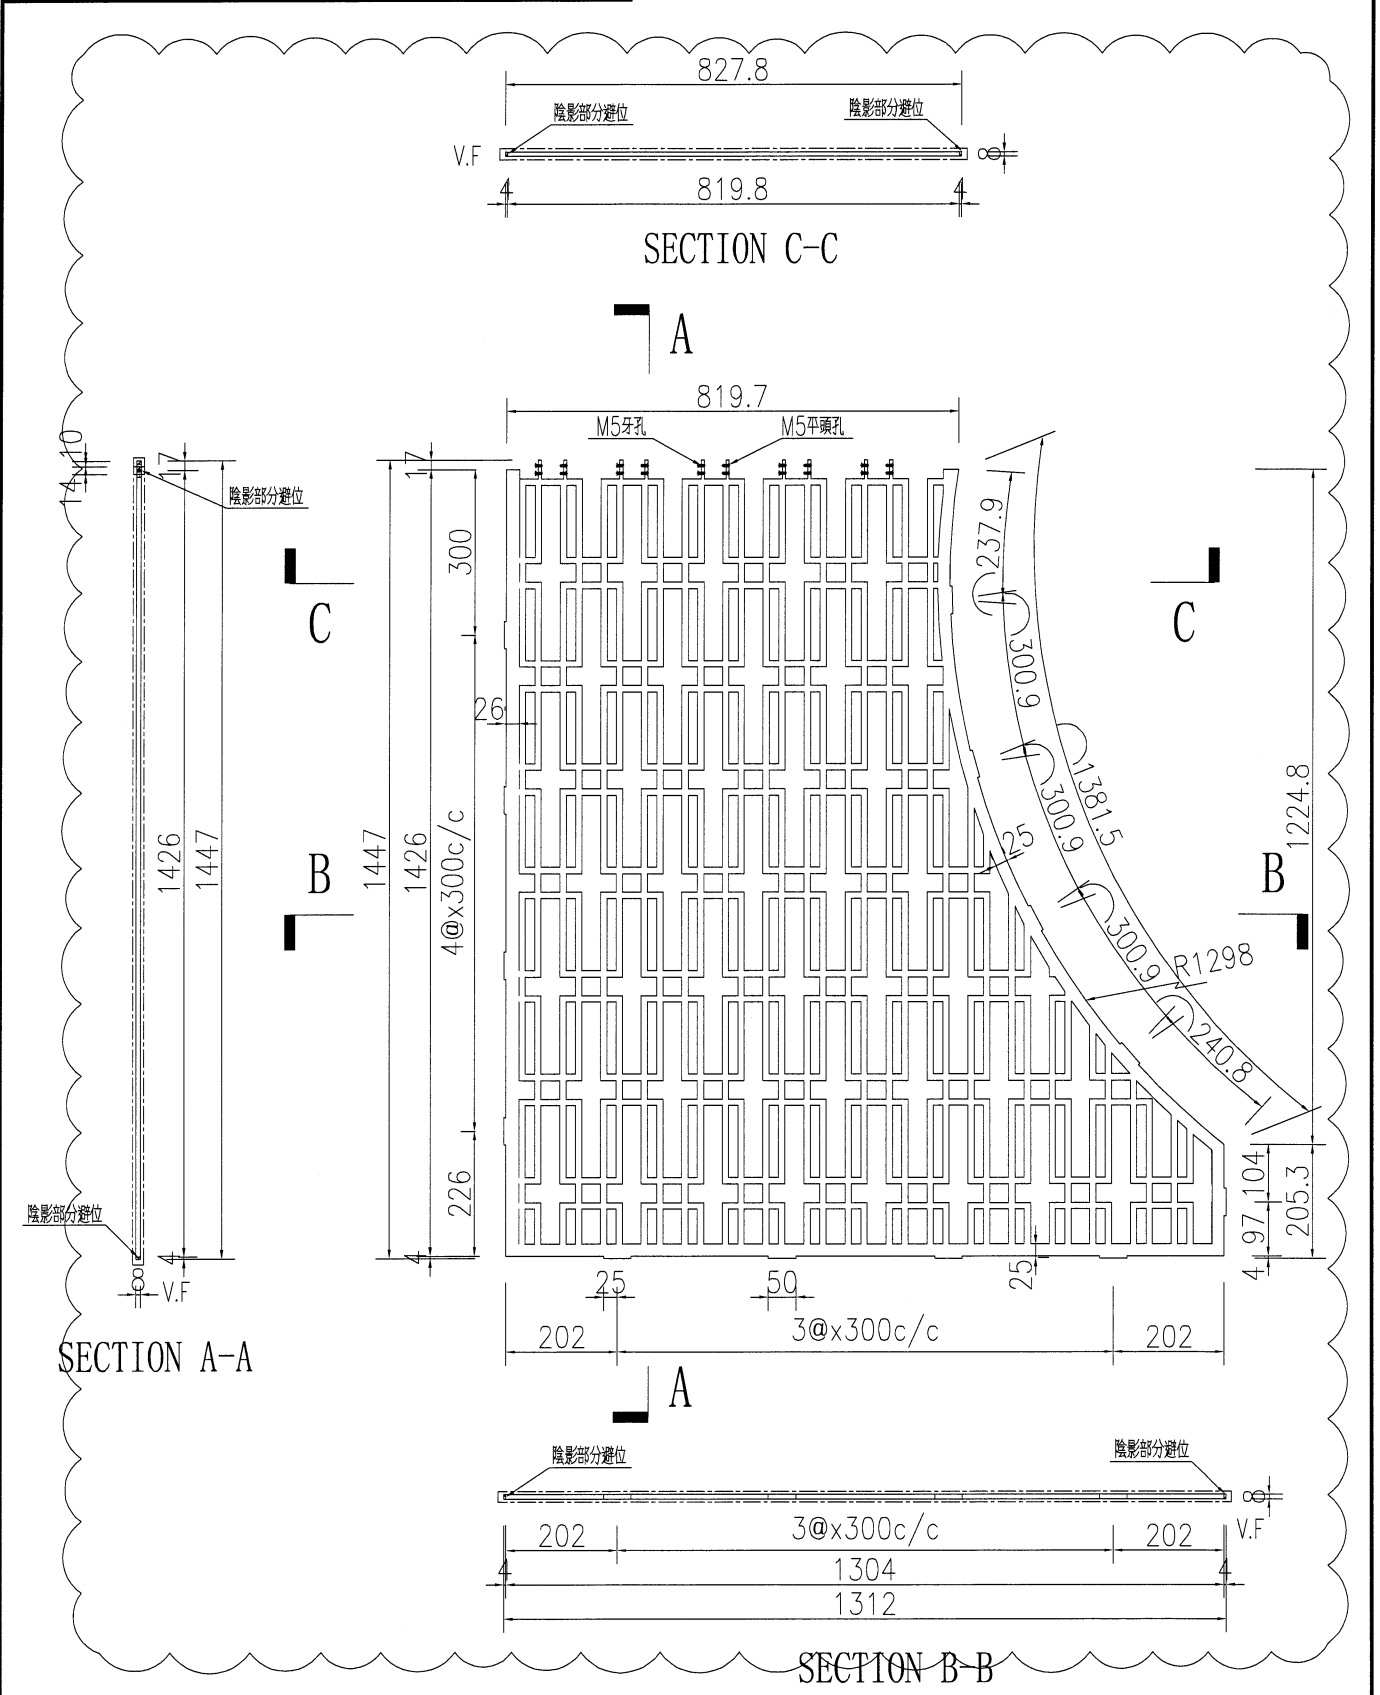

名稱	鋁板加工圖	制圖	AN	20250604	修改	A	
材料	8mm鋁板	復核			日期	2025.6.20	
顏色	EC-DG-D334232-ZD1	批准			圖號	J853-GS-A09	




美特鋁質 有限公司
MIDI Aluminium Fabricator Ltd.

注：按附圖CAD原檔雕花

數量	備註
1	

工程號	J853	地盤	延坪道住宅
-----	------	----	-------

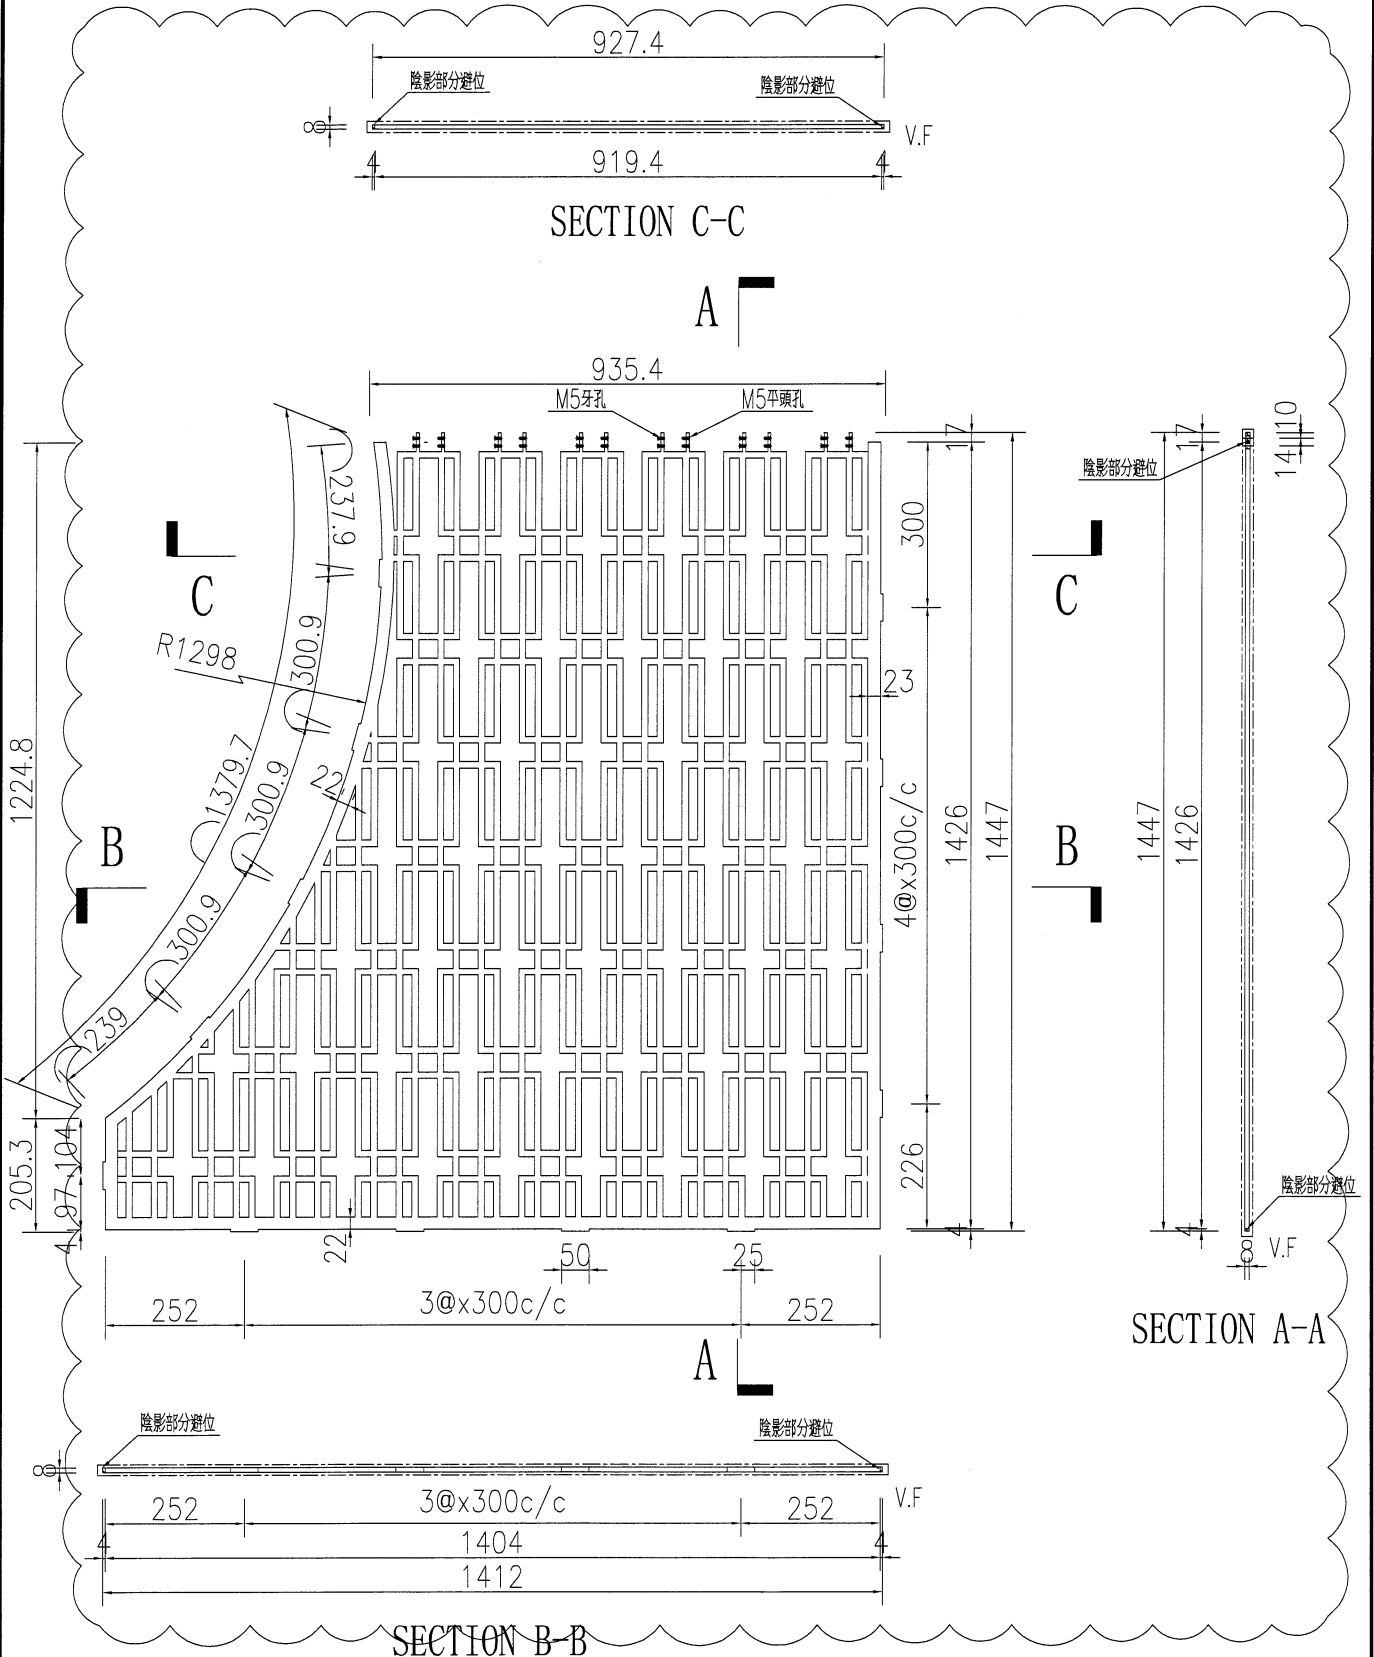


名稱	鋁板加工圖	制圖	AN	20250604	修改	A	
材料	8mm鋁板	復核			日期	2025.6.20	
顏色	EC-DG-D334232-ZD1	批准			圖號	J853-GS-A10	

美特鋁質 有限公司
MIDI Aluminium Fabricator Ltd.

工程號 J853 地盤 延坪道住宅

數量	1
備註	

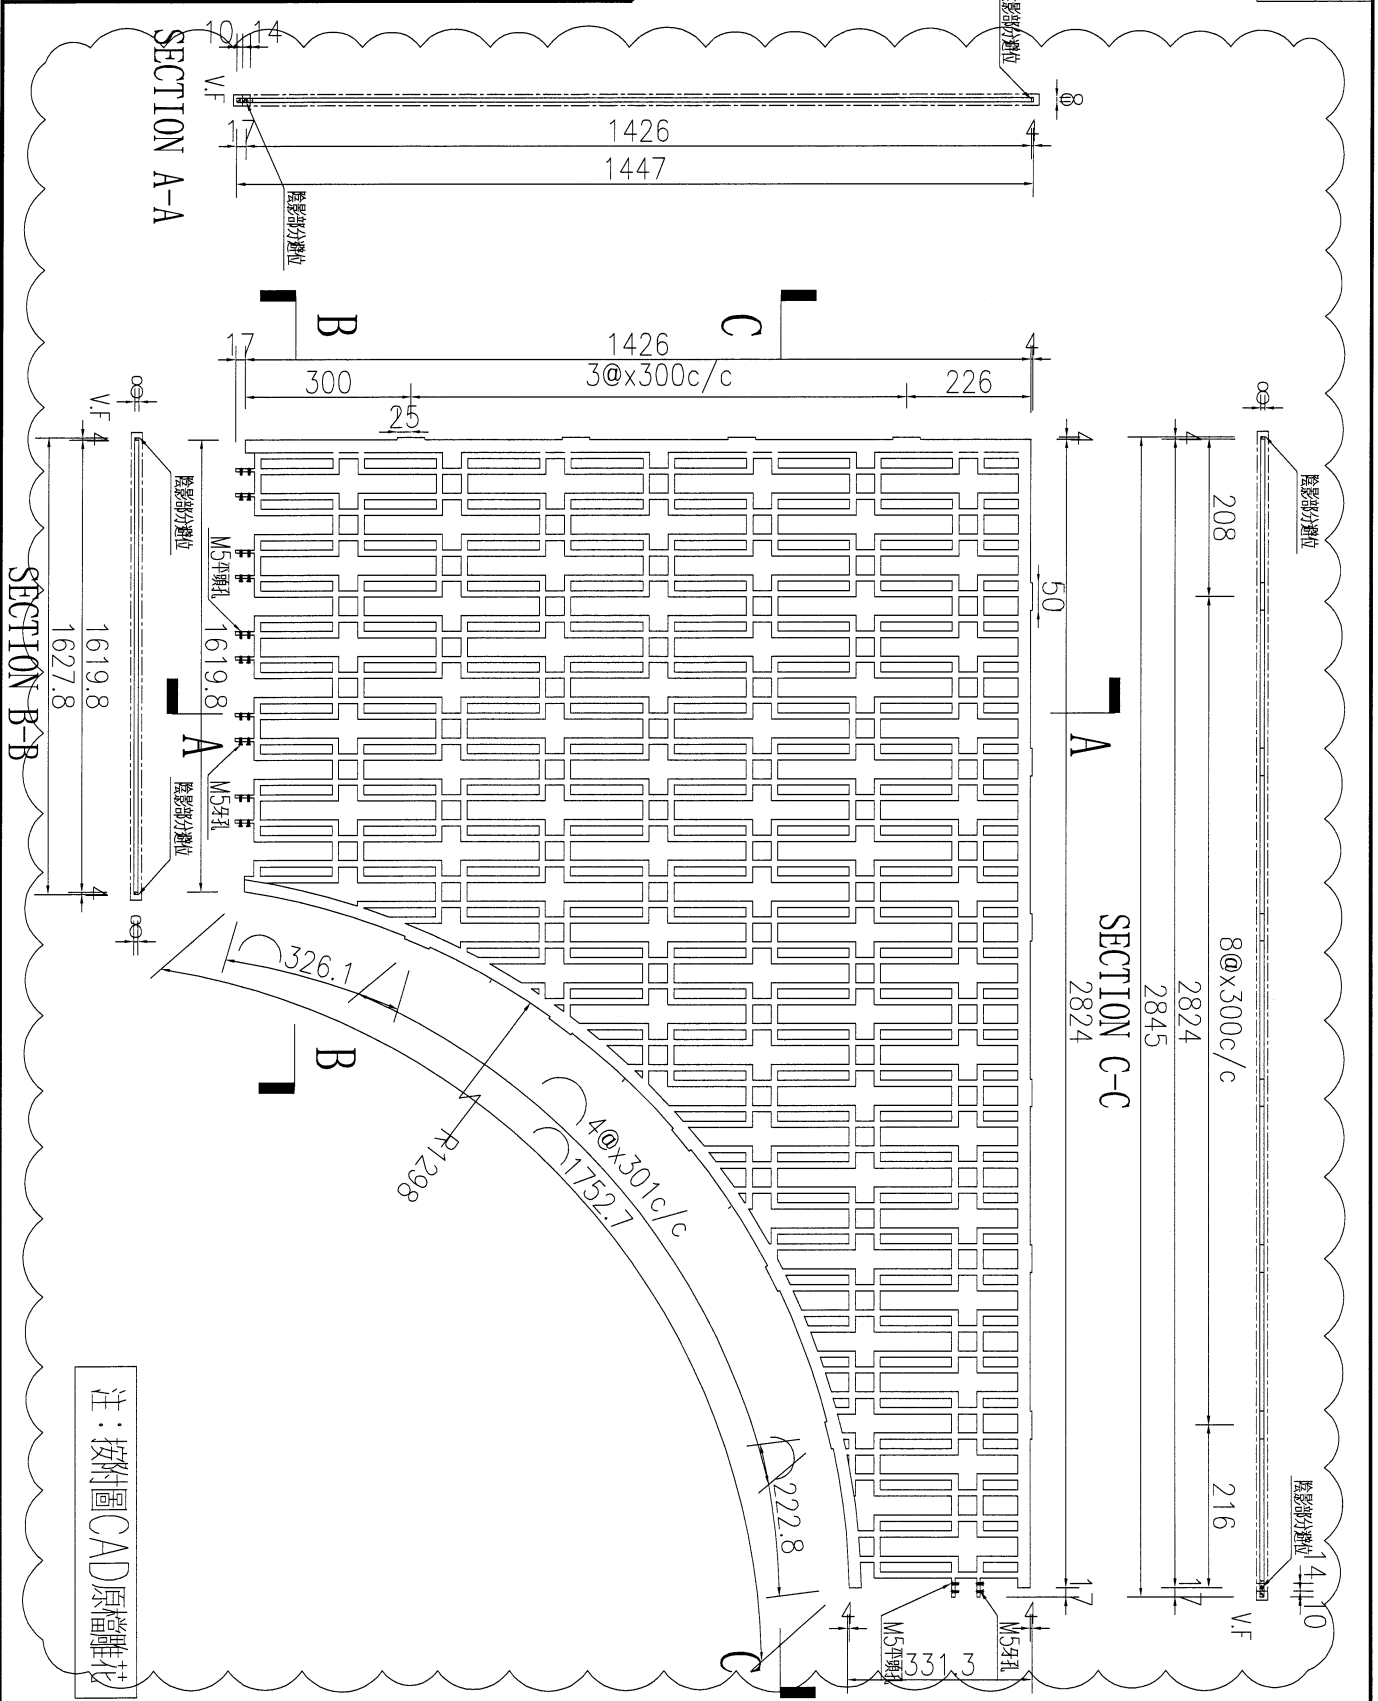

名稱	鋁板加工圖	制圖	AN	20250604	修改	A
材料	8mm鋁板	復核			日期	2025.6.20
顏色	EC-DG-D334232-ZD1	批准			圖號	J853-GS-A11




美特鋁質 有限公司
MIDI Aluminium Fabricator Ltd.

注：按附圖CAD原檔雕花

數量	備註
1	

工程號	J853	地盤	延坪道住宅
-----	------	----	-------

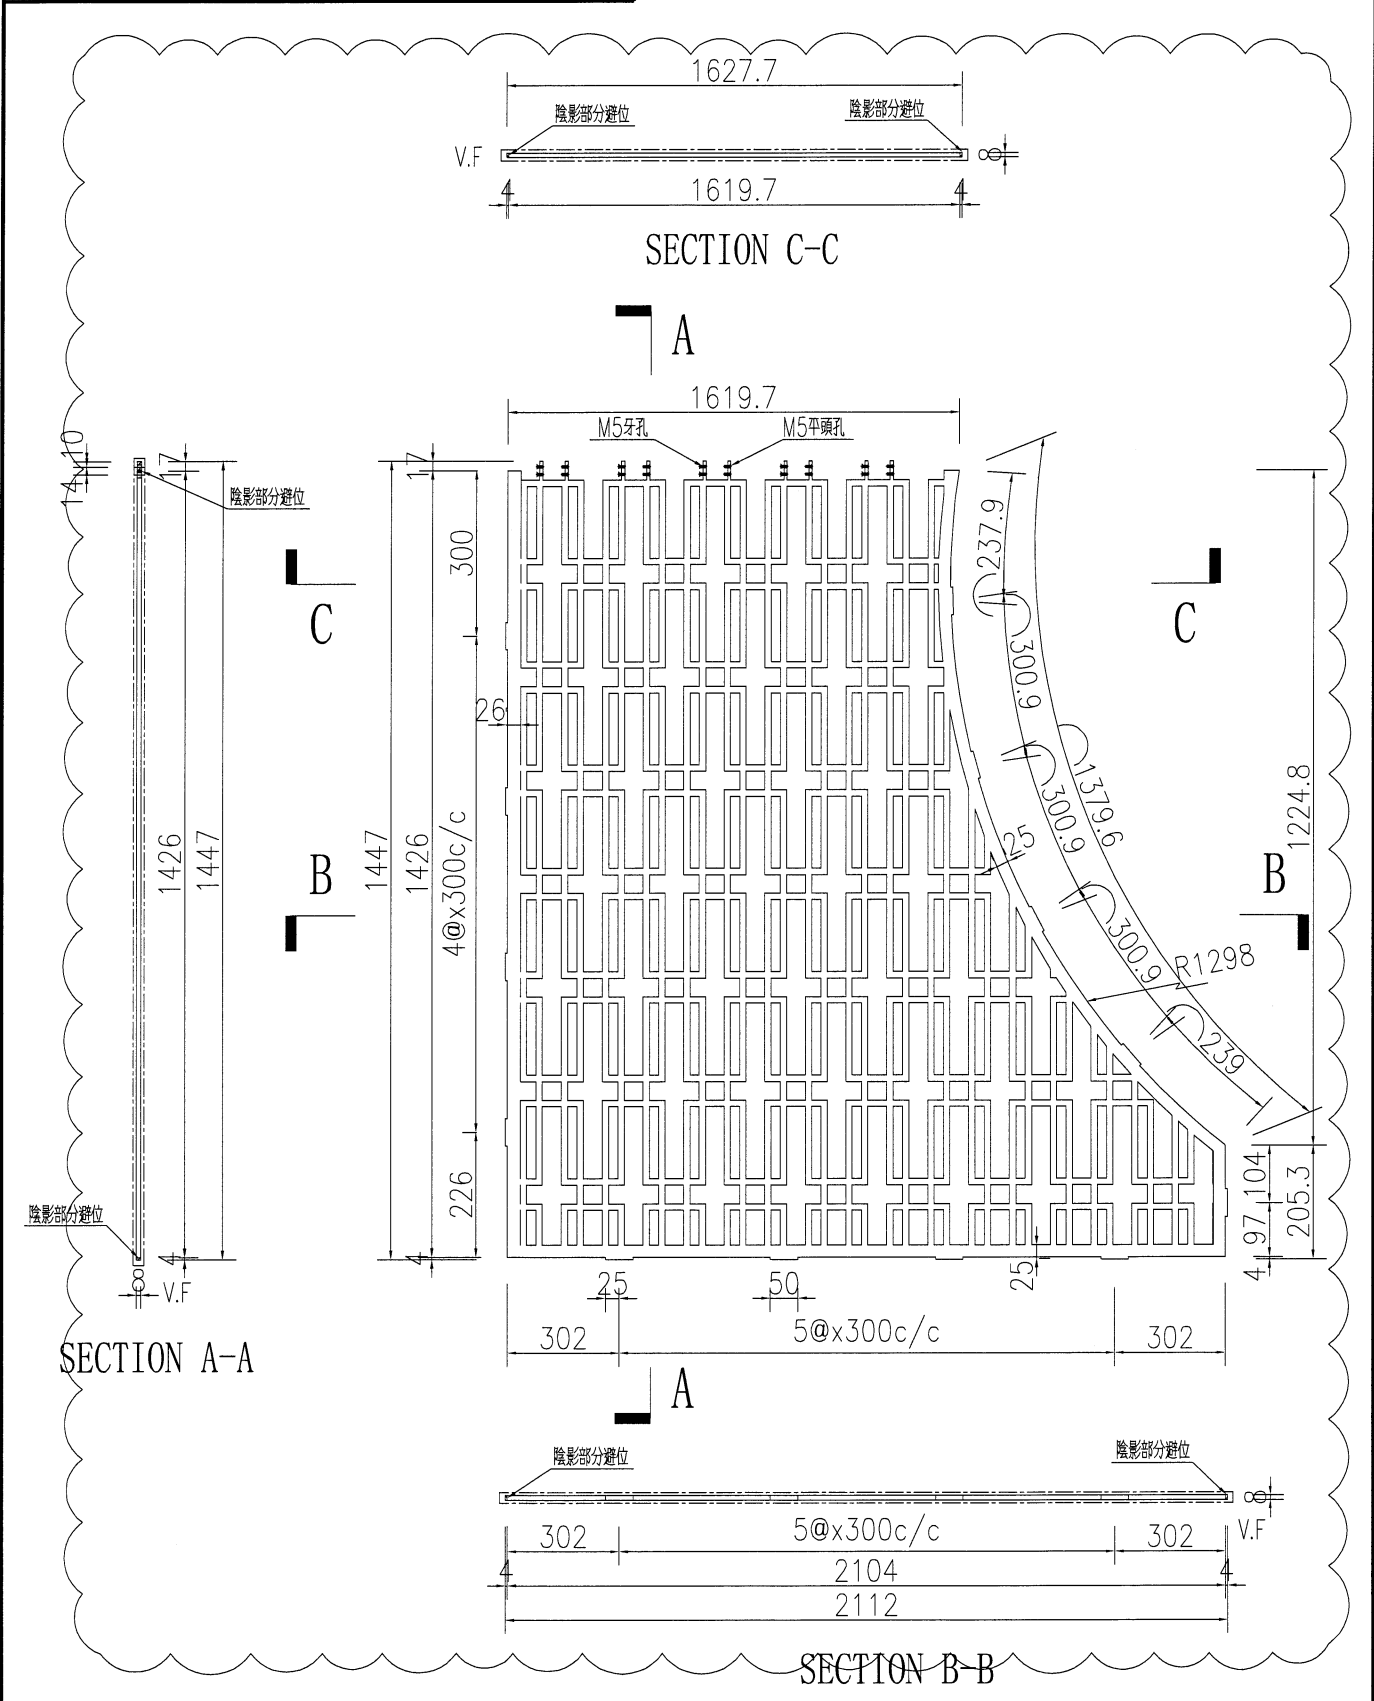

名稱	鋁板加工圖	制圖	AN	20250604	修改	A	
材料	8mm鋁板	復核			日期	2025.6.20	
顏色	EC-DG-D334232-ZD1	批准			圖號	J853-GS-A13	




美特鋁質 有限公司
MIDI Aluminium Fabricator Ltd.

注：按附圖CAD原檔雕花

數量	備註
1	

工程號 J853 地盤 延坪道住宅


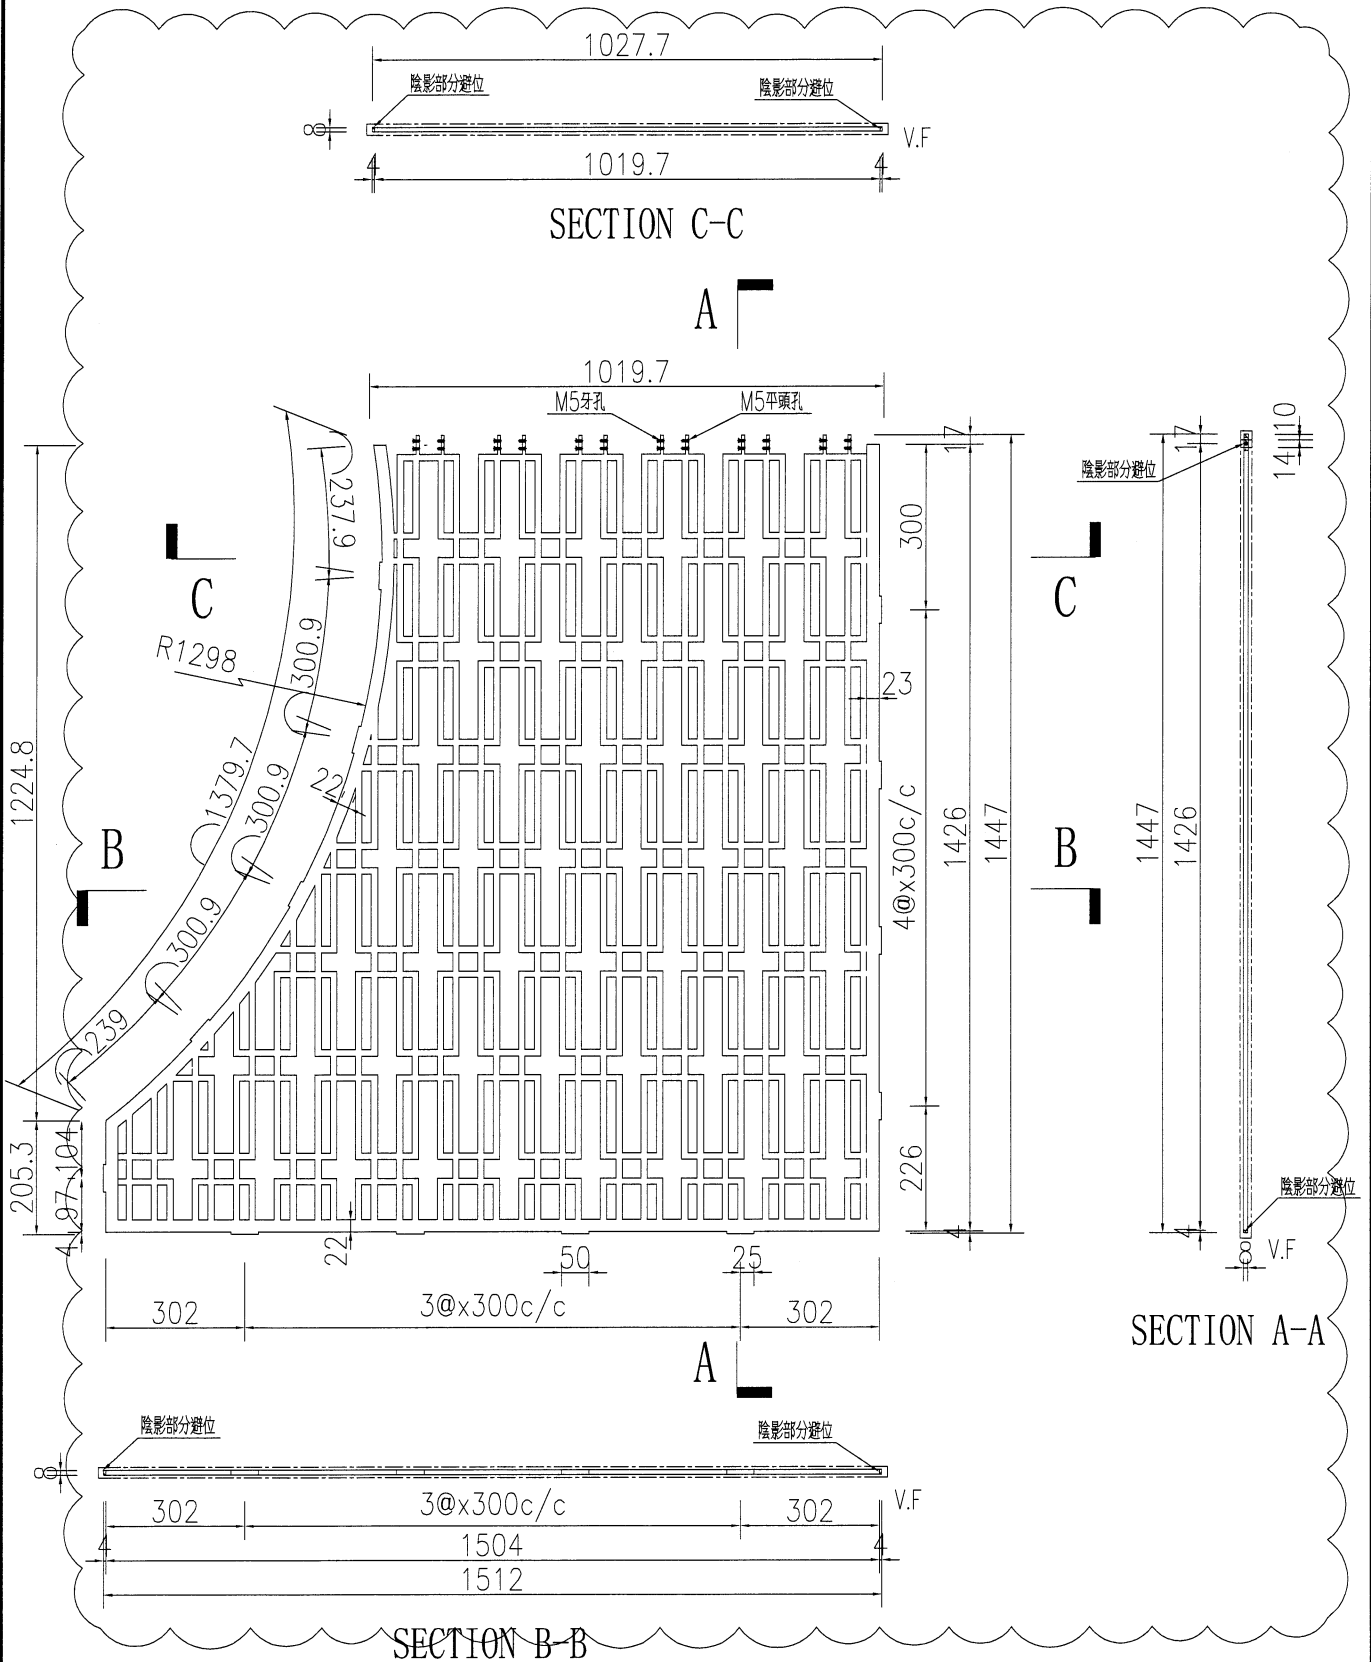


名稱	鋁板加工圖	制圖	AN	20250604	修改	A	
材料	8mm鋁板	復核			日期	2025.6.20	
顏色	EC-DG-D334232-ZD1	批准			圖號	J853-GS-A14	



工程號 J853 地盤 延坪道住宅

序号	物料编号	长度L	数量	A	N	B	C	M	D
1	J853-GS-B01	835	2	117.5	2	117.5	67.5	2	167.5
2	J853-GS-B02	997	1	48.5	3	48.5	198.5	2	198.5
3	J853-GS-B04	2516	1	58	8	58	208	7	208
4	J853-GS-B06	997	1	48.5	3	48.5	198.5	2	198.5
5	J853-GS-B14	2086	1	143	6	143	293	5	293
6	J853-GS-B15	1426	1	150	4	76	300	3	226
7	J853-GS-B17	2234	1	67	7	67	217	6	217
8	J853-GS-B18	1426	1	76	4	150	226	3	300
9	J853-GS-B28	2832	1	66	9	66	216	8	216
10	J853-GS-B29	1426	1	150	4	76	300	3	226
11	J853-GS-B31	2388	1	144	7	144	294	6	294
12	J853-GS-B32	1426	1	76	4	150	226	3	300

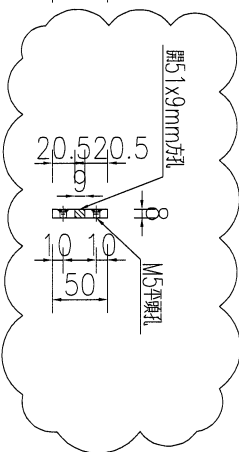
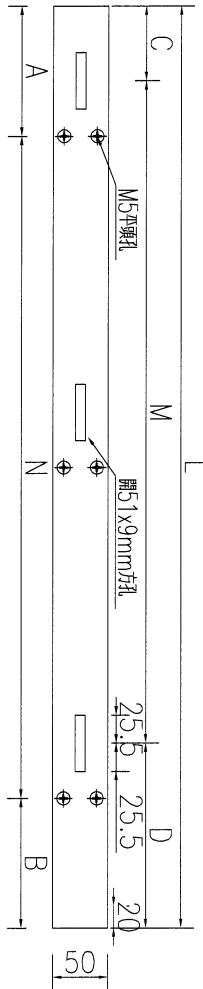


名稱	鋁板加工圖	制圖	AN	20250604	修改	A
材料	8mm鋁板	復核			日期	2025.6.21
顏色	MILL	批准			圖號	J853-GS-B01



美特鋁質有限公司
MIDI Aluminium Fabricator Ltd.

工程號 J853 地盤 延坪道住宅

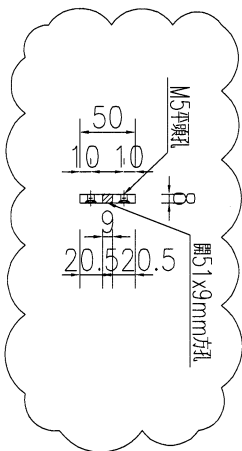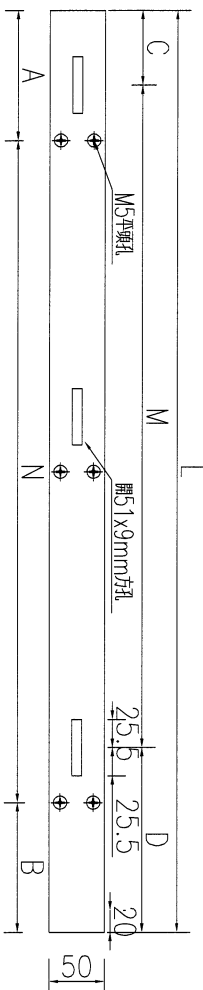



序号	物料编号	长度L	数量	A		N	B	C		M	D		
1	J853-GS-B01R	835	2	117.5	2	x	300	117.5	67.5	2	x	300	167.5
2	J853-GS-B08	1415	1	107.5	4	x	300	107.5	257.5	3	x	300	257.5
3	J853-GS-B09	288.5	1	46	1	x	200	42.5	96.5	1	x	100	92
4	J853-GS-B11	1415	1	107.5	4	x	300	107.5	257.5	3	x	300	257.5
5	J853-GS-B12	288.5	1	42.5	1	x	200	46	92	1	x	100	96.5
6	J853-GS-B20	1320	1	60	4	x	300	60	210	3	x	300	210
7	J853-GS-B21	1426	1	150	4	x	300	76	300	3	x	300	226
8	J853-GS-B22	201.3	1	22.3	1	x	150	29	97.3	1	x	0	104
9	J853-GS-B24	1420	1	110	4	x	300	110	260	3	x	300	260
10	J853-GS-B25	1426	1	76	4	x	300	150	226	3	x	300	300
11	J853-GS-B26	201.3	1	29	1	x	150	22.3	104	1	x	0	97.3
12	J853-GS-B34	2120	1	160	6	x	300	160	310	5	x	300	310
13	J853-GS-B35	1426	1	150	4	x	300	76	300	3	x	300	226
14	J853-GS-B36	201.3	1	22.3	1	x	150	29	97.3	1	x	0	104
15	J853-GS-B38	1520	1	160	4	x	300	160	310	3	x	300	310
16	J853-GS-B39	1426	1	76	4	x	300	150	226	3	x	300	300
17	J853-GS-B40	201.3	1	29	1	x	150	22.3	104	1	x	0	97.3

名稱	鋁板加工圖	制圖	AN	20250604	修改	A
材料	8mm鋁板	復核			日期	2025.6.21
顏色	MILL	批准			圖號	J853-GS-B01R



美特鋁質 有限公司
MIDI Aluminium Fabricator Ltd.

工程號 J853 地盤 延坪道住宅

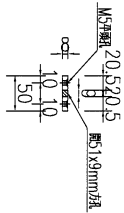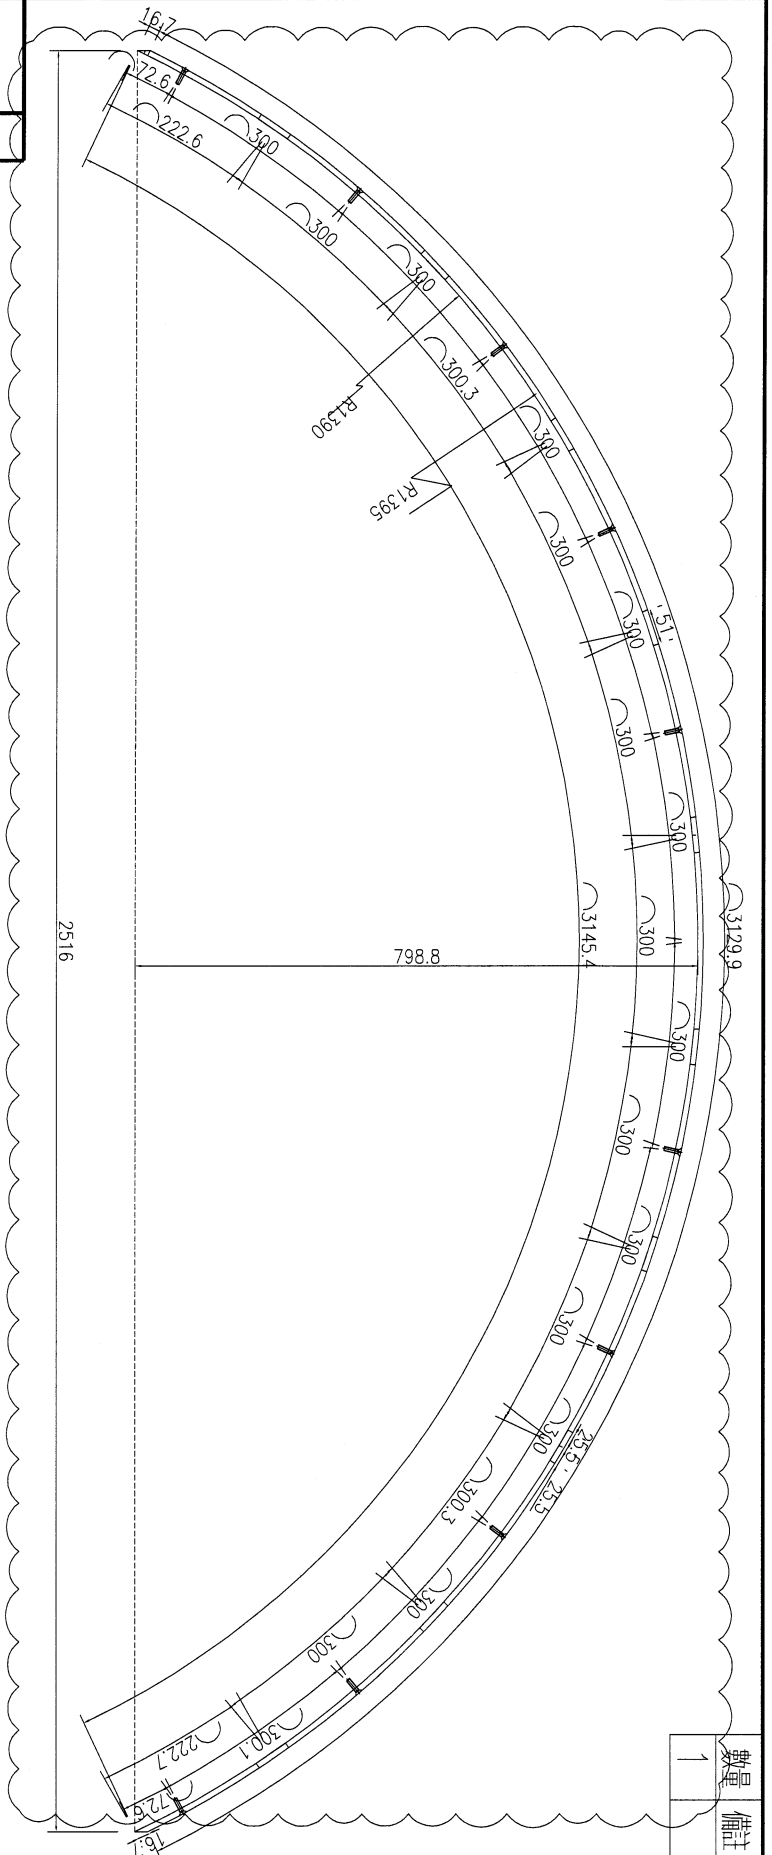


數量	1
備註	

名稱	鋁板加工圖	制圖	AN	20250604	修改	A
材料	8mm鋁板	復核			日期	2025.6.21
顏色	MILL	批准			圖號	J853-GS-B05



美特鋁質 有限公司
MIDI Aluminium Fabricator Ltd.

工程號 J853 地盤 延坪道住宅

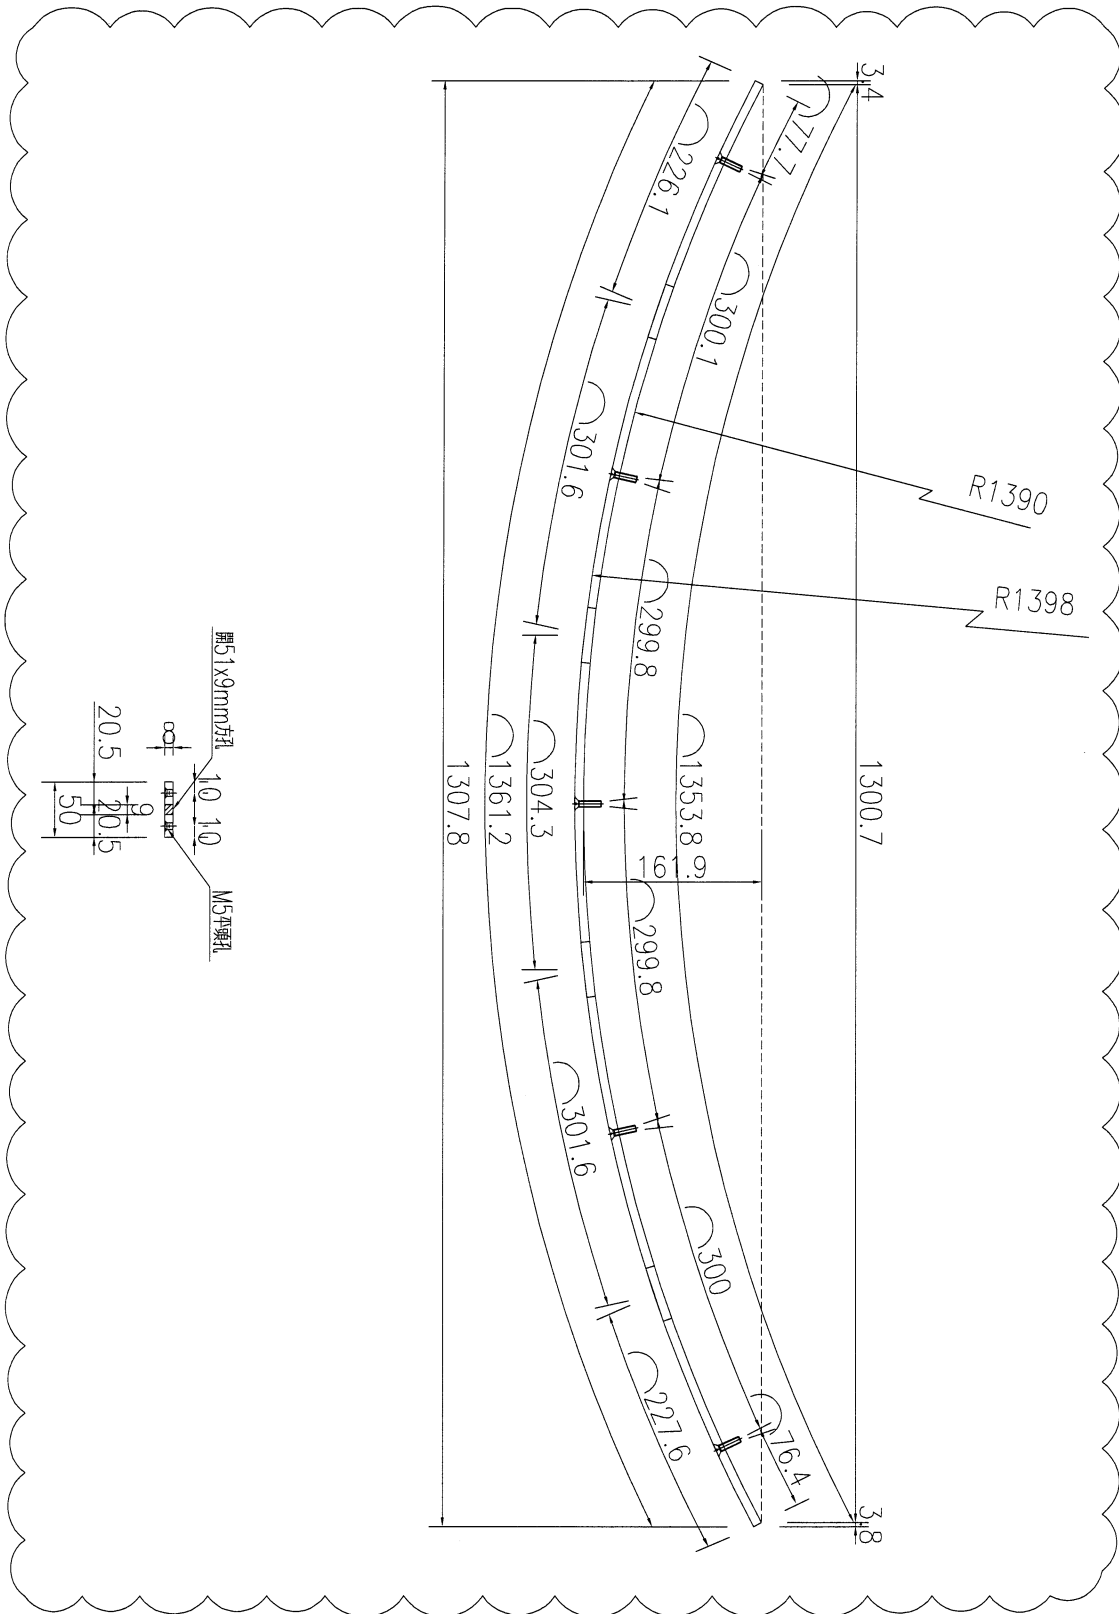


數量	1
備註	

名稱	鋁板加工圖	制圖	AN	20250604	修改	A
材料	8mm鋁板	復核			日期	2025.6.21
顏色	MILL	批准			圖號	J853-GS-B10



美特鋁質 有限公司
MIDI Aluminium Fabricator Ltd.

工程號 J853 地盤 延坪道住宅

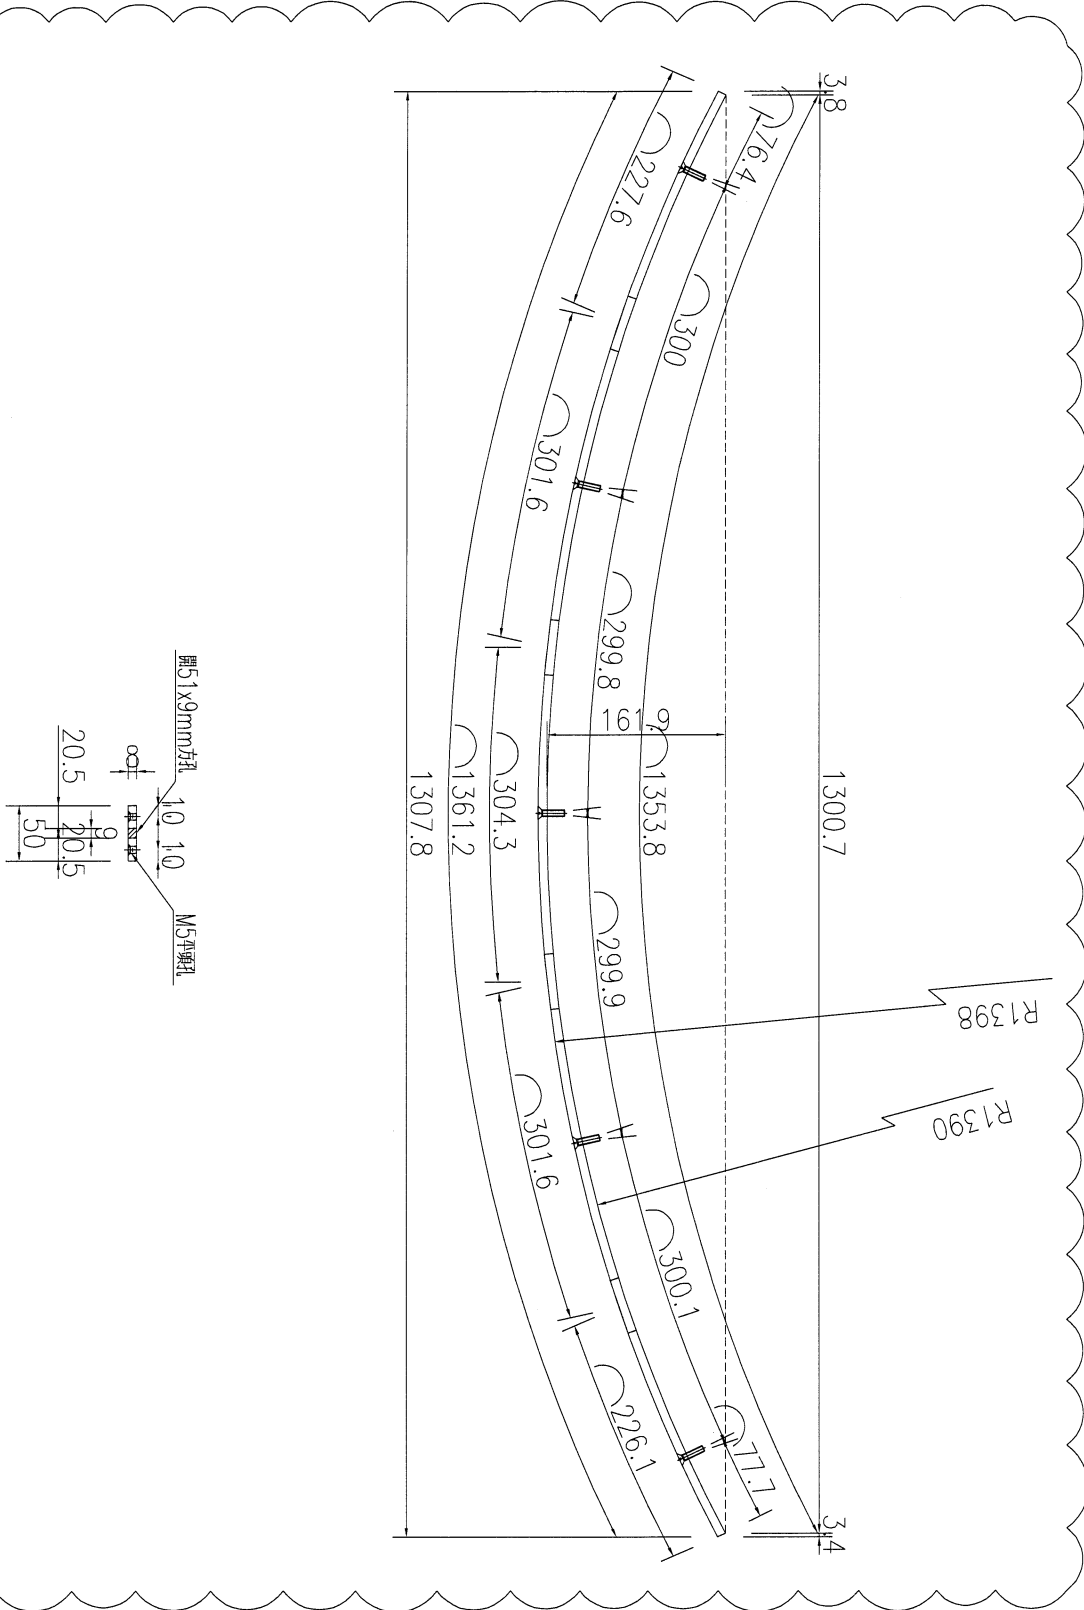


數量	1
備註	

名稱	鋁板加工圖	制圖	AN	20250604	修改	A
材料	8mm 鋁板	復核			日期	2025.6.21
顏色	MILL	批准			圖號	J853-GS-B13



美特鋁質 有限公司
MIDI Aluminium Fabricator Ltd.

工程號 J853 地盤 延坪道住宅

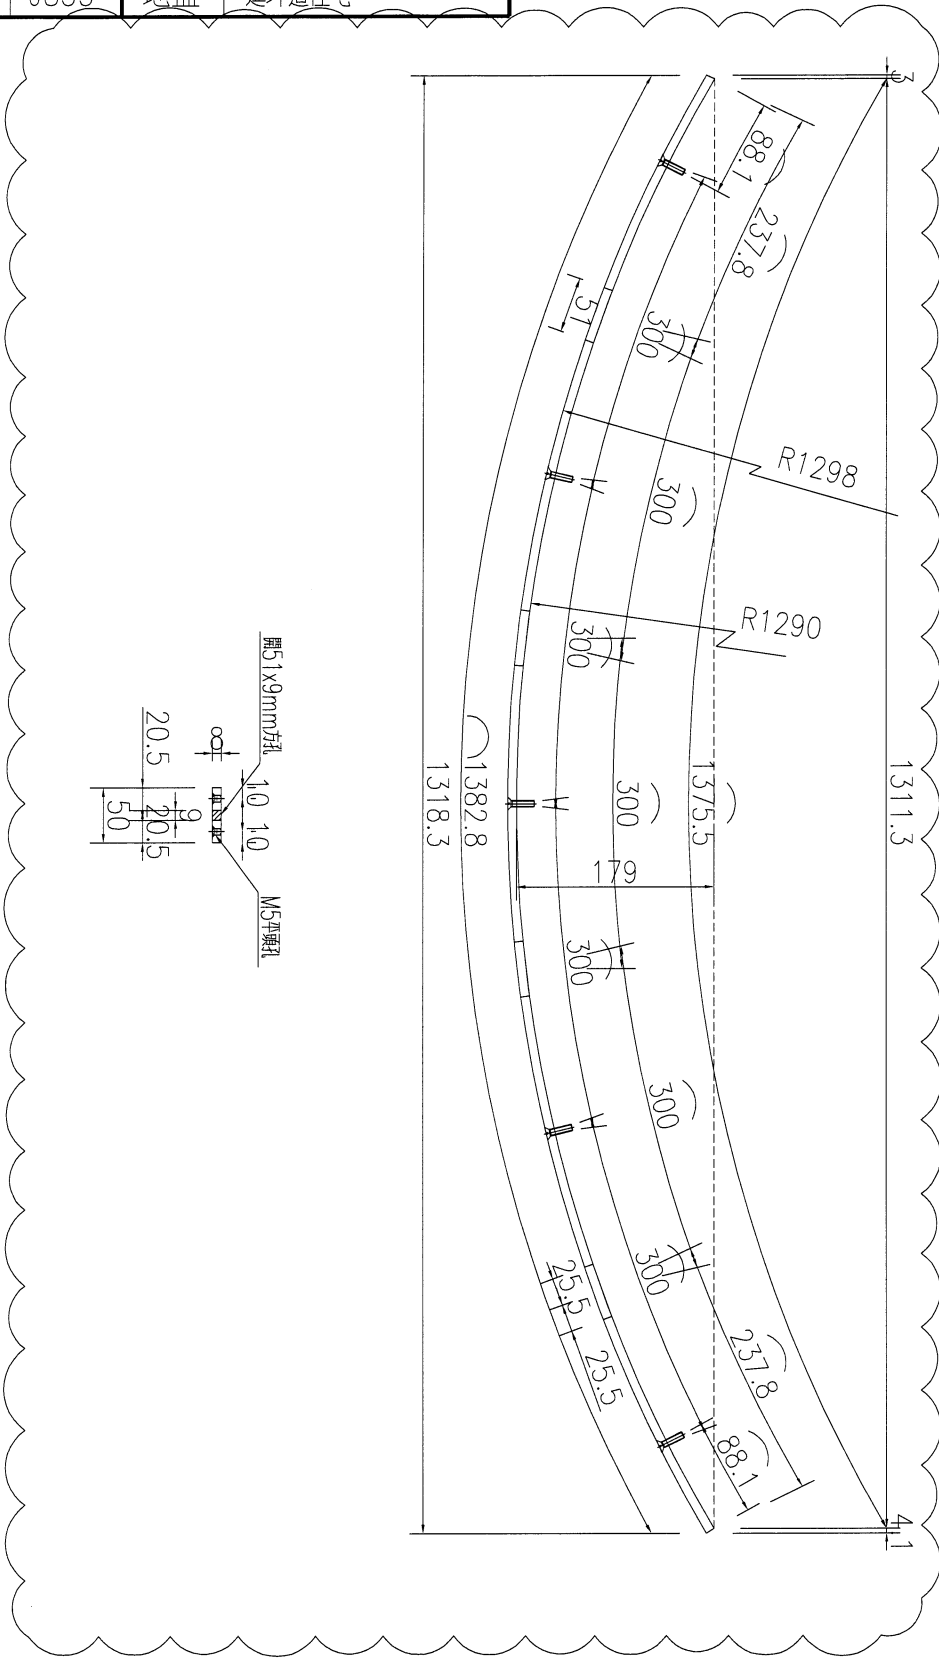

物料編號	數量	備註
J853-GS-B23	1	
J853-GS-B27	1	
J853-GS-B37	1	
J853-GS-B41	1	


名稱	鋁板加工圖	制圖	AN	20250604	修改	A
材料	8mm鋁板	復核			日期	2025.6.21
顏色	MILL	批准			圖號	J853-GS-B23



美特鋁質 有限公司
MIDI Aluminium Fabricator Ltd.

工程號	J853	地盤	延坪道住宅
-----	------	----	-------

散出
送地盤

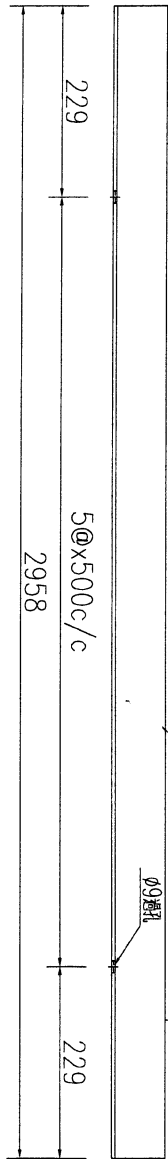

70x70x3 鋁摺角

8件

數量	8
備註	

名稱	鋁板加工圖	制圖	AN	20250604	修改		
材料	3mm鋁板	復核			日期		
顏色	MILL	批准			圖號	J853-GS-C01	