



工程指示 / 要求簡箋(E.I.)

工程指示編號：EI 3486 /21 修改版次：(A)
 工程編號：J853 工程名稱：延坪道住宅項目
 工程項目：VMU 地盤用鐵件 日期：08/06/2021
 收件人：Maggie Lor 發件人：Joe Chan

要求提供 / 確認 事項：

- | | | |
|------------------------------------|-------------------------------------|-------------------------------|
| <input type="checkbox"/> 初步鋁料 B.M. | <input type="checkbox"/> 加工拆圖，然後生產 | <input type="checkbox"/> 尺寸表 |
| <input type="checkbox"/> 正式鋁料 B.M. | <input type="checkbox"/> 技術上資料 / 指示 | <input type="checkbox"/> 報價 |
| <input type="checkbox"/> 配件 B.M. | <input type="checkbox"/> 樣辦或貨品說明書 | <input type="checkbox"/> 分判合約 |
| <input type="checkbox"/> 其他：_____ | | |

內容：

請依附件資料，生產鐵件，送 VMU 場地。

(此單不需驗焊)

送貨地址：元朗大樹下西。

電話：632 0190 司機陳。

請在 20/6/2021 前完成上列要求。

圖紙修改高度 J853-T6-1
圖紙修改尺寸 J853-Bk01

附有關圖紙 / 文件：

11 28 頁

以上項目為：

- 原合約工程包 原合約工程加 / 減賬 新工程報價

原因：-

分發東莞各部門：

- () 生產技術總監 連附件 () 技術部 連附件 () 生產部 連附件 () 機械設計部 連附件
 () 採購部 連附件 () 生產統籌部 連附件
 () 質檢部 連附件 () 會計部 連附件 () 報關組 連附件 () 其他 _____ 連附件

分發香港各部門：

- () 行政部 連附件 () 會計部 連附件 () 統籌部 連附件 () 工程部地盤科文 連附件
 () 採購部 連附件 () QS 部 連附件 () 維修部 連附件 () 其他 _____ 連附件

傳遞編號：


發件人簽署：

項目經理簽署：

18

 美特鋁質有限公司 MIDI Aluminium Fabricator Ltd.				類別		物料號	
修改				制圖	AN	2021/05/26	圖號
日期				復核	—	—	數量
				批准	—	—	單件重量 (KG)
							J853-TG-1
							3
							132.5

注:未標識焊點均為6mm高

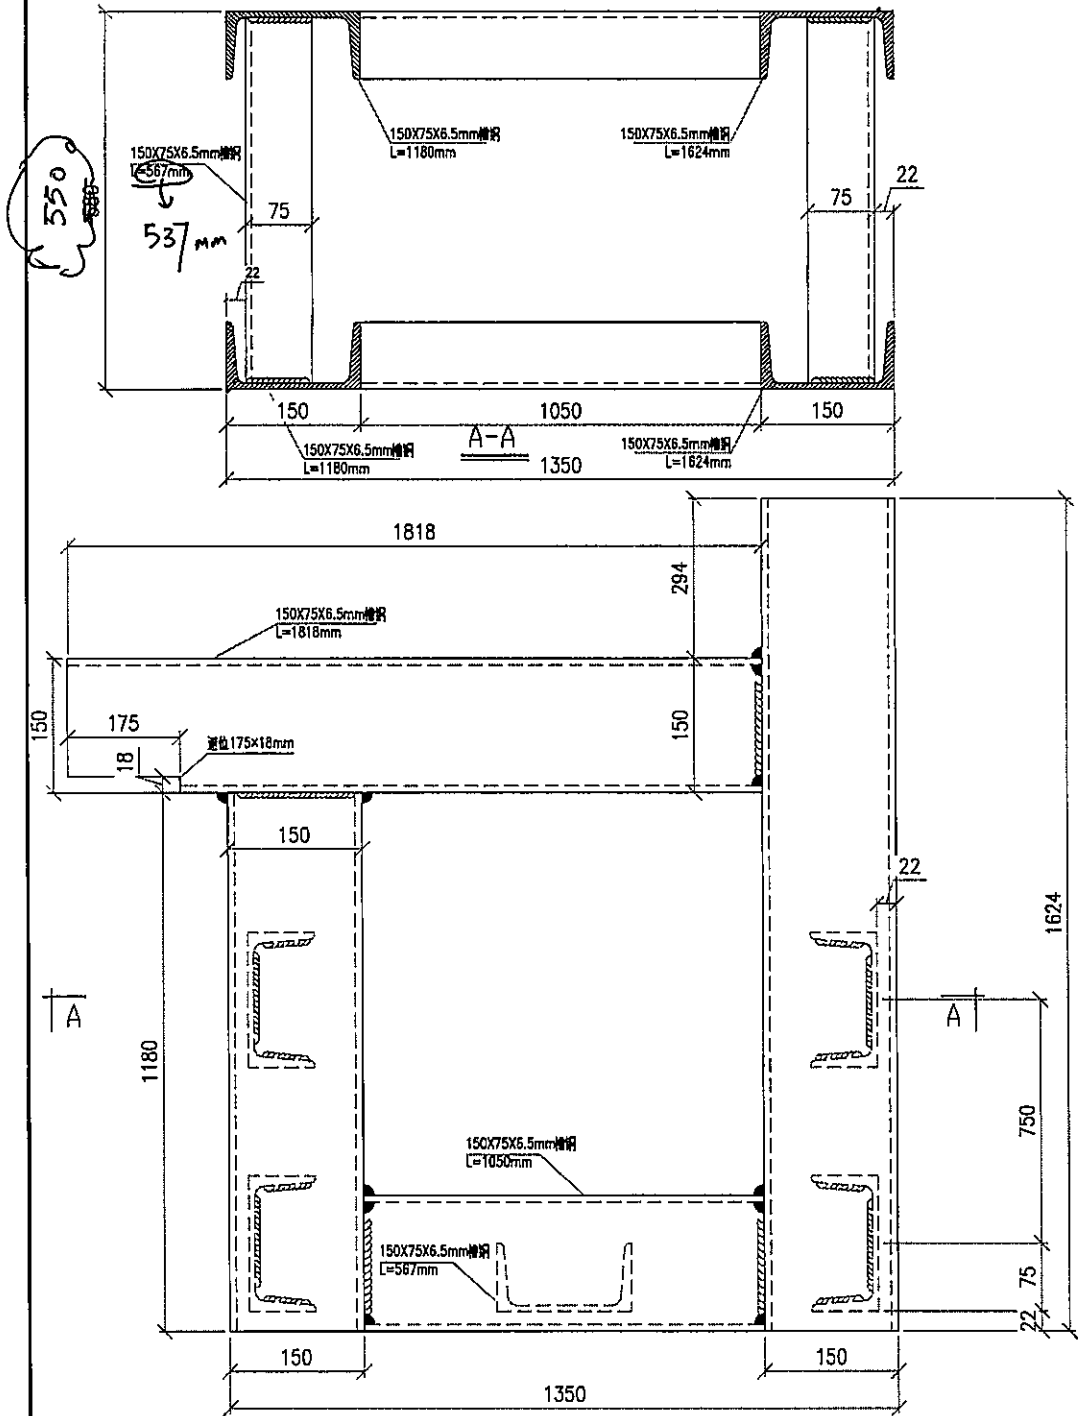


工程號	J-853	地盤	香港延坪道 VMU	附件	
名稱	UP鐵架	採用			
材料	150x75x6.5槽鋼	地盤	✓		
顏色	熱浸鋅 漆紅油	工廠			

20

美特鋁質有限公司
MIDI Aluminium Fabricator Ltd.

類別		物料號	
制圖	AN	2021/05/27	圖號 J853-BK01
修改		復核	數量 18 20
日期		批准	單件重量 (KG) 31.2

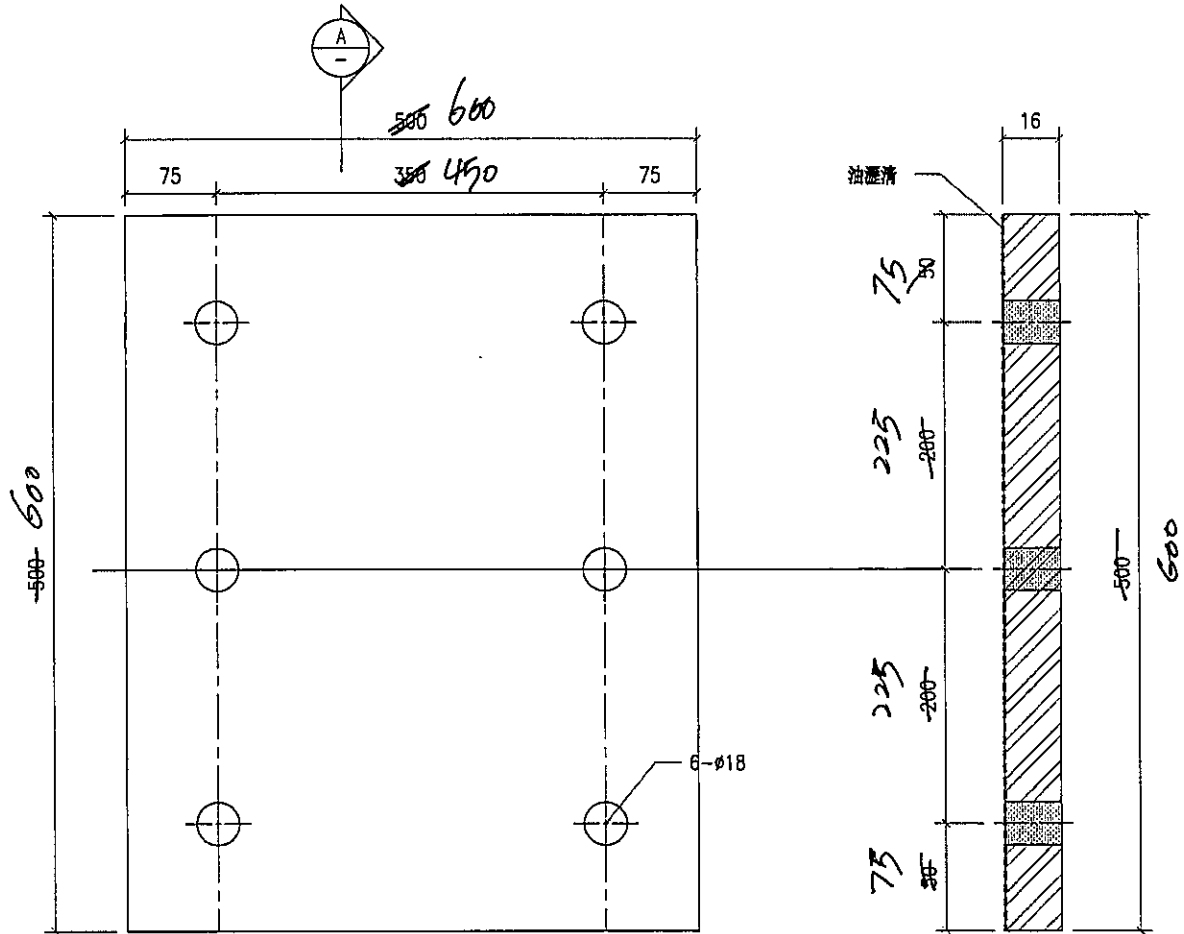

SECTION A-A

工程號	J853	地盤	香港延坪道 VMU	附件	
名稱	鐵碼	採用			
材料	16mmGMS PL	地盤	✓		
顏色	熱浸鋅 漆紅油	工廠			