



工程指示 / 要求簡箋(E.I.)

工程指示編號：EI/ 3486 /21 修改版次：(B)
 工程編號：J853 工程名稱：延坪道住宅項目
 工程項目：VMU 地盤用鐵件 日期：08/06/2021
 收件人：Maggie Lor 發件人：Joe Chan

要求提供 / 確認 事項：

- | | | |
|------------------------------------|-------------------------------------|-------------------------------|
| <input type="checkbox"/> 初步鋁料 B.M. | <input type="checkbox"/> 加工拆圖，然後生產 | <input type="checkbox"/> 尺寸表 |
| <input type="checkbox"/> 正式鋁料 B.M. | <input type="checkbox"/> 技術上資料 / 指示 | <input type="checkbox"/> 報價 |
| <input type="checkbox"/> 配件 B.M. | <input type="checkbox"/> 樣辦或貨品說明書 | <input type="checkbox"/> 分判合約 |
| <input type="checkbox"/> 其他：_____ | | |

內容：

請依附件資料，生產鐵件，送 VMU 場地。
 (此單不需驗焊)
 送貨地址：元朗大樹下西。
 電話：632 0190 司機陳。

請在 20/6/2021 前完成上列要求。

附有關圖紙 / 文件：

11 28 頁

38x38x4mm 扁鐵 轉 40x40x4mm 扁鐵
更新 B.M. 表。

以上項目為：

- 原合約工程包 原合約工程加 / 減賬 新工程報價

原因：-

分發東莞各部門：

- () 生產技術總監 連附件 () 技術部 連附件 () 生產部 連附件 () 機械設計部 連附件
 () 採購部 連附件 () 生產統籌部 連附件
 () 質檢部 連附件 () 會計部 連附件 () 報關組 連附件 () 其他 _____ 連附件

分發香港各部門：

- () 行政部 連附件 () 會計部 連附件 () 統籌部 連附件 () 工程部地盤科文 連附件
 () 採購部 連附件 () QS 部 連附件 () 維修部 連附件 () 其他 _____ 連附件


傳遞編號：

發件人簽署：

JK

項目經理簽署：

P.P. JK

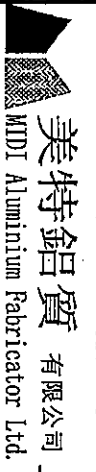

美特鋁質有限公司
MIDI Aluminium Fabricator Ltd
地盤用鐵件BM表


工程號:	J-853	計算:	林仁安	日期:	3/6/2021	送呈:	胡哥
地盤名稱:	香港延坪道	核對:		日期:		副本:	
項目類別:	VMU	批准:		日期:			
修改版本:		A/C Code:		鐵件總重量KG:	16788.46	此BM依據試水箱資料計	

序號	修改內容	鐵件圖號	鐵件名稱	顏色	實用	後備	總數	單位	單件/件 (kg)	總重量 (kg)	備注


24

40 X 40 X 4 mm

角鐵 (G.M.S.)

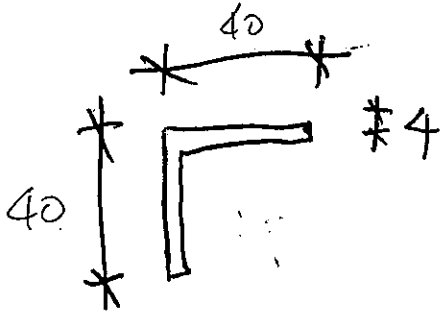

28 件

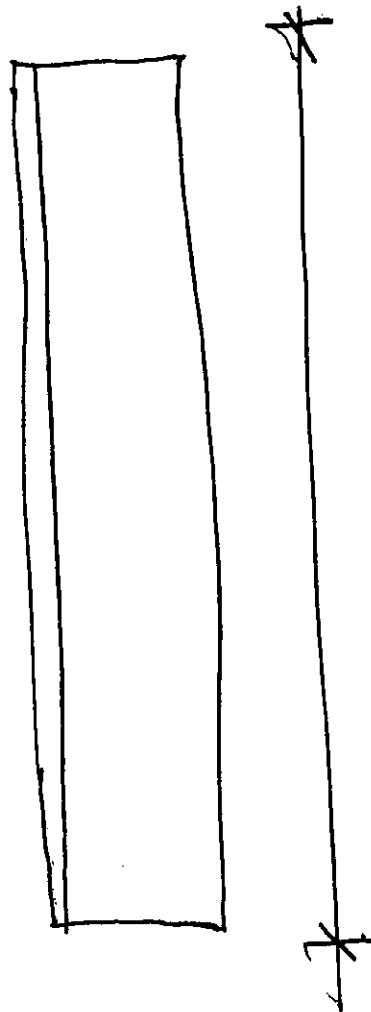

6000