

工程指示 / 要求簡箋(E.I.)

工程指示編號：EI/ 3622 /21 修改版次：A
 工程編號：J853 工程名稱：延坪道住宅項目
 工程項目：VMU地盤用玻璃修改
 收件人：Maggie Lok 發件人：Joe Chan 日期：2/17/2021

要求提供 / 確認 事項：

- () 初步鋁料 B.M. () 加工拆圖，然後生產 () 尺寸表
- () 正式鋁料 B.M. () 技術上資料 / 指示 () 報價
- () 配件 B.M. () 樣辦或貨品說明書 () 分判合約
- () 其他：_____

內容：

圖紙有修改，站停生產 Item 1, 2 & 3.
(共 6 件).

請在 22/7/2021 前完成上列要求。

附有關圖紙 / 文件：

142頁

以上項目為：

- 原合約工程包 原合約工程加 / 減賬 新工程報價

原因：-

分發東莞各部門：

- () 生產技術總監 連附件 () 技術部 連附件 () 生產部 連附件 () 機械設計部 連附件
- () 採購部 連附件 () 生產統籌部 連附件
- () 質檢部 連附件 () 會計部 連附件 () 報關組 連附件 () 其他 _____ 連附件

分發香港各部門：

- () 行政部 連附件 () 會計部 連附件 () 統籌部 連附件 () 工程部地盤科文 連附件
- () 採購部 連附件 () QS 部 連附件 () 維修部 連附件 () 其他 _____ 連附件

傳遞編號：

發件人簽署：

JC

項目經理簽署：

P.P.



美特鋁質有限公司
MUI Aluminium Fabricator Ltd.

工程號: J853
地盤名稱: 香港延坪道

項目類別: VMU地盤用玻璃
A/C Code:

計算: 林仁安
核對:
批准:
日期:
總數量: 12

日期: 2/7/2021
日期:
日期:
總數量: 12

送呈: 胡哥
副本:
根據
總面積(m²): 23.502

地盤用玻璃B.M.表


BM編號: 853-

修改標示	厚度(mm)	顏色與名稱	玻璃尺寸		數量 (塊)	面積(平方米)		玻璃編號
			寬度(mm)	高度(mm)		單件	總面積	
1	10+12+8	10mm (Tempered) + 12mm Air + 8mm (Tempered) IGU 10mm FDNB0-54T#2 + 12A + 8mm Clear (PD1) 三鑫樣板編號: D21040670	1406	2283.5	2	3.211	6.421	J853-BK8-01
2	10+12+8	10mm (Tempered)+12mm Air +10mm (Tempered) IGU 10mm FDNB0-54T#2 + 12A + 10mm Clear (GL1) 三鑫樣板編號: D21031909	1406	2283.5	2	3.211	6.421	J853-BK8-02
3	10+12+10	10mm (Tempered) + 1.52PVB + 10mm (Tempered) Clear Laminate Glass (GL3) 三鑫樣板編號: D21032006	719	2330	2	1.675	3.351	J853-BK7-01
4	10+1.52+10		951	960	2	0.913	1.826	J853-BK6-01
5	10+1.52+10		1428	960	4	1.371	5.484	J853-BK6-02
					12		23.502	

加工注意事項:

- 1) 本表中所有玻璃對角線尺寸偏差要求不超過正負2mm.
- 2) 本表中所有玻璃要求粗磨邊處理並倒棱角.


②

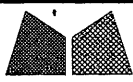

美特鋁質有限公司
MIDI Aluminium Fabricator Ltd.

類別		物料號		圖號	J853-VMU-B1
制圖	AN	2021/04/23		數量	
修改				單件重量 (KG)	
日期				位置圖	

此項工程
已停止生產

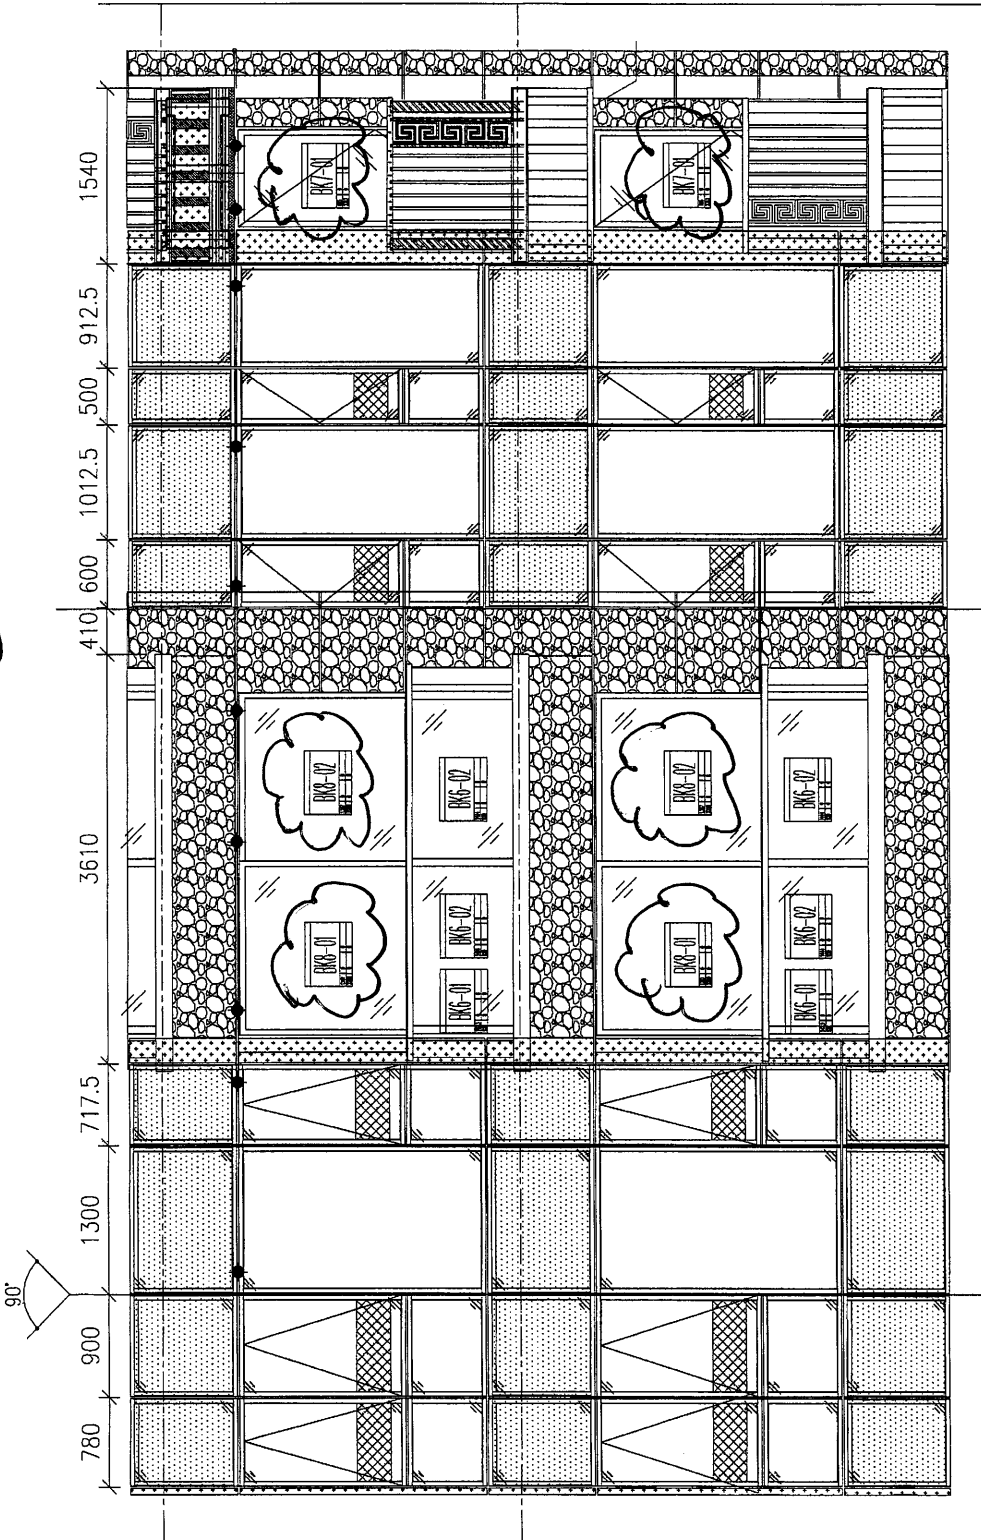

工程號	J853	地盤	香港延坪道 VMU
名稱	玻璃布置圖	採用	
材料		地盤	✓
顏色		工廠	

附件
