



工程指示 / 要求簡箋(E.I.)

工程指示編號：EI/ 3622 /21

修改版次： B

工程編號： J853

工程名稱： 延坪道住宅項目

工程項目： VMU地盤用玻璃修改

收件人： Maggie Lok

發件人： Joe Chan

日期： 22/7/2021

要求提供 / 確認 事項：

- () 初步鋁料 B.M.
- () 加工拆圖，然後生產
- () 尺寸表
- () 正式鋁料 B.M.
- () 技術上資料 / 指示
- () 報價
- () 配件 B.M.
- () 樣辦或貨品說明書
- () 分判合約
- () 其他： _____

內容：

現確認玻璃呎吋，可生產 Item 1, 2 & 3.

請在 12/8/2021 前完成上列要求。

附有關圖紙 / 文件：

142頁

以上項目為：

- 原合約工程包
- 原合約工程加 / 減賬
- 新工程報價

原因：-

分發東莞各部門：

- () 生產技術總監 連附件 () 技術部 連附件 () 生產部 連附件 () 機械設計部 連附件
- () 採購部 連附件 () 生產統籌部 連附件
- () 質檢部 連附件 () 會計部 連附件 () 報關組 連附件 () 其他 _____ 連附件

分發香港各部門：

- () 行政部 連附件 () 會計部 連附件 () 統籌部 連附件 () 工程部地盤科文 連附件
- () 採購部 連附件 () QS 部 連附件 () 維修部 連附件 () 其他 _____ 連附件

傳遞編號：

發件人簽署：

項目經理簽署：



美特鋁質有限公司

MADI Aluminium Fabricator Ltd.

地盤用玻璃B.M.表

BM編號: 853-

工程號:	J853	計算:	林仁安	日期:	2/7/2021	送呈:	胡哥
地盤名稱:	香港延平道	核對:		日期:		副本:	
項目類別:	VNU地盤用玻璃	批准:		日期:		根據	
MC Code:		總數量	12	總面積(m ²):	23.502		


修改標示	厚度(mm)	顏色與名稱	玻璃尺寸		數量 (塊)	面積(平方米)		玻璃編號
			寬度(mm)	高度(mm)		單件	總面積	
B	10+12+8	10mm (Tempered) + 12mm Air + 8mm (Tempered) IGU 10mm FDNB0-54T#2 + 12A + 8mm Clear (PD1) 三套樣板編號: D21040670	1406	2283.5	2	3.211	6.421	J853-BK6-01
			1421					
B	10+12+8	10mm (Tempered)+12mm Air +10mm (Tempered) IGU 10mm FDNB0-54T#2 + 12A + 10mm Clear (GL1) 三套樣板編號: D21031909	999	2330	2	1.675	3.351	J853-BK7-01
	10+1.52+10	10mm (Tempered) + 1.52PVB + 10mm (Tempered) Clear Laminate Glass (GL3) 三套樣板編號: D21032006	951	960	2	0.913	1.826	J853-BK6-01
	10+1.52+10		1428	960	4	1.371	5.484	J853-BK6-02
					12		23.502	

加工注意事項:

- 1) 本表中所有玻璃對角線尺寸偏差要求不超過正負2mm.
- 2) 本表中所有玻璃要求粗磨邊處理並倒接角.

②

類別	物料號	圖號	數量	日期
MIDI Aluminum Fabricator Ltd.	2021/04/23	圖號	數量	修改
AN	2021/04/23	圖號	數量	日期
批准	1	單件重量 (KG)	位置圖	

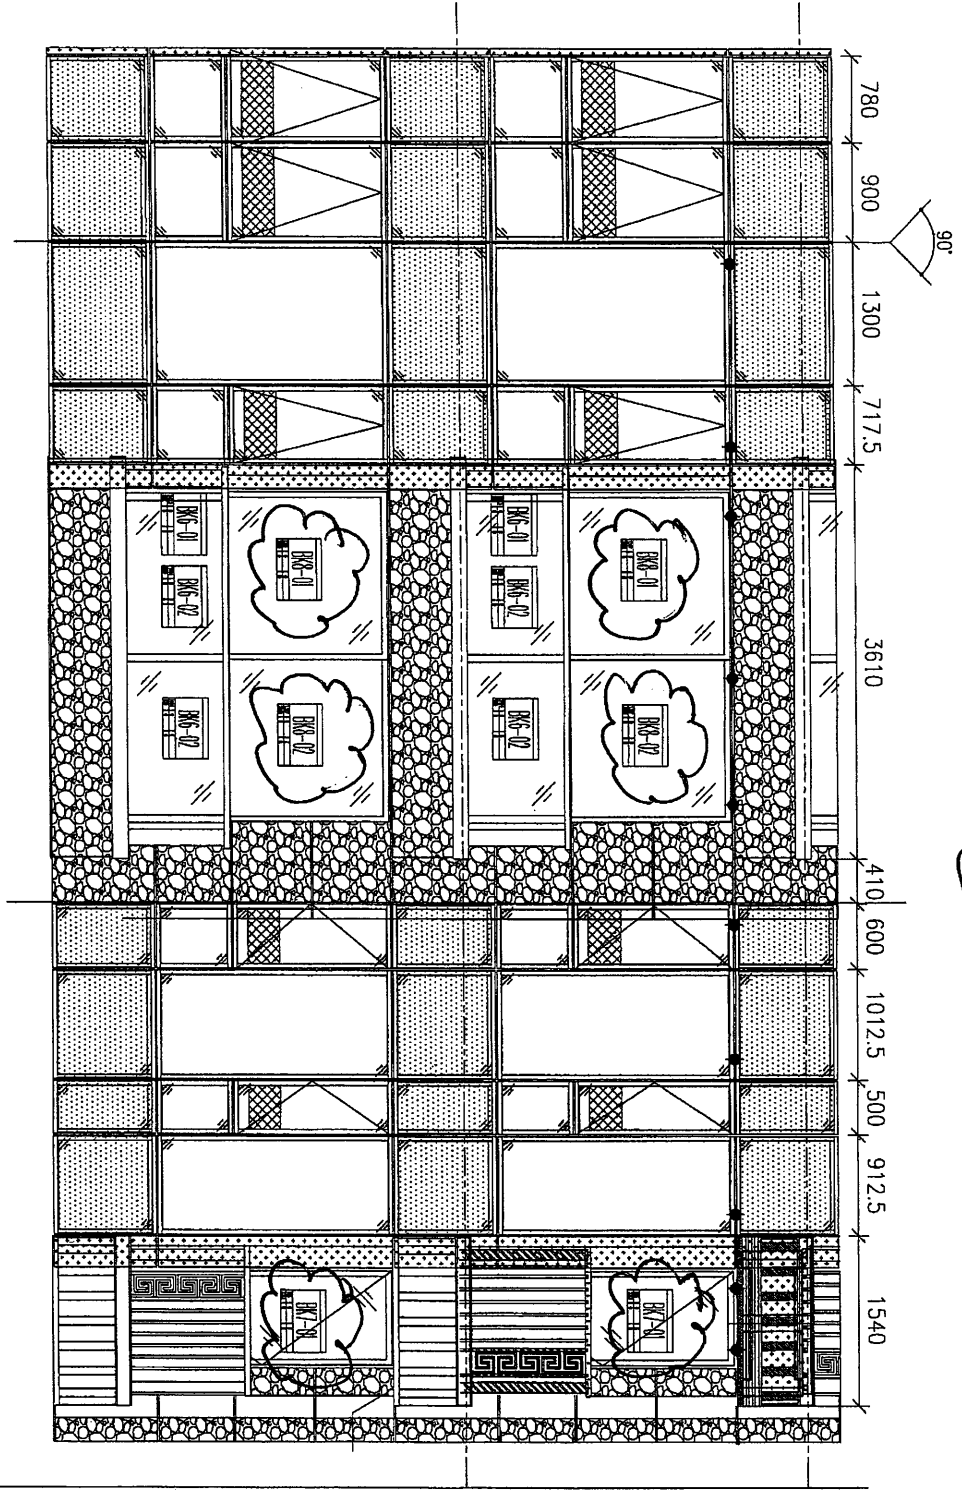

工程號	J853	地盤	香港坪道 VMU
名稱	玻璃布置圖	採用	
材料	地盤	工廠	
顏色		附件	