



工程指示 / 要求簡箋(E.I.)

工程指示編號：EI/ 3623 121 修改版次： B
 工程編號： J853 工程名稱：延坪道住宅項目
 工程項目：VMU 廠用玻璃修改
 收件人：Maggie Lor 發件人：Joe Chan 日期：22/7/2021

要求提供 / 確認 事項：

- | | | |
|------------------------------------|-------------------------------------|-------------------------------|
| <input type="checkbox"/> 初步鋁料 B.M. | <input type="checkbox"/> 加工拆圖，然後生產 | <input type="checkbox"/> 尺寸表 |
| <input type="checkbox"/> 正式鋁料 B.M. | <input type="checkbox"/> 技術上資料 / 指示 | <input type="checkbox"/> 報價 |
| <input type="checkbox"/> 配件 B.M. | <input type="checkbox"/> 樣辦或貨品說明書 | <input type="checkbox"/> 分判合約 |
| <input type="checkbox"/> 其他：_____ | | |

內容：

現確認玻璃尺寸，可生產 Item 7, 12 & 20

請在 10/8/2021 前完成上列要求。

附有關圖紙 / 文件：

1+2頁

以上項目為：

- 原合約工程包 原合約工程加 / 減賬 新工程報價

原因：-

分發東莞各部門：

- () 生產技術總監 連附件 () 技術部 連附件 () 生產部 連附件 () 機械設計部 連附件
 () 採購部 連附件 () 生產統籌部 連附件 梅
 () 質檢部 連附件 () 會計部 連附件 () 報關組 連附件 () 其他 _____ 連附件

分發香港各部門：

- () 行政部 連附件 () 會計部 連附件 () 統籌部 連附件 () 工程部地盤科文 連附件
 () 採購部 連附件 () QS 部 連附件 () 維修部 連附件 () 其他 _____ 連附件

傳遞編號：

HK 1511 / 21

發件人簽署：

JL

項目經理簽署：

P.P.JC.



美特鋁質有限公司

MTDI Aluminium Fabricator Ltd.

工廠用玻璃B.M.表

BM編號: 853-


工程號:	J853	計算:	林仁安	日期:	9/7/2021	送呈:	胡哥
地盤名稱:	香港越坪道	樣式:		日期:		副本:	
項目類別:	VMU單元件玻璃	批准:		日期:		柱樑	
A/C Code:		總數量	60	總面積(m ²):	45.406		


修改標示	厚度(mm)	顏色與名稱	玻璃尺寸		數量	面積(平方米)		玻璃編號
			寬度(mm)	高度(mm)		單件	總面積	
	12	12mm Clear (Heat Strengthened) with CST154	978.5	923.5	3	0.904	2.711	1853-BK1-01
	12	10mm Clear #2 SSC-SOT (G2)	566	918.5	3	0.520	1.560	1853-BK1-02
	12	三鑫樣板編號: D21032005	466	918.5	3	0.428	1.284	1853-BK1-03
	12		878.5	923.5	3	0.811	2.434	1853-BK1-04
	12		683.5	918.5	3	0.628	1.883	1853-BK1-05
	12		1195	923.5	3	1.104	3.311	1853-BK1-06
	12		746	918.5	3	0.699	2.097	1853-BK1-07
	12		746	918.5	3	0.685	2.056	1853-BK1-08
	12		566	672.5	2	0.381	0.761	1853-BK2-01
	12		466	672.5	2	0.313	0.627	1853-BK2-02
	12		683.5	672.5	2	0.460	0.919	1853-BK2-03
	12		778	672.5	2	0.512	1.024	1853-BK2-04
	12	10mm (Heat Strengthened)+12mm Air +12mm (Tempered) IGU	746	672.5	2	0.502	1.003	1853-BK2-05
	12	10mm FDNB0-54T#2 + 12A + 12mm Clear (G6)	978.5	2155.5	2	2.109	4.218	1853-BK3-01
	12	三鑫樣板編號: D21031911	878.5	2155.5	2	1.894	3.787	1853-BK3-02
	12		1195	2155.5	2	2.576	5.152	1853-BK3-03
	12		529	1440	2	0.762	1.524	1853-BK4-01
	12	10mm (Heat Strengthened)+12mm Air +10mm (Tempered) IGU	429	1440	2	0.618	1.236	1853-BK4-02
	12		646.5	1440	2	0.931	1.862	1853-BK4-03
	12	10mm FDNB0-54T#2 + 12A + 10mm Clear (G1)	759.5	1440	2	1.069	2.138	1853-BK4-04
	12	三鑫樣板編號: D21031909	709	1440	2	1.021	2.042	1853-BK4-05
	12		528	297	2	0.157	0.314	1853-BK5-01
	12	12mm Clear Tempered Glass	428	297	2	0.127	0.254	1853-BK5-02
	12	12mm Clear (G4)	645.5	297	2	0.192	0.383	1853-BK5-03
	12	三鑫樣板編號: D21032007	684	297	2	0.203	0.406	1853-BK5-04
	12		708	297	2	0.210	0.421	1853-BK5-05
					60		45.406	

加工注意事項:

- 1) 本表中所有玻璃對角線尺寸偏差要求不超過正負2mm.
- 2) 本表中所有玻璃要求粗磨邊處理並倒接角.

2

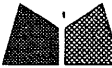 美特鋁質有限公司 MIDI Aluminium Fabricator Ltd.				類別		物料號		
修改				制圖	AN	2021/04/23	圖號	J853-VMU-B1
日期				復核	—	—	數量	
				批准	—	—	單件重量 (KG)	位置圖

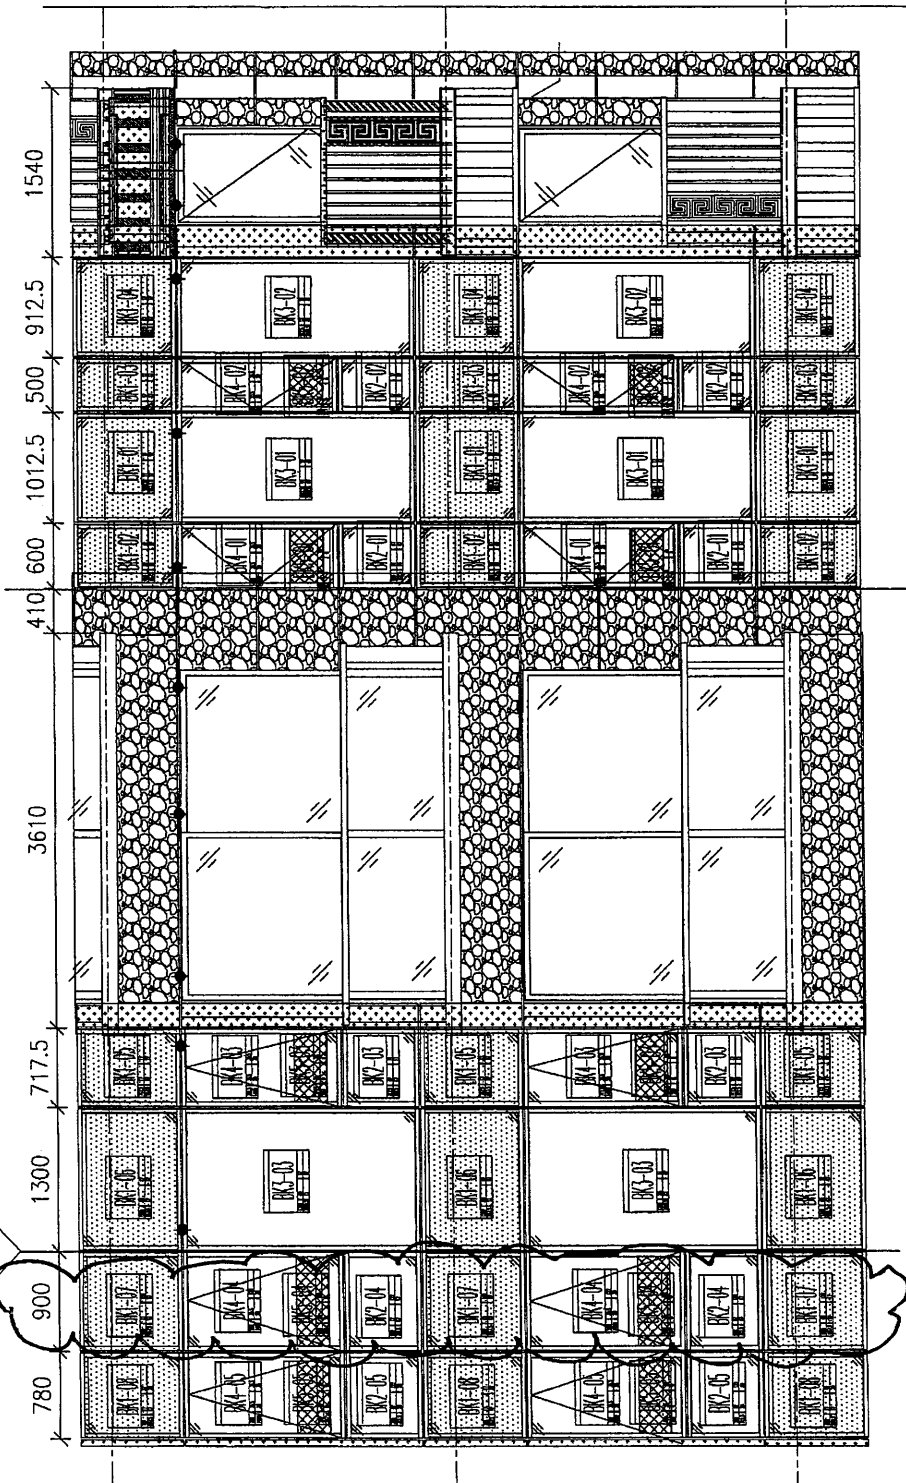

全層

工程號	J853	地盤	香港延坪道 VMU	附件	—	—
名稱	玻璃布置圖		採用			
材料			地盤		✓	
顏色			工廠			