

工程指示 / 要求簡箋(E.I.)

工程指示編號：EI/ 3623 /21

修改版次：

工程編號：J853

工程名稱：延坪道住宅項目

工程項目：VMU 廠用玻璃

收件人：Maggie Lor

發件人：Joe Chan

日期：12/7/2021

要求提供 / 確認 事項：

- () 初步鋁料 B.M. () 加工拆圖，然後生產 () 尺寸表
- () 正式鋁料 B.M. () 技術上資料 / 指示 () 報價
- () 配件 B.M. () 樣辦或貨品說明書 () 分判合約
- () 其他：_____

內容：

請依附件資料，生產玻璃，送東莞美而特廠
(此單不用熱浸)

請在 30/7/2021 前完成上列要求。

附有關圖紙 / 文件：

1 + 6 頁

以上項目為：

- 原合約工程包 原合約工程加 / 減賬 新工程報價

原因：-

分發東莞各部門：

- () 生產技術總監 連附件 () 技術部 連附件 () 生產部 連附件 () 機械設計部 連附件
- () 採購部 連附件 () 生產統籌部 連附件 梅
- () 質檢部 連附件 () 會計部 連附件 () 報關組 連附件 () 其他 _____ 連附件

分發香港各部門：

- () 行政部 連附件 () 會計部 連附件 () 統籌部 連附件 () 工程部地盤科文 連附件
- () 採購部 連附件 () QS 部 連附件 () 維修部 連附件 () 其他 _____ 連附件

傳遞編號：HK 1442 / 21

發件人簽署：
項目經理簽署：P.P. 梅



美特鋁質有限公司
MDDI Aluminium Fabricator Ltd.

工程號: J853
地盤名稱: 香港延坪道
項目類別: VMU單元件玻璃

計算: 林仁安
核對:

日期: 9/17/2021

日期: 日期: 日期:

副本: 送呈: 胡哥

日期: 日期: 日期:

副本: 送呈: 胡哥

日期: 日期: 日期:

BM編號: 853-

工廠用玻璃B.M表

項目類別: VMU單元件玻璃

核對:

日期: 9/17/2021

副本: 送呈: 胡哥

日期: 日期: 日期:

副本: 送呈: 胡哥

日期: 日期: 日期:

副本: 送呈: 胡哥

修改標示	厚度(mm)	顏色與名稱	玻璃尺寸		數量 (塊)	面積(平方米)		玻璃編號	
			寬度(mm)	高度(mm)		單件	總面積		
	12	12mm Clear (Heat Strengthened) with CST154 10mm Clear #2 SSC-50T (G2) 三鑫樣板編號: D21032005	978.5	923.5	3	0.904	2.711	J853-BK1-01	
	12		566	918.5	3	0.520	1.560	J853-BK1-02	
	12		466	918.5	3	0.428	1.284	J853-BK1-03	
	12		878.5	923.5	3	0.811	2.434	J853-BK1-04	
	12		683.5	918.5	3	0.628	1.883	J853-BK1-05	
	12		1195	923.5	3	1.104	3.311	J853-BK1-06	
	12		761	918.5	3	0.699	2.097	J853-BK1-07	
	12		746	918.5	3	0.685	2.056	J853-BK1-08	
	10+12+12		10mm (Heat Strengthened)+12mm Air +12mm (Tempered) IGU 10mm HDNB0-54T#2 + 12A + 12mm Clear (G6) 三鑫樣板編號: D21031911	566	672.5	2	0.381	0.761	J853-BK2-01
	10+12+12			466	672.5	2	0.313	0.627	J853-BK2-02
	10+12+12	683.5		672.5	2	0.460	0.919	J853-BK2-03	
	10+12+12	761		672.5	2	0.512	1.024	J853-BK2-04	
	10+12+12	746		672.5	2	0.502	1.003	J853-BK2-05	
	10+12+12	978.5		2155.5	2	2.109	4.218	J853-BK3-01	
	10+12+12	878.5		2155.5	2	1.894	3.787	J853-BK3-02	
	10+12+12	1195		2155.5	2	2.576	5.152	J853-BK3-03	
	10+12+10	10mm (Heat Strengthened)+12mm Air +10mm (Tempered) IGU 10mm FDNB0-54T#2 + 12A + 10mm Clear (G1) 三鑫樣板編號: D21031909		529	1440	2	0.762	1.524	J853-BK4-01
	10+12+10			429	1440	2	0.618	1.236	J853-BK4-02
	10+12+10		646.5	1440	2	0.931	1.862	J853-BK4-03	
	10+12+10		742.5	1440	2	1.069	2.138	J853-BK4-04	
	10+12+10		709	1440	2	1.021	2.042	J853-BK4-05	
	12		12mm Clear Tempered Glass 12mm Clear (G4) 三鑫樣板編號: D21032007	528	297	2	0.157	0.314	J853-BK5-01
	12			428	297	2	0.127	0.254	J853-BK5-02
	12			645.5	297	2	0.192	0.383	J853-BK5-03
	12			684	297	2	0.203	0.406	J853-BK5-04
	12			708	297	2	0.210	0.421	J853-BK5-05
					60		45.406		


加工注意事項:

- 1) 本表中所有玻璃對角線尺寸偏差要求不超過正負2mm.
- 2) 本表中所有玻璃要求粗磨邊處理並倒棱角.

2


美特鋁質有限公司
MIDI Aluminium Fabricator Ltd.

類別		物料號		
制圖	AN.	2021/05/30	圖號	J853-BK1
修改			數量	-
日期			位置	
			復核	-
			批准	-

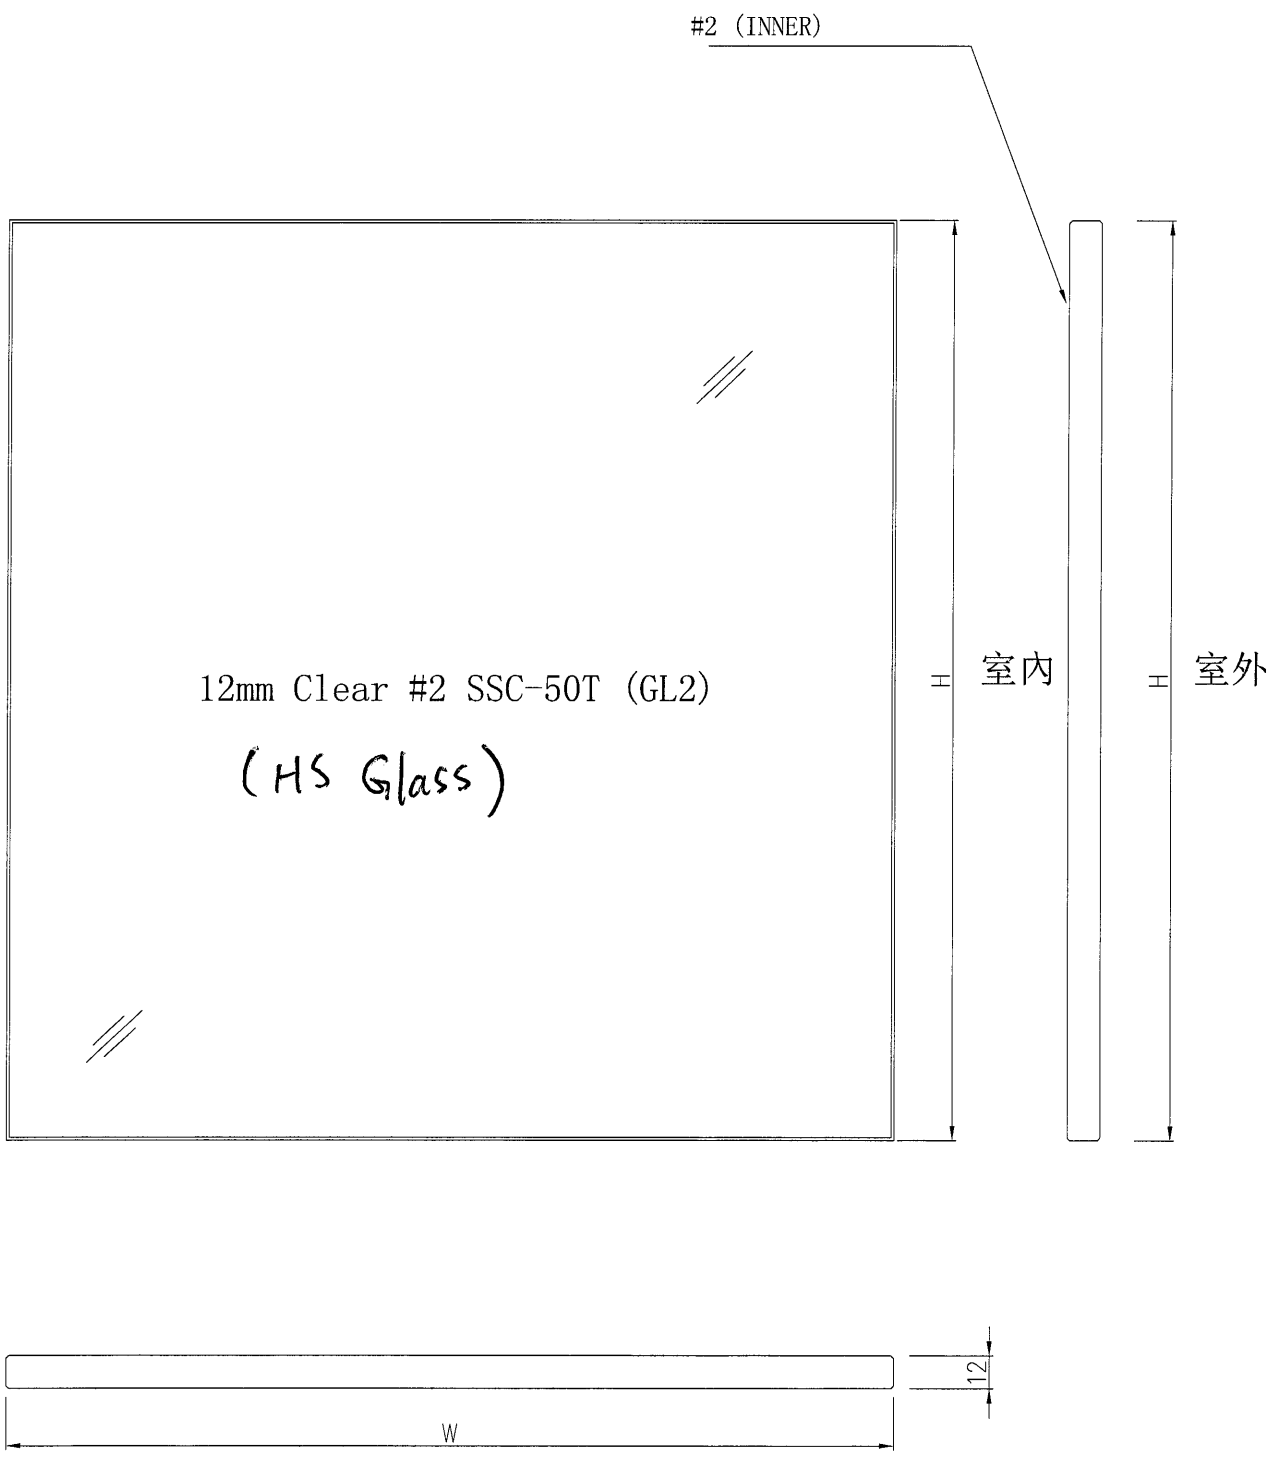

工程號	J853	地盤	VMU	附件	
名稱	玻璃加工圖	採用			-
材料	如圖	地盤			
顏色	-	工廠	✓		


3

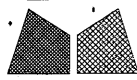 美特鋁質有限公司 MIDI Aluminium Fabricator Ltd.		類別		物料號	
修改		制圖	AN.	2021/05/30	圖號
日期		復核	—	—	數量
		批准	—	—	位置
					J853-BK2 & 3
					單元件用


(FDNBO-54T #2)

10mm HEAT STRENGTHENED GLASS (OUTER)

12mm THK. TEMPERED CLEAR GLASS (INNER)

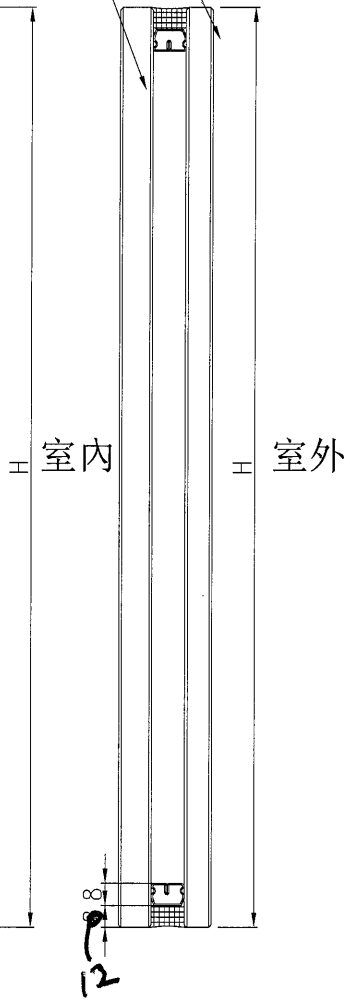


12mm THK. TEMPERED CLEAR GLASS (INNER)

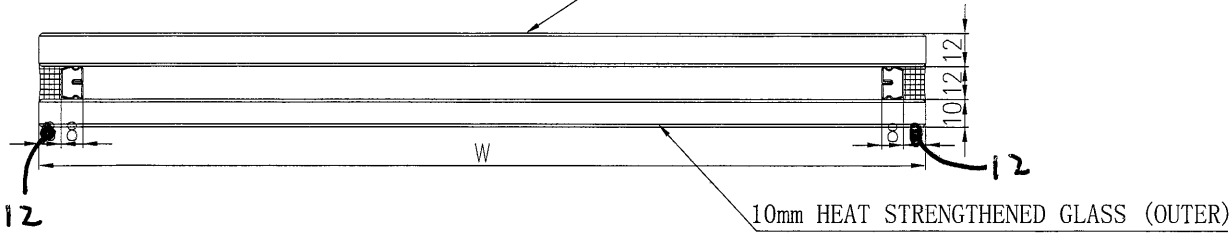

工程號	J853	地盤	VMU	附 件	
名稱	玻璃加工圖	採用			
材料	如圖	地盤			
顏色	—	工廠	✓		



(4)

 美特鋁質有限公司 MIDI Aluminium Fabricator Ltd.				類別		物料號		
				制圖	AN.	2021/05/30	圖號	J853-BK4
修改				復核	—	—	數量	—
日期				批准	—	—	位置	用于F.D門 & 生窗

(FDNBO-54T #2)


10mm HEAT STRENGTHENED GLASS (OUTER)

10mm THK. TEMPERED CLEAR GLASS (INNER)

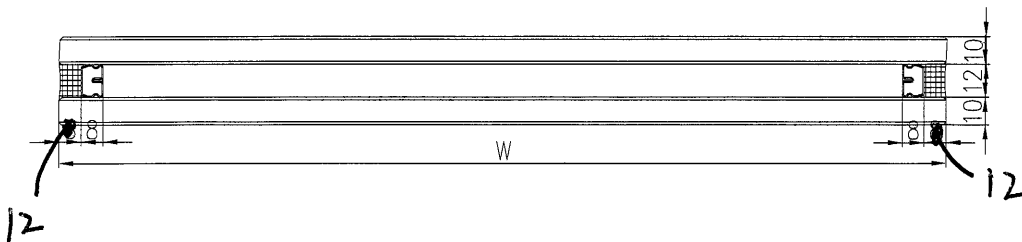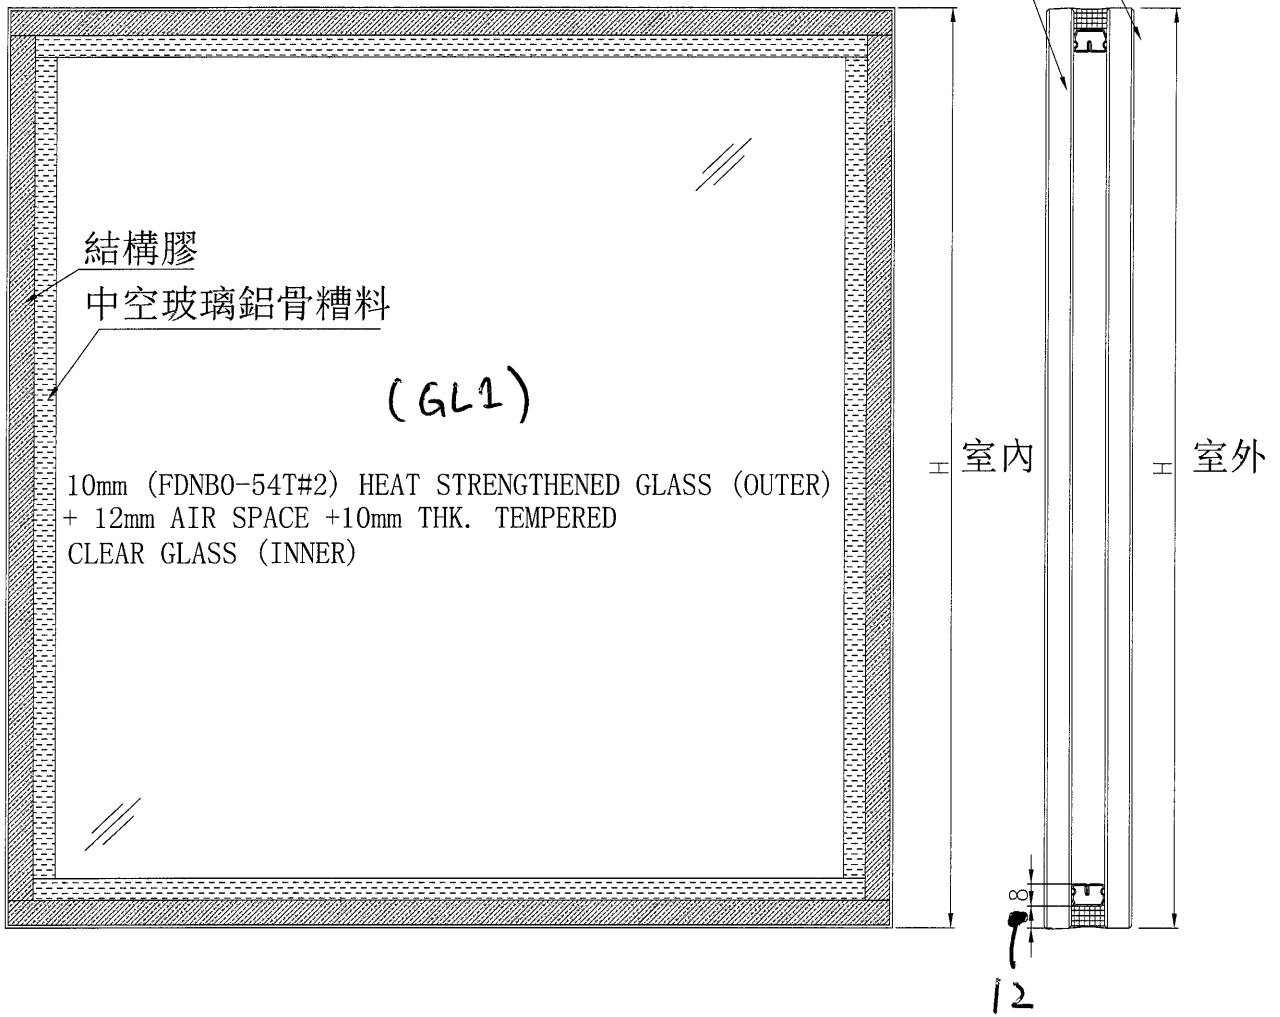


工程號	J853	地盤	VMU	附	
名稱	玻璃加工圖	採	用	—	—
材料	如圖	地盤			
顏色	—	工廠	✓		

5

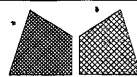



美特鋁質有限公司
MIDI Aluminium Fabricator Ltd.

類別		物料號		
制圖	AN.	2021/05/30	圖號	J853-BK5
修改			數量	-
日期			位置	
			復核	-
			批准	-

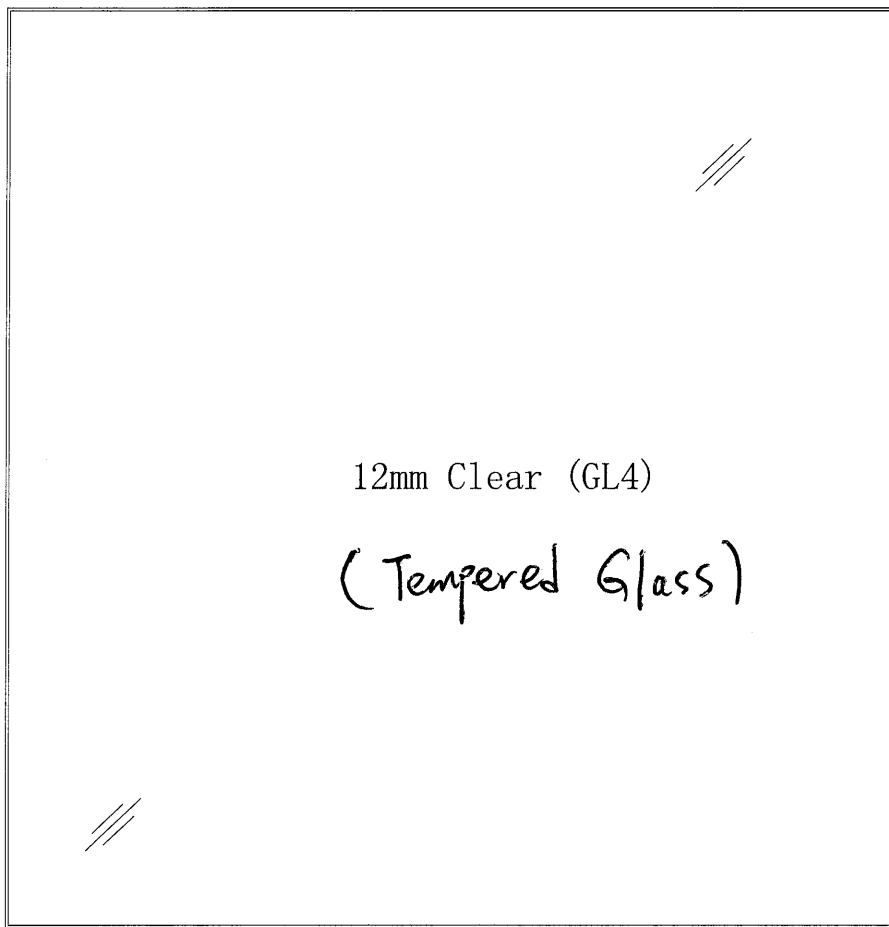

12mm Clear (GL4)

(Tempered Glass)

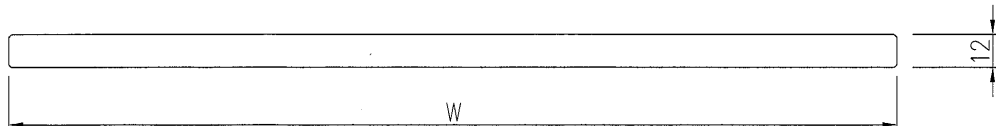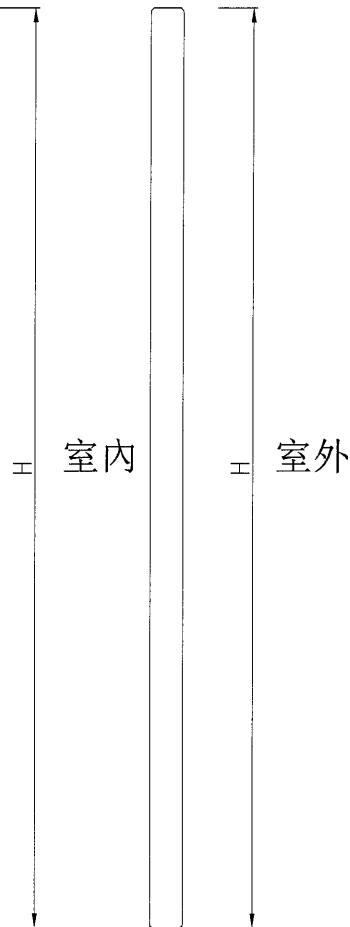

名稱	玻璃加工圖		採	用		-
材料	如圖		地盤			
顏色	-		工廠	✓		

