



工程指示 / 要求簡箋(E.I.)

工程指示編號：EI/ 3755 /21 修改版次：
 工程編號：J853 工程名稱：延坪道住宅項目
 工程項目：VMU地盤用補鐵件
 收件人：Maggie Lo 發件人：Joe Chan 日期：25/8/2021

要求提供 / 確認 事項：

- | | | |
|------------------------------------|-------------------------------------|-------------------------------|
| <input type="checkbox"/> 初步鋁料 B.M. | <input type="checkbox"/> 加工拆圖，然後生產 | <input type="checkbox"/> 報價 |
| <input type="checkbox"/> 正式鋁料 B.M. | <input type="checkbox"/> 技術上資料 / 指示 | <input type="checkbox"/> 分判合約 |
| <input type="checkbox"/> 配件 B.M. | <input type="checkbox"/> 樣辦或貨品說明書 | |
| <input type="checkbox"/> 其他：_____ | | |

70-銀河山仔山園/特
 尺寸表
 煩
 請安排加工



內容：

請依附件資料，生產鐵件送地盤
 (拆圖編拆)

送貨地址：元朗大樹下西露天車場

請在 1/9/2021 前完成上列要求。

附有關圖紙 / 文件：

14頁

以上項目為：

- 原合約工程包 原合約工程加 / 減賬 新工程報價

原因：-

分發東莞各部門：

- () 生產技術總監 連附件 () 技術部 連附件 () 生產部 連附件 () 機械設計部 連附件
 () 採購部 連附件 () 生產統籌部 連附件
 () 質檢部 連附件 () 會計部 連附件 () 報關組 連附件 () 其他 _____ 連附件

分發香港各部門：

- () 行政部 連附件 () 會計部 連附件 () 統籌部 連附件 () 工程部地盤科文 連附件
 () 採購部 連附件 () QS 部 連附件 () 維修部 連附件 () 其他 _____ 連附件

傳遞編號：

發件人簽署：

項目經理簽署：

P.P. 2C

地盤用鐵件BM表

BM編號:

工程號: J-853
地盤名稱: 香港延坪道
項目類別: VMU
修改版次:

計算: 林仁安
核對:
批准:

日期: 25/8/2021
日期:
日期:


送呈: 胡哥
副本:

鐵件總重量KG: 867.20
A/C Code: 2021.6.15
此BM依據試水箱資料



序號	修改內容	鐵件圖號	鐵件名稱	顏色	實用	後備	總數	單位	單件/件 (kg)	總重量 (kg)	備注
1		J853-TT-1	120X80X5鋼通	紅丹油	4		4	件	38.10	152.40	
2		J853-TT-1A	120X80X5鋼通	紅丹油	4		4	件	106.70	426.80	
3		J853-TT-5	150x75x6.5 折槽鋼	紅丹油	4		4	件	72.00	288.00	
				合計			12			867.200	

2

3

 美特鋁質 有限公司 MIDI Aluminium Fabricator Ltd.				類別		物料號	
修改				制圖	AN	2021/05/26	圖號
日期				復核	—	—	數量
				批准	—	—	單件重量 (KG)
							J853-TT-1
							4
							38.1

注:未標註焊點均為5mm高

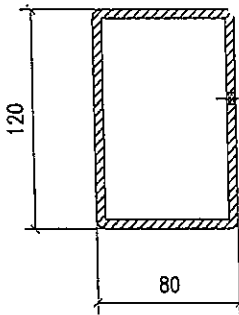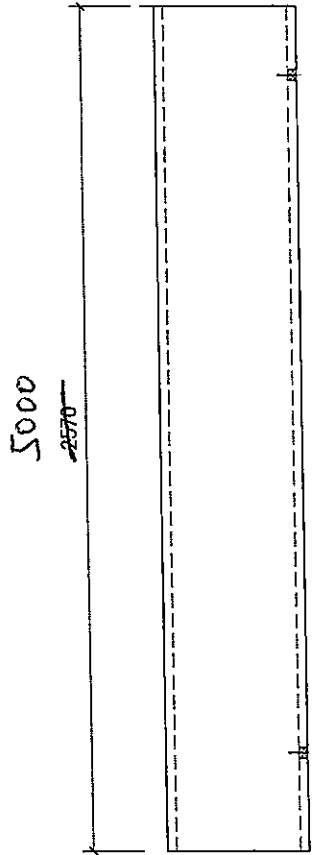

工程號	J-853	地盤	香港延坪道 VMU	附件	
名稱	120x80x5鋼通	採用			
材料	120x80x5鋼通	地盤	✓		
顏色	熱浸鍍	工廠			



3

4

美特鋁質有限公司
MIDI Aluminium Fabricator Ltd.


類別		物料號		
制圖	AN	2021/05/26	圖號	J853-TT-1 A
修改			數量	4
日期			單件重量 (KG)	38.1
復核	—	—		
批准	—	—		

注:未標註焊點均為5mm高

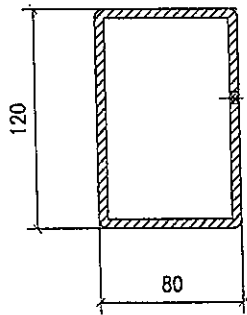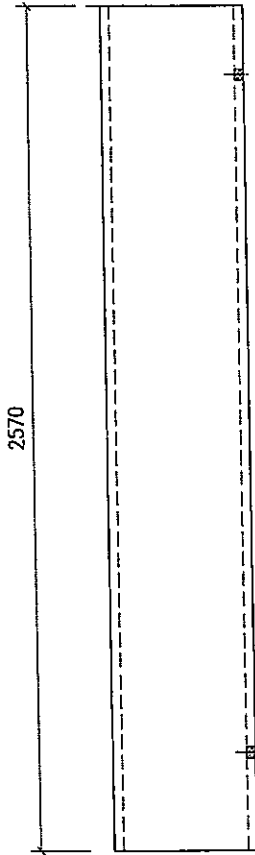


工程號	J-853	地盤	香港延坪道 VMU	附 件	
名稱	120x80x5鋼通	採	用		—
材料	120x80x5鋼通	地盤	✓		
顏色	無標註	工廠			

4

 美特鋁質 有限公司 MIDI Aluminium Fabricator Ltd.				類別		物料號		
修改				制圖	AN	2021/05/26	圖號	
日期				復核	—	—	數量	
				批准	—	—	單件重量 (KG)	
							J853-TT-5	4
							72	

注:未標識焊點均為5mm高

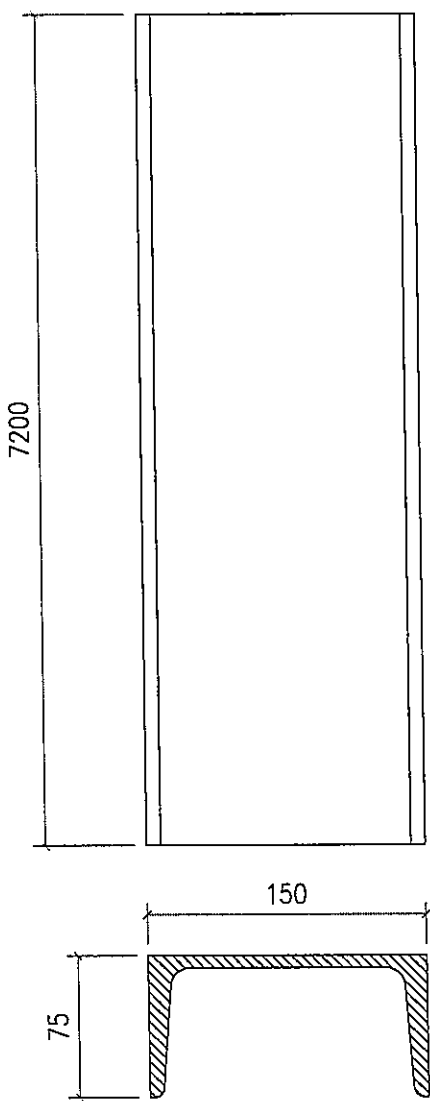

其中一支用于地盤切短，用于連接
件用

工程號	J-853	地盤	香港延坪道 VMU	附 件	
名稱	150X75X6.5mm槽鋼	採	用		—
材料	150X75X6.5mm槽鋼	地盤	✓		
顏色	熱浸鍍	工廠			