



工程指示 / 要求簡箋(E.I.)

工程指示編號：EI/3848/21

修改版次：A

工程編號：J-853

工程名稱：大窩坪(廷坪路)

工程項目：幕牆項目確認模圖

收件人：Maggie 姐

發件人：大明

日期：21/09/2021

要求提供 /  確認 事項：

- |                                    |                                     |                               |
|------------------------------------|-------------------------------------|-------------------------------|
| <input type="checkbox"/> 初步鋁料 B.M. | <input type="checkbox"/> 加工拆圖，然後生產  | <input type="checkbox"/> 尺寸表  |
| <input type="checkbox"/> 正式鋁料 B.M. | <input type="checkbox"/> 技術上資料 / 指示 | <input type="checkbox"/> 報    |
| <input type="checkbox"/> 配件 B.M.   | <input type="checkbox"/> 樣辦或貨品說明書   | <input type="checkbox"/> 分判合約 |
| <input type="checkbox"/> 其他：_____  |                                     |                               |

內容：

確認 幕牆項目模圖 (CKHK16155\* ~ CKHK16186\*) 共 32 個  
(X85971 ~ X86002)

煩請依附件資料生產模具。

修改尺寸 CKHK 16169\*  
CKHK 16168\*  
CKHK 16167\*

請在 20/10/2021 前完成上列要求。

附有關圖紙 / 文件：附 B.M 表 0 頁, 圖紙 32 頁

# 暫停開模 CKHK 16186\*  
CKHK 16166\*

以上項目為：

- 原合約工程包       原合約工程加 / 減賬       新工程報價

原因：-

分發東莞各部門：

- ( ) 生產技術總監  連附件    ( ) 技術部     連附件    ( ) 生產部     連附件    ( ) 機械設計部  連附件  
( ) 採購部     連附件    ( ) 生產統籌部  連附件    柏  
( ) 質檢部 王良  連附件    ( ) 會計部     連附件    ( ) 報關組     連附件    ( ) 其他 \_\_\_\_\_  連附件

分發香港各部門：

- ( ) 行政部  連附件    ( ) 會計部  連附件    ( ) 統籌部  連附件    ( ) 工程部地盤科文  連附件  
( ) 採購部  連附件    ( ) QS 部  連附件    ( ) 維修部  連附件    ( ) 其他 \_\_\_\_\_  連附件

傳遞編號：

AK 1842

PTA

發件人簽署：[Signature]



項目經理簽署：[Signature]

更改号	改图日期	说明	签名	更新日期

美特铝业有限公司  
承認圖面  
日期 20/09/2019

If client stops ordering this profile for more than two years, JMA will have the right to scrap this mould. 如果客户2年时间停止订料, 暨美有权报废模具  
注: 此图如有改动, 请勿签名确认!

型号: CKHK16167\*  
SECTION NO. 4.3.50

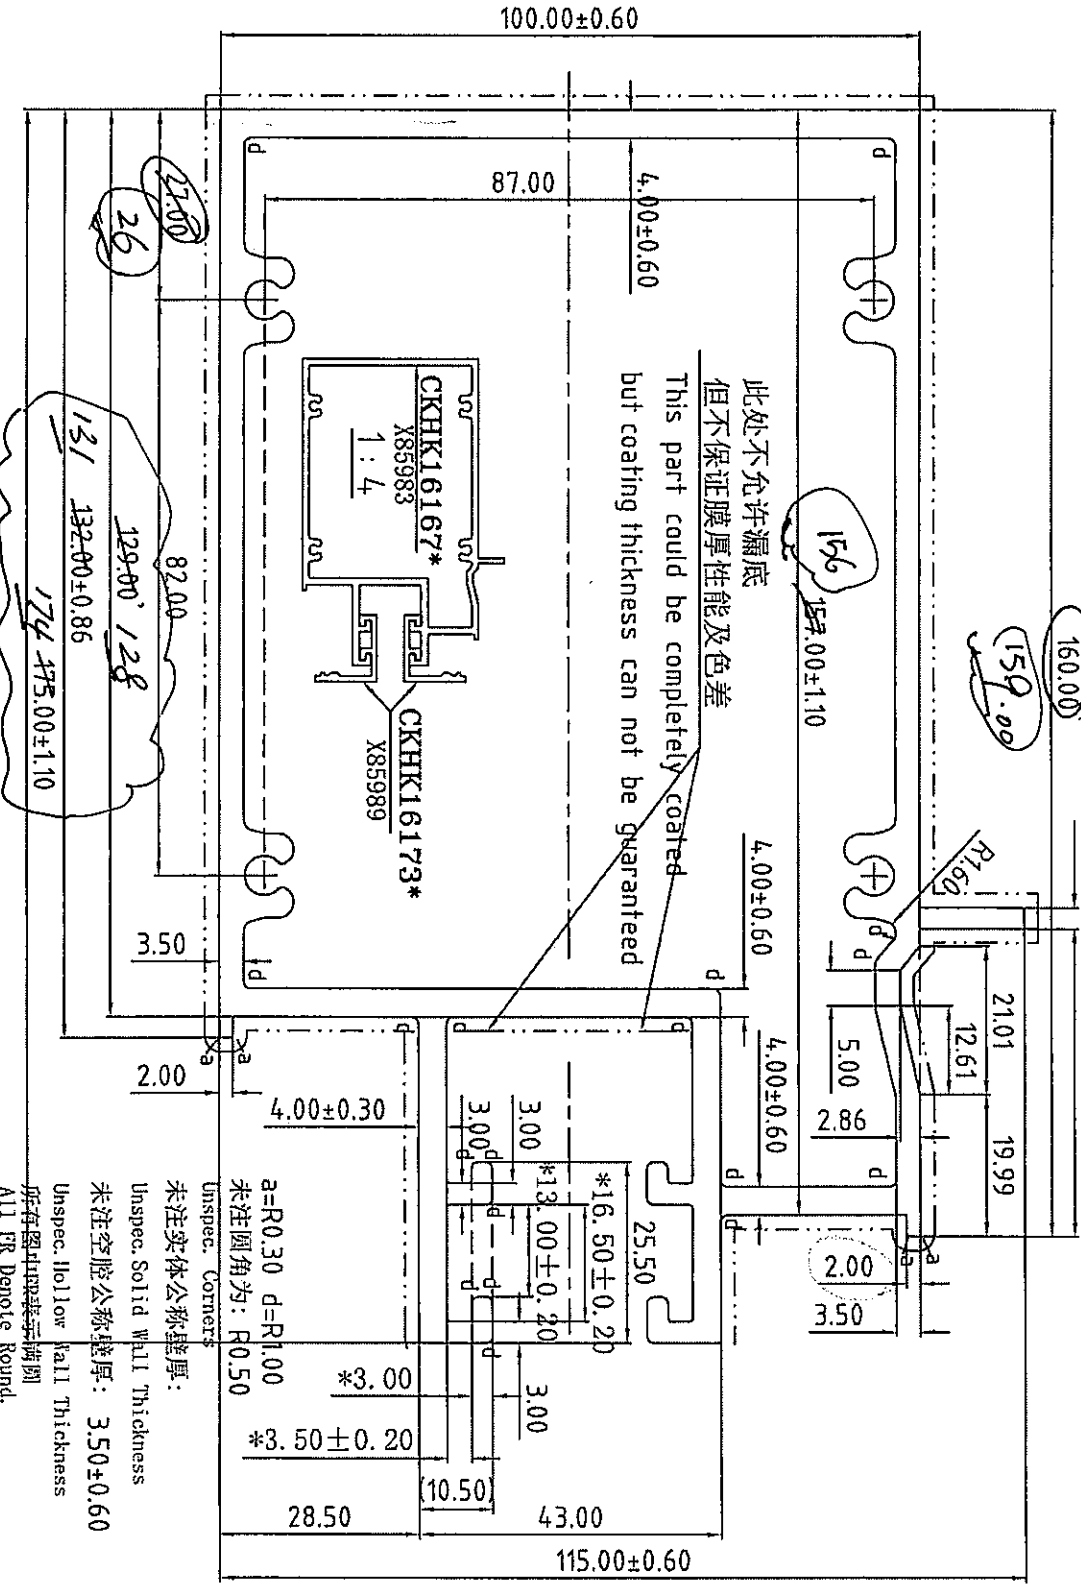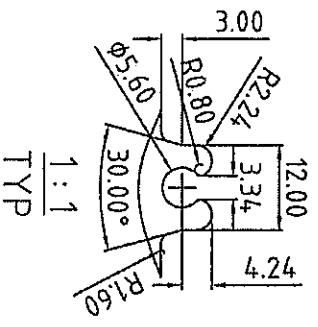


此处不允许漏底  
但不保证膜厚性能及色差  
but coating thickness can not be guaranteed

合金状态: 6063-T6  
ALLOY  
表面处理: 氟碳喷涂  
Surface Treatment: PVDF  
氟碳/喷涂周长为(B): 585.68 mm  
PVDF/Coating Perimeter:  
\*表示批量装配尺寸, 以实配为准  
Actual assembly prevail  
\*Indicates Critical Dimensions,  
Unit of Measure:mm  
所有尺寸都以毫米为标准  
Exposed Surface  
表示装饰面  
Unit of Measure:mm  
检查标准按: BS EN 755-9 高精度  
Test Standard: BS EN 755-9 高精度

Unspec. Corners  
未注实体公称壁厚:  
Unspec. Solid Wall Thickness  
未注空腔公称壁厚: 3.50±0.60  
Unspec. Hollow Wall Thickness  
所有图中均表示圆角  
All IR Denote Round.

合金状态	6063-T6	称重方式	理论
ALLOY		Weighing method	Weight
比例	1:1	面积 (mm²)	2515.05
SCALE		Area (mm²)	
参考号	EQ340619	外周长	753.38
REF. NO.		OUT PERIM. (mm)	
外接圆	φ192	视密度	6.816
OUTRAD. NO.		EST. WT. (kg/m)	

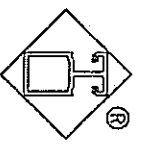

Guangdong JMA Aluminium  
Profile Factory (Group) Co., Ltd.

设计	董翰荣	2021.09.01	型材类型	幕墙料
DESIGN			ALL. TYPE	
绘图	曹家贤	2021.09.02	型材名称	横梁
DRAWING			ALL. NAME	
审核			客户名称	美特
AUDITING			CLIENT NAME	
批准			客户编号	X85983
APPROVED			CLIENT NO.	



