

工程指示 / 要求簡箋(E.I.)

工程指示編號：EI/ 4004 /21 修改版次：
 工程編號：J853 工程名稱：延坪道住宅項目
 工程項目：VMU 補鋁板 (Inspection 後執修)
 收件人：系統 發件人：Joe Chan 日期：9/11/2021

要求提供 / 確認 事項：

- | | | |
|------------------------------------|-------------------------------------|-------------------------------|
| <input type="checkbox"/> 初步鋁料 B.M. | <input type="checkbox"/> 加工拆圖，然後生產 | <input type="checkbox"/> 尺寸表 |
| <input type="checkbox"/> 正式鋁料 B.M. | <input type="checkbox"/> 技術上資料 / 指示 | <input type="checkbox"/> 報價 |
| <input type="checkbox"/> 配件 B.M. | <input type="checkbox"/> 樣辦或貨品說明書 | <input type="checkbox"/> 分判合約 |
| <input type="checkbox"/> 其他：_____ | | |

急

內容：

請依附件資料，生產鋁板，送地盤。

請在 20/11/2021 前完成上列要求。

附有關圖紙 / 文件：

14 個

以上項目為：

- 原合約工程包 原合約工程加 / 減賬 新工程報價

原因：-

分發東莞各部門：

- () 生產技術總監 連附件 () 技術部 連附件 () 生產部 連附件 () 機械設計部 連附件
 () 採購部 連附件 () 生產統籌部 連附件 () 報關組 連附件 () 其他 _____ 連附件

分發香港各部門：

- () 行政部 連附件 () 會計部 連附件 () 統籌部 連附件 () 工程部地盤科文 連附件
 () 採購部 連附件 () QS 部 連附件 () 維修部 連附件 () 其他 _____ 連附件

傳遞編號：


HK 2030/21

發件人簽署：


項目經理簽署：

①

圖號 = J853-VMU-X1

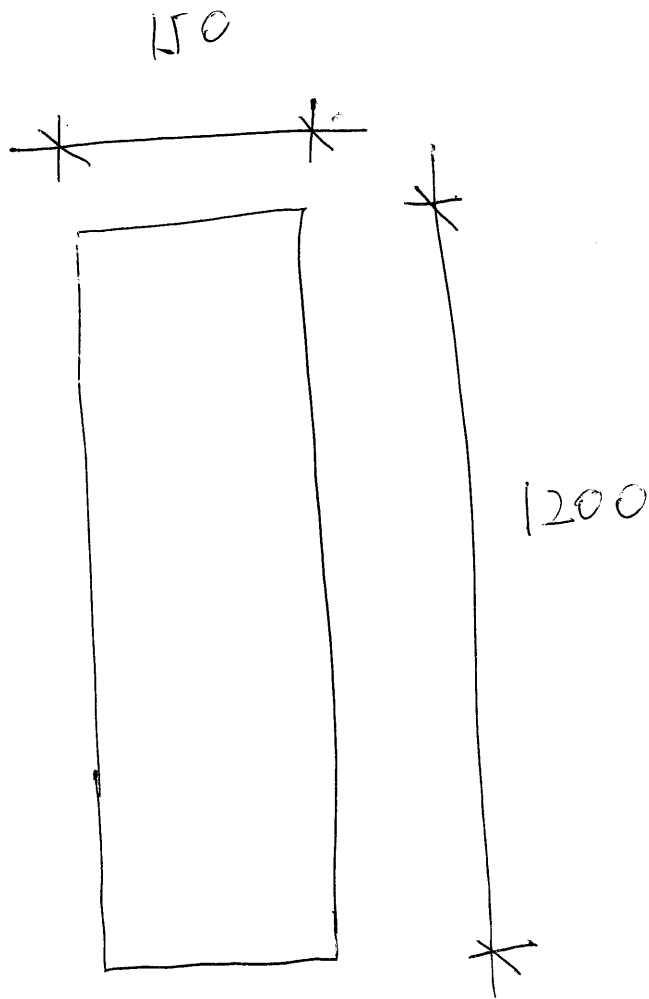

1件.

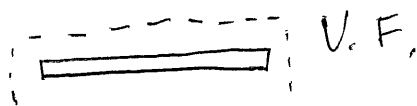

3mm 厚鋁板.



顏色 = EC-DG-D334232-ZD1 (金屬銅色)

2



美特鋁質有限公司
MIDI Aluminium Fabricator Ltd.

類別		物料號	
制圖	AN.	2021/06/10	圖號 J853-BAL3-6
修改		復核	數量 1
日期		批准	單件面積 0.47

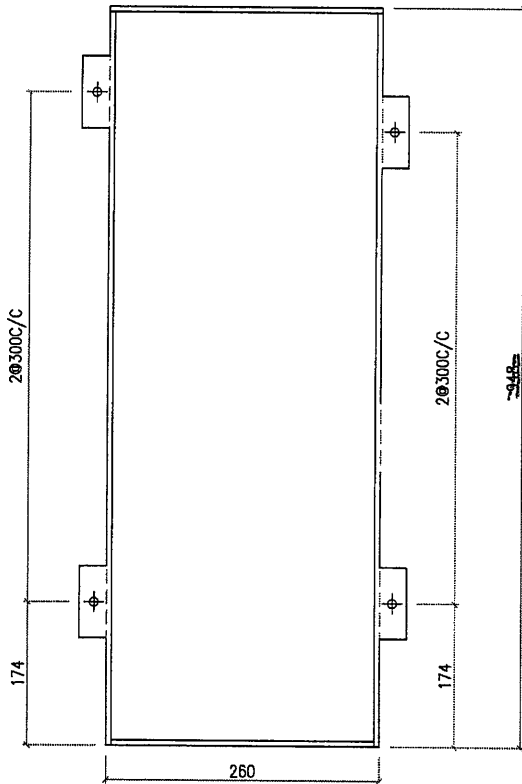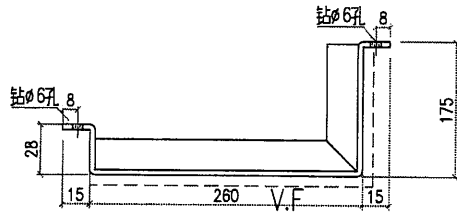


+30


978

顏色: EC-DG-D334232-ZD1
(金屬古銅色)


工程號	J853	地盤	香港延坪道 VMU	附 件	
名稱	3mm 鋁板	採	用		-
材料	3mm 鋁板	地盤	<input checked="" type="checkbox"/>		
顏色	PVF2-3 COATS	工廠			

3.

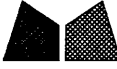 美特鋁質有限公司 MIDI Aluminium Fabricator Ltd.				類別		物料號		
修改				制圖	AN.	2021/06/10	圖號	J853-BAL4-2
日期				復核	—	—	數量	1
				批准	—	—	單件面積	0.48

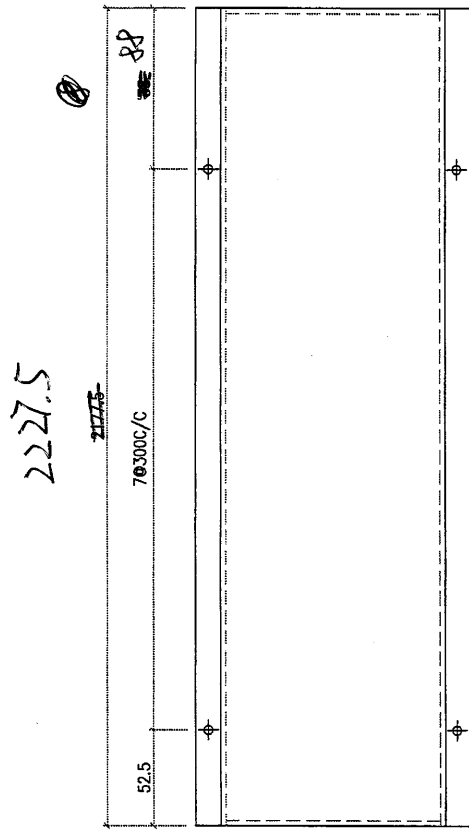


+50


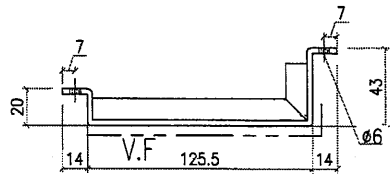


顏色：
 EC-DG-D334232-2D1
 (金屬古銅色)

工程號	J853	地盤	香港延坪道 VMU	附 件	
名稱	3mm 鋁板	採用			
材料	3mm 鋁板	地盤	✓		
顏色	PVF2-3 COATS	工廠			

4

 美特鋁質有限公司 MIDI Aluminium Fabricator Ltd.				類別		物料號		
修改				制圖	AN.	2021/06/10	圖號	J853-U5-3
日期				復核	-	-	數量	1
				批准	-	-	單件面積	1.32

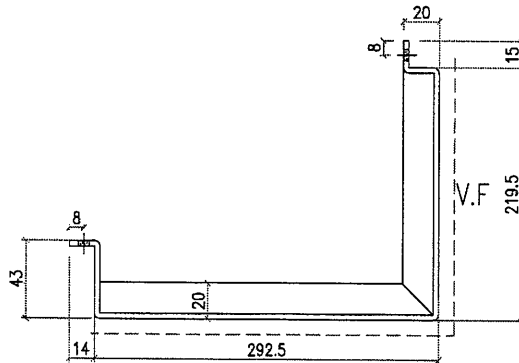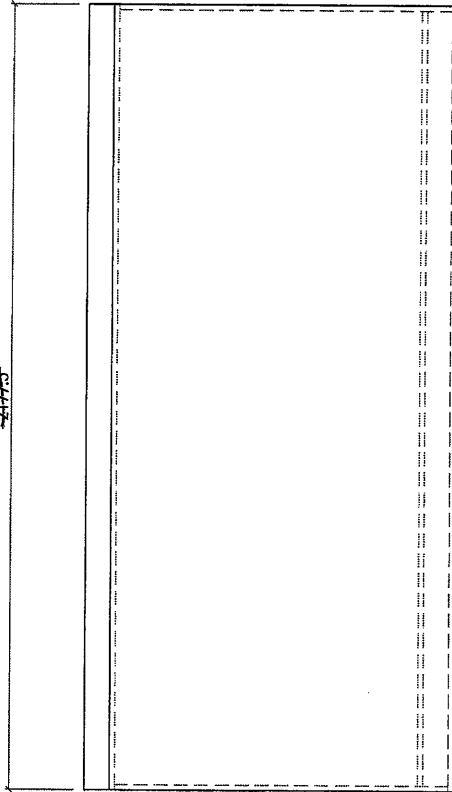

顏色 = EC-DG-D334232-ZD1 (金屬古銅色)

工程號	J853	地盤	香港延坪道 VMU	附 件	
名稱	3mm 鋁板	採用			
材料	3mm 鋁板	地盤	✓		
顏色	PVF2-3 COATS	工廠			