



工程指示 / 要求簡箋(E.I.)

工程指示編號：EI/ 4005 /21 修改版次：A  
 工程編號：J853 工程名稱：延坪道住宅項目  
 工程項目：幕牆項目鋁料修改  
 收件人：Maggie Lor 發件人：Joe Chan 日期：17/12/2021

要求提供 /  確認 事項：

- |                                    |                                     |                               |
|------------------------------------|-------------------------------------|-------------------------------|
| <input type="checkbox"/> 初步鋁料 B.M. | <input type="checkbox"/> 加工拆圖，然後生產  | <input type="checkbox"/> 尺寸表  |
| <input type="checkbox"/> 正式鋁料 B.M. | <input type="checkbox"/> 技術上資料 / 指示 | <input type="checkbox"/> 報價   |
| <input type="checkbox"/> 配件 B.M.   | <input type="checkbox"/> 樣辦或貨品說明書   | <input type="checkbox"/> 分判合約 |
| <input type="checkbox"/> 其他：_____  |                                     |                               |

內容：

修改 A: 取消訂購 Item 23, 24, 25 & 26  
 - 有關窗玉料將另開新模  
 涉及之模號：① X85986, ② X85992 & ③ X85994

請在 1/1/2022 前完成上列要求。 第 1 批

附有關圖紙 / 文件：

116頁

以上項目為：

- 原合約工程包       原合約工程加 / 減賬       新工程報價

原因：-

分發東莞各部門：

- ( ) 生產技術總監  連附件    ( ) 技術部  連附件    ( ) 生產部  連附件    ( ) 機械設計部  連附件  
 ( ) 採購部  連附件    (✓) 生產統籌部  連附件 梅  
 ( ) 質檢部  連附件    ( ) 會計部  連附件    ( ) 報關組  連附件    (✓) 其他 謝泳林  連附件

分發香港各部門：


- ( ) 行政部  連附件    ( ) 會計部  連附件    ( ) 統籌部  連附件    ( ) 工程部地盤科文  連附件  
 ( ) 採購部  連附件    ( ) QS 部  連附件    ( ) 維修部  連附件    ( ) 其他 \_\_\_\_\_  連附件

傳遞編號：

HK 2314 / 2

發件人簽署：


項目經理簽署：

 晋特铝业有限公司 Jintan Aluminium Industry Co., Ltd.	工程號: J-853	計算: 付吉宁 謝永林	日期: 2021.10.31	送呈: 胡野
	地盤名稱: 九龍延坪道552號新界工業園	校對: 謝永林	日期: 2021.11.02	副本: 此單據填11-001-2021(第二版)施工圖計算

鋁型材B.M.表 B.M.編號:	項目類別: 单元式幕牆 A/C Code:	批准:	日期:	有顏色鋁料(Kg): 220302.74 無顏色鋁料(Kg): 35436.60 V.F.總(米²): 19898.59
---------------------	--------------------------	-----	-----	--

序號	修改標示	物料編號	鋁料名稱	顏色	合金狀態	長度 (mm)	數量 (支)			重量(Kgs)	V.F.(米²)	備注	MO1 2022年1月頭	MO2 2022年4月中	MO3 2022年6月中		
							實用	後備	總數								
1		X85971	搜公企	金屬古銅色 JM21.3457 (3線)	6063-T6	6400	209	11	220	6.250	8800.000	0.439	618.323	標準層一開二	74	73	73
1a		X85971	搜公企	金屬古銅色 JM21.3457 (3線)	6063-T6	3400	67	0	67	6.250	1423.750	0.439	100.038	用於3300層高	23	22	22
1b		X85971	搜公企	金屬古銅色 JM21.3457 (3線)	6063-T6	3600	184	12	196	6.250	4410.000	0.439	309.864	用於3400-3500層高	66	65	65
2		X85972	搜母企	金屬古銅色 JM21.3457 (3線)	6063-T6	6400	231	9	240	5.585	8578.560	0.417	641.034	標準層一開二	80	80	80
2a		X85972	搜母企	金屬古銅色 JM21.3457 (3線)	6063-T6	3400	75	0	75	5.585	1424.175	0.417	106.422	用於3300層高	25	25	25
2b		X85972	搜母企	金屬古銅色 JM21.3457 (3線)	6063-T6	3600	188	12	200	5.858	4217.760	0.417	300.485	用於3400-3500層高	67	67	66
3		X85973	生公企	金屬古銅色 JM21.3457 (3線)	6063-T6	6400	322	10	332	5.635	11973.248	0.457	970.609	標準層一開二	111	111	110
3a		X85973	生公企	金屬古銅色 JM21.3457 (3線)	6063-T6	3400	104	0	104	5.635	1992.336	0.457	161.524	用於3300層高	35	35	34
3b		X85973	生公企	金屬古銅色 JM21.3457 (3線)	6063-T6	3600	160	6	166	5.635	3367.476	0.457	272.984	用於3400-3500層高	56	55	55
4		X85974	生母企	金屬古銅色 JM21.3457 (3線)	6063-T6	6400	299	11	310	4.983	9886.272	0.435	863.179	標準層一開二	104	103	103
4a		X85974	生母企	金屬古銅色 JM21.3457 (3線)	6063-T6	3400	96	0	96	4.983	1626.451	0.435	142.007	用於3300層高	32	32	32
4b		X85974	生母企	金屬古銅色 JM21.3457 (3線)	6063-T6	3600	156	6	162	4.983	2906.086	0.435	253.733	用於3400-3500層高	54	54	54
5		X85975	搜邊企	金屬古銅色 JM21.3457 (3線)	6063-T6	6400	290	10	300	7.044	13524.480	0.538	1033.574	標準層一開二	100	100	100
5a		X85975	搜邊企	金屬古銅色 JM21.3457 (3線)	6063-T6	3400	96	0	96	7.044	2299.162	0.538	175.708	用於3300層高	32	32	32
5b		X85975	搜邊企	金屬古銅色 JM21.3457 (3線)	6063-T6	3600	148	5	153	7.044	3879.835	0.538	296.507	用於3400-3500層高	51	51	51
6		X85976	生邊企	金屬古銅色 JM21.3457 (3線)	6063-T6	6400	360	10	370	7.018	16618.624	0.626	1483.434	標準層一開二	124	123	123
6a		X85976	生邊企	金屬古銅色 JM21.3457 (3線)	6063-T6	3400	112	0	112	7.018	2672.454	0.626	238.552	用於3300層高	38	37	37
6b		X85976	生邊企	金屬古銅色 JM21.3457 (3線)	6063-T6	3600	276	9	285	7.018	7200.468	0.626	642.738	用於3400-3500層高	95	95	95
7		X85977	轉角公企	金屬古銅色 JM21.3457 (3線)	6063-T6	6400	28	3	31	7.128	1414.195	0.469	92.988	標準層一開二	16	15	0
7a		X85977	轉角公企	金屬古銅色 JM21.3457 (3線)	6063-T6	3400	6	0	6	7.128	145.411	0.469	9.561	用於3300層高	6	0	0
7b		X85977	轉角公企	金屬古銅色 JM21.3457 (3線)	6063-T6	3600	22	3	25	7.128	641.520	0.469	42.182	用於3400-3500層高	25	0	0
8		X85978	轉角母企	金屬古銅色 JM21.3457 (3線)	6063-T6	6400	28	3	31	6.313	1252.499	0.462	91.752	標準層一開二	16	15	0
8a		X85978	轉角母企	金屬古銅色 JM21.3457 (3線)	6063-T6	3400	6	0	6	6.313	128.785	0.462	9.434	用於3300層高	6	0	0
8b		X85978	轉角母企	金屬古銅色 JM21.3457 (3線)	6063-T6	3600	22	3	25	6.313	568.170	0.462	41.621	用於3400-3500層高	25	0	0

分3批送料到廠

 英特铝业有限公司 JNDI Aluminium Fabrication Ltd.		工程编号: J-4853 地址名称: 九龙湾坪地5542号新界工业园	计算: 付吉宁/胡永林 日期: 2021.10.31 送呈: 胡野
铝型材B.M.表 B.M.编号:		项目类别: 单元式幕墙 A/C Code:	核数: 胡永林 日期: 2021.11.02 副本:
有颜色铝料(区): 220302.74 每颜色铝料(区): 35426.60		批准:	日期: 2021.11.02 此图依据11-00T-2021 (第二版)施工图计算 V.F. (米²): 19898.59

序号	修改标示	物料编号	铝料名称	颜色	合金状态	长度 (mm)	数量 (支)			重量 (kg)		V.F. (米²)		备注	MO1 2022年1月頭	MO2 2022年4月中	MO3 2022年6月中
							實用	後備	總數	kg/m	總重量	米²/米	Total_V.F.				
9		X85979	转角梗企装饰线	金屬古銅色 JM0213457 (G28)	6063-T6	6400	28	3	31	3.956	784.870	0.298	59.20	标准层一閣二	16	15	0
9a		X85979	转角梗企装饰线	金屬古銅色 JM0213457 (G28)	6063-T6	3400	6	0	6	3.956	80.702	0.298	6.09	用於3000层高	6	0	0
9b		X85979	转角梗企装饰线	金屬古銅色 JM0213457 (G28)	6063-T6	3600	22	3	25	3.956	356.040	0.298	26.85	用於3400-3500层高	25	0	0
10		X85980	转角生企装饰线	金屬古銅色 JM0213457 (G28)	6063-T6	6400	28	3	31	3.152	625.357	0.297	58.87	标准层一閣二	16	15	0
10a		X85980	转角生企装饰线	金屬古銅色 JM0213457 (G28)	6063-T6	3400	6	0	6	3.152	64.301	0.297	6.05	用於3000层高	6	0	0
10b		X85980	转角生企装饰线	金屬古銅色 JM0213457 (G28)	6063-T6	3600	22	3	25	3.152	283.680	0.297	26.71	用於3400-3500层高	25	0	0
11		X85982	顶横	金屬古銅色 JM0213457 (G28)	6063-T6	5800	533	17	550	7.373	23519.870	0.603	1923.16		184	183	183
12		X85981	底横	金屬古銅色 JM0213457 (G28)	6063-T6	5800	476	14	490	8.194	23287.348	0.381	1083.29		164	163	163
13		X85983	双梗横	金屬古銅色 JM0213457 (G28)	6063-T6	5800	292	10	302	6.797	11905.625	0.584	1022.37		101	101	100
14		X85984	上梗下生中横	金屬古銅色 JM0213457 (G28)	6063-T6	5800	203	7	210	7.046	8582.028	0.587	714.59		70	70	70
15		X85985	上生下梗中横	金屬古銅色 JM0213457 (G28)	6063-T6	5800	203	7	210	6.644	8092.392	0.556	677.48		70	70	70
16		X85993	转角生玻骨(单玻)	金屬古銅色 JM0213457 (G28)	6063-T6	5600	14	3	17	2.171	206.679	0.230	21.94		17	0	0
17		X85995	转角生玻骨(双玻)	金屬古銅色 JM0213457 (G28)	6063-T6	5500	10	3	13	1.412	100.958	0.230	16.48		13	0	0
18		X85987	生玻企(单玻)	金屬古銅色 JM0213457 (G28)	6063-T6	5600	469	16	485	1.734	4709.544	0.258	700.59		162	162	161
19		X85990	生玻企(双玻)	金屬古銅色 JM0213457 (G28)	6063-T6	5500	352	13	365	1.129	2266.468	0.171	342.78		122	122	121
20		X85991	梗玻骨(单玻)	金屬古銅色 JM0213457 (G28)	6063-T6	5600	387	13	400	1.000	2240.000	0.084	187.91		134	133	133
21		X85988	玻璃扣盖(带胶条位)	金屬古銅色 JM0213457 (G28)	6063-T6	5800	881	31	912	0.815	4311.024	0.121	642.10	装挡水胶条	304	304	304
22		X85989	玻璃扣盖	金屬古銅色 JM0213457 (G28)	6063-T6	5800	1513	22	1535	0.775	6899.825	0.112	999.27		512	512	511
23	A-取消	X85986	窗玉企料	金屬古銅色 JM0213457 (G28)	6063-T6	4550	577	13	590	1.257	3374.417	0.285	765.11	標準層分格1480用	<del>197</del>	<del>197</del>	<del>196</del>
24	A-取消	X85986	窗玉企料	金屬古銅色 JM0213457 (G28)	6063-T6	5450	373	12	385	1.257	2637.500	0.285	598.00	非標準分格大于1480用	<del>129</del>	<del>128</del>	<del>128</del>
25	A-取消	X85992	轉角窗玉企	金屬古銅色 JM0213457 (G28)	6063-T6	5450	27	3	30	1.439	225.277	0.339	53.84	轉角生窗企用	<del>15</del>	<del>15</del>	<del>0</del>
26	A-取消	X85994	窗玉物料	金屬古銅色 JM0213457 (G28)	6063-T6	5800	407	23	430	1.599	3987.906	0.330	824.07		<del>144</del>	<del>143</del>	<del>143</del>
27		X85964	拉巴	金屬古銅色 JM0213457 (G28)	6063-T6	5800	812	28	840	0.164	799.008	0.050	243.60	窗玉用	280	280	280
28		X85996	地盤碼	FINISH M.M.L	6061-T6	5800	224	8	232	13.394	18022.966				232	0	0


分3批送料到廠

 榮裕鋁業有限公司 Rongyu Aluminium Fabricator Ltd.	工程號: J-853	計算: 付吉宁/龐永林	日期: 2021.10.31	送呈: 胡哥
	地盤名稱: 九龍新運642號新界工業園	核對: 謝永林	日期: 2021.11.02	副本:


分3批送料B.M.表 項目類別: 單元式帶牆 批准:	A/C Code:	有顏色鋁料(Kg): 220302.74 無顏色鋁料(Kg): 34436.60 V.F.總(米²): 19898.59	日期: 2021.11.02 日期: 2021.11.02 日期:	此B.M.根據11-OCT-2021 (第二版) 施工圖計算
----------------------------------	-----------	--	---	--------------------------------

序號	修改標示	物料編號	鋁料名稱	顏色	合金狀態	長度 (mm)	數量 (支)			重量 (Kg)		V.F. (米³)		備注	MO1 2022年1月頭	MO2 2022年4月中	MO3 2022年6月中
							費用	後備	總數	Kg/M	總重量	米²米	Total V.F.				
29		X85997	110*60*12mm 平窗碼	FINISH_MLTL	6061-T6	5800	83	5	88	7.277	3714.181		帶刨牙	88	0	0	
30		X85998	直位掛碼	FINISH_MLTL	6061-T6	5800	194	6	200	5.817	6747.720			67	67	66	
31		X85999	轉角掛碼	FINISH_MLTL	6061-T6	5800	6	2	8	7.394	343.082			8	0	0	
32		X86000	60*8鋁介子	FINISH_MLTL	6061-T6	5800	89	6	95	1.136	625.936		地盤碼用	95	0	0	
33		X86001	48*8鋁介子	FINISH_MLTL	6061-T6	5800	84	5	89	0.897	463.031		地盤碼用	89	0	0	
34		X86002	頂版U型套芯	FINISH_MLTL	6061-T6	5800	99	4	103	2.507	1497.682			52	51	0	
35		JMF60828	33*30*3mm 鋁槽	FINISH_MLTL	6063-T5	5600	168	4	172	1.124	1082.637		用膠袋40X30X3mm 鋁通收	86	86	0	
36		JM1030	50*30*3mm 鋁角	FINISH_MLTL	6063-T5	5800	16	2	18	0.676	70.574		控河槽用鋁角	18	0	0	
37		JM1079	75*75*6鋁角	FINISH_MLTL	6063-T5	5800	7	2	9	2.539	132.536		T1石材面板支撐用	9	0	0	
38		JMF60028360	100*50*3鋁通	FINISH_MLTL	6063-T5	5100	29	5	34	2.528	438.355		T1石材面板支撐用	34	0	0	
39		JM1038	20*15*3mm 鋁角	FINISH_MLTL	6063-T5	5400	25	5	30	0.281	45.522		轉角收邊板	30	0	0	
40		JMA0439	19*19*3mm 鋁角	FINISH_MLTL	6063-T5	6400	650	15	665	0.308	1310.848		固定防水件到牆面	222	222	221	
40a		JMA0439	19*19*3mm 鋁角	FINISH_MLTL	6063-T5	3600	622	13	635	0.308	704.088		固定防水件到牆面	212	212	211	
41		JM1015	25*25*3mm 鋁角	FINISH_MLTL	6063-T5	3600	68	7	75	0.413	111.510		T1膠4101 生漆合用	25	25	25	
42		BT4031	12*3mm 鋁巴	FINISH_MLTL	6063-T5	5400	207	13	220	0.106	125.928		扇撐加力巴用	74	73	73	
							合計:	14169			235739.33			19898.59			


### J-853单元式幕墙铝料模图(1)

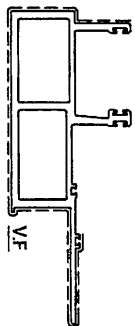

模號: X85971  
名稱: 瘦公企  
合金狀態: 6063-T6  
重量: 6.250 KG/M  
V.F.: 439.15mm

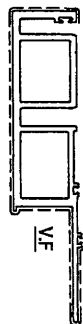


模號: X85972  
名稱: 瘦母企  
合金狀態: 6063-T6  
重量: 5.585 KG/M  
V.F.: 417.34mm

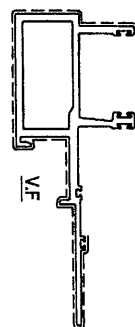


模號: X85973  
名稱: 生公企  
合金狀態: 6063-T6  
重量: 5.635 KG/M  
V.F.: 456.80mm




模號: X85974  
名稱: 生母企  
合金狀態: 6063-T6  
重量: 4.983 KG/M  
V.F.: 435.07mm

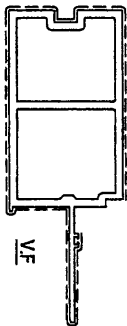


模號: X85975  
名稱: 瘦边企  
合金狀態: 6063-T6  
重量: 7.044 KG/M  
V.F.: 538.32mm

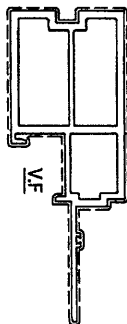


模號: X85976  
名稱: 生边企  
合金狀態: 6063-T6  
重量: 7.018 KG/M  
V.F.: 626.45mm

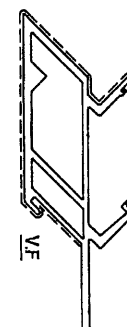

模號: X85977  
名稱: 转角公企  
合金狀態: 6063-T6  
重量: 7.128 KG/M  
V.F.: 468.69mm

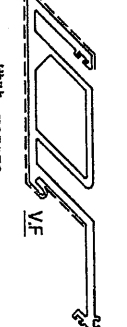


模號: X85978  
名稱: 转角母企  
合金狀態: 6063-T6  
重量: 6.313 KG/M  
V.F.: 462.46mm

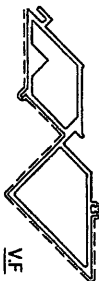


模號: X85979  
名稱: 转角企装饰线  
合金狀態: 6063-T6  
重量: 3.956 KG/M  
V.F.: 298.38mm




模號: X85980  
名稱: 转角生企装饰线  
合金狀態: 6063-T6  
重量: 3.152 KG/M  
V.F.: 296.74mm

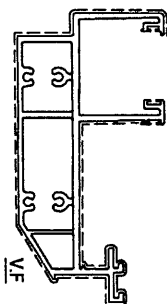


模號: X85982  
名稱: 顶横  
合金狀態: 6063-T6  
重量: 7.373 KG/M  
V.F.: 602.87mm

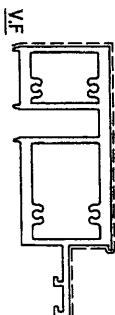


模號: X85981  
名稱: 底横  
合金狀態: 6063-T6  
重量: 8.194 KG/M  
V.F.: 381.17mm

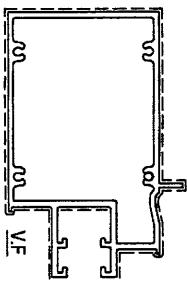


模號: X85983  
名稱: 双横撑  
合金狀態: 6063-T6  
重量: 6.797 KG/M  
V.F.: 583.68mm

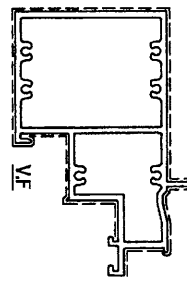


模號: X85984  
名稱: 上瘦下生中横  
合金狀態: 6063-T6  
重量: 7.046 KG/M  
V.F.: 586.69mm

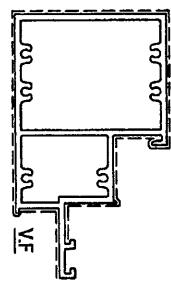

模號: X85985  
名稱: 上生下瘦中横  
合金狀態: 6063-T6  
重量: 6.644 KG/M  
V.F.: 556.22mm

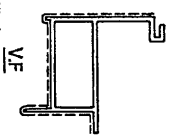


模號: X85993  
名稱: 轉角生玻骨 (單玻)  
合金狀態: 6063-T6  
重量: 2.171 KG/M  
V.F.: 230.42mm

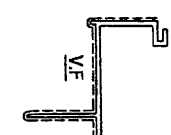


模號: X85995  
名稱: 轉角生玻骨 (雙玻)  
合金狀態: 6063-T6  
重量: 1.412 KG/M  
V.F.: 230.42mm

(5)  
 另开新模


J-853单元式幕墙铝料模图(2)

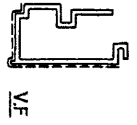

模號: X85987  
 名稱: 生玻企(單玻)  
 合金狀態: 6063-T6  
 重量: 1.734 KG/M  
 V.F.: 257.95mm

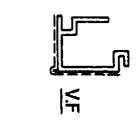

模號: X85990  
 名稱: 生玻企(雙玻)  
 合金狀態: 6063-T6  
 重量: 1.129 KG/M  
 V.F.: 170.75mm

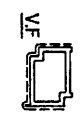


模號: X85991  
 名稱: 梗玻骨(單玻)  
 合金狀態: 6063-T6  
 重量: 1.000 KG/M  
 V.F.: 83.89mm




模號: X85988  
 名稱: 玻璃扣蓋(帶膠条位)  
 合金狀態: 6063-T6  
 重量: 0.815 KG/M  
 V.F.: 121.39mm




模號: X85989  
 名稱: 玻璃扣蓋  
 合金狀態: 6063-T6  
 重量: 0.775 KG/M  
 V.F.: 112.24mm

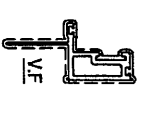


模號: X85986  
 名稱: 窗玉企料  
 合金狀態: 6063-T6  
 重量: 1.257 KG/M  
 V.F.: 285.01mm

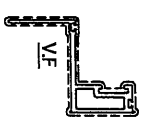


模號: X85992  
 名稱: 轉角窗玉企  
 合金狀態: 6063-T6  
 重量: 1.439 KG/M  
 V.F.: 329.27mm

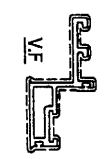

模號: X85994  
 名稱: 窗玉橫料  
 合金狀態: 6063-T6  
 重量: 1.599 KG/M  
 V.F.: 330.42mm

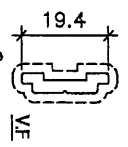


模號: X85964  
 名稱: 拉巴  
 合金狀態: 6063-T6  
 重量: 0.164 KG/M  
 V.F.: 49.88mm

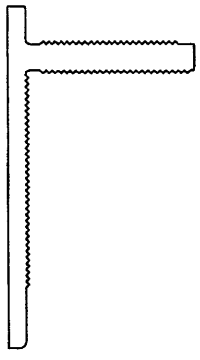


模號: X85996  
 名稱: 地台碼  
 合金狀態: 6061-T6  
 重量: 13.394KG/M  
 V.F.: 0mm




模號: X85997  
 名稱: 110\*60\*12平臺碼(需制牙)  
 合金狀態: 6061-T6  
 重量: 7.277 KG/M  
 V.F.: 0mm

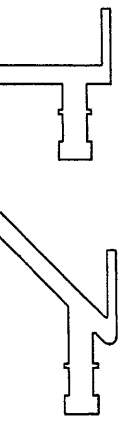


模號: X85998  
 名稱: 直位挂碼  
 合金狀態: 6061-T6  
 重量: 5.817 KG/M  
 V.F.: 0mm

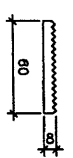


模號: X86000  
 名稱: 60\*8mm鋁介子  
 合金狀態: 6061-T6  
 重量: 1.136 KG/M  
 V.F.: 0mm

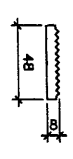


模號: X86001  
 名稱: 48\*8mm鋁介子  
 合金狀態: 6061-T6  
 重量: 0.897 KG/M  
 V.F.: 0mm

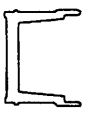


模號: X86002  
 名稱: 頂橫U型套芯  
 合金狀態: 6061-T6  
 重量: 2.507 KG/M  
 V.F.: 0mm

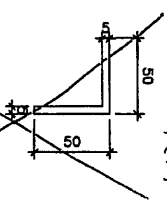


模號: JM001  
 名稱: 50\*50\*5mm鋁角(窗玉碼仔)  
 合金狀態: 6063-T5  
 重量: 1.390 KG/M  
 V.F.: 0mm

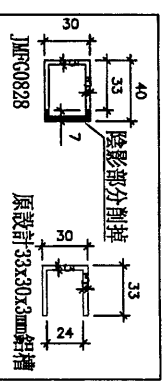

模號: JMRG0828  
 名稱: 33\*30\*3鋁槽  
 合金狀態: 6063-T5  
 重量: 1.124 KG/M  
 V.F.: 0mm

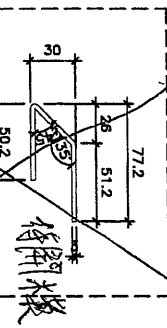


模號: 待定(建議開模)  
 名稱: 轉角鋁槽  
 合金狀態: 6063-T5  
 重量: 1.106 KG/M  
 V.F.: 0mm

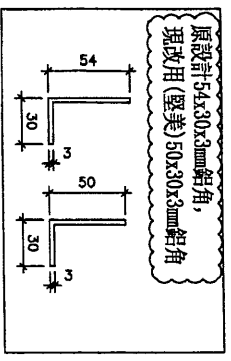


模號: JM1030  
 名稱: 50\*30\*3mm鋁角  
 合金狀態: 6063-T5  
 重量: 0.676 KG/M  
 V.F.: 0mm

原設計54\*30\*3mm鋁角, 現改用(堅美)50\*30\*3mm鋁角


J-853单元式幕墙铝料模图(3)

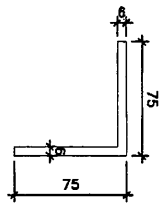


模號: JM1079  
名稱: 75\*75\*6鋁角  
合金狀態: 6063-T5  
重量: 2.539 KG/M  
V.F.: 0

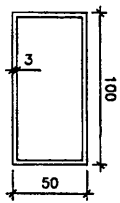


模號: JMG0032B30  
名稱: 100\*50\*3鋁通  
合金狀態: 6063-T5  
重量: 2.528 KG/M  
V.F.: 0

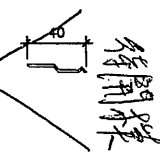


模號: X84589  
名稱: 7字碼  
合金狀態: 6063-T5  
重量: 0.194 KG/M  
V.F.: 0

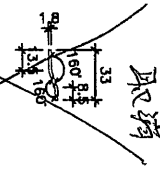


模號: 待定 (建議開模)  
名稱: 雙排7字碼  
合金狀態: 6063-T5  
重量: 0.170 KG/M  
V.F.: 0

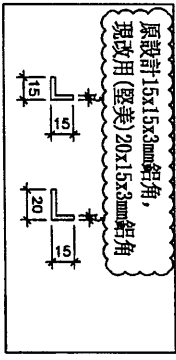


模號: JM1038  
名稱: 20\*15\*3鋁角 (转角收背板)  
合金狀態: 6063-T5  
重量: 0.281 KG/M  
V.F.: 0

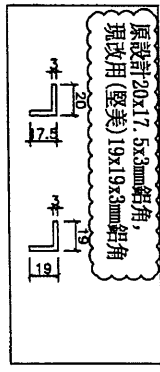

模號: JMA0439  
名稱: 19\*19\*3mm鋁角  
合金狀態: 6063-T5  
重量: 0.308 KG/M  
V.F.: 0

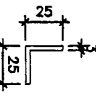

模號: JM1015  
名稱: 25\*25\*3mm鋁角  
合金狀態: 6063-T5  
重量: 0.413 KG/M  
V.F.: 0

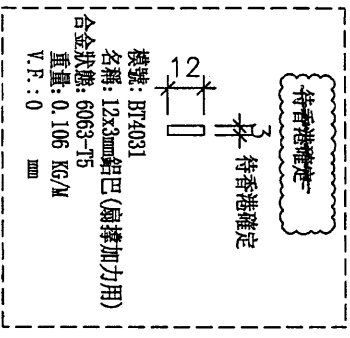

模號: BT4031  
名稱: 12x3mm鋁巴 (扇撐加力用)  
合金狀態: 6063-T5  
重量: 0.106 KG/M  
V.F.: 0



模號: X86349  
名稱: 加力骨(鋁板用)  
合金狀態: 6063-T6  
重量: 1.318 KG/M  
V.F.: 0