

工程指示 / 要求簡箋(E.I.)

工程指示編號：EI/ 4005 /21

修改版次： B

工程編號： J853

工程名稱： 延坪道住宅項目

工程項目： 幕牆項目 鋁料修改

收件人： Maggie Lor

發件人： Joe Chan

日期： 4/1/2021

要求提供 / 確認 事項：

- () 初步鋁料 B.M.
- () 加工拆圖，然後生產
- () 尺寸表
- () 正式鋁料 B.M.
- () 技術上資料 / 指示
- () 報價
- () 配件 B.M.
- () 樣辦或貨品說明書
- () 分判合約
- () 其他： _____

內容：

修改B：新增 Item (43), (44), (45) & (46)

留玉料新開模：X86167, X86168 & X86169

請在 ASAP 前完成上列要求。

附有關圖紙 / 文件：

1+6頁

以上項目為：

- 原合約工程包
- 原合約工程加 / 減賬
- 新工程報價

原因：-

分發東莞各部門：


- () 生產技術總監 連附件 () 技術部 連附件 () 生產部 連附件 () 機械設計部 連附件
- () 採購部 連附件 () 生產統籌部 連附件 梅, TRACY
- () 質檢部 連附件 () 會計部 連附件 () 報關組 連附件 () 其他 _____ 連附件

分發香港各部門：

- () 行政部 連附件 () 會計部 連附件 () 統籌部 連附件 () 工程部地盤科文 連附件
- () 採購部 連附件 () QS 部 連附件 () 維修部 連附件 () 其他 _____ 連附件

傳遞編號： HK 0013/22

發件人簽署： [Signature]
項目經理簽署： P.P. [Signature]

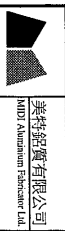


美特鋁質有限公司

工程號: J-853
地點名稱: 九龍延坪道542號新昇工业园
項目類別: 单元式幕墙
A/C Code: 有顏色鋁料(Kg): 220302.74

計算: 付吉宁/謝永林
日期: 2021.10.31
送呈: 胡哥
日期: 2021.11.02
副本: 此BOM依據11-OCT-2021 (第二版)施工圖計算
日期: 無顏色鋁料(Kg): 35436.60
V.F總數(M²): 19898.59

分3批送料到廠

序號	修改標示	物料編號	鋁料名稱	顏色	合金狀態	數量(支)			重量(Kgs)		V.F(M ²)		備注	MO1 2022年1月頭	MO2 2022年4月中	MO3 2022年6月中
						長度 (mm)	實用	後備	總數	Kg/M	總重量	米 ² 米				
1		X85971	梗公企	金屬古銅色JM02.3457(3塗)	6063-T6	6400	209	11	220	6.250	8800.000	0.439	618.323	74	73	73
1a		X85971	梗公企	金屬古銅色JM02.3457(3塗)	6063-T6	3400	67	0	67	6.250	1423.750	0.439	100.038	23	22	22
1b		X85971	梗公企	金屬古銅色JM02.3457(3塗)	6063-T6	3600	184	12	196	6.250	4410.000	0.439	309.864	66	65	65
2		X85972	梗母企	金屬古銅色JM02.3457(3塗)	6063-T6	6400	231	9	240	5.585	8578.560	0.417	641.034	80	80	80
2a		X85972	梗母企	金屬古銅色JM02.3457(3塗)	6063-T6	3400	75	0	75	5.585	1424.175	0.417	106.422	25	25	25
2b		X85972	梗母企	金屬古銅色JM02.3457(3塗)	6063-T6	3600	188	12	200	5.858	4217.760	0.417	300.485	67	67	66
3		X85973	生公企	金屬古銅色JM02.3457(3塗)	6063-T6	6400	322	10	332	5.635	11973.248	0.457	970.609	111	111	110
3a		X85973	生公企	金屬古銅色JM02.3457(3塗)	6063-T6	3400	104	0	104	5.635	1992.536	0.457	161.524	35	35	34
3b		X85973	生公企	金屬古銅色JM02.3457(3塗)	6063-T6	3600	160	6	166	5.635	3367.476	0.457	272.984	56	55	55
4		X85974	生母企	金屬古銅色JM02.3457(3塗)	6063-T6	6400	299	11	310	4.983	9886.272	0.435	863.179	104	103	103
4a		X85974	生母企	金屬古銅色JM02.3457(3塗)	6063-T6	3400	96	0	96	4.983	1626.451	0.435	142.007	32	32	32
4b		X85974	生母企	金屬古銅色JM02.3457(3塗)	6063-T6	3600	156	6	162	4.983	2906.086	0.435	253.733	54	54	54
5		X85975	梗邊企	金屬古銅色JM02.3457(3塗)	6063-T6	6400	290	10	300	7.044	13524.480	0.538	1033.574	100	100	100
5a		X85975	梗邊企	金屬古銅色JM02.3457(3塗)	6063-T6	3400	96	0	96	7.044	2299.162	0.538	175.708	32	32	32
5b		X85975	梗邊企	金屬古銅色JM02.3457(3塗)	6063-T6	3600	148	5	153	7.044	3879.835	0.538	296.507	51	51	51
6		X85976	生邊企	金屬古銅色JM02.3457(3塗)	6063-T6	6400	360	10	370	7.018	16618.624	0.626	1483.434	124	123	123
6a		X85976	生邊企	金屬古銅色JM02.3457(3塗)	6063-T6	3400	112	0	112	7.018	2672.454	0.626	238.552	38	37	37
6b		X85976	生邊企	金屬古銅色JM02.3457(3塗)	6063-T6	3600	276	9	285	7.018	7200.468	0.626	642.738	95	95	95
7		X85977	轉角公企	金屬古銅色JM02.3457(3塗)	6063-T6	6400	28	3	31	7.128	1414.195	0.469	92.988	16	15	0
7a		X85977	轉角公企	金屬古銅色JM02.3457(3塗)	6063-T6	3400	6	0	6	7.128	145.411	0.469	9.561	6	0	0
7b		X85977	轉角公企	金屬古銅色JM02.3457(3塗)	6063-T6	3600	22	3	25	7.128	641.520	0.469	42.182	25	0	0
8		X85978	轉角母企	金屬古銅色JM02.3457(3塗)	6063-T6	6400	28	3	31	6.313	1252.499	0.462	91.752	16	15	0
8a		X85978	轉角母企	金屬古銅色JM02.3457(3塗)	6063-T6	3400	6	0	6	6.313	128.785	0.462	9.434	6	0	0
8b		X85978	轉角母企	金屬古銅色JM02.3457(3塗)	6063-T6	3600	22	3	25	6.313	568.170	0.462	41.621	25	0	0

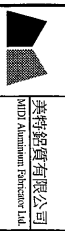



工程師：J853
項目類別：單元式幕牆
A/C Code:

計算：付吉寧/謝永林
日期：2021.10.31
送呈：胡野
日期：2021.11.02
副本：此冊依據11-0CT-2021(第二版)施工圖計算
日期：2020.02.24
無顏色鋁料(Kg): 35436.60
V.F.總(米³): 19898.59

分3批送料到廠

序號	修改標示	物料編號	鋁料名稱	顏色	合金狀態	長度		數量(支)		重量(Kg)		V.F.(米³)		備注	MO1 2022年1月頭	MO2 2022年4月中	MO3 2022年6月中
						(mm)	實用	後槽	總數	Kg/M	總重量	米²/米	Total V.F.				
9		X85979	轉角梗企裝飾綫	金屬古銅色JM02.3457(3塗)	6063-T6	6400	28	3	31	3.956	784.870	0.298	59.20	標準層一期二	16	15	0
9a		X85979	轉角梗企裝飾綫	金屬古銅色JM02.3457(3塗)	6063-T6	3400	6	0	6	3.956	80.702	0.298	6.09	用於3400-3500層高	6	0	0
9b		X85979	轉角梗企裝飾綫	金屬古銅色JM02.3457(3塗)	6063-T6	3600	22	3	25	3.956	356.040	0.298	26.85	用於3400-3500層高	25	0	0
10		X85980	轉角生企裝飾綫	金屬古銅色JM02.3457(3塗)	6063-T6	6400	28	3	31	3.152	625.357	0.297	58.87	標準層一期二	16	15	0
10a		X85980	轉角生企裝飾綫	金屬古銅色JM02.3457(3塗)	6063-T6	3400	6	0	6	3.152	64.301	0.297	6.05	用於3300層高	6	0	0
10b		X85980	轉角生企裝飾綫	金屬古銅色JM02.3457(3塗)	6063-T6	3600	22	3	25	3.152	283.680	0.297	26.71	用於3400-3500層高	25	0	0
11		X85982	頂橫	金屬古銅色JM02.3457(3塗)	6063-T6	5800	533	17	550	7.373	23519.870	0.603	1923.16		184	183	183
12		X85981	底橫	金屬古銅色JM02.3457(3塗)	6063-T6	5800	476	14	490	8.194	23387.348	0.381	1083.29		164	163	163
13		X85983	雙攪橫	金屬古銅色JM02.3457(3塗)	6063-T6	5800	292	10	302	6.797	11905.625	0.584	1022.37		101	101	100
14		X85984	上梗下生中橫	金屬古銅色JM02.3457(3塗)	6063-T6	5800	203	7	210	7.046	8582.028	0.587	714.59		70	70	70
15		X85985	上生下梗中橫	金屬古銅色JM02.3457(3塗)	6063-T6	5800	203	7	210	6.644	8092.392	0.556	677.48		70	70	70
16		X85993	轉角生玻骨(單玻)	金屬古銅色JM02.3457(3塗)	6063-T6	5600	14	3	17	2.171	206.679	0.230	21.94		17	0	0
17		X85995	轉角生玻骨(雙玻)	金屬古銅色JM02.3457(3塗)	6063-T6	5500	10	3	13	1.412	100.958	0.230	16.48		13	0	0
18		X85987	生玻企(單玻)	金屬古銅色JM02.3457(3塗)	6063-T6	5600	469	16	485	1.734	4709.544	0.258	700.59		162	162	161
19		X85990	生玻企(雙玻)	金屬古銅色JM02.3457(3塗)	6063-T6	5500	352	13	365	1.129	2266.468	0.171	342.78		122	122	121
20		X85991	瘦玻骨(單玻)	金屬古銅色JM02.3457(3塗)	6063-T6	5600	387	13	400	1.000	2240.000	0.084	187.91		134	133	133
21		X85988	玻璃扣蓋(非膠条位)	金屬古銅色JM02.3457(3塗)	6063-T6	5800	881	31	912	0.815	4311.024	0.121	642.10	裝擋水膠条	304	304	304
22		X85989	玻璃扣蓋	金屬古銅色JM02.3457(3塗)	6063-T6	5800	1513	22	1535	0.775	6899.825	0.112	999.27		512	512	511
23	A:取消	X85986	密玉企料	金屬古銅色JM02.3457(3塗)	6063-T6	4550	577	19	590	1.257	3374.477	0.285	765.11	標準層分格4400用	197	197	196
24	A:取消	X85986	密玉企料	金屬古銅色JM02.3457(3塗)	6063-T6	5450	373	12	385	1.257	2637.500	0.285	598.00	非標準層分格扶手4400用	129	128	128
25	A:取消	X85992	轉角密玉企	金屬古銅色JM02.3457(3塗)	6063-T6	5450	27	3	30	1.499	235.277	0.239	53.84	轉角生玻企用	15	15	0
26	A:取消	X85994	密玉企料	金屬古銅色JM02.3457(3塗)	6063-T6	5800	407	23	430	1.599	3987.906	0.330	824.07		144	143	143
27		X85964	拉巴	金屬古銅色JM02.3457(3塗)	6063-T6	5800	812	28	840	0.164	799.008	0.050	243.60	密玉用	280	280	280
28		X85996	地臺碼	FINISH: MILL	6061-T6	5800	224	8	232	13.394	18022.966				232	0	0

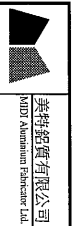


計算: 付吉寧/謝永林
日期: 2021.10.31


送呈: 胡哥
日期: 2021.11.02

分3批送料到廠

鋁型材B.M.表	項目類別: 單元式幕牆	核對: 謝永林	日期: 2021.11.02	副本:
BM編號: E14005B	A/C Code:	有顏色鋁料(Kg): 220302.74	無顏色鋁料(Kg): 35436.60	V.F.總(米³): 19898.59

序號	修改標示	物料編號	鋁料名稱	顏色	合金狀態	長度 (mm)		數量 (支)		重量 (Kg)		V.F. (米³)		備注	MO1 2022年1月頭	MO2 2022年4月中	MO3 2022年6月中
						實用	後備	總數	Kg/M	總重量	米³/米	Total V.F.					
29		X85997	110*60*12mm³單碼	FINISH :MILL	6061-T6	5800	83	5	88	7.277	3714.181			88	0	0	0
30		X85998	直位掛碼	FINISH :MILL	6061-T6	5800	194	6	200	5.817	6747.720			67	67	0	66
31		X85999	轉角掛碼	FINISH :MILL	6061-T6	5800	6	2	8	7.394	343.082			8	0	0	0
32		X86000	60°8鋸介子	FINISH :MILL	6061-T6	5800	89	6	95	1.136	625.936			95	0	0	0
33		X86001	48°8鋸介子	FINISH :MILL	6061-T6	5800	84	5	89	0.897	463.031			89	0	0	0
34		X86002	頂橫U型套芯	FINISH :MILL	6061-T6	5800	99	4	103	2.507	1497.682			52	51	0	0
35		JMF00828	33*30*3mm鋁槽	FINISH :MILL	6063-T5	5600	168	4	172	1.124	1082.637			86	86	0	0
36		JM1030	50*30*3mm鋁角	FINISH :MILL	6063-T5	5800	16	2	18	0.676	70.574			18	0	0	0
37		JM1079	75*75*6鋁角	FINISH :MILL	6063-T5	5800	7	2	9	2.539	132.536			9	0	0	0
38		JMF0032830	100*50*3鋁通	FINISH :MILL	6063-T5	5100	29	5	34	2.528	438.355			34	0	0	0
39		JM1038	20*15*3mm鋁角	FINISH :MILL	6063-T5	5400	25	5	30	0.281	45.522			30	0	0	0
40		JMA0439	19*19*3mm鋁角	FINISH :MILL	6063-T5	6400	650	15	665	0.308	1310.848			222	222	0	221
40a		JMA0439	19*19*3mm鋁角	FINISH :MILL	6063-T5	3600	622	13	635	0.308	704.088			212	212	0	211
41		JM1015	25*25*3mm鋁角	FINISH :MILL	6063-T5	3600	68	7	75	0.413	111.510			25	25	0	25
42		BT4031	12*3mm鋁巴	FINISH :MILL	6063-T5	5400	207	13	220	0.106	125.928			74	73	0	73
43	B-新增	X86167	窗玉企料	金屬古銅色JM0213457 (3餘)	6063-T6	4550	577	13	590	1.257	3374.417			197	197	0	196
44	B-新增	X86167	窗玉企料	金屬古銅色JM0213457 (3餘)	6063-T6	5450	373	12	385	1.257	2637.500			129	128	0	128
45	B-新增	X86168	轉角窗玉企	金屬古銅色JM0213457 (3餘)	6063-T6	5450	27	3	30	1.439	235.277			15	15	0	0
46	B-新增	X86169	窗玉橫料	金屬古銅色JM0213457 (3餘)	6063-T6	5800	407	23	430	1.599	3987.906			144	143	0	143
						合計:	14169			255739.33			19898.59				


J-853单元式幕墙铝料模图(1)

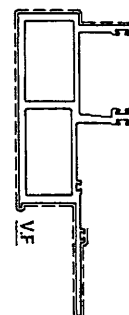

模號: X85971
名稱: 梗公企
合金狀態: 6063-T6
重量: 6.250 KG/M
V.F.: 439.15mm




模號: X85972
名稱: 梗母企
合金狀態: 6063-T6
重量: 5.585 KG/M
V.F.: 417.34mm

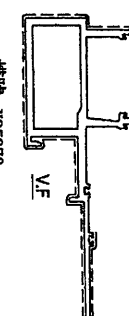


模號: X85973
名稱: 生公企
合金狀態: 6063-T6
重量: 5.635 KG/M
V.F.: 456.80mm




模號: X85974
名稱: 生母企
合金狀態: 6063-T6
重量: 4.983 KG/M
V.F.: 435.07mm

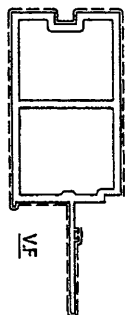


模號: X85975
名稱: 梗边企
合金狀態: 6063-T6
重量: 7.044 KG/M
V.F.: 538.32mm

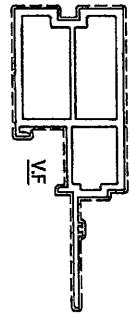


模號: X85976
名稱: 生边企
合金狀態: 6063-T6
重量: 7.018 KG/M
V.F.: 626.45mm

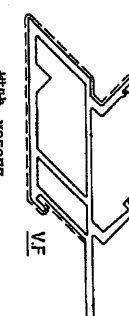

模號: X85977
名稱: 转角公企
合金狀態: 6063-T6
重量: 7.128 KG/M
V.F.: 468.69mm

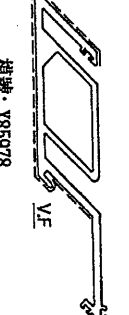


模號: X85978
名稱: 转角母企
合金狀態: 6063-T6
重量: 6.313 KG/M
V.F.: 462.46mm

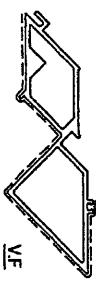


模號: X85979
名稱: 转角梗企装饰线
合金狀態: 6063-T6
重量: 3.956 KG/M
V.F.: 298.38mm




模號: X85980
名稱: 转角生企装饰线
合金狀態: 6063-T6
重量: 3.152 KG/M
V.F.: 296.74mm

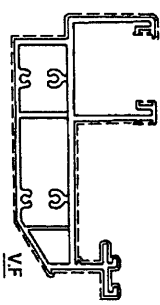


模號: X85982
名稱: 顶横
合金狀態: 6063-T6
重量: 7.373 KG/M
V.F.: 602.87mm

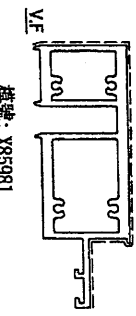


模號: X85981
名稱: 底横
合金狀態: 6063-T6
重量: 8.194 KG/M
V.F.: 381.17mm

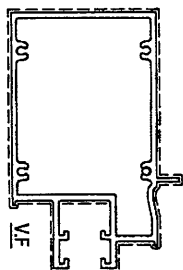


模號: X85983
名稱: 双梗横
合金狀態: 6063-T6
重量: 6.797 KG/M
V.F.: 583.68mm

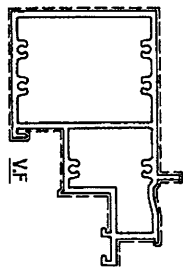


模號: X85984
名稱: 上梗下生中横
合金狀態: 6063-T6
重量: 7.046 KG/M
V.F.: 586.69mm

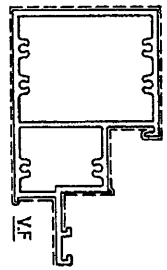

模號: X85985
名稱: 上生下横中横
合金狀態: 6063-T6
重量: 6.644 KG/M
V.F.: 556.22mm

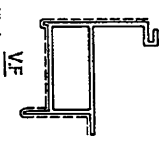

模號: X85993
名稱: 轉角生玻骨 (單玻)
合金狀態: 6063-T6
重量: 2.171 KG/M
V.F.: 230.42mm

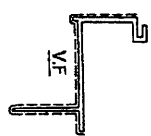


模號: X85995
名稱: 轉角生玻骨 (雙玻)
合金狀態: 6063-T6
重量: 1.412 KG/M
V.F.: 230.42mm


(5)

(另开新模)

J-853单元式幕墙铝料模图(2)

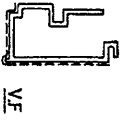

模號: X85987
名稱: 生玻企(單玻)
合金狀態: 6063-T6
重量: 1.734 KG/M
V.F.: 257.95mm

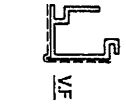

模號: X85990
名稱: 生玻企(雙玻)
合金狀態: 6063-T6
重量: 1.129 KG/M
V.F.: 170.75mm



模號: X85991
名稱: 複玻骨(單玻)
合金狀態: 6063-T6
重量: 1.000 KG/M
V.F.: 83.89 mm




模號: X85988
名稱: 玻璃扣蓋(帶膠條位)
合金狀態: 6063-T6
重量: 0.815 KG/M
V.F.: 121.39mm




模號: X85989
名稱: 玻璃扣蓋
合金狀態: 6063-T6
重量: 0.775 KG/M
V.F.: 112.24mm




模號: X86167
名稱: 窗玉企料
合金狀態: 6063-T6
重量: 1.257 KG/M
V.F.: 285.01mm

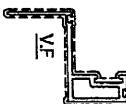


模號: X86168
名稱: 轉角窗玉企
合金狀態: 6063-T6
重量: 1.439 KG/M
V.F.: 329.27mm

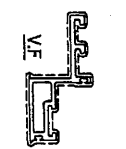


模號: X86169
名稱: 窗玉橫料
合金狀態: 6063-T6
重量: 1.599 KG/M
V.F.: 330.42mm

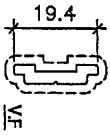


模號: X85964
名稱: 拉巴
合金狀態: 6063-T6
重量: 0.164 KG/M
V.F.: 49.88 mm

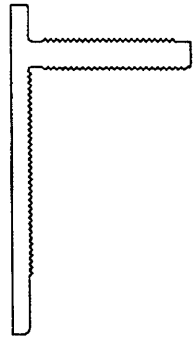

模號: X85996
名稱: 地台碼
合金狀態: 6061-T6
重量: 13.394KG/M
V.F.: 0 mm

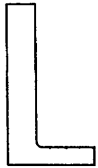


模號: X85997
名稱: 110*60*12平臺碼(需削牙)
合金狀態: 6061-T6
重量: 7.277 KG/M
V.F.: 0 mm

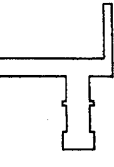


模號: X85998
名稱: 直位掛碼
合金狀態: 6061-T6
重量: 5.817 KG/M
V.F.: 0 mm



模號: X85999
名稱: 轉角掛碼
合金狀態: 6061-T6
重量: 7.394 KG/M
V.F.: 0 mm

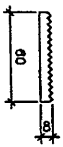


模號: X86000
名稱: 60*8mm紫介子
合金狀態: 6061-T6
重量: 1.136 KG/M
V.F.: 0 mm

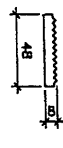


模號: X86001
名稱: 48*8mm紫介子
合金狀態: 6061-T6
重量: 0.897 KG/M
V.F.: 0 mm




模號: X86002
名稱: 頂橫口型套芯
合金狀態: 6061-T6
重量: 2.507 KG/M
V.F.: 0 mm

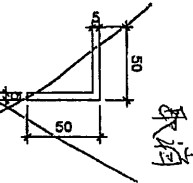


模號: JM1001
名稱: 50*50*5mm鋁角(窗玉碼仔)
合金狀態: 6063-T5
重量: 1.390 KG/M
V.F.: 0 mm

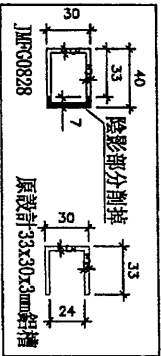

模號: JMR0828
名稱: 33*30*3鉅槽
合金狀態: 6063-T5
重量: 1.124 KG/M
V.F.: 0 mm

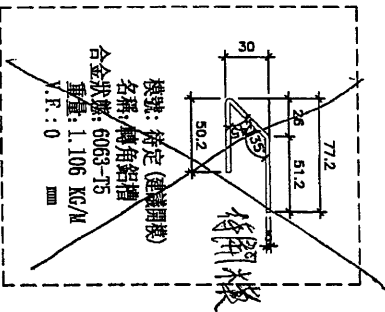


模號: 待定(建議開模)
名稱: 轉角鉅槽
合金狀態: 6063-T5
重量: 1.106 KG/M
V.F.: 0 mm

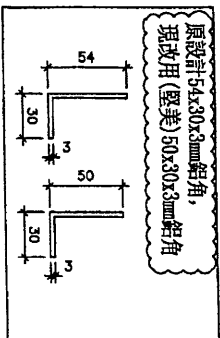


模號: JM1030
名稱: 50*30*3mm鋁角
合金狀態: 6063-T5
重量: 0.676 KG/M
V.F.: 0 mm


J-853单元式幕墙铝料模图(3)

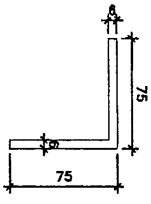


模號: JM1079
名稱: 75*75*6鋁角
合金狀態: 6063-T5
重量: 2.539 KG/M
V.F.: 0

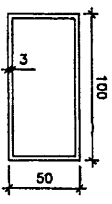


模號: JME60032B30
名稱: 100*50*3鋁通
合金狀態: 6063-T5
重量: 2.528 KG/M
V.F.: 0

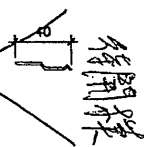


模號: YK5589
名稱: 乙字碼
合金狀態: 6063-T5
重量: 0.194 KG/M
V.F.: 0

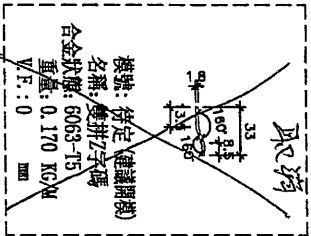


模號: 待定(建議開模)
名稱: 雙拼乙字碼
合金狀態: 6063-T5
重量: 0.170 KG/M
V.F.: 0

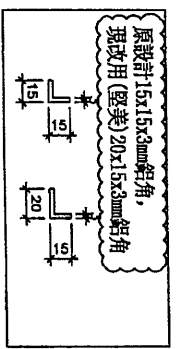


模號: JM1038
名稱: 20*15*3鋁角 (轉角收背板)
合金狀態: 6063-T5
重量: 0.281 KG/M
V.F.: 0

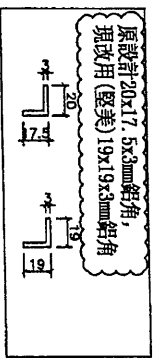


模號: JMA0439
名稱: 19*19*3mm鋁角
合金狀態: 6063-T5
重量: 0.308 KG/M
V.F.: 0

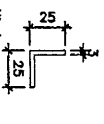

模號: JM1015
名稱: 25*25*3mm鋁角
合金狀態: 6063-T5
重量: 0.413 KG/M
V.F.: 0

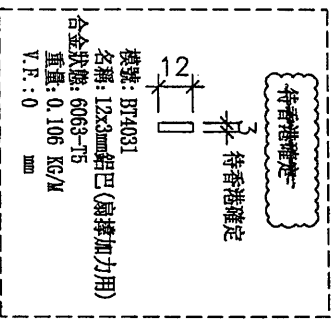

模號: BT4031
名稱: 12*3mm鋁巴(扇撐加力用)
合金狀態: 6063-T5
重量: 0.106 KG/M
V.F.: 0

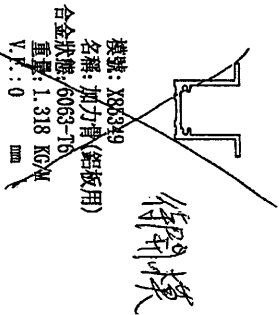

名稱: 加力骨(鋁板用)
合金狀態: 6063-T6
重量: 1.318 KG/M
V.F.: 0