

工程指示 / 要求簡箋(E.I.)

工程指示編號：EI/ 4080 /21 修改版次：D
 工程編號：J853 工程名稱：延坪道住宅項目
 工程項目：T6試模窗生產
 收件人：生鋁 發件人：Bear Lam 日期：21/12/2021

要求提供 / 確認 事項：

- () 初步鋁料 B.M. () 加工拆圖，然後生產 () 尺寸表
- () 正式鋁料 B.M. () 技術上資料 / 指示 () 報價
- () 配件 B.M. () 樣辦或貨品說明書 () 分判合約
- () 其他：_____

內容：

修改 D: W13, 63, 及拆出果數量有所更改

請根據 確認資料生產

W13, 63, L03, L01A 螺絲孔 @ W13, 63更改尺寸已在 C 版修改

請在 ASAP 前完成上列要求。

附有關圖紙 / 文件：

145

以上項目為：

- 原合約工程包 原合約工程加 / 減賬 新工程報價

原因：-

分發東莞各部門：

- () 生產技術總監 連附件 () 技術部 連附件 () 生產部 連附件 () 機械設計部 連附件
- () 採購部 連附件 (/) 生產統籌部 連附件 梅 / Tracy
- () 質檢部 連附件 () 會計部 連附件 () 報關組 連附件 (/) 其他 小恩 連附件

分發香港各部門：

- () 行政部 連附件 () 會計部 連附件 () 統籌部 連附件 () 工程部地盤科文 連附件
- () 採購部 連附件 () QS 部 連附件 () 維修部 連附件 () 其他 _____ 連附件

傳遞編號：

HK/2354/21

發件人簽署：

項目經理簽署：




美特鋁質 有限公司
MIDI Aluminium Fabricator Ltd.



工程號 J853 地盤 錦上路/延平道

序號	物料編號	數量	位置	L	M	N	EQ
1	85956-3LA	3	W13/T6	1185.5	300	3	142.75
2	85956-3LB	3	W63/T6	1335.5	300	4	67.75
3							
4							
合計:		6					





頂

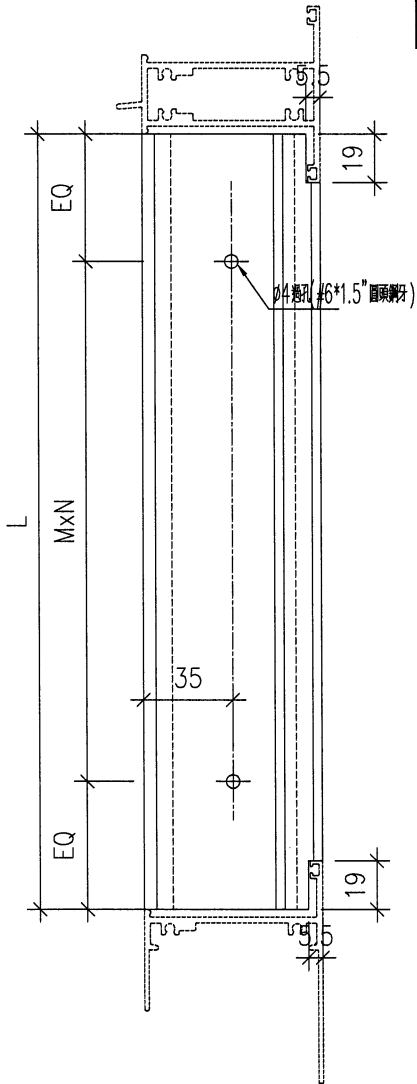





















外

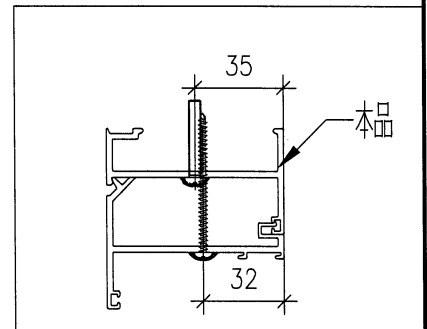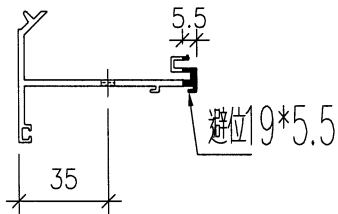

名稱	企向反折線	制圖	DZL	2021.10.28	修改		
材料	X85956	復核	sde	-	日期		
顏色	JMQ213457 (古銅)	批准			圖號	85956-3L	

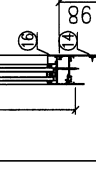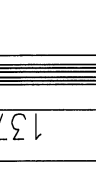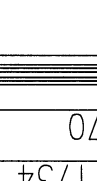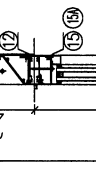

 加工說明:
1、不需安裝配件;
2、窗玉用撞角碼組裝、用螺絲直接固定入框;
3、不需安裝百頁玉;
4、有加長鋁巴;

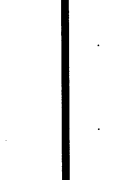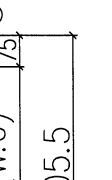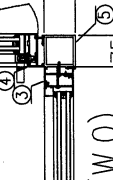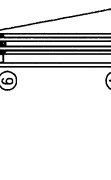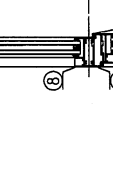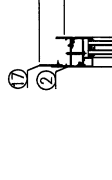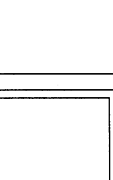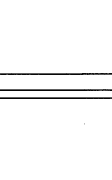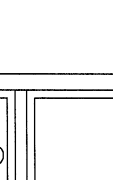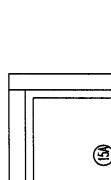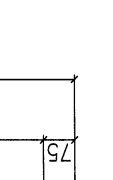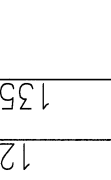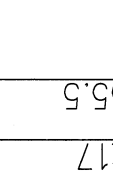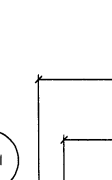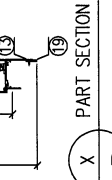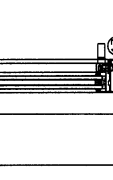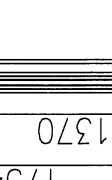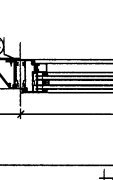
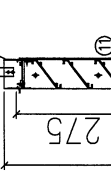


序號	材料編號	材料名稱	加工圖號	長度 L (MM)	單位	樞數
1	X85948	生左邊樞	85948-L14-02	1734	支	1
2	X85948	生右邊樞	85948-R14-02	1734	支	1
3	X85961	生左夾企	85961-A-02	1734	支	1
4	X85961	生右夾企	85961-R-02	1734	支	1
5	X85963	90度轉角通	85963-A-02	1765	支	1
6	X85955	生左中企	85955-B-02	1341.5	支	1
7	X85956	生右中企	85955-B-02	1335.5	支	3
8	X85957	硬企玻璃線	85956-3LD	1239.5	支	4
9	X85946	生框頂橫	85946-B-07	842	支	1
10	X85946	生框底橫	85946-B-08	1192	支	1
11	X85954	上生下生中橫	85954-H-02	842	支	1
12	X85954	上生下生中橫	85954-G-02	1192	支	1
13	X85947	生框底橫	85947-M-02	832	支	1
14	X85947	生框底橫	85947-K-02	1182	支	1
15	X85956	橫反拍線	85956-4LD	769	支	2
15A	X85956	橫反拍線	85956-4LC	604.5	支	2
16	X85957	硬企玻璃線	85957	769	支	2
17	55*3鋁巴	金向加長鋁巴	5503A-1734	1734	支	2
18	26*3鋁巴	橫向加長鋁巴	2603B-787	787	支	1
19	26*3鋁巴	橫向加長鋁巴	2603B-1137	1137	支	1
20	X85957	硬企玻璃線	85957	604.5	支	2
如下為生玉料						
301	X85952	生窗玉企	85952-A-11	1349.5	支	2
302	X85952	生窗玉頂	85952-A-12	526.5	支	2
401	X85957	企玻璃線	85957	1278.5	支	2
402	X85957	橫玻璃線	85957	416.5	支	2




美特鋁質
MIDI Aluminium

序號	物料編號	位置	數量	L	L1	L2	M	N	A	L1A	E	F	B
1	85947-K-01	W13/T6	1	1182	531	1138	300	1	109.25	651	300	1	183.75
2	85947-K-02	W63/T6	1	1182	531	1138	300	1	109.25	651	300	1	183.75
工程號			J853	地盤		合計		2					

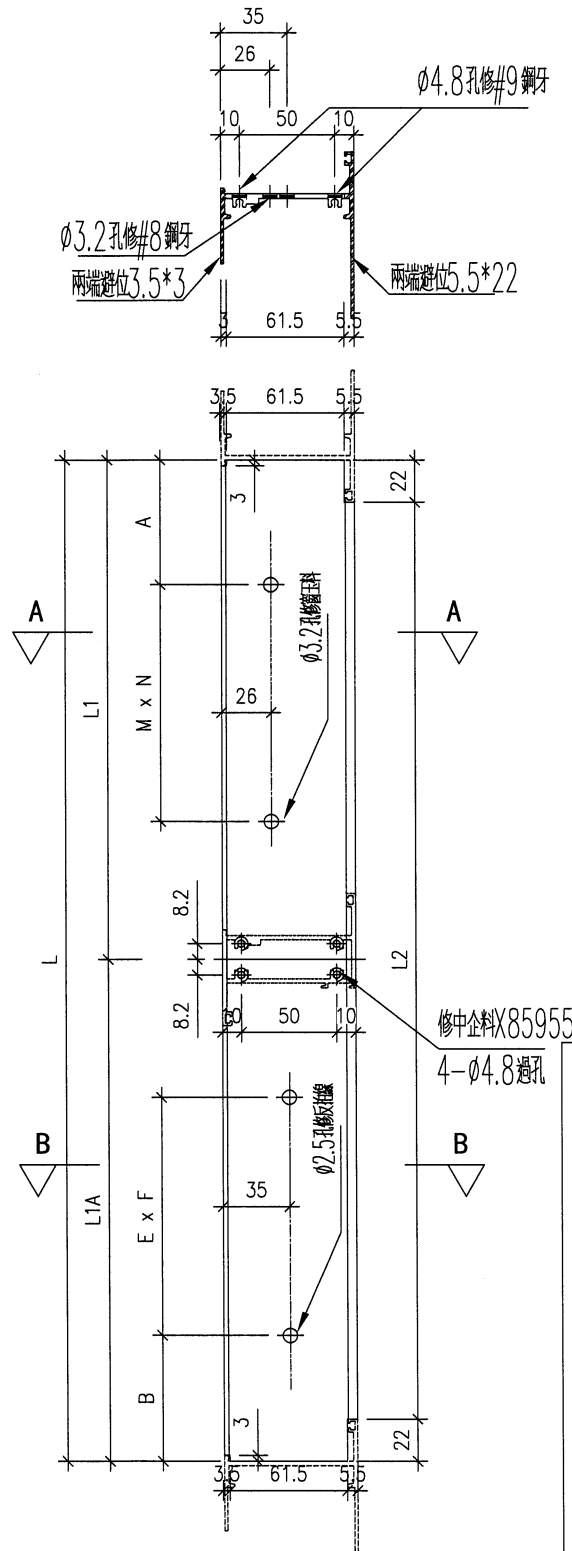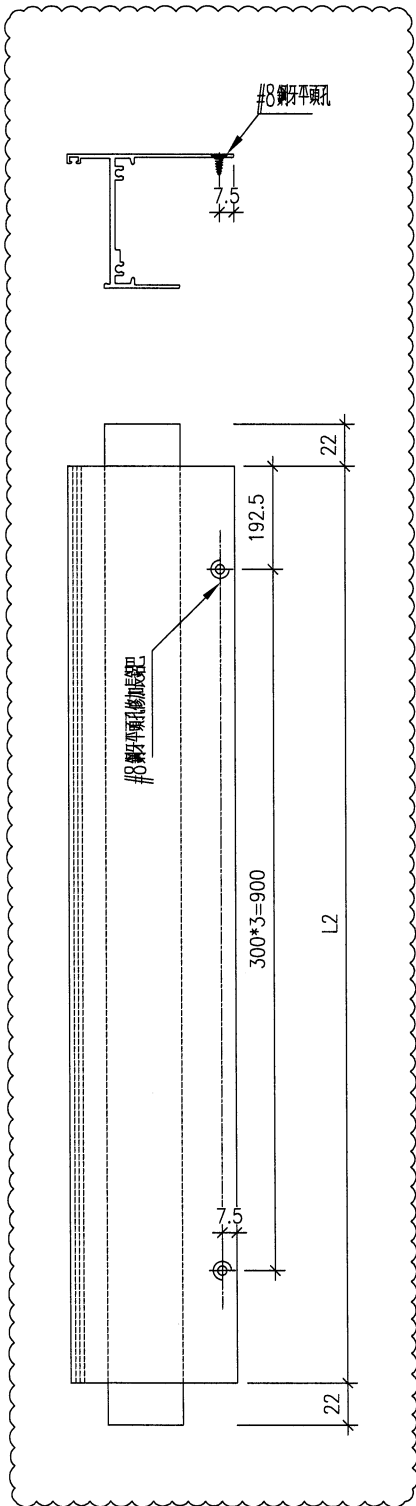

右

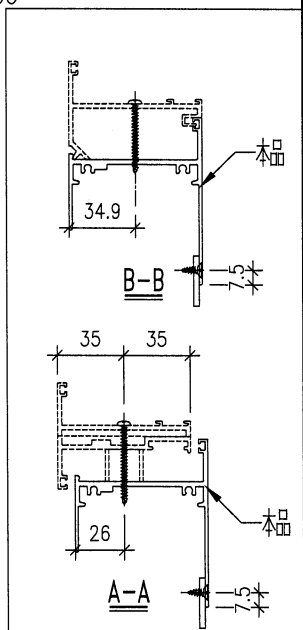

名稱	生底橫	制圖	DZL	2021.10.30	修改			
材料	X85947	復核	-	-	日期			
顏色	JMQ213457 (古銅)	批准			圖號	J853-85947-K		



美特鋁質 有限公司
MIDI Aluminium Fabricator Ltd.




工程號

J853


地盤

錦上路/延平道

序號	物料編號	位置	數量	L	L1	M	N	EQ
1	85947-L-01	L03/T6	1	673	629	300	2	
2	85947-L-02	L01A/T6	1	273	229	200	1	
		合計	2					

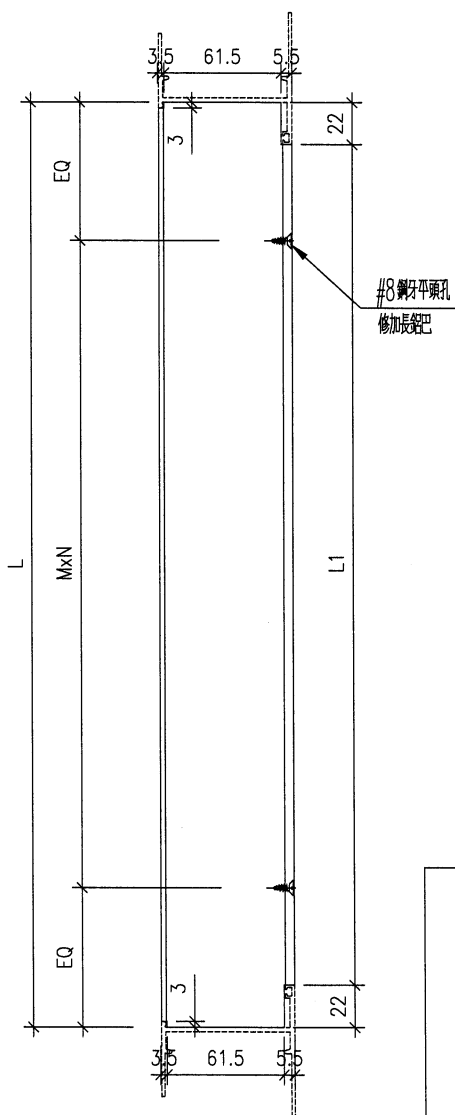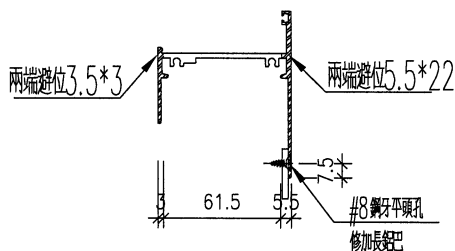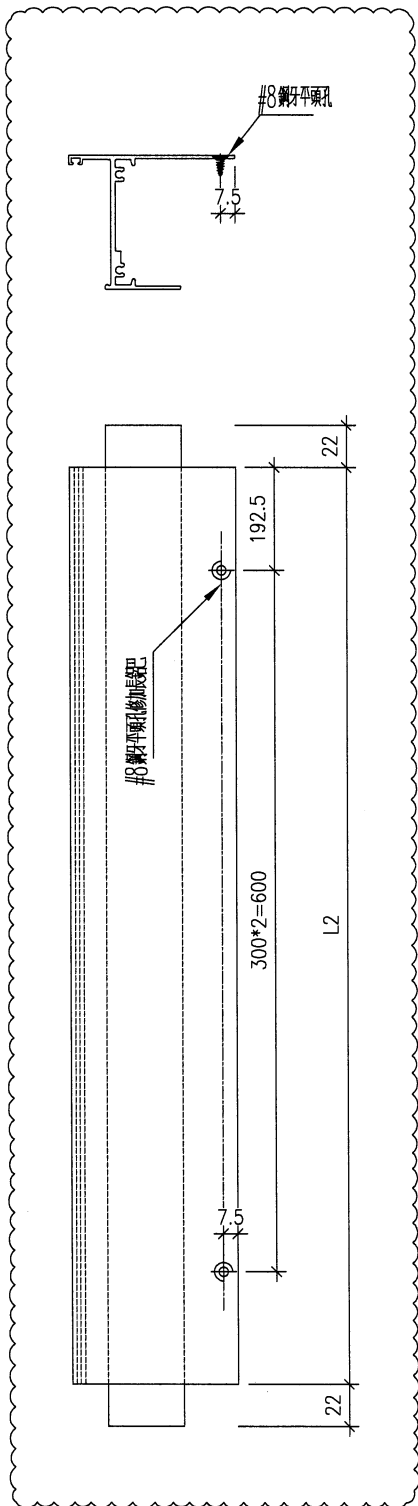

右

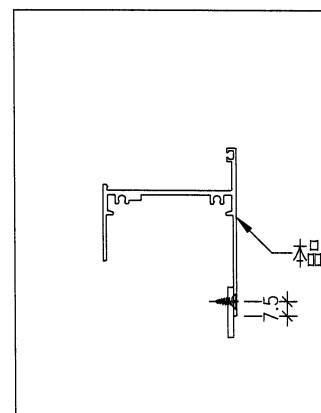

名稱	生底橫	制圖	DZL	2021.10.30	修改			
材料	X85947	復核	-	-	日期			
顏色	JMQ213457 (古銅)	批准			圖號	J853-85947-L		