

工程指示 / 要求簡箋(E.I.)

工程指示編號：EI/410 /21 修改版次：0  
 工程編號：J853 工程名稱：延坪道住宅項目  
 工程項目：T5佛沙廠生產(大貨)修改0  
 收件人：生焯 發件人：Bear Lam 日期：22/12/2021

要求提供 /  確認 事項：

- |                                    |                                     |                               |
|------------------------------------|-------------------------------------|-------------------------------|
| <input type="checkbox"/> 初步鋁料 B.M. | <input type="checkbox"/> 加工拆圖，然後生產  | <input type="checkbox"/> 尺寸表  |
| <input type="checkbox"/> 正式鋁料 B.M. | <input type="checkbox"/> 技術上資料 / 指示 | <input type="checkbox"/> 報價   |
| <input type="checkbox"/> 配件 B.M.   | <input type="checkbox"/> 樣辦或貨品說明書   | <input type="checkbox"/> 分判合約 |
| <input type="checkbox"/> 其他：_____  |                                     |                               |

內容：

修改圖紙 請依附件資料加工

請在 ASAP 前完成上列要求。

附有關圖紙 / 文件：

1+1

以上項目為：

- 原合約工程包       原合約工程加 / 減賬       新工程報價

原因：-

分發東莞各部門：

- ( ) 生產技術總監  連附件    ( ) 技術部  連附件    ( ) 生產部  連附件    ( ) 機械設計部  連附件  
 ( ) 採購部  連附件    ( ) 生產統籌部  連附件 梅/Tracy  
 ( ) 質檢部  連附件    ( ) 會計部  連附件    ( ) 報關組  連附件    ( ) 其他 小羅  連附件


分發香港各部門：

- ( ) 行政部  連附件    ( ) 會計部  連附件    ( ) 統籌部  連附件    ( ) 工程部地盤科文  連附件  
 ( ) 採購部  連附件    ( ) QS 部  連附件    ( ) 維修部  連附件    ( ) 其他 \_\_\_\_\_  連附件

傳遞編號：HK/2357/21

發件人簽署：Ph


項目經理簽署：

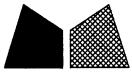

美特鋁質 有限公司  
MIDI Aluminium Fabricator Ltd.

序號	物料編號	數量	位置
1	85948-R02	1	W68L/T5
合計:		1	

工程號	J853	地盤	錦上路/延平道
-----	------	----	---------

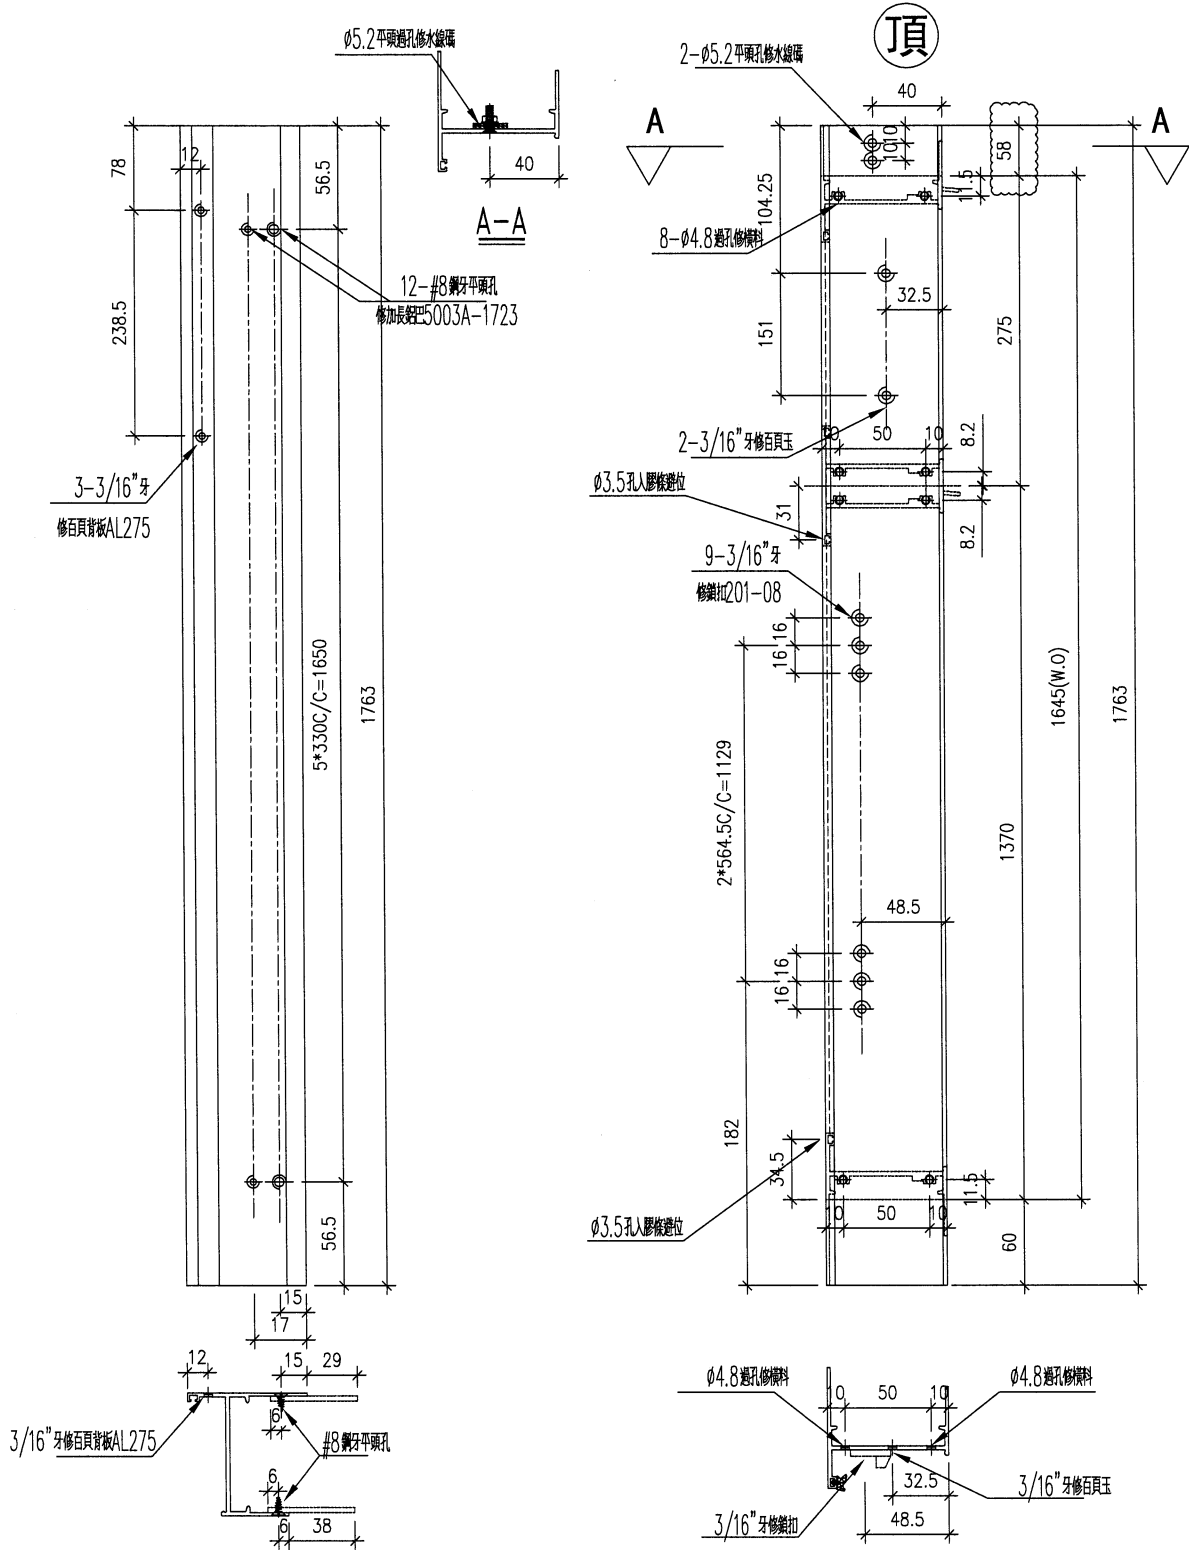

名稱	生框邊企(右)	制圖	DZL	2021.10.30	修改	A	B
材料	X85948	復核	-	-	日期	2021.12.09	2021.12.22
顏色	JMQ213457(古銅)	批准			圖號	J853-85948-R02	