



工程指示 / 要求簡箋(E.I.)

工程指示編號：EI/ 4115 / 21

修改版次：

(A)

工程編號：J-853

工程名稱：大窩坪(廷坪路)

工程項目：試水箱單元件(廠用)背板生產

收件人：生統

發件人：大明

日期：13/04/2022

要求提供 / 確認 事項：

- | | | |
|------------------------------------|-------------------------------------|-------------------------------|
| <input type="checkbox"/> 初步鋁料 B.M. | <input type="checkbox"/> 加工拆圖，然後生產 | <input type="checkbox"/> 尺寸表 |
| <input type="checkbox"/> 正式鋁料 B.M. | <input type="checkbox"/> 技術上資料 / 指示 | <input type="checkbox"/> 報 |
| <input type="checkbox"/> 配件 B.M. | <input type="checkbox"/> 樣辦或貨品說明書 | <input type="checkbox"/> 分判合約 |
| <input type="checkbox"/> 其他：_____ | | |

內容：

煩請依附件資料 生產鋁板

請在 20/04/2022 前完成上列要求。

附有關圖紙 / 文件：附 B.M 表 1 頁,圖紙 1+1+2 頁

以上項目為:

- 原合約工程包 原合約工程加 / 減賬 新工程報價

原因：-

分發東莞各部門：

- ()生產技術總監 連附件 ()技術部 連附件 ()生產部 連附件 ()機械設計部 連附件
- ()採購部 連附件 ()生產統籌部 連附件 梅, Tracy
- ()質檢部 連附件 ()會計部 連附件 ()報關組 連附件 ()其他 _____ 連附件

分發香港各部門：

- ()行政部 連附件 ()會計部 連附件 ()統籌部 連附件 ()工程部地盤科文 連附件
- ()採購部 連附件 ()QS 部 連附件 ()維修部 連附件 ()其他 _____ 連附件

傳遞編號：AK 0623

發件人簽署：

項目經理簽署：



美特鋁質有限公司
MIDI Aluminium Fabricator Ltd.

工程號:	J-853	計算:	付吉寧	日期:	2022.04.12	送呈:	胡哥
地盤名稱:	延坪道住宅	核對:	謝永林	日期:	2022.04.12	副本:	
項目類別:	PMU幕牆背板	批准:		日期:			
修改版次:	A	總面積m ² :	22.528	總V.F.:	19.08	總重量:	122.10

此BM依據PMU鋁板拆圖資料計算

序號	修改內容	鋁板圖號	鋁板名稱	顏色	實用	後備	總數	總重量	m ²		備註	備註		
									單件展開面積	總展開面積				
1	A	DBP-104	2mm鋁背板	UCT542049SSC-3(淺灰)	2		2	21.139	1.950	3.900	1.674	3.348	直位	修改分格寬度
2	A	DBP-P3	2mm鋁背板	UCT542049SSC-3(淺灰)	2		2	7.038	0.649	1.299	0.505	1.010	直位	修改分格寬度
3		DBP-101	2mm鋁背板	UCT542049SSC-3(淺灰)	2		2	21.878	2.018	4.036	1.759	3.517	轉角位	
4		DBP-P1	2mm鋁背板	UCT542049SSC-3(淺灰)	2		2	11.723	1.081	2.163	0.917	1.834	轉角位	
5	A	DBP-102	2mm鋁背板	UCT542049SSC-3(淺灰)	2		2	20.108	1.855	3.710	1.589	3.177	直位	修改分格寬度
6		DBP-103	2mm鋁背板	UCT542049SSC-3(淺灰)	2		2	20.108	1.855	3.710	1.589	3.177	直位	
7		DBP-P2	2mm鋁背板	UCT542049SSC-3(淺灰)	4		4	20.108	0.928	3.710	0.755	3.021	直位	
					總計:		16	122.102		22.528		19.085		

圖則登記表 DRAWING REGISTER									
工程名稱 Project Title:		延坪道住宅 PMU幕牆鋁板			接收日期 Receiving Date (適用於客戶圖則)				
工程編號 Project No:		J-853			年				
分發予 Distributed To					月				
					日				
					年	21	22		
					月	12	4		
					日	4	12		
圖則編號 Drg. No.	圖則名稱 Drawing Title			修訂編號 Revision No.					
DBP-102	背板-拆圖			1	-	A			
DBP-101	右轉角背板-拆圖			2	-	-			
DBP-P1	左轉角背板-拆圖			3	-	-			
KD-01	位置圖			4	-	A			
KD-02	位置圖			5	-	A			

EG-DWG3






美特鋁質 有限公司
MIDI Aluminium Fabricator Ltd.

工程號 J-853 地盤 延坪道住宅

物料編號	數量	W	A	M	X	N	分格尺寸	備註
DBP-102	2	1896.0	48.00	300	X	6	2000.0	
DBP-103	2	1896.0	48.00	300	X	6	2000.0	
DBP-P2	4	896.0	148.00	300	X	2	1000.0	
DBP-104	2	1998.5	99.25	300	X	6	2102.5	
DBP-P3	2	596.0	48.00	250	X	2	700.0	

依據E1/4573, 修改分格寬度

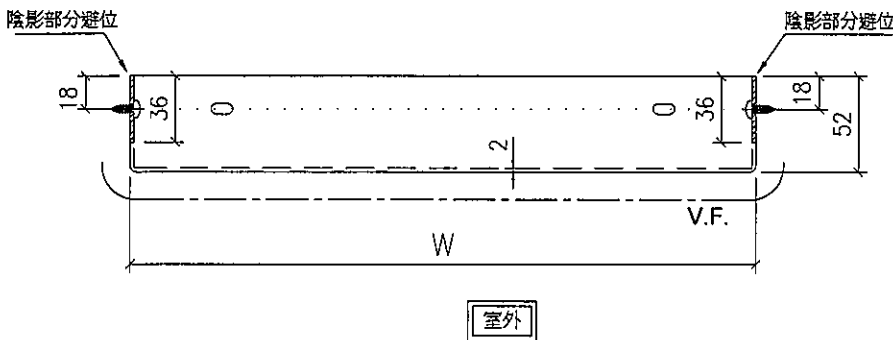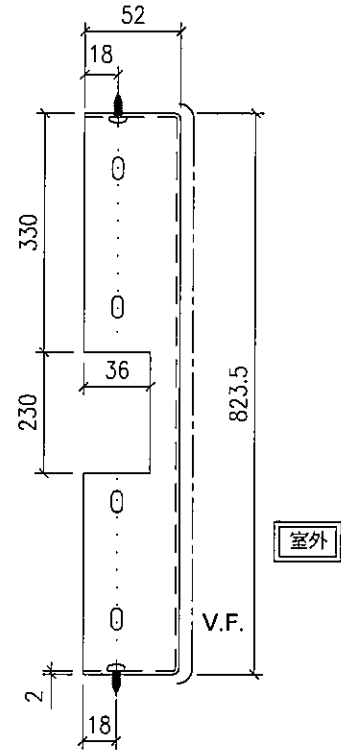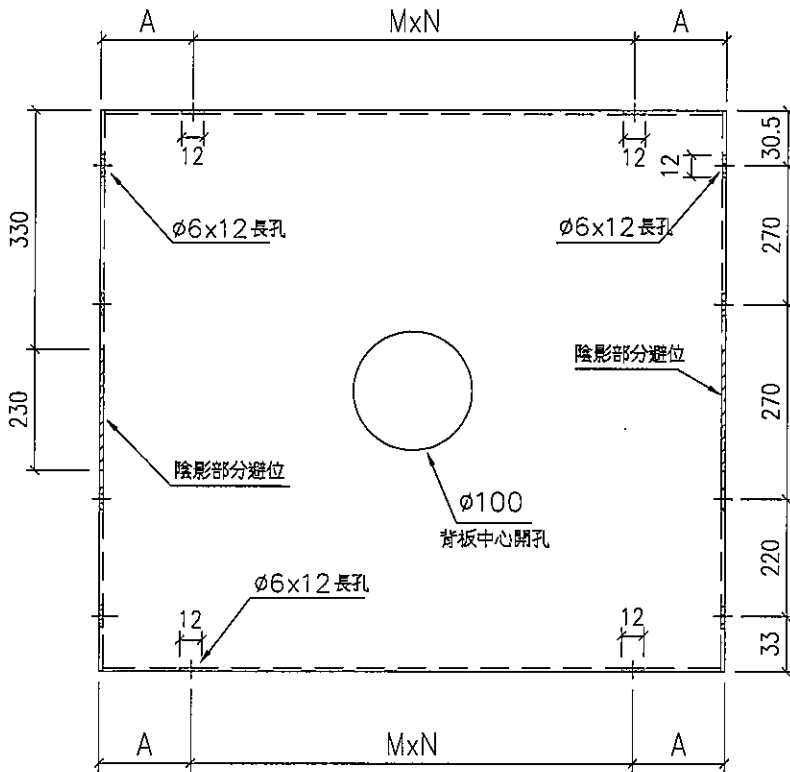

名稱	背板拆圖	制圖	付吉寧	2021.11.27	修改	A	
材料	2mm 鋁板	復核	謝永林	2021.12.04	日期	2022.04.12	
顏色	UCT542049SC-3(淺灰)	批准	Daniel		圖號	DBP-102	

