



工程指示 / 要求簡箋(E.I.)

工程指示編號：EI/ 4130 / 21 修改版次：
 工程編號：J-853 工程名稱：大窩坪(延坪路)
 工程項目：幕牆項目
 收件人：Maggie 姐 發件人：大明 日期：13/12/2021

□要求提供 / □確認 事項：

- | | | |
|------------------------------------|-------------------------------------|-------------------------------|
| <input type="checkbox"/> 初步鋁料 B.M. | <input type="checkbox"/> 加工拆圖，然後生產 | <input type="checkbox"/> 尺寸表 |
| <input type="checkbox"/> 正式鋁料 B.M. | <input type="checkbox"/> 技術上資料 / 指示 | <input type="checkbox"/> 報 |
| <input type="checkbox"/> 配件 B.M. | <input type="checkbox"/> 樣辦或貨品說明書 | <input type="checkbox"/> 分判合約 |
| <input type="checkbox"/> 其他：_____ | | |

內容：

煩請 按圖紙 修改 模具 共 3 個

CKHK 16170, CKHK 16176, CKHK 16178

請在 _____ 前完成上列要求。

附有關圖紙 / 文件：附 B.M 表 0 頁, 圖紙 3 頁

以上項目為：

- 原合約工程包 原合約工程加 / 減賬 新工程報價

原因：-

分發東莞各部門：

- () 生產技術總監 □連附件 () 技術部 連附件 梅 () 生產部 □連附件 () 機械設計部 □連附件
 () 採購部 □連附件 () 生產統籌部 □連附件
 質檢部 王 玲 連附件 () 會計部 □連附件 () 報關組 □連附件 () 其他 _____ □連附件

分發香港各部門：

- () 行政部 □連附件 () 會計部 □連附件 () 統籌部 □連附件 () 工程部地盤科文 □連附件
 () 採購部 □連附件 () QS 部 □連附件 () 維修部 □連附件 () 其他 _____ □連附件

傳遞編號：

AK 2263

發件人簽署：

FTP


項目經理簽署：

CUSTOMER



CUST PART NO. AL-CW-A07(0)

SECTION NO. *85992

a=0.1r
b=0.2r
c=0.3r
d=0.4r
e=0.5r
f=0.8r
g=1.0r
h=3.0r

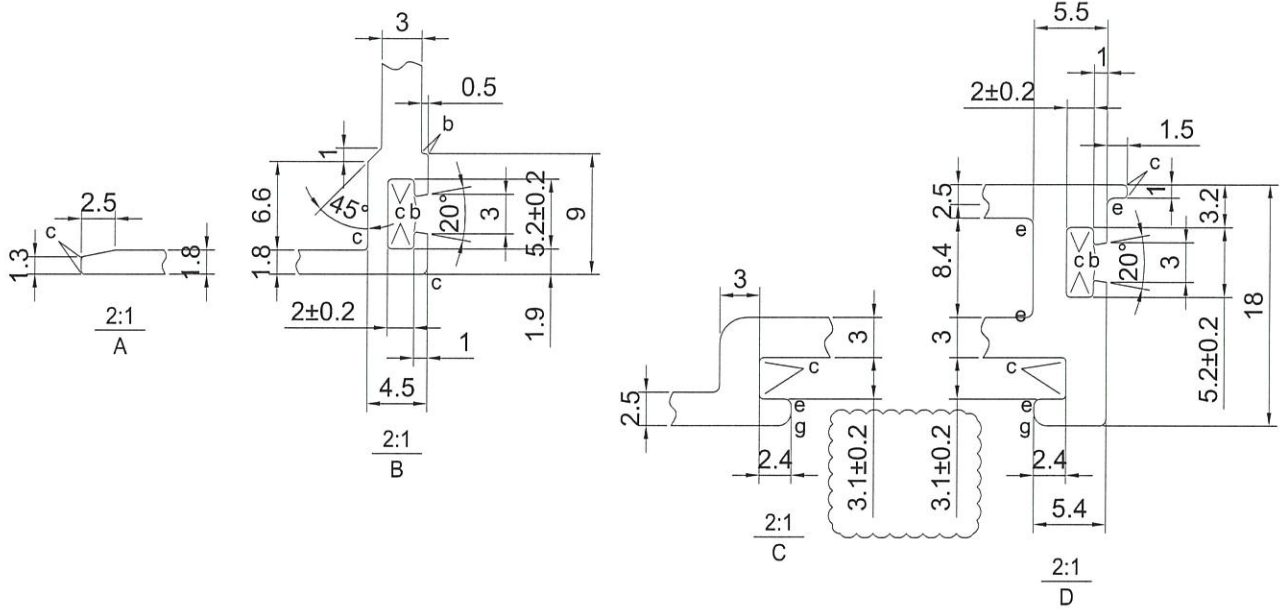

美特鋁質有限公司
承認圖面
日期 12/12/2021

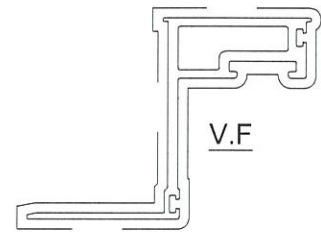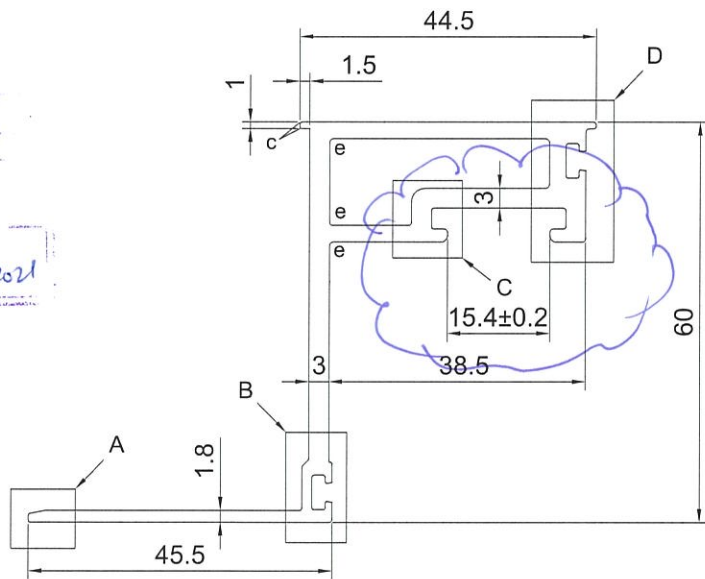

SCALE 1:2

CHK/K 16176

SIGNATURE GRADEING	HIGH SIGNATURE GRADEING	C.C.DIA(MM)	104.04						
AREA (SQ MM)	526.58	UNSPECIFIED THICKNESS	2.5	PERIMETER (MM)	327.25	STANDARD		SCALE	1:1
MASS (KG/M)	1.427	UNSPECIFIED CORNERS	-	SURFACE AREA	327.25	ALLOY	6063-T6	VERSION	C
COMPANY ISSUE			DRAWN	LHR	DATE	2021-07-26	APPELLATION	PAGE OF	
			STANDARDIZATION		DATE				
			TO SIGN		DATE				
			AUDITING		DATE				
MARKER	MODIFY	FILE NO	SIGNATURE	DATE	APPROV				

美特鋁質有限公司
MIDI Aluminium Fabricator

T:\jobs\1853\4. 拆圖\853 大窗評 Curtain Wall Die\853 工程項目型材樣圖(2021.12.10_Arbut).dwg. Model

