

工程指示 / 要求簡箋(E.I.)

工程指示編號：EI/ 4196 /22 修改版次： B  
 工程編號： J853 工程名稱：延坪道住宅項目  
 工程項目：PMU地盤用起步料之鋁掛碼生產修改  
 收件人：生統 發件人：Joe Chan 日期：28/2/2022

要求提供 /  確認 事項：

- ( ) 初步鋁料 B.M.                      ( ) 加工拆圖，然後生產                      ( ) 尺寸表
- ( ) 正式鋁料 B.M.                      ( ) 技術上資料 / 指示                      ( ) 報價
- ( ) 配件 B.M.                              ( ) 樣辦或貨品說明書                      ( ) 分判合約
- ( ) 其他：\_\_\_\_\_

內容：

修改圖紙了頁，請依附件資料生產  
 (\*請取消 EI 4295C)

請在 10/3/2022 前完成上列要求。

附有關圖紙 / 文件：

1+7頁

以上項目為：

- 原合約工程包                       原合約工程加 / 減賬                       新工程報價

原因：-

分發東莞各部門：

- ( ) 生產技術總監  連附件 (V) 技術部  連附件 ( ) 生產部  連附件 ( ) 機械設計部  連附件
- ( ) 採購部  連附件 (V) 生產統籌部  連附件 梅, TRACY
- ( ) 質檢部  連附件 ( ) 會計部  連附件 ( ) 報關組  連附件 ( ) 其他 \_\_\_\_\_  連附件

分發香港各部門：

- ( ) 行政部  連附件 ( ) 會計部  連附件 ( ) 統籌部  連附件 ( ) 工程部地盤科文  連附件
- ( ) 採購部  連附件 ( ) QS 部  連附件 ( ) 維修部  連附件 ( ) 其他 \_\_\_\_\_  連附件

傳遞編號：HK0307/22

發件人簽署：  
 項目經理簽署：P.P.

①

圖則登記表  
DRAWING REGISTER

工程名稱 Project Title:	九龍延坪道 (PMU試水)
地盤用幕牆 (散件) 鋁料拆圖	
工程編號 Project No:	J-853

分發予 Distributed To


接收日期 Receiving Date (適用於客戶圖則)

年									
月									
日									

發出日期 Issued Date

年	21	22	22						
月	12	02	02						
日	09	22	24						

PMU-S01	圖則名稱 Drawing Title
PMU-KG-01~02	玻璃扣蓋
PMU-KG-03	玻璃扣蓋 (轉角位)
PMU-KG-04	玻璃扣蓋 (轉角位)
PMU-KG-05~07	玻璃扣蓋
PMU-S01	頂橫
PMU-S02	頂橫 (轉角位)
PMU-S03	頂橫 (轉角位)
PMU-S04	頂橫
PMU-S05	頂橫
PMU-S06	頂橫
CW-GL01	封口片
CW-GL02	封口墊片
PMU-LB-01	鋁巴
PMU-LB-02	鋁巴
PMU-LB-02a	鋁巴
PMU-LB-03~04	鋁巴
853-BT01	牆邊鋁碼 (直位)
853-BT02	牆邊鋁碼 (左收邊)
853-BT03	牆邊鋁碼 (右收邊)
853-BT04	牆邊鋁碼 (轉角邊)
853-BT05	牆邊鋁碼 (轉角邊)
853-PL01	單元安裝凹碼
853-PL01R	單元安裝凹碼
853-PL02/853-PL03	介子 (48) / 介子 (60)
PMU-PT03	位置圖(轉角位)
PMU-PT04	位置圖(直位)

修訂編號  
Revision No.

1	-	-	-						
2	-	-	-						
3	-	-	-						
4	-	-	-						
5	-	-	A						
6	-	-	A						
7	-	-	A						
8	-	-	A						
9	-	-	A						
10	-	-	A						
11	-	-	-						
12	-	-	-						
13	-	-	-						
14	-	-	-						
15	-	-	-						
16	-	-	-						
17	-	A	-						
18	-	A	-						
19	-	A	-						
20	-	A	-						
21	-	A	-						
22	-	A	-						
23	-	A	-						
24	-	-	-						
25	-	-	-						
26	-	-	-						






美特鋁質 有限公司  
MIDI Aluminium Fabricator Ltd.

工程號 J853 地盤 延坪道

物料編號	PMU-S03	數量	1
請用A3紙打印			

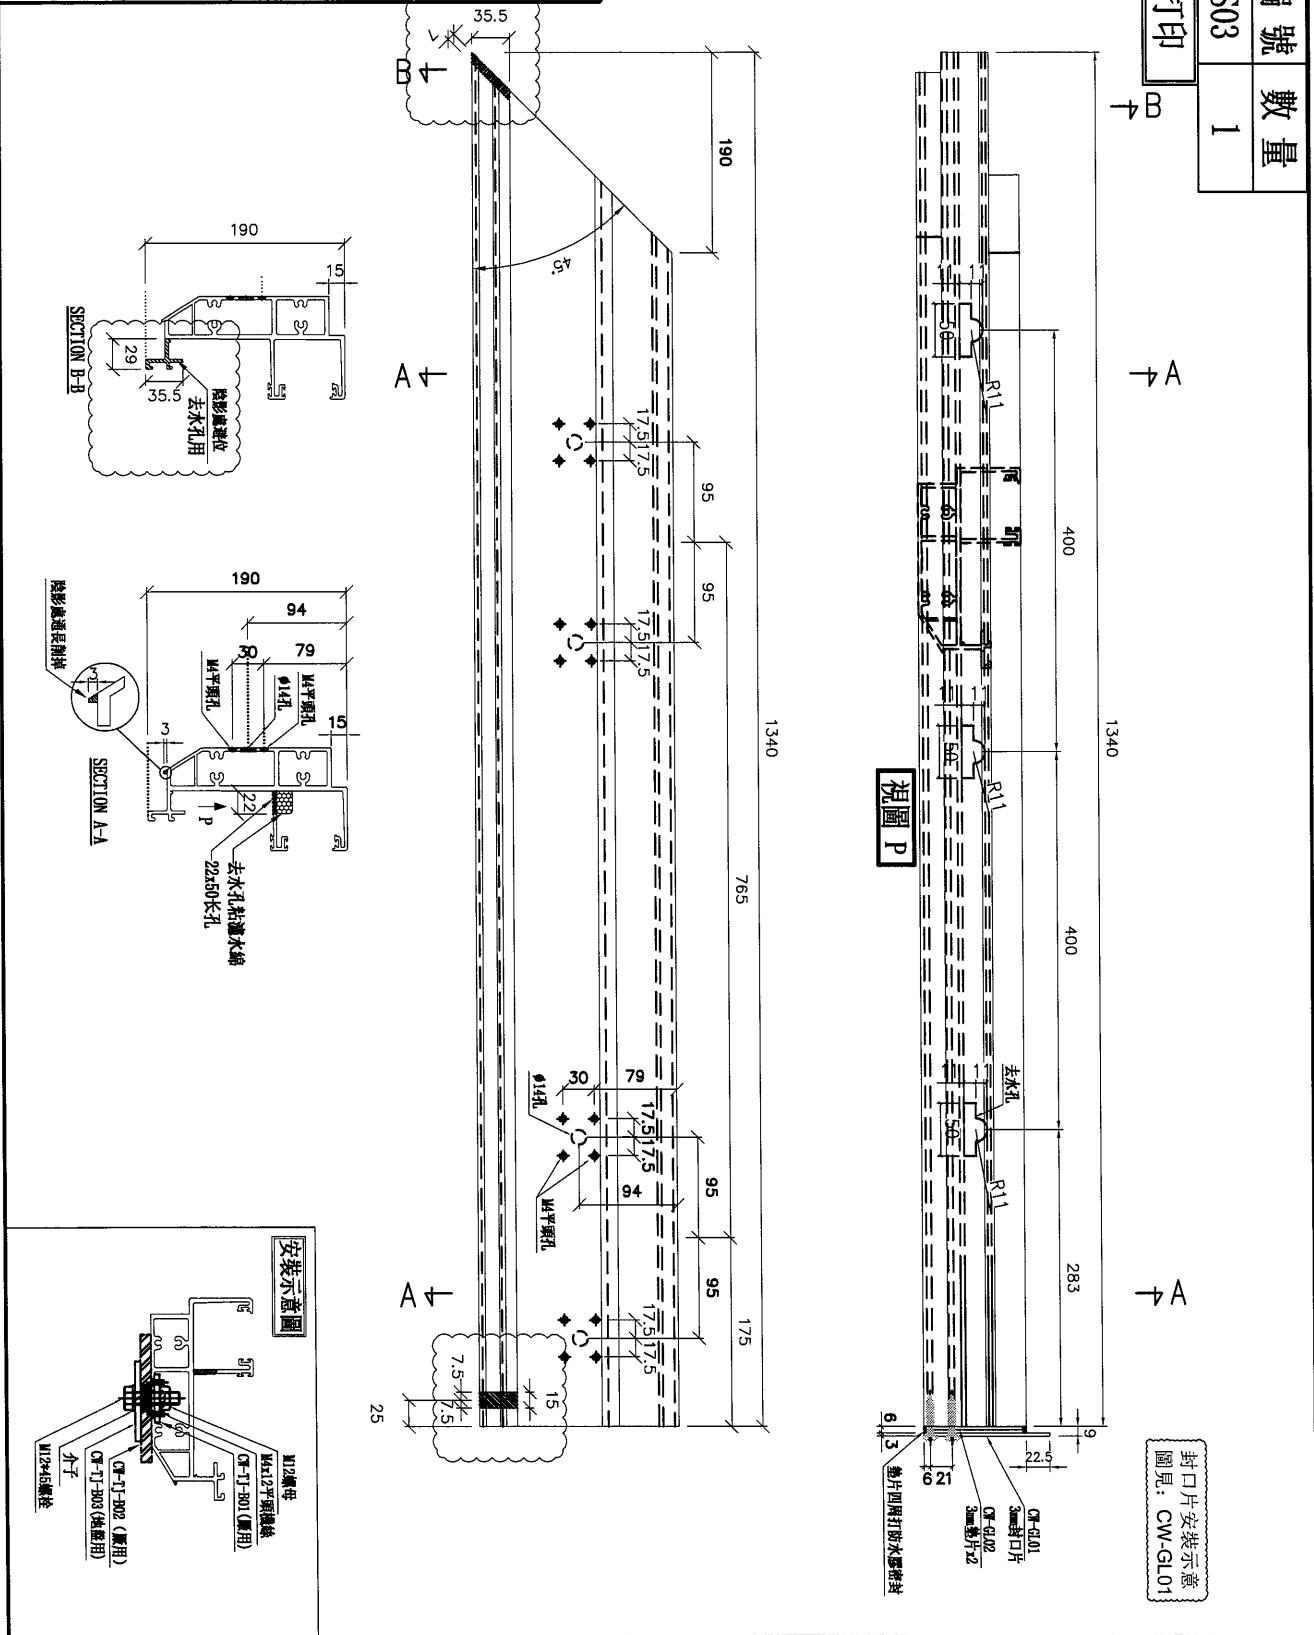

名稱	頂橫	制圖	謝曉云	2021.12.03	修改	A
材料	X85982	復核	謝永林	2021.12.08	日期	22.02.24
顏色	JMQ213457(3 coatings)	批准	Daniel		圖號	PMU-S03



6


EG-DWG3

美特鋁質 有限公司  
MIDI Aluminium Fabricator Ltd.

工程號 J853 地盤 延坪道

請用A3紙打印

物料編號	PMU-S05
數量	1

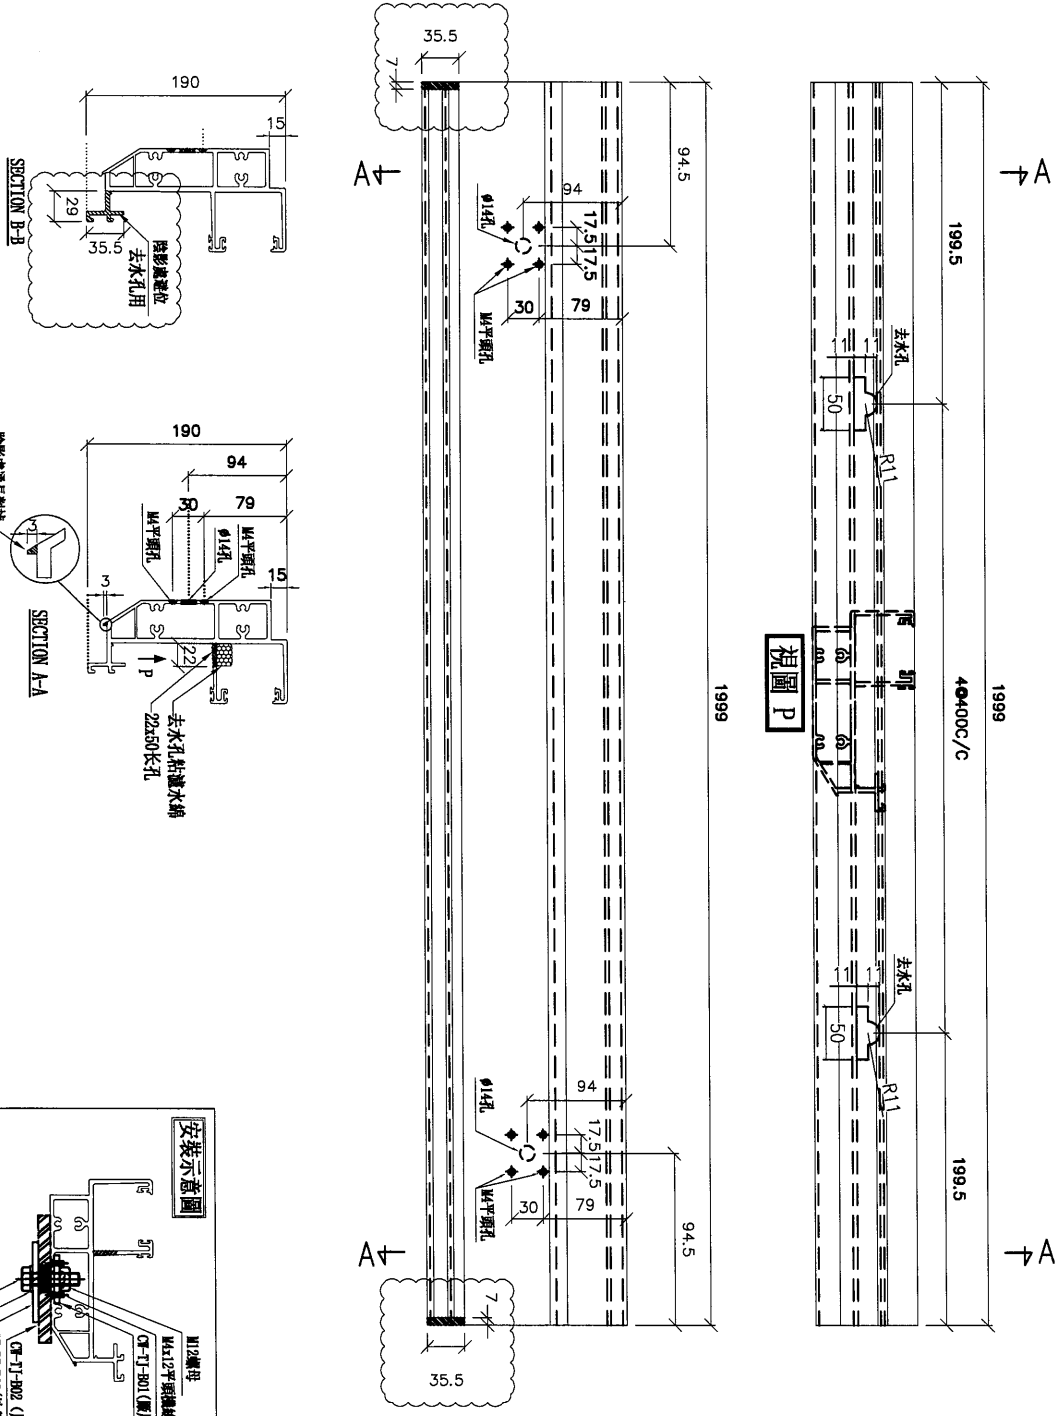


名稱	頂橫	制圖	謝曉云	2021.12.03	修改	A
材料	X85982	復核	謝永林	2021.12.08	日期	22.02.24
顏色	JMQ213457(3 coatings)	批准	Daniel		圖號	PMU-S05

**美特鋁質** 有限公司  
MIDI Aluminium Fabricator Ltd.

工程號 J856 地盤 延坪道

物料編號	數量
PMU-S06	1

請用A3紙打印

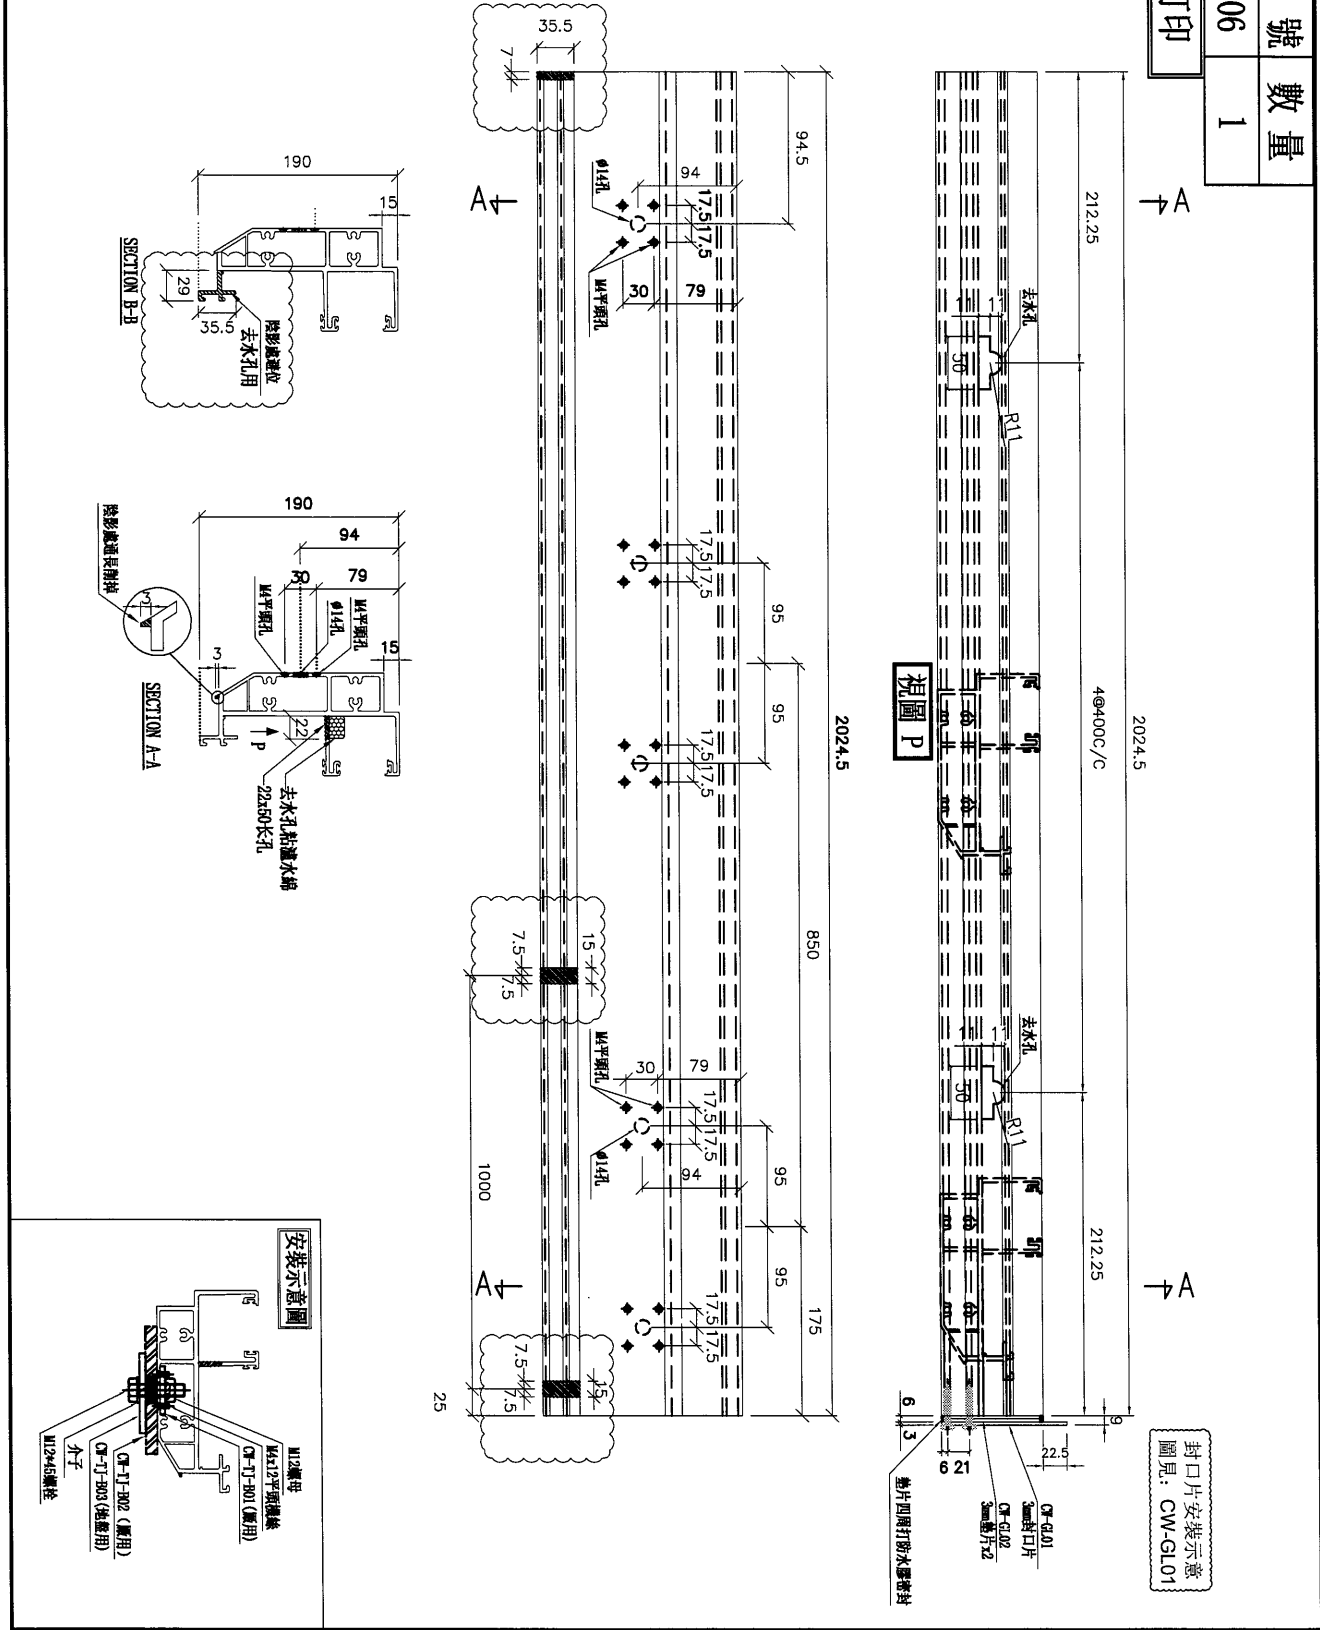

名稱	頂橫	制圖	謝曉云	2021.12.03	修改	A
材料	X85982	復核	謝永林	2021.12.08	日期	22.02.24
顏色	JMQ213457(3 coatings)	批准	Daniel		圖號	PMU-S06