

工程指示 / 要求簡箋(E.I.)

工程指示編號：EI/ 4215 122

修改版次：D

工程編號：J853

工程名稱：延坪道住宅項目

工程項目：T7 偉瀾修改 (標邊企料補開水線碼孔)

收件人：生統

發件人：Joe Chan

日期：22/2/2022

要求提供 / 確認 事項：

- () 初步鋁料 B.M. () 加工拆圖，然後生產 () 尺寸表
- () 正式鋁料 B.M. () 技術上資料 / 指示 () 報價
- () 配件 B.M. () 樣辦或貨品說明書 () 分判合約
- () 其他：_____

內容：

修改圖紙，補開水線碼孔。

其他座號之標玻如有同樣問題，請以相同方式處理。

請在 ASAP 前完成上列要求。

附有關圖紙 / 文件：

11 項

以上項目為：

- 原合約工程包 原合約工程加 / 減賬 新工程報價

原因：-

分發東莞各部門：

- () 生產技術總監 連附件 () 技術部 連附件 () 生產部 連附件 () 機械設計部 連附件
- () 採購部 連附件 () 生產統籌部 連附件 梅, TRACY
- () 質檢部 連附件 () 會計部 連附件 () 報關組 連附件 () 其他 _____ 連附件

分發香港各部門：

- () 行政部 連附件 () 會計部 連附件 () 統籌部 連附件 () 工程部地盤科文 連附件
- () 採購部 連附件 () QS 部 連附件 () 維修部 連附件 () 其他 _____ 連附件

傳遞編號：

HK 0288 / 22


發件人簽署：

[Signature]

項目經理簽署：

P.P. *[Signature]*

 美特鋁質有限公司 MIDI Aluminium Fabricator Ltd.				序號	物料編號	位置	數量	L	L1	M	N	EQ
工程號 J853 地盤 錦上路/延平道				1	85960-L1-01	W13/T7	15	1177	1095	350	3	63.5
				2	85960-L1-02	W63/T7	2	1327	1245	300	4	63.5
				合計	17							

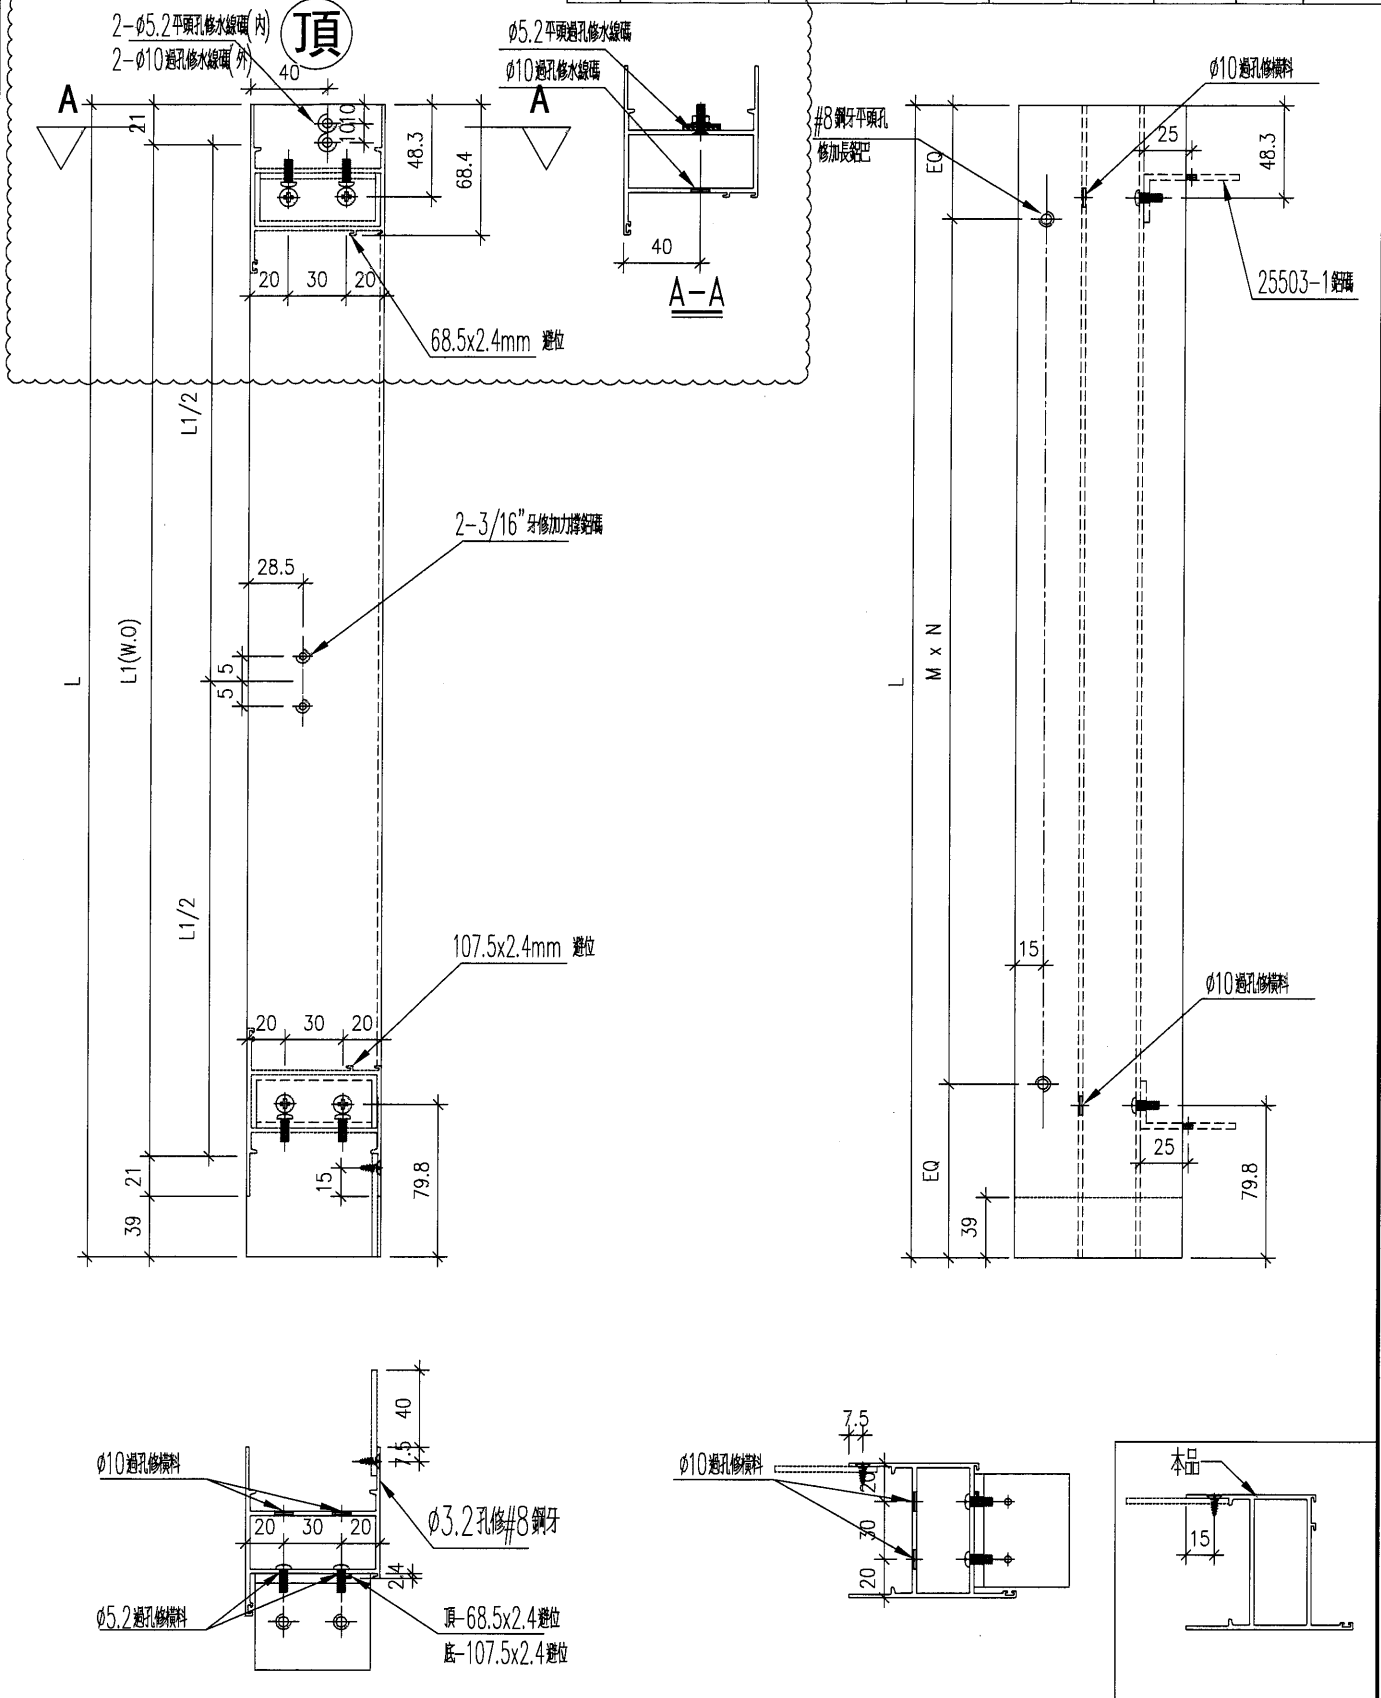


名稱	梗框邊企(左)	制圖	DZL	2021.10.30	修改	A	
材料	X85960	復核	-	-	日期	2022.02.21	
顏色	JMQ213457(古銅)	批准			圖號	J853-85960-L1	



序號	物料編號	位置	數量	L	L1	M	N	EQ
1	85960-R1-01	W13/T7	15	1177	1095	350	3	63.5
2	85960-R1-02	W63/T7	2	1327	1245	300	4	63.5
合計			17					

工程號 J853 地盤 錦上路/延平道

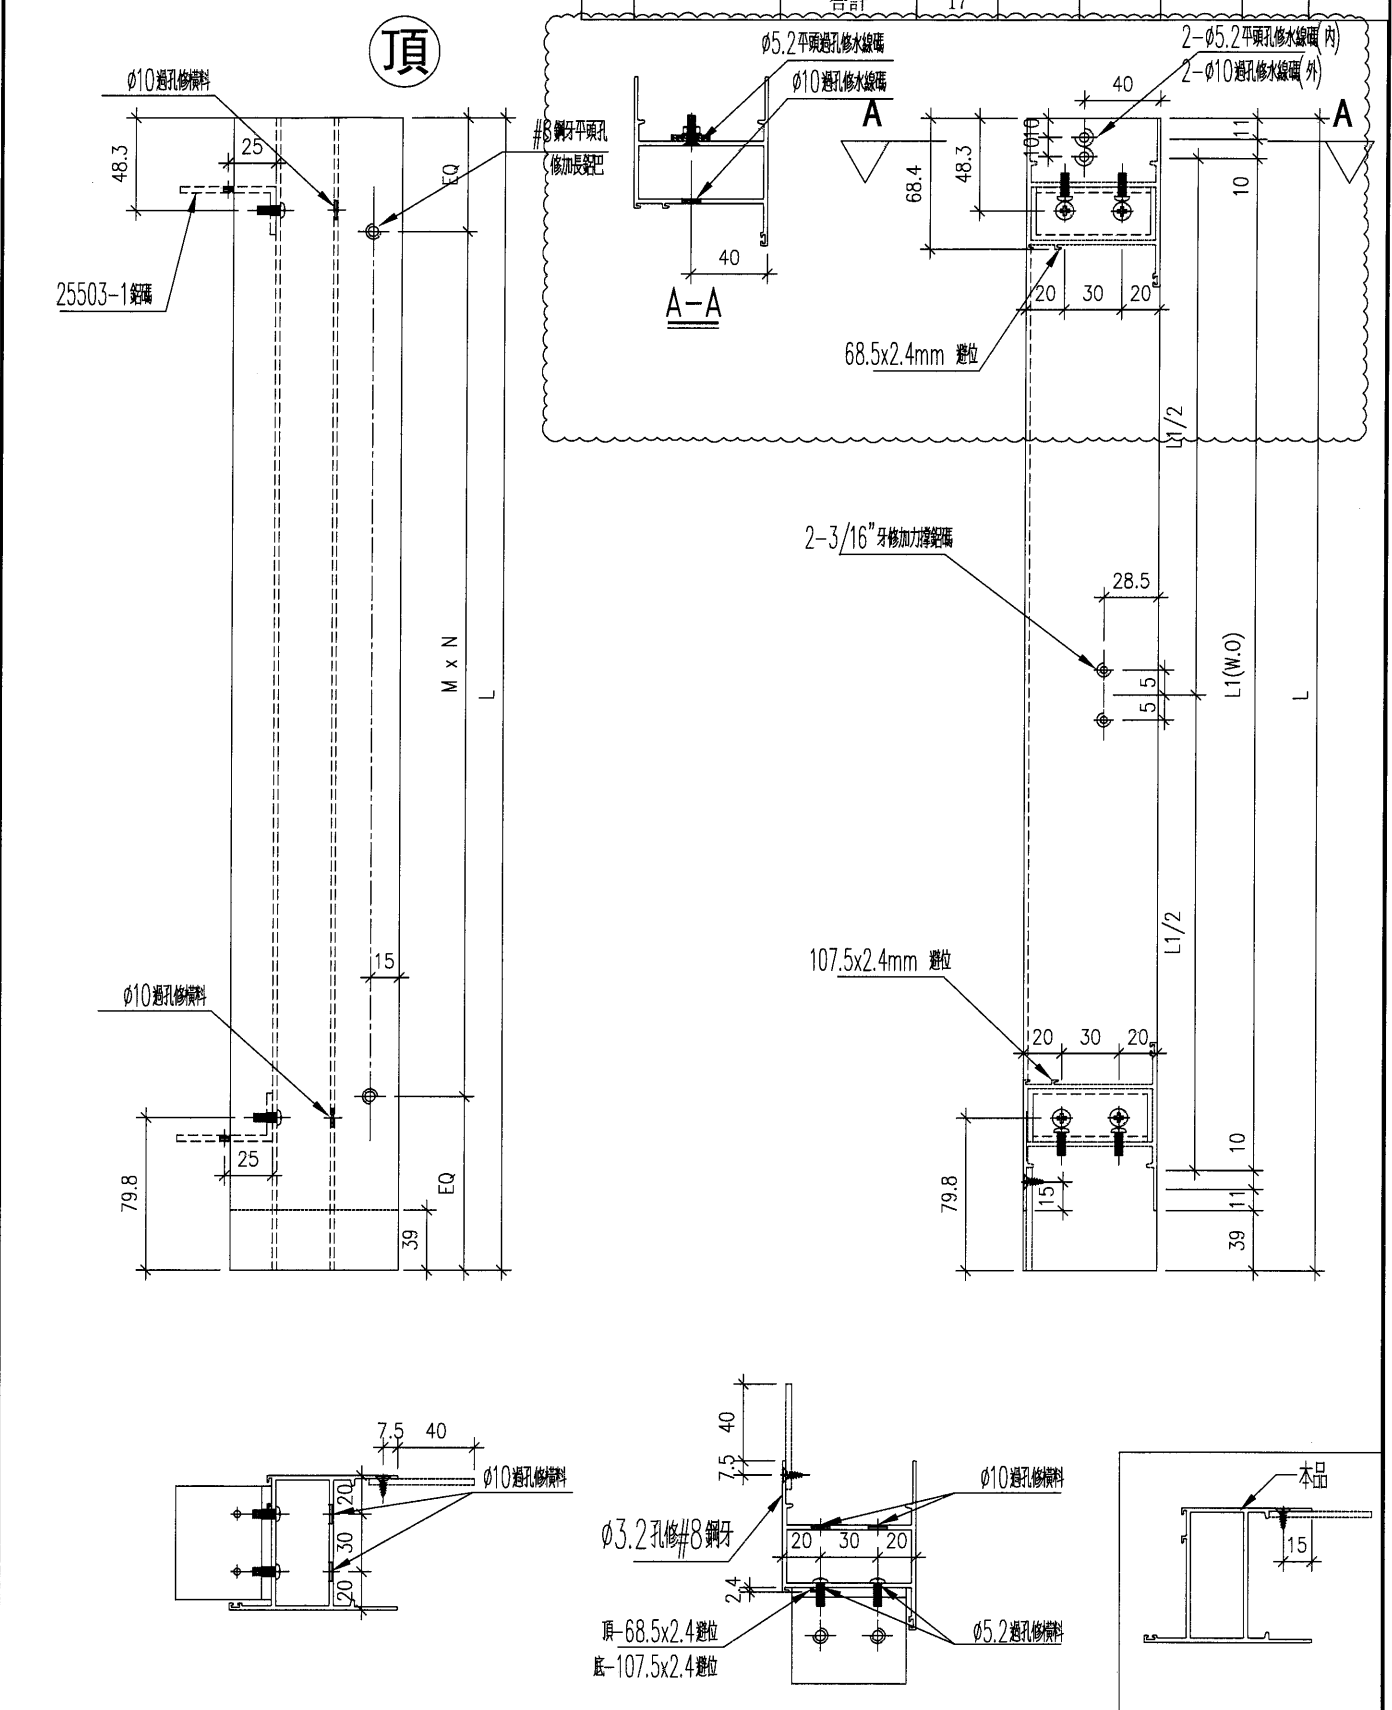

名稱	梗框邊企(右)	制圖	DZL	2021.10.30	修改	A		
材料	X85960	復核	-	-	日期	2022.02.21		
顏色	JMQ213457(古銅)	批准			圖號	J853-85960-R1		