

工程指示 / 要求簡箋(E.I.)

工程指示編號：EI/ 4295 /22

修改版次：B

工程編號：J853

工程名稱：延坪道住宅項目

工程項目：試水箱單元件生產修改

收件人：生統

發件人：Joe Chan

日期：16/2/2022

要求提供 /  確認 事項：

- |                                    |                                     |                               |
|------------------------------------|-------------------------------------|-------------------------------|
| <input type="checkbox"/> 初步鋁料 B.M. | <input type="checkbox"/> 加工拆圖，然後生產  | <input type="checkbox"/> 尺寸表  |
| <input type="checkbox"/> 正式鋁料 B.M. | <input type="checkbox"/> 技術上資料 / 指示 | <input type="checkbox"/> 報價   |
| <input type="checkbox"/> 配件 B.M.   | <input type="checkbox"/> 樣辦或貨品說明書   | <input type="checkbox"/> 分判合約 |
| <input type="checkbox"/> 其他：_____  |                                     |                               |

內容：

修改圖紙，請依附件資料修改。

- ① 生產 UN07, 07a, 08, 08a, 01, 01a, 02, 02a (15/3/2022 出貨)
- ② 生產 UN03, 03a, 04, 04a, 05, 05a, 06, 06a (15/4/2022 出貨)

請在 \_\_\_\_\_ 前完成上列要求。

附有關圖紙 / 文件：

1+33頁

以上項目為：

- 原合約工程包                       原合約工程加 / 減賬                       新工程報價

原因：-

分發東莞各部門：

- ( ) 生產技術總監  連附件    (✓) 技術部  連附件    ( ) 生產部  連附件    ( ) 機械設計部  連附件
- ( ) 採購部  連附件    (✓) 生產統籌部  連附件    梅, TRACY
- ( ) 質檢部  連附件    ( ) 會計部  連附件    ( ) 報關組  連附件    ( ) 其他 \_\_\_\_\_  連附件

分發香港各部門：

- ( ) 行政部  連附件    ( ) 會計部  連附件    ( ) 統籌部  連附件    ( ) 工程部地盤科文  連附件
- ( ) 採購部  連附件    ( ) QS 部  連附件    ( ) 維修部  連附件    ( ) 其他 \_\_\_\_\_  連附件

傳遞編號：

HK0253/22

發件人簽署：

項目經理簽署：

**圖則登記表**  
DRAWING REGISTER

工程名稱 Project Title: <b>延坪道住宅</b>
<b>PML試水幕牆主企主橫B散料及窗玉</b>
工程編號 Project No: <b>J-853</b>

接收日期 Receiving Date (適用於客戶圖則)

年										
月										
日										

分發予 Distributed To


發出日期 Issued Date

年	22	22	22							
月	1	1	2							
日	14	21	14							

圖則編號 Drg. No.	圖則名稱 Drawing Title
UN01a(1)	單元件組裝圖數據表
UN02a	單元件組裝圖
UN02a(1)	單元件組節點圖
UN02a(2)	單元件組裝圖數據表
UN03a	單元件組裝圖
UN03a(1)	單元件組裝圖數據表
UN04a	單元件組裝圖
UN04a(1)	單元件組裝圖數據表
UN05a	單元件組裝圖
UN05a(1)	單元件組節點圖
UN05a(2)	單元件組裝圖數據表
UN06a	單元件組裝圖
UN06a(1)	單元件組節點圖
UN06a(2)	單元件組裝圖數據表
G-NU01	梗母企加工圖
G-NU01RZ	轉角梗公企加工圖
UN-G01RZ	轉角梗企裝飾綫加工圖
G-UN02Z	轉角生企加工圖
UN-G02Z	轉角生企裝飾綫加工圖
G-UN02R	生邊企加工圖
G-NU03	梗邊企加工圖
G-NU03R	梗公企加工圖
G-NU04	梗母企加工圖
G-NU04R	梗公企加工圖
G-NU05	生母企加工圖
G-NU05R	生公企加工圖
G-NU06	生母企加工圖
G-NU06R	生邊企加工圖

修訂編號  
Revision No.

29	-	A	-							
30	-	-	-							
31	-	-	-							
32	-	A	-							
33	-	-	-							
34	-	A	-							
35	-	-	-							
36	-	-	-							
37	-	-	-							
38	-	-	-							
39	-	A	-							
40	-	-	-							
41	-	-	-							
42	-	A	-							
43	-	-	A							
44	-	-	-							
45	-	-	A							
46	-	A	-							
47	-	A	-							
48	-	A	B							
49	-	-	A							
50	-	-	A							
51	-	-	A							
52	-	-	A							
53	-	A	B							
54	-	A	B							
55	-	A	B							
56	-	A	B							

2

圖則登記表  
DRAWING REGISTER

工程名稱 Project Title:	延坪道住宅
	PM試水幕牆主企主橫料及窗玉
工程編號 Project No:	J-853

接收日期 Receiving Date (適用於客戶圖則)

年										
月										
日										

分發予 Distributed To


發出日期 Issued Date

年	22	22	22							
月	1	1	2							
日	14	21	14							

圖則編號 Drg. No.	圖則名稱 Drawing Title
G-NU07	梗邊企加工圖
G-NU07R	梗公企加工圖
G-NU08	生母企加工圖
G-NU08R	生公企加工圖
UN-T01a	頂橫料加工圖
UN-T01a-1	頂橫料加工圖
UN-T01b	雙梗中橫料加工圖
UN-T01c	底橫料加工圖
UN-T02a	頂橫料加工圖
UN-T02a-1	頂橫料加工圖
UN-T02b	上梗下生中橫料加工圖
UN-T02c	上生下梗中橫料加工圖
UN-T02d	底橫料加工圖
UN-T03a	頂橫料加工圖
UN-T03a-1	頂橫料加工圖
UN-T03b	雙梗中橫料加工圖
UN-T03c	底橫料加工圖
UN-T04a	頂橫料加工圖
UN-T04a-1	頂橫料加工圖
UN-T04b	雙梗中橫料加工圖
UN-T04c	底橫料加工圖
UN-T05a	頂橫料加工圖
UN-T05a-1	頂橫料加工圖
UN-T05b	上梗下生中橫料加工圖
UN-T05c	上生下梗中橫料加工圖
UN-T05d	底橫料加工圖
UN-T06a	頂橫料加工圖
UN-T06a-1	頂橫料加工圖

修訂編號  
Revision No.

57	-	-	A							
58	-	-	A							
59	-	A	B							
60	-	A	B							
61	-	-	-							
62	-	-	-							
63	-	-	-							
64	-	-	-							
65	-	-	A							
66	-	-	A							
67	-	A	-							
68	-	A	B							
69	-	-	-							
70	-	-	A							
71	-	-	A							
72	-	-	-							
73	-	-	-							
74	-	-	-							
75	-	-	-							
76	-	-	-							
77	-	-	-							
78	-	-	-							
79	-	-	-							
80	-	A	-							
81	-	A	B							
82	-	-	-							
83	-	-	A							
84	-	-	A							

3

圖則登記表  
DRAWING REGISTER

工程名稱 Project Title: <b>延坪道住宅</b>
<b>PM試水幕牆主企主橫料及窗玉</b>
工程編號 Project No: <b>J-853</b>

接收日期 Receiving Date (適用於客戶圖則)

年													
月													
日													

分發予 Distributed To


發出日期 Issued Date

年	22	22	22										
月	1	1	2										
日	14	21	14										

圖則編號 Drg. No.	圖則名稱 Drawing Title
UN-T06b	上梗下生中橫料加工圖
UN-T06c	上生下梗中橫料加工圖
UN-T06d	底橫料加工圖
UN-T07a	頂橫料加工圖
UN-T07a-1	頂橫料加工圖
UN-T07b	雙梗中橫料加工圖
UN-T07c	底橫料加工圖
UN-T08a	頂橫料加工圖
UN-T08a-1	頂橫料加工圖
UN-T08b	上梗下生中橫料加工圖
UN-T08c	上生下梗中橫料加工圖
UN-T08d	底橫料加工圖
LUC-01	欄河槽加工圖
LUC-02Z	欄河槽加工圖
UN-AG01	鋁角加工圖
UN-AG02	鋁角加工圖
UN-BM1	單玻線加工圖
UN-BM1R	單玻線加工圖
UN-BM2	單玻骨加工圖
UN-BM2	單玻骨加工圖
UN-DM2	雙玻骨加工圖
UN-DM2R	雙玻骨加工圖
UN-BM1Z	轉角生玻骨(單玻)
UN-DM1Z	轉角生玻骨(雙玻)
BB-01	扣蓋加工圖
BB-01a	扣蓋加工圖
TB-01	中間用套芯
TB-01ZL	轉角用套芯

修訂編號 Revision No.													
85	-	A	-										
86	-	A	B										
87	-	-	-										
88	-	-	A										
89	-	-	A										
90	-	-	-										
91	-	-	-										
92	-	-	-										
93	-	-	-										
94	-	-	-										
95	-	A	-										
96	-	-	-										
97	-	-	-										
98	-	-	-										
99	-	-	-										
100	-	A	-										
101	-	-	A										
102	-	-	A										
103	-	-	A										
104	-	-	A										
105	-	-	-										
106	-	-	-										
107	-	-	-										
108	-	-	-										
109	-	-	-										
110	-	-	-										
111	-	-	-										
112	-	-	-										


(4)

請用A3打印


修改去水孔及過孔向室內偏移2.5mm

數量	使用位置
1	UN01
1	UN01a

工程號	J853	地盤	延坪道住宅
-----	------	----	-------

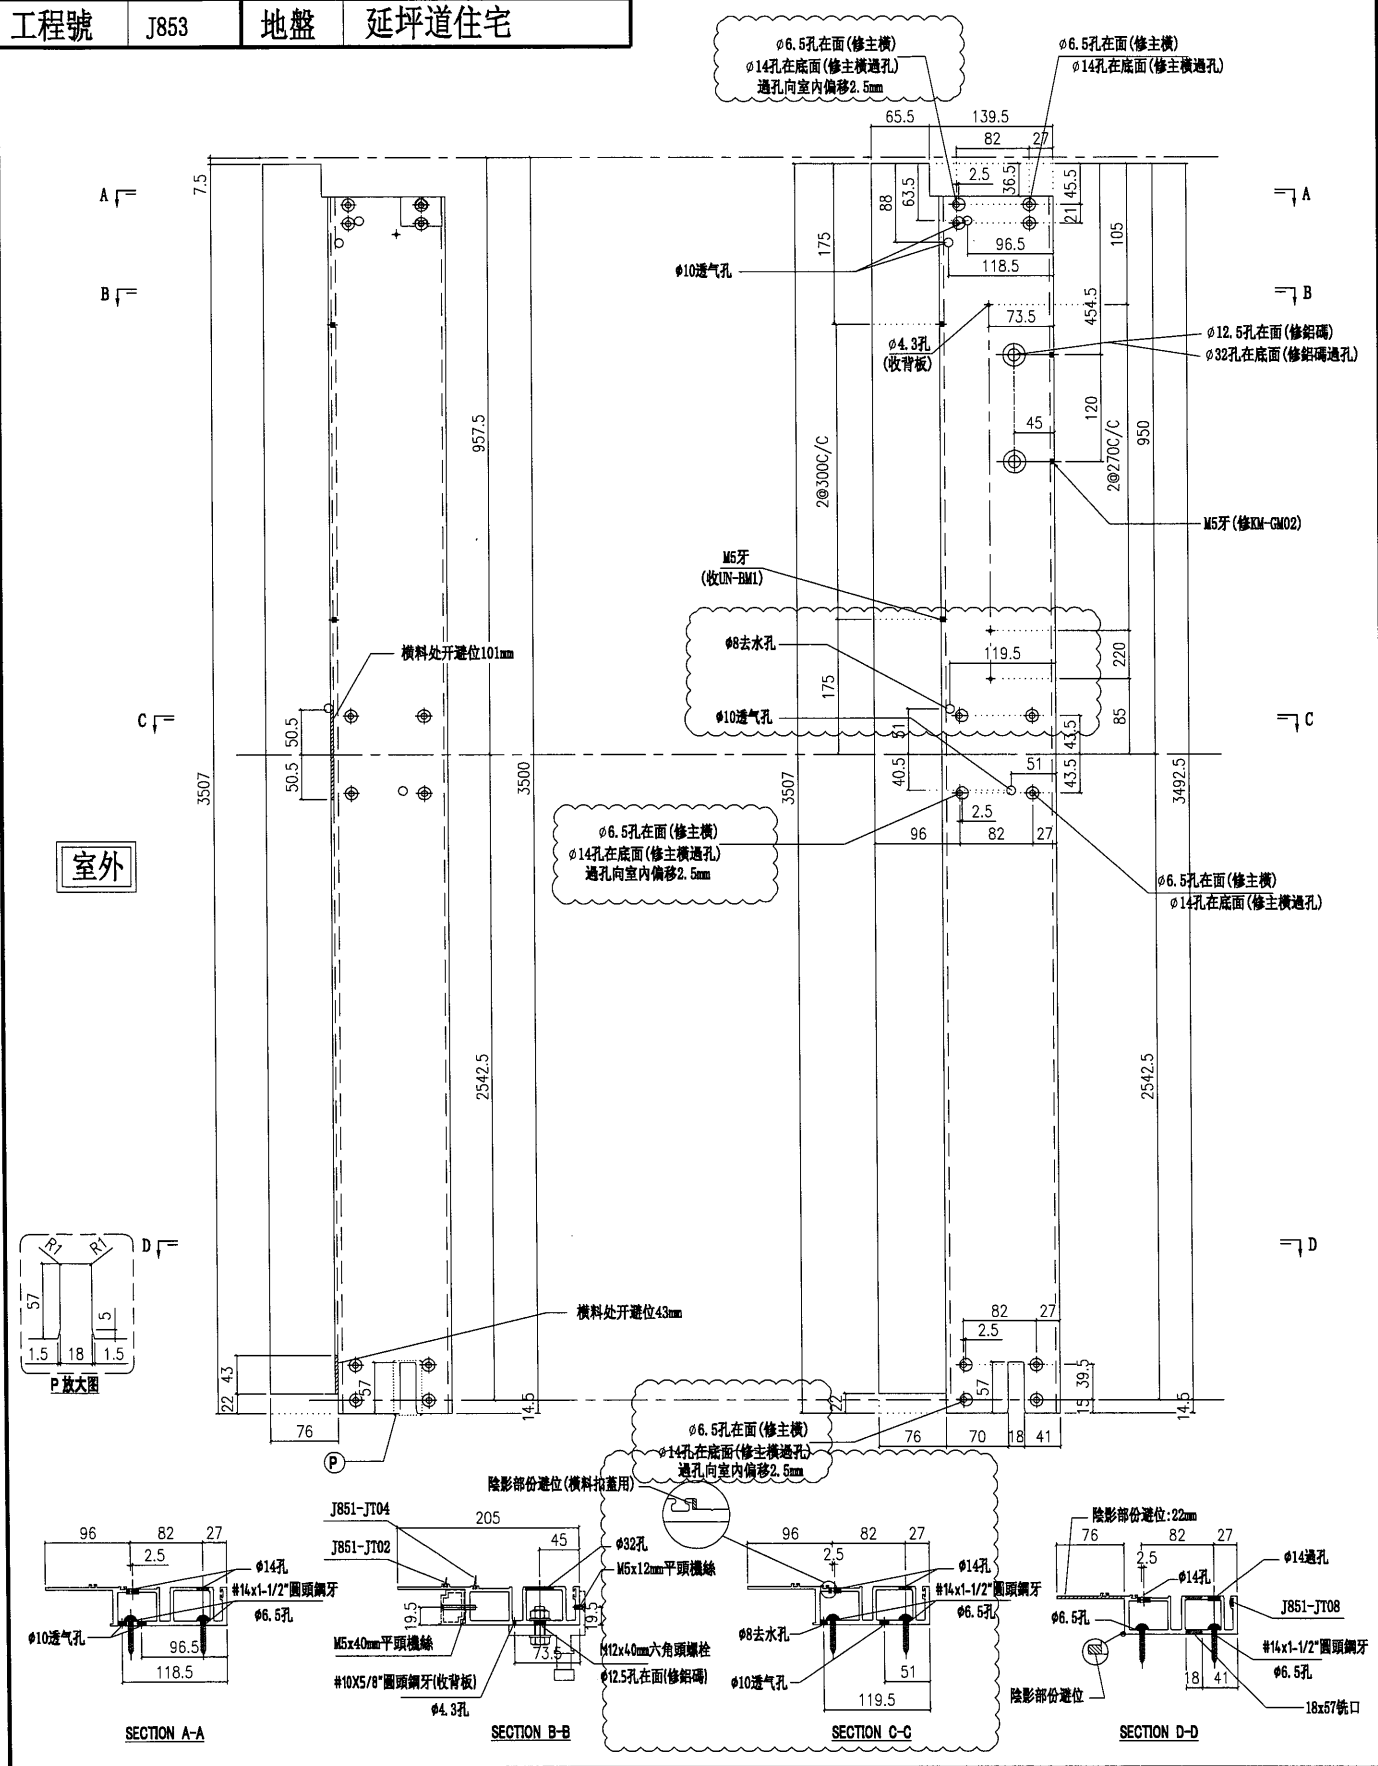

名稱	梗母企	制圖	陳俊賢	2021.11.28	修改	A		
材料	X85972	復核	謝永林	2021.12.14	日期	2022.2.14		
顏色	JMQ213457(三塗)	批准	胡哥		圖號	G-NU01		

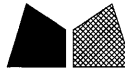



美特鋁質有限公司  
MIDI Aluminium Fabricator Ltd.

請用A3打印

通長避位把裝飾線扣在轉角企料上

數量	使用位置
1	UN01
1	UN01a

工程號	J853	地盤	延坪道住宅
-----	------	----	-------

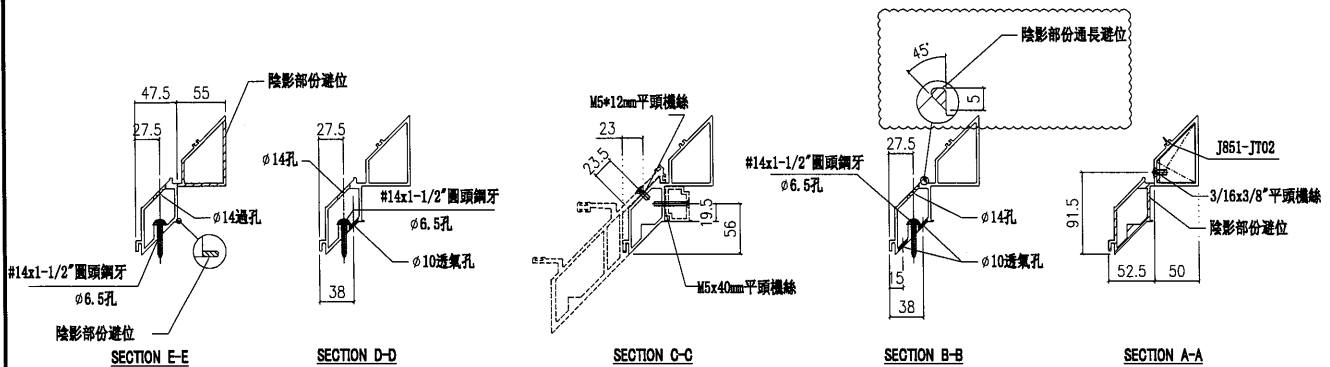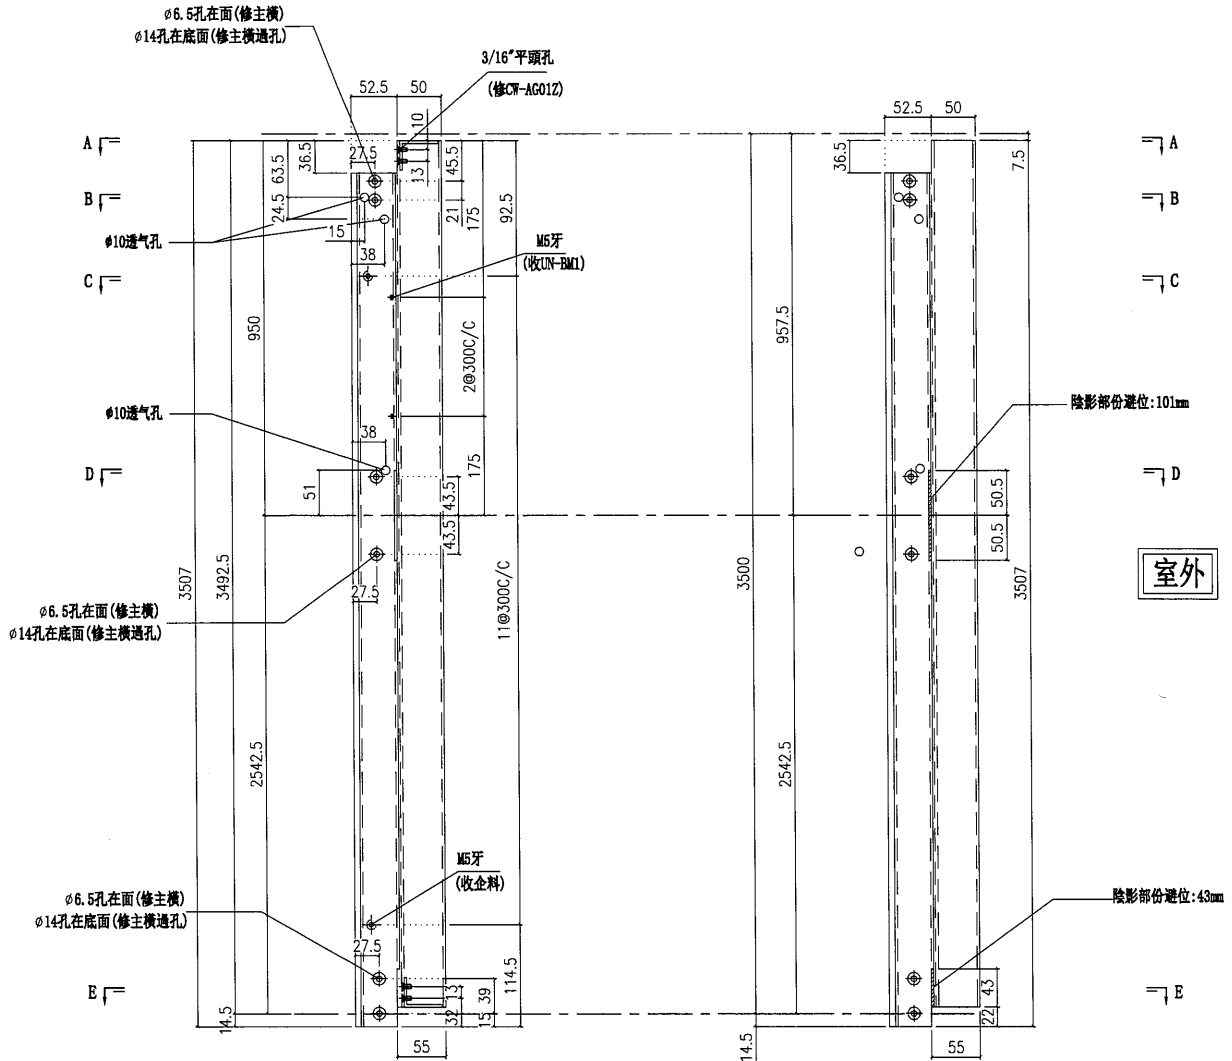

名稱	轉角梗企裝飾線	制圖	陳俊賢	2021.11.28	修改	A	
材料	X85979	復核	謝永林	2021.12.14	日期	2022.2.14	
顏色	JMQ213457(三塗)	批准	胡哥		圖號	UN-G01RZ	





美特鋁質有限公司  
MIDI Aluminium Fabricator Ltd.


請用A3打印

修改頂部避位

修改去水孔

數量	使用位置
1	UN03
1	UN03a

工程號 J853 地盤 延坪道住宅

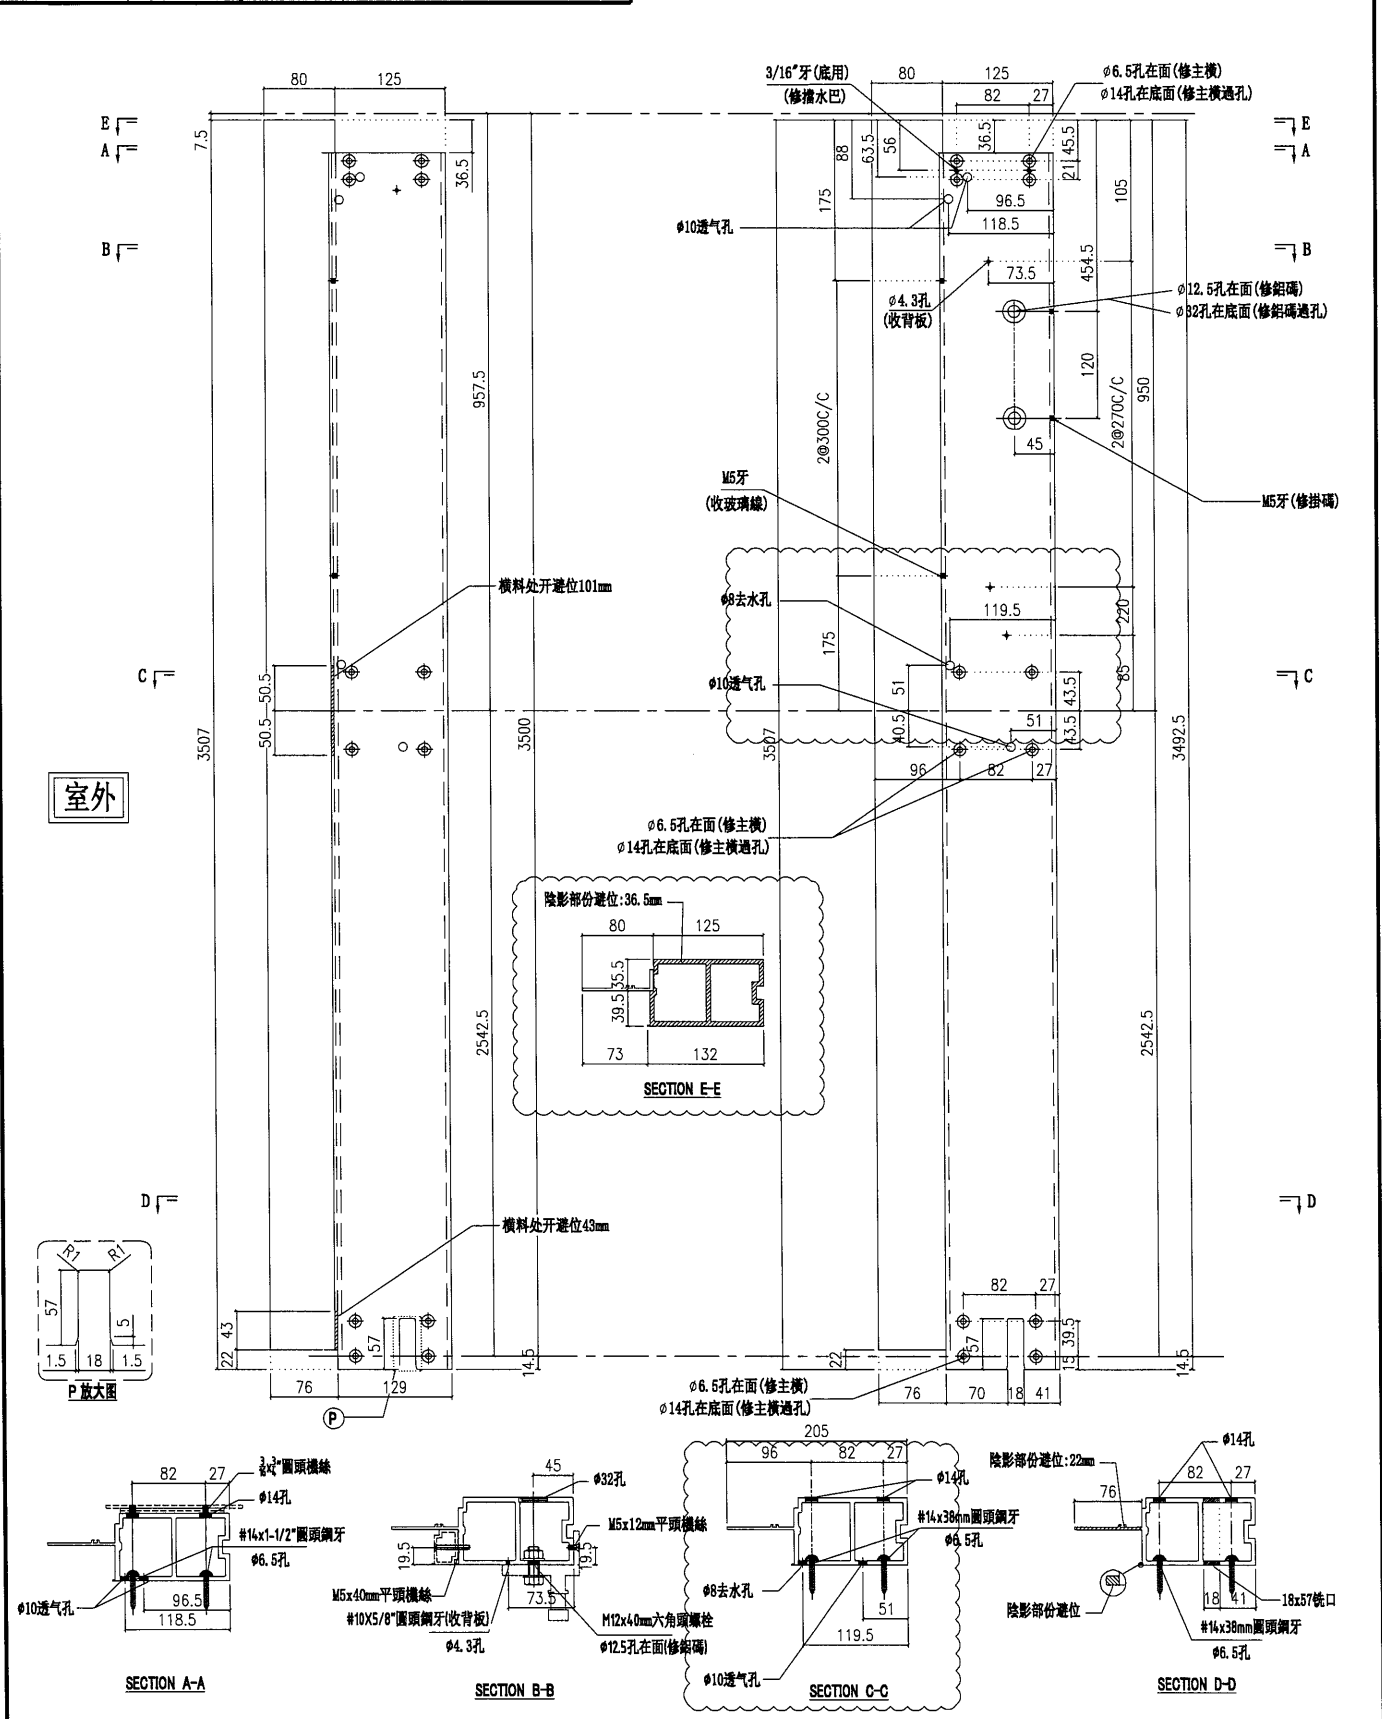

名稱	梗邊企	制圖	陳俊賢	2021.11.28	修改	A	
材料	X85975	復核	謝永林	2021.12.14	日期	2022.2.14	
顏色	JMQ213457(三塗)	批準	胡哥		圖號	G-NU03	




美特鋁質有限公司  
MIDI Aluminium Fabricator Ltd.

請用A3打印

修改去水孔及過孔向室內偏移2.5mm

數量	使用位置
1	UN03
1	UN03a

工程號 J853 地盤 延坪道住宅

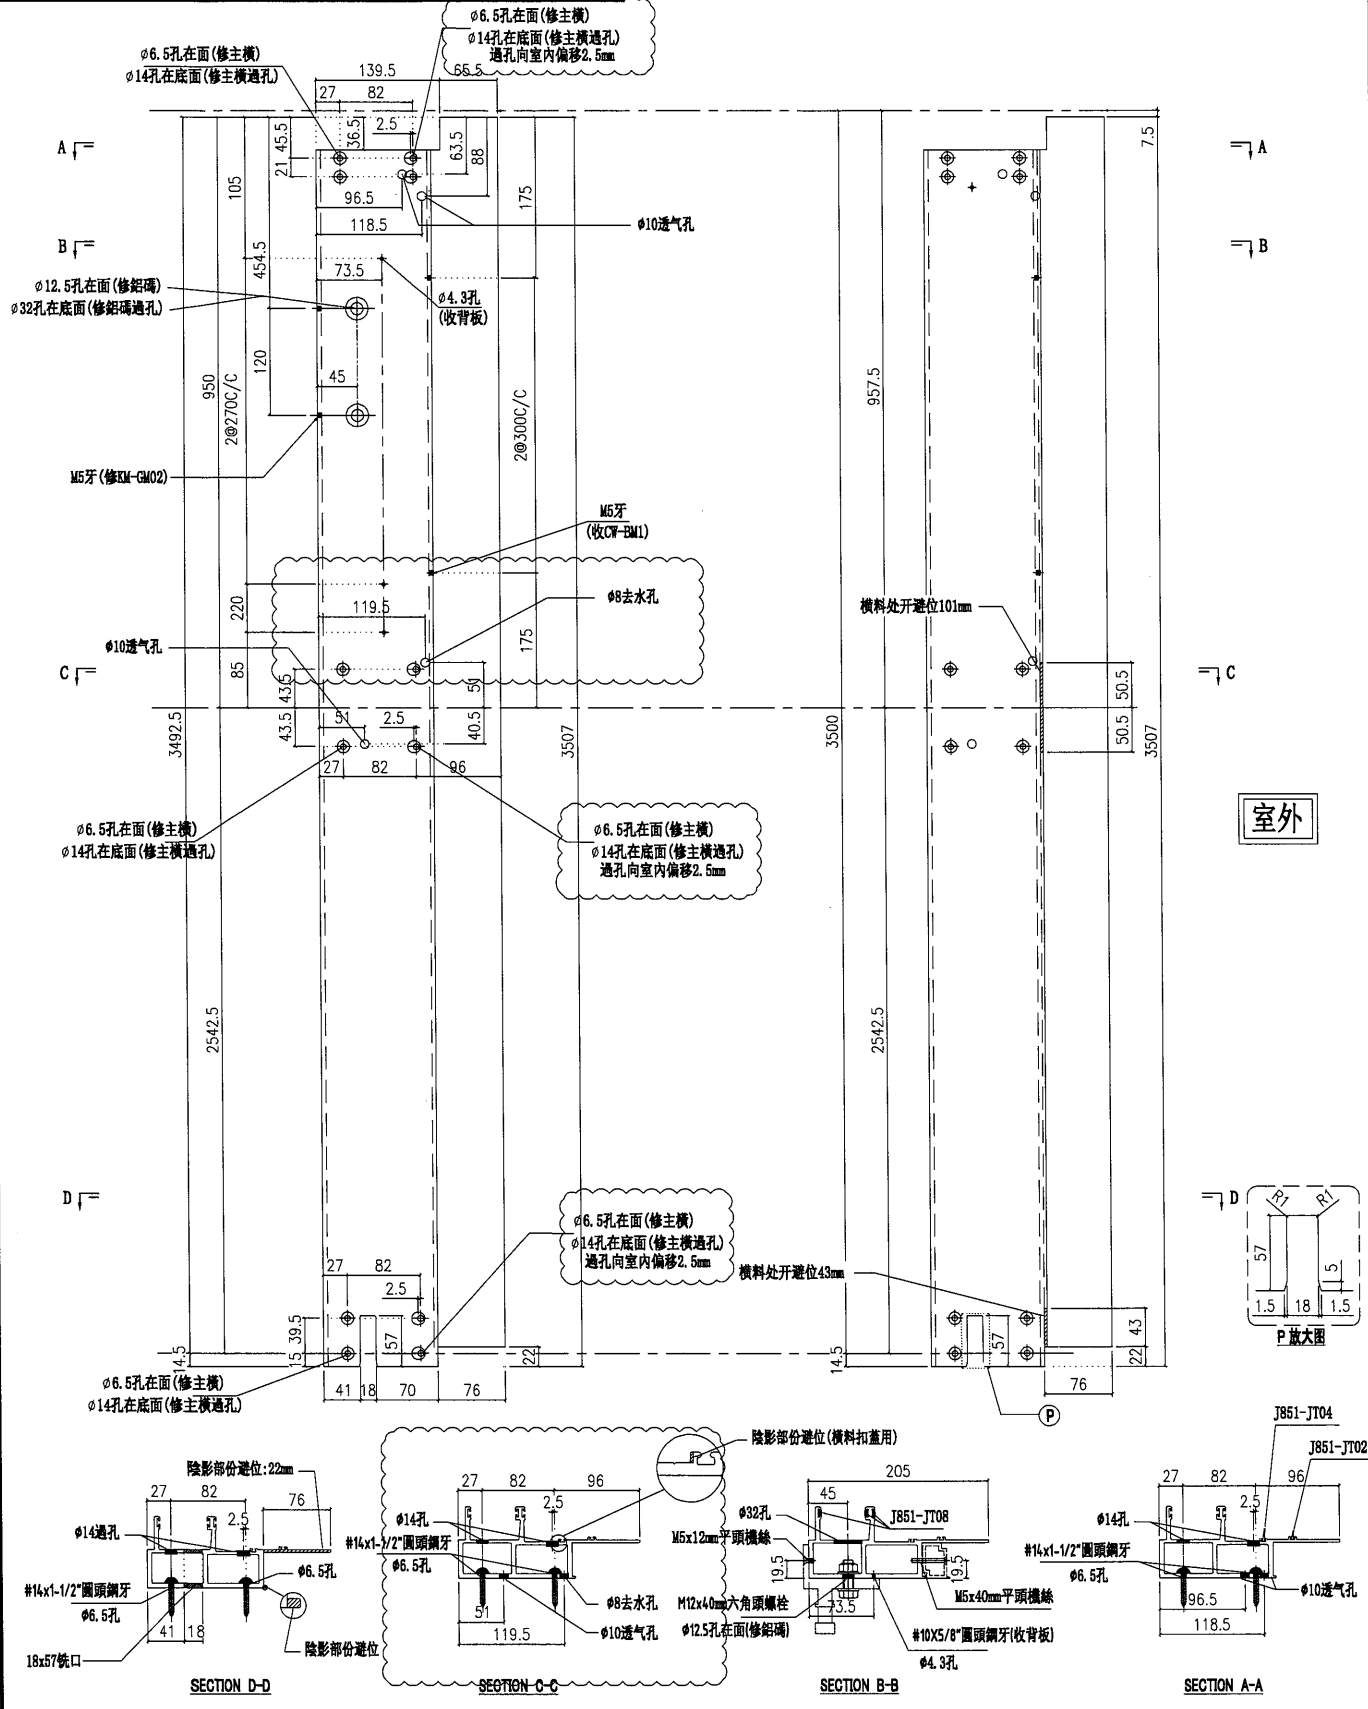




美特鋁質有限公司  
MIDI Aluminium Fabricator Ltd.

請用A3打印



修改去水孔及過孔向室內偏移2.5mm

數量	使用位置
1	UN04
1	UN04a

工程號	J853	地盤	延坪道住宅
-----	------	----	-------

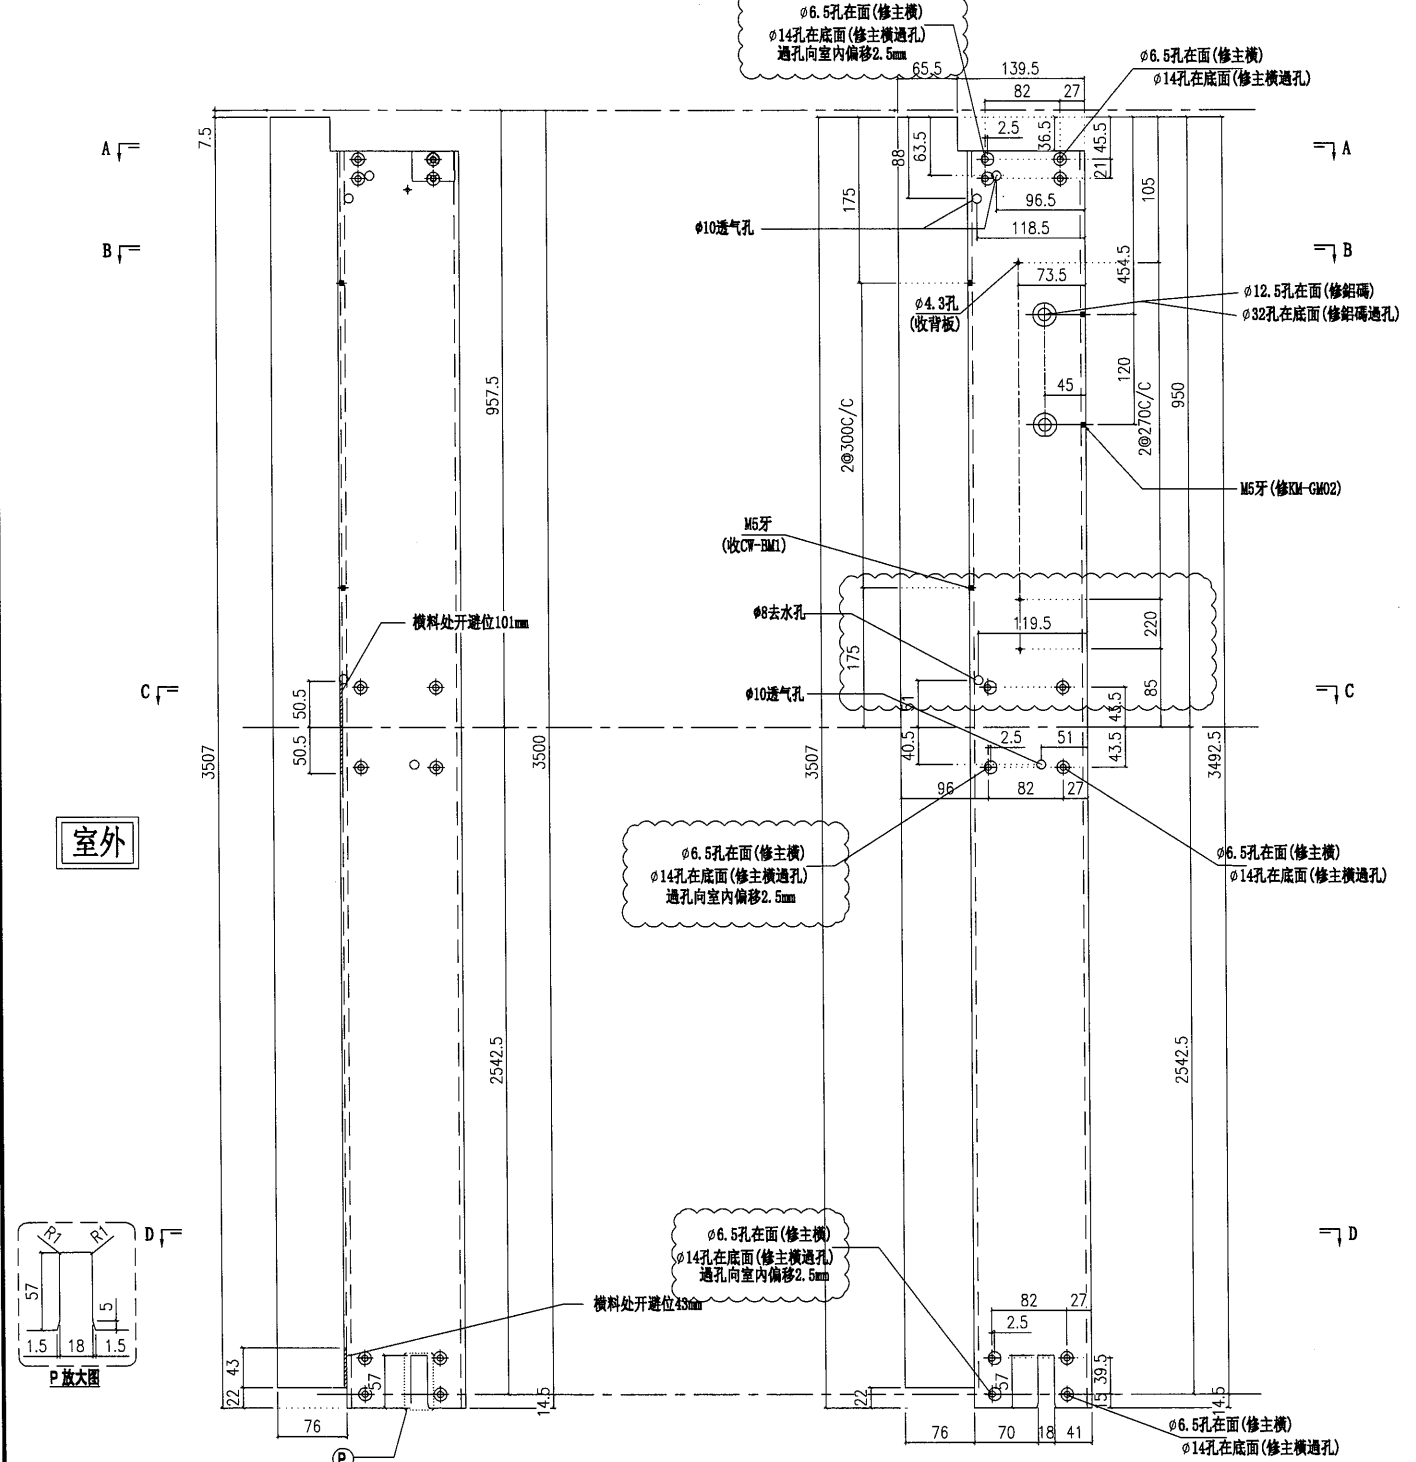

室外

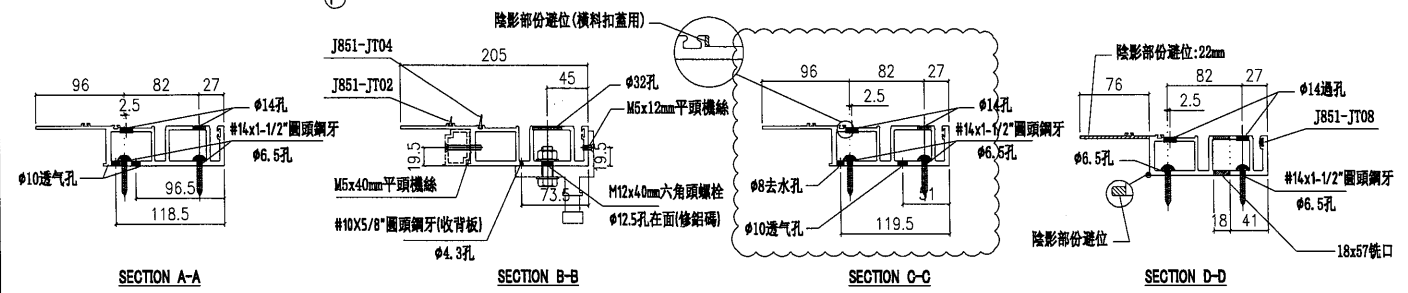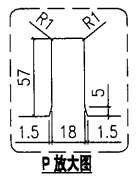

名稱	梗母企	制圖	陳俊賢	2021.11.28	修改	A
材料	X85972	復核	謝永林	2021.12.14	日期	2022.2.14
顏色	JMQ213457(三塗)	批准	胡哥		圖號	G-NU04





美特鋁質有限公司  
MIDI Aluminium Fabricator Ltd.


修改用36"寸扇撐，  
裝配件空間較少，先試做一幅

數量	使用位置
1	UN05
1	UN05a

工程號 J853 地盤 延坪道住宅

修改夾巴位置 請用A3打印

修改去水孔位置

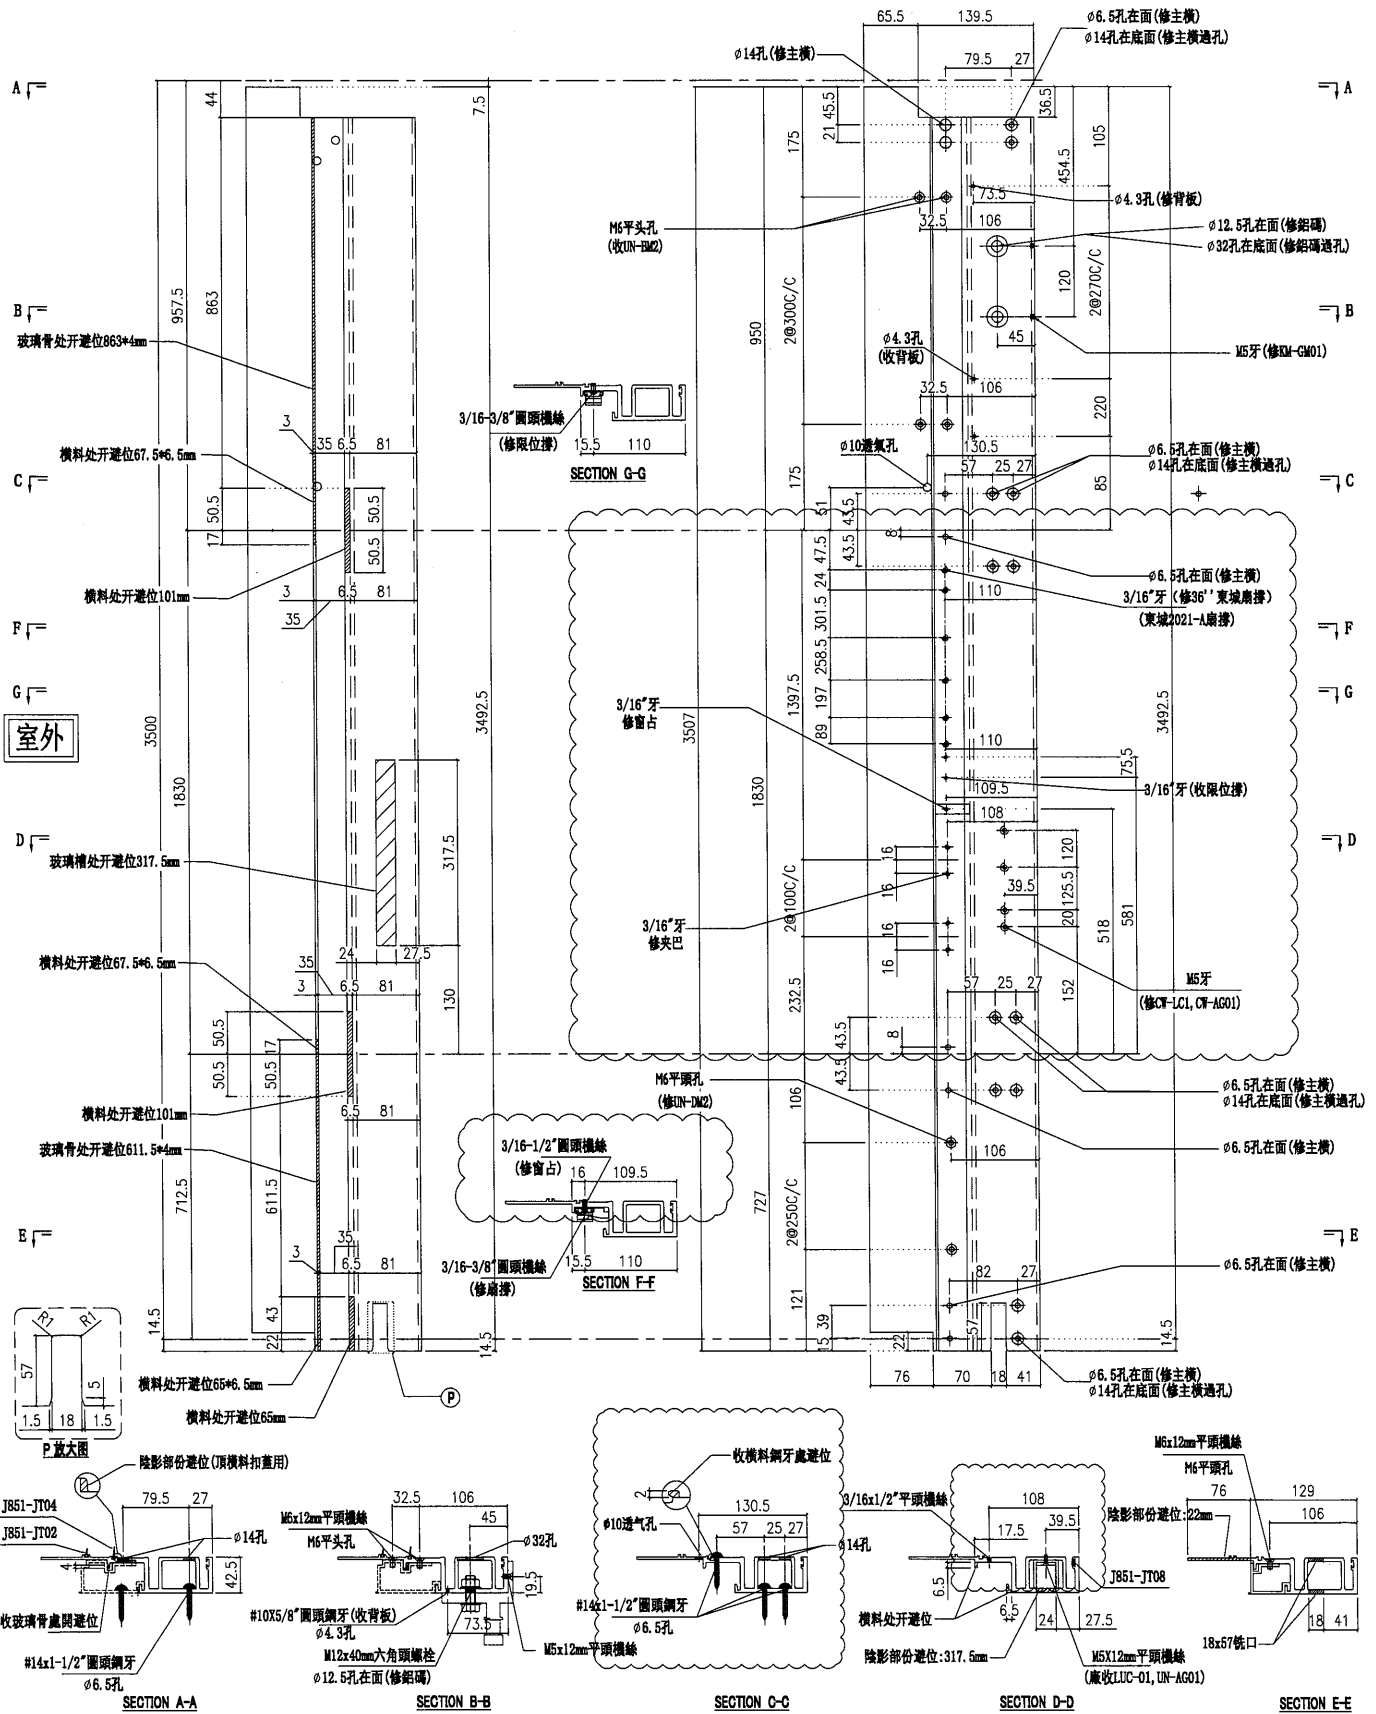

名稱	生母企	制圖	陳俊賢	2021.11.28	修改	A	B
材料	X85974	復核	謝永林	2021.12.14	日期	2022.01.16	2022.2.14
顏色	JMQ213457(三塗)	批准	胡哥		圖號	G-UN05	



**美特鋁質有限公司**  
MIDI Aluminium Fabricator Ltd.


工程號 J853 地盤 延坪道住宅

修改用36"寸扇撐，  
裝配件空間較少，先試做一幅

修改夾巴位置 請用A3打印

修改去水孔位置

數量	使用位置
1	UN06
1	UN06a

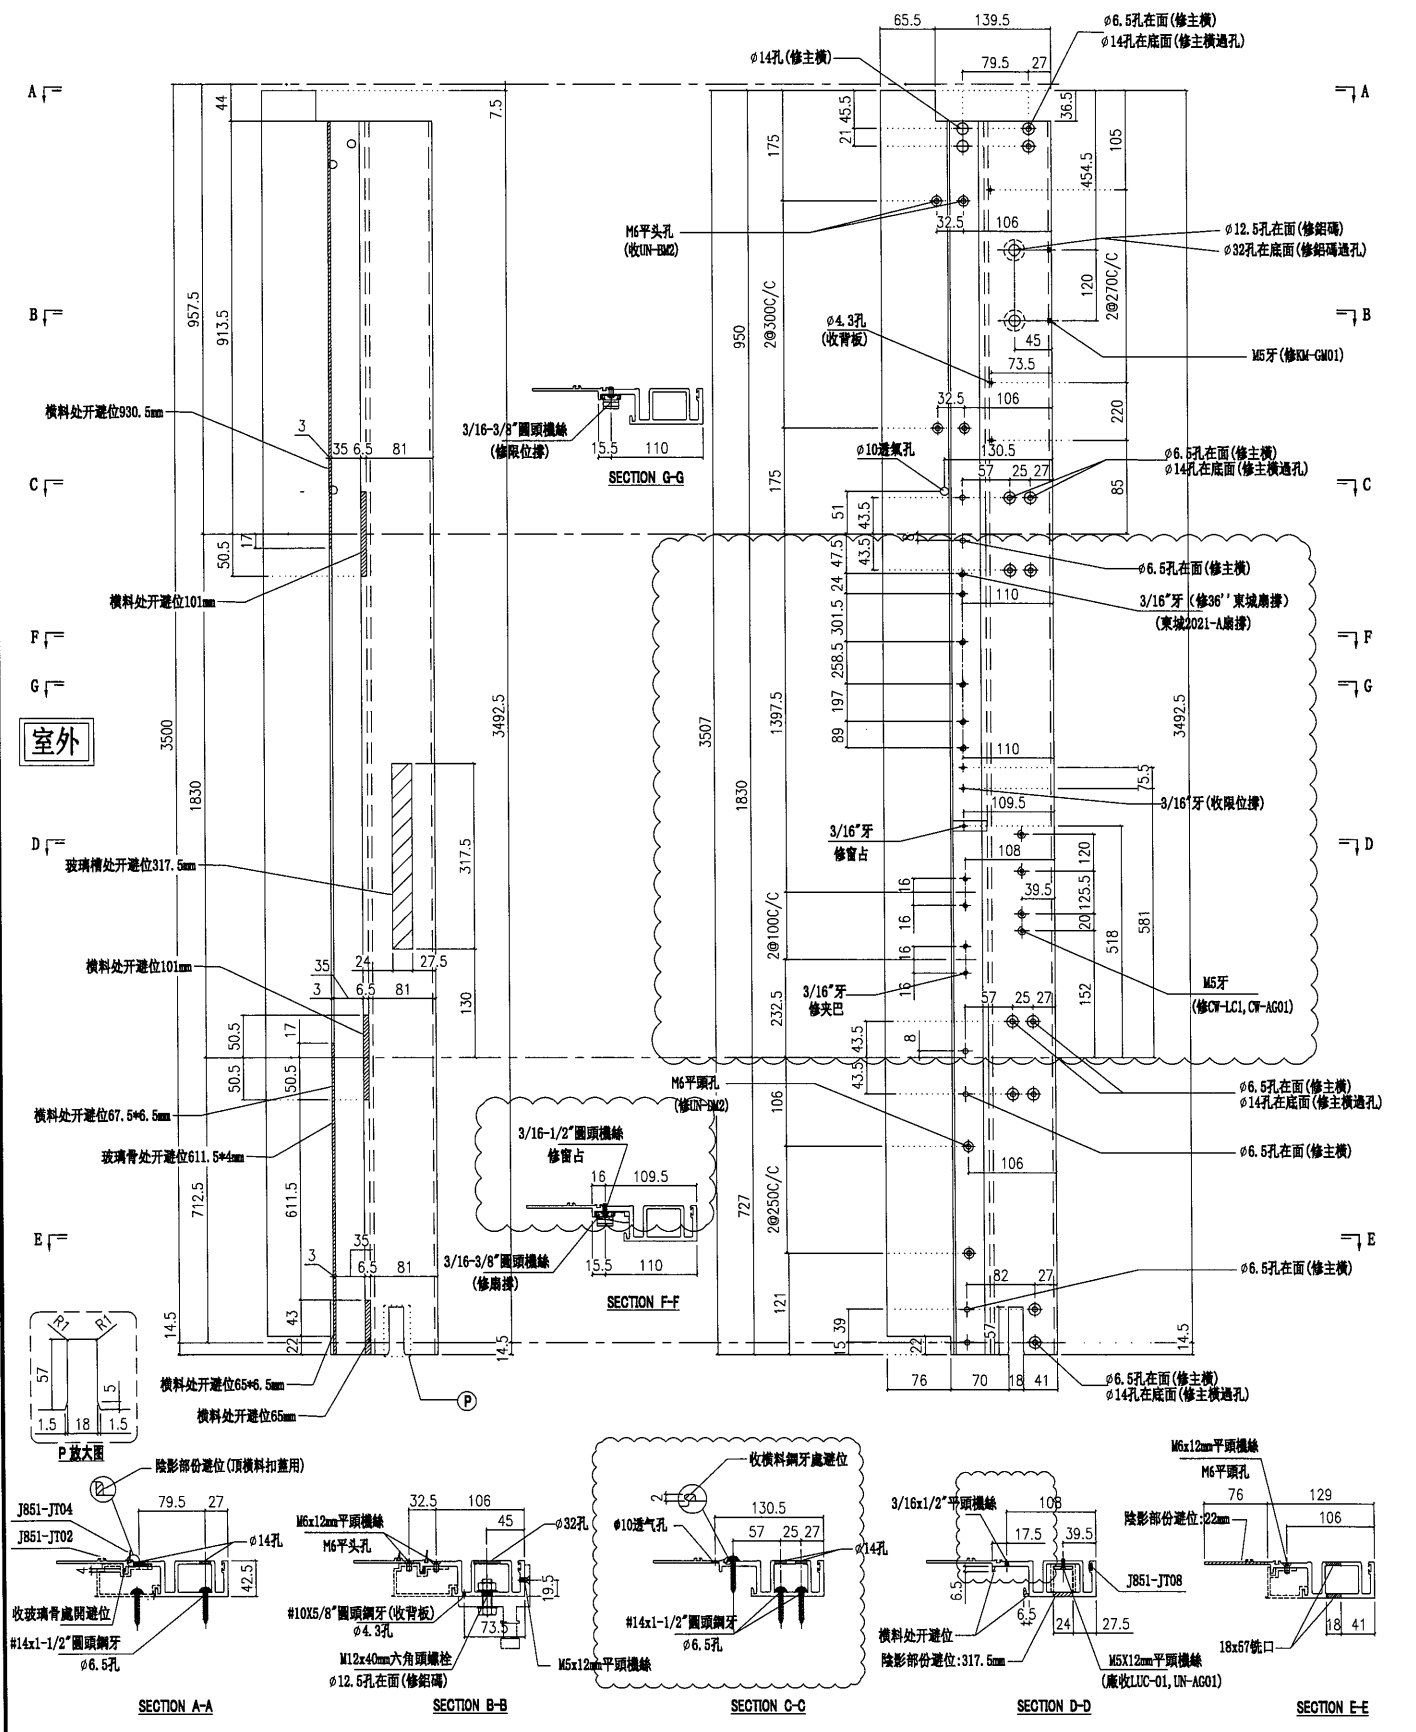


名稱	生母企	制圖	陳俊賢	2021. 11. 28	修改	A	B
材料	X85974	復核	謝永林	2021. 12. 14	日期	2022.01.16	2022.2.14
顏色	JMQ213457(三塗)	批准	胡哥		圖號	G-UN06	

修改用36"寸扇撐，  
裝配件空間較少，先試做一幅  
修改夾巴位置 請用A3打印

修改頂部避位  
取消去水孔

數量	使用位置
1	UN06
1	UN06a

工程號 J853 地盤 延坪道住宅

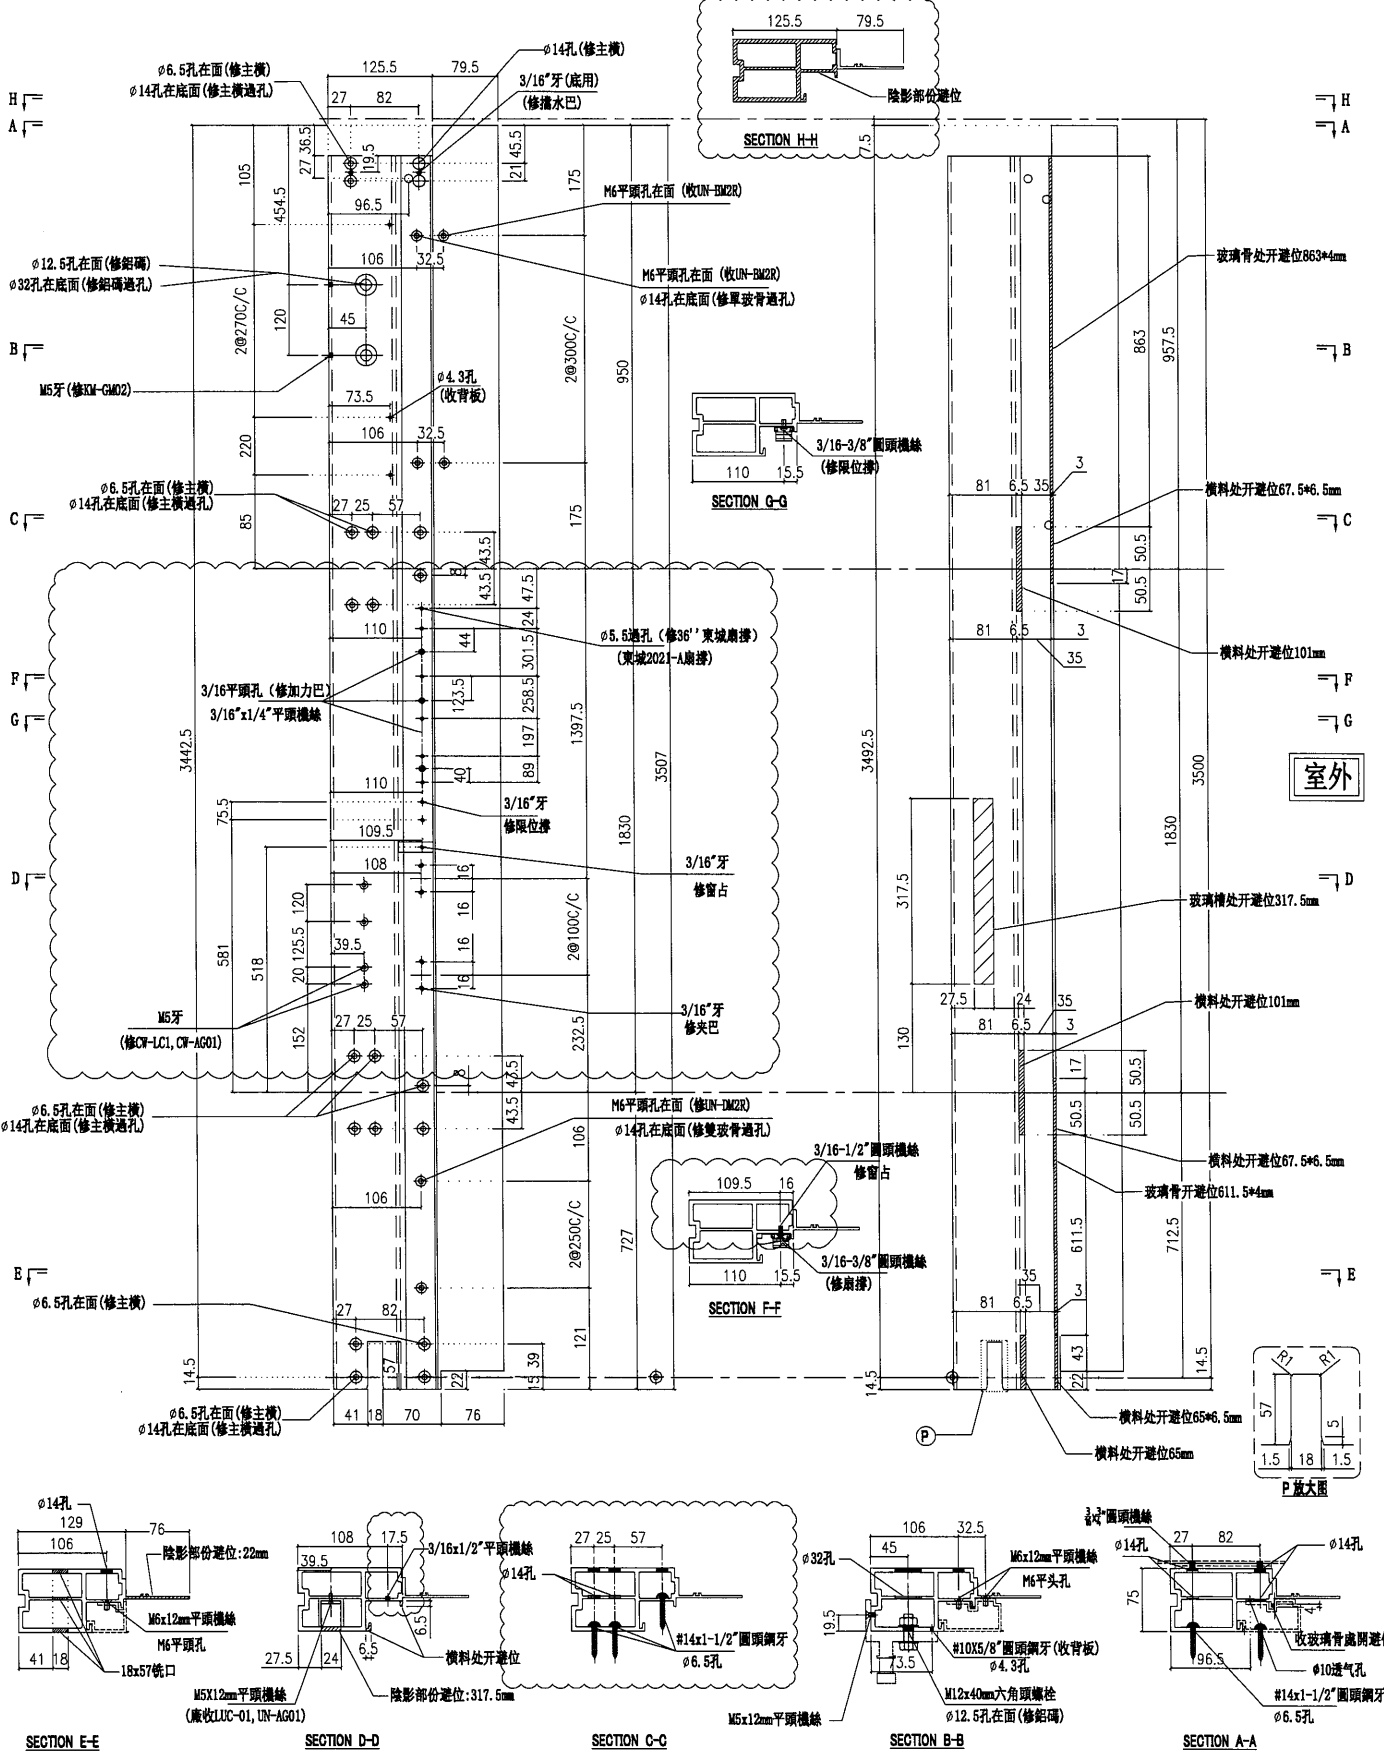

名稱	生邊企	制圖	陳俊賢	2021.11.28	修改	A	B
材料	X85976	復核	謝永林	2021.12.14	日期	2022.01.16	2022.2.14
顏色	JMQ213457(三塗)	批准	胡哥		圖號	G-UN06R	


15

**美特鋁質有限公司**  
MIDI Aluminium Fabricator Ltd.

工程號 J853 地盤 延坪道住宅

請用A3打印 修改頂部避位  
修改去水孔及過孔向室內偏移2.5mm

數量	使用位置
1	UN07
1	UN07a

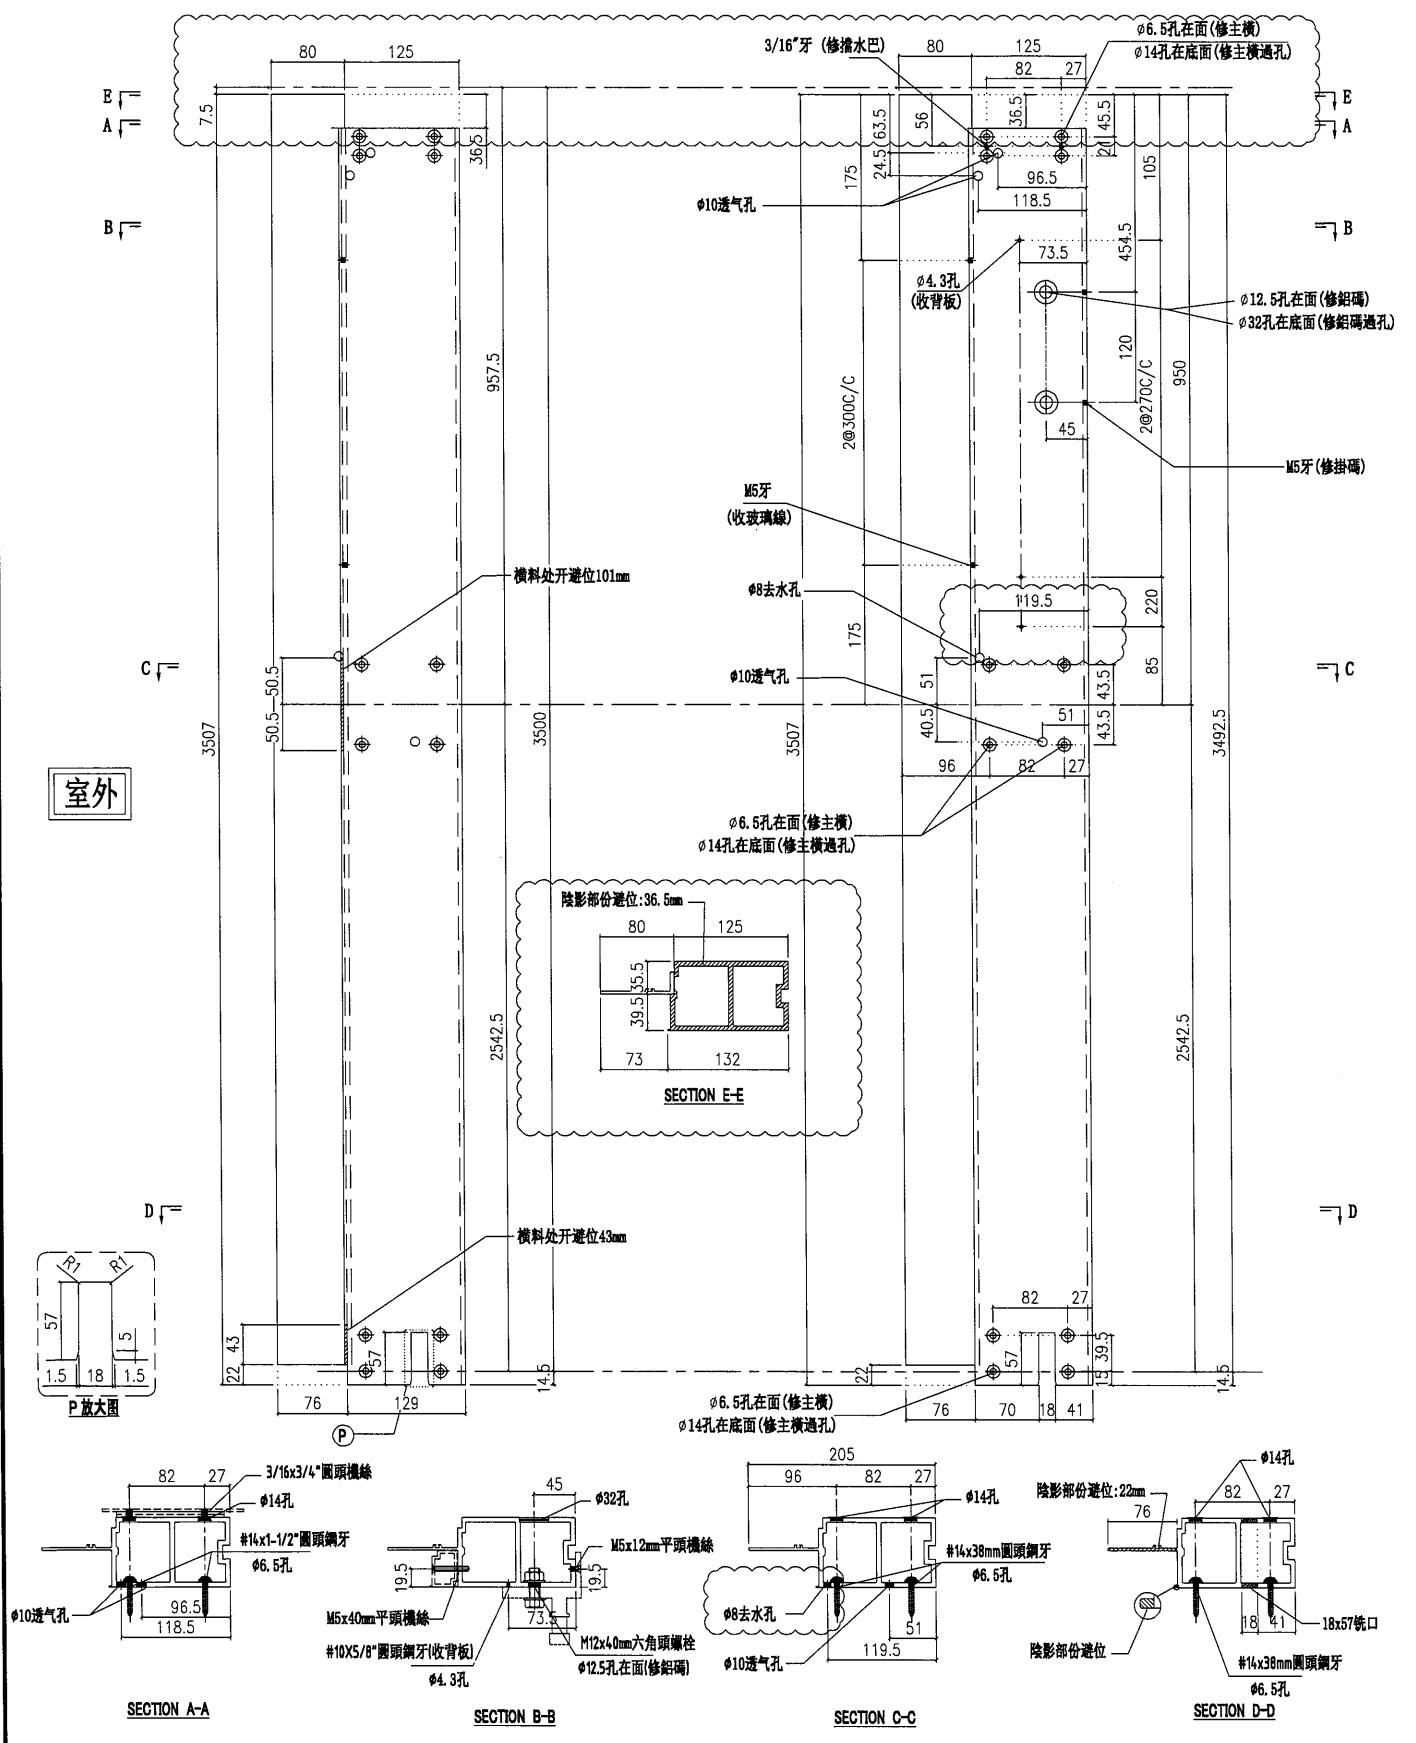

名稱	梗邊企	制圖	陳俊賢	2021. 11. 28	修改	A
材料	X85975	復核	謝永林	2021. 12. 14	日期	2022.2.14
顏色	JMQ213457(三塗)	批准	胡哥		圖號	G-NU07




美特鋁質有限公司  
MIDI Aluminium Fabricator Ltd.

請用A3打印

修改去水孔及過孔向室內偏移2.5mm

數量	使用位置
1	UN07
1	UN07a

工程號 J853 地盤 延坪道住宅

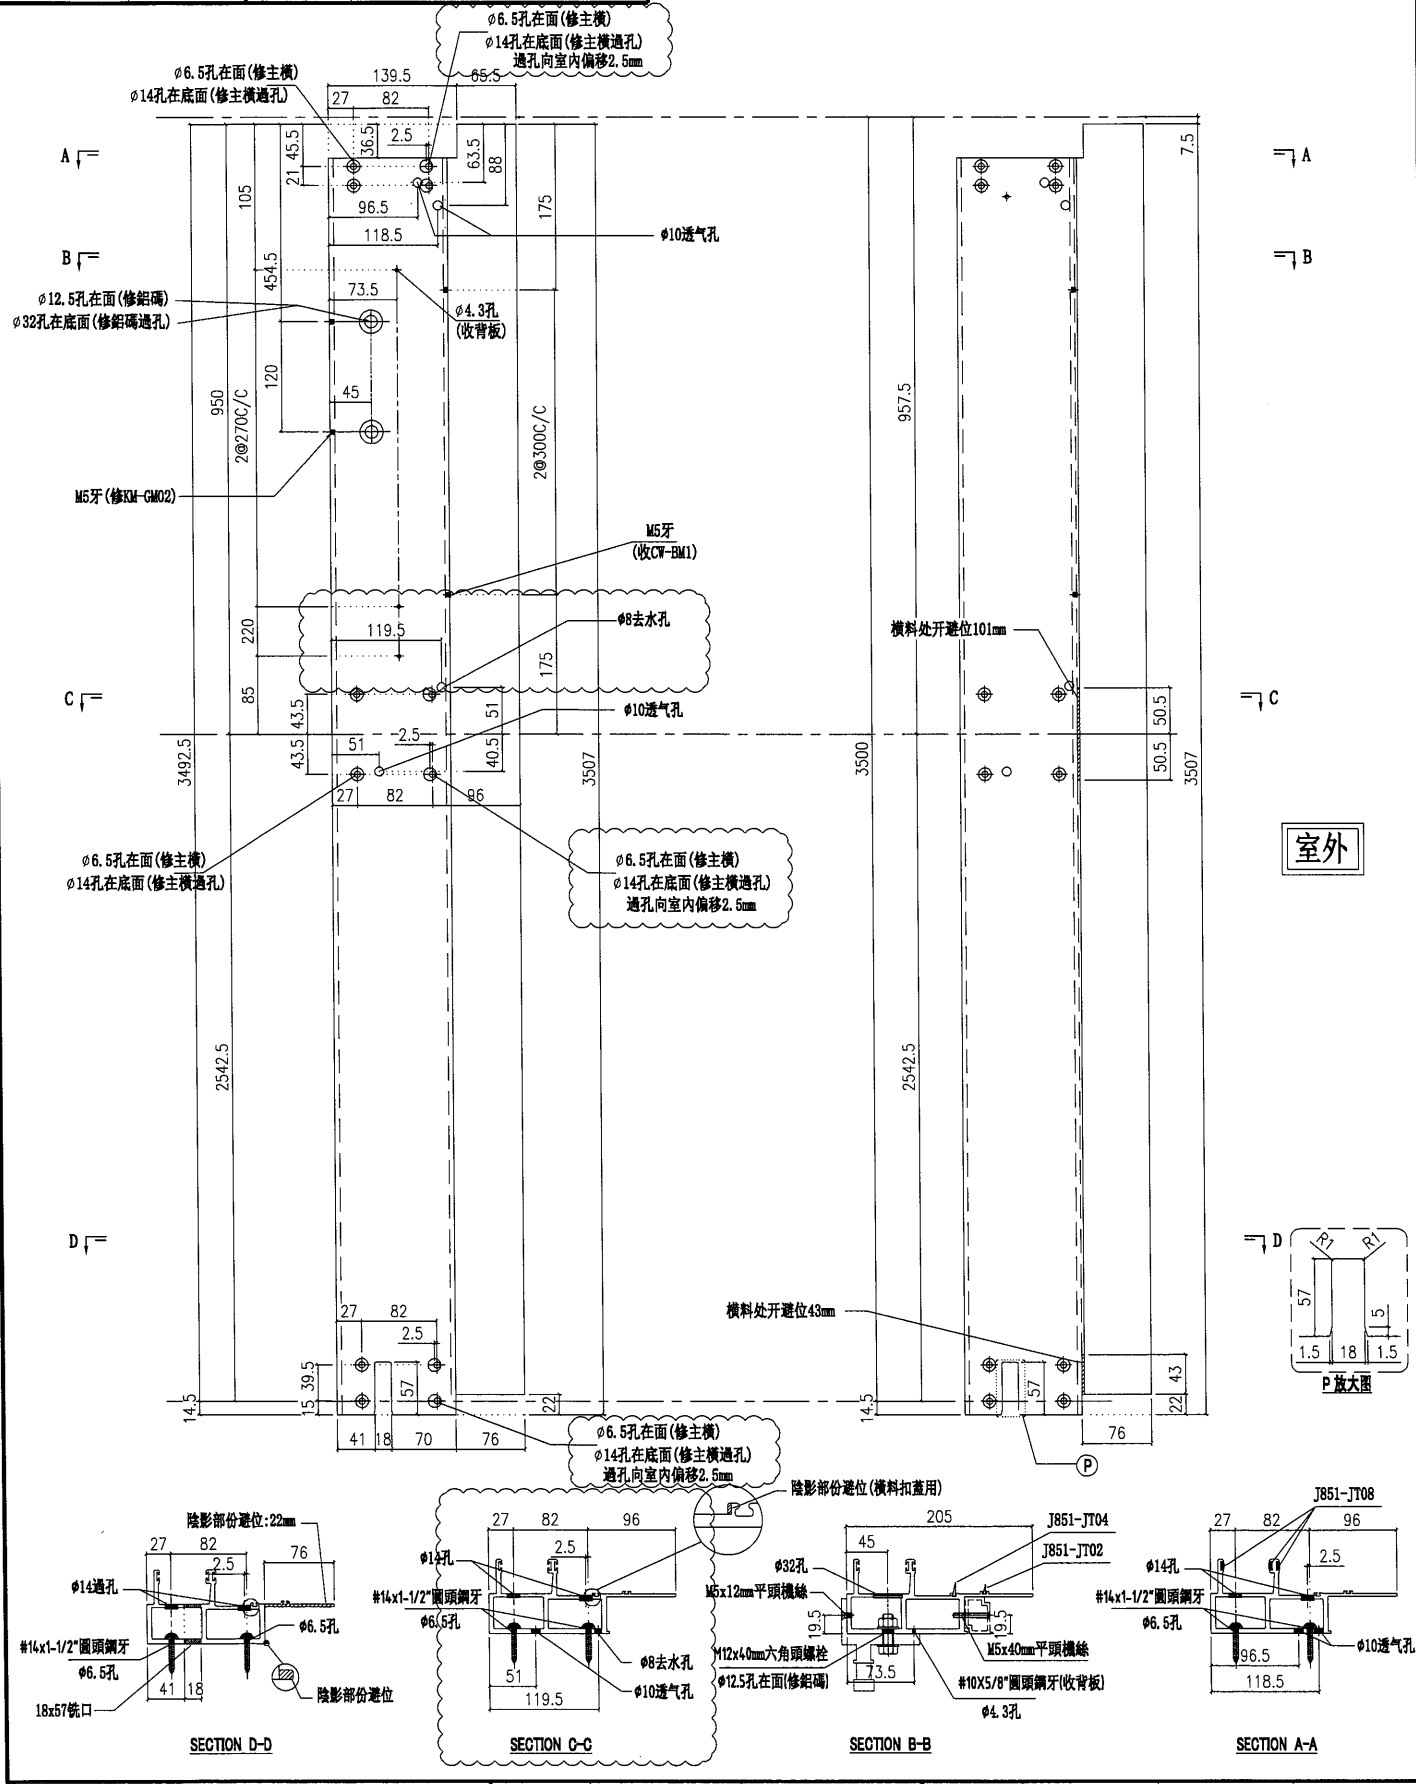

名稱	梗公企	制圖	陳俊賢	2021.11.28	修改	A	
材料	X85971	復核	謝永林	2021.12.14	日期	2022.2.14	
顏色	JMQ213457(三塗)	批准	胡哥		圖號	G-NU07R	




請用A3打印

修改夾巴位置

修改去水孔

數量	使用位置
1	UN08
1	UN08a

工程號	J853	地盤	延坪道住宅
-----	------	----	-------

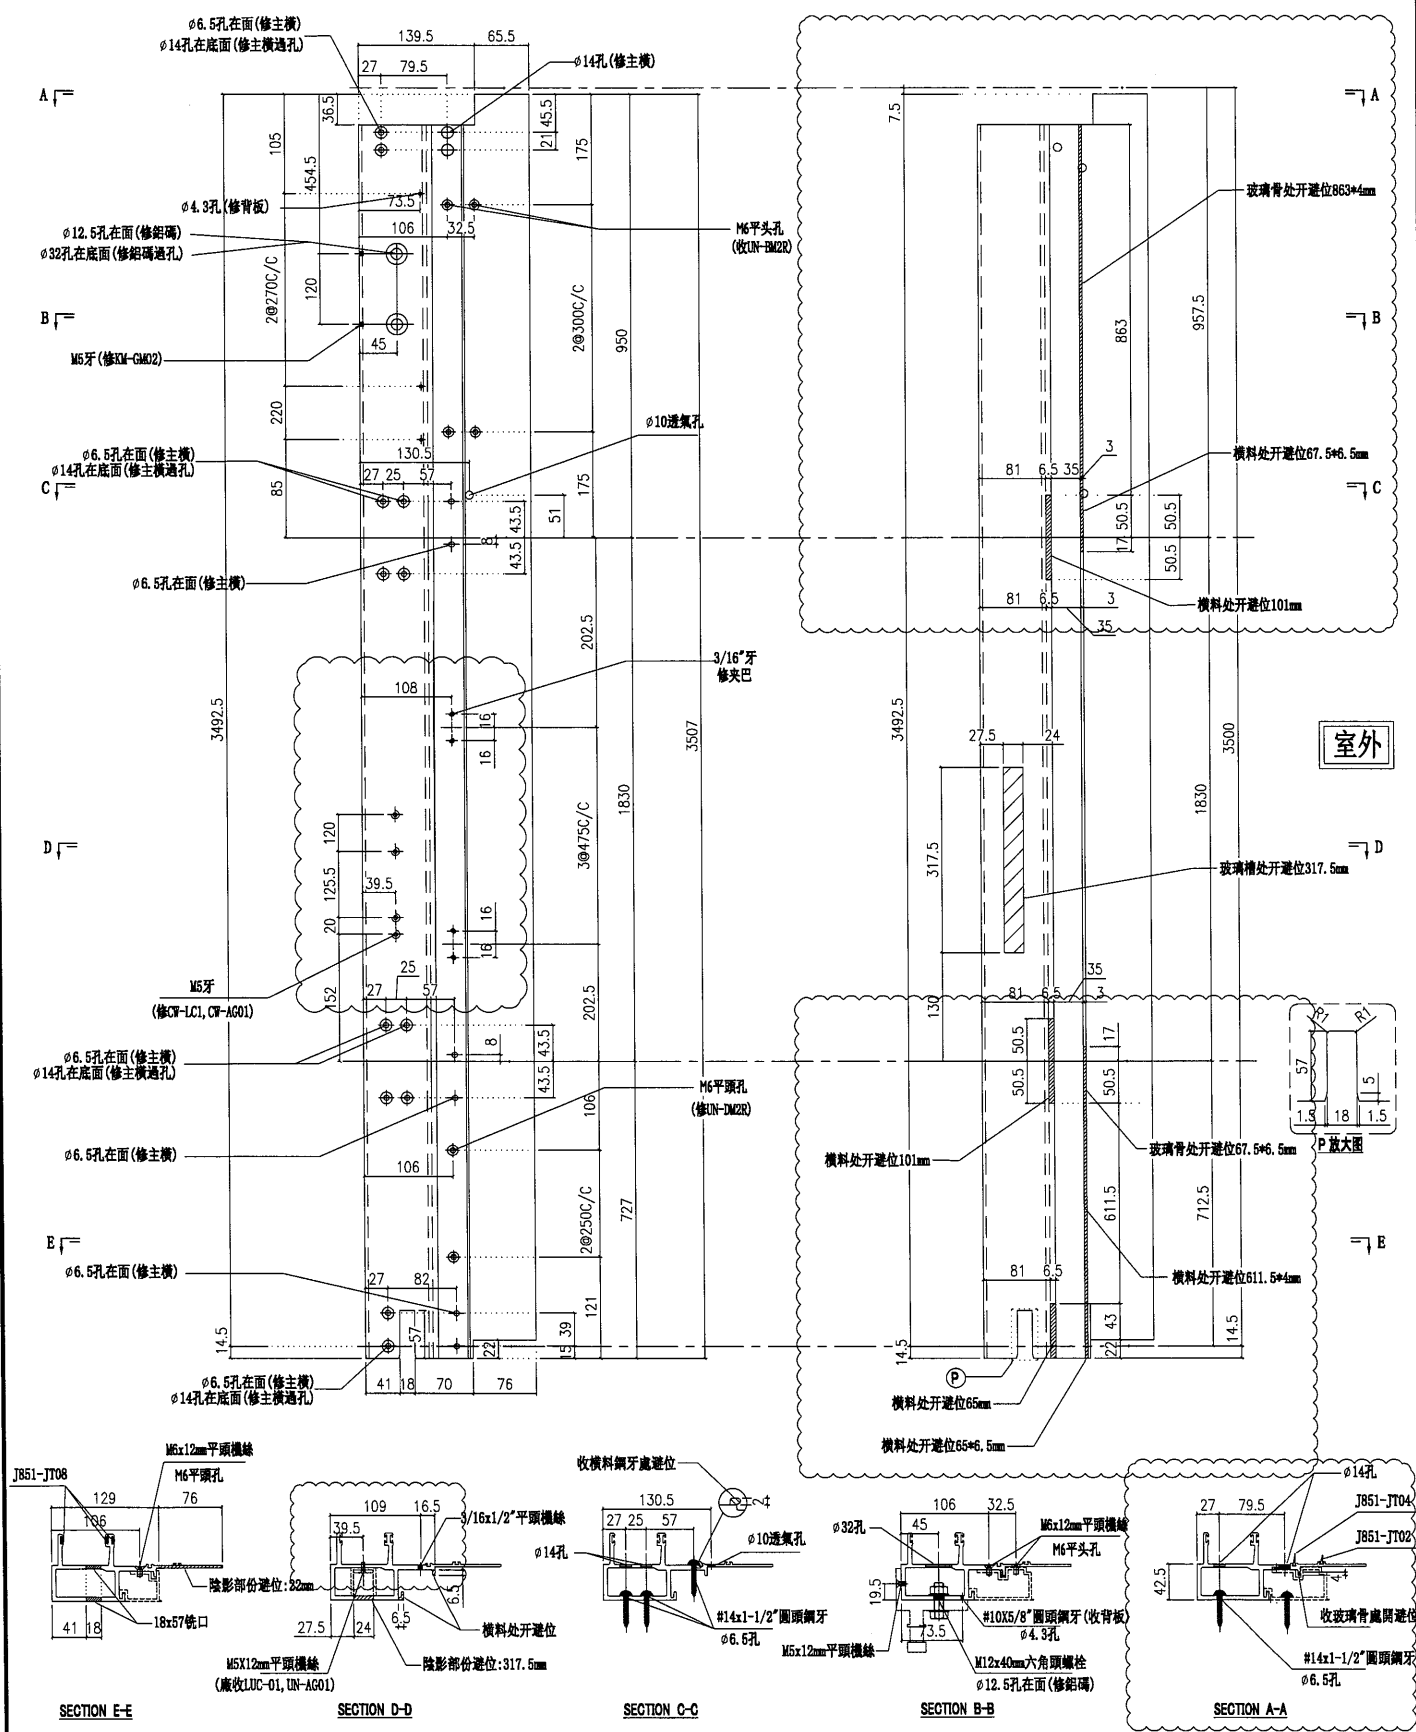


19



美特鋁質 有限公司  
MIDI Aluminium Fabricator Ltd.

工程號 J853 地盤 延坪道住宅

修改邊企避位

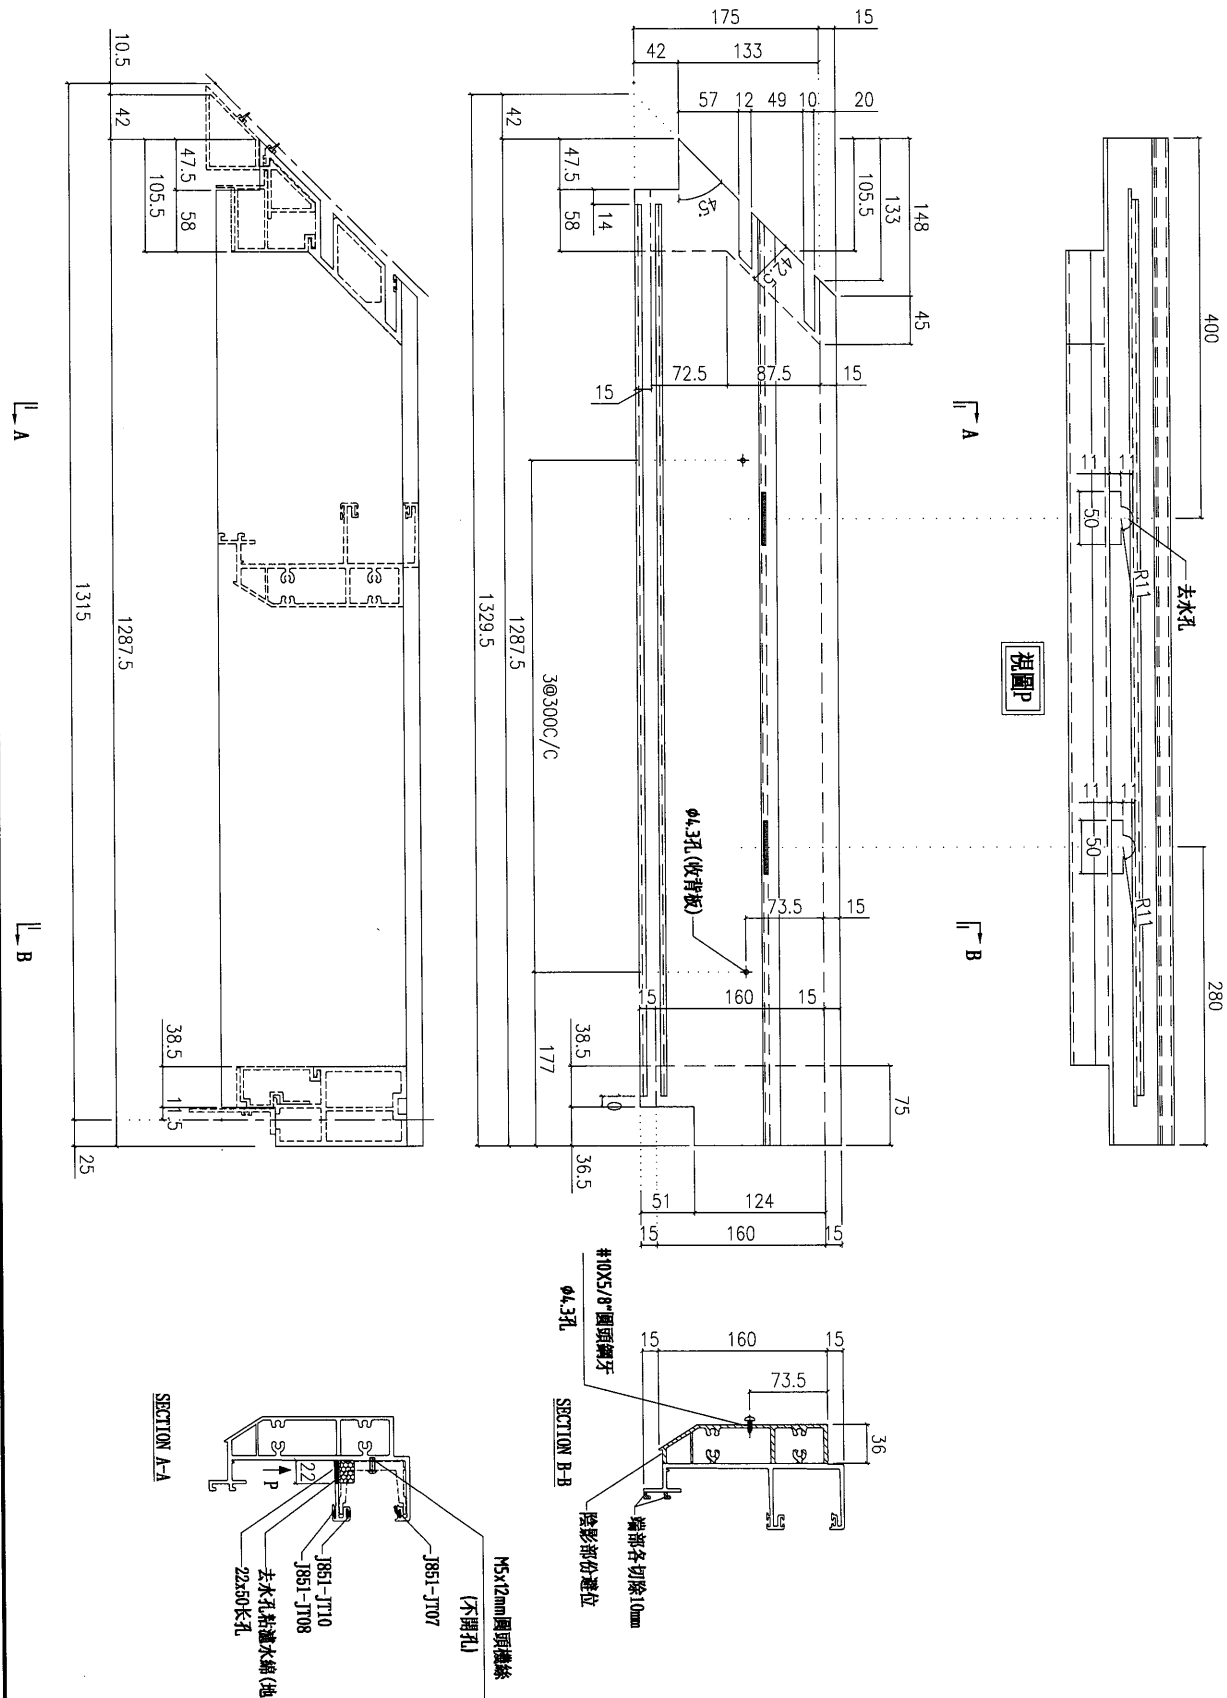

數量	1
使用位置	UN02


名稱	頂橫料	制圖	陳俊賢	2021.11.28	修改	A
材料	X85982	復核	謝永林	2021.12.14	日期	2022.2.14
顏色	JMQ213457(三塗)	批准	胡哥		圖號	UN-T02a






**美特鋁質有限公司**  
 MIDI Aluminium Fabricator Ltd.

工程號	J853	地盤	延坪道住宅
-----	------	----	-------

修改夾巴位置

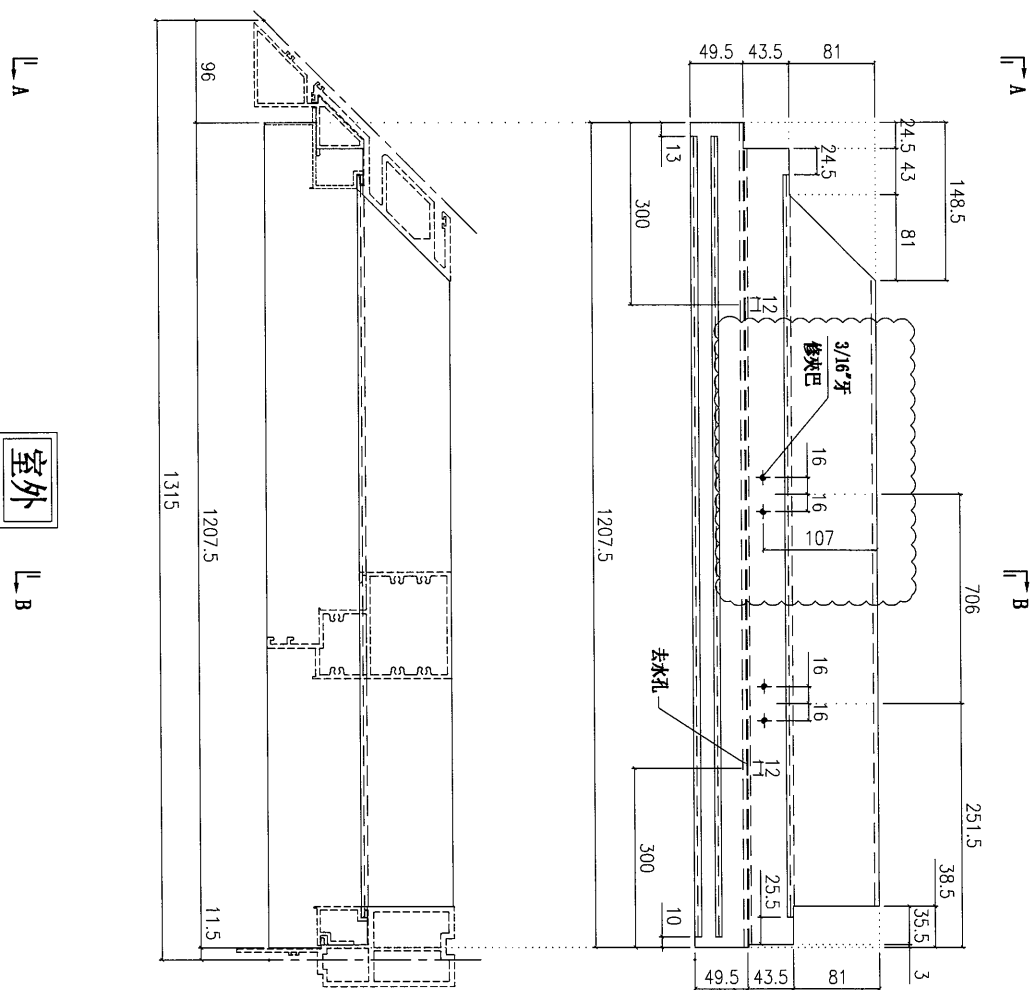

室外

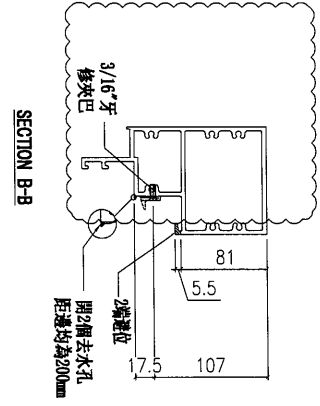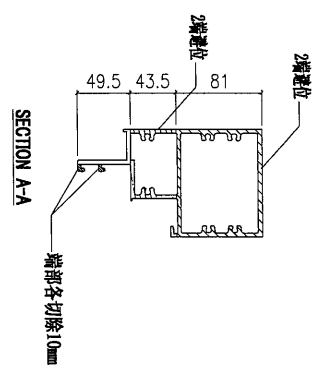



數量	使用位置
1	UN02
1	UN02c

名稱	上生下梗中橫	制圖	陳俊賢	2021.11.28	修改	A	B
材料	X85985	復核	謝永林	2021.12.14	日期	2022.1.20	2022.2.14
顏色	JMQ213457(三塗)	批準	胡哥		圖號	UN-T02c	



美特鋁質有限公司  
MIDI Aluminium Fabricator Ltd.

工程號 J853 地盤 延坪道住宅

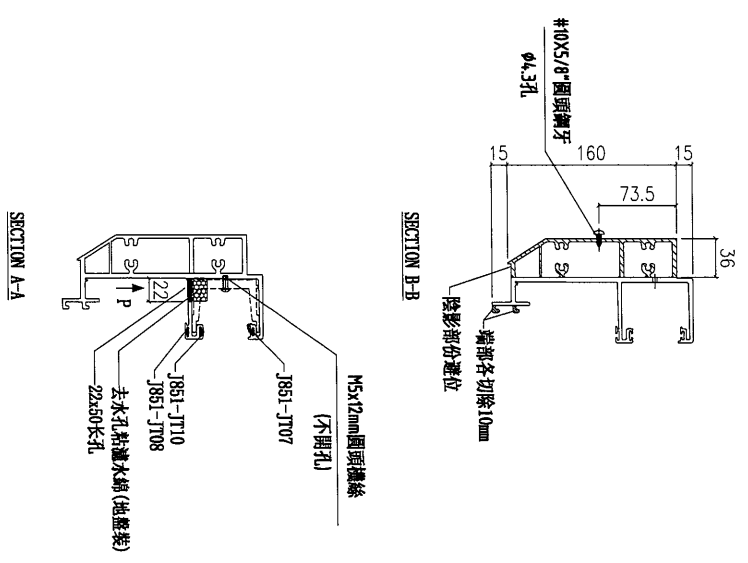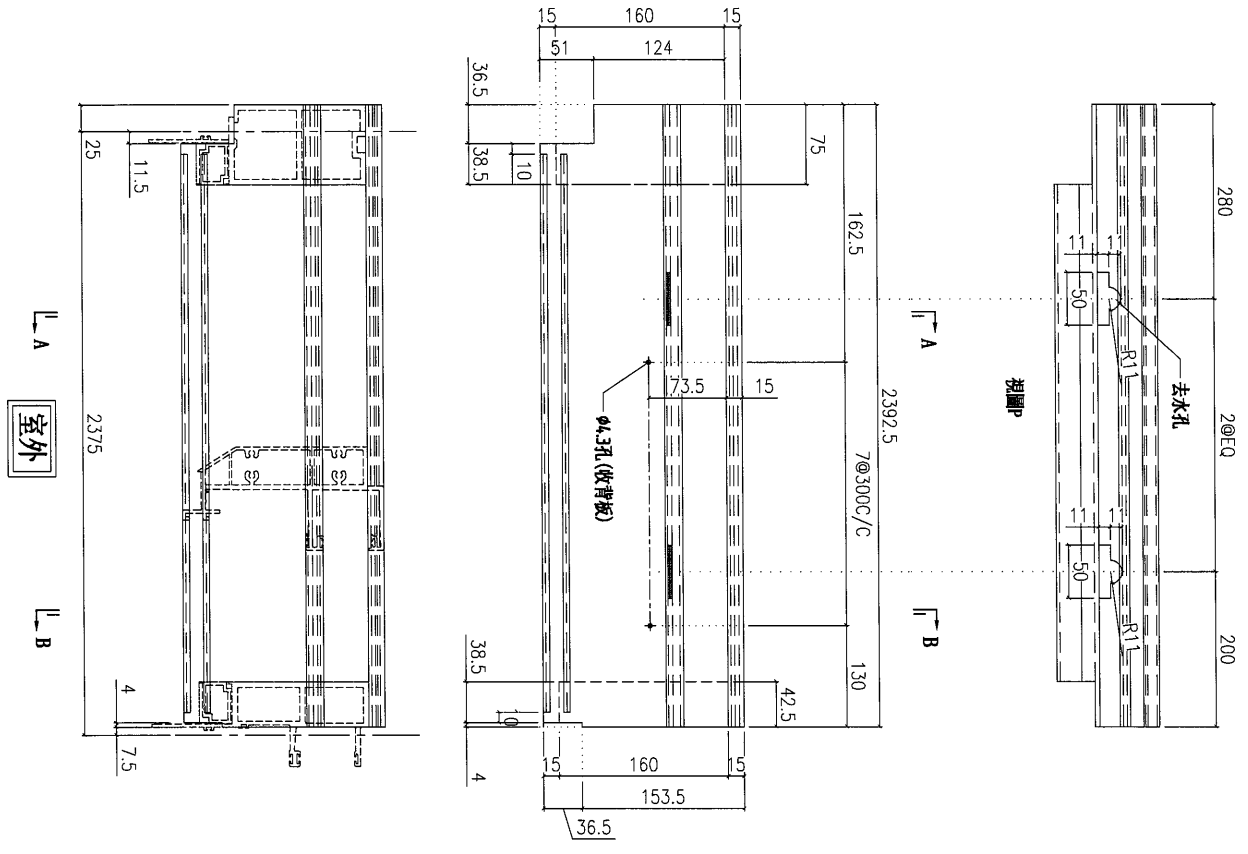




數量	1
使用位置	UN03

名稱	頂橫料	制圖	陳俊賢	2021.11.28	修改	A
材料	X85982	復核	謝永林	2021.12.14	日期	2022.2.14
顏色	JMQ213457(三塗)	批準	胡哥		圖號	UN-T03a



美特鋁質有限公司  
MIDI Aluminium Fabricator Ltd.

工程號	J853	地盤	延坪道住宅
-----	------	----	-------

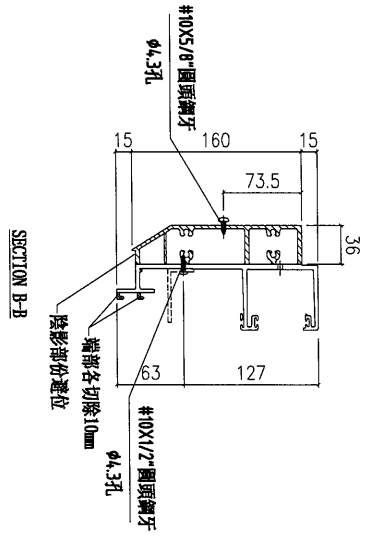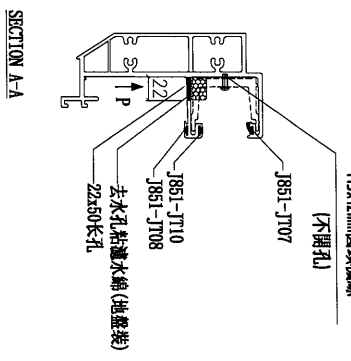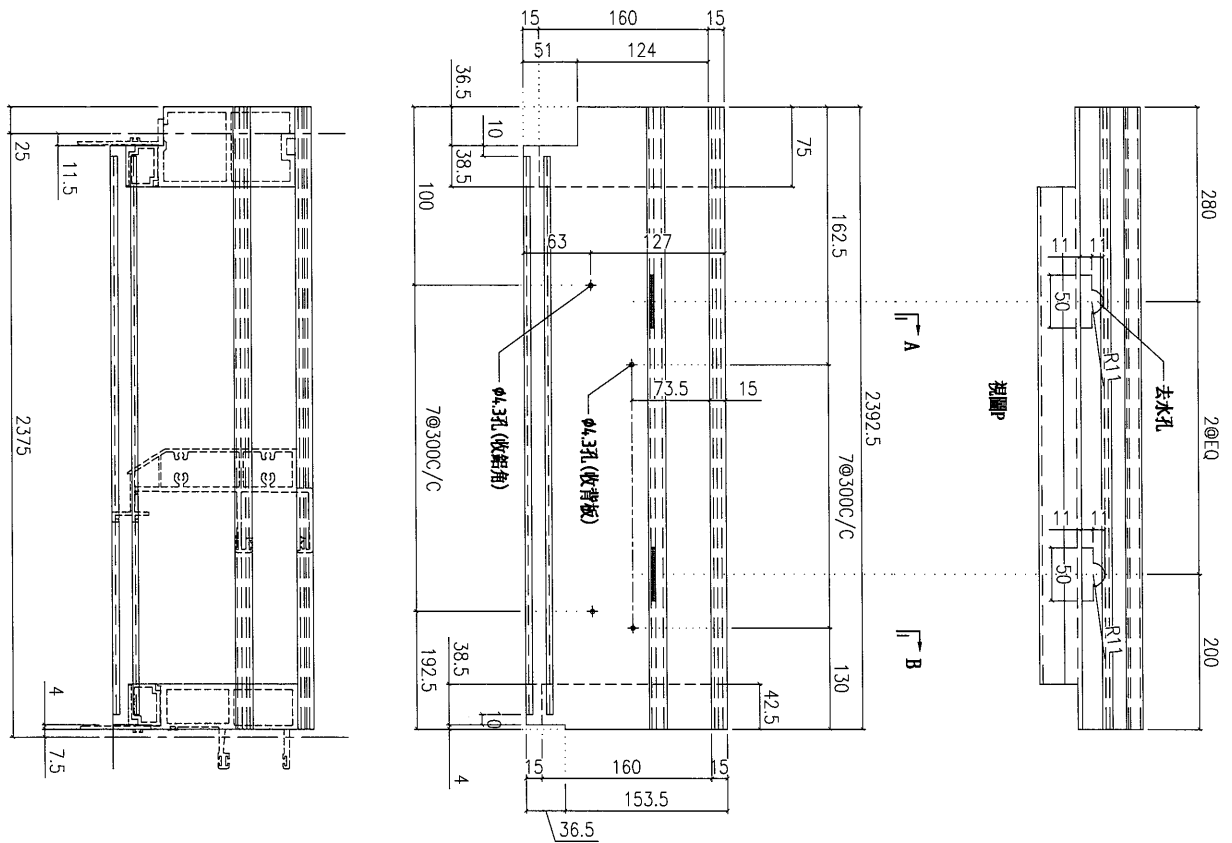

數量	1
使用位置	UN03


名稱	頂橫料	制圖	陳俊賢	2021.11.28	修改	A
材料	X85982	復核	謝永林	2021.12.14	日期	2022.2.14
顏色	JMQ213457(三塗)	批准	胡哥		圖號	UN-T03a-1



美特鋁質有限公司  
MIDI Aluminium Fabricator Ltd.

工程號 J853 地盤 延坪道住宅

修改夾巴位置

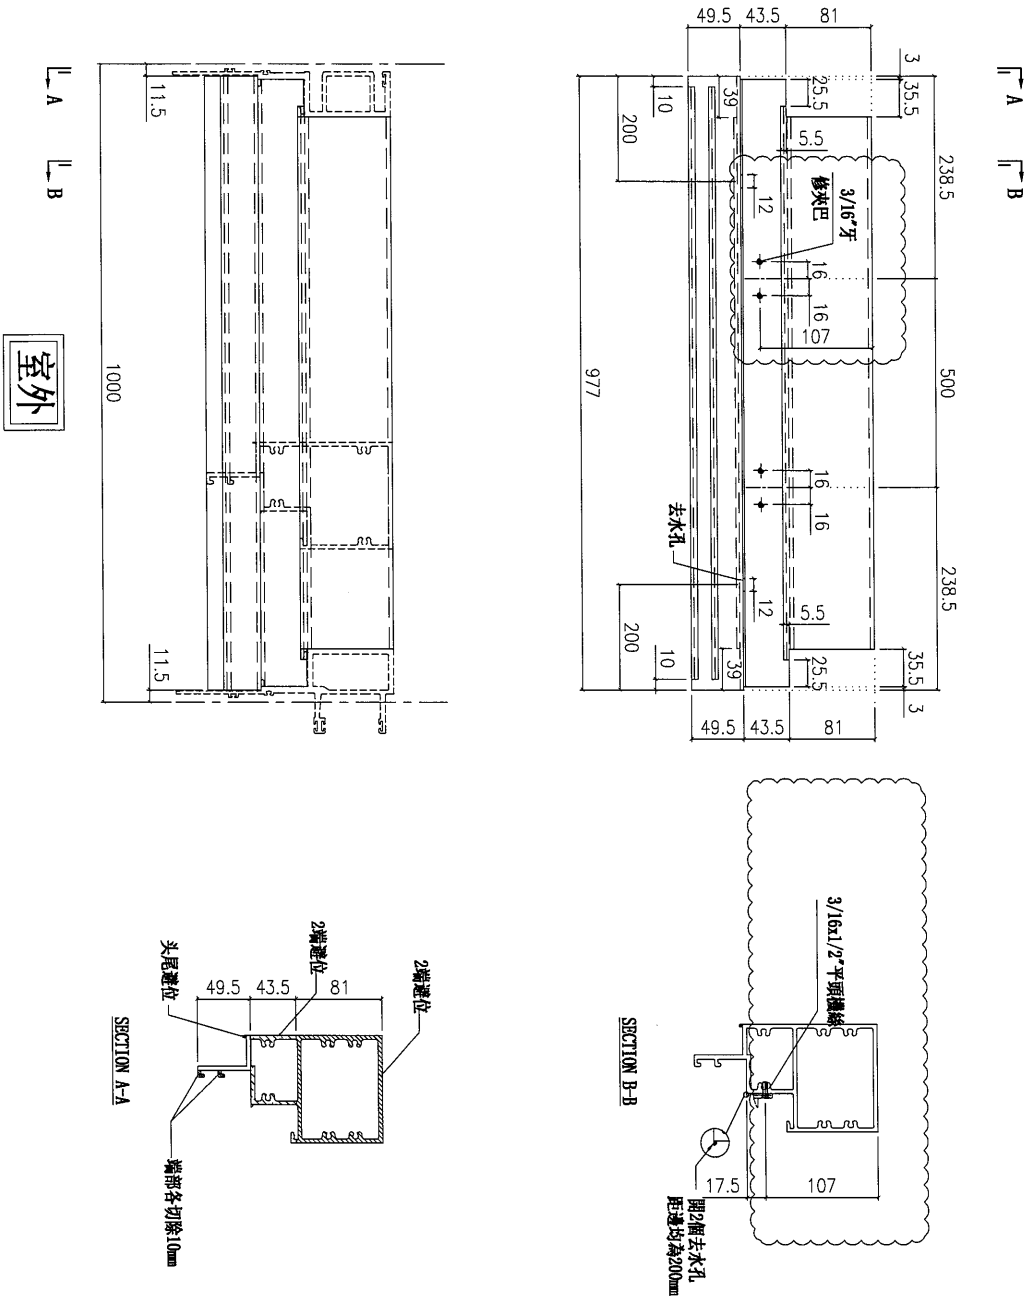

數量	使用位置
1	UN05
1	UN05d

名稱	上生下梗中橫	制圖	陳俊賢	2021.11.28	修改	A	B
材料	X85985	復核	謝永林	2021.12.14	日期	2022.1.20	2022.2.14
顏色	JMQ213457(三塗)	批準	胡哥		圖號	UN-T05c	








美特鋁質有限公司  
MIDI Aluminium Fabricator Ltd.



工程號 J853 地盤 延坪道住宅

修改夾巴位置

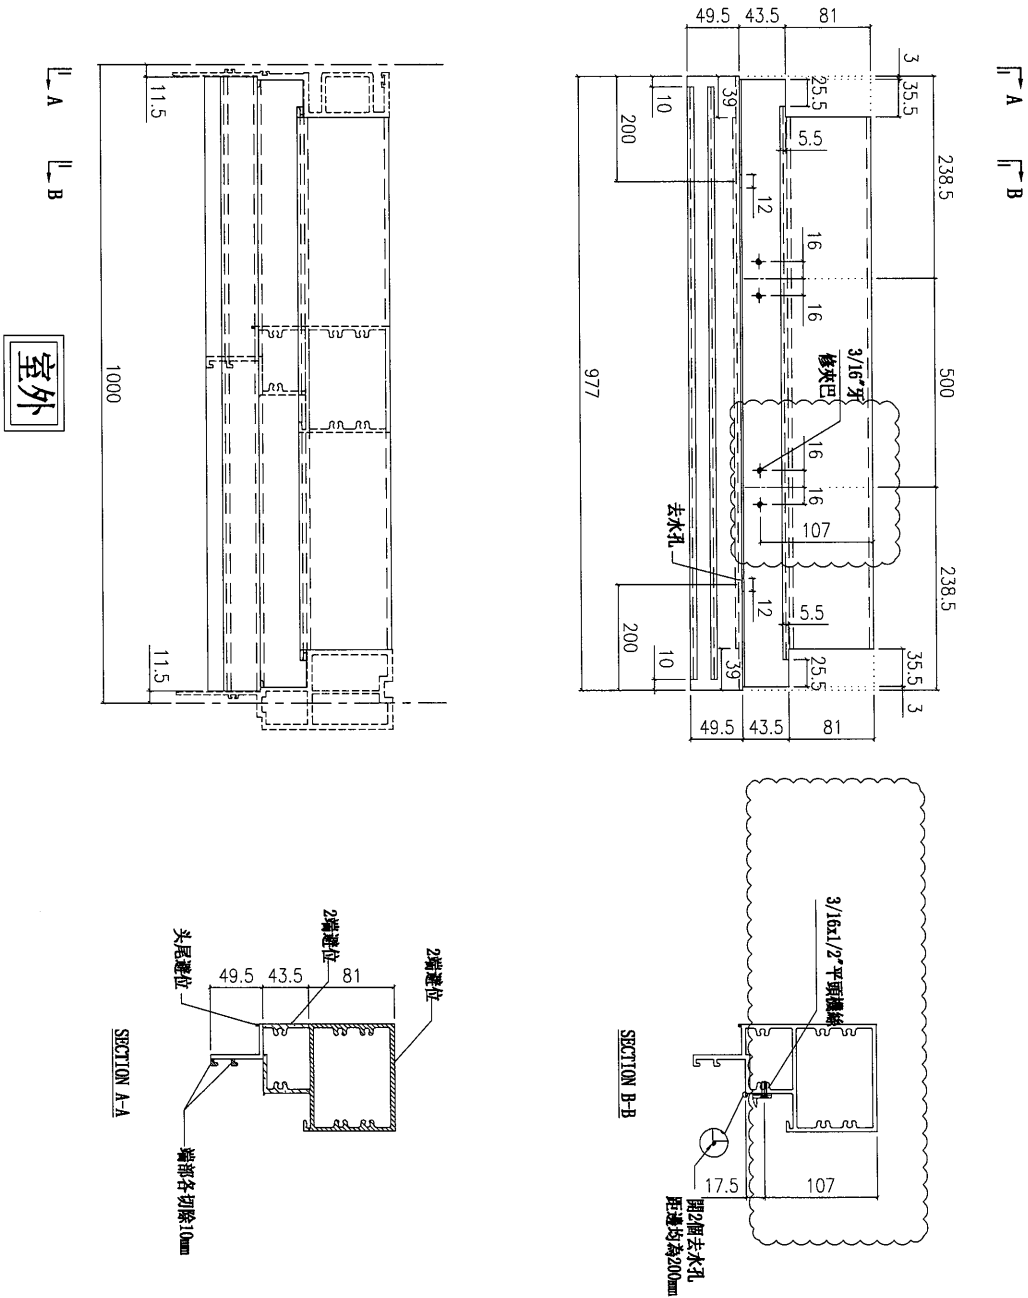

數量	使用位置
1	UN06
1	UN06a

名稱	上生下梗中橫	制圖	陳俊賢	2021.11.28	修改	A	B
材料	X85985	復核	謝永林	2021.12.14	日期	2022.1.20	2022.2.14
顏色	JMQ213457(三塗)	批准	胡哥		圖號	UN-T06c	

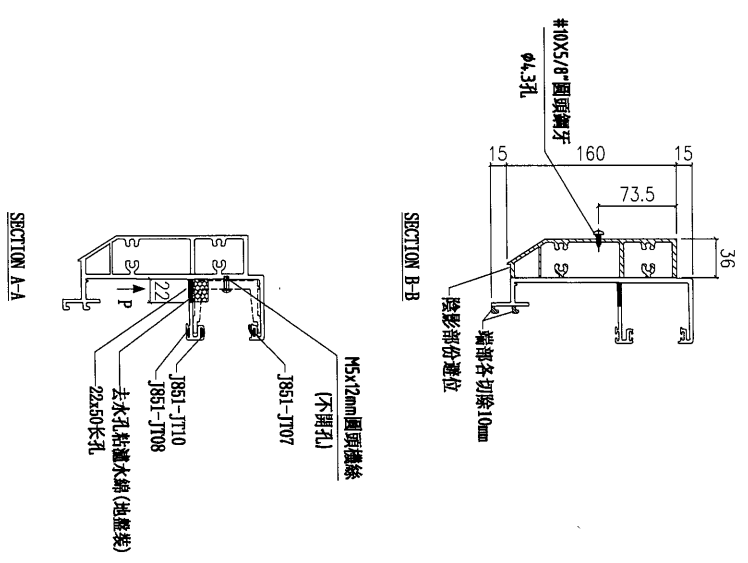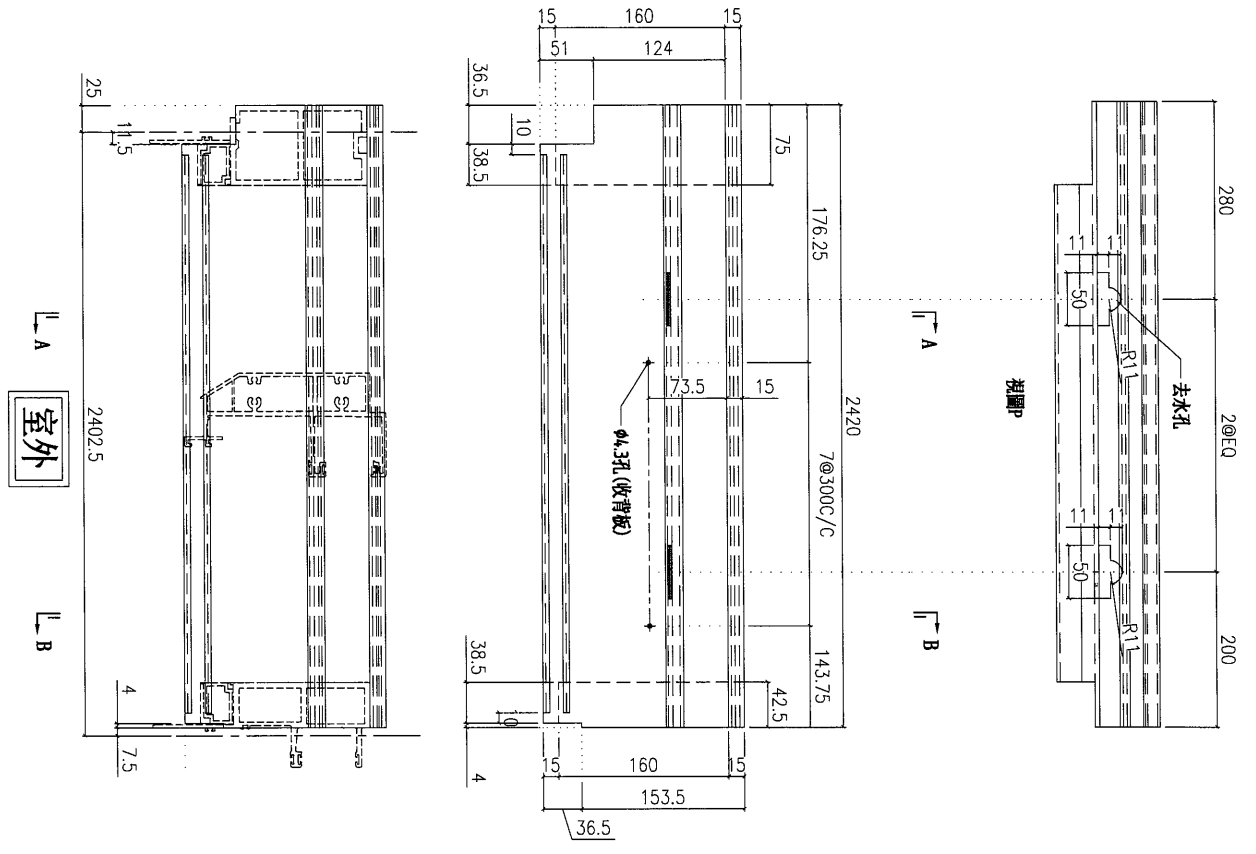

數量	1
使用位置	UN07

名稱	頂橫料	制圖	陳俊賢	2021.11.28	修改	A
材料	X85982	復核	謝永林	2021.12.14	日期	2022.2.14
顏色	JMQ213457(三塗)	批準	胡哥		圖號	UN-T07a






美特鋁質有限公司  
MIDI Aluminium Fabricator Ltd.

取消底部避位

工程號 J853 地盤 延坪道住宅

數量	使用位置
1	UN07
1	UN07a
1	UN01
1	UN01a
1	UN03
1	UN03a
1	UN04
1	UN04a

室外

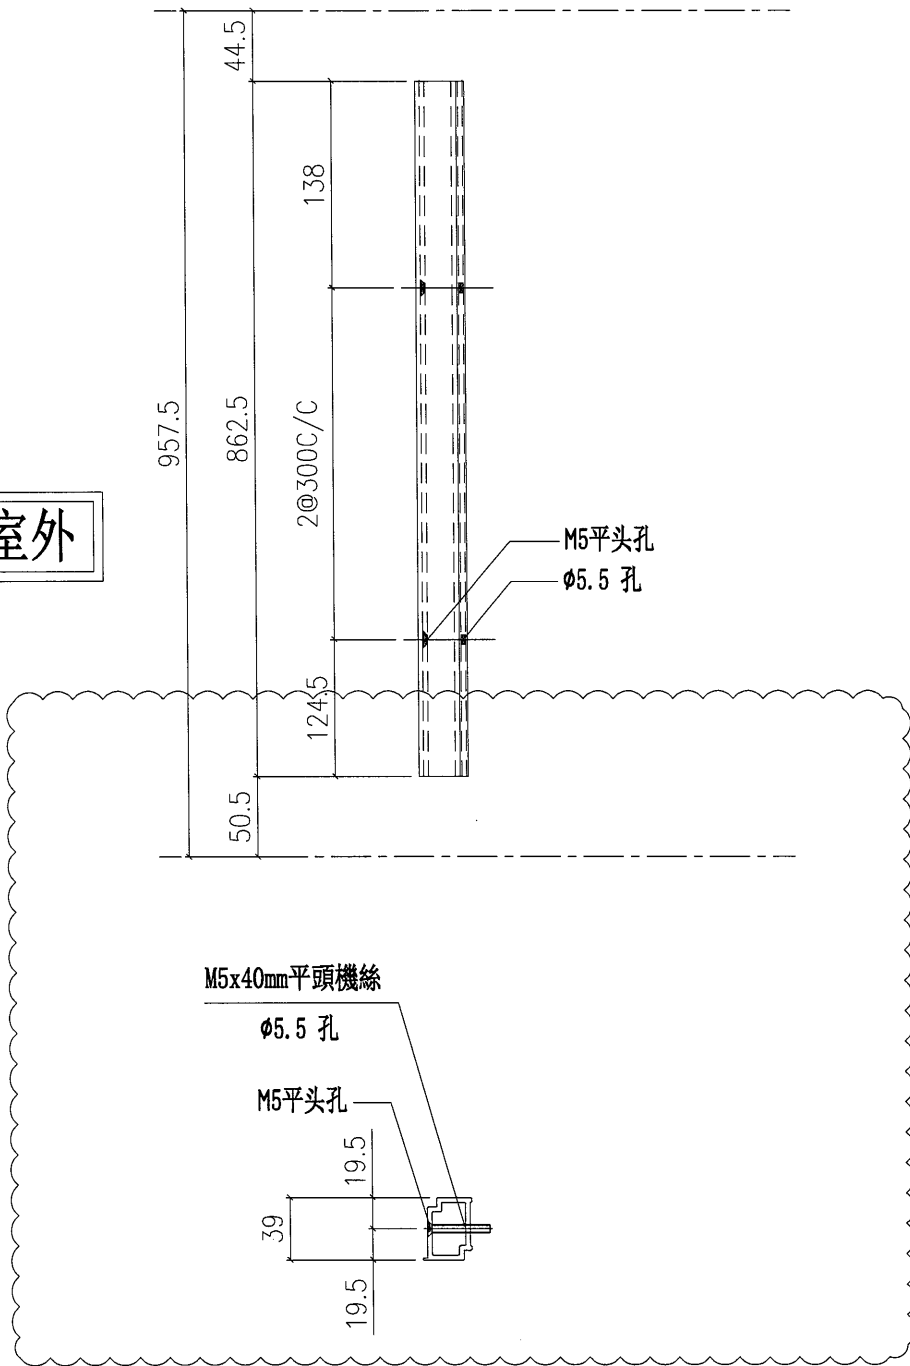

名稱	單玻線	制圖	陳俊賢	2021.11.28	修改	A		
材料	X85991	復核	謝永林	2021.12.14	日期	2022.2.14		
顏色	JMQ213457(三塗)	批準	胡哥		圖號	UN-BM1		




美特鋁質 有限公司  
MIDI Aluminium Fabricator Ltd.

取消底部避位

工程號	J853	地盤	延坪道住宅
-----	------	----	-------

數量	使用位置
1	UN07
1	UN07a
1	UN01
1	UN01a
1	UN03
1	UN03a
1	UN04
1	UN04a

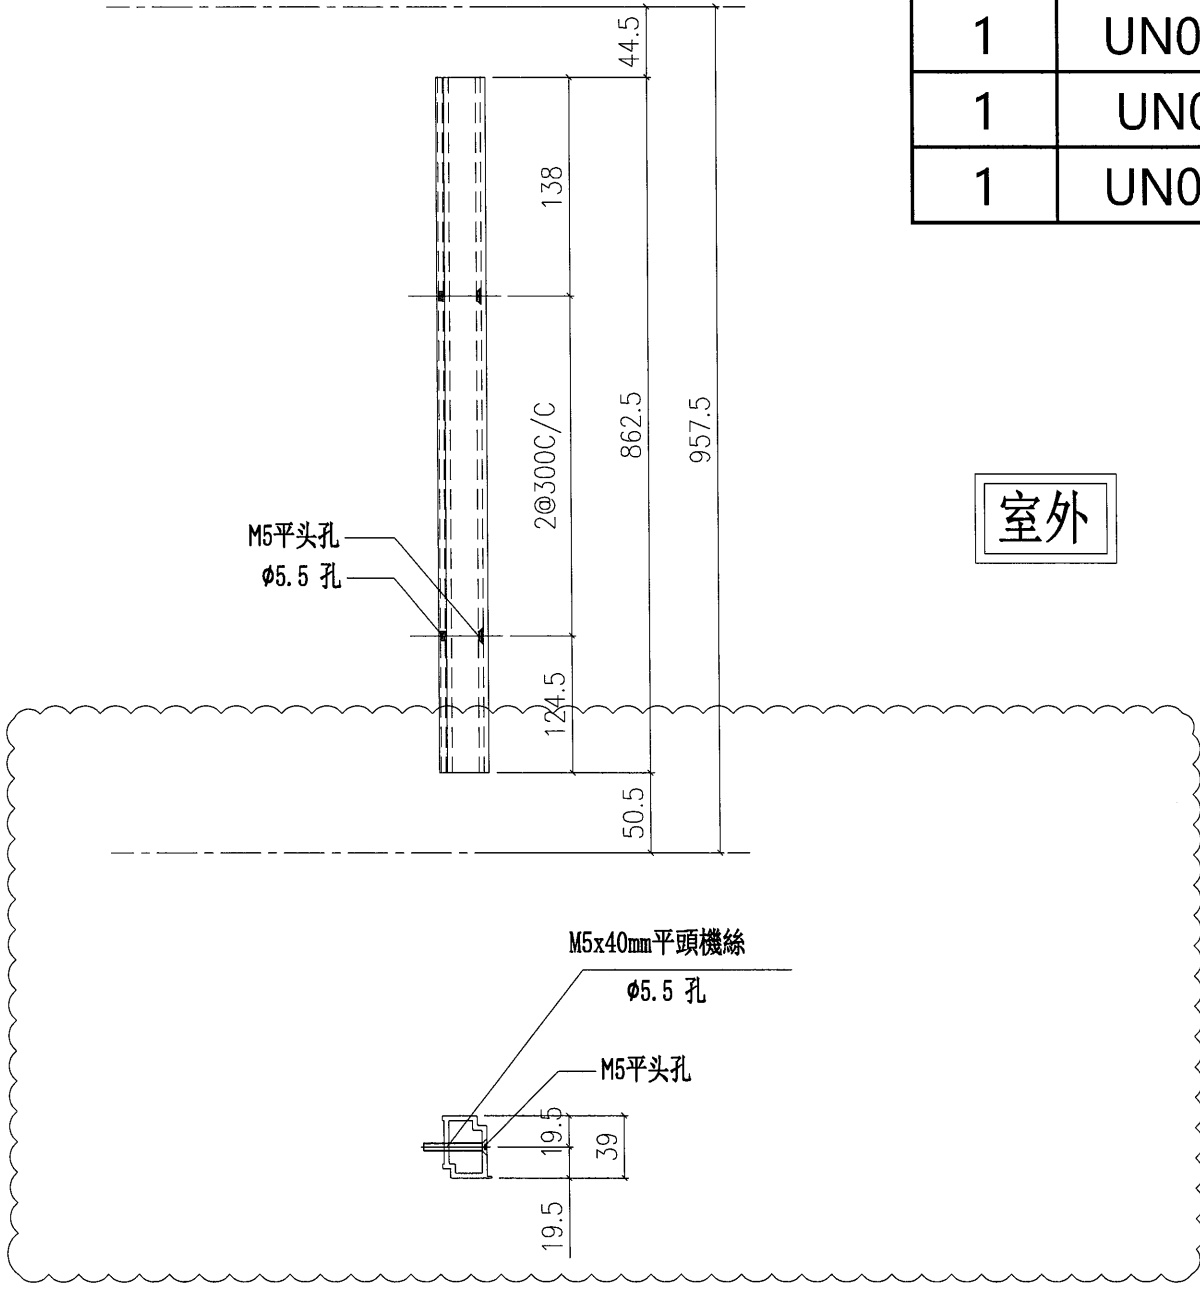

室外

名稱	單玻線	制圖	陳俊賢	2021. 11. 28	修改	A		
材料	X85991	復核	謝永林	2021. 12. 14	日期	2022.2.14		
顏色	JMQ213457 (三塗)	批準	胡哥		圖號	UN-BM1R		




美特鋁質有限公司  
MIDI Aluminium Fabricator Ltd.




底部去水孔錯位

工程號 J853 地盤 延坪道住宅

數量	使用位置
1	UN08
1	UN08a
1	UN02
1	UN02a
1	UN05
1	UN05a
1	UN06
1	UN06a

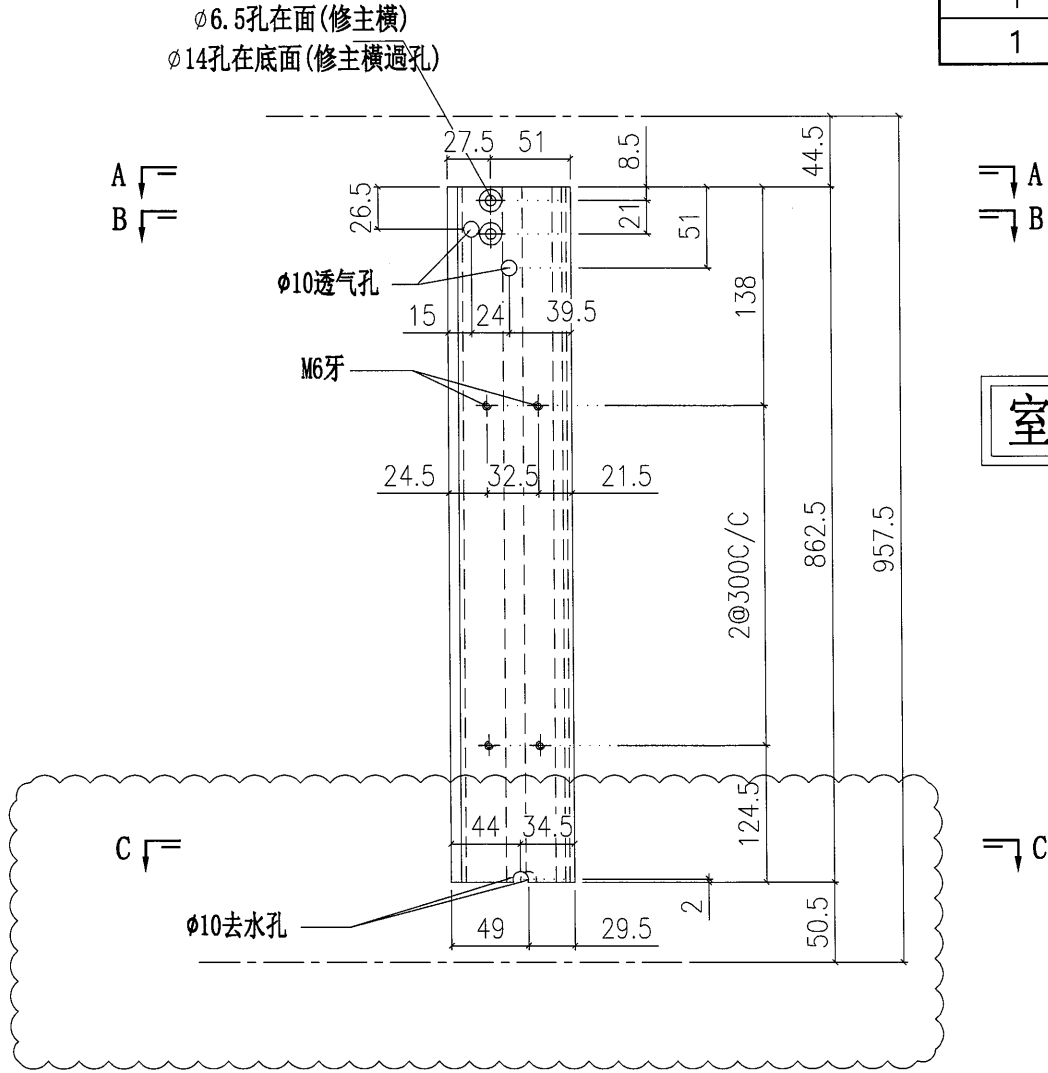

室外

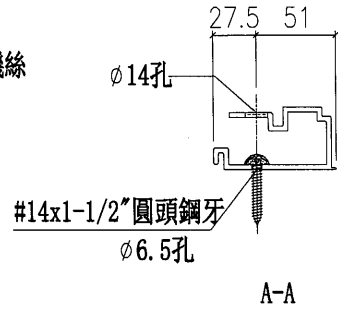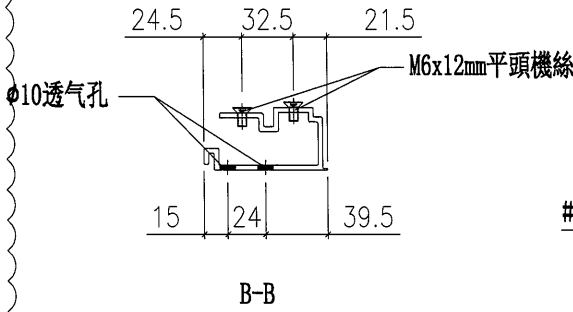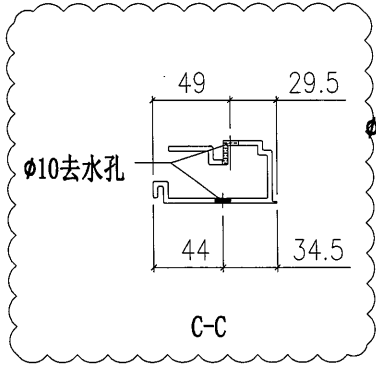

名稱	單玻骨	制圖	陳俊賢	2021.11.28	修改	A		
材料	X85987	復核	謝永林	2021.12.14	日期	2022.2.14		
顏色	JMQ213457(三塗)	批准	胡哥		圖號	UN-BM2R		