



工程指示 / 要求簡箋(E.I.)

工程指示編號: EI/ 4295 122

修改版次: C

工程編號: J853

工程名稱: 延坪道住宅項目

工程項目: 試水箱單元件生產修改

收件人: 生統

發件人: Joe Chan

日期: 25/2/2022

要求提供 / 確認 事項:

- | | | |
|------------------------------------|-------------------------------------|-------------------------------|
| <input type="checkbox"/> 初步鋁料 B.M. | <input type="checkbox"/> 加工拆圖, 然後生產 | <input type="checkbox"/> 尺寸表 |
| <input type="checkbox"/> 正式鋁料 B.M. | <input type="checkbox"/> 技術上資料 / 指示 | <input type="checkbox"/> 報價 |
| <input type="checkbox"/> 配件 B.M. | <input type="checkbox"/> 樣辦或貨品說明書 | <input type="checkbox"/> 分判合約 |
| <input type="checkbox"/> 其他: _____ | | |

內容:

修改圖紙, 請依附件資料修改。

① 生產 UN07, 07a, 08, 08a, 01, 01a, 02, 02a (15/3/2022 出貨)

② 生產 UN03, 03a, 04, 04a, 05, 05a, 06, 06a (15/4/2022 出貨)

請在 ASAP 前完成上列要求。

附有關圖紙 / 文件:

117頁

以上項目為:

- 原合約工程包 原合約工程加 / 減賬 新工程報價

原因:-

分發東莞各部門:

- () 生產技術總監 連附件 () 技術部 連附件 () 生產部 連附件 () 機械設計部 連附件
 () 採購部 連附件 () 生產統籌部 連附件 梅, TRACY
 () 質檢部 連附件 () 會計部 連附件 () 報關組 連附件 () 其他 _____ 連附件

分發香港各部門:

- () 行政部 連附件 () 會計部 連附件 () 統籌部 連附件 () 工程部地盤科文 連附件
 () 採購部 連附件 () QS 部 連附件 () 維修部 連附件 () 其他 _____ 連附件

傳遞編號:

HK0297/22

發件人簽署:

項目經理簽署:

①

圖則登記表
DRAWING REGISTER

工程名稱 Project Title:	九龍延坪道 (PMU試水)
地盤用幕牆(散件)鋁料拆圖	
工程編號 Project No:	J-853

分發予 Distributed To

接收日期 Receiving Date (適用於客戶圖則)

年									
月									
日									

發出日期 Issued Date

年	21	22	22						
月	12	02	02						
日	09	22	24						

PMU-S01	圖則名稱 Drawing Title
PMU-KG-01~02	玻璃扣蓋
PMU-KG-03	玻璃扣蓋 (轉角位)
PMU-KG-04	玻璃扣蓋 (轉角位)
PMU-KG-05~07	玻璃扣蓋
PMU-S01	頂橫
PMU-S02	頂橫 (轉角位)
PMU-S03	頂橫 (轉角位)
PMU-S04	頂橫
PMU-S05	頂橫
PMU-S06	頂橫
CW-GL01	封口片
CW-GL02	封口墊片
PMU-LB-01	鋁巴
PMU-LB-02	鋁巴
PMU-LB-02a	鋁巴
PMU-LB-03~04	鋁巴
853-BT01	牆邊鋁碼 (直位)
853-BT02	牆邊鋁碼 (左收邊)
853-BT03	牆邊鋁碼 (右收邊)
853-BT04	牆邊鋁碼 (轉角邊)
853-BT05	牆邊鋁碼 (轉角邊)
853-PL01	單元安裝凹碼
853-PL01R	單元安裝凹碼
853-PL02/853-PL03	介子 (48) /介子 (60)
PMU-PT03	位置圖(轉角位)
PMU-PT04	位置圖(直位)


修訂編號
Revision No.

1	-	-	-						
2	-	-	-						
3	-	-	-						
4	-	-	-						
5	-	-	A						
6	-	-	A						
7	-	-	A						
8	-	-	A						
9	-	-	A						
10	-	-	A						
11	-	-	-						
12	-	-	-						
13	-	-	-						
14	-	-	-						
15	-	-	-						
16	-	-	-						
17	-	A	-						
18	-	A	-						
19	-	A	-						
20	-	A	-						
21	-	A	-						
22	-	A	-						
23	-	A	-						
24	-	-	-						
25	-	-	-						
26	-	-	-						

美特鋁質 有限公司
MIDI Aluminium Fabricator Ltd.

工程號 J853 地盤 延坪道

物料編號	PMU-S03	數量	1
請用A3紙打印			

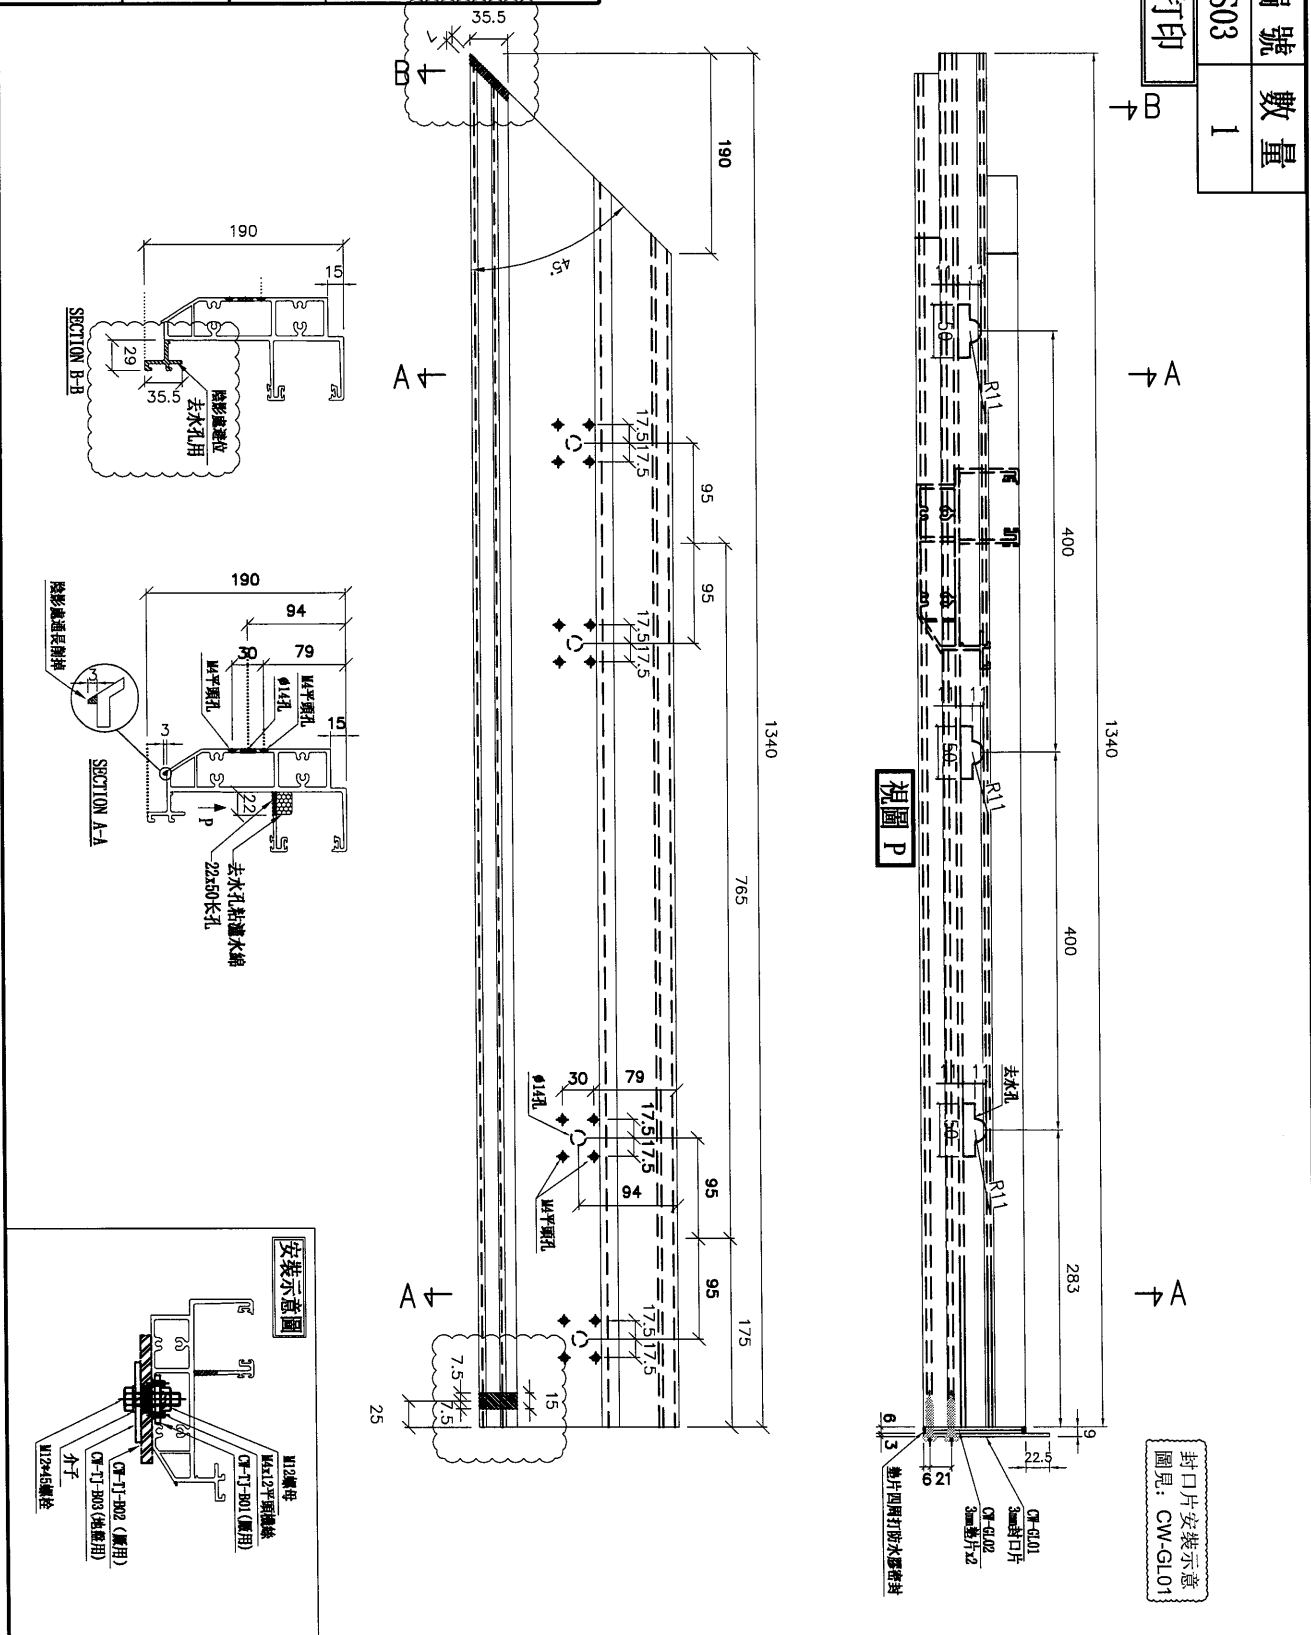

名稱	頂橫	制圖	謝曉云	2021.12.03	修改	A
材料	X85982	復核	謝永林	2021.12.08	日期	22.02.24
顏色	JMQ213457(3 coatings)	批准	Daniel		圖號	PMU-S03


6

EG-DWG3

美特鋁質 有限公司
MIDI Aluminium Fabricator Ltd.

工程號 J853 地盤 延坪道

物料編號	PMU-S05	數量	1
請用A3紙打印			

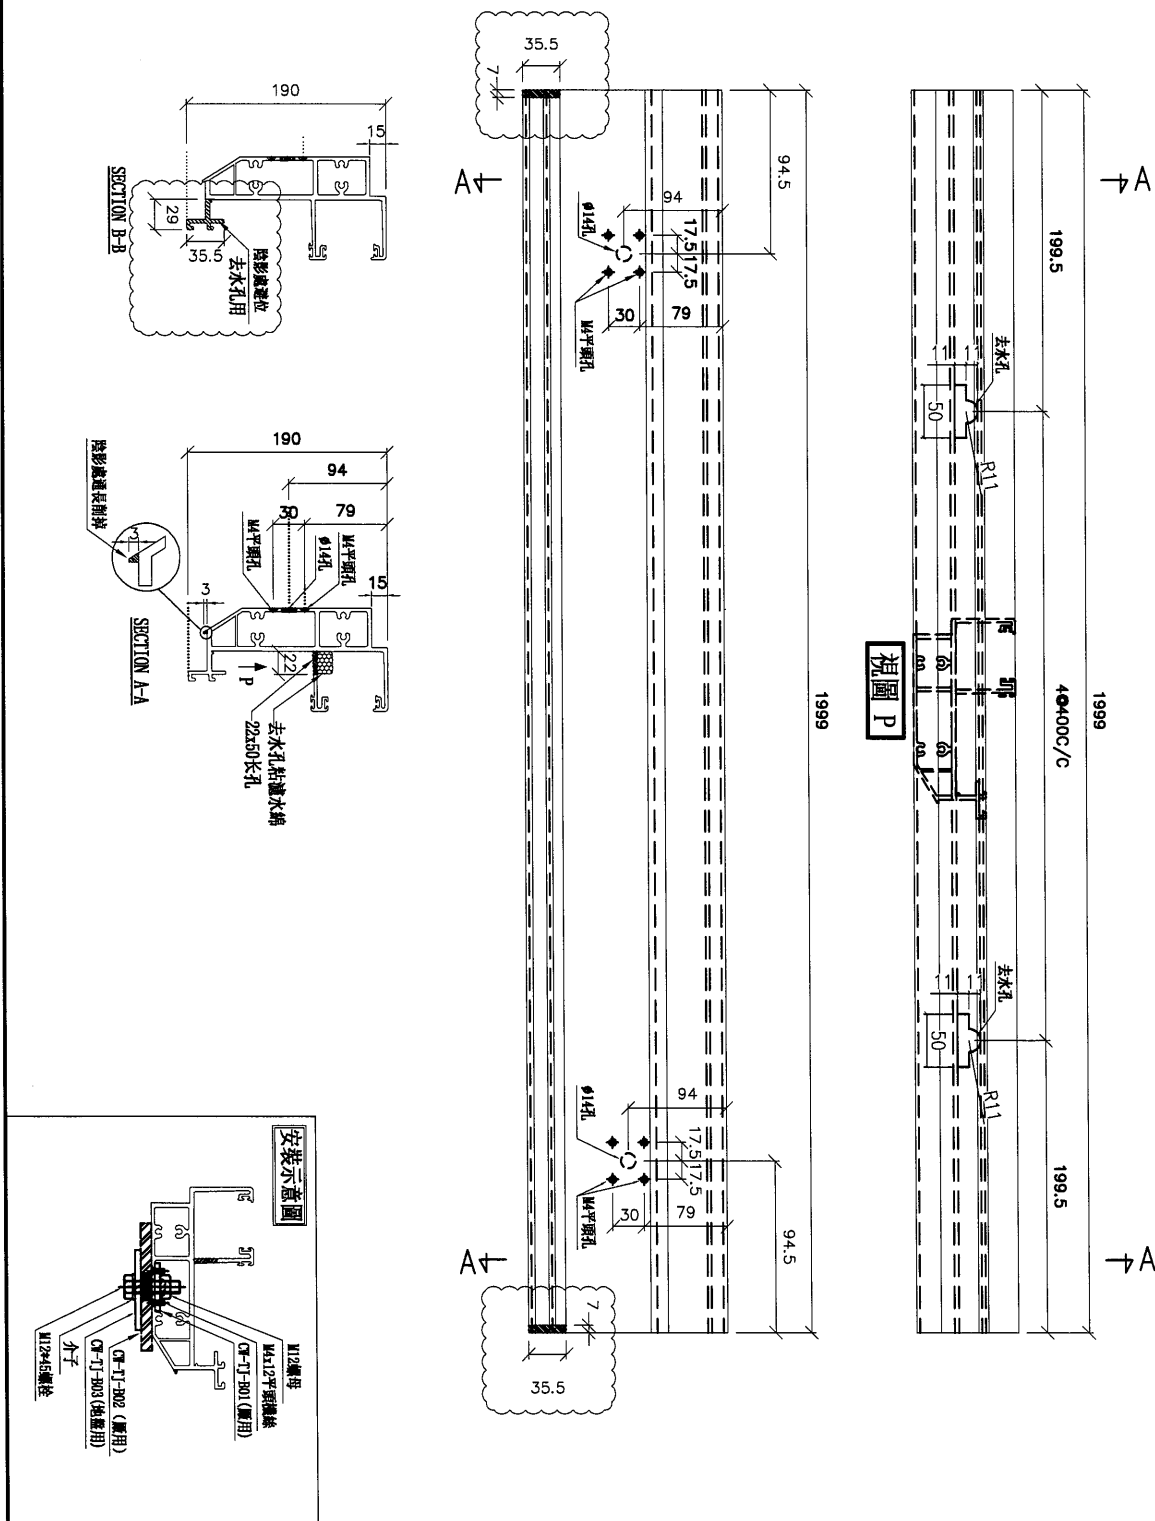

名稱	頂橫	制圖	謝曉云	2021.12.03	修改	A		
材料	X85982	復核	謝永林	2021.12.08	日期	22.02.24		
顏色	JMQ213457(3 coatings)	批准	Daniel		圖號	PMU-S05		

