

工程指示 / 要求簡箋(E.I.)

工程指示編號：EI/4354 122

修改版次：A

工程編號：J853

工程名稱：延坪道住宅項目

工程項目：T3露台欄河地盤用鐵件修改

收件人：Maggie Lo

發件人：Joe Chan

日期：15/2/2022

□要求提供 / 確認 事項：

- () 初步鋁料 B.M.
- () 加工拆圖，然後生產
- () 尺寸表
- () 正式鋁料 B.M.
- () 技術上資料 / 指示
- () 報價
- () 配件 B.M.
- () 樣辦或貨品說明書
- () 分判合約
- () 其他：_____

內容：

修改鐵件：① G501-AK02 角碼取消開牙孔
 ② BB01(125x75x8角鐵) 取消開避位

請在 15/3/2022 前完成上列要求。按地盤進度，分層送貨

附有關圖紙 / 文件：

14 12頁

以上項目為：

- 原合約工程包
- 原合約工程加 / 減賬
- 新工程報價

原因：-

分發東莞各部門：

- () 生產技術總監 連附件
- () 技術部 連附件
- () 生產部 連附件
- () 機械設計部 連附件
- () 採購部 連附件
- () 生產統籌部 連附件
- () 質檢部 連附件
- () 會計部 連附件
- () 報關組 連附件
- () 其他 _____ 連附件

分發香港各部門：

- () 行政部 連附件
- () 會計部 連附件
- () 統籌部 連附件
- () 工程部地盤科文 連附件 炳哥
- () 採購部 連附件
- () QS 部 連附件
- () 維修部 連附件
- () 其他 _____ 連附件

傳遞編號：

發件人簽署：

Joe Chan

項目經理簽署：



美特鋁質有限公司
MADI Aluminium Fabricator Ltd.

工程號：
1853

計算：
延平道

核對：
T3攔河;UP,BAI地盤用鋼件

CIM

日期：
27/1/2022

送呈：
副本：

總重量(KG):
33371.5

BM編號：
項目類別：
T3攔河;UP,BAI地盤用鋼件

序號	修改標示	配件圖號	物料編號	配件名稱	顏色	實用	後備	總數	單位		備註	
									件	重量		KG
1		31-M01-GMU01	31-M01-GMU01	80*20*1183mm鋼巴	熱浸鋅	346	18	364	件	14.858	5408.487	
2		31-M01-GMU02	31-M01-GMU02	80*20*1183mm鋼巴	熱浸鋅	142	8	150	件	14.858	2228.772	
3		31-M01-GTR01	31-M01-GTR01	80*10*935mm鋼巴	熱浸鋅	9	0	9	件	5.872	52.846	
4			32-M01-GTR01	80*10*320mm鋼巴	熱浸鋅	7	0	7	件	5.872	41.103	
5			33-M01-GTR01	80*10*910mm鋼巴	熱浸鋅	18	0	18	件	5.715	102.866	
6			34-M01-GTR01	80*10*545mm鋼巴	熱浸鋅	18	0	18	件	5.715	102.866	
7			35-M01-GTR01	80*10*405mm鋼巴	熱浸鋅	18	0	18	件	2.543	45.781	
8			36-M01-GTR01	80*10*14650mm鋼巴	熱浸鋅	1	0	1	件	9.200	9.200	
9		31-M01-GTR02	31-M01-GTR02	80*10*1280mm鋼巴	熱浸鋅	9	0	9	件	9.200	82.802	
10			34-M01-GTR02	80*10*1280mm鋼巴	熱浸鋅	18	0	18	件	8.038	144.691	
11			31-M01-GTR03	80*10*228mm鋼巴	熱浸鋅	9	0	9	件	8.038	72.346	
12		32-M01-GTR02	32-M01-GTR02	80*10*1280mm鋼巴	熱浸鋅	7	0	7	件	8.038	56.269	
13			33-M01-GTR02	80*10*1280mm鋼巴	熱浸鋅	18	0	18	件	8.038	144.691	
14			35-M01-GTR02	80*10*1330mm鋼巴	熱浸鋅	18	0	18	件	8.352	150.343	
15			36-M01-GTR02	80*10*1280mm鋼巴	熱浸鋅	1	0	1	件	8.038	8.038	
16			32-M01-GTR03	80*10*935mm鋼巴	熱浸鋅	7	1	8	件	5.872	46.974	
17			33-M01-GTR03	80*10*545mm鋼巴	熱浸鋅	18	1	19	件	3.423	65.029	
18		32-M01-GTR03	34-M01-GTR03	80*10*910mm鋼巴	熱浸鋅	18	1	19	件	5.715	108.581	
19			35-M01-GTR03	80*10*930mm鋼巴	熱浸鋅	18	1	19	件	5.840	110.968	
20			36-M01-GTR03	80*10*665mm鋼巴	熱浸鋅	1	1	2	件	4.176	8.352	
21		31-M01-GTR01	31-N01-GTR01	40*40*4mm角鋼	熱浸鋅	9	0	9	件	2.483	22.343	
22			33-N01-GTR01	40*40*4mm角鋼	熱浸鋅	18	0	18	件	2.422	43.596	

①



美特鋁業有限公司
MDDI Aluminum Fabricator Ltd.

工程號：
地盤名稱：

J853
延平道

計算：
核對：

CIM

日期：
日期：

27/1/2022

送呈：
副本：

總重量(kg):

33371.5

BM編號：

項目類別：

T3欄河;UP,BAL地盤用鋼件

修改：

總重量(kg):

33371.5

序號	修改標示	配件圖號	物料編號	配件名稱	顏色	實用	後備	總數	單位	單件重量	總重量	備註
									件	KG	KG	
23			34-N01-GTR01	40*40*4mm角鋼	熱浸鋅	18	0	18	件	1.538	27.683	
24			35-N01-GTR01	40*40*4mm角鋼	熱浸鋅	18	0	18	件	1.199	21.580	
25		32-N01-GTR01	32-N01-GTR01	40*40*4mm角鋼	熱浸鋅	7	0	7	件	0.993	6.951	
26			31-N01-GTR02	40*40*4mm角鋼	熱浸鋅	9	0	9	件	3.536	31.825	
27			32-N01-GTR02	40*40*4mm角鋼	熱浸鋅	7	0	7	件	3.536	24.753	
28			33-N01-GTR02	40*40*4mm角鋼	熱浸鋅	18	0	18	件	3.536	63.650	
29		31-N01-GTR02	34-N01-GTR02	40*40*4mm角鋼	熱浸鋅	18	0	18	件	3.536	63.650	
30			35-N01-GTR02	40*40*4mm角鋼	熱浸鋅	18	0	18	件	3.657	65.830	
31			36-N01-GTR02	40*40*4mm角鋼	熱浸鋅	1	0	1	件	3.536	3.536	
32		31-N01-GTR03	31-N01-GTR03	40*40*4mm角鋼	熱浸鋅	9	0	9	件	0.775	6.975	
33			32-N01-GTR03	40*40*4mm角鋼	熱浸鋅	7	0	7	件	2.483	17.378	
34			33N01-GTR03	40*40*4mm角鋼	熱浸鋅	18	0	18	件	0.775	13.951	
35		32-N01-GTR03	34-N01-GTR03	40*40*4mm角鋼	熱浸鋅	18	1	19	件	2.483	47.168	
36			35-N01-GTR03	40*40*4mm角鋼	熱浸鋅	18	1	19	件	1.538	29.221	
37			36-N01-GTR03	40*40*4mm角鋼	熱浸鋅	1	0	1	件	2.422	2.422	
38		36-N01-GTR01	36-N01-GTR01	40*40*4mm角鋼	熱浸鋅	1	0	1	件	2.386	2.386	
39			31-P01-GTR01	125*75*8mm角鋼	熱浸鋅	9	0	9	件	12.802	115.218	
40		31-P01-GTR01	33-P01-GTR01	125*75*8mm角鋼	熱浸鋅	18	0	18	件	12.488	224.788	
41			34-P01-GTR01	125*75*8mm角鋼	熱浸鋅	18	0	18	件	7.907	142.328	
42			35-P01-GTR01	125*75*8mm角鋼	熱浸鋅	18	0	18	件	6.150	110.700	
43		32-P01-GTR01	32-P01-GTR01	125*75*8mm角鋼	熱浸鋅	7	0	7	件	5.083	35.582	
44		36-P01-GTR01	36-P01-GTR01	125*75*8mm角鋼	熱浸鋅	1	0	1	件	19.015	19.015	

2



美特鋁質有限公司
MDDI Aluminium Fabricator Ltd

工程號：
1853

地盤名稱：
延平道

計算：
核對：

CIM

日期：
日期：

27/1/2022

送呈：
副本：

BM編號：
項目類別：
T3欄河;UP,BAI地盤用鋼件
修改：
總重量(KG):
33371.5

序號	修改標示	配件圖號	物料編號	配件名稱	顏色	實用	後備	總數	單位		備註	
									件	重量		KG
45			31-P01-GTR02	125*75*8mm角鋼	熱浸鋅	9	0	9	件	18.199	163.791	
46			32-P01-GTR02	125*75*8mm角鋼	熱浸鋅	7	0	7	件	18.199	127.393	
47		31-P01-GTR02	33-P01-GTR02	125*75*8mm角鋼	熱浸鋅	18	0	18	件	18.199	327.381	
48			34-P01-GTR02	125*75*8mm角鋼	熱浸鋅	18	0	18	件	18.199	327.581	
49			35-P01-GTR03	125*75*8mm角鋼	熱浸鋅	18	0	18	件	18.827	338.877	
50			36-P01-GTR03	125*75*8mm角鋼	熱浸鋅	1	0	1	件	18.199	18.199	
51		31-P01-GTR03	31-P01-GTR03	125*75*8mm角鋼	熱浸鋅	9	0	9	件	3.954	35.582	
52			32-P01-GTR03	125*75*8mm角鋼	熱浸鋅	7	0	7	件	12.802	89.614	
53		32-P01-GTR03	33-P01-GTR03	125*75*8mm角鋼	熱浸鋅	18	0	18	件	7.907	142.328	
54			34-P01-GTR03	125*75*8mm角鋼	熱浸鋅	18	0	18	件	12.488	224.788	
55			35-P01-GTR03	125*75*8mm角鋼	熱浸鋅	18	0	18	件	12.300	221.400	
56			36-P01-GTR03	125*75*8mm角鋼	熱浸鋅	1	0	1	件	9.413	9.413	
57		31-BA01-GMU01	31-BA01-GMU01	100*40*1029mm鋼巴	熱浸鋅	168	9	177	件	32.311	5718.976	
58			31-BA01-GMU02	100*40*1029mm鋼巴	熱浸鋅	168	9	177	件	32.311	5718.976	
59		31-BA01-GMU03	32-BA01-GMU03	100*40*1029mm鋼巴	熱浸鋅	16	1	17	件	32.311	549.280	
60			33-BA01-GMU03	100*40*1029mm鋼巴	熱浸鋅	18	0	18	件	32.311	581.591	
61			34-BA01-GMU03	100*40*1029mm鋼巴	熱浸鋅	18	1	19	件	32.311	613.901	
62			31-BA01-GTR01	100*15鋼巴	熱浸鋅	9	0	9	件	6.983	62.843	
63		31-BA01-GTR01	32-BA01-GTR01	100*15鋼巴	熱浸鋅	8	0	8	件	6.983	55.861	
64			33-BA01-GTR01	100*15鋼巴	熱浸鋅	18	0	18	件	7.866	141.583	
65			35-BA01-GTR01	100*15鋼巴	熱浸鋅	9	0	9	件	6.983	62.843	
66		34-BA01-GTR01	100*15鋼巴	熱浸鋅	18	0	18	件	2.567	46.205		

(2)



美特鋁質有限公司
MMDI Aluminium Fabricator Ltd.

工程號： 1853
地盤名稱： 延平道

計算： 日期： 27/1/2022
核對： T3欄河;UP,BAL地盤用鋼件
修改：

送呈： 副本：
總重量(Kg): 33371.5

BM編號：

項目類別：

T3欄河;UP,BAL地盤用鋼件

修改：

總重量(Kg): 33371.5

序號	修改標示	配件圖號	物料編號	配件名稱	顏色	實用	後備	總數	單位		備註	
									件	單件重量 KG		總重量
67		31-BA01-GTR02	31-BA01-GTR02	100*15鋼巴	熱浸鋅	9	0	9	件	26.906	242.153	
68			35-BA01-GTR02	100*15鋼巴	熱浸鋅	9	0	9	件	21.902	197.114	
69		32-BA01-GTR02	32-BA01-GTR02	100*15鋼巴	熱浸鋅	8	0	8	件	71.357	570.852	
70			33-BA01-GTR02	100*15鋼巴	熱浸鋅	18	0	18	件	39.505	711.092	
71		33-BA01-GTR02	34-BA01-GTR02	100*15鋼巴	熱浸鋅	18	0	18	件	39.505	711.092	
72			31-BA01-GTR03	100*15鋼巴	熱浸鋅	9	0	9	件	16.874	151.862	
73		31-BA01-GTR03	32-BA01-GTR03	100*15鋼巴	熱浸鋅	8	0	8	件	7.866	62.926	
74			34-BA01-GTR02	100*15鋼巴	熱浸鋅	18	0	18	件	14.813	266.633	
75			35-BA01-GTR03	100*15鋼巴	熱浸鋅	9	0	9	件	6.983	62.843	
76		33-BA01-GTR01	33-BA01-GTR01	100*15鋼巴	熱浸鋅	18	0	18	件	2.567	46.205	
77	A		31-BB01-GTR01	125*75*8mm角鋼	熱浸鋅	9	0	9	件	8.472	76.247	
78	A	31-BB01-GTR01	32-BB01-GTR01	125*75*8mm角鋼	熱浸鋅	8	0	8	件	9.413	75.306	
79	A		33-BB01-GTR01	125*75*8mm角鋼	熱浸鋅	18	0	18	件	16.818	302.730	
80	A		35-BB01-GTR01	125*75*8mm角鋼	熱浸鋅	9	0	9	件	19.015	171.133	
81	A	34-BB01-GTR01	34-BB01-GTR01	125*75*8mm角鋼	熱浸鋅	18	0	18	件	3.765	67.775	
82	A		31-BB01-GTR02	125*75*8mm角鋼	熱浸鋅	9	0	9	件	30.750	276.750	
83	A	31-BB01-GTR02	35-BB01-GTR02	125*75*8mm角鋼	熱浸鋅	9	0	9	件	29.495	265.454	
84	A		32-BB01-GTR02	125*75*8mm角鋼	熱浸鋅	8	0	8	件	78.130	625.040	
85	A		33-BB01-GTR02	125*75*8mm角鋼	熱浸鋅	18	0	18	件	44.180	795.231	
86	A	32-BB01-GTR02	34-BB01-GTR02	125*75*8mm角鋼	熱浸鋅	18	0	18	件	44.180	795.231	
87	A		31-BB01-GTR03	125*75*8mm角鋼	熱浸鋅	9	0	9	件	19.015	171.133	
88	A	31-RR01-GTR03	32-BB01-GTR03	125*75*8mm角鋼	熱浸鋅	8	0	8	件	9.413	75.306	

④



美特鋁質有限公司
MDDI Aluminium Fabricator Ltd.

工程號: J853

地盤名稱: 延平道

計算: 核對:

CIM

日期: 27/1/2022

送呈: 副本:

BM編號:

項目類別:

T3欄河;UP,BAI地盤用鋼件

修改:

總重量(Kg):

33371.5

序號	修改標示	配件圖號	物料編號	配件名稱	顏色	實用	後備	總數	單位	單件重量	總重量	備註
									件	KG		
89	A		34-BB01-GTR03	125*75*8mm角鋼	熱浸鋅	18	0	18	件	16.818	302.730	
90	A		35-BB01-GTR03	125*75*8mm角鋼	熱浸鋅	9	0	9	件	8.472	76.247	
91	A	33-BB01-GTR03	33-BB01-GTR03	125*75*8mm角鋼	熱浸鋅	18	0	18	件	3.765	67.775	
92		XX-01	XX-01	50*50*5角鐵	熱浸鋅	25	0	25	件	11.300	282.500	
93	A	GS01-AK02	GS01-AK02	50*50*5角鐵	熱浸鋅	623	0	623	件	0.337	209.951	
94												
95												
96												
						總計		2588	件		33371.5	



5

6



美特鋁質有限公司
MIDI Aluminium Fabricator Ltd.


工程號 J-853 地盤 錦上路/延平道

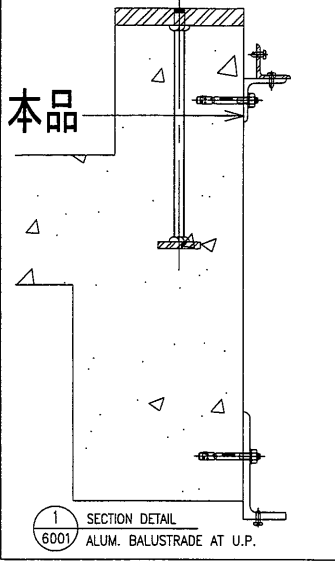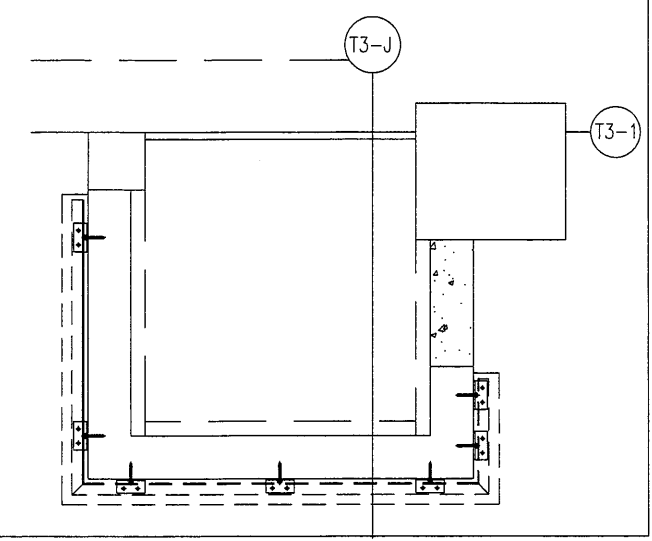

送地盘

修改: 取消牙孔

每个UP露台用7只

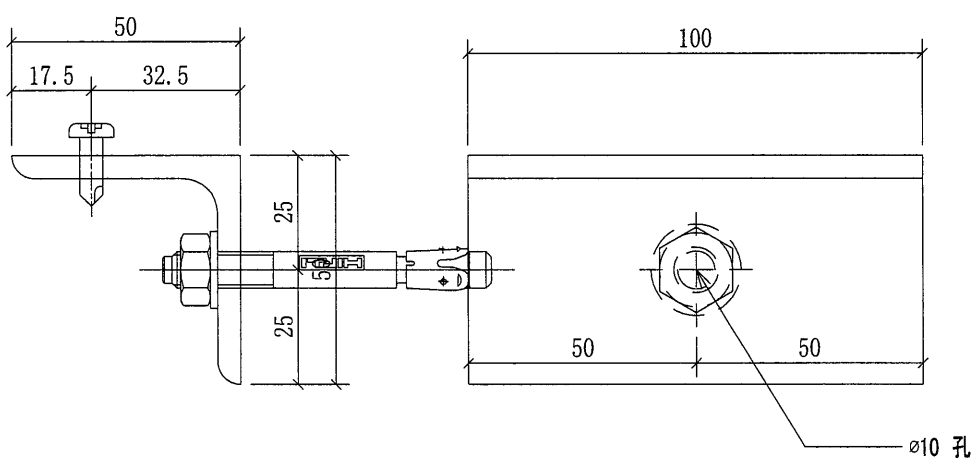


序號	物料編號	數量	使用位置	樓層
01	GS01-AK02	63	UP-4301	T3/(6/F-16/F)
02	GS01-AK02	49	UP-4302	T3/(17F-23/F)
03	GS01-AK02	126	UP-4303	T3/(6/F-26/F)
04	GS01-AK02	126	UP-4304	T3/(6/F-26/F)
05	GS01-AK02	126	UP-4304	T3/(6/F-26/F)
06	GS01-AK02	7	UP-4306	T3/(26/F)
		497		

名稱	欄河UP用鍍鋅角碼	制圖	CJM	2022.01.10	修改		
材料	50x50x5mm 鍍鋅角鋼(材質: SJ275)	復核	SHUI	2022.01.15	日期		
顏色		批准			圖號	GS01-AK02	




美特鋁質有限公司
MIDI Aluminium Fabricator Ltd.

工程號 J-853 地盤 錦上路/延平道

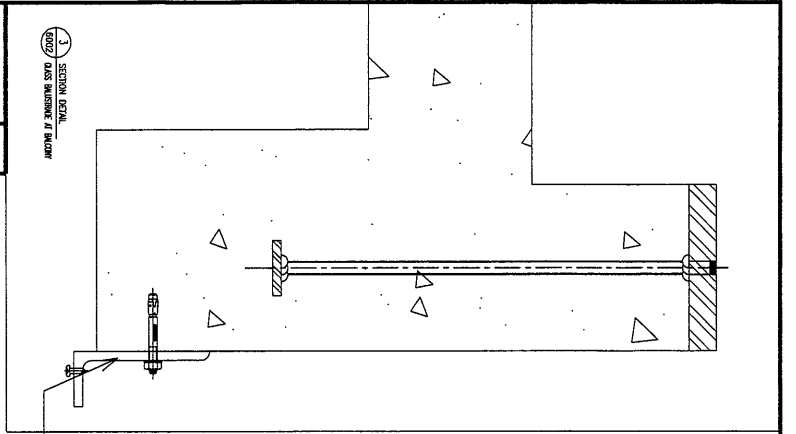

本品

地盤用

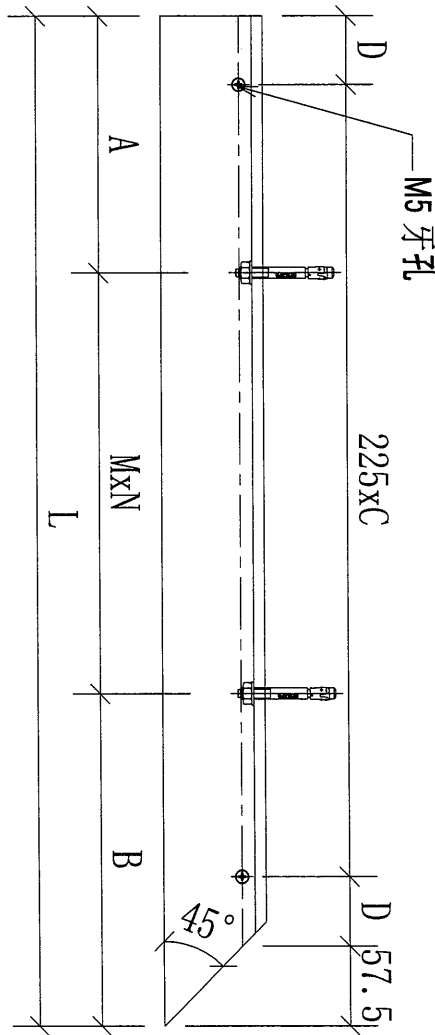

修改:
取消开避位


序號	物料編號	數量	L:	A:	B:	C:	D:	M:	N:	使用位置	樓層
01	31-BB01-GTR01	9	675	150	200	2	96.25	325	1	BAL-5301	T3/(6/F-16/F)
02	32-BB01-GTR01	8	750	150	200	3	21.25	400	1	BAL-5302	T3/(17F-25/F)
03	33-BB01-GTR01	18	1340	150	200	5	91.25	495	2	BAL-5303	T3/(6/F-26/F)
04	35-BB01-GTR01	9	1515	81	200	6	66.25	617	2	BAL-5305	T3/(6/F-16/F)

名稱	欄河鋼橫樑	制圖	CJM	2022.01.10	修改		
材料	125x75x8mm 鍍鋅角鋼(材質: SJ275)	復核	SHUI	2022.01.15	日期		
顏色		批準			圖號	31-BB01-GTR01	



美特鋁質有限公司
MIDI Aluminium Fabricator Ltd.



工程號 J-853 地盤 錦上路/延平道

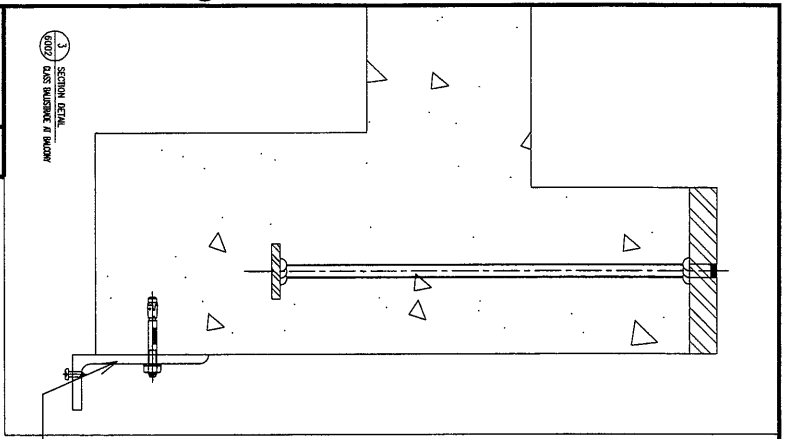

本品

地盘用

序號	物料編號	數量	L:	A:	B:	C:	D:	M:	N:	使用位置	樓層
01	34-BB01-GTR01	18	300								6-26/F

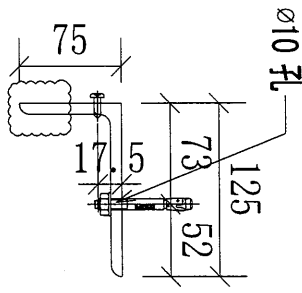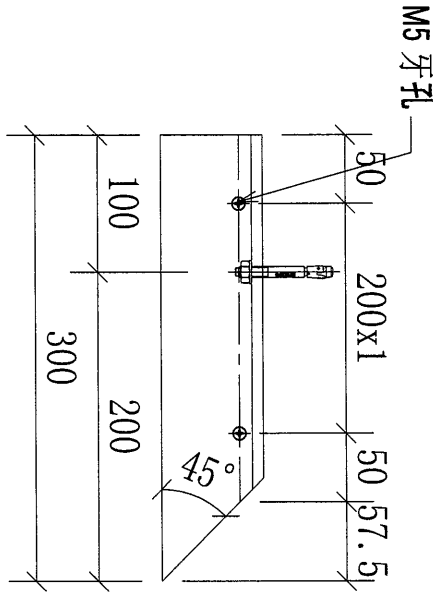

修改:
取消开避位


名稱	欄河鋼橫樑	制圖	CJM	2022.01.10	修改		
材料	125x75x8mm 鍍鋅角鋼(材質: SJ275)	復核	SHUI	2022.01.15	日期		
顏色		批準			圖號	34-BB01-GTR01	

9



美特鋁質有限公司
MIDI Aluminium Fabricator Ltd.


工程號 J-853 地盤 錦上路/延平道

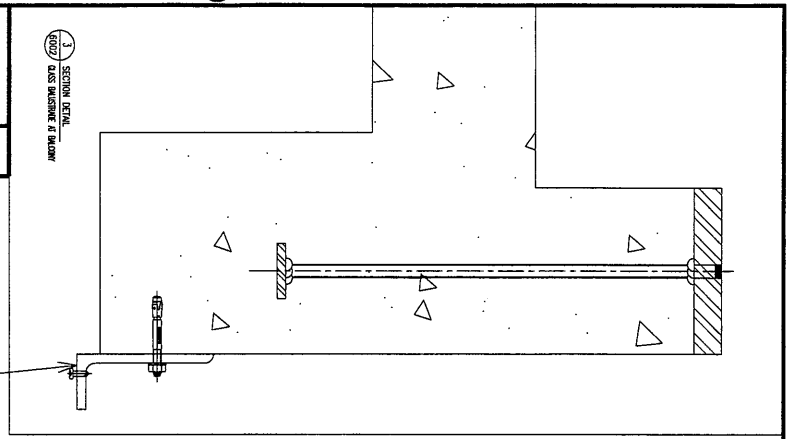

本品

地盤用

序號	物料編號	數量	L:	A	C	D	M:	N:	使用位置	樓層
01	31-BB01-GTR02	9	2450	200	10	67.5	512.5	4	BAL-5301	T3/(6/F-16/F)
02	35-BB01-GTR02	9	2350	200	9	130	650	3	BAL-5305	T3/(6/F-16/F)

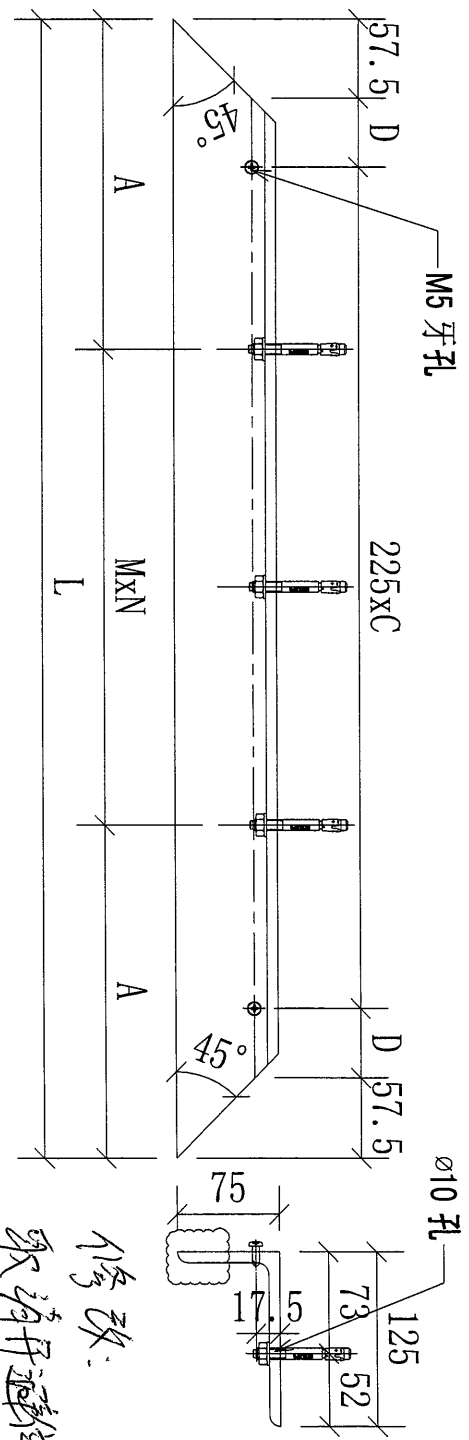

名稱	擱河鋼橫樑	制圖	CJM	2022.01.10	修改			
材料	125x75x8mm 鍍鋅角鋼 (材質: SJ275)	復核	SHUI	2022.01.15	日期			
顏色		批准			圖號	31-BB01-GTR02		






美特鋁質 有限公司
MIDI Aluminium Fabricator Ltd.

工程號 J-853 地盤 錦上路/延平道

序號	物料編號	數量	L:	A	C	D	M:	N:	使用位置	樓層
01	32-BB01-GTR02	8	6225	200	27	42.5	582.5	10	BAL-5302	T3/(17F-25/F)
02	33-BB01-GTR02	18	3520	200	15	40	624	5	BAL-5303	T3/(6/F-26/F)
03	34-BB01-GTR02	18	3520	200	15	40	624	5	BAL-5304	T3/(6/F-26/F)

本品

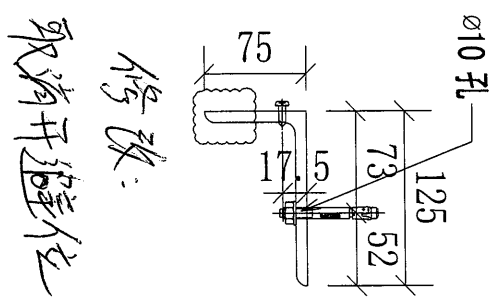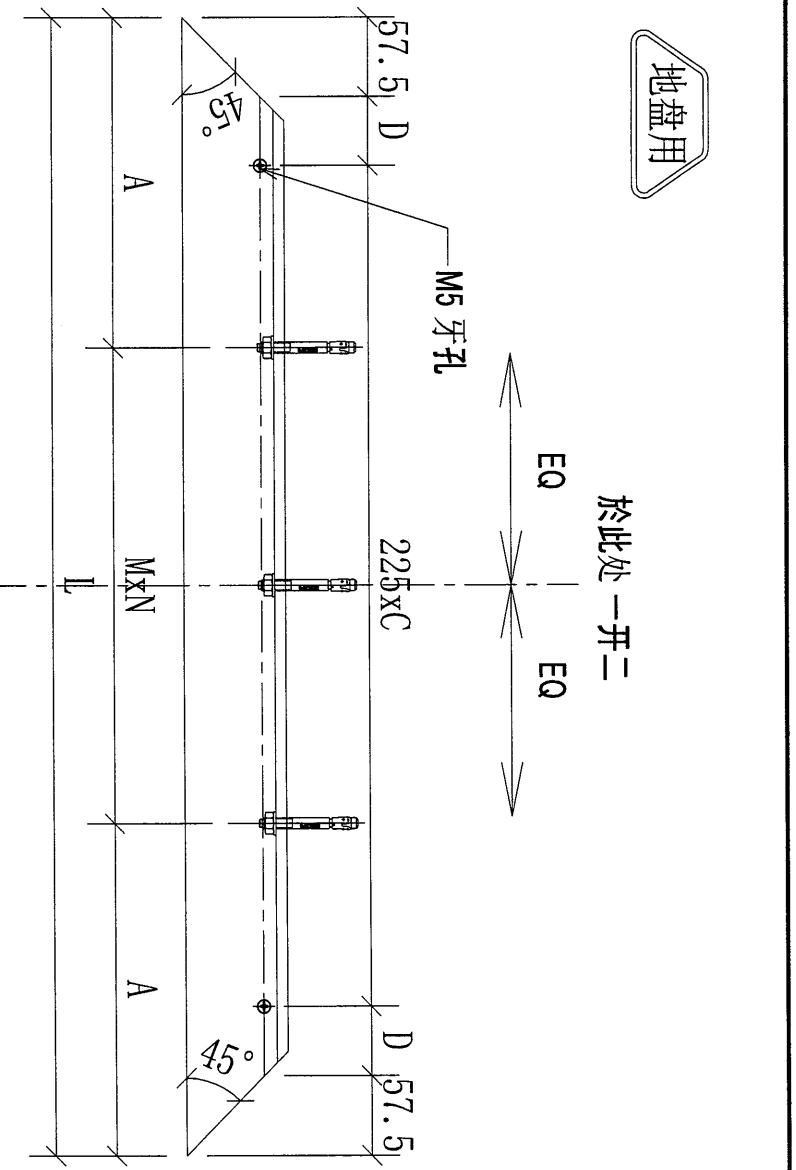
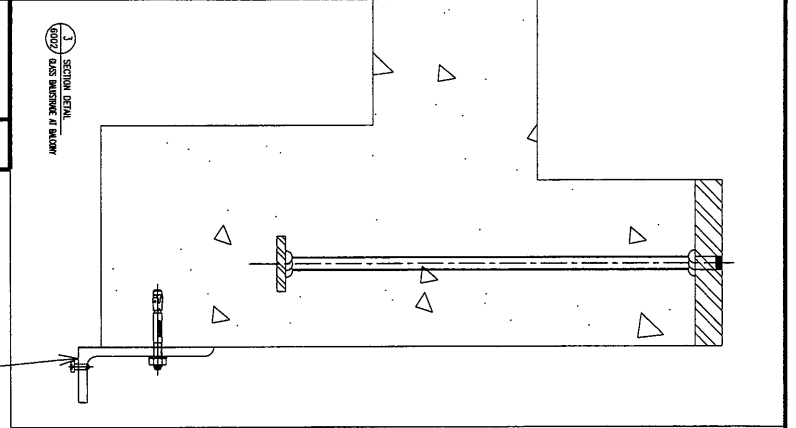


名稱	欄河鋼橫樑	制圖	CJM	2022.01.10	修改		
材料	125x75x8mm 鍍鋅角鋼(材質:SJ275)	復核	SHUI	2022.01.15	日期		
顏色		批準			圖號	32-BB01-GTR02	



美特鋁質有限公司
MIDI Aluminium Fabricator Ltd.



工程號 J-853 地盤 錦上路/延平道

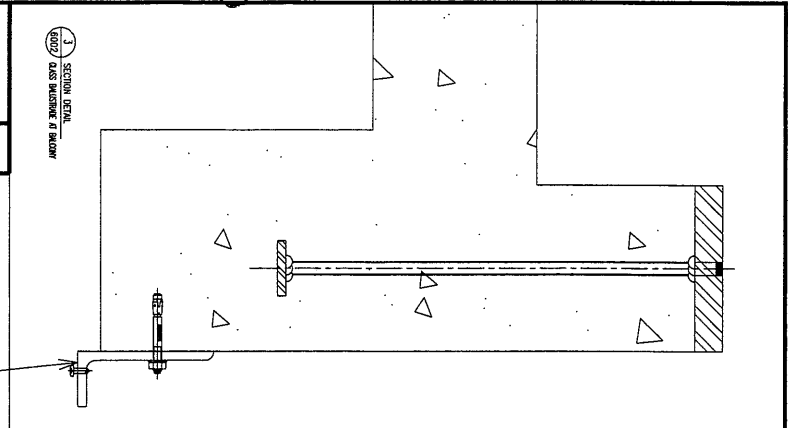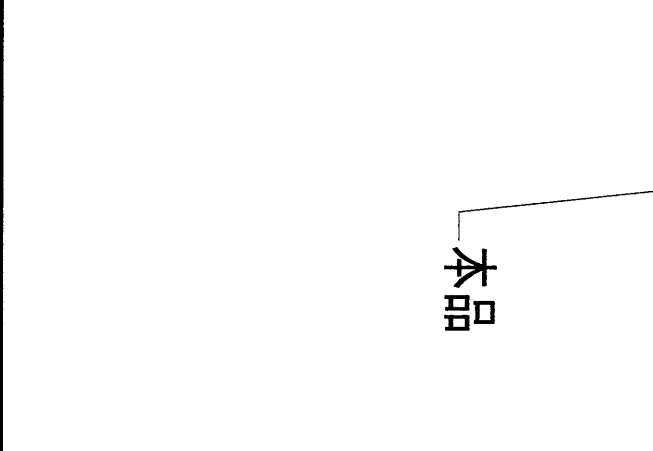

本品

地盤用

序號	物料編號	數量	L:	M:	N:	A:	B:	C:	D:	使用位置	樓層
01	31-BB01-GTR03	9	1515	582.5	2	200	150	6	66.25	BAL-5301	T3/(6/F-16/F)
02	32-BB01-GTR03	8	750	400	1	200	150	3	21.25	BAL-5302	T3/(17F-25/F)
03	34-BB01-GTR03	18	1340	495	2	200	150	5	91.25	BAL-5304	T3/(6/F-26/F)
04	35-BB01-GTR03	9	675	325	1	200	150	2	96.25	BAL-5305	T3/(6/F-16/F)

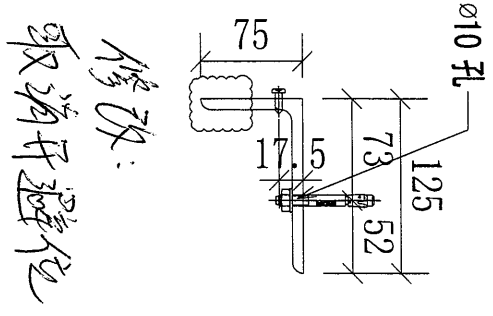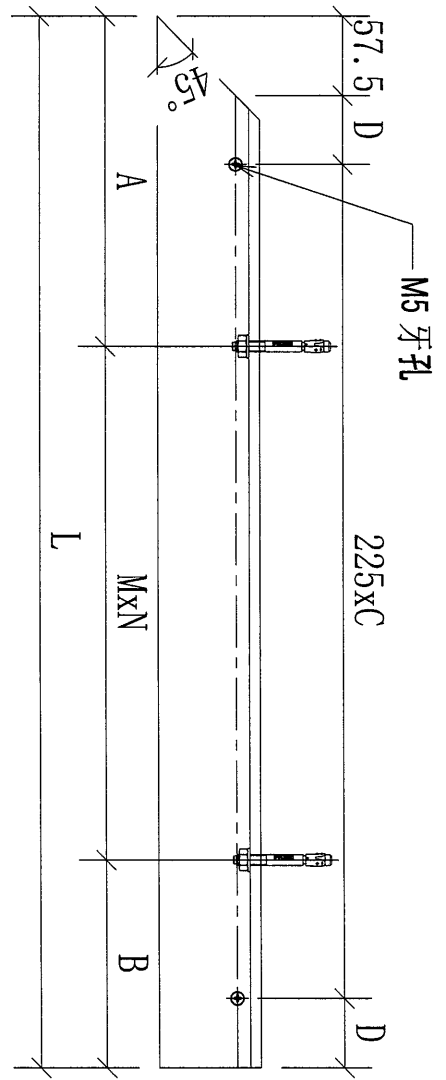


修改:
取消牙避位

名稱	欄河鋼橫樑	制圖	CJM	2022.01.10	修改		
材料	125x75x8mm 鍍鋅角鋼 (材質: SJ275)	復核	SHUI	2022.01.15	日期		
顏色		批准			圖號	31-BB01-GTR03	





美特鋁質 有限公司
MIDI Aluminium Fabricator Ltd.

工程號 J-853 地盤 錦上路/延平道

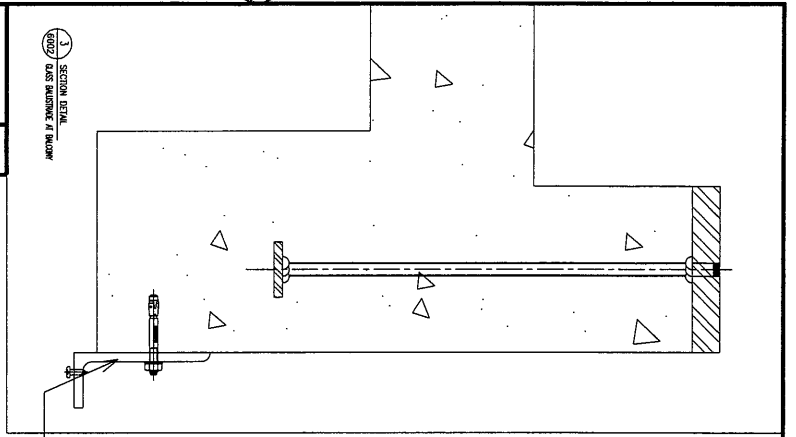

本品

地盤用

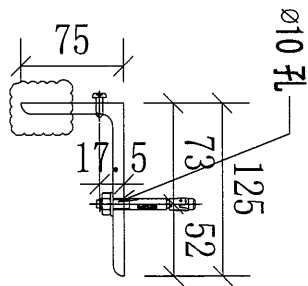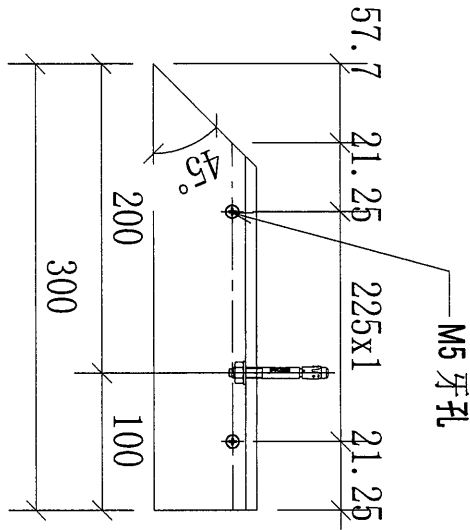

修改：
取消并避让

序號	物料編號	數量	L:	M:	N:	A:	B:	C:	D:	使用位置	樓層
01	33-BB01-GTR03	18	300							BAL-5303	T3/(6/F-26/F)

名稱	欄河鋼橫樑	制圖	CJM	2022.01.10	修改		
材料	125x75x8mm 鍍鋅角鋼(材質: SJ275)	復核	SHUI	2022.01.15	日期		
顏色		批準			圖號	33-BB01-GTR03	