

工程指示 / 要求簡箋 ENGINEER INSTRUCTIONS(E.I.)

工程指示編號:	EI- 4525A	修改版本:	A
	HK- 1176		
工程編號:	J 853	工程名稱:	大窩坪 (延坪道)
收件人:	生統	發件人:	Lai Sik Hung
工程項目:	後裝窗及FD門 廠用配件BM (確認配件型號)	日期:	18/07/2022

<input type="checkbox"/> 原合約工程包	<input type="checkbox"/> 原合約工程加 / 減賬 QT-	<input type="checkbox"/> 新工程報價 QT-
---------------------------------	--	------------------------------------

信件批核號碼/圖紙參考編號:	批核模具圖紙編號:
客戶指示附件:	管理內部批簽署:

<input type="checkbox"/> 初步鋁料 B.M.	<input type="checkbox"/> 加工拆圖, 然後生產	<input type="checkbox"/> 尺寸表
<input type="checkbox"/> 正式鋁料 B.M.	<input type="checkbox"/> 技術上資料/指示	<input type="checkbox"/> 報價
<input type="checkbox"/> 配件 B.M.	<input type="checkbox"/> 樣辦或貨品說明書	<input type="checkbox"/> 分判合約
<input type="checkbox"/> 其他:		


內容: 修訂A: 確認FD門配件及門鼓的型號, 請安排訂購配件送廠
完成上列要求日期: ASAP

國內

<input type="checkbox"/> 生產技術總監	<input type="checkbox"/> 連附件	<input type="checkbox"/> 技術部	<input type="checkbox"/> 連附件	<input type="checkbox"/> 生產部	<input type="checkbox"/> 連附件
<input type="checkbox"/> 採購部	<input type="checkbox"/> 連附件	<input checked="" type="checkbox"/> 生產統籌部	<input checked="" type="checkbox"/> 連附件	<input type="checkbox"/> 報關組	<input type="checkbox"/> 連附件
<input type="checkbox"/> 質檢部	<input type="checkbox"/> 連附件	<input type="checkbox"/> 會計部	<input type="checkbox"/> 連附件	<input type="checkbox"/> 機械設計部	<input type="checkbox"/> 連附件
<input checked="" type="checkbox"/> 香港辦	<input checked="" type="checkbox"/> 連附件	<input type="checkbox"/> 其他:			

<input type="checkbox"/> 行政部	<input type="checkbox"/> 連附件	<input type="checkbox"/> 會計部	<input type="checkbox"/> 連附件	<input type="checkbox"/> 統籌部	<input type="checkbox"/> 連附件	<input type="checkbox"/> 工程部	<input type="checkbox"/> 連附件
<input type="checkbox"/> 採購部	<input type="checkbox"/> 連附件	<input type="checkbox"/> QS部	<input type="checkbox"/> 連附件	<input type="checkbox"/> 地盤管理	<input type="checkbox"/> 連附件	<input type="checkbox"/> 維修部	<input type="checkbox"/> 連附件

*發件人簽署:		*組別成員批核簽署:	
傳遞編號:		項目經理簽署:	

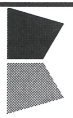

美特鋁質有限公司
MIDI Aluminium Fabricator Ltd.

工程號: J853
地盤名稱: 錦上路

計算: Ivan
核對: wsh

日期: 2022.02.18
日期: 2022.02.20

送呈: 副本:

廠用配件B.M.表

項目類別: 後裝鋁窗及FD門(T1~T7)

批准:

此BM依據施工圖來計算

BM編號:

A/C Code:

序號	修改標示	配件圖號	物料編號	配件名稱	顏色	實用	後備	總數	單位	備注
1				3/16"x7/16"平頭機絲	A4-70	310	40	350	粒	用于扇撐安裝扇上: 1粒/支
2				3/16"x7/16"圓頭機絲	A4-70	930	70	1000	粒	用于扇撐安裝扇上: 3粒/支
3				3/16"x5/8"圓頭機絲	A4-70	930	70	1000	粒	用于扇撐安裝框上: 3粒/支
4				東成 2017-D2A	JMQ213457(3coats)	77	5	82	套	用于SHR窗, 需配套安裝螺絲
5				東成 2017-D2A	JMQ213457(3coats)	78	5	83	套	用于SHL及TH窗, 需配套安裝螺絲
6	A - 確認配件 型號			待香港確認	JMQ213457(3coats)	454	10	464	套	用于鋁窗及FD門配套多點鎖手柄, 配套安裝螺絲
7				東成2019-08	鋅合金	300	5	305	套	用于FD門配套多點鎖手柄, 配套安裝螺絲
8				東成鎖芯-A(L=60mm)	不銹鋼發絲	300		300	套	需配套安裝螺絲
9				東成2019-06	JMQ213457(3coats)	300		300	套	需配套安裝螺絲
10	A - 確認配件 型號(件別表) (見附圖)			待香港確認	JMQ213457(3coats)	300	10	310	套	用于FD門多點鎖手柄, 配套安裝螺絲
11	A - 確認配件 型號			待香港確認	JMQ213457(3coats)	1200	48	1248	套	需配套安裝螺絲, 4套/幅
12	A - 確認配件 "DORMA" ITTS96 EN2-4 (with Hold Open Function)			由香港確認		132	3	135	套	需配套安裝螺絲, 用于室外看左開FD門頂橫
13	A - 確認配件 "DORMA" ITTS96 EN2-4 (with Hold Open Function)			由香港確認		167	3	170	套	需配套安裝螺絲, 用于室外看右開FD門頂橫
14				東成 201-08	鋅合金	1700	50	1750	個	



美特鋁質有限公司
MIDI Aluminium Fabricator Ltd.

工程號: J853
地點名稱: 錦上路

計算: Ivan
核對: wsh

日期: 2022.02.18
日期: 2022.02.20

送呈:
副本:

廠用配件B.M.表

項目類別: 後裝鋁窗及FD門(T1~T7)

批准:

此BM依據施工圖來計算

BM編號:

A/C Code:

序號	修改標示	配件圖號	物料編號	配件名稱	顏色	實用	後備	總數	單位	備注
15				3/16"x3/8"平頭機絲	A4-70	5100	100	5200	粒	用于多點鎖夾巴安裝
16			東成202-06	202-06 (高12mm)多點鎖鎖點	不銹鋼#304	1700	50	1750	個	
17			東成202-18	202-018多點鎖轉角器	鍍合金	36	4	40	套	用于TH窗, 需配套安裝螺絲
18			J852訂造款 (圖號: HD-AW-01)	鋁窗窗拈	黑色	180	10	190	個	SH窗安裝2個, TH窗安裝1個
19			J853FD訂造款 (圖號: 待確認)	FD門窗拈	黑色	300	20	320	個	用于FD門底部
20				窗拈安裝螺絲	A4-70	960	40	1000	粒	用于窗拈安裝
21			TC-903	扣碼	不銹鋼#304	450	50	500	個	安裝于框上, SH窗安裝3個, TH窗安裝2個
22			837-CWH-X1	扣碼	不銹鋼#304	450	50	500	個	安裝于扇上, SH窗安裝3個, TH窗安裝2個
23				3/16"x3/8"圓頭機絲	A4-70	1800	200	2000	粒	用于扣碼安裝
24			東成2031-G-10"	10"限位撐	不銹鋼#304	36	4	40	支	用于TH窗位置
25				3/16"x5/8"圓頭機絲	A4-70	144	28	172	粒	用于限位撐安裝
26				生窗位置膠條	J837-CWG-S1	5500	200	5700	米	用于生窗框/生窗玉、FD門框及門扇
27				#9x1"圓頭鋼牙	A4-70	7400	200	7600	粒	用于鋁框橫料組裝
28				#9x1"平頭鋼牙	A4-70	4800	100	4900	粒	用于百頁片安裝
29				3/16"x1/4"平頭機絲	A4-70	2900	100	3000	粒	用于百頁鋁背板安裝
30				3/16"x3/4"平頭機絲	A4-70	1650	50	1700	粒	用于百頁玉入鋁框安裝
31				#9x1.5"平頭鋼牙	A4-70	500	50	550	粒	用于中企柱安裝
32				#6x1.5"圓頭鋼牙	A4-70	1100	100	1200	粒	用于反拍線安裝
33				#6x5/16"圓頭鋼牙	A4-70	1100	100	1200	粒	用于反拍線擋膠角安裝
34				3/16"x5/16"圓頭機絲	A4-70	100	50	150	粒	用于攔河鋁槽安裝
35				3/16"x5/16"平頭機絲	A4-70	100	50	150	粒	用于攔河托碼安裝
36				#8x1/2"圓頭鋼牙	A4-70	1400	100	1500	粒	用于百頁滴水線安裝
37				#8x1/2"平頭鋼牙	A4-70			0	粒	用于鋁框加長鋁巴的安裝
38				3/16"x1-1/8平頭機絲	A4-70	250	50	300	粒	用于夾企安裝






美特鋁質有限公司
MIDI Aluminium Fabricator Ltd.


工程號: 1853	計算:	Ivan	日期:	2022.02.18	送呈:
地盤名稱: 錦上路	核對:	wsh	日期:	2022.02.20	副本:
項目類別: 後裝鋁窗及FD門(T1~T7)	批准:		日期:		此BM依據施工圖來計算
BM編號:	A/C Code:				

序號	修改標示	配件圖號	物料編號	配件名稱	顏色	實用	後備	總數	單位	備注
39				3/16"x1/2"平頭機絲	A4-70	144	56	200	粒	用于TH窗扇撐墊巴安裝
40				3/16"x1/2"平頭機絲	A4-70	9800	200	10000	粒	用于FD門扇鋁碼安裝
41				3/16"x1/2"平頭機絲	A4-70	4800	192	4992	粒	用于FD門合頁墊巴安裝
42				3/16"x3/8"圓頭機絲	A4-70	2480	120	2600	粒	用于窗玉鋁碼安裝
43				3/16"x1/8"平頭機絲	A4-70	1240	60	1300	粒	用于窗玉鋁碼安裝
44				3/16"x1-1/2"圓頭機絲	A4-70	2900	100	3000	粒	用于FD框與邊企通安裝
45				3/16"x1-3/4"圓頭機絲	A4-70	7500	200	7700	粒	用于FD框與企連接鋁角安裝
46				4"保護膠紙	白色			1200	卷	23M/卷
47				3"保護膠紙	白色			1000	卷	23M/卷
48				2"保護膠紙	白色			800	卷	23M/卷
49				1"保護膠紙	白色			500	卷	23M/卷
50				道康寧防水膠	Bronze	80	10	90	支	300mm/支, 用于擋膠角及夾通位
51				道康寧防水膠	Bronze	400	30	430	支	300mm/支, 用于鋁框機磁企防水位置, 0.4支/扇窗
52				泡泡膠紙	白色	20		20	卷	1Mx100M卷, 用于鋁窗防護包裝
53				2"透明膠紙	透明	100		100	卷	45M/卷, 用于泡泡膠紙的包裝
54				1"透明膠紙	透明	100		100	卷	45M/卷, 用于泡泡膠紙的包裝

SK-01

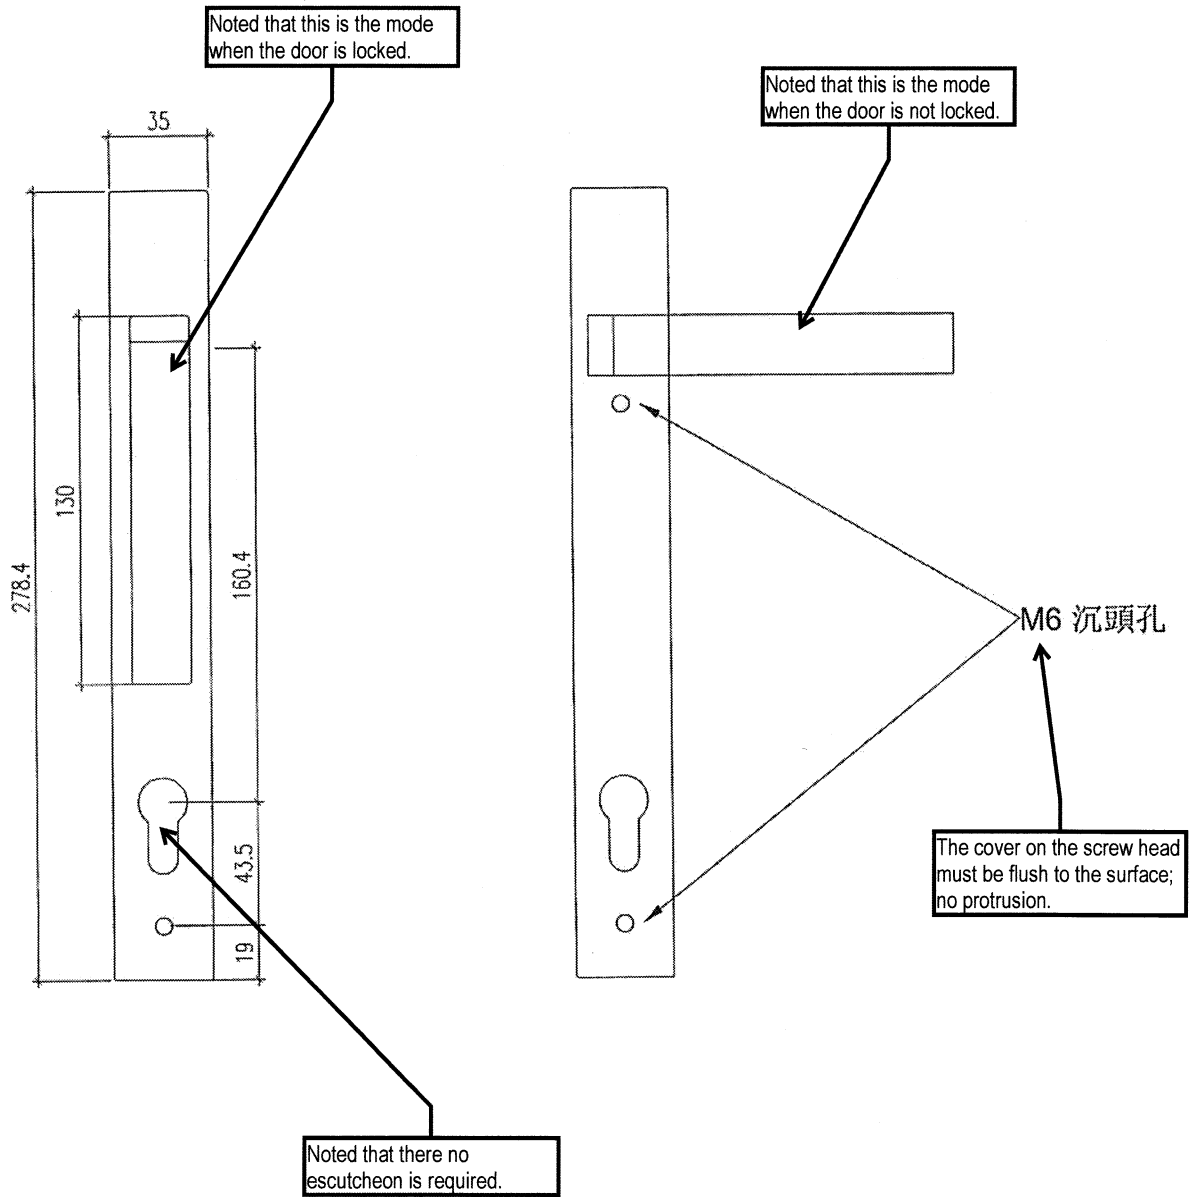

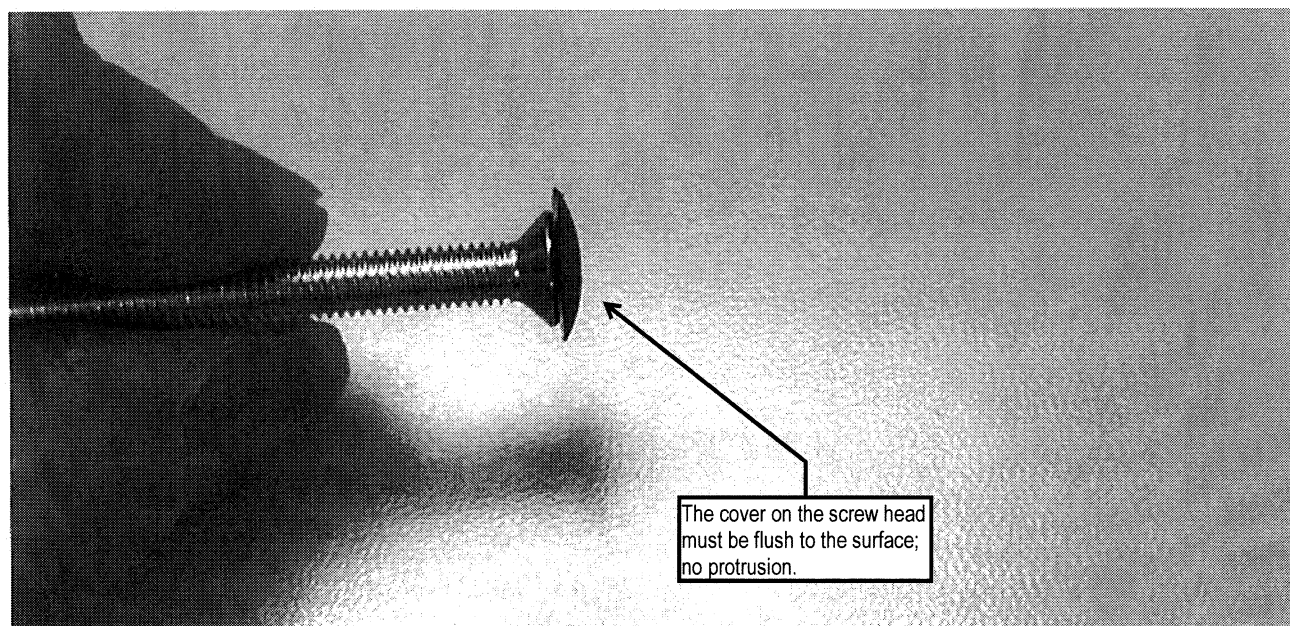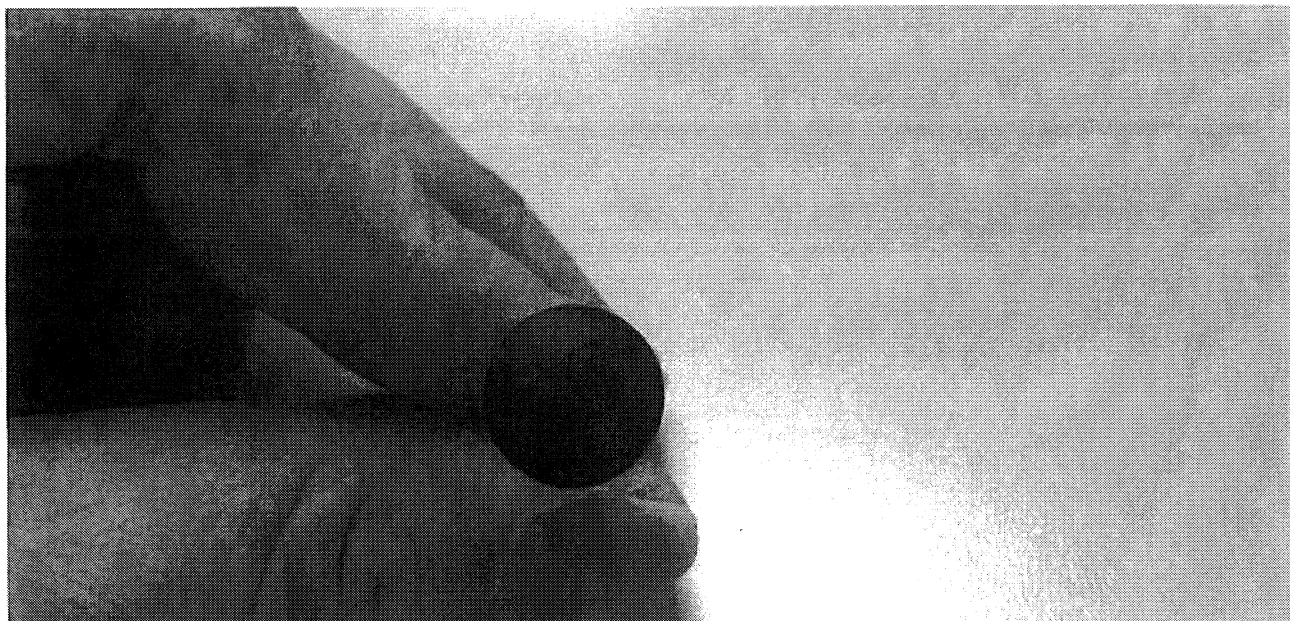

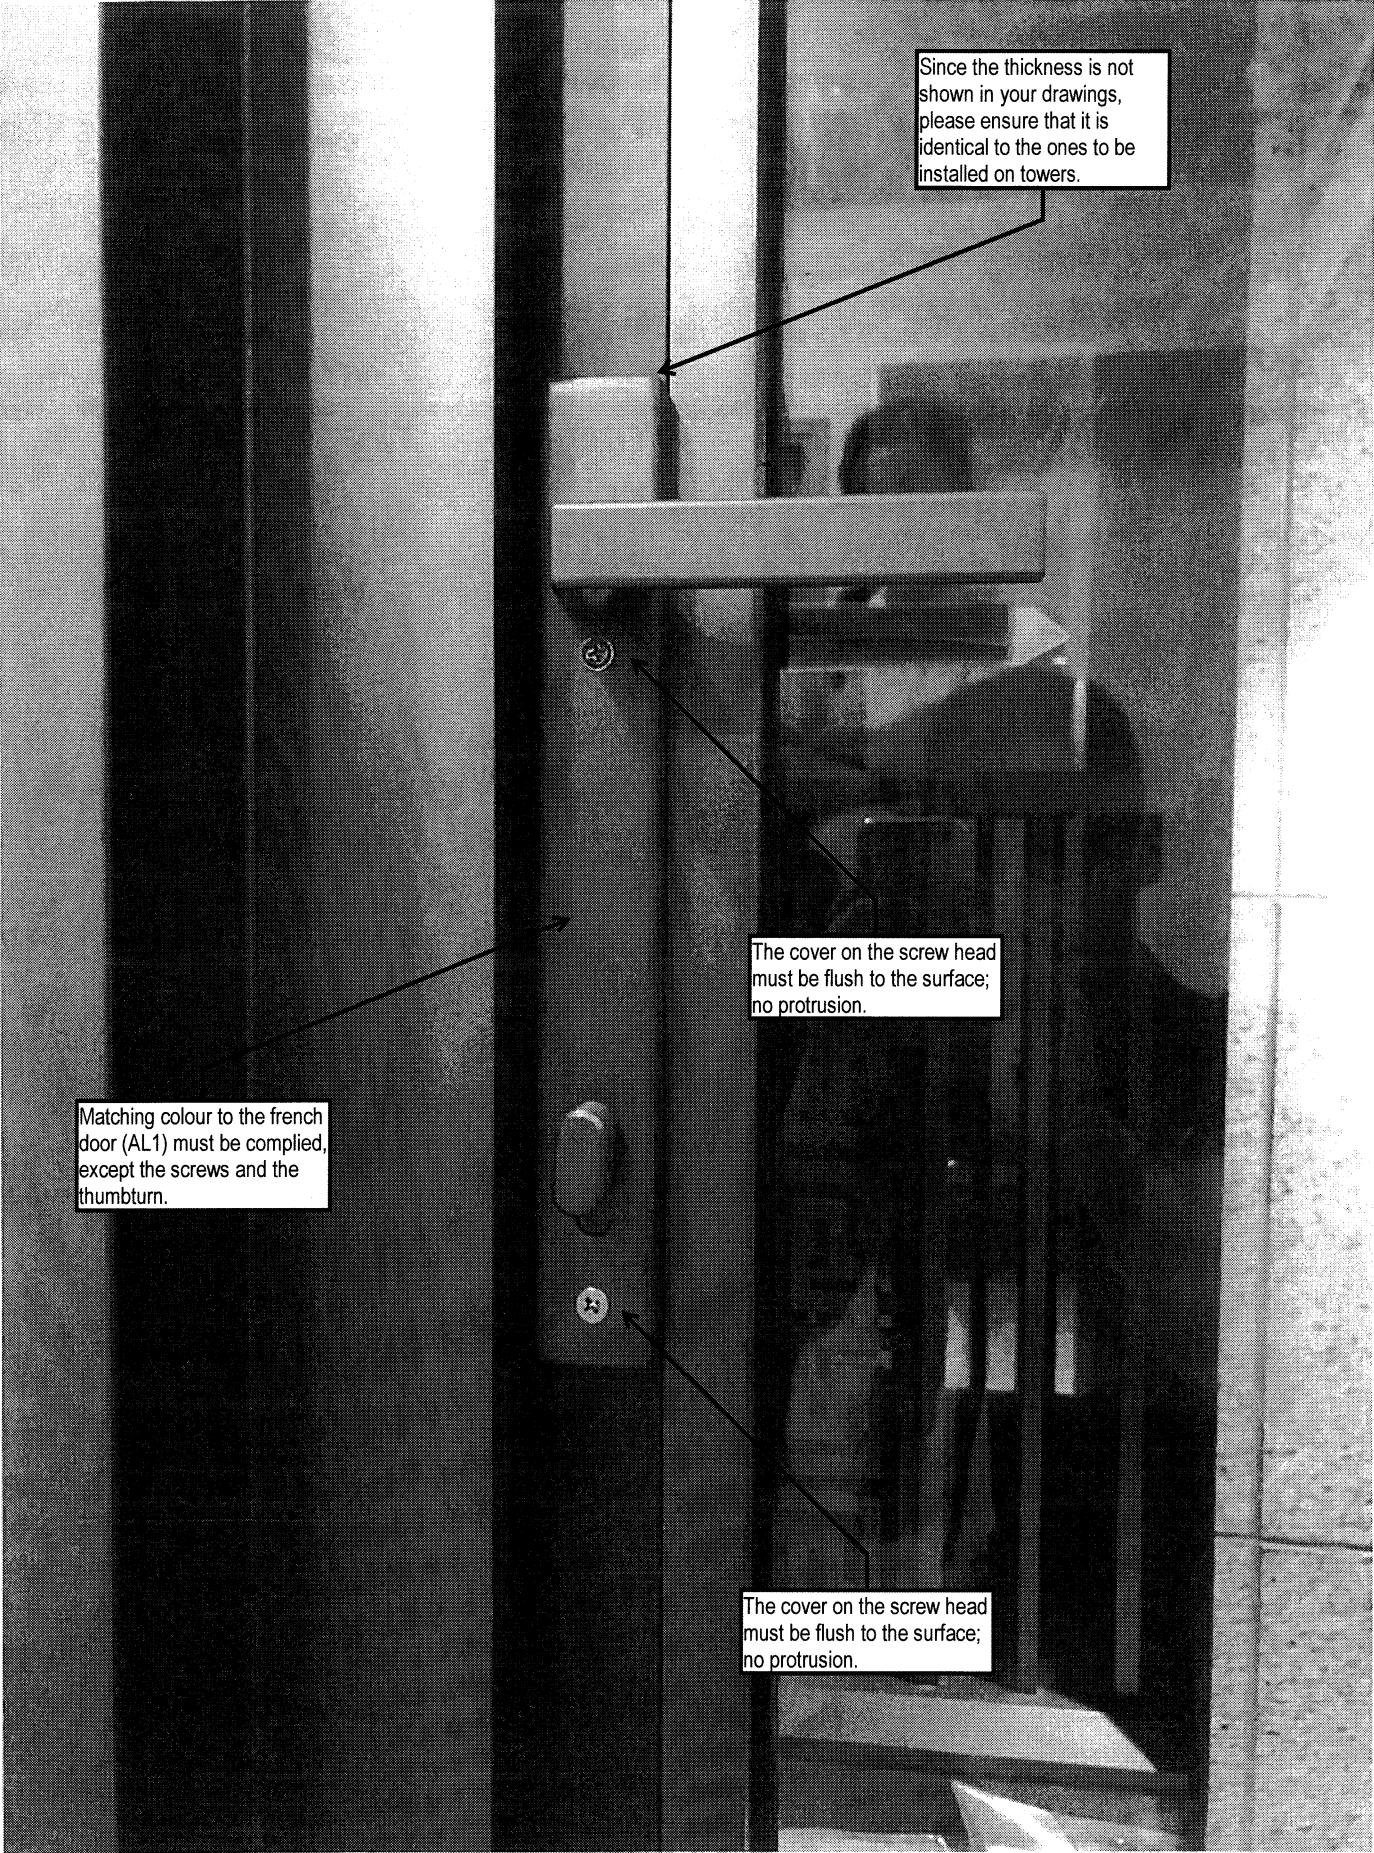

Since the thickness is not shown in your drawings, please ensure that it is identical to the ones to be installed on towers.

The cover on the screw head must be flush to the surface; no protrusion.

Matching colour to the french door (AL1) must be complied, except the screws and the thumbturn.

The cover on the screw head must be flush to the surface; no protrusion.