

工程指示 / 要求簡箋 ENGINEER INSTRUCTIONS(E.I.)

工程指示編號:	EI- 4579	修改版本:	B
	HK- 1865		
工程編號:	J 853	工程名稱:	nkil6542
收件人:	生統	發件人:	BearLam
工程項目:	T3 幕牆單元背板生產 大貨 (修改B:修改高度尺寸)	日期:	26/10/2022

<input type="checkbox"/> 原合約工程包	<input type="checkbox"/> 原合約工程加 / 減脹 QT-	<input type="checkbox"/> 新工程報價 QT-
---------------------------------	--	------------------------------------

信件批核號碼/圖紙參考編號:	批核模具圖紙編號:
客戶指示附件:	管理內部批簽署:

<input type="checkbox"/> 初步鋁料 B.M.	<input type="checkbox"/> 加工拆圖, 然後生產	<input type="checkbox"/> 尺寸表
<input type="checkbox"/> 正式鋁料 B.M.	<input type="checkbox"/> 技術上資料/指示	<input type="checkbox"/> 報價
<input type="checkbox"/> 配件 B.M.	<input type="checkbox"/> 樣辦或貨品說明書	<input type="checkbox"/> 分判合約
<input type="checkbox"/> 其他:		

內容: T3 幕牆單元背板生產 大貨 (修改B:修改高度尺寸) 請根據附件資料安排加工, 以免影響地盤進度
完成上列要求日期: 04/11/2022

國內

<input type="checkbox"/> 生產技術總監	<input type="checkbox"/> 連附件	<input type="checkbox"/> 技術部	<input type="checkbox"/> 連附件	<input type="checkbox"/> 生產部	<input type="checkbox"/> 連附件
<input type="checkbox"/> 採購部	<input type="checkbox"/> 連附件	<input checked="" type="checkbox"/> 生產統籌部	<input checked="" type="checkbox"/> 連附件	<input type="checkbox"/> 報關組	<input type="checkbox"/> 連附件
<input type="checkbox"/> 質檢部	<input type="checkbox"/> 連附件	<input type="checkbox"/> 會計部	<input type="checkbox"/> 連附件	<input type="checkbox"/> 機械設計部	<input type="checkbox"/> 連附件
<input checked="" type="checkbox"/> 香港辦	<input checked="" type="checkbox"/> 連附件	<input type="checkbox"/> 其他:			

香港

<input type="checkbox"/> 行政部	<input type="checkbox"/> 連附件	<input type="checkbox"/> 會計部	<input type="checkbox"/> 連附件	<input type="checkbox"/> 統籌部	<input type="checkbox"/> 連附件	<input type="checkbox"/> 工程部	<input type="checkbox"/> 連附件
<input type="checkbox"/> 採購部	<input type="checkbox"/> 連附件	<input type="checkbox"/> QS部	<input type="checkbox"/> 連附件	<input type="checkbox"/> 地盤管理	<input type="checkbox"/> 連附件	<input type="checkbox"/> 維修部	<input type="checkbox"/> 連附件

*發件人簽署: <i>Bear Lam</i>	*組別成員批核簽署: <i>Wai 27/10/2022</i>
傳遞編號:	項目經理簽署: <i>Lai</i>

圖則登記表
DRAWING REGISTER

工程名稱 Project Title:	九龍延坪道 大貨(T3座)幕牆背板
工程編號 Project No:	J-853

接收日期 Receiving Date (適用於客戶圖則)

年									
月									
日									

分發予 Distributed To

發出日期 Issued Date

年	22	22	22	22					
月	4	4	8	10					
日	10	13	9	16					

圖則編號 Drg. No.	圖則名稱 Drawing Title
DBP-01	背板拆圖
DBP-01-SJ	背板拆圖數據表
DBP-01d	背板拆圖
DBP-05a	背板拆圖
DBP-05a-SJ	背板拆圖數據表
DBP-06b	背板拆圖
DBP-301	轉角梗窗背板拆圖
DBP-22	轉角生窗背板拆圖
DBP-302b	轉角梗窗背板拆圖
DBP-22b	轉角生窗背板拆圖
J853-SD-CW-4301	背板位置圖
J853-SD-CW-4302	背板位置圖
J853-SD-CW-4303	背板位置圖
J853-SD-CW-4304	背板位置圖
J853-SD-CW-4304A	背板位置圖
J853-SD-CW-4305	背板位置圖
J853-SD-CW-4306	背板位置圖

修訂編號
Revision No.

1	-	-	A	-					
2	-	-	A	-					
3	-	A	B	-					
4	-	-	A	-					
5	-	-	A	-					
6	-	-	A	B					
7	-	-	A	-					
8	-	-	A	-					
9	-	-	A	B					
10	-	-	A	B					
11	-	-	-	A					
12	-	-	A	B					
13	-	-	A	-					
14	-	-	-	-					
15	-	-	-	-					
16	-	-	-	-					
17	-	-	-	-					

美特鋁質有限公司 MIDI Aluminium Fabricator Ltd.		工程號: J-853	計算: 陳敏聰	日期: 2022.04.03	送呈:									
廠用鋁背板B.M.表		地盤名稱: 延坪道住宅	核對: 謝永林	日期: 2022.10.16	副本:									
		項目類別: T3壓幕牆背板	批准:	日期:	A/C Code:									
		修改版次: B 22.10.16	總V.F.: 279.24	總重量: 1997.04										
序號	修改內容	鋁板名稱	顏色	實用	後備	總數	總重量	單件展開面積m ²	總展開面積m ²	單件V.F. m ²	總V.F. m ²	位置	機層	類型
1	DBP-1	2mm厚鋁板	UCT542049SC-3(淺灰)	8	8	8	17.49	0.40	3.227	0.26	2.040	J853-SD-CW-4305	6F-15/F	標準層
2	DBP-5	2mm厚鋁板	UCT542049SC-3(淺灰)	18	18	18	48.64	0.50	8.975	0.34	6.091	J853-SD-CW-4304	5F-25/F	標準層
3	DBP-5	2mm厚鋁板	UCT542049SC-3(淺灰)	18	18	18	48.64	0.50	8.975	0.34	6.091	J853-SD-CW-4305	5F-25/F	標準層
4	DBP-6	2mm厚鋁板	UCT542049SC-3(淺灰)	6	6	6	19.31	0.59	3.562	0.42	2.531	J853-SD-CW-4301	17F-22/F	標準層
5	DBP-6	2mm厚鋁板	UCT542049SC-3(淺灰)	16	16	16	51.49	0.59	9.500	0.42	6.748	J853-SD-CW-4302	5F-22/F	標準層
6	DBP-6	2mm厚鋁板	UCT542049SC-3(淺灰)	10	10	10	32.18	0.59	5.937	0.42	4.218	J853-SD-CW-4303	5F-16/F	標準層
7	DBP-6	2mm厚鋁板	UCT542049SC-3(淺灰)	18	18	18	57.92	0.59	10.687	0.42	7.592	J853-SD-CW-4304	5F-25/F	標準層
8	DBP-6	2mm厚鋁板	UCT542049SC-3(淺灰)	18	18	18	57.92	0.59	10.687	0.42	7.592	J853-SD-CW-4305	5F-25/F	標準層
9	DBP-7	2mm厚鋁板	UCT542049SC-3(淺灰)	9	9	9	29.54	0.61	5.451	0.43	3.890	J853-SD-CW-4303	6F-16/F	標準層
10	DBP-7	2mm厚鋁板	UCT542049SC-3(淺灰)	7	7	7	22.98	0.61	4.239	0.43	3.025	J853-SD-CW-4303	17F-23/F	標準層
11	DBP-16	2mm厚鋁板	UCT542049SC-3(淺灰)	18	18	18	68.83	0.71	12.700	0.52	9.354	J853-SD-CW-4304A	5F-25/F	標準層
12	DBP-16	2mm厚鋁板	UCT542049SC-3(淺灰)	18	18	18	68.83	0.71	12.700	0.52	9.354	J853-SD-CW-4304A	5F-25/F	標準層
13	DBP-18	2mm厚鋁板	UCT542049SC-3(淺灰)	2	2	2	7.98	0.74	1.473	0.55	1.094	J853-SD-CW-4303	25/F	標準層
14	DBP-25	2mm厚鋁板	UCT542049SC-3(淺灰)	0	0	0	0.00	0.00	0.000	0.00	0.000	J853-SD-CW-4302	5F-25/F	標準層
15	DBP-28	2mm厚鋁板	UCT542049SC-3(淺灰)	8	8	8	39.15	0.90	7.224	0.69	5.541	J853-SD-CW-4305	6F-15/F	標準層
16	DBP-30	2mm厚鋁板	UCT542049SC-3(淺灰)	18	18	18	90.41	0.93	16.682	0.71	12.843	J853-SD-CW-4304A	5F-25/F	標準層
17	DBP-30	2mm厚鋁板	UCT542049SC-3(淺灰)	18	18	18	90.41	0.93	16.682	0.71	12.843	J853-SD-CW-4304A	5F-25/F	標準層
18	DBP-303	2mm厚鋁板	UCT542049SC-3(淺灰)	8	8	8	50.50	1.16	9.317	0.92	7.375	J853-SD-CW-4302	17F-25/F	標準層
19	DBP-304	2mm厚鋁板	UCT542049SC-3(淺灰)	16	16	16	59.74	0.69	11.022	0.51	8.082	J853-SD-CW-4302	5F-22/F	標準層
20	DBP-305	2mm厚鋁板	UCT542049SC-3(淺灰)	8	8	8	50.50	1.16	9.317	0.92	7.375	J853-SD-CW-4303	6F-15/F	標準層
21	DBP-306	2mm厚鋁板	UCT542049SC-3(淺灰)	9	9	9	34.18	0.70	6.307	0.52	4.640	J853-SD-CW-4303	6F-16/F	標準層
22	DBP-307	2mm厚鋁板	UCT542049SC-3(淺灰)	7	7	7	48.25	1.27	8.902	1.02	7.109	J853-SD-CW-4303	17F-23/F	標準層
23	DBP-308	2mm厚鋁板	UCT542049SC-3(淺灰)	1	1	1	8.50	1.57	1.569	1.28	1.276	J853-SD-CW-4303	25/F	標準層
24	DBP-309	2mm厚鋁板	UCT542049SC-3(淺灰)	18	18	18	86.93	0.89	16.039	0.68	12.280	J853-SD-CW-4304	5F-25/F	標準層
25	DBP-310	2mm厚鋁板	UCT542049SC-3(淺灰)	18	18	18	96.22	0.99	17.752	0.77	13.780	J853-SD-CW-4304	5F-25/F	標準層
26	DBP-311	2mm厚鋁板	UCT542049SC-3(淺灰)	18	18	18	118.50	1.21	21.863	0.97	17.381	J853-SD-CW-4304A	5F-25/F	標準層

美特鋁質有限公司 MIDI Aluminium Fabricator Ltd.		工程號: J-853	計算: 陳敏聰	日期: 2022.04.03	送呈:									
廠用鋁背板B.M.表		地盤名稱: 延坪道住宅	核對: 謝永林	日期: 2022.10.16	副本:									
修改版次: B 22.10.16		項目類別: T3座幕牆背板	批准:	日期:	A/C Code:									
		總V.F.: 279.24	總重量:	1997.04										
序號	修改內容	鋁板名稱	顏色	實用	後備	總數	總重量	單件展開面積m ²	總展開面積m ²	單件V.F. m ²	總V.F. m ²	位置	樓層	類型
27		DBP-312	2mm厚鋁板	UCT542049SC-3(淺灰)	18	18	118.50	1.21	21.863	0.97	17.381	J853-SD-CW-4304A	5/F-25/F	標準層
28		DBP-313	2mm厚鋁板	UCT542049SC-3(淺灰)	18	18	96.22	0.99	17.752	0.77	13.780	J853-SD-CW-4305	5/F-25/F	標準層
29		DBP-314	2mm厚鋁板	UCT542049SC-3(淺灰)	18	18	91.58	0.94	16.896	0.72	13.030	J853-SD-CW-4305	5/F-25/F	標準層
30		DBP-1d	2mm厚鋁板	UCT542049SC-3(淺灰)	1	1	2.19	0.40	0.403	0.26	0.255	J853-SD-CW-4305	5/F	標準層雙掛碼
31		DBP-6d	2mm厚鋁板	UCT542049SC-3(淺灰)	2	2	6.44	0.59	1.187	0.42	0.844	J853-SD-CW-4306	25/F	標準層雙掛碼
32		DBP-28d	2mm厚鋁板	UCT542049SC-3(淺灰)	1	1	4.89	0.90	0.903	0.69	0.693	J853-SD-CW-4305	5/F	標準層雙掛碼
33		DBP-315d	2mm厚鋁板	UCT542049SC-3(淺灰)	1	1	7.94	1.46	1.464	1.18	1.184	J853-SD-CW-4306	25/F	標準層雙掛碼
34		DBP-5a	2mm厚鋁板	UCT542049SC-3(淺灰)	1	1	1.37	0.25	0.254	0.15	0.149	J853-SD-CW-4304	26/F	特式層
35		DBP-5a	2mm厚鋁板	UCT542049SC-3(淺灰)	1	1	1.37	0.25	0.254	0.15	0.149	J853-SD-CW-4305	26/F	特式層
36		DBP-6a	2mm厚鋁板	UCT542049SC-3(淺灰)	1	1	1.64	0.30	0.302	0.19	0.185	J853-SD-CW-4304	26/F	特式層
37		DBP-6a	2mm厚鋁板	UCT542049SC-3(淺灰)	1	1	1.64	0.30	0.302	0.19	0.185	J853-SD-CW-4305	26/F	特式層
38		DBP-6a	2mm厚鋁板	UCT542049SC-3(淺灰)	2	2	3.27	0.30	0.604	0.19	0.370	J853-SD-CW-4306	26/F	特式層
39		DBP-10a	2mm厚鋁板	UCT542049SC-3(淺灰)	2	2	3.54	0.33	0.652	0.20	0.407	J853-SD-CW-4306	26/F	特式層
40		DBP-16a	2mm厚鋁板	UCT542049SC-3(淺灰)	1	1	1.95	0.36	0.359	0.23	0.228	J853-SD-CW-4304A	26/F	特式層
41		DBP-16a	2mm厚鋁板	UCT542049SC-3(淺灰)	1	1	1.95	0.36	0.359	0.23	0.228	J853-SD-CW-4304A	26/F	特式層
42		DBP-18a	2mm厚鋁板	UCT542049SC-3(淺灰)	2	2	4.06	0.37	0.749	0.24	0.480	J853-SD-CW-4303	26/F	特式層
43		DBP-25a	2mm厚鋁板	UCT542049SC-3(淺灰)	0	0	0.00	0.00	0.000	0.00	0.000	J853-SD-CW-4302	26/F	特式層
44		DBP-30a	2mm厚鋁板	UCT542049SC-3(淺灰)	1	1	2.56	0.47	0.471	0.31	0.313	J853-SD-CW-4304A	26/F	特式層
45		DBP-30a	2mm厚鋁板	UCT542049SC-3(淺灰)	1	1	2.56	0.47	0.471	0.31	0.313	J853-SD-CW-4304A	26/F	特式層
46		DBP-303a	2mm厚鋁板	UCT542049SC-3(淺灰)	1	1	3.21	0.59	0.592	0.40	0.405	J853-SD-CW-4302	26/F	特式層
47		DBP-308a	2mm厚鋁板	UCT542049SC-3(淺灰)	1	1	4.33	0.80	0.798	0.56	0.560	J853-SD-CW-4303	26/F	特式層
48		DBP-309a	2mm厚鋁板	UCT542049SC-3(淺灰)	1	1	2.46	0.45	0.453	0.30	0.300	J853-SD-CW-4304	26/F	特式層
49		DBP-310a	2mm厚鋁板	UCT542049SC-3(淺灰)	1	1	2.72	0.50	0.502	0.34	0.336	J853-SD-CW-4304	26/F	特式層
50		DBP-311a	2mm厚鋁板	UCT542049SC-3(淺灰)	1	1	3.35	0.62	0.618	0.42	0.424	J853-SD-CW-4304A	26/F	特式層
51		DBP-312a	2mm厚鋁板	UCT542049SC-3(淺灰)	1	1	3.35	0.62	0.618	0.42	0.424	J853-SD-CW-4304A	26/F	特式層
52		DBP-313a	2mm厚鋁板	UCT542049SC-3(淺灰)	1	1	2.72	0.50	0.502	0.34	0.336	J853-SD-CW-4305	26/F	特式層

美特鋁質 MTI Aluminium Fabricator Ltd.		工程號: J-853	計算: 陳敏聰	日期: 2022.04.03	送呈: 副本:										
廠用鋁背板B.M.表		地盤名稱: 延坪道住宅	核對: 謝永林	日期: 2022.10.16	A/C Code: 1997.04										
項目類別: T3座幕牆背板		批准: 總V.F.:	總重量: 279.24												
修改版本: B.22.10.16															
序號	修改內容	鋁板圖號	鋁板名稱	顏色	實用	後備	總數	總重量	單件展開面積m ²	總展開面積m ²	單件V.F. m ²	總V.F. m ²	位置	樓層	類型
53		DBP-314a	2mm厚鋁板	UCT542049SC-3(淺灰)	1	1	1	2.59	0.48	0.477	0.32	0.318	J853-SD-CW-4305	26/F	特式層
54		DBP-315a	2mm厚鋁板	UCT542049SC-3(淺灰)	1	1	1	4.04	0.74	0.745	0.52	0.520	J853-SD-CW-4306	26/F	特式層
55		DBP-316a	2mm厚鋁板	UCT542049SC-3(淺灰)	1	1	1	2.46	0.45	0.453	0.30	0.300	J853-SD-CW-4306	26/F	特式層
56		DBP-317a	2mm厚鋁板	UCT542049SC-3(淺灰)	1	1	1	5.21	0.96	0.961	0.68	0.684	J853-SD-CW-4306	26/F	特式層
57	取消	DBP-6b	2mm厚鋁板	UCT542049SC-3(淺灰)	0	0	0	0.00	0.00	0.000	0.00	0.000	J853-SD-CW-4302	23/F	特式層
58	取消	DBP-302b	2mm厚鋁板	UCT542049SC-3(淺灰)	0	0	0	0.00	0.00	0.000	0.00	0.000	J853-SD-CW-4301	23/F	特式層
59	取消	DBP-304b	2mm厚鋁板	UCT542049SC-3(淺灰)	0	0	0	0.00	0.00	0.000	0.00	0.000	J853-SD-CW-4302	23/F	特式層
60		DBP-22	2mm厚鋁板	UCT542049SC-3(淺灰)	10	10	10	36.85	0.68	6.798	0.51	5.059	J853-SD-CW-4301	5/F-16/F	轉角生窗
61		DBP-22	2mm厚鋁板	UCT542049SC-3(淺灰)	6	6	6	22.11	0.68	4.079	0.51	3.036	J853-SD-CW-4301	17/F-22/F	轉角生窗
62		DBP-301	2mm厚鋁板	UCT542049SC-3(淺灰)	10	10	10	66.58	1.23	12.284	1.00	9.964	J853-SD-CW-4301	5/F-16/F	轉角生窗
63		DBP-302	2mm厚鋁板	UCT542049SC-3(淺灰)	6	6	6	58.51	1.80	10.796	1.50	8.979	J853-SD-CW-4301	17/F-22/F	轉角生窗
64	取消	DBP-22b	2mm厚鋁板	UCT542049SC-3(淺灰)	0	0	0	0.00	0.00	0.000	0.00	0.000	J853-SD-CW-4301	23/F	轉角特式層
65	取消	DBP-302b	2mm厚鋁板	UCT542049SC-3(淺灰)	0	0	0	0.00	0.00	0.000	0.00	0.000	J853-SD-CW-4301	23/F	轉角特式層
66		DBP-6	2mm厚鋁板	UCT542049SC-3(淺灰)	1	1	1	2.53	0.47	0.467	0.33	0.330	J853-SD-CW-4303	5/F	標準層
67		DBP-320	2mm厚鋁板	UCT542049SC-3(淺灰)	1	1	1	5.05	0.93	0.931	0.74	0.736	J853-SD-CW-4303	5/F	標準層
68		DBP-321	2mm厚鋁板	UCT542049SC-3(淺灰)	1	1	1	3.76	0.69	0.693	0.53	0.528	J853-SD-CW-4303	5/F	標準層
69		DBP-25x	2mm厚鋁板	UCT542049SC-3(淺灰)	18	18	18	103.60	1.06	19.114	0.85	15.311	J853-SD-CW-4302	5/F-25/F	標準層
70		DBP-25a	2mm厚鋁板	UCT542049SC-3(淺灰)	1	1	1	2.93	0.54	0.540	0.37	0.374	J853-SD-CW-4302	26/F	特式層
							統計:	451	1997.04	368.46		279.24			








美特鋁質有限公司
MIDI Aluminium Fabricator Ltd.

依據E15161 390高度改石材取消背板



工程號 J-853 地盤 延坪道住宅

序號	物料編號	W	數量	EQ	M	X	N	位置	分格尺寸	樓層	樓層數	每層數量	備註
1	DBP-22b	597	0	48.5	250	x	2	J853-SD-CW-4301	815	23/F	0	0	取消

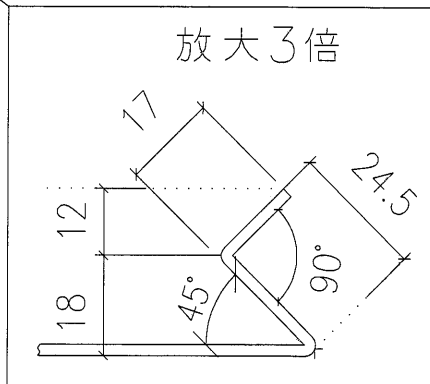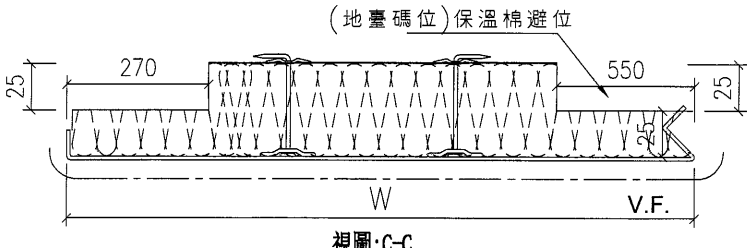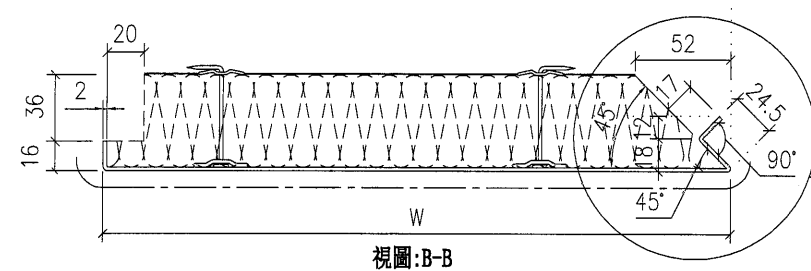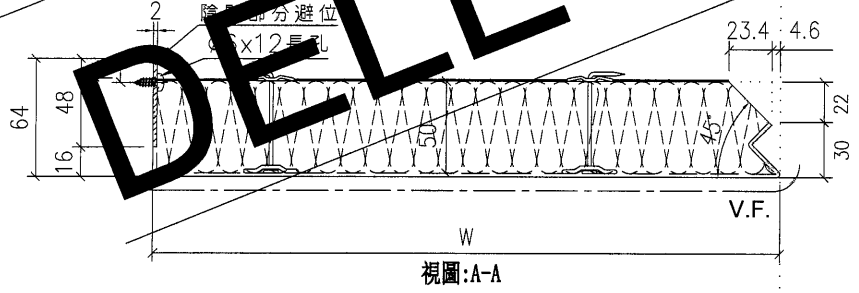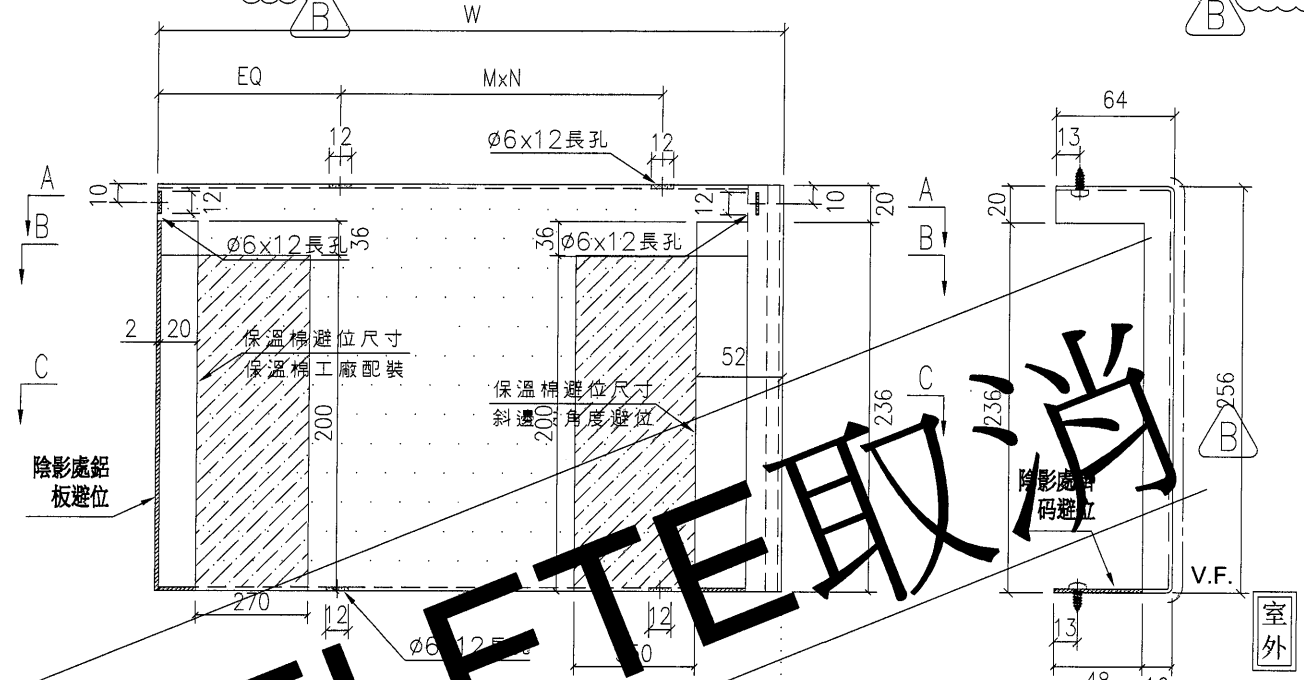

名稱	轉角生窗背板拆圖	制圖	陳敏聰	2022.04.03	修改	A	B
材料	2mm鋁板	復核	謝永林	2022.04.10	日期	2022.08.09	2022.10.16
顏色	UCT542049SC-3(淺灰)	批准	Daniel		圖號	DBP-302b	

室外




美特鋁質有限公司
MIDI Aluminium Fabricator Ltd.

依據EI5161 390高度改石材取消背板




工程號 J-853 地盤 延坪道住宅


序號	物料編號	W	數量	EQ	M	X	N	位置	分格尺寸	樓層	樓層數	每層數量	備註
1	DBP-302b	1785.5	0	142.8	300	x	5	J853-SD-CW-4301	2000	23/F	0	0	取消

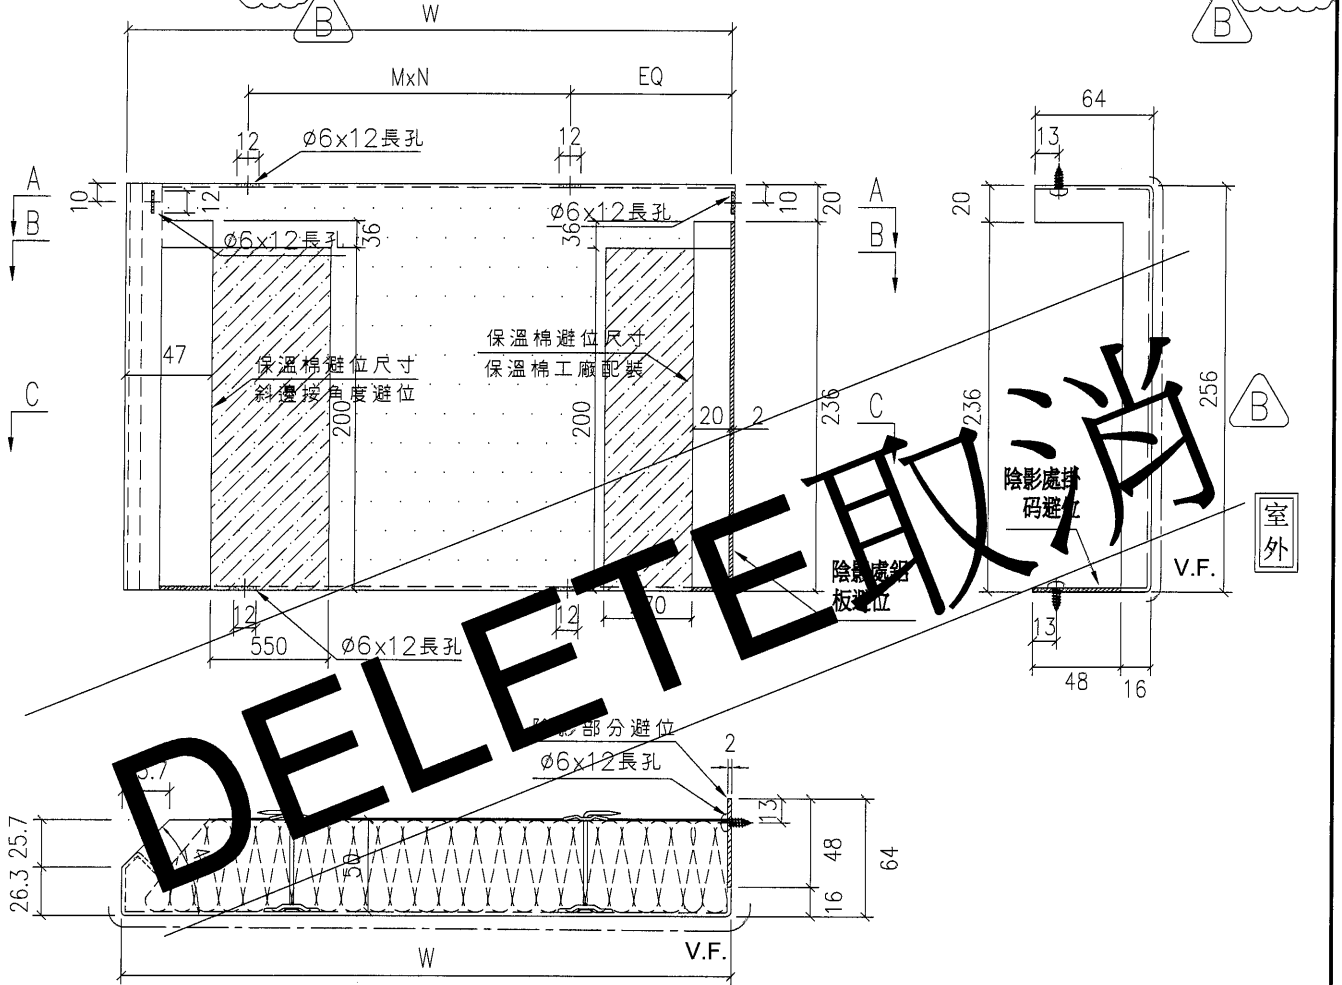

視圖:A-A

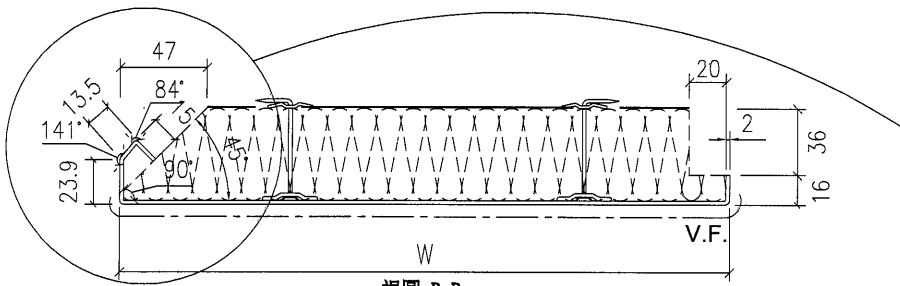


視圖:B-B
(地臺碼位)保溫棉避位

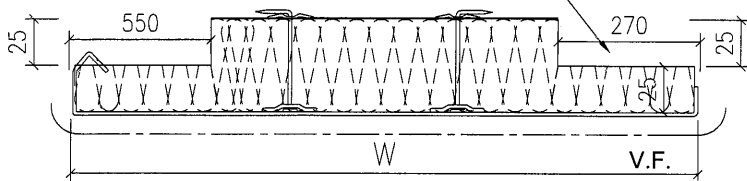

視圖:C-C

放大3倍

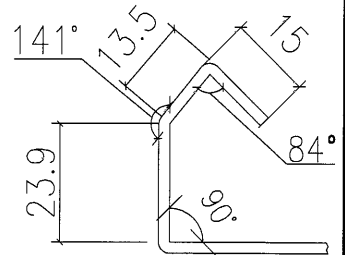

室外

名稱	轉角樑窗背板拆圖	制圖	陳敏聰	2022.04.03	修改	A	B
材料	2mm鋁板	復核	謝永林	2022.04.10	日期	2022.08.09	2022.10.16
顏色	UCT542049SC-3(淺灰)	批准	Daniel		圖號	DBP-22b	

CLIENT : SHIMAO GROUP HOLDINGS LIMITED



 


ARCHITECT : HONG TUNG & PARTNERS LIMITED

MAIN CONTRACTOR : 協興建築有限公司
HIP HING CONSTRUCTION CO. LTD

STRUCTURAL ENGINEER : CMA C M WONG & ASSOCIATES LTD
黃志明建築工程師有限公司

FRAME CONSULTANT : MENHARDT

NOTE :
1. ALL DIMENSIONS ARE IN MM.
2. ALL ELEVATIONS ARE VIEWED FROM OUTSIDE.
3. ALL DIMENSIONS TO BE VERIFIED ON SITE BEFORE FABRICATION.

LEGEND :
 RETAIL MARK NO.
 REFER SHEET NO.
 FINISHED FLOOR LEVEL
 STRUCTURAL FLOOR LEVEL
 REVERSED RETAIL

JOB NO. : J-853

PROJECT : PROPOSED RESIDENTIAL DEVELOPMENT AT NICKILL 8542 YIN PING ROAD KOWLOON

TITLE : PART ELEVATION FOR CURTAIN WALL AT TOWER 3

DATE : 26-MAR-21

SCALE : 1:80 (A1)

DRAWN BY : LHR

CHECKED BY :

HWK NO. : 1853-SO-CW-4302

REV. : C

