



美特鋁質有限公司
MIDI ALUMINIUM FABRICATOR LTD.

以此為準



工程指示 / 要求簡箋 ENGINEER INSTRUCTIONS (E.I.)

工程指示編號:	EI- 4603	修改版本:	A
	HK- 0911		
工程編號:	J 853	工程名稱:	大窩坪(延坪路)
收件人:	生統	發件人:	大明
工程項目:	幕牆 (T5座天貨) 單元件生產大貨	日期:	07/06/2022

☒ 原合約工程包	☐ 原合約工程加 / 減賬 QT-	☐ 新工程報價 QT-
--	--	------------------------------------

信件批核號碼/圖紙參考編號:	批核模具圖紙編號:
客戶指示附件:	管理內部批簽署:

☐ 初步鋁料 B.M.	☐ 加工拆圖, 然後生產	☐ 尺寸表
☐ 正式鋁料 B.M.	☐ 技術上資料 / 指示	☐ 報價
☐ 配件 B.M.	☐ 樣辦或貨品說明書	☐ 分判合約
☐ 其他:		

內容:
修改TH窗夾巴高度, 新增陽台位幕牆
完成上列要求日期:

國內					
☐ 生產技術總監	☐ 連附件	☒ 技術部	☒ 連附件	☐ 生產部	☐ 連附件
☐ 採購部	☐ 連附件	☒ 生產統籌部	☒ 連附件	☐ 報關組	☐ 連附件
☐ 質檢部	☐ 連附件	☐ 會計部	☐ 連附件	☐ 機械設計部	☐ 連附件
☐ 香港辦	☐ 連附件	☐ 其他:			

香港							
☐ 行政部	☐ 連附件	☐ 會計部	☐ 連附件	☐ 統籌部	☐ 連附件	☐ 工程部	☐ 連附件
☐ 採購部	☐ 連附件	☐ QS部	☐ 連附件	☒ 地盤管理	☒ 連附件	☐ 維修部	☐ 連附件

*發件人簽署:	*組別成員批核簽署:
傳遞編號:	項目經理簽署: 07/06/2022

圖則登記表
DRAWING REGISTER

工程名稱 Project Title:	延坪道住宅
	幕牆 (T5座大貨) 主企主橫 & 散料拆圖
工程編號 Project No:	J-853

分發予 Distributed To

接收日期 Receiving Date (適用於客戶圖則)

年									
月									
日									

發出日期 Issued Date

年	22	22	22						
月	4	5	5						
日	15	3	28						

圖則編號 Drg. No.	圖則名稱 Drawing Title
J853-SD-CW-4501	位置圖
J853-SD-CW-4502	位置圖
J853-SD-CW-4503	位置圖
J853-SD-CW-4504	位置圖
J853-SD-CW-4505	位置圖
J853-SD-CW-4506	位置圖
J853-SD-CW-4507	位置圖
J853-SD-CW-4508	位置圖
CW-501	單元件組裝圖
CW-501(1)	單元件組裝圖數據表
CW-501d	單元件組裝圖
CW-501d(1)	單元件組裝圖數據表
CW-502	單元件組裝圖
CW-502(1)	單元件組裝圖數據表
CW-504	單元件組裝圖
CW-504(1)	單元件組裝圖數據表
CW-504c	單元件組裝圖
CW-504c(1)	單元件組裝圖數據表
CW-507	單元件組裝圖
CW-507(1)	單元件組裝圖數據表
CW-507d	單元件組裝圖
CW-507d(1)	單元件組裝圖數據表
CW-512a	單元件組裝圖
CW-512a(1)	單元件組裝圖數據表
CW-508	單元件組裝圖
CW-508(1)	單元件組裝圖數據表
CW-508a	單元件組裝圖
CW-508a(1)	單元件組裝圖數據表

修訂編號
Revision No.

1	-	A	B						
2	-	-	A						
3	-	-	A						
4	-	A	B						
5	-	-	-						
6	-	A	-						
7	-	-	-						
8	-	-	-						
圖則登記表
DRAWING REGISTER

工程名稱 Project Title:	延坪道住宅
	幕牆(T5座大貨)主企主橫&散料拆圖
工程編號 Project No:	J-853

接收日期 Receiving Date (適用於客戶圖則)

年									
月									
日									

分發予 Distributed To

發出日期 Issued Date

年	22	22	22						
月	4	5	5						
日	15	3	28						

圖則編號 Drg. No.	圖則名稱 Drawing Title
CW-PTBG36Z	單元件組裝圖
CW-PTBG36Z(1)	單元件組節點圖
CW-PTBG36Z(2)	單元件組裝圖數據表
CW-PTBG36Za	單元件組裝圖
CW-PTBG36Za(1)	單元件組節點圖
CW-PTBG36Za(2)	單元件組裝圖數據表
X85975-01L	梗邊企加工圖
X85975-01R	梗邊企加工圖
X85975-01aL	梗邊企加工圖
X85975-01aR	梗邊企加工圖
X85975-01a	梗邊企加工圖
X85975-01bL	梗邊企加工圖
X85975-01bR	梗邊企加工圖
X85971-01	梗公企加工圖
X85971-01a	梗公企加工圖
X85971-02a	梗公企加工圖
X85971-01b	梗公企加工圖
X85972-01	梗母企加工圖
X85972-02	梗母企加工圖
X85972-01a	梗母企加工圖
X85972-02a	梗母企加工圖
X85972-01b	梗母企加工圖
X85978-02Z	轉角梗母企
X85978-02aZ	轉角梗母企
X85979-02Z	轉角梗企裝飾線
X85979-02aZ	轉角梗企裝飾線
X85976-01L	生邊企加工圖
X85976-01R	生邊企加工圖

修訂編號
Revision No.

225	-	-	-						
226	-	-	-						
227	-	-	-						
251	-	-	A						
252	-	-	A						

圖則登記表
DRAWING REGISTER

工程名稱 Project Title:	延坪道住宅
	幕牆 (T5座大貨) 主企主橫 & 散料拆圖
工程編號 Project No:	J-853

接收日期 Receiving Date (適用於客戶圖則)

年									
月									
日									

分發予 Distributed To

發出日期 Issued Date

年	22	22	22						
月	4	5	5						
日	15	3	28						

圖則編號 Drg. No.	圖則名稱 Drawing Title
X85976-01RZ	生邊企加工圖
X85976-02L	生邊企加工圖
X85976-02R	生邊企加工圖
X85976-03	生邊企加工圖
X85976-04L	生邊企加工圖
X85976-04R	生邊企加工圖
X85976-01aL	生邊企加工圖
X85976-01aR	生邊企加工圖
X85976-01aRZ	生邊企加工圖
X85976-02aL	生邊企加工圖
X85976-02aR	生邊企加工圖
X85976-04aL	生邊企加工圖
X85976-04aR	生邊企加工圖
X85976-01bL	生邊企加工圖
X85976-01bRZ	生邊企加工圖
X85976-02bL	生邊企加工圖
X85976-02bR	生邊企加工圖
X85976-04bL	生邊企加工圖
X85976-04bR	生邊企加工圖
X85973-01	生公企加工圖
X85973-01Z	生公企加工圖
X85973-02	生公企加工圖
X85973-03	生公企加工圖
X85973-01a	生公企加工圖
X85973-01aZ	生公企加工圖
X85973-02a	生公企加工圖
X85973-03a	生公企加工圖
X85973-01b	生公企加工圖

修訂編號
Revision No.

253	-	-	A						
254	-	-	-						
255	-	-	-						
256	-	A	-						
257	-	-	A						
258	-	-	A						
259	-	A	B						
260	-	A	B						
261	-	-	A						
262	-	-	-						
263	-	-	-						
264	-	-	A						
265	-	-	A						
266	-	-	A						
267	-	-	A						
268	-	-	-						
269	-	-	-						
270	-	-	A						
271	-	-	A						
272	-	-	A						
273	-	-	A						
274	-	-	-						
275	-	A	-						
276	-	-	A						
277	-	-	A						
278	-	-	-						
279	-	A	-						
280	-	-	A						

圖則登記表
DRAWING REGISTER

工程名稱 Project Title:	延坪道住宅
	幕牆 (T5座大貨) 主企主橫 & 散料拆圖
工程編號 Project No:	J-853

接收日期 Receiving Date (適用於客戶圖則)	
年	
月	
日	

分發予 Distributed To

發出日期 Issued Date	
年	22 22 22
月	4 5 5
日	15 3 28

圖則編號 Drg. No.	圖則名稱 Drawing Title
X85973-01bZ	生公企加工圖
X85973-03b	生公企加工圖
X85974-01	生母企加工圖
X85974-01Z	生母企加工圖
X85974-03	生母企加工圖
X85974-01a	生母企加工圖
X85974-01aZ	生母企加工圖
X85974-03a	生母企加工圖
X85974-01b	生母企加工圖
X85974-01bZ	生母企加工圖
X85974-03b	生母企加工圖
X85977-01	轉角公企
X85977-01a	轉角公企
X85980-01	轉角生企裝飾線
X85980-01a	轉角生企裝飾線
X85982-01L-501	頂橫料加工圖
X85982-01R-506	頂橫料加工圖
X85982-01-503	頂橫料加工圖
X85982-02-517	頂橫料加工圖
X85982-03-37	頂橫料加工圖
X85982-03L-06	頂橫料加工圖
X85982-03R-06	頂橫料加工圖
X85982-03W-06	頂橫料加工圖
X85982-03Z-36	頂橫料加工圖
X85983-01-501	雙梗中橫料加工圖
X85983-02-517	雙梗中橫料加工圖
X85983-01-504dL	雙梗中橫料加工圖
X85983-02-517dL	雙梗中橫料加工圖

修訂編號 Revision No.
281
282
圖則登記表
DRAWING REGISTER

工程名稱 Project Title:	延坪道住宅
	幕牆 (T5座大貨) 主企主橫&散料拆圖
工程編號 Project No:	J-853

分發予 Distributed To

圖則編號 Drg. No.	圖則名稱 Drawing Title
X85983-01-501dR	雙梗中橫料加工圖
X85983-01-513dW	雙梗中橫料加工圖
X85984-03-37	上梗下生中橫加工圖
X85984-03L-06	上梗下生中橫加工圖
X85984-03R-06	上梗下生中橫加工圖
X85984-03Z-36	上梗下生中橫加工圖
X85984-03L-06dL	上梗下生中橫加工圖
X85984-03R-06dR	上梗下生中橫加工圖
X85985-03-37	上生下梗中橫加工圖
X85985-03L-06	上生下梗中橫加工圖
X85985-03R-06	上生下梗中橫加工圖
X85985-03Z-36	上生下梗中橫加工圖
X85981-01-501	底橫料加工圖
X85981-02-517	底橫料加工圖
X85981-03-37	底橫料加工圖
X85981-03Z-36	底橫料加工圖
X85989-01-501	扣蓋加工圖
X85989-01-501(1)	扣蓋數據表
X85989-01-504L	扣蓋加工圖
X85989-01-37R	扣蓋加工圖
X85989-01-513W	扣蓋加工圖
X85988-01-501	扣蓋加工圖
X85988-01-501(1)	扣蓋數據表
X85991-01L	單玻線加工圖
X85991-01R	單玻線加工圖
UN-BM2	單玻骨加工圖
UN-BM2(1)	單玻骨數據表
UN-BM2R	單玻骨加工圖

接收日期 Receiving Date (適用於客戶圖則)
年 月 日

發出日期 Issued Date
年 月 日
22 22 22
4 5 5
15 3 28

修訂編號 Revision No.
309 - A -
310 - A -
311 - - A
312 - - -
313 - - -
314 - - A
315 - A -
316 - A -
317 - A B
318 - A -
319 - A -
320 - A B
321 - - -
322 - - -
323 - - -
324 - - -
325 - - A
326 - - -
327 - - A
328 - - A
329 - - A
330 - - A
331 - - -
332 - - A
333 - - A
334 - - -
335 - - -
336 - - -

圖則登記表
DRAWING REGISTER

工程名稱 Project Title:	延坪道住宅
	幕牆(T5座大貨)主企主橫&散料拆圖
工程編號 Project No:	J-853

接收日期 Receiving Date (適用於客戶圖則)

年									
月									
日									

分發予 Distributed To

發出日期 Issued Date

年	22	22	22						
月	4	5	5						
日	15	3	28						

圖則編號 Drg. No.	圖則名稱 Drawing Title
UN-BM2R(1)	單玻骨數據表
UN-DM2	雙玻骨加工圖
UN-DM2(1)	雙玻骨數據表
UN-DM2R	雙玻骨加工圖
UN-DM2R(1)	雙玻骨數據表
UN-BM1ZR	轉角生玻骨(單玻)
UN-DM1ZR	轉角生玻骨(雙玻)
TB-01	中間用套芯
TB-01ZL	轉角用套芯
TB-01ZR	轉角用套芯
LB-01	3mm鋁巴
KM-GM01	掛碼
KM-GM01(1)	掛碼數據表
KM-GM02	掛碼
KM-GM02(1)	掛碼數據表
KM-GM03	掛碼
KM-GM04	掛碼
LUC-01	欄河槽加工圖
LUC-02Z	欄河槽加工圖
UN-AG01	鋁角加工圖
UN-AG02	鋁角加工圖
SS-03-01	加力巴(企料用)36"用
SS-03-02	加力巴(企料用)28"用
UN-GB01	吊船碼用鋼巴(梗窗用)
UN-GB02	吊船碼用鋼巴(生窗用)
SS-04	擋水巴
SS-04(1)	擋水巴數據表
SS-05	擋水巴

修訂編號
Revision No.

337	-	-	-						
338	-	-	A						
339	-	-	-						
340	-	-	A						
341	-	-	-						
342	-	-	-						
343	-	-	-						
344	-	-	A						
345	-	-	A						
346	-	-	A						
347	-	-	A						
348	-	-	A						
349	-	-	-						
350	-	-	A						
351	-	-	-						
352	-	-	-						
353	-	-	-						
354	-	-	A						
355	-	-	-						
356	-	-	A						
357	-	-	-						
358	-	-	-						
359	-	-	-						
360	-	-	-						
361	-	-	-						
362	-	-	-						
363	-	-	-						
364	-	-	-						

圖則登記表
DRAWING REGISTER

工程名稱 Project Title:	延坪道住宅
	幕牆(T5座大貨)主企主橫8散料拆圖
工程編號 Project No:	J-853

接收日期 Receiving Date (適用於客戶圖則)	
年	
月	
日	

分發予 Distributed To

發出日期 Issued Date	
年	
月	
日	

圖則編號 Drg. No.	圖則名稱 Drawing Title
SS-05(1)	擋水巴數據表
AG-05Z	擋水鋁角(水槽料用)
AG-05Z(1)	擋水鋁角(水槽料用)
UN-AG01Z	轉角裝飾線頂底用
UN-AG01ZR	轉角裝飾線頂底用
UN-AG02Z	20*15*3mm鋁角(轉用收背板)
UN-AG02ZR	20*15*3mm鋁角(轉用收背板)
UN-Z01	Z字碼
UN-Z01(1)	Z字碼數據表
UN-Z02	Z字碼
UN-Z02(1)	Z字碼數據表
UN-Z03	Z字碼
UN-Z03(1)	Z字碼數據表
UN-Z04	Z字碼
J853-J001	J853-單元件膠条組裝圖(1)
J853-J002	J853-單元件膠条組裝圖(2)
CW-PTBB37aB	單元件組裝圖
CW-PTBB37aB(1)	單元件組節點圖
CW-PTBB37aB(2)	單元件組裝圖數據表
CW-PTBB25aB	單元件組裝圖
CW-PTBB25aB(1)	單元件組節點圖
CW-PTBB25aB(2)	單元件組裝圖數據表
X85976-01aBL	生邊企加工圖
X85976-01aBR	生邊企加工圖
CW-502T	單元件組裝圖
CW-502T(1)	單元件組裝圖數據表
CW-503T	單元件組裝圖
CW-503T(1)	單元件組裝圖數據表

修訂編號 Revision No.
365
366
389
390

圖則登記表
DRAWING REGISTER

工程名稱 Project Title:	延坪道住宅
	幕牆 (T5座大貨) 主企主橫 & 散料拆圖
工程編號 Project No:	J-853

接收日期 Receiving Date (適用於客戶圖則)

年																				
月																				
日																				

分發予 Distributed To

發出日期 Issued Date

年	22	22	22																	
月	4	5	5																	
日	15	3	28																	

圖則編號 Drg. No.	圖則名稱 Drawing Title
CW-506T	單元件組裝圖
CW-506T(1)	單元件組裝圖數據表
CW-509T	單元件組裝圖
CW-509T(1)	單元件組裝圖數據表
CW-PTBB04Q	單元件組裝圖
CW-PTBB04Q(1)	單元件組裝圖數據表
CW-PTBB04T	單元件組裝圖
CW-PTBB04T(1)	單元件組節點圖
CW-PTBB04T(2)	單元件組裝圖數據表
CW-PTBG06T	單元件組裝圖
CW-PTBG06T(1)	單元件組節點圖
CW-PTBG06T(2)	單元件組裝圖數據表
CW-PTMB06T	單元件組裝圖
CW-PTMB06T(1)	單元件組節點圖
CW-PTMB06T(2)	單元件組裝圖數據表
CW-PTMG06T	單元件組裝圖
CW-PTMG06T(1)	單元件組節點圖
CW-PTMG06T(2)	單元件組裝圖數據表
X85975-01QL	梗邊企加工圖
X85975-01QR	梗邊企加工圖
X85975-01TL	梗邊企加工圖
X85975-01TR	梗邊企加工圖
X85972-01T	梗母企加工圖
X85972-02T	梗母企加工圖
X85972-01T	梗公企加工圖
X85976-02TL	生邊企加工圖
X85976-02TR	生邊企加工圖

修訂編號 Revision No.
389 - 新增
390 - 新增
389 - 新增
390 - 新增
394 - 新增
395 - 新增
391 - 新增
392 - 新增
393 - 新增
391 - 新增
392 - 新增
393 - 新增
391 - 新增
392 - 新增
393 - 新增
391 - 新增
392 - 新增
393 - 新增
396 - 新增
397 - 新增
398 - 新增
399 - 新增
400 - 新增
401 - 新增
402 - 新增
403 - 新增
404 - 新增

圖則登記表
DRAWING REGISTER

工程名稱 Project Title:	延坪道住宅
	幕牆 (T5座大貨) 主企主橫 & 散料拆圖
工程編號 Project No:	J-853

接收日期 Receiving Date (適用於客戶圖則)

年																				
月																				
日																				

分發予 Distributed To

發出日期 Issued Date





年	22	22	22																	
月	4	5	5																	
日	15	3	28																	

圖則編號 Drg. No.	圖則名稱 Drawing Title
X85976-03TR	生邊企加工圖
X85973-02T	生公企加工圖
X85973-03T	生公企加工圖
X85974-02T	生母企加工圖
X85982-03-04Q	頂橫料加工圖
X85983-04Q	雙梗中橫料加工圖
X85983-01-506T	雙梗中橫料加工圖
X85983-01-502T	雙梗中橫料加工圖
X85981-01-506T	底橫料加工圖
X85984-03L-04T	上梗下生中橫加工圖
X85984-03L-06T	上梗下生中橫加工圖
X85984-03R-06T	上梗下生中橫加工圖
X85985-03L-04T	上生下梗中橫加工圖
X85985-03L-06T	上生下梗中橫加工圖
X85985-03R-06T	上生下梗中橫加工圖
X85981-03-04T	底橫料加工圖
UN-DB-101	鎖扣T005墊巴

		修訂編號 Revision No.									
-	新增										
-	新增										
請用A3打印

LEGEND:
R.S. = RESTRAINT SOCKET

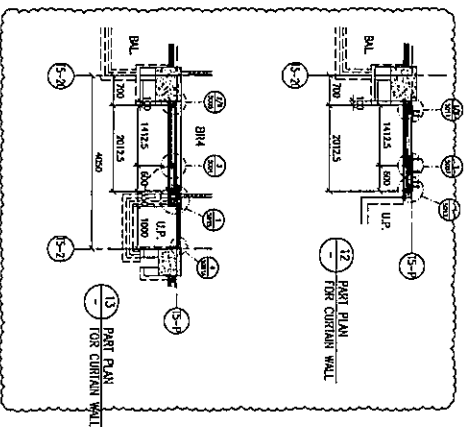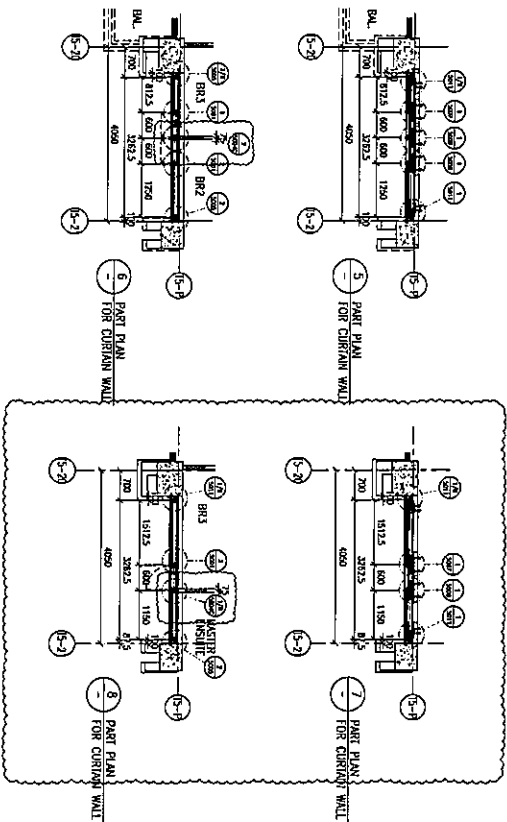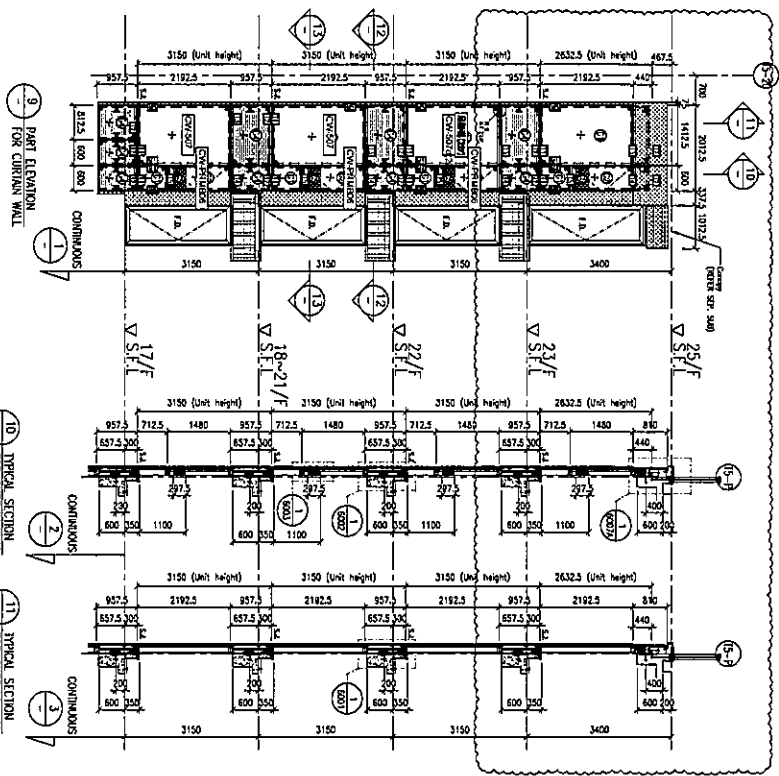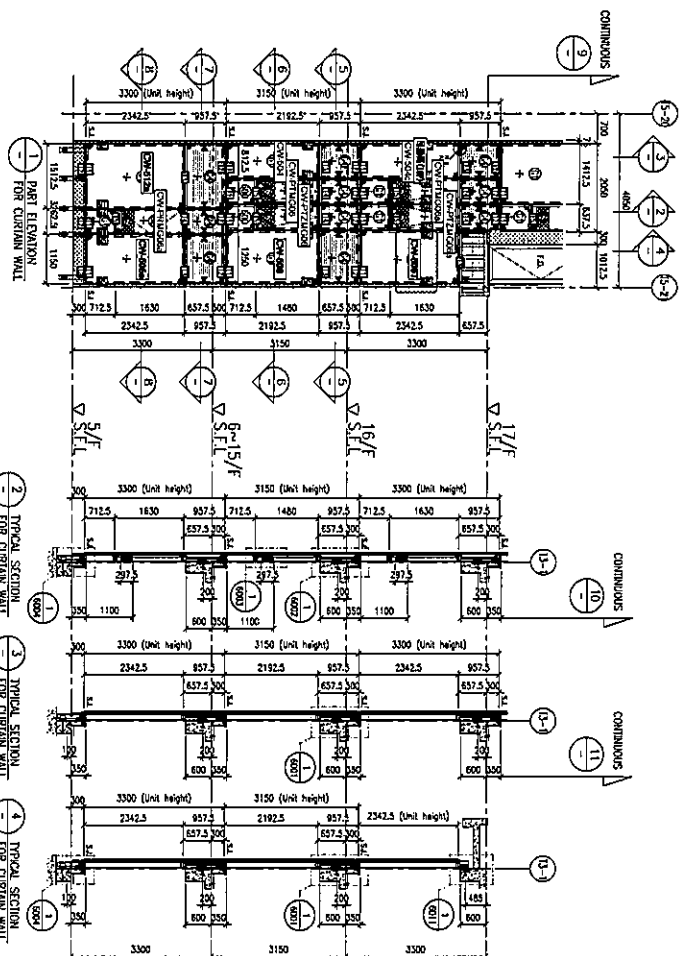

LEGEND:

①	12mm HEAT STRENGTHENED GLASS (QUEN)

FLOOR LEVEL (S.L.L.)

FLOOR	LEVEL
25/F	+203.40
24/F	+200.00
23/F	+196.85
22/F	+193.70
21/F	+190.55
20/F	+187.40
19/F	+184.25
18/F	+181.10
17/F	+177.95
16/F	+174.80
15/F	+171.65
14/F	+168.50
13/F	+165.35
12/F	+162.20
11/F	+159.05
10/F	+155.90
9/F	+152.75
8/F	+149.60
7/F	+146.45
6/F	+143.30

- NOTE:
1. ALL DIMENSIONS ARE IN mm.
 2. ALL DIMENSIONS ARE VERIFIED FROM OUTSIDE.
 3. ALL DIMENSIONS TO BE VERIFIED ON SITE.
 4. EXCEPT INDICATED.
- LEGEND:
1. FILL -- REINFORCED FLOOR LEVEL
 2. S.F.L. -- STRUCTURE FLOOR LEVEL
 3. R.S. -- REINFORCED FLOOR LEVEL

CLIENT:

SHIMAO GROUP HOLDINGS LIMITED

ARCHITECT:

WTF

STRUCTURAL ENGINEER:

CMA C.M. WONG & ASSOCIATES LTD

MECHANICAL CONSULTANT:

MEINERD

DATE:

21-03-2017

REVISION:

NO.

DESCRIPTION:

1. REVISION

2. REVISION

3. REVISION

DATE:

21-03-2017

SCALE:

1:50 (A1)

DRAWN BY:

CHKD BY:

DESIGNED BY:

PROJECT:

PROPOSED RESIDENTIAL DEVELOPMENT AT N.K.L. 6542 YAN PING ROAD KOWLOON

TITLE:

PART ELEVATION FOR CURTAIN WALL AT TOWER 5

REVISION:

1. REVISION

2. REVISION

3. REVISION





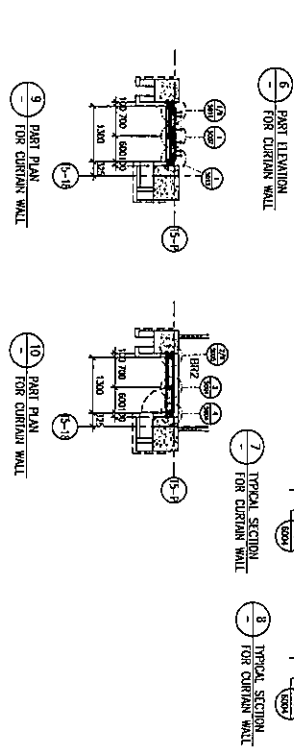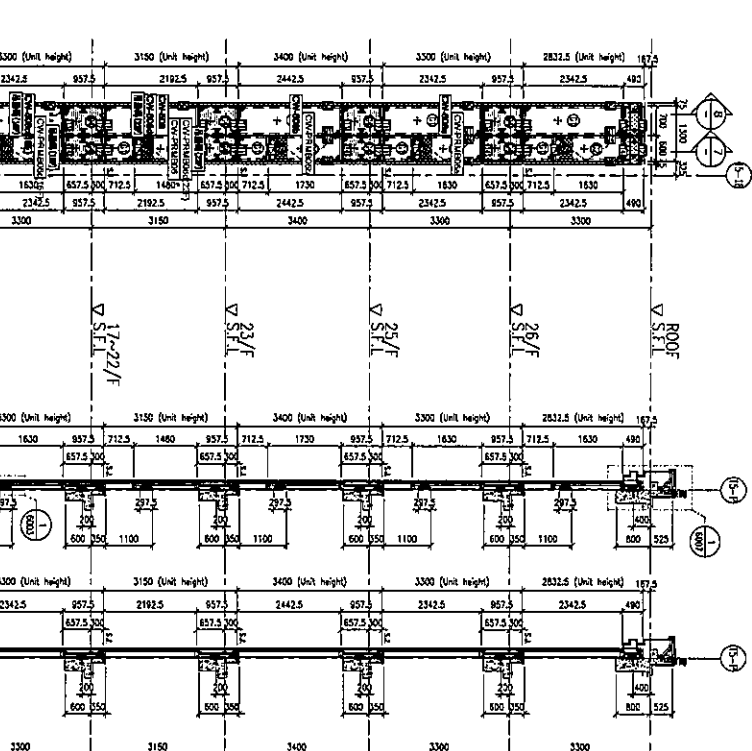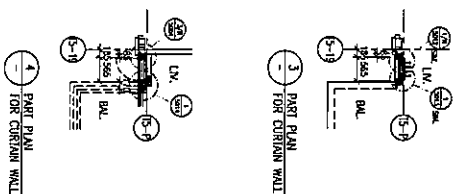


1. ALL DIMENSIONS ARE IN mm.

2. ALL ELEVATIONS ARE VIEWED FROM OUTSIDE.

3. ALL DIMENSIONS TO BE VERIFIED ON SITE BEFORE FABRICATION.

LEND :

1. F.F.L. --- FINISHED FLOOR LEVEL

2. S.F.L. --- STRUCTURAL FLOOR LEVEL

3. (M) --- REVERSED DETAIL

DETAIL MARK NO. 3000 REFER SHEET NO.

NEIN-HARDT

C M WONG & ASSOCIATES LTD
黃志明建築工程師有限公司

CMW

FACADE CONSULTANT:

HIP HING CONSTRUCTION CO LTD



STRUCTURAL ENGINEER :

ST

SHIMAO GROUP
HOLDINGS LIMITED

CLIENT :

B.O. REF :

 美特銘實有限公司 MIDI AUSTRALIAN FABRICATION LTD. Units 6-8, Sundry Industrial Centre, V/1 610 Dora Koro Ling Road, Kowloon Tel: 23489211-4 Fax: (852) 27727666	DMC NO.: J4853-SO-CW-4503 REV.: A
---	--------------------------------------







美特鋁質 有限公司
MIDI Aluminium Fabricator Ltd.

工程號 J853 地盤 延坪道住宅

數據表見: CW-PRMB06(2)

節點圖見: CW-PRMB06(1)

圖號	層數	數量	總數	樓層	使用位置
CW-PRMB06	3	1	3	11F-15F	J853-SD-CW-4501
	13	1	13	6F-15F, 17F-21F	J853-SD-CW-4503
	5	1	5	17F-21F	J853-SD-CW-4504
	5	2	10	17F-21F	J853-SD-CW-4506
	6	1	6	17F-22F	J853-SD-CW-4502

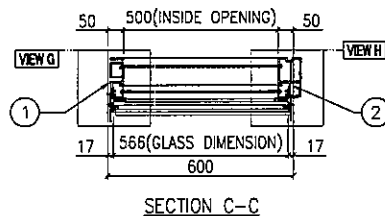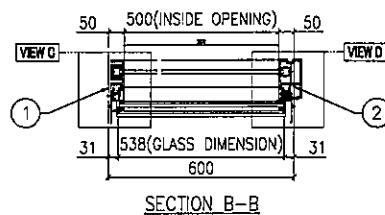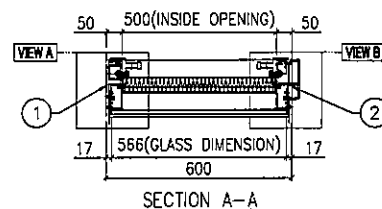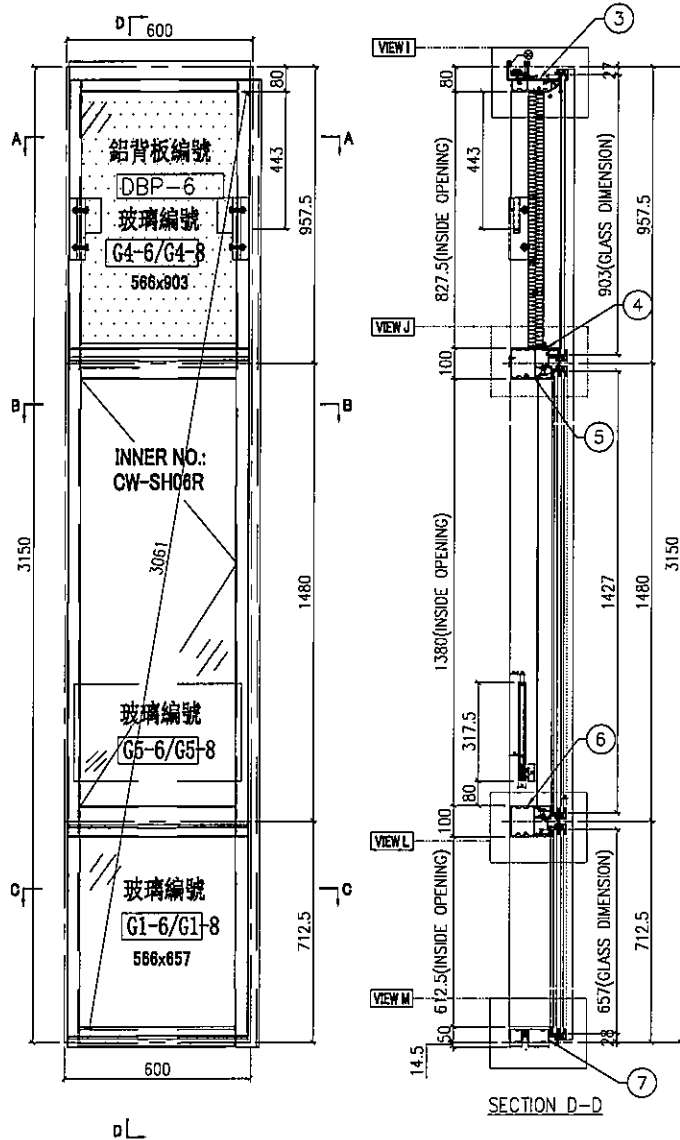

名稱	單元組裝圖	制圖	陳俊賢	2021.11.03	修改			
材料		復核	謝永林	2021.11.30	日期			
顏色	JMQ213457(三塗)	批准	胡哥		圖號	CW-PRMB06		



數量	位置	樓層	數量	位置	樓層
8	CW-PTBB37	6F-15F	3	CW-PTBB11	11F-15F
8	CW-PTBB25	6F-15F	6	CW-PTBG20	17F-22F
			9	CW-PTBG36Z	11F-15F,17F-22F

59 146

陰影部份違位

SECTION I-I

E 7

SECTION A-A

SECTION B-B

SECTION C-C

SECTION D-D

SECTION E-E

名稱	生邊企	制圖	陳俊賢	2022.2.13	修改	A		
材料	X85976	復核	謝永林	2022.4.3	日期	2022.5.13		
顏色	JMQ213457(三塗)	批准	胡哥		圖號	X85976-01L		



美特鋁質有限公司

MIDI Aluminium Fabricator Ltd.

工程號

J853

地盤

延坪道住宅

修改窗佔及夾巴高度

3/16"牙(底用)

(修窗水巴)

H
A

B

C

F

G

D

E


SECTION E-E

SECTION D-D

SECTION C-C

SECTION B-B

SECTION A-A

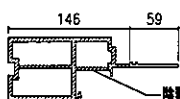

SECTION H-H

SECTION G-G

SECTION F-F

請用A3打印

室外

數量	位置	樓層
3	CW-PTBB11	11F-15F
8	CW-PTBB25	6F-15F


名稱	生邊企	制圖	陳俊賢	2022.2.13	修改	A	
材料	X85976	復核	謝永林	2022.4.3	日期	2022.5.13	
顏色	JMQ213457(三塗)	批准	胡哥		圖號	X85976-01R	




名稱	生邊企	制圖	陳俊賢	2022.2.13	修改	A		
材料	X85976	復核	謝永林	2022.4.3	日期	2022.5.13		
顏色	JMQ213457(三塗)	批准	胡哥		圖號	X85976-01RZ		




工程號	J853	地盤	延坪道住宅
-----	------	----	-------

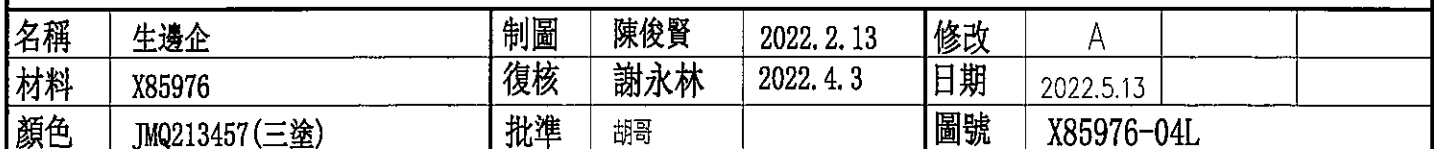

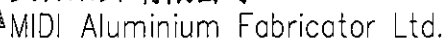

名稱	生邊企	制圖	陳俊賢	2022.2.13	修改	A	B	
材料	X85976	復核	謝永林	2022.4.3	日期	2022.5.2	2022.5.13	
顏色	JMQ213457(三塗)	批准	胡哥		圖號	X85976-01aL		


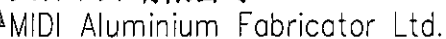


修改數量

數量	位置	樓層
1	CW-PTBB11	16F
1	CW-PTBB25	5F

工程號	J853	地盤	延坪道住宅
-----	------	----	-------

修改窗佔及夾巴高度 3/16"牙(底用)

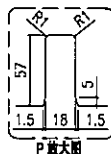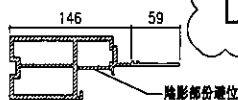

室外

名稱	生邊企	制圖	陳俊賢	2022. 2. 13	修改	A	B	
材料	X85976	復核	謝永林	2022. 4. 3	日期	2022.5.2	2022.5.13	
顏色	JMQ213457(三塗)	批准	胡哥		圖號	X85976-01aR		



美特鋁質有限公司

MIDI Aluminium Fabricator Ltd.

請用A3打印

數量

位置

樓層

2

CW-PTBB37a

5F,16F


工程號

J853

地盤

延坪道住宅

修改窗佔及夾巴高度

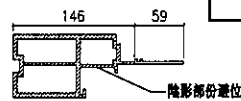


SECTION H-H

SECTION G-G

SECTION F-F

室外

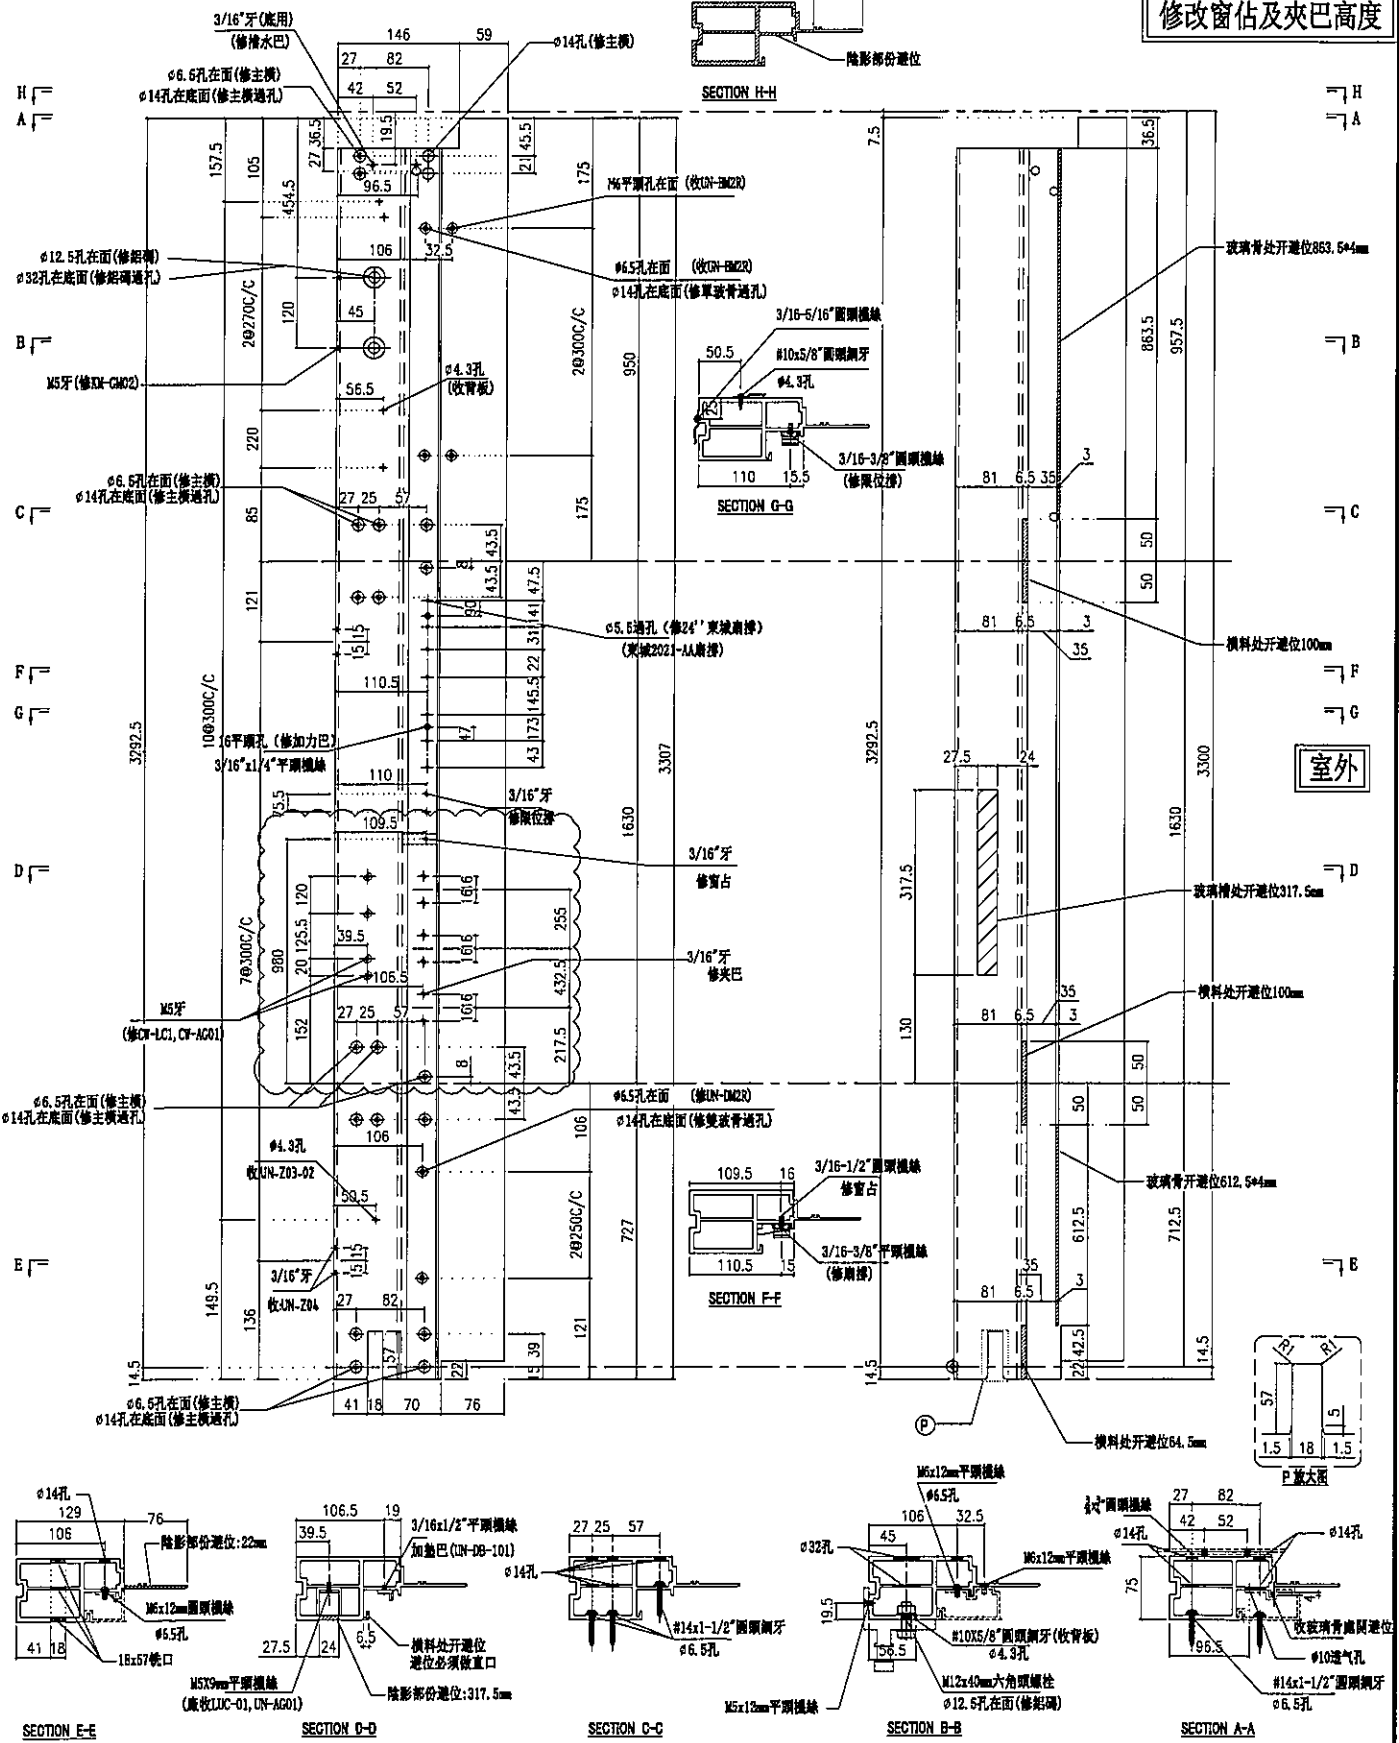


名稱	生邊企	制圖	陳俊賢	2022.2.13	修改	A		
材料	X85976	復核	謝永林	2022.4.3	日期	2022.5.13		
顏色	JMQ213457(三塗)	批准	胡哥		圖號	X85976-01aRZ		



16F,25F

修改窗佔及夾巴高度

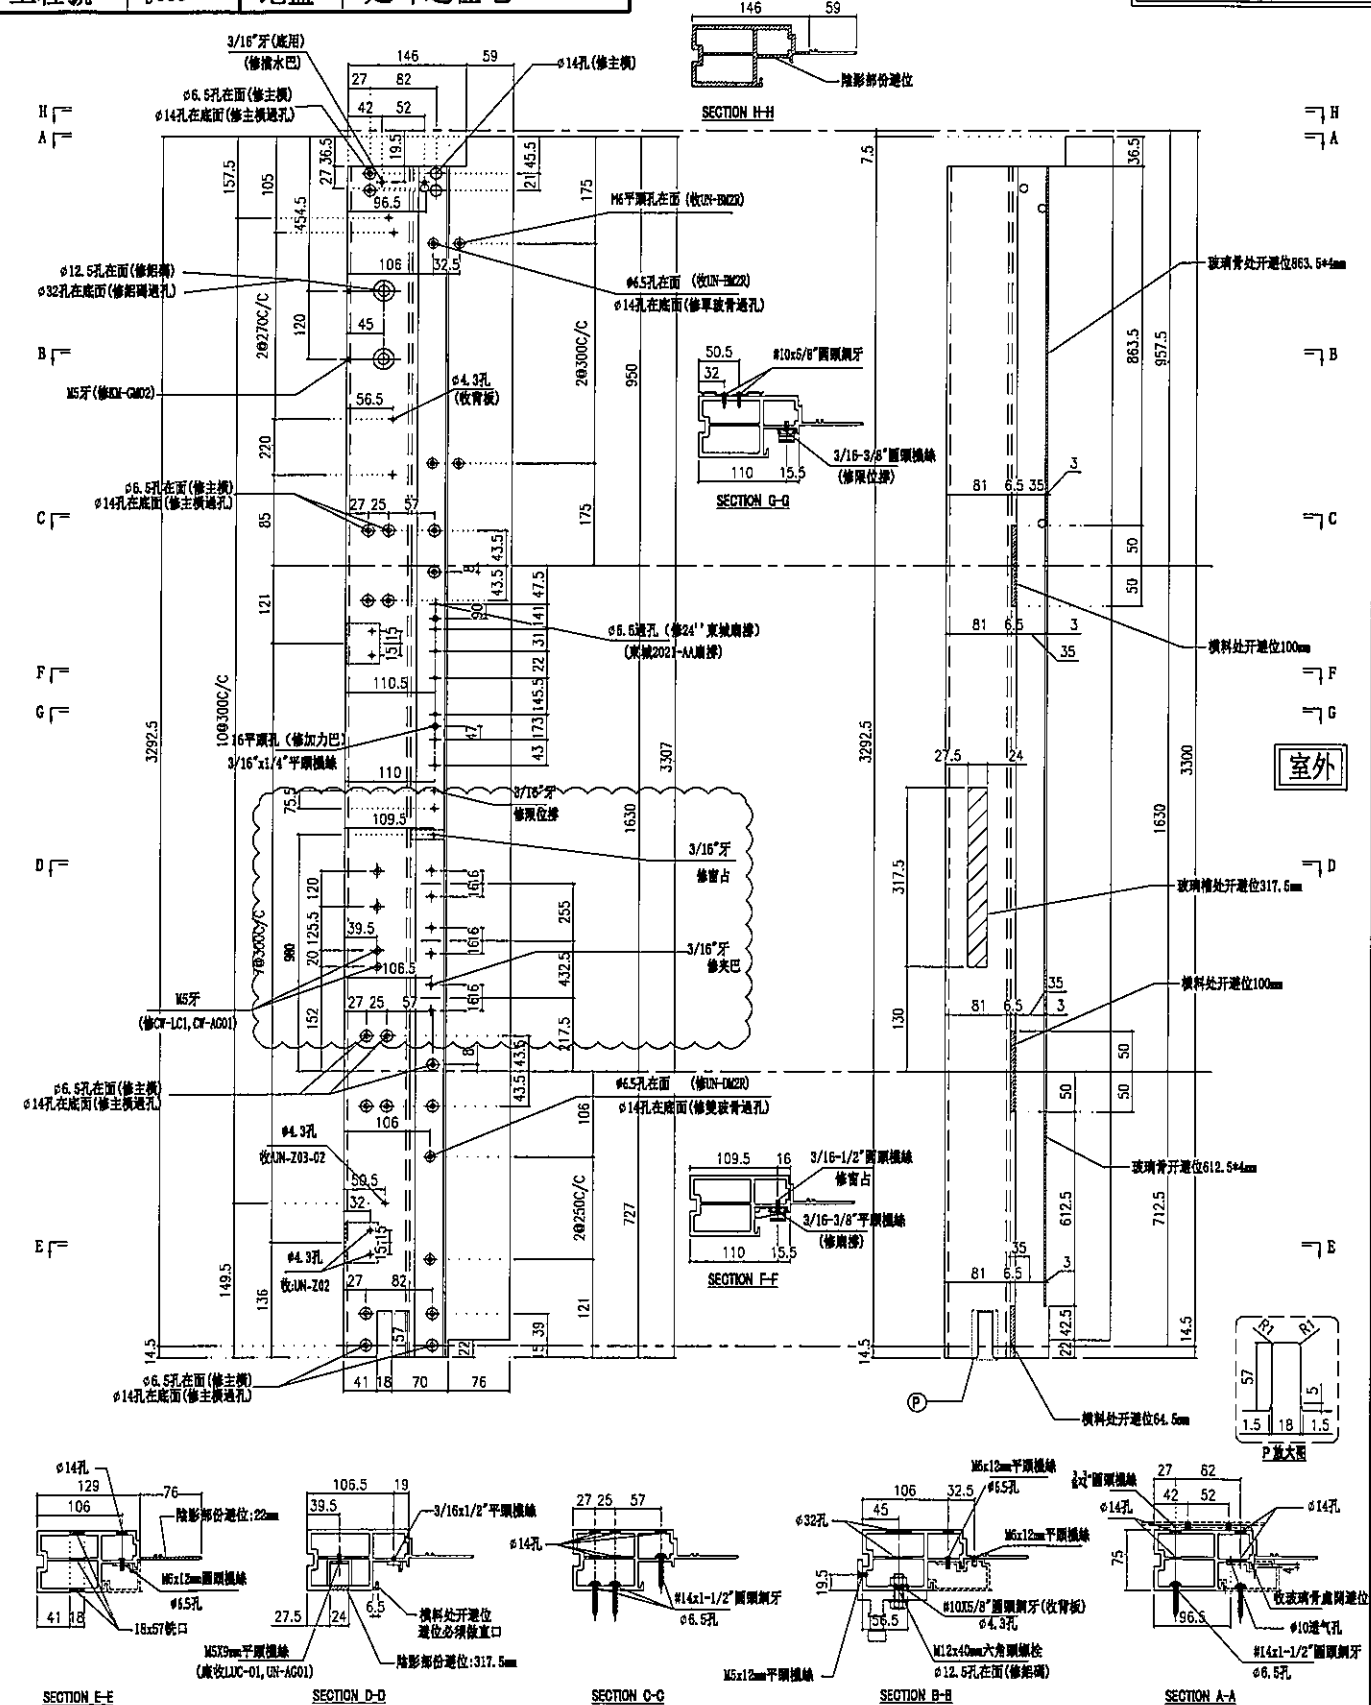

名稱	生邊企	制圖	陳俊賢	2022.2.13	修改	A		
材料	X85976	復核	謝永林	2022.4.3	日期	2022.5.13		
顏色	JMQ213457(三塗)	批準	胡哥		圖號	X85976-04aR		



美特鋁質有限公司
MIDI Aluminium Fabricator Ltd.

請用A3打印

數量

位置

樓層

1

CW-PTMB26b

23F


工程號

J853

地盤

延坪道住宅

修改窗佔及夾巴高度

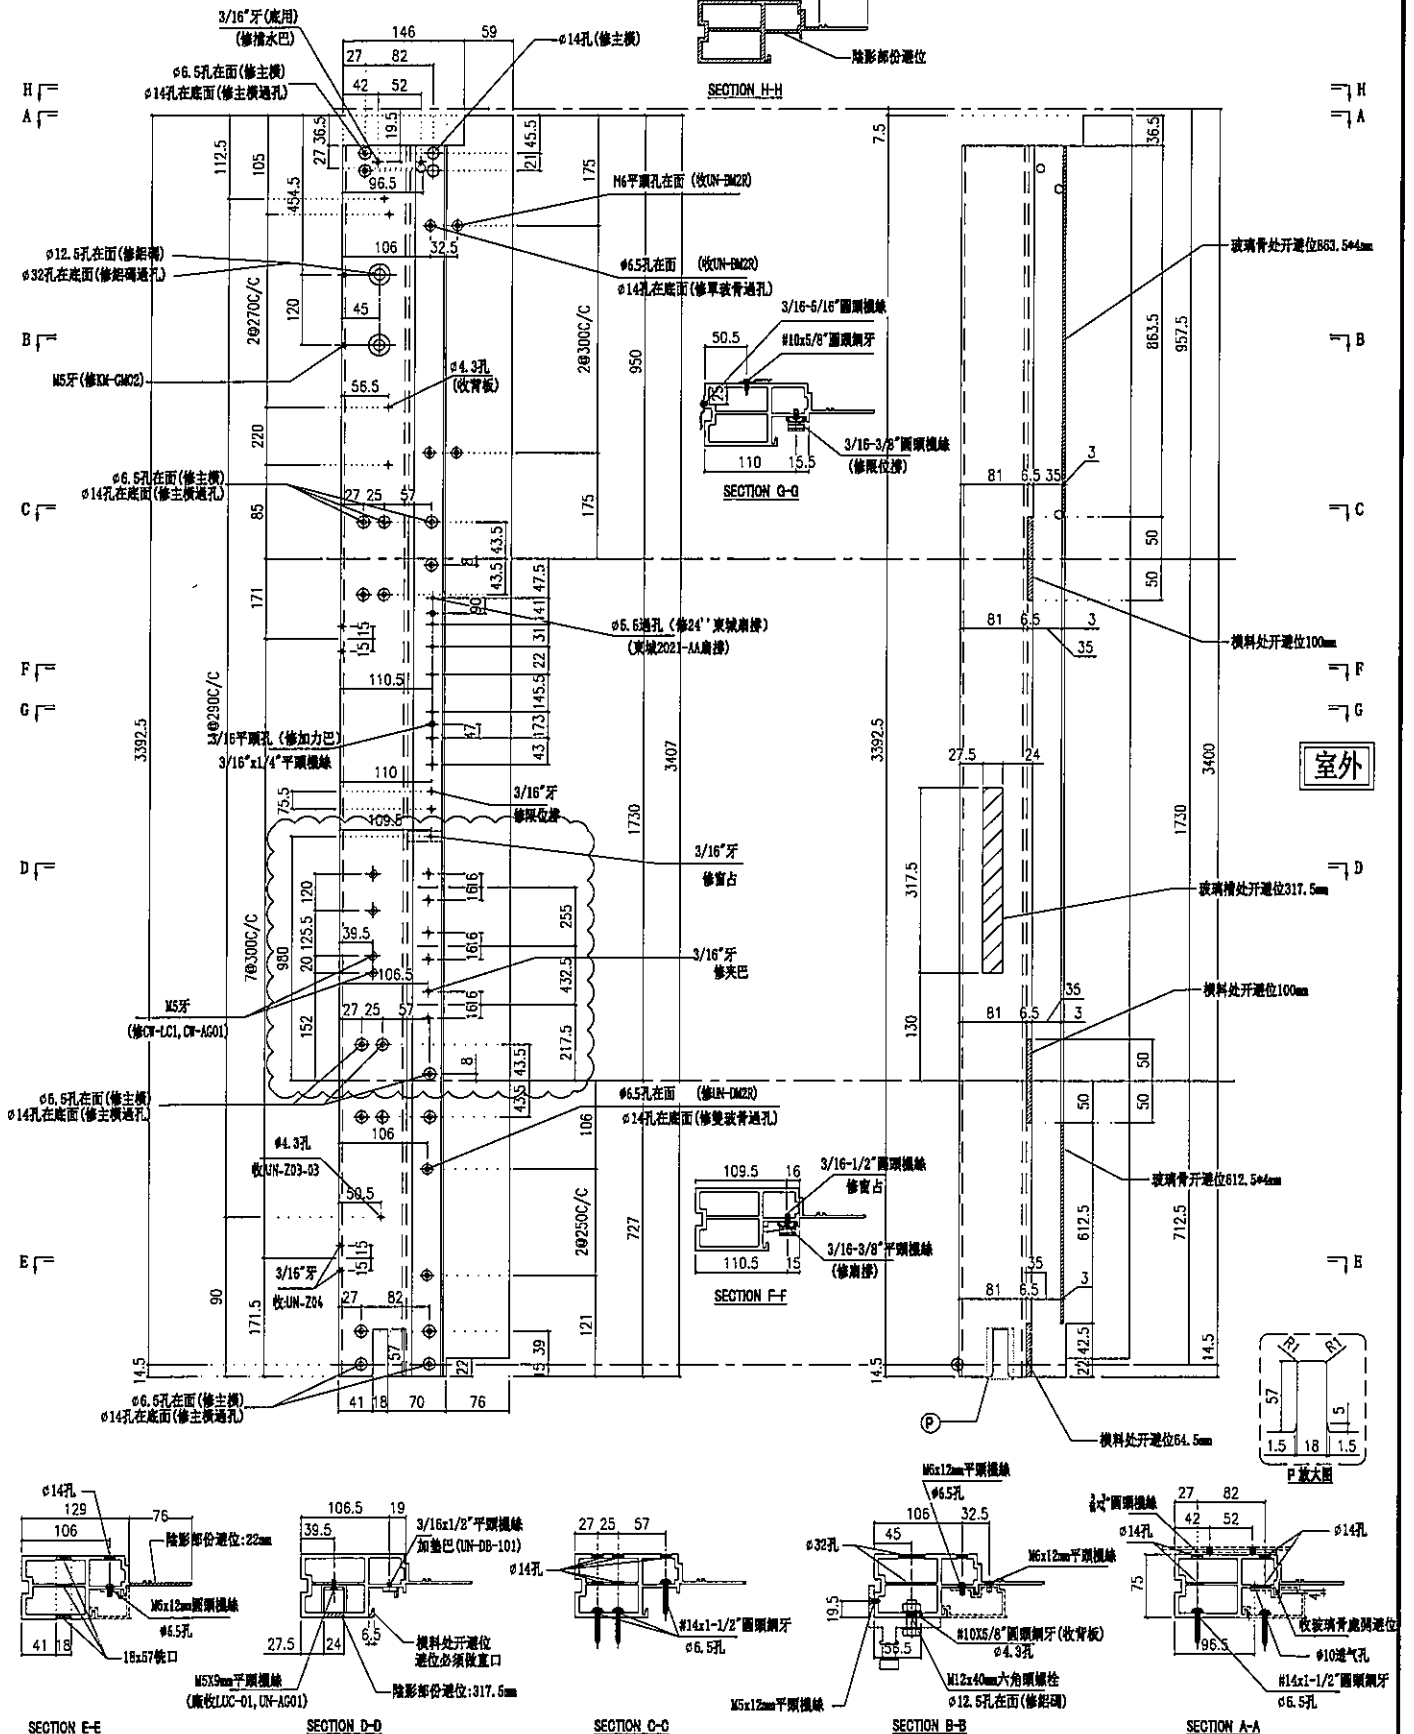

名稱	生邊企	制圖	陳俊賢	2022. 2. 13	修改	A		
材料	X85976	復核	謝永林	2022. 4. 3	日期	2022.5.13		
顏色	JMQ213457(三塗)	批准	胡哥		圖號	X85976-01bRZ		



樓層

23F

延坪道住宅


E =

橫料处开避位6

82

SECTION A-A

SECTION B-B

SECTION C-C

SECTION D-D

SECTION E-F

名稱	生邊企	制圖	陳俊賢	2022. 2. 13	修改	A		
材料	X85976	復核	謝永林	2022. 4. 3	日期	2022.5.13		
顏色	JMQ213457(三塗)	批准	胡哥		圖號	X85976-04bL		



23F

延坪道住宅

3/16"牙(底用)



名稱	生邊企	制圖	陳俊賢	2022. 2. 13	修改	A		
材料	X85976	復核	謝永林	2022. 4. 3	日期	2022.5.13		
顏色	JMQ213457(三塗)	批準	胡哥		圖號	X85976-04bR		



樓層	數量	總數	位置	樓層
8	1	8	CW-PTZMB06	6F-15F
9	1	9	CW-PTZMB06	11F-15F,17F-22F
9	2	18	CW-PTZMB06	11F-15F,17F-22F
6	1	6	CW-PTMB20	17F-22F

延坪道住宅


名稱	生公企	制圖	陳俊賢	2022.2.13	修改	A		
材料	X85973	復核	謝永林	2022.4.3	日期	2022.5.13		
顏色	JMQ213457(三塗)	批准	胡哥		圖號	X85973-01		



美特鋁質有限公司


MIDI Aluminium Fabricator Ltd.

請用A3打印

樓層	數量	總數	位置	樓層
8	1	8	CW-PTMG06	6F-15F
9	1	9	CW-PTMG06	11F-15F,17F-22F
9	2	18	CW-PTMG06	11F-15F,17F-22F

工程號 J853 地盤 延坪道住宅

修改窗佔及夾巴高度

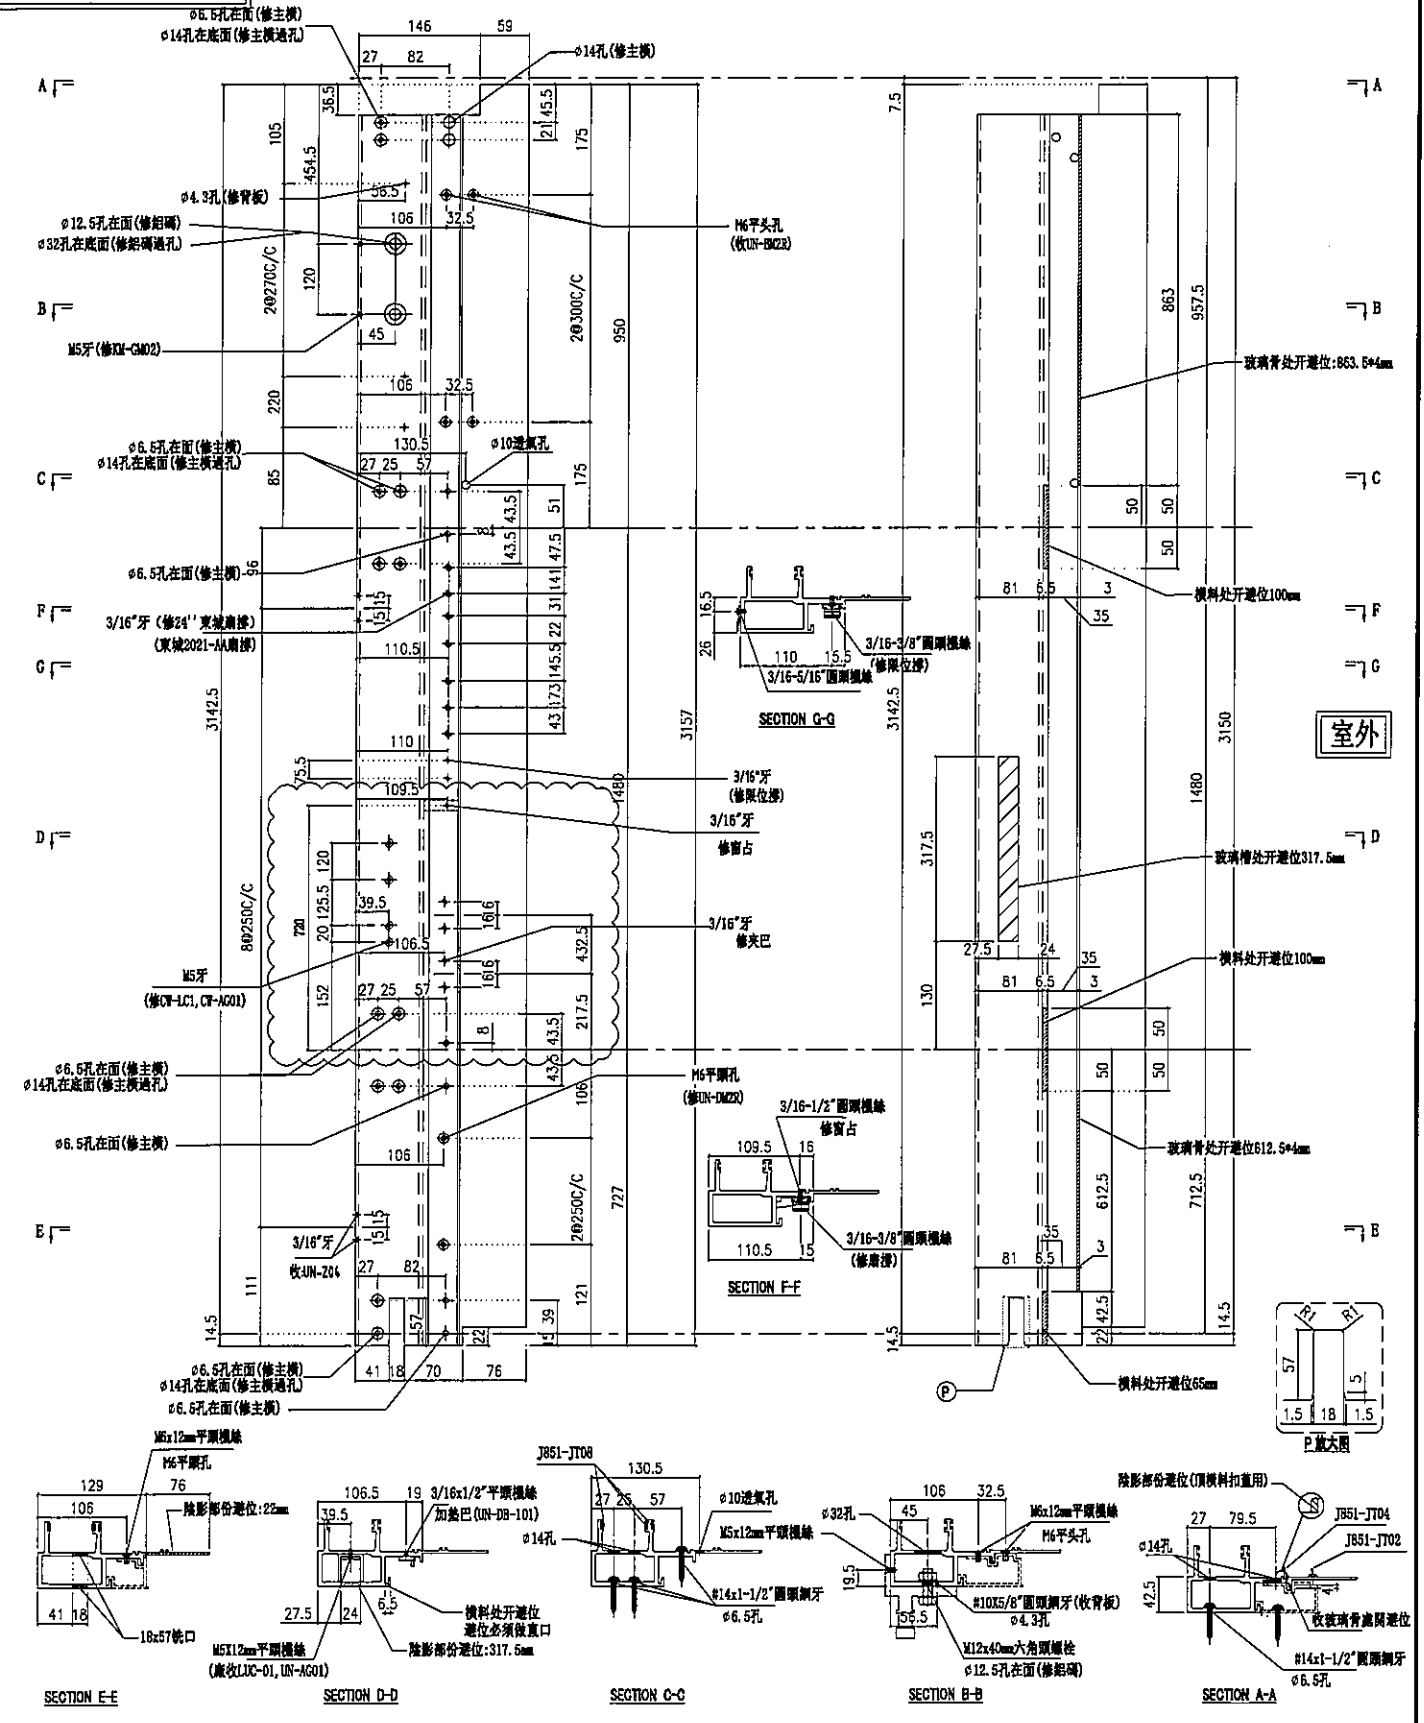


名稱	生公企	制圖	陳俊賢	2022. 2. 13	修改	A		
材料	X85973	復核	謝永林	2022. 4. 3	日期	2022.5.13		
顏色	JMQ213457(三塗)	批准	胡哥		圖號	X85973-01Z		




樓層	數量	總數	位置	樓層
1	1	1	CW-PTMB06a	16F
1	1	1	CW-PTMB06a	16F
2	2	4	CW-PTMB06a	16F,25F

修改窗佔及夾巴高度

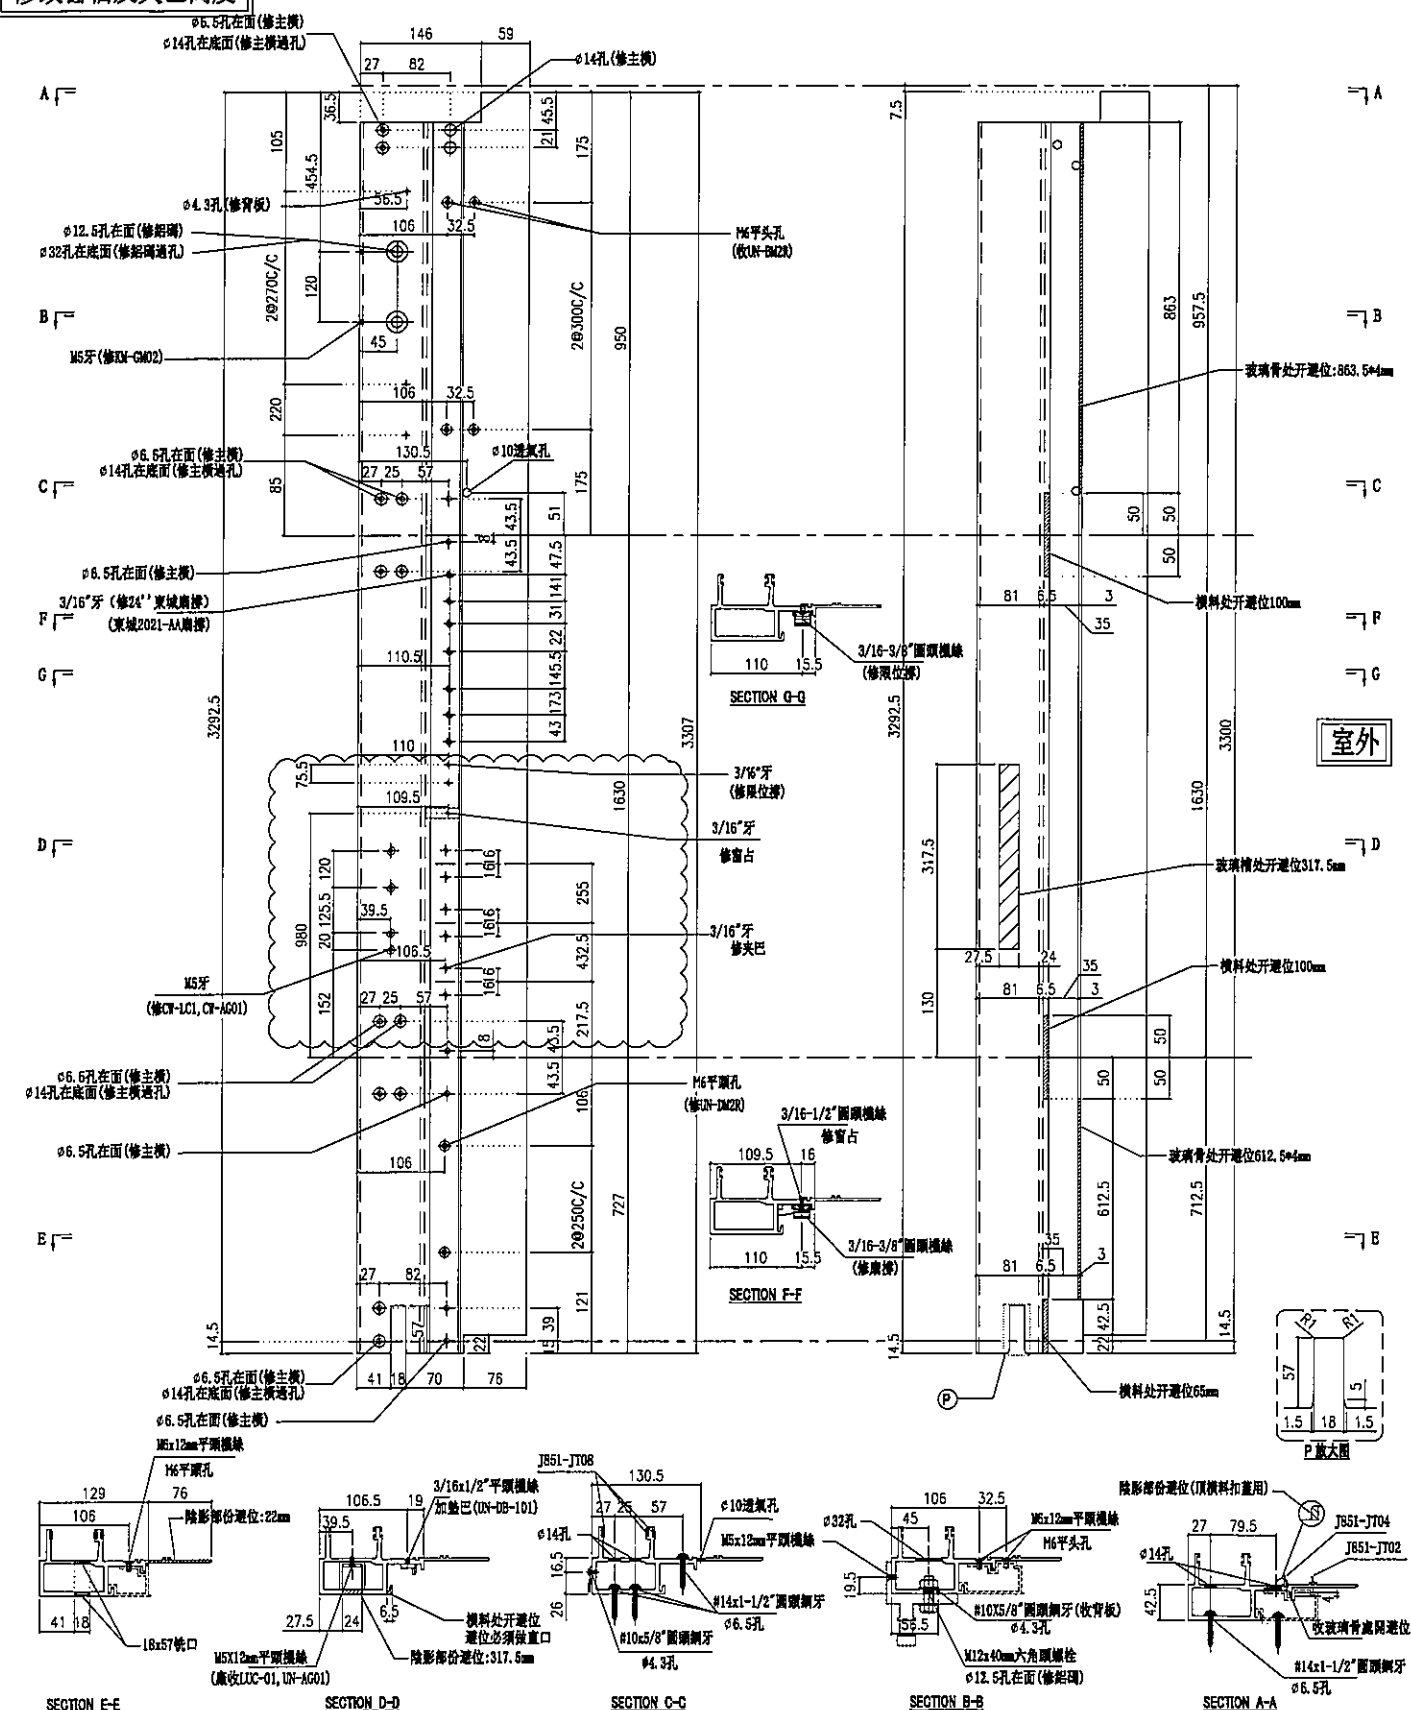

名稱	生公企	制圖	陳俊賢	2022. 2. 13	修改	A		
材料	X85973	復核	謝永林	2022. 4. 3	日期	2022.5.13		
顏色	JMQ213457(三塗)	批准	胡哥		圖號	X85973-01a		

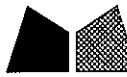


美特鋁質有限公司
MIDI Aluminium Fabricator Ltd.

請用A3打印

工程號 J853 地盤 延坪道住宅

修改窗佔及夾巴高度

樓層	數量	總數	位置	樓層
1	1	1	CW-PTMG06a	16F
1	1	1	CW-PTMG06a	16F
2	2	4	CW-PTMG06a	16F,25F

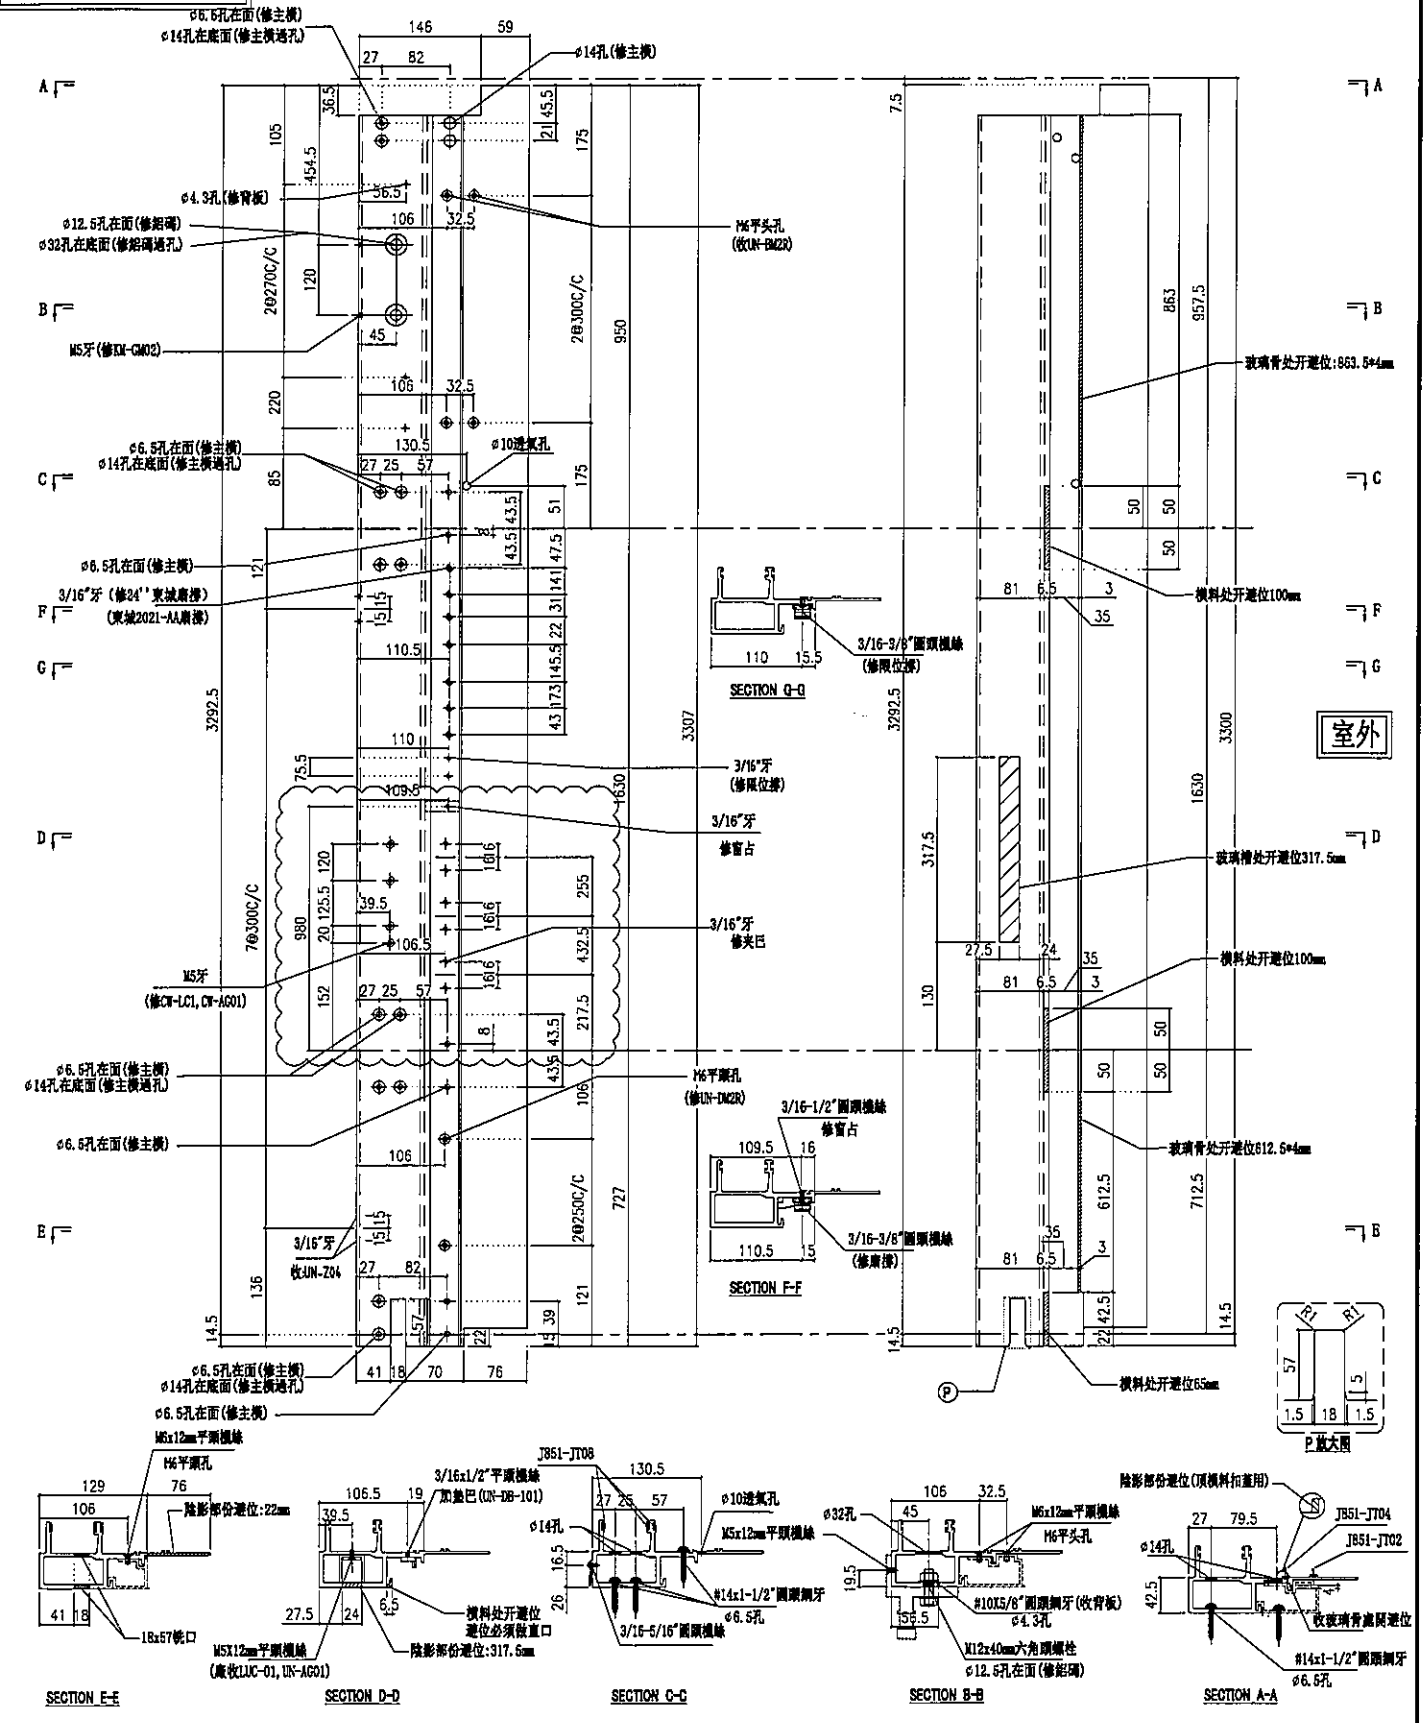


名稱	生公企	制圖	陳俊賢	2022.2.13	修改	A		
材料	X85973	復核	謝永林	2022.4.3	日期	2022.5.13		
顏色	JMQ213457(三塗)	批准	胡哥		圖號	X85973-01aZ		




樓層	數量	總數	位置	樓層
1	2	2	CW-PTMG06b	23F
1	1	1	CW-PTBG20b	23F

修改窗佔及夾巴高度

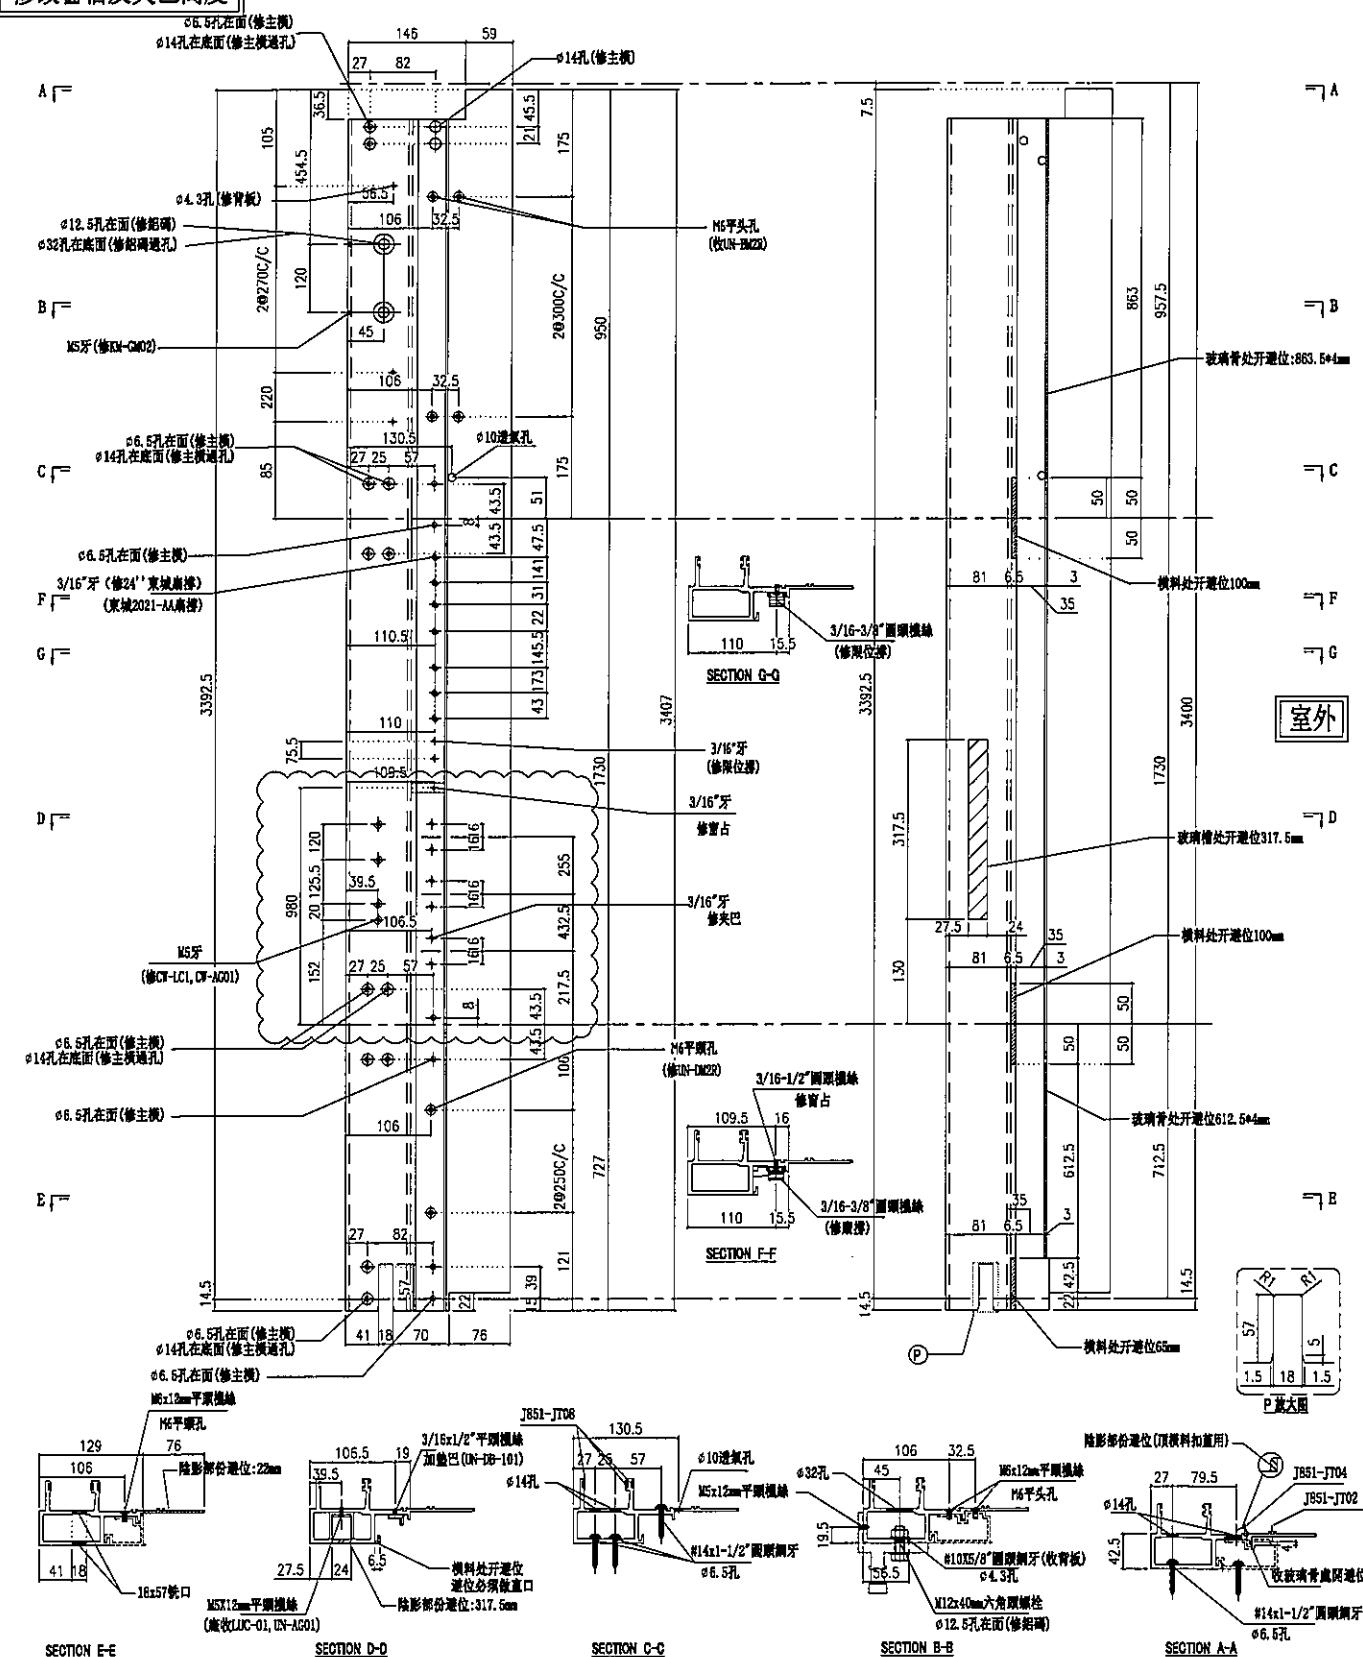

名稱	生公企	制圖	陳俊賢	2022.2.13	修改	A		
材料	X85973	復核	謝永林	2022.4.3	日期	2022.5.13		
顏色	IMQ213457(三塗)	批准	胡哥		圖號	X85973-01b		

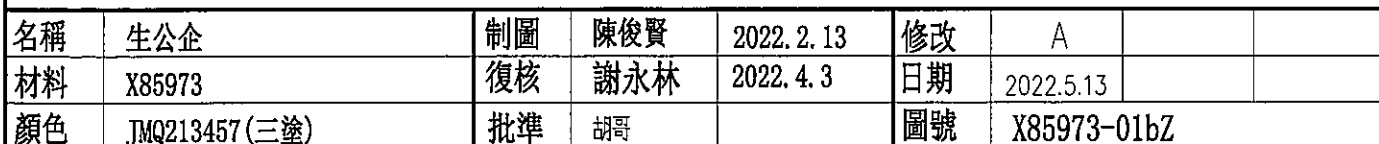





工程號	J853	地盤	延坪道住宅
-----	------	----	-------

修改窗佔及夾巴高度

樓層	數量	總數	位置	樓層
6	1	6	CW-PTMB37	17F-22F
8	1	8	CW-PTMG06	6F-15F
9	1	9	CW-PTMG06	11F-15F,17F-22F
9	2	18	CW-PTMG06	11F-15F,17F-22F
6	1	6	CW-PTMB26	17F-22F

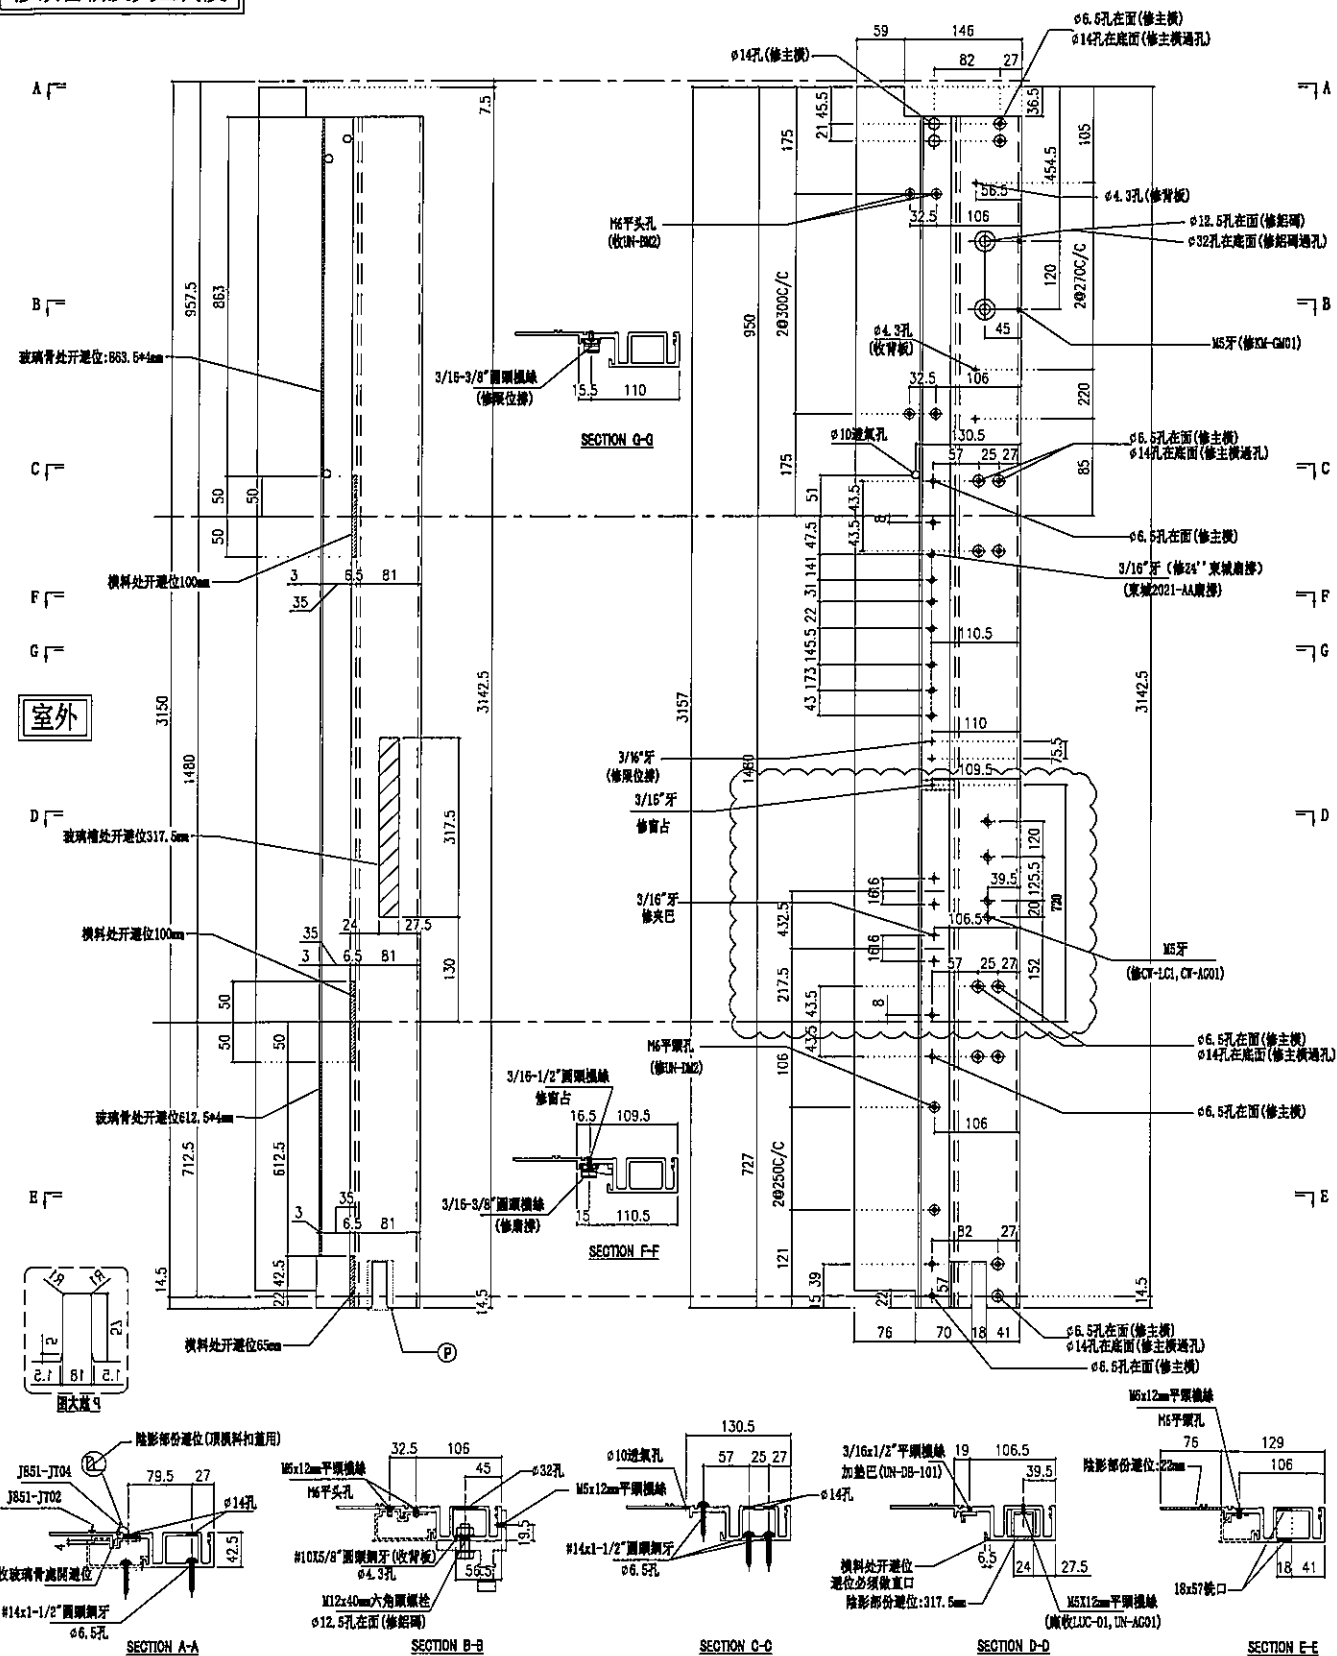


名稱	生母企	制圖	陳俊賢	2022.2.13	修改	A		
材料	X85974	復核	謝永林	2022.4.3	日期	2022.5.13		
顏色	JMQ213457(三塗)	批準	胡哥		圖號	X85974-01		

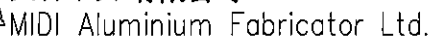

樓層	數量	總數	位置	樓層
8	1	8	CW-PTMZG06	6F-15F
9	1	9	CW-PTMZG06	11F-15F,17F-22F
9	2	18	CW-PTMZG06	11F-15F,17F-22F

修改窗佔及夾巴高度

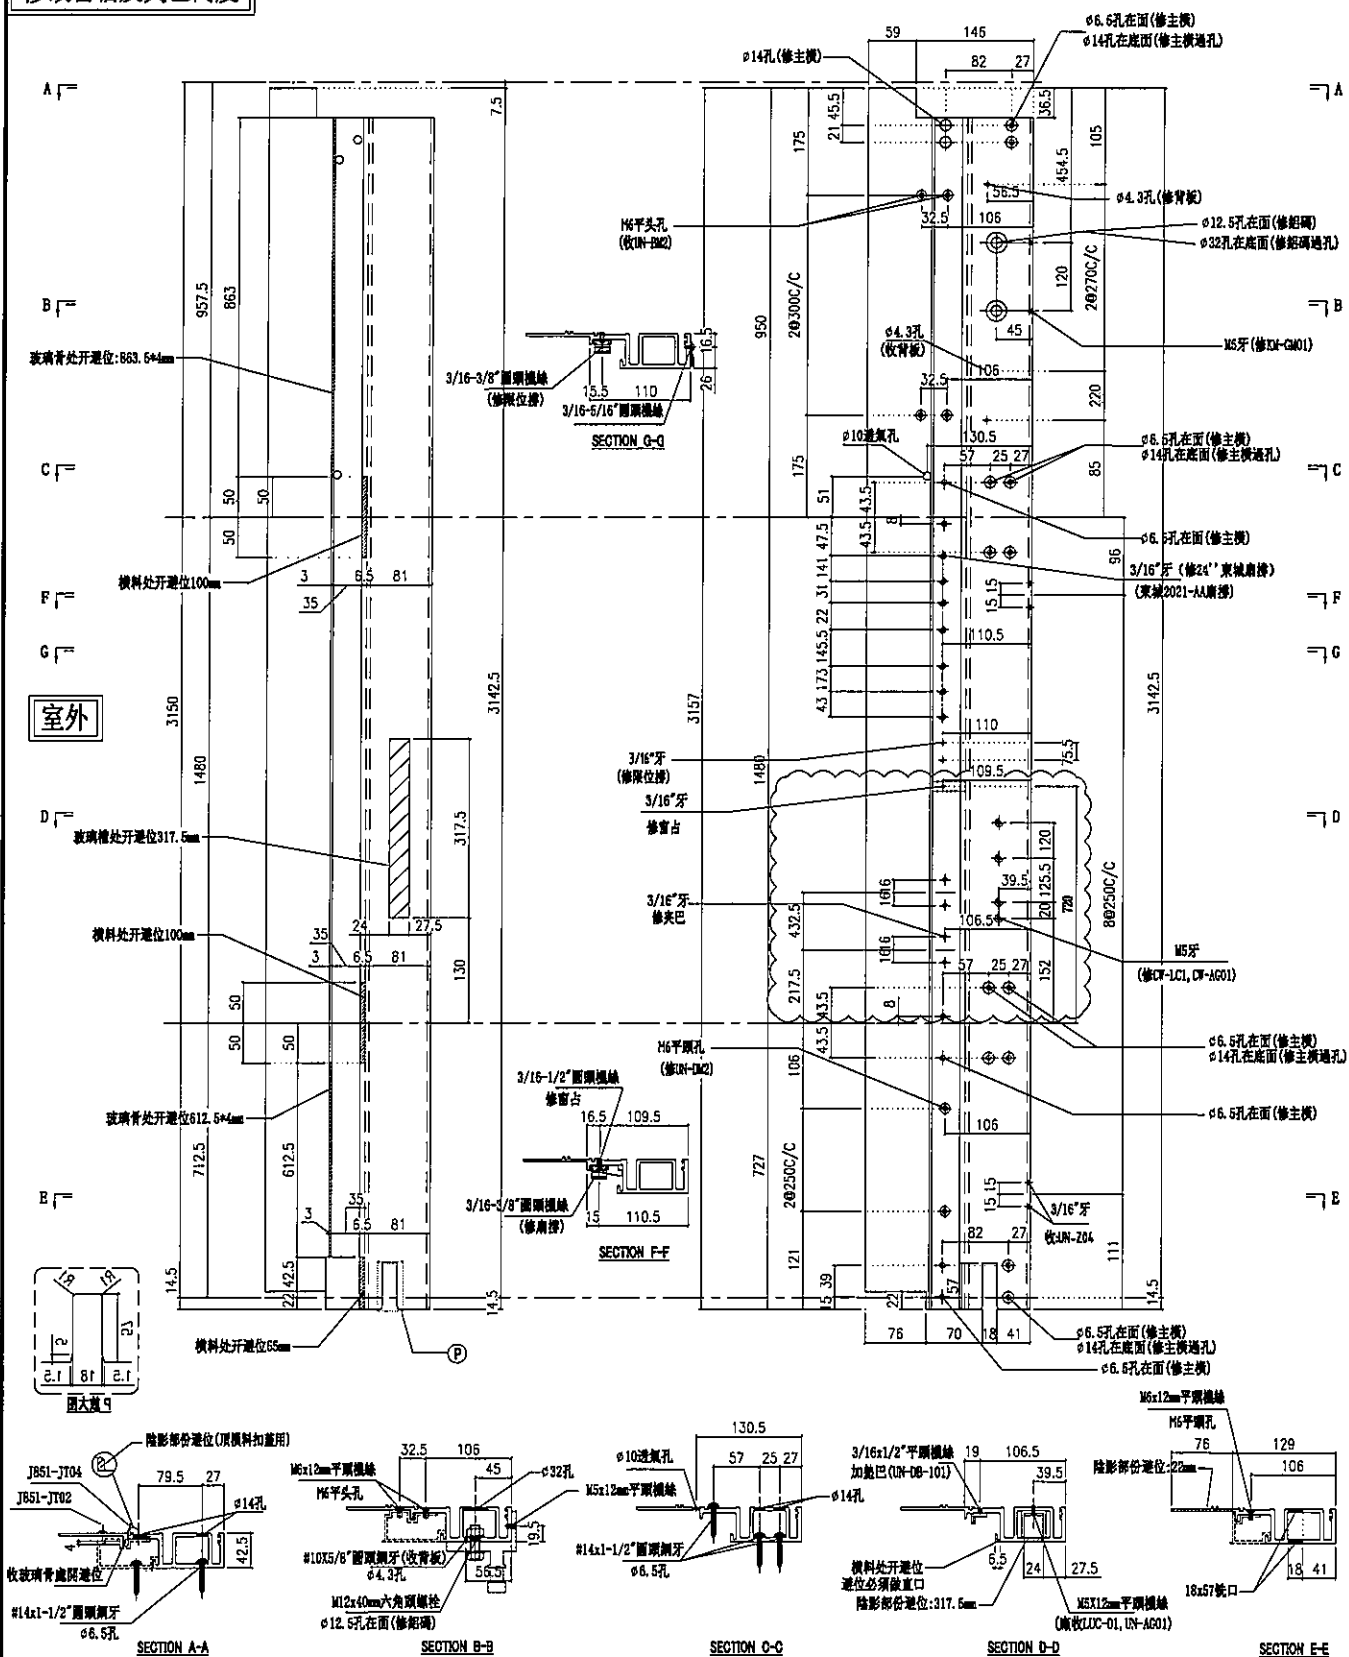


名稱	生母企	制圖	陳俊賢	2022. 2. 13	修改	A		
材料	X85974	復核	謝永林	2022. 4. 3	日期	2022.5.13		
顏色	JMQ213457(三塗)	批準	胡哥		圖號	X85974-01Z		




樓層	數量	總數	位置	樓層
1	1	1	CW-PTMG06a	16F
1	1	1	CW-PTMG06a	16F
2	2	4	CW-PTMG06a	16F,25F

修改窗佔及夾巴高度

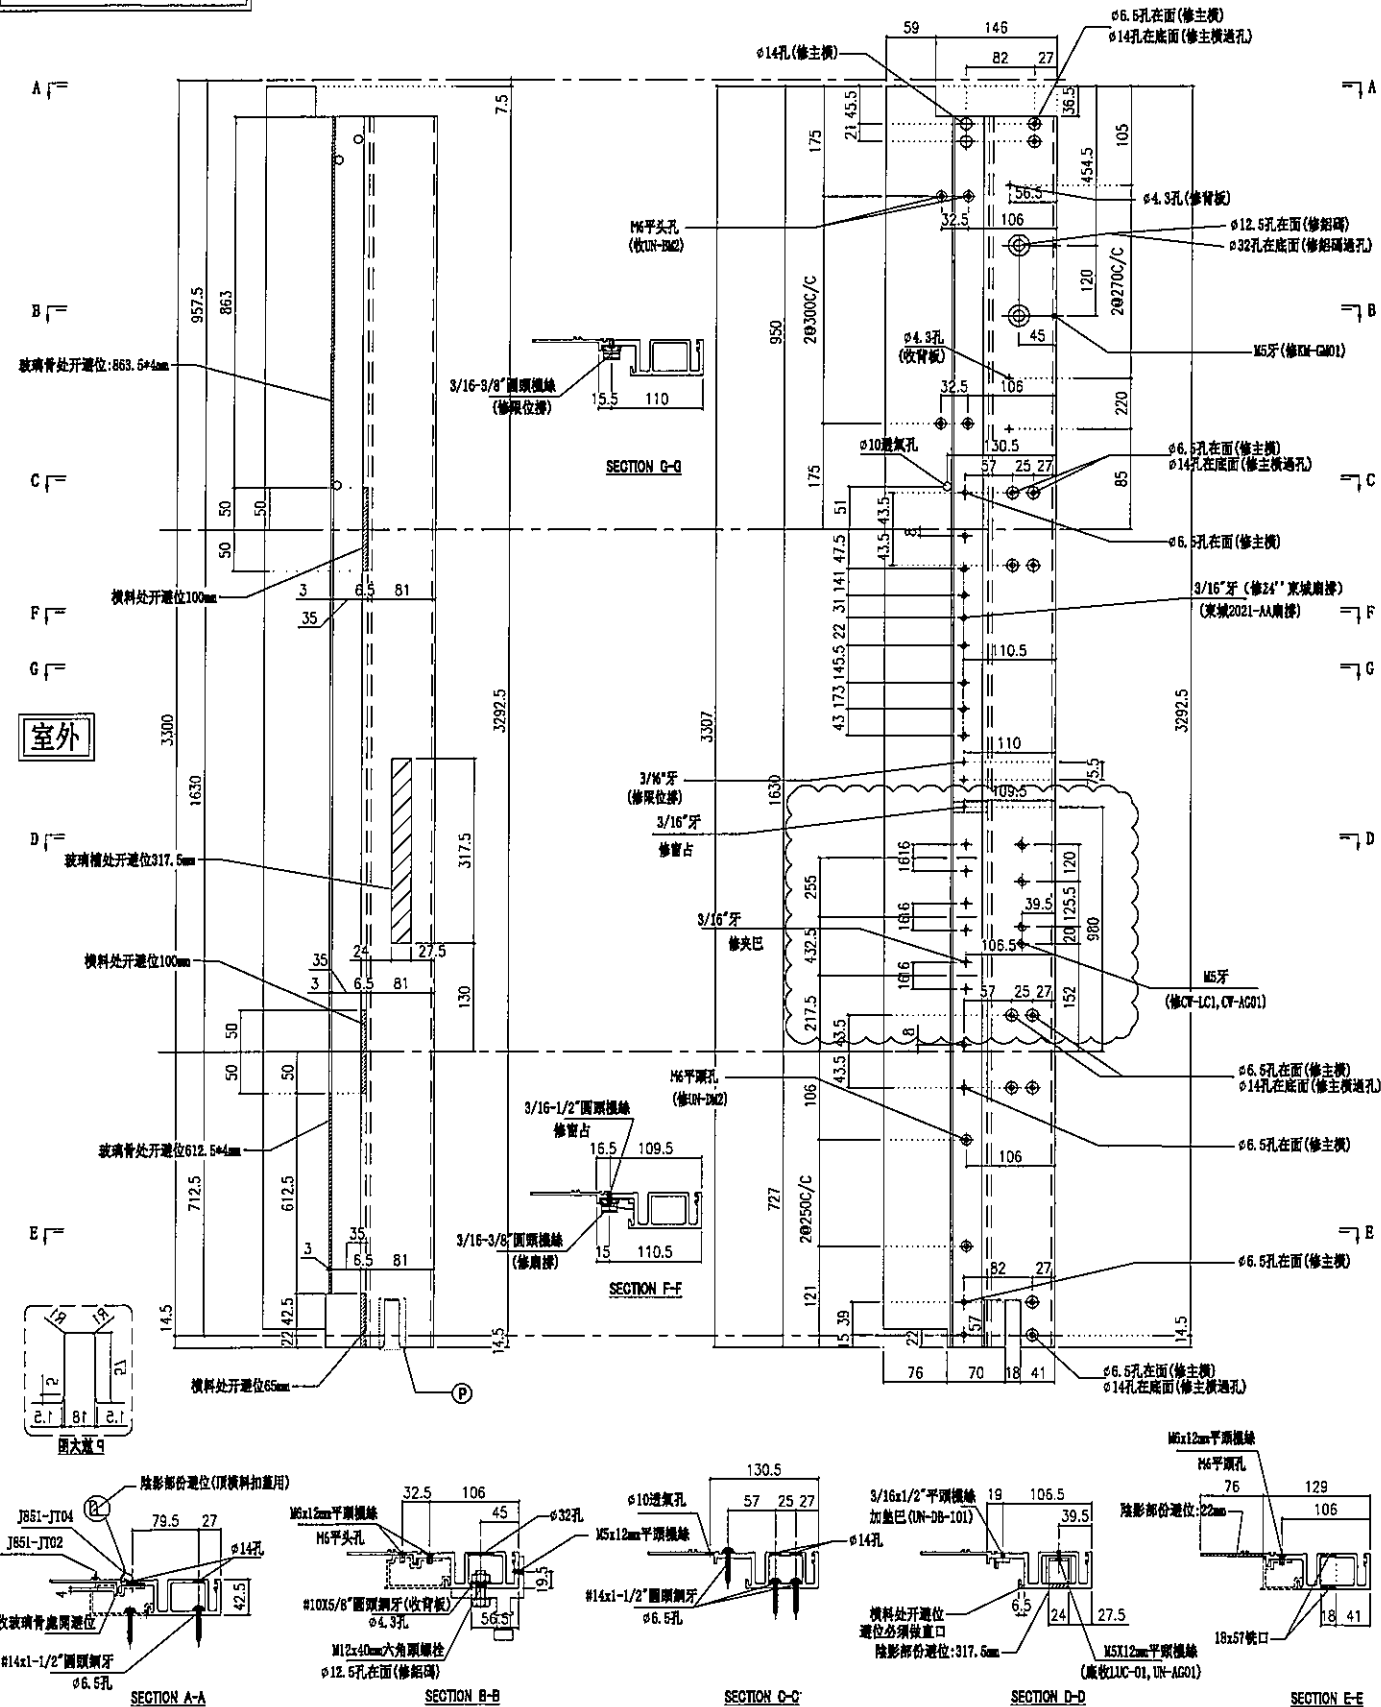

名稱	生母企	制圖	陳俊賢	2022.2.13	修改	A		
材料	X85974	復核	謝永林	2022.4.3	日期	2022.5.13		
顏色	JMQ213457(三塗)	批准	胡哥		圖號	X85974-01a		

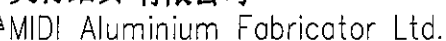

樓層	數量	總數	位置	樓層
1	1	1	CW-PTMB06aZ	16F
1	1	1	CW-PTMB06aZ	16F
2	2	4	CW-PTMB06aZ	16F,25F

延坪道住宅

[illegible]

Technical drawing of the front view of a mold assembly, showing five cross-sectional views labeled SECTION A-A through SECTION E-E. The drawing includes various dimensions and labels for components like pins, holes, and mold parts.

SECTION A-A: Shows the left side of the mold. Labels include: 陸影部份定位 (頂模料扣蓋用), JBS1-JT04, JBS1-JT02, 收玻璃背處開邊位, #14x1-1/2"圓頭鋼牙, $\phi 6.5$ 孔, 79.5, 27, $\phi 14$ 孔, 42.5.

SECTION B-B: Shows a central part of the mold. Labels include: M5x12mm平頭螺絲, H6平頭孔, #10X5/8"圓頭鋼牙 (收背板), $\phi 4.3$ 孔, M12x40mm六角頭螺柱, $\phi 12.5$ 孔在面 (修鉅碼), 32.5, 106, 45, $\phi 32$ 孔, 9, 56.5.

SECTION C-C: Shows a central part of the mold. Labels include: $\phi 10$ 通氣孔, M5x12mm平頭螺絲, #14x1-1/2"圓頭鋼牙, $\phi 6.5$ 孔, 130.5, 57, 25, 27, $\phi 14$ 孔.

SECTION D-D: Shows a central part of the mold. Labels include: 3/16x1/2"平頭螺絲, 加蓋巴 (IN-09-101), 19, 106.5, 39.5, 6.5, 24, 27.5, 陸影部份定位: 22mm, 18x57銑口, M5x12mm平頭螺絲, 橫料站開邊位, 定位必須預直口, 陸影部份定位: 317.5mm, (廣收LUC-01, UN-AG01).


SECTION E-E: Shows the right side of the mold. Labels include: 76, 129, 106, 18, 41.

名稱	生母企	制圖	陳俊賢	2022. 2. 13	修改	A		
材料	X85974	復核	謝永林	2022. 4. 3	日期	2022.5.13		
顏色	JMQ213457(三塗)	批准	胡哥		圖號	X85974-01aZ		



修改窗佔及夾巴高度

請用A3打印	樓層	數量	總數	位置	樓層
	1	2	2	CW-PTMG06b	23F
	1	1	1	CW-PTMB26b	23F

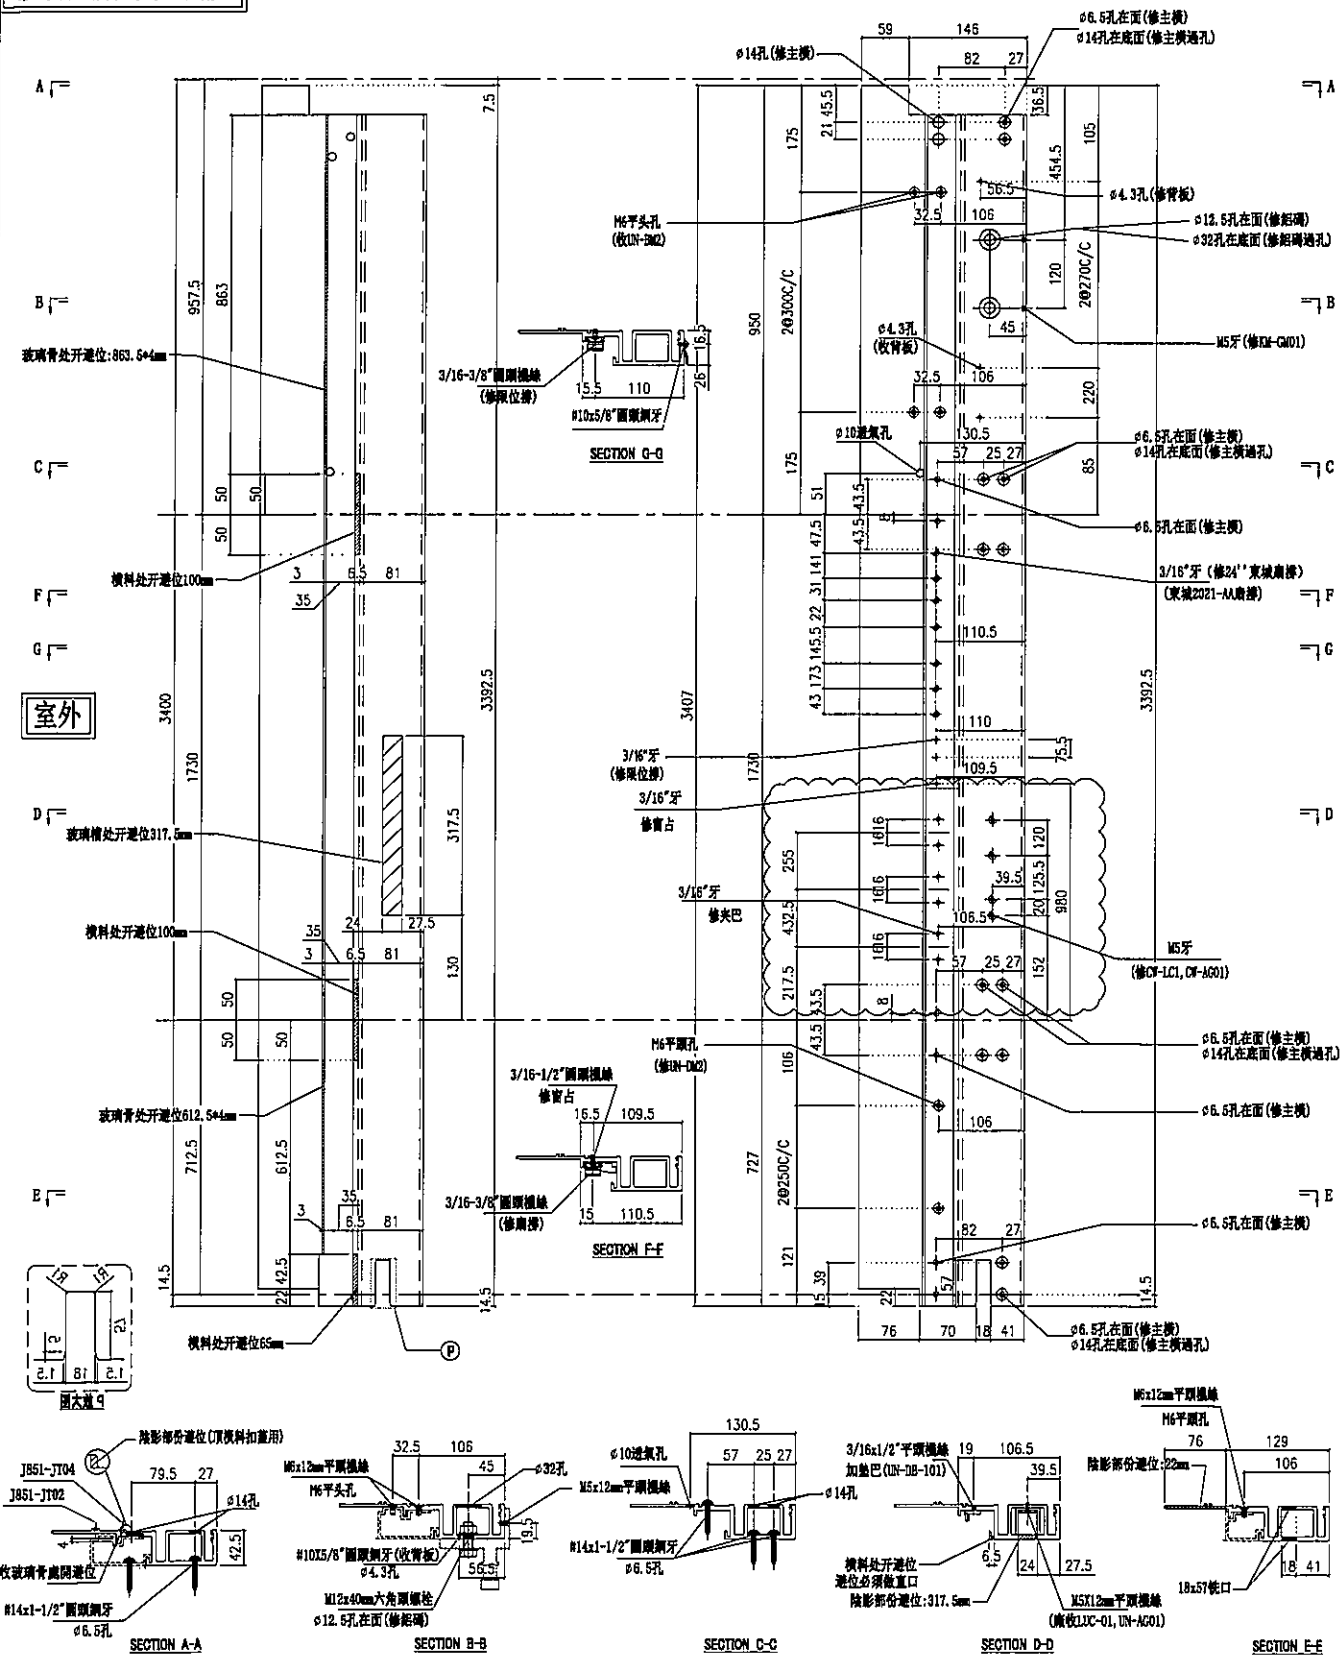

名稱	生母企	制圖	陳俊賢	2022.2.13	修改	A		
材料	X85974	復核	謝永林	2022.4.3	日期	2022.5.13		
顏色	JMQ213457(三塗)	批准	胡哥		圖號	X85974-01b		



名稱	生母企	制圖	陳俊賢	2022. 2. 13	修改	A		
材料	X85974	復核	謝永林	2022. 4. 3	日期	2022.5.13		
顏色	JMQ213457 (三塗)	批准	胡哥		圖號	X85974-01bZ		




美特鋁質有限公司
MIDI Aluminium Fabricator Ltd.

請用A3打印

數量	使用位置	樓層
9	CW-PTBG36Z	11F-15F,17F-22F

修改窗佔及夾巴高度

工程號 J853 地盤 延坪道住宅

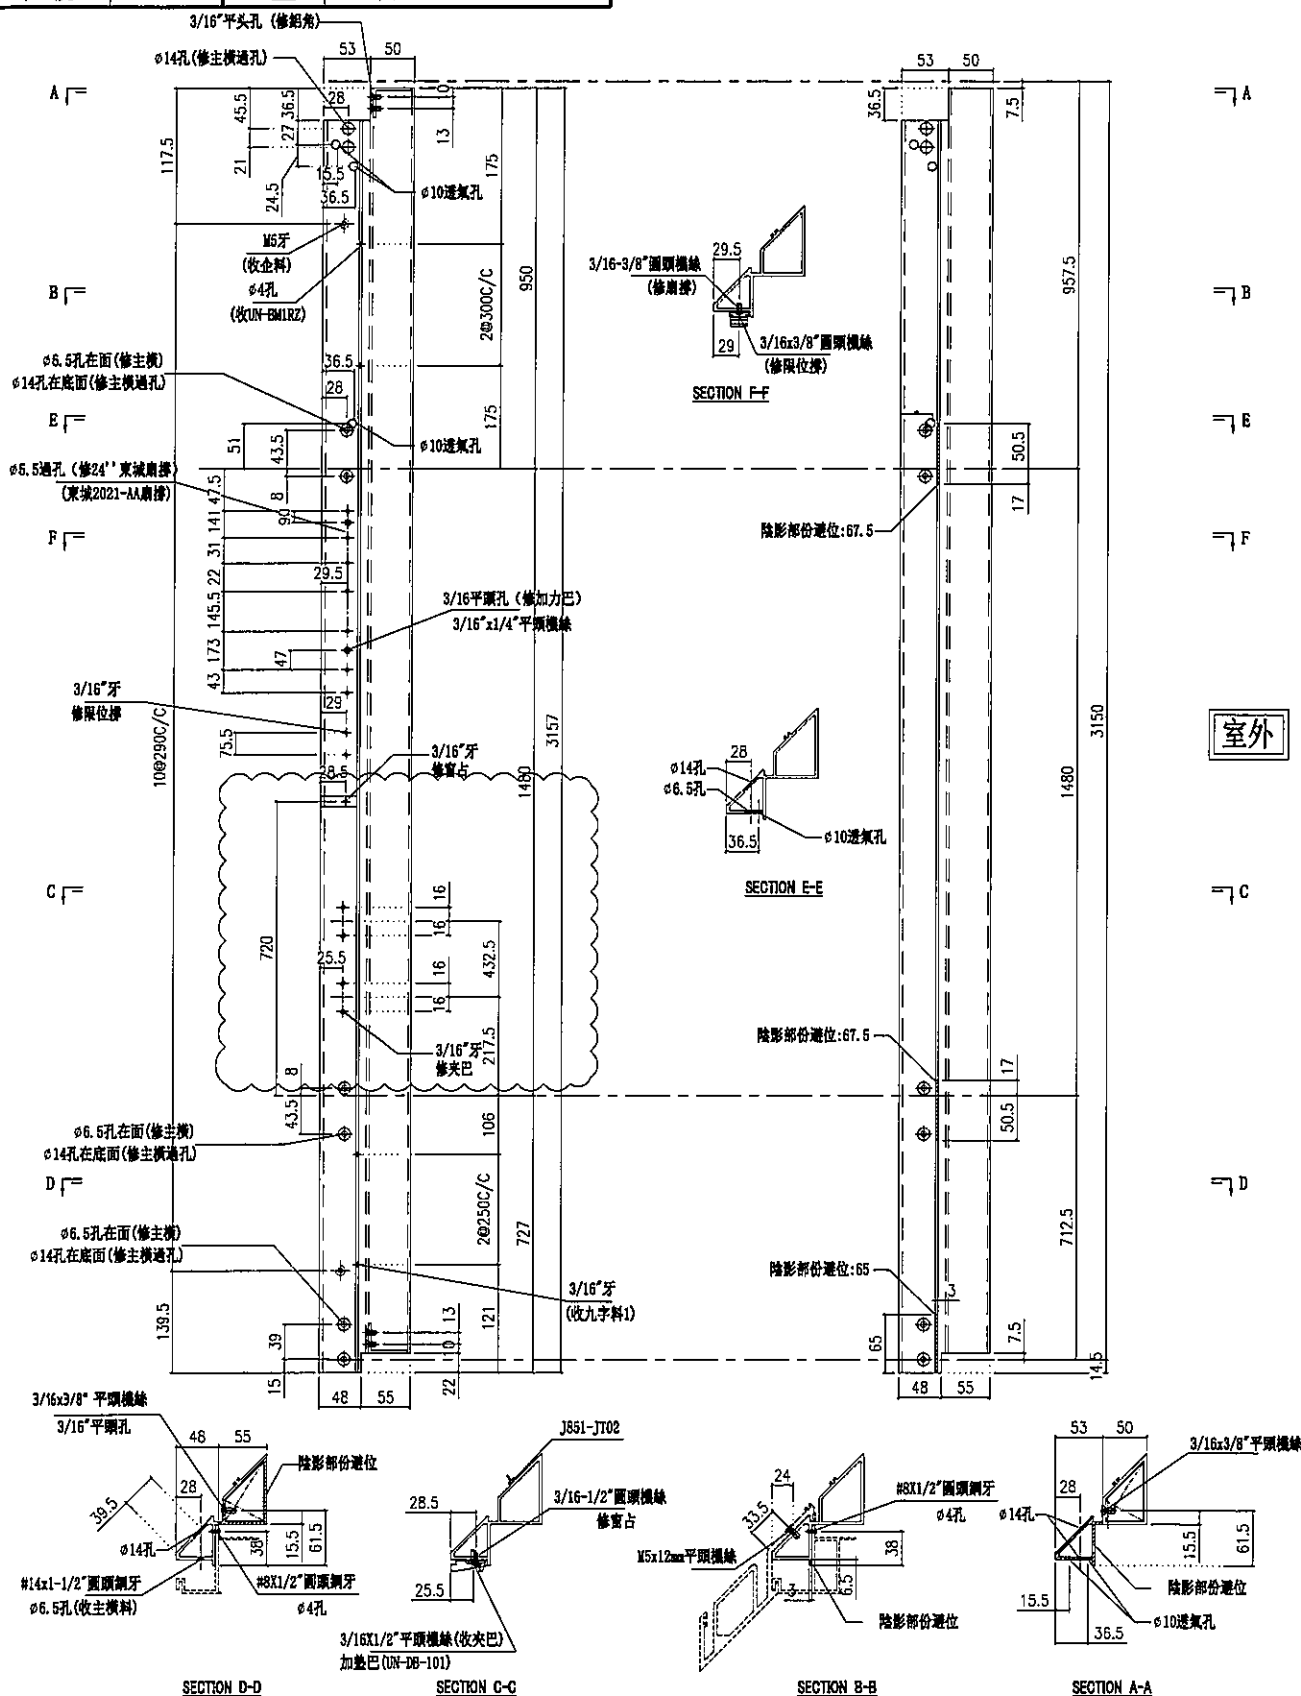

名稱	转角生企装饰线	制圖	陳俊賢	2022.2.13	修改	A		
材料	X85980	復核	謝永林	2022.4.3	日期	2022.5.13		
顏色	JMQ213457(三塗)	批准	胡哥		圖號	X85980-01		



美特鋁質有限公司
MIDI Aluminium Fabricator Ltd.

請用A3打印

數量

使用位置

樓層

1

CW-PTBG36aZ

16F


工程號

J853

地盤

延坪道住宅

修改窗佔及夾巴高度

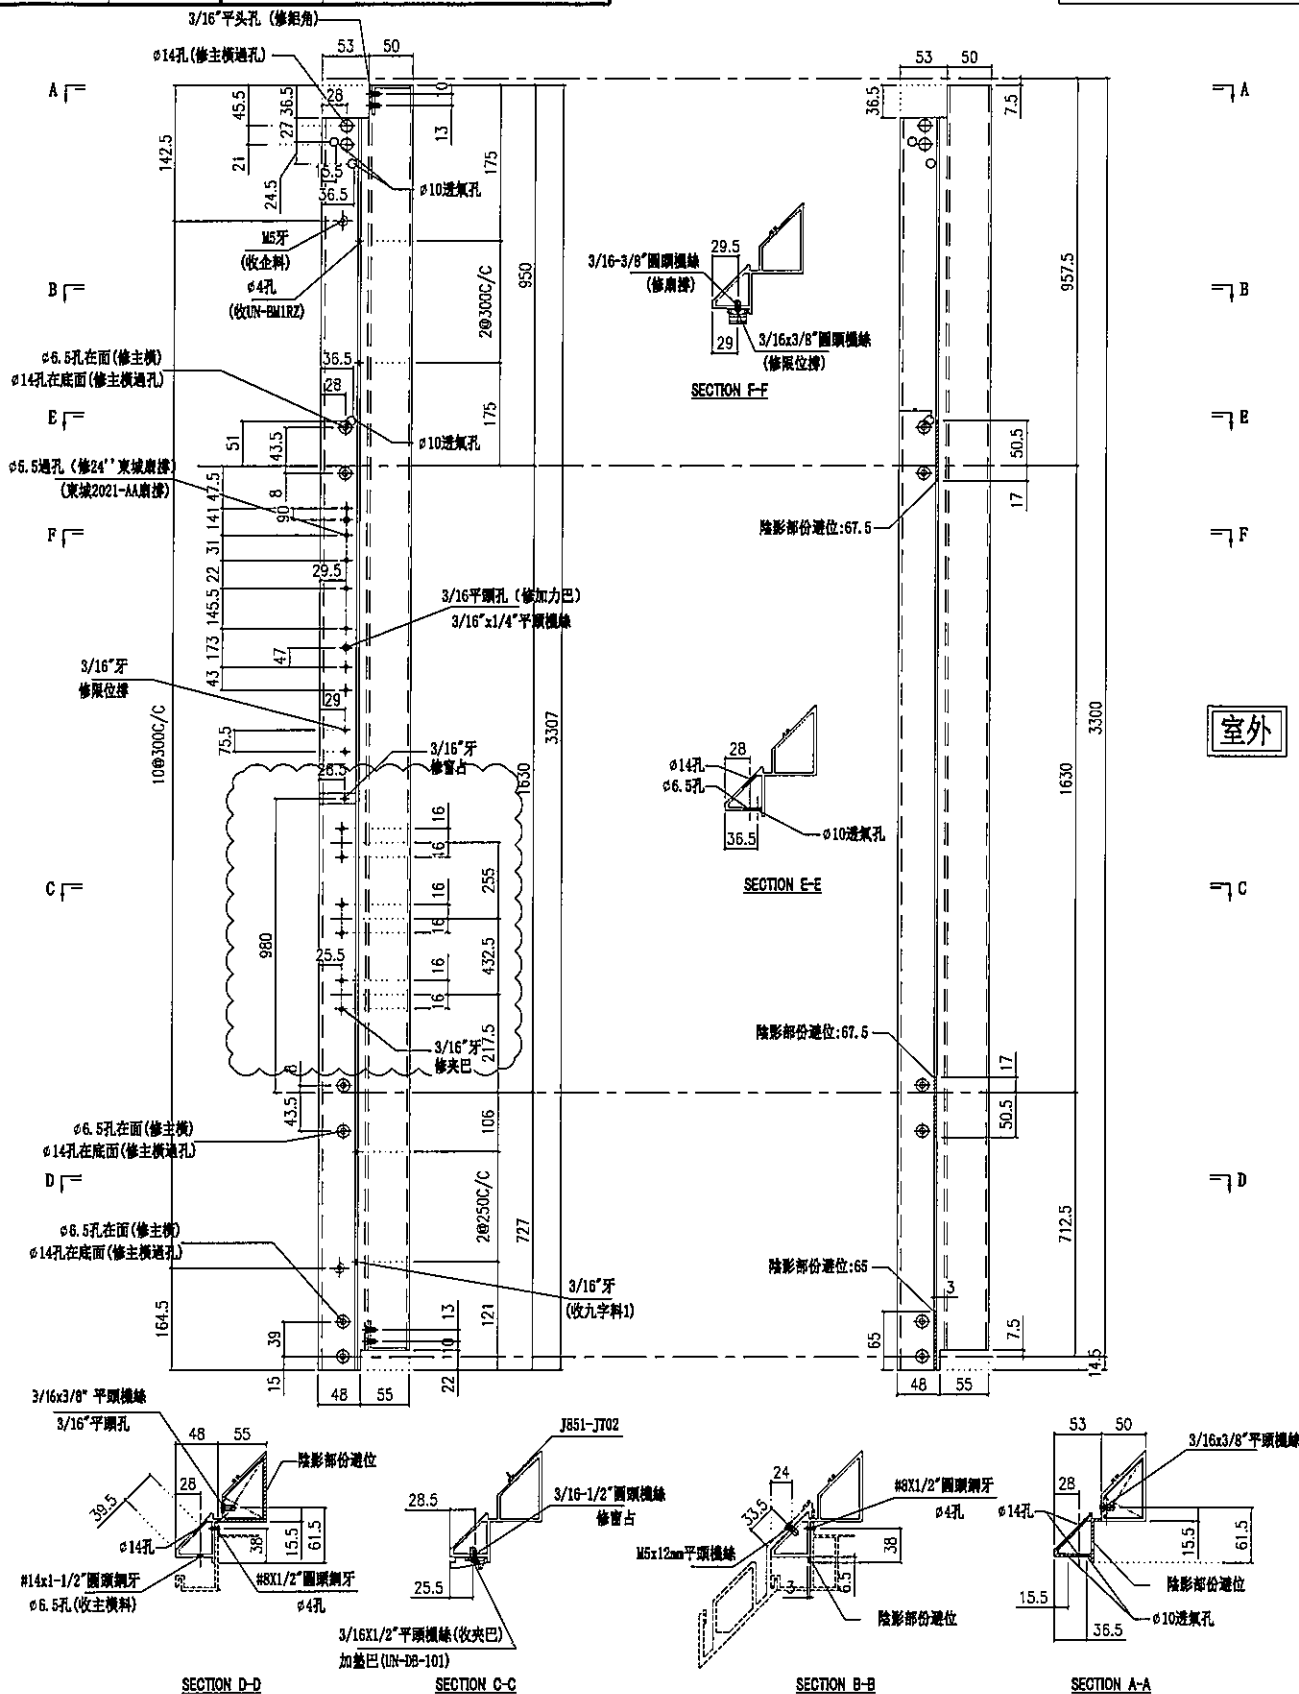


室外

名稱	转角生企装饰线	制圖	陳俊賢	2022.2.13	修改	A		
材料	X85980	復核	謝永林	2022.4.3	日期	2022.5.13		
顏色	JMQ213457(三塗)	批准	胡哥		圖號	X85980-01a		



延坪道住宅

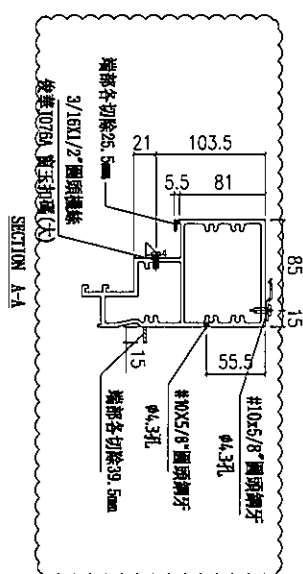



名稱	上梗下生中橫	制圖	陳俊賢	2022.2.13	修改	A		
材料	X85984	復核	謝永林	2022.4.3	日期	2022.5.26		
顏色	JMQ213457(三塗)	批準	胡哥		圖號	X85984-03-37		





延坪道住宅



  室外





名稱	雙硬中橫	制圖	陳俊賢	2022.2.13	修改	A		
材料	X85984	復核	謝永林	2022.4.3	日期	2022.5.26		
顏色	JMQ213457(三塗)	批准	胡哥		圖號	X85984-03Z-36		

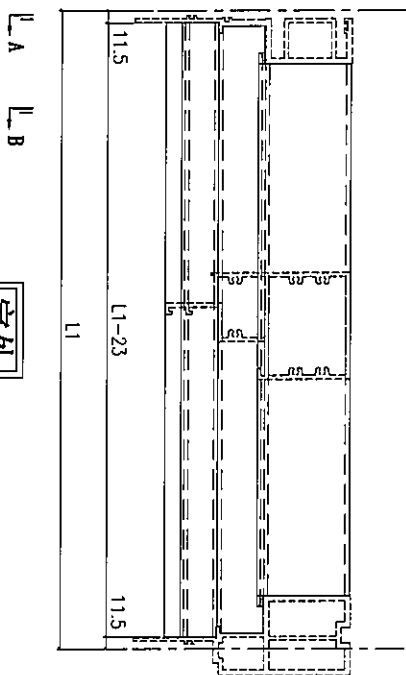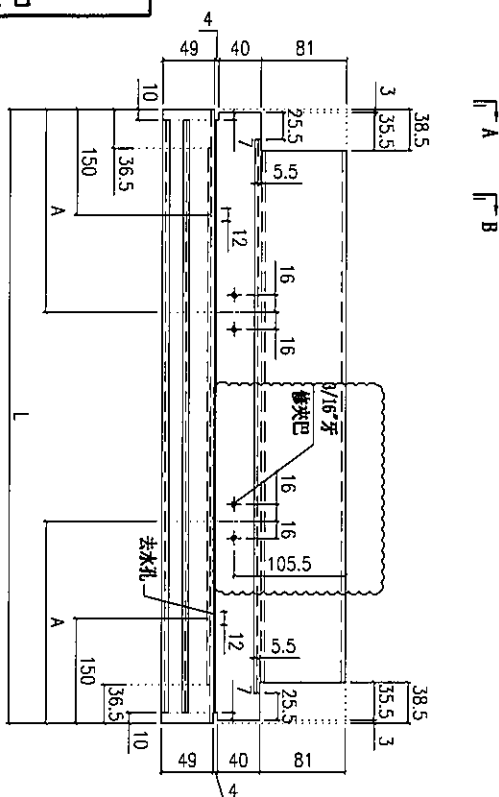

室外

圖號	複層	數量	總數	L	L1	A	使用位置	複層
X85984-03-37	8	1	8	10145	10375	1815	CW-PTMB37	6F-15F
	2	1	2	10145	10325	1815	CW-PTB837a	5F,16F
	6	1	6	10145	10375	1815	CW-PTMB37	17F-22F
	8	2	16	5770	600	1815	CW-PTMG06	6F-15F
X85984-03-06	1	2	2	5770	600	1815	CW-PTMG06	16F
	9	2	18	5770	600	1815	CW-PTMG06	11F-15F,17F-22F
	1	2	2	5770	600	1815	CW-PTMG06a	16F
	9	4	36	5770	600	1815	CW-PTMG06	11F-15F,17F-22F
X85984-03-25	1	4	4	5770	600	1815	CW-PTMG06a	16F,25F
	2	4	8	5770	600	1815	CW-PTMG06a	23F
	8	1	8	8420	865	1815	CW-PTB825	6F-15F
	2	1	2	8420	865	1815	CW-PTB825a	5F,16F
X85984-03-11	3	1	3	6420	665	1815	CW-PTB811	11F-15F
	1	1	1	6420	665	1815	CW-PTB811a	16F
	6	1	6	7770	800	1815	CW-PTB820	17F-22F
	1	1	1	7770	800	1815	CW-PTB820b	23F
X85984-03-26	6	1	6	8770	900	1815	CW-PTMB26	17F-22F
	1	1	1	8770	900	1815	CW-PTMB26b	23F
	9	1	9	11770	1200	2515	CW-PTMG50	11F-15F,17F-22F
	2	1	2	11770	1200	2515	CW-PTMG50a	16F,25F
X85984-03-50	1	1	1	11770	1200	2515	CW-PTMG50a	23F

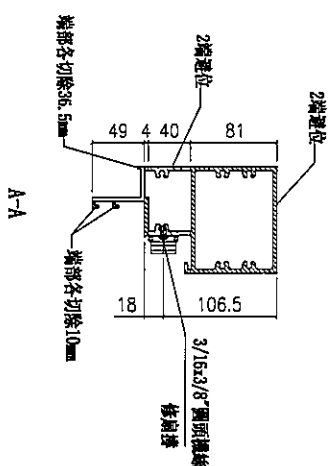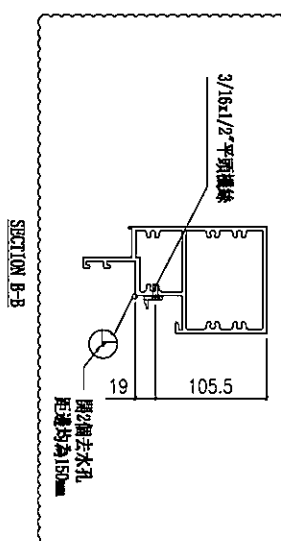

名稱	上生下梗中橫	制圖	陳俊賢	2022.2.13	修改	A	B	
材料	X85985	復核	謝永林	2022.4.3	日期	2022.5.2	2022.5.25	
顏色	JMQ213457(三塗)	批准	胡哥		圖號	X85985-03-37		



美特鋁質 有限公司
MIDI Aluminium Fabricator Ltd.





工程號

J853

地盤

延坪道住宅

修改去水孔

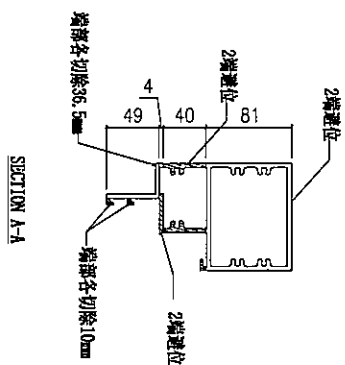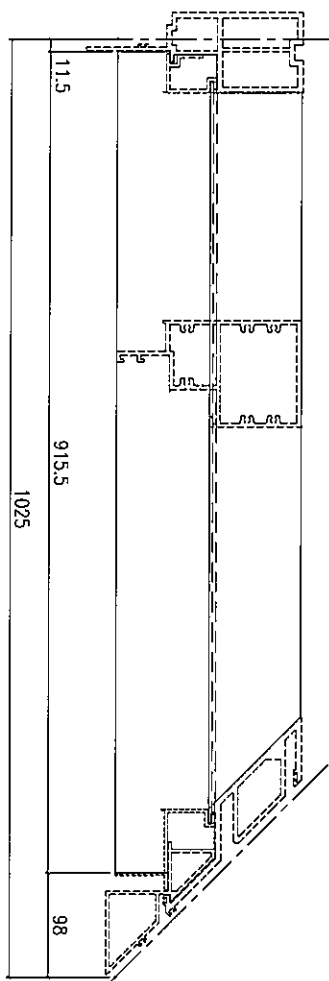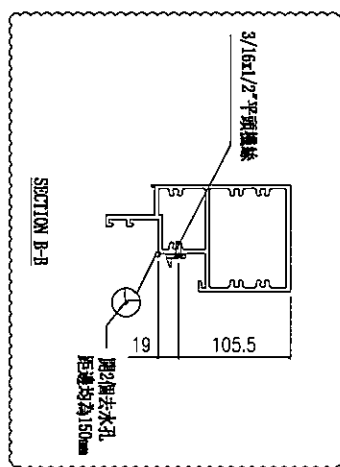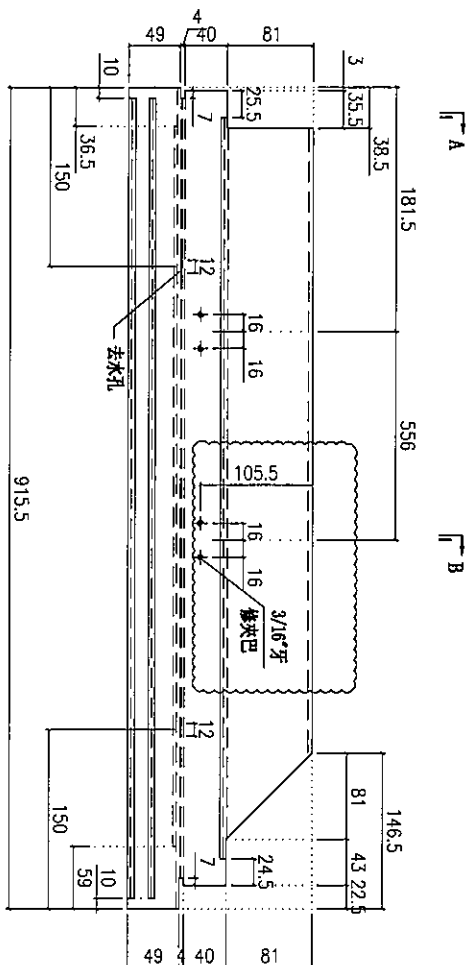

數量	使用位置	樓層
9	CW-PTBG36Z	11F-15F, 17F-22F
1	CW-PTBG36aZ	16F

名稱	上生下梗中橫	制圖	陳俊賢	2022.2.13	修改	A	B
材料	X85985	復核	謝永林	2022.4.3	日期	2022.5.2	2022.5.25
顏色	JMQ213457(三塗)	批准	胡哥		圖號	X85985-03Z-36	




美特鋁質 有限公司
MIDI Aluminium Fabricator Ltd.

調整吊船孔位置

工程號 J853 地盤 延坪道住宅

圖號	數量	L	L1	A	使用位置	樓層
X85989-01-504L	1	790.5	812.5	114.0	CW-504c	16
X85989-01-507L	1	1390.5	1412.5	114.0	CW-507d	22F
X85989-01-508L	1	678.0	700.0	114.0	CW-508d	22F
	1	678.0	700.0	114.0	CW-508c	16F
X85989-01-520L	1	1758.0	1780.0	114.0	CW-520d	22F
X85989-01-528L	1	1165.5	1187.5	114.0	CW-528d	22F
	1	1165.5	1187.5	114.0	CW-528c	16F
X85989-01-529L	1	1090.5	1112.5	114.0	CW-529d	22F
	1	1090.5	1112.5	114.0	CW-529c	16F
X85989-01-06L	1	578.0	600	114.0	CW-PLBG06d	22F
X85989-01-517L	1	922.5	1015.0	127.0	CW-517cZ	16F
	1	922.5	1015.0	127.0	CW-517dZ	22F

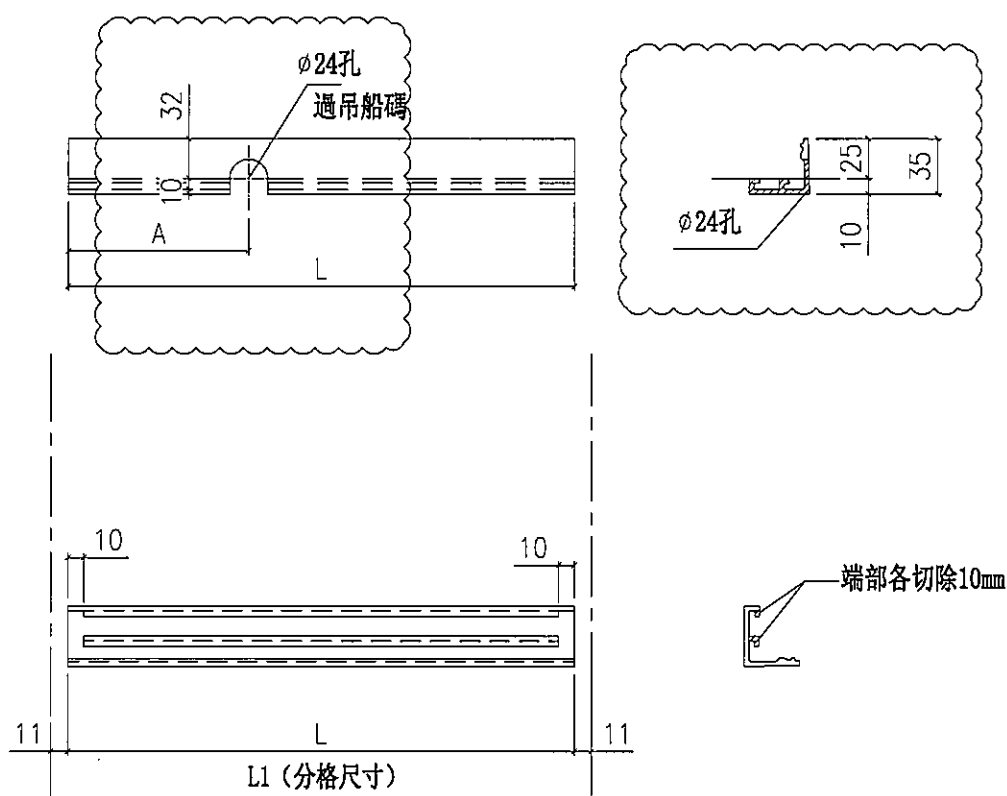

室外

名稱	扣蓋加工圖	制圖	陳俊賢	2022. 2. 13	修改	A		
材料	X85989	復核	謝永林	2022. 4. 3	日期	2022.5.10		
顏色	JMQ213457(三塗)	批准	胡哥		圖號	X85989-01-504L		







美特鋁質 有限公司
MIDI Aluminium Fabricator Ltd.

調整吊船孔位置

工程號 J853 地盤 延坪道住宅

圖號	樓層	數量	總數	L	L1	使用位置	樓層
X85989-01-06R	1	1	1	578.0	600	CW-PRMB06d	22F
	1	1	1	578.0	600	CW-PRMB06c	16F
	1	1	1	578.0	600	CW-PRMB06d	22F
	1	2	2	578.0	600	CW-PRMB06d	22F
X85989-01-501R	1	1	1	1178.0	1200	CW-501d	22F
X85989-01-522R	1	1	1	1240.5	1262.5	CW-522c	16F
X85989-01-524R	1	1	1	940.5	962.5	CW-524d	22F
X85989-01-526R	1	1	1	1165.5	1187.5	CW-526d	22F
	1	1	1	1165.5	1187.5	CW-526ac	16F
X85989-01-527R	1	1	1	1165.5	1187.5	CW-527d	22F
	1	1	1	1165.5	1187.5	CW-527c	16F

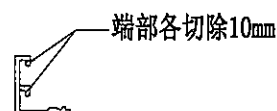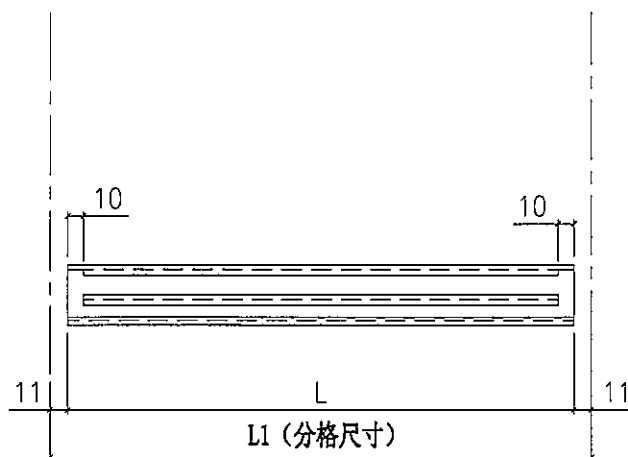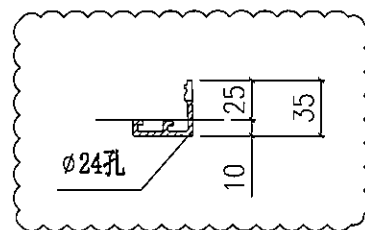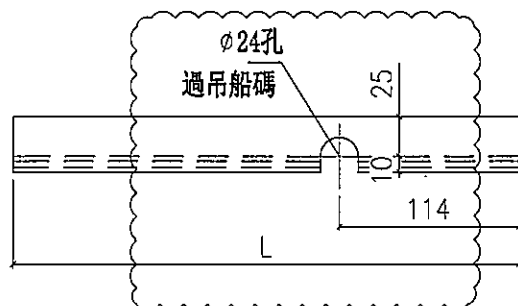

室外

名稱	扣蓋加工圖	制圖	陳俊賢	2022. 2. 13	修改	A		
材料	X85989	復核	謝永林	2022. 4. 3	日期	2022.5.10		
顏色	JMQ213457(三塗)	批准	胡哥		圖號	X85989-01-37R		







美特鋁質 有限公司
MIDI Aluminium Fabricator Ltd.

調整吊船孔位置

工程號 J853 地盤 延坪道住宅

圖號	數量	L	L1	使用位置	樓層
X85989-01-513W	1	1728.0	1750.0	CW-510d	22F
X85989-01-523W	1	1515.5	1537.5	CW-523c	16F
X85989-01-525W	1	1815.5	1837.5	CW-525d	22F

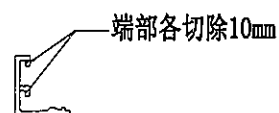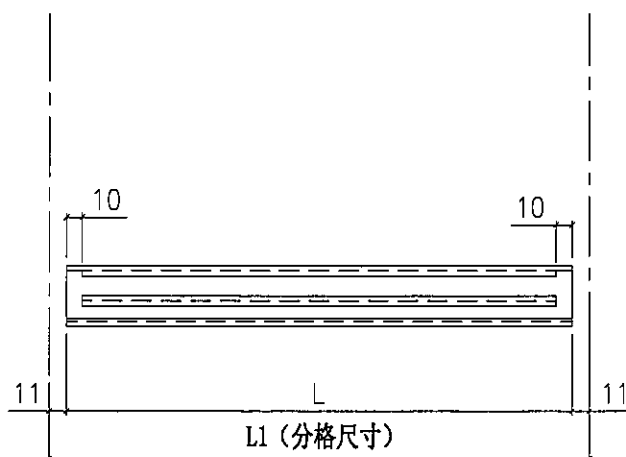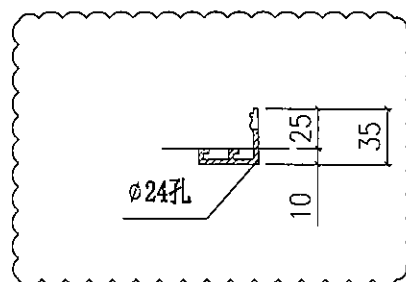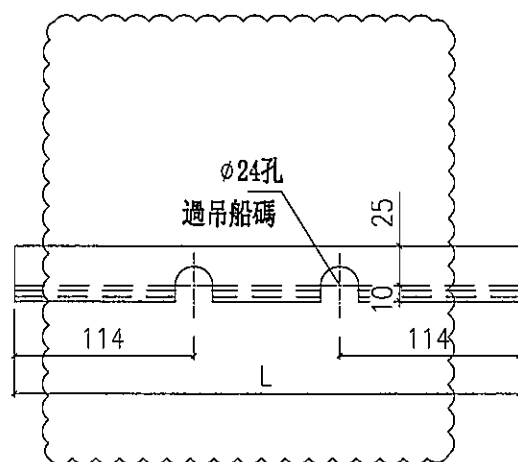

室外

名稱	扣蓋加工圖	制圖	陳俊賢	2022. 2. 13	修改	A		
材料	X85989	復核	謝永林	2022. 4. 3	日期	2022.5.10		
顏色	JMQ213457(三塗)	批准	胡哥		圖號	X85989-01-513W		




美特鋁質 有限公司
MIDI Aluminium Fabricator Ltd.

數據表見:X85988-01-501(1)

工程號 J853 地盤 延坪道住宅

圖號	層數	數量	總數	L	L1	使用位置	樓層	新增數量
X85988-01-502	1	1	1	1030.5	1052.5	CW-502T	16F	
X85988-01-503	1	1	1	890.5	912.5	CW-503T	16F	
X85988-01-506	1	1	1	1228.0	1250.0	CW-506T	16F	
X85988-01-509	1	1	1	968.0	990.0	CW-509T	16F	
X85988-01-04								
	1	1	1	543.0	565.0	CW-PTBB04T	16F	
X85988-01-06	1	1	1	578.0	600.0	CW-PTMG06T	16F	
	1	1	1	578.0	600.0	CW-PTMB06T	16F	
	1	1	1	578.0	600.0	CW-PTBG06T	16F	

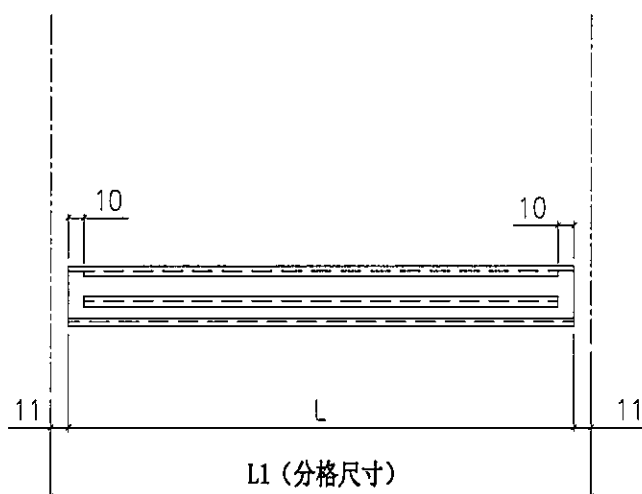

室外

名稱	扣蓋加工圖	制圖	陳俊賢	2022.2.13	修改	A		
材料	X85988	復核	謝永林	2022.4.3	日期	2022.5.28		
顏色	JMQ213457(三塗)	批準	胡哥		圖號	X85988-01-501		



美特鋁質 有限公司
MIDI Aluminium Fabricator Ltd.


工程號

J853

地盤

延坪道住宅


室外

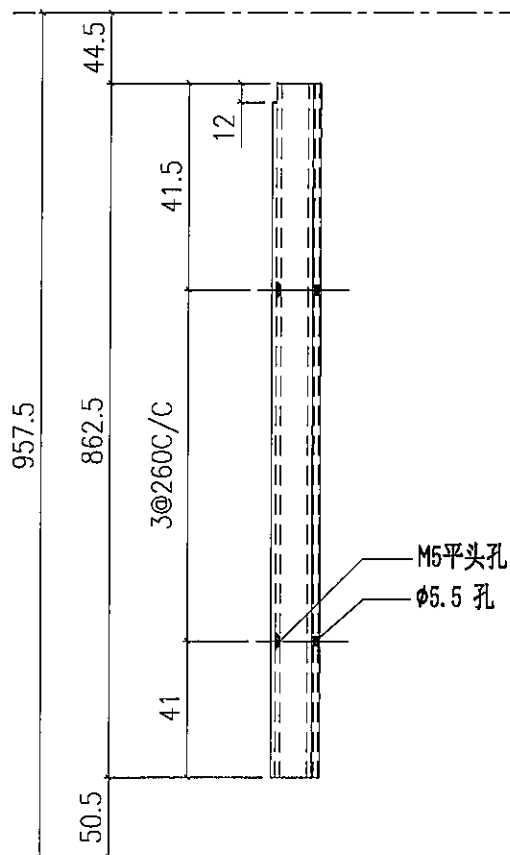

M5x40mm平頭機絲

Ø5.5 孔

M5平頭孔

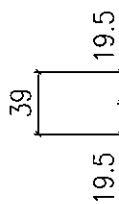

陰影部份避位

新增數量


數量	使用位置	樓層
6	CW-501	17F-22F
3	CW-502	11F-12F
8	CW-504	6F-15F
1	CW-504a	16F
6	CW-507	17F-22F
14	CW-508	6F-15F,17F-22F
3	CW-508a	5F,16F,25F
1	CW-508b	23F
6	CW-510	17F-22F
1	CW-510a	23F
1	CW-514a	25F
6	CW-520	17F-22F
1	CW-520a	25F
1	CW-520b	23F
3	CW-522	11F-15F
1	CW-522a	16F
9	CW-526	11F-15F,17F-22F
2	CW-526a	16F,25F
1	CW-526b	23F
9	CW-528	11F-15F,17F-22F
2	CW-528a	16F,25F
1	CW-528b	23F
3	CW-503	11F-15F
6	CW-524	17F-22F
1	CW-512a	5F
1	CW-511a	25F
6	CW-510	17F-22F
1	CW-510a	23F
6	CW-518	17F-22F
1	CW-518a	25F
1	CW-518b	23F
8	CW-524	6F-15F
1	CW-505a	5F
3	CW-509	11F-15F
1	CW-515a	25F
3	CW-523	11F-15F
1	CW-523a	16F
9	CW-527	11F-15F,17F-22F
2	CW-527a	16F,25F
1	CW-527b	23F
9	CW-529	11F-15F,17F-22F
2	CW-529a	16F,25F
1	CW-529b	23F
6	CW-525	17F-22F
9	CW-517Z	11F-15F,17F-22F
1	CW-517aZ	16F
1	CW-PLBB04Q	16F
170	合計:	

名稱	單玻線	制圖	陳俊賢	2022. 2. 13	修改	A		
材料	X85991	復核	謝永林	2022. 4. 3	日期	2022.5.28		
顏色	JMQ213457(三塗)	批准	胡哥		圖號	X85991-01L		




美特鋁質 有限公司
MIDI Aluminium Fabricator Ltd.

工程號 J853 地盤 延坪道住宅

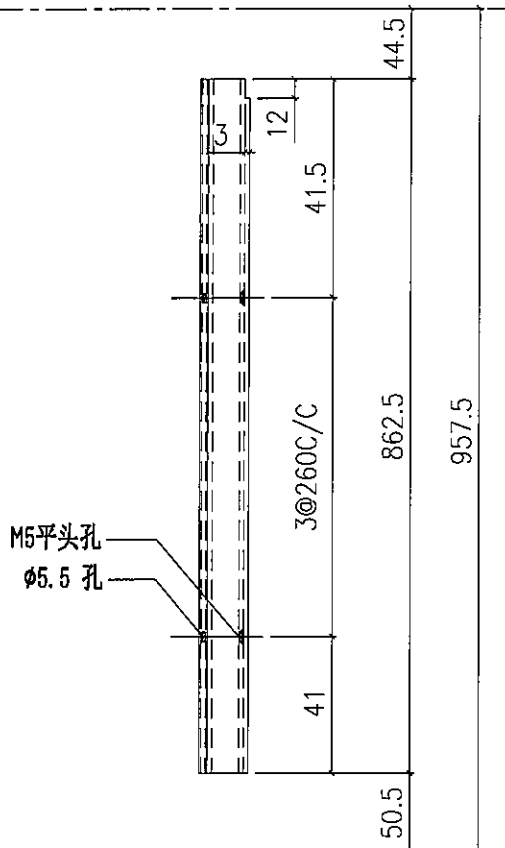

室外

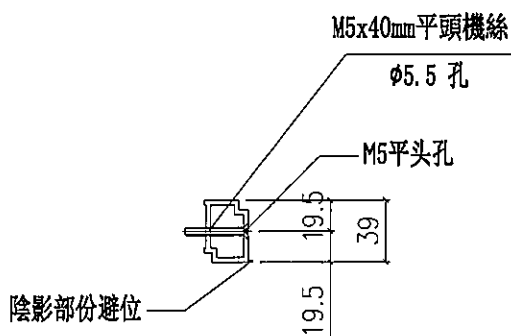

新增數量

數量	使用位置	樓層
6	CW-501	17F-22F
3	CW-502	11F-12F
8	CW-504	6F-15F
1	CW-504a	16F
6	CW-507	17F-22F
14	CW-508	6F-15F,17F-22F
3	CW-508a	5F,16F,25F
1	CW-508b	23F
6	CW-510	17F-22F
1	CW-510a	23F
1	CW-514a	25F
6	CW-520	17F-22F
1	CW-520a	25F
1	CW-520b	23F
3	CW-522	11F-15F
1	CW-522a	16F
9	CW-526	11F-15F,17F-22F
2	CW-526a	16F,25F
1	CW-526b	23F
9	CW-528	11F-15F,17F-22F
2	CW-528a	16F,25F
1	CW-528b	23F
3	CW-503	11F-15F
6	CW-524	17F-22F
1	CW-512a	5F
1	CW-511a	25F
6	CW-510	17F-22F
1	CW-510a	23F
6	CW-518	17F-22F
1	CW-518a	25F
1	CW-518b	23F
8	CW-524	6F-15F
1	CW-505a	5F
3	CW-509	11F-15F
1	CW-515a	25F
3	CW-523	11F-15F
1	CW-523a	16F
9	CW-527	11F-15F,17F-22F
2	CW-527a	16F,25F
1	CW-527b	23F
9	CW-529	11F-15F,17F-22F
2	CW-529a	16F,25F
1	CW-529b	23F
6	CW-525	17F-22F
9	CW-517Z	11F-15F,17F-22F
1	CW-517aZ	16F
1	CW-PLBB04Q	16F
170	合計:	

名稱	單玻線	制圖	陳俊賢	2022. 2. 13	修改	A		
材料	X85991	復核	謝永林	2022. 4. 3	日期	2022.5.28		
顏色	JMQ213457 (三塗)	批准	胡哥		圖號	X85991-01R		




美特鋁質 有限公司
MIDI Aluminium Fabricator Ltd.

數據表見: UN-DM2 (1)


工程號 J853 地盤 延坪道住宅

室外

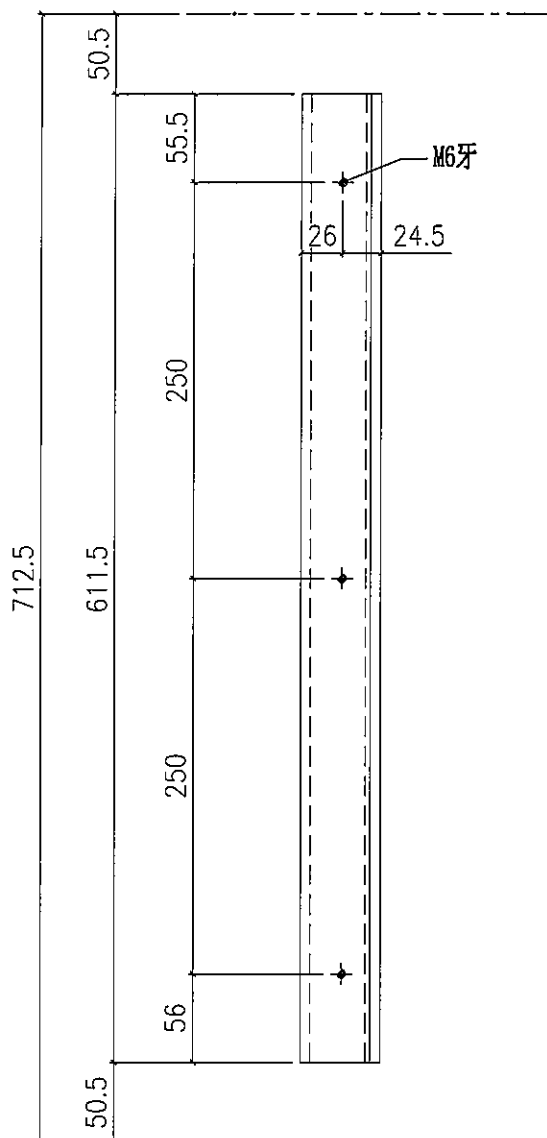

新增數量

數量	使用位置	樓層
1	CW-PLBB04T	16F
1	CW-PLBG06T	16F
1	CW-PRMG06T	16F
1	CW-PRMB06T	16F

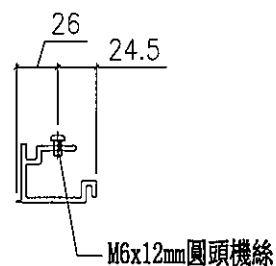

名稱	雙玻骨	制圖	陳俊賢	2022. 2. 13	修改	A		
材料	X85990	復核	謝永林	2022. 4. 3	日期	2022.5.28		
顏色	JMQ213457 (三塗)	批准	胡哥		圖號	UN-DM2		



美特鋁質 有限公司
MIDI Aluminium Fabricator Ltd.


數據表見: UN-DM2R(1)

工程號

J853


地盤

延坪道住宅

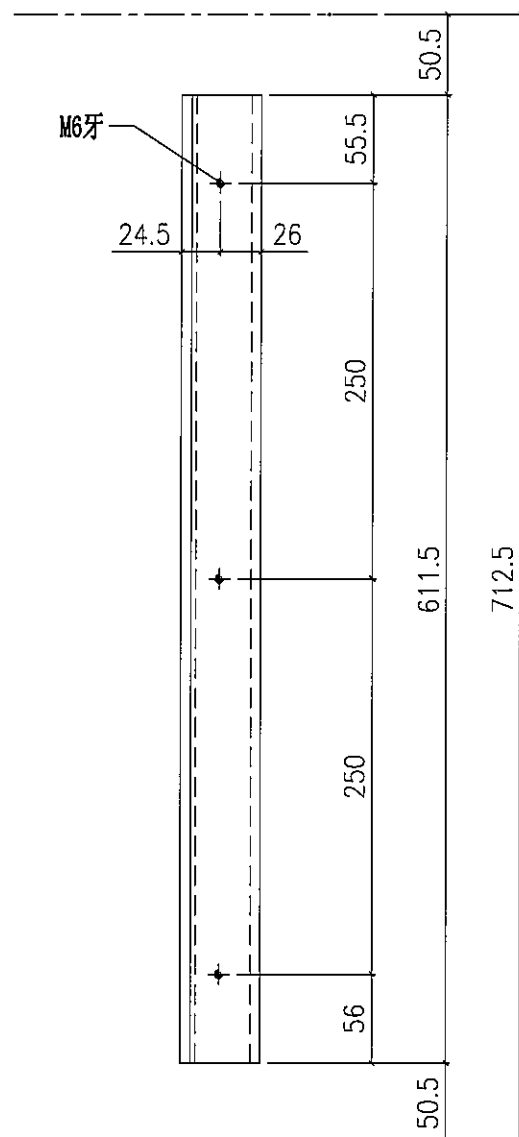

室外

新增數量

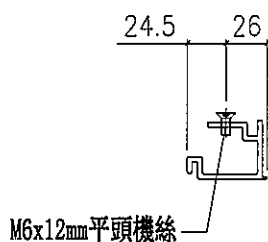



數量	使用位置	樓層
1	CW-PLBB04T	16F
1	CW-PLBG06T	16F
1	CW-PRMG06T	16F
1	CW-PRMB06T	16F

名稱	雙玻骨	制圖	陳俊賢	2022. 2. 13	修改	A		
材料	X85990	復核	謝永林	2022. 4. 3	日期	2022.5.28		
顏色	JMQ213457(三塗)	批准	胡哥		圖號	UN-DM2R		



美特鋁質 有限公司
MIDI Aluminium Fabricator Ltd.

工程號 J853 地盤 延坪道住宅

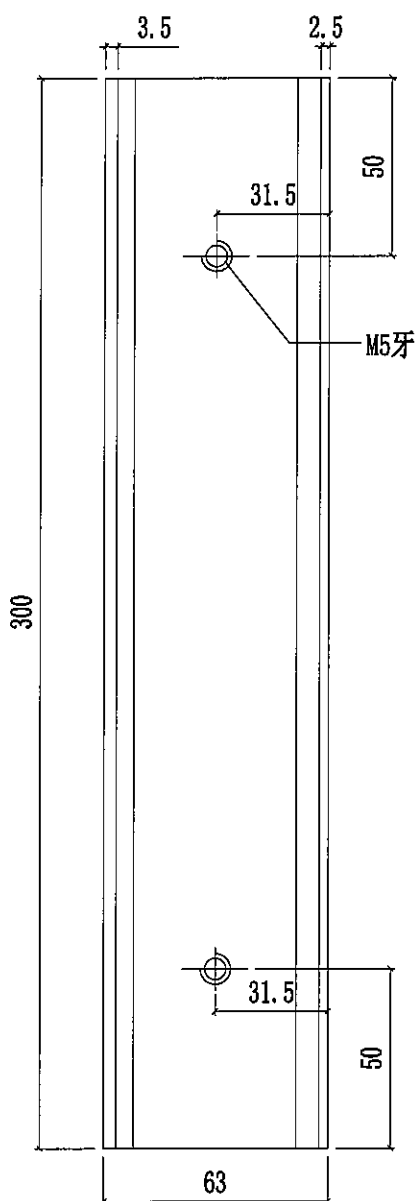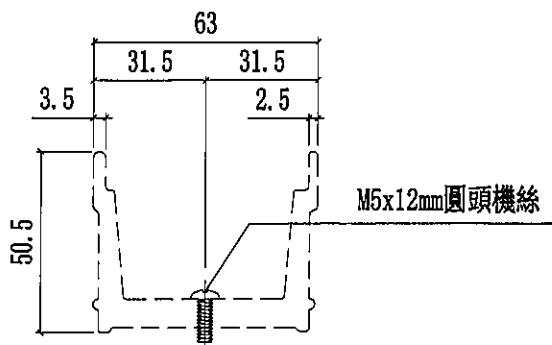

新增數量

樓層	數量	總數	使用位置	樓層
6	1	6	CW-501	17F-22F
3	1	3	CW-502	11F-15F
8	1	8	CW-504	6F-15F
1	1	1	CW-504a	16F
6	1	6	CW-507	17F-22F
14	1	14	CW-508	6F-15F,17F-22F
3	1	3	CW-508a	5F,16F,25F
1	1	1	CW-508b	23F
6	1	6	CW-510	17F-22F
1	1	1	CW-510a	23F
1	1	1	CW-514a	25F
6	1	6	CW-524	17F-22F
6	1	6	CW-520	17F-22F
1	1	1	CW-520a	25F
1	1	1	CW-520b	23F
3	1	3	CW-522	11F-15F
1	1	1	CW-522a	16F
9	1	9	CW-526	11F-15F,17F-22F
2	1	2	CW-526a	16F,25F
1	1	1	CW-526b	23F
9	1	9	CW-528	11F-15F,17F-22F
2	1	2	CW-528a	16F,25F
1	1	1	CW-528b	23F
3	1	3	CW-503	11F-15F
6	1	6	CW-524	17F-22F
1	1	1	CW-512a	5F
1	1	1	CW-511a	25F
6	1	6	CW-513	17F-22F
1	1	1	CW-513b	23F
6	1	6	CW-518	17F-22F
1	1	1	CW-518a	25F
1	1	1	CW-518b	23F
3	1	3	CW-PLBG06	11F-15F
1	1	1	CW-PLBG06a	25F
6	1	6	CW-PLBG06	17F-22F
1	1	1	CW-PLBG06a	25F
1	1	1	CW-PLBG06b	23F
6	1	6	CW-PTBG20	17F-22F
1	1	1	CW-PTBG20b	23F
3	1	3	CW-PRMG06	11F-15F
1	1	1	CW-PRMG06a	5F
8	2	16	CW-PTMG06	6F-15F
1	2	2	CW-PTMG06a	16F
9	2	18	CW-PTMG06	11F-15F,17-22F
1	2	2	CW-PTMG06a	16F
9	4	36	CW-PTMG06	11F-15F,17-22F
2	4	8	CW-PTMG06a	16F,25F
1	4	4	CW-PTMG06b	23F
1	1	1	CW-501	17F起底
1	1	1	CW-502	11F起底
1	1	1	CW-PRMG06	11F起底
1	1	1	CW-503	11F起底
1	1	1	CW-512a	5F起底
1	1	1	CW-PRMG06a	5F起底
1	1	1	CW-522	11F起底
1	3	3	CW-PTMG06	11F起底
1	3	3	CW-PTZMG06	11F起底
1	1	1	CW-526	11F起底
1	1	1	CW-528	11F起底
合計:		242		

名稱	中間用套芯	制圖	陳俊賢	2022.2.13	修改	A		
材料	X86002	復核	謝永林	2022.4.3	日期	2022.5.28		
顏色	MILL	批准	胡哥		圖號	TB-01		



美特鋁質 有限公司
MIDI Aluminium Fabricator Ltd.

工程號

J853

地盤

延坪道住宅

數量

使用位置

樓層

9

CW-517Z

11F-15F,17F-22F

1

CW-517aZ

16F

數量

使用位置

樓層



1

CW-517Z

11F起底

新增數量

地盤安裝

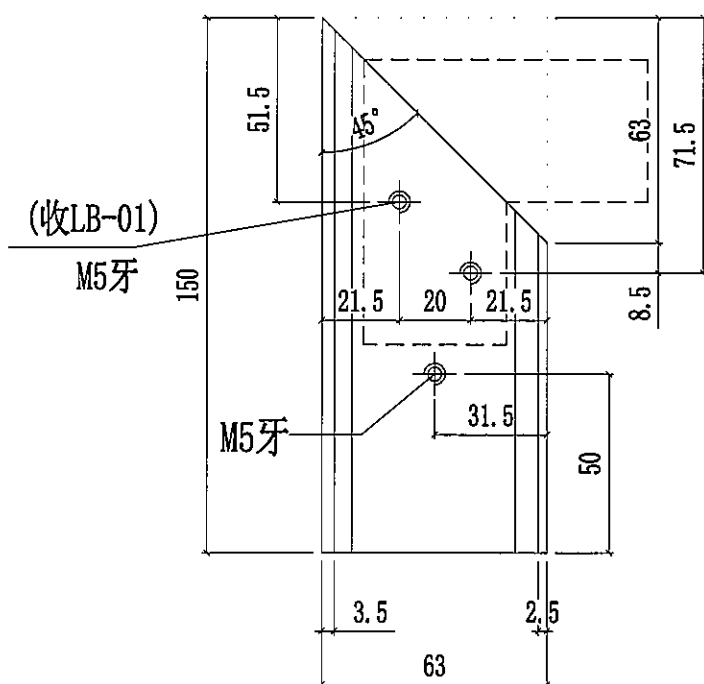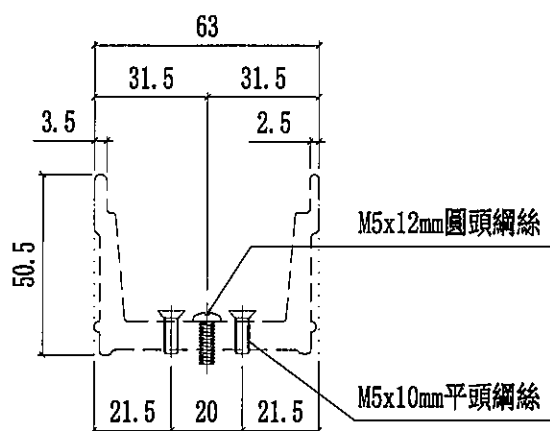

名稱	轉角用套芯	制圖	陳俊賢	2022.2.13	修改	A		
材料	X86002	復核	謝永林	2022.4.3	日期	2022.5.28		
顏色	MILL	批準	胡哥		圖號	TB-01ZL		



美特鋁質 有限公司
MIDI Aluminium Fabricator Ltd.



數量	使用位置	樓層
9	CW-PTBG36aZ	11F-15F,17F-22F
1	CW-PTBG36Z	16F

工程號 J853 地盤 延坪道住宅

數量	使用位置	樓層
1	CW-PTBG36Z	11F起底

新增數量

地盤安裝

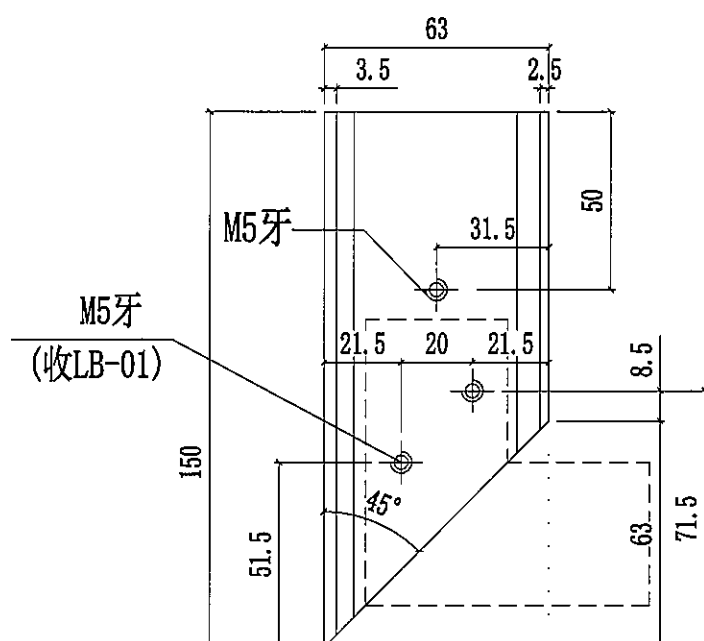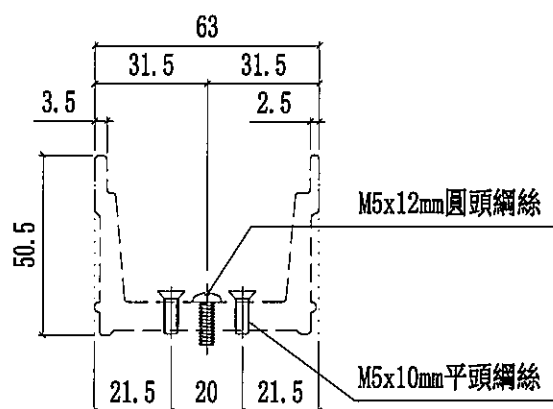

名稱	轉角用套芯	制圖	陳俊賢	2022.2.13	修改	A		
材料	X86002	復核	謝永林	2022.4.3	日期	2022.5.28		
顏色	MILL	批准	胡哥		圖號	TB-01ZR		



美特鋁質 有限公司
MIDI Aluminium Fabricator Ltd.


工程號 J853 地盤 延坪道住宅

地盤安裝

數量	使用位置	樓層
9	CW-517Z	11F-15F,17F-22F
1	CW-517aZ	16F

數量	使用位置	樓層
1	CW-PTBG36Z	11F起底

新增數量

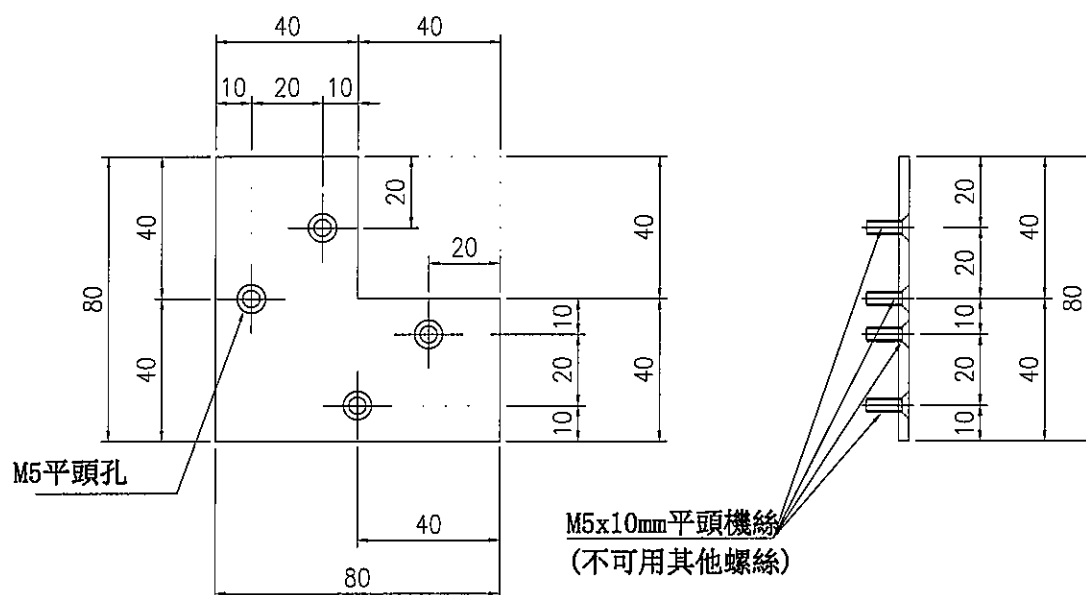

名稱	3mm鋁板	制圖	陳俊賢	2022. 2. 13	修改			
材料	-	復核	謝永林	2022. 4. 3	日期			
顏色	MILL	批準	胡哥		圖號	LB-01		





美特鋁質 有限公司
MIDI Aluminium Fabricator Ltd.

數據表見:KM-GM01(1)

工程號 J853 地盤 延坪道住宅

層數	使用位置	樓層
1	CW-502T	16F
1	CW-503T	16F
1	CW-506T	16F
1	CW-509T	16F
2	CW-PTBB04Q	16F
1	CW-PTBB04T	16F
1	CW-PTMG06T	16F
1	CW-PTMB06T	16F
1	CW-PTBG06T	16F
10	合計:	

新增數量

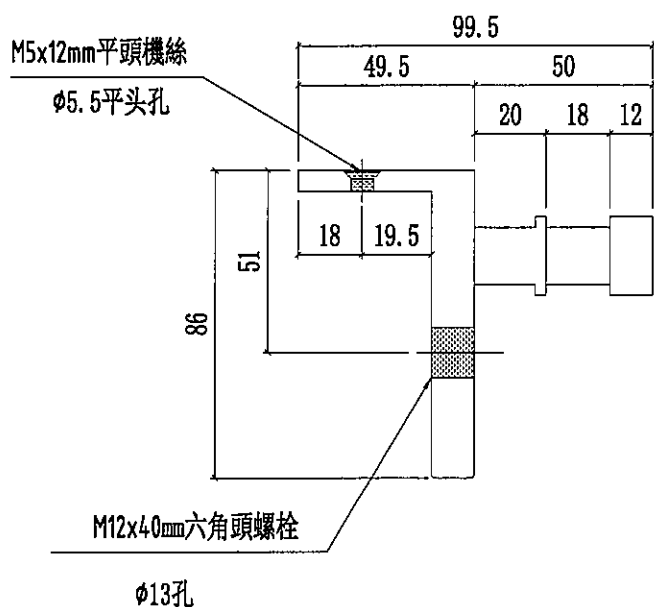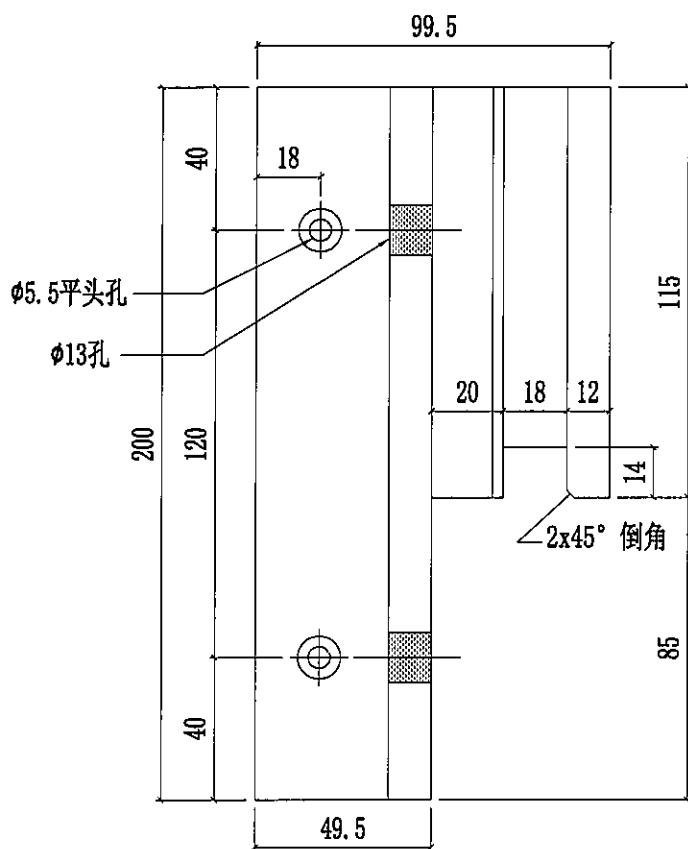

名稱	掛碼	制圖	陳俊賢	2022.2.13	修改	A		
材料	X85998	復核	謝永林	2022.4.3	日期	2022.5.28		
顏色	MILL	批準	胡哥		圖號	KM-GM01		





美特鋁質 有限公司
MIDI Aluminium Fabricator Ltd.

工程號 J853 地盤 延坪道住宅

數據表見:KM-GM02(1)

層數	使用位置	樓層
1	CW-502T	16F
1	CW-503T	16F
1	CW-506T	16F
1	CW-509T	16F
2	CW-PTBB04Q	16F
1	CW-PTBB04T	16F
1	CW-PTMG06T	16F
1	CW-PTMB06T	16F
1	CW-PTBG06T	16F
10	合計:	

新增數量

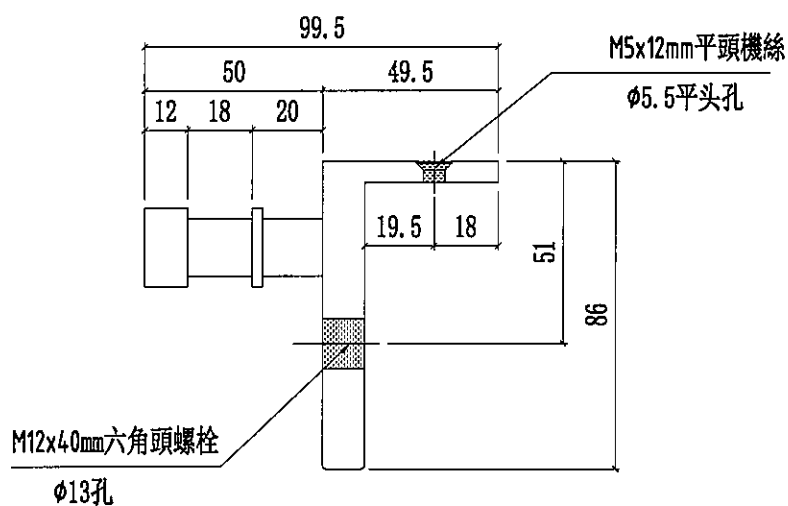
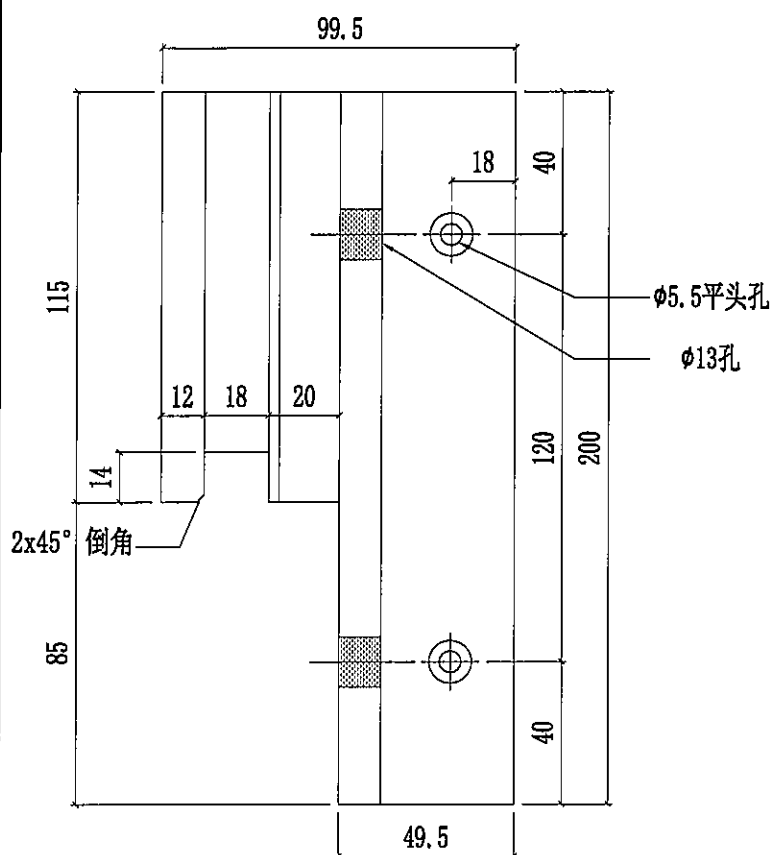


名稱	掛碼	制圖	陳俊賢	2022. 2. 13	修改	A		
材料	X85998	復核	謝永林	2022. 4. 3	日期	2022.5.28		
顏色	MILL	批准	胡哥		圖號	KM-GM02		




美特鋁質 有限公司
MIDI Aluminium Fabricator Ltd.

工程號 J853 地盤 延坪道住宅

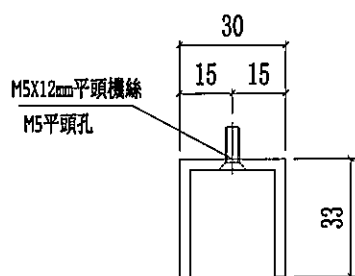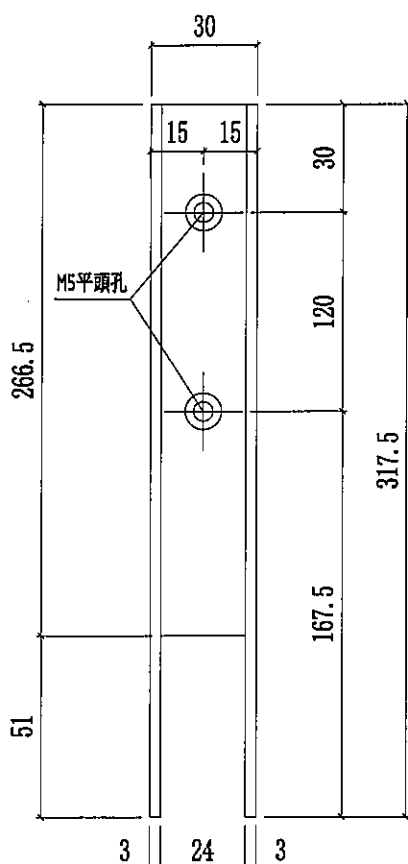

A-A

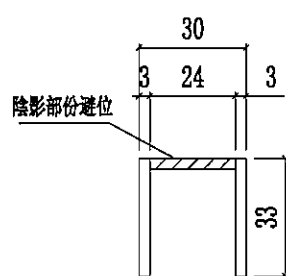

B-B

新增數量



樓層	數量	總數	使用位置	樓層
3	2	6	CW-PRMG06	11F-15F
3	2	6	CW-PRMB06	11F-15F
1	2	2	CW-PRMG06a	5F
14	2	28	CW-PRMB06	6F-15F,17F-22F
3	2	6	CW-PRMB06a	5F,16F,25F
1	2	2	CW-PRMB06b	23F
6	2	12	CW-PRMB06	17F-22F
1	2	2	CW-PRMB06a	25F
1	2	2	CW-PRMB06b	23F
6	4	24	CW-PRMB06	17F-22F
1	4	4	CW-PRMB06a	25F
1	4	4	CW-PRMB06b	23F
3	2	6	CW-PLBG06	11F-15F
1	2	2	CW-PLBG06a	25F
6	2	12	CW-PLBG06	17F-22F
1	2	2	CW-PLBG06a	25F
1	2	2	CW-PLBG06b	23F
8	4	32	CW-PTMG06	6F-15F
1	4	4	CW-PTMG06a	16F
9	4	36	CW-PTMG06	11F-15F,17F-22F
1	4	4	CW-PTMG06a	16F
9	8	72	CW-PTMG06	11F-15F,17F-22F
2	8	16	CW-PTMG06a	16F,25F
1	8	8	CW-PTMG06b	23F
8	2	16	CW-PLBB04	6F-15F
6	2	12	CW-PRMB08	17F-22F
3	2	6	CW-PTBB11	11F-15F
1	2	2	CW-PTBB11a	16F
6	2	12	CW-PTBG20	17F-22F
1	2	2	CW-PTBG20b	23F
8	2	16	CW-PTBB25	6F-15F
2	2	4	CW-PTBB25a	5F,16F
6	2	12	CW-PTMB26	17F-22F
1	2	2	CW-PTMB26b	23F
8	2	16	CW-PTBB37	6F-15F
2	2	4	CW-PTBB37a	5F,16F
6	2	12	CW-PTMB37	17F-22F
9	2	18	CW-PTMG50	11F-15F,17F-22F
2	2	4	CW-PTMG50a	16F,25F
1	2	2	CW-PTMG50b	23F
9	1	9	CW-PTBG36Z	11F-15F,17F-22F
1	1	1	CW-PTBG36aZ	16F
1	8	8	CW-PLBG06b	16F
合計:		452		

名稱	攔河玻璃槽(生窗用)	制圖	陳俊賢	2022.2.13	修改			
材料	JMFG0828	復核	謝永林	2022.4.3	日期			
顏色	MILL	批准	胡哥		圖號	LUC-01		




美特鋁質有限公司
MIDI Aluminium Fabricator Ltd.

工程號 J853 地盤 延坪道住宅

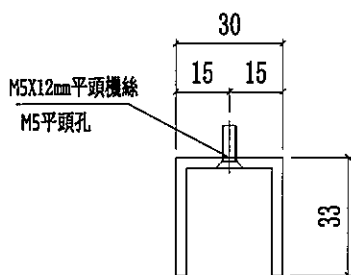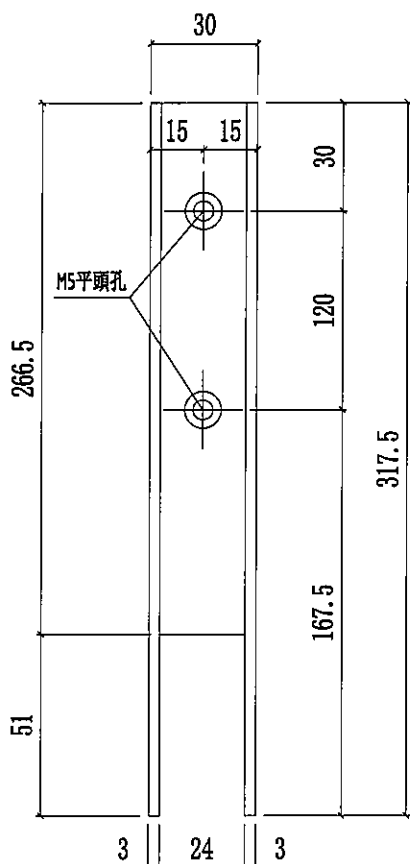

A-A

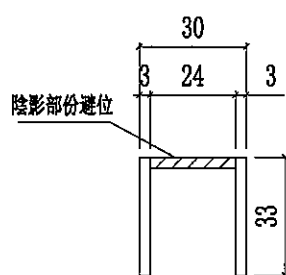

B-B

新增數量

樓層	數量	總數	使用位置	樓層
3	2	6	CW-PRMG06	11F-15F
3	2	6	CW-PRMB06	11F-15F
1	2	2	CW-PRMG06a	5F
14	2	28	CW-PRMB06	6F-15F,17F-22F
3	2	6	CW-PRMB06a	5F,16F,25F
1	2	2	CW-PRMB06b	23F
6	2	12	CW-PRMB06	17F-22F
1	2	2	CW-PRMB06a	25F
1	2	2	CW-PRMB06b	23F
6	4	24	CW-PRMB06	17F-22F
1	4	4	CW-PRMB06a	25F
1	4	4	CW-PRMB06b	23F
3	2	6	CW-PLBG06	11F-15F
1	2	2	CW-PLBG06a	25F
6	2	12	CW-PLBG06	17F-22F
1	2	2	CW-PLBG06a	25F
1	2	2	CW-PLBG06b	23F
8	4	32	CW-PTMG06	6F-15F
1	4	4	CW-PTMG06a	16F
9	4	36	CW-PTMG06	11F-15F,17F-22F
1	4	4	CW-PTMG06a	16F
9	8	72	CW-PTMG06	11F-15F,17F-22F
2	8	16	CW-PTMG06a	16F,25F
1	8	8	CW-PTMG06b	23F
8	2	16	CW-PLBB04	6F-15F
6	2	12	CW-PRMB08	17F-22F
3	2	6	CW-PTBB11	11F-15F
1	2	2	CW-PTBB11a	16F
6	2	12	CW-PTBG20	17F-22F
1	2	2	CW-PTBG20b	23F
8	2	16	CW-PTBB25	6F-15F
2	2	4	CW-PTBB25a	5F,16F
6	2	12	CW-PTMB26	17F-22F
1	2	2	CW-PTMB26b	23F
8	2	16	CW-PTBB37	6F-15F
2	2	4	CW-PTBB37a	5F,16F
6	2	12	CW-PTMB37	17F-22F
9	2	18	CW-PTMG50	11F-15F,17F-22F
2	2	4	CW-PTMG50a	16F,25F
1	2	2	CW-PTMG50b	23F
9	1	9	CW-PTBG36Z	11F-15F,17F-22F
1	1	1	CW-PTBG36aZ	16F
1	8	8	CW-PLBG06b	16F
合計:		452		

名稱	攔河玻璃槽(生窗用)	制圖	陳俊賢	2022.2.13	修改			
材料	JMFG0828	復核	謝永林	2022.4.3	日期			
顏色	MILL	批準	胡哥		圖號	LUC-01		




美特鋁質 有限公司
MIDI Aluminium Fabricator Ltd.

工程號 J853 地盤 延坪道住宅

數據表見: UN-Z01(1)

新增數量

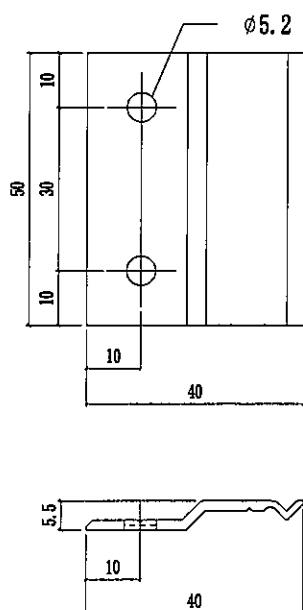

樓層	數量	總數	使用位置	樓層
6	4	24	CW-501	17F-22F
3	4	12	CW-502	11F-15F
8	3	24	CW-504	6F-15F
1	3	3	CW-504a	16F
6	5	30	CW-507	17F-22F
14	2	28	CW-508	6F-15F, 17F-22F
3	2	6	CW-508a	5F, 16F, 25F
1	2	2	CW-508b	23F
6	5	30	CW-510	17F-22F
1	5	5	CW-510a	23F
1	6	6	CW-514a	25F
6	3	18	CW-524	17F-22F
6	6	36	CW-520	17F-22F
1	6	6	CW-520a	25F
1	6	6	CW-520b	23F
3	4	12	CW-522	11F-15F
1	4	4	CW-522a	16F
9	4	36	CW-526	11F-15F, 17F-22F
2	4	8	CW-526a	16F, 25F
1	4	4	CW-526b	23F
9	4	36	CW-528	11F-15F, 17F-22F
2	4	8	CW-528a	16F, 25F
1	4	4	CW-528b	23F
3	3	9	CW-503	11F-15F
6	3	18	CW-524	17F-22F
1	2	2	CW-512a	5F
1	3	3	CW-511a	25F
6	6	36	CW-510	17F-22F
1	6	6	CW-510a	23F
6	5	30	CW-518	17F-22F
1	5	5	CW-518a	25F
1	5	5	CW-518b	23F
8	4	32	CW-524	6F-15F
1	4	4	CW-505a	5F
3	3	9	CW-509	11F-15F
1	6	6	CW-515a	25F
3	5	15	CW-523	11F-15F
1	5	5	CW-523a	16F
9	4	36	CW-527	11F-15F, 17F-22F
2	4	8	CW-527a	16F, 25F
1	4	4	CW-527b	23F
9	4	36	CW-529	11F-15F, 17F-22F
2	4	8	CW-529a	16F, 25F
1	4	4	CW-529b	23F
6	6	36	CW-525	17F-22F
9	1	9	CW-517Z	11F-15F, 17F-22F
1	1	1	CW-517Z	16F
40	1	40	新增數量	
合計:		715		

名稱	Z字碼	制圖	陳俊賢	2022. 2. 13	修改	A		
材料	-	復核	謝永林	2022. 4. 3	日期	2022.5.28		
顏色	JMQ213457(三塗)	批准	胡哥		圖號	UN-Z01		





美特鋁質 有限公司
MIDl Aluminium Fabricator Ltd.

工程號 J853 地盤 延坪道住宅

數據表見:UN-Z02(1)

新增數量

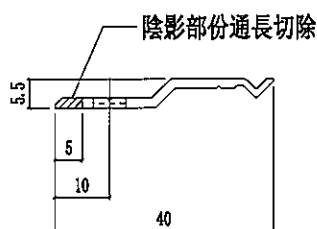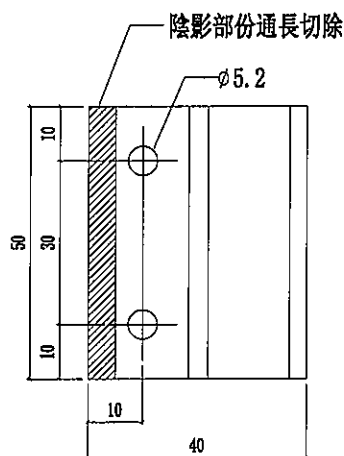

樓層	數量	總數	使用位置	樓層
6	9	54	CW-501	17F-22F
3	9	27	CW-502	11F-15F
8	9	72	CW-504	6F-15F
8	9	72	CW-506	6F-15F
6	9	54	CW-507	17F-22F
14	9	126	CW-508	6F-15F,17F-22F
3	9	27	CW-509	11F-15F
6	9	54	CW-510	17F-22F
9	9	81	CW-517Z	11F-15F,17F-22F
6	9	54	CW-520	17F-22F
3	9	27	CW-522	11F-15F
3	9	27	CW-523	11F-15F
6	9	54	CW-524	17F-22F
6	9	54	CW-525	17F-22F
9	9	81	CW-526	11F-15F,17F-22F
9	9	81	CW-527	11F-15F,17F-22F
9	9	81	CW-528	11F-15F,17F-22F
9	9	81	CW-529	11F-15F,17F-22F
1	8	8	CW-504a	16F
3	8	24	CW-508a	5F,16F,25F
1	8	8	CW-505a	5F
1	8	8	CW-512a	5F
1	8	8	CW-514a	25F
1	8	8	CW-515a	25F
1	8	8	CW-517aZ	16F
1	8	8	CW-520a	25F
1	8	8	CW-522a	16F
1	8	8	CW-523a	16F
2	8	16	CW-526a	16F,25F
2	8	16	CW-527a	16F,25F
2	8	16	CW-528a	16F,25F
2	8	16	CW-529a	16F,25F
1	8	8	CW-508b	23F
1	8	8	CW-510b	23F
1	8	8	CW-520b	23F
1	8	8	CW-526b	23F
1	8	8	CW-528b	23F
1	8	8	CW-527b	23F
1	8	8	CW-529b	23F
1	60	60	新增數量	
合計		1383		


名稱	Z字碼	制圖	陳俊賢	2022.2.13	修改	A		
材料	-	復核	謝永林	2022.4.3	日期	2022.5.28		
顏色	JMQ213457(三塗)	批准	胡哥		圖號	UN-Z02		



美特鋁質 有限公司
MIDI Aluminium Fabricator Ltd.

工程號 J853 地盤 延坪道住宅

數據表見:UN-Z03(1)

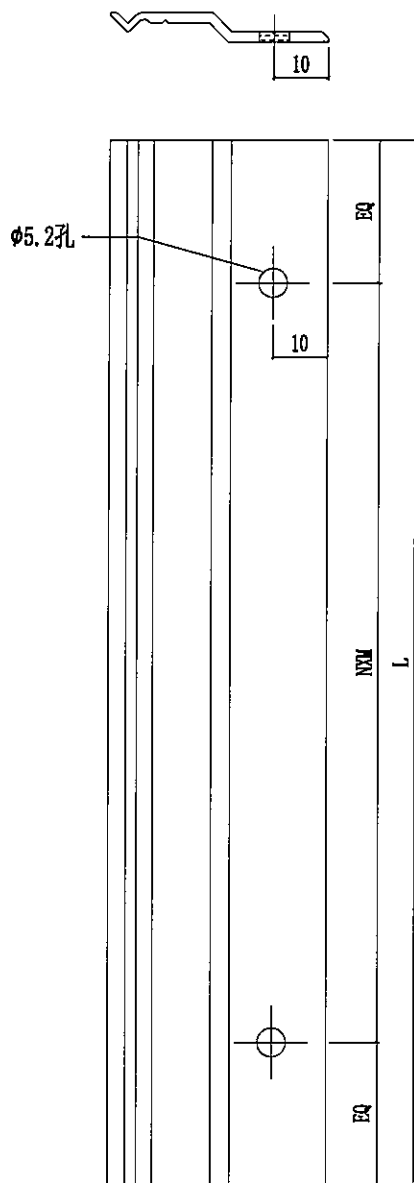

圖號	數量	L	N	X	M	EQ	使用位置	樓層
UN-Z03-01	6	2990	10	X	290	45	CW-501	17F-22F
	3	2990	10	X	290	45	CW-502	11F-15F
	8	2990	10	X	290	45	CW-504	6F-15F
	8	2990	10	X	290	45	CW-506	6F-15F
	6	2990	10	X	290	45	CW-507	17F-22F
	14	2990	10	X	290	45	CW-508	6F-15F,17F-22F
	3	2990	10	X	290	45	CW-509	11F-15F
	6	2990	10	X	290	45	CW-510	17F-22F
	9	2990	10	X	290	45	CW-517Z	11F-15F,17F-22F
	6	2990	10	X	290	45	CW-520	17F-22F
	3	2990	10	X	290	45	CW-522	11F-15F
	3	2990	10	X	290	45	CW-523	11F-15F
	6	2990	10	X	290	45	CW-524	17F-22F
	6	2990	10	X	290	45	CW-525	17F-22F
	9	2990	10	X	290	45	CW-526	11F-15F,17F-22F
	9	2990	10	X	290	45	CW-527	11F-15F,17F-22F
	9	2990	10	X	290	45	CW-528	11F-15F,17F-22F
	9	2990	10	X	290	45	CW-529	11F-15F,17F-22F
合計:	123							
UN-Z03-01a	1	3140.0	10	X	300	70	CW-504a	16F
	1	3140.0	10	X	300	70	CW-512a	5F
	3	3140.0	10	X	300	70	CW-508a	5F,16F,25F
	1	3140.0	10	X	300	70	CW-505a	5F
	1	3140.0	10	X	300	70	CW-514a	25F
	1	3140.0	10	X	300	70	CW-515a	25F
	1	3140.0	10	X	300	70	CW-517aZ	16F
	1	3140.0	10	X	300	70	CW-520a	25F
	1	3140.0	10	X	300	70	CW-522a	16F
	1	3140.0	10	X	300	70	CW-523a	16F
	2	3140.0	10	X	300	70	CW-526a	16F,25F
	2	3140.0	10	X	300	70	CW-527a	16F,25F
	2	3140.0	10	X	300	70	CW-528a	16F,25F
	2	3140.0	10	X	300	70	CW-529a	16F,25F
合計:	20							
UN-Z03-01b	1	3240.0	11	X	290	25	CW-508b	23F
	1	3240.0	11	X	290	25	CW-510b	23F
	1	3240.0	11	X	290	25	CW-520b	23F
	1	3240.0	11	X	290	25	CW-526b	23F
	1	3240.0	11	X	290	25	CW-528b	23F
	1	3240.0	11	X	290	25	CW-527b	23F
	1	3240.0	11	X	290	25	CW-529b	23F
合計:	7							

新增數量

圖號	數量	L	N	x	M	EQ	位置	樓層
UN-Z03-05	1	2440	8	x	300	20	CW-PLBB04T	16F
	1	2440	8	x	300	20	CW-PLBB04T	16F
	1	2440	8	x	300	20	CW-PLBG06T	16F
	1	2440	8	x	300	20	CW-PRMB06T	16F
	1	2440	8	x	300	20	CW-502T	16F
	1	2440	8	x	300	20	CW-506T	16F
	1	2440	8	x	300	20	CW-509T	16F
合計:	7							



圖號	數量	L	N	x	M	EQ	位置	樓層
UN-Z03-6	1	857.5	2	x	300	129	CW-PTBB04Q	5F-底
	1	857.5	2	x	300	129	CW-PTBB04Q	5F-底
合計:	2							

名稱	Z字碼	制圖	陳俊賢	2022.2.13	修改	A		
材料	-	復核	謝永林	2022.4.3	日期	2022.5.28		
顏色	JMQ213457(三塗)	批准	胡哥		圖號	UN-Z03		



美特鋁質 有限公司
MIDI Aluminium Fabricator Ltd.

工程號 J853 地盤 延坪道住宅

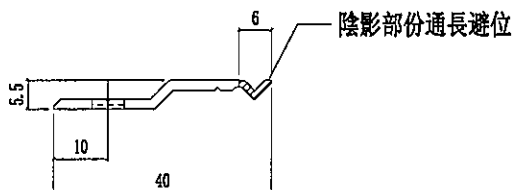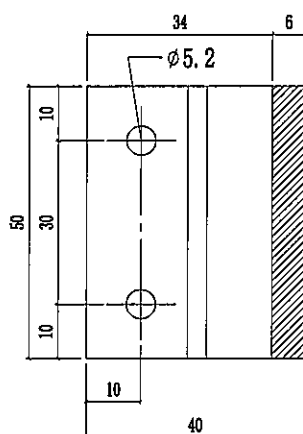

樓層	數量	總數	位置	樓層
2	8	16	CW-PTMG06b	23F
2	8	16	CW-PTMG06bZ	23F
1	8	8	CW-PTMG06a	16F
1	8	8	CW-PTMG06a	16F
4	8	32	CW-PTMG06a	16F,25F
1	8	8	CW-PTMB06aZ	16F
1	8	8	CW-PTMB06aZ	16F
4	8	32	CW-PTMB06aZ	16F,25F
1	8	8	CW-PRMG06a	5F
1	8	8	CW-505a	5F
1	8	8	CW-515a	25F
1	8	8	CW-514a	25F
8	9	72	CW-PTMG06	6F-15F
9	9	81	CW-PTMG06	11F-15F,17F-22F
18	9	162	CW-PTMG06	11F-15F,17F-22F
8	9	72	CW-PTMG06Z	6F-15F
9	9	81	CW-PTMG06Z	11F-15F,17F-22F
18	9	162	CW-PTMG06Z	11F-15F,17F-22F
3	9	27	CW-PRMG06a	11F-15F
3	9	27	CW-503	11F-15F
20	1	20	新增數量	
合計:		864		

新增數量

名稱	Z字碼	制圖	陳俊賢	2022.2.13	修改	A		
材料	-	復核	謝永林	2022.4.3	日期	2022.5.28		
顏色	JMQ213457(三塗)	批準	胡哥		圖號	UN-Z04		




樓層

16F

16F

延坪道住宅

修改窗佔及夾巴高度

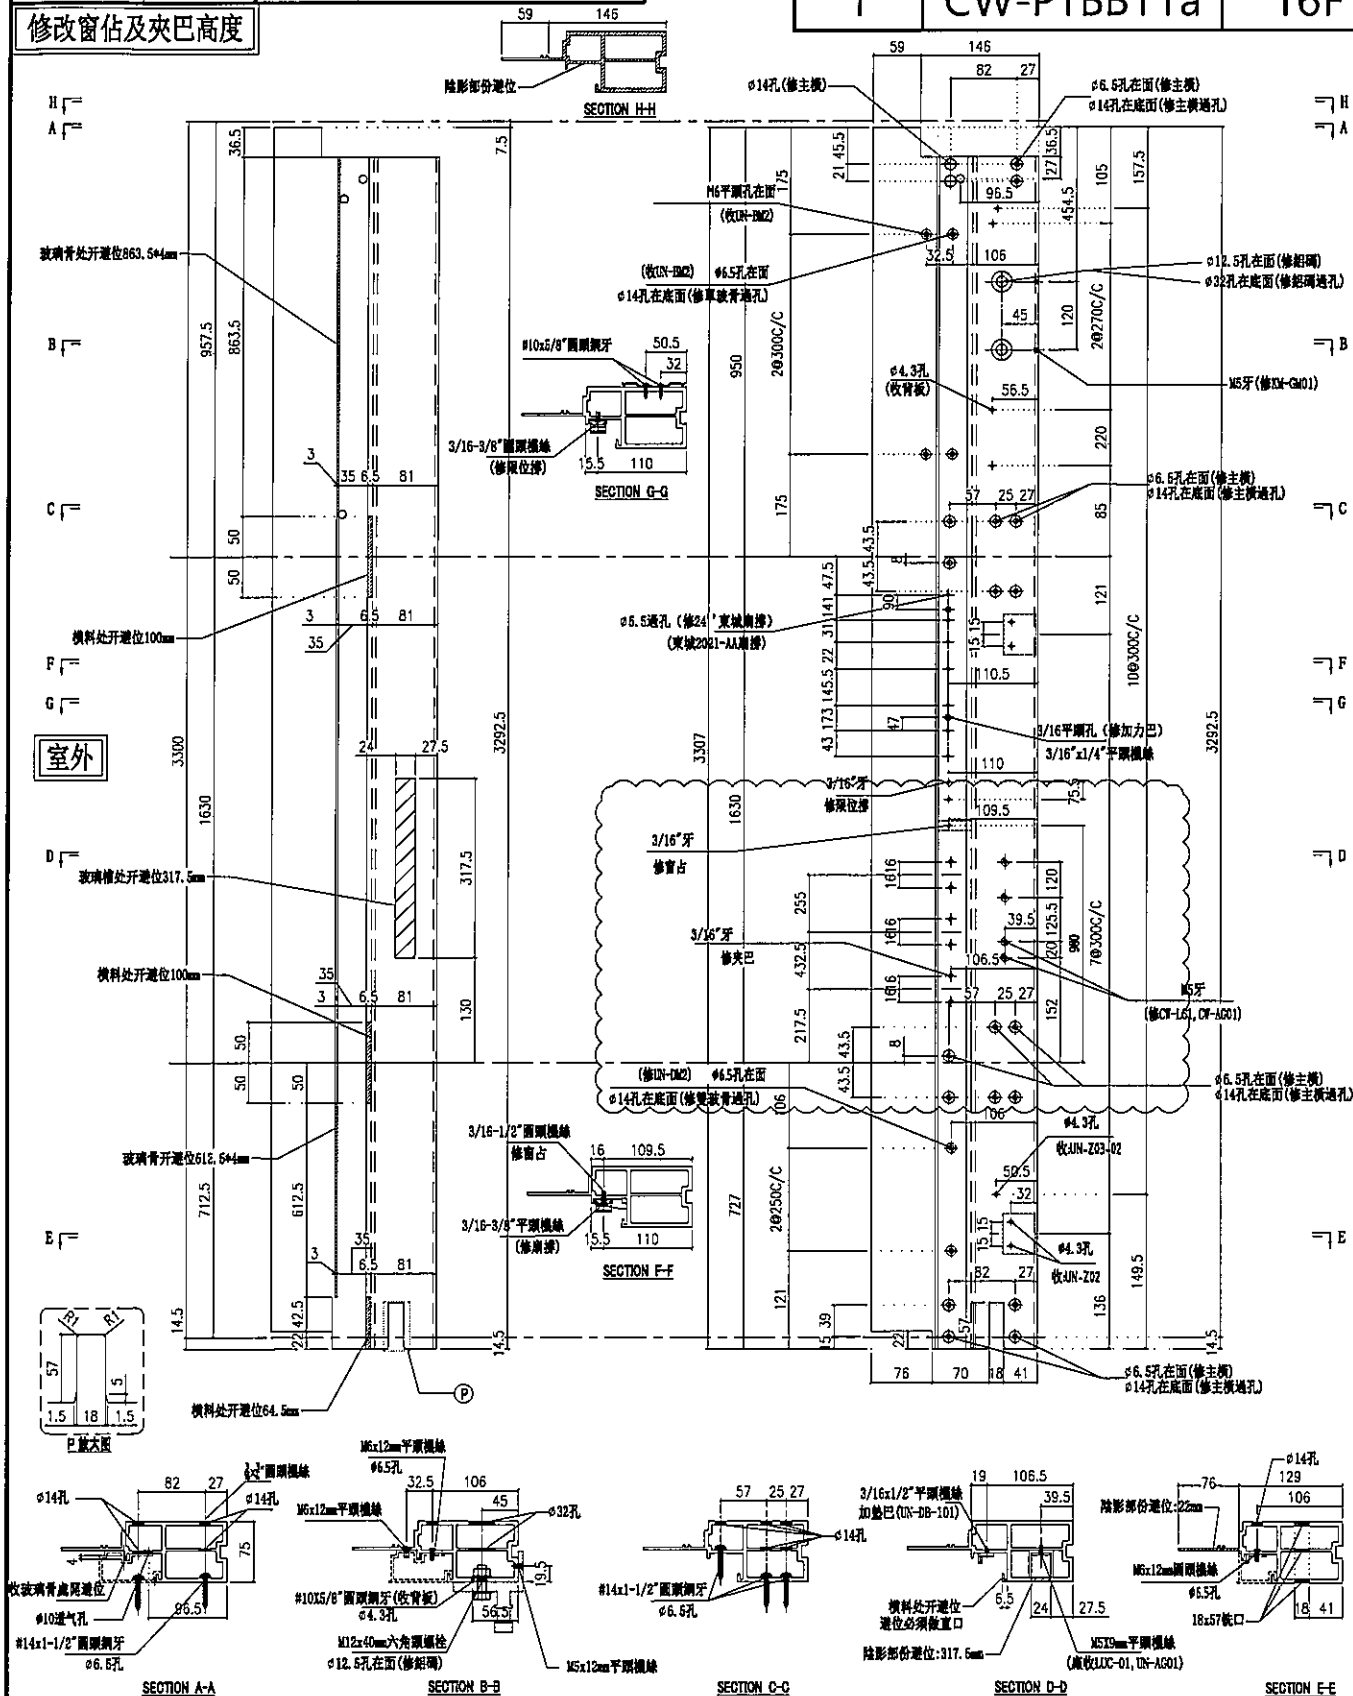

名稱	生邊企	制圖	陳俊賢	2022. 2. 13	修改	新增	A	
材料	X85976	復核	謝永林	2022. 4. 3	日期	2022.5.2	2022.5.13	
顏色	JMQ213457(三塗)	批准	胡哥		圖號	X85976-01aBL		




樓層

16F

16F

延坪道住宅


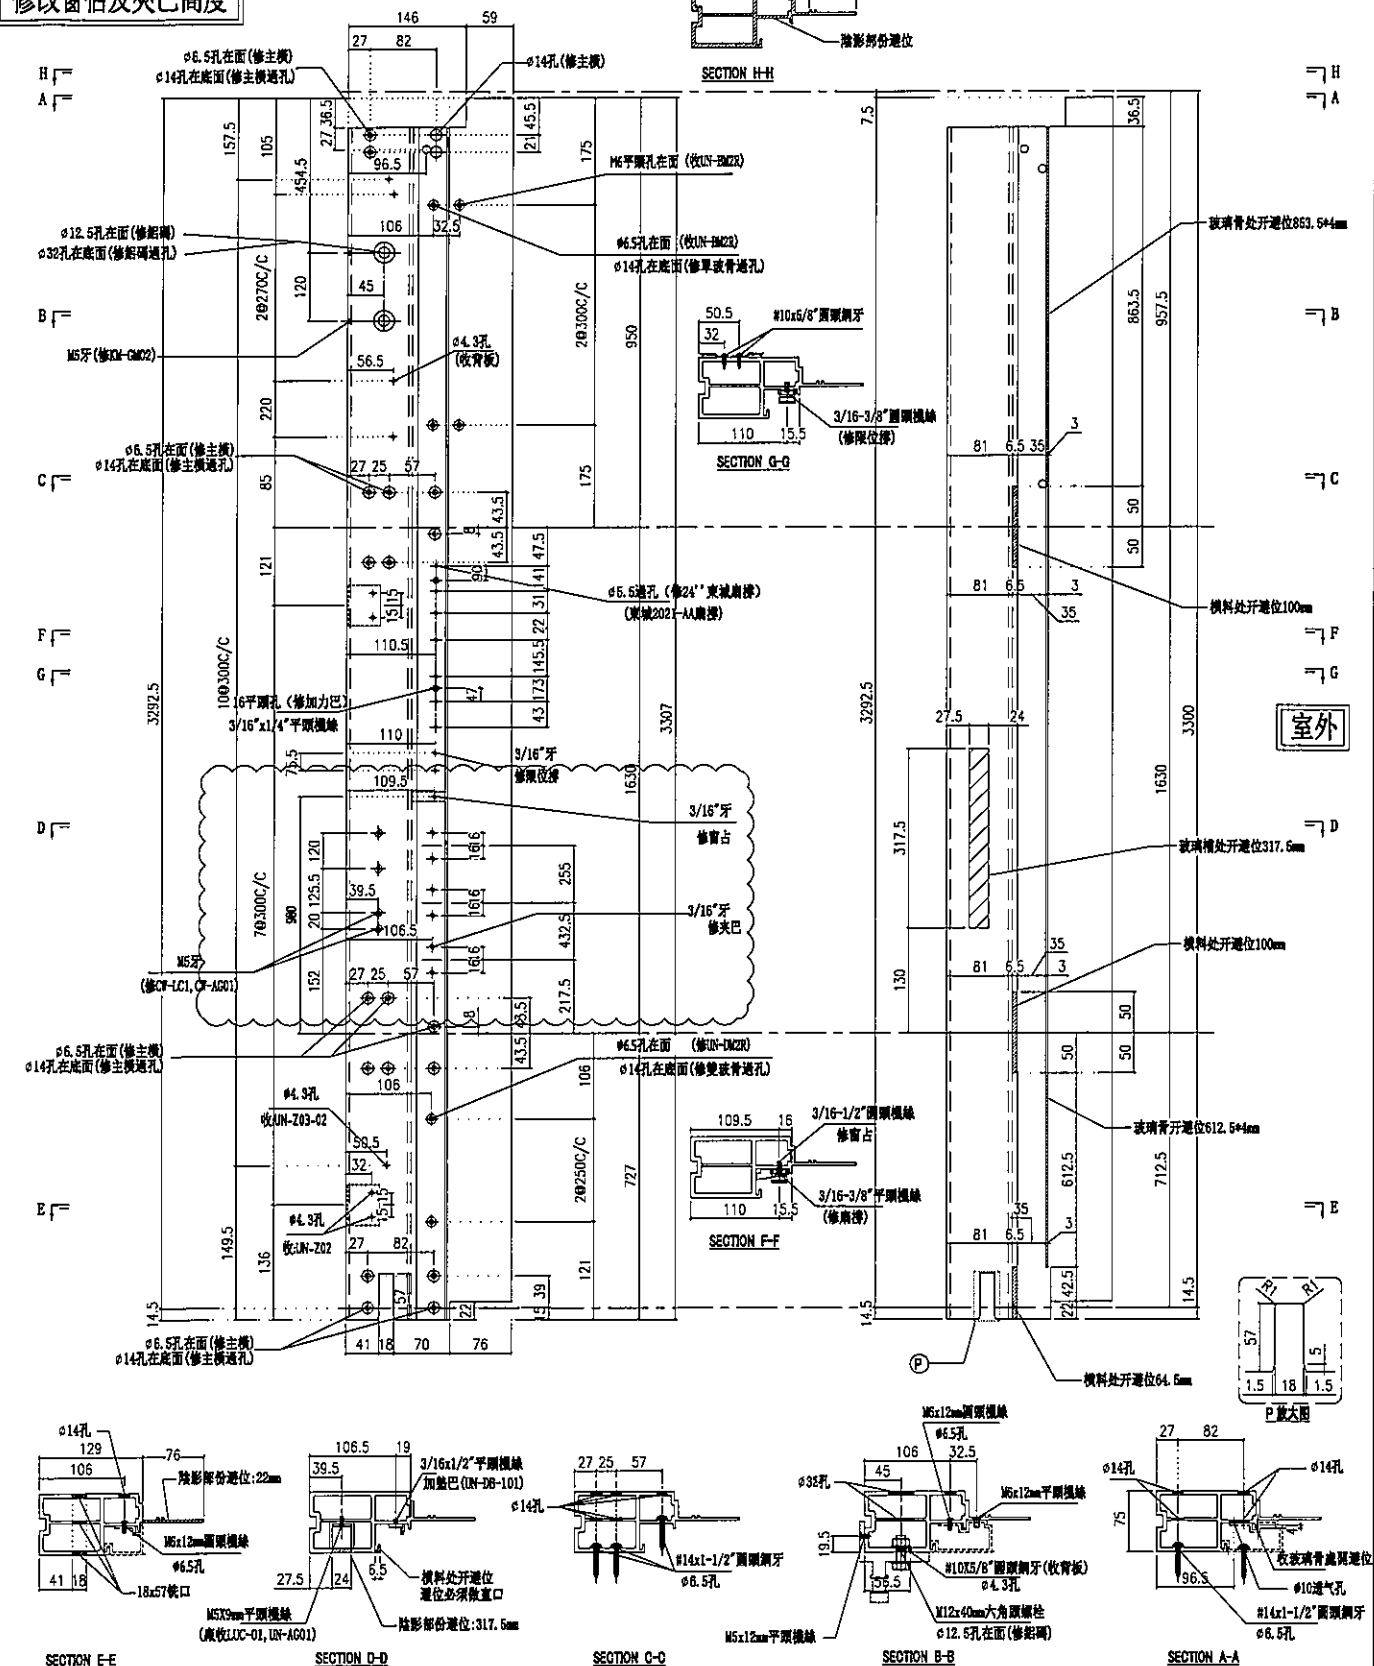

名稱	生邊企	制圖	陳俊賢	2022.2.13	修改	新增	A	
材料	X85976	復核	謝永林	2022.4.3	日期	2022.5.2	2022.5.13	
顏色	JMQ213457(三塗)	批准	胡哥		圖號	X85976-01aBR		