
 美特鋁質有限公司 MIDI Aluminium Fabricator Ltd.				類別	物料號		
				制圖 陳敏聰	2022.3.10	圖號 G2a-15	
修改				復核 謝永林	2022.3.16	數量 -	
日期				批准		位置 -	


玻璃圖號	顏色類型	厚度 (mm)	玻璃尺寸		數量 (塊)	總面積 (平方米)	使用位置	樓層	分層類型	分格寬度	分格高度	樓層	每層數量	備註
			寬度W (mm)	高度H (mm)										
G2a-15J	G2	32	1179	1626.5	1	1.89	J853-SD-CW-4103	22/F	TH	1315	1680	1	1	轉角
G2a-15K	G2	32	1179	1726.5	15	30.14	J853-SD-CW-4103	5/F-21/F	TH	1315	1780	15	1	轉角

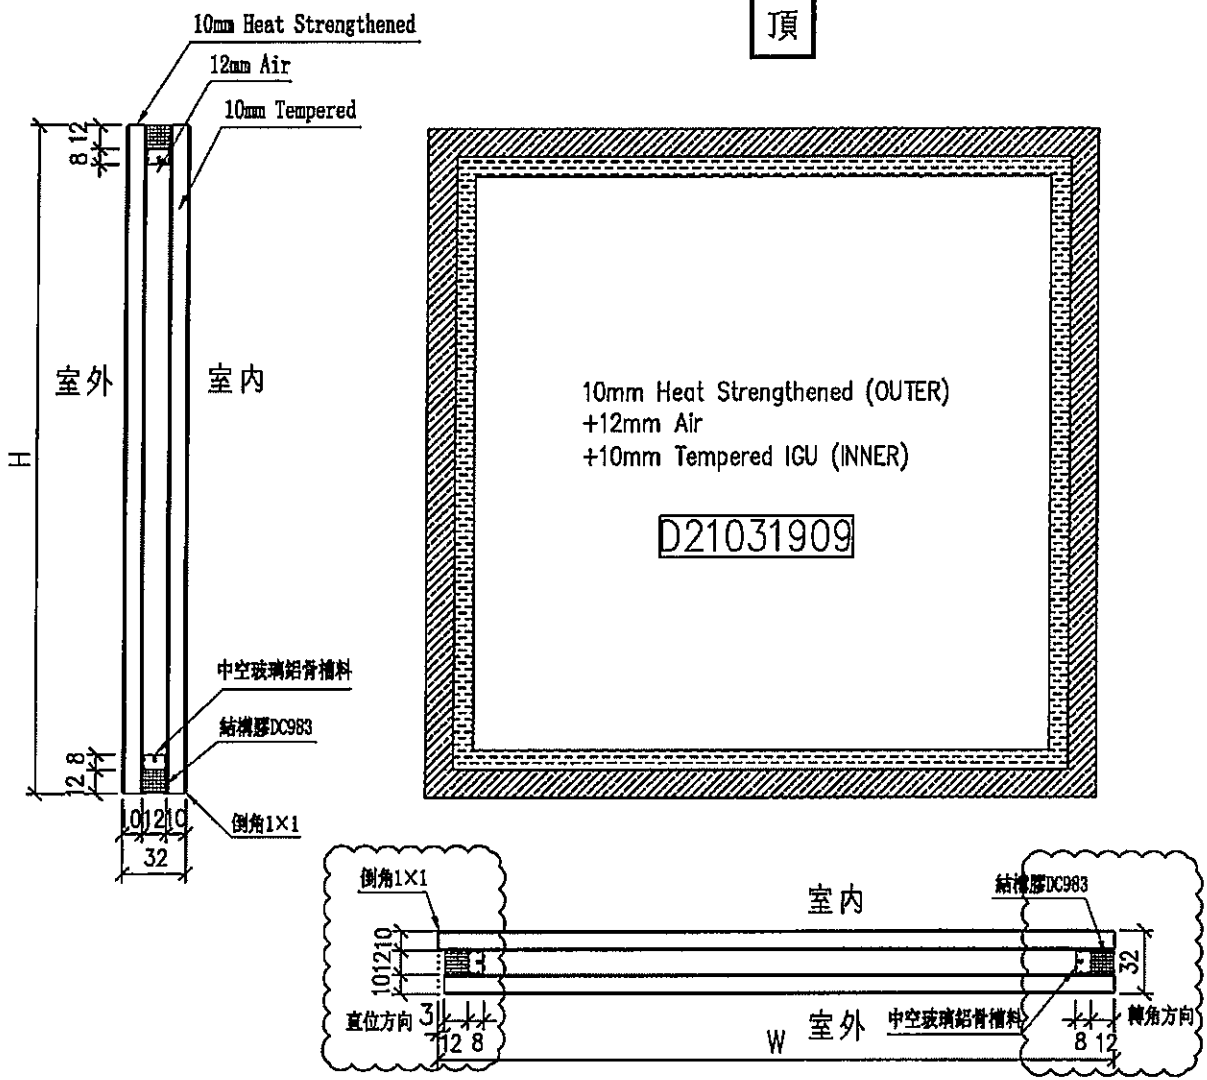

工程號	J-853	地盤	九龍延坪道	附 件
名稱	玻璃加工圖 (生窗轉角玻璃) 採用			
材料				
顏色	10mm FDNB0-54T#2+12A+10mm Clear	地盤		
		工廠	√	

 美特鋁質有限公司 MIDI Aluminium Fabricator Ltd.				類別	物料號			
修改				制圖	陳敏聰	2022.3.10	圖號	G2b-41
日期				復核	謝永林	2022.3.16	數量	-
				批准			位置	-

玻璃圖號	顏色類型	厚度 (mm)	玻璃尺寸		數量	總面積 (平方米)	使用位置	樓層	分層類型	分格寬度	分格高度	樓層	每層數量	備註
			寬度W (mm)	高度H (mm)										
G2b-41 J	G2	32	964	1626.5	1	1.57	J853-SD-CW-4103	25/F	TH	1100	1680	1	1	轉角
G2b-41 L	G2	32	964	1776.5	1	1.71	J853-SD-CW-4103	23/F	TH	1100	1830	1	1	轉角

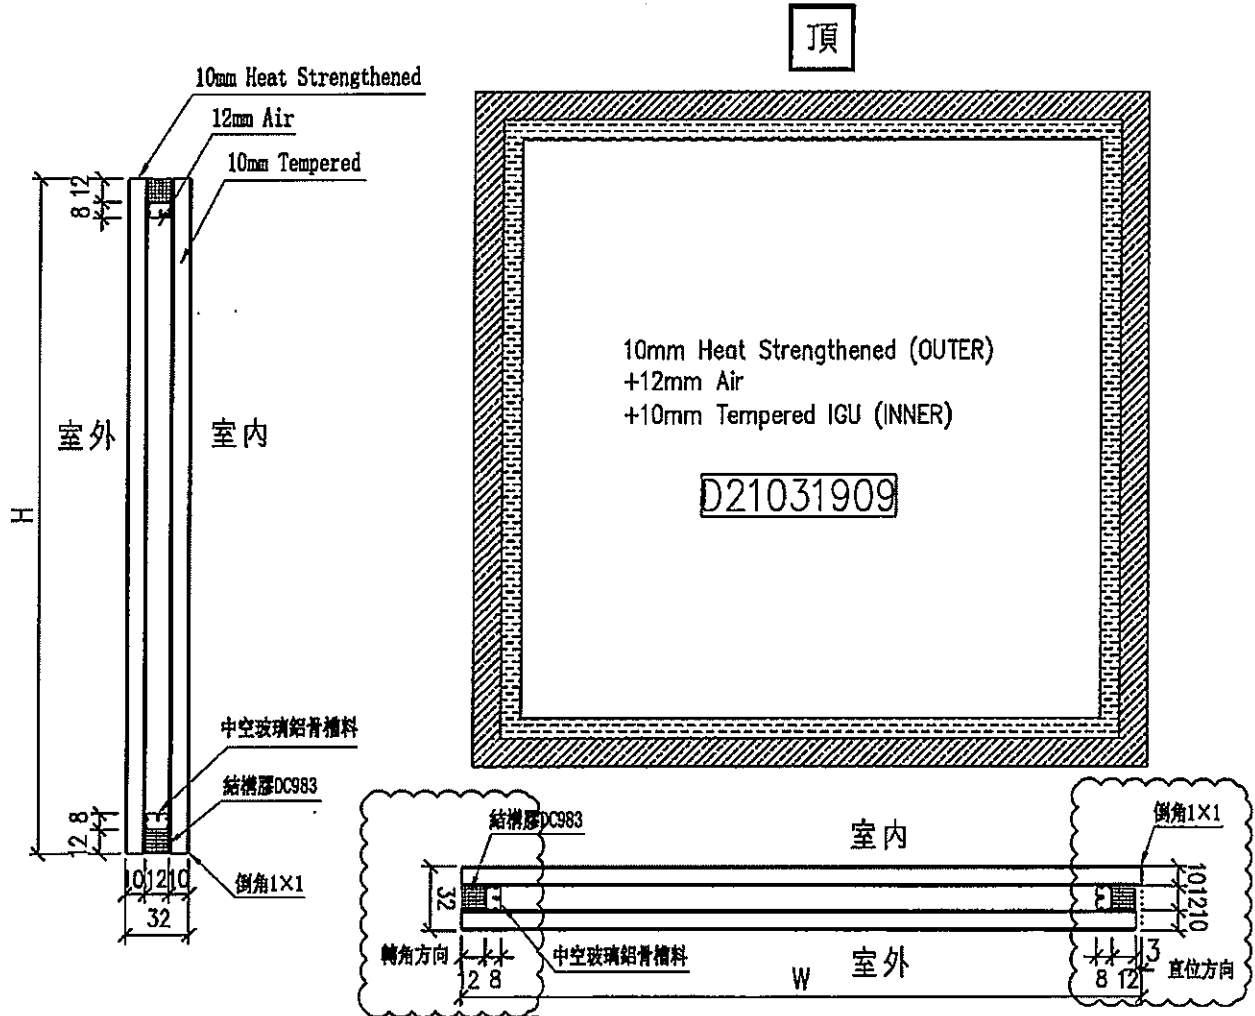

工程號	J-853	地盤	九龍延坪道	附件
名稱	玻璃加工圖 (生窗轉角玻璃)		採用	
材料			地盤	
顏色	10mm FDNB0-5AT#2+12A+10mm Clear		工廠	√

✱

