

工程指示 / 要求簡箋 ENGINEER INSTRUCTIONS(E.I.)

工程指示編號:	EI- 4647B	修改版本:	B
	HK- 1325		
工程編號:	J 853	工程名稱:	大窩坪 (延坪道)
收件人:	Maggie Lor	發件人:	Lai Sik Hung
工程項目:	T7 幕牆單元件玻璃 (修訂B:部份暫停的玻璃修改呎吋後放行,先行生產,其他16/F以上仍暫停加工)	日期:	11/08/2022

<input type="checkbox"/> 原合約工程包	<input type="checkbox"/> 原合約工程加 / 減賬 QT-	<input type="checkbox"/> 新工程報價 QT-
---------------------------------	--	------------------------------------

信件批核號碼/圖紙參考編號:	批核模具圖紙編號:
客戶指示附件:	管理內部批簽署:

<input type="checkbox"/> 初步鋁料 B.M.	<input type="checkbox"/> 加工拆圖, 然後生產	<input type="checkbox"/> 尺寸表
<input type="checkbox"/> 正式鋁料 B.M.	<input type="checkbox"/> 技術上資料/指示	<input type="checkbox"/> 報價
<input type="checkbox"/> 配件 B.M.	<input type="checkbox"/> 樣辦或貨品說明書	<input type="checkbox"/> 分判合約
<input type="checkbox"/> 其他:		

內容: T7 幕牆單元件玻璃 (修訂B:部份暫停的玻璃修改呎吋後放行,先行生產,其他16/F以上仍暫停加工,待另行通知) 請按照BS-EN 14179-1 : 2016標準做熱浸測試, 完成生產後送到美而特廠 (共4塊)
完成上列要求日期: 22/08/2022

國內

<input type="checkbox"/> 生產技術總監	<input type="checkbox"/> 連附件	<input checked="" type="checkbox"/> 技術部	<input checked="" type="checkbox"/> 連附件	<input type="checkbox"/> 生產部	<input type="checkbox"/> 連附件
<input type="checkbox"/> 採購部	<input type="checkbox"/> 連附件	<input checked="" type="checkbox"/> 生產統籌部	<input checked="" type="checkbox"/> 連附件	<input type="checkbox"/> 報關組	<input type="checkbox"/> 連附件
<input type="checkbox"/> 質檢部	<input type="checkbox"/> 連附件	<input type="checkbox"/> 會計部	<input type="checkbox"/> 連附件	<input type="checkbox"/> 機械設計部	<input type="checkbox"/> 連附件
<input checked="" type="checkbox"/> 香港辦	<input checked="" type="checkbox"/> 連附件	<input type="checkbox"/> 其他:			

<input type="checkbox"/> 行政部	<input checked="" type="checkbox"/> 連附件	<input type="checkbox"/> 會計部	<input type="checkbox"/> 連附件	<input type="checkbox"/> 統籌部	<input type="checkbox"/> 連附件	<input type="checkbox"/> 工程部	<input type="checkbox"/> 連附件
<input checked="" type="checkbox"/> 採購部	<input checked="" type="checkbox"/> 連附件	<input type="checkbox"/> QS部	<input type="checkbox"/> 連附件	<input type="checkbox"/> 地盤管理	<input type="checkbox"/> 連附件	<input type="checkbox"/> 維修部	<input type="checkbox"/> 連附件

*發件人簽署:		*組別成員批核簽署:	
傳遞編號:		項目經理簽署:	

美特鋁質 有限公司 MWH Aluminium Fabricator Ltd.	工程號:	J853	計算:	陳敬聰	日期:	2022.3.12	量量:	胡奇
	地點名稱:	九龍旺角	核對:	謝永林	日期:	2022.04.04	副本:	
	項目類別:	工廠單元式玻璃	批准:		A/C Code:			

計算參考數值所屬位置分格

修改版次:	序號	修改內容	玻璃圖號	顏色與類型		厚度 (mm)	玻璃尺寸		總面積		單位	樓層	分類類型	分格寬度	分格高度	樓層	每層數量	備註
				數量	面積		數量	平方米										
	1		G1-3	G1	657	34	781	657	15	7.70	B	7/F-23/F	下便	815	712.5	15	1	第一批次交貨 7/F ~ 16/F (省略 13/F, 14/F)
	2		G1-6	G1	566	34	566	657	34	12.64	A	7/F-26/F	下便	600	712.5	17	2	第一批次交貨 7/F ~ 16/F (省略 13/F, 14/F)
	3		G1-6	G1	566	34	566	657	30	11.16	B	7/F-23/F	下便	600	712.5	15	2	第一批次交貨 7/F ~ 16/F (省略 13/F, 14/F)
	4		G1-6	G1	566	34	566	657	13	4.83	B	9/F-23/F	下便	600	712.5	13	1	第一批次交貨 9/F ~ 16/F (省略 13/F, 14/F)
	5		G1-6	G1	566	34	566	657	2	0.74	B	26/F	下便	600	712.5	1	2	
	6		G1-18	G1	34	716	657	2	0.94		B	26/F	下便	750	712.5	1	2	
	7		G1-19	G1	34	608.5	657	17	6.80		A	7/F-26/F	下便	642.5	712.5	17	1	第一批次交貨 7/F ~ 16/F (省略 13/F, 14/F)
	8		G1-20	G1	34	766	657	13	6.54		B	9/F-23/F	下便	800	712.5	13	1	第一批次交貨 9/F ~ 16/F (省略 13/F, 14/F)
	9		G1-21	G1	34	1016	657	17	11.35		A	7/F-26/F	下便	1050	712.5	17	1	第一批次交貨 7/F ~ 16/F (省略 13/F, 14/F)
	10		G1-26	G1	34	866	657	1	0.57		B	26/F	下便	900	712.5	1	1	
	11		G1-27	G1	34	751	657	15	7.40		B	7/F-23/F	下便	785	712.5	15	1	
	12		G1-41	G1	34	978.5	657	16	10.29		B	7/F-23/F	下便	1100	712.5	16	1	轉角
	13		G1-607	G1	34	1068.5	2137	6	13.70		A	17/F-22/F	全便	1102.5	2192.5	6	1	
	14		G1-607	G1	34	1068.5	2137	7	15.98		A	17/F-22/F	全便	1102.5	2192.5	7	1	
	15		G1-607A	G1	34	1068.5	2287	1	2.44		A	25/F	全便	1102.5	2342.5	1	1	
	16		G1-607A	G1	34	1068.5	2287	1	2.44		A	16/F	全便	1102.5	2342.5	1	1	第一批次交貨
	17		G1-607B	G1	34	1068.5	2387	1	2.55		A	23/F	全便	1102.5	2442.5	1	1	
	18		G1-607D	G1	34	1068.5	2087	1	2.23		A	26/F	全便	1102.5	2142.5	1	1	
	19		G1-608	G1	34	1253.5	2137	6	16.07		A	17/F-22/F	全便	1287.5	2192.5	6	1	
	20		G1-608	G1	34	1253.5	2137	7	18.75		A	7/F-15/F	全便	1287.5	2192.5	7	1	第二批次交貨
	21		G1-608A	G1	34	1253.5	2287	1	2.87		A	25/F	全便	1287.5	2342.5	1	1	
	22		G1-608A	G1	34	1253.5	2287	1	2.87		A	16/F	全便	1287.5	2342.5	1	1	第一批次交貨
	23		G1-608B	G1	34	1253.5	2387	1	2.99		A	23/F	全便	1287.5	2442.5	1	1	
	24	修訂B-修改呎吋並放行	G1-608D	G1	34	1253.5	2287	1	2.87		A	26/F	全便	1287.5	2342.5	1	1	
	25		G1-609	G1	34	1528.5	2137	6	19.60		A	17/F-22/F	全便	1562.5	2192.5	6	1	
	26		G1-609	G1	34	1528.5	2137	7	22.86		A	7/F-15/F	全便	1562.5	2192.5	7	1	第一批次交貨
	27		G1-609A	G1	34	1528.5	2287	1	3.50		A	25/F	全便	1562.5	2342.5	1	1	
	28		G1-609A	G1	34	1528.5	2287	1	3.50		A	16/F	全便	1562.5	2342.5	1	1	第一批次交貨
	29		G1-609B	G1	34	1528.5	2387	1	3.65		A	23/F	全便	1562.5	2442.5	1	1	
	30	修訂B-修改呎吋並放行	G1-609D	G1	34	1528.5	2287	1	3.50		A	26/F	全便	1562.5	2342.5	1	1	
	31		G1-610	G1	34	1628.5	2137	7	24.36		B	17/F-23/F	全便	1662.5	2192.5	7	1	
	32		G1-610	G1	34	1628.5	2137	7	24.36		B	7/F-15/F	全便	1662.5	2192.5	7	1	第一批次交貨
	33		G1-610A	G1	34	1628.5	2287	1	3.72		B	16/F	全便	1662.5	2342.5	1	1	第一批次交貨
	34		G1-611	G1	34	1868.5	2137	7	27.95		B	17/F-23/F	全便	1902.5	2192.5	7	1	
	35		G1-611	G1	34	1868.5	2137	7	27.95		B	7/F-15/F	全便	1902.5	2192.5	7	1	第一批次交貨
	36		G1-611A	G1	34	1868.5	2287	1	4.27		B	16/F	全便	1902.5	2342.5	1	1	第一批次交貨
	37		G1-612	G1	34	2220.5	2137	6	28.47		B	17/F-22/F	全便	2325	2192.5	6	1	轉角
	38		G1-612	G1	34	2220.5	2137	7	33.22		B	7/F-15/F	全便	2325	2192.5	7	1	轉角
	39		G1-612A	G1	34	2220.5	2287	1	5.08		B	16/F	全便	2325	2342.5	1	1	轉角
	40		G1-612B	G1	34	2220.5	2387	1	5.30		B	23/F	全便	2325	2442.5	1	1	轉角
	41		G1-612B	G1	34	2220.5	2087	1	4.63		B	25/F	全便	2325	2142.5	1	1	轉角
	42		G1-616A	G1	34	668.5	2287	2	3.06		B	25/F-26/F	全便	702.5	2342.5	2	1	
	43		G1-617	G1	34	1341	2137	6	17.19		B	17/F-22/F	全便	1375	2192.5	6	1	

美特鋁質 有限公司 MWT Aluminium Fabricator Ltd. 廠用玻璃B.M.表	工程號: J853	計算: 陳敬聰	日期: 2022.3.12	送呈:	胡哥
	地盤名稱: 九龍海坪邨	核對: 謝永林	日期: 2022.04.04	副本:	
	項目類別: 17座單元式幕牆	批准:		A/C Code:	

計算參考數值所屬位置分格

修改版次:	修改內容	玻璃圖號	顏色與類型	厚度 (mm)	玻璃尺寸		數量	總面積 平方米	使用位置	單位	樓層	分屬類 型	分格寬度	分格高 度	樓層 數量	每層數量	備註
					寬度W (mm)	高度H (mm)											
修改版次:					總計玻璃面積 (平方米):			1064.97									
44	G1-617		G1	34	1341	2137	7	20.06	J853-SD-CW-4608	B	7/F-15/F	全梗	1375	2192.5	7	1	第二批交貨
45	G1-617A		G1	34	1341	2287	1	3.07	J853-SD-CW-4608	B	16/F	全梗	1375	2342.5	1	1	第二批交貨
46	G1-617B		G1	34	1341	2387	1	3.20	J853-SD-CW-4608	B	23/F	全梗	1375	2442.5	1	1	
47	G1-618A		G1	34	1453.5	2287	2	6.65	J853-SD-CW-4608	B	25/F-26/F	全梗	1487.5	2342.5	2	1	
48	G1-619		G1	34	2068.5	2137	6	26.52	J853-SD-CW-4608	B	17/F-22/F	全梗	2102.5	2192.5	6	1	
49	G1-619		G1	34	2068.5	2137	5	22.10	J853-SD-CW-4608	B	9/F-15/F	全梗	2102.5	2192.5	5	1	第二批交貨
50	G1-619A		G1	34	2068.5	2287	1	4.73	J853-SD-CW-4608	B	16/F	全梗	2102.5	2342.5	1	1	第二批交貨
51	G1-619B		G1	34	2068.5	2287	1	4.94	J853-SD-CW-4608	B	23/F	全梗	2102.5	2442.5	1	1	
52	G1-620		G1	34	903.5	2137	6	11.58	J853-SD-CW-4608	B	17/F-22/F	全梗	937.5	2192.5	6	1	
53	G1-620		G1	34	903.5	2137	5	9.65	J853-SD-CW-4608	B	9/F-15/F	全梗	937.5	2192.5	5	1	第二批交貨
54	G1-620A		G1	34	903.5	2287	1	2.07	J853-SD-CW-4608	B	16/F	全梗	937.5	2342.5	1	1	第二批交貨
55	G1-620B		G1	34	903.5	2387	1	2.16	J853-SD-CW-4608	B	23/F	全梗	937.5	2442.5	1	1	
56	G1-621A		G1	34	866	2287	1	1.98	J853-SD-CW-4609	B	26/F	全梗	900	2342.5	1	1	
57	G1-622A		G1	34	1151	2287	1	2.63	J853-SD-CW-4609	B	26/F	全梗	1185	2342.5	1	1	
58	G1-623A		G1	34	1981	2287	1	4.53	J853-SD-CW-4609	B	26/F	全梗	2015	2342.5	1	1	
59							合計:	320									
60	G2-3		G2	32	753	1426.5	6	6.44	J853-SD-CW-4608	B	17/F-22/F	TH	815	1480	6	1	
61	G2-3		G2	32	753	1426.5	7	7.52	J853-SD-CW-4608	B	7/F-15/F	TH	815	1480	7	1	第二批交貨
62	G2-3A		G2	32	753	1576.5	1	1.19	J853-SD-CW-4608	B	16/F	TH	815	1630	1	1	第二批交貨
63	G2-3B		G2	32	753	1676.5	1	1.26	J853-SD-CW-4608	B	23/F	TH	815	1730	1	1	
64	G2-6		G2	32	538	1426.5	12	9.21	J853-SD-CW-4603	A	17/F-22/F	SH	600	1480	6	2	第二批交貨
65	G2-6		G2	32	538	1426.5	14	10.74	J853-SD-CW-4603	A	7/F-15/F	SH	600	1480	7	2	
66	G2-6		G2	32	538	1426.5	14	10.74	J853-SD-CW-4604	B	17/F-23/F	TH	600	1480	7	2	
67	G2-6		G2	32	538	1426.5	14	10.74	J853-SD-CW-4604	B	7/F-15/F	TH	600	1480	7	2	第二批交貨
68	G2-6		G2	32	538	1426.5	6	4.60	J853-SD-CW-4608	B	17/F-22/F	SH	600	1480	6	1	
69	G2-6		G2	32	538	1426.5	5	3.84	J853-SD-CW-4608	B	9/F-15/F	SH	600	1480	5	1	第二批交貨
70	G2-6A		G2	32	538	1576.5	2	1.70	J853-SD-CW-4603	A	25/F	SH	600	1630	1	2	
71	G2-6A		G2	32	538	1576.5	2	1.70	J853-SD-CW-4603	A	16/F	SH	600	1630	1	2	第二批交貨
72	G2-6A		G2	32	538	1576.5	2	1.70	J853-SD-CW-4604	B	16/F	TH	600	1630	1	2	第二批交貨
73	G2-6A		G2	32	538	1576.5	1	0.85	J853-SD-CW-4608	B	16/F	SH	600	1630	1	1	第二批交貨
74	G2-6A		G2	32	538	1576.5	2	1.70	J853-SD-CW-4609	B	26/F	SH	600	1630	1	2	第二批交貨
75	G2-6B		G2	32	538	1676.5	2	1.80	J853-SD-CW-4603	A	23/F	SH	600	1730	1	2	
76	G2-6B		G2	32	538	1676.5	1	0.90	J853-SD-CW-4608	B	23/F	SH	600	1730	1	1	
77	修訂B-修改呎吋 並放行		G2	32	538	1576.5	2	1.70	J853-SD-CW-4603	A	26/F	SH	600	1630	1	2	
78	G2-18A		G2	32	688	1576.5	2	2.17	J853-SD-CW-4609	B	26/F	TH	750	1630	1	2	
79	G2-19		G2	32	580.5	1426.5	6	4.97	J853-SD-CW-4603	A	17/F-22/F	SH	642.5	1480	6	1	
80	G2-19		G2	32	580.5	1426.5	7	5.80	J853-SD-CW-4603	A	7/F-15/F	SH	642.5	1480	7	1	第二批交貨
81	G2-19A		G2	32	580.5	1576.5	1	0.92	J853-SD-CW-4603	A	25/F	SH	642.5	1630	1	1	
82	G2-19A		G2	32	580.5	1576.5	1	0.92	J853-SD-CW-4603	A	16/F	SH	642.5	1630	1	1	第二批交貨
83	G2-19B		G2	32	580.5	1676.5	1	0.97	J853-SD-CW-4603	A	23/F	SH	642.5	1730	1	1	
84	G2-19D		G2	32	580.5	1376.5	1	0.80	J853-SD-CW-4603	A	26/F	SH	642.5	1430	1	1	
85	G2-20		G2	32	738	1426.5	6	6.32	J853-SD-CW-4608	B	17/F-22/F	TH	800	1480	6	1	
86	G2-20		G2	32	738	1426.5	5	5.26	J853-SD-CW-4608	B	9/F-15/F	TH	800	1480	5	1	第二批交貨

工程號:	J853	計畫:	陳敏聰	日期:	2022.1.12	量度:	胡哥
地址名稱:	九龍延平道	校對:	謝永林	日期:	2022.04.04	副本:	
項目類別:	工廠單元式玻璃	批准:		1064.97		A/C Code:	

計算參考數值所屬位置表格

修改版次:	序號	修改內容	玻璃圖號	顏色與類型	厚度 (mm)	玻璃尺寸		數量	總面積 平方米	使用位置	單位	樓層	分類類型	分格寬度	分格高度	樓層	每層數量	備註
						寬度W (mm)	高度H (mm)											
	87	G2-20A		G2	32	738	1576.5	1	1.16	J853-SD-CW-4608	B	16/F	TH	800	1630	1	1	第一批次交貨
	88	G2-20B		G2	32	738	1676.5	1	1.24	J853-SD-CW-4608	B	23/F	TH	800	1730	1	1	
	89	G2-21		G2	32	988	1426.5	6	8.46	J853-SD-CW-4603	A	17/F-22/F	SH	1050	1480	6	1	
	90	G2-21		G2	32	988	1426.5	7	9.87	J853-SD-CW-4603	A	7/F-15/F	SH	1050	1480	7	1	第一批次交貨
	91	G2-21A		G2	32	988	1576.5	1	1.56	J853-SD-CW-4603	A	25/F	SH	1050	1630	1	1	
	92	G2-21A		G2	32	988	1576.5	1	1.56	J853-SD-CW-4603	A	16/F	SH	1050	1630	1	1	第一批次交貨
	93	G2-21B		G2	32	988	1676.5	1	1.66	J853-SD-CW-4603	A	23/F	SH	1050	1730	1	1	
	94	G2-21D		G2	32	988	1376.5	1	1.36	J853-SD-CW-4603	A	26/F	SH	1050	1430	1	1	
	95	G2-26A		G2	32	838	1576.5	1	1.32	J853-SD-CW-4609	B	26/F	TH	900	1630	1	1	
	96	G2-27		G2	32	723	1426.5	7	7.22	J853-SD-CW-4604	B	17/F-23/F	TH	785	1480	7	1	
	97	G2-27		G2	32	723	1426.5	7	7.22	J853-SD-CW-4604	B	7/F-15/F	TH	785	1480	7	1	
	98	G2-27A		G2	32	723	1576.5	1	1.14	J853-SD-CW-4604	B	16/F	TH	785	1630	1	1	第一批次交貨
	99	G2b-41		G2	32	964	1426.5	6	8.25	J853-SD-CW-4605	B	17/F-22/F	TH	1100	1480	6	1	轉角
	100	G2b-41		G2	32	964	1426.5	7	9.63	J853-SD-CW-4605	B	7/F-15/F	TH	1100	1480	7	1	轉角
	101	G2b-41A		G2	32	964	1576.5	1	1.52	J853-SD-CW-4605	B	16/F	TH	1100	1630	1	1	轉角
	102	G2b-41B		G2	32	964	1676.5	1	1.62	J853-SD-CW-4605	B	23/F	TH	1100	1730	1	1	轉角
	103	G2b-41D		G2	32	964	1376.5	1	1.33	J853-SD-CW-4605	B	25/F	TH	1100	1430	1	1	轉角
	104						合計:	175	172.54									
	105	G4-3		G4	12	781	903	15	10.58	J853-SD-CW-4608	B	7/F-23/F	上樓	815	957.5	15	1	第一批次交貨 7/F ~ 16/F (省略 13/F, 14/F)
	106	G4-6		G4	12	566	903	32	16.36	J853-SD-CW-4603	A	7/F-25/F	上樓	600	957.5	16	2	第一批次交貨 7/F ~ 16/F (省略 13/F, 14/F)
	107	G4-6		G4	12	566	903	28	14.31	J853-SD-CW-4604	B	7/F-22/F	上樓	600	957.5	14	2	第一批次交貨 7/F ~ 16/F (省略 13/F, 14/F)
	108	G4-6		G4	12	566	903	12	6.13	J853-SD-CW-4608	B	9/F-22/F	上樓	600	957.5	12	1	第一批次交貨 9/F ~ 16/F (省略 13/F, 14/F)
	109	G4-6Z		G4	12	566	753	1	0.43	J853-SD-CW-4608	B	23/F	上樓	600	807.5	1	1	特殊高度
	110	G4-6		G4	12	566	903	2	1.02	J853-SD-CW-4609	B	25/F	上樓	600	957.5	1	2	第一批次交貨 7/F ~ 16/F (省略 13/F, 14/F)
	111	G4-6A		G4	12	566	2288	2	2.59	J853-SD-CW-4609	B	26/F	上樓	600	2342.5	1	2	特殊高度
	112	G4-18		G4	12	716	903	2	1.29	J853-SD-CW-4609	B	25/F	上樓	750	957.5	1	2	第一批次交貨 7/F ~ 16/F (省略 13/F, 14/F)
	113	G4-19		G4	12	608.5	903	16	8.79	J853-SD-CW-4603	A	7/F-25/F	上樓	642.5	957.5	16	1	第一批次交貨 9/F ~ 16/F (省略 13/F, 14/F)
	114	G4-20		G4	12	766	903	12	8.30	J853-SD-CW-4608	B	9/F-22/F	上樓	800	957.5	12	1	第一批次交貨 7/F ~ 16/F (省略 13/F, 14/F)
	115	G4-20Z		G4	12	766	753	1	0.58	J853-SD-CW-4608	B	23/F	上樓	800	807.5	1	1	特殊高度
	116	G4-21		G4	12	1016	903	16	14.68	J853-SD-CW-4603	A	7/F-25/F	上樓	1050	957.5	16	1	第一批次交貨 7/F ~ 16/F (省略 13/F, 14/F)
	117	G4-27		G4	12	751	903	14	9.49	J853-SD-CW-4604	B	7/F-22/F	上樓	785	957.5	14	1	第一批次交貨 7/F ~ 16/F (省略 13/F, 14/F)
	118	G4-41		G4	12	978.5	903	15	13.25	J853-SD-CW-4605	B	7/F-23/F	上樓	1100	957.5	15	1	轉角
	119	G4-607		G4	12	1068.5	903	16	15.44	J853-SD-CW-4603	A	7/F-25/F	上樓	1102.5	957.5	16	1	第一批次交貨 7/F ~ 16/F (省略 13/F, 14/F)
	120	G4-608		G4	12	1253.5	903	16	18.11	J853-SD-CW-4603	A	7/F-25/F	上樓	1287.5	957.5	16	1	第一批次交貨 7/F ~ 16/F (省略 13/F, 14/F)
	121	G4-609		G4	12	1528.5	903	16	22.08	J853-SD-CW-4603	A	7/F-25/F	上樓	1562.5	957.5	16	1	第一批次交貨 7/F ~ 16/F (省略 13/F, 14/F)
	122	G4-610		G4	12	1628.5	903	14	20.59	J853-SD-CW-4604	B	7/F-22/F	上樓	1662.5	957.5	14	1	第一批次交貨 7/F ~ 16/F (省略 13/F, 14/F)
	123	G4-611		G4	12	1868.5	903	14	23.62	J853-SD-CW-4604	B	7/F-22/F	上樓	1902.5	957.5	14	1	第一批次交貨 7/F ~ 16/F (省略 13/F, 14/F)
	124	G4-612		G4	12	2220.5	903	15	30.08	J853-SD-CW-4605	B	7/F-23/F	上樓	2325	957.5	15	1	轉角
	125	G4-616		G4	12	668.5	903	1	0.60	J853-SD-CW-4608	B	25/F	上樓	702.5	957.5	1	1	第一批次交貨 7/F ~ 16/F (省略 13/F, 14/F)
	126	G4-617		G4	12	1341	903	15	18.16	J853-SD-CW-4608	B	7/F-23/F	上樓	1375	957.5	15	1	第一批次交貨 7/F ~ 16/F (省略 13/F, 14/F)
	127	G4-618		G4	12	1453.5	903	1	1.31	J853-SD-CW-4608	B	25/F	上樓	1487.5	957.5	1	1	第一批次交貨 7/F ~ 16/F (省略 13/F, 14/F)
	128	G4-619		G4	12	2068.5	903	12	22.41	J853-SD-CW-4608	B	9/F-22/F	上樓	2102.5	957.5	12	1	第一批次交貨 9/F ~ 16/F (省略 13/F, 14/F)
	129	G4-619Z		G4	12	2068.5	753	1	1.56	J853-SD-CW-4608	B	23/F	上樓	2102.5	807.5	1	1	特殊高度
	130	G4-620		G4	12	903.5	903	12	9.79	J853-SD-CW-4608	B	9/F-22/F	上樓	937.5	957.5	12	1	第一批次交貨 9/F ~ 16/F (省略 13/F, 14/F)

	工程號: J853	計算: 陳敬聰	日期: 2022.3.12	項目: 望星	胡哲
	地點名稱: 九龍旺角	核對: 謝永林	日期: 2022.04.04	副本: A/C Code:	
項目類別: J7座單元式玻璃	批准:	總計玻璃面積 (平方米): 1064.97			

修改版次:	序號	修改內容	玻璃圖號	顏色與類型	厚度 (mm)	玻璃尺寸		數量	總面積 平方米	使用位置	單位	樓層	分層類型	分格寬度	分格高度	樓層	每層數量	備註
						寬度W (mm)	高度H (mm)											
	131		G4-620Z	G4	12	903.5	253	1	0.68	J853-SD-CW-4608	B	22/F	上樓	927.5	807.5	1	1	特殊高度
	132		G4-621	G4	12	866	903	1	0.78	J853-SD-CW-4609	B	25/F	上樓	900	957.5	1	1	
	133		G4-622	G4	12	1151	903	1	1.04	J853-SD-CW-4609	B	25/F	上樓	1185	957.5	1	1	
	134		G4-623	G4	12	1981	903	1	1.79	J853-SD-CW-4609	B	25/F	上樓	2015	957.5	1	1	
	135	待定	G4-624	G4	12	2066	903	1	1.87	J853-SD-CW-4609	B	25/F	上樓	2100	957.5	1	1	
	136							合計:	297.72									
	137		G5-3Y	G5	12	745	357.5	15	4.00	J853-SD-CW-4608	B	7/F-23/F	擱河	815	357.5	15	1	特殊高度
	138		G5-6	G5	12	530	297.5	34	5.36	J853-SD-CW-4603	A	7/F-26/F	擱河	600	297.5	17	2	第一批交貨 7/F ~ 16/F (省略 13/F, 14/F)
	139		G5-6	G5	12	530	297.5	30	4.73	J853-SD-CW-4604	B	7/F-23/F	擱河	600	297.5	15	2	第一批交貨 7/F ~ 16/F (省略 13/F, 14/F)
	140		G5-6X	G5	12	530	407.5	13	2.81	J853-SD-CW-4609	B	9/F-23/F	擱河	600	407.5	13	1	特殊高度
	141		G5-6	G5	12	530	297.5	2	0.32	J853-SD-CW-4609	B	26/F	擱河	600	297.5	1	2	第一批交貨 9/F ~ 16/F (省略 13/F, 14/F)
	142		G5-18	G5	12	680	297.5	2	0.40	J853-SD-CW-4609	B	26/F	擱河	750	297.5	1	2	第一批交貨 7/F ~ 16/F (省略 13/F, 14/F)
	143		G5-19	G5	12	572.5	297.5	17	2.90	J853-SD-CW-4603	A	7/F-26/F	擱河	642.5	297.5	17	1	第一批交貨 7/F ~ 16/F (省略 13/F, 14/F)
	144		G5-20	G5	12	730	297.5	13	2.82	J853-SD-CW-4608	B	9/F-23/F	擱河	800	297.5	13	1	第一批交貨 7/F ~ 16/F (省略 13/F, 14/F)
	145		G5-21	G5	12	980	297.5	17	4.96	J853-SD-CW-4603	A	7/F-26/F	擱河	1050	297.5	17	1	第一批交貨 7/F ~ 16/F (省略 13/F, 14/F)
	146		G5-26	G5	12	830	297.5	1	0.25	J853-SD-CW-4609	B	26/F	擱河	900	297.5	1	1	
	147		G5-27	G5	12	715	297.5	15	3.19	J853-SD-CW-4604	B	7/F-23/F	擱河	785	297.5	15	1	第一批交貨 7/F ~ 16/F (省略 13/F, 14/F)
	148		G5-41	G5	12	883	297.5	16	4.20	J853-SD-CW-4605	B	7/F-23/F	擱河	1100	297.5	16	1	轉角
	149							合計:	175									

- (1) 本表中玻璃採用廣東海特種玻璃技術有限公司，樣板代號亦為三鑫產品代號。
- (2) 本表中所有玻璃對角線尺寸偏差要求不超過負2mm。
- (3) 本表中玻璃要求粗磨處理並倒角，擱河玻璃頂底要精磨，而所有玻璃之入牆方向需保持一致。
- (4) 本表中所有玻璃成品均需用雙面膠保護，用透明膠紙膠紙紙面用一吋長白膠紙做雙面膠保護，以便識別。
- (5) 本表中所有玻璃成品均需用透明室內外及其玻璃編號/使用位置/樓層，以便識別。
- (G1) 10mm (Heat Strengthened)+12mm Air +12mm (Tempered) IGU(10mm FDNB0-54T#2 + 12A + 12mm Clear) Sample No.: D21031911
- (G2) 10mm (Heat Strengthened)+12mm Air +10mm (Tempered) IGU (10mm FDNB0-54T#2 + 12A + 10mm Clear) Sample No.: D21031909
- (G4) 12mm Clear (Heat Strengthened) with CST154(10mm Clear #2 SSC-50T) Sample No.: D21032005
- (G5) 12mm Clear Tempered Glass(12mm Clear) Sample No.: D21032007

加工注意事項/玻璃類型描述:

圖則登記表
DRAWING REGISTER

工程名稱 Project Title:	九龍延坪道 (大貨 (T7座))
	幕墙玻璃 (玻璃加工图/位置图)
工程編號 Project No:	J-853

接收日期 Receiving Date (適用於客戶圖則)

年									
月									
日									

分發予 Distributed To


發出日期 Issued Date


年	22								
月	4								
日	4								

圖則編號 Drg. No.	圖則名稱 Drawing Title
G1	玻璃加工图 (大梗窗玻璃+小梗窗玻璃)
G2	玻璃加工图 (生窗玻璃)
G2b-41	玻璃加工图 (生窗轉角玻璃)
G4	玻璃加工图 (背板位玻璃)
G5	玻璃加工图 (攔河玻璃)
J853-T5-CW-4603	玻璃位置图
J853-T5-CW-4604	玻璃位置图
J853-T5-CW-4605	玻璃位置图
J853-T5-CW-4608	玻璃位置图
J853-T5-CW-4609	玻璃位置图

修訂編號
Revision No.


1	-								
2	-								
3	-								
4	-								
5	-								
6	-								
7	-								
8	-								
9	-								
10	-								


 美特鋁質有限公司 MIDI Aluminium Fabricator Ltd.				類別	物料號		
修改				制圖 陳敏聰	2022.3.10	圖號 G1	
日期				復核 謝永林	2022.3.16	數量 見BOM表	
				批准		位置 見BOM表	

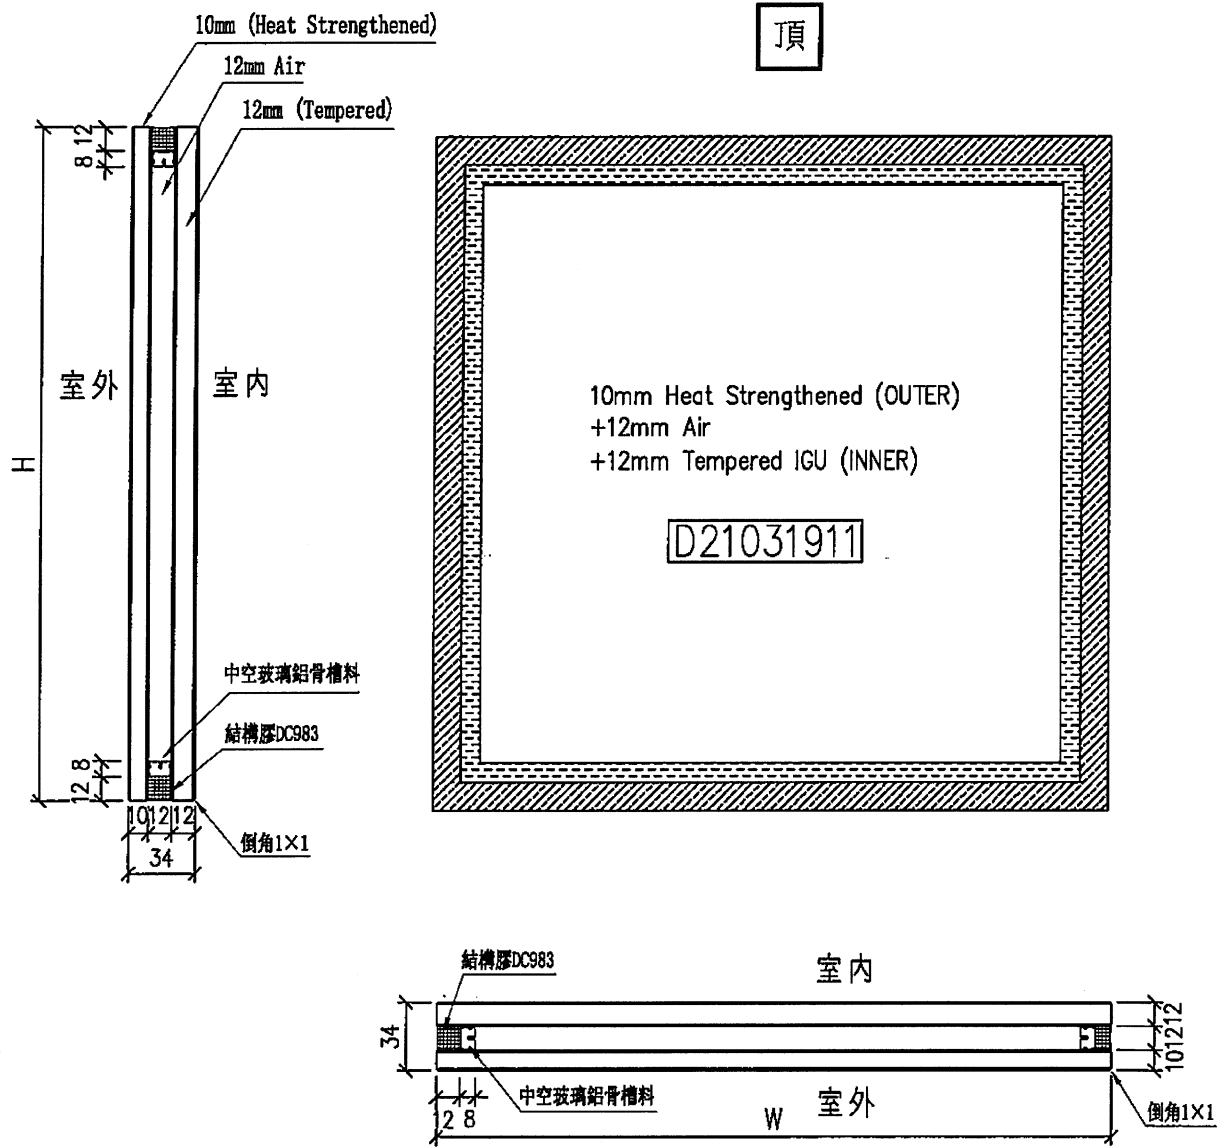



工程號	J-853	地盤	九龍延坪道	附 件
名稱	玻璃加工圖 (大梗窗玻璃+小梗窗玻璃)			
材料				
顏色	10mm FDNB0-54T#2+12A+12mm Clear	工廠	√	

EG-DWG4

 美特鋁質有限公司 MIDI Aluminium Fabricator Ltd.				類別	物料號		
修改				制圖 陳敏聰	2022.3.10	圖號 G2	
日期				復核 謝永林	2022.3.16	數量 見BOM表	
				批准		位置 見BOM表	

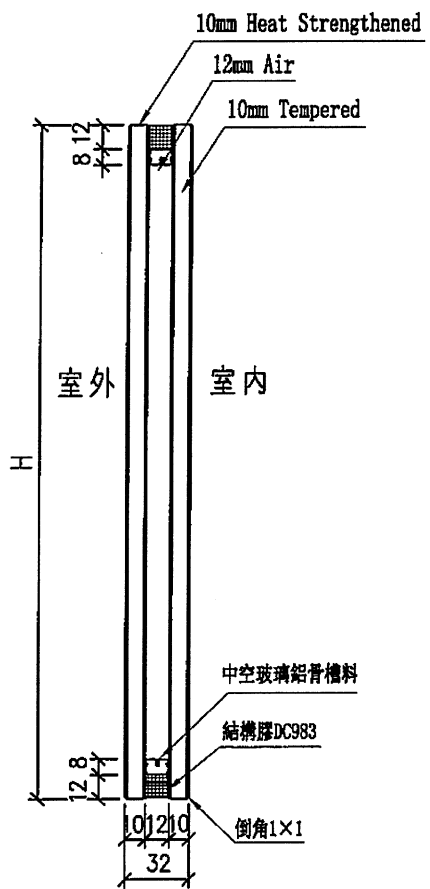

頂

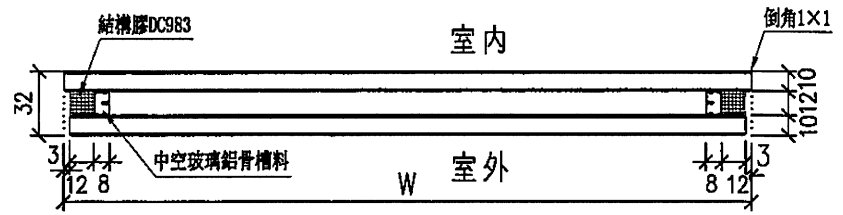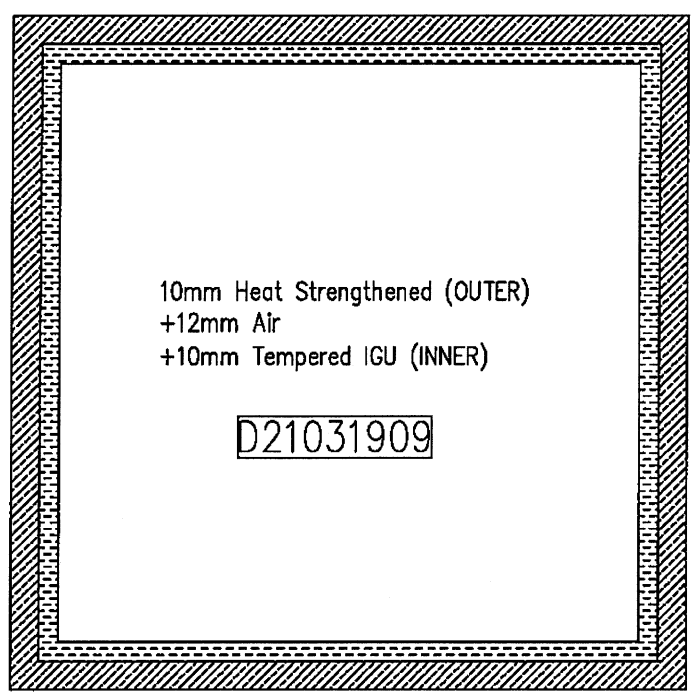

工程號	J-853	地盤	九龍延坪道	附 件
名稱	玻璃加工圖 (生窗玻璃)		採用	
材料			地盤	
顏色	10mm FDNB0-54T#2+12A+10mm Clear		工廠	
				√

For Checking

美特鋁質 MTI Aluminium Fabricator Ltd.		工程號: J853		日期: 2022.3.12		項目名稱: 廠用玻璃B.M.表		日期: 2022.04.04		樓層		計算參考數值所屬位置分格				
廠用玻璃B.M.表		九龍旺角		2022.04.04		總計玻璃面積 (平方米): 1061.97		2022.04.04		明哥		計算參考數值所屬位置分格				
項目類別: 總計玻璃數量 (塊):		厚度 (mm): 34		玻璃尺寸 (mm): 寬x高 (mm)		數量		總面積 (平方米)		樓層		備註				
修改版次:	修改內容	玻璃圖號	顏色與類型	厚度 (mm)	寬x高 (mm)	數量	總面積 (平方米)	單位	樓層	分類類型	分格寬度	分格高度	樓層	每層數量	備註	
1	G1-3		G1	34	781	15	7.70	B	7/F-23/F	下樓	815	712.5	15	1	第一批次交貨 7/F ~ 16/F (省略 13/F, 14/F)	
2	G1-6		G1	34	566	34	12.64	A	7/F-26/F	下樓	600	712.5	17	2	第一批次交貨 7/F ~ 16/F (省略 13/F, 14/F)	
3	G1-6		G1	34	566	30	11.16	B	7/F-23/F	下樓	600	712.5	15	2	第一批次交貨 7/F ~ 16/F (省略 13/F, 14/F)	
4	G1-6		G1	34	566	13	4.83	B	9/F-23/F	下樓	600	712.5	13	1	第一批次交貨 9/F ~ 16/F (省略 13/F, 14/F)	
5	G1-6		G1	34	566	2	0.74	B	26/F	下樓	600	712.5	1	2		
6	G1-18		G1	34	716	657	2	0.94	26/F	下樓	750	712.5	1	2		
7	G1-19		G1	34	608.5	657	17	6.80	A	7/F-26/F	下樓	642.5	712.5	17	1	第一批次交貨 7/F ~ 16/F (省略 13/F, 14/F)
8	G1-20		G1	34	766	657	13	6.54	B	9/F-23/F	下樓	800	712.5	13	1	第一批次交貨 9/F ~ 16/F (省略 13/F, 14/F)
9	G1-21		G1	34	1016	657	17	11.35	A	7/F-26/F	下樓	1050	712.5	17	1	第一批次交貨 7/F ~ 16/F (省略 13/F, 14/F)
10	G1-26		G1	34	866	657	1	0.57	B	26/F	下樓	900	712.5	1	1	
11	G1-27		G1	34	751	657	15	7.40	B	7/F-23/F	下樓	785	712.5	15	1	
12	G1-41		G1	34	978.5	657	16	10.29	B	7/F-23/F	下樓	1100	712.5	16	1	轉角
13	G1-607		G1	34	1068.5	2137	6	13.70	A	17/F-22/F	全樓	1102.5	2192.5	6	1	
14	G1-607		G1	34	1068.5	2137	7	15.98	A	7/F-15/F	全樓	1102.5	2192.5	7	1	
15	G1-607A		G1	34	1068.5	2287	1	2.44	A	25/F	全樓	1102.5	2342.5	1	1	
16	G1-607A		G1	34	1068.5	2287	1	2.44	A	16/F	全樓	1102.5	2342.5	1	1	
17	G1-607B		G1	34	1068.5	2287	1	2.55	A	23/F	全樓	1102.5	2442.5	1	1	第一批次交貨
18	G1-607D		G1	34	1068.5	2087	1	2.23	A	26/F	全樓	1102.5	2142.5	1	1	
19	G1-608		G1	34	1253.5	2137	6	16.07	A	17/F-22/F	全樓	1287.5	2192.5	6	1	
20	G1-608		G1	34	1253.5	2137	7	18.75	A	7/F-15/F	全樓	1287.5	2192.5	7	1	第一批次交貨
21	G1-608A		G1	34	1253.5	2287	1	2.87	A	25/F	全樓	1287.5	2342.5	1	1	
22	G1-608A		G1	34	1253.5	2287	1	2.87	A	16/F	全樓	1287.5	2342.5	1	1	第一批次交貨
23	G1-608B		G1	34	1253.5	2387	1	2.99	A	23/F	全樓	1287.5	2442.5	1	1	
24	G1-608D		G1	34	1253.5	2287	1	2.87	A	26/F	全樓	1287.5	2342.5	1	1	
25	G1-609		G1	34	1528.5	2137	6	19.60	A	17/F-22/F	全樓	1562.5	2192.5	6	1	
26	G1-609		G1	34	1528.5	2137	7	22.86	A	7/F-15/F	全樓	1562.5	2192.5	7	1	第一批次交貨
27	G1-609A		G1	34	1528.5	2287	1	3.50	A	25/F	全樓	1562.5	2342.5	1	1	
28	G1-609A		G1	34	1528.5	2287	1	3.50	A	16/F	全樓	1562.5	2342.5	1	1	第一批次交貨
29	G1-609B		G1	34	1528.5	2387	1	3.65	A	23/F	全樓	1562.5	2442.5	1	1	
30	G1-609D		G1	34	1528.5	2287	1	3.50	A	26/F	全樓	1562.5	2342.5	1	1	
31	G1-610		G1	34	1628.5	2137	7	24.36	B	17/F-23/F	全樓	1662.5	2192.5	7	1	
32	G1-610		G1	34	1628.5	2137	7	24.36	B	7/F-15/F	全樓	1662.5	2192.5	7	1	第一批次交貨
33	G1-610A		G1	34	1628.5	2287	1	3.72	B	16/F	全樓	1662.5	2342.5	1	1	第一批次交貨
34	G1-611		G1	34	1868.5	2137	7	27.95	B	17/F-23/F	全樓	1902.5	2192.5	7	1	
35	G1-611		G1	34	1868.5	2137	7	27.95	B	7/F-15/F	全樓	1902.5	2192.5	7	1	第一批次交貨
36	G1-611A		G1	34	1868.5	2287	1	4.27	B	16/F	全樓	1902.5	2342.5	1	1	第一批次交貨
37	G1-612		G1	34	2220.5	2137	6	28.47	B	17/F-22/F	全樓	2325	2192.5	6	1	轉角
38	G1-612		G1	34	2220.5	2137	7	33.22	B	7/F-15/F	全樓	2325	2192.5	7	1	轉角
39	G1-612A		G1	34	2220.5	2287	1	5.08	B	16/F	全樓	2325	2342.5	1	1	轉角
40	G1-612B		G1	34	2220.5	2387	1	5.30	B	23/F	全樓	2325	2442.5	1	1	轉角
41	G1-612D		G1	34	2220.5	2087	1	4.63	B	25/F	全樓	2325	2142.5	1	1	轉角
42	G1-616A		G1	34	668.5	2287	2	3.06	B	25/F-26/F	全樓	702.5	2342.5	2	1	
43	G1-617		G1	34	1341	2137	6	17.19	B	17/F-22/F	全樓	1375	2192.5	6	1	

美特鋁質 有限公司 MTR Aluminium Fabricator Ltd.		工程號: J853 地點名稱: 九龍旺角道 項目類別: 17座單元式商場	計算: 陳敬聰 校對: 謝永林 批准:	日期: 2022.12.12 日期: 2022.04.04	送呈: 胡哥 副本:	計算參考數值所屬位置分格 A/C Code:
---	--	--	---------------------------	----------------------------------	---------------	---------------------------

修改版次:	玻璃圖號	顏色與類型	厚度 (mm)	玻璃尺寸		總面積 (平方米)	數量	單位	樓層	分層類型	分格寬度	分格高度	樓層	每層數量	備註
				寬度 (mm)	高度 (mm)										
	總計玻璃面積 (平方米): 1064.97														
44	G1-617	G1	34	1341	2137	20.06	7	B	7/F-15/F	全梗	1375	2192.5	7	1	第一批次交貨
45	G1-617A	G1	34	1341	2287	3.07	1	B	16/F	全梗	1375	2342.5	1	1	第一批次交貨
46	G1-617B	G1	34	1341	2387	3.20	1	B	23/F	全梗	1375	2442.5	1	1	
47	G1-618A	G1	34	1453.5	2287	6.65	2	B	25/F-26/F	全梗	1487.5	2342.5	2	1	
48	G1-619	G1	34	2068.5	2137	26.52	6	B	17/F-22/F	全梗	2102.5	2192.5	6	1	
49	G1-619	G1	34	2068.5	2137	22.10	5	B	9/F-15/F	全梗	2102.5	2192.5	5	1	第一批次交貨
50	G1-619A	G1	34	2068.5	2287	4.73	1	B	16/F	全梗	2102.5	2342.5	1	1	第一批次交貨
51	G1-619B	G1	34	2068.5	2387	4.94	1	B	23/F	全梗	2102.5	2442.5	1	1	
52	G1-620	G1	34	903.5	2137	6.11	6	B	17/F-22/F	全梗	937.5	2192.5	6	1	
53	G1-620A	G1	34	903.5	2137	9.65	5	B	9/F-15/F	全梗	937.5	2192.5	5	1	第一批次交貨
54	G1-620A	G1	34	903.5	2287	2.07	1	B	16/F	全梗	937.5	2342.5	1	1	第一批次交貨
55	G1-620B	G1	34	903.5	2387	2.16	1	B	23/F	全梗	937.5	2442.5	1	1	
56	G1-621A	G1	34	866	2287	1.98	1	B	26/F	全梗	900	2342.5	1	1	
57	G1-622A	G1	34	1151	2287	2.63	1	B	26/F	全梗	1185	2342.5	1	1	
58	G1-623A	G1	34	1981	2287	4.53	1	B	26/F	全梗	2015	2342.5	1	1	
59	合計: 320 558.77														

60	G2-3	G2	32	753	1426.5	6.44	6	B	17/F-22/F	TH	815	1480	6	1	
61	G2-3	G2	32	753	1426.5	7	7	B	7/F-15/F	TH	815	1480	7	1	第一批次交貨
62	G2-3A	G2	32	753	1576.5	1.19	1	B	16/F	TH	815	1630	1	1	第一批次交貨
63	G2-3B	G2	32	753	1676.5	1.26	1	B	23/F	TH	815	1730	1	1	
64	G2-6	G2	32	538	1426.5	9.21	12	A	17/F-22/F	SH	600	1480	6	2	
65	G2-6	G2	32	538	1426.5	10.74	14	A	7/F-15/F	SH	600	1480	7	2	第一批次交貨
66	G2-6	G2	32	538	1426.5	10.74	14	B	17/F-23/F	TH	600	1480	7	2	
67	G2-6	G2	32	538	1426.5	10.74	14	B	7/F-15/F	TH	600	1480	7	2	第一批次交貨
68	G2-6	G2	32	538	1426.5	6	6	B	17/F-22/F	SH	600	1480	6	1	第一批次交貨
69	G2-6	G2	32	538	1426.5	3.84	5	B	9/F-15/F	SH	600	1480	5	1	第一批次交貨
70	G2-6A	G2	32	538	1576.5	2	2	A	25/F	SH	600	1630	1	2	
71	G2-6A	G2	32	538	1576.5	2	2	A	16/F	SH	600	1630	1	2	第一批次交貨
72	G2-6A	G2	32	538	1576.5	2	2	B	16/F	TH	600	1630	1	2	第一批次交貨
73	G2-6A	G2	32	538	1576.5	1	1	B	16/F	SH	600	1630	1	1	第一批次交貨
74	G2-6A	G2	32	538	1576.5	2	2	B	26/F	SH	600	1630	1	2	
75	G2-6B	G2	32	538	1676.5	2	2	A	23/F	SH	600	1730	1	2	
76	G2-6B	G2	32	538	1676.5	1	1	B	23/F	SH	600	1730	1	1	
77	G2-6D	G2	32	538	1576.5	2	2	A	26/F	SH	600	1630	1	2	
78	G2-18A	G2	32	688	1576.5	2	2	B	26/F	TH	750	1630	1	2	
79	G2-19	G2	32	580.5	1426.5	6	6	A	17/F-22/F	SH	642.5	1480	6	1	
80	G2-19	G2	32	580.5	1426.5	7	5.80	A	7/F-15/F	SH	642.5	1480	7	1	第一批次交貨
81	G2-19A	G2	32	580.5	1576.5	1	0.92	A	25/F	SH	642.5	1630	1	1	
82	G2-19A	G2	32	580.5	1576.5	1	0.92	A	16/F	SH	642.5	1630	1	1	第一批次交貨
83	G2-19B	G2	32	580.5	1676.5	1	0.97	A	23/F	SH	642.5	1730	1	1	
84	G2-19D	G2	32	580.5	1376.5	1	0.80	A	26/F	SH	642.5	1430	1	1	
85	G2-20	G2	32	738	1426.5	6	6.32	B	17/F-22/F	TH	800	1480	6	1	
86	G2-20	G2	32	738	1426.5	5	5.26	B	9/F-15/F	TH	800	1480	5	1	第一批次交貨

美特鋁質有限公司 MILV Aluminum Fabricator Ltd.		工程號: JRS5 九龍磁埤道 地址名稱: 17度單元式幕牆 項目類別: 總計玻璃數量(塊): 976 總計玻璃面積(平方米): 1064.97	計算: 陳敬聰 校對: 謝永林 日期: 2022.04.04 日期: 2022.04.04 送呈: 副本 A/C Code:	胡哥
--	--	--	---	----

計算參考數值所屬位置分格

修改版次:	序號	修改內容	玻璃圖號	顏色與類型	厚度 (mm)	玻璃尺寸		數量	總面積 平方米	使用位置	單位	樓層	分層類型	分格寬度	分格高度	樓層	每層數量	備註
						寬度W (mm)	高度H (mm)											
	87	G2-20A		G2	32	738	1576.5	1	1.16	J853-SD-CW-4608	B	16/F	TH	800	1630	1	1	第一批次交貨
	88	G2-20B		G2	32	738	1676.5	1	1.24	J853-SD-CW-4608	B	23/F	TH	800	1730	1	1	
	89	G2-21		G2	32	988	1426.5	6	8.46	J853-SD-CW-4603	A	17/F-22/F	SH	1050	1480	6	1	第一批次交貨
	90	G2-21		G2	32	988	1426.5	7	9.87	J853-SD-CW-4603	A	7/F-15/F	SH	1050	1480	7	1	
	91	G2-21A		G2	32	988	1576.5	1	1.36	J853-SD-CW-4603	A	25/F	SH	1050	1630	1	1	
	92	G2-21A		G2	32	988	1576.5	1	1.36	J853-SD-CW-4603	A	16/F	SH	1050	1630	1	1	第一批次交貨
	93	G2-21B		G2	32	988	1676.5	1	1.66	J853-SD-CW-4603	A	23/F	SH	1050	1730	1	1	
	94	G2-21D		G2	32	988	1376.5	1	1.36	J853-SD-CW-4603	A	26/F	SH	1050	1430	1	1	
	95	G2-26A		G2	32	838	1576.5	1	1.32	J853-SD-CW-4609	B	26/F	TH	900	1630	1	1	
	96	G2-27		G2	32	723	1426.5	7	7.22	J853-SD-CW-4604	B	17/F-23/F	TH	785	1480	7	1	
	97	G2-27		G2	32	723	1426.5	7	7.22	J853-SD-CW-4604	B	7/F-15/F	TH	785	1480	7	1	第一批次交貨
	98	G2-27A		G2	32	723	1576.5	1	1.14	J853-SD-CW-4604	B	16/F	TH	785	1630	1	1	第一批次交貨
	99	G2b-41		G2	32	964	1426.5	6	8.25	J853-SD-CW-4605	B	17/F-22/F	TH	1100	1480	6	1	轉角
	100	G2b-41		G2	32	964	1426.5	7	9.63	J853-SD-CW-4605	B	7/F-15/F	TH	1100	1480	7	1	轉角
	101	G2b-41A		G2	32	964	1576.5	1	1.52	J853-SD-CW-4605	B	16/F	TH	1100	1630	1	1	轉角
	102	G2b-41B		G2	32	964	1676.5	1	1.62	J853-SD-CW-4605	B	23/F	TH	1100	1730	1	1	轉角
	103	G2b-41D		G2	32	964	1376.5	1	1.33	J853-SD-CW-4605	B	25/F	TH	1100	1430	1	1	轉角
	104							合計:	175	172.54								
	105	G4-3		G4	12	781	903	15	10.58	J853-SD-CW-4608	B	7/F-23/F	上樓	815	957.5	15	1	第一批次交貨 7/F ~ 16/F (省略 13/F, 14/F)
	106	G4-6		G4	12	566	903	32	16.36	J853-SD-CW-4603	A	7/F-25/F	上樓	600	957.5	16	2	第一批次交貨 7/F ~ 16/F (省略 13/F, 14/F)
	107	G4-6		G4	12	566	903	28	14.31	J853-SD-CW-4604	B	7/F-22/F	上樓	600	957.5	14	2	第一批次交貨 9/F ~ 16/F (省略 13/F, 14/F)
	108	G4-6		G4	12	566	903	12	6.13	J853-SD-CW-4608	B	9/F-22/F	上樓	600	957.5	12	1	
	109	G4-6Z		G4	12	566	753	1	0.43	J853-SD-CW-4608	B	23/F	上樓	600	807.5	1	1	特殊高度
	110	G4-6		G4	12	566	903	2	1.02	J853-SD-CW-4609	B	25/F	上樓	600	957.5	1	2	
	111	G4-6A		G4	12	566	2288	2	2.59	J853-SD-CW-4609	B	26/F	全樓	600	2342.5	1	2	特殊高度
	112	G4-18		G4	12	716	903	2	1.29	J853-SD-CW-4609	B	25/F	上樓	750	957.5	1	2	
	113	G4-19		G4	12	608.5	903	16	8.79	J853-SD-CW-4603	A	7/F-25/F	上樓	642.5	957.5	16	1	
	114	G4-20		G4	12	766	903	12	8.30	J853-SD-CW-4608	B	9/F-22/F	上樓	800	957.5	12	1	
	115	G4-20Z		G4	12	766	753	1	0.58	J853-SD-CW-4608	B	23/F	上樓	800	807.5	1	1	特殊高度
	116	G4-21		G4	12	1016	903	16	14.68	J853-SD-CW-4603	A	7/F-25/F	上樓	1050	957.5	16	1	
	117	G4-27		G4	12	751	903	14	9.49	J853-SD-CW-4604	B	7/F-22/F	上樓	785	957.5	14	1	第一批次交貨 7/F ~ 16/F (省略 13/F, 14/F)
	118	G4-41		G4	12	978.5	903	15	13.25	J853-SD-CW-4605	B	7/F-23/F	上樓	1100	957.5	15	1	轉角
	119	G4-607		G4	12	1068.5	903	16	15.44	J853-SD-CW-4603	A	7/F-25/F	上樓	1102.5	957.5	16	1	第一批次交貨 7/F ~ 16/F (省略 13/F, 14/F)
	120	G4-608		G4	12	1253.5	903	16	18.11	J853-SD-CW-4603	A	7/F-25/F	上樓	1287.5	957.5	16	1	第一批次交貨 7/F ~ 16/F (省略 13/F, 14/F)
	121	G4-609		G4	12	1528.5	903	16	22.08	J853-SD-CW-4603	A	7/F-25/F	上樓	1562.5	957.5	16	1	第一批次交貨 7/F ~ 16/F (省略 13/F, 14/F)
	122	G4-610		G4	12	1628.5	903	14	20.59	J853-SD-CW-4604	B	7/F-22/F	上樓	1662.5	957.5	14	1	第一批次交貨 7/F ~ 16/F (省略 13/F, 14/F)
	123	G4-611		G4	12	1868.5	903	14	23.62	J853-SD-CW-4604	B	7/F-22/F	上樓	1902.5	957.5	14	1	第一批次交貨 7/F ~ 16/F (省略 13/F, 14/F)
	124	G4-612		G4	12	2220.5	903	15	30.08	J853-SD-CW-4605	B	7/F-23/F	上樓	2325	957.5	15	1	轉角
	125	G4-616		G4	12	668.5	903	1	0.60	J853-SD-CW-4608	B	25/F	上樓	702.5	957.5	1	1	
	126	G4-617		G4	12	1341	903	15	18.16	J853-SD-CW-4608	B	7/F-23/F	上樓	1375	957.5	15	1	
	127	G4-618		G4	12	1453.5	903	1	1.31	J853-SD-CW-4608	B	25/F	上樓	1487.5	957.5	1	1	
	128	G4-619		G4	12	2068.5	903	12	22.41	J853-SD-CW-4608	B	9/F-22/F	上樓	2102.5	957.5	12	1	第一批次交貨 9/F ~ 16/F (省略 13/F, 14/F)
	129	G4-619Z		G4	12	2068.5	753	1	1.56	J853-SD-CW-4608	B	23/F	上樓	2102.5	807.5	1	1	特殊高度
	130	G4-620		G4	12	903.5	903	12	9.79	J853-SD-CW-4608	B	9/F-22/F	上樓	937.5	957.5	12	1	第一批次交貨 9/F ~ 16/F (省略 13/F, 14/F)

美特鋁質 MMT Aluminium Fabricator Ltd. 廠用玻璃B.M.表	工程號: J853	計劃: 陳國權	日期: 2022.3.12	數量:	胡哥
	地點名稱: 九龍旺角	校對: 謝永林	日期: 2022.04.04	副本:	
	項目類別: 17座單元式幕牆	批准:		A/C Code:	
修改版次:	總計玻璃面積(平方米): 1064.97				

計算參考數值所屬位置分格

序號	修改內容	玻璃圖號	顏色與樣型	厚度 (mm)	玻璃尺寸 寬度W (mm) 高度H (mm)	數量	總面積 平方米	使用位置	單位	樓層	分屬類 型	分格寬度	分格高 度	樓層	每層數量	備註
131		G4-620Z	G4	12	903.5 753	1	0.68	J853-SD-CW-4608	B	22/F	上樓	927.5	807.5	1	1	特殊高度
132		G4-621	G4	12	866 903	1	0.78	J853-SD-CW-4609	B	25/F	上樓	900	957.5	1	1	
133		G4-622	G4	12	1151 903	1	1.04	J853-SD-CW-4609	B	25/F	上樓	1185	957.5	1	1	
134		G4-623	G4	12	1981 903	1	1.79	J853-SD-CW-4609	B	25/F	上樓	2015	957.5	1	1	
135	待定	G4-624	G4	12	2066 903	1	1.87	J853-SD-CW-4609	B	25/F	上樓	2100	957.5	1	1	
136		G5-3Y	G5	12	745 357.5	15	4.00	J853-SD-CW-4608	B	7/F-23/F	擱河	815	357.5	15	1	特殊高度
138		G5-6	G5	12	530 297.5	34	5.36	J853-SD-CW-4603	A	7/F-26/F	擱河	600	297.5	17	2	第一批次交貨 7/F ~ 16/F (省略 13/F, 14/F)
139		G5-6	G5	12	530 297.5	30	4.73	J853-SD-CW-4604	B	7/F-23/F	擱河	600	297.5	15	2	第一批次交貨 7/F ~ 16/F (省略 13/F, 14/F)
140		G5-6X	G5	12	530 407.5	13	2.81	J853-SD-CW-4608	B	9/F-23/F	擱河	600	407.5	13	1	特殊高度
141		G5-6	G5	12	530 297.5	2	0.32	J853-SD-CW-4609	B	26/F	擱河	600	297.5	1	2	第一批次交貨 9/F ~ 16/F (省略 13/F, 14/F)
142		G5-18	G5	12	680 297.5	2	0.40	J853-SD-CW-4609	B	26/F	擱河	750	297.5	1	2	第一批次交貨 7/F ~ 16/F (省略 13/F, 14/F)
143		G5-19	G5	12	572.5 297.5	17	2.90	J853-SD-CW-4603	A	7/F-26/F	擱河	642.5	297.5	17	1	第一批次交貨 7/F ~ 16/F (省略 13/F, 14/F)
144		G5-20	G5	12	730 297.5	13	2.82	J853-SD-CW-4608	B	9/F-23/F	擱河	800	297.5	13	1	第一批次交貨 7/F ~ 16/F (省略 13/F, 14/F)
145		G5-21	G5	12	980 297.5	17	4.96	J853-SD-CW-4603	A	7/F-26/F	擱河	1050	297.5	17	1	第一批次交貨 7/F ~ 16/F (省略 13/F, 14/F)
146		G5-26	G5	12	830 297.5	1	0.25	J853-SD-CW-4609	B	26/F	擱河	900	297.5	1	1	
147		G5-27	G5	12	715 297.5	15	3.19	J853-SD-CW-4604	B	7/F-23/F	擱河	785	297.5	15	1	第一批次交貨 7/F ~ 16/F (省略 13/F, 14/F)
148		G5-41	G5	12	883 297.5	16	4.20	J853-SD-CW-4605	B	7/F-23/F	擱河	1100	297.5	16	1	轉角
149						合計:	175	35.93								

- (1)本表中玻璃採用廣東海特特種玻璃技術有限公司，樣板代號亦為三鑫產品代號。
- (2)本表中所有玻璃對角線尺寸偏差要求不超過負2mm。
- (3)本表中玻璃要求粗磨邊處理並倒角，擱河玻璃頂底要精磨邊，而所有玻璃之入牆方向需保持一致。
- (4)本表中所有玻璃成品均需用雙面保潔膜保護，用透明膠紙膠紙加四層一寸長白膠紙做雙面保潔膜處理。
- (5)本表中所有玻璃成品均需注明室內外及其玻璃編號/使用位置/樓層，以便識別。
- (G1) 10mm (Heat Strengthened)+12mm Air +12mm (Tempered) IGU(10mm FDNB0-54TF#2 + 12A + 12mm Clear) Sample No.: D21031911
- (G2) 10mm (Heat Strengthened)+12mm Air +10mm (Tempered) IGU (10mm FDNB0-54TF#2 + 12A + 10mm Clear) Sample No.: D21031909
- (G4) 12mm Clear (Heat Strengthened) with CST154(10mm Clear #2 SSC-50T) Sample No.: D21032005
- (G5) 12mm Clear Tempered Glass(12mm Clear) Sample No.: D21032007

加工注意事項/玻璃類
型描述: