

工程指示 / 要求簡箋 ENGINEER INSTRUCTIONS(E.I.)

工程指示編號:	EI- 4660A	修改版本:	A
	HK- 1205		
工程編號:	J 853	工程名稱:	大窩坪 (延坪道)
收件人:	生統	發件人:	Lai Sik Hung
工程項目:	T1-T7 幕牆單元起底水槽生產 (修訂A:因需修改5/F分格尺寸)	日期:	21/07/2022

<input type="checkbox"/> 原合約工程包	<input type="checkbox"/> 原合約工程加 / 減賬 QT-	<input type="checkbox"/> 新工程報價 QT-
---------------------------------	--	------------------------------------

信件批核號碼/圖紙參考編號:	批核模具圖紙編號:
客戶指示附件:	管理內部批簽署:

<input type="checkbox"/> 初步鋁料 B.M.	<input type="checkbox"/> 加工拆圖, 然後生產	<input type="checkbox"/> 尺寸表
<input type="checkbox"/> 正式鋁料 B.M.	<input type="checkbox"/> 技術上資料/指示	<input type="checkbox"/> 報價
<input type="checkbox"/> 配件 B.M.	<input type="checkbox"/> 樣辦或貨品說明書	<input type="checkbox"/> 分判合約
<input type="checkbox"/> 其他:		

內容: 修訂A : T3座修改(因需修改5/F分格)
完成上列要求日期: 28/07/2022

國內

<input type="checkbox"/> 生產技術總監	<input type="checkbox"/> 連附件	<input checked="" type="checkbox"/> 技術部	<input checked="" type="checkbox"/> 連附件	<input type="checkbox"/> 生產部	<input type="checkbox"/> 連附件
<input type="checkbox"/> 採購部	<input type="checkbox"/> 連附件	<input checked="" type="checkbox"/> 生產統籌部	<input checked="" type="checkbox"/> 連附件	<input type="checkbox"/> 報關組	<input type="checkbox"/> 連附件
<input type="checkbox"/> 質檢部	<input type="checkbox"/> 連附件	<input type="checkbox"/> 會計部	<input type="checkbox"/> 連附件	<input type="checkbox"/> 機械設計部	<input type="checkbox"/> 連附件
<input checked="" type="checkbox"/> 香港辦	<input checked="" type="checkbox"/> 連附件	<input type="checkbox"/> 其他:			

<input type="checkbox"/> 行政部	<input type="checkbox"/> 連附件	<input type="checkbox"/> 會計部	<input type="checkbox"/> 連附件	<input type="checkbox"/> 統籌部	<input type="checkbox"/> 連附件	<input type="checkbox"/> 工程部	<input type="checkbox"/> 連附件
<input type="checkbox"/> 採購部	<input type="checkbox"/> 連附件	<input type="checkbox"/> QS部	<input type="checkbox"/> 連附件	<input type="checkbox"/> 地盤管理	<input type="checkbox"/> 連附件	<input type="checkbox"/> 維修部	<input type="checkbox"/> 連附件

*發件人簽署:		*組別成員批核簽署:	
傳遞編號:		項目經理簽署:	21/7/2022

# 圖則登記表

## DRAWING REGISTER

工程名稱 Project Title:		九龍延坪道		接收日期 Receiving Date (適用於客戶圖則)																			
T1座, T2座, T3座, T6座, T7座) 水槽料 (加工圖/位置圖)				年																			
工程編號 Project No:		J-853		月																			
分發予 Distributed To				日																			
				年	22	22																	
				月	3	7																	
				日	25	20																	
圖則編號 Drg. No.	圖則名稱 Drawing Title	1	2	3	4	5	6	7	8	9	10	11	12	13	14	15	16	17	18	19	20	21	22
CW-GL01	封口片拆圖	-	-																				
CW-GL02	封口墊片拆圖	-	-																				
J853-T1-CW-S01	水槽料拆圖	-	-																				
J853-T1-CW-S02a	水槽料拆圖	-	-																				
J853-T1-CW-KG01	玻璃扣蓋拆圖	-	-																				
J853-T1-CW-KG01BM	玻璃扣蓋數據表	-	-																				

圖則登記表

DRAWING REGISTER

工程名稱 Project Title:		九龍延坪道		接收日期 Receiving Date (適用於客戶圖則)									
T1座, T2座, T3座, T6座, T7座) 水槽料 (加工圖/位置圖)				年									
工程編號 Project No:		J-853		月									
分發予 Distributed To				日									
				年	22	22							
				月	3	7							
				日	25	20							
圖則編號 Drg. No.	圖則名稱 Drawing Title	修訂編號 Revision No.											
J853-T1-CW-KG07	玻璃扣蓋拆圖	23	-	-									
J853-T1-CW-KG08	玻璃扣蓋拆圖	24	-	-									
J853-SD-CW-4101	水槽料/扣蓋位置圖	25	-	-									
J853-SD-CW-4102	水槽料/扣蓋位置圖	26	-	-									
J853-SD-CW-4103	水槽料/扣蓋位置圖	27	-	-									
J853-SD-CW-4104	水槽料/扣蓋位置圖	28	-	-									
J853-SD-CW-4106	水槽料/扣蓋位置圖	29	-	-									
J853-T2-CW-S01	水槽料拆圖	30	-	-									
J853-T2-CW-S02	水槽料拆圖	31	-	-									
J853-T2-CW-S03	水槽料拆圖	32	-	-									
J853-T2-CW-S04a	水槽料拆圖	33	-	-									
J853-T2-CW-S04b	水槽料拆圖	34	-	-									
J853-T2-CW-S05	水槽料拆圖	35	-	-									
J853-T2-CW-S06	水槽料拆圖	36	-	-									
J853-T2-CW-S07	水槽料拆圖	37	-	-									
J853-T2-CW-S08	水槽料拆圖	38	-	-									
J853-T2-CW-S09	水槽料拆圖	39	-	-									
J853-T2-CW-S10	水槽料拆圖	40	-	-									
J853-T2-CW-S11	水槽料拆圖	41	-	-									
J853-T2-CW-S12a	水槽料拆圖	42	-	-									
J853-T2-CW-S12b	水槽料拆圖	43	-	-									
J853-T2-CW-S13a	水槽料拆圖	44	-	-									

圖則登記表

DRAWING REGISTER

接收日期 Receiving Date (適用於客戶圖則)

工程名稱 Project Title: 九龍延坪道

年

T1座, T2座, T3座, T6座, T7座) 水槽料 (加工圖/位置圖)

月

工程編號 Project No: J-853

日

分發予 Distributed To

年	22	22						
月	3	7						
日	25	20						

圖則編號 Drg. No.	圖則名稱 Drawing Title
------------------	-----------------------

修訂編號 Revision No.							
----------------------	--	--	--	--	--	--	--

J853-T2-CW-S13b	水槽料拆圖
J853-T2-CW-KG01	玻璃扣蓋拆圖
J853-T2-CW-KG01BM	玻璃扣蓋數據表
J853-T2-CW-KG06	玻璃扣蓋拆圖
J853-T2-CW-KG07	玻璃扣蓋拆圖
J853-SD-CW-4201	水槽料/扣蓋位置圖
J853-SD-CW-4202	水槽料/扣蓋位置圖
J853-SD-CW-4203	水槽料/扣蓋位置圖
J853-SD-CW-4204	水槽料/扣蓋位置圖
J853-SD-CW-4204A	水槽料/扣蓋位置圖
J853-SD-CW-4205	水槽料/扣蓋位置圖
J853-SD-CW-4206	水槽料/扣蓋位置圖
J853-T3-CW-S01	水槽料拆圖
J853-T3-CW-S02	水槽料拆圖
J853-T3-CW-S03	水槽料拆圖
J853-T3-CW-S04	水槽料拆圖
J853-T3-CW-S05	水槽料拆圖
J853-T3-CW-S06	水槽料拆圖
J853-T3-CW-S07a	水槽料拆圖
J853-T3-CW-S07b	水槽料拆圖
J853-T3-CW-S08	水槽料拆圖
J853-T3-CW-S09a	水槽料拆圖

45	-	-					
46	-	-					
47	-	-					
63	-	A					
64	-	A					
65	-	-					
66	-	-					

圖則登記表

DRAWING REGISTER

接收日期 Receiving Date (適用於客戶圖則)

工程名稱 Project Title: 九龍延坪道

年							
月							
日							

T1座, T2座, T3座, T6座, T7座) 水槽料 (加工圖/位置圖)

工程編號 Project No: J-853

分發予 Distributed To

年	22	22					
月	3	7					
日	25	20					

圖則編號 Drg. No.	圖則名稱 Drawing Title
------------------	-----------------------

修訂編號 Revision No.							
----------------------	--	--	--	--	--	--	--

J853-T3-CW-S09b	水槽料拆圖
J853-T3-CW-S10	水槽料拆圖
J853-T3-CW-S11	水槽料拆圖
J853-T3-CW-S12a	水槽料拆圖
J853-T3-CW-S12b	水槽料拆圖
J853-T3-CW-S13a	水槽料拆圖
J853-T3-CW-S13b	水槽料拆圖
J853-T3-CW-KG01	玻璃扣蓋拆圖
J853-T3-CW-KG02	玻璃扣蓋拆圖
J853-T3-CW-KG03	玻璃扣蓋拆圖
J853-T3-CW-KG03BM	玻璃扣蓋數據表
J853-SD-CW-4301	水槽料/扣蓋位置圖
J853-SD-CW-4302	水槽料/扣蓋位置圖
J853-SD-CW-4303	水槽料/扣蓋位置圖
J853-SD-CW-4304	水槽料/扣蓋位置圖
J853-SD-CW-4304A	水槽料/扣蓋位置圖
J853-SD-CW-4305	水槽料/扣蓋位置圖
J853-SD-CW-4306	水槽料/扣蓋位置圖
J853-T6-CW-S01	水槽料拆圖
J853-T6-CW-S02	水槽料拆圖
J853-T6-CW-S03a	水槽料拆圖
J853-T6-CW-S03b	水槽料拆圖

67	-	-					
68	-	-					
69	-	-					
70	-	-					
71	-	-					
72	-	-					
73	-	-					
74	-	-					
75	-	-					
76	-	-					
77	-	A					
78	-	-					
79	-	-					
80	-	A					
81	-	-					
82	-	-					
83	-	-					
84	-	-					
85	-	-					
86	-	-					
87	-	-					
88	-	-					

圖則登記表

DRAWING REGISTER

接收日期 Receiving Date (適用於客戶圖則)

工程名稱 Project Title: 九龍延坪道

年 月 日

T1座, T2座, T3座, T6座, T7座) 水槽料 (加工圖/位置圖)

年 月 日

工程編號 Project No: J-853

年 月 日

分發予 Distributed To

年 月 日

22 22

3 7

25 20

圖則編號 Drg. No.

圖則名稱 Drawing Title

修訂編號 Revision No.

J853-T6-CW-S04a

水槽料拆圖

89 - -

J853-T6-CW-S04b

水槽料拆圖

90 - -

J853-T6-CW-S05a

水槽料拆圖

91 - -

J853-T6-CW-S05b

水槽料拆圖

92 - -

J853-T6-CW-S06

水槽料拆圖

93 - -

J853-T6-CW-S07a

水槽料拆圖

94 - -

J853-T6-CW-S07b

水槽料拆圖

95 - -

J853-T6-CW-S08

水槽料拆圖

96 - -

J853-T6-CW-S09

水槽料拆圖

97 - -

J853-T6-CW-KG01

玻璃扣蓋拆圖

98 - -

J853-T6-CW-KG01BM

玻璃扣蓋數據表

99 - -

J853-SD-CW-4601

水槽料/扣蓋位置圖

100 - -

J853-SD-CW-4602

水槽料/扣蓋位置圖

101 - -

J853-SD-CW-4602A

水槽料/扣蓋位置圖

102 - -

J853-SD-CW-4606

水槽料/扣蓋位置圖

103 - -

J853-SD-CW-4607

水槽料/扣蓋位置圖

104 - -

J853-T7-CW-S01

水槽料拆圖

105 - -

J853-T7-CW-S02a

水槽料拆圖

106 - -

J853-T7-CW-S02b

水槽料拆圖

107 - -

J853-T7-CW-S03

水槽料拆圖

108 - -

J853-T7-CW-S04a

水槽料拆圖

109 - -

J853-T7-CW-S04b

水槽料拆圖






110 - -

圖則登記表

DRAWING REGISTER


工程名稱 Project Title:		九龍延坪道		接收日期 Receiving Date (適用於客戶圖則)									
T1座, T2座, T3座, T6座, T7座) 水槽料 (加工圖/位置圖)				年									
工程編號 Project No:		J-853		月									
分發予 Distributed To				日									
				年	22	22							
				月	3	7							
				日	25	20							
圖則編號 Drg. No.		圖則名稱 Drawing Title		修訂編號 Revision No.									
J853-T7-CW-S05	水槽料拆圖	111	-	-									
J853-T7-CW-S06	水槽料拆圖	112	-	-									
J853-T7-CW-S07	水槽料拆圖	113	-	-									
J853-T7-CW-KG01	玻璃扣蓋拆圖	114	-	-									
J853-T7-CW-KG01BM	玻璃扣蓋數據表	115	-	-									
J853-T7-CW-KG05	玻璃扣蓋拆圖	116	-	-									
J853-T7-CW-KG06	玻璃扣蓋拆圖	117	-	-									
J853-SD-CW-4603	水槽料/扣蓋位置圖	118	-	-									
J853-SD-CW-4604	水槽料/扣蓋位置圖	119	-	-									
J853-SD-CW-4605	水槽料/扣蓋位置圖	120	-	-									
J853-SD-CW-4608	水槽料/扣蓋位置圖	121	-	-									

工程號 J-853 地盤 延坪道

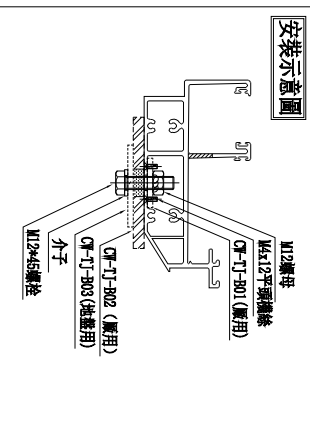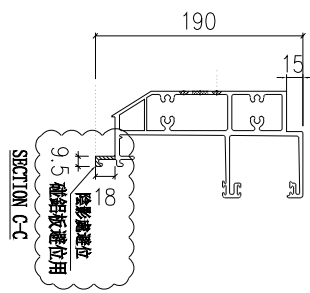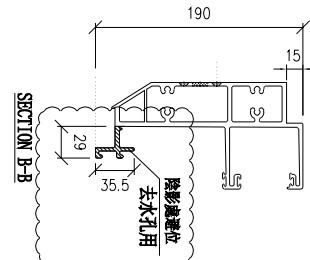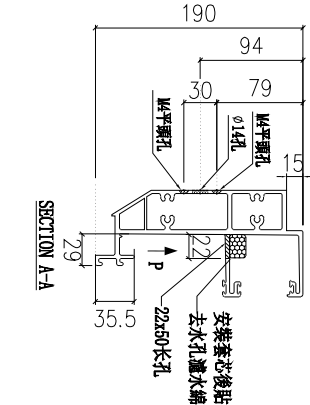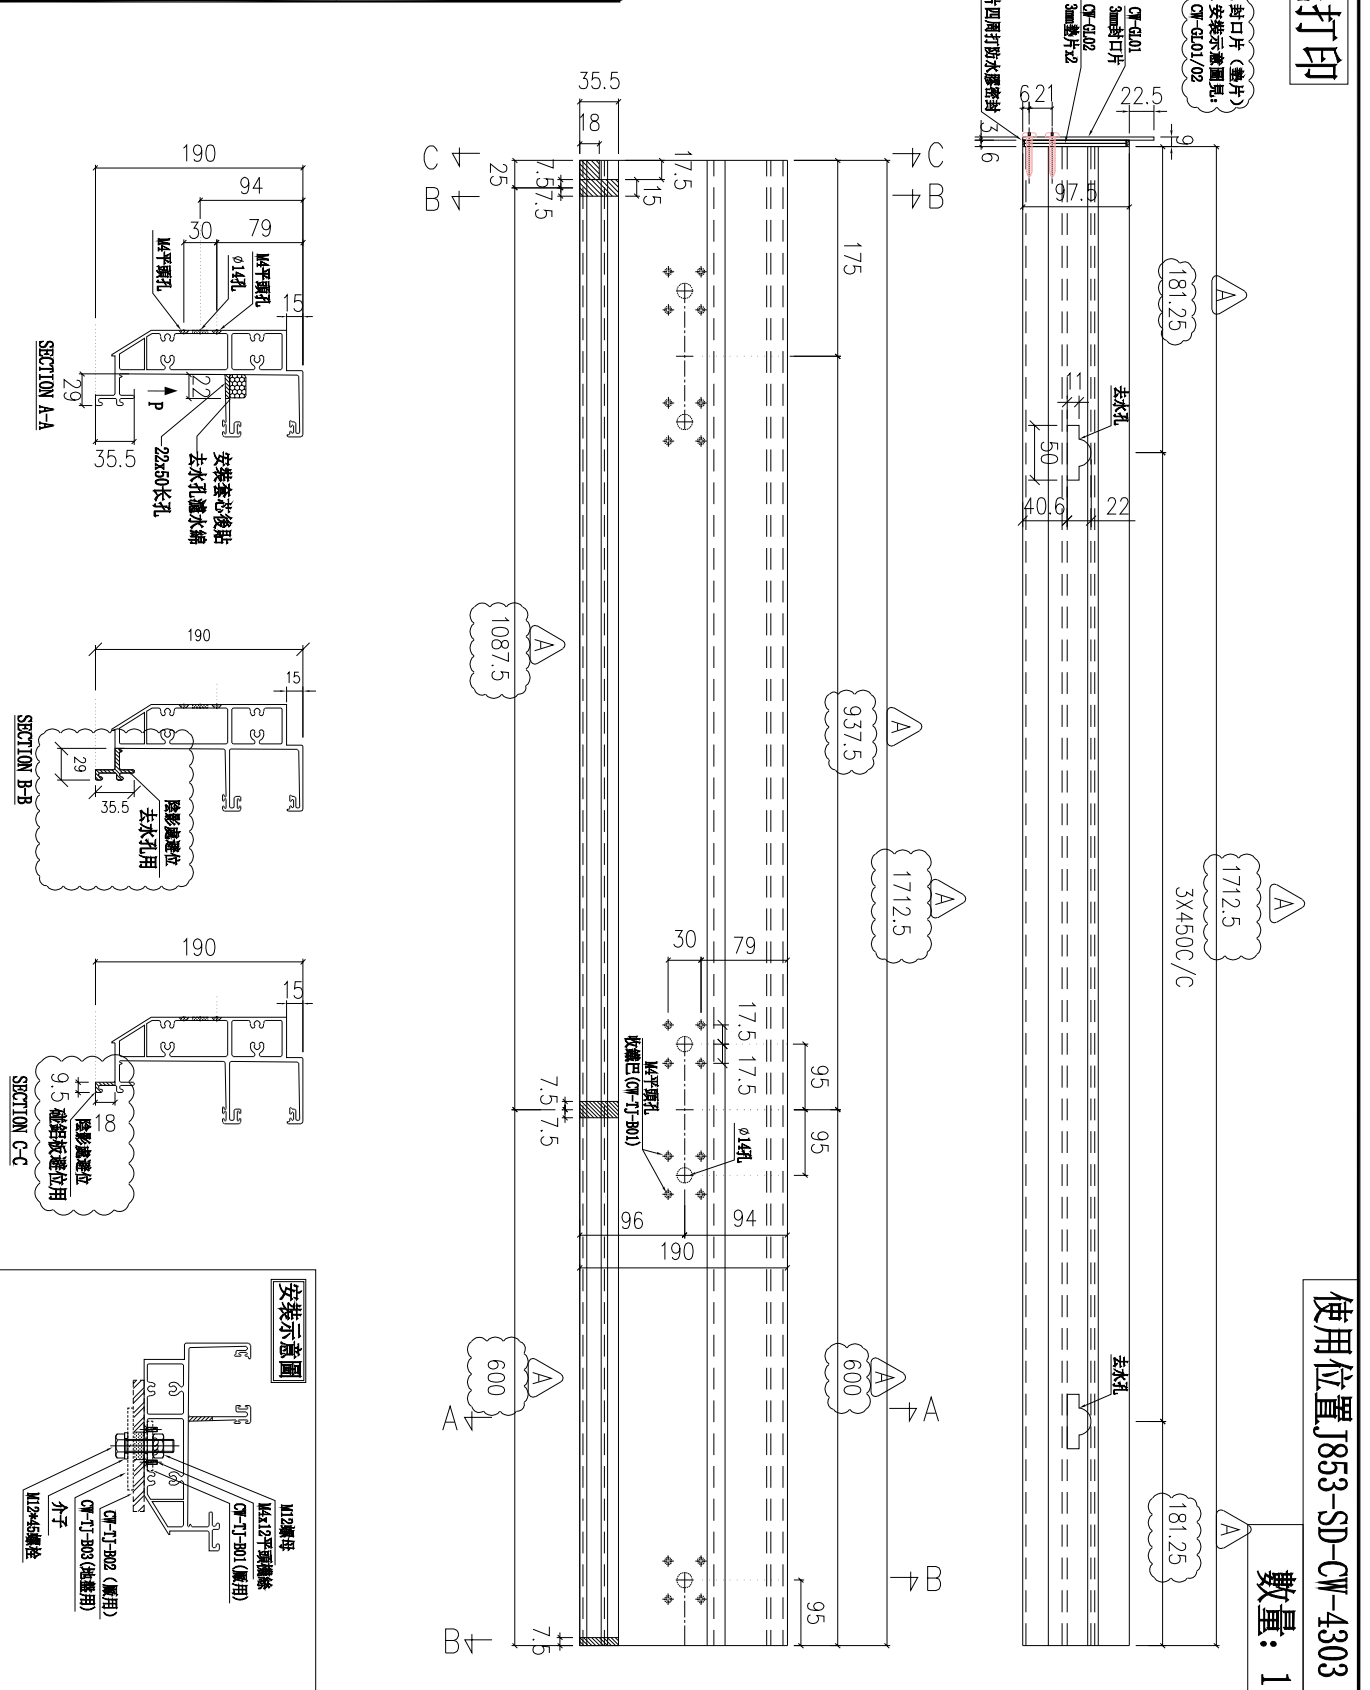

名稱	頂橫	制圖	陳敏聰	2022.03.11	修改	A
材料	X85982	復核	謝永林	2022.03.17	日期	2022.07.20
顏色	JMQ213457(3 coatings)	批准			圖號	J853-T3-CW-S07a

工程號	J-853	地盤	延坪道
-----	-------	----	-----

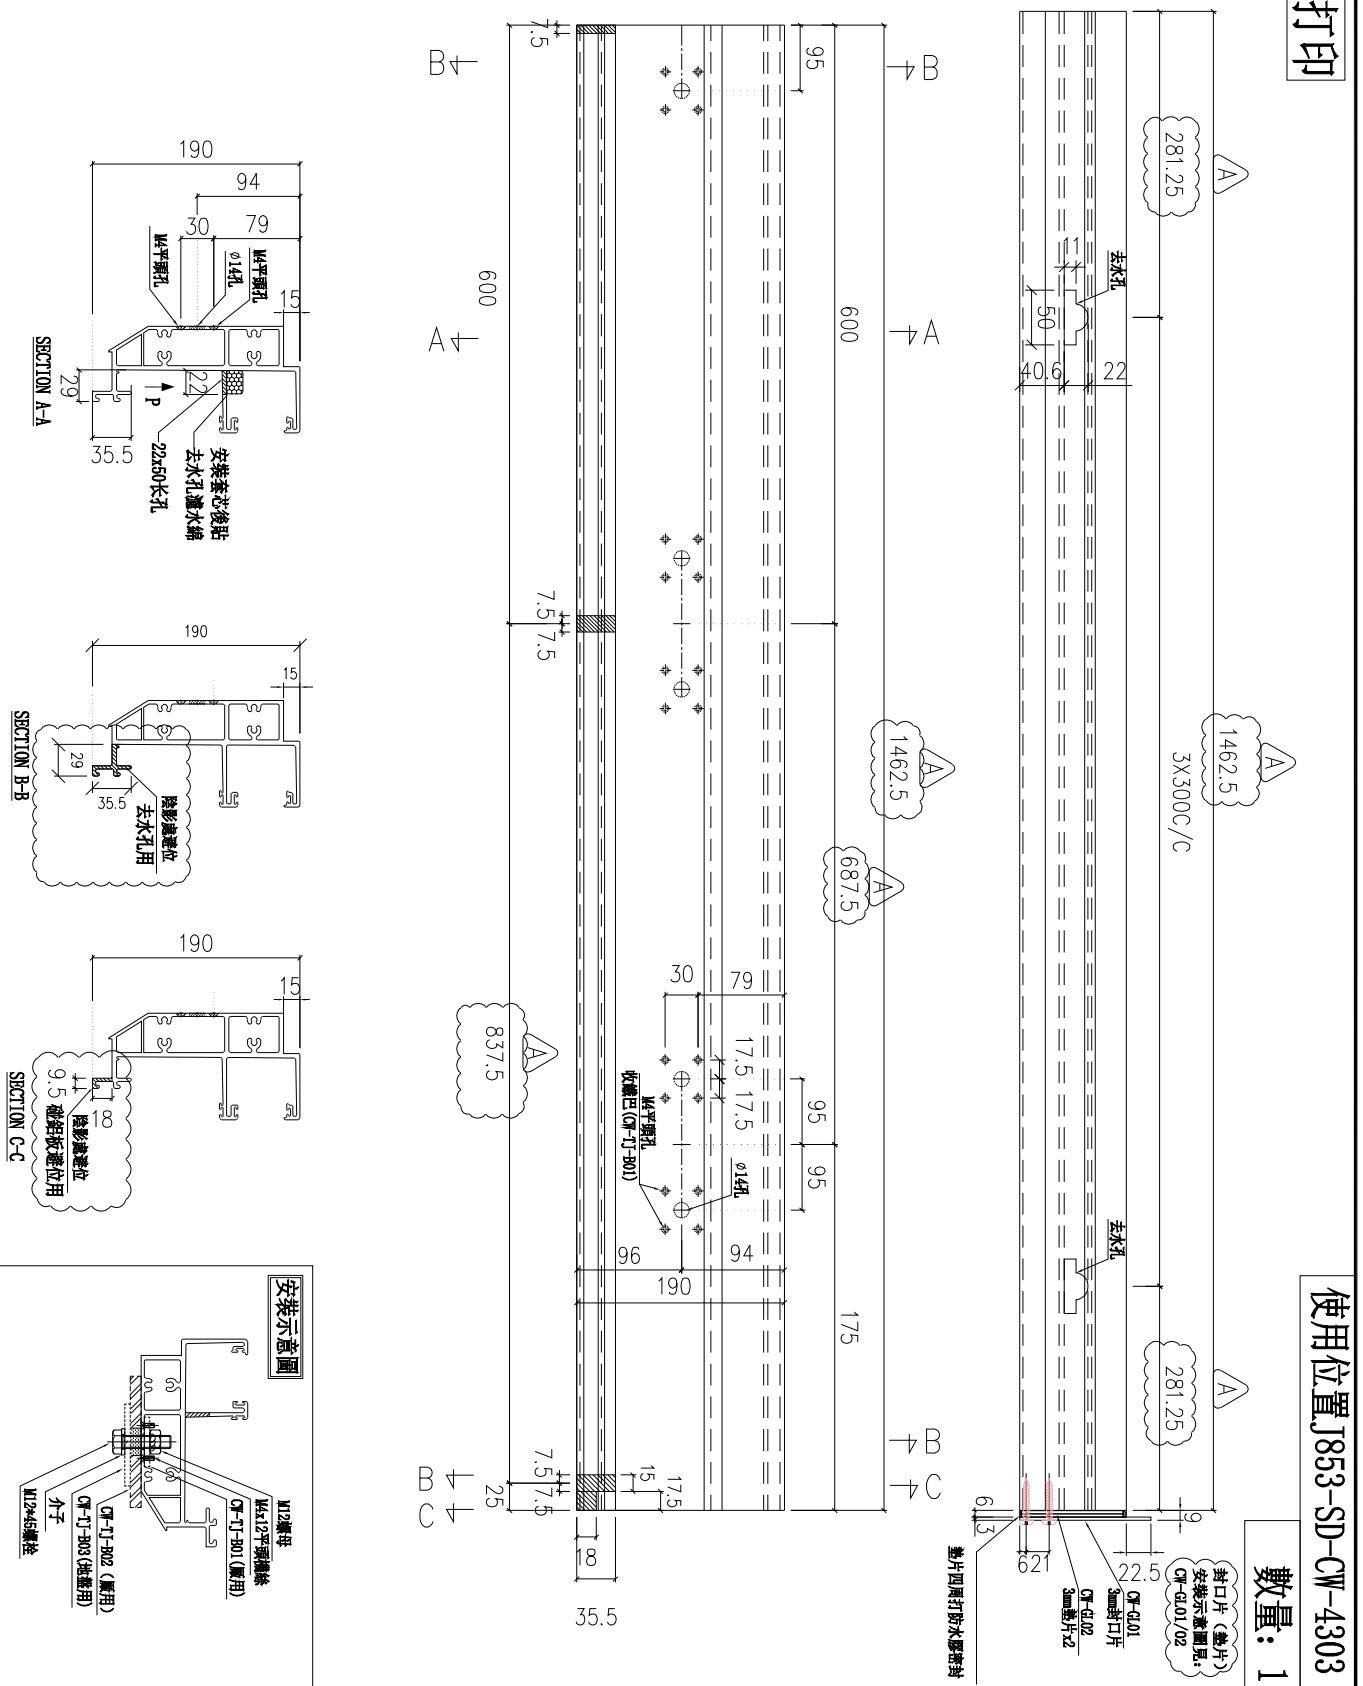

名稱	頂橫	制圖	陳敏聰	2022.03.11	修改	A
材料	X85982	復核	謝永林	2022.03.17	日期	2022.07.20
顏色	JMQ213457(3 coatings)	批准			圖號	J853-T3-CW-S07b

使用位置J853-SD-CW-4303  
數量: 1

工程號	J853	地盤	延坪道			
圖號		扣蓋長度 (L)	分格寬度	數量	使用位置	
J853-T3-CW-KG03	1185	1200	1	J853-SD-CW-4301		
J853-T3-CW-KG04	1235	1250	1	J853-SD-CW-4302		
J853-T3-CW-KG05	1185	1200	1	J853-SD-CW-4302		
J853-T3-CW-KG06a	585	600	1	J853-SD-CW-4302		
J853-T3-CW-KG06b	685	700	1	J853-SD-CW-4302		
J853-T3-CW-KG07a	1072.5	1087.5	1	J853-SD-CW-4303		
J853-T3-CW-KG07b	585	600	1	J853-SD-CW-4303		
J853-T3-CW-KG07c	585	600	1	J853-SD-CW-4303		
J853-T3-CW-KG07d	822.5	837.5	1	J853-SD-CW-4303		
J853-T3-CW-KG08	1185	1200	1	J853-SD-CW-4303		
J853-T3-CW-KG09a	897.5	912.5	1	J853-SD-CW-4304		
J853-T3-CW-KG09b	485	500	1	J853-SD-CW-4304		
J853-T3-CW-KG09c	997.5	1012.5	1	J853-SD-CW-4304		
J853-T3-CW-KG09d	585	600	1	J853-SD-CW-4304		
J853-T3-CW-KG10a	702.5	717.5	1	J853-SD-CW-4304A		
J853-T3-CW-KG10b	935	950	1	J853-SD-CW-4304A		
J853-T3-CW-KG10c	1237.5	1252.5	1	J853-SD-CW-4304A		
J853-T3-CW-KG11a	1237.5	1252.5	1	J853-SD-CW-4304A		
J853-T3-CW-KG11b	935	950	1	J853-SD-CW-4304A		
J853-T3-CW-KG11c	702.5	717.5	1	J853-SD-CW-4304A		
J853-T3-CW-KG12a	585	600	1	J853-SD-CW-4305		
J853-T3-CW-KG12b	997.5	1012.5	1	J853-SD-CW-4305		
J853-T3-CW-KG12c	485	500	1	J853-SD-CW-4305		
J853-T3-CW-KG12d	947.5	962.5	1	J853-SD-CW-4305		
J853-T3-CW-KG13a	635	650	1	J853-SD-CW-4306		
J853-T3-CW-KG13b	897.5	912.5	1	J853-SD-CW-4306		
J853-T3-CW-KG13c	635	650	1	J853-SD-CW-4306		
J853-T3-CW-KG13d	1947.5	1962.5	1	J853-SD-CW-4306		

名稱	玻璃扣蓋數據表	制圖	陳敏聰	2022.03.9	修改	A		
材料	X85989	復核	謝永林	2022.03.17	日期	2022.07.20		
顏色	JMQ213457(3 coatings)	批准			圖號	J853-T3-CW-KG03BM		

請用A3紙打印

**SHIMAO GROUP**  
**HOLDINGS LIMITED**

CLIENT :

ARCHITECT :  
**WONG TUNG & PARTNERS LIMITED**  
ARCHITECTS & PLANNERS

MAIN CONTRACTOR :  
**協興建築有限公司**  
**HIP HING CONSTRUCTION CO LTD**

STRUCTURAL ENGINEER :  
**C M WONG & ASSOCIATES LTD**  
黃志明建築工程師有限公司

ARCHITECT :  
**WONG TUNG & PARTNERS LIMITED**  
ARCHITECTS & PLANNERS

FAÇADE CONSULTANT :  
**MEINHARDT**

NOTE :

1. ALL DIMENSIONS ARE IN mm.
2. ALL ELEVATIONS ARE VIEWED FROM OUTSIDE.
3. ALL DIMENSIONS TO BE VERIFIED ON SITE BEFORE FABRICATION.

LEGEND :

- (X) -- DETAIL MARK NO.
- (R) -- REFER SHEET NO.
- 1. F.F.L. -- FINISHED FLOOR LEVEL
- 2. S.F.L. -- STRUCTURAL FLOOR LEVEL
- 3. -- REVERSED DETAIL

12 FLOOR LEVEL (S.F.L.)

FLOOR	LEVEL
R/F	+210.00
26/F	+208.70
25/F	+203.40
23/F	+200.00
22/F	+196.85
20/F	+193.70
19/F	+187.40
18/F	+184.25
17/F	+181.10
16/F	+177.80
15/F	+174.65
12/F	+171.50
11/F	+168.35
10/F	+165.20
9/F	+162.05
8/F	+158.90
7/F	+155.75
6/F	+152.60
5/F	+149.50

依據EI-4899修改分格(2022.07.19)

