



工程指示 / 要求簡箋 ENGINEER INSTRUCTIONS(E.I.)

工程指示編號:	EI- 4660B	修改版本:	B
	HK-1237		
工程編號:	J 853	工程名稱:	大窩坪 (延坪道)
收件人:	生統	發件人:	Lai Sik Hung
工程項目:	T1-T7 幕牆單元件起底水槽生產 (修訂B:T3座J853-SD-CW-4302 修改5F分格)	日期:	26/07/2022

<input type="checkbox"/> 原合約工程包	<input type="checkbox"/> 原合約工程加 / 減賬 QT-	<input type="checkbox"/> 新工程報價 QT-
---------------------------------	--	------------------------------------

信件批核號碼/圖紙參考編號:	批核模具圖紙編號:
客戶指示附件:	管理內部批簽署:

<input type="checkbox"/> 初步鋁料 B.M.	<input type="checkbox"/> 加工拆圖, 然後生產	<input type="checkbox"/> 尺寸表
<input type="checkbox"/> 正式鋁料 B.M.	<input type="checkbox"/> 技術上資料/指示	<input type="checkbox"/> 報價
<input type="checkbox"/> 配件 B.M.	<input type="checkbox"/> 樣辦或貨品說明書	<input type="checkbox"/> 分判合約
<input type="checkbox"/> 其他:		

內容: 修訂B : T3座J853-SD-CW-4302 修改5F分格)  
修訂A : T3座J853-SD-CW-4303 修改5F分格)

完成上列要求日期: 01/08/2022

國內

<input type="checkbox"/> 生產技術總監	<input type="checkbox"/> 連附件	<input checked="" type="checkbox"/> 技術部	<input checked="" type="checkbox"/> 連附件	<input type="checkbox"/> 生產部	<input type="checkbox"/> 連附件
<input type="checkbox"/> 採購部	<input type="checkbox"/> 連附件	<input checked="" type="checkbox"/> 生產統籌部	<input checked="" type="checkbox"/> 連附件	<input type="checkbox"/> 報關組	<input type="checkbox"/> 連附件
<input type="checkbox"/> 質檢部	<input type="checkbox"/> 連附件	<input type="checkbox"/> 會計部	<input type="checkbox"/> 連附件	<input type="checkbox"/> 機械設計部	<input type="checkbox"/> 連附件
<input checked="" type="checkbox"/> 香港辦	<input checked="" type="checkbox"/> 連附件	<input type="checkbox"/> 其他:			

<input type="checkbox"/> 行政部	<input type="checkbox"/> 連附件	<input type="checkbox"/> 會計部	<input type="checkbox"/> 連附件	<input type="checkbox"/> 統籌部	<input type="checkbox"/> 連附件	<input type="checkbox"/> 工程部	<input type="checkbox"/> 連附件
<input type="checkbox"/> 採購部	<input type="checkbox"/> 連附件	<input type="checkbox"/> QS部	<input type="checkbox"/> 連附件	<input type="checkbox"/> 地盤管理	<input type="checkbox"/> 連附件	<input type="checkbox"/> 維修部	<input type="checkbox"/> 連附件

*發件人簽署:		*組別成員批核簽署:	
傳遞編號:		項目經理簽署:	26/7/2022

**圖則登記表**  
DRAWING REGISTER

圖則登記表 DRAWING REGISTER		接收日期 Receiving Date (適用於客戶圖則)						
工程名稱 Project Title:	九龍延坪道	年	月	日	時	分	秒	
T1座,T2座,T3座,T6座,T7座)水槽料 (加工圖/位置圖)								
工程編號 Project No:	J-853							
分發予 Distributed To								
		年	月	日				
		22	22	22				
		3	7	7				
		25	20	22				
圖則編號 Drg. No.	圖則名稱 Drawing Title	修訂編號 Revision No.						
CW-GL01	封口片拆圖	1	-	-	-			
CW-GL02	封口墊片拆圖	2	-	-	-			
J853-T1-CW-S01	水槽料拆圖	3	-	-	-			
J853-T1-CW-S02a	水槽料拆圖	4	-	-	-			
J853-T1-CW-S02b	水槽料拆圖	5	-	-	-			
J853-T1-CW-S03	水槽料拆圖	6	-	-	-			
J853-T1-CW-S04	水槽料拆圖	7	-	-	-			
J853-T1-CW-S05	水槽料拆圖	8	-	-	-			
J853-T1-CW-S06	水槽料拆圖	9	-	-	-			
J853-T1-CW-S07	水槽料拆圖	10	-	-	-			
J853-T1-CW-S08	水槽料拆圖	11	-	-	-			
J853-T1-CW-S09	水槽料拆圖	12	-	-	-			
J853-T1-CW-S10	水槽料拆圖	13	-	-	-			
J853-T1-CW-S11	水槽料拆圖	14	-	-	-			
J853-T1-CW-S12a	水槽料拆圖	15	-	-	-			
J853-T1-CW-S12b	水槽料拆圖	16	-	-	-			
J853-T1-CW-S13	水槽料拆圖	17	-	-	-			
J853-T1-CW-S14	水槽料拆圖	18	-	-	-			
J853-T1-CW-S15	水槽料拆圖	19	-	-	-			
J853-T1-CW-S16	水槽料拆圖	20	-	-	-			
J853-T1-CW-KG01	玻璃扣蓋拆圖	21	-	-	-			
J853-T1-CW-KG01BM	玻璃扣蓋數據表	22	-	-	-			
J853-T1-CW-KG07	玻璃扣蓋拆圖	23	-	-	-			
J853-T1-CW-KG08	玻璃扣蓋拆圖	24	-	-	-			
J853-SD-CW-4101	水槽料/扣蓋位置圖	25	-	-	-			

圖則登記表  
DRAWING REGISTER

工程名稱 Project Title:		九龍延坪道		接收日期 Receiving Date (適用於客戶圖則)									
工程編號 Project No:		J-853		年	月	日							
分發予 Distributed To				年	月	日							
圖則編號 Drg. No.		圖則名稱 Drawing Title		年	月	日							
T1座,T2座,T3座,T6座,T7座)水槽料 (加工圖/位置圖)													
分發予 Distributed To				22	22	22							
圖則編號 Drg. No.		圖則名稱 Drawing Title		3	7	7							
圖則編號 Drg. No.		圖則名稱 Drawing Title		25	20	22							
圖則編號 Drg. No.		圖則名稱 Drawing Title		修訂編號 Revision No.									
圖則編號 Drg. No.		圖則名稱 Drawing Title											
J853-SD-CW-4102	水槽料/扣蓋位置圖	26	-	-	-								
J853-SD-CW-4103	水槽料/扣蓋位置圖	27	-	-	-								
J853-SD-CW-4104	水槽料/扣蓋位置圖	28	-	-	-								
J853-SD-CW-4106	水槽料/扣蓋位置圖	29	-	-	-								
J853-T2-CW-S01	水槽料拆圖	30	-	-	-								
J853-T2-CW-S02	水槽料拆圖	31	-	-	-								
J853-T2-CW-S03	水槽料拆圖	32	-	-	-								
J853-T2-CW-S04a	水槽料拆圖	33	-	-	-								
J853-T2-CW-S04b	水槽料拆圖	34	-	-	-								
J853-T2-CW-S05	水槽料拆圖	35	-	-	-								
J853-T2-CW-S06	水槽料拆圖	36	-	-	-								
J853-T2-CW-S07	水槽料拆圖	37	-	-	-								
J853-T2-CW-S08	水槽料拆圖	38	-	-	-								
J853-T2-CW-S09	水槽料拆圖	39	-	-	-								
J853-T2-CW-S10	水槽料拆圖	40	-	-	-								
J853-T2-CW-S11	水槽料拆圖	41	-	-	-								
J853-T2-CW-S12a	水槽料拆圖	42	-	-	-								
J853-T2-CW-S12b	水槽料拆圖	43	-	-	-								
J853-T2-CW-S13a	水槽料拆圖	44	-	-	-								
J853-T2-CW-S13b	水槽料拆圖	45	-	-	-								
J853-T2-CW-KG01	玻璃扣蓋拆圖	46	-	-	-								
J853-T2-CW-KG01BM	玻璃扣蓋數據表	47	-	-	-								
J853-T2-CW-KG06	玻璃扣蓋拆圖	48	-	-	-								
J853-T2-CW-KG07	玻璃扣蓋拆圖	49	-	-	-								
J853-SD-CW-4201	水槽料/扣蓋位置圖	50	-	-	-								

圖則登記表  
DRAWING REGISTER

圖則登記表 DRAWING REGISTER		接收日期 Receiving Date (適用於客戶圖則)						
工程名稱 Project Title:	九龍延坪道	年	月	日	時	分	秒	
T1座,T2座,T3座,T6座,T7座)水槽料 (加工圖/位置圖)								
工程編號 Project No:	J-853							
分發予 Distributed To								
		年	月	日				
		22	22	22				
		3	7	7				
		25	20	22				
圖則編號 Drg. No.	圖則名稱 Drawing Title	修訂編號 Revision No.						
J853-SD-CW-4202	水槽料/扣蓋位置圖	51	-	-	-			
J853-SD-CW-4203	水槽料/扣蓋位置圖	52	-	-	-			
J853-SD-CW-4204	水槽料/扣蓋位置圖	53	-	-	-			
J853-SD-CW-4204A	水槽料/扣蓋位置圖	54	-	-	-			
J853-SD-CW-4205	水槽料/扣蓋位置圖	55	-	-	-			
J853-SD-CW-4206	水槽料/扣蓋位置圖	56	-	-	-			
J853-T3-CW-S01	水槽料拆圖	57	-	-	-			
J853-T3-CW-S02	水槽料拆圖	58	-	-	-			
J853-T3-CW-S03	水槽料拆圖	59	-	-	-			
J853-T3-CW-S04	水槽料拆圖	60	-	-	A			
J853-T3-CW-S05	水槽料拆圖	61	-	-	-			
J853-T3-CW-S06	水槽料拆圖	62	-	-	-			
J853-T3-CW-S07a	水槽料拆圖	63	-	A	-			
J853-T3-CW-S07b	水槽料拆圖	64	-	A	-			
J853-T3-CW-S08	水槽料拆圖	65	-	-	-			
J853-T3-CW-S09a	水槽料拆圖	66	-	-	-			
J853-T3-CW-S09b	水槽料拆圖	67	-	-	-			
J853-T3-CW-S10	水槽料拆圖	68	-	-	-			
J853-T3-CW-S11	水槽料拆圖	69	-	-	-			
J853-T3-CW-S12a	水槽料拆圖	70	-	-	-			
J853-T3-CW-S12b	水槽料拆圖	71	-	-	-			
J853-T3-CW-S13a	水槽料拆圖	72	-	-	-			
J853-T3-CW-S13b	水槽料拆圖	73	-	-	-			
J853-T3-CW-KG01	玻璃扣蓋拆圖	74	-	-	-			
J853-T3-CW-KG02	玻璃扣蓋拆圖	75	-	-	-			

圖則登記表  
DRAWING REGISTER

圖則登記表 DRAWING REGISTER		接收日期 Receiving Date (適用於客戶圖則)								
工程名稱 Project Title:	九龍延坪道	年	月	日	接收日期	接收日期	接收日期	接收日期	接收日期	接收日期
T1座,T2座,T3座,T6座,T7座)水槽料 (加工圖/位置圖)										
工程編號 Project No:	J-853									
分發予 Distributed To										
		年	月	日	22	22	22			
					3	7	7			
					25	20	22			
圖則編號 Drg. No.	圖則名稱 Drawing Title	修訂編號 Revision No.								
J853-T3-CW-KG03	玻璃扣蓋拆圖	76	-	-	-					
J853-T3-CW-KG03BM	玻璃扣蓋數據表	77	-	A	B					
J853-SD-CW-4301	水槽料/扣蓋位置圖	78	-	-	-					
J853-SD-CW-4302	水槽料/扣蓋位置圖	79	-	-	A					
J853-SD-CW-4303	水槽料/扣蓋位置圖	80	-	A	-					
J853-SD-CW-4304	水槽料/扣蓋位置圖	81	-	-	-					
J853-SD-CW-4304A	水槽料/扣蓋位置圖	82	-	-	-					
J853-SD-CW-4305	水槽料/扣蓋位置圖	83	-	-	-					
J853-SD-CW-4306	水槽料/扣蓋位置圖	84	-	-	-					
J853-T6-CW-S01	水槽料拆圖	85	-	-	-					
J853-T6-CW-S02	水槽料拆圖	86	-	-	-					
J853-T6-CW-S03a	水槽料拆圖	87	-	-	-					
J853-T6-CW-S03b	水槽料拆圖	88	-	-	-					
J853-T6-CW-S04a	水槽料拆圖	89	-	-	-					
J853-T6-CW-S04b	水槽料拆圖	90	-	-	-					
J853-T6-CW-S05a	水槽料拆圖	91	-	-	-					
J853-T6-CW-S05b	水槽料拆圖	92	-	-	-					
J853-T6-CW-S06	水槽料拆圖	93	-	-	-					
J853-T6-CW-S07a	水槽料拆圖	94	-	-	-					
J853-T6-CW-S07b	水槽料拆圖	95	-	-	-					
J853-T6-CW-S08	水槽料拆圖	96	-	-	-					



圖則登記表  
DRAWING REGISTER

圖則登記表 DRAWING REGISTER		接收日期 Receiving Date (適用於客戶圖則)									
工程名稱 Project Title:	九龍延坪道	年	月	日	接收日期	接收日期	接收日期	接收日期	接收日期	接收日期	
T1座,T2座,T3座,T6座,T7座)水槽料 (加工圖/位置圖)											
工程編號 Project No:	J-853										
分發予 Distributed To											
		年	月	日	22	22	22				
					3	7	7				
					25	20	22				
圖則編號 Drg. No.	圖則名稱 Drawing Title	年	月	日	修訂編號 Revision No.						
J853-T6-CW-S09	水槽料拆圖	97	-	-	-						
J853-T6-CW-KG01	玻璃扣蓋拆圖	98	-	-	-						
J853-T6-CW-KG01BM	玻璃扣蓋數據表	99	-	-	-						
J853-SD-CW-4601	水槽料/扣蓋位置圖	100	-	-	-						
J853-SD-CW-4602	水槽料/扣蓋位置圖	101	-	-	-						
J853-SD-CW-4602A	水槽料/扣蓋位置圖	102	-	-	-						
J853-SD-CW-4606	水槽料/扣蓋位置圖	103	-	-	-						
J853-SD-CW-4607	水槽料/扣蓋位置圖	104	-	-	-						
J853-T7-CW-S01	水槽料拆圖	105	-	-	-						
J853-T7-CW-S02a	水槽料拆圖	106	-	-	-						
J853-T7-CW-S02b	水槽料拆圖	107	-	-	-						
J853-T7-CW-S03	水槽料拆圖	108	-	-	-						
J853-T7-CW-S04a	水槽料拆圖	109	-	-	-						
J853-T7-CW-S04b	水槽料拆圖	110	-	-	-						
J853-T7-CW-S05	水槽料拆圖	111	-	-	-						
J853-T7-CW-S06	水槽料拆圖	112	-	-	-						
J853-T7-CW-S07	水槽料拆圖	113	-	-	-						
J853-T7-CW-KG01	玻璃扣蓋拆圖	114	-	-	-						
J853-T7-CW-KG01BM	玻璃扣蓋數據表	115	-	-	-						
J853-T7-CW-KG05	玻璃扣蓋拆圖	116	-	-	-						
J853-T7-CW-KG06	玻璃扣蓋拆圖	117	-	-	-						
J853-SD-CW-4603	水槽料/扣蓋位置圖	118	-	-	-						
J853-SD-CW-4604	水槽料/扣蓋位置圖	119	-	-	-						
J853-SD-CW-4605	水槽料/扣蓋位置圖	120	-	-	-						
J853-SD-CW-4608	水槽料/扣蓋位置圖	121	-	-	-						




工程號	J853	地盤	延坪道					
圖號	扣蓋長度 (L)	分格寬度	數量	使用位置				
J853-T3-CW-KG03	1185	1200	1	J853-SD-CW-4301				
J853-T3-CW-KG04	1210	1225	1	J853-SD-CW-4302				
J853-T3-CW-KG05	1185	1200	1	J853-SD-CW-4302				
J853-T3-CW-KG06a	585	600	1	J853-SD-CW-4302				
J853-T3-CW-KG06b	685	700	1	J853-SD-CW-4302				
J853-T3-CW-KG07a	1072.5	1087.5	1	J853-SD-CW-4303				
J853-T3-CW-KG07b	585	600	1	J853-SD-CW-4303				
J853-T3-CW-KG07c	585	600	1	J853-SD-CW-4303				
J853-T3-CW-KG07d	822.5	837.5	1	J853-SD-CW-4303				
J853-T3-CW-KG08	1185	1200	1	J853-SD-CW-4303				
J853-T3-CW-KG09a	897.5	912.5	1	J853-SD-CW-4304				
J853-T3-CW-KG09b	485	500	1	J853-SD-CW-4304				
J853-T3-CW-KG09c	997.5	1012.5	1	J853-SD-CW-4304				
J853-T3-CW-KG09d	585	600	1	J853-SD-CW-4304				
J853-T3-CW-KG10a	702.5	717.5	1	J853-SD-CW-4304A				
J853-T3-CW-KG10b	935	950	1	J853-SD-CW-4304A				
J853-T3-CW-KG10c	1237.5	1252.5	1	J853-SD-CW-4304A				
J853-T3-CW-KG11a	1237.5	1252.5	1	J853-SD-CW-4304A				
J853-T3-CW-KG11b	935	950	1	J853-SD-CW-4304A				
J853-T3-CW-KG11c	702.5	717.5	1	J853-SD-CW-4304A				
J853-T3-CW-KG12a	585	600	1	J853-SD-CW-4305				
J853-T3-CW-KG12b	997.5	1012.5	1	J853-SD-CW-4305				
J853-T3-CW-KG12c	485	500	1	J853-SD-CW-4305				
J853-T3-CW-KG12d	947.5	962.5	1	J853-SD-CW-4305				
J853-T3-CW-KG13a	635	650	1	J853-SD-CW-4306				
J853-T3-CW-KG13b	897.5	912.5	1	J853-SD-CW-4306				
J853-T3-CW-KG13c	635	650	1	J853-SD-CW-4306				
J853-T3-CW-KG13d	1947.5	1962.5	1	J853-SD-CW-4306				
名稱	玻璃扣蓋數據表	制圖	陳敏聰	2022.03.9	修改	A	B	
材料	X85989	復核	謝永林	2022.03.17	日期	2022.07.20	07.22	
顏色	JMQ213457(3 coatings)	批准			圖號	J853-T3-CW-KG03BM		

LEGEND :  
R.S. = RESTRAINT SOCKET

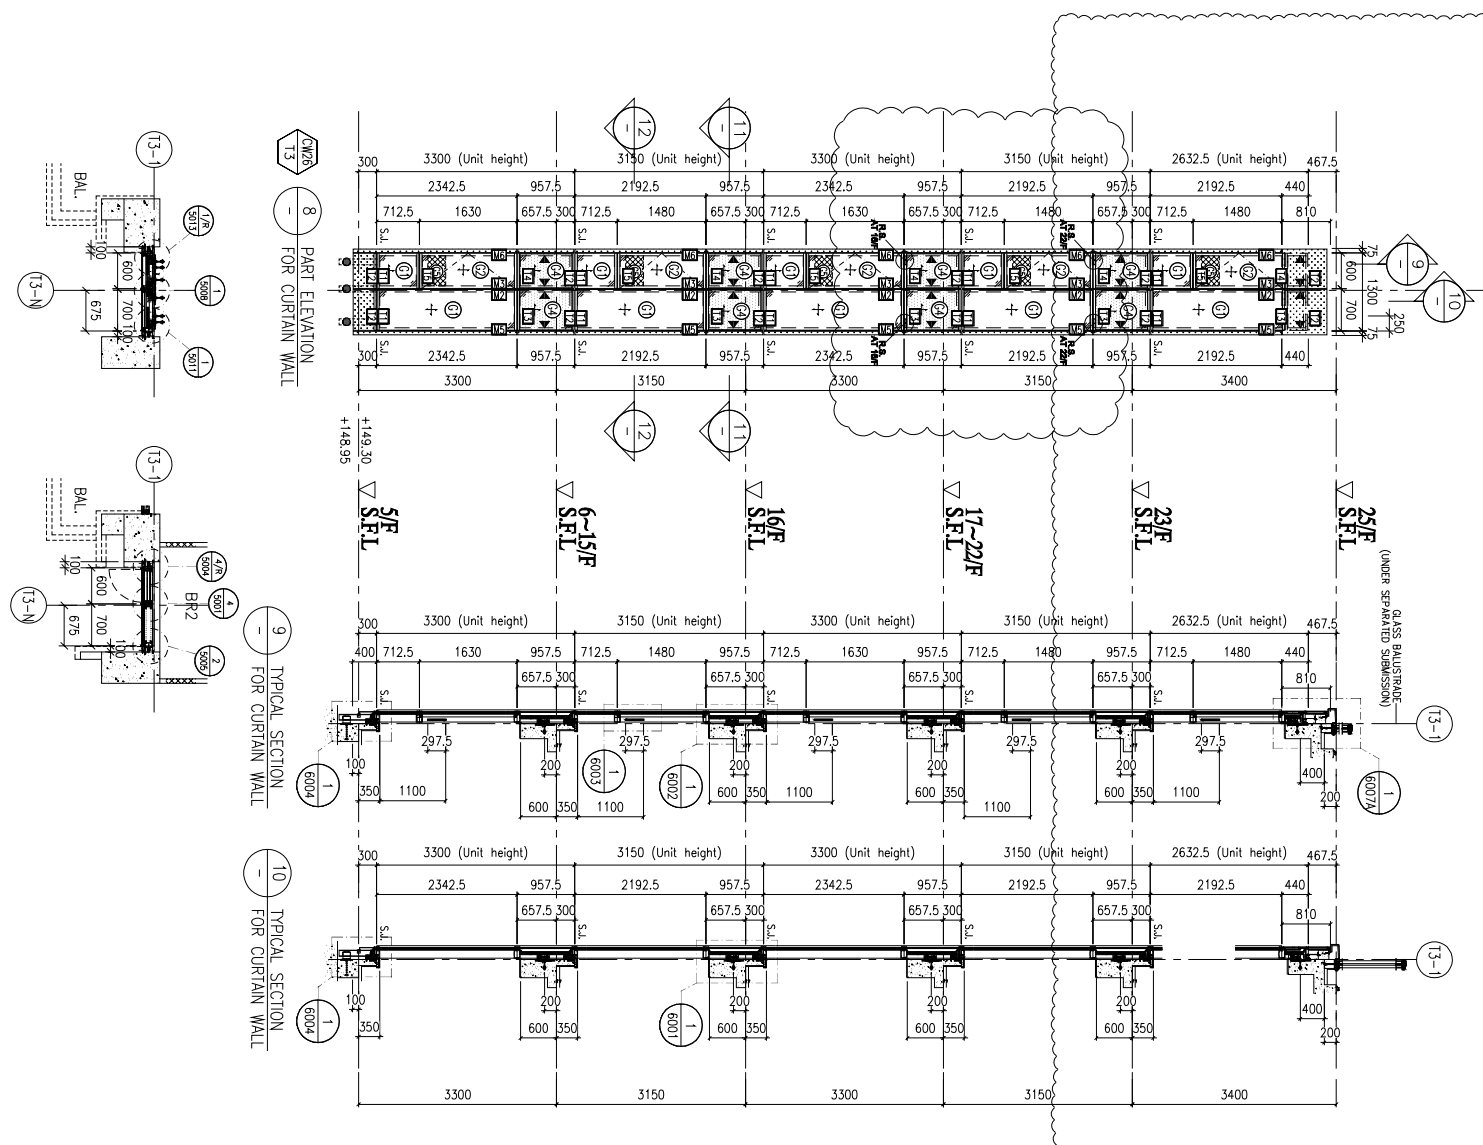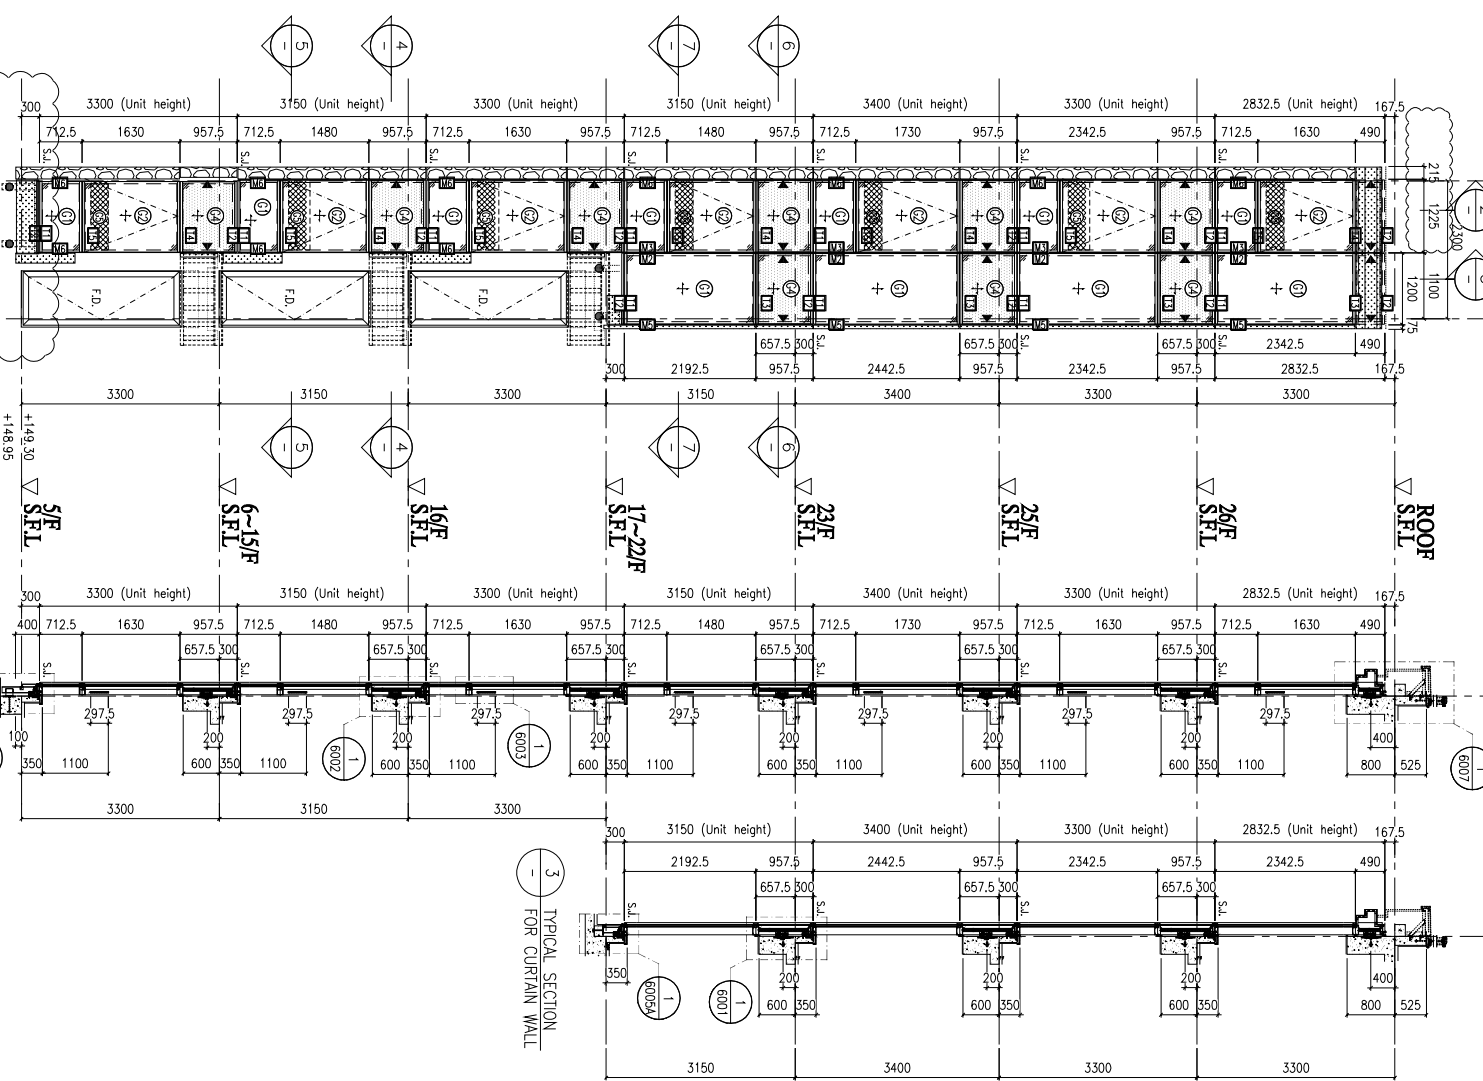

12 FLOOR LEVEL (S.F.L.)

FLOOR	LEVEL
R/F	+210.00
26/F	+208.70
25/F	+203.40
23/F	+200.00
22/F	+198.85
20/F	+193.50
19/F	+190.55
18/F	+187.40
17/F	+184.25
16/F	+181.10
15/F	+177.80
12/F	+174.65
11/F	+171.50
10/F	+168.35
9/F	+165.20
8/F	+162.05
7/F	+158.90
5/F	+152.60
	+149.30

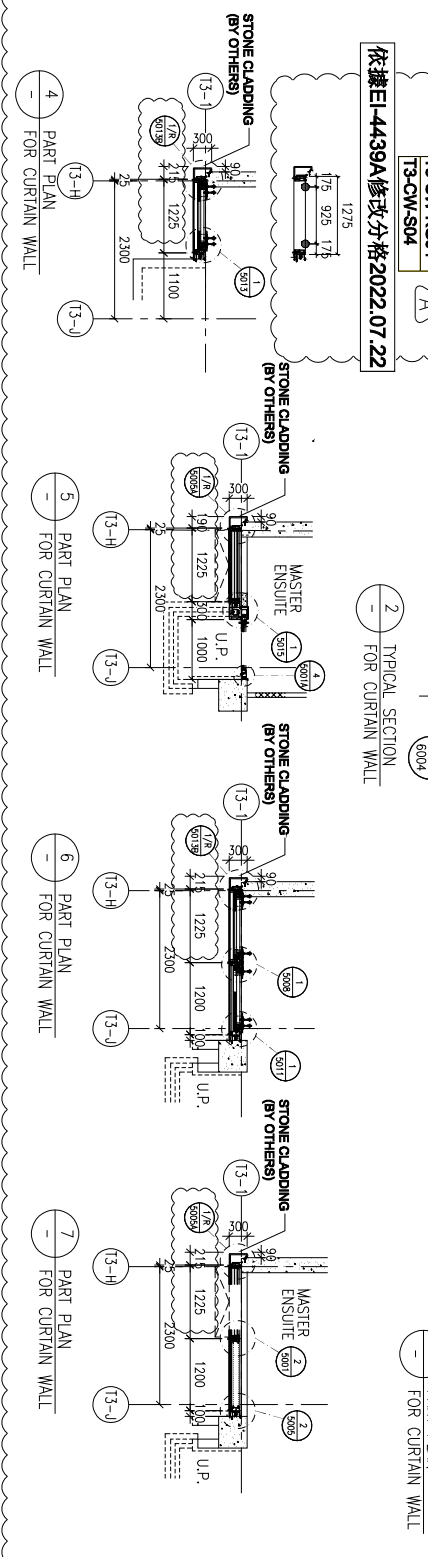

LEGEND:

- ① 10mm HEAT STRENGTHENED GLASS (OUTER CLEAR GLASS (INNER))
- ② 10mm HEAT STRENGTHENED GLASS (OUTER CLEAR GLASS (INNER))
- ③ 12mm THK. HEAT STRENGTHENED GLASS & 2mm THK. ALUM. BACKPAN (SPANDREL GLASS) (INTERNAL PROTECTIVE BARRIER)
- ④ 3mm THK. ALUM. CLADDING
- S.L. STACK JOINT (WIND LOAD)
- ALUM. EXTRUSION DIE NO.
- ▲ SUPPORT POINT (WIND LOAD + DEAD LOAD)
- SUPPORT POINT (WIND LOAD)

B.D. REF :

CLIENT : SHIMAO GROUP HOLDINGS LIMITED

ARCHITECT : WONG TUNG & PARTNERS LIMITED ARCHITECTS & PLANNERS

MAIN CONTRACTOR : 協興建築有限公司 HIP HING CONSTRUCTION CO LTD

STRUCTURAL ENGINEER : C M WONG & ASSOCIATES LTD 黃志明建築工程師有限公司

FAÇADE CONSULTANT : MEINHARDT

NOTE :  
1. ALL DIMENSIONS ARE IN mm.  
2. ALL ELEVATIONS ARE VIEWED FROM OUTSIDE.  
3. ALL DIMENSIONS TO BE VERIFIED ON SITE BEFORE FABRICATION.

LEGEND :  
① DETAIL MARK NO.  
② REFER SHEET NO.  
1. F.F.L. -- FINISHED FLOOR LEVEL  
2. S.F.L. -- STRUCTURAL FLOOR LEVEL  
3. -- REVERSED DETAIL

TITLE : PART ELEVATION FOR CURTAIN WALL AT TOWER 3

DATE : 26-MAR-21 SCALE : 1:60 (A1)

DRAWN BY : LHR CHECKED BY :

PROJECT : PROPOSED RESIDENTIAL DEVELOPMENT AT N.K.I.L. 65+42 YIN PING ROAD KOWLOON

JOB NO. : J-853

REVISION TABLE:

NO.	DATE	REVISION SUBJECT TO MRSP. COMMENT	BY
1	06-10-2021	REVISION SUBJECT TO MRSP. COMMENT	

MDI ALUMINIUM FABRICATOR LTD.  
Units 6-8, Sunny Industrial Centre, 7/F  
610 Chiu Kwai Road, Kowloon  
Tel: 23489211-4 Fax: (852) 27276666  
DMG NO. : J853-S0-CW-4302 REV. : A