



工程指示 / 要求簡箋 ENGINEER INSTRUCTIONS(E.I.)

工程指示編號:	EI- 4749A	修改版本:	A
	HK- 0959		
工程編號:	J 853	工程名稱:	大窩坪 (延坪道)
收件人:	生統	發件人:	Lai Sik Hung
工程項目:	T6-7/F 露台天花用鋁板(樣板層用) (修訂A : 以此EI為準)	日期:	14/06/2022

<input type="checkbox"/> 原合約工程包	<input type="checkbox"/> 原合約工程加 / 減脹 QT-	<input type="checkbox"/> 新工程報價 QT-
---------------------------------	--	------------------------------------

信件批核號碼/圖紙參考編號:	批核模具圖紙編號:
客戶指示附件:	管理內部批簽署:

<input type="checkbox"/> 初步鋁料 B.M.	<input type="checkbox"/> 加工拆圖, 然後生產	<input type="checkbox"/> 尺寸表
<input type="checkbox"/> 正式鋁料 B.M.	<input type="checkbox"/> 技術上資料/指示	<input type="checkbox"/> 報價
<input type="checkbox"/> 配件 B.M.	<input type="checkbox"/> 樣辦或貨品說明書	<input type="checkbox"/> 分判合約
<input type="checkbox"/> 其他:		

內容: T6-7/F 露台天花用鋁板(樣板層用) (修訂A : 以此EI為準) 預計7月中開始陸續送抵地盤安裝, 請留意
完成上列要求日期: 15/07/2022

國內

<input type="checkbox"/> 生產技術總監	<input type="checkbox"/> 連附件	<input type="checkbox"/> 技術部	<input type="checkbox"/> 連附件	<input type="checkbox"/> 生產部	<input type="checkbox"/> 連附件
<input type="checkbox"/> 採購部	<input type="checkbox"/> 連附件	<input checked="" type="checkbox"/> 生產統籌部	<input checked="" type="checkbox"/> 連附件	<input type="checkbox"/> 報關組	<input type="checkbox"/> 連附件
<input type="checkbox"/> 質檢部	<input type="checkbox"/> 連附件	<input type="checkbox"/> 會計部	<input type="checkbox"/> 連附件	<input type="checkbox"/> 機械設計部	<input type="checkbox"/> 連附件
<input checked="" type="checkbox"/> 香港辦	<input checked="" type="checkbox"/> 連附件	<input type="checkbox"/> 其他:			

<input type="checkbox"/> 行政部	<input type="checkbox"/> 連附件	<input type="checkbox"/> 會計部	<input type="checkbox"/> 連附件	<input type="checkbox"/> 統籌部	<input type="checkbox"/> 連附件	<input type="checkbox"/> 工程部	<input type="checkbox"/> 連附件
<input type="checkbox"/> 採購部	<input type="checkbox"/> 連附件	<input type="checkbox"/> QS部	<input type="checkbox"/> 連附件	<input type="checkbox"/> 地盤管理	<input type="checkbox"/> 連附件	<input type="checkbox"/> 維修部	<input type="checkbox"/> 連附件

*發件人簽署:		*組別成員批核簽署:	
傳遞編號:		項目經理簽署:	14/6/2022

圖則登記表 DRAWING REGISTER										
工程名稱 Project Title: 露臺天花鋁板 (T5~T7)					接收日期 Receiving Date (適用於客戶圖則)					
工程編號 Project No: J-853					年					
分發予 Distributed To					月					
					日					
					發出日期 Issued Date					
					年	22	22	22	22	
					月	01	03	04	05	
					日	25	24	26	25	
圖則編號 Drg. No.		圖則名稱 Drawing Title			修訂編號 Revision No.					
J853-ALC-AP41	3mm鋁板加工圖				43					
J853-ALC-AP42	3mm鋁板加工圖				44	-	A		B	
J853-ALC-AP43	3mm鋁板加工圖				45	-	A	B	C	
J853-ALC-AP44	3mm鋁板加工圖				46	-				
J853-ALC-AP45	3mm鋁板加工圖				47	-				
J853-ALC-AP46	3mm鋁板加工圖				48	-	A		B	
J853-ALC-AP47	3mm鋁板加工圖				49	-			A	
J853-ALC-AP48	3mm鋁板加工圖				50	-			A	
J853-ALC-AP49	3mm鋁板加工圖				51	-			A	
J853-ALC-AP50	3mm鋁板加工圖				52	-			A	
J853-ALC-AP51	3mm鋁板加工圖				53	-			A	
J853-ALC-AP52	3mm鋁板加工圖				54	-	A		B	
J853-ALC-AP53	3mm鋁板加工圖				55	-			A	
J853-ALC-AP54	3mm鋁板加工圖				56	-			A	
J853-ALC-AP55	3mm鋁板加工圖				57	-			A	
J853-ALC-AP56	3mm鋁板加工圖				58	-			A	
J853-ALC-AP57	3mm鋁板加工圖				59	-			A	
J853-ALC-AP58	3mm鋁板加工圖				60	-				
J853-ALC-AP59	3mm鋁板加工圖				61	-				
J853-ALC-AP60	3mm鋁板加工圖				62	-			A	
J853-ALC-AP61	3mm鋁板加工圖				63	-			A	
J853-ALC-AP62	3mm鋁板加工圖				64	-			A	
J853-ALC-AP63	3mm鋁板加工圖				65	-			A	
J853-ALC-AP64	3mm鋁板加工圖				66	-			A	
J853-ALC-AP65	3mm鋁板加工圖				67	-	A		B	
J853-ALC-AP66	3mm鋁板加工圖				68	-	A			
J853-ALC-AP67	3mm鋁板加工圖				69	-				
J853-ALC-AP68	3mm鋁板加工圖				70	-			A	
J853-ALC-AP69	3mm鋁板加工圖				71	-			A	
J853-ALC-AP70	3mm鋁板加工圖				72	-			A	
J853-ALC-AP71	3mm鋁板加工圖				73	-	A		B	
J853-ALC-AP72	3mm鋁板加工圖				74	-			取消	
J853-ALC-AP73	3mm鋁板加工圖				75	-	A		B	
J853-ALC-AP74	3mm鋁板加工圖				76	-	A		B	
J853-ALC-AP75	3mm鋁板加工圖				77	-			A	
J853-ALC-AP76	3mm鋁板加工圖				78	-	A		B	
J853-ALC-AP77	3mm鋁板加工圖				79	-	A		B	
J853-ALC-AP78	3mm鋁板加工圖				80	-	A		B	
J853-ALC-AP79	3mm鋁板加工圖				81	-	A		取消	
J853-ALC-AP80	3mm鋁板加工圖				82	-	A		B	
J853-ALC-AP81	3mm鋁板加工圖				83	-	A		B	
J853-ALC-AP82	3mm鋁板加工圖				84	-				

圖則登記表 DRAWING REGISTER										
工程名稱 Project Title: 露臺天花鋁板 (T5~T7)					接收日期 Receiving Date (適用於客戶圖則)					
工程編號 Project No: J-853					年					
分發予 Distributed To					月					
					日					
					發出日期 Issued Date					
					年	22	22	22	22	
					月	01	03	04	05	
					日	25	24	26	25	
圖則編號 Drg. No.		圖則名稱 Drawing Title			修訂編號 Revision No.					
J853-ALC-AP82	3mm	鋁板加工圖	82	-	-	-	-	-	取消	
J853-ALC-AP84	3mm	鋁板加工圖	86	-	-	-	-	A		
J853-ALC-AP85	3mm	鋁板加工圖	87	-	-	-	-	A		
J853-ALC-AP86	3mm	鋁板加工圖	88	-	-	-	-	A		
J853-ALC-AP87	3mm	鋁板加工圖	89	-	A	B	C			
J853-ALC-AP88	3mm	鋁板加工圖	90	-	-	-	-	A		
J853-ALC-AP89	3mm	鋁板加工圖	91	-	-	-	-	-		
J853-ALC-AP90	3mm	鋁板加工圖	92	-	A	B	C			
J853-ALC-AP91	3mm	鋁板加工圖	93	-	-	-	-	A		
J853-ALC-AP92	3mm	鋁板加工圖	94	-	-	-	-	A		
J853-ALC-AP93	3mm	鋁板加工圖	95	-	A	-	-	B		
J853-ALC-AP94	3mm	鋁板加工圖	96	-	A	-	-	D		
J853-ALC-AP95	3mm	鋁板加工圖	97	-	-	-	-	A		
J853-ALC-AP96	3mm	鋁板加工圖	98	-	-	-	-	A		
J853-ALC-AP97	3mm	鋁板加工圖	99	-	-	-	-	取消		
J853-ALC-AP98	3mm	鋁板加工圖	100	-	-	-	-	取消		
J853-ALC-AP99	3mm	鋁板加工圖	101	-	-	-	-	A		
J853-ALC-AP100	3mm	鋁板加工圖	102	-	-	-	-	取消		
J853-ALC-AP101	3mm	鋁板加工圖	103	-	A	-	-	B		
J853-ALC-AP102	3mm	鋁板加工圖	104	-	A	-	-	B		
J853-ALC-AP103	3mm	鋁板加工圖	105	-	A	-	-	B		
J853-ALC-AP104	3mm	鋁板加工圖	106	-	-	-	-	A		
J853-ALC-AP105	3mm	鋁板加工圖	107	-	-	-	-	A		
J853-ALC-AP106	3mm	鋁板加工圖	108	-	-	-	-	A		
J853-ALC-AP107	3mm	鋁板加工圖	109	-	-	-	-			
J853-ALC-AP108	3mm	鋁板加工圖	110	-	A	-	-			
J853-ALC-AP109	3mm	鋁板加工圖	111	-	-	-	-	-		
J853-ALC-AP110	3mm	鋁板加工圖	112	-	A	-	-			
J853-ALC-AP111	3mm	鋁板加工圖	113	-	-	-	-	-		
J853-ALC-AP112	3mm	鋁板加工圖	114	-	-	-	-	A		
J853-ALC-AP113	3mm	鋁板加工圖	115	-	-	-	-			
J853-ALC-AP114	3mm	鋁板加工圖	116	-	A	-	-			
J853-ALC-AP115	3mm	鋁板加工圖	117	-	A	-	-			
J853-ALC-AP116	3mm	鋁板加工圖	118	-	A	-	-			
J853-ALC-AP117	3mm	鋁板加工圖	119	-	A	-	-			
J853-ALC-AP118	3mm	鋁板加工圖	120	-	A	-	-			
J853-ALC-AP119	3mm	鋁板加工圖	121	-	A	-	-	B		
J853-ALC-AP120	3mm	鋁板加工圖	122	-	-	-	-	A		
J853-ALC-AP121	3mm	鋁板加工圖	123	-	A	-	-	B		
J853-ALC-AP122	3mm	鋁板加工圖	124	-	A	-	-	取消		
J853-ALC-AP123	3mm	鋁板加工圖	125	-	-	-	-			
J853-ALC-AP124	3mm	鋁板加工圖	126	-	-	-	-			

圖則登記表 DRAWING REGISTER										
工程名稱 Project Title: 露臺天花鋁板 (T5~T7)					接收日期 Receiving Date (適用於客戶圖則)					
工程編號 Project No: J-853					年					
分發予 Distributed To					月					
					日					
					發出日期 Issued Date					
					年	22	22	22	22	
					月	01	03	04	05	
					日	25	24	26	25	
圖則編號 Drg. No.		圖則名稱 Drawing Title			修訂編號 Revision No.					
J853-ALC-AP125		3mm鋁板加工圖			127					
J853-ALC-AP126		3mm鋁板加工圖			128					
J853-ALC-AP127		3mm鋁板加工圖			129	-				
J853-ALC-AP128		3mm鋁板加工圖			130	-				
J853-ALC-AP129		3mm鋁板加工圖			131					
J853-ALC-AP130		3mm鋁板加工圖			132	-				
J853-ALC-AP131		3mm鋁板加工圖			133		A			
J853-ALC-AP132		3mm鋁板加工圖			134	-	A		B	
J853-ALC-AP133		3mm鋁板加工圖			135	-	A		B	
J853-ALC-AP134		3mm鋁板加工圖			136					
J853-ALC-AP135		3mm鋁板加工圖			137	-	A		B	
J853-ALC-AP136		3mm鋁板加工圖			138					
J853-ALC-AP137		3mm鋁板加工圖			139	-	A		B	
J853-ALC-AP138		3mm鋁板加工圖			140	-	A		B	
J853-ALC-AP139		3mm鋁板加工圖			141	-	A		B	
J853-ALC-AP140		3mm鋁板加工圖			142	-		A		
J853-ALC-AP141		3mm鋁板加工圖			143	-		A		
J853-ALC-AP142		3mm鋁板加工圖			144	-		A		
J853-ALC-AP143		3mm鋁板加工圖			145	-				
J853-ALC-AP144		3mm鋁板加工圖			146	-	A		B	
J853-ALC-AP145		3mm鋁板加工圖			147	-	A		B	
J853-ALC-AP146		3mm鋁板加工圖			148	-	A		B	
J853-ALC-AP147		3mm鋁板加工圖			149	-	A		B	
J853-ALC-AP148		3mm鋁板加工圖			150	-	A		B	
J853-ALC-AP149		3mm鋁板加工圖			151	-	A		B	
J853-ALC-AP150		3mm鋁板加工圖			152	-		A		
J853-ALC-AP151		3mm鋁板加工圖			153	-		A		
J853-ALC-AP152		3mm鋁板加工圖			154	-		A		
J853-ALC-AP153		3mm鋁板加工圖			155	-		A		
J853-ALC-AP154		3mm鋁板加工圖			156	-	A		B	
J853-ALC-AP155		3mm鋁板加工圖			157	-		A		
J853-ALC-AP156		3mm鋁板加工圖			158	-		A		
J853-ALC-AP157		3mm鋁板加工圖			159	-	A		B	
J853-ALC-AP158		3mm鋁板加工圖			160	-	A		B	
J853-ALC-AP159		3mm鋁板加工圖			161	-	A		B	
J853-ALC-AP160		3mm鋁板加工圖			162	-	A			
J853-ALC-AP161		3mm鋁板加工圖			163	-	A		B	
J853-ALC-AP162		3mm鋁板加工圖			164	-	A		B	
J853-ALC-AP163		3mm鋁板加工圖			165					
J853-ALC-AP164		3mm鋁板加工圖			166	-		A		
J853-ALC-AP165		3mm鋁板加工圖			167	-		A		
J853-ALC-AP166		3mm鋁板加工圖			168					



圖則登記表 DRAWING REGISTER										
工程名稱 Project Title: 露臺天花鋁板 (T5~T7)					接收日期 Receiving Date (適用於客戶圖則)					
工程編號 Project No: J-853					年					
分發予 Distributed To					月					
					日					
					發出日期 Issued Date					
					年	22	22	22	22	
					月	01	03	04	05	
					日	25	24	26	25	
圖則編號 Drg. No.		圖則名稱 Drawing Title			修訂編號 Revision No.					
J853-ALC-AP167	3mm鋁板加工圖			169				A		
J853-ALC-AP168	3mm鋁板加工圖			170	-			A		
J853-ALC-AP169	3mm鋁板加工圖			171	-			A		
J853-ALC-AP170	3mm鋁板加工圖			172	-			B		
J853-ALC-AP171	3mm鋁板加工圖			173	-			A		
J853-ALC-AP172	3mm鋁板加工圖			174	-			A		
J853-ALC-AP173	3mm鋁板加工圖			175	-			A		
J853-ALC-AP174	3mm鋁板加工圖			176	-			A		
J853-ALC-AP175	3mm鋁板加工圖			177	-	A		B		
J853-ALC-AP176	3mm鋁板加工圖			178	-	A		B		
J853-ALC-AP177	3mm鋁板加工圖			179	-					
J853-ALC-AP178	3mm鋁板加工圖			180	-					
J853-ALC-AP179	3mm鋁板加工圖			181	-			A		
J853-ALC-AP180	3mm鋁板加工圖			182	-			A		
J853-ALC-AP181	3mm鋁板加工圖			183	-			A		
J853-ALC-AP182	3mm鋁板加工圖			184	-			A		
J853-ALC-AP183	3mm鋁板加工圖			185	-			A		
J853-ALC-AP184	3mm鋁板加工圖			186	-			A		
J853-ALC-AP185	3mm鋁板加工圖			187	-			A		
J853-ALC-AP186	3mm鋁板加工圖			188	-			A		
J853-ALC-AP187	3mm鋁板加工圖			189	-			A		
J853-ALC-AP188	3mm鋁板加工圖			190	-			A		
J853-ALC-AP601	3mm鋁板加工圖			191	-	新增				
J853-ALC-AP602	3mm鋁板加工圖			192	-	新增				
J853-ALC-AP603	3mm鋁板加工圖			193	-	新增				
J853-ALC-AP604	3mm鋁板加工圖			194	-	新增		A		
J853-ALC-AP605	3mm鋁板加工圖			195	-	新增		A		
J853-ALC-AP606	3mm鋁板加工圖			196	-	新增		A		
J853-ALC-AP607	3mm鋁板加工圖			197	-	新增		A		
J853-ALC-AP608	3mm鋁板加工圖			198	-	新增		A		
J853-ALC-AP609	3mm鋁板加工圖			199	-	新增		A		
J853-ALC-AP610	3mm鋁板加工圖			200	-	新增		取消		
J853-ALC-AP611	3mm鋁板加工圖			201	-	新增				
J853-ALC-AP612	3mm鋁板加工圖			202	-	新增				
J853-ALC-AP613	3mm鋁板加工圖			203	-	新增				
J853-ALC-AP614	3mm鋁板加工圖			204	-	新增				
J853-ALC-AP615	3mm鋁板加工圖			205	-	新增		A		
J853-ALC-AP616	3mm鋁板加工圖			206	-	新增		A		
J853-ALC-AP617	3mm鋁板加工圖			207	-	新增		A		
J853-SD-ALC-4501	鋁板位置圖			208	-					
J853-SD-ALC-4502	鋁板位置圖			209	-					
J853-SD-ALC-4503	鋁板位置圖			210	-					



美特鋁質 有限公司
MIDI Aluminium Fabricator Ltd.

工程號 J853 地盤 錦上路

送地盤

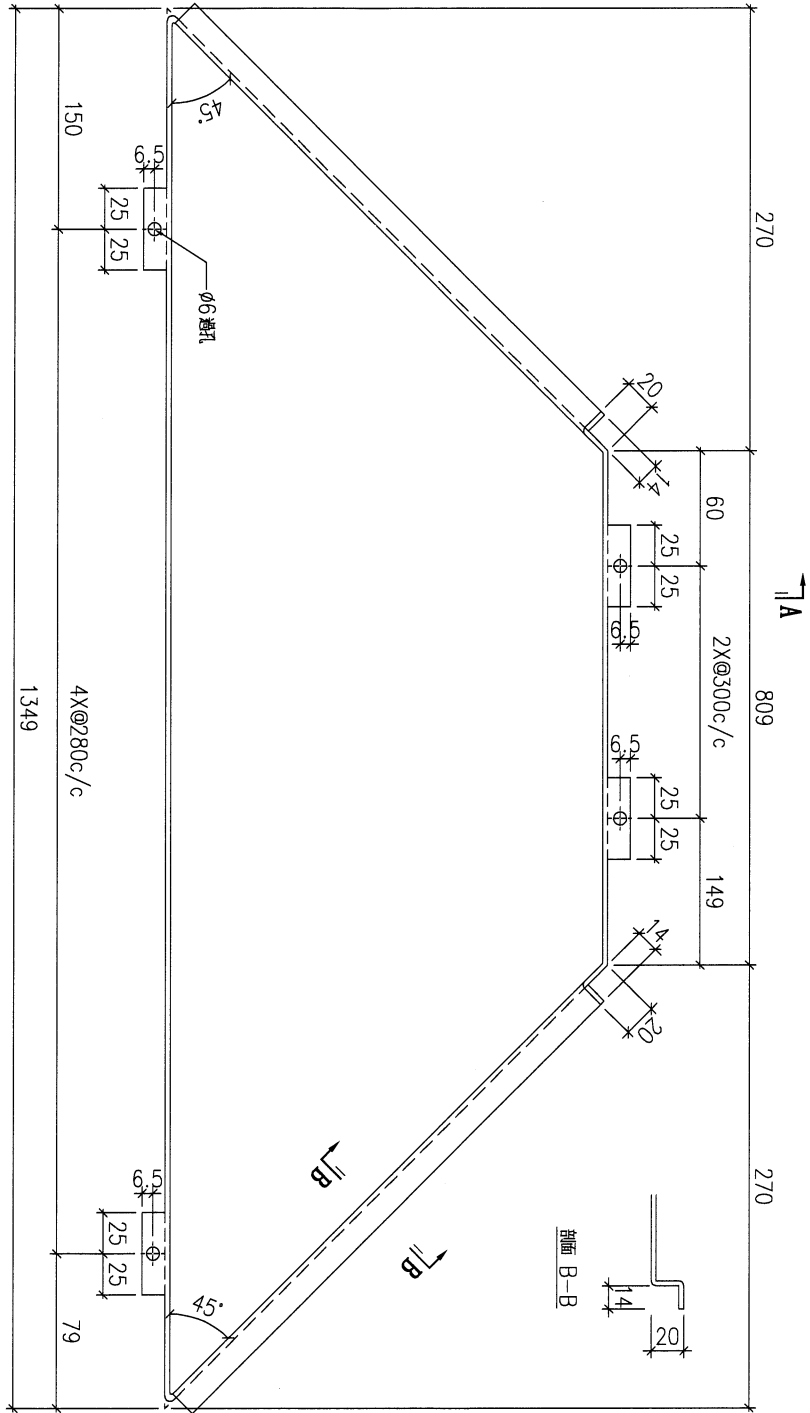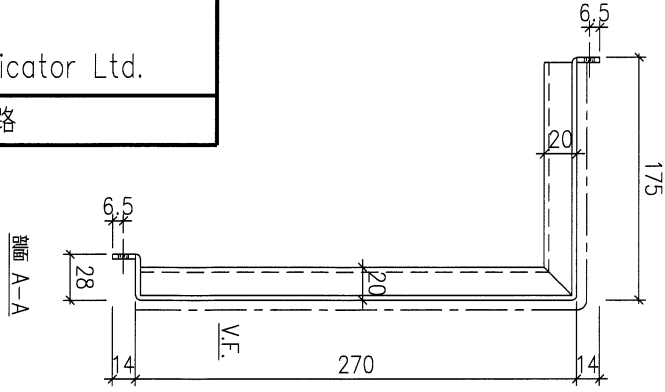



序號	物料編號	數量	安裝位置	樓層
01		①		7/F
02				
03	T6-ALC-AP201	13	見次圖	T6 FLAT A 6-26/F
04	T6-ALC-AP01	18	見次圖	T6 FLAT A 6-26/F
05	T6-ALC-AP01	18	見次圖	T6 FLAT B 6-26/F
06	T6-ALC-AP13	12	見次圖	T6 FLAT A 7-26/F

名稱	天花鋁板加工圖	制圖	LHR	2022.2.19	修改	A
材料	3mm厚鋁板 (3003H14)	復核	-	-	日期	2022.3.20
顏色	EC-DG-D334232-ZD1(閃粉古銅)	批准			圖號	J853-ALC-AP03



美特鋁質 有限公司
MIDI Aluminium Fabricator Ltd.

工程號 J853 地盤 錦上路

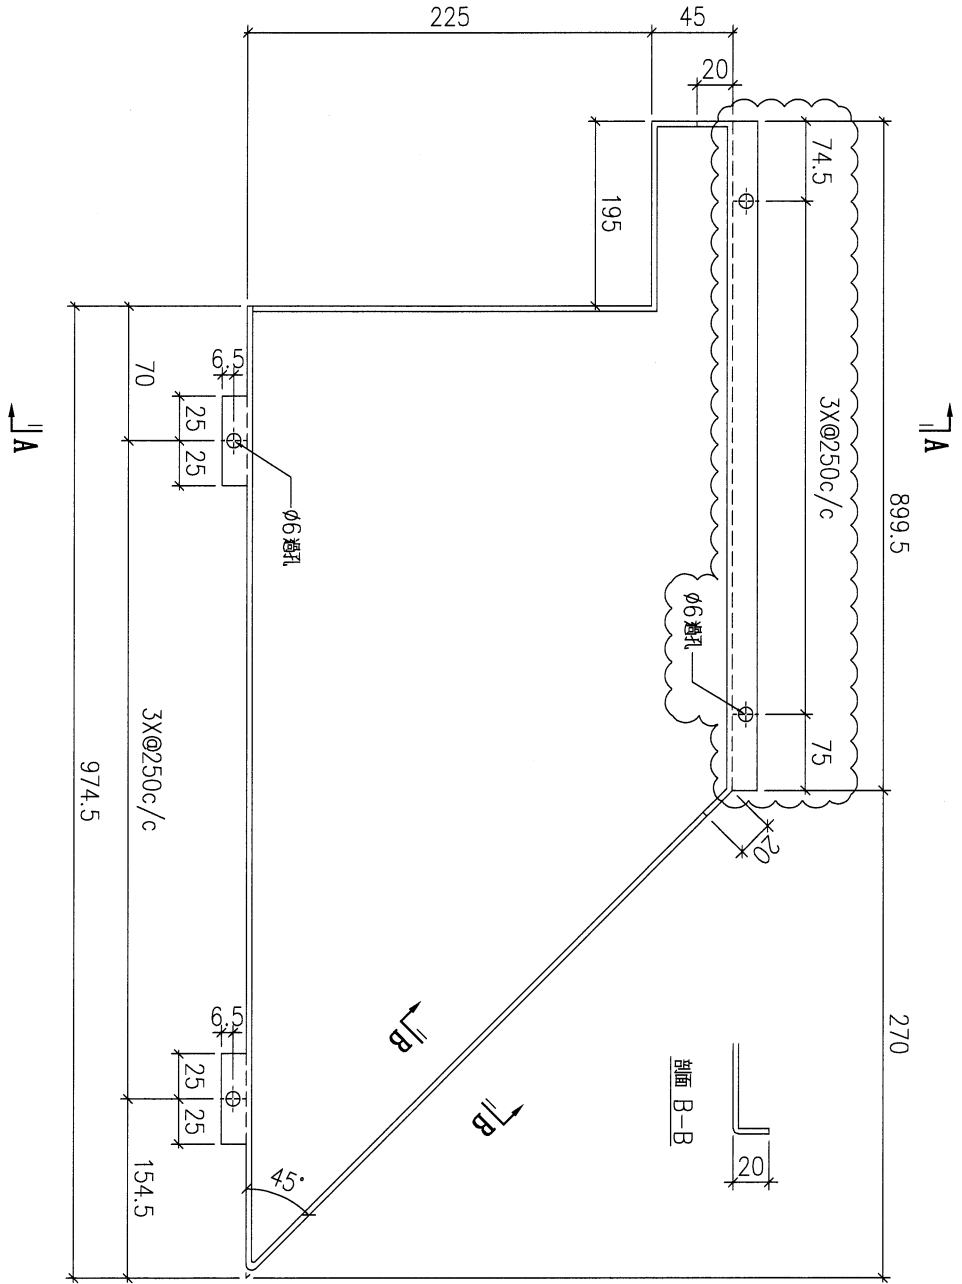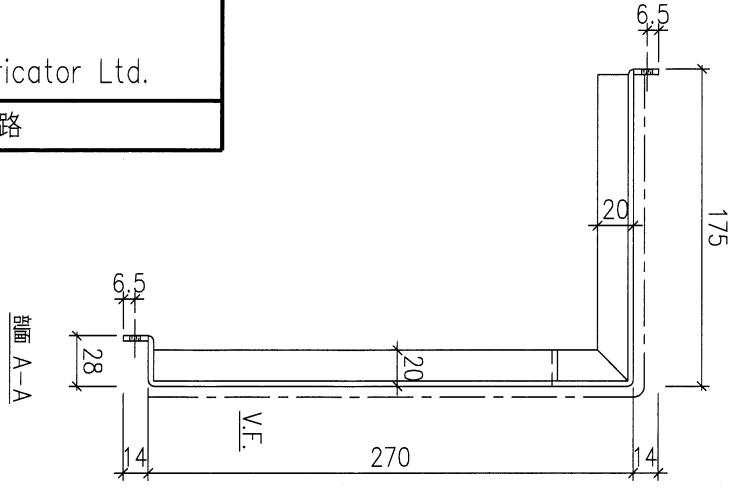

序號	物料編號	數量	安裝位置	樓層
01		1		7/F
02	T6-ALC-AP03	18	吊頂位	T6 FLAT A 6078
03	T6-ALC-AP03	18	吊頂位	T6 FLAT B 6078
04				

名稱	天花鋁板加工圖	制圖	LHR	2022.2.19	修改	A	B
材料	3mm厚鋁板 (3003H14)	復核	-	-	日期	2022.3.19	2022.5.25
顏色	EC-DG-D334232-ZD1(閃粉古銅)	批准			圖號	J853-ALC-AP15	



美特鋁質 有限公司
MIDI Aluminium Fabricator Ltd.



工程號

J853

地盤


錦上路

送地盤

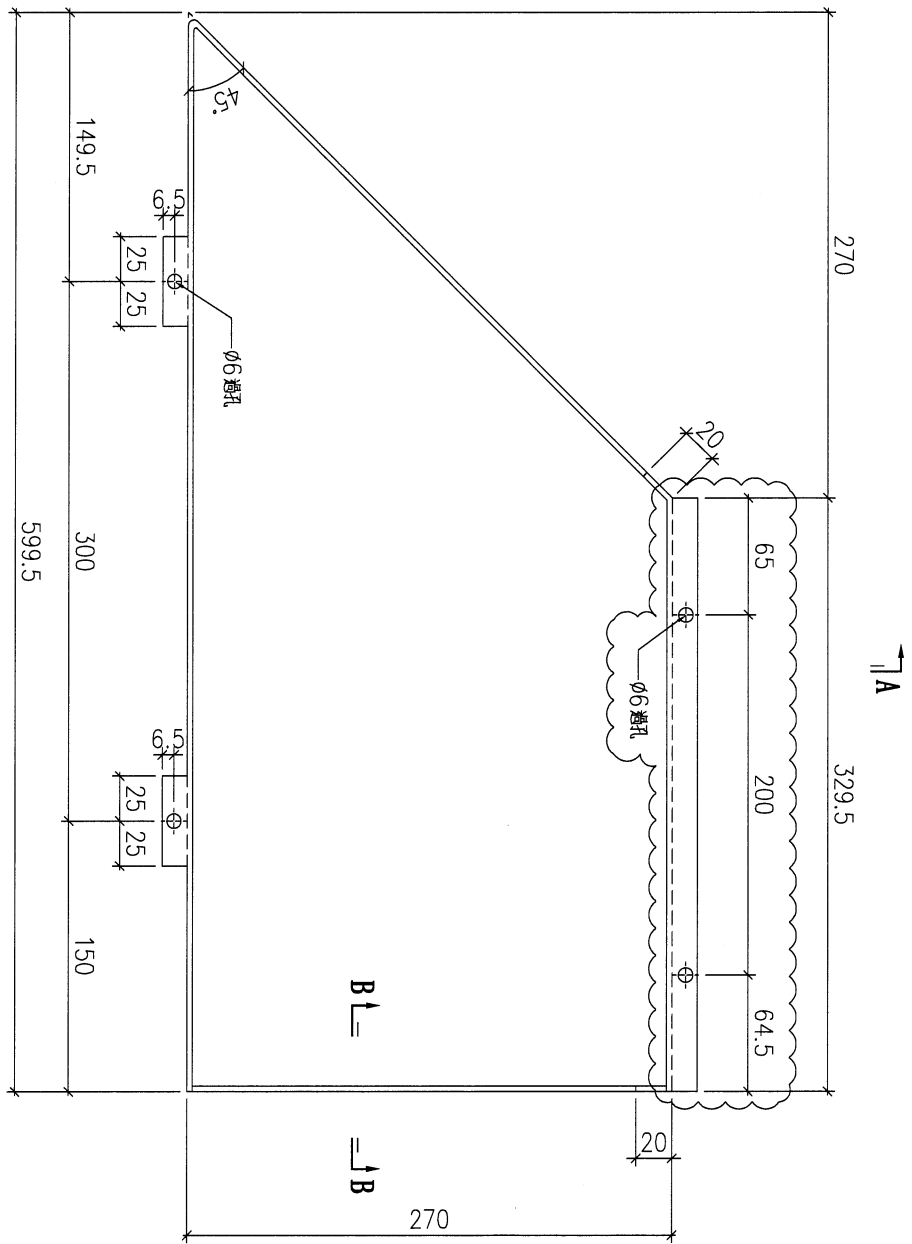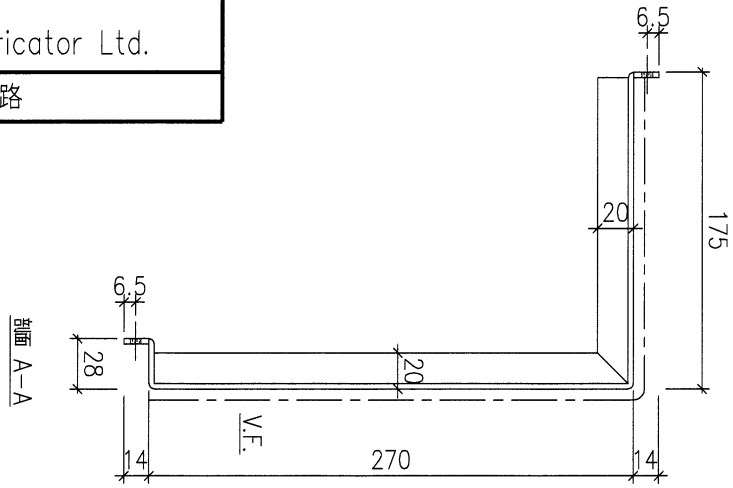

剖面 A-A

剖面 B-B

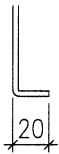

序號	物料編號	數量	安裝位置	樓層
01	T6-ALC-AP02	18	見派位圖	T6 FLAT A 8-28/F
02	T6-ALC-AP02	19	見派位圖	T6 FLAT B 8-28/F

①

②

③

④

名稱	天花鋁板加工圖	制圖	LHR	2022.2.19	修改	A	B	C
材料	3mm厚鋁板 (3003H14)	復核	-	-	日期	2022.3.19	2022.4.25	2022.5.25
顏色	EC-DG-D334232-ZD1(閃粉古銅)	批准			圖號	J853-ALC-AP43		



美特鋁質 有限公司
MIDI Aluminium Fabricator Ltd.



工程號

J853


地盤

錦上路

送地盤

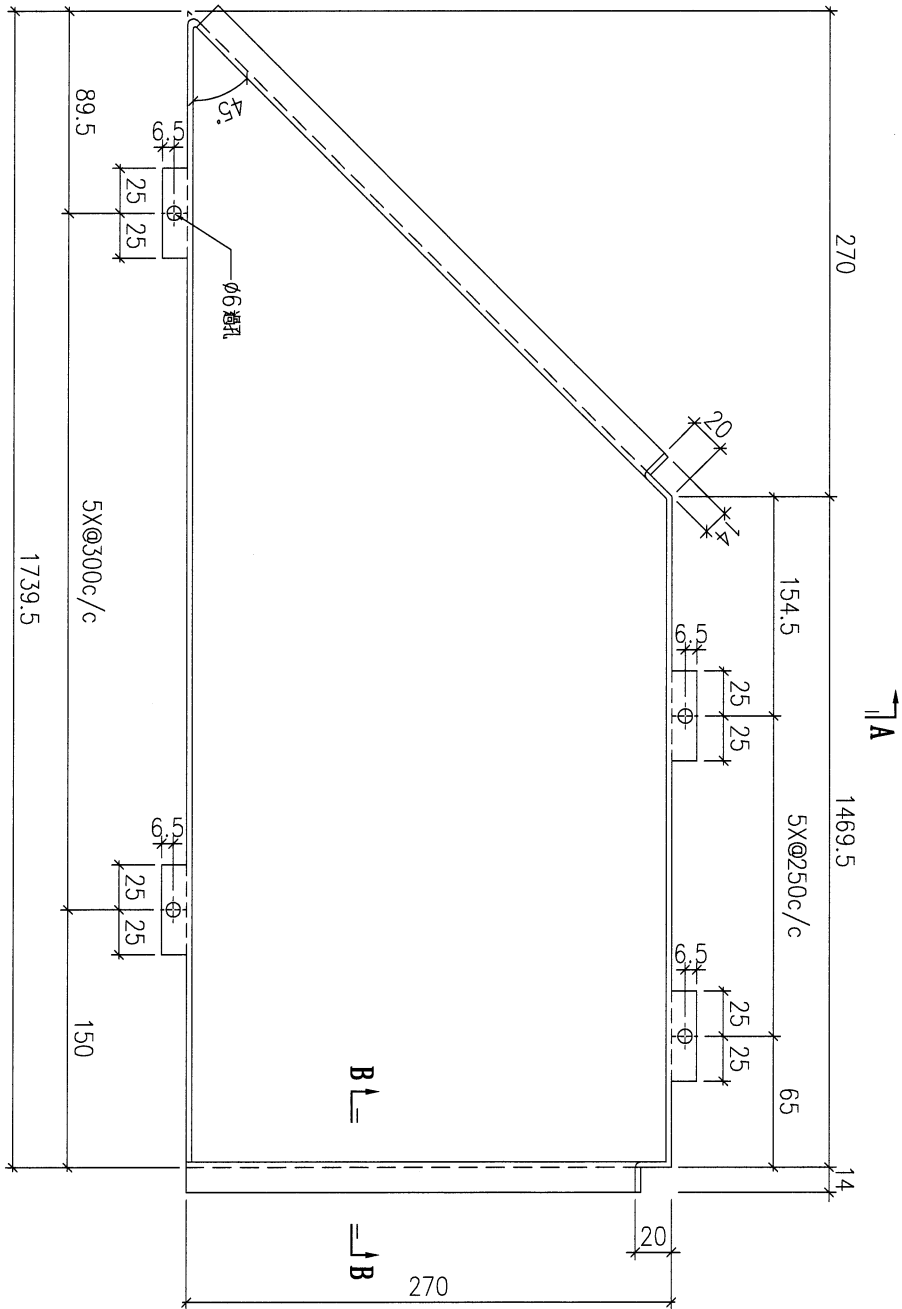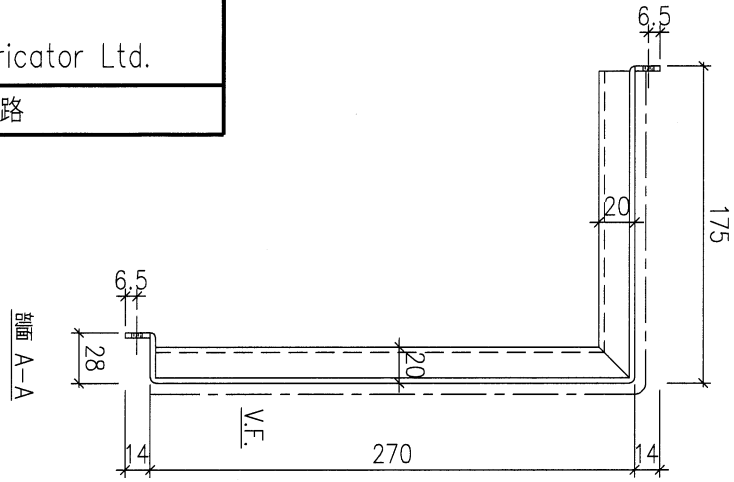

剖面 B-B

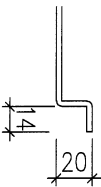

②

①

序號	物料編號	數量	安裝位置	樓層
01	T6-ALC-AP07	58	見附圖	T6 FLAT A, B 5-28/F
02	T7-ALC-AP01	17	見附圖	T7 FLAT A 7-26/F



名稱	天花鋁板加工圖	制圖	LHR	2022.2.19	修改		
材料	3mm厚鋁板 (3003H14)	復核	-	-	日期		
顏色	EC-DG-D334232-ZD1(閃粉古銅)	批准			圖號	J853-ALC-AP44	



美特鋁質 有限公司
MIDI Aluminium Fabricator Ltd.

工程號 J853 地盤 錦上路

送地盤

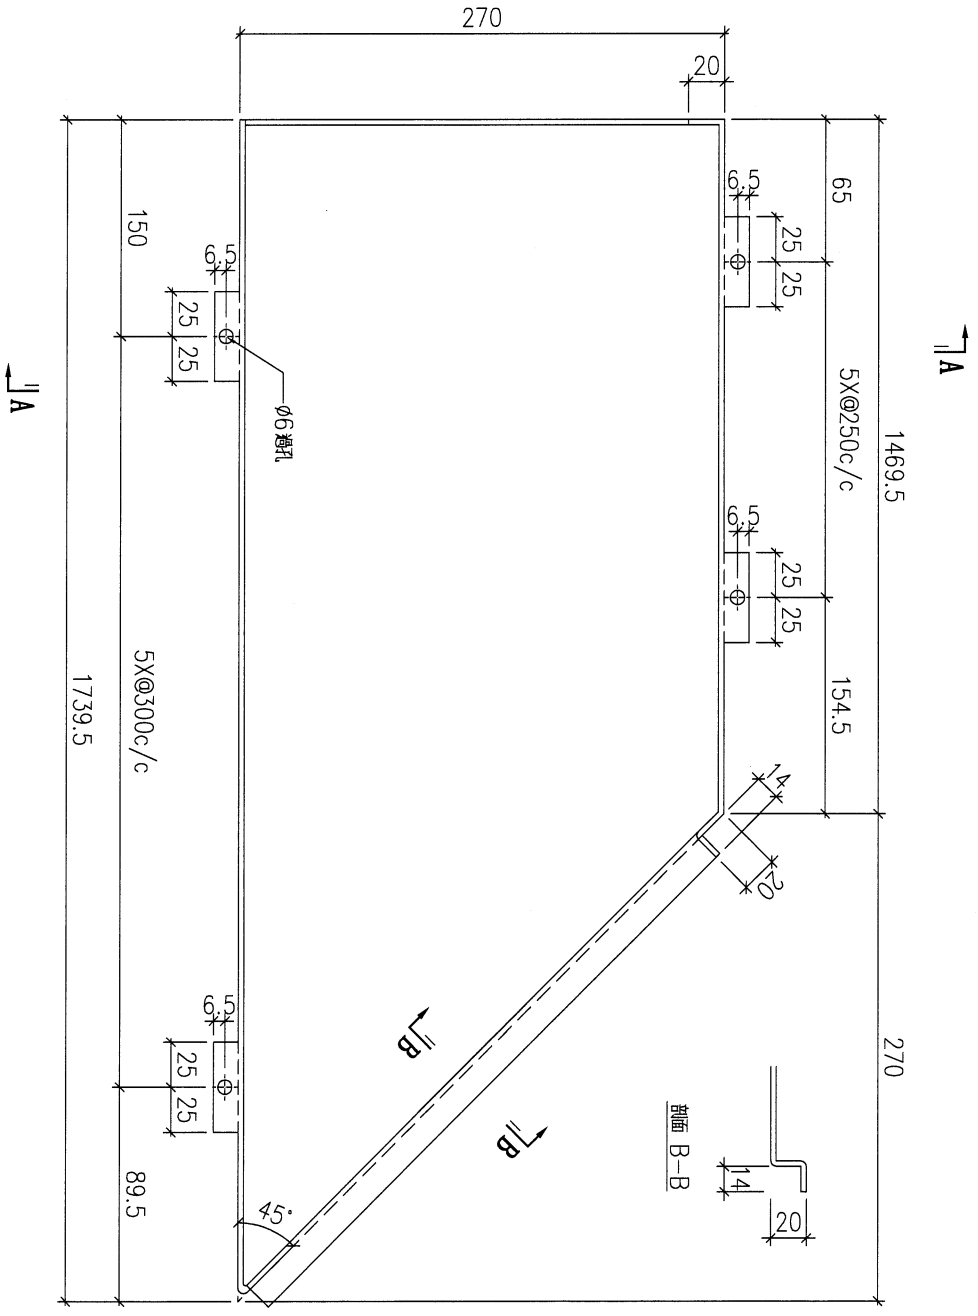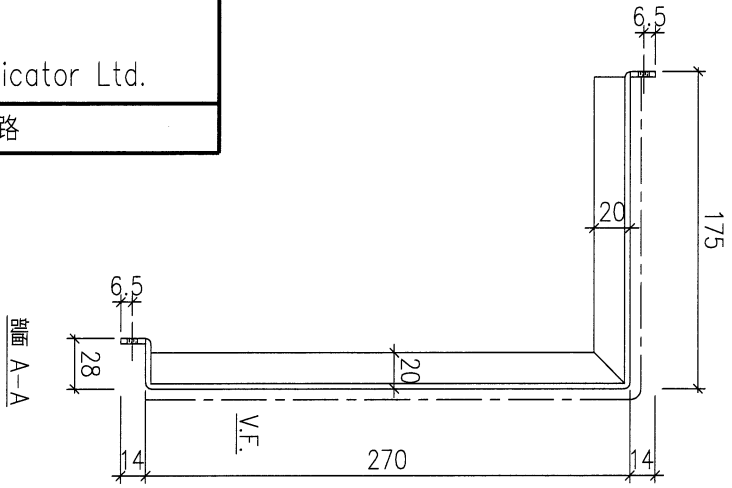

序號	物料編號	數量	安裝位置	樓層
01	T6-ALC-AP08	58	見派位圖	T6 FLAT A, B 5~28/F
02	T7-ALC-AP02	17	見派位圖	T7 FLAT A, B 28/F

2

76

名稱	天花鋁板加工圖	制圖	LHR	2022.2.19	修改		
材料	3mm厚鋁板 (3003H14)	復核	-	-	日期		
顏色	EC-DG-D334232-ZD1 (閃粉古銅)	批准			圖號	J853-ALC-AP45	



美特鋁質 有限公司
MIDI Aluminium Fabricator Ltd.



工程號

J853

地盤

錦上路

送地盤

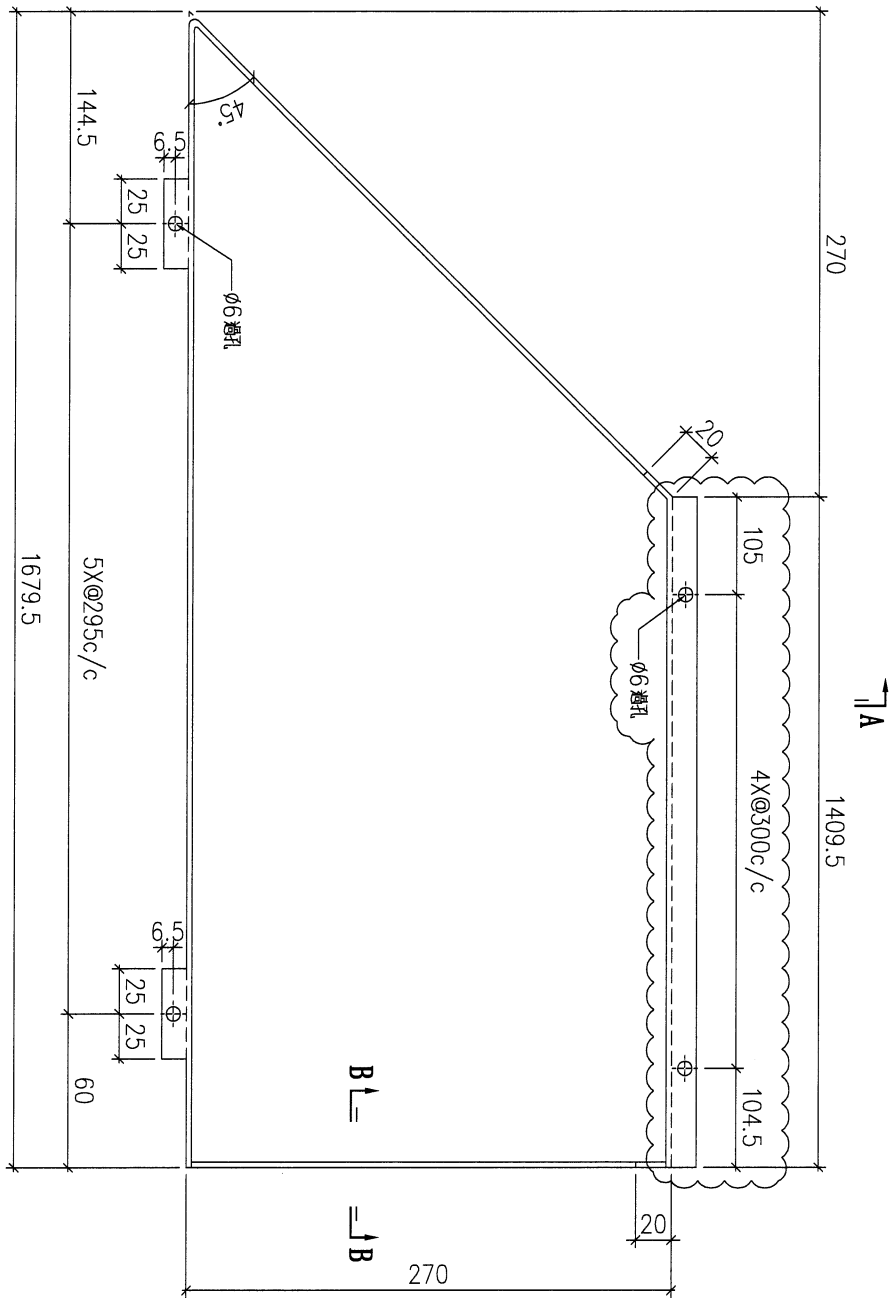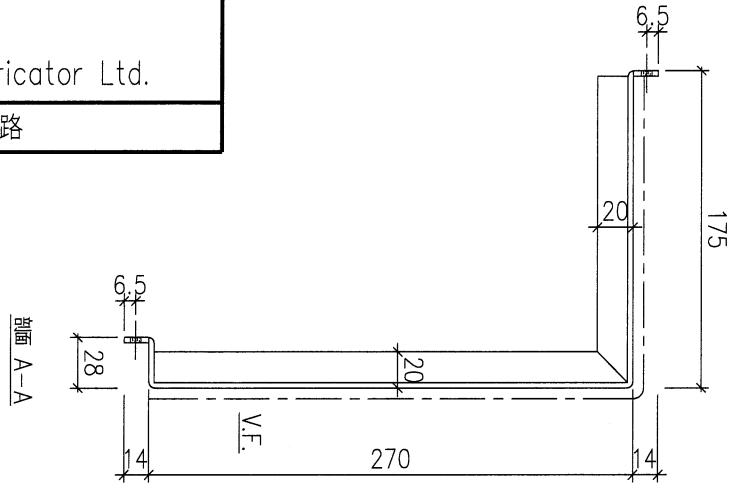

剖面 B-B



①

2/5

序號	物料編號	數量	安裝位置	樓層
01	T6-ALC-AP09	48	見派位圖	T6 FLAT A 6-28/F
02	T7-ALC-AR23	15	見派位圖	T7 FLAT B 8-25/F



名稱	天花鋁板加工圖	制圖	LHR	2022.2.19	修改	A	B
材料	3mm厚鋁板 (3003H14)	復核	-	-	日期	2022.3.20	2022.5.25
顏色	EC-DG-D334232-ZD1(閃粉古銅)	批准			圖號	J853-ALC-AP46	



美特鋁質 有限公司
MIDI Aluminium Fabricator Ltd.

工程號 J853 地盤 錦上路

送地盤

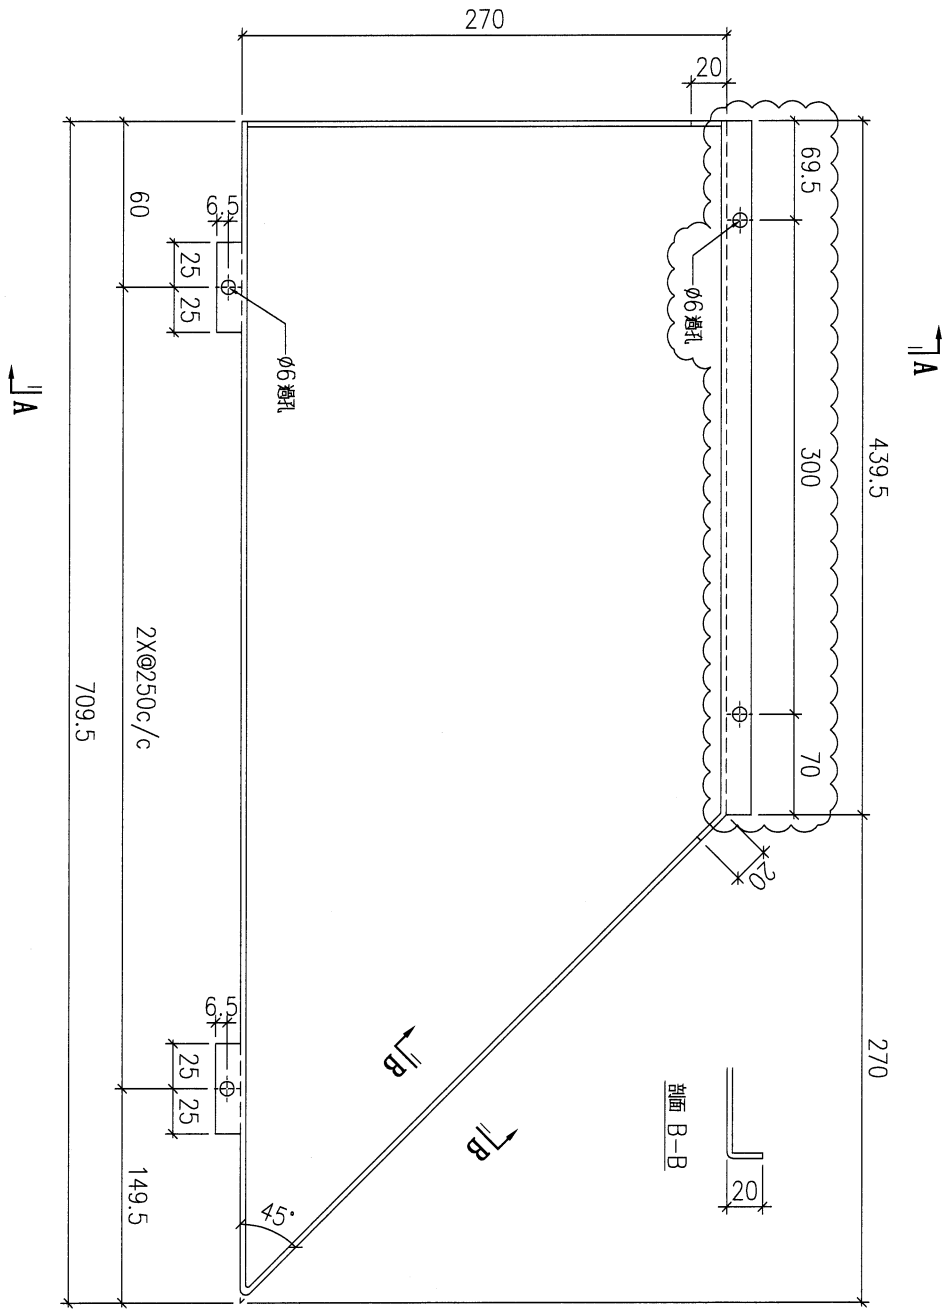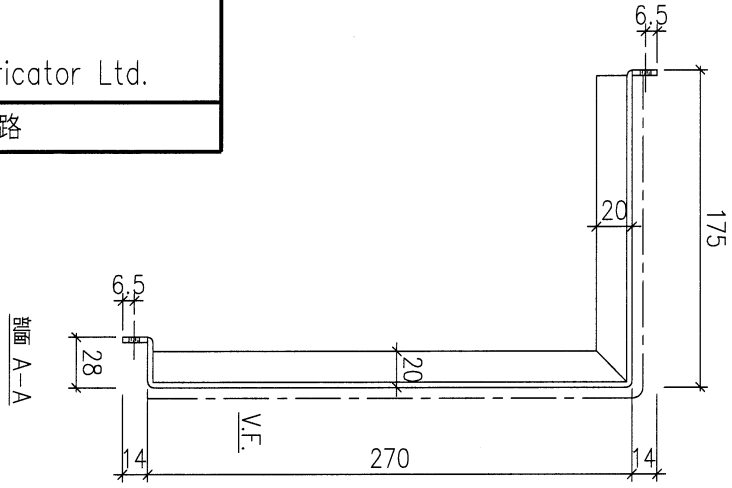

序號	物料編號	數量	安裝位置	樓層
01	T6-ALC-AP10	1	見派位圖	T6 FLAT A 5026/A

名稱	天花鋁板加工圖	制圖	LHR	2022.2.19	修改	A	
材料	3mm厚鋁板 (3003H14)	復核	-	-	日期	2022.5.25	
顏色	EC-DG-D334232-ZD1(閃粉古銅)	批准			圖號	J853-ALC-AP47	



美特鋁質 有限公司
MIDI Aluminium Fabricator Ltd.



工程號

J853

地盤

錦上路

送地盤

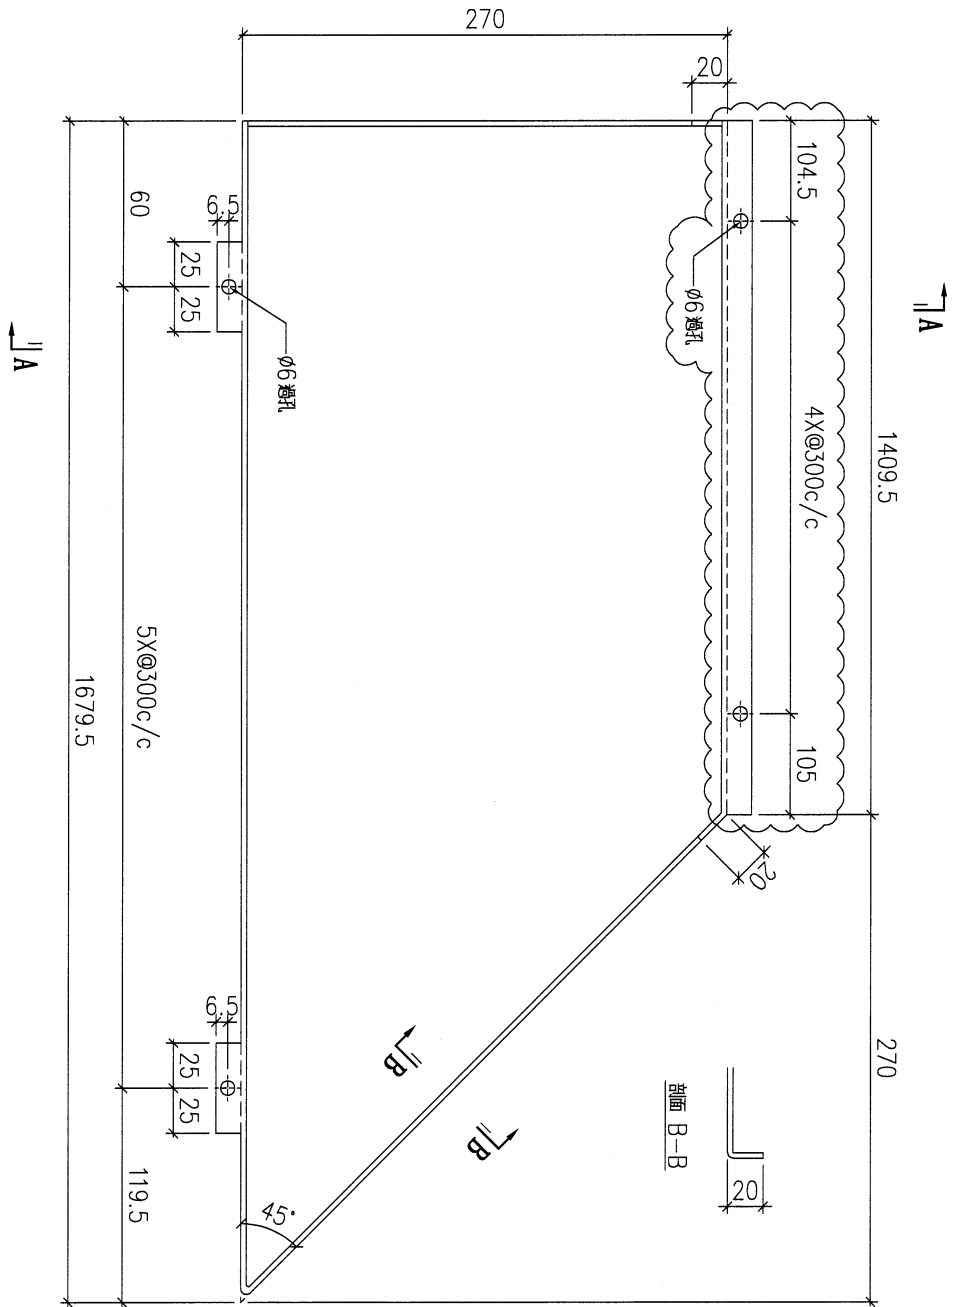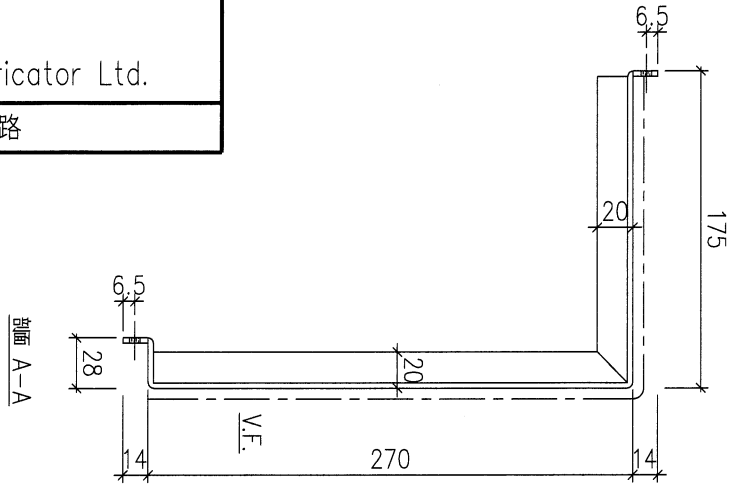

序號	物料編號	數量	安裝位置	樓層
01	T6-ALC-AP19	18	T6 FLAT B	2/F
02	T7-ALC-AP03	16	T7 FLAT A	2/F

①

2/F

名稱	天花鋁板加工圖	制圖	LHR	2022.2.19	修改	A	
材料	3mm厚鋁板 (3003H14)	復核	-	-	日期	2022.5.25	
顏色	EC-DG-D334232-ZD1(閃粉古銅)	批准			圖號	J853-ALC-AP49	



美特鋁質 有限公司
MIDI Aluminium Fabricator Ltd.



工程號

J853

地盤

錦上路

送地盤

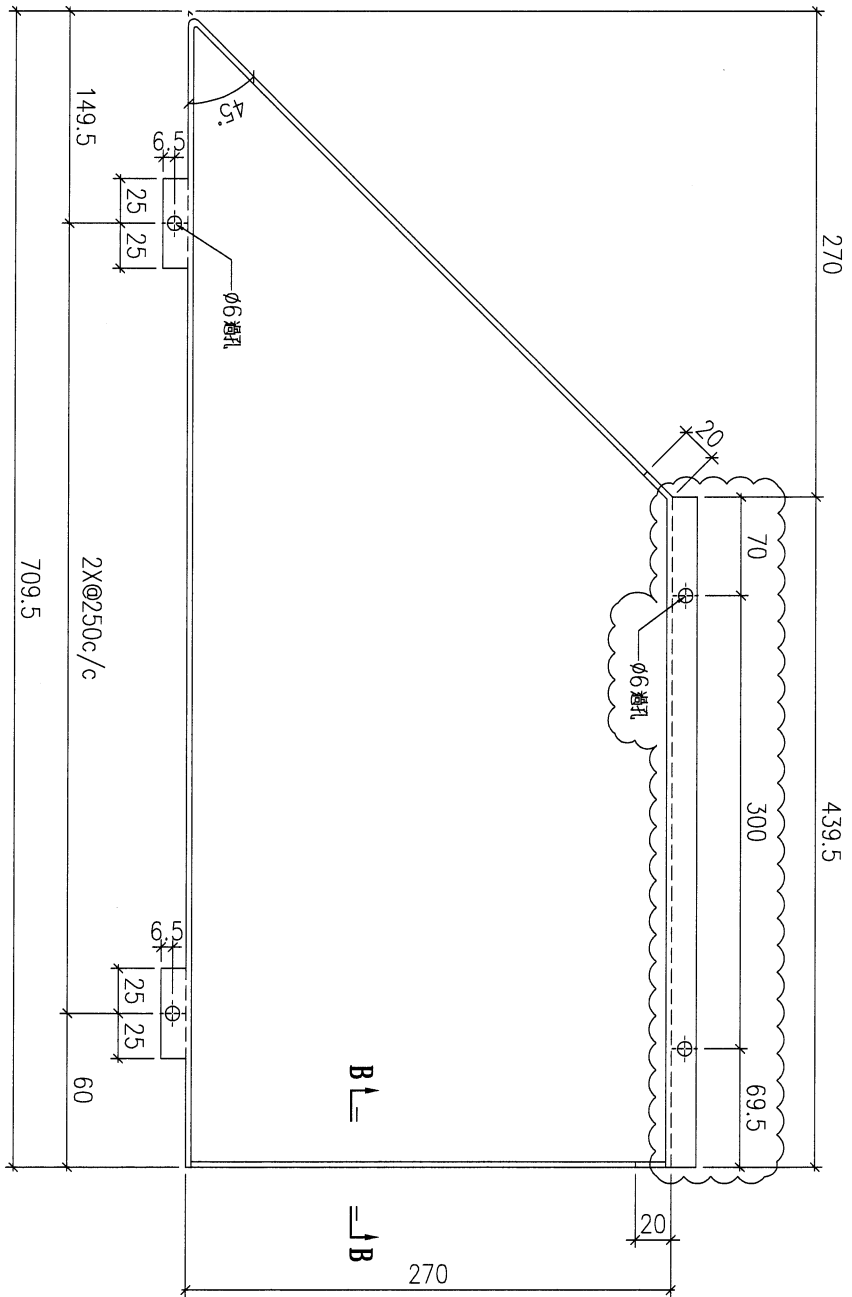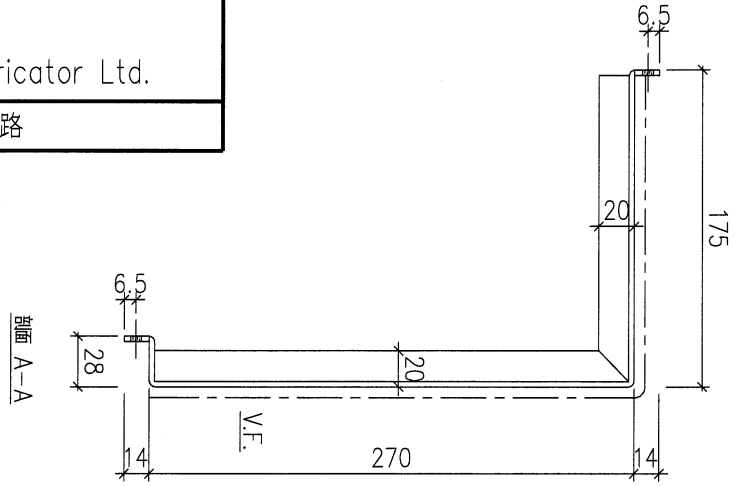

剖面 B-B



序號	物料編號	數量	安裝位置	樓層
01	T6-ALC-AP20	19	T6 FLAT B	50284

①

②



名稱	天花鋁板加工圖	制圖	LHR	2022.2.19	修改	A	
材料	3mm厚鋁板 (3003H14)	復核	-	-	日期	2022.5.25	
顏色	EC-DG-D334232-ZD1 (閃粉古銅)	批准			圖號	J853-ALC-AP50	



美特鋁質 有限公司
MIDI Aluminium Fabricator Ltd.

工程號 J853 地盤 錦上路

送批盤

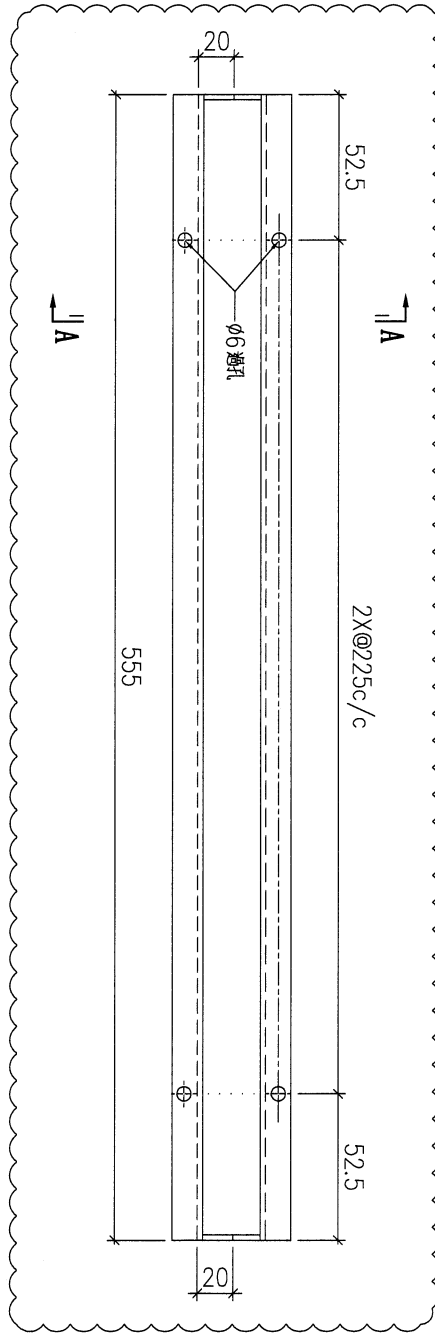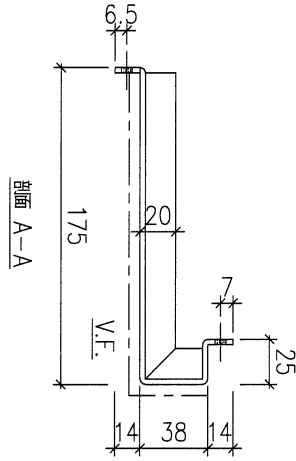

序號	物料編號	數量	安裝位置	樓層
01	T6-ALC-AP04	18	見派位圖	T6 FLAT A
02	T6-ALC-AP04	18	見派位圖	T6 FLAT B

①

②

③



名稱	天花鋁板加工圖	制圖	LHR	2022.2.19	修改	A	B	C
材料	3mm厚鋁板 (3003H14)	復核	-	-	日期	2022.3.19	2022.4.25	2022.5.25
顏色	EC-DG-D334232-ZD1(閃粉古銅)	批准			圖號	J853-ALC-AP87		



美特鋁質 有限公司
MIDI Aluminium Fabricator Ltd.

工程號 J853 地盤 錦上路

送地盤

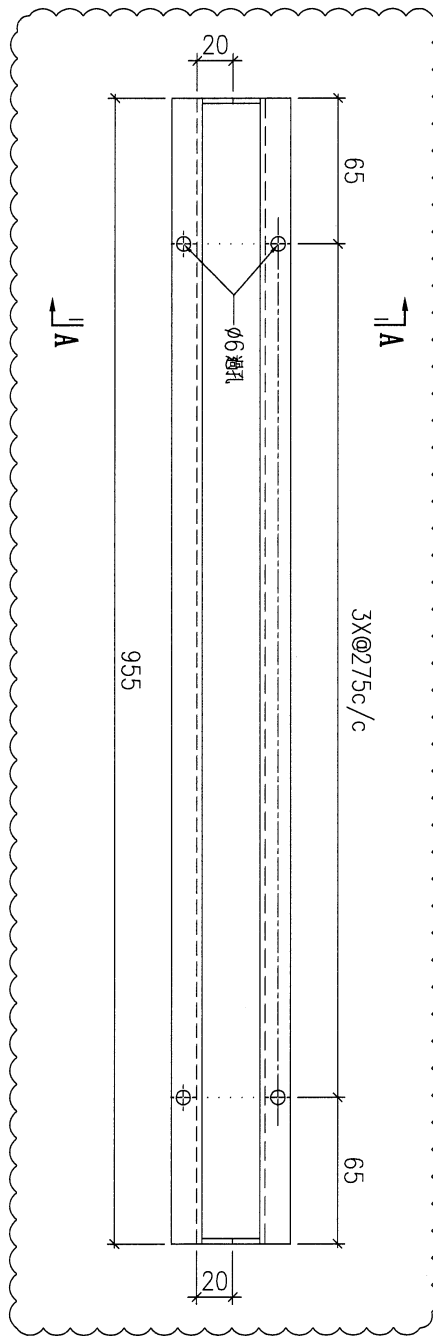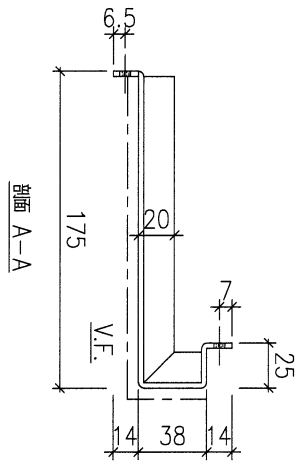

序號	物料編號	數量	安裝位置	樓層
01	T6-ALC-AP11	20	見派位圖	T6 FLAT A,B 8020/F

2

7/F

名稱	天花鋁板加工圖	制圖	LHR	2022.2.19	修改	A	
材料	3mm厚鋁板 (3003H14)	復核	-	-	日期	2022.5.25	
顏色	EC-DG-D334232-ZD1(閃粉古銅)	批准			圖號	J853-ALC-AP88	



美特鋁質 有限公司
MIDI Aluminium Fabricator Ltd.



工程號

J853

地盤

錦上路

送地盤

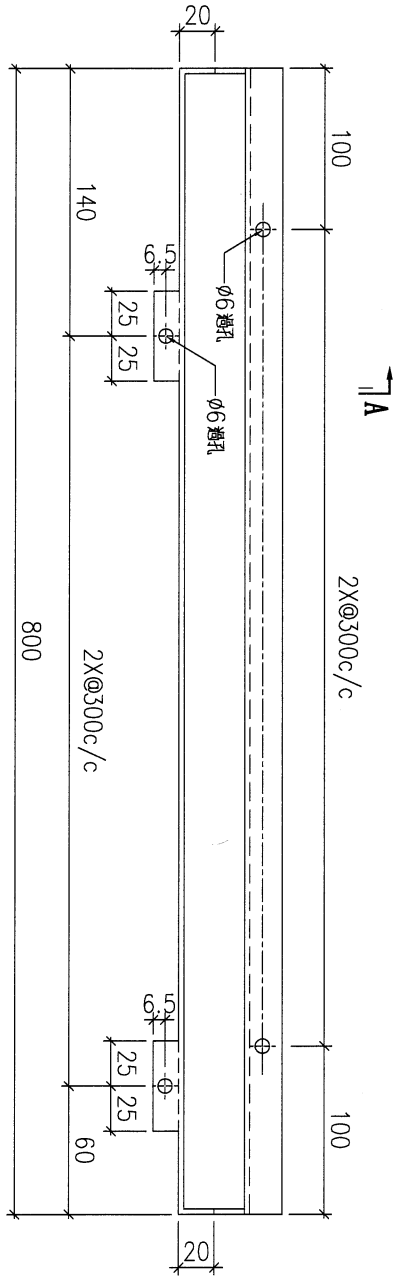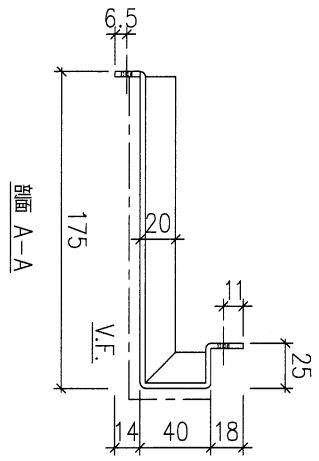

序號	物料編號	數量	安裝位置	樓層
01		①		7/F
02		①		7/F
03	15-ALC-AP26/F	2	見派位圖	15-FLAT A 6~26/F
04	16-ALC-AP06	18	見派位圖	16-FLAT A 6~26/F
05	16-ALC-AP06	48	見派位圖	16-FLAT B 6~26/F
06	17-ALC-AP18	16	見派位圖	17-FLAT A 8~26/F
07	17-ALC-AP18	16	見派位圖	17-FLAT B 8~26/F

名稱	天花鋁板加工圖	制圖	LHR	2022.2.19	修改	A
材料	3mm厚鋁板 (3003H14)	復核	-	-	日期	2022.3.20
顏色	EC-DG-D334232-ZD1(閃粉古銅)	批准			圖號	J853-ALC-AP110

7/F



美特鋁質 有限公司
MIDI Aluminium Fabricator Ltd.



工程號

J853

地盤

錦上路

送地盤

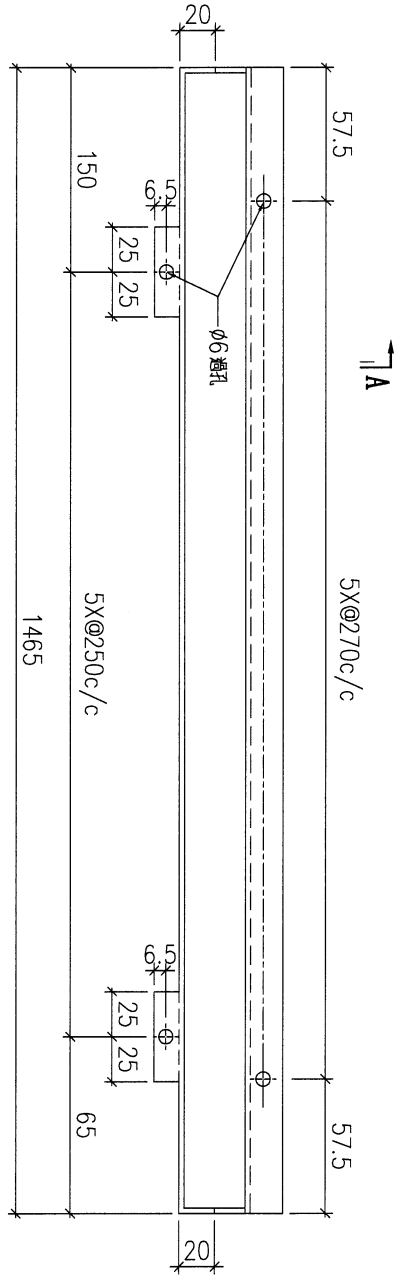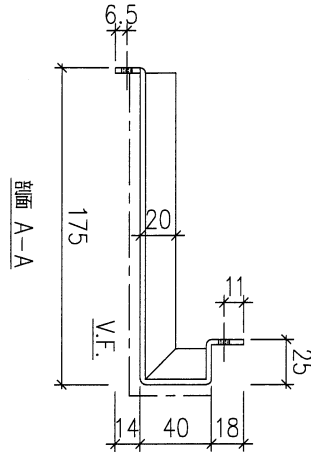

序號	物料編號	數量	安裝位置	樓層
01	T6-ALC-AP14	2	見拆位圖	T6 FLAT A 6-26/F

2

7/F

名稱	天花鋁板加工圖	制圖	LHR	2022.2.19	修改		
材料	3mm厚鋁板 (3003H14)	復核	-	-	日期		
顏色	EC-DG-D334232-ZD1(閃粉古銅)	批准			圖號	J853-ALC-AP127	



美特鋁質 有限公司
MIDI Aluminium Fabricator Ltd.



工程號

J853

地盤

錦上路

送地盤

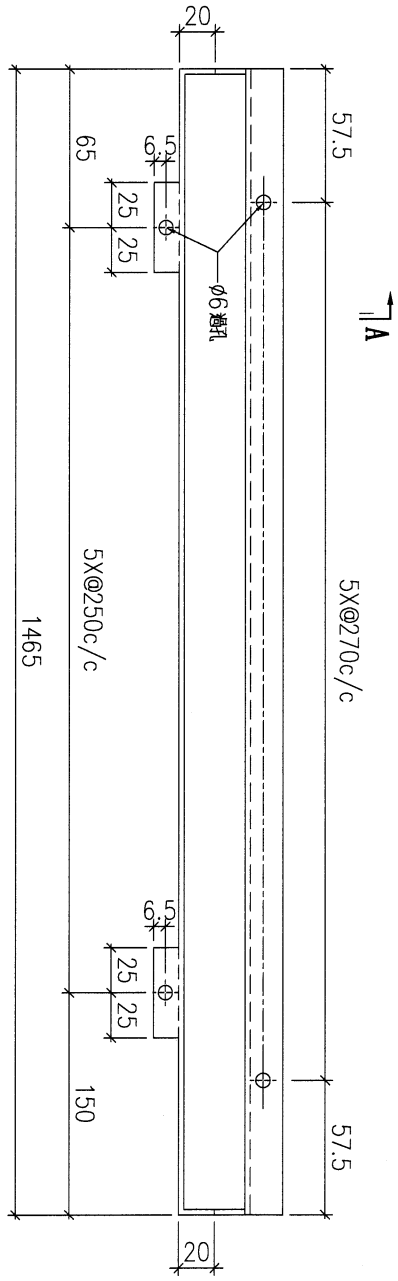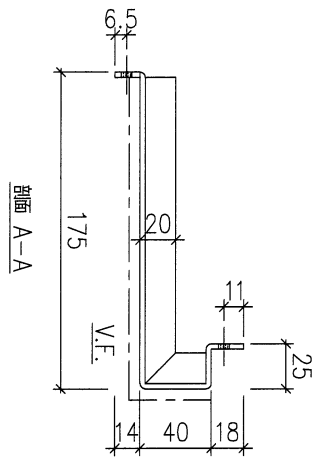

序號	物料編號	數量	安裝位置	樓層
01	T6-ALC-AP23	2	屋頂位	T6 FLAT B 8-26/F
02	T7-ALC-AP08	32	屋頂位	T7 FLAT A 8-26/F

2

7/F

名稱	天花鋁板加工圖	制圖	LHR	2022.2.19	修改		
材料	3mm厚鋁板 (3003H14)	復核	-	-	日期		
顏色	EC-DG-D334232-ZD1(閃粉古銅)	批准			圖號	J853-ALC-AP128	





美特鋁質 有限公司
MIDI Aluminium Fabricator Ltd.

工程號 J853 地盤 錦上路

序號	物料編號	數量	安裝位置	樓層
01				
02	T6-ALC-AP05	2	見圖	T6 FLAT A, B
03				

送批盤

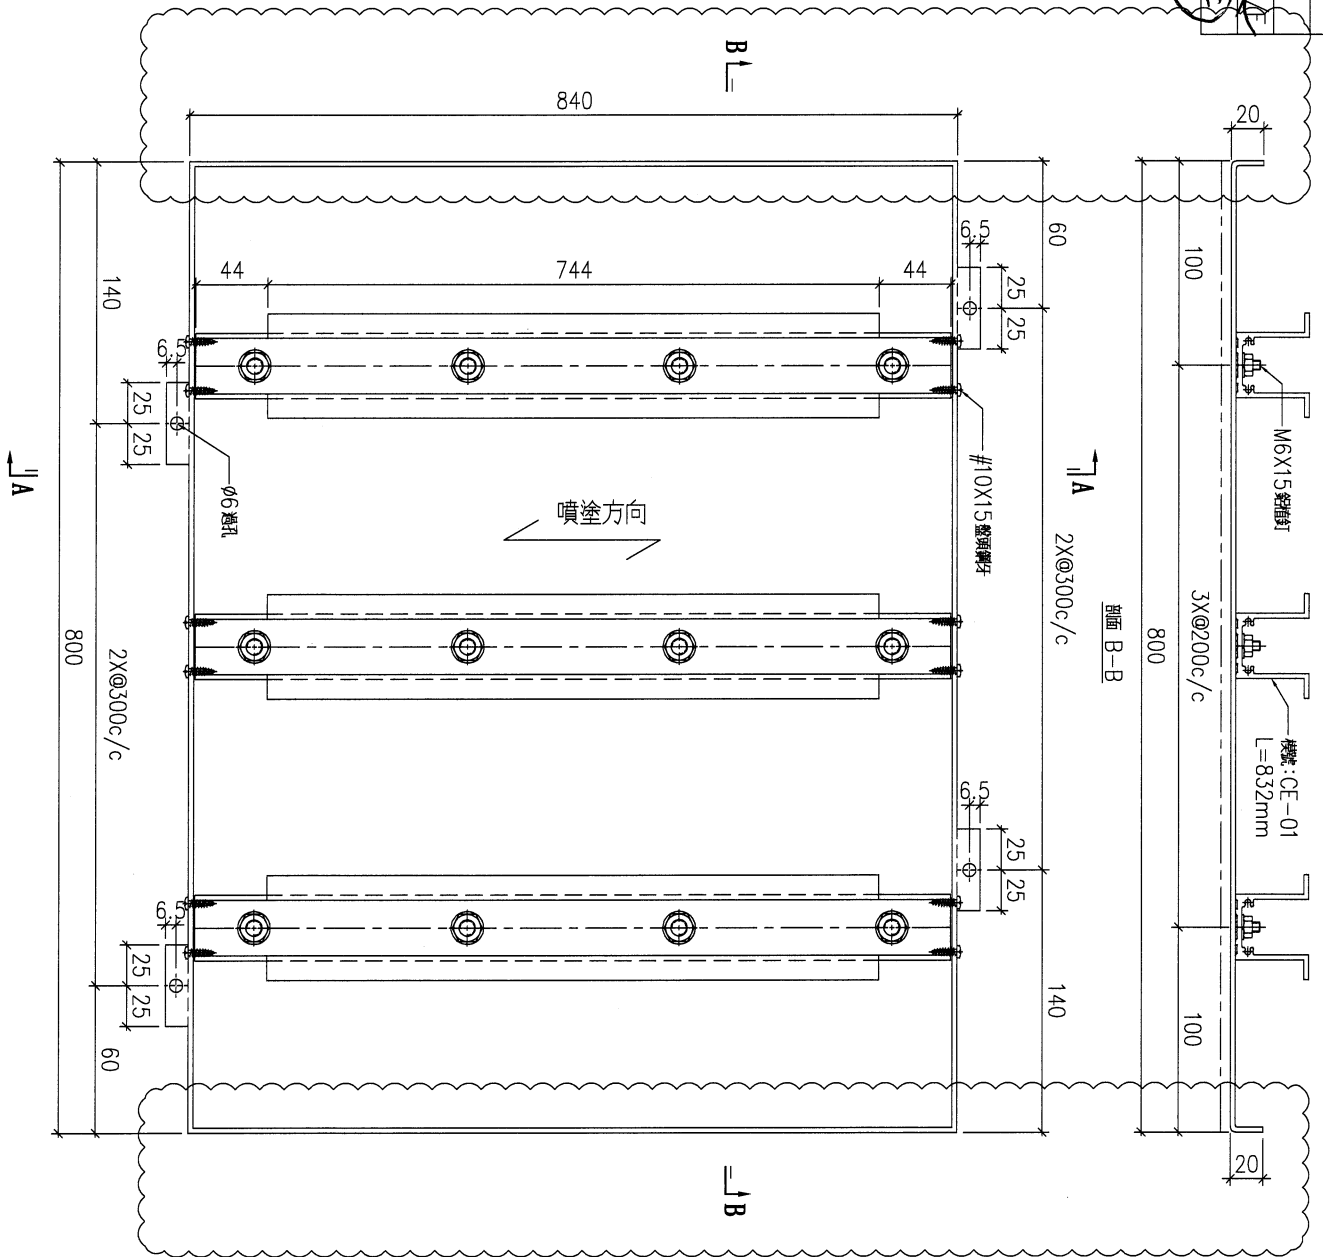
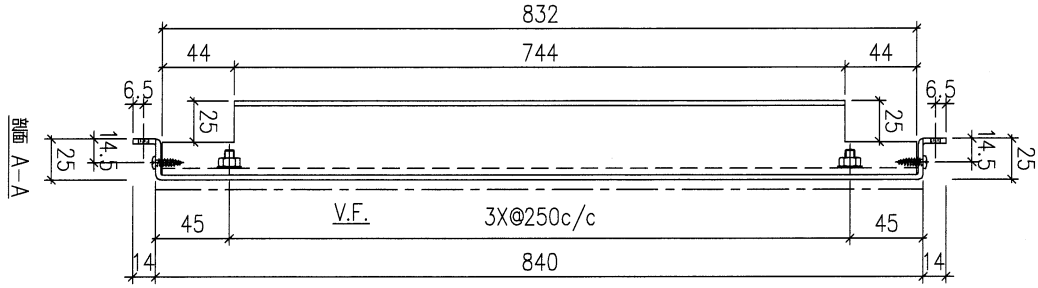


名稱	天花鋁板加工圖	制圖	LHR	2022.2.19	修改	A	B
材料	3mm厚鋁板 (3003H14)	復核	-	-	日期	2022.3.19	2022.5.25
顏色	ECW3D993332S-ZD1(素色白色)	批准			圖號	J853-ALC-AP135	



美特鋁質 有限公司
MIDI Aluminium Fabricator Ltd.

工程號 J853 地盤 錦上路

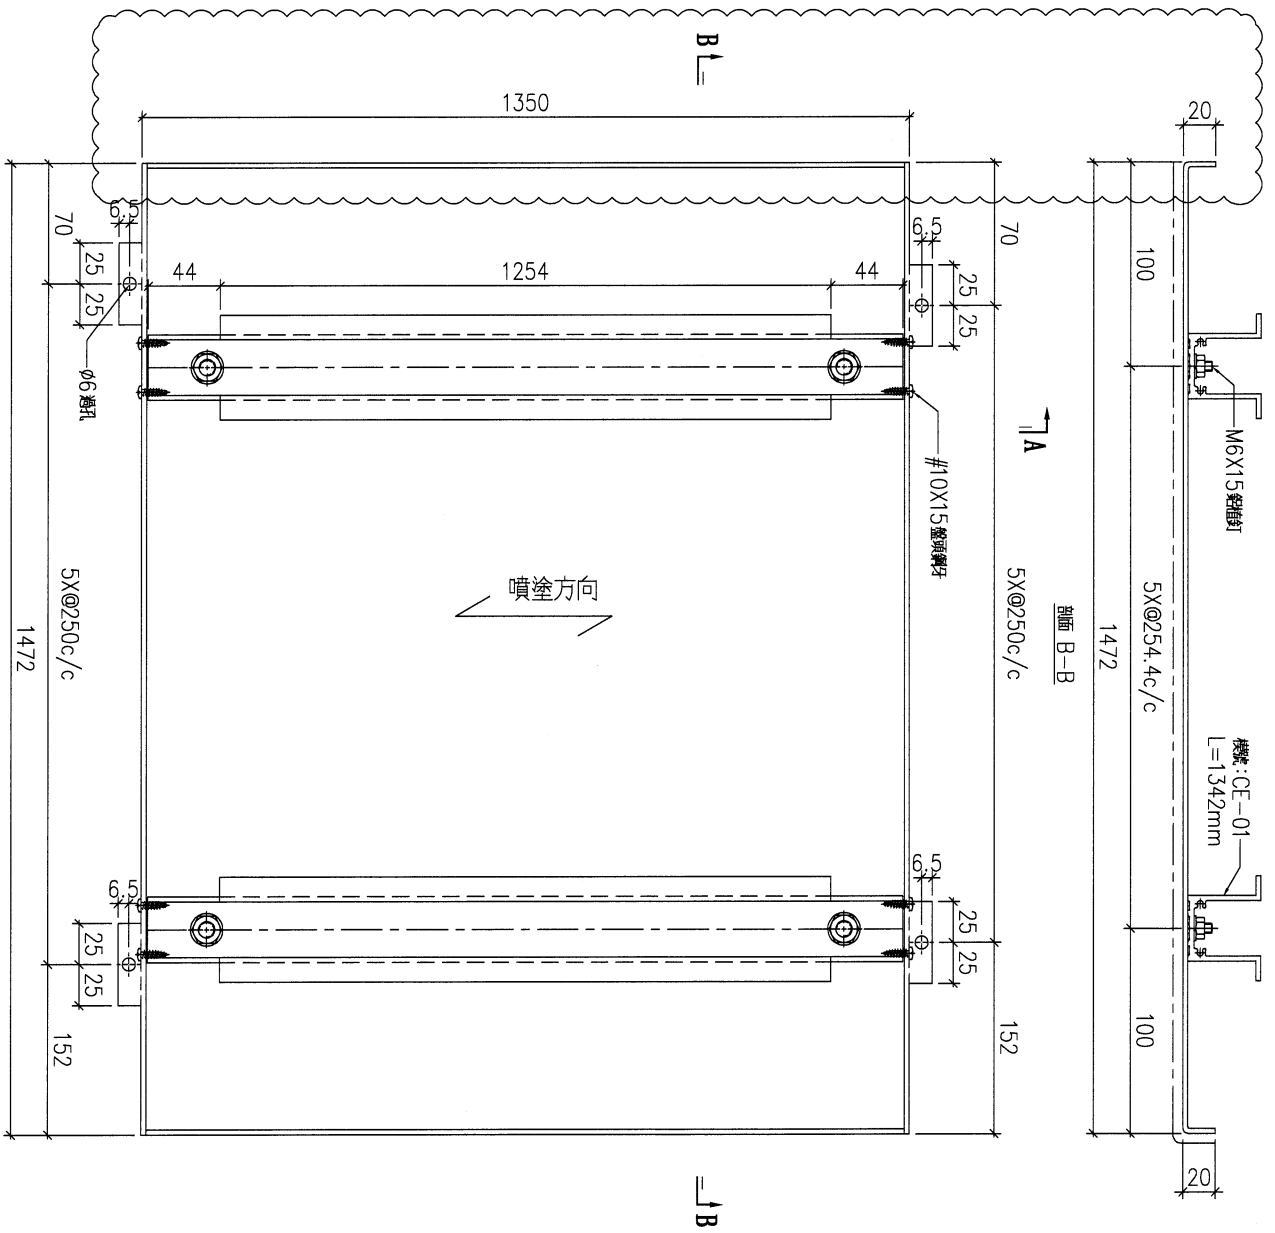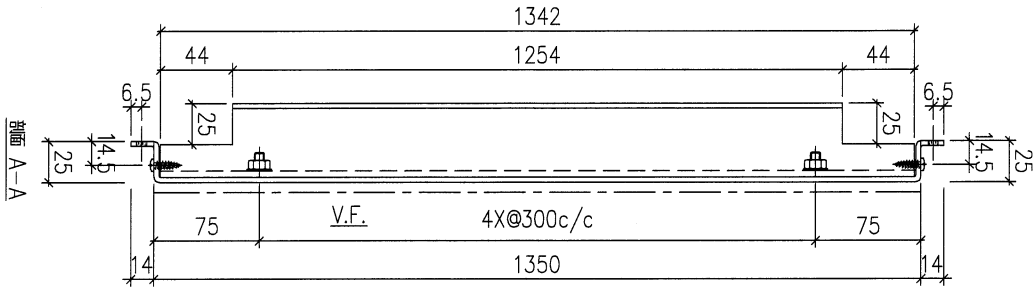

序號	物料編號	數量	安裝位置	樓層
01	T6-ALC-AP12	18	見派位圖	T6 FLAT A 6-28/F

7/8


名稱	天花鋁板加工圖	制圖	LHR	2022.2.19	修改	A	
材料	3mm厚鋁板 (3003H14)	復核	-	-	日期	2022.5.25	
顏色	ECW3D993332S-ZD1(素色白色)	批准			圖號	J853-ALC-AP164	



美特鋁質 有限公司
MIDI Aluminium Fabricator Ltd.

工程號 J853 地盤 錦上路

送地盤

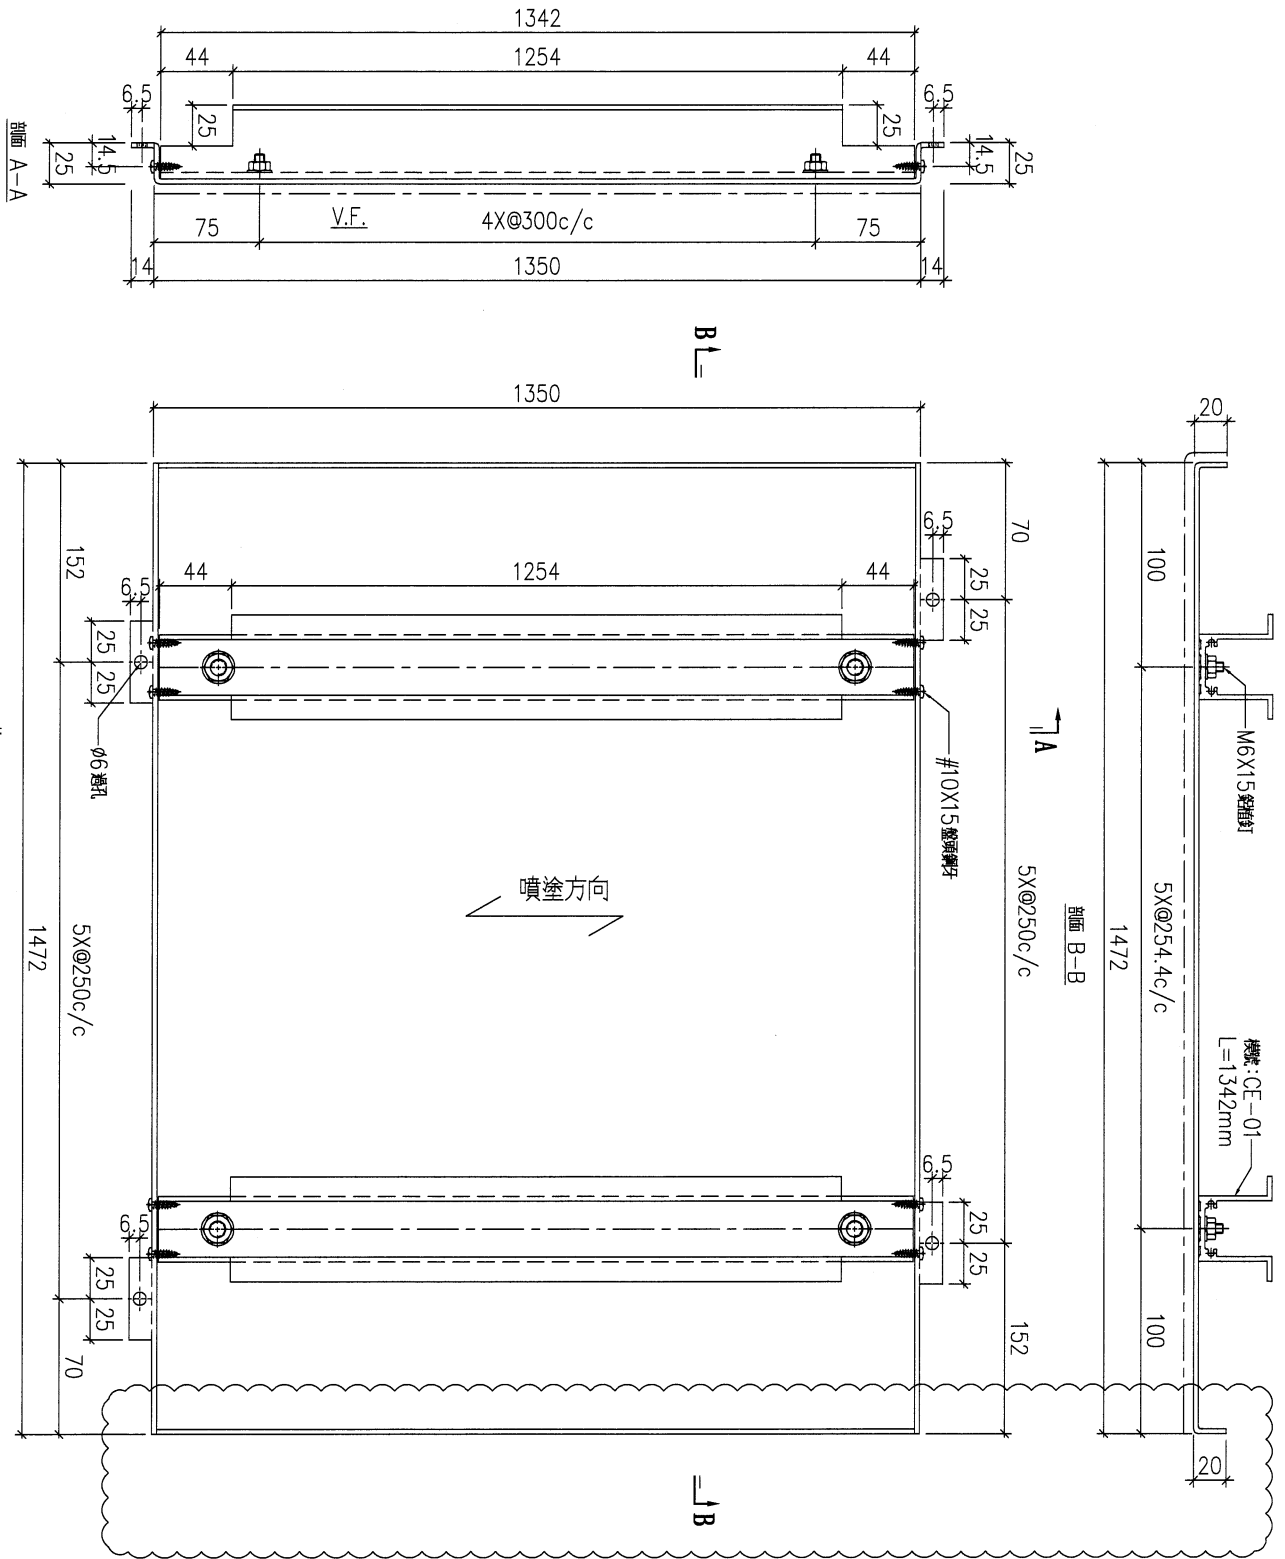

序號	物料編號	數量	安裝位置	樓層
01	T6-ALC-AP13	18	見派位圖	T6 FLAT A 6/F

7/7

名稱	天花鋁板加工圖	制圖	LHR	2022.2.19	修改	A	
材料	3mm厚鋁板 (3003H14)	復核	-	-	日期	2022.5.25	
顏色	ECW3D993332S-ZD1(素色白色)	批準			圖號	J853-ALC-AP165	



美特鋁質 有限公司
MIDI Aluminium Fabricator Ltd.




工程號

J853

地盤

錦上路

送地盤

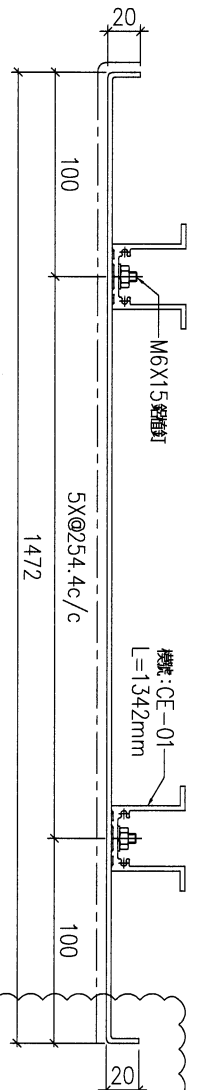
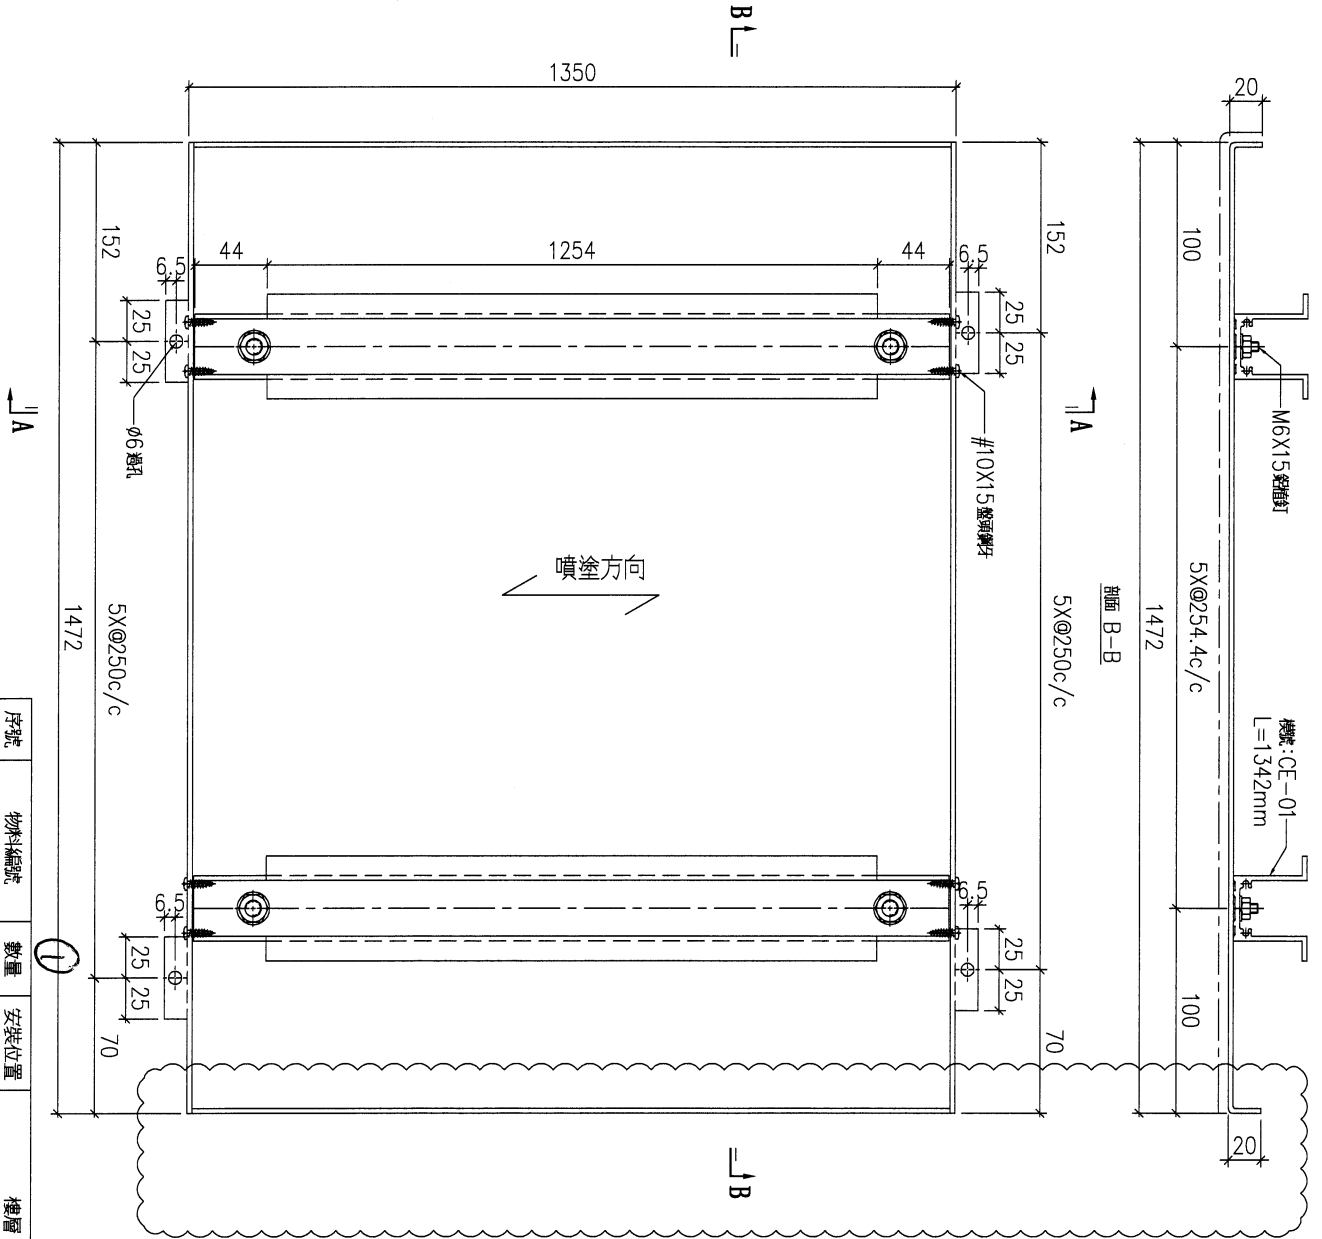
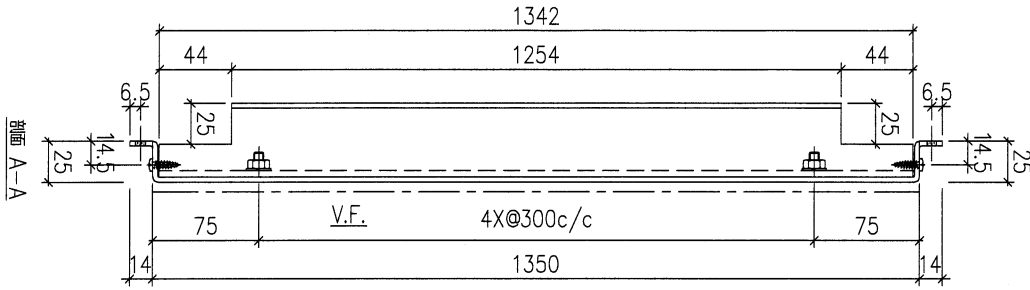


序號	物料編號	數量	安裝位置	樓層
01	T6-ALC-AP22	48	臥房位圖	T6 FLAT B 8-26-4
02	T6-ALC-AP07	16	臥房位圖	T6 FLAT A 8-26-4

名稱	天花鋁板加工圖	制圖	LHR	2022.2.19	修改	A	
材料	3mm厚鋁板 (3003H14)	復核	-	-	日期	2022.5.25	
顏色	ECW3D993332S-ZD1(素色白色)	批准			圖號	J853-ALC-AP169	

CEILING MARK	TYPE	FLOOR(S)	TOTAL
ALC-601/75A	NORMAL	A	6/F-26/F
			18

B.D. REF. :

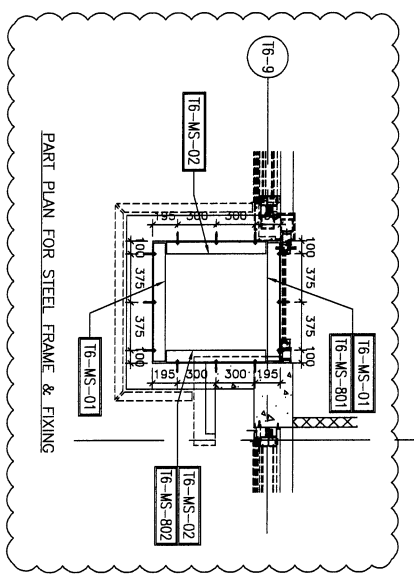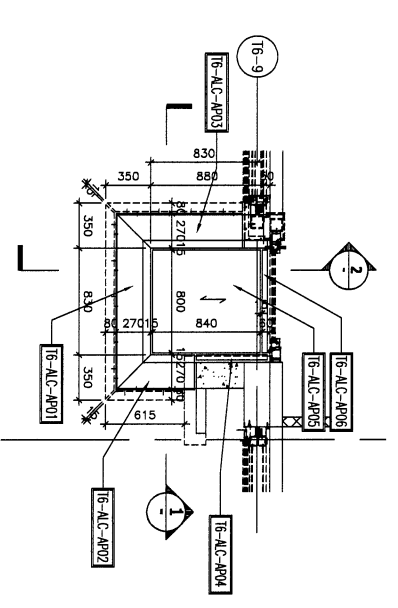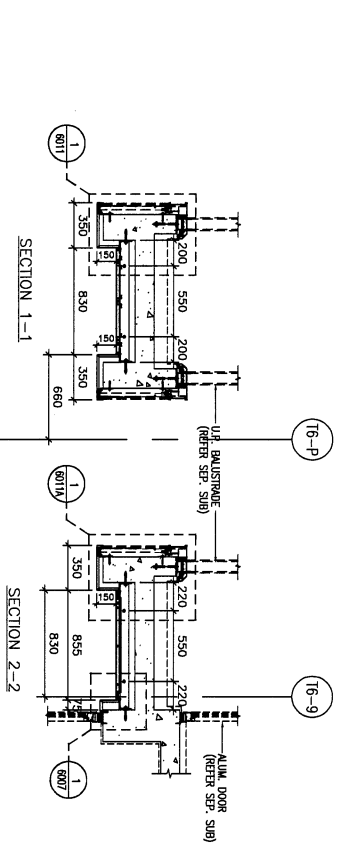

REFLECTIVE CEILING PART PLAN

NOTE:
 1. ALL DIMENSIONS ARE IN MM.
 2. ALL DIMENSIONS ARE VIEWED FROM OUTSIDE.
 3. DIMENSIONS TO BE VERIFIED ON SITE BEFORE FABRICATION.

LEGEND:
 (A) DETAIL MARK NO.
 (REF) REFER SHEET NO.
 1. FEEL -- FINISHED FLOOR LEVEL
 2. S.F.L. -- STRUCTURAL FLOOR LEVEL
 3. (R) -- REVERSED DETAIL
 4. ——— 3mm THK. ALUM. CEILING

FAÇADE CONSULTANT:
MENHARDT

STRUCTURAL ENGINEER:
C.M. WONG & ASSOCIATES LTD
 黃志明建築工程師有限公司

MAIN CONTRACTOR:
HP HING CONSTRUCTION CO LTD
 協興建築有限公司

ARCHITECT:
WONG TUNG & PARTNERS LIMITED
WTF
 黃志強建築師有限公司

CLIENT:
SHIMAO GROUP HOLDINGS LIMITED

DATE: 09-AUG-21 SCALE: 1 : 40 (A3)
 DRAWN BY: LHR CHECKED BY:
 PROJECT: PROPOSED RESIDENTIAL DEVELOPMENT AT N.K.I.L. 6542 YIN PING ROAD KOWLOON
 TITLE: ALUM. CEILING FOR ALC-601 OF MASTER EN suite AT TOWER 6 FLAT 'A'
 (6/F-26/F) (EXCEPT 13/F, 14/F, 24/F)
美特鋁質有限公司
 M.T. ALUMINIUM FABRICATION LTD.
 Units 6-8, 8-9, Sunny Industrial Building, 1/F
 810 Chee Kwoi Ling Road, Kowloon
 Tel: 24882711-4 Fax: (852) 27777666
 PMS NO.: J853-SD-ALC-4601 REV. : -

