

工程指示 / 要求簡箋 ENGINEER INSTRUCTIONS (E.I.)

工程指示編號:	EI- 4790E	修改版本:	E
	HK- 1628		
工程編號:	J 853	工程名稱:	大窩坪 (延坪道)
收件人:	生統	發件人:	Lai Sik Hung
工程項目:	T3 幕牆單元件生產 (大貨)(修訂E: 因拉巴及鎖點位置錯誤修改 加工圖	日期:	21/09/2022

<input type="checkbox"/> 原合約工程包	<input type="checkbox"/> 原合約工程加 / 減脹 QT-	<input type="checkbox"/> 新工程報價 QT-
---------------------------------	--	------------------------------------

信件批核號碼/圖紙參考編號:	批核模具圖紙編號:
客戶指示附件:	管理內部批簽署:

<input type="checkbox"/> 初步鋁料 B.M.	<input type="checkbox"/> 加工拆圖, 然後生產	<input type="checkbox"/> 尺寸表
<input type="checkbox"/> 正式鋁料 B.M.	<input type="checkbox"/> 技術上資料 / 指示	<input type="checkbox"/> 報價
<input type="checkbox"/> 配件 B.M.	<input type="checkbox"/> 樣辦或貨品說明書	<input type="checkbox"/> 分判合約
<input type="checkbox"/> 其他:		

內容: 修訂E: 因拉巴及鎖點位置錯誤, 修改加工圖
T3 幕牆單元件生產
完成上列要求日期: 05/10/2022

國內

<input type="checkbox"/> 生產技術總監	<input type="checkbox"/> 連附件	<input checked="" type="checkbox"/> 技術部	<input checked="" type="checkbox"/> 連附件	<input type="checkbox"/> 生產部	<input type="checkbox"/> 連附件
<input type="checkbox"/> 採購部	<input type="checkbox"/> 連附件	<input checked="" type="checkbox"/> 生產統籌部	<input checked="" type="checkbox"/> 連附件	<input type="checkbox"/> 報關組	<input type="checkbox"/> 連附件
<input type="checkbox"/> 質檢部	<input type="checkbox"/> 連附件	<input type="checkbox"/> 會計部	<input type="checkbox"/> 連附件	<input type="checkbox"/> 機械設計部	<input type="checkbox"/> 連附件
<input checked="" type="checkbox"/> 香港辦	<input checked="" type="checkbox"/> 連附件	<input type="checkbox"/> 其他:			

<input type="checkbox"/> 行政部	<input type="checkbox"/> 連附件	<input type="checkbox"/> 會計部	<input type="checkbox"/> 連附件	<input type="checkbox"/> 統籌部	<input type="checkbox"/> 連附件	<input type="checkbox"/> 工程部	<input type="checkbox"/> 連附件
<input type="checkbox"/> 採購部	<input type="checkbox"/> 連附件	<input type="checkbox"/> QS部	<input type="checkbox"/> 連附件	<input type="checkbox"/> 地盤管理	<input type="checkbox"/> 連附件	<input type="checkbox"/> 維修部	<input type="checkbox"/> 連附件

*發件人簽署:	鴻	*組別成員批核簽署:	Wong 21/9/2022
傳遞編號:		項目經理簽署:	Wong

圖則登記表  
DRAWING REGISTER

工程名稱 Project Title:		接收日期 Receiving Date (適用於客戶圖則)									
延坪道住宅 (T3座)大貨幕牆窗玉及配件		年									
工程編號 Project No:		月									
J-853		日									
分發予 Distributed To		發出日期 Issued Date									
		年	22	22	22	22	22				
		月	5	07	07	08	09				
		日	20	14	26	08	14				
圖則編號 Drg. No.	圖則名稱 Drawing Title	修訂編號 Revision No.									
J853-SD-CW-4301	位置圖	1	-	-	-	-	-				
J853-SD-CW-4302	位置圖	2	-	-	A	-	-				
J853-SD-CW-4303	位置圖	3	-	-	A	-	-				
J853-SD-CW-4304	位置圖	4	-	-	-	-	-				
J853-SD-CW-4304A	位置圖	5	-	-	-	-	-				
J853-SD-CW-4505	位置圖	6	-	-	-	-	-				
CW-TH22Z	生窗玉組裝圖	7	-	-	-	-	-				
CW-TH22aZ	生窗玉組裝圖	8	-	-	-	-	-				
CW-TH01	生窗玉組裝圖	9	-	-	-	-	-				
CW-TH01a	生窗玉組裝圖	10	-	-	-	-	-				
CW-TH06	生窗玉組裝圖	11	-	-	-	-	-				
CW-TH06a	生窗玉組裝圖	12	-	-	A	-	-				
CW-TH07	生窗玉組裝圖	13	-	-	-	-	-				
CW-TH07a	生窗玉組裝圖	14	-	-	A	-	-				
CW-TH16	生窗玉組裝圖	15	-	-	-	-	-				
CW-TH16a	生窗玉組裝圖	16	-	-	-	-	-				
CW-TH16b	生窗玉組裝圖	17	-	-	-	-	-				
CW-TH18a	生窗玉組裝圖	18	-	-	-	-	-				
CW-TH25X (原圖號TH25)	生窗玉組裝圖	19	-	-	A	-	-				
CW-TH25aX (原圖號TH25a)	生窗玉組裝圖	20	-	-	A	-	-				
CW-TH25bX (原圖號TH25b)	生窗玉組裝圖	21	-	-	A	-	-				
CW-TH28	生窗玉組裝圖	22	-	-	-	-	-				
CW-TH28a	生窗玉組裝圖	23	-	-	-	-	-				
CW-TH30	生窗玉組裝圖	24	-	-	-	-	-				
CW-TH30a	生窗玉組裝圖	25	-	-	-	-	-				
CW-TH30b	生窗玉組裝圖	26	-	-	-	-	-				
CW-SH05L	生窗玉組裝圖	27	-	-	A	-	-				
CW-SH05aL	生窗玉組裝圖	28	-	-	A	-	-				
CW-SH05bL	生窗玉組裝圖	29	-	-	A	-	-				
CW-SH06L	生窗玉組裝圖	30	-	-	A	-	-				

圖則登記表  
DRAWING REGISTER

工程名稱 Project Title:		延坪道住宅 (T3座)大貨幕牆窗玉及配件		接收日期 Receiving Date (適用於客戶圖則)										
工程編號 Project No:		J-853		年										
分發予 Distributed To				月										
				日										
				發出日期 Issued Date										
				年	22	22	22	22	22					
				月	5	07	07	08	09					
				日	20	14	26	08	14					
圖則編號 Drg. No.		圖則名稱 Drawing Title		修訂編號 Revision No.										
CW-SH06aL	生窗玉組裝圖	31	-	-	A	-	-							
CW-SH06bL	生窗玉組裝圖	32	-	-	A	-	-							
CW-SH07L	生窗玉組裝圖	33	-	-	A	-	-							
CW-SH07bL	生窗玉組裝圖	34	-	-	A	-	-							
CW-SH05R	生窗玉組裝圖	35	-	-	A	-	-							
CW-SH05aR	生窗玉組裝圖	36	-	-	A	-	-							
CW-SH05bR	生窗玉組裝圖	37	-	-	A	-	-							
CW-SH06R	生窗玉組裝圖	38	-	-	A	-	-							
CW-SH06aR	生窗玉組裝圖	39	-	-	A	-	-							
CW-SH06bR	生窗玉組裝圖	40	-	-	A	-	-							
X86169-02T-01T	窗玉橫料	41	-	-	A	-	-							
X86169-02T-22T	窗玉橫料	42	-	-	-	-	-							
X86169-02L-05T	窗玉橫料	43	-	-	-	-	-							
X86169-02R-05T	窗玉橫料	44	-	-	-	-	-							
X86169-02T-01D	窗玉橫料	45	-	-	A	-	-							
X86169-02T-22D	窗玉橫料	46	-	-	-	-	-							
X86169-02L-05D	窗玉橫料	47	-	-	A	-	-							
X86169-02R-05D	窗玉橫料	48	-	-	A	-	-							
X86167-02T-22	窗玉企料	49	-	A	B	-	-							
X86167-02T-02L	窗玉企料	50	-	A	B	-	-							
X86167-02T-02R	窗玉企料	51	-	A	B	-	-							
X86167-02L-01	窗玉企料	52	-	-	-	-	-							
X86167-02L-01R	窗玉企料	53	-	-	A	-	-							
X86167-02R-01	窗玉企料	54	-	-	A	-	-							
X86167-02R-01R	窗玉企料	55	-	-	-	-	-							
X85988-02-01T	玻璃扣盖(帶膠條位)	56	-	-	A	-	-							
X85988-02-22T	玻璃扣盖(帶膠條位)	57	-	-	-	-	-							
X85988-02-05	玻璃扣盖(帶膠條位)	58	-	-	-	-	-							
UN-LB05L	TH窗玉拉巴	59	-	-	-	-	A							
UN-LB05R	TH窗玉拉巴	60	-	-	-	-	A							
UN-LB05aL	TH窗玉拉巴	61	-	-	-	-	A							
UN-LB05aR	TH窗玉拉巴	62	-	-	-	-	A							

圖則登記表  
DRAWING REGISTER

工程名稱 Project Title:		延坪道住宅 (T3座)大貨幕牆窗玉及配件		接收日期 Receiving Date (適用於客戶圖則)												
工程編號 Project No:		J-853		年	月	日	年	月	日	年	月	日	年	月	日	
分發予 Distributed To		發出日期 Issued Date														
		年	月	日	年	月	日	年	月	日	年	月	日	年	月	日
圖則編號 Drg. No.		圖則名稱 Drawing Title		修訂編號 Revision No.												
UN-LB05-01	TH窗玉拉巴	63	-	-	A	-	-									
UN-LB05-22	TH窗玉拉巴	64	-	-	A	-	-									
UN-LB05-25X (原圖號UN-LB05-25)	TH窗玉拉巴	65	-	-	A	-	-									
LBW-03a	24"扇撐墊巴	66	-	-	A	-	-									
LBW-04a	24"扇撐墊巴	67	-	-	A	-	-									
UN-LB08L	SH窗玉拉巴	68	-	-	A	-	-									
UN-LB08R	SH窗玉拉巴	69	-	-	A	-	-									
LBW-09	16"扇撐墊巴	70	-	-	-	-	-									
LBW-09a	16"扇撐墊巴	71	-	-	-	-	-									
LBW-09R	16"扇撐墊巴	72	-	-	-	-	-									
LBW-09aR	16"扇撐墊巴	73	-	-	-	-	-									
LBW-01	TH窗扣碼墊巴	74	-	-	A	-	-									
LBW-01a	SH窗扣碼墊巴	75	-	-	-	-	-									
LBW-02	TH窗佔墊巴	76	-	-	A	-	-									
LBW-02a	SH窗佔墊巴	77	-	-	-	-	-									
SS-04-02	扇撐墊巴(24"用)	78	-	-	-	A	-									
UN-DB-01	限位撐墊巴	79	-	-	-	-	-									
SS-03	24"扇撐加力巴	80	-	-	A	-	-									
SS-02	16"扇撐加力巴	81	-	-	-	-	-									
CW-LB07	幕牆飛機碼	82	-	-	-	-	-									
CW-AG07	SH窗玉角碼用鋁角	83	-	-	-	A	-									
CW-AG07a	TH窗玉角碼用鋁角	84	-	-	A	B	-									
UN-DB-101	鎖扣T004墊巴	85	-	-	-	取消	-									
J853-T22Z	多點鎖放樣圖	86	-	-	-	A	B									
J853-T22aZ	多點鎖放樣圖	87	-	-	-	A	B									
J853-T01	多點鎖放樣圖	88	-	-	A	B	C									
J853-T01a	多點鎖放樣圖	89	-	-	A	B	C									
J853-T06b	多點鎖放樣圖	90	-	-	A	B	C									
J853-SL05	多點鎖放樣圖	91	-	-	A	-	-									
J853-SL05a	多點鎖放樣圖	92	-	-	A	-	-									

**圖則登記表**  
DRAWING REGISTER

工程名稱 Project Title:		延坪道住宅 (T3座)大貨幕牆窗玉及配件		接收日期 Receiving Date (適用於客戶圖則)															
工程編號 Project No:		J-853		年															
分發予 Distributed To				月															
				日															
				發出日期 Issued Date															
				年	22	22	22	22	22										
				月	5	07	07	08	09										
				日	20	14	26	08	14										
圖則編號 Drg. No.		圖則名稱 Drawing Title		修訂編號 Revision No.															
J853-SL05b		多點鎖放樣圖		93	-	-	A	-	-										
J853-SR05		多點鎖放樣圖		94	-	-	A	-	-										
J853-SR05a		多點鎖放樣圖		95	-	-	A	-	-										
J853-SR05b		多點鎖放樣圖		96	-	-	A	-	-										




美特鋁質有限公司  
MIDI Aluminium Fabricator Ltd.

工程號 J853 地盤 延坪道住宅

層數	數量	總數	使用位置	樓層
8	1	8	CW-TH01	6F-15F
8	1	8	CW-TH06	6F-15F
8	1	8	CW-TH07	6F-15F
14	2	28	CW-TH16	6F-15F,17F-22F
14	1	14	CW-TH22Z	6F-15F,17F-22F
14	1	14	CW-TH25	6F-15F,17F-22F
8	1	8	CW-TH28	6F-15F
14	2	28	CW-TH30	6F-15F,17F-22F
合計:		116		

陰影部份避: 10\*32.5

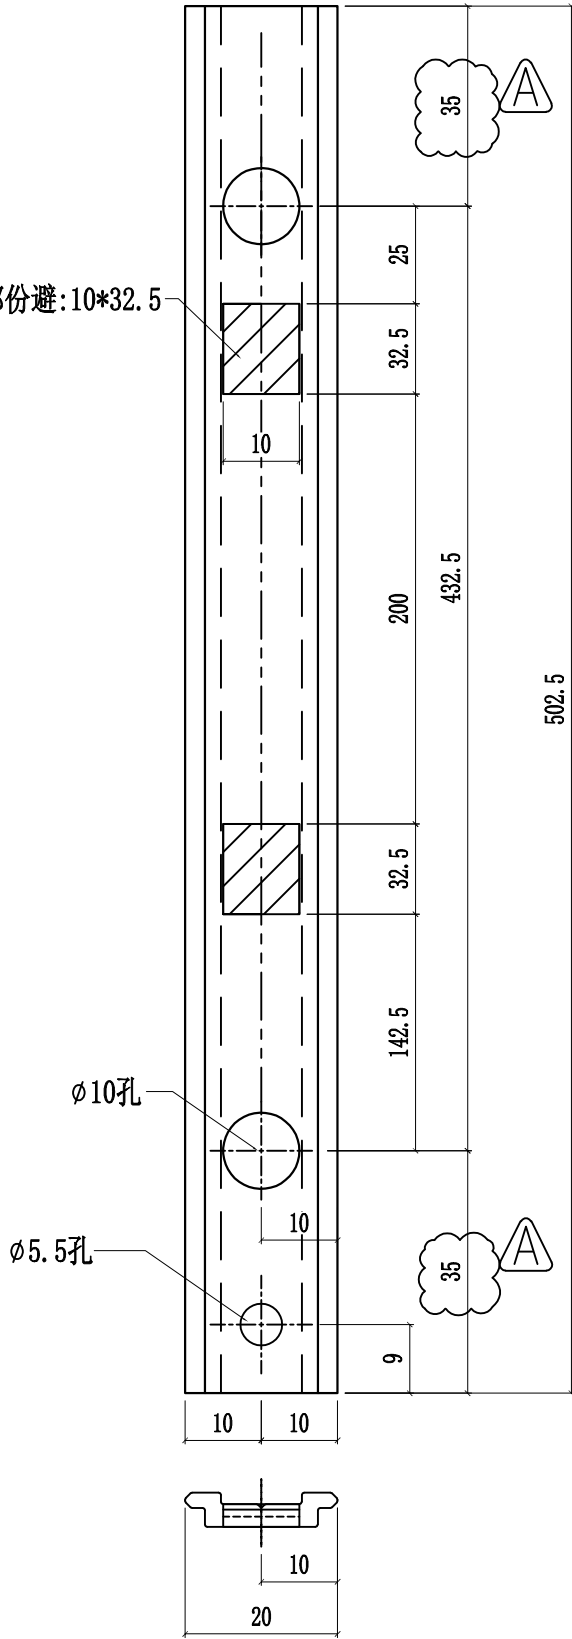

以工厂实际安装测试, 修改锁点孔位

名稱	T窗玉拉巴	制圖	付吉寧	2022.05.20	修改	A		
材料	X85964	復核	謝永林	2022.05.28	日期	2022.09.14		
顏色	JMQ213457(三塗)	批準	胡哥		圖號	UN-LB05L		




美特鋁質有限公司  
MIDI Aluminium Fabricator Ltd.

工程號 J853 地盤 延坪道住宅

層數	數量	總數	使用位置	樓層
8	1	8	CW-TH01	6F-15F
8	1	8	CW-TH06	6F-15F
8	1	8	CW-TH07	6F-15F
14	2	28	CW-TH16	6F-15F,17F-22F
14	1	14	CW-TH22Z	6F-15F,17F-22F
14	1	14	CW-TH25	6F-15F,17F-22F
8	1	8	CW-TH28	6F-15F
14	2	28	CW-TH30	6F-15F,17F-22F
合計:		116		

以工厂实际安装测试，修改锁点孔位

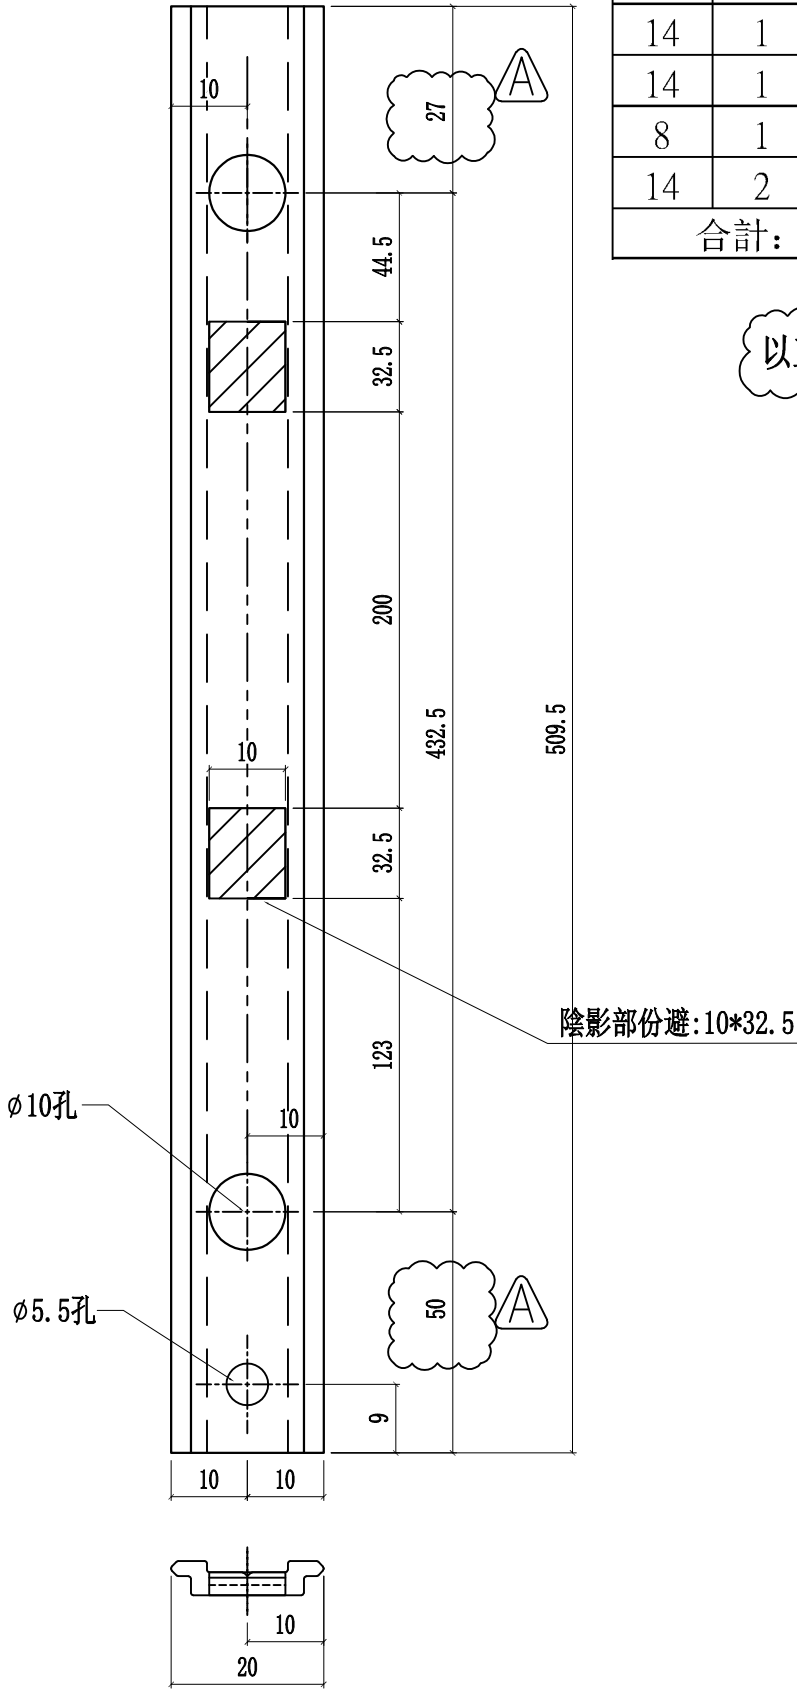


名稱	窗玉拉巴	制圖	付吉寧	2022.05.20	修改	A		
材料	X85964	復核	謝永林	2022.05.28	日期	2022.09.14		
顏色	JMQ213457(三塗)	批準	胡哥		圖號	UN-LB05R		



美特鋁質有限公司  
MIDI Aluminium Fabricator Ltd.

工程號	J853	地盤	延坪道住宅
-----	------	----	-------

層數	數量	總數	使用位置	樓層
1	1	1	CW-TH01a	16F
2	1	2	CW-TH06a	5F,16F
2	1	2	CW-TH07a	5F,16F
3	2	6	CW-TH16a	5F,16F,25F
1	2	2	CW-TH16b	23F
1	2	2	CW-TH18a	25F
2	1	2	CW-TH22aZ	5F,16F
3	1	3	CW-TH25a	5F,16F,25F
1	1	1	CW-TH25b	23F
1	1	1	CW-TH28a	16F
3	2	6	CW-TH30a	5F,16F,25F
1	2	2	CW-TH30b	23F
合計:		30		

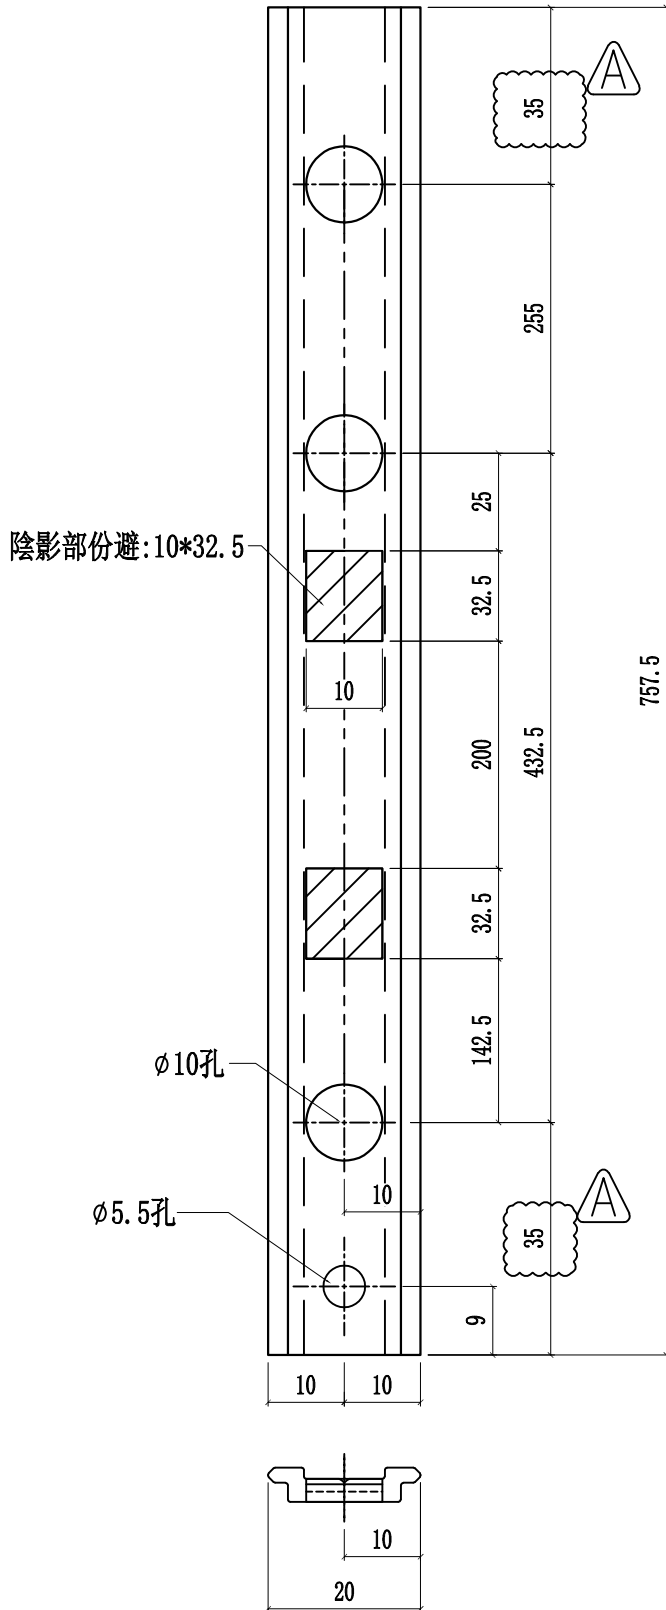

以工厂实际安装测试，修改锁点孔位

名稱	T窗玉拉巴	制圖	付吉寧	2022.05.20	修改	A		
材料	X85964	復核	謝永林	2022.05.28	日期	2022.09.14		
顏色	JMQ213457(三塗)	批準	胡哥		圖號	UN-LB05aL		











美特鋁質有限公司  
MIDI Aluminium Fabricator Ltd.


工程號 J853-T37a 地盤 延坪道住宅

依據E14439-A 修改分格寬度及物料編號

依據E14956 修改企向鎖點  
原東成鎖點202-06(12.5高)  
更改為俊華鎖點(12.5高)

以工厂实际安装测试, 修改企向锁点尺寸

圖號	樓層	數量	總數	L	L1	A	B	K	使用位置	樓層
J853-T01a	1	1	1	373	400	271		98	CW-TH01a	16F
J853-T06a	2	1	2	573	600	471	214	179.5	CW-TH06aX	5F, 16F
J853-T07a	1	1	1	585.5	612.5	483.5	226.5	179.5	CW-TH07a	16F
J853-T16a	3	1	3	690.5	717.5	588.5	331.5	179.5	CW-TH16a	5F, 16F, 25F
J853-T18a	3	1	3	690.5	717.5	588.5	331.5	179.5	CW-TH18a	5F, 16F, 25F
J853-T18a	1	1	1	723	750	621	364	179.5	CW-TH18a	25F
J853-T18a	1	1	1	723	750	621	364	179.5	CW-TH18a	25F
J853-T25aX	2	1	2	1198	1225	1096	839	249	CW-TH25aX	5F, 16F
J853-T25aX	1	1	1	1198	1225	1096	839	249	CW-TH25aX	25F
J853-T28a	1	1	1	898	925	796	539	179.5	CW-TH28a	16F
J853-T30a	3	1	3	923	950	821	564	179.5	CW-TH30a	5F, 16F, 25F
J853-T30a	3	1	3	923	950	821	564	179.5	CW-TH30a	5F, 16F, 25F
			合計:	23						

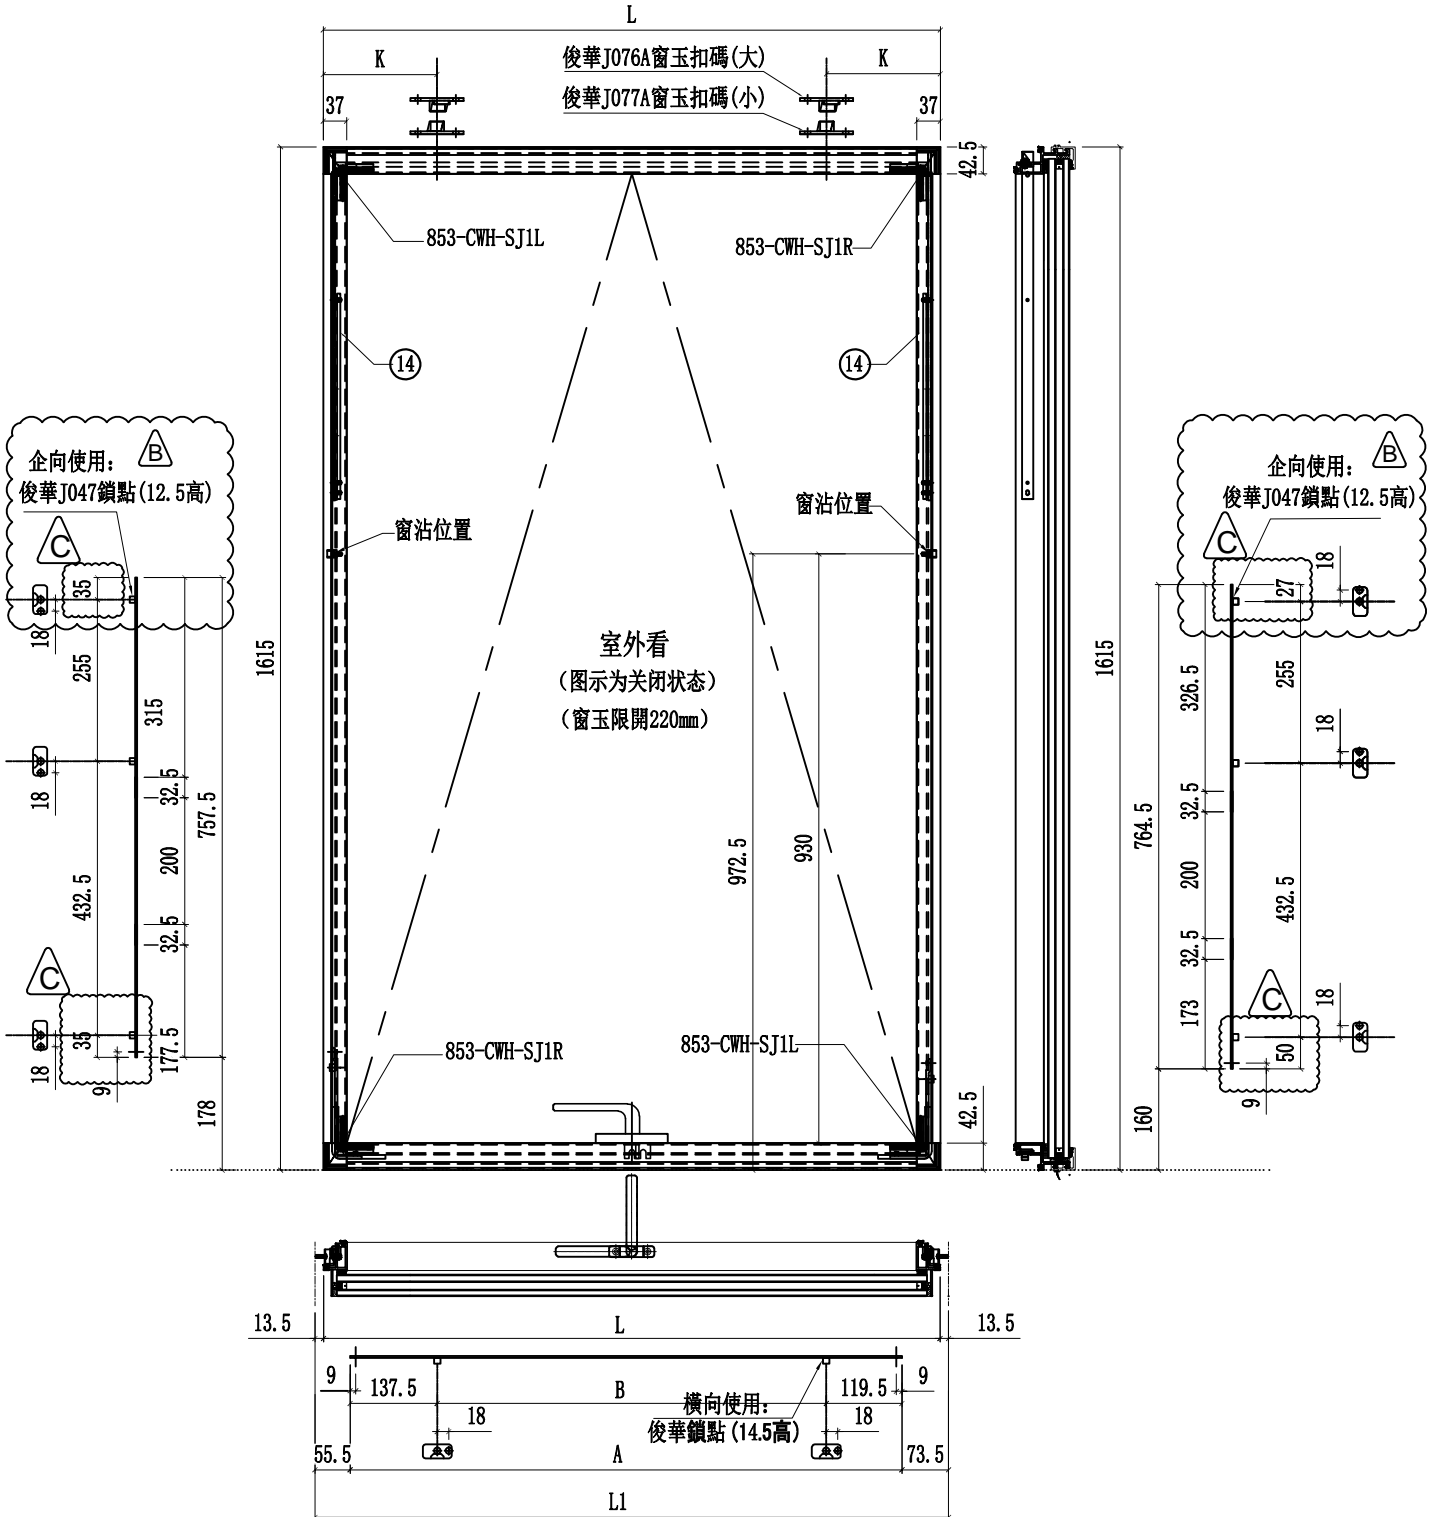

名稱	多點鎖放樣圖	制圖	付吉寧	2022.05.20	修改	A	B	C
材料	-	復核	謝永林	2022.05.28	日期	2022.07.26	2022.08.08	2022.09.14
顏色	JMQ213457(三塗)	批准	胡哥		圖號	J853-T01a		



美特鋁質有限公司  
MIDI Aluminium Fabricator Ltd.


工程號 J853 地盤 延坪道住宅

依據E14439-A 修改分格寬度及物料編號

依據B14956 修改企向鎖點  
原東成鎖點202-06(12.5高)  
更改為俊華鎖點(12.5高)

以工厂实际安装测试, 修改企向锁点尺寸

圖號	樓層	數量	總數	L	L1	A	B	K	使用位置	樓層	
J853-T06b	1	1	1	573	600	471	214	179.5	CW-TH06b	23F	
	1	1	1	573	600	471	214	179.5		23F	
J853-T25bX	1	1	1	1198	1225	1096	839	249.5	CW-TH25bX	23F	
J853-T30b	1	1	1	923	950	821	674	179.5	CW-TH30b	23F	
合計:			4								

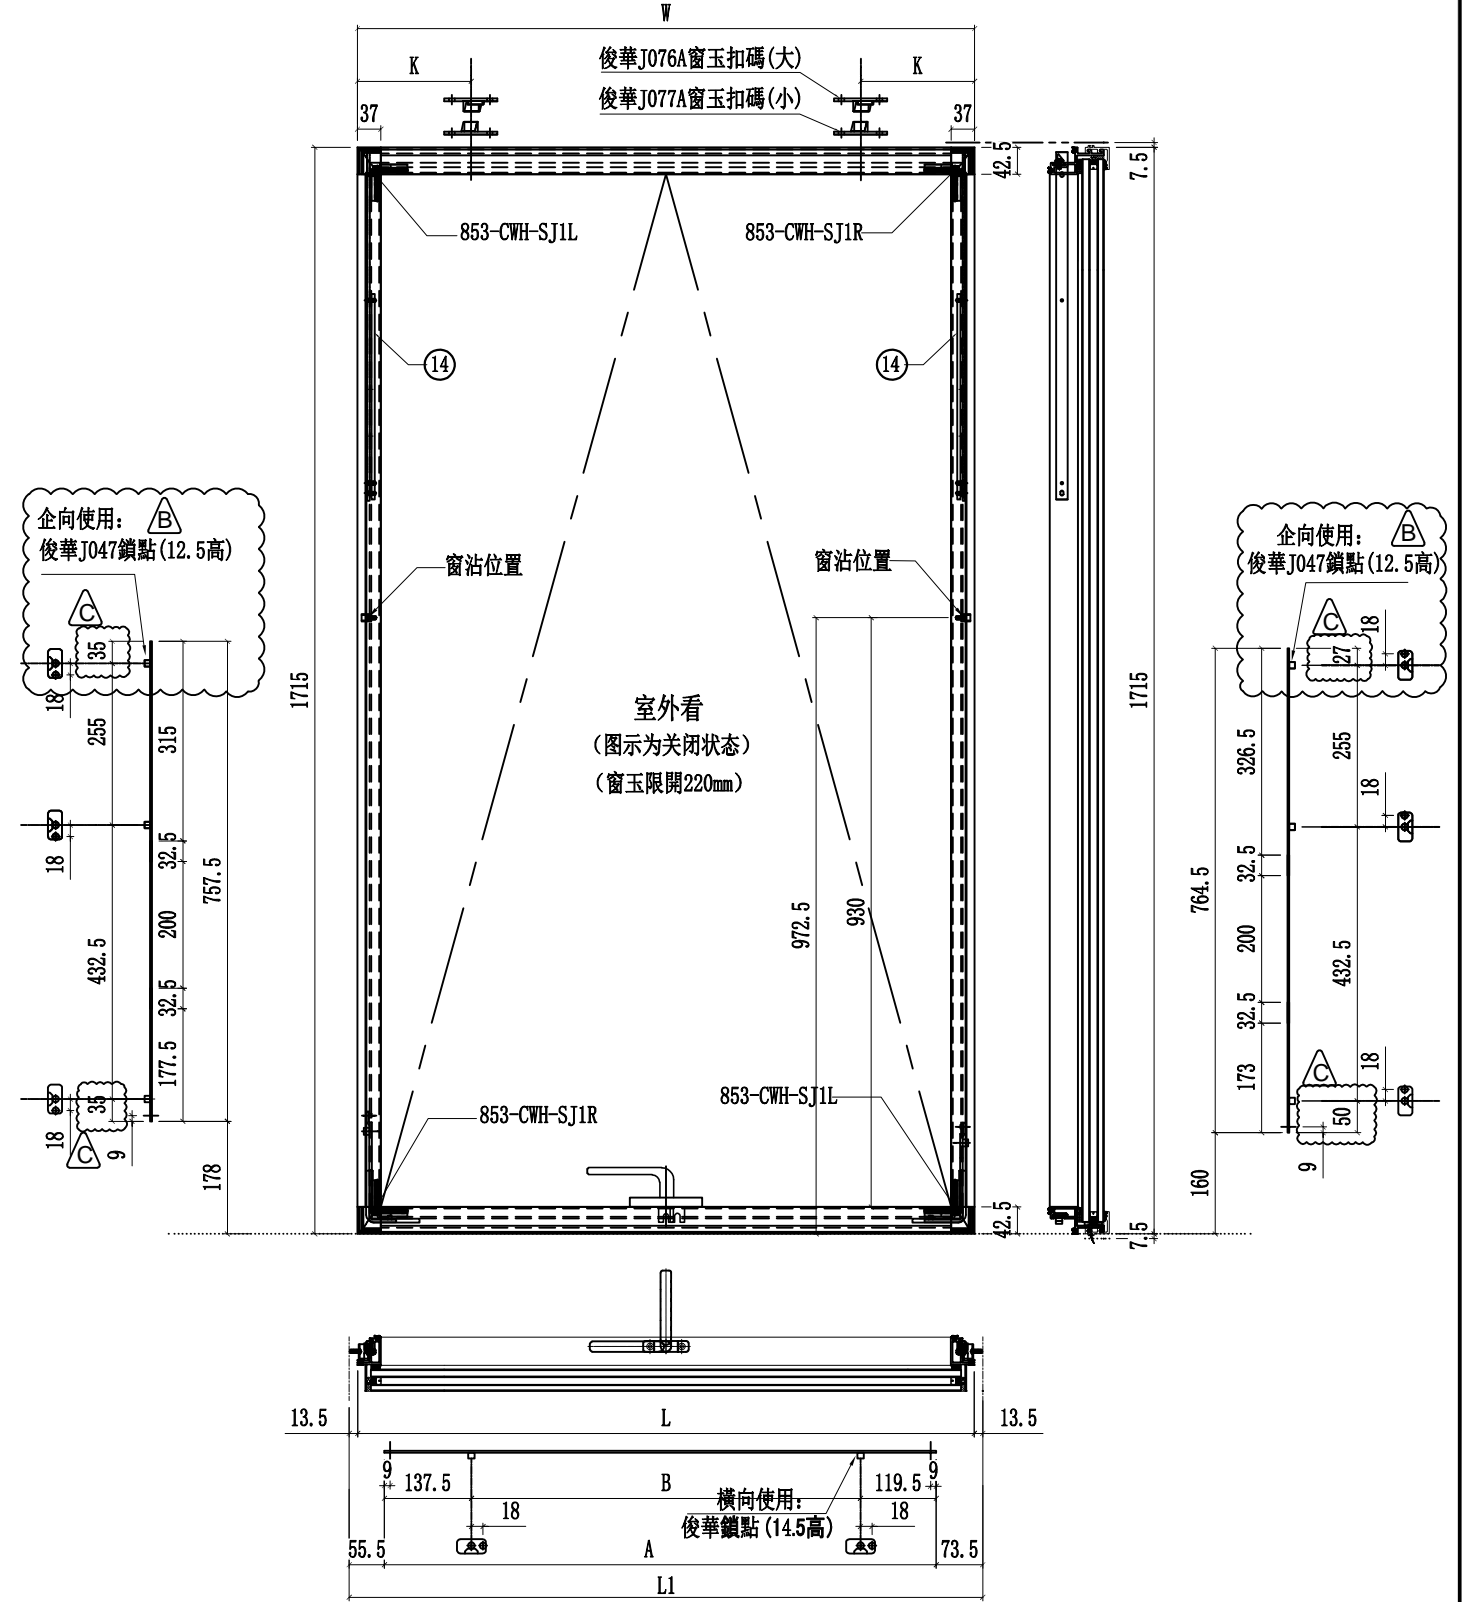

名稱	多點鎖放樣圖	制圖	付吉寧	2022.05.20	修改	A	B	C
材料	-	復核	謝永林	2022.05.28	日期	2022.07.26	2022.08.08	2022.09.14
顏色	JMQ213457(三塗)	批准	胡哥		圖號	J853-T06b		