



工程指示 / 要求簡箋 ENGINEER INSTRUCTIONS(E.I.)

工程指示編號:	EI- 4791F	修改版本:	F
	HK- 1630		
工程編號:	J 853	工程名稱:	大窩坪 (延坪道)
收件人:	生統	發件人:	Lai Sik Hung
工程項目:	T6 幕牆單元件生產 (大貨)(修訂F: 因拉巴及鎖点位置錯誤, 修改 加工圖)	日期:	21/09/2022

<input type="checkbox"/> 原合約工程包	<input type="checkbox"/> 原合約工程加 / 減賬 QT-	<input type="checkbox"/> 新工程報價 QT-
---------------------------------	--	------------------------------------

信件批核號碼/圖紙參考編號:	批核模具圖紙編號:
客戶指示附件:	管理內部批簽署:

<input type="checkbox"/> 初步鋁料 B.M.	<input type="checkbox"/> 加工拆圖, 然後生產	<input type="checkbox"/> 尺寸表
<input type="checkbox"/> 正式鋁料 B.M.	<input type="checkbox"/> 技術上資料/指示	<input type="checkbox"/> 報價
<input type="checkbox"/> 配件 B.M.	<input type="checkbox"/> 樣辦或貨品說明書	<input type="checkbox"/> 分判合約
<input type="checkbox"/> 其他:		

內容: 修訂F: 因拉巴及鎖点位置錯誤, 修改加工圖




T6 幕牆單元件生產

完成上列要求日期: 05/10/2022

國內

<input type="checkbox"/> 生產技術總監	<input type="checkbox"/> 連附件	<input checked="" type="checkbox"/> 技術部	<input checked="" type="checkbox"/> 連附件	<input type="checkbox"/> 生產部	<input type="checkbox"/> 連附件
<input type="checkbox"/> 採購部	<input type="checkbox"/> 連附件	<input checked="" type="checkbox"/> 生產統籌部	<input checked="" type="checkbox"/> 連附件	<input type="checkbox"/> 報關組	<input type="checkbox"/> 連附件
<input type="checkbox"/> 質檢部	<input type="checkbox"/> 連附件	<input type="checkbox"/> 會計部	<input type="checkbox"/> 連附件	<input type="checkbox"/> 機械設計部	<input type="checkbox"/> 連附件
<input checked="" type="checkbox"/> 香港辦	<input checked="" type="checkbox"/> 連附件	<input type="checkbox"/> 其他:			

<input type="checkbox"/> 行政部	<input type="checkbox"/> 連附件	<input type="checkbox"/> 會計部	<input type="checkbox"/> 連附件	<input type="checkbox"/> 統籌部	<input type="checkbox"/> 連附件	<input type="checkbox"/> 工程部	<input type="checkbox"/> 連附件
<input type="checkbox"/> 採購部	<input type="checkbox"/> 連附件	<input type="checkbox"/> QS部	<input type="checkbox"/> 連附件	<input type="checkbox"/> 地盤管理	<input type="checkbox"/> 連附件	<input type="checkbox"/> 維修部	<input type="checkbox"/> 連附件

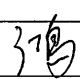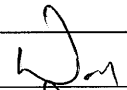*發件人簽署:		*組別成員批核簽署:	 21/9/2022
傳遞編號:		項目經理簽署:	

圖則登記表
DRAWING REGISTER


工程名稱 Project Title: 延坪道住宅 (T6座)大貨幕牆窗玉及配件		接收日期 Receiving Date (適用於客戶圖則)									
工程編號 Project No: J-853		年	月	日							
分發予 Distributed To		發出日期 Issued Date									
		年	月	日	22	22	22	22	22		
		年	月	日	5	07	07	08	09		
		年	月	日	31	14	25	11	14		
圖則編號 Drg. No.	圖則名稱 Drawing Title	修訂編號 Revision No.									
J853-SD-CW-4601	位置圖	1	-	-	-	-	-	-	-	-	-
J853-SD-CW-4602	位置圖	2	-	-	-	-	-	-	-	-	-
J853-SD-CW-4602A	位置圖	3	-	-	-	-	-	-	-	-	-
J853-SD-CW-4606	位置圖	4	-	-	-	-	-	-	-	-	-
J853-SD-CW-4607	位置圖	5	-	-	-	-	-	-	-	-	-
CW-TH06	生窗玉組裝圖	6	-	-	-	-	-	-	-	-	-
CW-TH06a	生窗玉組裝圖	7	-	-	-	-	-	-	-	-	-
CW-TH06b	生窗玉組裝圖	8	-	-	-	-	-	-	-	-	-
CW-TH10	生窗玉組裝圖	9	-	-	-	-	-	-	-	-	-
CW-TH10a	生窗玉組裝圖	10	-	-	-	-	-	-	-	-	-
CW-TH10b	生窗玉組裝圖	11	-	-	-	-	-	-	-	-	-
CW-TH19	生窗玉組裝圖	12	-	-	-	-	-	-	-	-	-
CW-TH19a	生窗玉組裝圖	13	-	-	-	-	-	-	-	-	-
CW-TH19b	生窗玉組裝圖	14	-	-	-	-	-	-	-	-	-
CW-TH21	生窗玉組裝圖	15	-	-	-	-	-	-	-	-	-
CW-TH21a	生窗玉組裝圖	16	-	-	-	-	-	-	-	-	-
CW-TH21b	生窗玉組裝圖	17	-	-	-	-	-	-	-	-	-
CW-TH50	生窗玉組裝圖	18	-	-	-	-	-	-	-	-	-
CW-TH50a	生窗玉組裝圖	19	-	-	-	-	-	-	-	-	-
CW-TH50b	生窗玉組裝圖	20	-	-	-	-	-	-	-	-	-
CW-SH06L	生窗玉組裝圖	21	-	-	A	-	-	-	-	-	-
CW-SH06aL	生窗玉組裝圖	22	-	-	A	-	-	-	-	-	-
CW-SH06bL	生窗玉組裝圖	23	-	-	A	-	-	-	-	-	-
CW-SH06R	生窗玉組裝圖	24	-	-	A	-	-	-	-	-	-
CW-SH06aR	生窗玉組裝圖	25	-	-	A	-	-	-	-	-	-
CW-SH06bR	生窗玉組裝圖	26	-	-	A	-	-	-	-	-	-
X86169-02T-06T	窗玉橫料	27	-	-	A	-	-	-	-	-	-
X86169-02L-06T	窗玉橫料	28	-	-	-	-	-	-	-	-	-
X86169-02R-06T	窗玉橫料	29	-	-	-	-	-	-	-	-	-

圖則登記表
DRAWING REGISTER

工程名稱 Project Title: 延坪道住宅 (T6座)大貨幕牆窗玉及配件		接收日期 Receiving Date (適用於客戶圖則)									
工程編號 Project No: J-853		年	月	日							
分發予 Distributed To		發出日期 Issued Date									
		年	月	日	22	22	22	22	22		
		年	月	日	5	07	07	08	09		
		年	月	日	31	14	25	11	14		
圖則編號 Drg. No.	圖則名稱 Drawing Title	修訂編號 Revision No.									
X86169-02T-06D	窗玉橫料	30	-	-	-	-	-	-	-	-	-
X86169-02L-06D	窗玉橫料	31	-	-	-	-	-	-	-	-	-
X86169-02R-06D	窗玉橫料	32	-	-	-	-	-	-	-	-	-
X86167-02T-02	窗玉企料	33	-	A	B	-	-	-	-	-	-
X86167-02T-02R	窗玉企料	34	-	A	B	-	-	-	-	-	-
X86167-02L-01	窗玉企料	35	-	-	-	-	-	-	-	-	-
X86167-02L-01R	窗玉企料	36	-	-	A	-	-	-	-	-	-
X86167-02R-01	窗玉企料	37	-	-	A	-	-	-	-	-	-
X86167-02R-01R	窗玉企料	38	-	-	-	-	-	-	-	-	-
X85988-02-06T	玻璃扣盖(帶膠條位)	39	-	-	-	-	-	-	-	-	-
X85988-02-06	玻璃扣盖(帶膠條位)	40	-	-	-	-	-	-	-	-	-
UN-LB05L	TH窗玉拉巴	41	-	-	-	-	-	A	-	-	-
UN-LB05R	TH窗玉拉巴	42	-	-	-	-	-	A	-	-	-
UN-LB05aL	TH窗玉拉巴	43	-	-	-	-	-	A	-	-	-
UN-LB05aR	TH窗玉拉巴	44	-	-	-	-	-	A	-	-	-
UN-LB05-06	TH窗玉拉巴	45	-	-	-	-	-	-	-	-	-
UN-LB05-50	TH窗玉拉巴	46	-	-	-	-	-	-	-	-	-
LBW-03	24"扇撐墊巴	47	-	-	A	-	-	-	-	-	-
LBW-04	24"扇撐墊巴	48	-	-	A	-	-	-	-	-	-
UN-LB08L	SH窗玉拉巴	49	-	-	A	-	-	-	-	-	-
UN-LB08R	SH窗玉拉巴	50	-	-	A	-	-	-	-	-	-
LBW-09	16"扇撐墊巴	51	-	-	-	-	-	-	-	-	-
LBW-09a	16"扇撐墊巴	52	-	-	-	-	-	-	-	-	-
LBW-09R	16"扇撐墊巴	53	-	-	-	-	-	-	-	-	-
LBW-09aR	16"扇撐墊巴	54	-	-	-	-	-	-	-	-	-
LBW-01	TH窗扣碼墊巴	55	-	-	-	-	-	-	-	-	-
LBW-01a	SH窗扣碼墊巴	56	-	-	-	-	-	-	-	-	-
LBW-02	TH窗佔墊巴	57	-	-	-	-	-	-	-	-	-

圖則登記表
DRAWING REGISTER


工程名稱 Project Title: 延坪道住宅 (T6座)大貨幕牆窗玉及配件		接收日期 Receiving Date (適用於客戶圖則)									
工程編號 Project No: J-853		年	月	日							
分發予 Distributed To		發出日期 Issued Date									
		年	月	日	22	22	22	22	22		
		年	月	日	5	07	07	08	09		
		年	月	日	31	14	25	11	14		
圖則編號 Drg. No.	圖則名稱 Drawing Title	修訂編號 Revision No.									
LBW-02a	SH窗估墊巴	58	-	-	-	-	-	-	-	-	-
SS-04-02	扇撐墊巴(24"用)	59	-	-	-	-	-	-	-	-	-
UN-DB-01	限位撐墊巴	60	-	-	-	-	-	-	-	-	-
SS-01	24"扇撐加力巴	61	-	-	A	-	-	-	-	-	-
SS-02	16"扇撐加力巴	62	-	-	-	-	-	-	-	-	-
CW-LB07	幕牆飛機碼	63	-	-	-	-	-	-	-	-	-
CW-AG07	SH窗玉角碼用鋁角	64	-	-	-	A	-	-	-	-	-
CW-AG07a	TH窗玉角碼用鋁角	65	-	-	A	A	-	-	-	-	-
UN-DB-101	鎖扣T004墊巴	66	-	-	-	取消	-	-	-	-	-
J853-T06	多點鎖放樣圖	67	-	-	-	A	B	-	-	-	-
J853-T06a	多點鎖放樣圖	68	-	-	-	A	B	-	-	-	-
J853-T06b	多點鎖放樣圖	69	-	-	-	A	B	-	-	-	-
J853-T50	多點鎖放樣圖	70	-	-	-	A	B	-	-	-	-
J853-T50a	多點鎖放樣圖	71	-	-	-	A	B	-	-	-	-
J853-T50b	多點鎖放樣圖	72	-	-	-	A	B	-	-	-	-
J853-SL06	多點鎖放樣圖	73	-	-	A	-	-	-	-	-	-
J853-SL06a	多點鎖放樣圖	74	-	-	A	-	-	-	-	-	-
J853-SL06b	多點鎖放樣圖	75	-	-	A	-	-	-	-	-	-
J853-SR06	多點鎖放樣圖	76	-	-	A	-	-	-	-	-	-
J853-SR06a	多點鎖放樣圖	77	-	-	A	-	-	-	-	-	-
J853-SR06b	多點鎖放樣圖	78	-	-	A	-	-	-	-	-	-

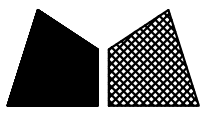

美特鋁質 有限公司
MIDI Aluminium Fabricator Ltd.


工程號 J853 地盤 延坪道住宅

樓層	數量	總數	使用位置	樓層
2	2	4	CW-TH06a	16/F, 25/F
1	2	2	CW-TH06b	23/F
3	2	6	CW-TH10a	5/F, 16/F, 25/F
1	2	2	CW-TH10b	23/F
3	2	6	CW-TH19a	5/F, 16/F, 25/F
1	2	2	CW-TH19b	23/F
3	2	6	CW-TH21a	5/F, 16/F, 25/F
1	2	2	CW-TH21b	23/F
2	2	4	CW-TH50a	16/F, 25/F
1	2	2	CW-TH50b	23/F
合計:		36		

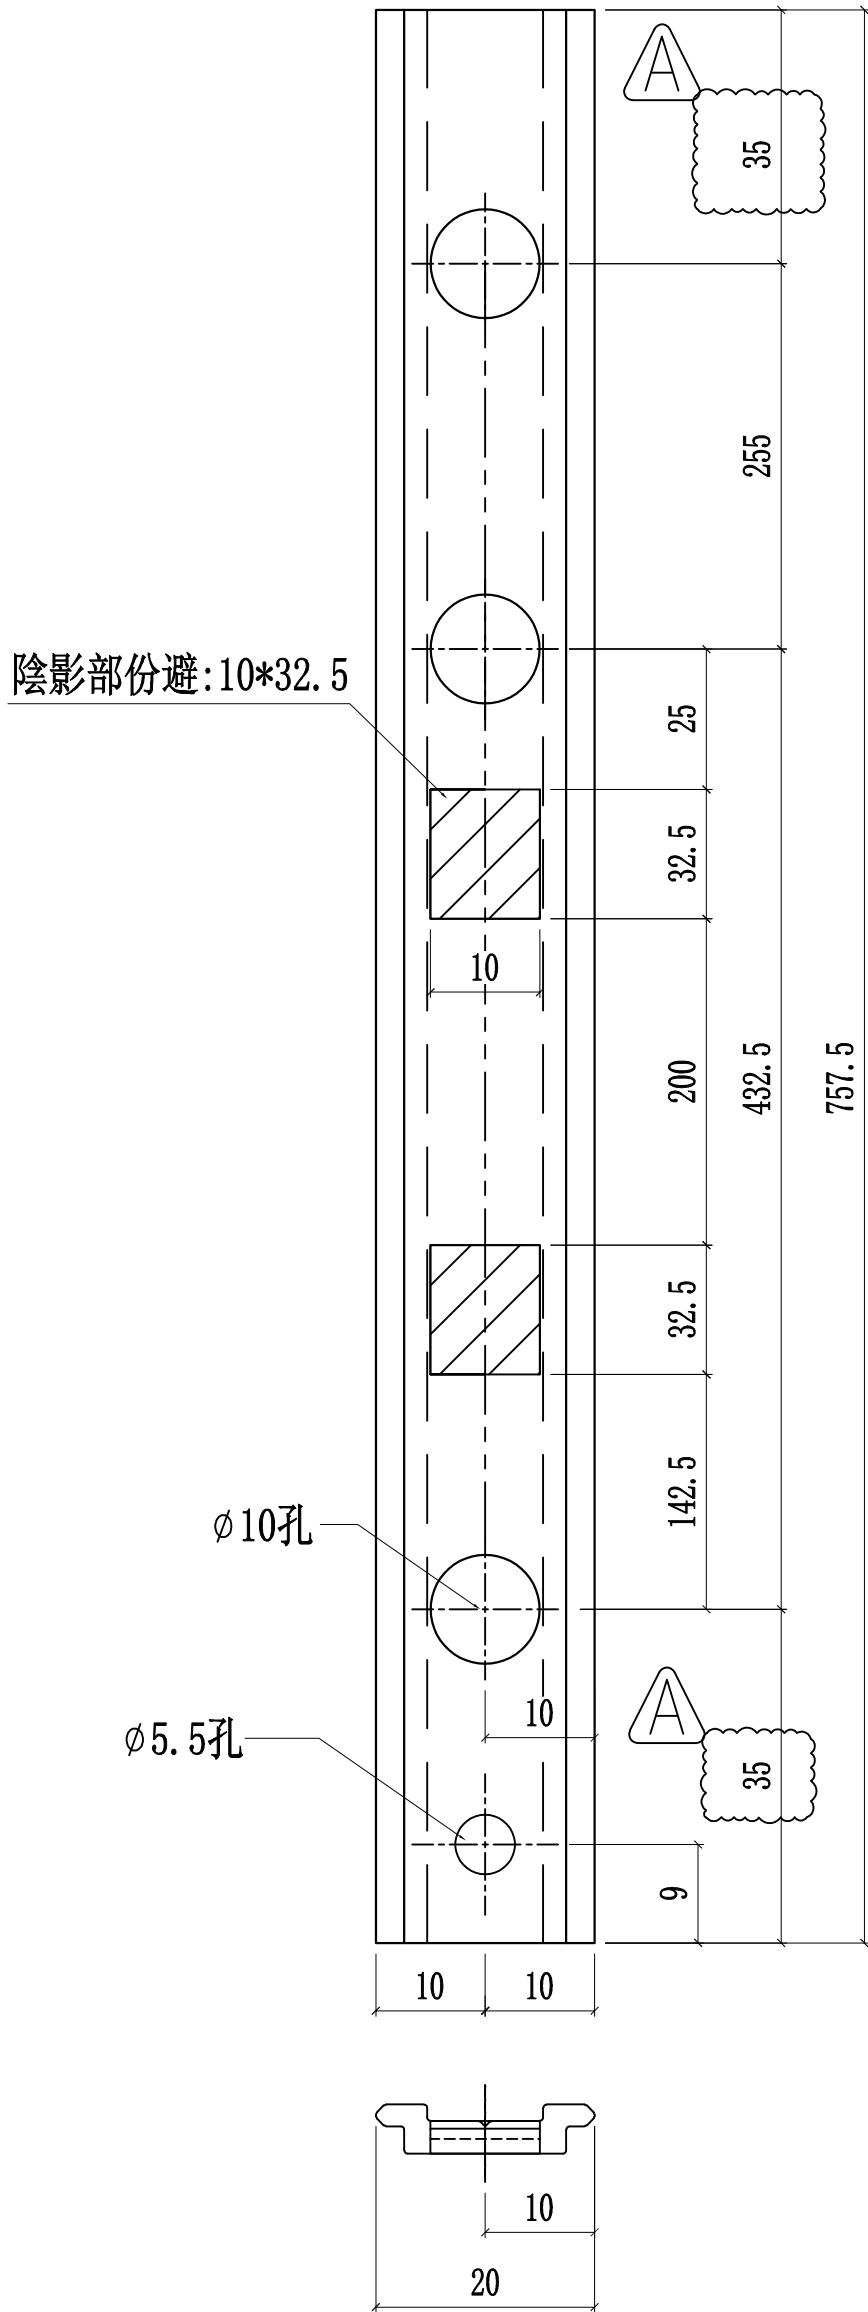

以工厂实际安装测试, 修改锁点孔位


名稱	T窗玉拉巴	制圖	付吉寧	2022.05.31	修改	A	
材料	X85964	復核	謝永林	2022.06.04	日期	2022.09.14	
顏色	JMQ213457(三塗)	批准	胡哥		圖號	UN-LB05aL	

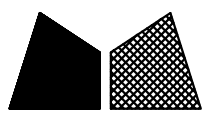

美特鋁質 有限公司
MIDI Aluminium Fabricator Ltd.


工程號 J853 地盤 延坪道住宅

樓層	數量	總數	使用位置	樓層
2	2	4	CW-TH06a	16/F, 25/F
1	2	2	CW-TH06b	23/F
3	2	6	CW-TH10a	5/F, 16/F, 25/F
1	2	2	CW-TH10b	23/F
3	2	6	CW-TH19a	5/F, 16/F, 25/F
1	2	2	CW-TH19b	23/F
3	2	6	CW-TH21a	5/F, 16/F, 25/F
1	2	2	CW-TH21b	23/F
2	2	4	CW-TH50a	16/F, 25/F
1	2	2	CW-TH50b	23/F
合計:		36		

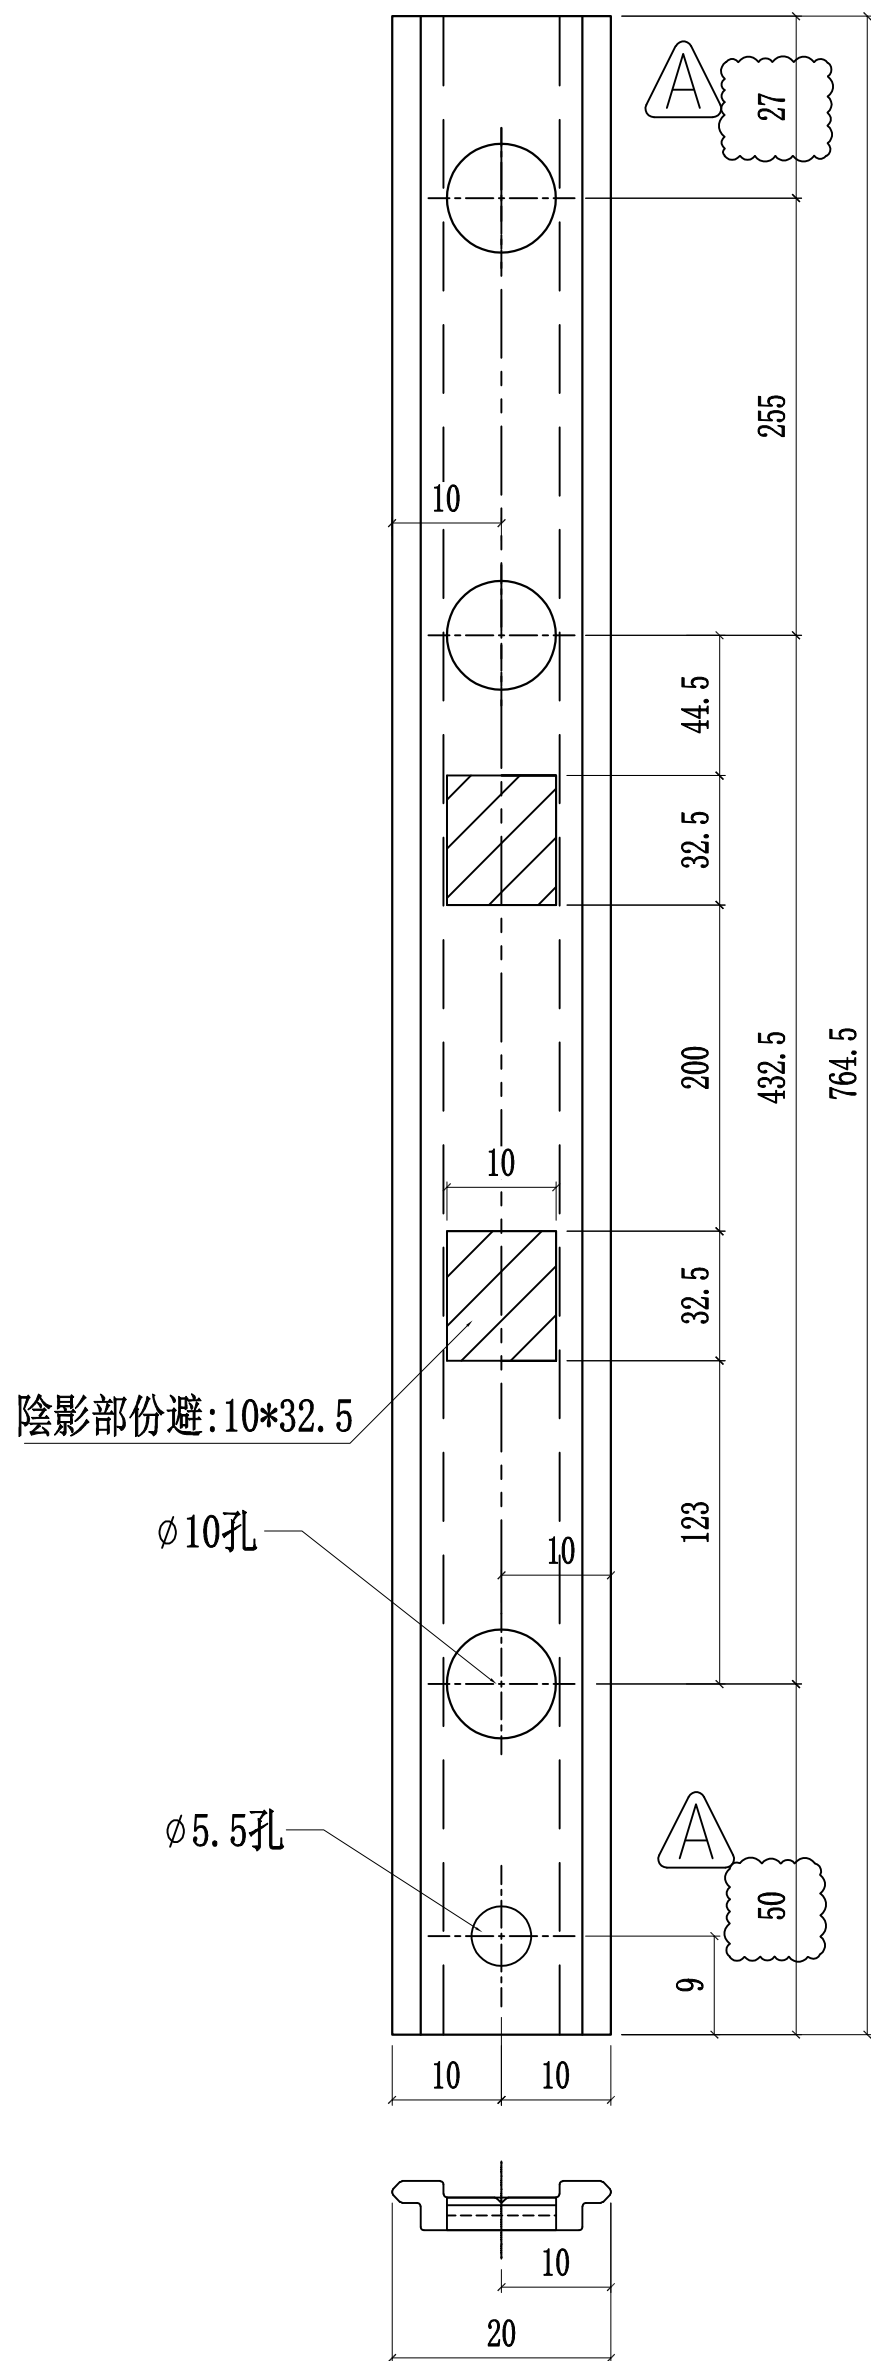

以工厂实际安装测试, 修改锁点孔位

名稱	窗玉拉巴	制圖	付吉寧	2022.05.31	修改	A	
材料	X85964	復核	謝永林	2022.06.04	日期	2022.09.14	
顏色	JMQ213457(三塗)	批准	胡哥		圖號	UN-LB05aR	

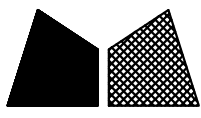

美特鋁質 有限公司
MIDI Aluminium Fabricator Ltd.

工程號 J853 地盤 延坪道住宅

圖號	樓層	數量	總數	W	L1	A	B	使用位置	樓層
J853-T06b	1	2	2	573	600	471	214	CW-TH06b	23F
J853-T10b	1	2	2	623	650	521	264	CW-TH10b	23F
J853-T19b	1	2	2	616	642.5	514	257	CW-TH19b	23F
J853-T21b	1	2	2	1023	1050	921	664	CW-TH21b	23F
		合計	8						


俊華J076A窗玉扣碼(大)
俊華J077A窗玉扣碼(小)

依據EI4956 修改企向鎖點
原東成鎖點202-06(12.5高) ^A
更改為俊華鎖點(12.5高)


以工厂实际安装测试, 修改企向锁点尺寸 ^B

企向使用: ^A
俊華J047鎖點(12.5高)

企向使用: ^A
俊華J047鎖點(12.5高)

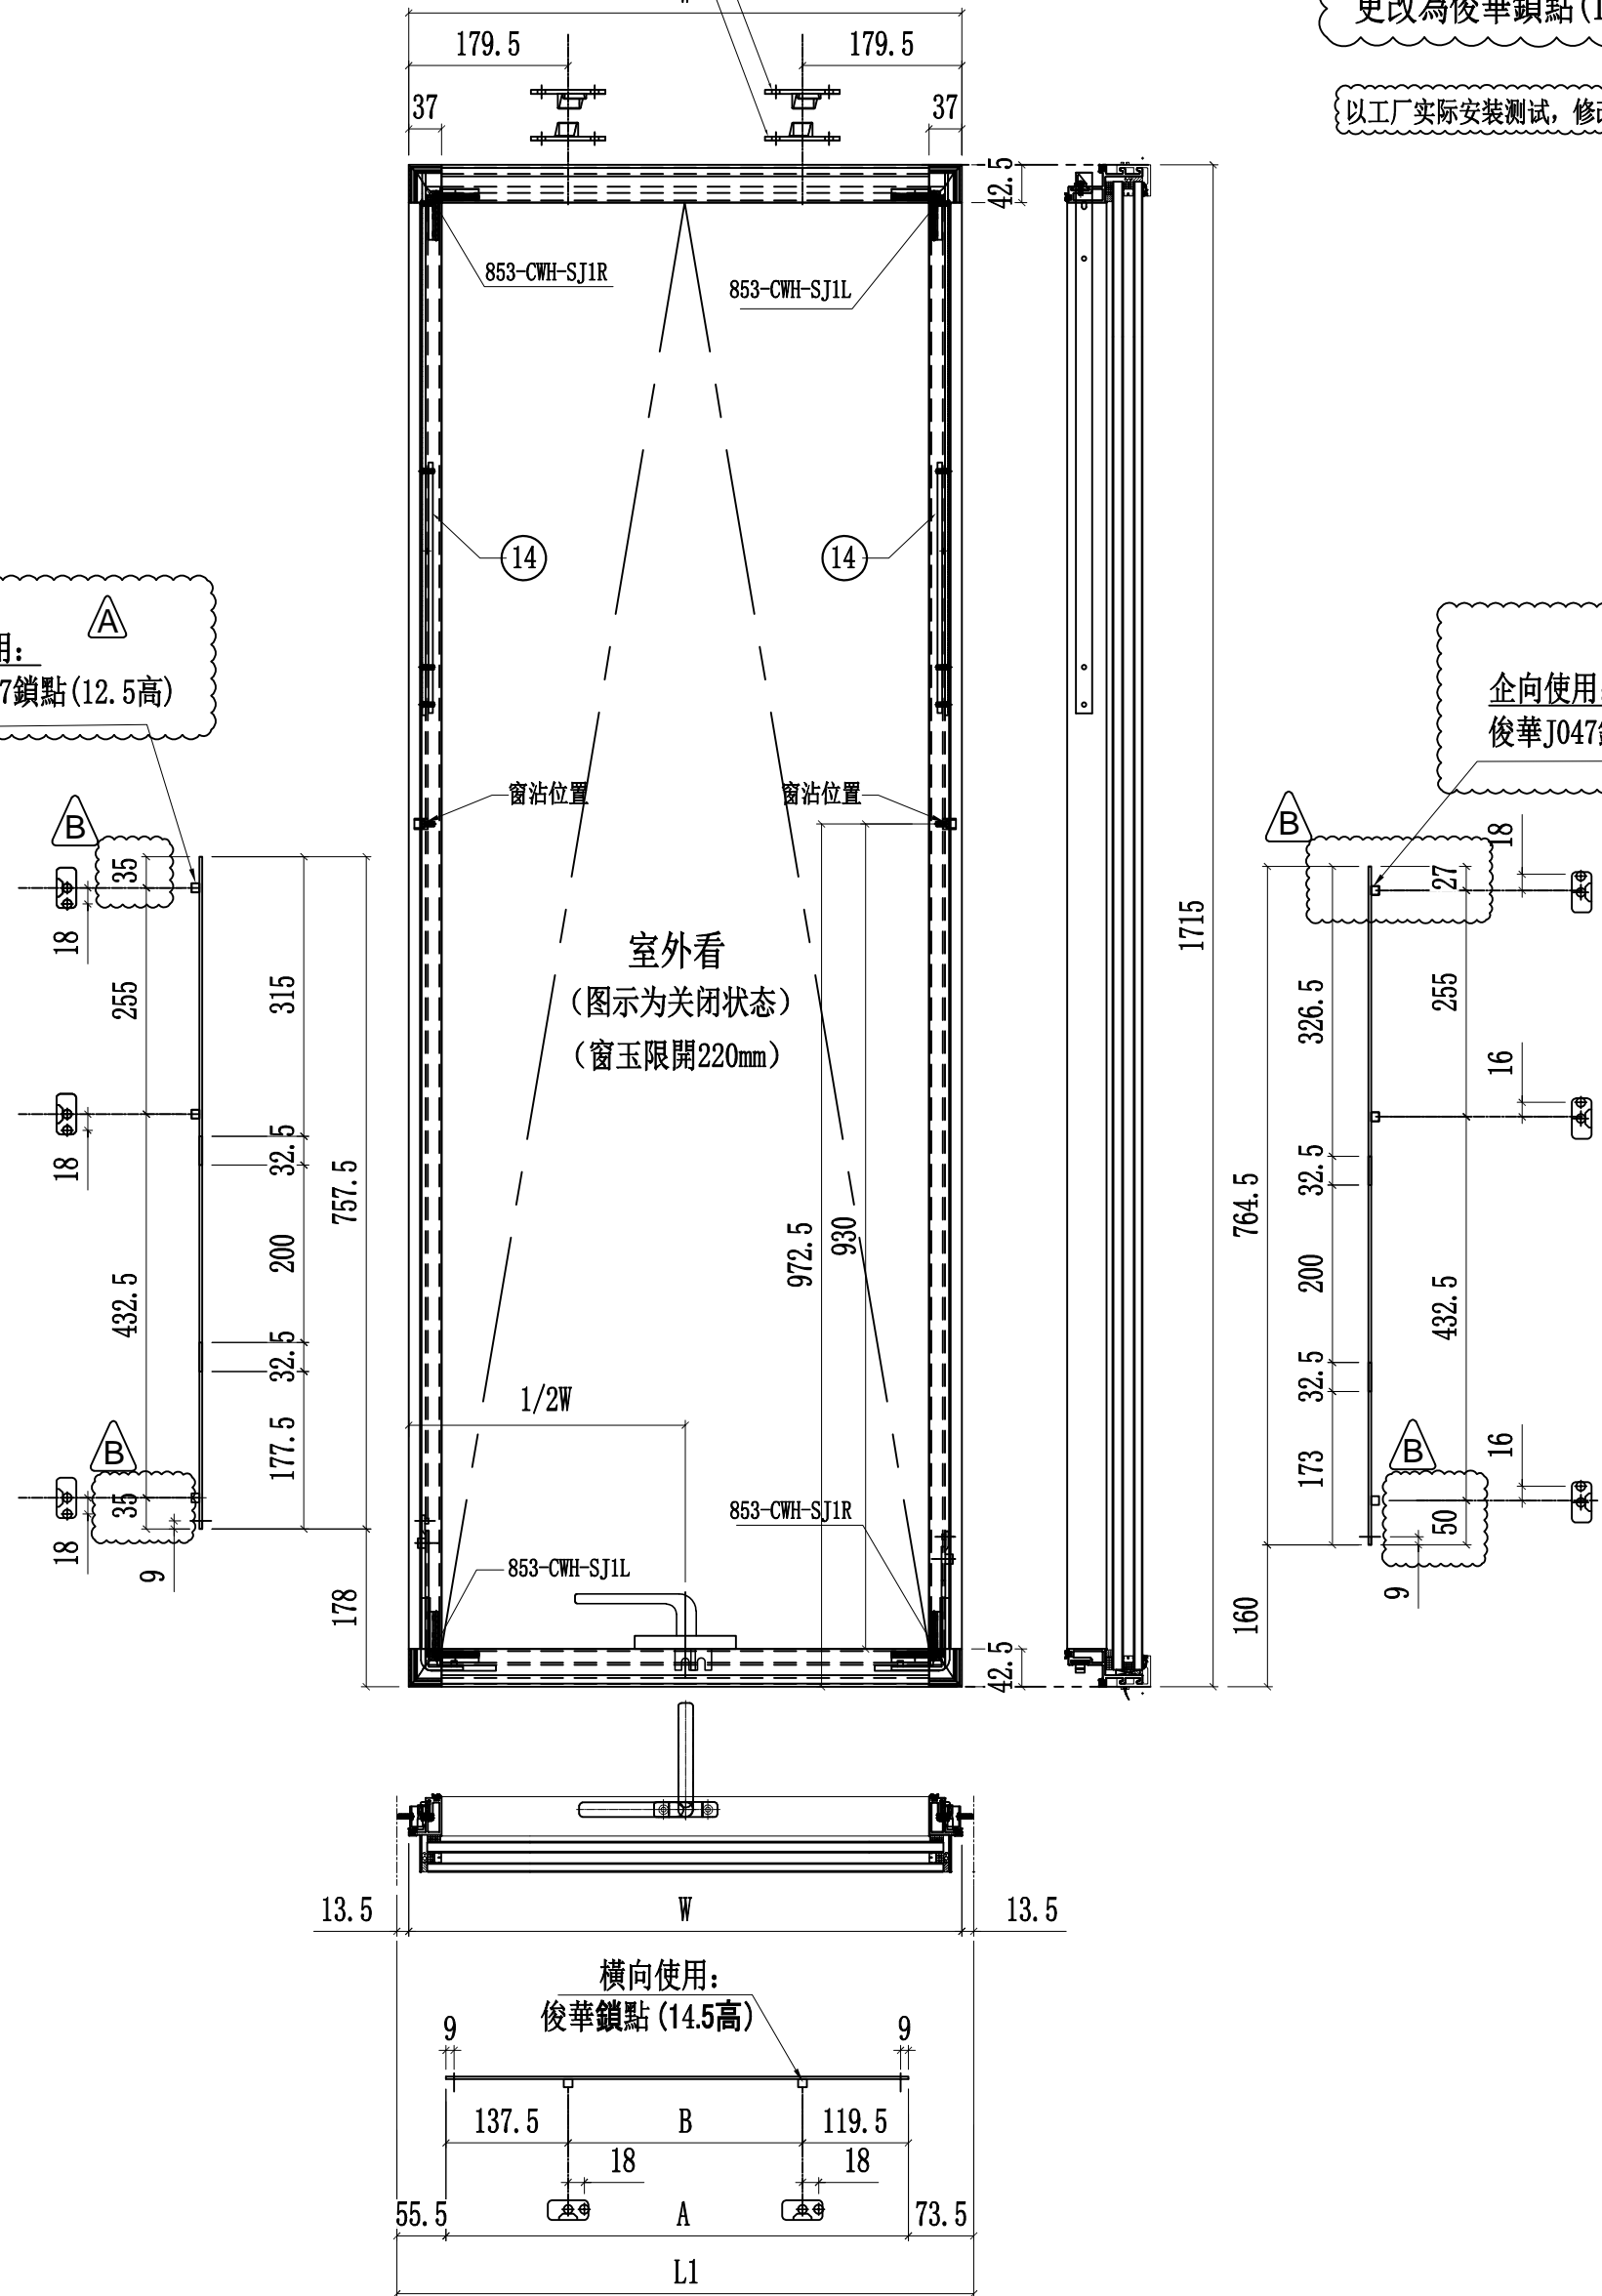

名稱	多點鎖放樣圖	制圖	付吉寧	2022.05.31	修改	A	B	
材料	-	復核	謝永林	2022.06.04	日期	2022.08.11	2022.09.14	
顏色	JMQ213457(三塗)	批准	胡哥		圖號	J853-T06b		

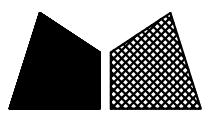


美特鋁質 有限公司
MIDI Aluminium Fabricator Ltd.

工程號 J853 地盤 延坪道住宅


圖號	樓層	數量	總數	使用位置	樓層
J853-T50	10	1	10	CW-TH50	10F-15F, 17F-22F
J853-T50	10	1	10	CW-TH50	10F-15F, 17F-22F
		合計	20		

依據EI4956 修改企向鎖點
原東成鎖點202-06(12.5高)
更改為俊華鎖點(12.5高)

以工厂实际安装测试, 修改企向锁点尺寸

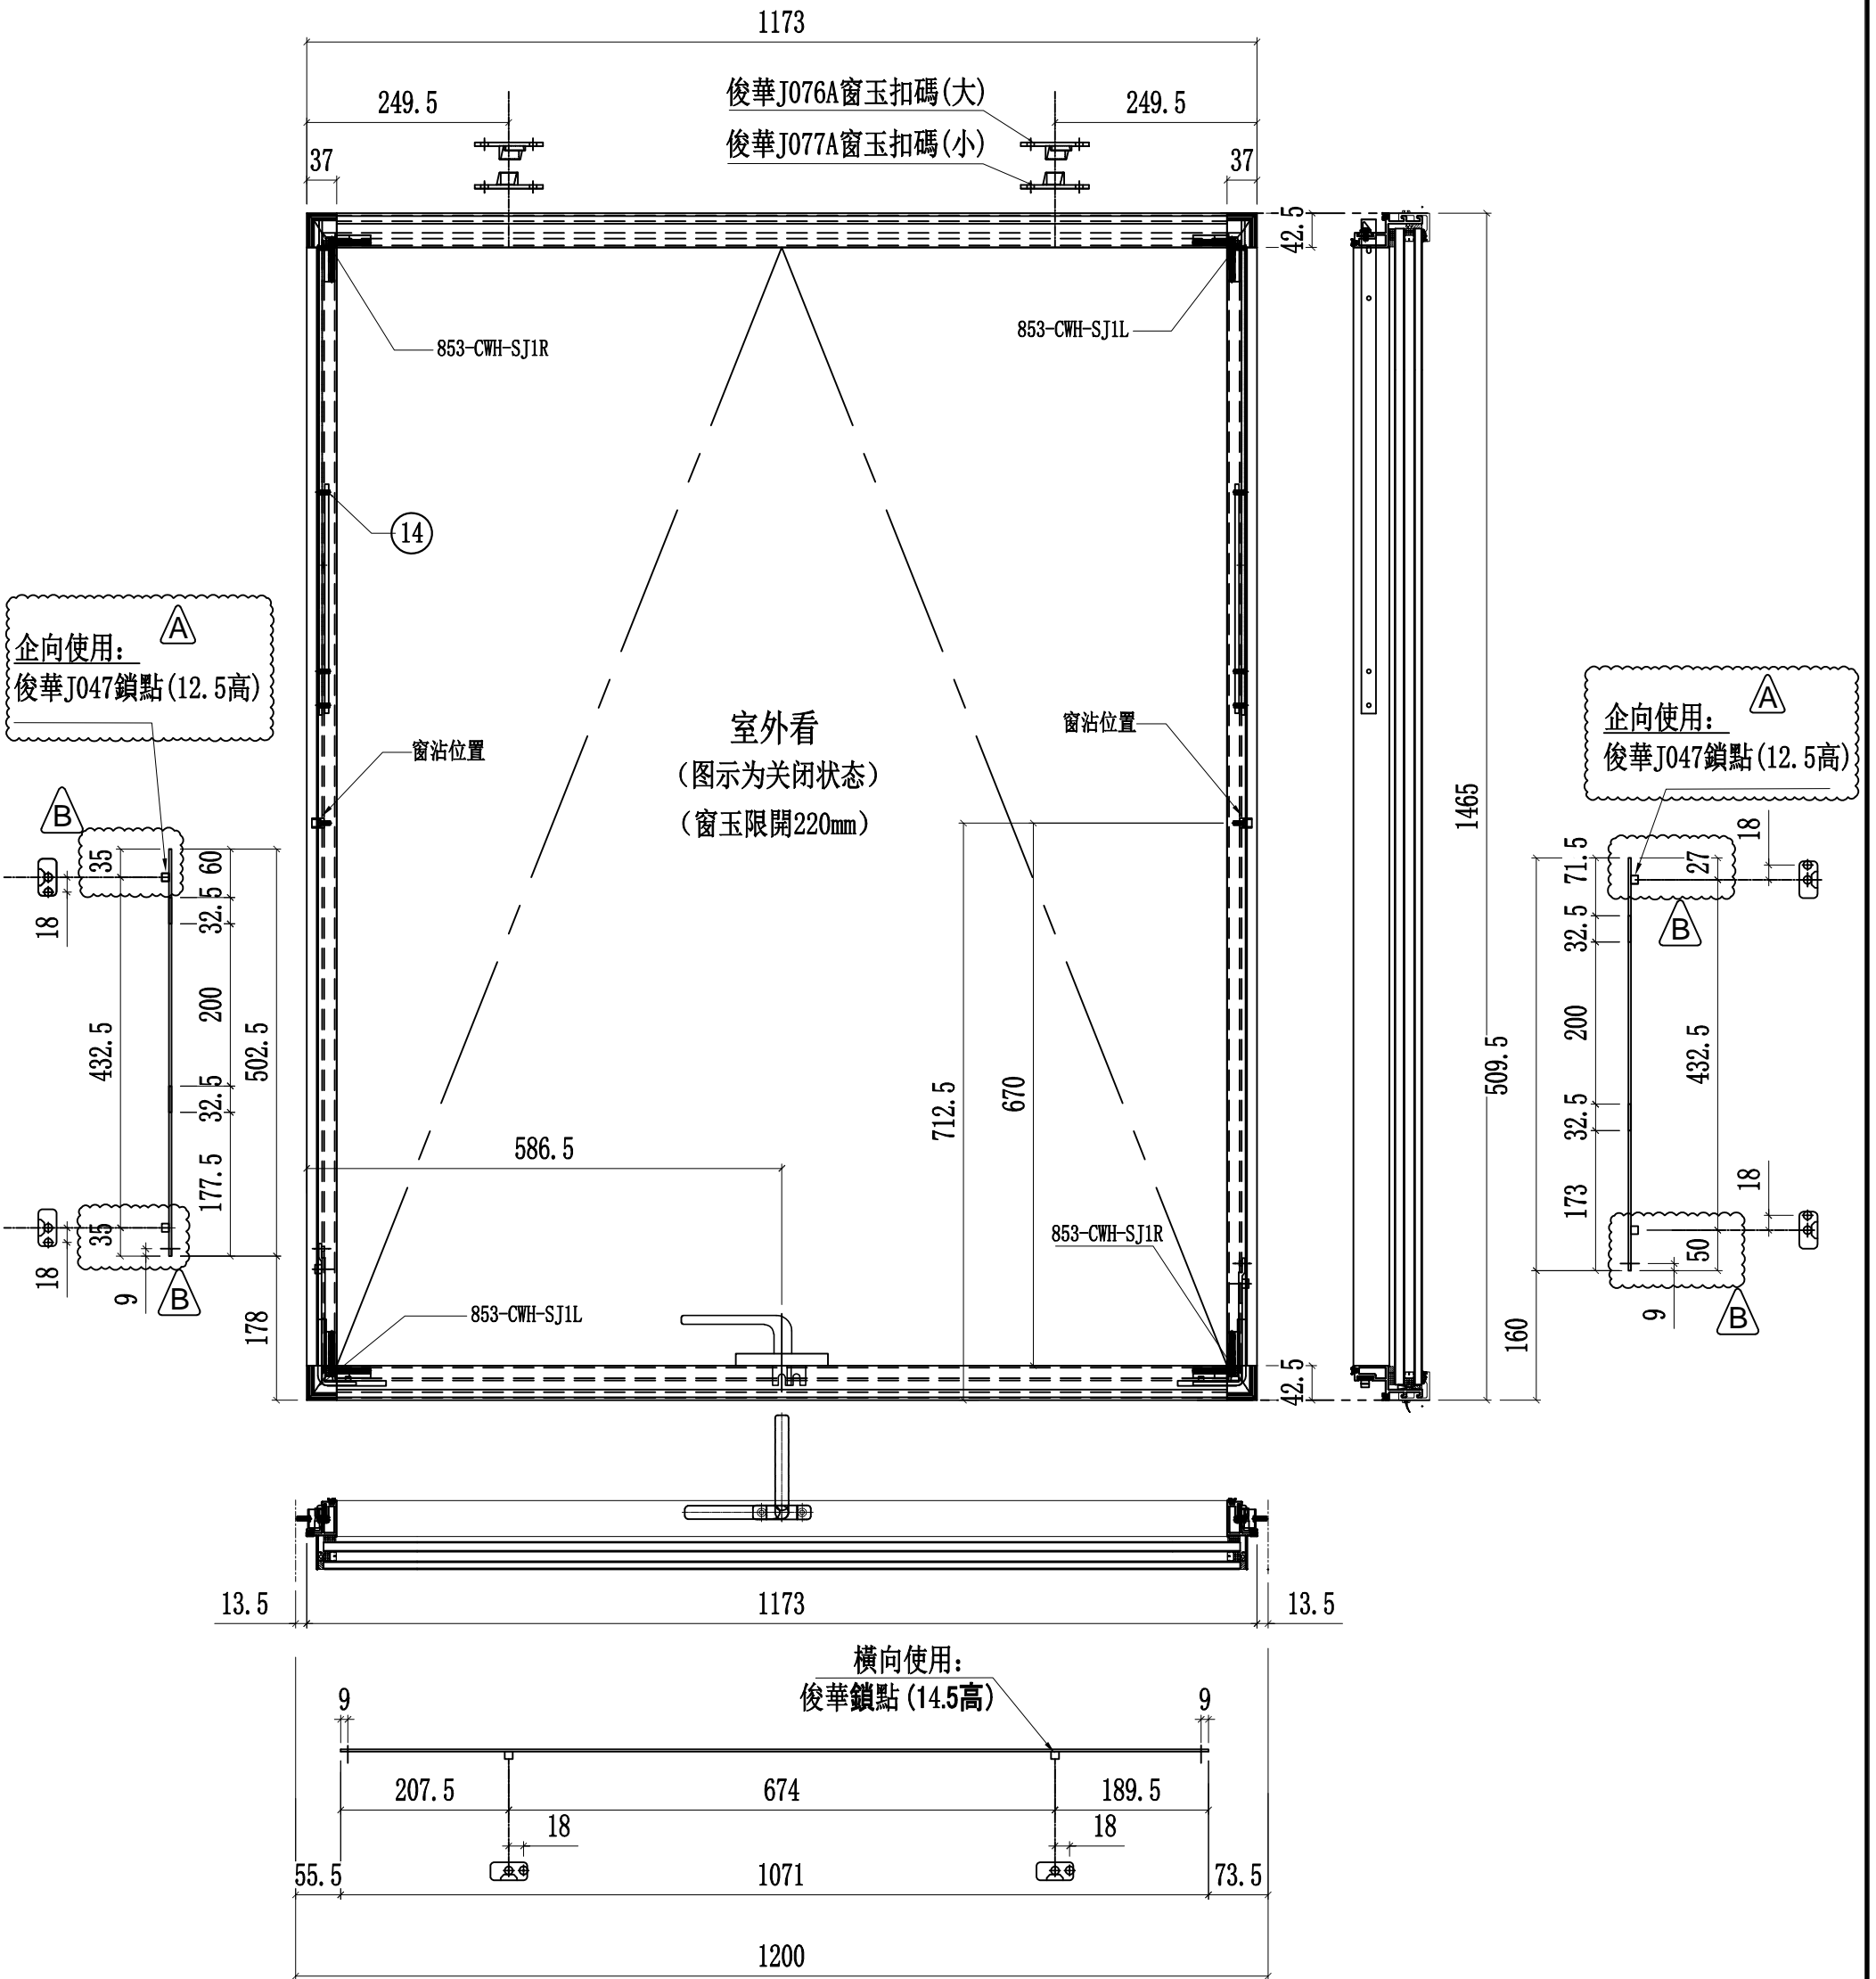

名稱	多點鎖放樣圖	制圖	付吉寧	2022.05.31	修改	A	B
材料	-	復核	謝永林	2022.06.04	日期	2022.08.11	2022.09.14
顏色	JMQ213457(三塗)	批准	胡哥		圖號	J853-T50	

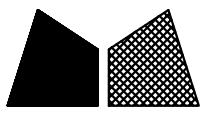


美特鋁質 有限公司
MIDI Aluminium Fabricator Ltd.

圖號	樓層	數量	總數	使用位置	樓層
J853-T50b	1	1	1	CW-TH50b	23F
J853-T50b	1	1	1	CW-TH50b	23F

工程號	J853	地盤	延坪道住宅
-----	------	----	-------

依據EI4956 修改企向鎖點
原東成鎖點202-06(12.5高) ^A
更改為俊華鎖點(12.5高)

以工厂实际安装测试, 修改企向锁点尺寸 ^B

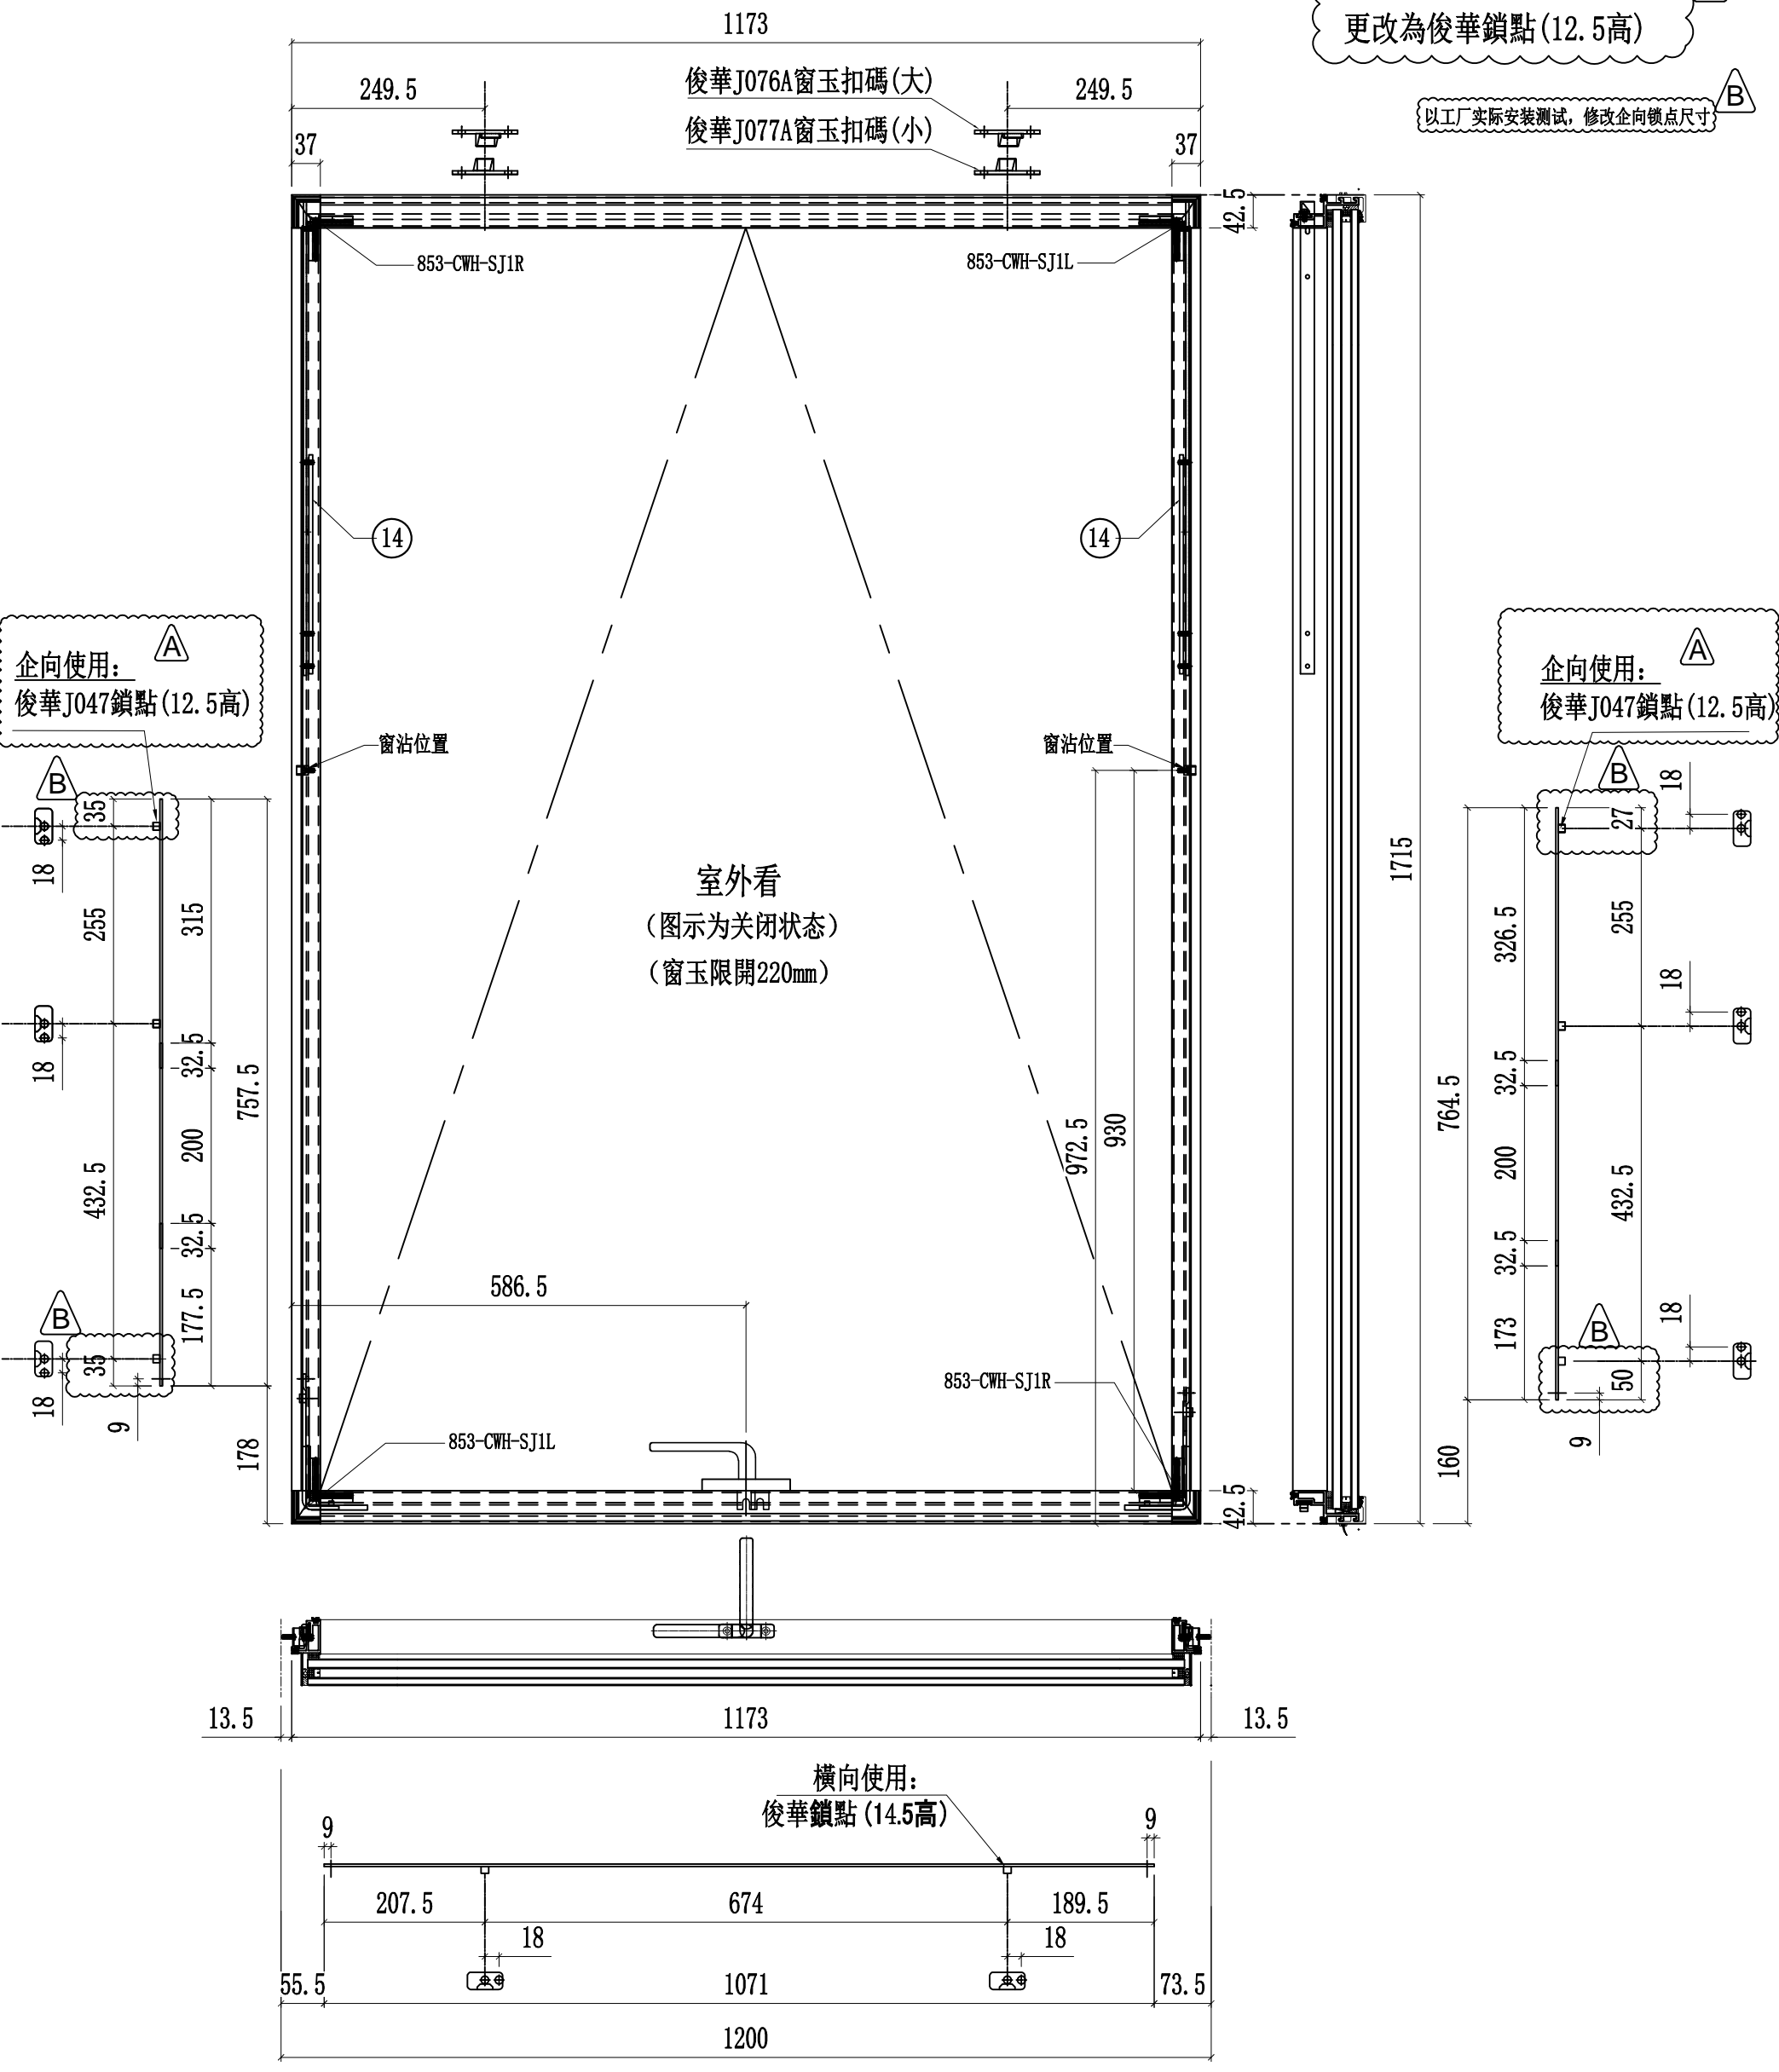

名稱	多點鎖放樣圖	制圖	付吉寧	2022.05.31	修改	A	B	
材料	-	復核	謝永林	2022.06.04	日期	2022.08.11	2022.09.14	
顏色	JMQ213457(三塗)	批准	胡哥		圖號	J853-T50b		