



工程指示 / 要求簡箋 ENGINEER INSTRUCTIONS(E.I.)

工程指示編號:	EI- 4809	修改版本:	-
	HK- 1017		
工程編號:	J 853	工程名稱:	大窩坪 (延坪道)
收件人:	生統	發件人:	Lai Sik Hung
工程項目:	露台天花用鋁板 T5,T6,T7 大貨	日期:	24/06/2022

<input type="checkbox"/> 原合約工程包	<input type="checkbox"/> 原合約工程加 / 減賬 QT-	<input type="checkbox"/> 新工程報價 QT-
---------------------------------	--	------------------------------------

信件批核號碼/圖紙參考編號:	批核模具圖紙編號:
客戶指示附件:	管理內部批簽署:

<input type="checkbox"/> 初步鋁料 B.M.	<input type="checkbox"/> 加工拆圖, 然後生產	<input type="checkbox"/> 尺寸表
<input type="checkbox"/> 正式鋁料 B.M.	<input type="checkbox"/> 技術上資料/指示	<input type="checkbox"/> 報價
<input type="checkbox"/> 配件 B.M.	<input type="checkbox"/> 樣辦或貨品說明書	<input type="checkbox"/> 分判合約
<input type="checkbox"/> 其他:		

內容: 請根據附件之露台天花用鋁板BM表出貨,
第一批MO1出貨(5-16/F)(T5先行生產) ~ 06/07/2022
第二批MO2出貨(17/F以上) ~ 01/09/2022
需分座包裝

完成上列要求日期: 06/07/2022

國內

<input type="checkbox"/> 生產技術總監	<input type="checkbox"/> 連附件	<input checked="" type="checkbox"/> 技術部	<input checked="" type="checkbox"/> 連附件	<input type="checkbox"/> 生產部	<input type="checkbox"/> 連附件
<input type="checkbox"/> 採購部	<input type="checkbox"/> 連附件	<input checked="" type="checkbox"/> 生產統籌部	<input checked="" type="checkbox"/> 連附件	<input type="checkbox"/> 報關組	<input type="checkbox"/> 連附件
<input type="checkbox"/> 質檢部	<input type="checkbox"/> 連附件	<input type="checkbox"/> 會計部	<input type="checkbox"/> 連附件	<input type="checkbox"/> 機械設計部	<input type="checkbox"/> 連附件
<input checked="" type="checkbox"/> 香港辦	<input checked="" type="checkbox"/> 連附件	<input type="checkbox"/> 其他:			

<input type="checkbox"/> 行政部	<input type="checkbox"/> 連附件	<input type="checkbox"/> 會計部	<input type="checkbox"/> 連附件	<input type="checkbox"/> 統籌部	<input type="checkbox"/> 連附件	<input type="checkbox"/> 工程部	<input type="checkbox"/> 連附件
<input type="checkbox"/> 採購部	<input type="checkbox"/> 連附件	<input type="checkbox"/> QS部	<input type="checkbox"/> 連附件	<input type="checkbox"/> 地盤管理	<input type="checkbox"/> 連附件	<input type="checkbox"/> 維修部	<input type="checkbox"/> 連附件

*發件人簽署:		*組別成員批核簽署:	
傳遞編號:		項目經理簽署:	24/6/2022


圖則登記表 DRAWING REGISTER										
工程名稱 Project Title: 露臺天花鋁板 (T5~T7)					接收日期 Receiving Date (適用於客戶圖則)					
工程編號 Project No: J-853					年	月	日			
分發予 Distributed To					發出日期 Issued Date					
					年	22	22	22	22	
					月	01	03	04	05	
					日	25	24	26	25	
圖則編號 Drg. No.	圖則名稱 Drawing Title	修訂編號 Revision No.								
	圖則登記表	1	-							
	鋁板BM表	2	-							
J853-ALC-AP01	3mm鋁板加工圖	3	-							
J853-ALC-AP02	3mm鋁板加工圖	4	-							
J853-ALC-AP03	3mm鋁板加工圖	5	-	A						
J853-ALC-AP04	3mm鋁板加工圖	6	-	A						
J853-ALC-AP05	3mm鋁板加工圖	7	-	A		B				
J853-ALC-AP06	3mm鋁板加工圖	8	-	A		取消				
J853-ALC-AP07	3mm鋁板加工圖	9	-	A		B				
J853-ALC-AP08	3mm鋁板加工圖	10	-	A		B				
J853-ALC-AP09	3mm鋁板加工圖	11	-	A						
J853-ALC-AP10	3mm鋁板加工圖	12	-	A						
J853-ALC-AP11	3mm鋁板加工圖	13	-	A		B				
J853-ALC-AP12	3mm鋁板加工圖	14	-	A		B				
J853-ALC-AP13	3mm鋁板加工圖	15	-			A				
J853-ALC-AP14	3mm鋁板加工圖	16	-			A				
J853-ALC-AP15	3mm鋁板加工圖	17	-	A		B				
J853-ALC-AP16	3mm鋁板加工圖	18	-	A		B				
J853-ALC-AP17	3mm鋁板加工圖	19	-	A		B				
J853-ALC-AP18	3mm鋁板加工圖	20	-	A		B				
J853-ALC-AP19	3mm鋁板加工圖	21	-			A				
J853-ALC-AP20	3mm鋁板加工圖	22	-			A				
J853-ALC-AP21	3mm鋁板加工圖	23	-			A				
J853-ALC-AP22	3mm鋁板加工圖	24	-							
J853-ALC-AP23	3mm鋁板加工圖	25	-			A				
J853-ALC-AP24	3mm鋁板加工圖	26	-			A				
J853-ALC-AP25	3mm鋁板加工圖	27	-	A		B				
J853-ALC-AP26	3mm鋁板加工圖	28	-	A		B				
J853-ALC-AP27	3mm鋁板加工圖	29	-	A						
J853-ALC-AP28	3mm鋁板加工圖	30	-	A						
J853-ALC-AP29	3mm鋁板加工圖	31	-	A		B				
J853-ALC-AP30	3mm鋁板加工圖	32	-	A		B				
J853-ALC-AP31	3mm鋁板加工圖	33	-	A		B				
J853-ALC-AP32	3mm鋁板加工圖	34	-	A		B				
J853-ALC-AP33	3mm鋁板加工圖	35	-			A				
J853-ALC-AP34	3mm鋁板加工圖	36	-			A				
J853-ALC-AP35	3mm鋁板加工圖	37	-	A						
J853-ALC-AP36	3mm鋁板加工圖	38	-	A						
J853-ALC-AP37	3mm鋁板加工圖	39	-	A						
J853-ALC-AP38	3mm鋁板加工圖	40	-	A		B				
J853-ALC-AP39	3mm鋁板加工圖	41	-	A		B				
J853-ALC-AP40	3mm鋁板加工圖	42	-	A						


圖則登記表 DRAWING REGISTER											
工程名稱 Project Title: <div style="text-align: right; margin-right: 50px;">露臺天花鋁板 (T5~T7)</div> 工程編號 Project No: J-853					接收日期 Receiving Date (適用於客戶圖則)						
分發予 Distributed To					發出日期 Issued Date						
					年	22	22	22	22		
					月	01	03	04	05		
					日	25	24	26	25		
圖則編號 Drg. No.	圖則名稱 Drawing Title				修訂編號 Revision No.						
J853-ALC-AP41	3mm鋁板加工圖				43	-	A				
J853-ALC-AP42	3mm鋁板加工圖				44	-	A		B		
J853-ALC-AP43	3mm鋁板加工圖				45	-	A	B	C		
J853-ALC-AP44	3mm鋁板加工圖				46	-					
J853-ALC-AP45	3mm鋁板加工圖				47	-					
J853-ALC-AP46	3mm鋁板加工圖				48	-	A		B		
J853-ALC-AP47	3mm鋁板加工圖				49	-			A		
J853-ALC-AP48	3mm鋁板加工圖				50	-			A		
J853-ALC-AP49	3mm鋁板加工圖				51	-			A		
J853-ALC-AP50	3mm鋁板加工圖				52	-			A		
J853-ALC-AP51	3mm鋁板加工圖				53	-			A		
J853-ALC-AP52	3mm鋁板加工圖				54	-	A		B		
J853-ALC-AP53	3mm鋁板加工圖				55	-			A		
J853-ALC-AP54	3mm鋁板加工圖				56	-			A		
J853-ALC-AP55	3mm鋁板加工圖				57	-			A		
J853-ALC-AP56	3mm鋁板加工圖				58	-			A		
J853-ALC-AP57	3mm鋁板加工圖				59	-			A		
J853-ALC-AP58	3mm鋁板加工圖				60	-					
J853-ALC-AP59	3mm鋁板加工圖				61	-					
J853-ALC-AP60	3mm鋁板加工圖				62	-			A		
J853-ALC-AP61	3mm鋁板加工圖				63	-			A		
J853-ALC-AP62	3mm鋁板加工圖				64	-			A		
J853-ALC-AP63	3mm鋁板加工圖				65	-			A		
J853-ALC-AP64	3mm鋁板加工圖				66	-			A		
J853-ALC-AP65	3mm鋁板加工圖				67	-	A		B		
J853-ALC-AP66	3mm鋁板加工圖				68	-	A				
J853-ALC-AP67	3mm鋁板加工圖				69	-					
J853-ALC-AP68	3mm鋁板加工圖				70	-			A		
J853-ALC-AP69	3mm鋁板加工圖				71	-			A		
J853-ALC-AP70	3mm鋁板加工圖				72	-			A		
J853-ALC-AP71	3mm鋁板加工圖				73	-	A		B		
J853-ALC-AP72	3mm鋁板加工圖				74	-			取消		
J853-ALC-AP73	3mm鋁板加工圖				75	-	A		B		
J853-ALC-AP74	3mm鋁板加工圖				76	-	A		B		
J853-ALC-AP75	3mm鋁板加工圖				77	-			A		
J853-ALC-AP76	3mm鋁板加工圖				78	-	A		B		
J853-ALC-AP77	3mm鋁板加工圖				79	-	A		B		
J853-ALC-AP78	3mm鋁板加工圖				80	-	A		B		
J853-ALC-AP79	3mm鋁板加工圖				81	-	A		取消		
J853-ALC-AP80	3mm鋁板加工圖				82	-	A		B		
J853-ALC-AP81	3mm鋁板加工圖				83	-	A		B		
J853-ALC-AP82	3mm鋁板加工圖				84	-			A		


圖則登記表 DRAWING REGISTER									
工程名稱 Project Title: 露臺天花鋁板 (T5~T7)					接收日期 Receiving Date (適用於客戶圖則)				
工程編號 Project No: J-853					年				
					月				
					日				
分發予 Distributed To					發出日期 Issued Date				
					年	22	22	22	22
					月	01	03	04	05
					日	25	24	26	25
圖則編號 Drg. No.					修訂編號 Revision No.				
圖則名稱 Drawing Title					85	-			取消
J853-ALC-AP83 3mm鋁板加工圖					86	-			A
J853-ALC-AP84 3mm鋁板加工圖					87	-			A
J853-ALC-AP85 3mm鋁板加工圖					88	-			A
J853-ALC-AP86 3mm鋁板加工圖					89	-	A	B	C
J853-ALC-AP87 3mm鋁板加工圖					90	-			A
J853-ALC-AP88 3mm鋁板加工圖					91	-			A
J853-ALC-AP89 3mm鋁板加工圖					92	-	A	B	C
J853-ALC-AP90 3mm鋁板加工圖					93	-			A
J853-ALC-AP91 3mm鋁板加工圖					94	-			A
J853-ALC-AP92 3mm鋁板加工圖					95	-	A		B
J853-ALC-AP93 3mm鋁板加工圖					96	-	A		B
J853-ALC-AP94 3mm鋁板加工圖					97	-			A
J853-ALC-AP95 3mm鋁板加工圖					98	-			A
J853-ALC-AP96 3mm鋁板加工圖					99	-			取消
J853-ALC-AP97 3mm鋁板加工圖					100	-			取消
J853-ALC-AP98 3mm鋁板加工圖					101	-			A
J853-ALC-AP99 3mm鋁板加工圖					102	-			取消
J853-ALC-AP100 3mm鋁板加工圖					103	-	A		B
J853-ALC-AP101 3mm鋁板加工圖					104	-	A		B
J853-ALC-AP102 3mm鋁板加工圖					105	-	A		B
J853-ALC-AP103 3mm鋁板加工圖					106	-			A
J853-ALC-AP104 3mm鋁板加工圖					107	-			A
J853-ALC-AP105 3mm鋁板加工圖					108	-			A
J853-ALC-AP106 3mm鋁板加工圖					109	-			
J853-ALC-AP107 3mm鋁板加工圖					110	-	A		
J853-ALC-AP108 3mm鋁板加工圖					111	-			
J853-ALC-AP109 3mm鋁板加工圖					112	-	A		
J853-ALC-AP110 3mm鋁板加工圖					113	-			A
J853-ALC-AP111 3mm鋁板加工圖					114	-			A
J853-ALC-AP112 3mm鋁板加工圖					115	-			
J853-ALC-AP113 3mm鋁板加工圖					116	-	A		
J853-ALC-AP114 3mm鋁板加工圖					117	-	A		
J853-ALC-AP115 3mm鋁板加工圖					118	-	A		
J853-ALC-AP116 3mm鋁板加工圖					119	-	A		
J853-ALC-AP117 3mm鋁板加工圖					120	-	A		
J853-ALC-AP118 3mm鋁板加工圖					121	-	A		B
J853-ALC-AP119 3mm鋁板加工圖					122	-			A
J853-ALC-AP120 3mm鋁板加工圖					123	-	A		B
J853-ALC-AP121 3mm鋁板加工圖					124	-	A		取消
J853-ALC-AP122 3mm鋁板加工圖					125	-			
J853-ALC-AP123 3mm鋁板加工圖					126	-			
J853-ALC-AP124 3mm鋁板加工圖									


圖則登記表 DRAWING REGISTER									
工程名稱 Project Title: 露臺天花鋁板 (T5~T7)					接收日期 Receiving Date (適用於客戶圖則)				
工程編號 Project No: J-853					年				
分發予 Distributed To					月				
					日				
					發出日期 Issued Date				
					年	22	22	22	22
					月	01	03	04	05
					日	25	24	26	25
					修訂編號 Revision No.				
圖則編號 Drg. No.	圖則名稱 Drawing Title				169	-			A
J853-ALC-AP167	3mm鋁板加工圖				170	-			A
J853-ALC-AP168	3mm鋁板加工圖				171	-			A
J853-ALC-AP169	3mm鋁板加工圖				172	-	A		B
J853-ALC-AP170	3mm鋁板加工圖				173	-			A
J853-ALC-AP171	3mm鋁板加工圖				174	-			A
J853-ALC-AP172	3mm鋁板加工圖				175	-			A
J853-ALC-AP173	3mm鋁板加工圖				176	-			A
J853-ALC-AP174	3mm鋁板加工圖				177	-	A		B
J853-ALC-AP175	3mm鋁板加工圖				178	-	A		B
J853-ALC-AP176	3mm鋁板加工圖				179	-			
J853-ALC-AP177	3mm鋁板加工圖				180	-			
J853-ALC-AP178	3mm鋁板加工圖				181	-			A
J853-ALC-AP179	3mm鋁板加工圖				182	-			A
J853-ALC-AP180	3mm鋁板加工圖				183	-			A
J853-ALC-AP181	3mm鋁板加工圖				184	-			A
J853-ALC-AP182	3mm鋁板加工圖				185	-			A
J853-ALC-AP183	3mm鋁板加工圖				186	-			A
J853-ALC-AP184	3mm鋁板加工圖				187	-			A
J853-ALC-AP185	3mm鋁板加工圖				188	-			A
J853-ALC-AP186	3mm鋁板加工圖				189	-			A
J853-ALC-AP187	3mm鋁板加工圖				190	-			A
J853-ALC-AP188	3mm鋁板加工圖				191	-	新增		
J853-ALC-AP601	3mm鋁板加工圖				192	-	新增		
J853-ALC-AP602	3mm鋁板加工圖				193	-	新增		
J853-ALC-AP603	3mm鋁板加工圖				194	-	新增	A	
J853-ALC-AP604	3mm鋁板加工圖				195	-	新增	A	
J853-ALC-AP605	3mm鋁板加工圖				196	-	新增	A	
J853-ALC-AP606	3mm鋁板加工圖				197	-	新增	A	
J853-ALC-AP607	3mm鋁板加工圖				198	-	新增	A	
J853-ALC-AP608	3mm鋁板加工圖				199	-	新增	A	
J853-ALC-AP609	3mm鋁板加工圖				200	-	新增	取消	
J853-ALC-AP610	3mm鋁板加工圖				201	-	新增		
J853-ALC-AP611	3mm鋁板加工圖				202	-	新增		
J853-ALC-AP612	3mm鋁板加工圖				203	-	新增		
J853-ALC-AP613	3mm鋁板加工圖				204	-	新增		
J853-ALC-AP614	3mm鋁板加工圖				205	-	新增	A	
J853-ALC-AP615	3mm鋁板加工圖				206	-	新增	A	
J853-ALC-AP616	3mm鋁板加工圖				207	-	新增	A	
J853-ALC-AP617	3mm鋁板加工圖				208	-			
J853-SD-ALC-4501	鋁板位置圖				209	-			
J853-SD-ALC-4502	鋁板位置圖				210	-			
J853-SD-ALC-4503	鋁板位置圖								


圖則登記表 DRAWING REGISTER									
工程名稱 Project Title: <div style="text-align: right;">露臺天花鋁板 (T5~T7)</div>					接收日期 Receiving Date (適用於客戶圖則)				
工程編號 Project No: J-853					年				
					月				
					日				
分發予 Distributed To					發出日期 Issued Date				
					年	22	22	22	22
					月	01	03	04	05
					日	25	24	26	25
					修訂編號 Revision No.				
圖則編號 Drg. No.	圖則名稱 Drawing Title				211	-			
J853-SD-ALC-4504	鋁板位置圖				212	-			
J853-SD-ALC-4505	鋁板位置圖				213	-			
J853-SD-ALC-4506	鋁板位置圖				214	-			
J853-SD-ALC-4507	鋁板位置圖				215	-			
J853-SD-ALC-4508	鋁板位置圖				216	-			
J853-SD-ALC-4509	鋁板位置圖				217	-			
J853-SD-ALC-4510	鋁板位置圖				218	-			
J853-SD-ALC-4511	鋁板位置圖				219	-			
J853-SD-ALC-4512	鋁板位置圖				220	-			
J853-SD-ALC-4513	鋁板位置圖				221	-			
J853-SD-ALC-4514	鋁板位置圖				222	-			
J853-SD-ALC-4515	鋁板位置圖				223	-			
J853-SD-ALC-4516	鋁板位置圖				224	-			
J853-SD-ALC-4517	鋁板位置圖				225	-			
J853-SD-ALC-4518	鋁板位置圖				226	-			
J853-SD-ALC-4519	鋁板位置圖				227	-			
J853-SD-ALC-4601	鋁板位置圖				228	-			
J853-SD-ALC-4602	鋁板位置圖				229	-			
J853-SD-ALC-4603	鋁板位置圖				230	-			
J853-SD-ALC-4604	鋁板位置圖				231	-			
J853-SD-ALC-4605	鋁板位置圖				232	-			
J853-SD-ALC-4606	鋁板位置圖				233	-			
J853-SD-ALC-4607	鋁板位置圖				234	-			
J853-SD-ALC-4608	鋁板位置圖				235	-			
J853-SD-ALC-4609	鋁板位置圖				236	-			
J853-SD-ALC-4610	鋁板位置圖				237	-			
J853-SD-ALC-4611	鋁板位置圖				238	-			
J853-SD-ALC-4612	鋁板位置圖				239	-			
J853-SD-ALC-4613	鋁板位置圖				240	-			
J853-SD-ALC-4701	鋁板位置圖				241	-			
J853-SD-ALC-4702	鋁板位置圖				242	-			
J853-SD-ALC-4703	鋁板位置圖				243	-			
J853-SD-ALC-4704	鋁板位置圖				244	-			
J853-SD-ALC-4705	鋁板位置圖				245	-			
J853-SD-ALC-4706	鋁板位置圖				246	-			
J853-SD-ALC-4707	鋁板位置圖				247	-			
J853-SD-ALC-4708	鋁板位置圖								

		工程號:	J853		計算:	LHR		日期:	2022/2/28		送呈:		
		地盤名稱:	錦上路-延平道		核對:	WSH		日期:	2022/3/1		副本:		
地盤用鋁板B.M.表			項目類別:	天花鋁板(T5,T6,T7)地盤用鋁板-MO1(5F~16F)				日期:					
BM編號:		修改版次:	C-2022.05.25	A/C Code:		總V.F.:	593.90	總重量:	5605.25		此BM依據**拆圖資料計算		
序號	修改內容	鋁板圖號	鋁板名稱	顏色	實用	後備	總數	總重量	單件展開面積	總展開面積	單件V.F.	總V.F.	備註
									平方米				
1		T5-ALC-AP01	3.0mm厚鋁板	EC-DG-D334232-ZD1(閃粉古銅)	9		9	52.751	0.721	6.488	0.623	5.603	J853-ALC-AP01
2		T5-ALC-AP01	3.0mm厚鋁板	EC-DG-D334232-ZD1(閃粉古銅)	0		0	0.000	0.721	0.000	0.623	0.000	J853-ALC-AP01
3		T6-ALC-AP28	3.0mm厚鋁板	EC-DG-D334232-ZD1(閃粉古銅)	5		5	29.306	0.721	3.605	0.623	3.113	J853-ALC-AP01
4		T6-ALC-AP28	3.0mm厚鋁板	EC-DG-D334232-ZD1(閃粉古銅)	5		5	29.306	0.721	3.605	0.623	3.113	J853-ALC-AP01
5		T5-ALC-AP14	3.0mm厚鋁板	EC-DG-D334232-ZD1(閃粉古銅)	9		9	71.997	0.984	8.856	0.856	7.706	J853-ALC-AP02
6		T5-ALC-AP20	3.0mm厚鋁板	EC-DG-D334232-ZD1(閃粉古銅)	4		4	22.630	0.696	2.784	0.600	2.401	J853-ALC-AP03
7		T6-ALC-AP01	3.0mm厚鋁板	EC-DG-D334232-ZD1(閃粉古銅)	8		8	45.261	0.696	5.567	0.600	4.802	J853-ALC-AP03
8		T6-ALC-AP01	3.0mm厚鋁板	EC-DG-D334232-ZD1(閃粉古銅)	9		9	50.918	0.696	6.263	0.600	5.403	J853-ALC-AP03
9		T7-ALC-AP13	3.0mm厚鋁板	EC-DG-D334232-ZD1(閃粉古銅)	8		8	45.261	0.696	5.567	0.600	4.802	J853-ALC-AP03
10		T5-ALC-AP52	3.0mm厚鋁板	EC-DG-D334232-ZD1(閃粉古銅)	0		0	0.000	0.812	0.000	0.714	0.000	J853-ALC-AP04
11		T5-ALC-AP53	3.0mm厚鋁板	EC-DG-D334232-ZD1(閃粉古銅)	0		0	0.000	0.474	0.000	0.387	0.000	J853-ALC-AP05
12	取消	T5-ALC-AP108	3.0mm厚鋁板	EC-DG-D334232-ZD1(閃粉古銅)	0		0	0.000	1.371	0.000	1.266	0.000	J853-ALC-AP06
13		T5-ALC-AP02	3.0mm厚鋁板	EC-DG-D334232-ZD1(閃粉古銅)	9		9	15.928	0.218	1.959	0.176	1.580	J853-ALC-AP07
14		T5-ALC-AP03	3.0mm厚鋁板	EC-DG-D334232-ZD1(閃粉古銅)	9		9	37.006	0.506	4.552	0.431	3.883	J853-ALC-AP08
15		T5-ALC-AP07	3.0mm厚鋁板	EC-DG-D334232-ZD1(閃粉古銅)	9		9	46.996	0.642	5.781	0.553	4.974	J853-ALC-AP09
16		T5-ALC-AP26	3.0mm厚鋁板	EC-DG-D334232-ZD1(閃粉古銅)	4		4	20.887	0.642	2.569	0.553	2.211	J853-ALC-AP09
17		T5-ALC-AP08	3.0mm厚鋁板	EC-DG-D334232-ZD1(閃粉古銅)	9		9	46.996	0.642	5.781	0.553	4.974	J853-ALC-AP10
18		T5-ALC-AP27	3.0mm厚鋁板	EC-DG-D334232-ZD1(閃粉古銅)	4		4	20.887	0.642	2.569	0.553	2.211	J853-ALC-AP10
19		T5-ALC-AP09	3.0mm厚鋁板	EC-DG-D334232-ZD1(閃粉古銅)	9		9	55.702	0.761	6.851	0.658	5.925	J853-ALC-AP11
20		T5-ALC-AP09	3.0mm厚鋁板	EC-DG-D334232-ZD1(閃粉古銅)	0		0	0.000	0.761	0.000	0.658	0.000	J853-ALC-AP11
21		T5-ALC-AP10	3.0mm厚鋁板	EC-DG-D334232-ZD1(閃粉古銅)	9		9	31.141	0.426	3.830	0.360	3.242	J853-ALC-AP12
22		T5-ALC-AP15	3.0mm厚鋁板	EC-DG-D334232-ZD1(閃粉古銅)	9		9	55.702	0.761	6.851	0.658	5.925	J853-ALC-AP13
23		T5-ALC-AP16	3.0mm厚鋁板	EC-DG-D334232-ZD1(閃粉古銅)	9		9	31.141	0.426	3.830	0.360	3.242	J853-ALC-AP14
24	取消	T5-ALC-AP21	3.0mm厚鋁板	EC-DG-D334232-ZD1(閃粉古銅)	0		0	0.000	0.508	0.000	0.434	0.000	J853-ALC-AP15
25		T6-ALC-AP03	3.0mm厚鋁板	EC-DG-D334232-ZD1(閃粉古銅)	8		8	33.058	0.508	4.066	0.434	3.469	J853-ALC-AP15
26		T6-ALC-AP03	3.0mm厚鋁板	EC-DG-D334232-ZD1(閃粉古銅)	8		8	33.058	0.508	4.066	0.434	3.469	J853-ALC-AP15
27	取消	T7-ALC-AP14	3.0mm厚鋁板	EC-DG-D334232-ZD1(閃粉古銅)	0		0	0.000	0.508	0.000	0.434	0.000	J853-ALC-AP15
28		T5-ALC-AP22	3.0mm厚鋁板	EC-DG-D334232-ZD1(閃粉古銅)	9		9	15.195	0.208	1.869	0.167	1.500	J853-ALC-AP16
29		T5-ALC-AP28	3.0mm厚鋁板	EC-DG-D334232-ZD1(閃粉古銅)	3		3	18.567	0.761	2.284	0.658	1.975	J853-ALC-AP17
30		T5-ALC-AP29	3.0mm厚鋁板	EC-DG-D334232-ZD1(閃粉古銅)	4		4	8.953	0.275	1.101	0.227	0.907	J853-ALC-AP18
31		T5-ALC-AP29	3.0mm厚鋁板	EC-DG-D334232-ZD1(閃粉古銅)	4		4	8.953	0.275	1.101	0.227	0.907	J853-ALC-AP18
32		T5-ALC-AP33	3.0mm厚鋁板	EC-DG-D334232-ZD1(閃粉古銅)	1		1	6.820	0.839	0.839	0.727	0.727	J853-ALC-AP19
33		T5-ALC-AP36	3.0mm厚鋁板	EC-DG-D334232-ZD1(閃粉古銅)	3		3	13.130	0.538	1.615	0.460	1.381	J853-ALC-AP20
34		T5-ALC-AP39	3.0mm厚鋁板	EC-DG-D334232-ZD1(閃粉古銅)	1		1	4.988	0.613	0.613	0.527	0.527	J853-ALC-AP21
35		T5-ALC-AP42	3.0mm厚鋁板	EC-DG-D334232-ZD1(閃粉古銅)	4		4	45.448	1.398	5.590	1.224	4.894	J853-ALC-AP22
36		T5-ALC-AP43	3.0mm厚鋁板	EC-DG-D334232-ZD1(閃粉古銅)	3		3	11.236	0.461	1.382	0.391	1.174	J853-ALC-AP23
37		T5-ALC-AP48	3.0mm厚鋁板	EC-DG-D334232-ZD1(閃粉古銅)	1		1	3.766	0.463	0.463	0.394	0.394	J853-ALC-AP24
38		T5-ALC-AP54	3.0mm厚鋁板	EC-DG-D334232-ZD1(閃粉古銅)	0		0	0.000	0.338	0.000	0.282	0.000	J853-ALC-AP25
39		T5-ALC-AP57	3.0mm厚鋁板	EC-DG-D334232-ZD1(閃粉古銅)	1		1	2.747	0.338	0.338	0.282	0.282	J853-ALC-AP26
40		T5-ALC-AP59	3.0mm厚鋁板	EC-DG-D334232-ZD1(閃粉古銅)	4		4	43.574	1.340	5.360	1.172	4.689	J853-ALC-AP27
41		T6-ALC-AP37	3.0mm厚鋁板	EC-DG-D334232-ZD1(閃粉古銅)	4		4	43.574	1.340	5.360	1.172	4.689	J853-ALC-AP27
42		T5-ALC-AP60	3.0mm厚鋁板	EC-DG-D334232-ZD1(閃粉古銅)	4		4	43.574	1.340	5.360	1.172	4.689	J853-ALC-AP28
43		T6-ALC-AP38	3.0mm厚鋁板	EC-DG-D334232-ZD1(閃粉古銅)	4		4	43.574	1.340	5.360	1.172	4.689	J853-ALC-AP28
44		T5-ALC-AP61	3.0mm厚鋁板	EC-DG-D334232-ZD1(閃粉古銅)	4		4	7.323	0.225	0.901	0.182	0.729	J853-ALC-AP29
45		T5-ALC-AP62	3.0mm厚鋁板	EC-DG-D334232-ZD1(閃粉古銅)	4		4	7.323	0.225	0.901	0.182	0.729	J853-ALC-AP30
46		T5-ALC-AP83	3.0mm厚鋁板	EC-DG-D334232-ZD1(閃粉古銅)	3		3	12.641	0.518	1.555	0.443	1.328	J853-ALC-AP31
47		T5-ALC-AP84	3.0mm厚鋁板	EC-DG-D334232-ZD1(閃粉古銅)	4		4	7.079	0.218	0.871	0.176	0.702	J853-ALC-AP32
48		T5-ALC-AP84	3.0mm厚鋁板	EC-DG-D334232-ZD1(閃粉古銅)	0		0	0.000	0.218	0.000	0.176	0.000	J853-ALC-AP32

 美特鋁質 有限公司 MIDI Aluminium Fabricator Ltd.		工程號:	J853		計算:	LHR		日期:	2022/2/28		送呈:		
		地盤名稱:	錦上路-延平道		核對:	WSH		日期:	2022/3/1		副本:		
地盤用鋁板B.M.表		項目類別:	天花鋁板 (T5,T6,T7) 地盤用鋁板-MO1(5F~16F)					日期:					
BM編號:		修改版本:	C-2022.05.25	A/C Code:		總V.F.:	593.90	總重量:	5605.25		此BM依據**拆圖資料計算		
序號	修改內容	鋁板圖號	鋁板名稱	顏色	實用	後備	總數	總重量	單件展開面積	總展開面積	單件V.F.	總V.F.	備註
									平方米		平方米		
49		T5-ALC-AP87	3.0mm厚鋁板	EC-DG-D334232-ZD1(閃粉古銅)	1		1	4.825	0.593	0.593	0.509	0.509	J853-ALC-AP33
50		T5-ALC-AP90	3.0mm厚鋁板	EC-DG-D334232-ZD1(閃粉古銅)	0		0	0.000	0.501	0.000	0.427	0.000	J853-ALC-AP34
51		T5-ALC-AP93	3.0mm厚鋁板	EC-DG-D334232-ZD1(閃粉古銅)	0		0	0.000	0.862	0.000	0.748	0.000	J853-ALC-AP35
52		T5-ALC-AP94	3.0mm厚鋁板	EC-DG-D334232-ZD1(閃粉古銅)	0		0	0.000	1.045	0.000	0.910	0.000	J853-ALC-AP36
53		T5-ALC-AP95	3.0mm厚鋁板	EC-DG-D334232-ZD1(閃粉古銅)	0		0	0.000	1.045	0.000	0.910	0.000	J853-ALC-AP37
54		T5-ALC-AP96	3.0mm厚鋁板	EC-DG-D334232-ZD1(閃粉古銅)	0		0	0.000	0.426	0.000	0.360	0.000	J853-ALC-AP38
55		T5-ALC-AP97	3.0mm厚鋁板	EC-DG-D334232-ZD1(閃粉古銅)	0		0	0.000	0.426	0.000	0.360	0.000	J853-ALC-AP39
56		T5-ALC-API06	3.0mm厚鋁板	EC-DG-D334232-ZD1(閃粉古銅)	0		0	0.000	0.793	0.000	0.687	0.000	J853-ALC-AP40
57		T5-ALC-API07	3.0mm厚鋁板	EC-DG-D334232-ZD1(閃粉古銅)	0		0	0.000	0.930	0.000	0.809	0.000	J853-ALC-AP41
58		T5-ALC-API09	3.0mm厚鋁板	EC-DG-D334232-ZD1(閃粉古銅)	0		0	0.000	0.381	0.000	0.320	0.000	J853-ALC-AP42
59	B-改尺寸	T6-ALC-AP02	3.0mm厚鋁板	EC-DG-D334232-ZD1(閃粉古銅)	8		8	20.838	0.320	2.563	0.267	2.134	J853-ALC-AP43
60	B-改尺寸	T6-ALC-AP02	3.0mm厚鋁板	EC-DG-D334232-ZD1(閃粉古銅)	9		9	23.443	0.320	2.884	0.267	2.401	J853-ALC-AP43
61		T6-ALC-AP07	3.0mm厚鋁板	EC-DG-D334232-ZD1(閃粉古銅)	9		9	65.233	0.892	8.024	0.774	6.967	J853-ALC-AP44
62		T6-ALC-AP07	3.0mm厚鋁板	EC-DG-D334232-ZD1(閃粉古銅)	9		9	65.233	0.892	8.024	0.774	6.967	J853-ALC-AP44
63		T7-ALC-AP01	3.0mm厚鋁板	EC-DG-D334232-ZD1(閃粉古銅)	8		8	57.985	0.892	7.132	0.774	6.193	J853-ALC-AP44
64		T6-ALC-AP08	3.0mm厚鋁板	EC-DG-D334232-ZD1(閃粉古銅)	9		9	65.233	0.892	8.024	0.774	6.967	J853-ALC-AP45
65		T6-ALC-AP08	3.0mm厚鋁板	EC-DG-D334232-ZD1(閃粉古銅)	9		9	65.233	0.892	8.024	0.774	6.967	J853-ALC-AP45
66		T7-ALC-AP02	3.0mm厚鋁板	EC-DG-D334232-ZD1(閃粉古銅)	8		8	57.985	0.892	7.132	0.774	6.193	J853-ALC-AP45
67		T6-ALC-AP09	3.0mm厚鋁板	EC-DG-D334232-ZD1(閃粉古銅)	8		8	56.030	0.861	6.892	0.747	5.979	J853-ALC-AP46
68		T7-ALC-AP23	3.0mm厚鋁板	EC-DG-D334232-ZD1(閃粉古銅)	7		7	49.026	0.861	6.030	0.747	5.232	J853-ALC-AP46
69		T6-ALC-AP10	3.0mm厚鋁板	EC-DG-D334232-ZD1(閃粉古銅)	9		9	27.475	0.375	3.379	0.316	2.842	J853-ALC-AP47
70		T6-ALC-AP15	3.0mm厚鋁板	EC-DG-D334232-ZD1(閃粉古銅)	1		1	7.635	0.939	0.939	0.816	0.816	J853-ALC-AP48
71		T7-ALC-AP28	3.0mm厚鋁板	EC-DG-D334232-ZD1(閃粉古銅)	1		1	7.635	0.939	0.939	0.816	0.816	J853-ALC-AP48
72		T6-ALC-AP19	3.0mm厚鋁板	EC-DG-D334232-ZD1(閃粉古銅)	8		8	56.030	0.861	6.892	0.747	5.979	J853-ALC-AP49
73		T7-ALC-AP03	3.0mm厚鋁板	EC-DG-D334232-ZD1(閃粉古銅)	7		7	49.026	0.861	6.030	0.747	5.232	J853-ALC-AP49
74		T6-ALC-AP20	3.0mm厚鋁板	EC-DG-D334232-ZD1(閃粉古銅)	9		9	27.475	0.375	3.379	0.316	2.842	J853-ALC-AP50
75		T6-ALC-AP24	3.0mm厚鋁板	EC-DG-D334232-ZD1(閃粉古銅)	1		1	7.635	0.939	0.939	0.816	0.816	J853-ALC-AP51
76		T7-ALC-AP09	3.0mm厚鋁板	EC-DG-D334232-ZD1(閃粉古銅)	1		1	7.635	0.939	0.939	0.816	0.816	J853-ALC-AP51
77		T6-ALC-AP25	3.0mm厚鋁板	EC-DG-D334232-ZD1(閃粉古銅)	1		1	4.743	0.583	0.583	0.500	0.500	J853-ALC-AP52
78		T7-ALC-AP19	3.0mm厚鋁板	EC-DG-D334232-ZD1(閃粉古銅)	0		0	0.000	0.583	0.000	0.500	0.000	J853-ALC-AP52
79		T6-ALC-AP29	3.0mm厚鋁板	EC-DG-D334232-ZD1(閃粉古銅)	4		4	15.877	0.488	1.953	0.416	1.663	J853-ALC-AP53
80		T6-ALC-AP30	3.0mm厚鋁板	EC-DG-D334232-ZD1(閃粉古銅)	5		5	12.718	0.313	1.564	0.260	1.301	J853-ALC-AP54
81		T6-ALC-AP34	3.0mm厚鋁板	EC-DG-D334232-ZD1(閃粉古銅)	1		1	4.580	0.563	0.563	0.483	0.483	J853-ALC-AP55
82		T6-ALC-AP39	3.0mm厚鋁板	EC-DG-D334232-ZD1(閃粉古銅)	4		4	6.102	0.188	0.750	0.149	0.595	J853-ALC-AP56
83		T6-ALC-AP40	3.0mm厚鋁板	EC-DG-D334232-ZD1(閃粉古銅)	5		5	7.627	0.188	0.938	0.149	0.744	J853-ALC-AP57
84		T6-ALC-AP51	3.0mm厚鋁板	EC-DG-D334232-ZD1(閃粉古銅)	1		1	11.128	1.369	1.369	1.198	1.198	J853-ALC-AP58
85		T6-ALC-AP52	3.0mm厚鋁板	EC-DG-D334232-ZD1(閃粉古銅)	1		1	11.128	1.369	1.369	1.198	1.198	J853-ALC-AP59
86		T6-ALC-AP53	3.0mm厚鋁板	EC-DG-D334232-ZD1(閃粉古銅)	1		1	2.951	0.363	0.363	0.305	0.305	J853-ALC-AP60
87		T6-ALC-AP60	3.0mm厚鋁板	EC-DG-D334232-ZD1(閃粉古銅)	4		4	15.877	0.488	1.953	0.416	1.663	J853-ALC-AP61
88		T6-ALC-AP61	3.0mm厚鋁板	EC-DG-D334232-ZD1(閃粉古銅)	5		5	12.718	0.313	1.564	0.260	1.301	J853-ALC-AP62
89		T6-ALC-AP64	3.0mm厚鋁板	EC-DG-D334232-ZD1(閃粉古銅)	1		1	4.580	0.563	0.563	0.483	0.483	J853-ALC-AP63
90		T7-ALC-AP04	3.0mm厚鋁板	EC-DG-D334232-ZD1(閃粉古銅)	8		8	43.974	0.676	5.409	0.583	4.662	J853-ALC-AP64
91		T7-ALC-AP15	3.0mm厚鋁板	EC-DG-D334232-ZD1(閃粉古銅)	8		8	17.743	0.273	2.182	0.225	1.796	J853-ALC-AP65
92		T7-ALC-AP22	3.0mm厚鋁板	EC-DG-D334232-ZD1(閃粉古銅)	8		8	88.452	1.360	10.880	1.190	9.521	J853-ALC-AP66
93		T7-ALC-AP32	3.0mm厚鋁板	EC-DG-D334232-ZD1(閃粉古銅)	8		8	26.866	0.413	3.305	0.349	2.793	J853-ALC-AP67
94		T7-ALC-AP33	3.0mm厚鋁板	EC-DG-D334232-ZD1(閃粉古銅)	7		7	37.764	0.664	4.645	0.572	4.001	J853-ALC-AP68
95		T7-ALC-AP36	3.0mm厚鋁板	EC-DG-D334232-ZD1(閃粉古銅)	1		1	6.006	0.739	0.739	0.638	0.638	J853-ALC-AP69
96		T5-ALC-AP04	3.0mm厚鋁板	EC-DG-D334232-ZD1(閃粉古銅)	9		9	14.659	0.200	1.803	0.161	1.447	J853-ALC-AP70


 美特鋁質 有限公司 MIDI Aluminium Fabricator Ltd.		工程號: J853 地點名稱: 錦上路-延平道	計算: LHR 核對: WSH	日期: 2022/2/28 日期: 2022/3/1	送呈: 副本:								
地盤用鋁板B.M.表		項目類別: 天花鋁板 (T5,T6,T7) 地盤用鋁板-MO1(5F~16F)	日期:	此BM依據**拆圖資料計算									
BM編號:	修改版次: C-2022.05.25	A/C Code:	總V.F.: 593.90	總重量: 5605.25									
序號	修改內容	鋁板圖號	鋁板名稱	顏色	實用	後備	總數	總重量	單件展開面積	總展開面積	單件V.F.	總V.F.	備註
									平方米		平方米		
97		T5-ALC-AP11	3.0mm厚鋁板	EC-DG-D334232-ZD1(閃粉古銅)	9		9	12.815	0.175	1.576	0.140	1.256	J853-ALC-AP71
98		T5-ALC-AP17	3.0mm厚鋁板	EC-DG-D334232-ZD1(閃粉古銅)	9		9	12.815	0.175	1.576	0.140	1.256	J853-ALC-AP71
99		T5-ALC-AP23	3.0mm厚鋁板	EC-DG-D334232-ZD1(閃粉古銅)	9		9	12.489	0.171	1.536	0.119	1.072	J853-ALC-AP73
100		T5-ALC-AP30	3.0mm厚鋁板	EC-DG-D334232-ZD1(閃粉古銅)	3		3	6.116	0.251	0.752	0.203	0.610	J853-ALC-AP74
101		T5-ALC-AP34	3.0mm厚鋁板	EC-DG-D334232-ZD1(閃粉古銅)	1		1	2.356	0.290	0.290	0.236	0.236	J853-ALC-AP75
102		T5-ALC-AP37	3.0mm厚鋁板	EC-DG-D334232-ZD1(閃粉古銅)	3		3	5.488	0.225	0.675	0.175	0.525	J853-ALC-AP76
103		T5-ALC-AP40	3.0mm厚鋁板	EC-DG-D334232-ZD1(閃粉古銅)	1		1	1.719	0.211	0.211	0.164	0.164	J853-ALC-AP77
104		T5-ALC-AP63	3.0mm厚鋁板	EC-DG-D334232-ZD1(閃粉古銅)	3		3	5.194	0.213	0.639	0.171	0.514	J853-ALC-AP78
105		T6-ALC-AP41	3.0mm厚鋁板	EC-DG-D334232-ZD1(閃粉古銅)	4		4	6.925	0.213	0.852	0.171	0.686	J853-ALC-AP78
106		T5-ALC-AP64	3.0mm厚鋁板	EC-DG-D334232-ZD1(閃粉古銅)	3		3	5.194	0.213	0.639	0.171	0.514	J853-ALC-AP78
107		T6-ALC-AP42	3.0mm厚鋁板	EC-DG-D334232-ZD1(閃粉古銅)	4		4	6.925	0.213	0.852	0.171	0.686	J853-ALC-AP78
108		T5-ALC-AP65	3.0mm厚鋁板	EC-DG-D334232-ZD1(閃粉古銅)	3		3	5.194	0.213	0.639	0.171	0.514	J853-ALC-AP80
109		T5-ALC-AP66	3.0mm厚鋁板	EC-DG-D334232-ZD1(閃粉古銅)	3		3	5.194	0.213	0.639	0.171	0.514	J853-ALC-AP81
110		T5-ALC-AP75	3.0mm厚鋁板	EC-DG-D334232-ZD1(閃粉古銅)	1		1	2.049	0.252	0.252	0.204	0.204	J853-ALC-AP82
111		T5-ALC-AP76	3.0mm厚鋁板	EC-DG-D334232-ZD1(閃粉古銅)	1		1	2.049	0.252	0.252	0.204	0.204	J853-ALC-AP82
112		T5-ALC-AP77	3.0mm厚鋁板	EC-DG-D334232-ZD1(閃粉古銅)	1		1	2.049	0.252	0.252	0.204	0.204	J853-ALC-AP84
113		T5-ALC-AP78	3.0mm厚鋁板	EC-DG-D334232-ZD1(閃粉古銅)	1		1	2.049	0.252	0.252	0.204	0.204	J853-ALC-AP85
114		T5-ALC-AP91	3.0mm厚鋁板	EC-DG-D334232-ZD1(閃粉古銅)	0		0	0.000	0.200	0.000	0.161	0.000	J853-ALC-AP86
115	B-改數量	T6-ALC-AP04	3.0mm厚鋁板	EC-DG-D334232-ZD1(閃粉古銅)	8		8	9.752	0.150	1.200	0.118	0.946	J853-ALC-AP87
116	B-改數量	T6-ALC-AP04	3.0mm厚鋁板	EC-DG-D334232-ZD1(閃粉古銅)	8		8	9.752	0.150	1.200	0.118	0.946	J853-ALC-AP87
117		T6-ALC-AP11	3.0mm厚鋁板	EC-DG-D334232-ZD1(閃粉古銅)	8		8	16.308	0.251	2.006	0.203	1.627	J853-ALC-AP88
118		T6-ALC-AP11	3.0mm厚鋁板	EC-DG-D334232-ZD1(閃粉古銅)	8		8	16.308	0.251	2.006	0.203	1.627	J853-ALC-AP88
119		T6-ALC-AP16	3.0mm厚鋁板	EC-DG-D334232-ZD1(閃粉古銅)	1		1	2.356	0.290	0.290	0.236	0.236	J853-ALC-AP89
120		T6-ALC-AP16	3.0mm厚鋁板	EC-DG-D334232-ZD1(閃粉古銅)	1		1	2.356	0.290	0.290	0.236	0.236	J853-ALC-AP89
121	B-改尺寸	T6-ALC-AP26	3.0mm厚鋁板	EC-DG-D334232-ZD1(閃粉古銅)	1		1	1.127	0.139	0.139	0.109	0.109	J853-ALC-AP90
122		T7-ALC-AP10	3.0mm厚鋁板	EC-DG-D334232-ZD1(閃粉古銅)	1		1	1.127	0.139	0.139	0.109	0.109	J853-ALC-AP90
123		T6-ALC-AP31	3.0mm厚鋁板	EC-DG-D334232-ZD1(閃粉古銅)	4		4	4.671	0.144	0.575	0.113	0.452	J853-ALC-AP91
124		T6-ALC-AP62	3.0mm厚鋁板	EC-DG-D334232-ZD1(閃粉古銅)	4		4	4.671	0.144	0.575	0.113	0.452	J853-ALC-AP91
125		T6-ALC-AP35	3.0mm厚鋁板	EC-DG-D334232-ZD1(閃粉古銅)	1		1	1.076	0.132	0.132	0.103	0.103	J853-ALC-AP92
126		T6-ALC-AP65	3.0mm厚鋁板	EC-DG-D334232-ZD1(閃粉古銅)	1		1	1.076	0.132	0.132	0.103	0.103	J853-ALC-AP92
127		T6-ALC-AP43	3.0mm厚鋁板	EC-DG-D334232-ZD1(閃粉古銅)	4		4	7.539	0.232	0.927	0.187	0.750	J853-ALC-AP93
128		T6-ALC-AP44	3.0mm厚鋁板	EC-DG-D334232-ZD1(閃粉古銅)	4		4	7.539	0.232	0.927	0.187	0.750	J853-ALC-AP94
129		T6-ALC-AP54	3.0mm厚鋁板	EC-DG-D334232-ZD1(閃粉古銅)	1		1	1.567	0.193	0.193	0.154	0.154	J853-ALC-AP95
130		T6-ALC-AP55	3.0mm厚鋁板	EC-DG-D334232-ZD1(閃粉古銅)	1		1	2.202	0.271	0.271	0.220	0.220	J853-ALC-AP96
131	取消	T6-ALC-AP62	3.0mm厚鋁板	EC-DG-D334232-ZD1(閃粉古銅)	0		0	0.000	0.144	0.000	0.113	0.000	J853-ALC-AP97
132	取消	T6-ALC-AP65	3.0mm厚鋁板	EC-DG-D334232-ZD1(閃粉古銅)	0		0	0.000	0.132	0.000	0.103	0.000	J853-ALC-AP98
133		T7-ALC-AP05	3.0mm厚鋁板	EC-DG-D334232-ZD1(閃粉古銅)	7		7	5.665	0.100	0.697	0.076	0.529	J853-ALC-AP99
134	取消	T7-ALC-AP10	3.0mm厚鋁板	EC-DG-D334232-ZD1(閃粉古銅)	0		0	0.000	0.139	0.000	0.109	0.000	J853-ALC-AP100
135		T7-ALC-AP16	3.0mm厚鋁板	EC-DG-D334232-ZD1(閃粉古銅)	7		7	11.597	0.204	1.426	0.166	1.163	J853-ALC-AP101
136		T7-ALC-AP20	3.0mm厚鋁板	EC-DG-D334232-ZD1(閃粉古銅)	1		1	1.552	0.191	0.191	0.155	0.155	J853-ALC-AP102
137		T7-ALC-AP24	3.0mm厚鋁板	EC-DG-D334232-ZD1(閃粉古銅)	7		7	26.546	0.466	3.265	0.386	2.700	J853-ALC-AP103
138		T7-ALC-AP29	3.0mm厚鋁板	EC-DG-D334232-ZD1(閃粉古銅)	1		1	4.110	0.506	0.506	0.419	0.419	J853-ALC-AP104
139		T7-ALC-AP34	3.0mm厚鋁板	EC-DG-D334232-ZD1(閃粉古銅)	7		7	23.319	0.410	2.868	0.338	2.365	J853-ALC-AP105
140		T7-ALC-AP37	3.0mm厚鋁板	EC-DG-D334232-ZD1(閃粉古銅)	1		1	3.239	0.398	0.398	0.328	0.328	J853-ALC-AP106
141		T5-ALC-AP06	3.0mm厚鋁板	EC-DG-D334232-ZD1(閃粉古銅)	9		9	16.411	0.224	2.019	0.181	1.629	J853-ALC-AP107
142		T5-ALC-AP06	3.0mm厚鋁板	EC-DG-D334232-ZD1(閃粉古銅)	0		0	0.000	0.224	0.000	0.181	0.000	J853-ALC-AP107
143		T6-ALC-AP33	3.0mm厚鋁板	EC-DG-D334232-ZD1(閃粉古銅)	4		4	7.294	0.224	0.897	0.181	0.724	J853-ALC-AP107
144		T6-ALC-AP33	3.0mm厚鋁板	EC-DG-D334232-ZD1(閃粉古銅)	4		4	7.294	0.224	0.897	0.181	0.724	J853-ALC-AP107


		工程號:	J853		計算:	LHR		日期:	2022/2/28		送呈:		
		地盤名稱:	錦上路-延平道		核對:	WSH		日期:	2022/3/1		副本:		
地盤用鋁板B.M.表		項目類別:	天花鋁板 (T5,T6,T7) 地盤用鋁板-MO1(5F~16F)					日期:					
BM編號:		修改版次:	C-2022.05.25	A/C Code:		總V.F.:	593.90	總重量:	5605.25		此BM依據**拆圖資料計算		
序號	修改內容	鋁板圖號	鋁板名稱	顏色	實用	後備	總數	總重量	單件展開面積	總展開面積	單件V.F.	總V.F.	備註
									平方米		平方米		
145		T5-ALC-AP13	3.0mm厚鋁板	EC-DG-D334232-ZD1(閃粉古銅)	9		9	36.693	0.501	4.513	0.415	3.738	J853-ALC-AP108
146		T5-ALC-AP32	3.0mm厚鋁板	EC-DG-D334232-ZD1(閃粉古銅)	3		3	12.231	0.501	1.504	0.415	1.246	J853-ALC-AP108
147		T5-ALC-AP19	3.0mm厚鋁板	EC-DG-D334232-ZD1(閃粉古銅)	9		9	26.091	0.357	3.209	0.293	2.636	J853-ALC-AP109
148		T5-ALC-AP25	3.0mm厚鋁板	EC-DG-D334232-ZD1(閃粉古銅)	3		3	5.163	0.212	0.635	0.170	0.511	J853-ALC-AP110
149		T6-ALC-AP06	3.0mm厚鋁板	EC-DG-D334232-ZD1(閃粉古銅)	8		8	13.768	0.212	1.693	0.170	1.363	J853-ALC-AP110
150		T6-ALC-AP06	3.0mm厚鋁板	EC-DG-D334232-ZD1(閃粉古銅)	8		8	13.768	0.212	1.693	0.170	1.363	J853-ALC-AP110
151		T7-ALC-AP18	3.0mm厚鋁板	EC-DG-D334232-ZD1(閃粉古銅)	7		7	12.047	0.212	1.482	0.170	1.193	J853-ALC-AP110
152		T7-ALC-AP18	3.0mm厚鋁板	EC-DG-D334232-ZD1(閃粉古銅)	7		7	12.047	0.212	1.482	0.170	1.193	J853-ALC-AP110
153		T5-ALC-AP44	3.0mm厚鋁板	EC-DG-D334232-ZD1(閃粉古銅)	3		3	3.964	0.163	0.488	0.129	0.387	J853-ALC-AP111
154		T5-ALC-AP49	3.0mm厚鋁板	EC-DG-D334232-ZD1(閃粉古銅)	1		1	1.639	0.202	0.202	0.162	0.162	J853-ALC-AP112
155		T5-ALC-AP47	3.0mm厚鋁板	EC-DG-D334232-ZD1(閃粉古銅)	6		6	15.212	0.312	1.871	0.255	1.530	J853-ALC-AP113
156		T5-ALC-AP56	3.0mm厚鋁板	EC-DG-D334232-ZD1(閃粉古銅)	0		0	0.000	0.410	0.000	0.338	0.000	J853-ALC-AP114
157		T5-ALC-AP71	3.0mm厚鋁板	EC-DG-D334232-ZD1(閃粉古銅)	3		3	7.268	0.298	0.894	0.243	0.730	J853-ALC-AP115
158		T5-ALC-AP72	3.0mm厚鋁板	EC-DG-D334232-ZD1(閃粉古銅)	3		3	7.268	0.298	0.894	0.243	0.730	J853-ALC-AP116
159		T5-ALC-AP73	3.0mm厚鋁板	EC-DG-D334232-ZD1(閃粉古銅)	3		3	6.346	0.260	0.781	0.211	0.634	J853-ALC-AP117
160		T5-ALC-AP74	3.0mm厚鋁板	EC-DG-D334232-ZD1(閃粉古銅)	3		3	6.346	0.260	0.781	0.211	0.634	J853-ALC-AP118
161		T5-ALC-AP85	3.0mm厚鋁板	EC-DG-D334232-ZD1(閃粉古銅)	9		9	17.220	0.235	2.118	0.193	1.741	J853-ALC-AP119
162		T5-ALC-AP88	3.0mm厚鋁板	EC-DG-D334232-ZD1(閃粉古銅)	1		1	1.808	0.222	0.222	0.182	0.182	J853-ALC-AP120
163		T5-ALC-AP98	3.0mm厚鋁板	EC-DG-D334232-ZD1(閃粉古銅)	0		0	0.000	0.234	0.000	0.195	0.000	J853-ALC-AP121
164		T5-ALC-AP99	3.0mm厚鋁板	EC-DG-D334232-ZD1(閃粉古銅)	0		0	0.000	0.234	0.000	0.195	0.000	J853-ALC-AP121
165		T5-ALC-AP103	3.0mm厚鋁板	EC-DG-D334232-ZD1(閃粉古銅)	0		0	0.000	0.433	0.000	0.358	0.000	J853-ALC-AP123
166		T5-ALC-AP104	3.0mm厚鋁板	EC-DG-D334232-ZD1(閃粉古銅)	0		0	0.000	0.432	0.000	0.356	0.000	J853-ALC-AP124
167		T5-ALC-AP105	3.0mm厚鋁板	EC-DG-D334232-ZD1(閃粉古銅)	0		0	0.000	0.432	0.000	0.356	0.000	J853-ALC-AP125
168		T5-ALC-AP113	3.0mm厚鋁板	EC-DG-D334232-ZD1(閃粉古銅)	0		0	0.000	0.399	0.000	0.329	0.000	J853-ALC-AP126
169		T6-ALC-AP14	3.0mm厚鋁板	EC-DG-D334232-ZD1(閃粉古銅)	16		16	49.334	0.379	6.068	0.312	4.993	J853-ALC-AP127
170		T6-ALC-AP23	3.0mm厚鋁板	EC-DG-D334232-ZD1(閃粉古銅)	16		16	49.334	0.379	6.068	0.312	4.993	J853-ALC-AP128
171		T7-ALC-AP08	3.0mm厚鋁板	EC-DG-D334232-ZD1(閃粉古銅)	14		14	43.167	0.379	5.310	0.312	4.369	J853-ALC-AP128
172		T6-ALC-AP49	3.0mm厚鋁板	EC-DG-D334232-ZD1(閃粉古銅)	8		8	18.152	0.279	2.233	0.227	1.819	J853-ALC-AP129
173		T6-ALC-AP50	3.0mm厚鋁板	EC-DG-D334232-ZD1(閃粉古銅)	8		8	18.152	0.279	2.233	0.227	1.819	J853-ALC-AP130
174		T7-ALC-AP27	3.0mm厚鋁板	EC-DG-D334232-ZD1(閃粉古銅)	14		14	39.869	0.350	4.904	0.288	4.026	J853-ALC-AP131
175	B-改顏色	T5-ALC-AP05	3.0mm厚鋁板	ECW3D993328-ZD1(素色白色)	9		9	61.994	0.847	7.625	0.710	6.388	J853-ALC-AP132
176	B-改顏色	T5-ALC-AP12	3.0mm厚鋁板	ECW3D993328-ZD1(素色白色)	9		9	182.221	2.490	22.413	2.243	20.183	J853-ALC-AP133
177	B-改顏色	T5-ALC-AP31	3.0mm厚鋁板	ECW3D993328-ZD1(素色白色)	3		3	60.740	2.490	7.471	2.243	6.728	J853-ALC-AP133
178	B-改顏色	T5-ALC-AP18	3.0mm厚鋁板	ECW3D993328-ZD1(素色白色)	9		9	130.556	1.784	16.059	1.581	14.231	J853-ALC-AP134
179	取消	T5-ALC-AP24	3.0mm厚鋁板	ECW3D993328-ZD1(素色白色)	0		0	0.000	0.806	0.000	0.672	0.000	J853-ALC-AP135
180	B-改顏色	T6-ALC-AP05	3.0mm厚鋁板	ECW3D993328-ZD1(素色白色)	8		8	52.423	0.806	6.448	0.672	5.376	J853-ALC-AP135
181	B-改顏色	T6-ALC-AP05	3.0mm厚鋁板	ECW3D993328-ZD1(素色白色)	8		8	52.423	0.806	6.448	0.672	5.376	J853-ALC-AP135
182	取消	T7-ALC-AP17	3.0mm厚鋁板	ECW3D993328-ZD1(素色白色)	0		0	0.000	0.806	0.000	0.672	0.000	J853-ALC-AP135
183	取消	T5-ALC-AP31	3.0mm厚鋁板	ECW3D993328-ZD1(素色白色)	0		0	0.000	2.490	0.000	2.243	0.000	J853-ALC-AP136
184	B-改顏色	T5-ALC-AP35	3.0mm厚鋁板	ECW3D993328-ZD1(素色白色)	1		1	23.709	2.916	2.916	2.652	2.652	J853-ALC-AP137
185	B-改顏色	T5-ALC-AP38	3.0mm厚鋁板	ECW3D993328-ZD1(素色白色)	3		3	19.751	0.810	2.429	0.675	2.025	J853-ALC-AP138
186	B-改顏色	T5-ALC-AP41	3.0mm厚鋁板	ECW3D993328-ZD1(素色白色)	1		1	6.651	0.818	0.818	0.683	0.683	J853-ALC-AP139
187	B-改顏色	T5-ALC-AP45	3.0mm厚鋁板	ECW3D993328-ZD1(素色白色)	3		3	19.575	0.803	2.408	0.660	1.980	J853-ALC-AP140
188	B-改顏色	T5-ALC-AP46	3.0mm厚鋁板	ECW3D993328-ZD1(素色白色)	3		3	19.575	0.803	2.408	0.660	1.980	J853-ALC-AP141
189	B-改顏色	T5-ALC-AP50	3.0mm厚鋁板	ECW3D993328-ZD1(素色白色)	1		1	8.707	1.071	1.071	0.912	0.912	J853-ALC-AP142
190	B-改顏色	T5-ALC-AP51	3.0mm厚鋁板	ECW3D993328-ZD1(素色白色)	1		1	8.707	1.071	1.071	0.912	0.912	J853-ALC-AP143
191	B-改顏色	T5-ALC-AP55	3.0mm厚鋁板	ECW3D993328-ZD1(素色白色)	3		3	24.348	0.998	2.995	0.828	2.485	J853-ALC-AP144
192	B-改顏色	T5-ALC-AP58	3.0mm厚鋁板	ECW3D993328-ZD1(素色白色)	1		1	11.342	1.395	1.395	1.204	1.204	J853-ALC-AP145


 美特鋁質 有限公司 MIDI Aluminium Fabricator Ltd.		工程號: J853	計算: LHR		日期: 2022/2/28	送呈:								
		地盤名稱: 錦上路-延平道	核對: WSH		日期: 2022/3/1	副本:								
地盤用鋁板B.M.表		項目類別: 天花鋁板 (T5,T6,T7) 地盤用鋁板-MO1(5F~16F)			日期:									
BM編號:		修改版本: C-2022.05.25	A/C Code:	總V.F.: 593.90	總重量: 5605.25	此BM依據**拆圖資料計算								
序號	修改內容	鋁板圖號	鋁板名稱	顏色	實用	後備	總數	總重量	單件展開面積	總展開面積	單件V.F.	總V.F.	備註	
									平方米		平方米		平方米	
193	B-改顏色	T5-ALC-AP67	3.0mm厚鋁板	ECW3D99332S-ZD1(紫色白色)	3		3	24.799	1.017	3.050	0.863	2.588		J853-ALC-AP146
194	B-改顏色	T5-ALC-AP68	3.0mm厚鋁板	ECW3D99332S-ZD1(紫色白色)	3		3	24.799	1.017	3.050	0.863	2.588		J853-ALC-AP147
195	B-改顏色	T5-ALC-AP69	3.0mm厚鋁板	ECW3D99332S-ZD1(紫色白色)	3		3	24.799	1.017	3.050	0.863	2.588		J853-ALC-AP148
196	B-改顏色	T5-ALC-AP70	3.0mm厚鋁板	ECW3D99332S-ZD1(紫色白色)	3		3	24.799	1.017	3.050	0.863	2.588		J853-ALC-AP149
197	B-改顏色	T5-ALC-AP79	3.0mm厚鋁板	ECW3D99332S-ZD1(紫色白色)	1		1	10.363	1.275	1.275	1.104	1.104		J853-ALC-AP150
198	B-改顏色	T5-ALC-AP80	3.0mm厚鋁板	ECW3D99332S-ZD1(紫色白色)	1		1	10.363	1.275	1.275	1.104	1.104		J853-ALC-AP151
199	B-改顏色	T5-ALC-AP81	3.0mm厚鋁板	ECW3D99332S-ZD1(紫色白色)	1		1	10.363	1.275	1.275	1.104	1.104		J853-ALC-AP152
200	B-改顏色	T5-ALC-AP82	3.0mm厚鋁板	ECW3D99332S-ZD1(紫色白色)	1		1	10.363	1.275	1.275	1.104	1.104		J853-ALC-AP153
201	B-改顏色	T5-ALC-AP86	3.0mm厚鋁板	ECW3D99332S-ZD1(紫色白色)	3		3	20.087	0.824	2.471	0.688	2.064		J853-ALC-AP154
202	B-改顏色	T5-ALC-AP89	3.0mm厚鋁板	ECW3D99332S-ZD1(紫色白色)	1		1	6.767	0.832	0.832	0.696	0.696		J853-ALC-AP155
203	B-改顏色	T5-ALC-AP92	3.0mm厚鋁板	ECW3D99332S-ZD1(紫色白色)	0		0	0.000	0.847	0.000	0.710	0.000		J853-ALC-AP156
204	B-改顏色	T5-ALC-AP100	3.0mm厚鋁板	ECW3D99332S-ZD1(紫色白色)	0		0	0.000	2.087	0.000	1.863	0.000		J853-ALC-AP157
205	B-改顏色	T5-ALC-AP101	3.0mm厚鋁板	ECW3D99332S-ZD1(紫色白色)	0		0	0.000	2.071	0.000	1.848	0.000		J853-ALC-AP158
206	B-改顏色	T5-ALC-AP102	3.0mm厚鋁板	ECW3D99332S-ZD1(紫色白色)	0		0	0.000	2.071	0.000	1.848	0.000		J853-ALC-AP159
207	B-改顏色	T5-ALC-AP110	3.0mm厚鋁板	ECW3D99332S-ZD1(紫色白色)	0		0	0.000	1.358	0.000	1.182	0.000		J853-ALC-AP160
208	B-改顏色	T5-ALC-AP111	3.0mm厚鋁板	ECW3D99332S-ZD1(紫色白色)	0		0	0.000	1.367	0.000	1.190	0.000		J853-ALC-AP161
209	B-改顏色	T5-ALC-AP112	3.0mm厚鋁板	ECW3D99332S-ZD1(紫色白色)	0		0	0.000	1.367	0.000	1.190	0.000		J853-ALC-AP162
210	取消	T5-ALC-AP114	3.0mm厚鋁板	ECW3D99332S-ZD1(紫色白色)	0		0	0.000	0.089	0.000	0.048	0.000		J853-ALC-AP163
211	B-改顏色	T6-ALC-AP12	3.0mm厚鋁板	ECW3D99332S-ZD1(紫色白色)	8		8	143.960	2.213	17.707	1.987	15.898		J853-ALC-AP164
212	B-改顏色	T6-ALC-AP13	3.0mm厚鋁板	ECW3D99332S-ZD1(紫色白色)	8		8	143.960	2.213	17.707	1.987	15.898		J853-ALC-AP165
213	B-改顏色	T6-ALC-AP17	3.0mm厚鋁板	ECW3D99332S-ZD1(紫色白色)	1		1	20.641	2.539	2.539	2.296	2.296		J853-ALC-AP166
214	B-改顏色	T6-ALC-AP17	3.0mm厚鋁板	ECW3D99332S-ZD1(紫色白色)	1		1	20.641	2.539	2.539	2.296	2.296		J853-ALC-AP166
215	B-改顏色	T7-ALC-AP11	3.0mm厚鋁板	ECW3D99332S-ZD1(紫色白色)	1		1	20.641	2.539	2.539	2.296	2.296		J853-ALC-AP166
216	B-改顏色	T6-ALC-AP18	3.0mm厚鋁板	ECW3D99332S-ZD1(紫色白色)	1		1	20.641	2.539	2.539	2.296	2.296		J853-ALC-AP167
217	B-改顏色	T6-ALC-AP18	3.0mm厚鋁板	ECW3D99332S-ZD1(紫色白色)	1		1	20.641	2.539	2.539	2.296	2.296		J853-ALC-AP167
218	B-改顏色	T7-ALC-AP12	3.0mm厚鋁板	ECW3D99332S-ZD1(紫色白色)	1		1	20.641	2.539	2.539	2.296	2.296		J853-ALC-AP167
219	B-改顏色	T6-ALC-AP21	3.0mm厚鋁板	ECW3D99332S-ZD1(紫色白色)	8		8	143.960	2.213	17.707	1.987	15.898		J853-ALC-AP168
220	B-改顏色	T7-ALC-AP06	3.0mm厚鋁板	ECW3D99332S-ZD1(紫色白色)	7		7	125.965	2.213	15.494	1.987	13.910		J853-ALC-AP168
221	B-改顏色	T6-ALC-AP22	3.0mm厚鋁板	ECW3D99332S-ZD1(紫色白色)	8		8	143.960	2.213	17.707	1.987	15.898		J853-ALC-AP169
222	B-改顏色	T7-ALC-AP07	3.0mm厚鋁板	ECW3D99332S-ZD1(紫色白色)	7		7	125.965	2.213	15.494	1.987	13.910		J853-ALC-AP169
223	B-改顏色	T6-ALC-AP27	3.0mm厚鋁板	ECW3D99332S-ZD1(紫色白色)	1		1	6.624	0.815	0.815	0.680	0.680		J853-ALC-AP170
224	取消	T7-ALC-AP21	3.0mm厚鋁板	ECW3D99332S-ZD1(紫色白色)	0		0	0.000	0.815	0.000	0.680	0.000		J853-ALC-AP170
225	B-改顏色	T6-ALC-AP32	3.0mm厚鋁板	ECW3D99332S-ZD1(紫色白色)	4		4	26.497	0.815	3.259	0.680	2.720		J853-ALC-AP171
226	B-改顏色	T6-ALC-AP36	3.0mm厚鋁板	ECW3D99332S-ZD1(紫色白色)	1		1	6.700	0.824	0.824	0.689	0.689		J853-ALC-AP172
227	B-改顏色	T6-ALC-AP45	3.0mm厚鋁板	ECW3D99332S-ZD1(紫色白色)	4		4	31.046	0.955	3.819	0.806	3.225		J853-ALC-AP173
228	B-改顏色	T6-ALC-AP46	3.0mm厚鋁板	ECW3D99332S-ZD1(紫色白色)	4		4	31.046	0.955	3.819	0.806	3.225		J853-ALC-AP174
229	B-改顏色	T6-ALC-AP47	3.0mm厚鋁板	ECW3D99332S-ZD1(紫色白色)	4		4	35.085	1.079	4.316	0.919	3.675		J853-ALC-AP175
230	B-改顏色	T6-ALC-AP48	3.0mm厚鋁板	ECW3D99332S-ZD1(紫色白色)	4		4	35.085	1.079	4.316	0.919	3.675		J853-ALC-AP176
231	B-改顏色	T6-ALC-AP56	3.0mm厚鋁板	ECW3D99332S-ZD1(紫色白色)	1		1	10.878	1.338	1.338	1.163	1.163		J853-ALC-AP177
232	B-改顏色	T6-ALC-AP57	3.0mm厚鋁板	ECW3D99332S-ZD1(紫色白色)	1		1	10.878	1.338	1.338	1.163	1.163		J853-ALC-AP178
233	B-改顏色	T6-ALC-AP58	3.0mm厚鋁板	ECW3D99332S-ZD1(紫色白色)	1		1	10.886	1.339	1.339	1.164	1.164		J853-ALC-AP179
234	B-改顏色	T6-ALC-AP59	3.0mm厚鋁板	ECW3D99332S-ZD1(紫色白色)	1		1	10.886	1.339	1.339	1.164	1.164		J853-ALC-AP180
235	B-改顏色	T6-ALC-AP63	3.0mm厚鋁板	ECW3D99332S-ZD1(紫色白色)	4		4	26.497	0.815	3.259	0.680	2.720		J853-ALC-AP181
236	B-改顏色	T6-ALC-AP66	3.0mm厚鋁板	ECW3D99332S-ZD1(紫色白色)	1		1	6.700	0.824	0.824	0.689	0.689		J853-ALC-AP182
237	B-改顏色	T7-ALC-AP25	3.0mm厚鋁板	ECW3D99332S-ZD1(紫色白色)	7		7	116.619	2.049	14.344	1.832	12.824		J853-ALC-AP183
238	B-改顏色	T7-ALC-AP26	3.0mm厚鋁板	ECW3D99332S-ZD1(紫色白色)	7		7	116.619	2.049	14.344	1.832	12.824		J853-ALC-AP184
239	B-改顏色	T7-ALC-AP30	3.0mm厚鋁板	ECW3D99332S-ZD1(紫色白色)	1		1	19.110	2.351	2.351	2.117	2.117		J853-ALC-AP185
240	B-改顏色	T7-ALC-AP31	3.0mm厚鋁板	ECW3D99332S-ZD1(紫色白色)	1		1	19.110	2.351	2.351	2.117	2.117		J853-ALC-AP186


 美特鋁質 有限公司 MIDI Aluminium Fabricator Ltd.		工程號:	J853	計算:	LHR	日期:	2022/2/28	送呈:						
		地盤名稱:	錦上路-延平道	核對:	WSH	日期:	2022/3/1	副本:						
地盤用鋁板B.M.表		項目類別:	天花鋁板 (T5,T6,T7) 地盤用鋁板-MO1(5F~16F)			日期:								
BM編號:		修改版次:	C-2022.05.25	A/C Code:		總V.F.:	593.90	總重量:	5605.25					
此BM依據**拆圖資料計算														
序號	修改內容	鋁板圖號	鋁板名稱	顏色	實用	後備	總數	總重量	單件展開面積	總展開面積	單件V.F.	總V.F.	備註	
									平方米				平方米	
241	B-改顏色	T7-ALC-AP35	3.0mm厚鋁板	ECW3D99332S-ZD1(素色白色)	7		7	61.359	1.078	7.547	0.920	6.440		J853-ALC-AP187
242	B-改顏色	T7-ALC-AP38	3.0mm厚鋁板	ECW3D99332S-ZD1(素色白色)	1		1	8.837	1.087	1.087	0.928	0.928		J853-ALC-AP188
243		T5-ALC-AP20A	3.0mm厚鋁板	EC-DG-D334232-ZD1(閃粉古銅)	4		4	21.816	0.671	2.683	0.578	2.312		J853-ALC-AP601
244		T5-ALC-AP20A	3.0mm厚鋁板	EC-DG-D334232-ZD1(閃粉古銅)	9		9	50.918	0.696	6.263	0.600	5.403		J853-ALC-AP602
245		T5-ALC-AP52A	3.0mm厚鋁板	EC-DG-D334232-ZD1(閃粉古銅)	4		4	17.598	0.541	2.165	0.452	1.807		J853-ALC-AP603
246		T5-ALC-AP53A	3.0mm厚鋁板	EC-DG-D334232-ZD1(閃粉古銅)	4		4	15.050	0.463	1.851	0.387	1.548		J853-ALC-AP604
247		T5-ALC-AP21	3.0mm厚鋁板	EC-DG-D334232-ZD1(閃粉古銅)	9		9	30.500	0.417	3.752	0.345	3.103		J853-ALC-AP605
248		T7-ALC-AP14	3.0mm厚鋁板	EC-DG-D334232-ZD1(閃粉古銅)	7		7	29.496	0.518	3.628	0.443	3.098		J853-ALC-AP606
249		T7-ALC-AP19	3.0mm厚鋁板	EC-DG-D334232-ZD1(閃粉古銅)	1		1	4.825	0.593	0.593	0.509	0.509		J853-ALC-AP607
250		T5-ALC-AP54A	3.0mm厚鋁板	EC-DG-D334232-ZD1(閃粉古銅)	3		3	6.597	0.270	0.811	0.219	0.657		J853-ALC-AP608
251		T5-ALC-AP108	3.0mm厚鋁板	EC-DG-D334232-ZD1(閃粉古銅)	0		0	0.000	0.286	0.000	0.237	0.000		J853-ALC-AP609
252	B-取消	T6-ALC-AP104A	3.0mm厚鋁板	EC-DG-D334232-ZD1(閃粉古銅)	0		0	0.000	0.164	0.000	0.131	0.000		J853-ALC-AP610
253		T5-ALC-AP25A	3.0mm厚鋁板	EC-DG-D334232-ZD1(閃粉古銅)	3		3	4.894	0.201	0.602	0.161	0.484		J853-ALC-AP611
254		T5-ALC-AP25B	3.0mm厚鋁板	EC-DG-D334232-ZD1(閃粉古銅)	9		9	9.465	0.129	1.164	0.092	0.828		J853-ALC-AP612
255		T5-ALC-AP114	3.0mm厚鋁板	EC-DG-D334232-ZD1(閃粉古銅)	0		0	0.000	0.402	0.000	0.332	0.000		J853-ALC-AP613
256		T5-ALC-AP56A	3.0mm厚鋁板	EC-DG-D334232-ZD1(閃粉古銅)	3		3	6.113	0.251	0.752	0.183	0.548		J853-ALC-AP614
257	B-改顏色	T5-ALC-AP24	3.0mm厚鋁板	ECW3D99332S-ZD1(素色白色)	9		9	60.581	0.828	7.452	0.692	6.228		J853-ALC-AP615
258	B-改顏色	T7-ALC-AP17	3.0mm厚鋁板	ECW3D99332S-ZD1(素色白色)	7		7	46.869	0.824	5.765	0.688	4.816		J853-ALC-AP616
259	B-改顏色	T7-ALC-AP21	3.0mm厚鋁板	ECW3D99332S-ZD1(素色白色)	1		1	6.767	0.832	0.832	0.696	0.696		J853-ALC-AP617


總計： 1010 5605.25 689.45 593.90

		工程號: J853		計算: LHR		日期: 2022/2/28		送呈:						
		地盤名稱: 錦上路-延平道		核對: WSH		日期: 2022/3/1		副本:						
地盤用鋁板B.M.表		項目類別: 天花鋁板 (T5,T6,T7) 地盤用鋁板-MO2(17F~26F)				日期:								
BM編號:		修改版本: C-2022.05.25		A/C Code:		總V.F.: 762.00		總重量: 7207.20						
此BM依據**拆圖資料計算														
序號	修改內容	鋁板圖號	鋁板名稱	顏色	實用	後備	總數	總重量	單件展開	總展開	單件V.F.	總V.F.	備註	
									面積	面積				
1		T5-ALC-AP01	3.0mm厚鋁板	EC-DG-D334232-ZD1(閃粉古銅)	1		1	5.861	0.721	0.721	0.623	0.623		J853-ALC-AP01
2		T5-ALC-AP01	3.0mm厚鋁板	EC-DG-D334232-ZD1(閃粉古銅)	7		7	41.029	0.721	5.047	0.623	4.358		J853-ALC-AP01
3		T6-ALC-AP28	3.0mm厚鋁板	EC-DG-D334232-ZD1(閃粉古銅)	9		9	52.751	0.721	6.488	0.623	5.603		J853-ALC-AP01
4		T6-ALC-AP28	3.0mm厚鋁板	EC-DG-D334232-ZD1(閃粉古銅)	9		9	52.751	0.721	6.488	0.623	5.603		J853-ALC-AP01
5		T5-ALC-AP14	3.0mm厚鋁板	EC-DG-D334232-ZD1(閃粉古銅)	0		0	0.000	0.984	0.000	0.856	0.000		J853-ALC-AP02
6		T5-ALC-AP20	3.0mm厚鋁板	EC-DG-D334232-ZD1(閃粉古銅)	9		9	50.918	0.696	6.263	0.600	5.403		J853-ALC-AP03
7		T6-ALC-AP01	3.0mm厚鋁板	EC-DG-D334232-ZD1(閃粉古銅)	9		9	50.918	0.696	6.263	0.600	5.403		J853-ALC-AP03
8		T6-ALC-AP01	3.0mm厚鋁板	EC-DG-D334232-ZD1(閃粉古銅)	9		9	50.918	0.696	6.263	0.600	5.403		J853-ALC-AP03
9		T7-ALC-AP13	3.0mm厚鋁板	EC-DG-D334232-ZD1(閃粉古銅)	9		9	50.918	0.696	6.263	0.600	5.403		J853-ALC-AP03
10		T5-ALC-AP52	3.0mm厚鋁板	EC-DG-D334232-ZD1(閃粉古銅)	8		8	52.801	0.812	6.495	0.714	5.715		J853-ALC-AP04
11		T5-ALC-AP53	3.0mm厚鋁板	EC-DG-D334232-ZD1(閃粉古銅)	8		8	30.827	0.474	3.792	0.387	3.095		J853-ALC-AP05
12	取消	T5-ALC-AP108	3.0mm厚鋁板	EC-DG-D334232-ZD1(閃粉古銅)	0		0	0.000	1.371	0.000	1.266	0.000		J853-ALC-AP06
13		T5-ALC-AP02	3.0mm厚鋁板	EC-DG-D334232-ZD1(閃粉古銅)	1		1	1.770	0.218	0.218	0.176	0.176		J853-ALC-AP07
14		T5-ALC-AP03	3.0mm厚鋁板	EC-DG-D334232-ZD1(閃粉古銅)	1		1	4.112	0.506	0.506	0.431	0.431		J853-ALC-AP08
15		T5-ALC-AP07	3.0mm厚鋁板	EC-DG-D334232-ZD1(閃粉古銅)	0		0	0.000	0.642	0.000	0.553	0.000		J853-ALC-AP09
16		T5-ALC-AP26	3.0mm厚鋁板	EC-DG-D334232-ZD1(閃粉古銅)	0		0	0.000	0.642	0.000	0.553	0.000		J853-ALC-AP09
17		T5-ALC-AP08	3.0mm厚鋁板	EC-DG-D334232-ZD1(閃粉古銅)	0		0	0.000	0.642	0.000	0.553	0.000		J853-ALC-AP10
18		T5-ALC-AP27	3.0mm厚鋁板	EC-DG-D334232-ZD1(閃粉古銅)	0		0	0.000	0.642	0.000	0.553	0.000		J853-ALC-AP10
19		T5-ALC-AP09	3.0mm厚鋁板	EC-DG-D334232-ZD1(閃粉古銅)	0		0	0.000	0.761	0.000	0.658	0.000		J853-ALC-AP11
20		T5-ALC-AP09	3.0mm厚鋁板	EC-DG-D334232-ZD1(閃粉古銅)	8		8	49.513	0.761	6.090	0.658	5.267		J853-ALC-AP11
21		T5-ALC-AP10	3.0mm厚鋁板	EC-DG-D334232-ZD1(閃粉古銅)	0		0	0.000	0.426	0.000	0.360	0.000		J853-ALC-AP12
22		T5-ALC-AP15	3.0mm厚鋁板	EC-DG-D334232-ZD1(閃粉古銅)	0		0	0.000	0.761	0.000	0.658	0.000		J853-ALC-AP13
23		T5-ALC-AP16	3.0mm厚鋁板	EC-DG-D334232-ZD1(閃粉古銅)	0		0	0.000	0.426	0.000	0.360	0.000		J853-ALC-AP14
24	取消	T5-ALC-AP21	3.0mm厚鋁板	EC-DG-D334232-ZD1(閃粉古銅)	0		0	0.000	0.508	0.000	0.434	0.000		J853-ALC-AP15
25		T6-ALC-AP03	3.0mm厚鋁板	EC-DG-D334232-ZD1(閃粉古銅)	9		9	37.190	0.508	4.574	0.434	3.903		J853-ALC-AP15
26		T6-ALC-AP03	3.0mm厚鋁板	EC-DG-D334232-ZD1(閃粉古銅)	9		9	37.190	0.508	4.574	0.434	3.903		J853-ALC-AP15
27	取消	T7-ALC-AP14	3.0mm厚鋁板	EC-DG-D334232-ZD1(閃粉古銅)	0		0	0.000	0.508	0.000	0.434	0.000		J853-ALC-AP15
28		T5-ALC-AP22	3.0mm厚鋁板	EC-DG-D334232-ZD1(閃粉古銅)	1		1	1.688	0.208	0.208	0.167	0.167		J853-ALC-AP16
29		T5-ALC-AP28	3.0mm厚鋁板	EC-DG-D334232-ZD1(閃粉古銅)	0		0	0.000	0.761	0.000	0.658	0.000		J853-ALC-AP17
30		T5-ALC-AP29	3.0mm厚鋁板	EC-DG-D334232-ZD1(閃粉古銅)	0		0	0.000	0.275	0.000	0.227	0.000		J853-ALC-AP18
31		T5-ALC-AP29	3.0mm厚鋁板	EC-DG-D334232-ZD1(閃粉古銅)	8		8	17.905	0.275	2.202	0.227	1.814		J853-ALC-AP18
32		T5-ALC-AP33	3.0mm厚鋁板	EC-DG-D334232-ZD1(閃粉古銅)	0		0	0.000	0.839	0.000	0.727	0.000		J853-ALC-AP19
33		T5-ALC-AP36	3.0mm厚鋁板	EC-DG-D334232-ZD1(閃粉古銅)	8		8	35.013	0.538	4.307	0.460	3.683		J853-ALC-AP20
34		T5-ALC-AP39	3.0mm厚鋁板	EC-DG-D334232-ZD1(閃粉古銅)	0		0	0.000	0.613	0.000	0.527	0.000		J853-ALC-AP21
35		T5-ALC-AP42	3.0mm厚鋁板	EC-DG-D334232-ZD1(閃粉古銅)	1		1	11.362	1.398	1.398	1.224	1.224		J853-ALC-AP22
36		T5-ALC-AP43	3.0mm厚鋁板	EC-DG-D334232-ZD1(閃粉古銅)	1		1	3.745	0.461	0.461	0.391	0.391		J853-ALC-AP23
37		T5-ALC-AP48	3.0mm厚鋁板	EC-DG-D334232-ZD1(閃粉古銅)	0		0	0.000	0.463	0.000	0.394	0.000		J853-ALC-AP24
38		T5-ALC-AP54	3.0mm厚鋁板	EC-DG-D334232-ZD1(閃粉古銅)	8		8	21.979	0.338	2.703	0.282	2.259		J853-ALC-AP25
39		T5-ALC-AP57	3.0mm厚鋁板	EC-DG-D334232-ZD1(閃粉古銅)	0		0	0.000	0.338	0.000	0.282	0.000		J853-ALC-AP26
40		T5-ALC-AP59	3.0mm厚鋁板	EC-DG-D334232-ZD1(閃粉古銅)	9		9	98.042	1.340	12.059	1.172	10.551		J853-ALC-AP27
41		T6-ALC-AP37	3.0mm厚鋁板	EC-DG-D334232-ZD1(閃粉古銅)	9		9	98.042	1.340	12.059	1.172	10.551		J853-ALC-AP27
42		T5-ALC-AP60	3.0mm厚鋁板	EC-DG-D334232-ZD1(閃粉古銅)	9		9	98.042	1.340	12.059	1.172	10.551		J853-ALC-AP28
43		T6-ALC-AP38	3.0mm厚鋁板	EC-DG-D334232-ZD1(閃粉古銅)	9		9	98.042	1.340	12.059	1.172	10.551		J853-ALC-AP28
44		T5-ALC-AP61	3.0mm厚鋁板	EC-DG-D334232-ZD1(閃粉古銅)	9		9	16.478	0.225	2.027	0.182	1.640		J853-ALC-AP29
45		T5-ALC-AP62	3.0mm厚鋁板	EC-DG-D334232-ZD1(閃粉古銅)	9		9	16.478	0.225	2.027	0.182	1.640		J853-ALC-AP30
46		T5-ALC-AP83	3.0mm厚鋁板	EC-DG-D334232-ZD1(閃粉古銅)	9		9	37.923	0.518	4.665	0.443	3.983		J853-ALC-AP31
47		T5-ALC-AP84	3.0mm厚鋁板	EC-DG-D334232-ZD1(閃粉古銅)	9		9	15.928	0.218	1.959	0.176	1.580		J853-ALC-AP32
48		T5-ALC-AP84	3.0mm厚鋁板	EC-DG-D334232-ZD1(閃粉古銅)	7		7	12.388	0.218	1.524	0.176	1.229		J853-ALC-AP32

 美特鋁質 有限公司 MIDI Aluminium Fabricator Ltd.		工程號:	J853		計算:	LHR		日期:	2022/2/28		送呈:		
		地盤名稱:	錦上路-延平道		核對:	WSH		日期:	2022/3/1		副本:		
地盤用鋁板B.M.表		項目類別:	天花鋁板 (T5,T6,T7) 地盤用鋁板-MO2(17F~26F)					日期:					
BM編號:		修改版本:	C-2022.05.25	A/C Code:		總V.F.:	762.00	總重量:	7207.20		此BM依據**拆圖資料計算		
序號	修改內容	鋁板圖號	鋁板名稱	顏色	實用	後備	總數	總重量	單件展開	總展開	單件V.F.	總V.F.	備註
									面積	面積			
49		T5-ALC-AP87	3.0mm厚鋁板	EC-DG-D334232-ZD1(閃粉古銅)	0		0	0.000	0.593	0.000	0.509	0.000	J853-ALC-AP33
50		T5-ALC-AP90	3.0mm厚鋁板	EC-DG-D334232-ZD1(閃粉古銅)	7		7	28.498	0.501	3.505	0.427	2.989	J853-ALC-AP34
51		T5-ALC-AP93	3.0mm厚鋁板	EC-DG-D334232-ZD1(閃粉古銅)	16		16	112.093	0.862	13.788	0.748	11.962	J853-ALC-AP35
52		T5-ALC-AP94	3.0mm厚鋁板	EC-DG-D334232-ZD1(閃粉古銅)	8		8	67.972	1.045	8.361	0.910	7.284	J853-ALC-AP36
53		T5-ALC-AP95	3.0mm厚鋁板	EC-DG-D334232-ZD1(閃粉古銅)	8		8	67.972	1.045	8.361	0.910	7.284	J853-ALC-AP37
54		T5-ALC-AP96	3.0mm厚鋁板	EC-DG-D334232-ZD1(閃粉古銅)	8		8	27.697	0.426	3.407	0.360	2.884	J853-ALC-AP38
55		T5-ALC-AP97	3.0mm厚鋁板	EC-DG-D334232-ZD1(閃粉古銅)	8		8	27.697	0.426	3.407	0.360	2.884	J853-ALC-AP39
56		T5-ALC-API06	3.0mm厚鋁板	EC-DG-D334232-ZD1(閃粉古銅)	8		8	51.582	0.793	6.345	0.687	5.493	J853-ALC-AP40
57		T5-ALC-API07	3.0mm厚鋁板	EC-DG-D334232-ZD1(閃粉古銅)	8		8	60.510	0.930	7.443	0.809	6.469	J853-ALC-AP41
58		T5-ALC-API09	3.0mm厚鋁板	EC-DG-D334232-ZD1(閃粉古銅)	8		8	24.765	0.381	3.046	0.320	2.563	J853-ALC-AP42
59	B-改尺寸	T6-ALC-AP02	3.0mm厚鋁板	EC-DG-D334232-ZD1(閃粉古銅)	9		9	23.443	0.320	2.884	0.267	2.401	J853-ALC-AP43
60	B-改尺寸	T6-ALC-AP02	3.0mm厚鋁板	EC-DG-D334232-ZD1(閃粉古銅)	9		9	23.443	0.320	2.884	0.267	2.401	J853-ALC-AP43
61		T6-ALC-AP07	3.0mm厚鋁板	EC-DG-D334232-ZD1(閃粉古銅)	9		9	65.233	0.892	8.024	0.774	6.967	J853-ALC-AP44
62		T6-ALC-AP07	3.0mm厚鋁板	EC-DG-D334232-ZD1(閃粉古銅)	9		9	65.233	0.892	8.024	0.774	6.967	J853-ALC-AP44
63		T7-ALC-AP01	3.0mm厚鋁板	EC-DG-D334232-ZD1(閃粉古銅)	9		9	65.233	0.892	8.024	0.774	6.967	J853-ALC-AP44
64		T6-ALC-AP08	3.0mm厚鋁板	EC-DG-D334232-ZD1(閃粉古銅)	9		9	65.233	0.892	8.024	0.774	6.967	J853-ALC-AP45
65		T6-ALC-AP08	3.0mm厚鋁板	EC-DG-D334232-ZD1(閃粉古銅)	9		9	65.233	0.892	8.024	0.774	6.967	J853-ALC-AP45
66		T7-ALC-AP02	3.0mm厚鋁板	EC-DG-D334232-ZD1(閃粉古銅)	9		9	65.233	0.892	8.024	0.774	6.967	J853-ALC-AP45
67		T6-ALC-AP09	3.0mm厚鋁板	EC-DG-D334232-ZD1(閃粉古銅)	9		9	63.034	0.861	7.753	0.747	6.726	J853-ALC-AP46
68		T7-ALC-AP23	3.0mm厚鋁板	EC-DG-D334232-ZD1(閃粉古銅)	8		8	56.030	0.861	6.892	0.747	5.979	J853-ALC-AP46
69		T6-ALC-AP10	3.0mm厚鋁板	EC-DG-D334232-ZD1(閃粉古銅)	9		9	27.475	0.375	3.379	0.316	2.842	J853-ALC-AP47
70		T6-ALC-AP15	3.0mm厚鋁板	EC-DG-D334232-ZD1(閃粉古銅)	0		0	0.000	0.939	0.000	0.816	0.000	J853-ALC-AP48
71		T7-ALC-AP28	3.0mm厚鋁板	EC-DG-D334232-ZD1(閃粉古銅)	0		0	0.000	0.939	0.000	0.816	0.000	J853-ALC-AP48
72		T6-ALC-AP19	3.0mm厚鋁板	EC-DG-D334232-ZD1(閃粉古銅)	9		9	63.034	0.861	7.753	0.747	6.726	J853-ALC-AP49
73		T7-ALC-AP03	3.0mm厚鋁板	EC-DG-D334232-ZD1(閃粉古銅)	9		9	63.034	0.861	7.753	0.747	6.726	J853-ALC-AP49
74		T6-ALC-AP20	3.0mm厚鋁板	EC-DG-D334232-ZD1(閃粉古銅)	9		9	27.475	0.375	3.379	0.316	2.842	J853-ALC-AP50
75		T6-ALC-AP24	3.0mm厚鋁板	EC-DG-D334232-ZD1(閃粉古銅)	0		0	0.000	0.939	0.000	0.816	0.000	J853-ALC-AP51
76		T7-ALC-AP09	3.0mm厚鋁板	EC-DG-D334232-ZD1(閃粉古銅)	0		0	0.000	0.939	0.000	0.816	0.000	J853-ALC-AP51
77		T6-ALC-AP25	3.0mm厚鋁板	EC-DG-D334232-ZD1(閃粉古銅)	0		0	0.000	0.583	0.000	0.500	0.000	J853-ALC-AP52
78		T7-ALC-AP19	3.0mm厚鋁板	EC-DG-D334232-ZD1(閃粉古銅)	0		0	0.000	0.583	0.000	0.500	0.000	J853-ALC-AP52
79		T6-ALC-AP29	3.0mm厚鋁板	EC-DG-D334232-ZD1(閃粉古銅)	9		9	35.723	0.488	4.394	0.416	3.743	J853-ALC-AP53
80		T6-ALC-AP30	3.0mm厚鋁板	EC-DG-D334232-ZD1(閃粉古銅)	9		9	22.893	0.313	2.816	0.260	2.341	J853-ALC-AP54
81		T6-ALC-AP34	3.0mm厚鋁板	EC-DG-D334232-ZD1(閃粉古銅)	0		0	0.000	0.563	0.000	0.483	0.000	J853-ALC-AP55
82		T6-ALC-AP39	3.0mm厚鋁板	EC-DG-D334232-ZD1(閃粉古銅)	9		9	13.728	0.188	1.689	0.149	1.340	J853-ALC-AP56
83		T6-ALC-AP40	3.0mm厚鋁板	EC-DG-D334232-ZD1(閃粉古銅)	9		9	13.728	0.188	1.689	0.149	1.340	J853-ALC-AP57
84		T6-ALC-AP51	3.0mm厚鋁板	EC-DG-D334232-ZD1(閃粉古銅)	0		0	0.000	1.369	0.000	1.198	0.000	J853-ALC-AP58
85		T6-ALC-AP52	3.0mm厚鋁板	EC-DG-D334232-ZD1(閃粉古銅)	0		0	0.000	1.369	0.000	1.198	0.000	J853-ALC-AP59
86		T6-ALC-AP53	3.0mm厚鋁板	EC-DG-D334232-ZD1(閃粉古銅)	0		0	0.000	0.363	0.000	0.305	0.000	J853-ALC-AP60
87		T6-ALC-AP60	3.0mm厚鋁板	EC-DG-D334232-ZD1(閃粉古銅)	9		9	35.723	0.488	4.394	0.416	3.743	J853-ALC-AP61
88		T6-ALC-AP61	3.0mm厚鋁板	EC-DG-D334232-ZD1(閃粉古銅)	9		9	22.893	0.313	2.816	0.260	2.341	J853-ALC-AP62
89		T6-ALC-AP64	3.0mm厚鋁板	EC-DG-D334232-ZD1(閃粉古銅)	0		0	0.000	0.563	0.000	0.483	0.000	J853-ALC-AP63
90		T7-ALC-AP04	3.0mm厚鋁板	EC-DG-D334232-ZD1(閃粉古銅)	9		9	49.470	0.676	6.085	0.583	5.245	J853-ALC-AP64
91		T7-ALC-AP15	3.0mm厚鋁板	EC-DG-D334232-ZD1(閃粉古銅)	9		9	19.960	0.273	2.455	0.225	2.021	J853-ALC-AP65
92		T7-ALC-AP22	3.0mm厚鋁板	EC-DG-D334232-ZD1(閃粉古銅)	8		8	88.452	1.360	10.880	1.190	9.521	J853-ALC-AP66
93		T7-ALC-AP32	3.0mm厚鋁板	EC-DG-D334232-ZD1(閃粉古銅)	9		9	30.225	0.413	3.718	0.349	3.142	J853-ALC-AP67
94		T7-ALC-AP33	3.0mm厚鋁板	EC-DG-D334232-ZD1(閃粉古銅)	9		9	48.554	0.664	5.972	0.572	5.144	J853-ALC-AP68
95		T7-ALC-AP36	3.0mm厚鋁板	EC-DG-D334232-ZD1(閃粉古銅)	0		0	0.000	0.739	0.000	0.638	0.000	J853-ALC-AP69
96		T5-ALC-AP04	3.0mm厚鋁板	EC-DG-D334232-ZD1(閃粉古銅)	1		1	1.629	0.200	0.200	0.161	0.161	J853-ALC-AP70

 美特鋁質 有限公司 MIDI Aluminium Fabricator Ltd.		工程號:	J853		計算:	LHR		日期:	2022/2/28		送呈:		
		地盤名稱:	錦上路-延平道		核對:	WSH		日期:	2022/3/1		副本:		
地盤用鋁板B.M.表		項目類別:	天花鋁板 (T5,T6,T7) 地盤用鋁板-MO2(17F~26F)					日期:					
BM編號:		修改版次:	C-2022.05.25	A/C Code:		總V.F.:	762.00	總重量:	7207.20		此BM依據**拆圖資料計算		
序號	修改內容	鋁板圖號	鋁板名稱	顏色	實用	後備	總數	總重量	單件展開面積	總展開面積	單件V.F.	總V.F.	備註
									平方米		平方米		
97		T5-ALC-AP11	3.0mm厚鋁板	EC-DG-D334232-ZD1(閃粉古銅)	0		0	0.000	0.175	0.000	0.140	0.000	J853-ALC-AP71
98		T5-ALC-AP17	3.0mm厚鋁板	EC-DG-D334232-ZD1(閃粉古銅)	0		0	0.000	0.175	0.000	0.140	0.000	J853-ALC-AP71
99		T5-ALC-AP23	3.0mm厚鋁板	EC-DG-D334232-ZD1(閃粉古銅)	1		1	1.388	0.171	0.171	0.119	0.119	J853-ALC-AP73
100		T5-ALC-AP30	3.0mm厚鋁板	EC-DG-D334232-ZD1(閃粉古銅)	0		0	0.000	0.251	0.000	0.203	0.000	J853-ALC-AP74
101		T5-ALC-AP34	3.0mm厚鋁板	EC-DG-D334232-ZD1(閃粉古銅)	0		0	0.000	0.290	0.000	0.236	0.000	J853-ALC-AP75
102		T5-ALC-AP37	3.0mm厚鋁板	EC-DG-D334232-ZD1(閃粉古銅)	8		8	14.633	0.225	1.800	0.175	1.399	J853-ALC-AP76
103		T5-ALC-AP40	3.0mm厚鋁板	EC-DG-D334232-ZD1(閃粉古銅)	0		0	0.000	0.211	0.000	0.164	0.000	J853-ALC-AP77
104		T5-ALC-AP63	3.0mm厚鋁板	EC-DG-D334232-ZD1(閃粉古銅)	9		9	15.581	0.213	1.916	0.171	1.543	J853-ALC-AP78
105		T6-ALC-AP41	3.0mm厚鋁板	EC-DG-D334232-ZD1(閃粉古銅)	9		9	15.581	0.213	1.916	0.171	1.543	J853-ALC-AP78
106		T5-ALC-AP64	3.0mm厚鋁板	EC-DG-D334232-ZD1(閃粉古銅)	9		9	15.581	0.213	1.916	0.171	1.543	J853-ALC-AP78
107		T6-ALC-AP42	3.0mm厚鋁板	EC-DG-D334232-ZD1(閃粉古銅)	9		9	15.581	0.213	1.916	0.171	1.543	J853-ALC-AP78
108		T5-ALC-AP65	3.0mm厚鋁板	EC-DG-D334232-ZD1(閃粉古銅)	9		9	15.581	0.213	1.916	0.171	1.543	J853-ALC-AP80
109		T5-ALC-AP66	3.0mm厚鋁板	EC-DG-D334232-ZD1(閃粉古銅)	9		9	15.581	0.213	1.916	0.171	1.543	J853-ALC-AP81
110		T5-ALC-AP75	3.0mm厚鋁板	EC-DG-D334232-ZD1(閃粉古銅)	0		0	0.000	0.252	0.000	0.204	0.000	J853-ALC-AP82
111		T5-ALC-AP76	3.0mm厚鋁板	EC-DG-D334232-ZD1(閃粉古銅)	0		0	0.000	0.252	0.000	0.204	0.000	J853-ALC-AP82
112		T5-ALC-AP77	3.0mm厚鋁板	EC-DG-D334232-ZD1(閃粉古銅)	0		0	0.000	0.252	0.000	0.204	0.000	J853-ALC-AP84
113		T5-ALC-AP78	3.0mm厚鋁板	EC-DG-D334232-ZD1(閃粉古銅)	0		0	0.000	0.252	0.000	0.204	0.000	J853-ALC-AP85
114		T5-ALC-AP91	3.0mm厚鋁板	EC-DG-D334232-ZD1(閃粉古銅)	7		7	11.401	0.200	1.402	0.161	1.126	J853-ALC-AP86
115	B-改數量	T6-ALC-AP04	3.0mm厚鋁板	EC-DG-D334232-ZD1(閃粉古銅)	9		9	10.971	0.150	1.349	0.118	1.064	J853-ALC-AP87
116	B-改數量	T6-ALC-AP04	3.0mm厚鋁板	EC-DG-D334232-ZD1(閃粉古銅)	9		9	10.971	0.150	1.349	0.118	1.064	J853-ALC-AP87
117		T6-ALC-AP11	3.0mm厚鋁板	EC-DG-D334232-ZD1(閃粉古銅)	9		9	18.347	0.251	2.257	0.203	1.831	J853-ALC-AP88
118		T6-ALC-AP11	3.0mm厚鋁板	EC-DG-D334232-ZD1(閃粉古銅)	9		9	18.347	0.251	2.257	0.203	1.831	J853-ALC-AP88
119		T6-ALC-AP16	3.0mm厚鋁板	EC-DG-D334232-ZD1(閃粉古銅)	0		0	0.000	0.290	0.000	0.236	0.000	J853-ALC-AP89
120		T6-ALC-AP16	3.0mm厚鋁板	EC-DG-D334232-ZD1(閃粉古銅)	0		0	0.000	0.290	0.000	0.236	0.000	J853-ALC-AP89
121	B-改尺寸	T6-ALC-AP26	3.0mm厚鋁板	EC-DG-D334232-ZD1(閃粉古銅)	0		0	0.000	0.139	0.000	0.109	0.000	J853-ALC-AP90
122		T7-ALC-AP10	3.0mm厚鋁板	EC-DG-D334232-ZD1(閃粉古銅)	0		0	0.000	0.139	0.000	0.109	0.000	J853-ALC-AP90
123		T6-ALC-AP31	3.0mm厚鋁板	EC-DG-D334232-ZD1(閃粉古銅)	9		9	10.510	0.144	1.293	0.113	1.016	J853-ALC-AP91
124		T6-ALC-AP62	3.0mm厚鋁板	EC-DG-D334232-ZD1(閃粉古銅)	9		9	10.510	0.144	1.293	0.113	1.016	J853-ALC-AP91
125		T6-ALC-AP35	3.0mm厚鋁板	EC-DG-D334232-ZD1(閃粉古銅)	0		0	0.000	0.132	0.000	0.103	0.000	J853-ALC-AP92
126		T6-ALC-AP65	3.0mm厚鋁板	EC-DG-D334232-ZD1(閃粉古銅)	0		0	0.000	0.132	0.000	0.103	0.000	J853-ALC-AP92
127		T6-ALC-AP43	3.0mm厚鋁板	EC-DG-D334232-ZD1(閃粉古銅)	9		9	16.964	0.232	2.087	0.187	1.687	J853-ALC-AP93
128		T6-ALC-AP44	3.0mm厚鋁板	EC-DG-D334232-ZD1(閃粉古銅)	9		9	16.964	0.232	2.087	0.187	1.687	J853-ALC-AP94
129		T6-ALC-AP54	3.0mm厚鋁板	EC-DG-D334232-ZD1(閃粉古銅)	0		0	0.000	0.193	0.000	0.154	0.000	J853-ALC-AP95
130		T6-ALC-AP55	3.0mm厚鋁板	EC-DG-D334232-ZD1(閃粉古銅)	0		0	0.000	0.271	0.000	0.220	0.000	J853-ALC-AP96
131	取消	T6-ALC-AP62	3.0mm厚鋁板	EC-DG-D334232-ZD1(閃粉古銅)	0		0	0.000	0.144	0.000	0.113	0.000	J853-ALC-AP97
132	取消	T6-ALC-AP65	3.0mm厚鋁板	EC-DG-D334232-ZD1(閃粉古銅)	0		0	0.000	0.132	0.000	0.103	0.000	J853-ALC-AP98
133		T7-ALC-AP05	3.0mm厚鋁板	EC-DG-D334232-ZD1(閃粉古銅)	9		9	7.283	0.100	0.896	0.076	0.681	J853-ALC-AP99
134	取消	T7-ALC-AP10	3.0mm厚鋁板	EC-DG-D334232-ZD1(閃粉古銅)	0		0	0.000	0.139	0.000	0.109	0.000	J853-ALC-AP100
135		T7-ALC-AP16	3.0mm厚鋁板	EC-DG-D334232-ZD1(閃粉古銅)	9		9	14.910	0.204	1.834	0.166	1.495	J853-ALC-AP101
136		T7-ALC-AP20	3.0mm厚鋁板	EC-DG-D334232-ZD1(閃粉古銅)	0		0	0.000	0.191	0.000	0.155	0.000	J853-ALC-AP102
137		T7-ALC-AP24	3.0mm厚鋁板	EC-DG-D334232-ZD1(閃粉古銅)	8		8	30.338	0.466	3.732	0.386	3.086	J853-ALC-AP103
138		T7-ALC-AP29	3.0mm厚鋁板	EC-DG-D334232-ZD1(閃粉古銅)	0		0	0.000	0.506	0.000	0.419	0.000	J853-ALC-AP104
139		T7-ALC-AP34	3.0mm厚鋁板	EC-DG-D334232-ZD1(閃粉古銅)	9		9	29.982	0.410	3.688	0.338	3.040	J853-ALC-AP105
140		T7-ALC-AP37	3.0mm厚鋁板	EC-DG-D334232-ZD1(閃粉古銅)	0		0	0.000	0.398	0.000	0.328	0.000	J853-ALC-AP106
141		T5-ALC-AP06	3.0mm厚鋁板	EC-DG-D334232-ZD1(閃粉古銅)	1		1	1.823	0.224	0.224	0.181	0.181	J853-ALC-AP107
142		T5-ALC-AP06	3.0mm厚鋁板	EC-DG-D334232-ZD1(閃粉古銅)	7		7	12.764	0.224	1.570	0.181	1.267	J853-ALC-AP107
143		T6-ALC-AP33	3.0mm厚鋁板	EC-DG-D334232-ZD1(閃粉古銅)	9		9	16.411	0.224	2.019	0.181	1.629	J853-ALC-AP107
144		T6-ALC-AP33	3.0mm厚鋁板	EC-DG-D334232-ZD1(閃粉古銅)	9		9	16.411	0.224	2.019	0.181	1.629	J853-ALC-AP107

 美特鋁質 有限公司 MIDI Aluminium Fabricator Ltd.		工程號:	J853		計算:	LHR		日期:	2022/2/28		送呈:		
		地盤名稱:	錦上路-延平道		核對:	WSH		日期:	2022/3/1		副本:		
地盤用鋁板B.M.表		項目類別:	天花鋁板 (T5,T6,T7) 地盤用鋁板-MO2(17F~26F)					日期:					
		BM編號:	修改版次:	C-2022.05.25	A/C Code:		總V.F.:	762.00	總重量:	7207.20	此BM依據**拆圖資料計算		
序號	修改內容	鋁板圖號	鋁板名稱	顏色	實用	後備	總數	總重量	單件展開面積	總展開面積	單件V.F.	總V.F.	備註
									平方米		平方米		
145		T5-ALC-AP13	3.0mm厚鋁板	EC-DG-D334232-ZD1(閃粉古銅)	0		0	0.000	0.501	0.000	0.415	0.000	J853-ALC-AP108
146		T5-ALC-AP32	3.0mm厚鋁板	EC-DG-D334232-ZD1(閃粉古銅)	0		0	0.000	0.501	0.000	0.415	0.000	J853-ALC-AP108
147		T5-ALC-AP19	3.0mm厚鋁板	EC-DG-D334232-ZD1(閃粉古銅)	0		0	0.000	0.357	0.000	0.293	0.000	J853-ALC-AP109
148		T5-ALC-AP25	3.0mm厚鋁板	EC-DG-D334232-ZD1(閃粉古銅)	9		9	15.489	0.212	1.905	0.170	1.534	J853-ALC-AP110
149		T6-ALC-AP06	3.0mm厚鋁板	EC-DG-D334232-ZD1(閃粉古銅)	9		9	15.489	0.212	1.905	0.170	1.534	J853-ALC-AP110
150		T6-ALC-AP06	3.0mm厚鋁板	EC-DG-D334232-ZD1(閃粉古銅)	9		9	15.489	0.212	1.905	0.170	1.534	J853-ALC-AP110
151		T7-ALC-AP18	3.0mm厚鋁板	EC-DG-D334232-ZD1(閃粉古銅)	9		9	15.489	0.212	1.905	0.170	1.534	J853-ALC-AP110
152		T7-ALC-AP18	3.0mm厚鋁板	EC-DG-D334232-ZD1(閃粉古銅)	9		9	15.489	0.212	1.905	0.170	1.534	J853-ALC-AP110
153		T5-ALC-AP44	3.0mm厚鋁板	EC-DG-D334232-ZD1(閃粉古銅)	1		1	1.321	0.163	0.163	0.129	0.129	J853-ALC-AP111
154		T5-ALC-AP49	3.0mm厚鋁板	EC-DG-D334232-ZD1(閃粉古銅)	0		0	0.000	0.202	0.000	0.162	0.000	J853-ALC-AP112
155		T5-ALC-AP47	3.0mm厚鋁板	EC-DG-D334232-ZD1(閃粉古銅)	2		2	5.071	0.312	0.624	0.255	0.510	J853-ALC-AP113
156		T5-ALC-AP56	3.0mm厚鋁板	EC-DG-D334232-ZD1(閃粉古銅)	8		8	26.675	0.410	3.281	0.338	2.705	J853-ALC-AP114
157		T5-ALC-AP71	3.0mm厚鋁板	EC-DG-D334232-ZD1(閃粉古銅)	9		9	21.804	0.298	2.682	0.243	2.190	J853-ALC-AP115
158		T5-ALC-AP72	3.0mm厚鋁板	EC-DG-D334232-ZD1(閃粉古銅)	9		9	21.804	0.298	2.682	0.243	2.190	J853-ALC-AP116
159		T5-ALC-AP73	3.0mm厚鋁板	EC-DG-D334232-ZD1(閃粉古銅)	9		9	19.038	0.260	2.342	0.211	1.903	J853-ALC-AP117
160		T5-ALC-AP74	3.0mm厚鋁板	EC-DG-D334232-ZD1(閃粉古銅)	9		9	19.038	0.260	2.342	0.211	1.903	J853-ALC-AP118
161		T5-ALC-AP85	3.0mm厚鋁板	EC-DG-D334232-ZD1(閃粉古銅)	3		3	5.740	0.235	0.706	0.193	0.580	J853-ALC-AP119
162		T5-ALC-AP88	3.0mm厚鋁板	EC-DG-D334232-ZD1(閃粉古銅)	0		0	0.000	0.222	0.000	0.182	0.000	J853-ALC-AP120
163		T5-ALC-AP98	3.0mm厚鋁板	EC-DG-D334232-ZD1(閃粉古銅)	8		8	15.233	0.234	1.874	0.195	1.562	J853-ALC-AP121
164		T5-ALC-AP99	3.0mm厚鋁板	EC-DG-D334232-ZD1(閃粉古銅)	8		8	15.233	0.234	1.874	0.195	1.562	J853-ALC-AP121
165		T5-ALC-AP103	3.0mm厚鋁板	EC-DG-D334232-ZD1(閃粉古銅)	16		16	56.382	0.433	6.935	0.358	5.725	J853-ALC-AP123
166		T5-ALC-AP104	3.0mm厚鋁板	EC-DG-D334232-ZD1(閃粉古銅)	8		8	28.068	0.432	3.452	0.356	2.850	J853-ALC-AP124
167		T5-ALC-AP105	3.0mm厚鋁板	EC-DG-D334232-ZD1(閃粉古銅)	8		8	28.068	0.432	3.452	0.356	2.850	J853-ALC-AP125
168		T5-ALC-AP113	3.0mm厚鋁板	EC-DG-D334232-ZD1(閃粉古銅)	8		8	25.937	0.399	3.190	0.329	2.628	J853-ALC-AP126
169		T6-ALC-AP14	3.0mm厚鋁板	EC-DG-D334232-ZD1(閃粉古銅)	18		18	55.501	0.379	6.827	0.312	5.617	J853-ALC-AP127
170		T6-ALC-AP23	3.0mm厚鋁板	EC-DG-D334232-ZD1(閃粉古銅)	18		18	55.501	0.379	6.827	0.312	5.617	J853-ALC-AP128
171		T7-ALC-AP08	3.0mm厚鋁板	EC-DG-D334232-ZD1(閃粉古銅)	18		18	55.501	0.379	6.827	0.312	5.617	J853-ALC-AP128
172		T6-ALC-AP49	3.0mm厚鋁板	EC-DG-D334232-ZD1(閃粉古銅)	18		18	40.842	0.279	5.024	0.227	4.093	J853-ALC-AP129
173		T6-ALC-AP50	3.0mm厚鋁板	EC-DG-D334232-ZD1(閃粉古銅)	18		18	40.842	0.279	5.024	0.227	4.093	J853-ALC-AP130
174		T7-ALC-AP27	3.0mm厚鋁板	EC-DG-D334232-ZD1(閃粉古銅)	16		16	45.564	0.350	5.604	0.288	4.601	J853-ALC-AP131
175	B-改顏色	T5-ALC-AP05	3.0mm厚鋁板	ECW3D99332S-ZD1(素色白色)	1		1	6.888	0.847	0.847	0.710	0.710	J853-ALC-AP132
176	B-改顏色	T5-ALC-AP12	3.0mm厚鋁板	ECW3D99332S-ZD1(素色白色)	0		0	0.000	2.490	0.000	2.243	0.000	J853-ALC-AP133
177	B-改顏色	T5-ALC-AP31	3.0mm厚鋁板	ECW3D99332S-ZD1(素色白色)	0		0	0.000	2.490	0.000	2.243	0.000	J853-ALC-AP133
178	B-改顏色	T5-ALC-AP18	3.0mm厚鋁板	ECW3D99332S-ZD1(素色白色)	0		0	0.000	1.784	0.000	1.581	0.000	J853-ALC-AP134
179	取消	T5-ALC-AP24	3.0mm厚鋁板	ECW3D99332S-ZD1(素色白色)	0		0	0.000	0.806	0.000	0.672	0.000	J853-ALC-AP135
180	B-改顏色	T6-ALC-AP05	3.0mm厚鋁板	ECW3D99332S-ZD1(素色白色)	9		9	58.975	0.806	7.254	0.672	6.048	J853-ALC-AP135
181	B-改顏色	T6-ALC-AP05	3.0mm厚鋁板	ECW3D99332S-ZD1(素色白色)	9		9	58.975	0.806	7.254	0.672	6.048	J853-ALC-AP135
182	取消	T7-ALC-AP17	3.0mm厚鋁板	ECW3D99332S-ZD1(素色白色)	0		0	0.000	0.806	0.000	0.672	0.000	J853-ALC-AP135
183	取消	T5-ALC-AP31	3.0mm厚鋁板	ECW3D99332S-ZD1(素色白色)	0		0	0.000	2.490	0.000	2.243	0.000	J853-ALC-AP136
184	B-改顏色	T5-ALC-AP35	3.0mm厚鋁板	ECW3D99332S-ZD1(素色白色)	0		0	0.000	2.916	0.000	2.652	0.000	J853-ALC-AP137
185	B-改顏色	T5-ALC-AP38	3.0mm厚鋁板	ECW3D99332S-ZD1(素色白色)	8		8	52.668	0.810	6.478	0.675	5.400	J853-ALC-AP138
186	B-改顏色	T5-ALC-AP41	3.0mm厚鋁板	ECW3D99332S-ZD1(素色白色)	0		0	0.000	0.818	0.000	0.683	0.000	J853-ALC-AP139
187	B-改顏色	T5-ALC-AP45	3.0mm厚鋁板	ECW3D99332S-ZD1(素色白色)	1		1	6.525	0.803	0.803	0.660	0.660	J853-ALC-AP140
188	B-改顏色	T5-ALC-AP46	3.0mm厚鋁板	ECW3D99332S-ZD1(素色白色)	1		1	6.525	0.803	0.803	0.660	0.660	J853-ALC-AP141
189	B-改顏色	T5-ALC-AP50	3.0mm厚鋁板	ECW3D99332S-ZD1(素色白色)	0		0	0.000	1.071	0.000	0.912	0.000	J853-ALC-AP142
190	B-改顏色	T5-ALC-AP51	3.0mm厚鋁板	ECW3D99332S-ZD1(素色白色)	0		0	0.000	1.071	0.000	0.912	0.000	J853-ALC-AP143
191	B-改顏色	T5-ALC-AP55	3.0mm厚鋁板	ECW3D99332S-ZD1(素色白色)	9		9	73.043	0.998	8.984	0.828	7.454	J853-ALC-AP144
192	B-改顏色	T5-ALC-AP58	3.0mm厚鋁板	ECW3D99332S-ZD1(素色白色)	0		0	0.000	1.395	0.000	1.204	0.000	J853-ALC-AP145

 美特鋁質 有限公司 MIDI Aluminium Fabricator Ltd.		工程號: J853 地點名稱: 錦上路-延平道	計算: LHR 核對: WSH	日期: 2022/2/28 日期: 2022/3/1	送呈: 副本:									
地盤用鋁板B.M.表		項目類別: 天花鋁板 (T5,T6,T7) 地盤用鋁板-MO2(17F~26F)	日期:											
BM編號:	修改版本: C-2022.05.25	A/C Code:	總V.F.: 762.00	總重量: 7207.20	此BM依據**拆圖資料計算									
序號	修改內容	鋁板圖號	鋁板名稱	顏色	實用	後備	總數	總重量	單件展開面積	總展開面積	單件V.F.	總V.F.	備註	
									平方米				平方米	
193	B-改顏色	T5-ALC-AP67	3.0mm厚鋁板	ECW3D993332S-ZD1(紫色白色)	9		9	74.398	1.017	9.151	0.863	7.763		J853-ALC-AP146
194	B-改顏色	T5-ALC-AP68	3.0mm厚鋁板	ECW3D993332S-ZD1(紫色白色)	9		9	74.398	1.017	9.151	0.863	7.763		J853-ALC-AP147
195	B-改顏色	T5-ALC-AP69	3.0mm厚鋁板	ECW3D993332S-ZD1(紫色白色)	9		9	74.398	1.017	9.151	0.863	7.763		J853-ALC-AP148
196	B-改顏色	T5-ALC-AP70	3.0mm厚鋁板	ECW3D993332S-ZD1(紫色白色)	9		9	74.398	1.017	9.151	0.863	7.763		J853-ALC-AP149
197	B-改顏色	T5-ALC-AP79	3.0mm厚鋁板	ECW3D993332S-ZD1(紫色白色)	0		0	0.000	1.275	0.000	1.104	0.000		J853-ALC-AP150
198	B-改顏色	T5-ALC-AP80	3.0mm厚鋁板	ECW3D993332S-ZD1(紫色白色)	0		0	0.000	1.275	0.000	1.104	0.000		J853-ALC-AP151
199	B-改顏色	T5-ALC-AP81	3.0mm厚鋁板	ECW3D993332S-ZD1(紫色白色)	0		0	0.000	1.275	0.000	1.104	0.000		J853-ALC-AP152
200	B-改顏色	T5-ALC-AP82	3.0mm厚鋁板	ECW3D993332S-ZD1(紫色白色)	0		0	0.000	1.275	0.000	1.104	0.000		J853-ALC-AP153
201	B-改顏色	T5-ALC-AP86	3.0mm厚鋁板	ECW3D993332S-ZD1(紫色白色)	9		9	60.260	0.824	7.412	0.688	6.192		J853-ALC-AP154
202	B-改顏色	T5-ALC-AP89	3.0mm厚鋁板	ECW3D993332S-ZD1(紫色白色)	0		0	0.000	0.832	0.000	0.696	0.000		J853-ALC-AP155
203	B-改顏色	T5-ALC-AP92	3.0mm厚鋁板	ECW3D993332S-ZD1(紫色白色)	7		7	48.218	0.847	5.931	0.710	4.968		J853-ALC-AP156
204	B-改顏色	T5-ALC-AP100	3.0mm厚鋁板	ECW3D993332S-ZD1(紫色白色)	16		16	271.531	2.087	33.399	1.863	29.814		J853-ALC-AP157
205	B-改顏色	T5-ALC-AP101	3.0mm厚鋁板	ECW3D993332S-ZD1(紫色白色)	8		8	134.693	2.071	16.567	1.848	14.784		J853-ALC-AP158
206	B-改顏色	T5-ALC-AP102	3.0mm厚鋁板	ECW3D993332S-ZD1(紫色白色)	8		8	134.693	2.071	16.567	1.848	14.784		J853-ALC-AP159
207	B-改顏色	T5-ALC-AP110	3.0mm厚鋁板	ECW3D993332S-ZD1(紫色白色)	8		8	88.335	1.358	10.865	1.182	9.458		J853-ALC-AP160
208	B-改顏色	T5-ALC-AP111	3.0mm厚鋁板	ECW3D993332S-ZD1(紫色白色)	8		8	88.894	1.367	10.934	1.190	9.522		J853-ALC-AP161
209	B-改顏色	T5-ALC-AP112	3.0mm厚鋁板	ECW3D993332S-ZD1(紫色白色)	8		8	88.894	1.367	10.934	1.190	9.522		J853-ALC-AP162
210	取消	T5-ALC-AP114	3.0mm厚鋁板	ECW3D993332S-ZD1(紫色白色)	0		0	0.000	0.089	0.000	0.048	0.000		J853-ALC-AP163
211	B-改顏色	T6-ALC-AP12	3.0mm厚鋁板	ECW3D993332S-ZD1(紫色白色)	9		9	161.954	2.213	19.921	1.987	17.885		J853-ALC-AP164
212	B-改顏色	T6-ALC-AP13	3.0mm厚鋁板	ECW3D993332S-ZD1(紫色白色)	9		9	161.954	2.213	19.921	1.987	17.885		J853-ALC-AP165
213	B-改顏色	T6-ALC-AP17	3.0mm厚鋁板	ECW3D993332S-ZD1(紫色白色)	0		0	0.000	2.539	0.000	2.296	0.000		J853-ALC-AP166
214	B-改顏色	T6-ALC-AP17	3.0mm厚鋁板	ECW3D993332S-ZD1(紫色白色)	0		0	0.000	2.539	0.000	2.296	0.000		J853-ALC-AP166
215	B-改顏色	T7-ALC-AP11	3.0mm厚鋁板	ECW3D993332S-ZD1(紫色白色)	0		0	0.000	2.539	0.000	2.296	0.000		J853-ALC-AP166
216	B-改顏色	T6-ALC-AP18	3.0mm厚鋁板	ECW3D993332S-ZD1(紫色白色)	0		0	0.000	2.539	0.000	2.296	0.000		J853-ALC-AP167
217	B-改顏色	T6-ALC-AP18	3.0mm厚鋁板	ECW3D993332S-ZD1(紫色白色)	0		0	0.000	2.539	0.000	2.296	0.000		J853-ALC-AP167
218	B-改顏色	T7-ALC-AP12	3.0mm厚鋁板	ECW3D993332S-ZD1(紫色白色)	0		0	0.000	2.539	0.000	2.296	0.000		J853-ALC-AP167
219	B-改顏色	T6-ALC-AP21	3.0mm厚鋁板	ECW3D993332S-ZD1(紫色白色)	9		9	161.954	2.213	19.921	1.987	17.885		J853-ALC-AP168
220	B-改顏色	T7-ALC-AP06	3.0mm厚鋁板	ECW3D993332S-ZD1(紫色白色)	9		9	161.954	2.213	19.921	1.987	17.885		J853-ALC-AP168
221	B-改顏色	T6-ALC-AP22	3.0mm厚鋁板	ECW3D993332S-ZD1(紫色白色)	9		9	161.954	2.213	19.921	1.987	17.885		J853-ALC-AP169
222	B-改顏色	T7-ALC-AP07	3.0mm厚鋁板	ECW3D993332S-ZD1(紫色白色)	9		9	161.954	2.213	19.921	1.987	17.885		J853-ALC-AP169
223	B-改顏色	T6-ALC-AP27	3.0mm厚鋁板	ECW3D993332S-ZD1(紫色白色)	0		0	0.000	0.815	0.000	0.680	0.000		J853-ALC-AP170
224	取消	T7-ALC-AP21	3.0mm厚鋁板	ECW3D993332S-ZD1(紫色白色)	0		0	0.000	0.815	0.000	0.680	0.000		J853-ALC-AP170
225	B-改顏色	T6-ALC-AP32	3.0mm厚鋁板	ECW3D993332S-ZD1(紫色白色)	9		9	59.618	0.815	7.333	0.680	6.120		J853-ALC-AP171
226	B-改顏色	T6-ALC-AP36	3.0mm厚鋁板	ECW3D993332S-ZD1(紫色白色)	0		0	0.000	0.824	0.000	0.689	0.000		J853-ALC-AP172
227	B-改顏色	T6-ALC-AP45	3.0mm厚鋁板	ECW3D993332S-ZD1(紫色白色)	9		9	69.854	0.955	8.592	0.806	7.256		J853-ALC-AP173
228	B-改顏色	T6-ALC-AP46	3.0mm厚鋁板	ECW3D993332S-ZD1(紫色白色)	9		9	69.854	0.955	8.592	0.806	7.256		J853-ALC-AP174
229	B-改顏色	T6-ALC-AP47	3.0mm厚鋁板	ECW3D993332S-ZD1(紫色白色)	9		9	78.942	1.079	9.710	0.919	8.269		J853-ALC-AP175
230	B-改顏色	T6-ALC-AP48	3.0mm厚鋁板	ECW3D993332S-ZD1(紫色白色)	9		9	78.942	1.079	9.710	0.919	8.269		J853-ALC-AP176
231	B-改顏色	T6-ALC-AP56	3.0mm厚鋁板	ECW3D993332S-ZD1(紫色白色)	0		0	0.000	1.338	0.000	1.163	0.000		J853-ALC-AP177
232	B-改顏色	T6-ALC-AP57	3.0mm厚鋁板	ECW3D993332S-ZD1(紫色白色)	0		0	0.000	1.338	0.000	1.163	0.000		J853-ALC-AP178
233	B-改顏色	T6-ALC-AP58	3.0mm厚鋁板	ECW3D993332S-ZD1(紫色白色)	0		0	0.000	1.339	0.000	1.164	0.000		J853-ALC-AP179
234	B-改顏色	T6-ALC-AP59	3.0mm厚鋁板	ECW3D993332S-ZD1(紫色白色)	0		0	0.000	1.339	0.000	1.164	0.000		J853-ALC-AP180
235	B-改顏色	T6-ALC-AP63	3.0mm厚鋁板	ECW3D993332S-ZD1(紫色白色)	9		9	59.618	0.815	7.333	0.680	6.120		J853-ALC-AP181
236	B-改顏色	T6-ALC-AP66	3.0mm厚鋁板	ECW3D993332S-ZD1(紫色白色)	0		0	0.000	0.824	0.000	0.689	0.000		J853-ALC-AP182
237	B-改顏色	T7-ALC-AP25	3.0mm厚鋁板	ECW3D993332S-ZD1(紫色白色)	8		8	133.279	2.049	16.393	1.832	14.656		J853-ALC-AP183
238	B-改顏色	T7-ALC-AP26	3.0mm厚鋁板	ECW3D993332S-ZD1(紫色白色)	8		8	133.279	2.049	16.393	1.832	14.656		J853-ALC-AP184
239	B-改顏色	T7-ALC-AP30	3.0mm厚鋁板	ECW3D993332S-ZD1(紫色白色)	0		0	0.000	2.351	0.000	2.117	0.000		J853-ALC-AP185
240	B-改顏色	T7-ALC-AP31	3.0mm厚鋁板	ECW3D993332S-ZD1(紫色白色)	0		0	0.000	2.351	0.000	2.117	0.000		J853-ALC-AP186

 美特鋁質 有限公司 MIDI Aluminium Fabricator Ltd.		工程號: J853 地盤名稱: 錦上路-延平道	計算: LHR 核對: WSH	日期: 2022/2/28 日期: 2022/3/1	送呈: 副本:									
地盤用鋁板B.M.表		項目類別: 天花鋁板 (T5,T6,T7) 地盤用鋁板-MO2(17F~26F)		日期:										
BM編號:		修改版次: C-2022.05.25	A/C Code:	總V.F.: 762.00	總重量: 7207.20									
<small>此BM依據**拆圖資料計算</small>														
序號	修改內容	鋁板圖號	鋁板名稱	顏色	實用	後備	總數	總重量	單件展開面積	總展開面積	單件V.F.	總V.F.	備註	
									平方米		平方米			
241	B-改顏色	T7-ALC-AP35	3.0mm厚鋁板	ECW3D993332S-ZD1(素色白色)	9		9	78.891	1.078	9.704	0.920	8.280		J853-ALC-AP187
242	B-改顏色	T7-ALC-AP38	3.0mm厚鋁板	ECW3D993332S-ZD1(素色白色)	0		0	0.000	1.087	0.000	0.928	0.000		J853-ALC-AP188
243		T5-ALC-AP20A	3.0mm厚鋁板	EC-DG-D334232-ZD1(閃粉古銅)	8		8	43.631	0.671	5.367	0.578	4.624		J853-ALC-AP601
244		T5-ALC-AP20A	3.0mm厚鋁板	EC-DG-D334232-ZD1(閃粉古銅)	1		1	5.658	0.696	0.696	0.600	0.600		J853-ALC-AP602
245		T5-ALC-AP52A	3.0mm厚鋁板	EC-DG-D334232-ZD1(閃粉古銅)	1		1	4.400	0.541	0.541	0.452	0.452		J853-ALC-AP603
246		T5-ALC-AP53A	3.0mm厚鋁板	EC-DG-D334232-ZD1(閃粉古銅)	1		1	3.763	0.463	0.463	0.387	0.387		J853-ALC-AP604
247		T5-ALC-AP21	3.0mm厚鋁板	EC-DG-D334232-ZD1(閃粉古銅)	1		1	3.389	0.417	0.417	0.345	0.345		J853-ALC-AP605
248		T7-ALC-AP14	3.0mm厚鋁板	EC-DG-D334232-ZD1(閃粉古銅)	9		9	37.923	0.518	4.665	0.443	3.983		J853-ALC-AP606
249		T7-ALC-AP19	3.0mm厚鋁板	EC-DG-D334232-ZD1(閃粉古銅)	0		0	0.000	0.593	0.000	0.509	0.000		J853-ALC-AP607
250		T5-ALC-AP54A	3.0mm厚鋁板	EC-DG-D334232-ZD1(閃粉古銅)	1		1	2.199	0.270	0.270	0.219	0.219		J853-ALC-AP608
251		T5-ALC-AP108	3.0mm厚鋁板	EC-DG-D334232-ZD1(閃粉古銅)	8		8	18.573	0.286	2.285	0.237	1.895		J853-ALC-AP609
252	B-取消	T6-ALC-AP104A	3.0mm厚鋁板	EC-DG-D334232-ZD1(閃粉古銅)	0		0	0.000	0.164	0.000	0.131	0.000		J853-ALC-AP610
253		T5-ALC-AP25A	3.0mm厚鋁板	EC-DG-D334232-ZD1(閃粉古銅)	8		8	13.051	0.201	1.605	0.161	1.290		J853-ALC-AP611
254		T5-ALC-AP25B	3.0mm厚鋁板	EC-DG-D334232-ZD1(閃粉古銅)	1		1	1.052	0.129	0.129	0.092	0.092		J853-ALC-AP612
255		T5-ALC-AP114	3.0mm厚鋁板	EC-DG-D334232-ZD1(閃粉古銅)	8		8	26.143	0.402	3.216	0.332	2.653		J853-ALC-AP613
256		T5-ALC-AP56A	3.0mm厚鋁板	EC-DG-D334232-ZD1(閃粉古銅)	1		1	2.038	0.251	0.251	0.183	0.183		J853-ALC-AP614
257	B-改顏色	T5-ALC-AP24	3.0mm厚鋁板	ECW3D993332S-ZD1(素色白色)	1		1	6.731	0.828	0.828	0.692	0.692		J853-ALC-AP615
258	B-改顏色	T7-ALC-AP17	3.0mm厚鋁板	ECW3D993332S-ZD1(素色白色)	9		9	60.260	0.824	7.412	0.688	6.192		J853-ALC-AP616
259	B-改顏色	T7-ALC-AP21	3.0mm厚鋁板	ECW3D993332S-ZD1(素色白色)	0		0	0.000	0.832	0.000	0.696	0.000		J853-ALC-AP617



總計: 1312 7207.20 886.49 762.00



美特鋁質 有限公司
MIDI Aluminium Fabricator Ltd.

工程號	J853	地盤	錦上路
-----	------	----	-----

送地盤

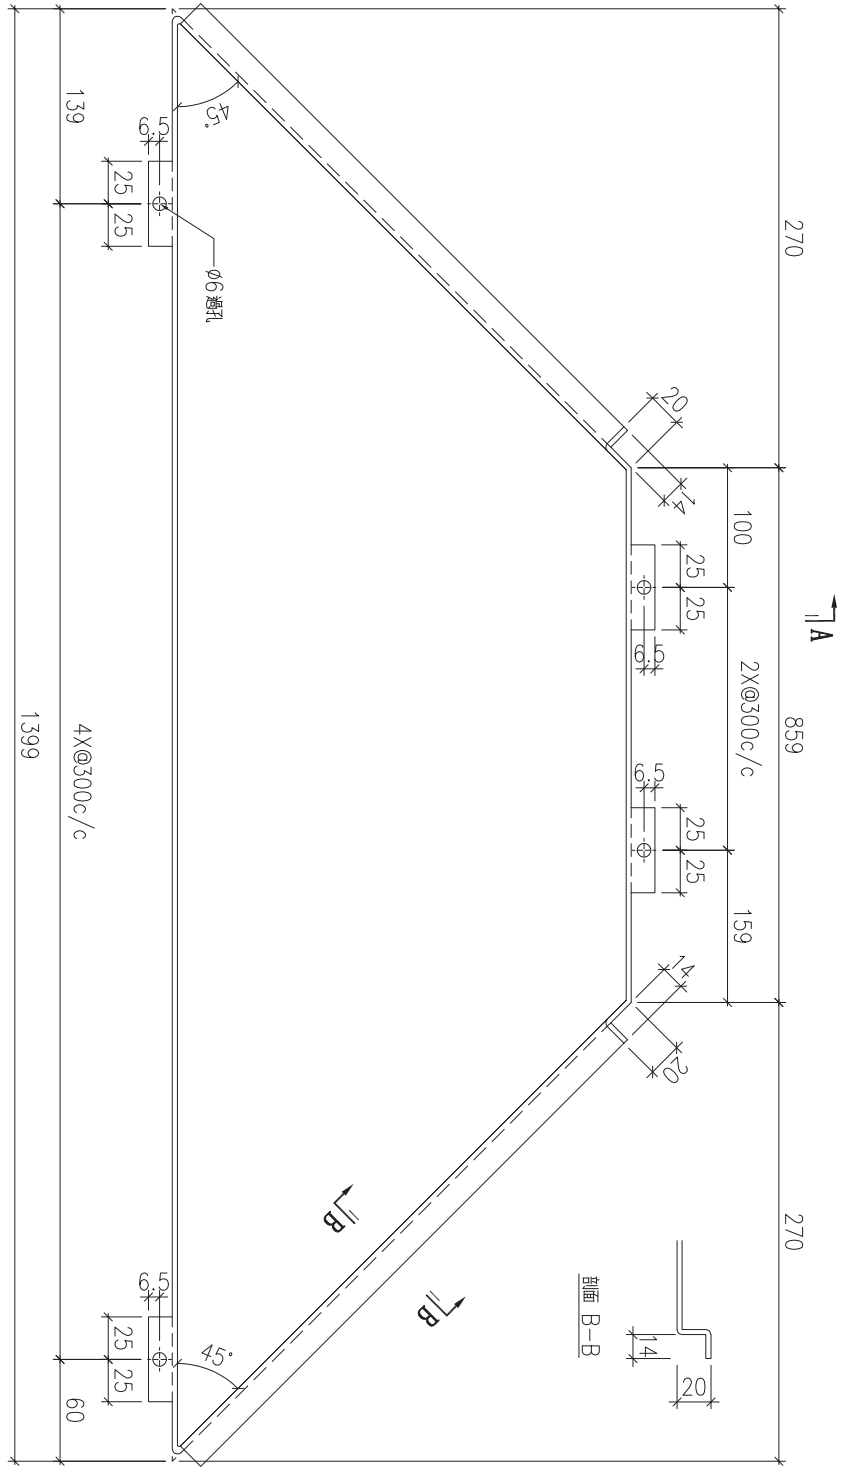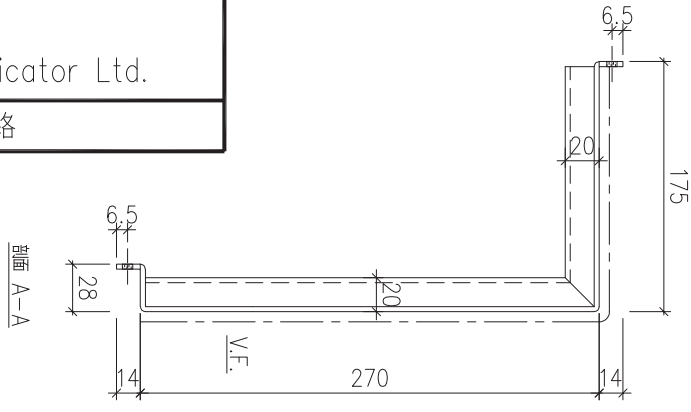

序號	物料編號	數量	安裝位置	樓層
01	T5-ALC-AP01	10	見派位圖	T5 FLAT A 6~17/F
02	T5-ALC-AP01	7	見派位圖	T5 FLAT A 17~23/F
03	T6-ALC-AP28	14	見派位圖	T6 FLAT C 10~26/F
04	T6-ALC-AP28	14	見派位圖	T6 FLAT D 10~26/F

名稱	天花鋁板加工圖	制圖	LHR	2022.2.19	修改		
材料	3mm厚鋁板 (3003H14)	復核	-	-	日期		
顏色	EC-DG-D334232-ZD1 (閃粉古銅)	批準			圖號	J853-ALC-AP01	



美特鋁質 有限公司
MIDI Aluminium Fabricator Ltd.



工程號

J853

地盤

錦上路

送地盤

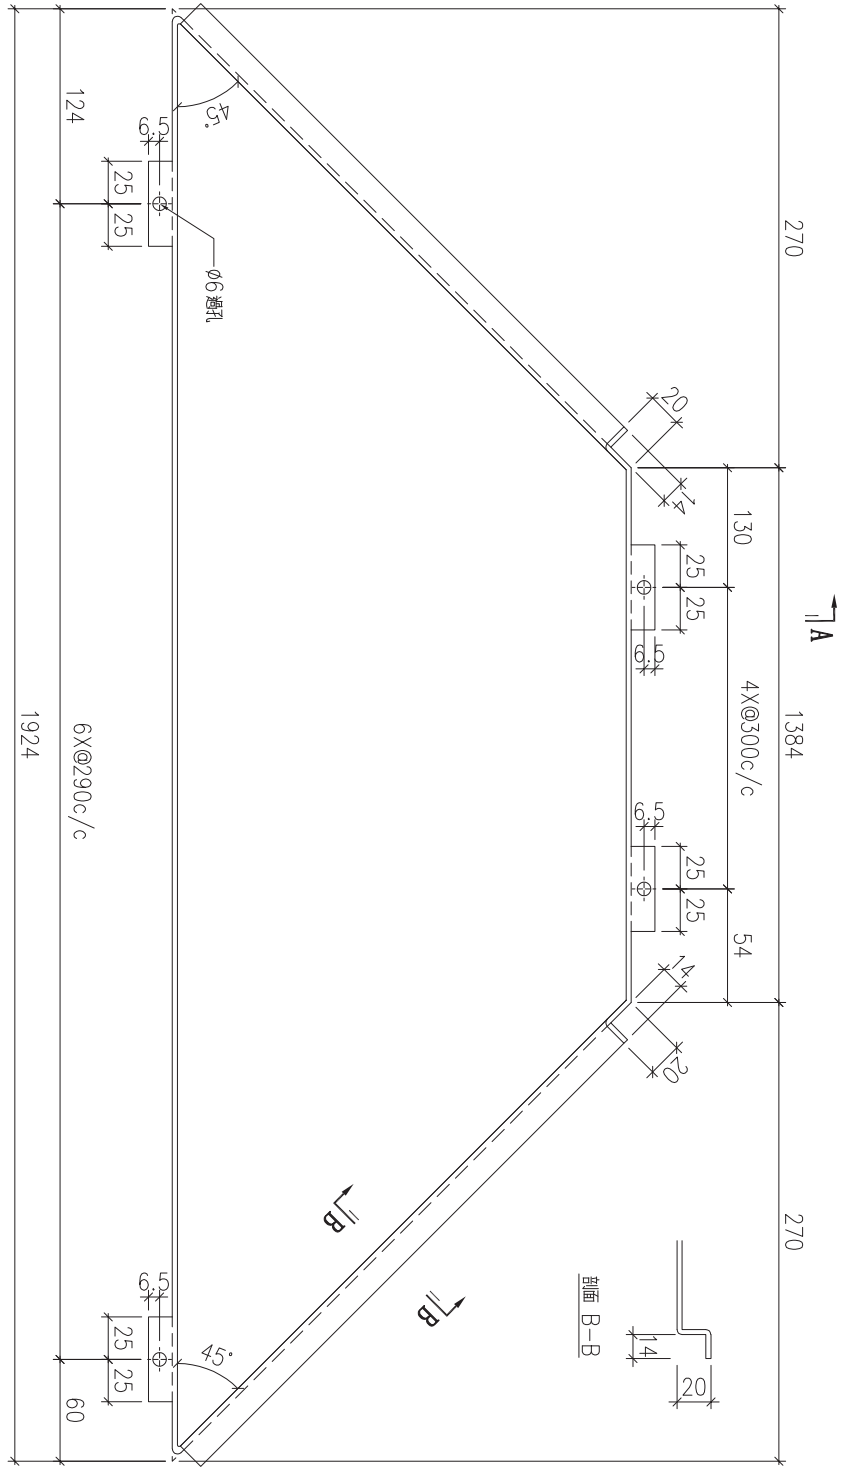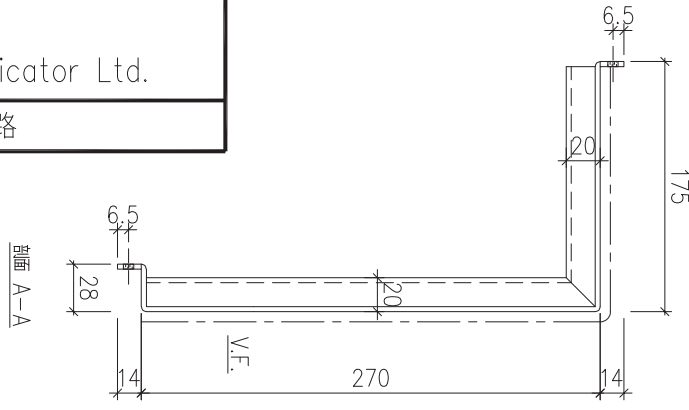

序號	物料編號	數量	安裝位置	樓層
01	T5-ALC-AP14	9	見派位圖	T5 FLAT A 6~16/F

名稱	天花鋁板加工圖	制圖	LHR	2022.2.19	修改		
材料	3mm厚鋁板 (3003H14)	復核	-	-	日期		
顏色	EC-DG-D334232-ZD1(閃粉古銅)	批準			圖號	J853-ALC-AP02	



美特鋁質 有限公司
MIDI Aluminium Fabricator Ltd.



工程號

J853

地盤

錦上路

送地盤

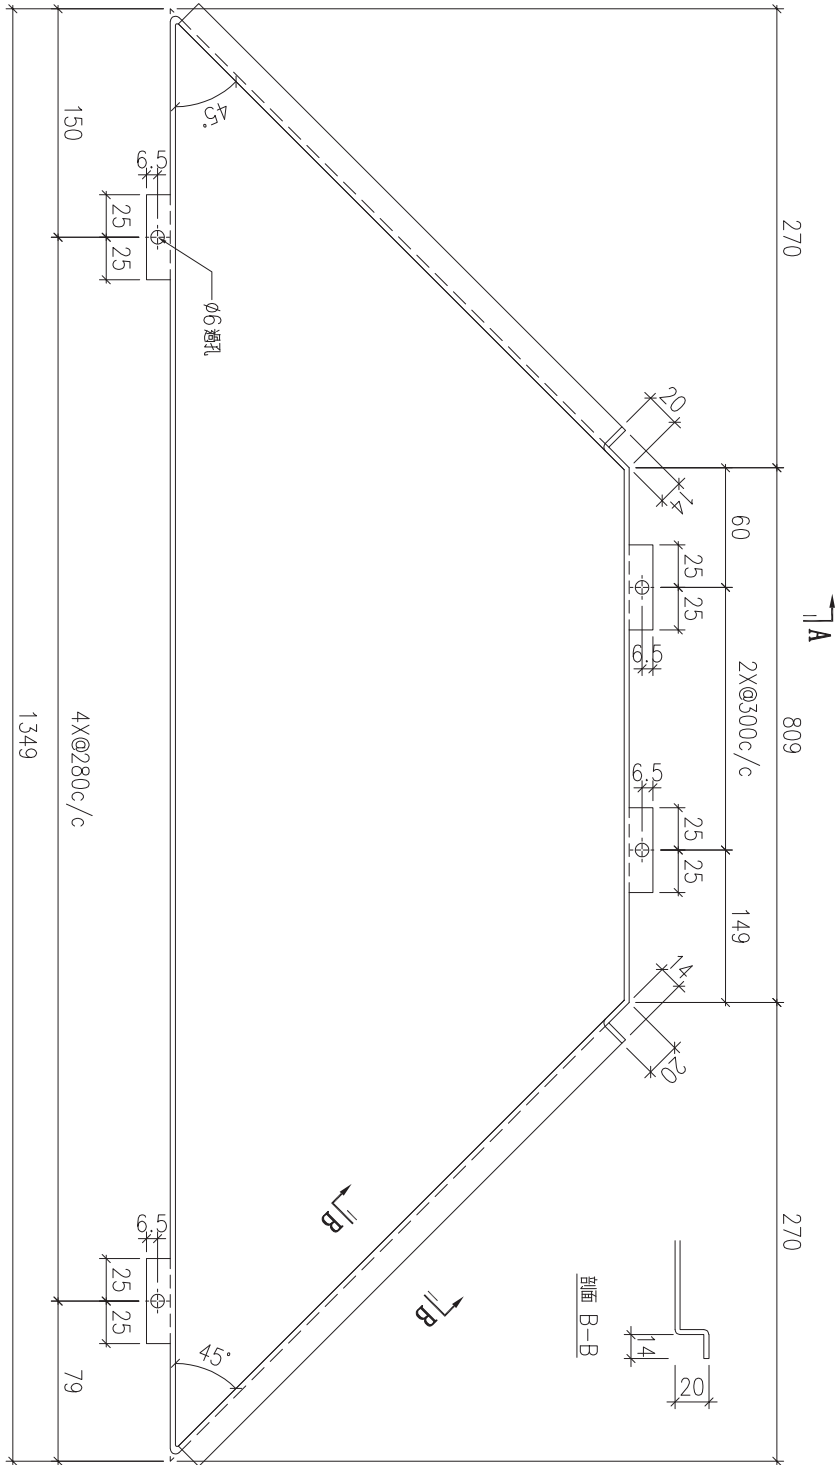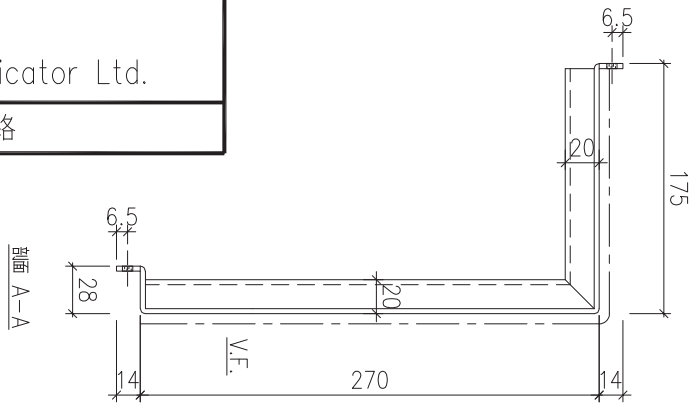

序號	物料編號	數量	安裝位置	樓層
01				
02				
03	T5-ALC-AP20	13	見派位圖	T5 FLAT F 11~26/F
04	T6-ALC-AP01	17	見派位圖	T6 FLAT A 6~26/F
05	T6-ALC-AP01	18	見派位圖	T6 FLAT B 6~26/F
06	T7-ALC-AP13	17	見派位圖	T7 FLAT A 7~26/F

名稱	天花鋁板加工圖	制圖	LHR	2022.2.19	修改	A
材料	3mm厚鋁板 (3003H14)	復核	-	-	日期	2022.3.20
顏色	EC-DG-D334232-ZD1 (閃粉古銅)	批準			圖號	J853-ALC-AP03



美特鋁質 有限公司
MIDI Aluminium Fabricator Ltd.


工程號

J853

地盤

錦上路

送地盤

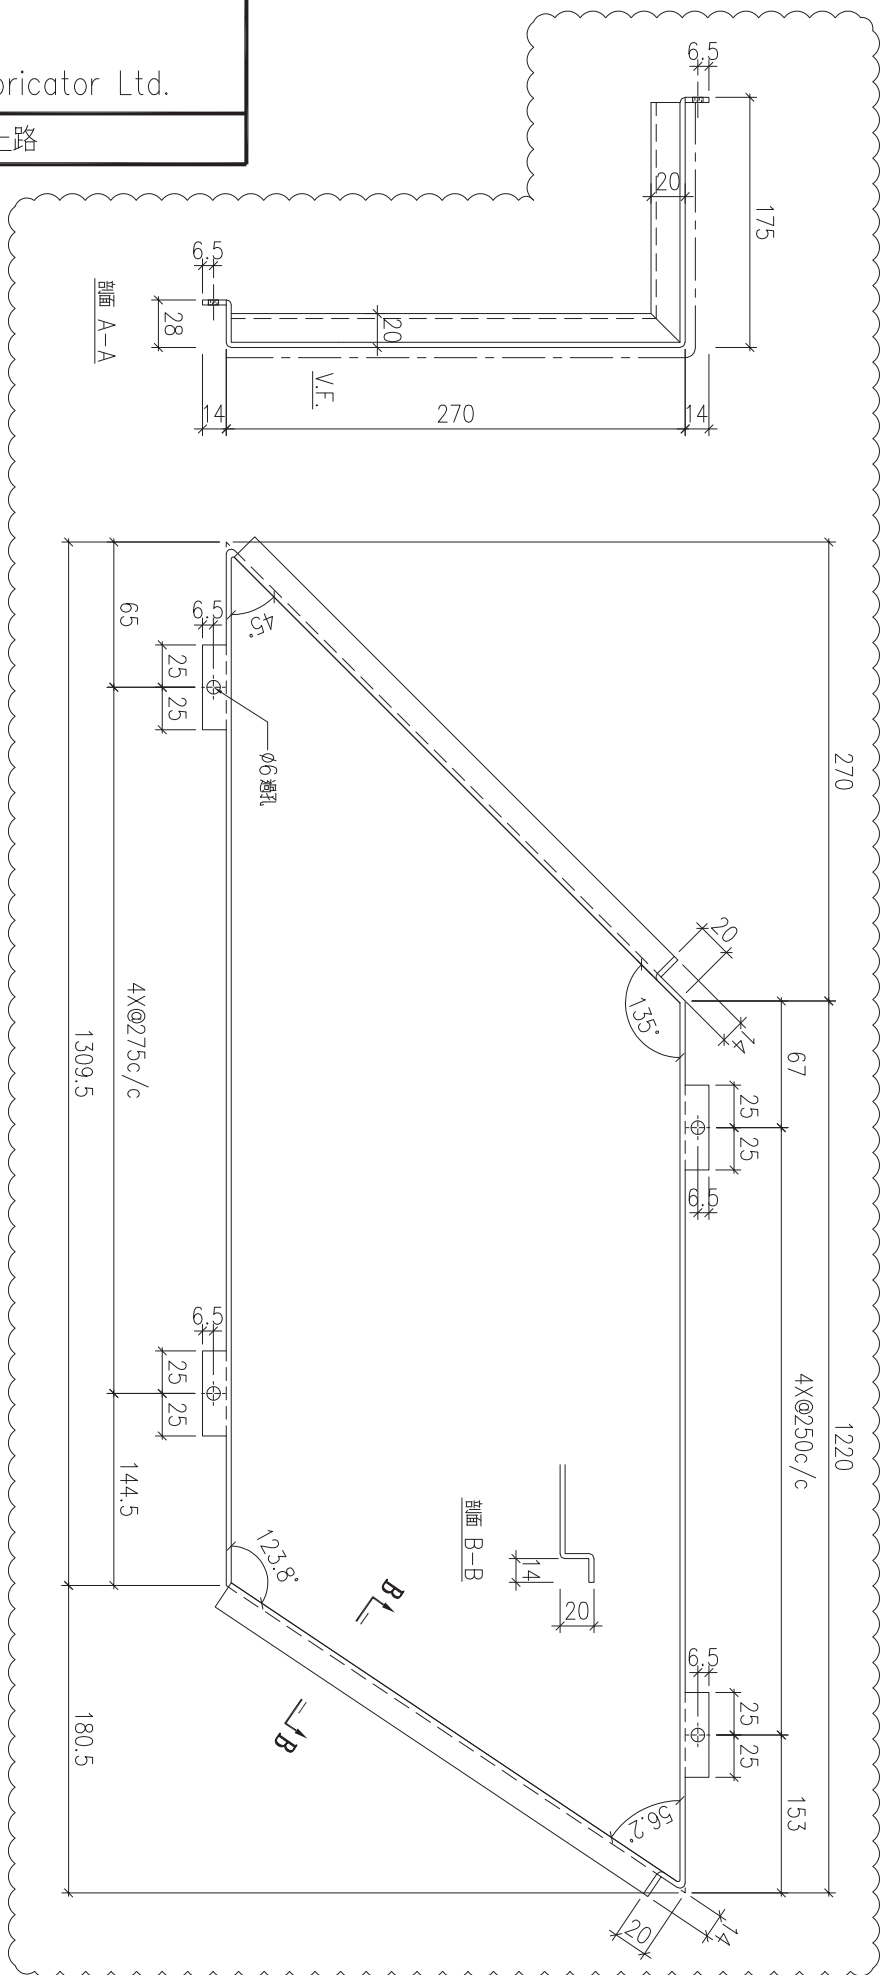

序號	物料編號	數量	安裝位置	樓層
01	T5-ALC-AP52	8	見派位圖	T5 FLAT E 18~26/F


名稱	天花鋁板加工圖	制圖	LHR	2022.2.19	修改	A	
材料	3mm厚鋁板 (3003H14)	復核	-	-	日期	2022.3.23	
顏色	EC-DG-D334232-ZD1(閃粉古銅)	批準			圖號	J853-ALC-AP04	



美特鋁質 有限公司
MIDI Aluminium Fabricator Ltd.

工程號	J853	地盤	錦上路
-----	------	----	-----

送地盤

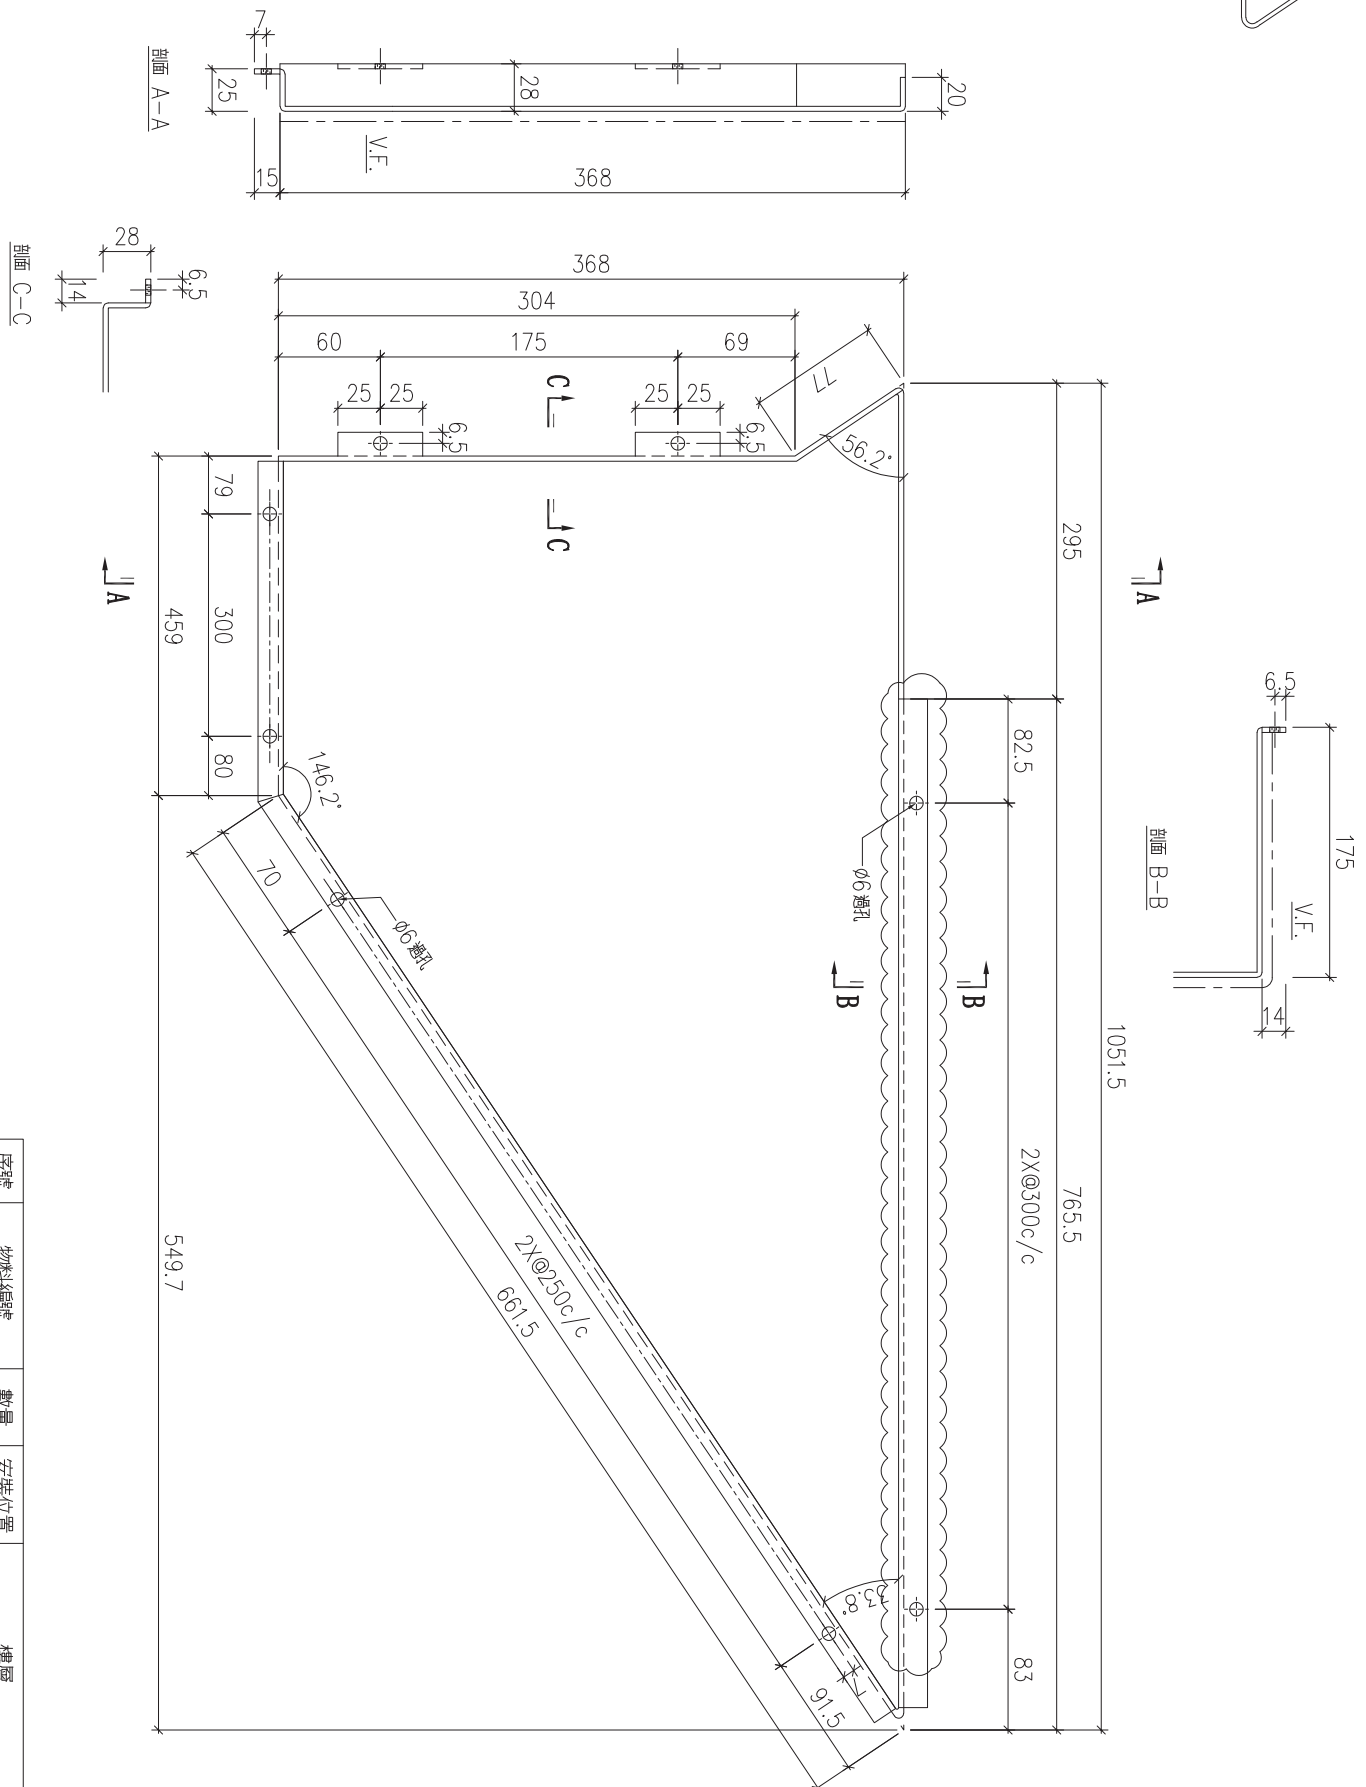

序號	物料編號	數量	安裝位置	樓層
01	T5-ALC-AP53	8	見派位圖	T5 FLAT E 18~26/F

名稱	天花鋁板加工圖	制圖	LHR	2022.2.19	修改	A	B
材料	3mm厚鋁板 (3003H14)	復核	-	-	日期	2022.3.23	2022.5.25
顏色	EC-DG-D334232-ZD1(閃粉古銅)	批準			圖號	J853-ALC-AP05	



美特鋁質 有限公司
MIDI Aluminium Fabricator Ltd.


工程號

J853

地盤

錦上路

送地盤

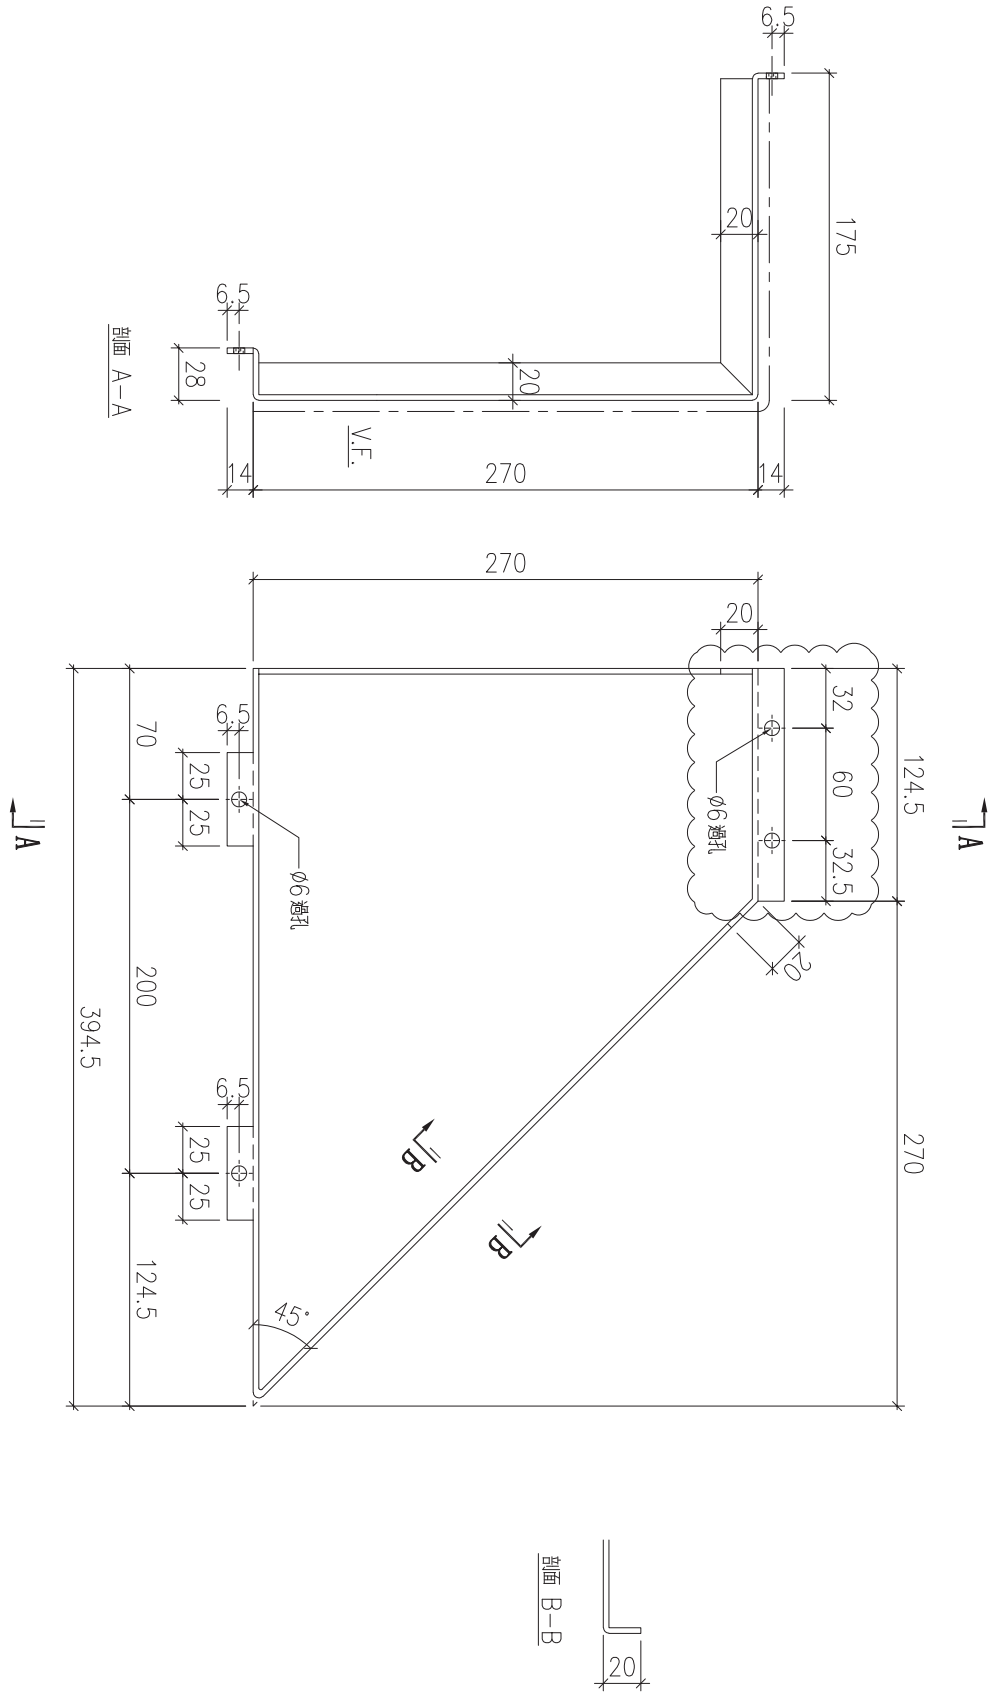

序號	物料編號	數量	安裝位置	樓層
01	T5-ALC-AP02	10	見派位圖	T5 FLAT A 6~17/F

名稱	天花鋁板加工圖	制圖	LHR	2022.2.19	修改	A	B
材料	3mm厚鋁板 (3003H14)	復核	-	-	日期	2022.3.21	2022.5.25
顏色	EC-DG-D334232-ZD1(閃粉古銅)	批準			圖號	J853-ALC-AP07	





美特鋁質 有限公司
MIDI Aluminium Fabricator Ltd.

工程號

J853

地盤

錦上路

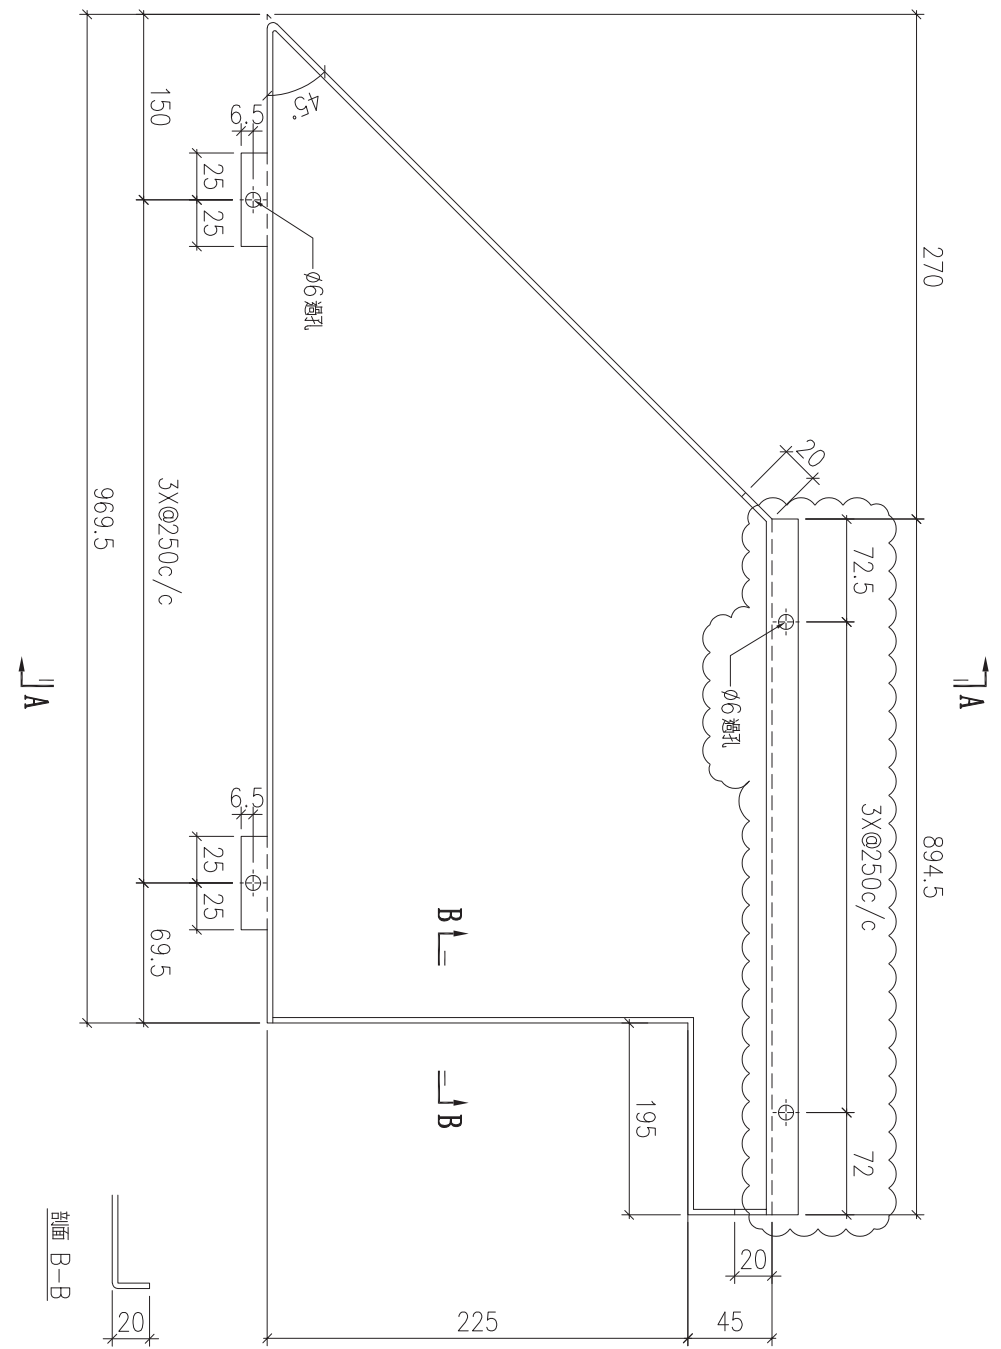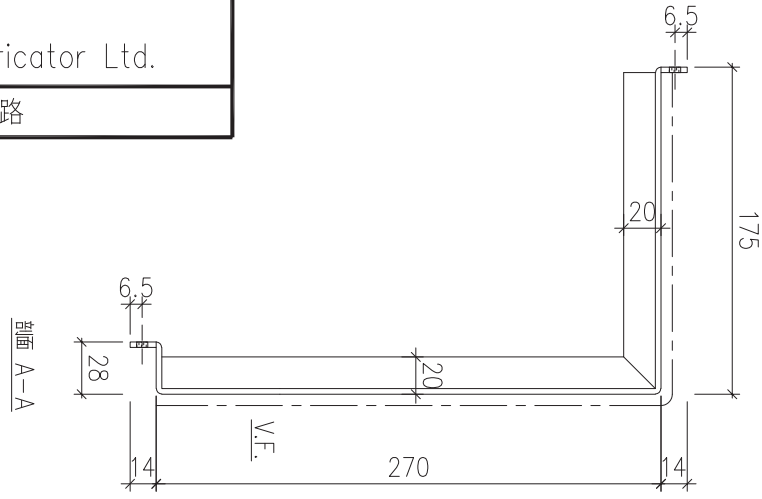

序號	物料編號	數量	安裝位置	樓層
01	T5-ALC-AP03	10	見派位圖	T5 FLAT A 6~17/F

名稱	天花鋁板加工圖	制圖	LHR	2022.2.19	修改	A	B
材料	3mm厚鋁板 (3003H14)	復核	-	-	日期	2022.3.21	2022.5.25
顏色	EC-DG-D334232-ZD1(閃粉古銅)	批準			圖號	J853-ALC-AP08	





美特鋁質 有限公司
MIDI Aluminium Fabricator Ltd.

工程號

J853

地盤

錦上路

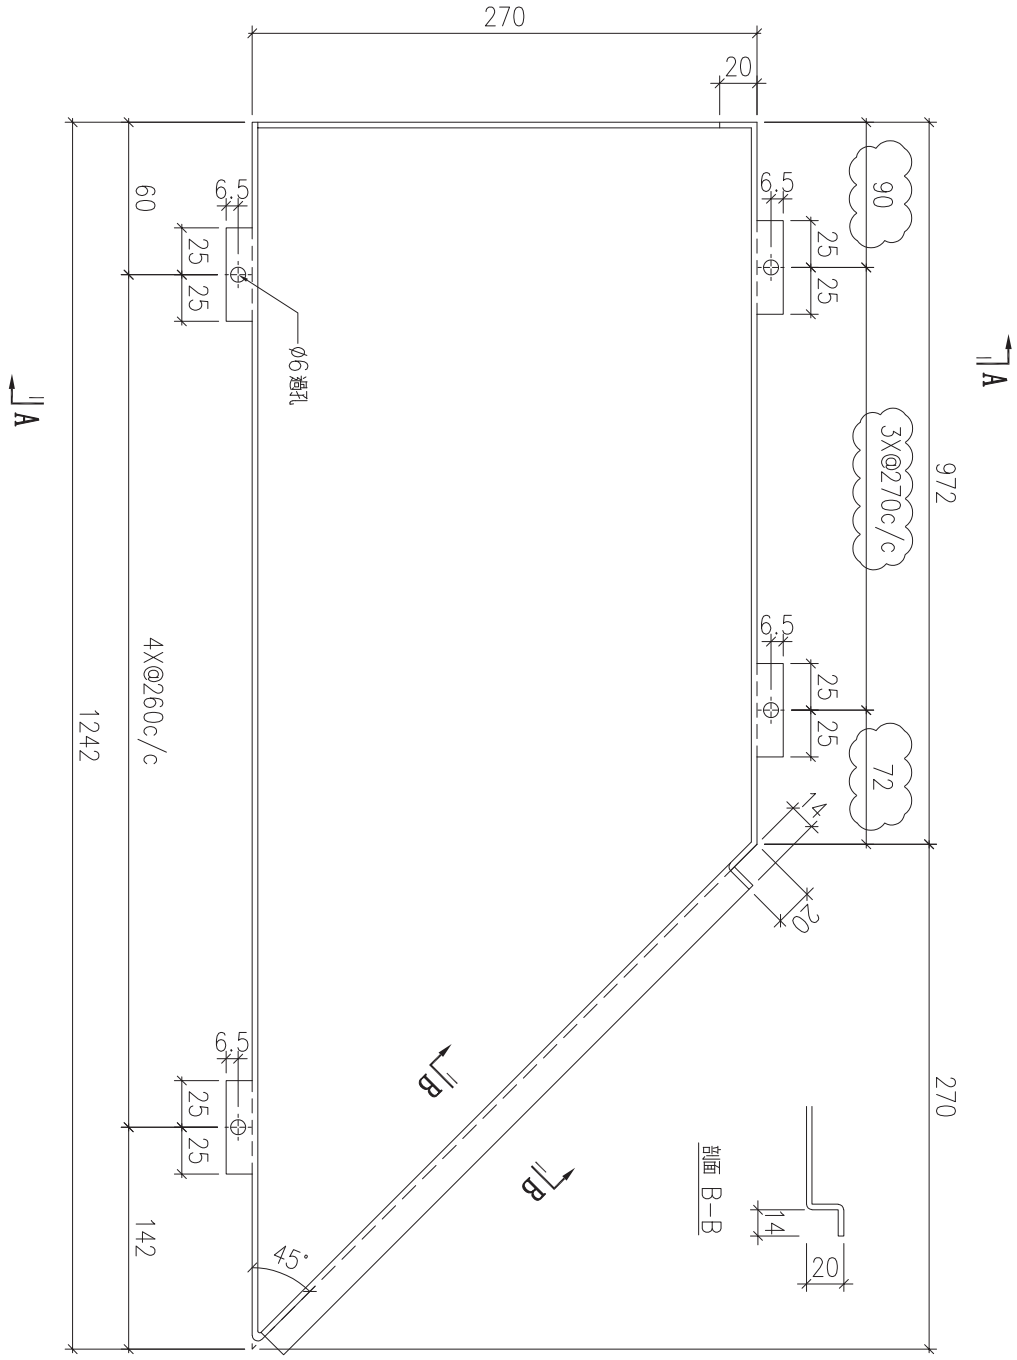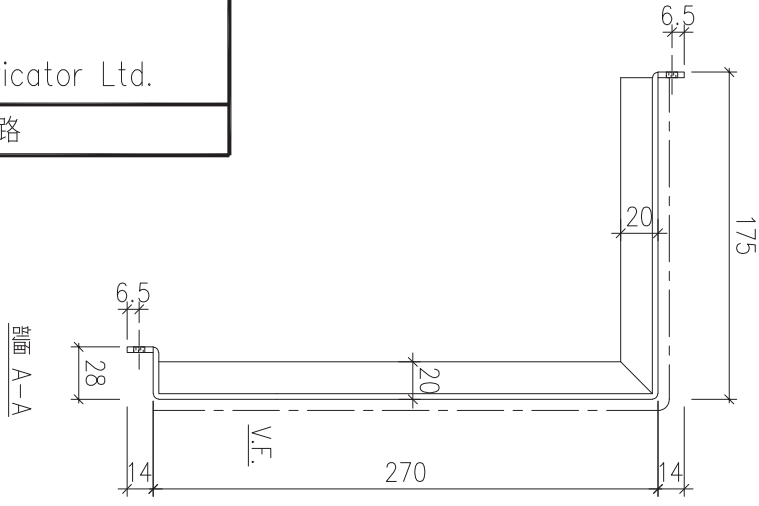

序號	物料編號	數量	安裝位置	樓層
01	T5-ALC-AP07	9	見派位圖	T5 FLAT A 6~16/F
02	T5-ALC-AP26	4	見派位圖	T5 FLAT C 11~16/F




名稱	天花鋁板加工圖	制圖	LHR	2022.2.19	修改	A		
材料	3mm厚鋁板 (3003H14)	復核	-	-	日期	2022.3.22		
顏色	EC-DG-D334232-ZD1(閃粉古銅)	批準			圖號	J853-ALC-AP09		



美特鋁質 有限公司
MIDI Aluminium Fabricator Ltd.

工程號	J853	地盤	錦上路
-----	------	----	-----

送地盤

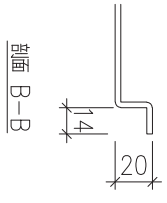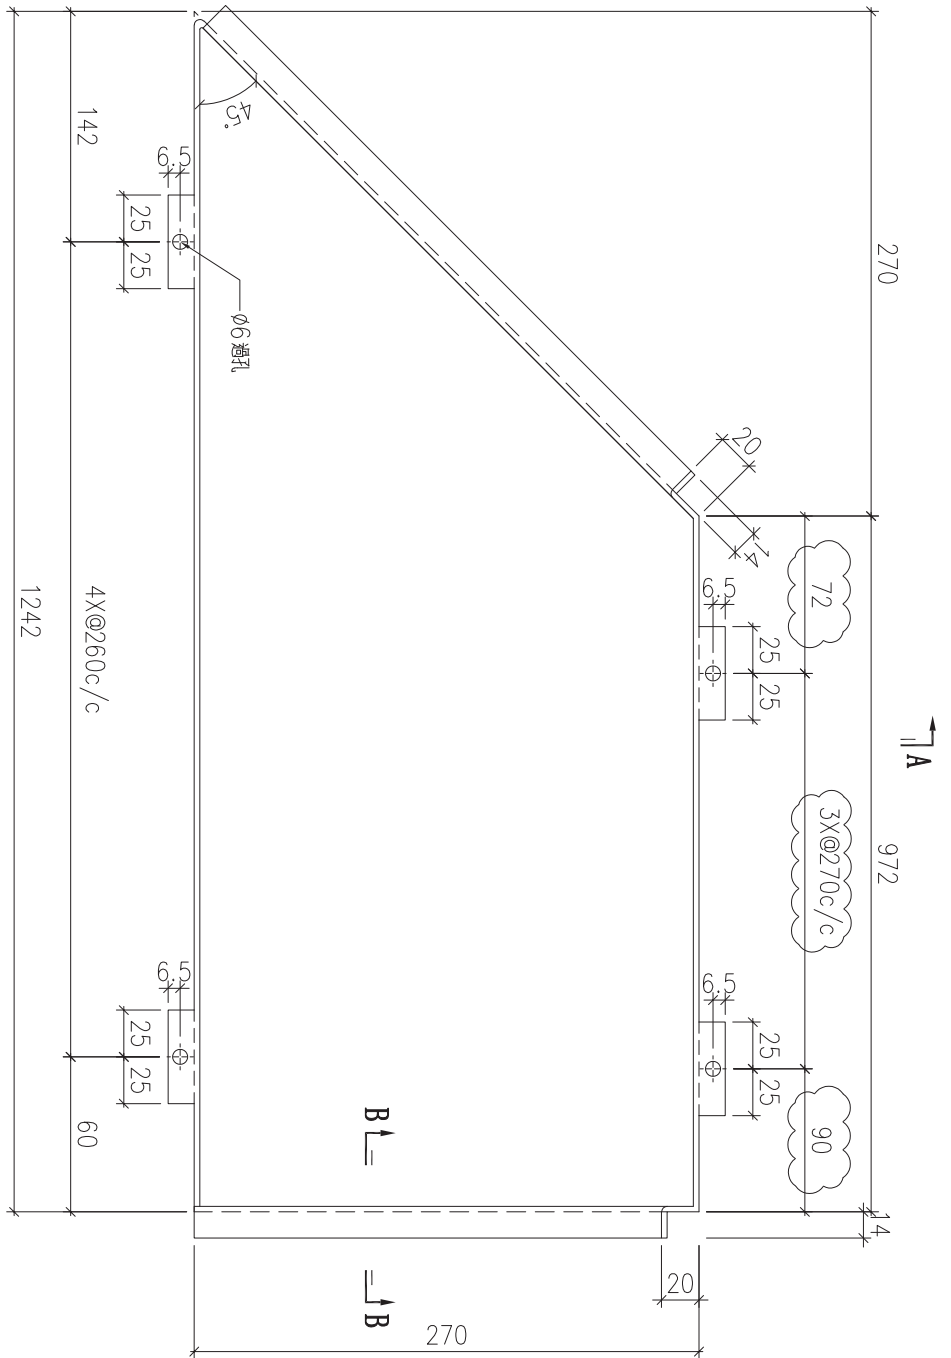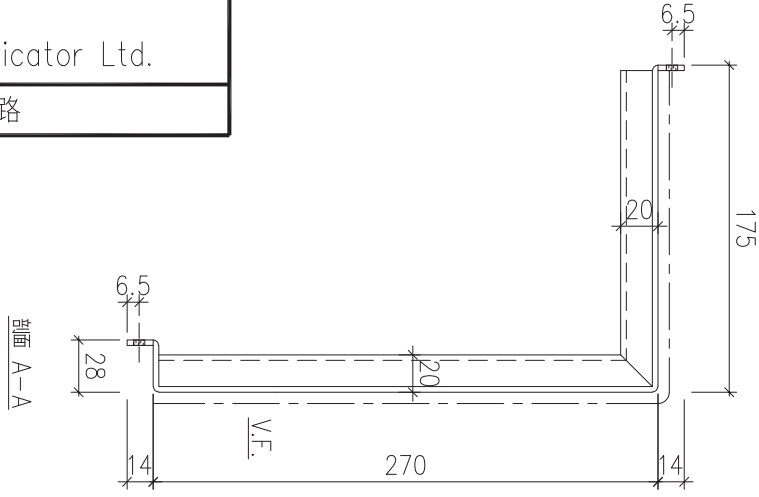

序號	物料編號	數量	安裝位置	樓層
01	T5-ALC-AP08	9	見派位圖	T5 FLAT A 6~16/F
02	T5-ALC-AP27	4	見派位圖	T5 FLAT C 11~16/F

名稱	天花鋁板加工圖	制圖	LHR	2022.2.19	修改	A		
材料	3mm厚鋁板 (3003H14)	復核	-	-	日期	2022.3.22		
顏色	EC-DG-D334232-ZD1 (閃粉古銅)	批準			圖號	J853-ALC-AP10		





美特鋁質 有限公司
MIDI Aluminium Fabricator Ltd.

工程號

J853

地盤

錦上路

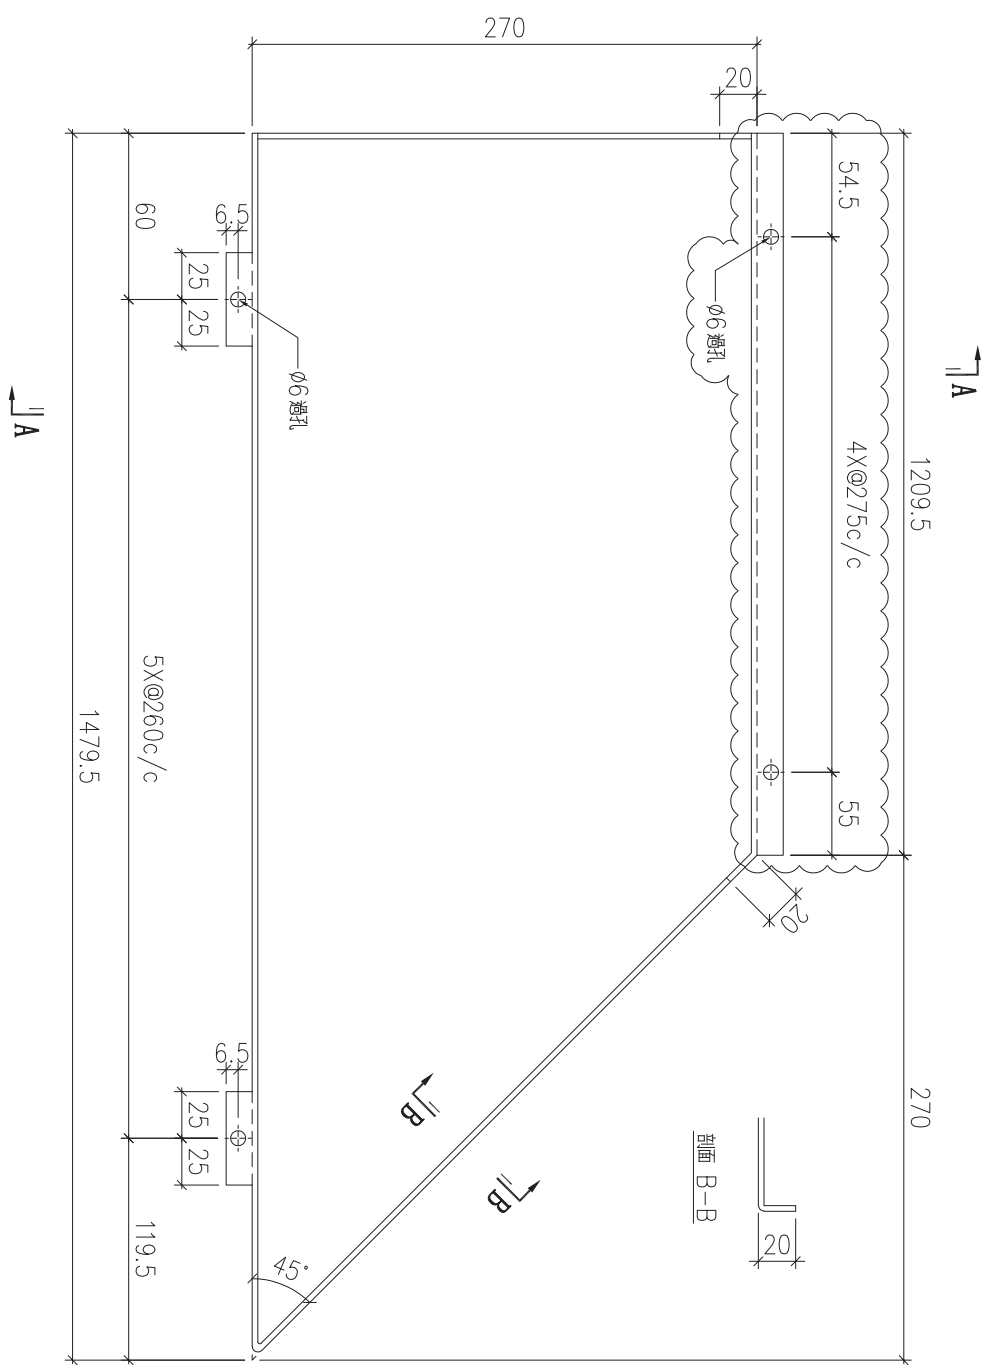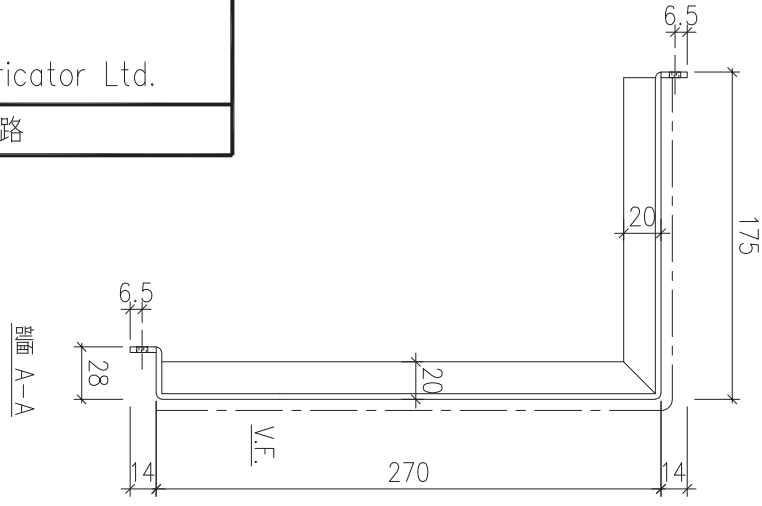

序號	物料編號	數量	安裝位置	樓層
01	T5-ALC-AP09	9	見派位圖	T5 FLAT A 6~16/F
02	T5-ALC-AP09	8	見派位圖	T5 FLAT B 18~26/F

名稱	天花鋁板加工圖	制圖	LHR	2022.2.19	修改	A	B
材料	3mm厚鋁板 (3003H14)	復核	-	-	日期	2022.3.22	2022.5.25
顏色	EC-DG-D334232-ZD1 (閃粉古銅)	批準			圖號	J853-ALC-AP11	



美特鋁質 有限公司
MIDI Aluminium Fabricator Ltd.



工程號

J853

地盤

錦上路

送地盤

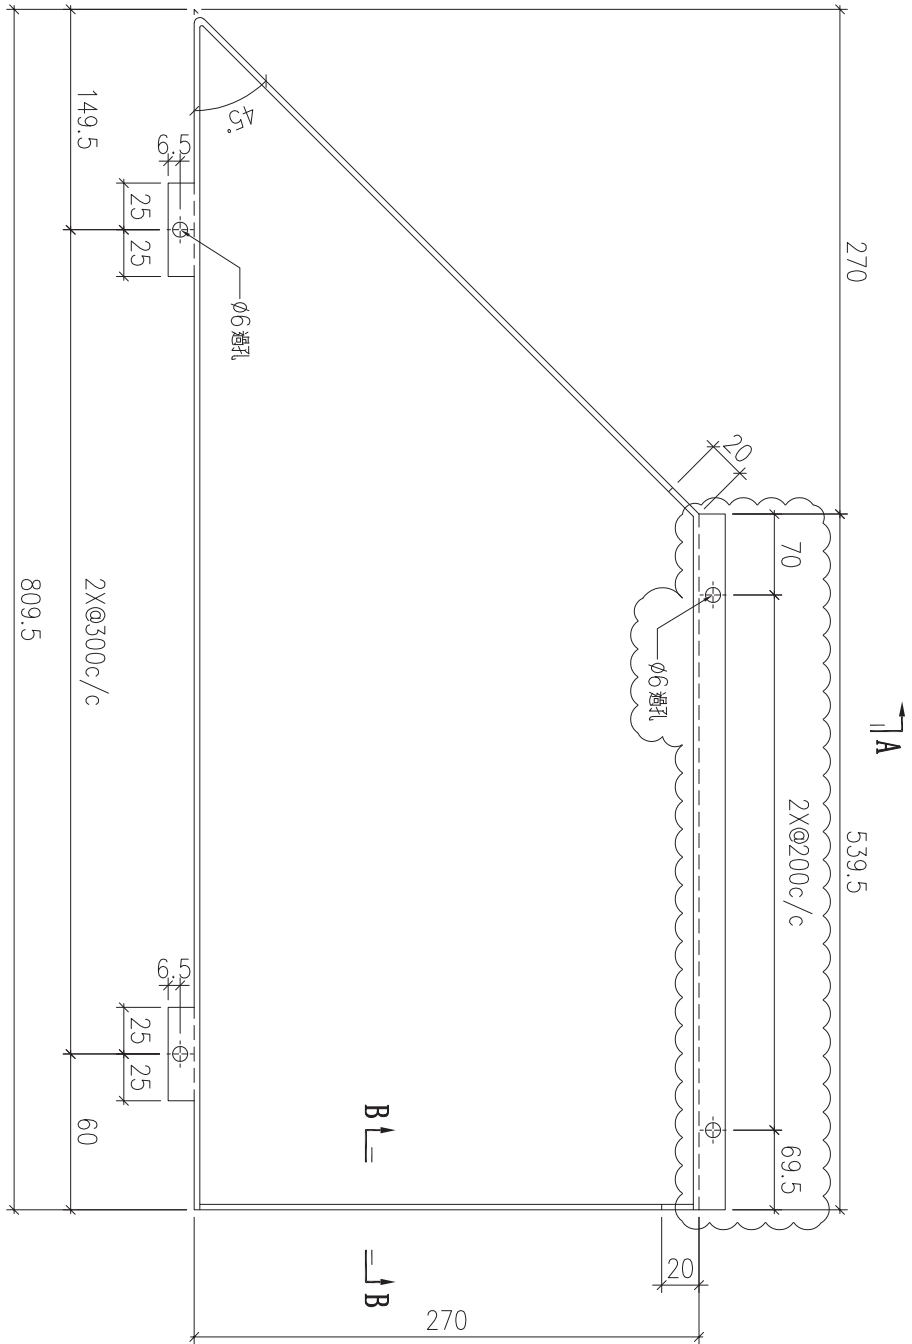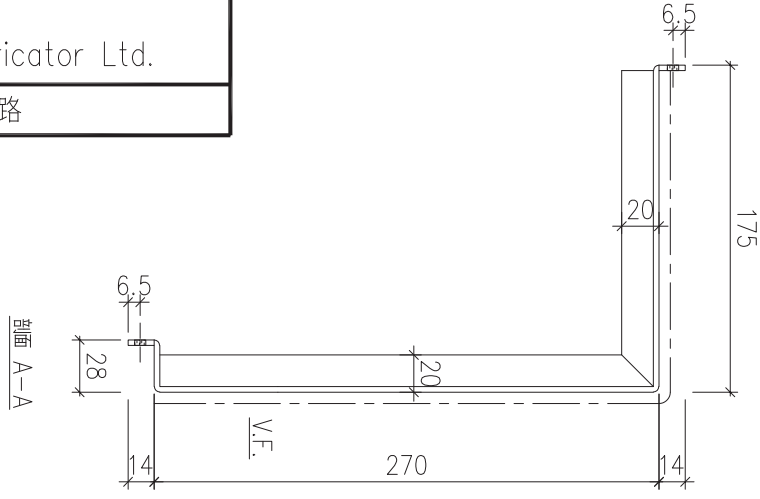

剖面 B-B

序號	物料編號	數量	安裝位置	樓層
01	T5-ALC-AP10	9	見派位圖	T5 FLAT A 6~16/F

名稱	天花鋁板加工圖	制圖	LHR	2022.2.19	修改	A	B
材料	3mm厚鋁板 (3003H14)	復核	-	-	日期	2022.3.22	2022.5.25
顏色	EC-DG-D334232-ZD1(閃粉古銅)	批準			圖號	J853-ALC-AP12	



美特鋁質 有限公司
MIDI Aluminium Fabricator Ltd.



工程號

J853

地盤

錦上路

送地盤

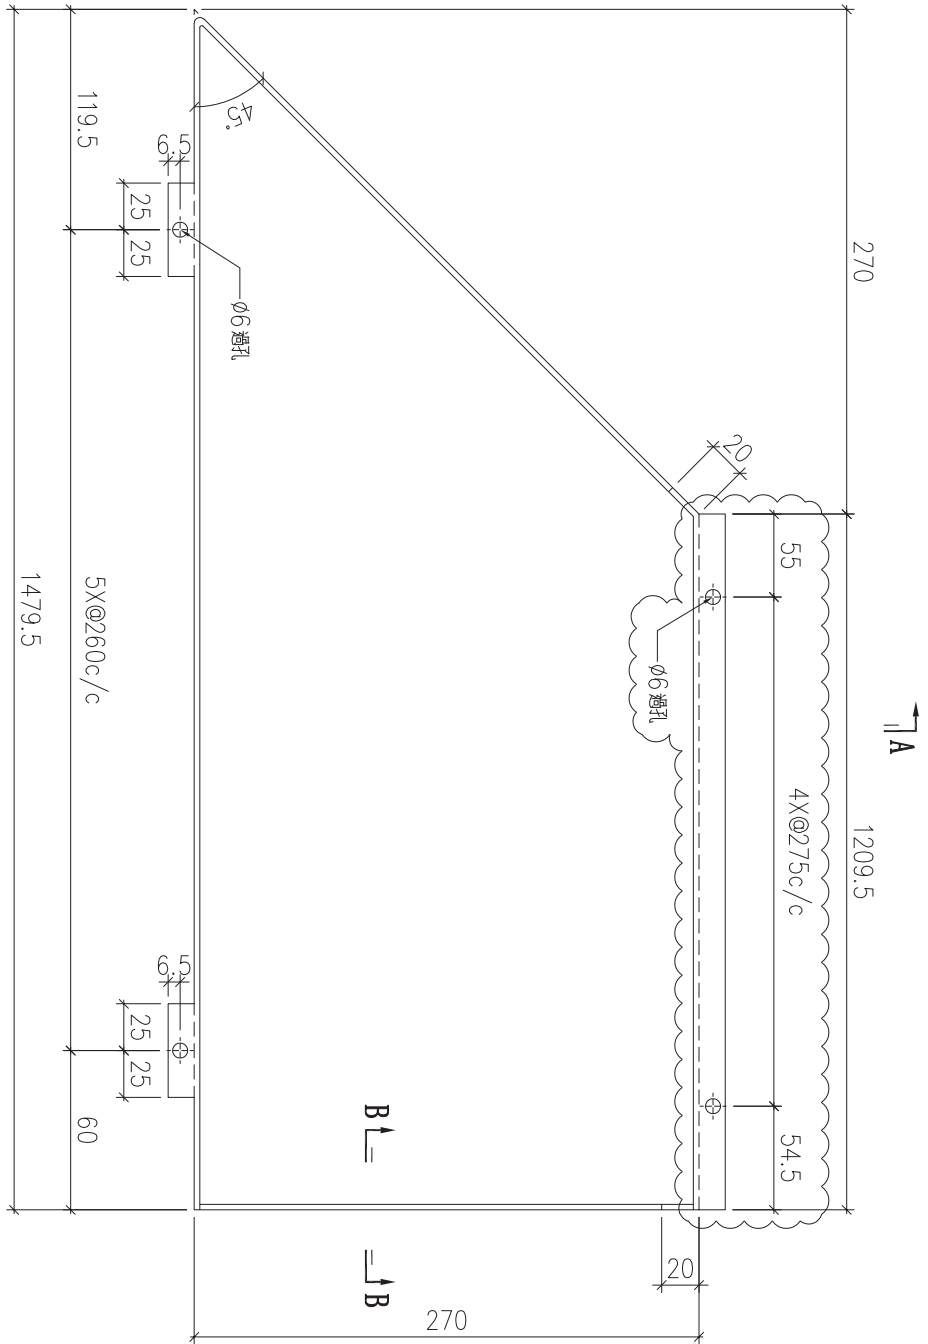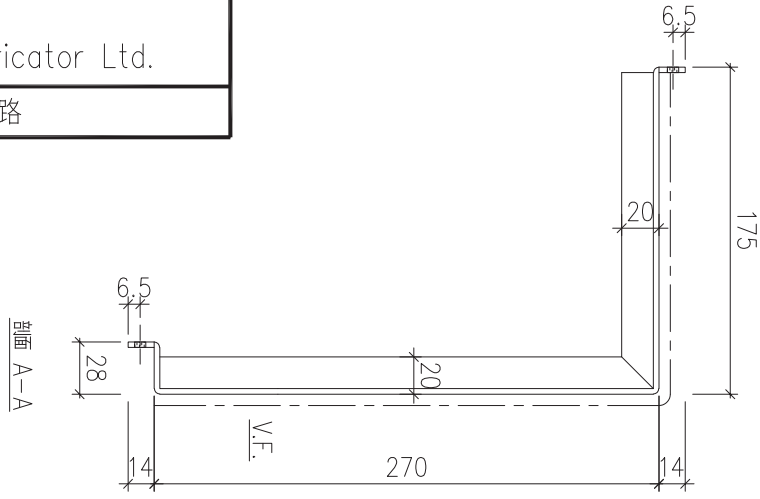

剖面 B-B



序號	物料編號	數量	安裝位置	樓層
01	T5-ALC-AP15	9	見派位圖	T5 FLAT A 6~16/F

名稱	天花鋁板加工圖	制圖	LHR	2022.2.19	修改	A		
材料	3mm厚鋁板 (3003H14)	復核	-	-	日期	2022.5.25		
顏色	EC-DG-D334232-ZD1(閃粉古銅)	批準			圖號	J853-ALC-AP13		





美特鋁質 有限公司
MIDI Aluminium Fabricator Ltd.

工程號

J853

地盤

錦上路

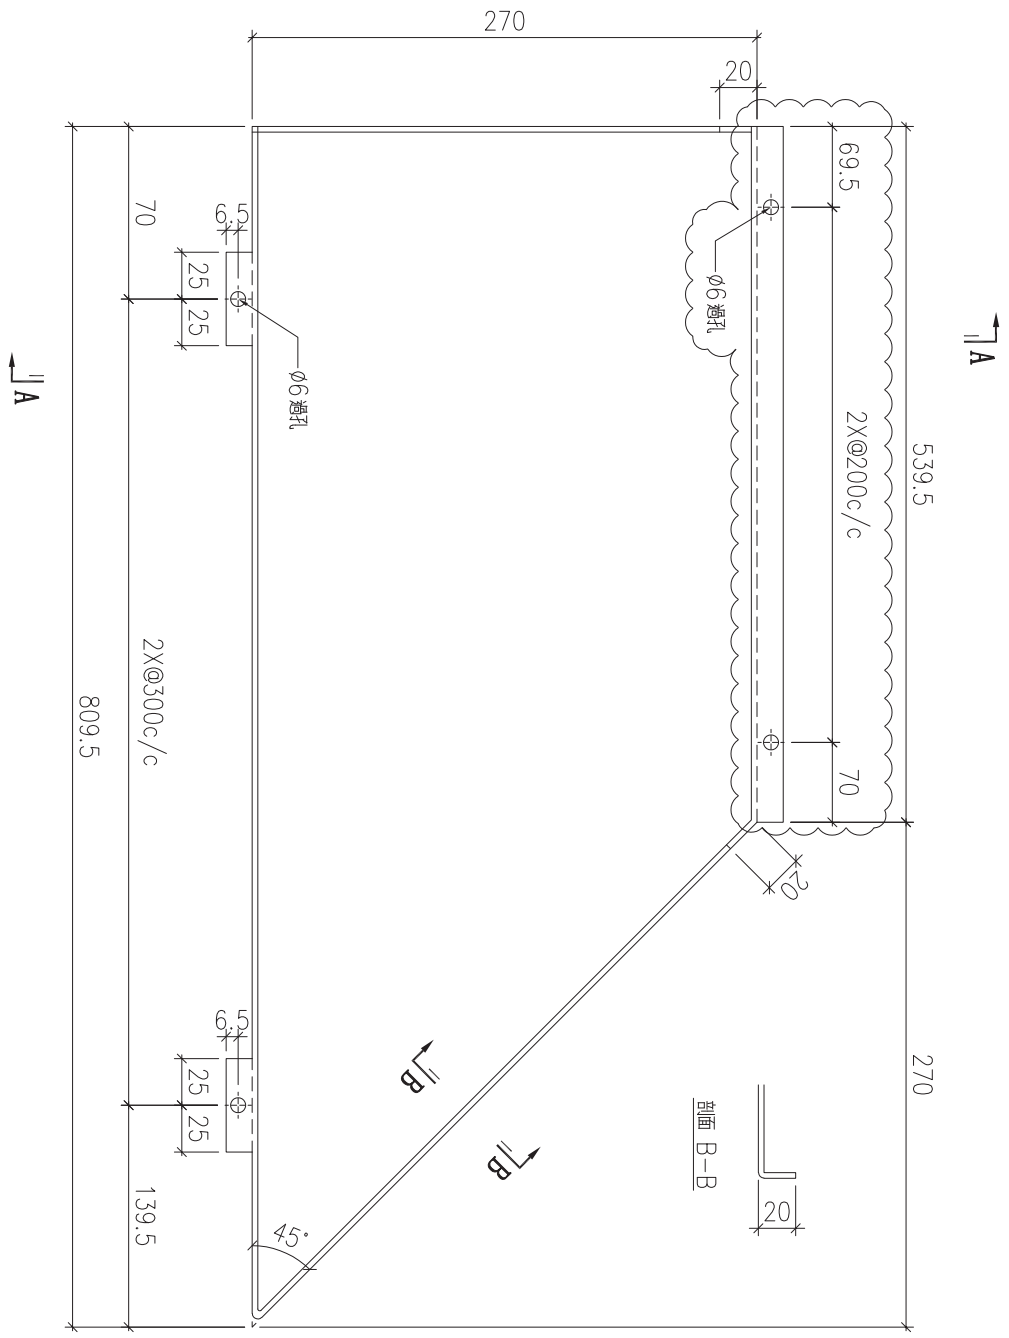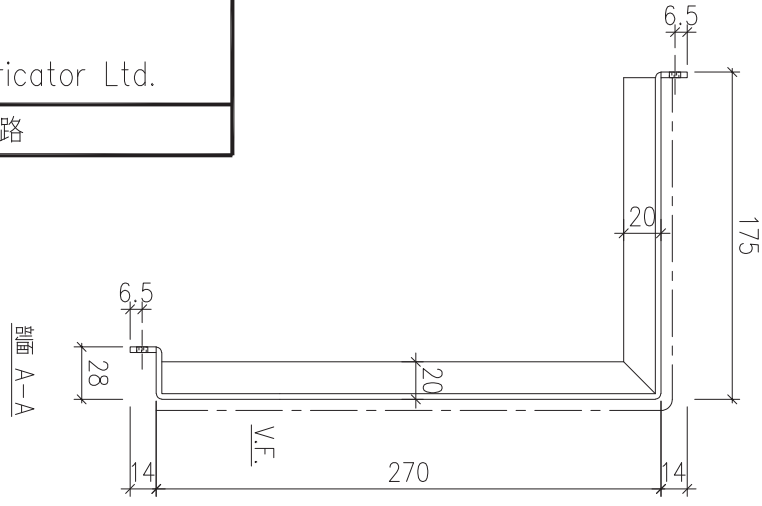

序號	物料編號	數量	安裝位置	樓層
01	T5-ALC-AP16	9	見派位圖	T5 FLAT A 6~16/F

名稱	天花鋁板加工圖	制圖	LHR	2022.2.19	修改	A		
材料	3mm厚鋁板 (3003H14)	復核	-	-	日期	2022.5.25		
顏色	EC-DG-D334232-ZD1(閃粉古銅)	批準			圖號	J853-ALC-AP14		





美特鋁質 有限公司
MIDI Aluminium Fabricator Ltd.

工程號

J853

地盤

錦上路

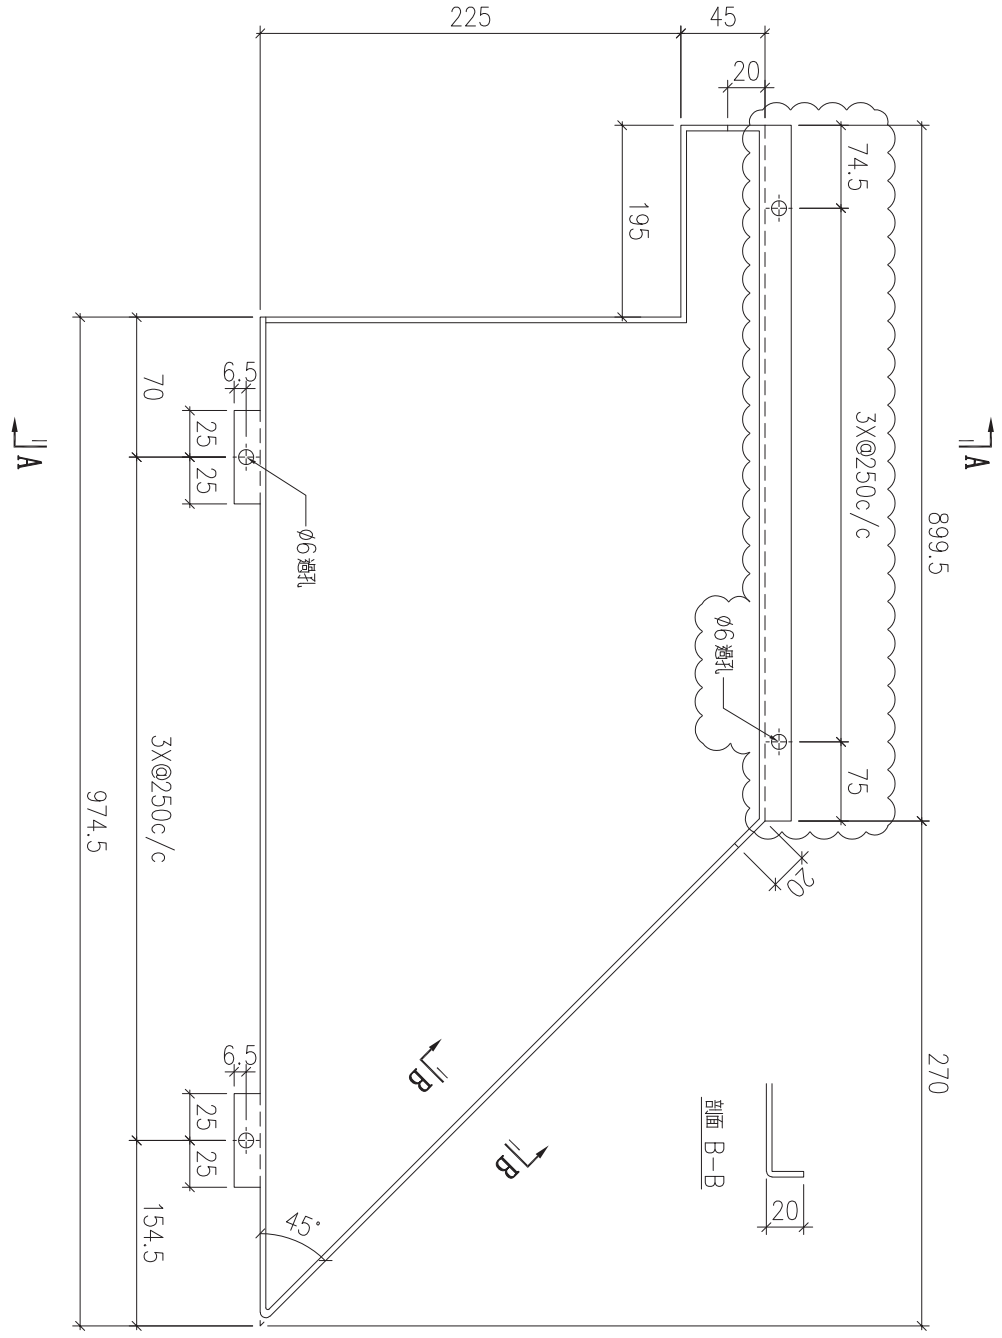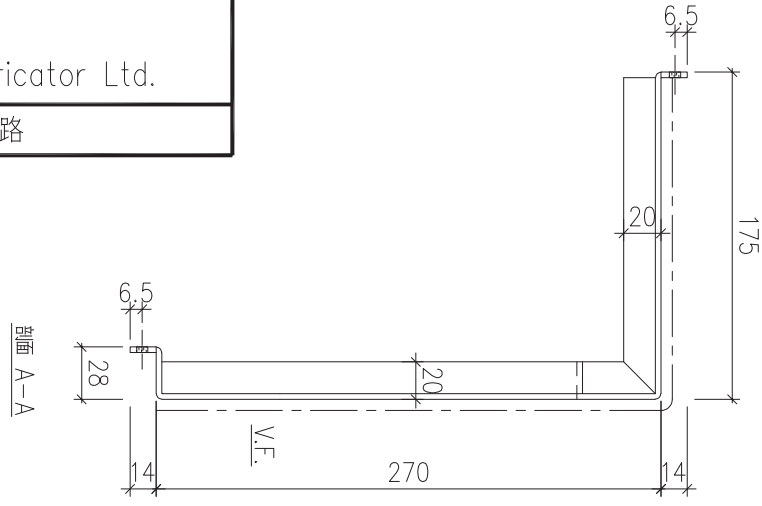

序號	物料編號	數量	安裝位置	樓層
01		17		
02	T6-ALC-AP03	17	T6 FLAT A 6~26/F	
03	T6-ALC-AP03	17	T6 FLAT B 6~26/F	
04				

名稱	天花鋁板加工圖	制圖	LHR	2022.2.19	修改	A	B
材料	3mm厚鋁板 (3003H14)	復核	-	-	日期	2022.3.19	2022.5.25
顏色	EC-DG-D334232-ZD1(閃粉古銅)	批準			圖號	J853-ALC-AP15	



美特鋁質 有限公司
MIDI Aluminium Fabricator Ltd.




工程號

J853

地盤

錦上路

送地盤

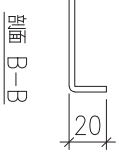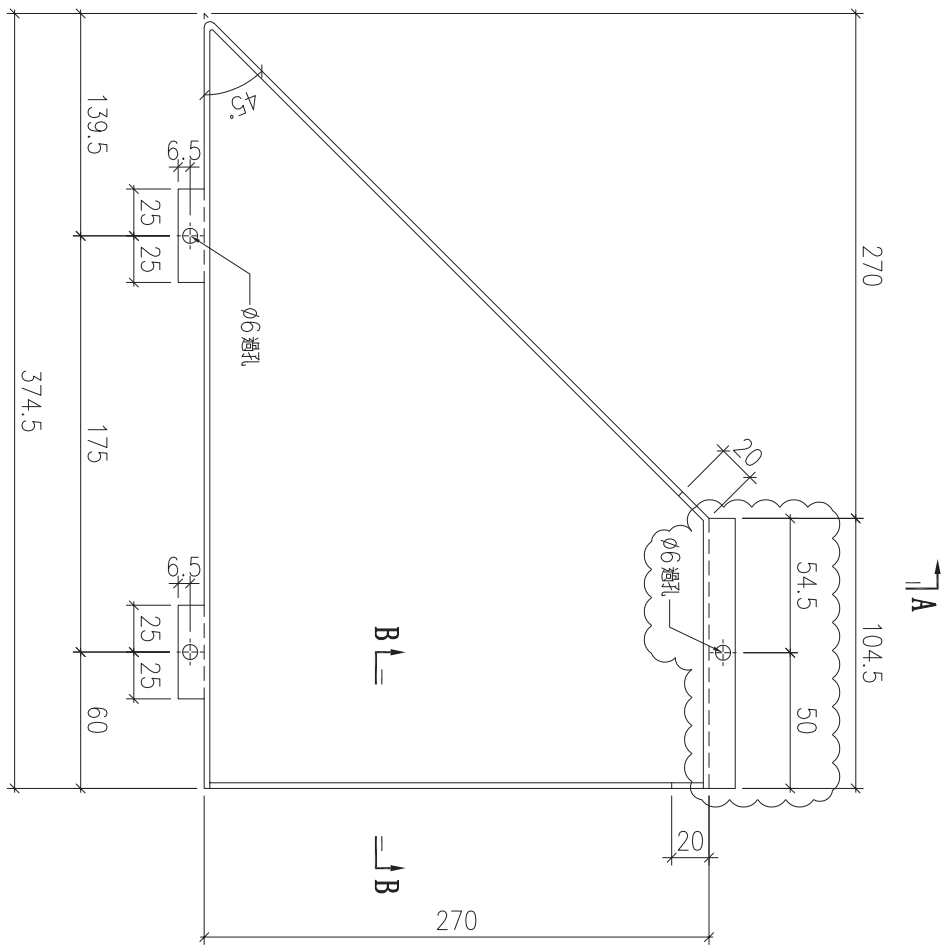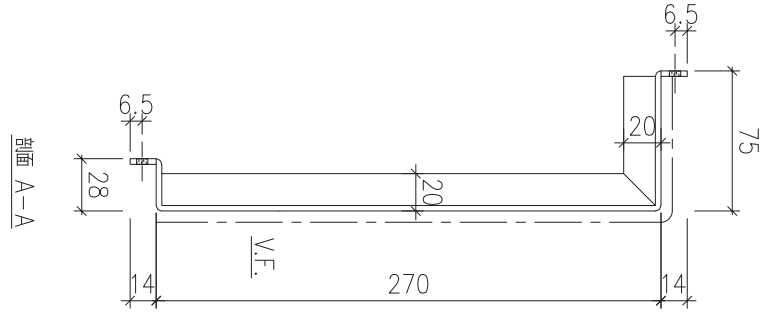

序號	物料編號	數量	安裝位置	樓層
01	T5-ALC-AP22	10	見派位圖	T5 FLAT B 6~17/F

名稱	天花鋁板加工圖	制圖	LHR	2022.2.19	修改	A	B
材料	3mm厚鋁板 (3003H14)	復核	-	-	日期	2022.3.20	2022.5.25
顏色	EC-DG-D334232-ZD1(閃粉古銅)	批準			圖號	J853-ALC-AP16	



美特鋁質 有限公司
MIDI Aluminium Fabricator Ltd.



工程號

J853

地盤

錦上路

送地盤

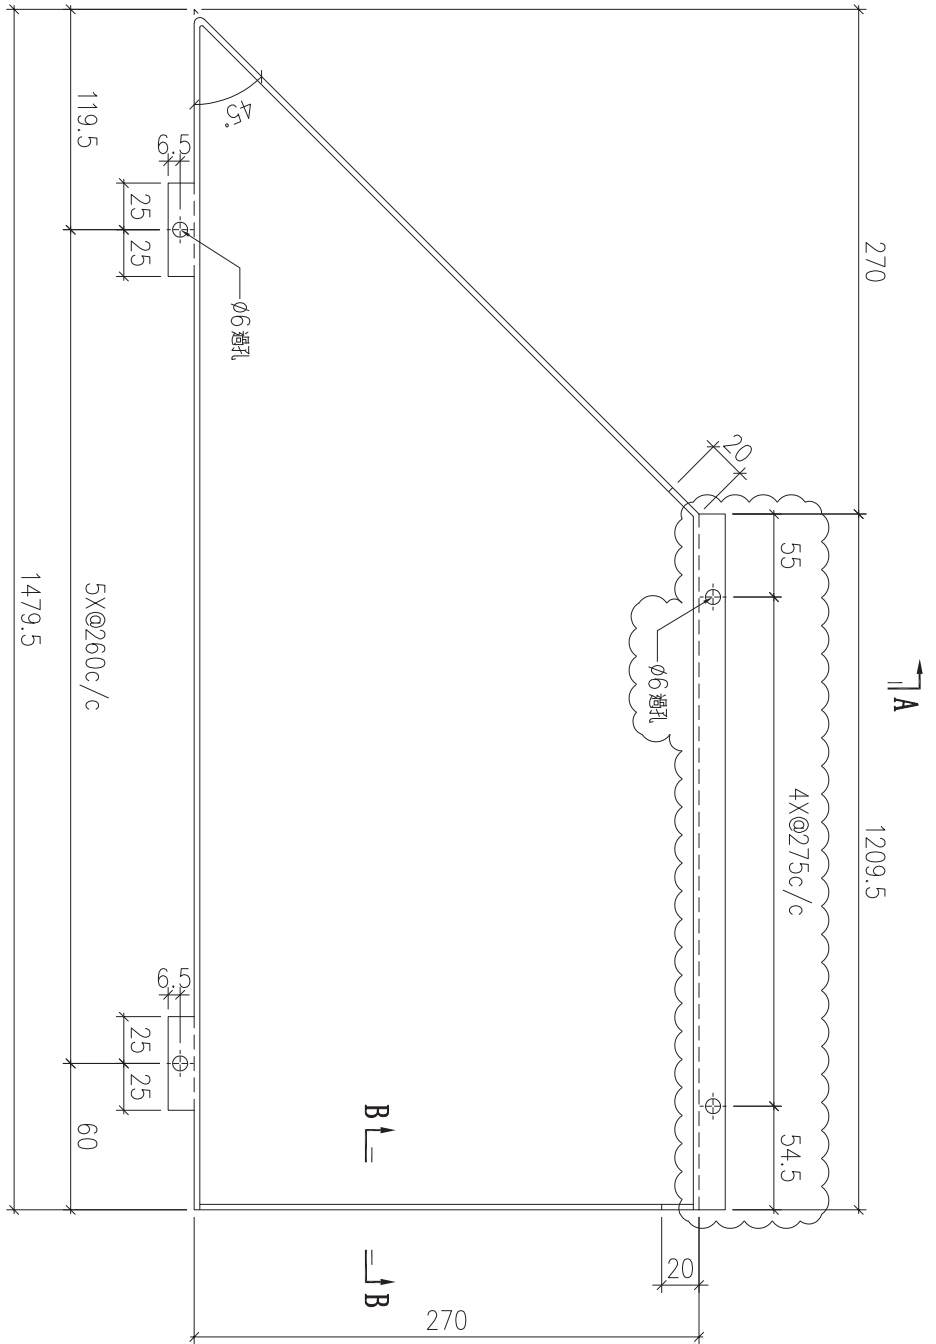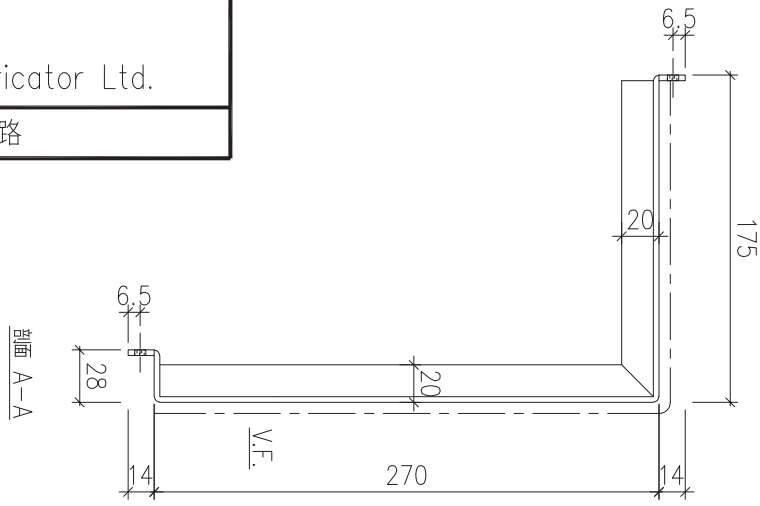

序號	物料編號	數量	安裝位置	樓層
01	T5-ALC-AP28	3	見派位圖	T5 FLAT C 12~16/F

名稱	天花鋁板加工圖	制圖	LHR	2022.2.19	修改	A	B
材料	3mm厚鋁板 (3003H14)	復核	-	-	日期	2022.3.22	2022.5.25
顏色	EC-DG-D334232-ZD1 (閃粉古銅)	批準			圖號	J853-ALC-AP17	



美特鋁質 有限公司
MIDI Aluminium Fabricator Ltd.


工程號

J853

地盤

錦上路

送地盤

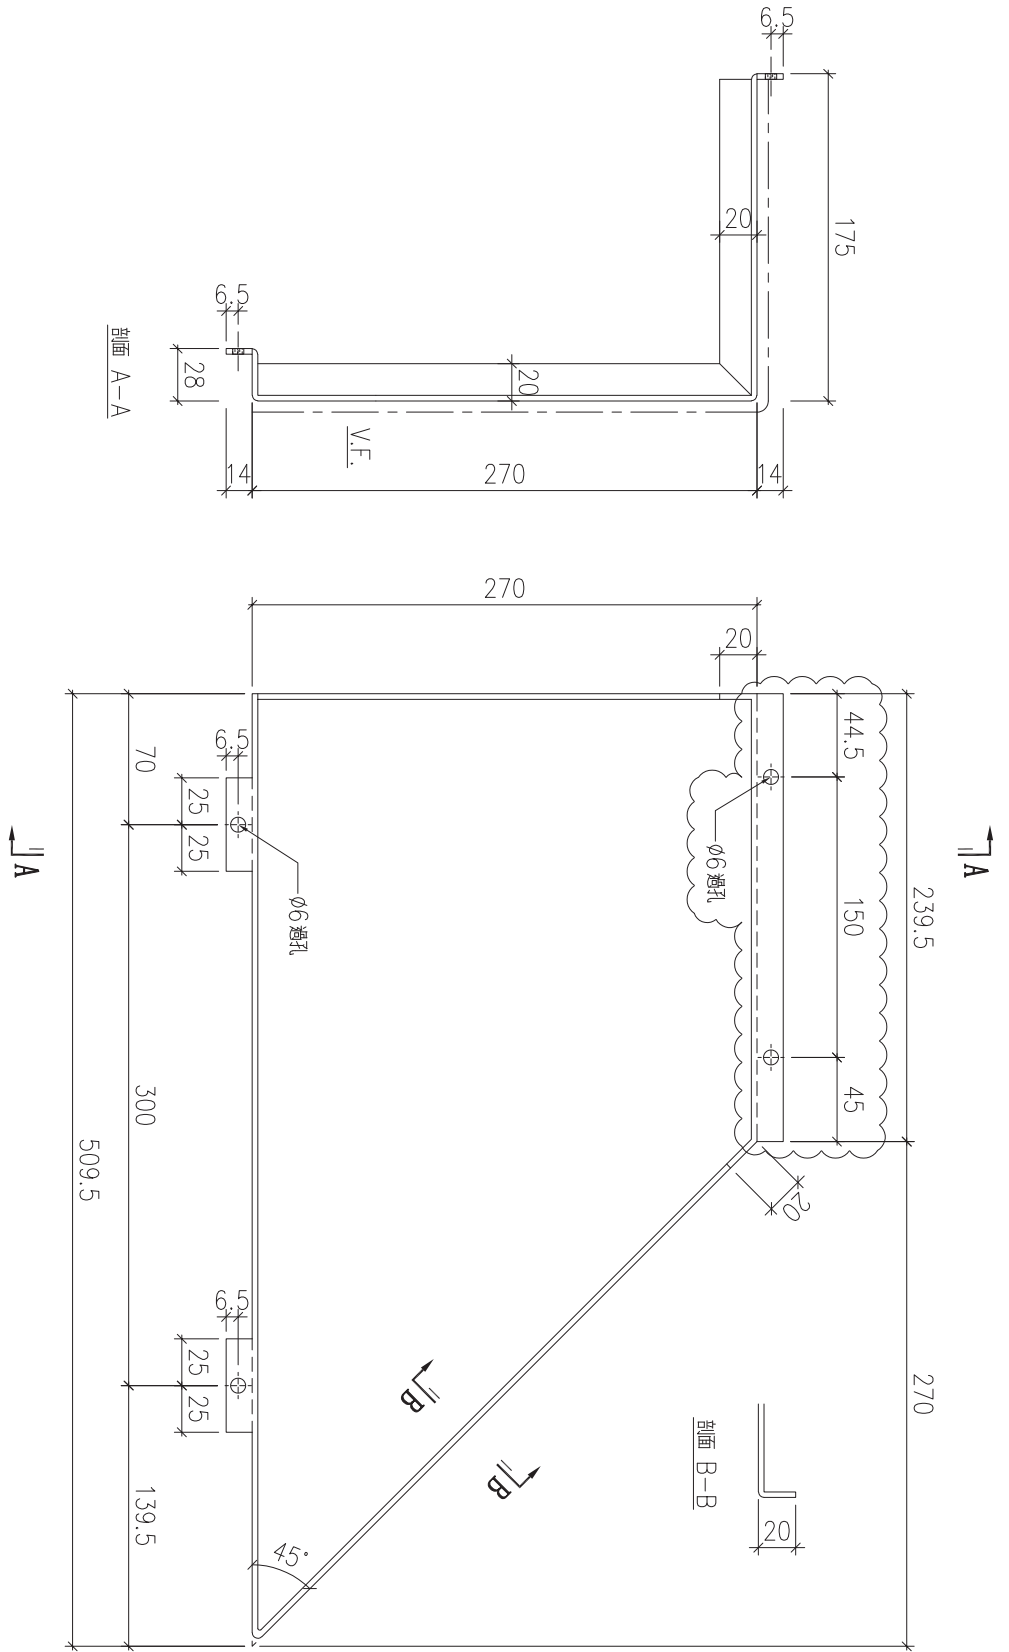

序號	物料編號	數量	安裝位置	樓層
01	T5-ALC-AP29	4	見派位圖	T5 FLAT C 11~16/F
02	T5-ALC-AP29	12	見派位圖	T5 FLAT D 11~25/F

名稱	天花鋁板加工圖	制圖	LHR	2022.2.19	修改	A	B
材料	3mm厚鋁板 (3003H14)	復核	-	-	日期	2022.3.22	2022.5.25
顏色	EC-DG-D334232-ZD1(閃粉古銅)	批準			圖號	J853-ALC-AP18	



美特鋁質 有限公司
MIDI Aluminium Fabricator Ltd.



工程號

J853

地盤

錦上路

送地盤

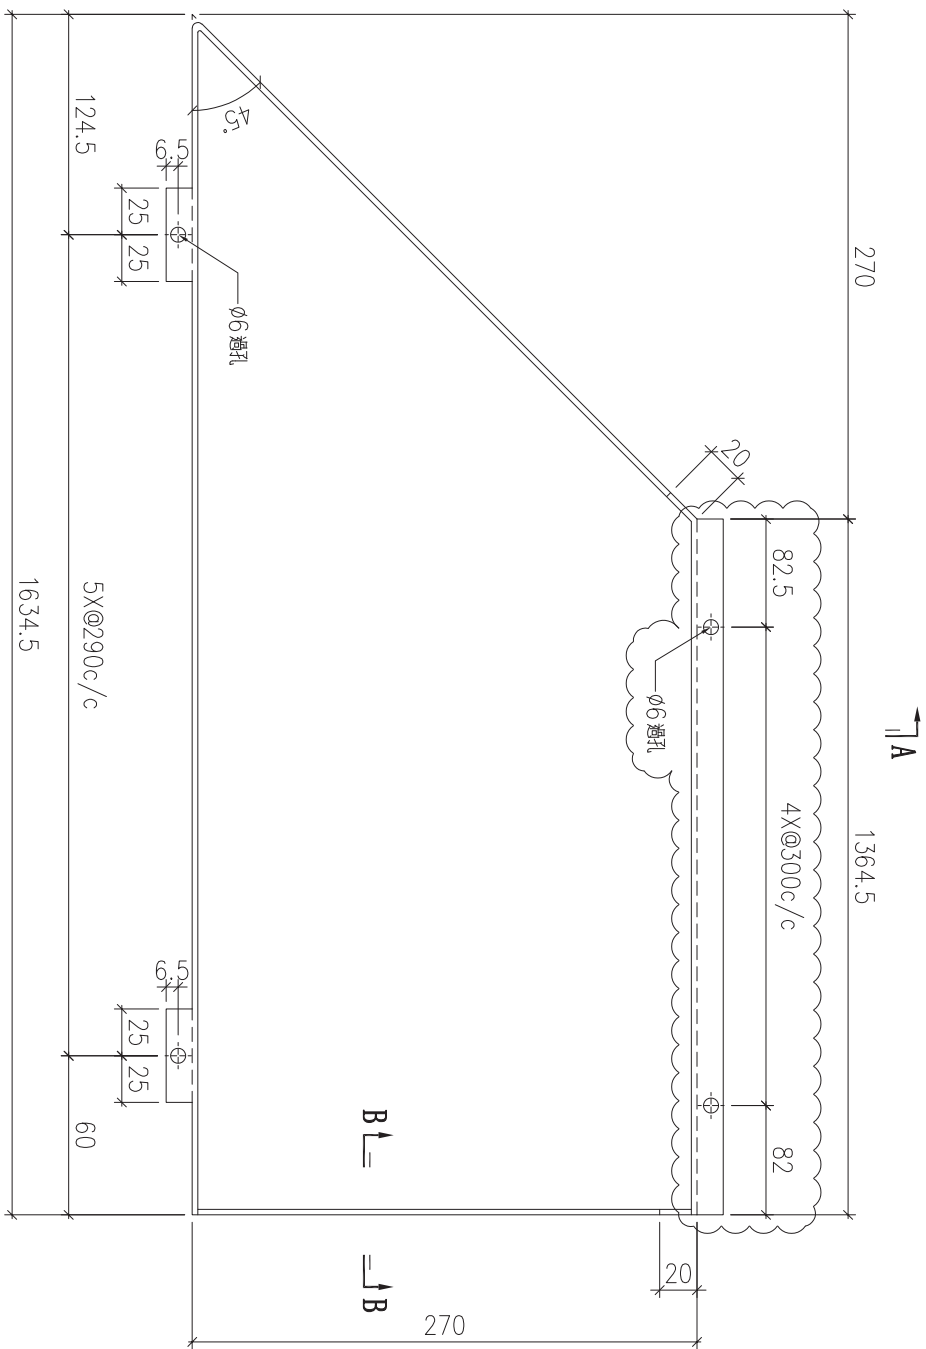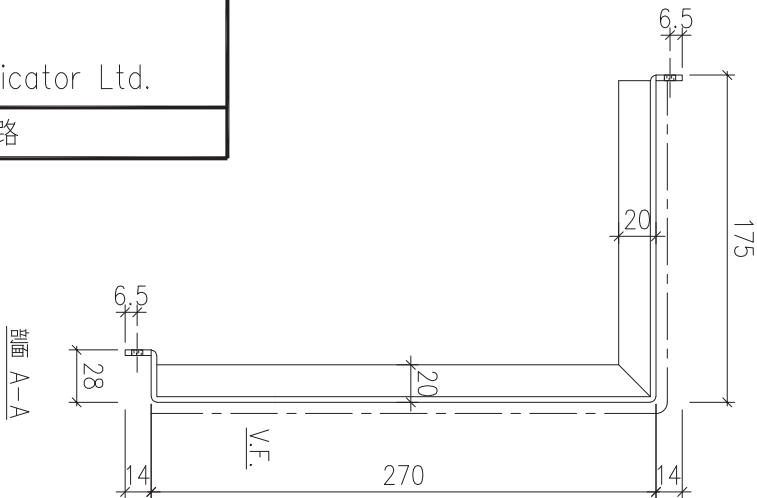

序號	物料編號	數量	安裝位置	樓層
01	T5-ALC-AP33	1	見派位圖	T5 FLAT C 11/F

名稱	天花鋁板加工圖	制圖	LHR	2022.2.19	修改	A
材料	3mm厚鋁板 (3003H14)	復核	-	-	日期	2022.5.25
顏色	EC-DG-D334232-ZD1(閃粉古銅)	批準			圖號	J853-ALC-AP19



美特鋁質 有限公司
MIDI Aluminium Fabricator Ltd.



工程號

J853

地盤

錦上路

送地盤

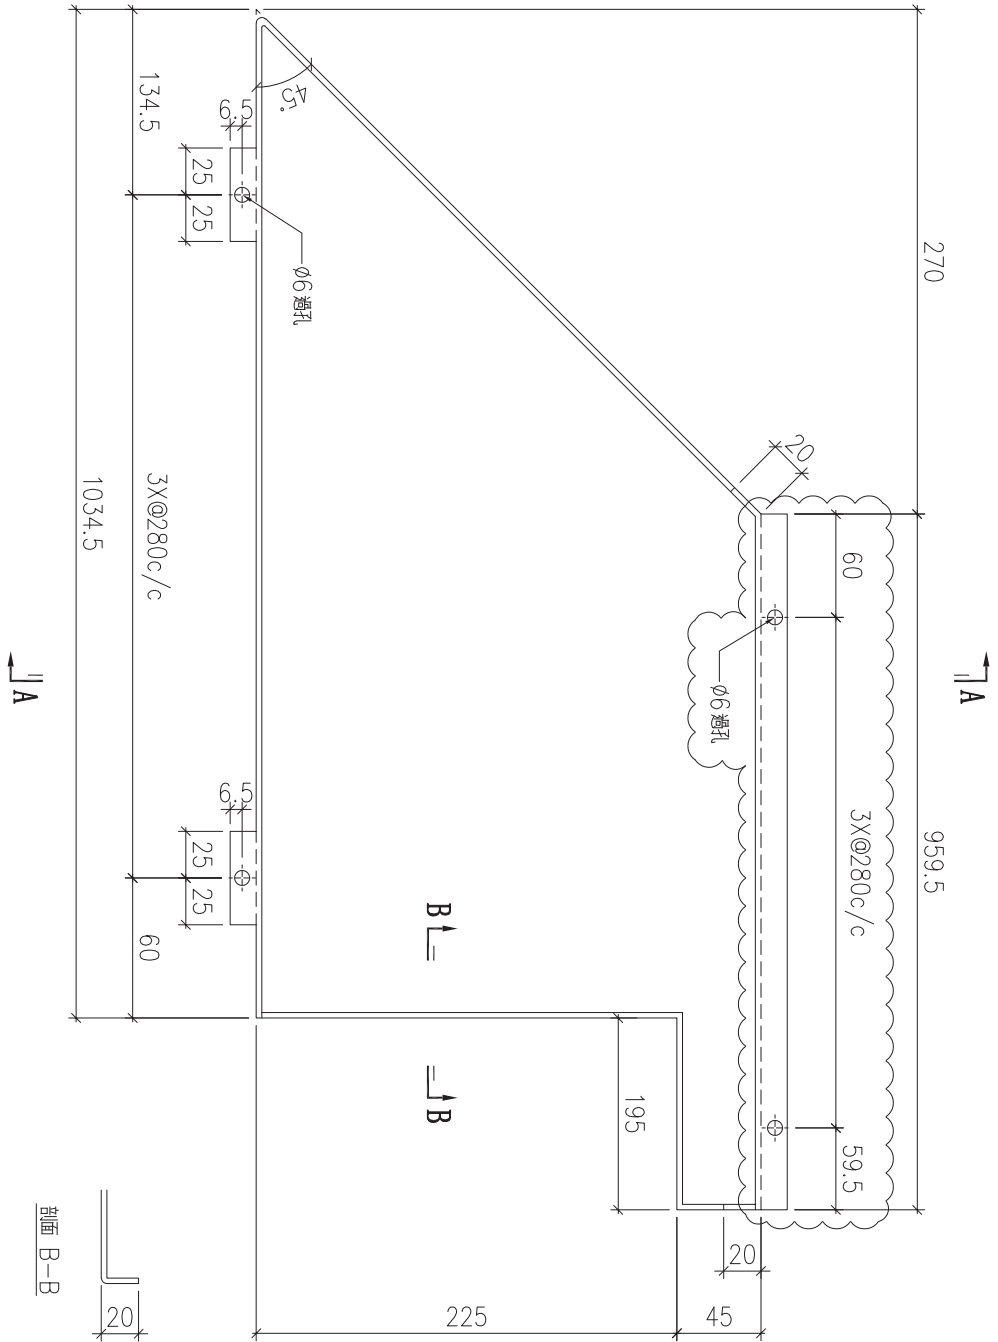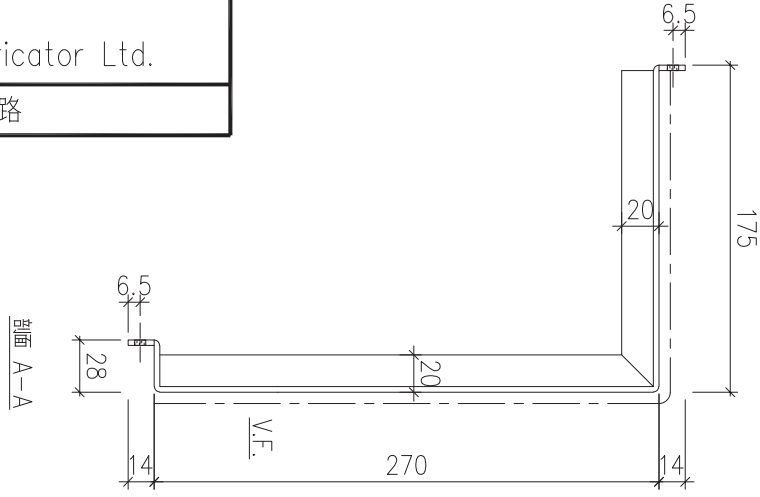

序號	物料編號	數量	安裝位置	樓層
01	T5-ALC-AP36	11	見派位圖	T5 FLAT D 12~25/F

名稱	天花鋁板加工圖	制圖	LHR	2022.2.19	修改	A		
材料	3mm厚鋁板 (3003H14)	復核	-	-	日期	2022.5.25		
顏色	EC-DG-D334232-ZD1(閃粉古銅)	批準			圖號	J853-ALC-AP20		



美特鋁質 有限公司
MIDI Aluminium Fabricator Ltd.



工程號

J853

地盤

錦上路

送地盤

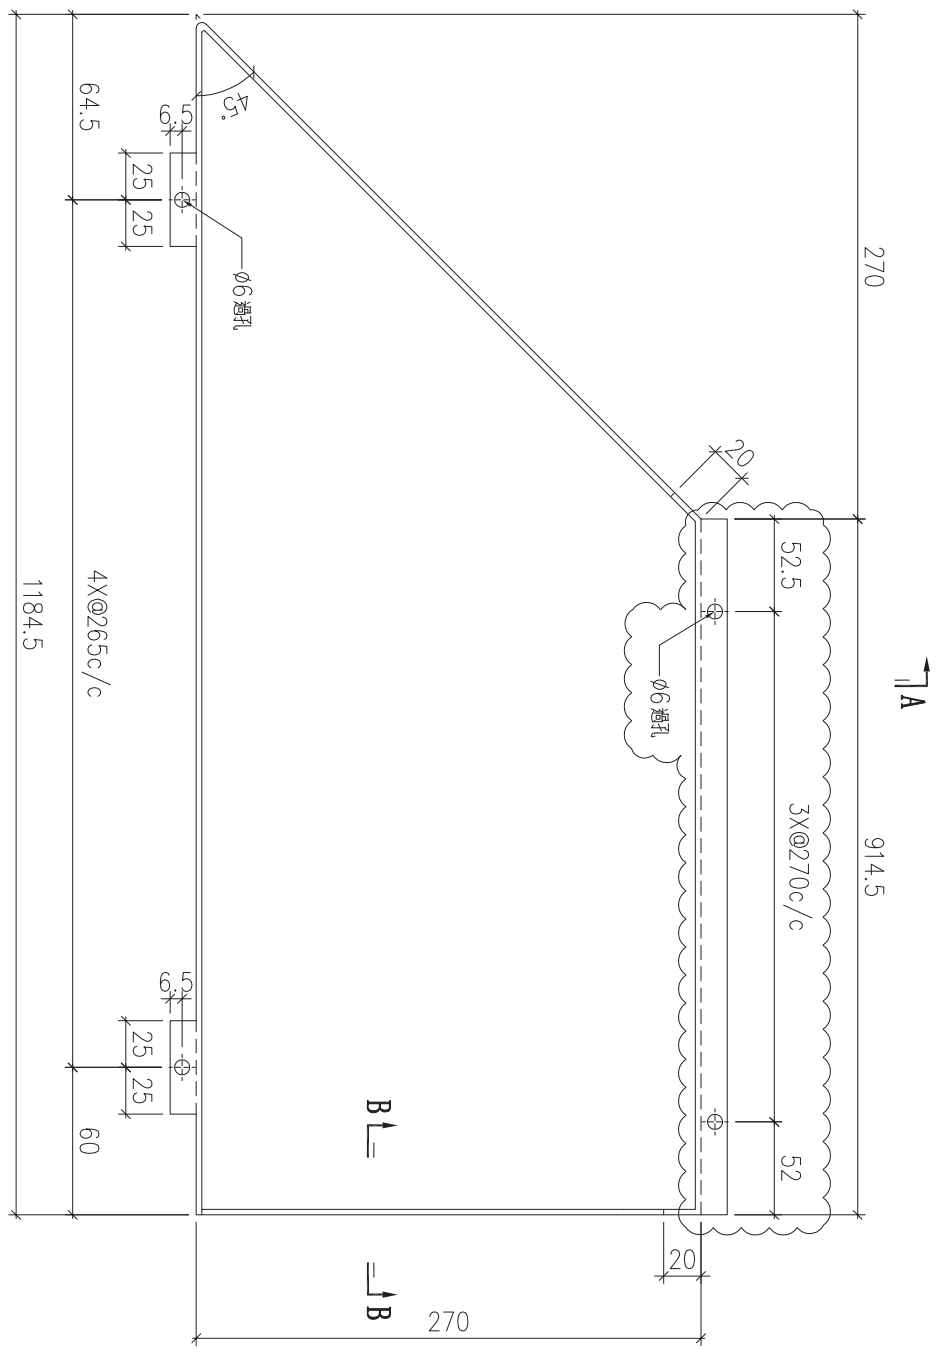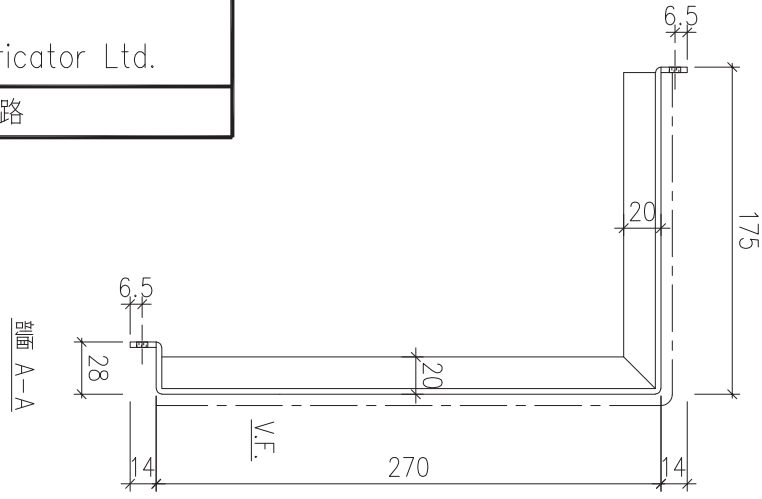

序號	物料編號	數量	安裝位置	樓層
01	T5-ALC-AP39	1	見派位圖	T5 FLAT D 11/F



名稱	天花鋁板加工圖	制圖	LHR	2022.2.19	修改	A		
材料	3mm厚鋁板 (3003H14)	復核	-	-	日期	2022.5.25		
顏色	EC-DG-D334232-ZD1(閃粉古銅)	批準			圖號	J853-ALC-AP21		



美特鋁質 有限公司
MIDI Aluminium Fabricator Ltd.

工程號	J853	地盤	錦上路
-----	------	----	-----

送地盤

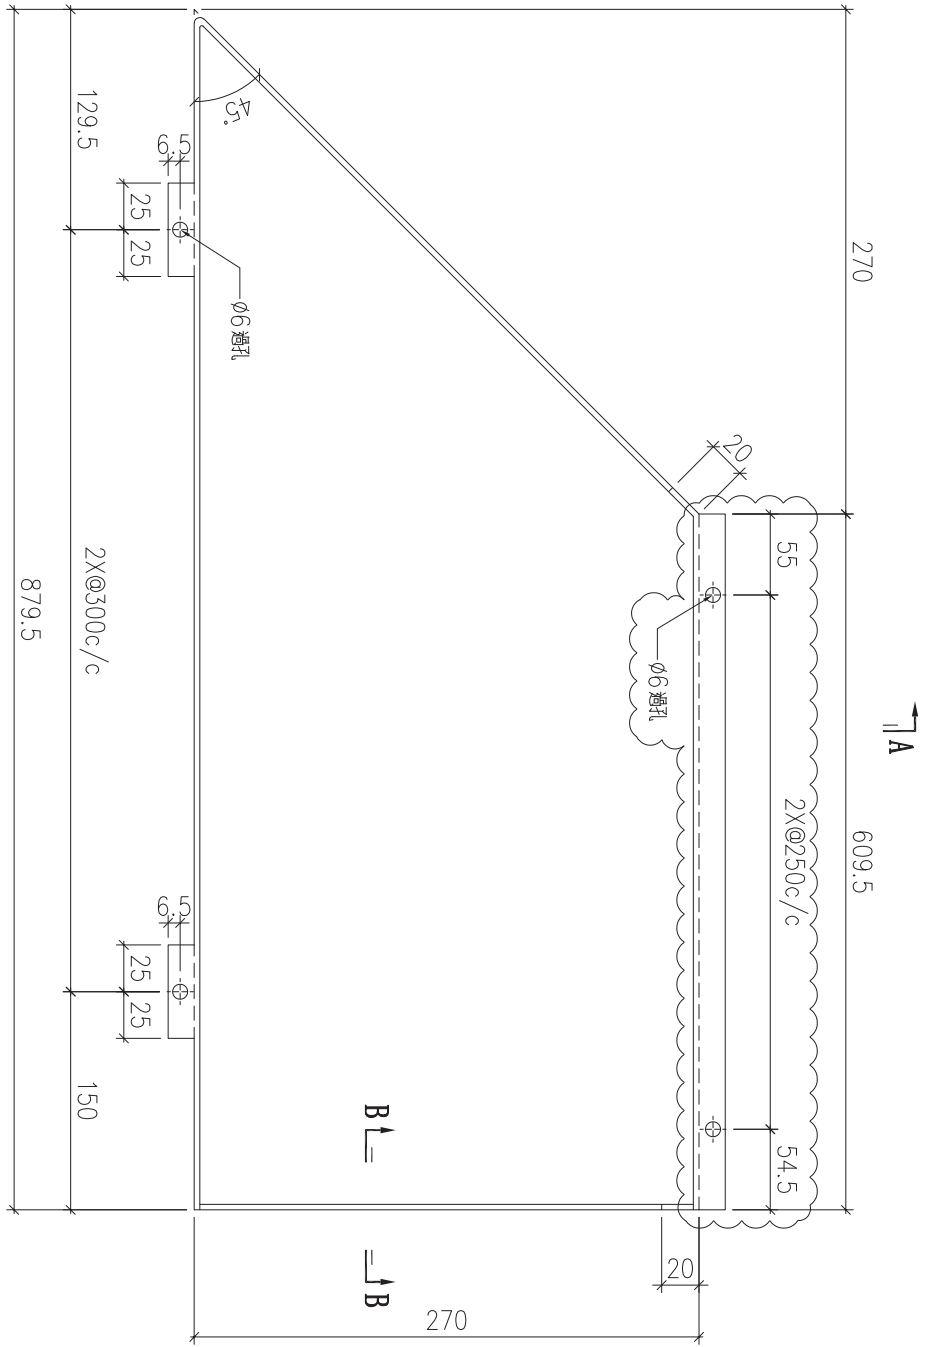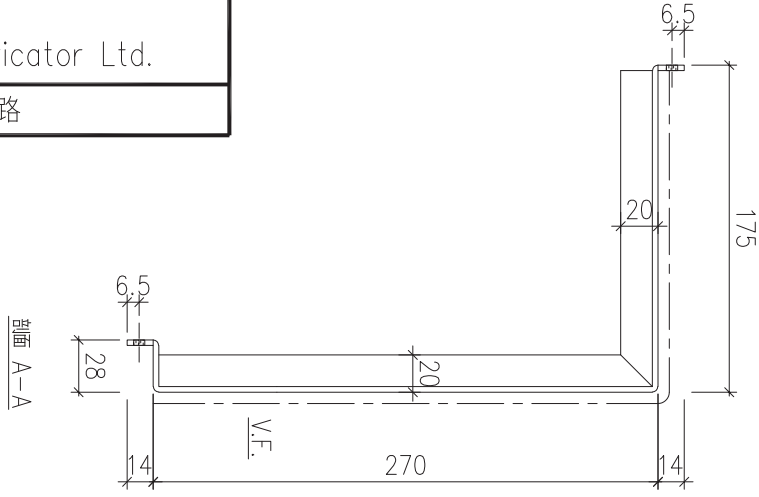

剖面 B-B



序號	物料編號	數量	安裝位置	樓層
01	T5-ALC-AP43	4	見派位圖	T5 FLAT D 12~17/F



名稱	天花鋁板加工圖	制圖	LHR	2022.2.19	修改	A	
材料	3mm厚鋁板 (3003H14)	復核	-	-	日期	2022.5.25	
顏色	EC-DG-D334232-ZD1(閃粉古銅)	批準			圖號	J853-ALC-AP23	



美特鋁質 有限公司
MIDI Aluminium Fabricator Ltd.

工程號	J853	地盤	錦上路
-----	------	----	-----

送地盤

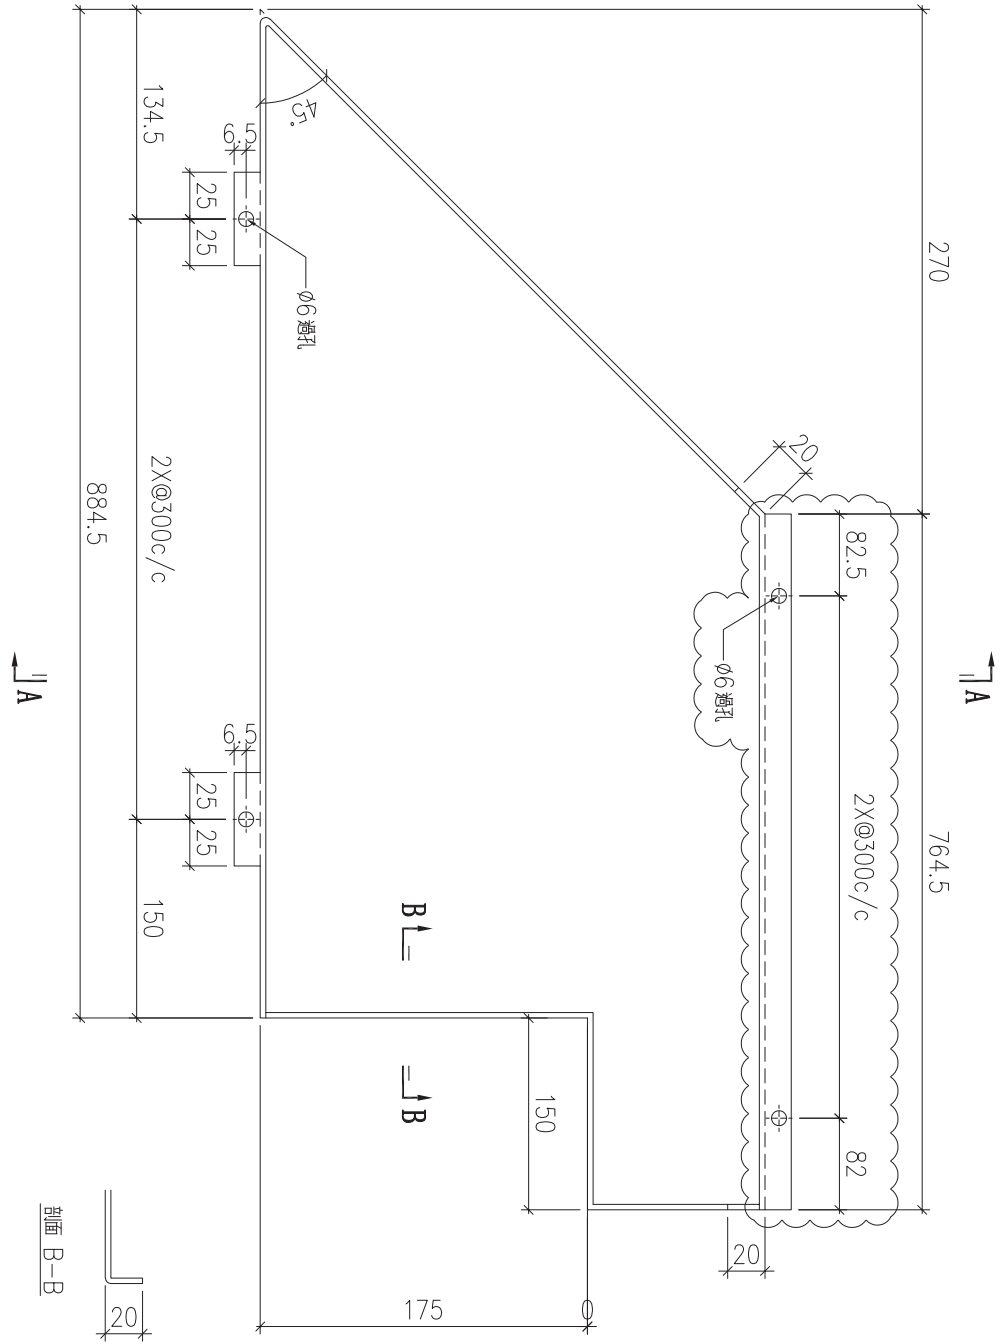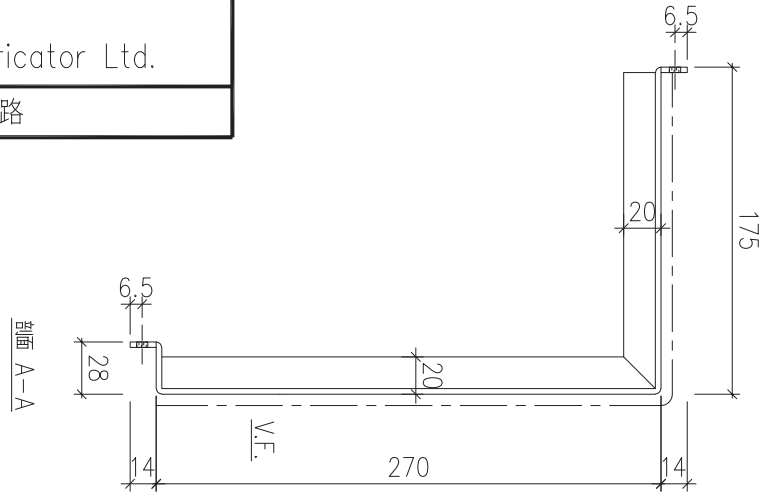

剖面 B-B



序號	物料編號	數量	安裝位置	樓層
01	T5-ALC-AP48	1	見派位圖	T5 FLAT D 11/F

名稱	天花鋁板加工圖	制圖	LHR	2022.2.19	修改	A		
材料	3mm厚鋁板 (3003H14)	復核	-	-	日期	2022.5.25		
顏色	EC-DG-D334232-ZD1 (閃粉古銅)	批準			圖號	J853-ALC-AP24		





美特鋁質 有限公司
MIDI Aluminium Fabricator Ltd.

工程號

J853

地盤

錦上路

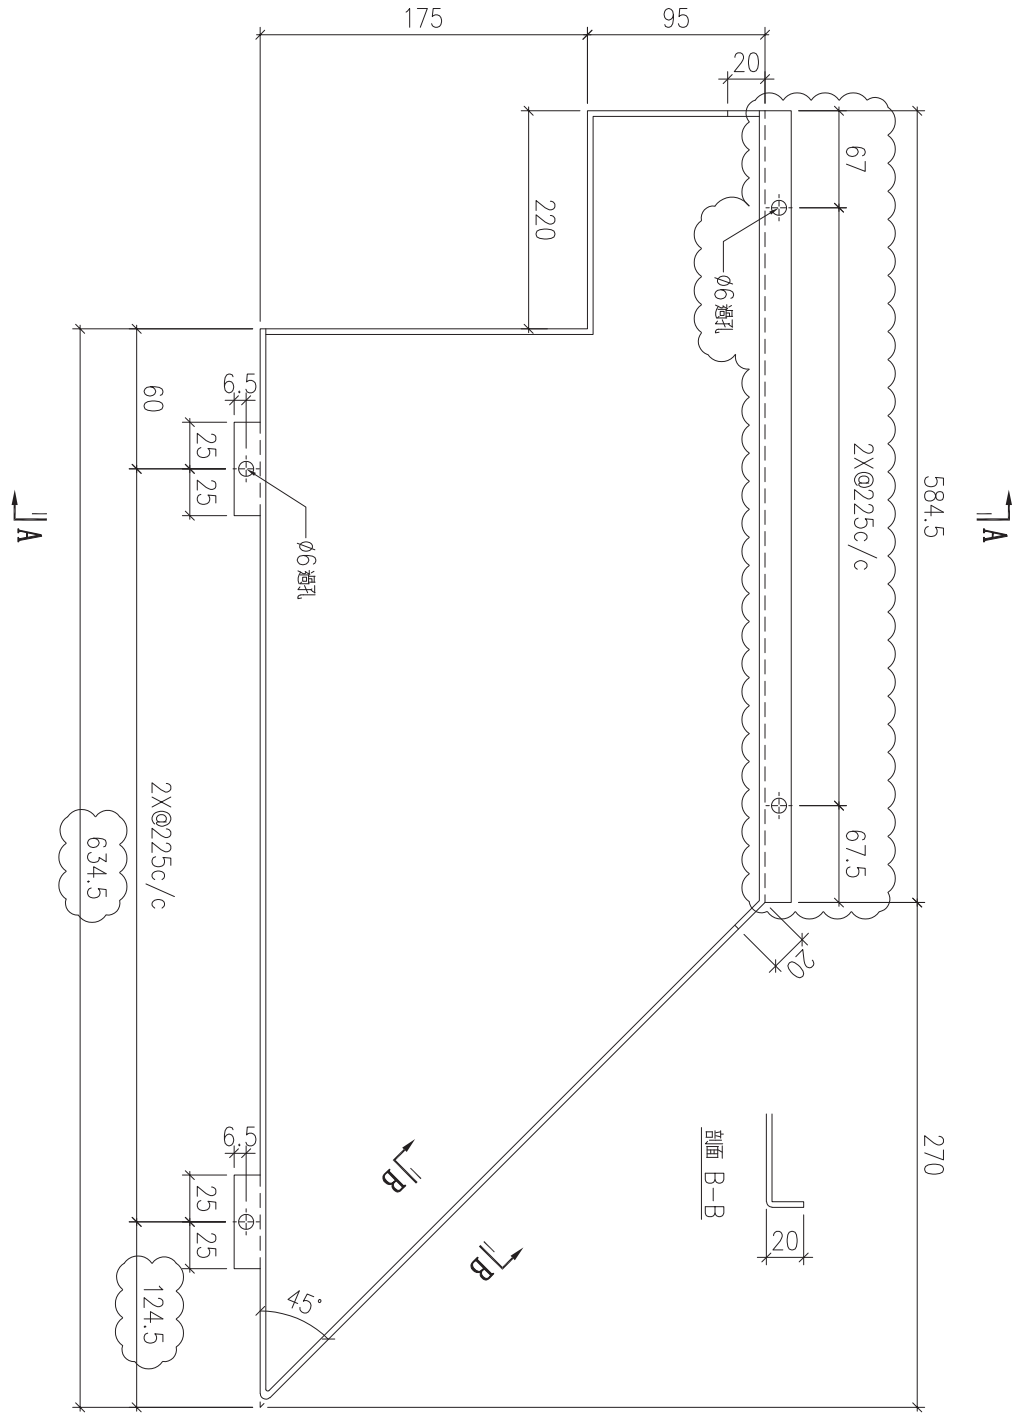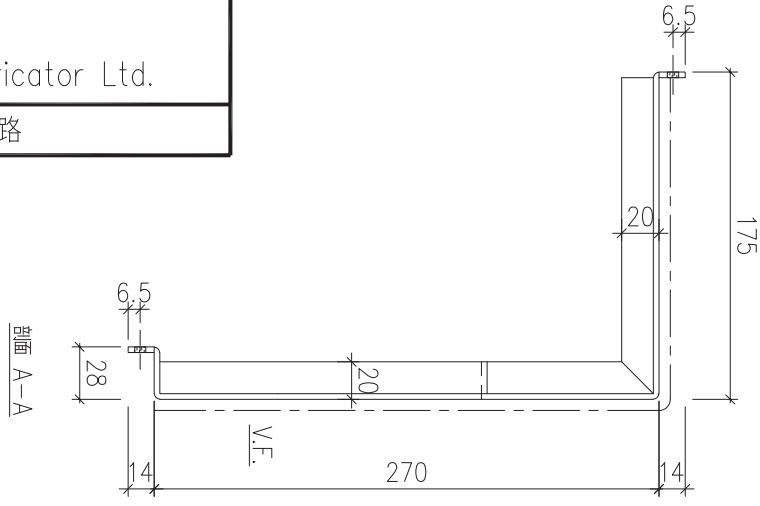


序號	物料編號	數量	安裝位置	樓層
01	T5-ALC-AP54	8	見派位圖	T5 FLAT E 18~26/F

名稱	天花鋁板加工圖	制圖	LHR	2022.2.19	修改	A	B
材料	3mm厚鋁板 (3003H14)	復核	-	-	日期	2022.3.23	2022.5.25
顏色	EC-DG-D334232-ZD1 (閃粉古銅)	批準			圖號	J853-ALC-AP25	



美特鋁質 有限公司
MIDI Aluminium Fabricator Ltd.

工程號	J853	地盤	錦上路
-----	------	----	-----

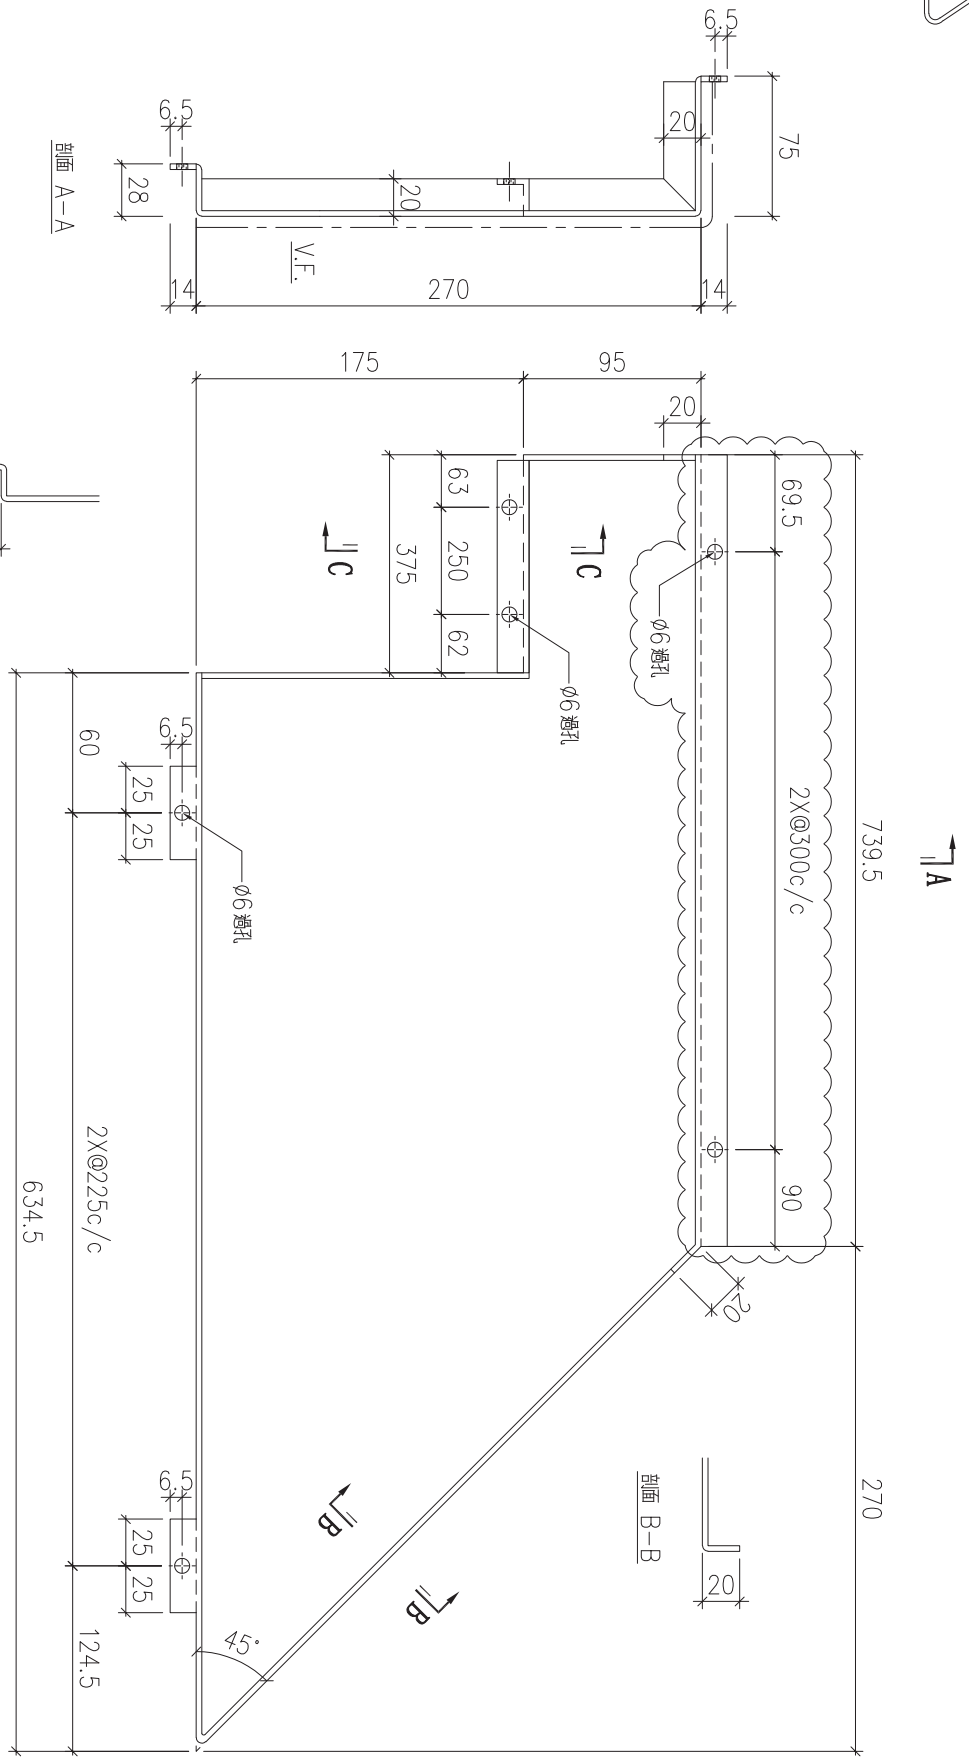



序號	物料編號	數量	安裝位置	樓層
01	T5-ALC-AP57	1	見派位圖	T5 FLAT E 11/F

名稱	天花板加工圖	制圖	LHR	2022.2.19	修改	A	B
材料	3mm厚鋁板 (3003H14)	復核	-	-	日期	2022.3.23	2022.5.25
顏色	EC-DG-D334232-ZD1 (閃粉古銅)	批準			圖號	J853-ALC-AP26	



美特鋁質 有限公司
MIDI Aluminium Fabricator Ltd.

工程號	J853	地盤	錦上路
-----	------	----	-----

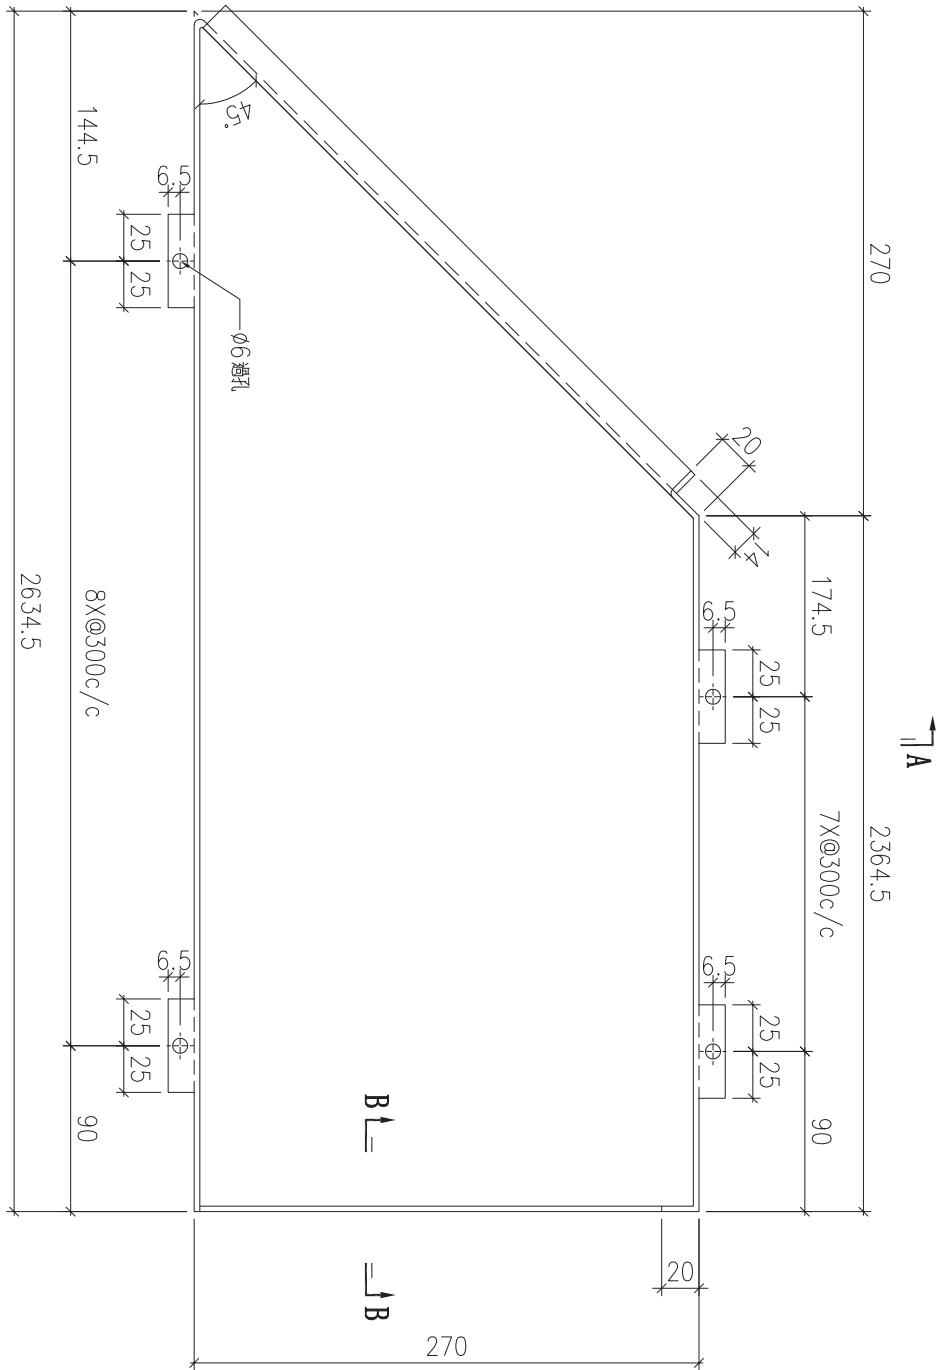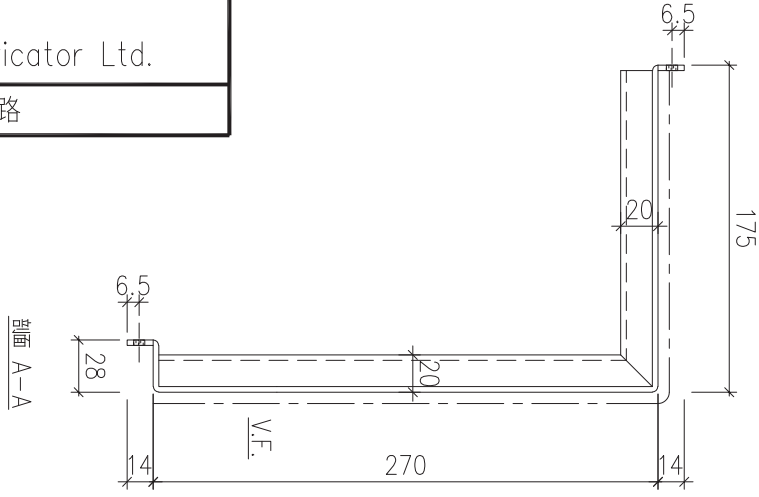

剖面 B-B



序號	物料編號	數量	安裝位置	樓層
01	T5-ALC-AP59	13	見派位圖	T5 FLAT E&F 11~26/F
02	T6-ALC-AP37	13	見派位圖	T6 FLAT C&D 11~26/F

名稱	天花鋁板加工圖	制圖	LHR	2022.2.19	修改	A	
材料	3mm厚鋁板 (3003H14)	復核	-	-	日期	2022.3.20	
顏色	EC-DG-D334232-ZD1 (閃粉古銅)	批準			圖號	J853-ALC-AP27	





美特鋁質 有限公司
MIDI Aluminium Fabricator Ltd.

工程號

J853

地盤

錦上路

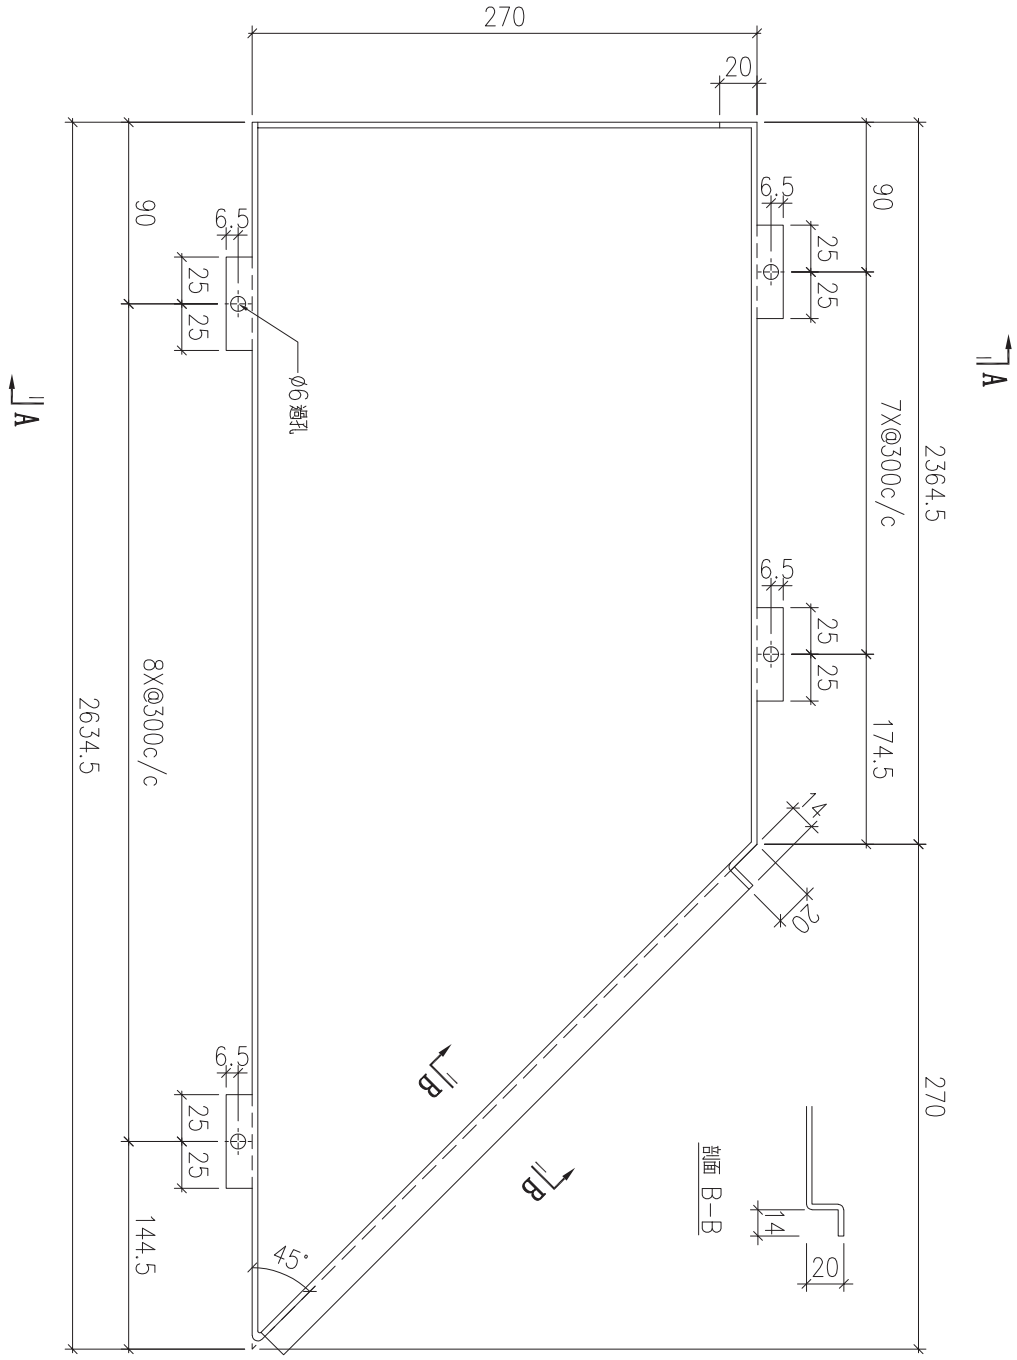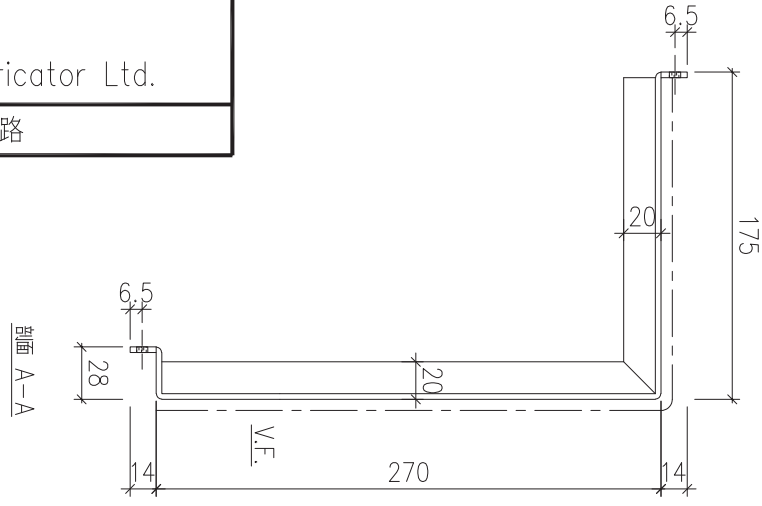

序號	物料編號	數量	安裝位置	樓層
01	T5-ALC-AP60	13	見派位圖	T5 FLAT E&F 11~26/F
02	T6-ALC-AP38	13	見派位圖	T6 FLAT C&D 11~26/F

名稱	天花鋁板加工圖	制圖	LHR	2022.2.19	修改	A		
材料	3mm厚鋁板 (3003H14)	復核	-	-	日期	2022.3.20		
顏色	EC-DG-D334232-ZD1 (閃粉古銅)	批準			圖號	J853-ALC-AP28		



美特鋁質 有限公司
MIDI Aluminium Fabricator Ltd.


工程號

J853

地盤

錦上路

送地盤

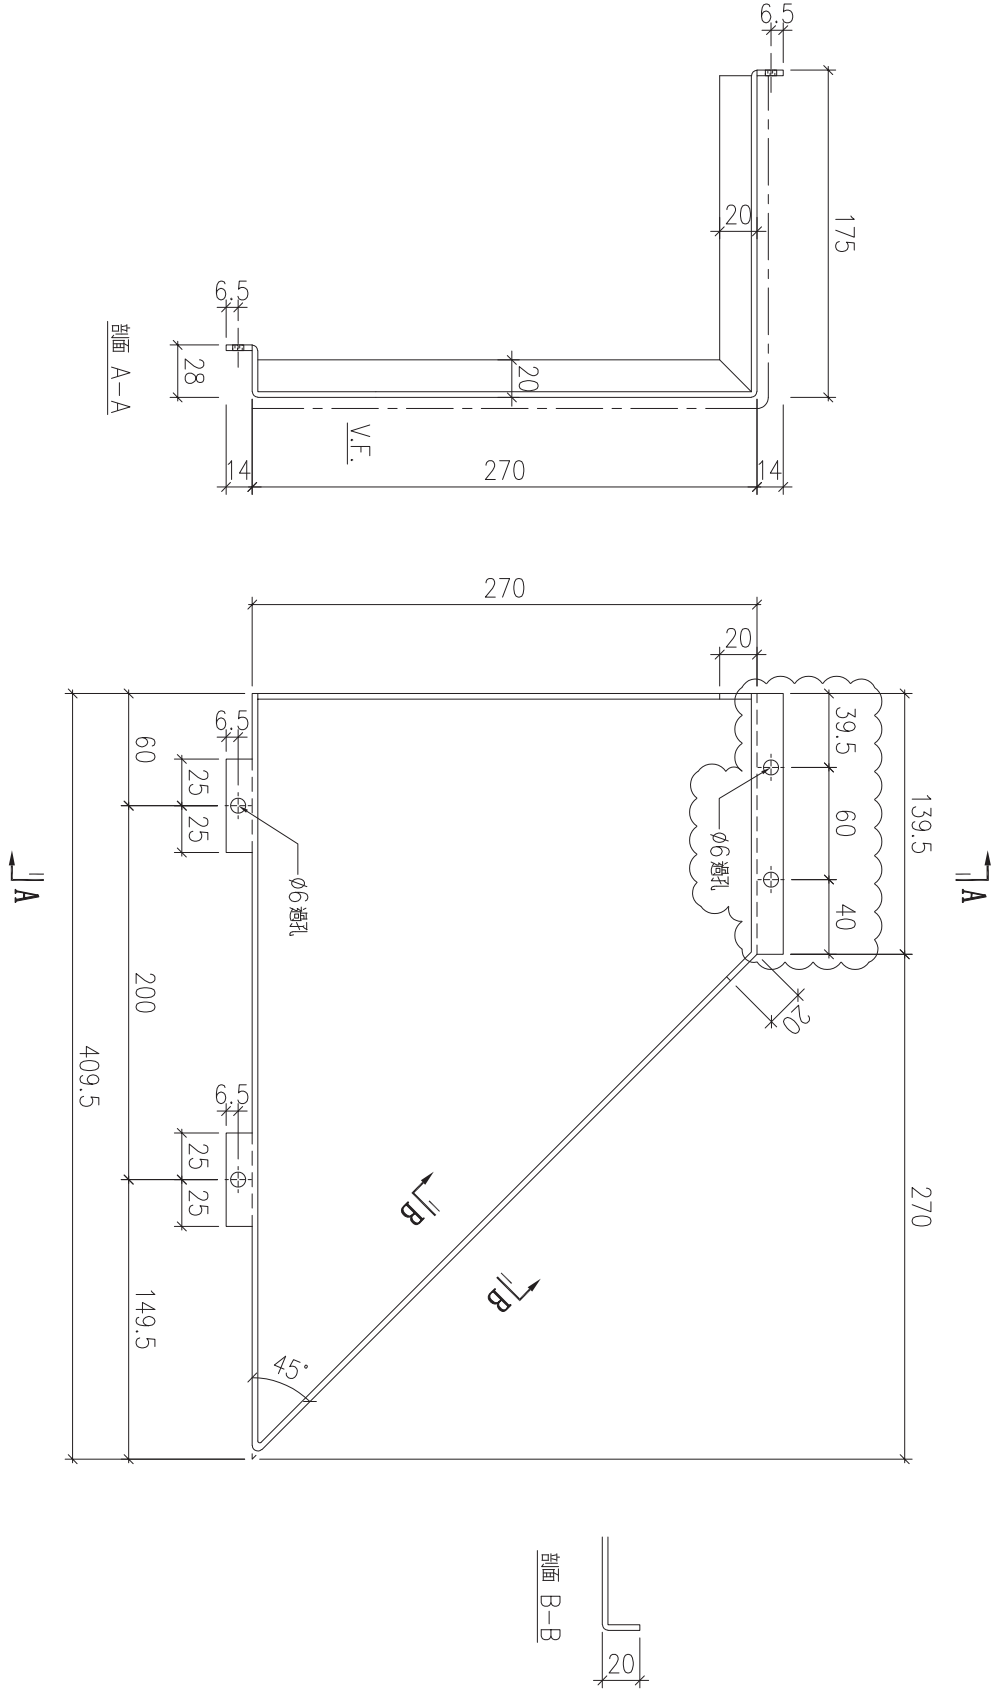

序號	物料編號	數量	安裝位置	樓層
01	T5-ALC-AP61	13	見派位圖	T5 FLAT E&F 11~26/F




名稱	天花鋁板加工圖	制圖	LHR	2022.2.19	修改	A	B
材料	3mm厚鋁板 (3003H14)	復核	-	-	日期	2022.3.20	2022.5.25
顏色	EC-DG-D334232-ZD1(閃粉古銅)	批準			圖號	J853-ALC-AP29	



美特鋁質 有限公司
MIDI Aluminium Fabricator Ltd.

工程號	J853	地盤	錦上路
-----	------	----	-----

送地盤

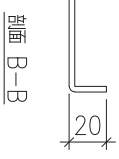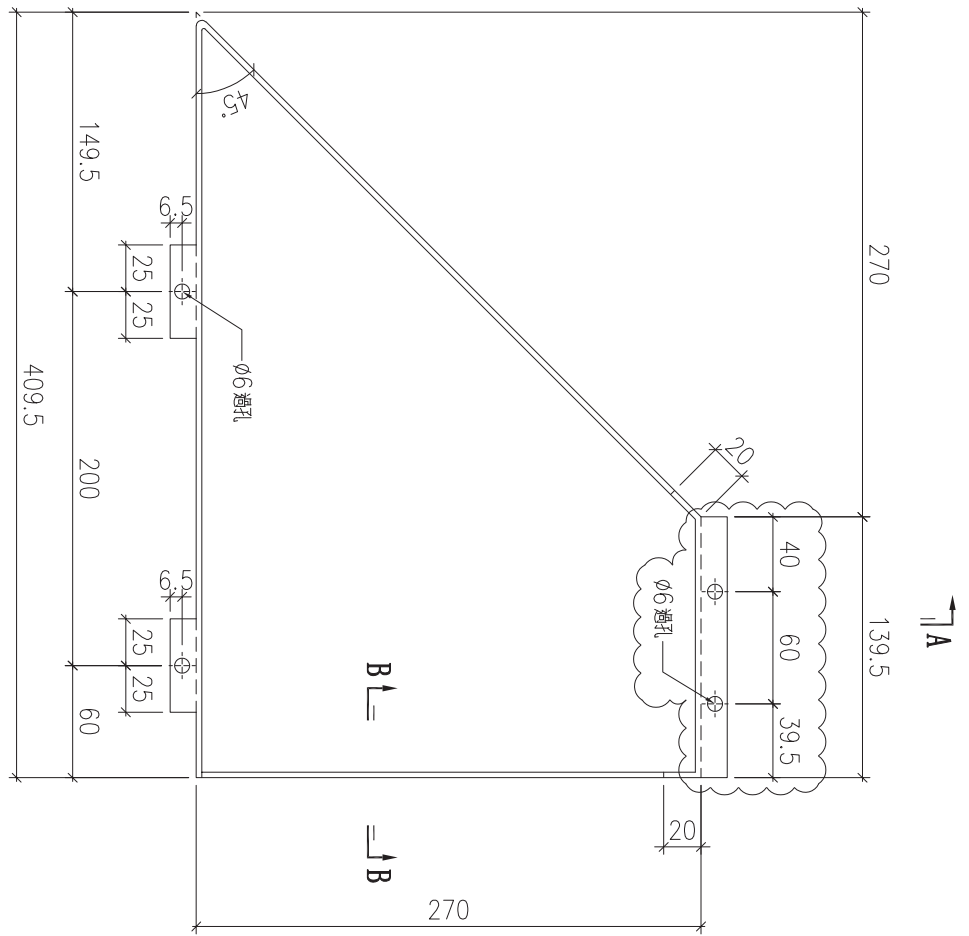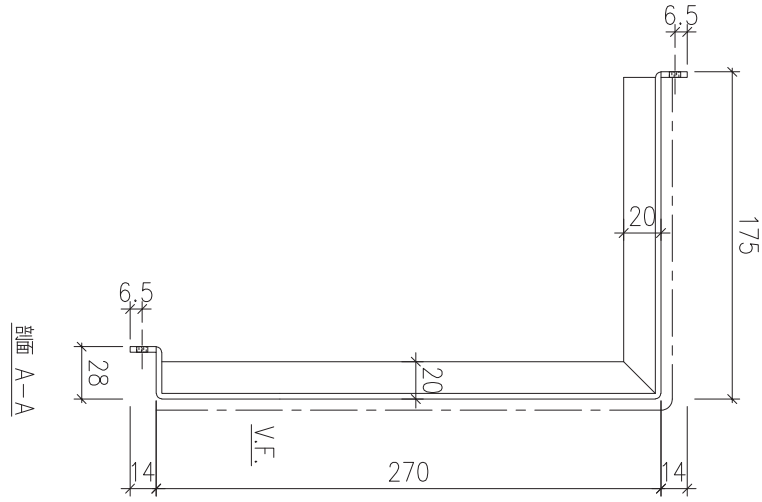



序號	物料編號	數量	安裝位置	樓層
01	T5-ALC-AP62	13	見派位圖	T5 FLAT E&F 11~26/F

名稱	天花鋁板加工圖	制圖	LHR	2022.2.19	修改	A	B
材料	3mm厚鋁板 (3003H14)	復核	-	-	日期	2022.3.20	2022.5.25
顏色	EC-DG-D334232-ZD1(閃粉古銅)	批準			圖號	J853-ALC-AP30	



美特鋁質 有限公司
MIDI Aluminium Fabricator Ltd.

工程號	J853	地盤	錦上路
-----	------	----	-----

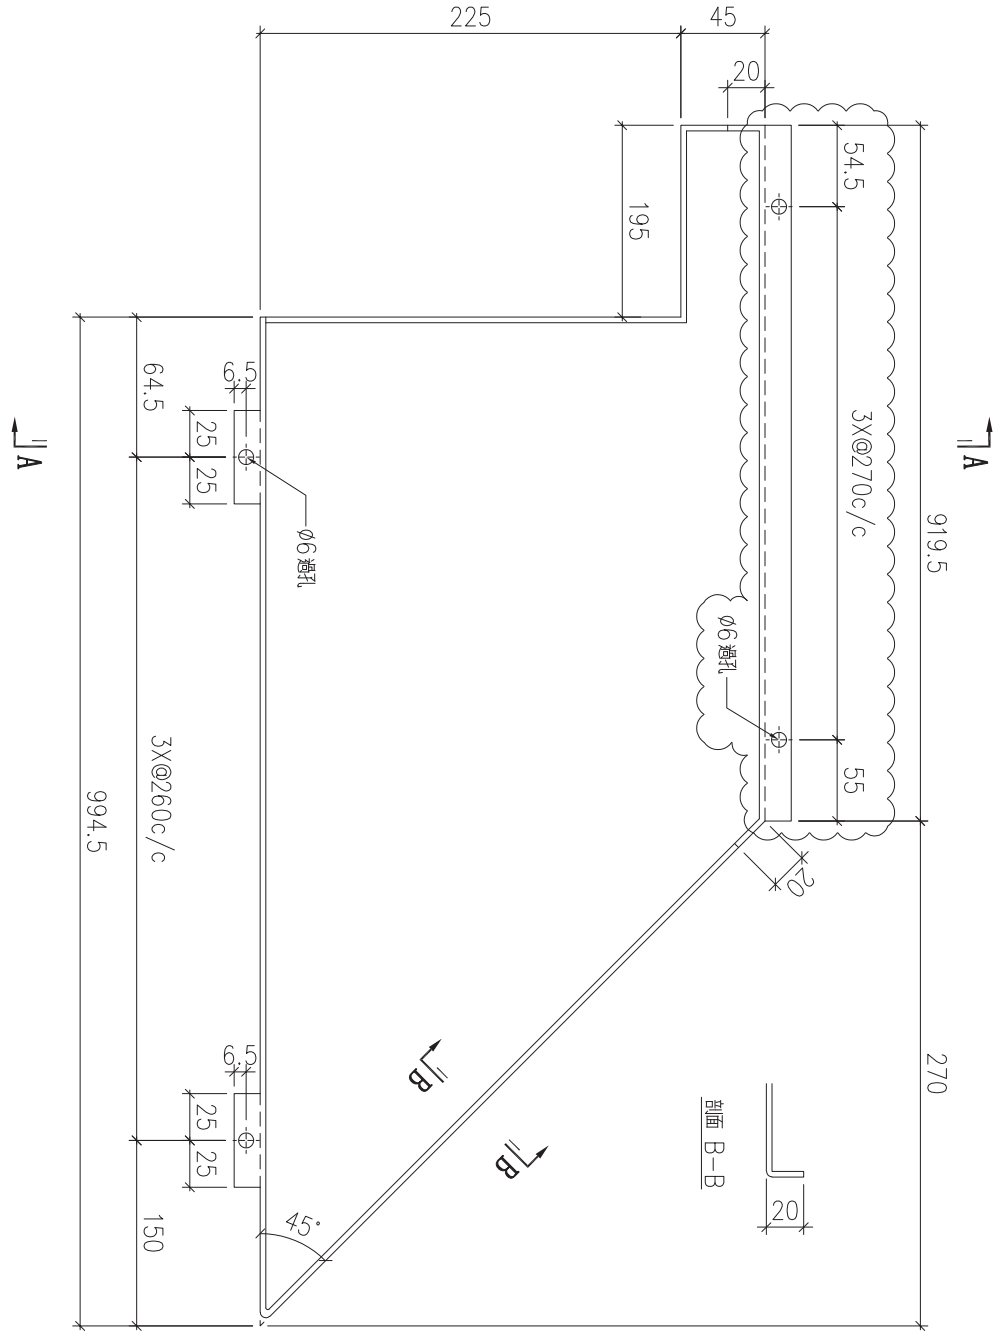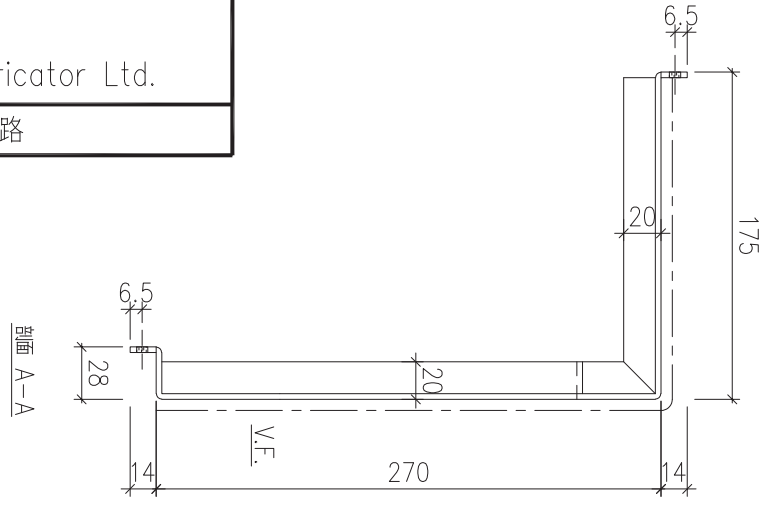

序號	物料編號	數量	安裝位置	樓層
01	T5-ALC-AP83	12	見派位圖	T5 FLAT F 12~26/F




名稱	天花鋁板加工圖	制圖	LHR	2022.2.19	修改	A	B
材料	3mm厚鋁板 (3003H14)	復核	-	-	日期	2020.3.20	2022.5.25
顏色	EC-DG-D334232-ZD1(閃粉古銅)	批準			圖號	J853-ALC-AP31	



美特鋁質 有限公司
MIDI Aluminium Fabricator Ltd.

工程號	J853	地盤	錦上路
-----	------	----	-----

送地盤

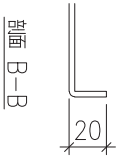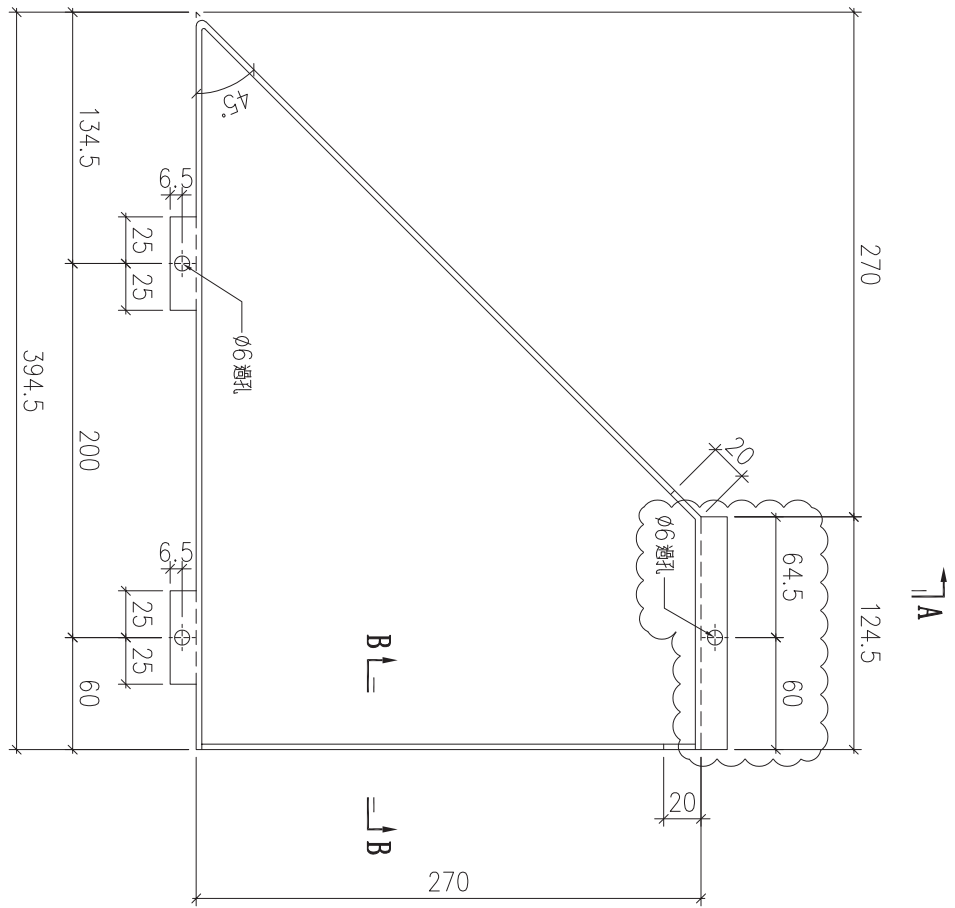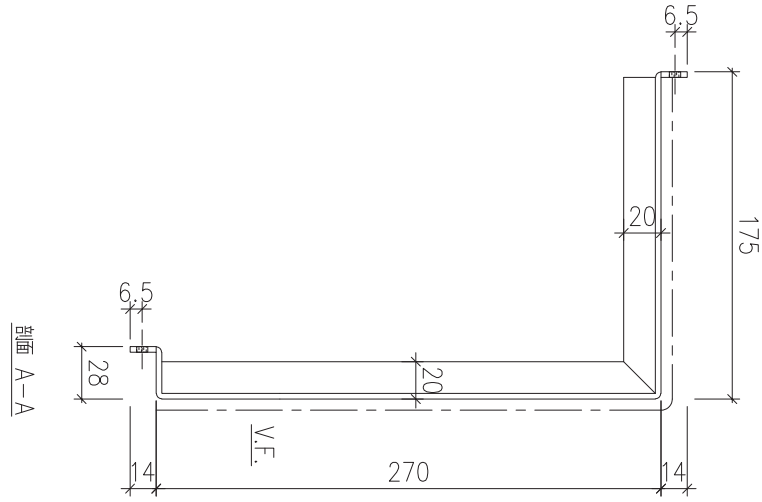



序號	物料編號	數量	安裝位置	樓層
01	T5-ALC-AP84	13	見派位圖	T5 FLAT F 11~26/F
02	T5-ALC-AP84	7	見派位圖	T5 FLAT F 17~23/F

名稱	天花鋁板加工圖	制圖	LHR	2022.2.19	修改	A	B	
材料	3mm厚鋁板 (3003H14)	復核	-	-	日期	2022.3.20	2022.5.25	
顏色	EC-DG-D334232-ZD1(閃粉古銅)	批準			圖號	J853-ALC-AP32		



美特鋁質 有限公司
MIDI Aluminium Fabricator Ltd.

工程號	J853	地盤	錦上路
-----	------	----	-----

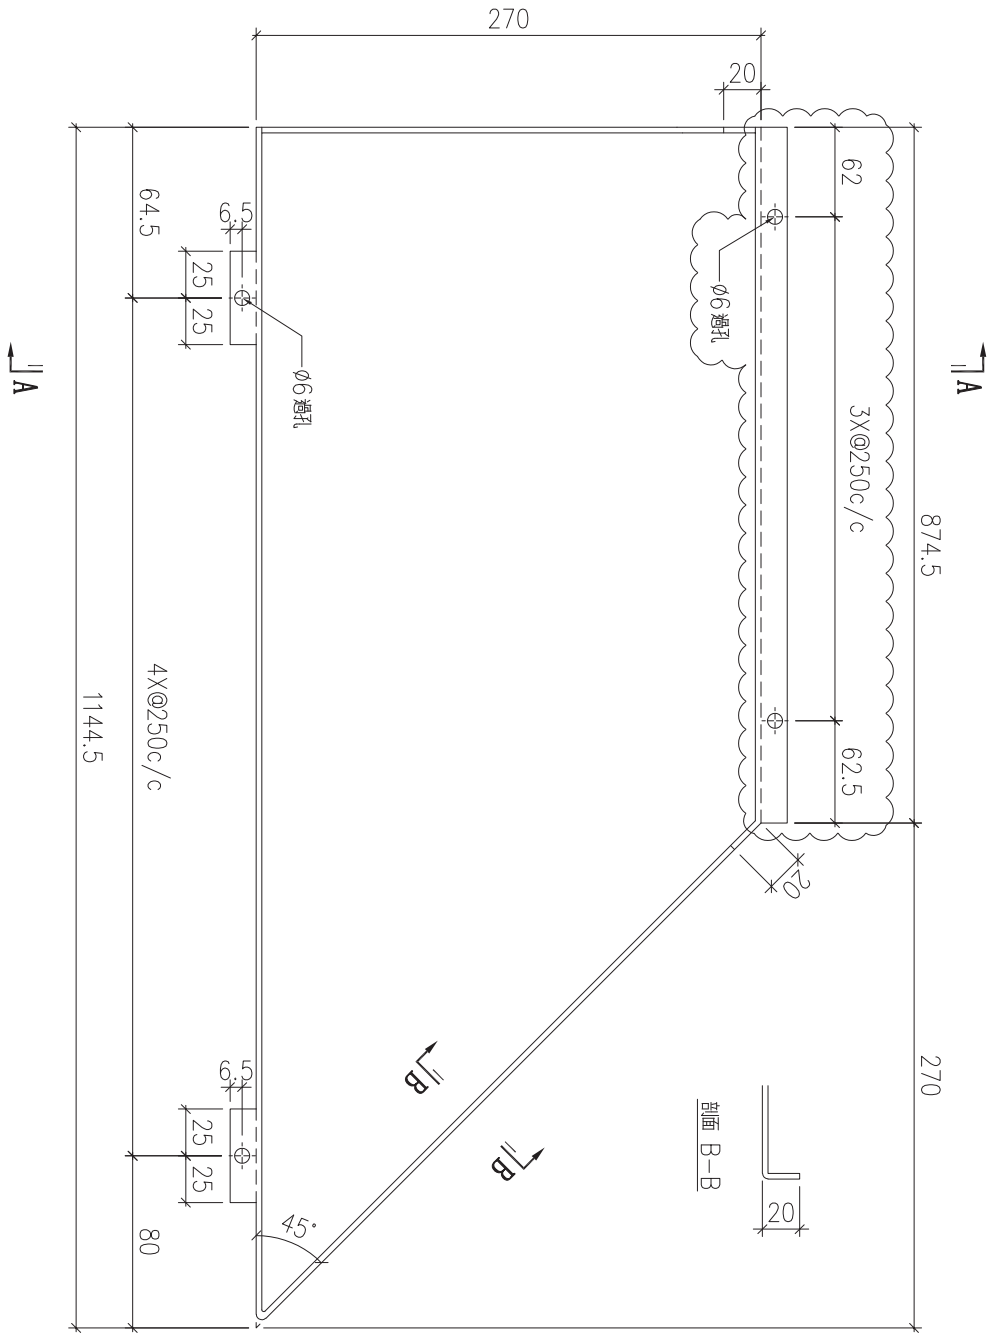
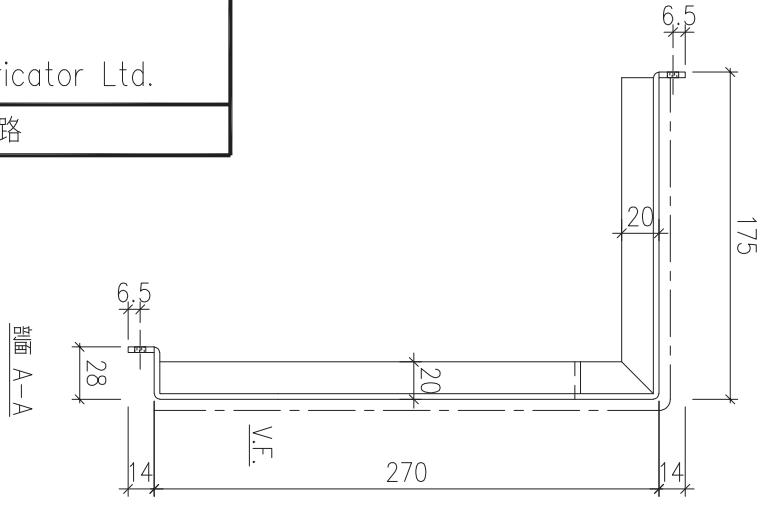


序號	物料編號	數量	安裝位置	樓層
01	T5-ALC-AP87	1	見來位圖	T5 FLAT F 11/F

名稱	天花鋁板加工圖	制圖	LHR	2022.2.19	修改	A	
材料	3mm厚鋁板 (3003H14)	復核	-	-	日期	2022.5.25	
顏色	EC-DG-D334232-ZD1 (閃粉古銅)	批準			圖號	J853-ALC-AP33	



工程號	J853	地盤	錦上路
-----	------	----	-----

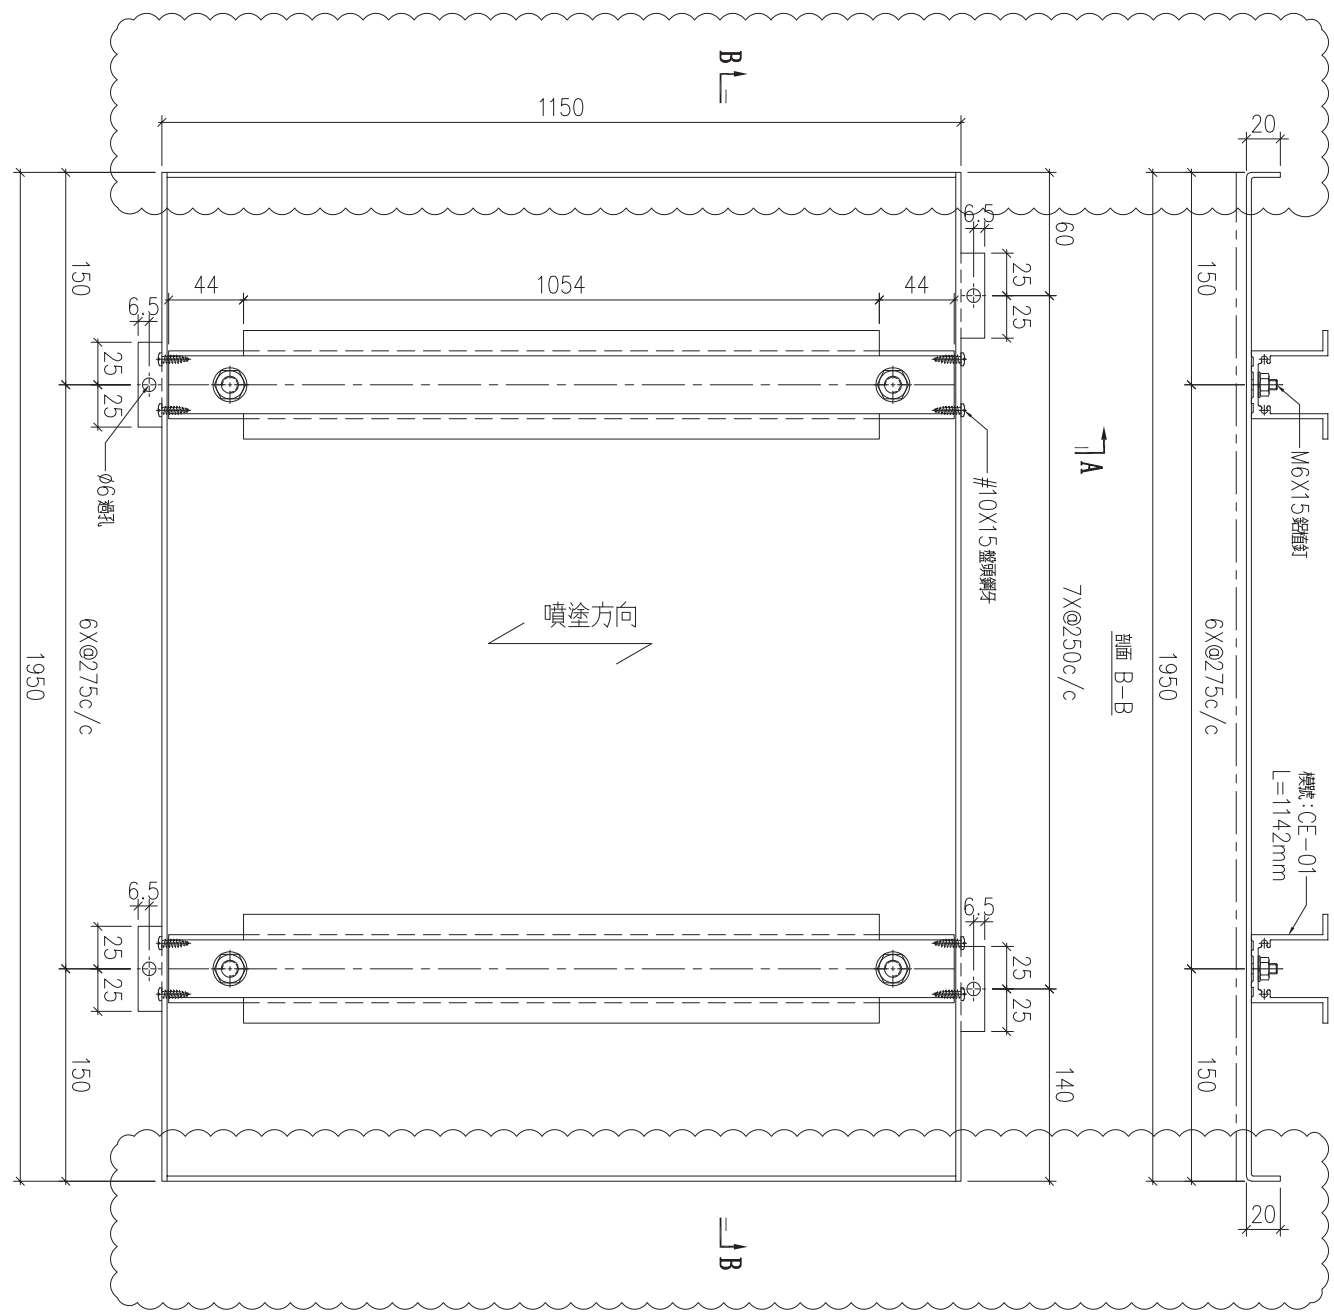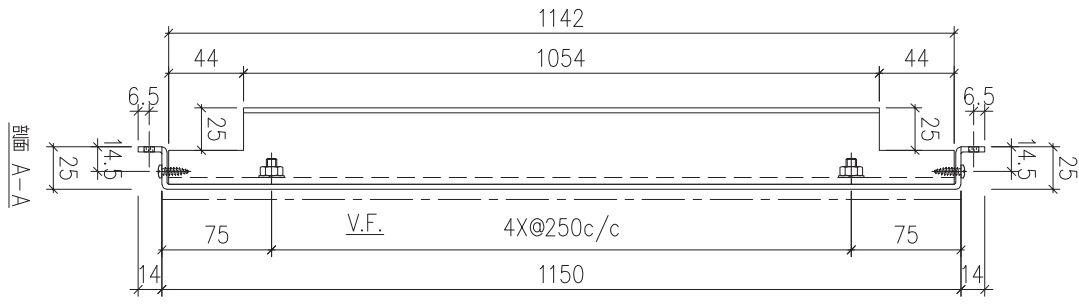

序號	物料編號	數量	安裝位置	樓層
01	T5-ALC-AP12	9	見派位圖	T5 FLAT A 6~16/F
02	T5-ALC-AP31	3	見派位圖	T5 FLAT C 12~16/F

名稱	天花鋁板加工圖	制圖	LHR	2022.2.19	修改	A	B
材料	3mm厚鋁板 (3003H14)	復核	-	-	日期	2022.3.22	2022.5.25
顏色	ECW3D993332S-ZD1(素色白色)	批準			圖號	J853-ALC-AP133	





美特鋁質 有限公司
MIDI Aluminium Fabricator Ltd.

工程號

J853

地盤

錦上路

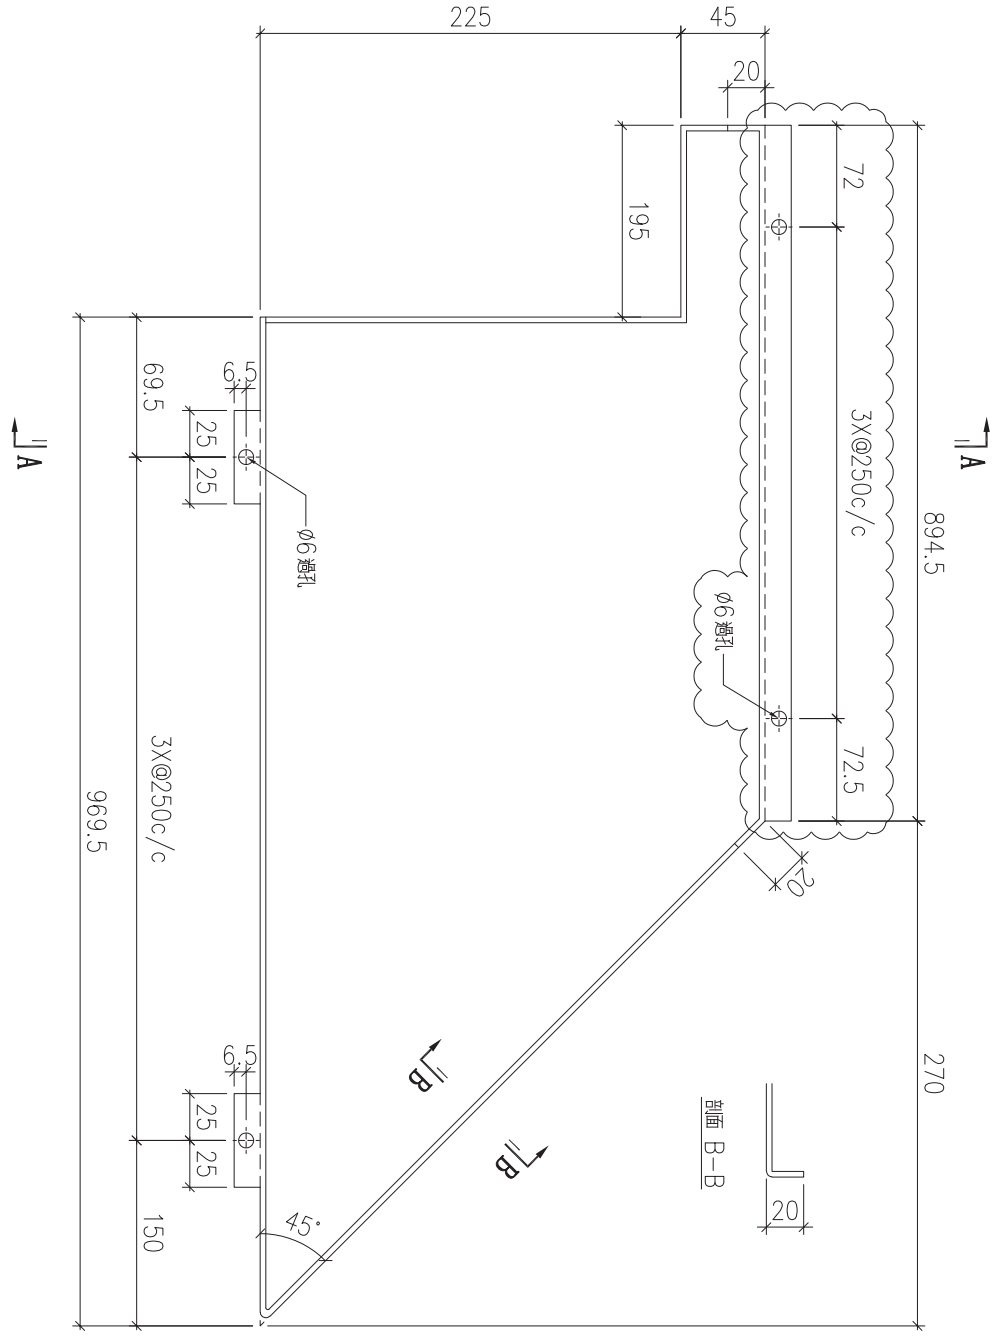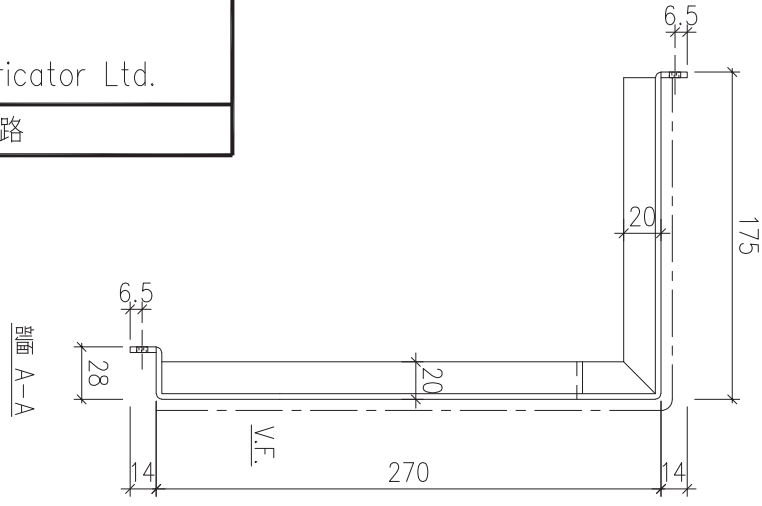

序號	物料編號	數量	安裝位置	樓層
01	T5-ALC-AP90	7	T5 FLAT A 17~23/F	


名稱	天花鋁板加工圖	制圖	LHR	2022.2.19	修改	A		
材料	3mm厚鋁板 (3003H14)	復核	-	-	日期	2022.5.25		
顏色	EC-DG-D334232-ZD1(閃粉古銅)	批準			圖號	J853-ALC-AP34		



美特鋁質 有限公司
MIDI Aluminium Fabricator Ltd.

工程號	J853	地盤	錦上路
-----	------	----	-----

送地盤

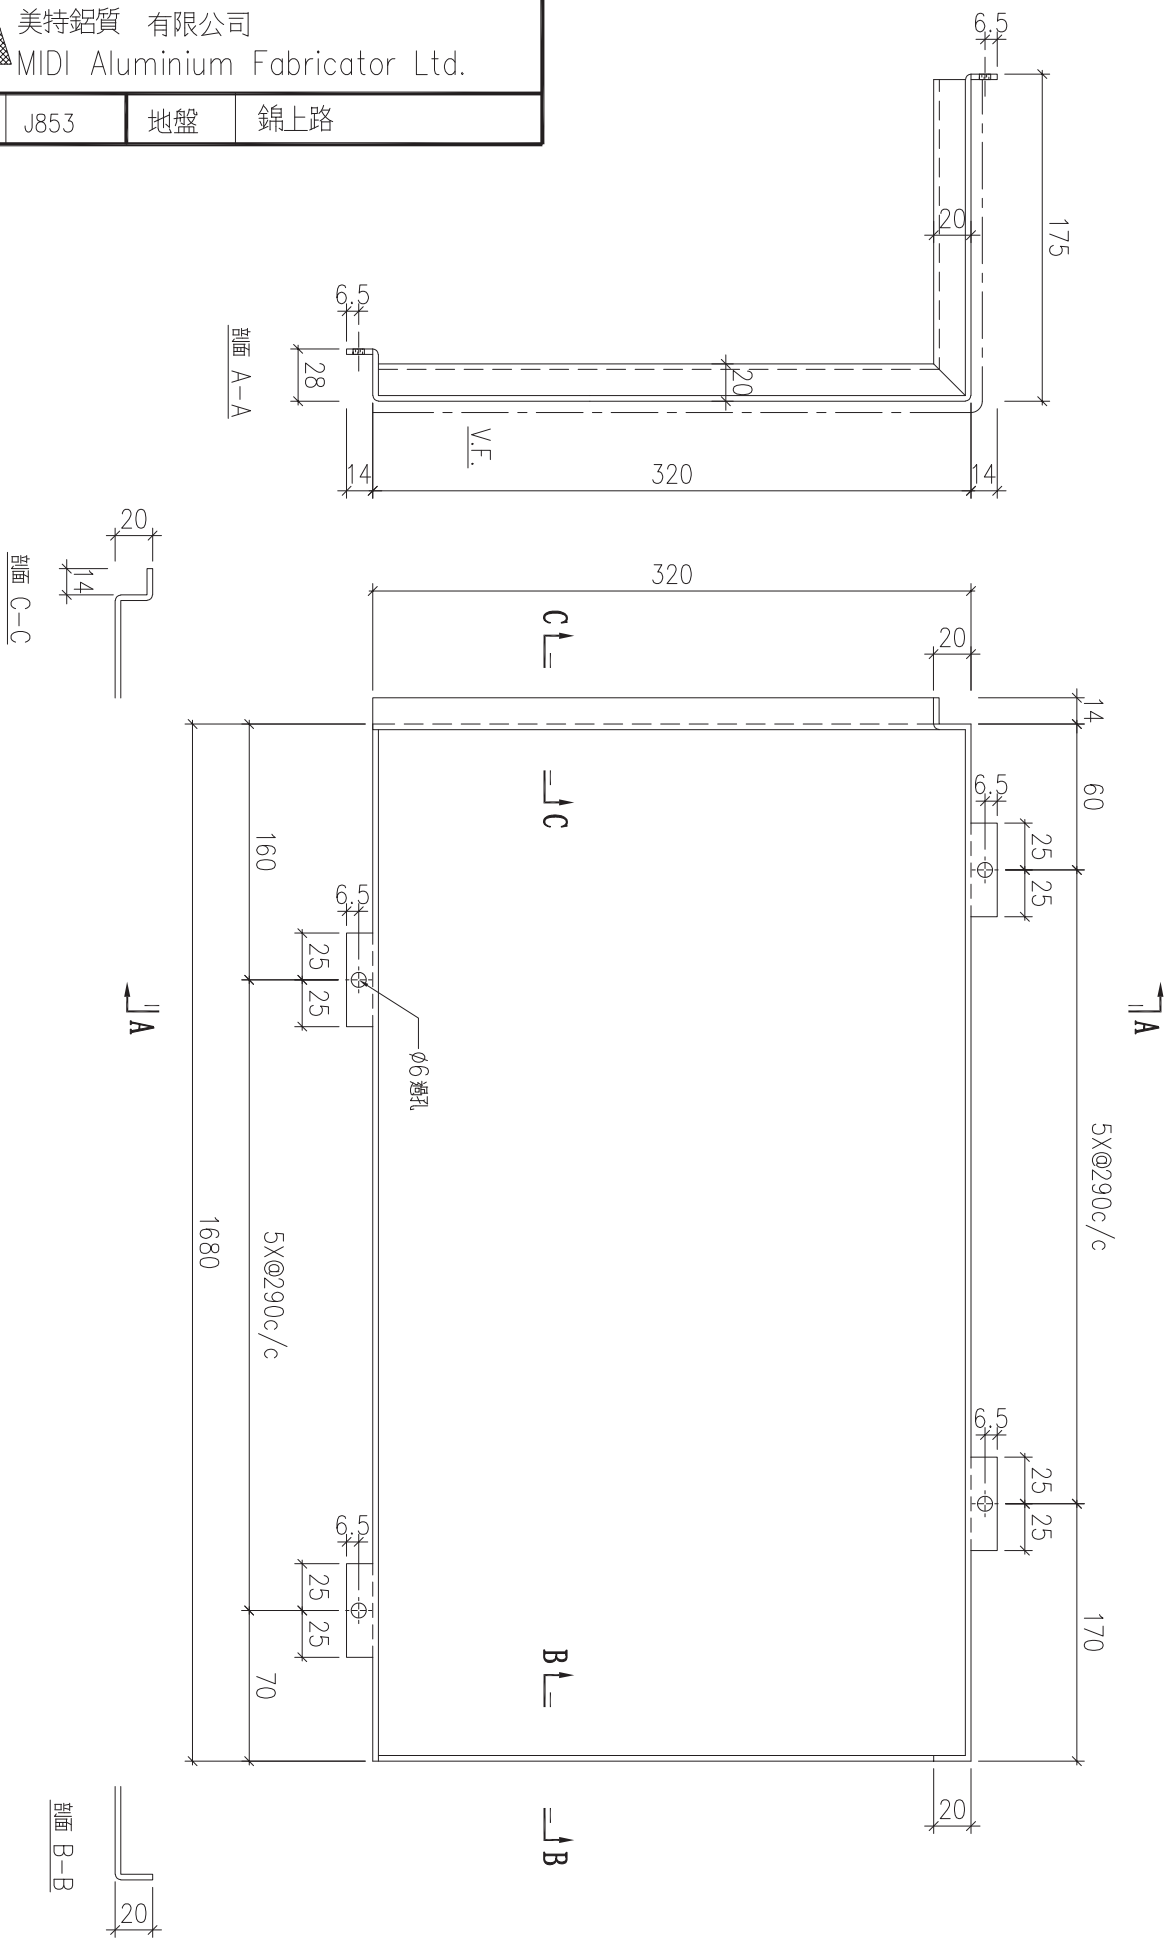


序號	物料編號	數量	安裝位置	樓層
01	T5-ALC-AP93	16	見位圖	T5 FLAT A 17~25/F

名稱	天花鋁板加工圖	制圖	LHR	2022.2.19	修改	A		
材料	3mm厚鋁板 (3003H14)	復核	-	-	日期	2022.3.21		
顏色	EC-DG-D334232-ZD1 (閃粉古銅)	批準			圖號	J853-ALC-AP35		



美特鋁質 有限公司
MIDI Aluminium Fabricator Ltd.

工程號	J853	地盤	錦上路
-----	------	----	-----

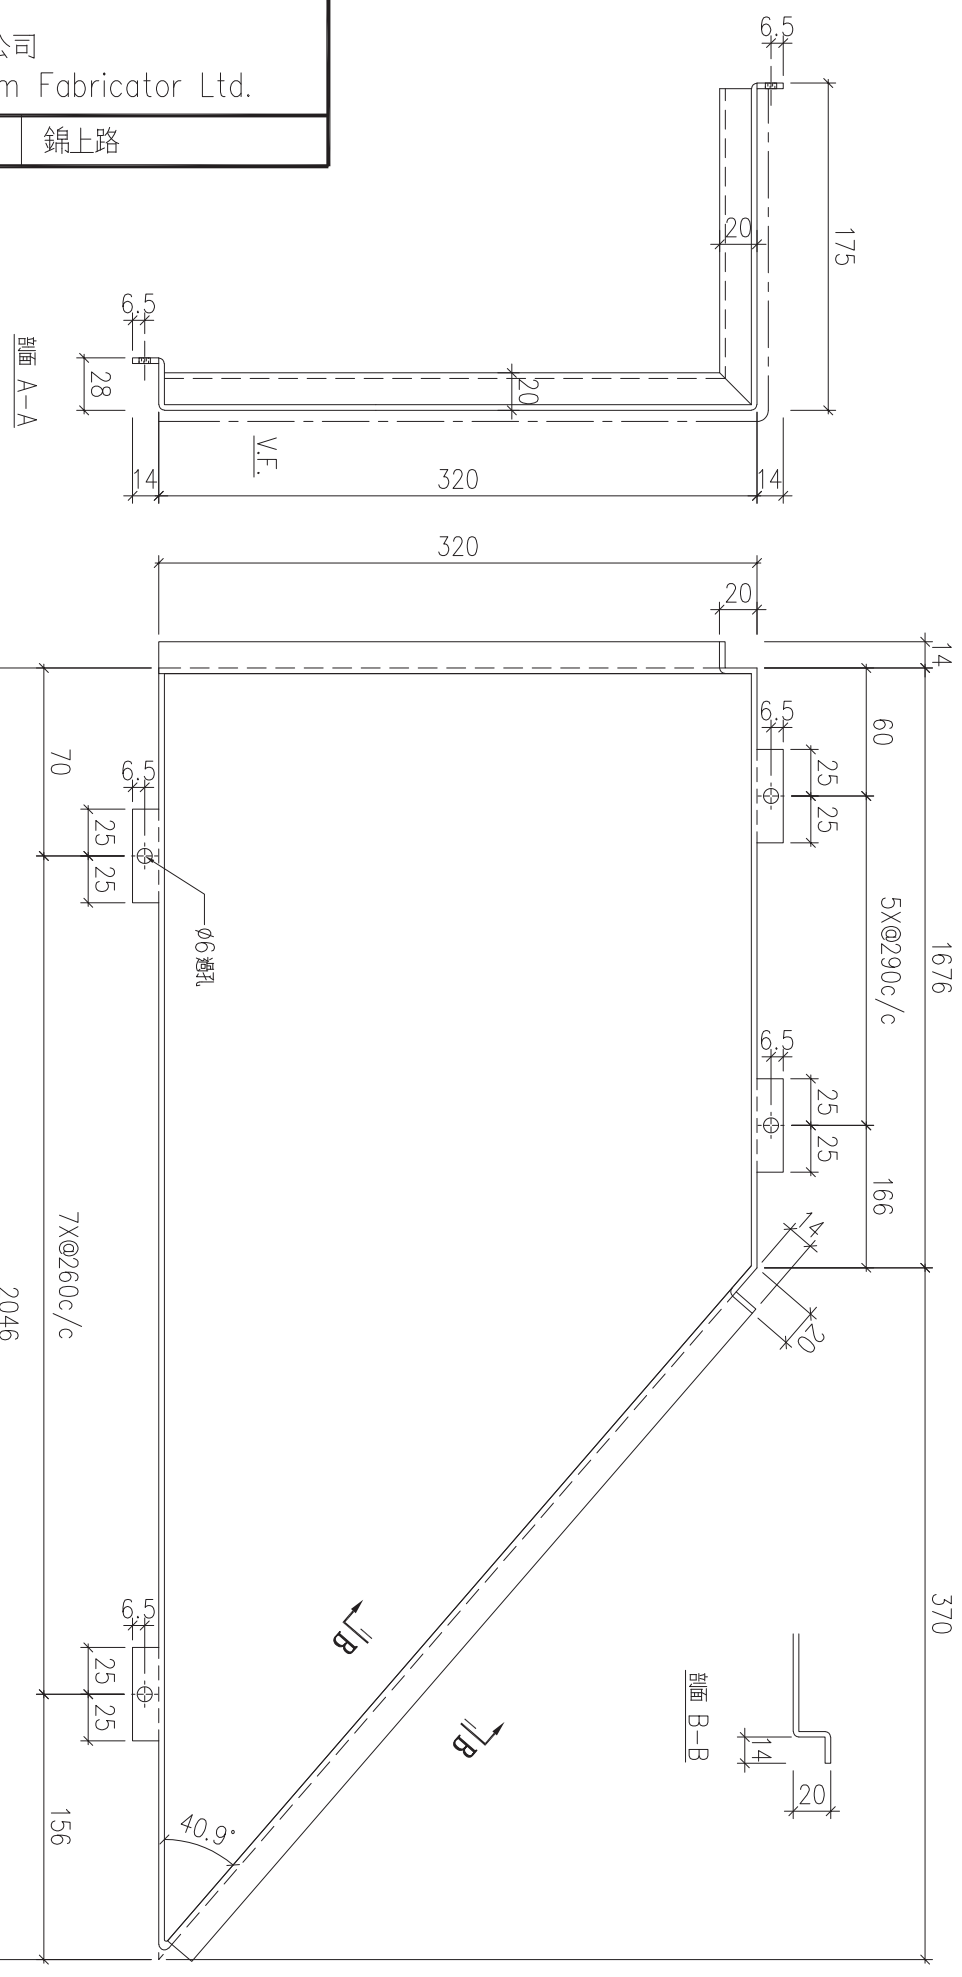


序號	物料編號	數量	安裝位置	樓層
01	T5-ALC-AP94	8	見派位圖	T5 FLAT A 17~25/F

名稱	天花板加工圖	制圖	LHR	2022.2.19	修改	A		
材料	3mm厚鋁板 (3003H14)	復核	-	-	日期	2022.3.21		
顏色	EC-DG-D334232-ZD1 (閃粉古銅)	批準			圖號	J853-ALC-AP36		



美特鋁質 有限公司
MIDI Aluminium Fabricator Ltd.

工程號	J853	地盤	錦上路
-----	------	----	-----

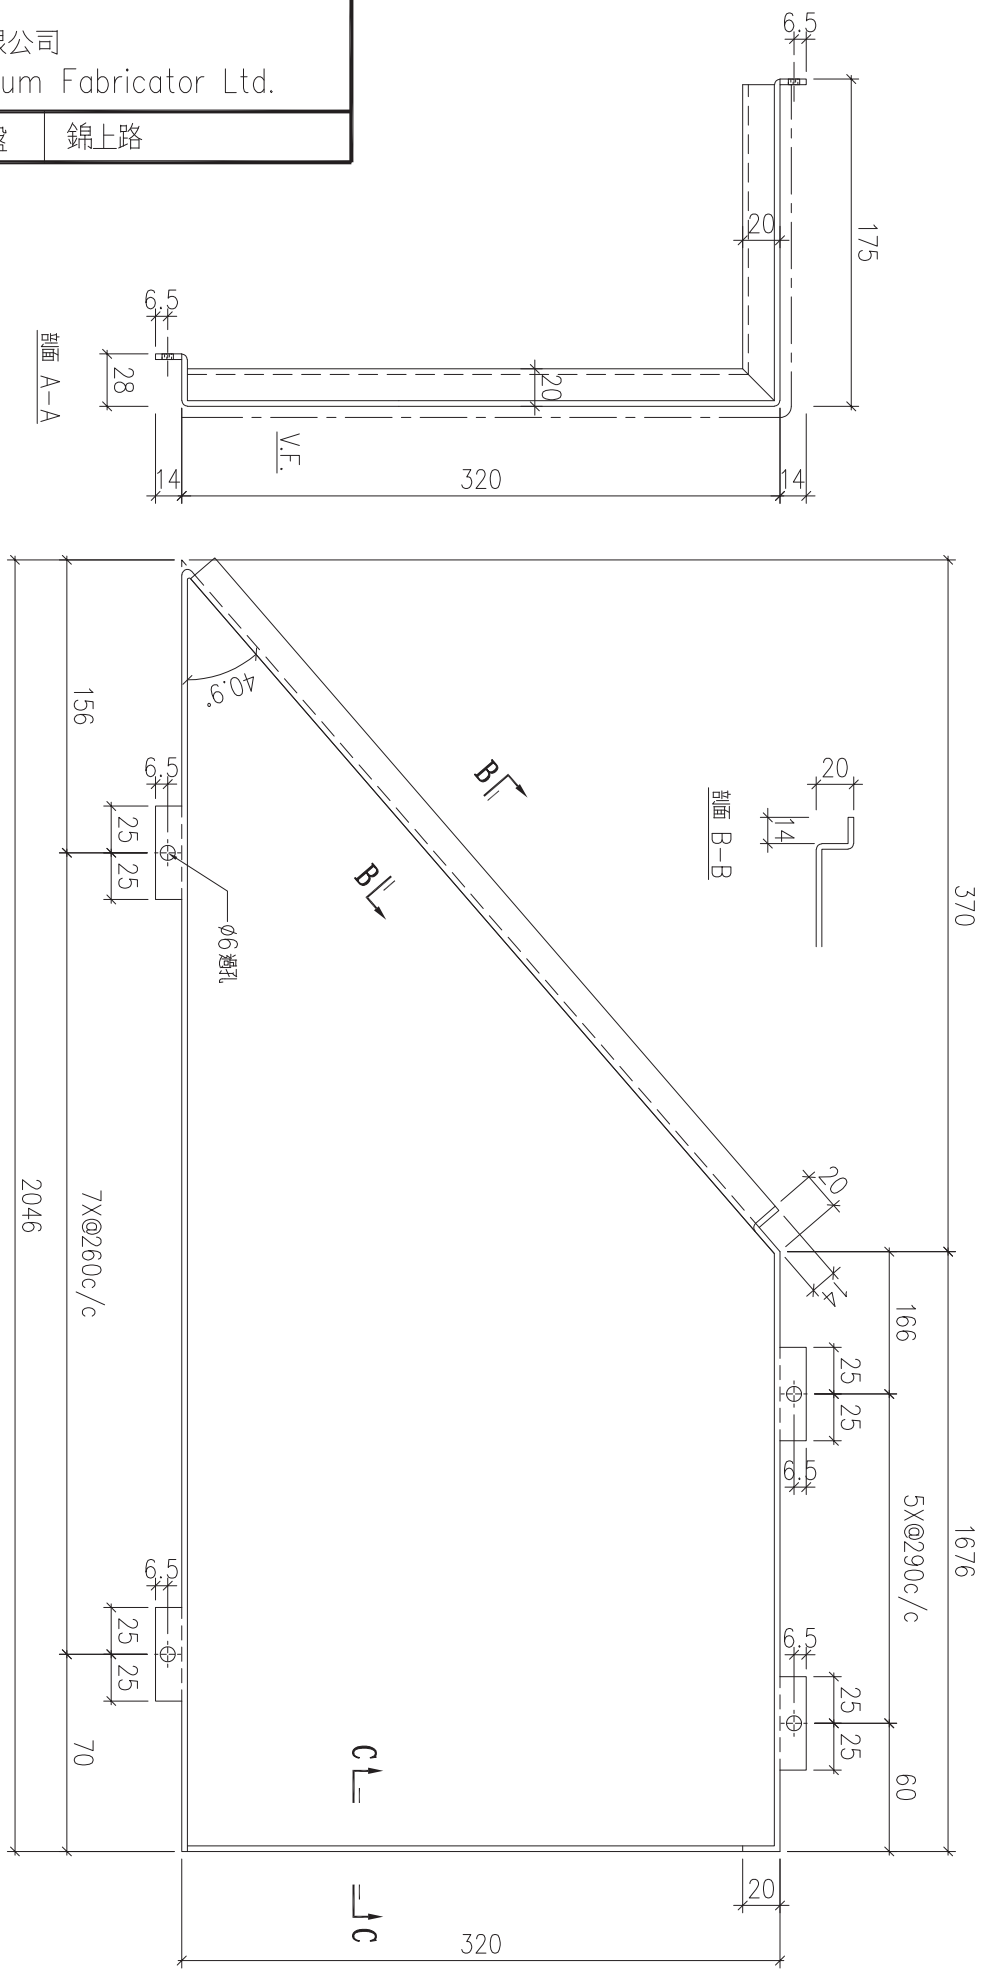




序號	物料編號	數量	安裝位置	樓層
01	T5-ALC-AP95	8	則派位圖	T5 FLAT A 17~25/F

名稱	天花鋁板加工圖	制圖	LHR	2022.2.19	修改	A		
材料	3mm厚鋁板 (3003H14)	復核	-	-	日期	2022.3.21		
顏色	EC-DG-D334232-ZD1 (閃粉古銅)	批準			圖號	J853-ALC-AP37		



美特鋁質 有限公司
MIDI Aluminium Fabricator Ltd.

工程號	J853	地盤	錦上路
-----	------	----	-----

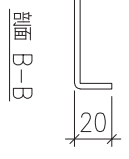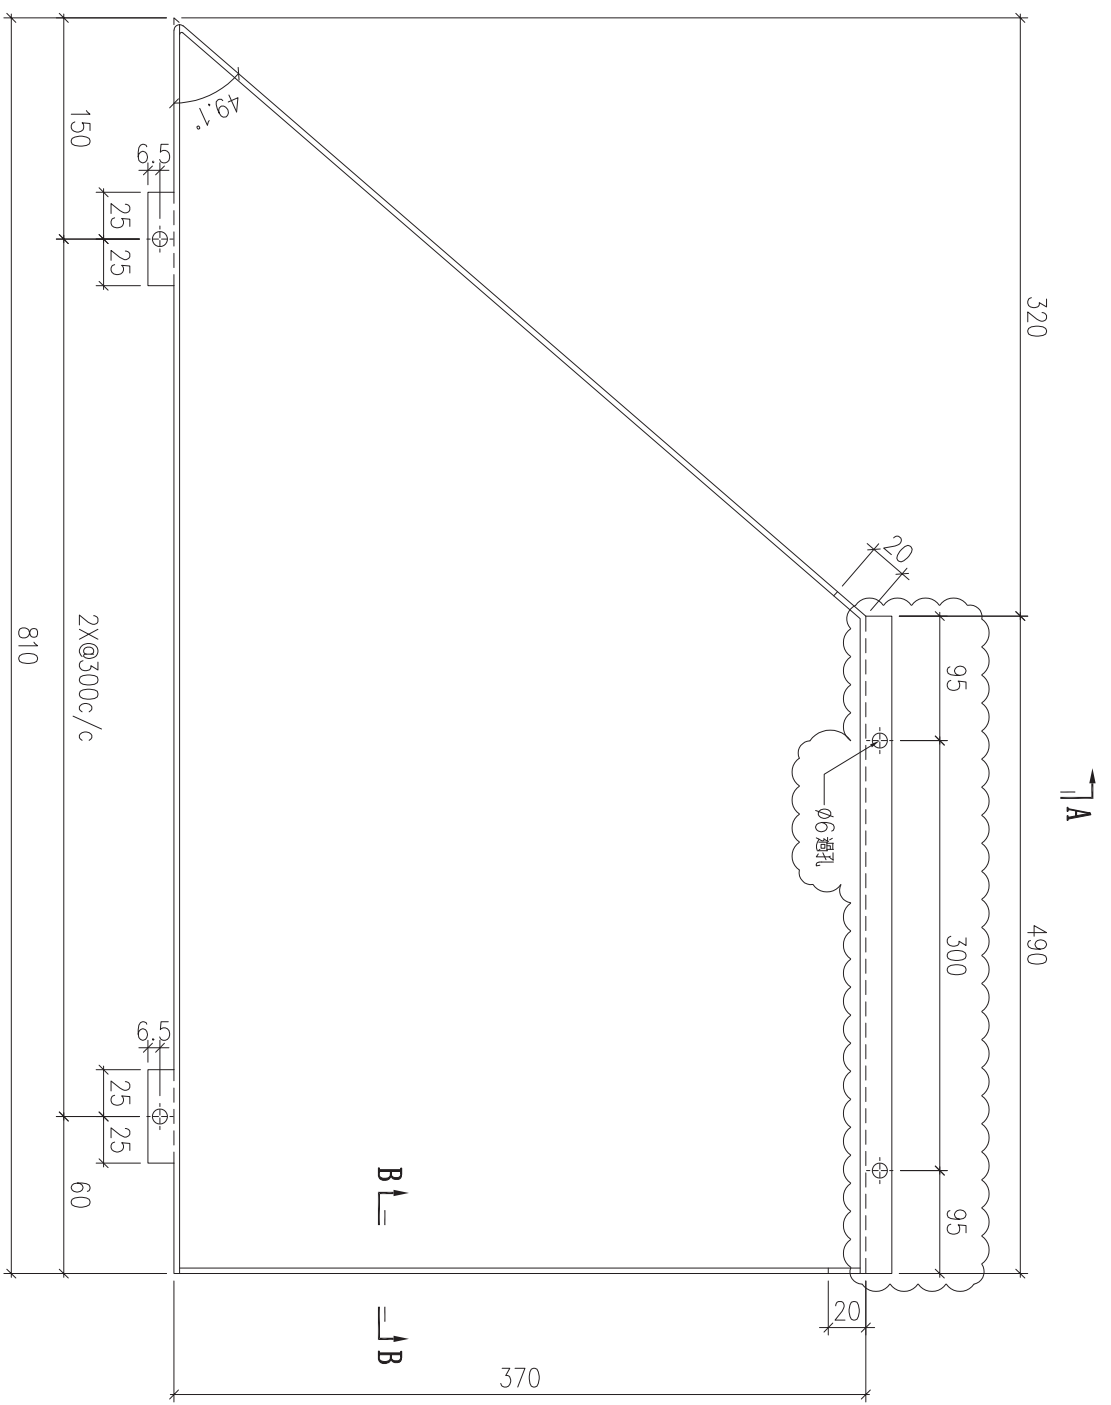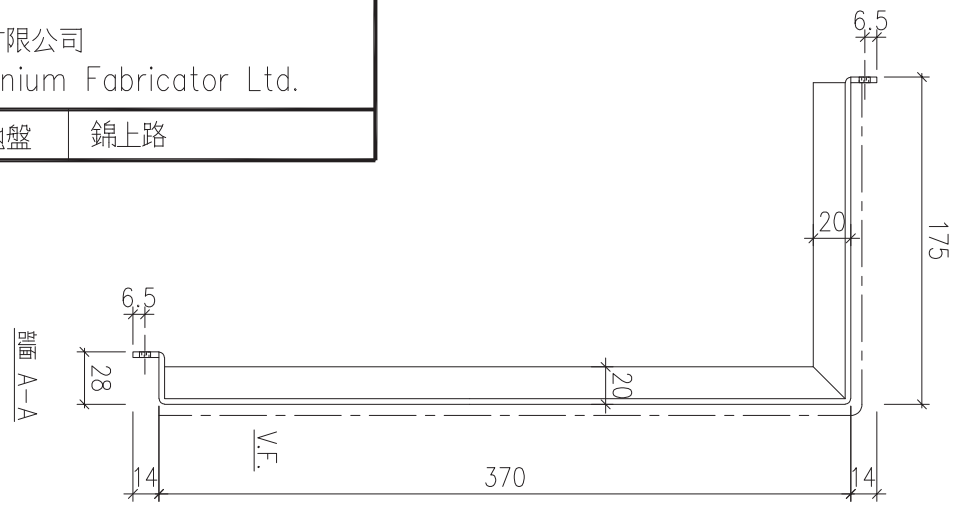


序號	物料編號	數量	安裝位置	樓層
01	T5-ALC-AP96	8	見派位圖	T5 FLAT A 17~25/F

名稱	天花鋁板加工圖	制圖	LHR	2022.2.19	修改	A	B
材料	3mm厚鋁板 (3003H14)	復核	-	-	日期	2022.3.21	2022.5.25
顏色	EC-DG-D334232-ZD1 (閃粉古銅)	批準			圖號	J853-ALC-AP38	



美特鋁質 有限公司
MIDI Aluminium Fabricator Ltd.

工程號	J853	地盤	錦上路
-----	------	----	-----

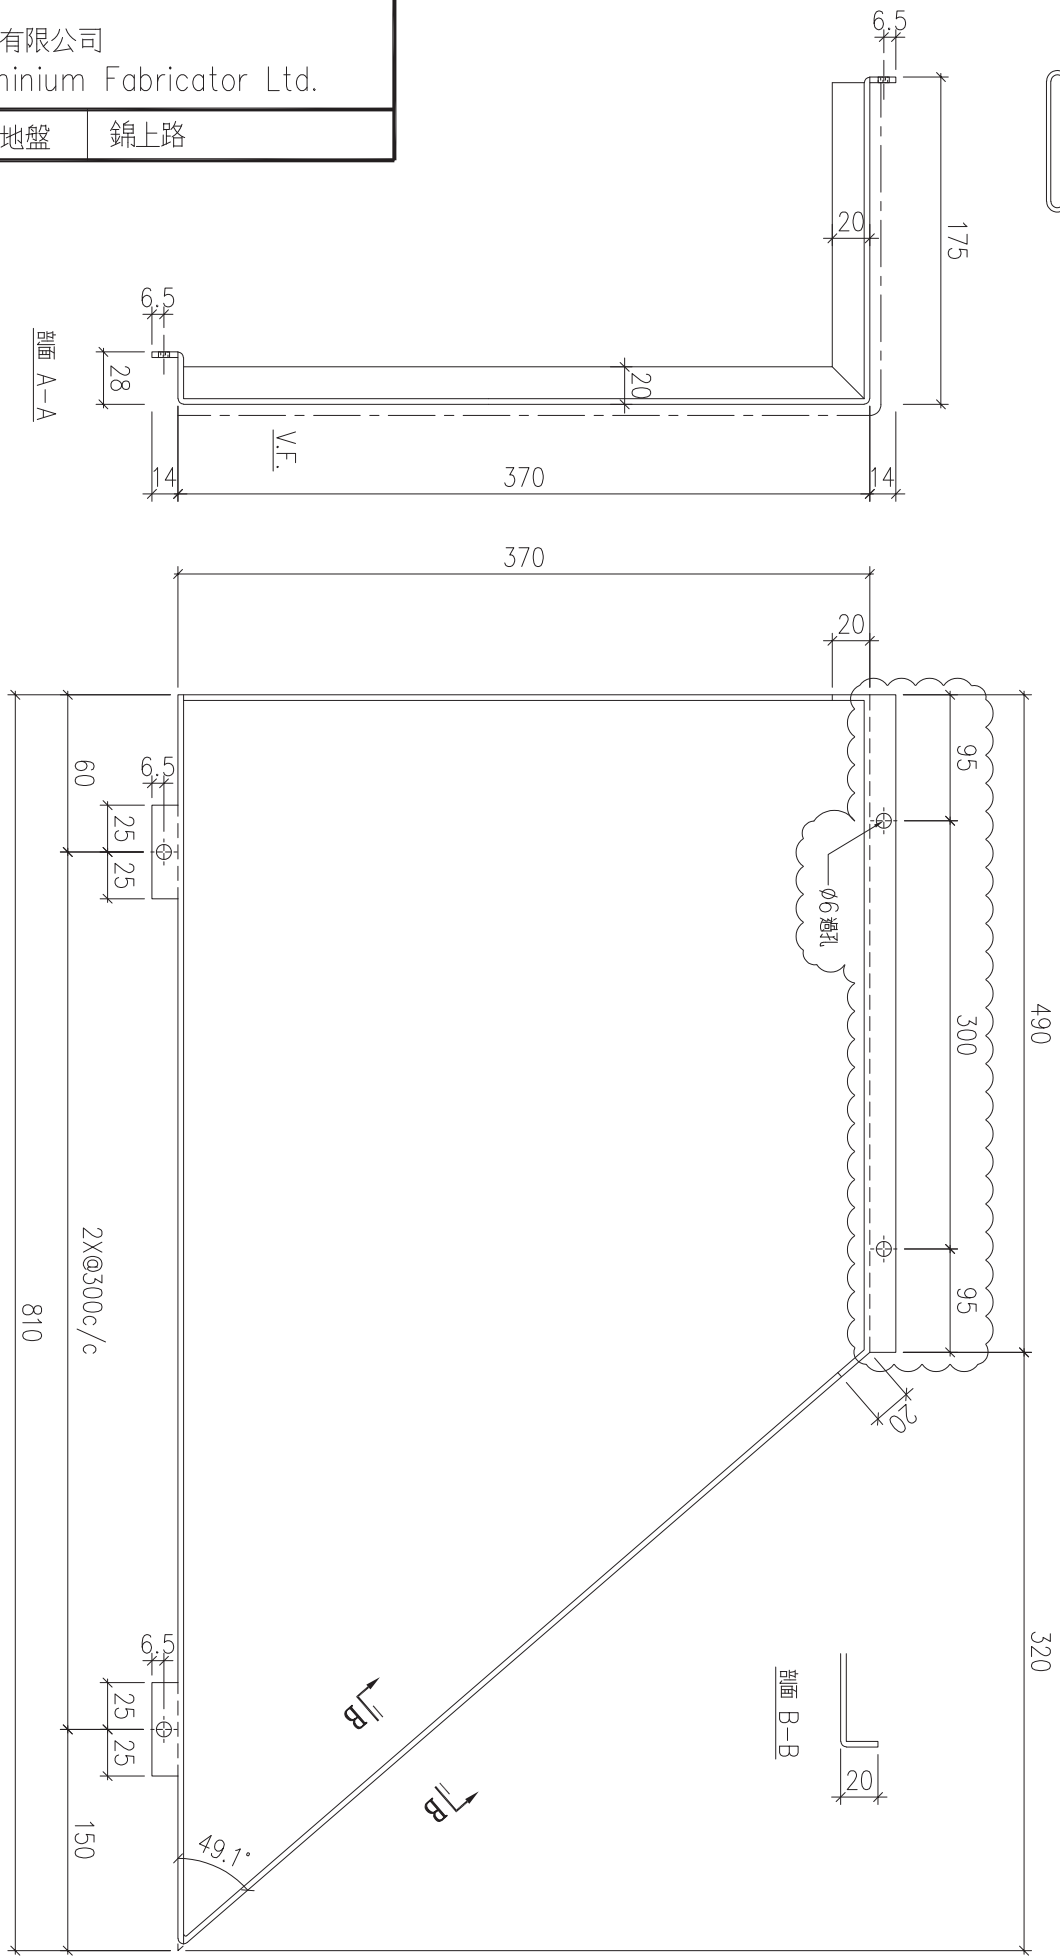

序號	物料編號	數量	安裝位置	樓層
01	T5-ALC-AP97	8	T5 FLAT A 17~25/F	

名稱	天花鋁板加工圖	制圖	LHR	2022.2.19	修改	A	B
材料	3mm厚鋁板 (3003H14)	復核	-	-	日期	2022.3.21	2022.5.25
顏色	EC-DG-D334232-ZD1 (閃粉古銅)	批準			圖號	J853-ALC-AP39	



美特鋁質 有限公司
MIDI Aluminium Fabricator Ltd.




工程號

J853

地盤

錦上路

送地盤

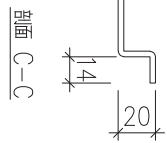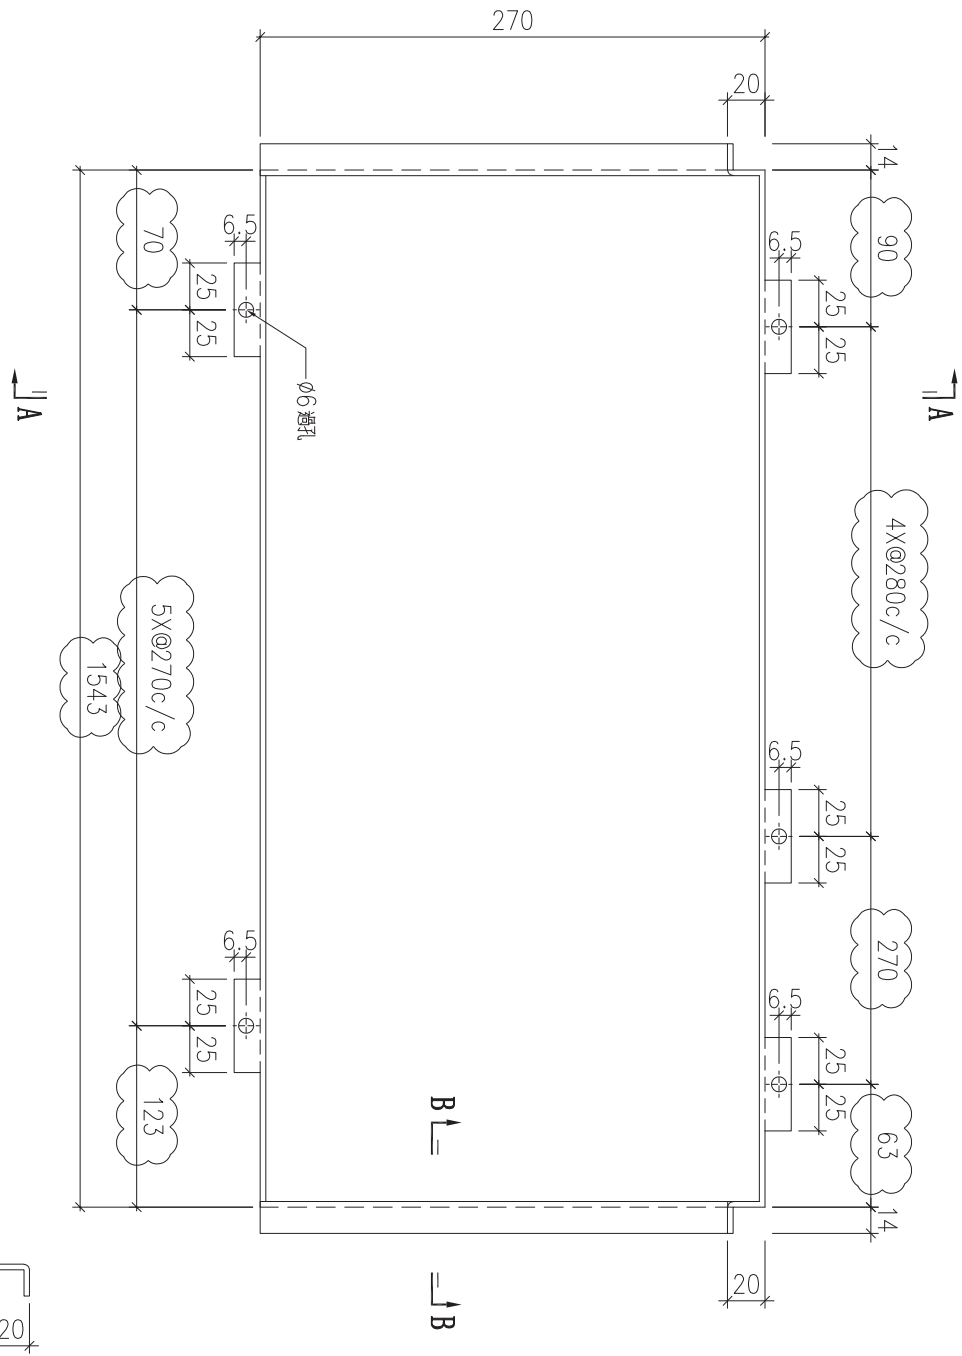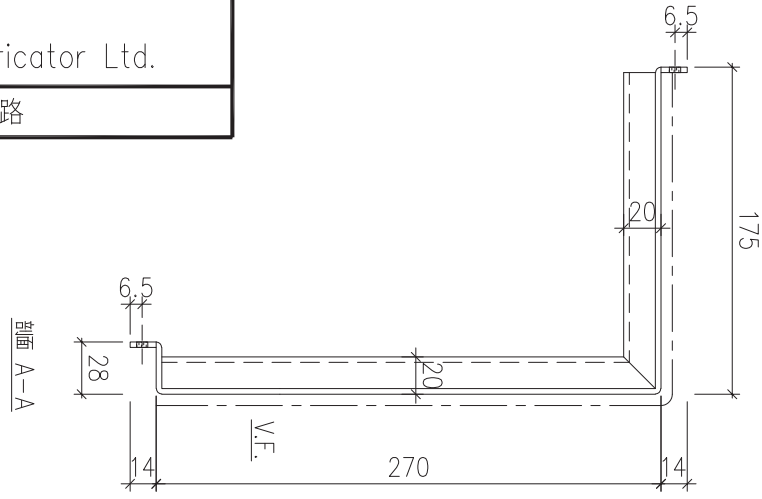

序號	物料編號	數量	安裝位置	樓層
01	T5-ALC-AP106	8	T5 FLAT B 18~26/F	



名稱	天花鋁板加工圖	制圖	LHR	2022.2.19	修改	A	
材料	3mm厚鋁板 (3003H14)	復核	-	-	日期	2022.3.22	
顏色	EC-DG-D334232-ZD1(閃粉古銅)	批準			圖號	J853-ALC-AP40	



美特鋁質 有限公司
MIDI Aluminium Fabricator Ltd.

工程號	J853	地盤	錦上路
-----	------	----	-----

送地盤

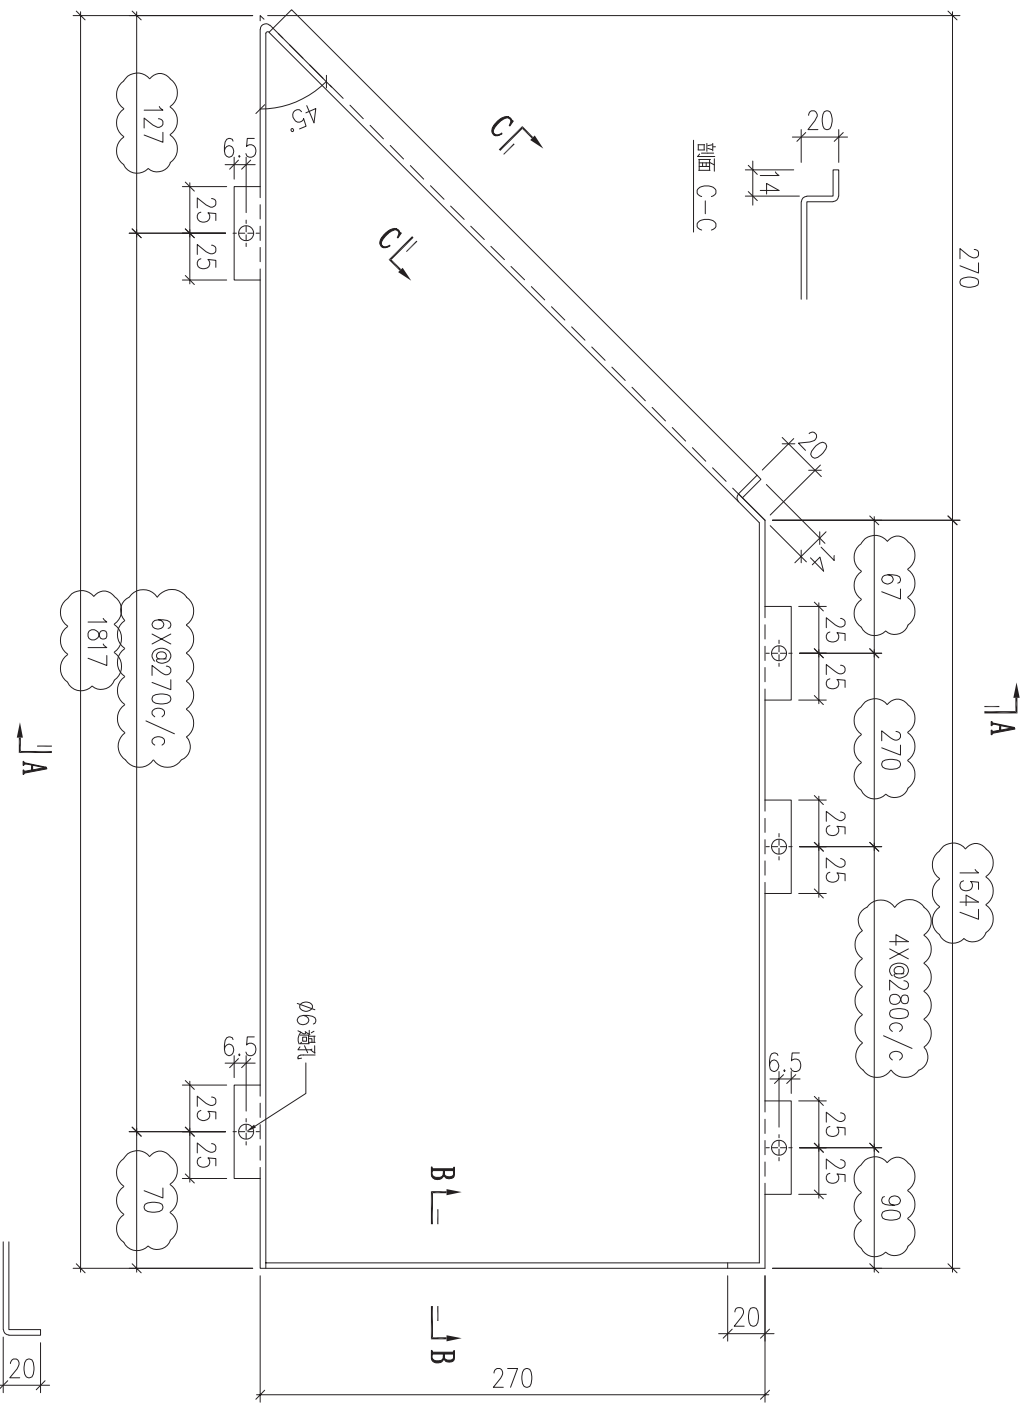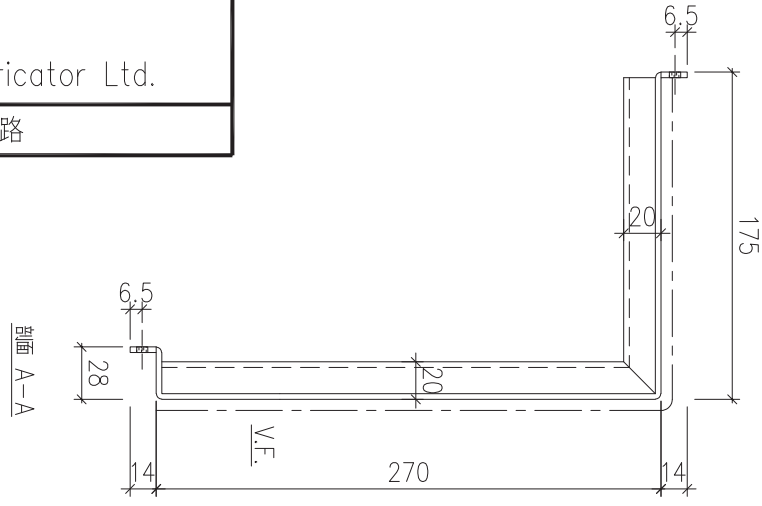

序號	物料編號	數量	安裝位置	樓層
01	T5-ALC-AP107	8	見派位圖	T5 FLAT B 18~26/F

名稱	天花鋁板加工圖	制圖	LHR	2022.2.19	修改	A	
材料	3mm厚鋁板 (3003H14)	復核	-	-	日期	2022.3.22	
顏色	EC-DG-D334232-ZD1 (閃粉古銅)	批準			圖號	J853-ALC-AP41	



美特鋁質 有限公司
MIDI Aluminium Fabricator Ltd.


工程號

J853

地盤

錦上路

送地盤

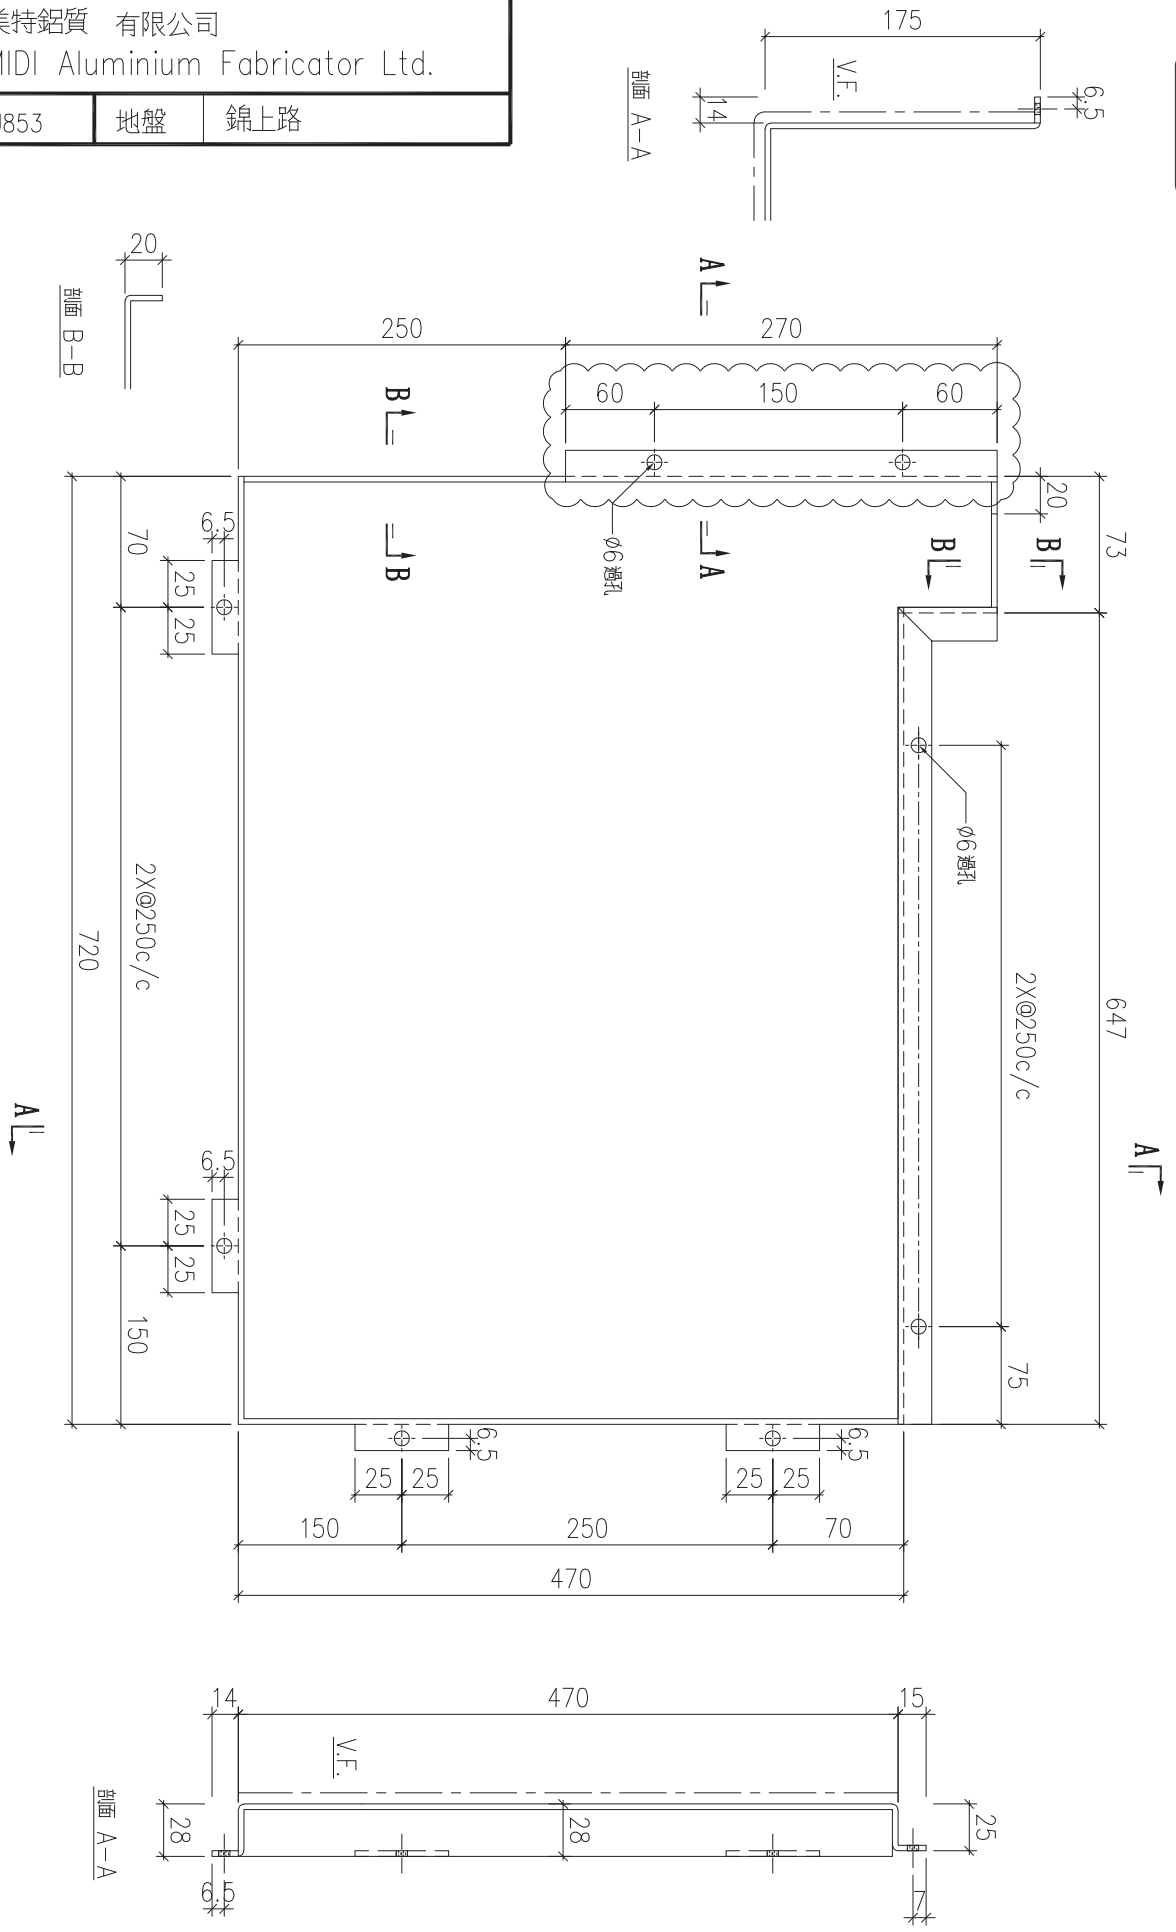

序號	物料編號	數量	安裝位置	樓層
01	T5-ALC-AP109	8	則派位圖	T5 FLAT B 18~26/F

名稱	天花鋁板加工圖	制圖	LHR	2022.2.19	修改	A	B
材料	3mm厚鋁板 (3003H14)	復核	-	-	日期	2022.3.22	2022.5.25
顏色	EC-DG-D334232-ZD1 (閃粉古銅)	批準			圖號	J853-ALC-AP42	



美特鋁質 有限公司
MIDI Aluminium Fabricator Ltd.



工程號

J853

地盤

錦上路

送地盤

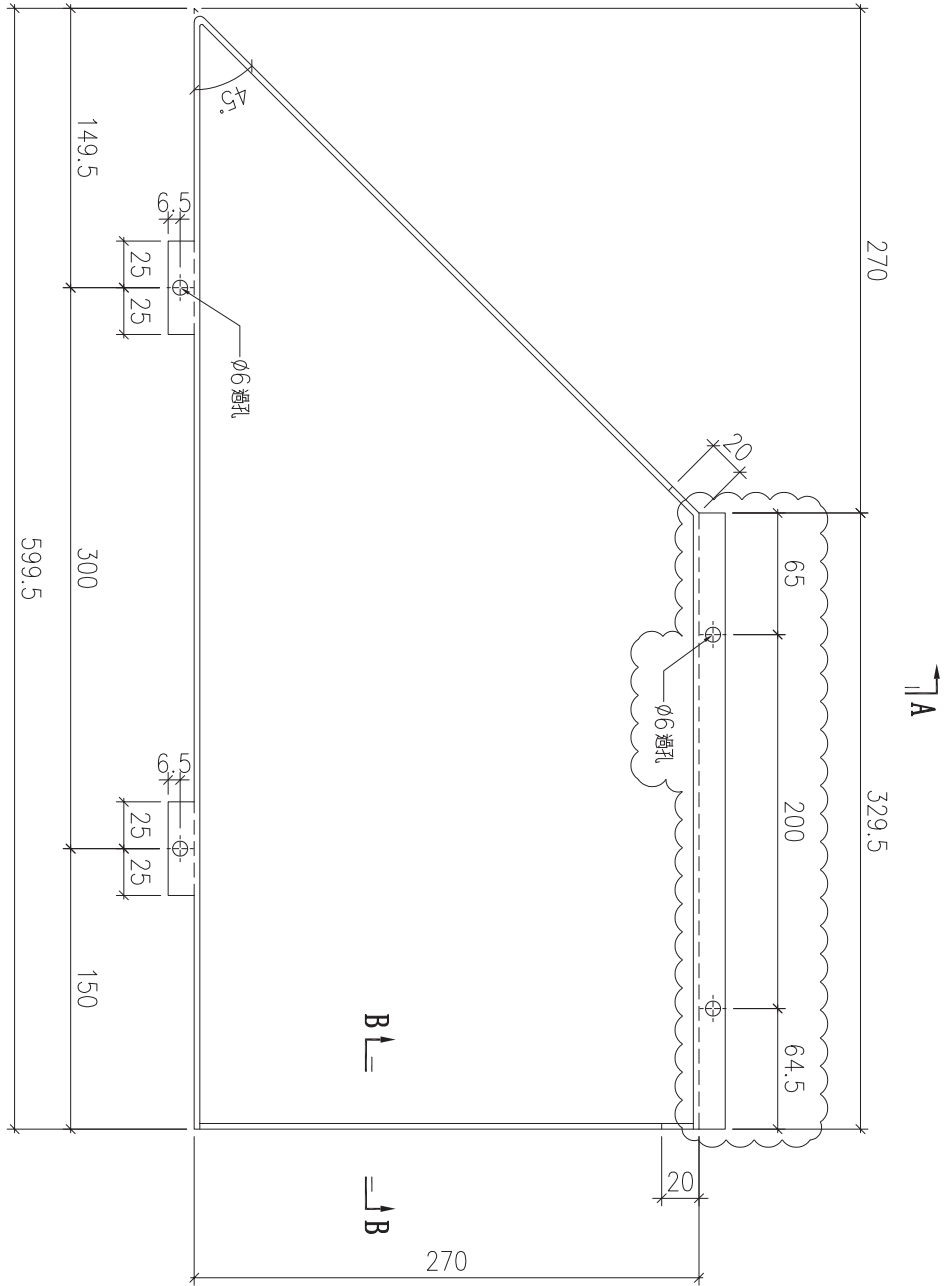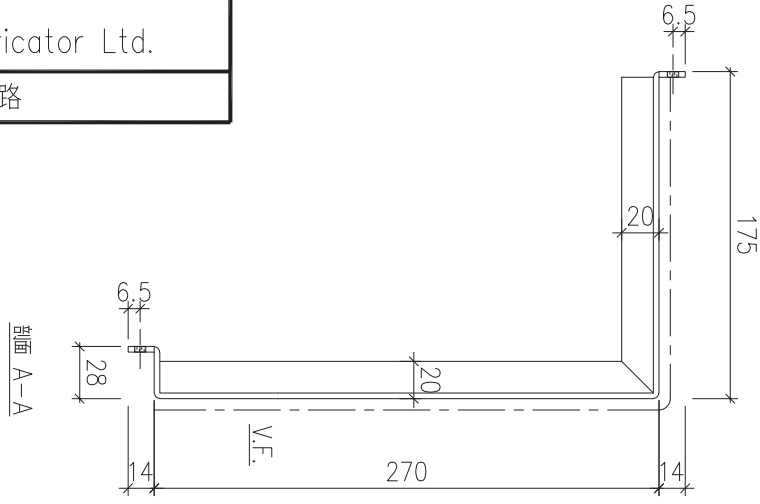

剖面 B-B






序號	物料編號	數量	安裝位置	樓層
01	T6-ALC-AP02	17	派位圖	T6 FLAT A 6~26/F
02	T6-ALC-AP02	18	派位圖	T6 FLAT B 5~26/F

名稱	天花鋁板加工圖	制圖	LHR	2022.2.19	修改	A	B	C
材料	3mm厚鋁板 (3003H14)	復核	-	-	日期	2022.3.19	2022.4.25	2022.5.25
顏色	EC-DG-D334232-ZD1(閃粉古銅)	批準			圖號	J853-ALC-AP43		



美特鋁質 有限公司
MIDI Aluminium Fabricator Ltd.

工程號	J853	地盤	錦上路
-----	------	----	-----

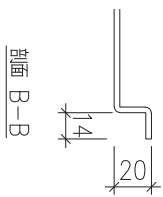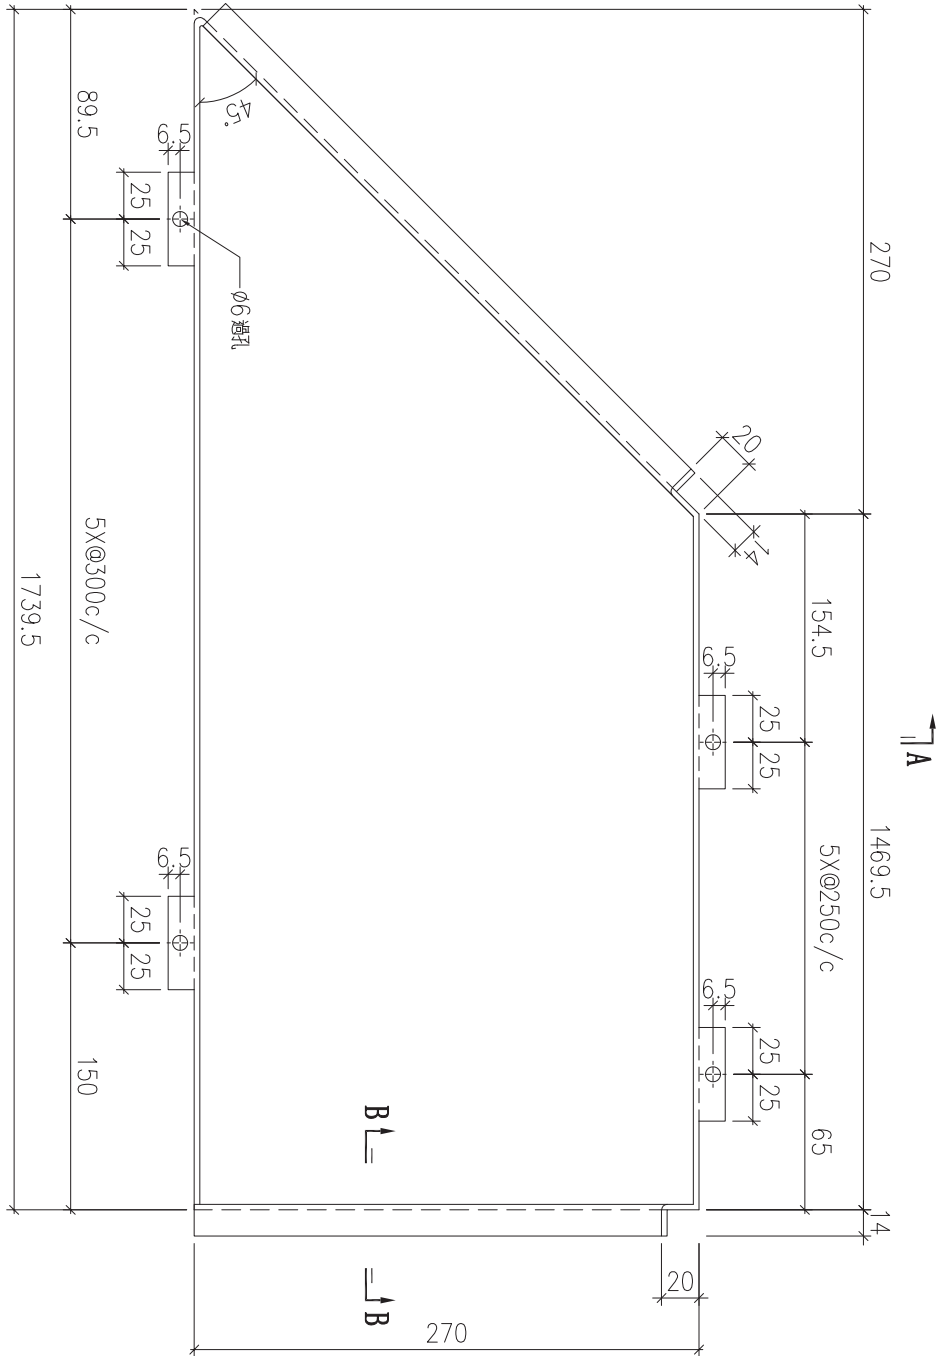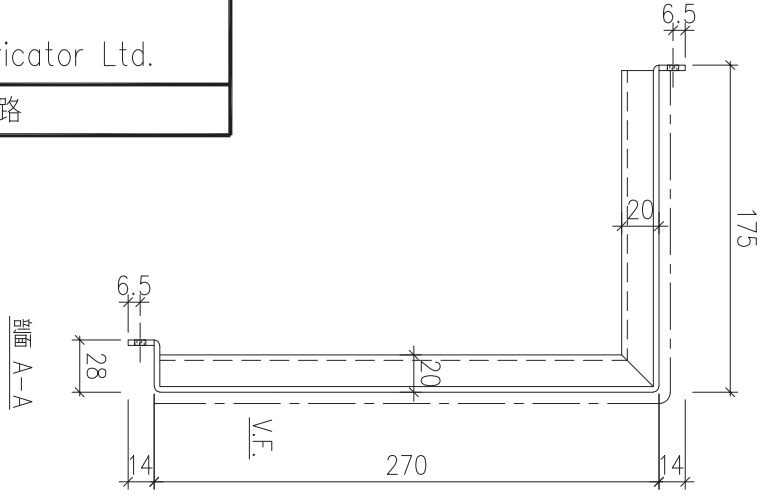


序號	物料編號	數量	安裝位置	樓層
01	T6-ALC-AP07	36	吊位圖	T6 FLAT A, B 5~26/F
02	T7-ALC-AP01	17	見吊位圖	T7 FLAT A 7~26/F

名稱	天花鋁板加工圖	制圖	LHR	2022.2.19	修改	
材料	3mm厚鋁板 (3003H14)	復核	-	-	日期	
顏色	EC-DG-D334232-ZD1(閃粉古銅)	批準			圖號	J853-ALC-AP44



美特鋁質 有限公司
MIDI Aluminium Fabricator Ltd.

工程號	J853	地盤	錦上路
-----	------	----	-----

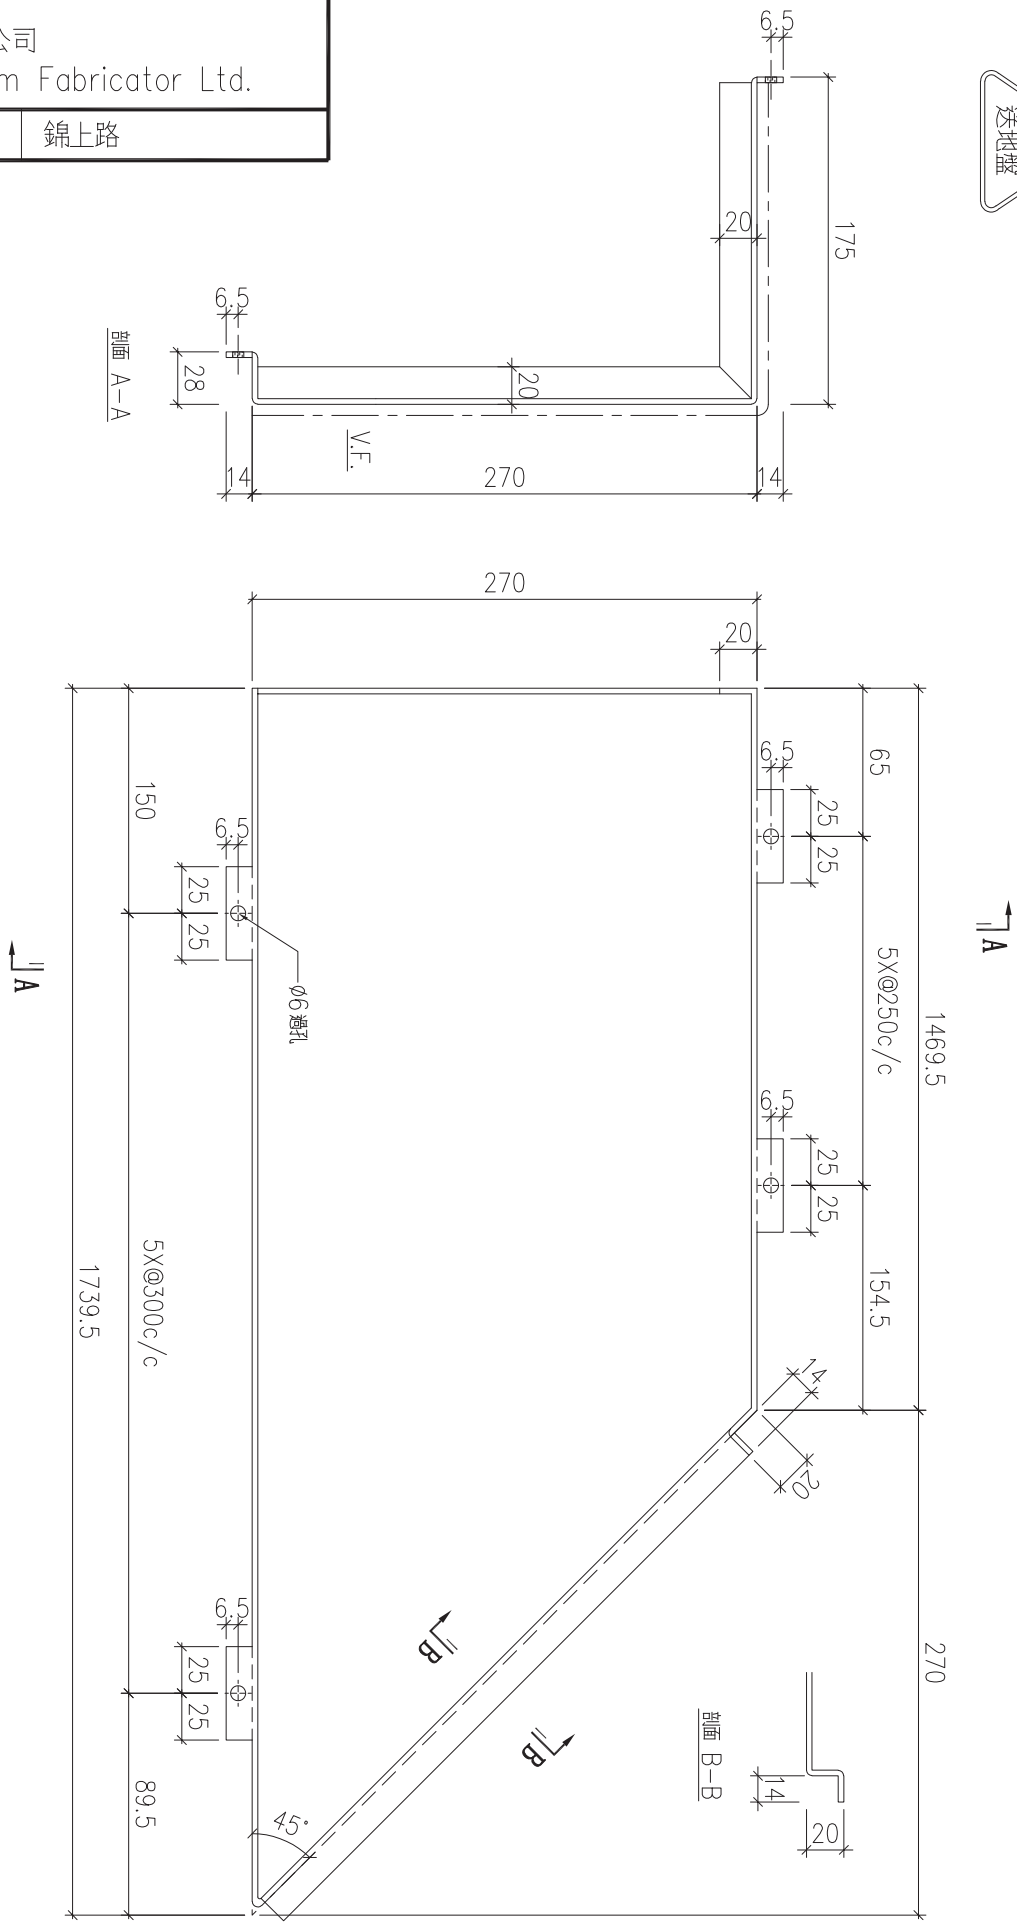

序號	物料編號	數量	安裝位置	樓層
01	T6-ALC-AP08	36	36 派位圖	T6 FLAT A,B 5~26/F
02	T7-ALC-AP02	17	見派位圖	T7 FLAT A 7~26/F

名稱	天花鋁板加工圖	制圖	LHR	2022.2.19	修改			
材料	3mm厚鋁板 (3003H14)	復核	-	-	日期			
顏色	EC-DG-D334232-ZD1 (閃粉古銅)	批準			圖號	J853-ALC-AP45		



美特鋁質 有限公司
MIDI Aluminium Fabricator Ltd.



工程號

J853

地盤

錦上路

送地盤

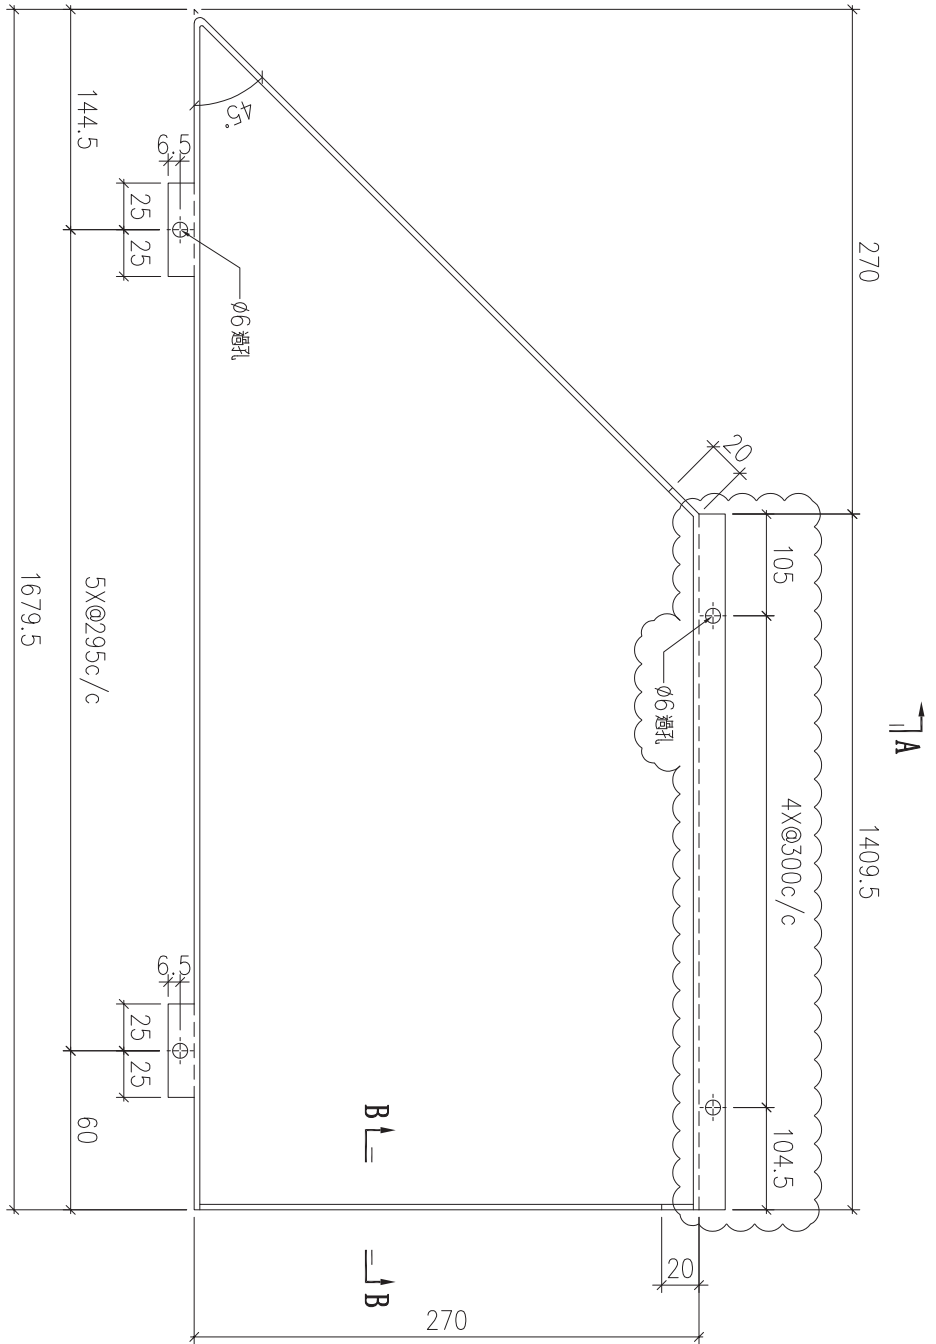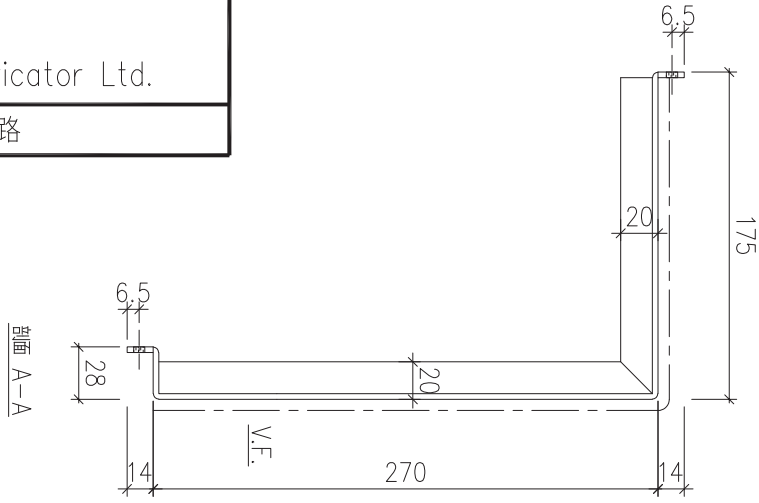

剖面 B-B



序號	物料編號	數量	安裝位置	樓層
01	T6-ALC-AP09	17	T6 FLAT A 6~26/F	
02	T7-ALC-AP23	15	T7 FLAT B 8~25/F	

名稱	天花鋁板加工圖	制圖	LHR	2022.2.19	修改	A	B
材料	3mm厚鋁板 (3003H14)	復核	-	-	日期	2022.3.20	2022.5.25
顏色	EC-DG-D334232-ZD1 (閃粉古銅)	批準			圖號	J853-ALC-AP46	



美特鋁質 有限公司
MIDI Aluminium Fabricator Ltd.

工程號	J853	地盤	錦上路
-----	------	----	-----

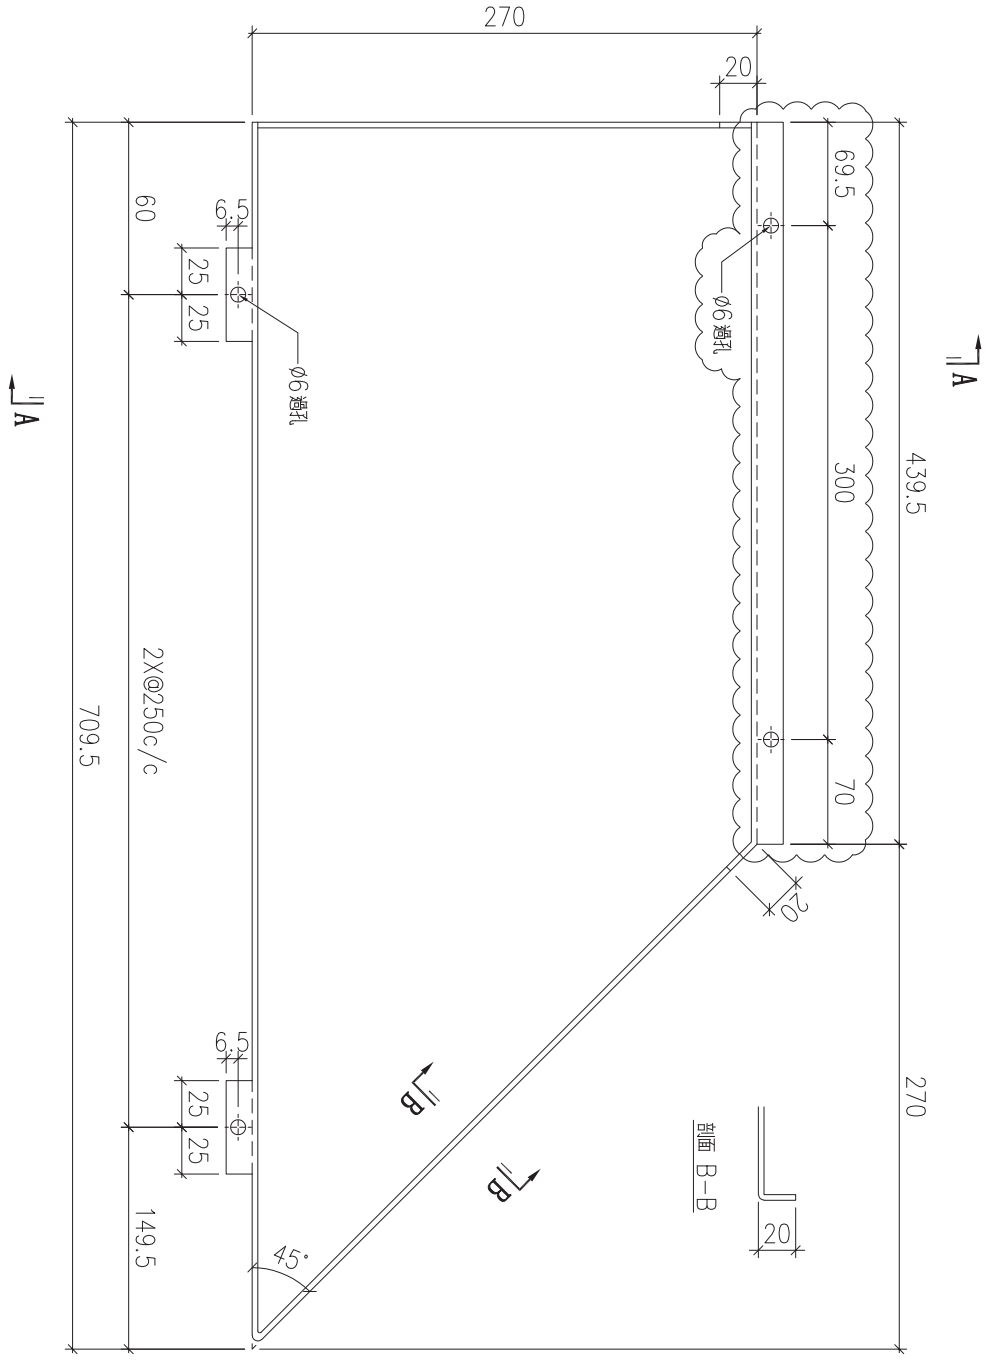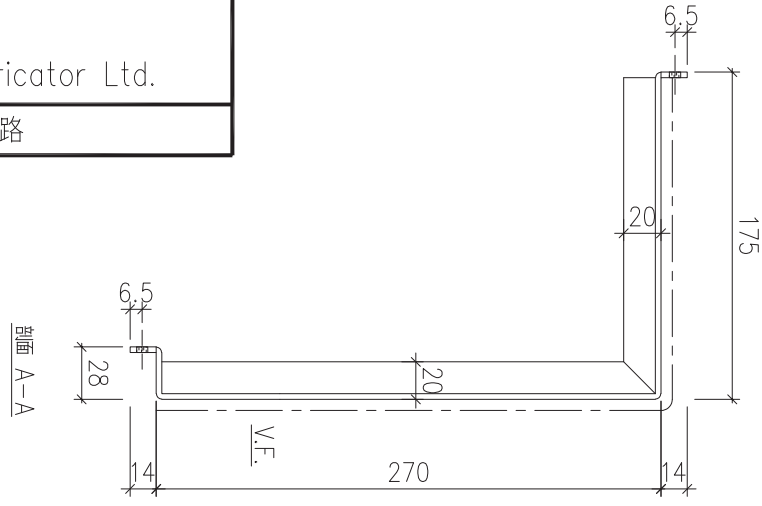

序號	物料編號	數量	安裝位置	樓層
01	T6-ALC-AP10	18	T6 FLAT A	5~26/F

名稱	天花鋁板加工圖	制圖	LHR	2022.2.19	修改	A		
材料	3mm厚鋁板 (3003H14)	復核	-	-	日期	2022.5.25		
顏色	EC-DG-D334232-ZD1 (閃粉古銅)	批準			圖號	J853-ALC-AP47		



美特鋁質 有限公司
MIDI Aluminium Fabricator Ltd.



工程號

J853

地盤

錦上路

送地盤

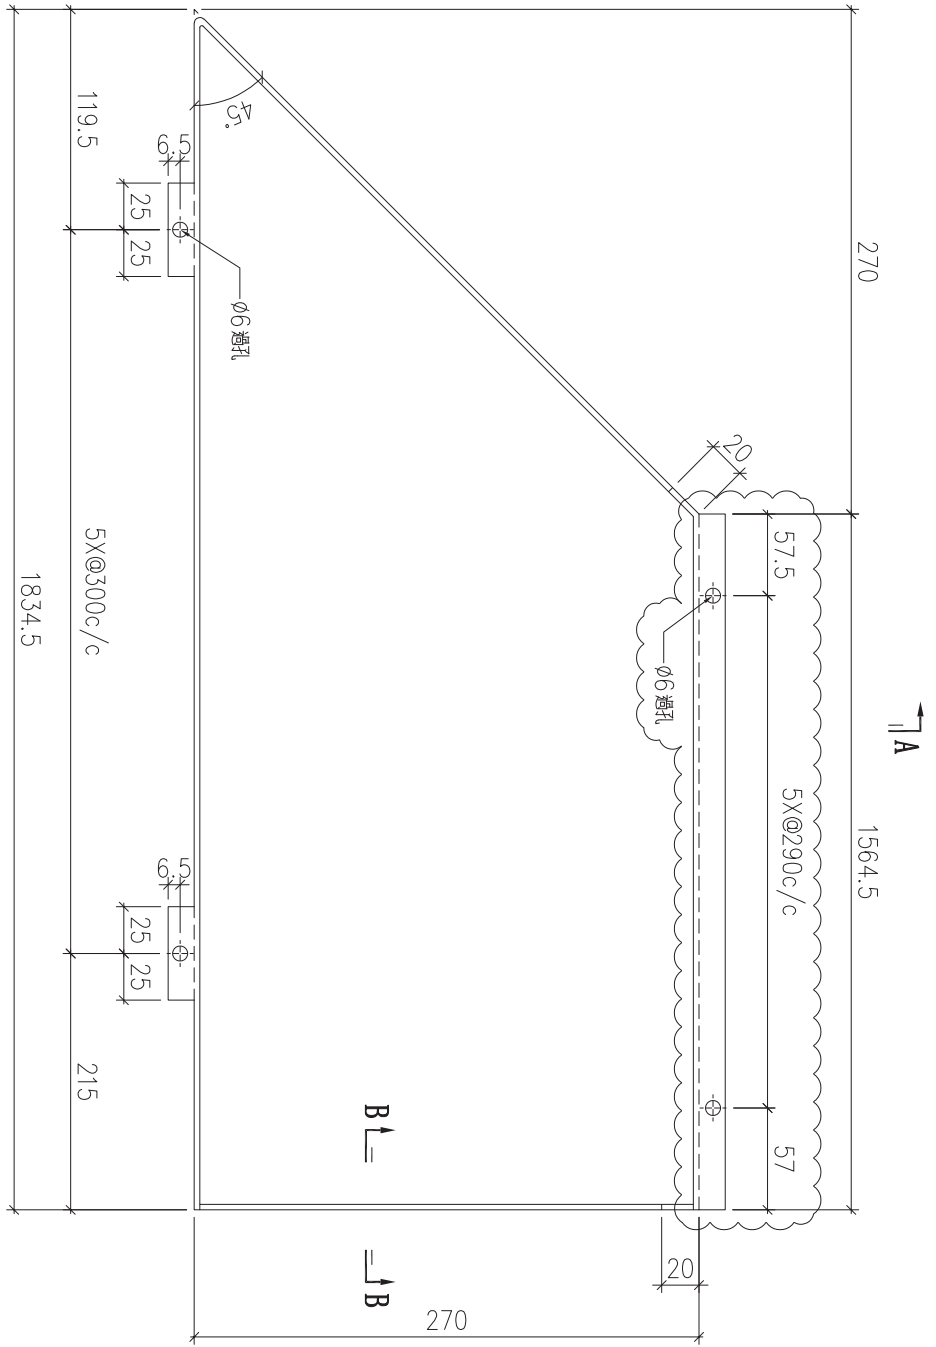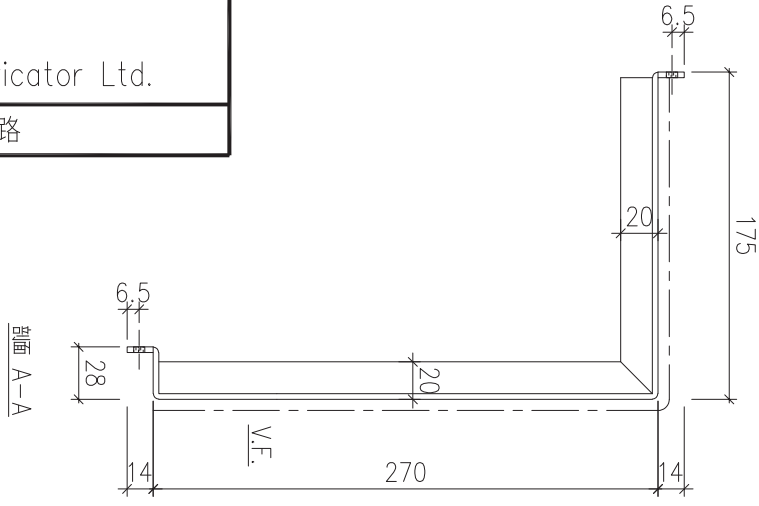

剖面 B-B



序號	物料編號	數量	安裝位置	樓層
01	T6-ALC-AP15	1	見派位圖	T6 FLAT A 5/F
02	T7-ALC-AP28	1	見派位圖	T7 FLAT B 7/F

名稱	天花鋁板加工圖	制圖	LHR	2022.2.19	修改	A		
材料	3mm厚鋁板 (3003H14)	復核	-	-	日期	2022.5.25		
顏色	EC-DG-D334232-ZD1(閃粉古銅)	批準			圖號	J853-ALC-AP48		





美特鋁質 有限公司
MIDI Aluminium Fabricator Ltd.

工程號

J853

地盤

錦上路

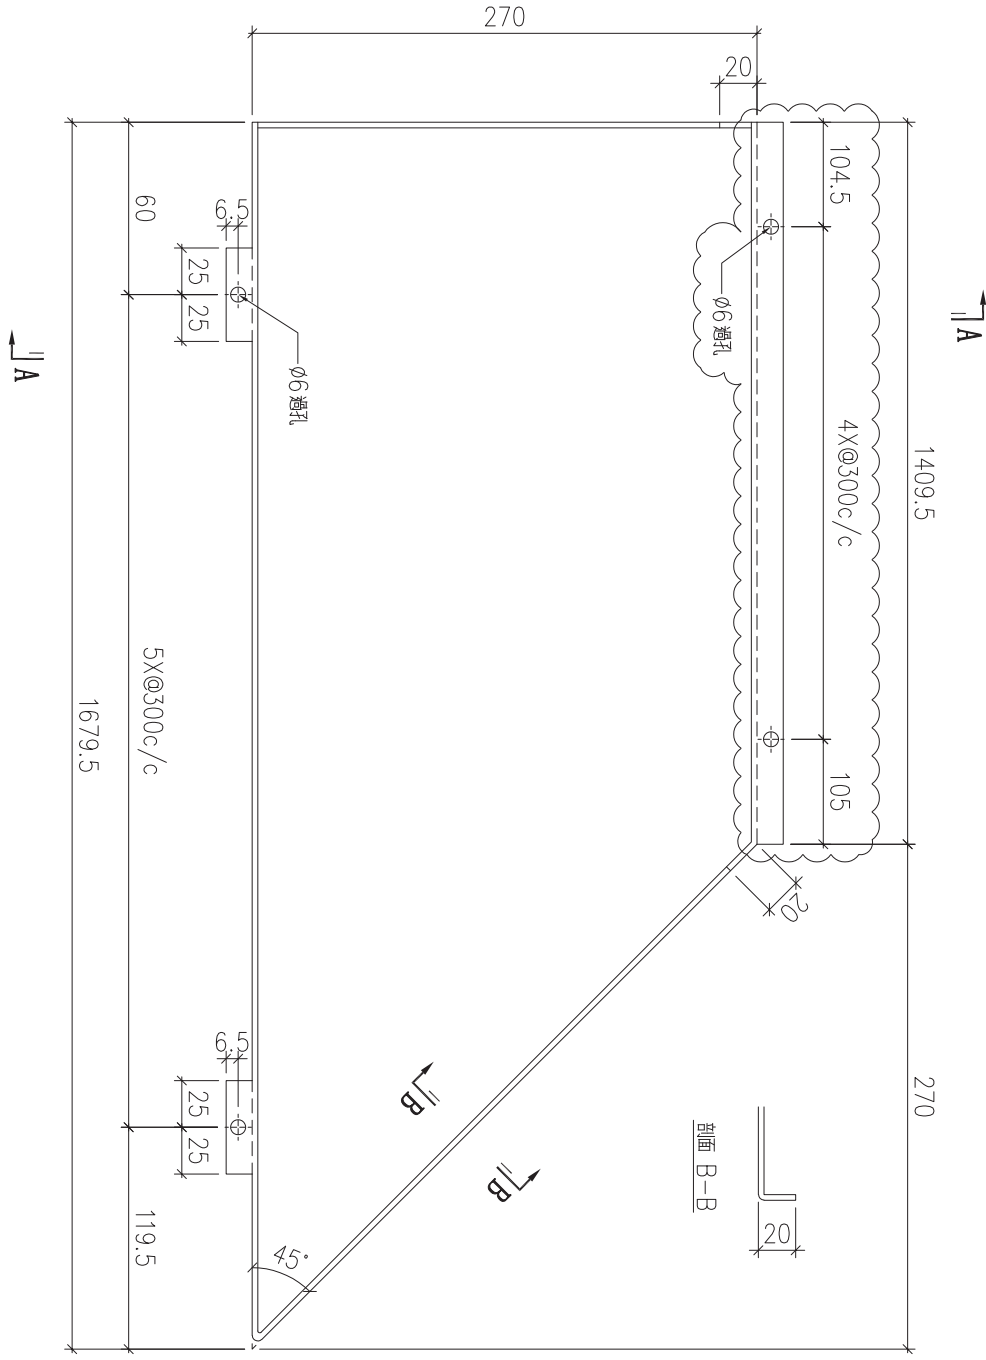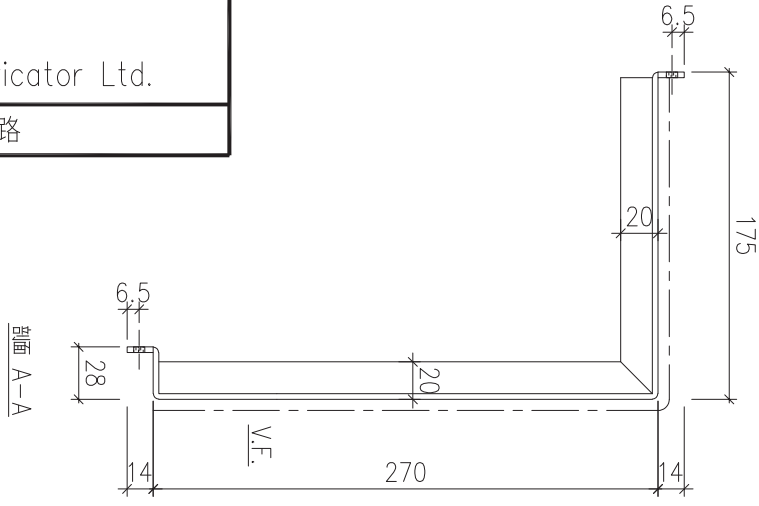



序號	物料編號	數量	安裝位置	樓層
01	T6-ALC-AP19	1	T6 FLAT B 6~26/F	
02	T7-ALC-AP03	16	T7 FLAT A 8~26/F	

名稱	天花鋁板加工圖	制圖	LHR	2022.2.19	修改	A
材料	3mm厚鋁板 (3003H14)	復核	-	-	日期	2022.5.25
顏色	EC-DG-D334232-ZD1(閃粉古銅)	批準			圖號	J853-ALC-AP49



美特鋁質 有限公司
MIDI Aluminium Fabricator Ltd.

工程號	J853	地盤	錦上路
-----	------	----	-----

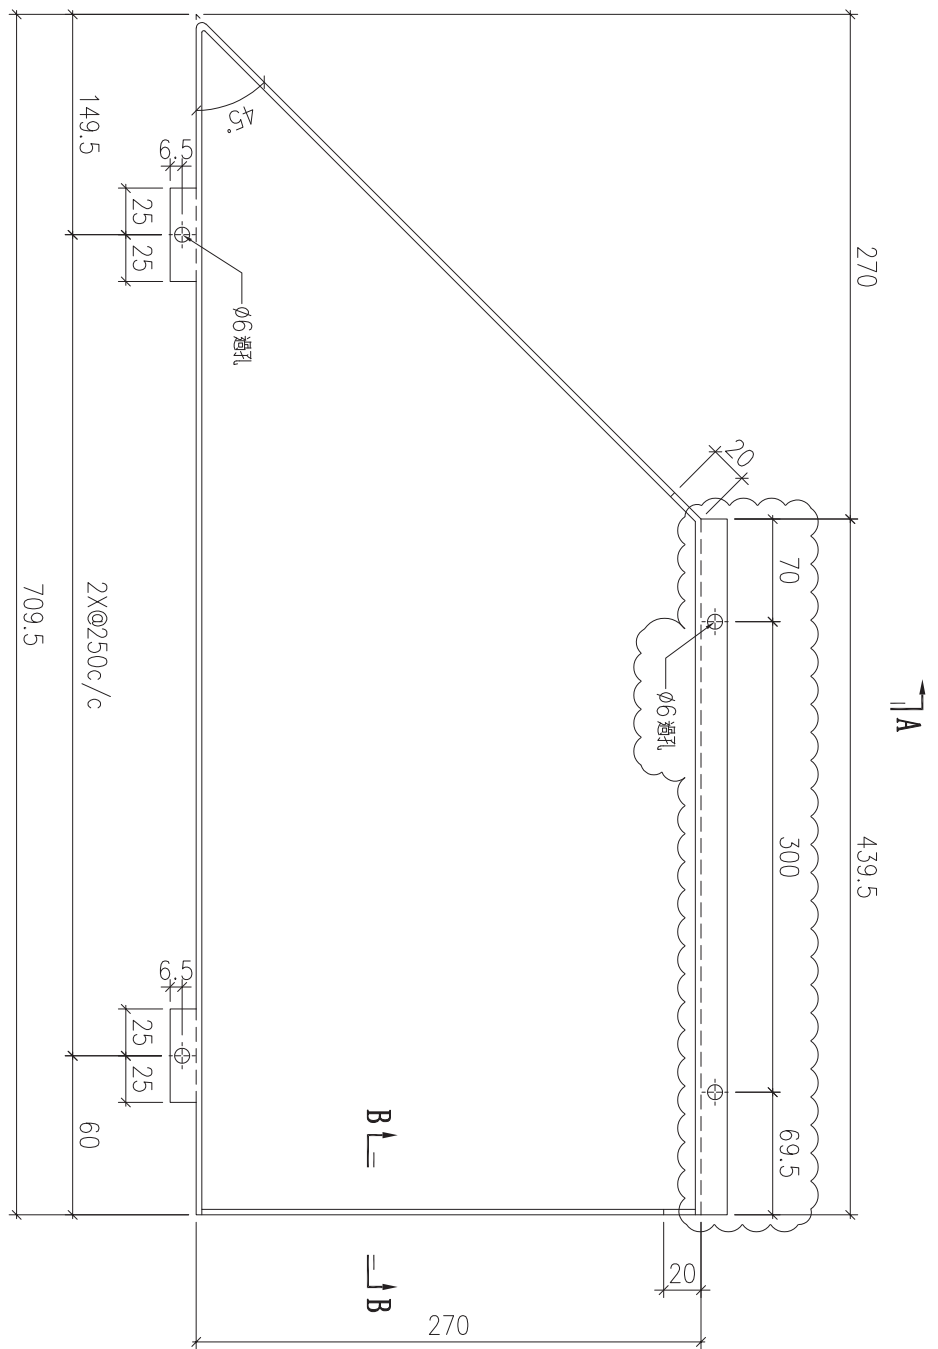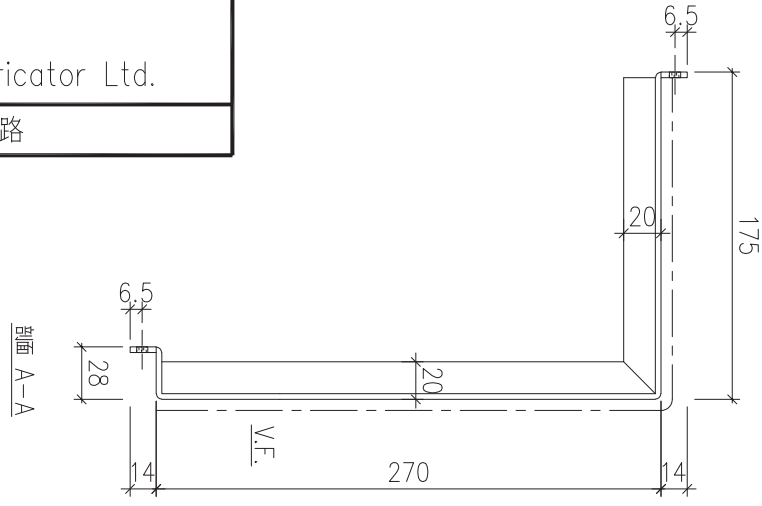


序號	物料編號	數量	安裝位置	樓層
01	T6-ALC-AP20	18	派位圖	T6 FLAT B 5~26/F

名稱	天花鋁板加工圖	制圖	LHR	2022.2.19	修改	A	
材料	3mm厚鋁板 (3003H14)	復核	-	-	日期	2022.5.25	
顏色	EC-DG-D334232-ZD1 (閃粉古銅)	批準			圖號	J853-ALC-AP50	



美特鋁質 有限公司
MIDI Aluminium Fabricator Ltd.

工程號	J853	地盤	錦上路
-----	------	----	-----

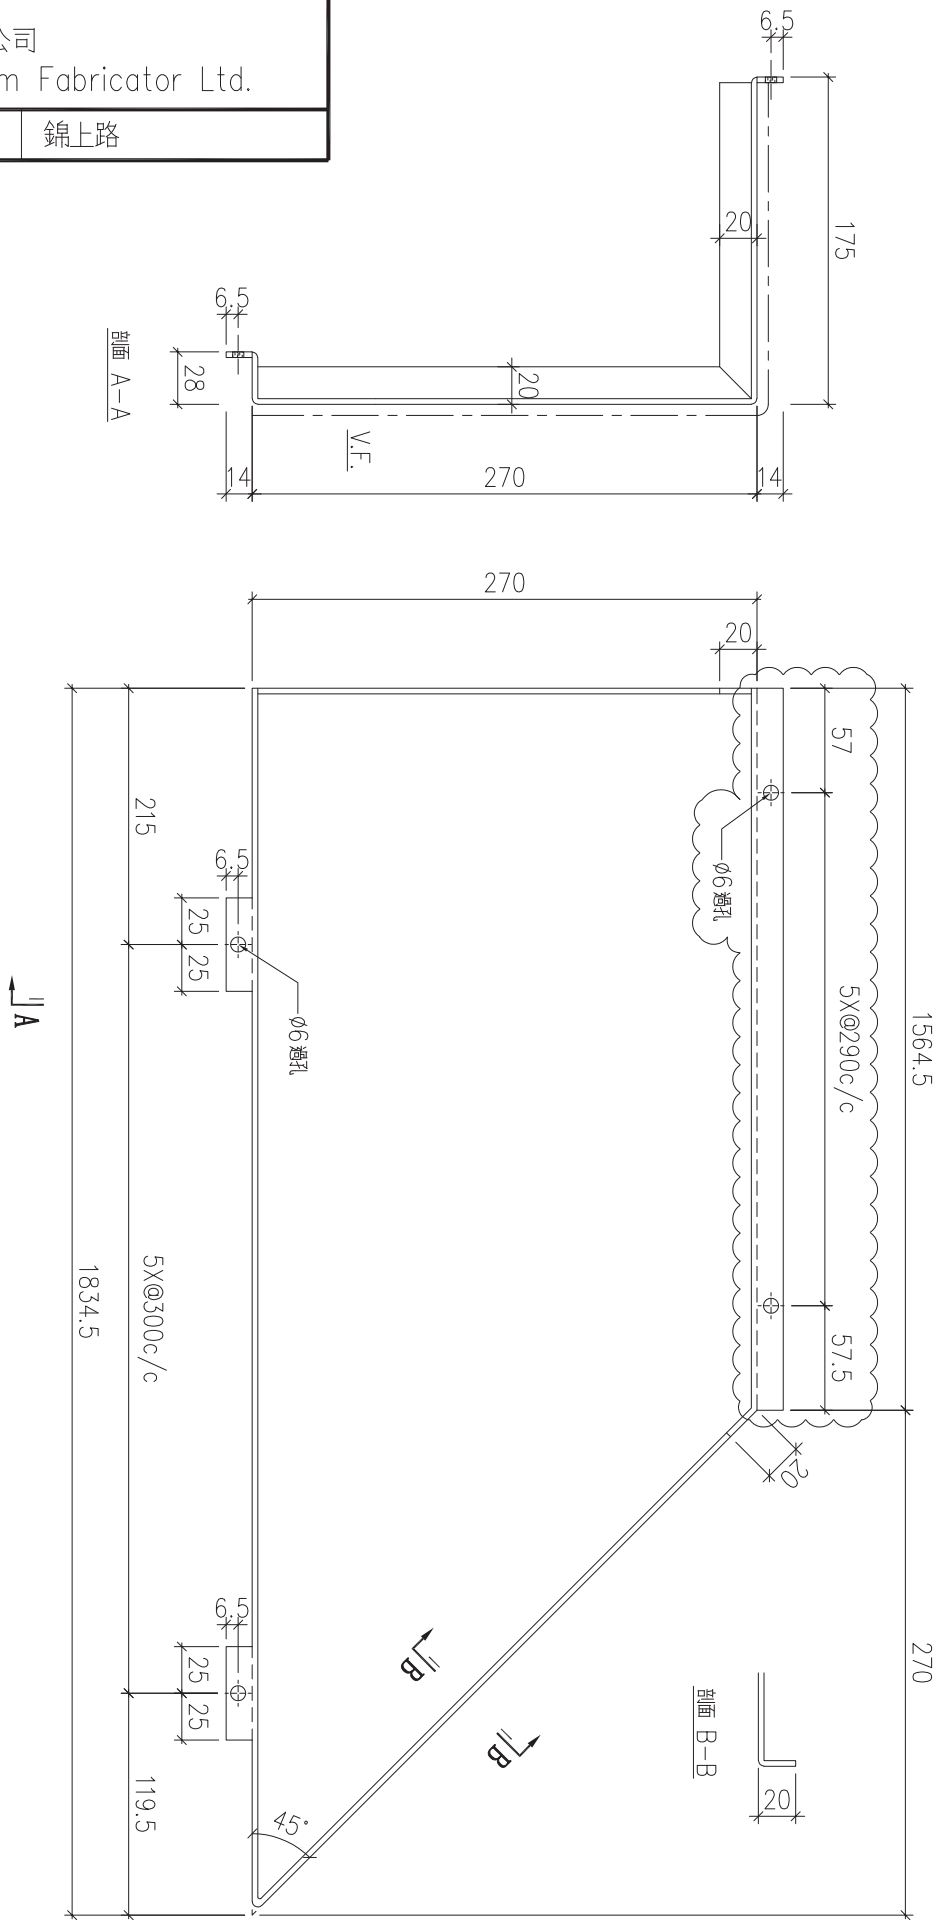

序號	物料編號	數量	安裝位置	樓層
01	T6-ALC-AP24	1	見派位圖	T6 FLAT B 5/F
02	T7-ALC-AP09	1	見派位圖	T7 FLAT A 7/F

名稱	天花鋁板加工圖	制圖	LHR	2022.2.19	修改	A	
材料	3mm厚鋁板 (3003H14)	復核	-	-	日期	2022.5.25	
顏色	EC-DG-D334232-ZD1 (閃粉古銅)	批準			圖號	J853-ALC-AP51	





美特鋁質 有限公司
MIDI Aluminium Fabricator Ltd.

工程號

J853

地盤

錦上路

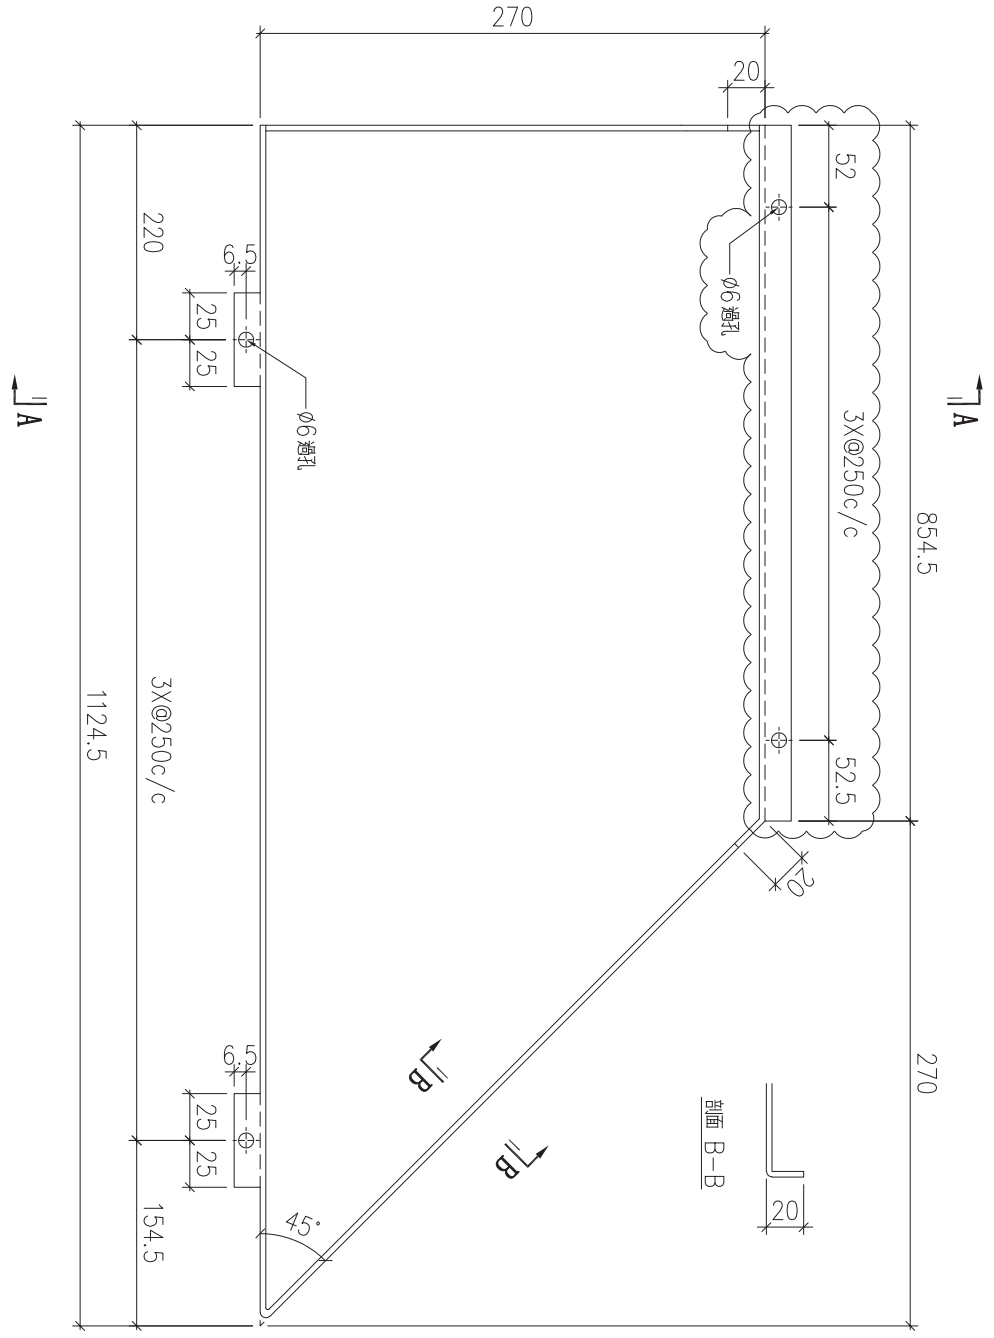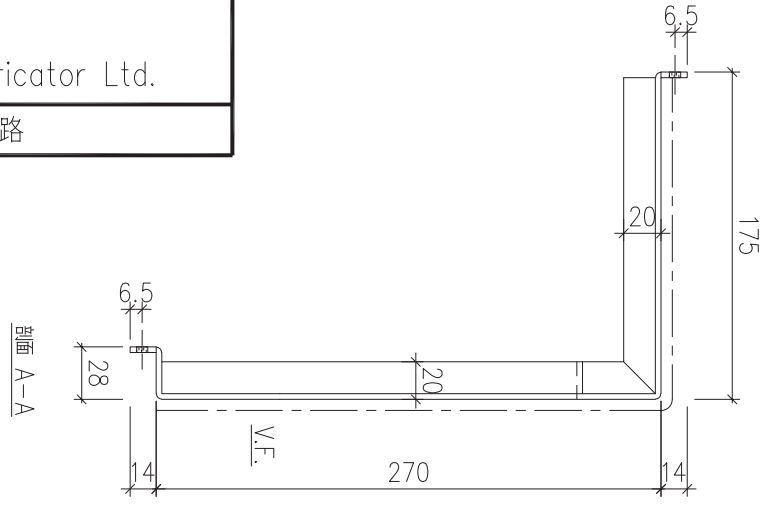

序號	物料編號	數量	安裝位置	樓層
01	T6-ALC-AP25	1	見派位圖	T6 FLAT B 5/F

名稱	天花鋁板加工圖	制圖	LHR	2022.2.19	修改	A	B
材料	3mm厚鋁板 (3003H14)	復核	-	-	日期	2022.3.19	2022.5.25
顏色	EC-DG-D334232-ZD1(閃粉古銅)	批準			圖號	J853-ALC-AP52	



美特鋁質 有限公司
MIDI Aluminium Fabricator Ltd.



工程號

J853

地盤

錦上路

送地盤

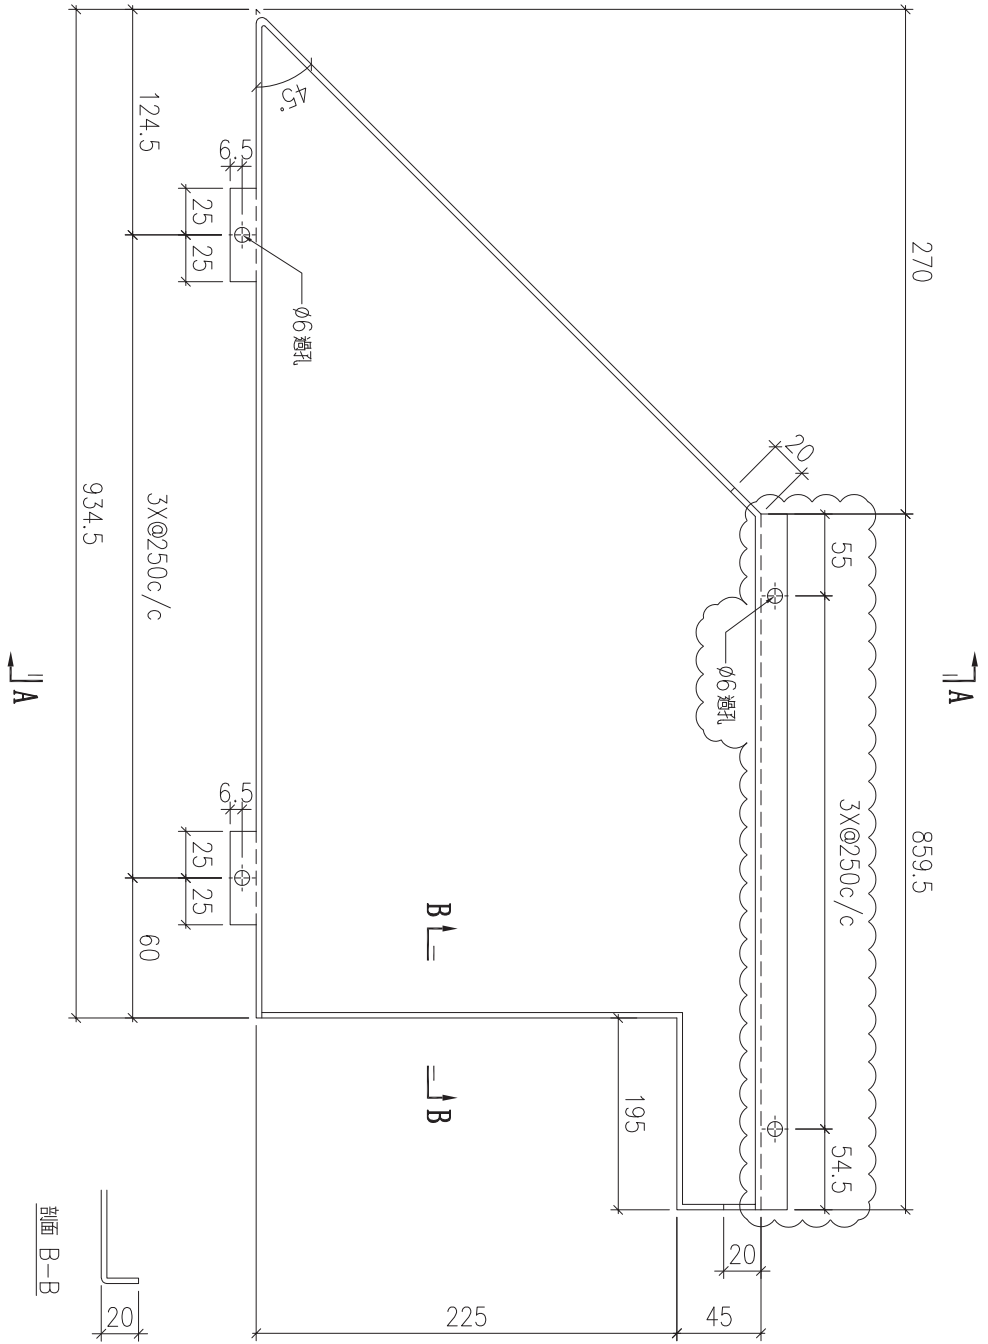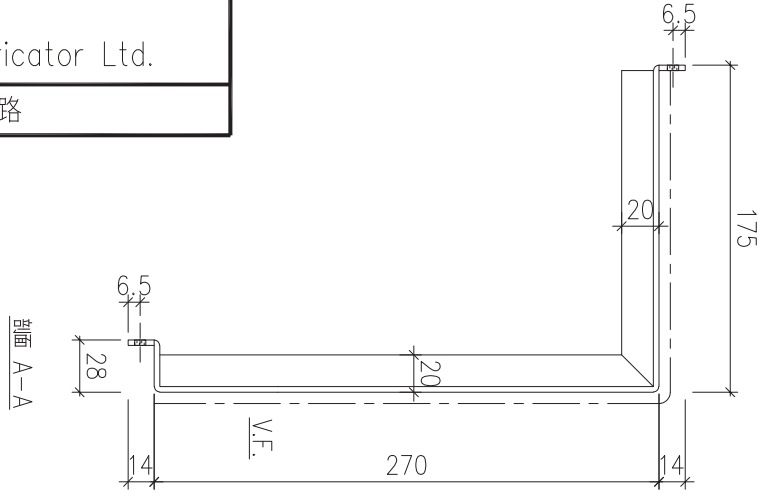

剖面 B-B



序號	物料編號	數量	安裝位置	樓層
01	T6-ALC-AP29	13	見派位圖	T6 FLAT C 11~26/F


名稱	天花鋁板加工圖	制圖	LHR	2022.2.19	修改	A	
材料	3mm厚鋁板 (3003H14)	復核	-	-	日期	2022.5.25	
顏色	EC-DG-D334232-ZD1 (閃粉古銅)	批準			圖號	J853-ALC-AP53	



美特鋁質 有限公司
MIDI Aluminium Fabricator Ltd.

工程號	J853	地盤	錦上路
-----	------	----	-----

送地盤


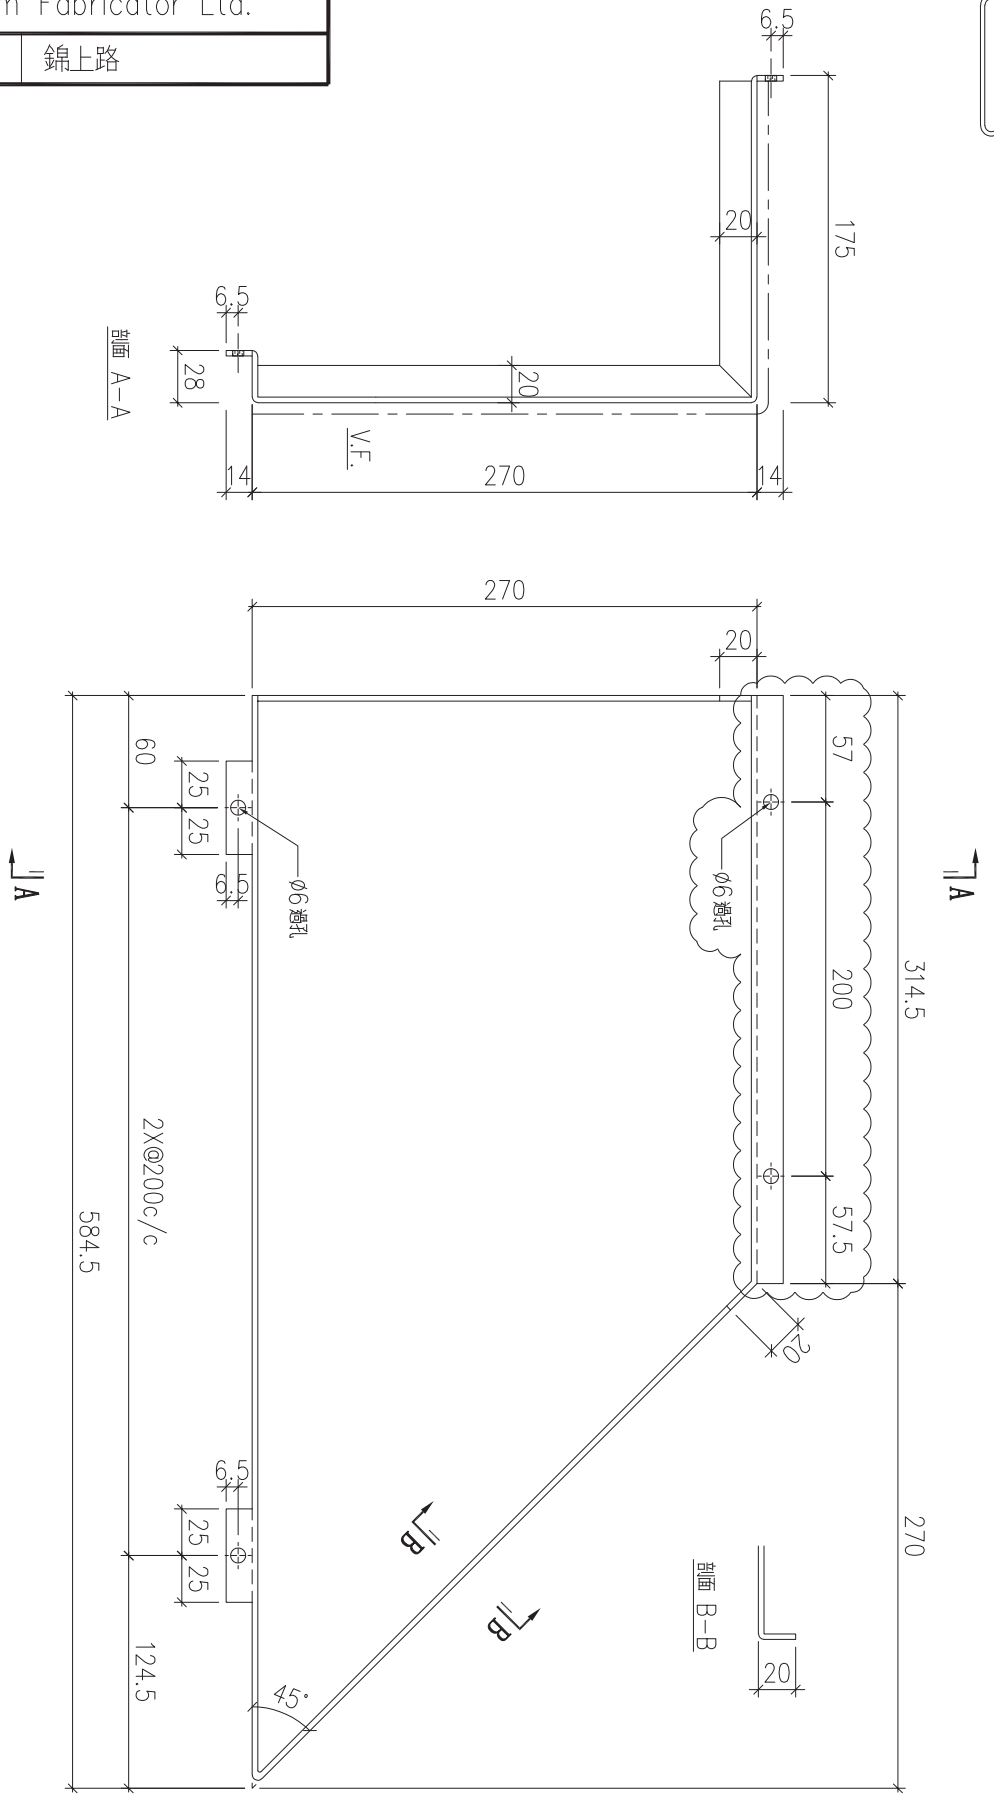


序號	物料編號	數量	安裝位置	樓層
01	T6-ALC-AP30	14	見派位圖	T6 FLAT C 10~26/F

名稱	天花鋁板加工圖	制圖	LHR	2022.2.19	修改	A		
材料	3mm厚鋁板 (3003H14)	復核	-	-	日期	2022.5.25		
顏色	EC-DG-D334232-ZD1(閃粉古銅)	批準			圖號	J853-ALC-AP54		



工程號	J853	地盤	錦上路
-----	------	----	-----

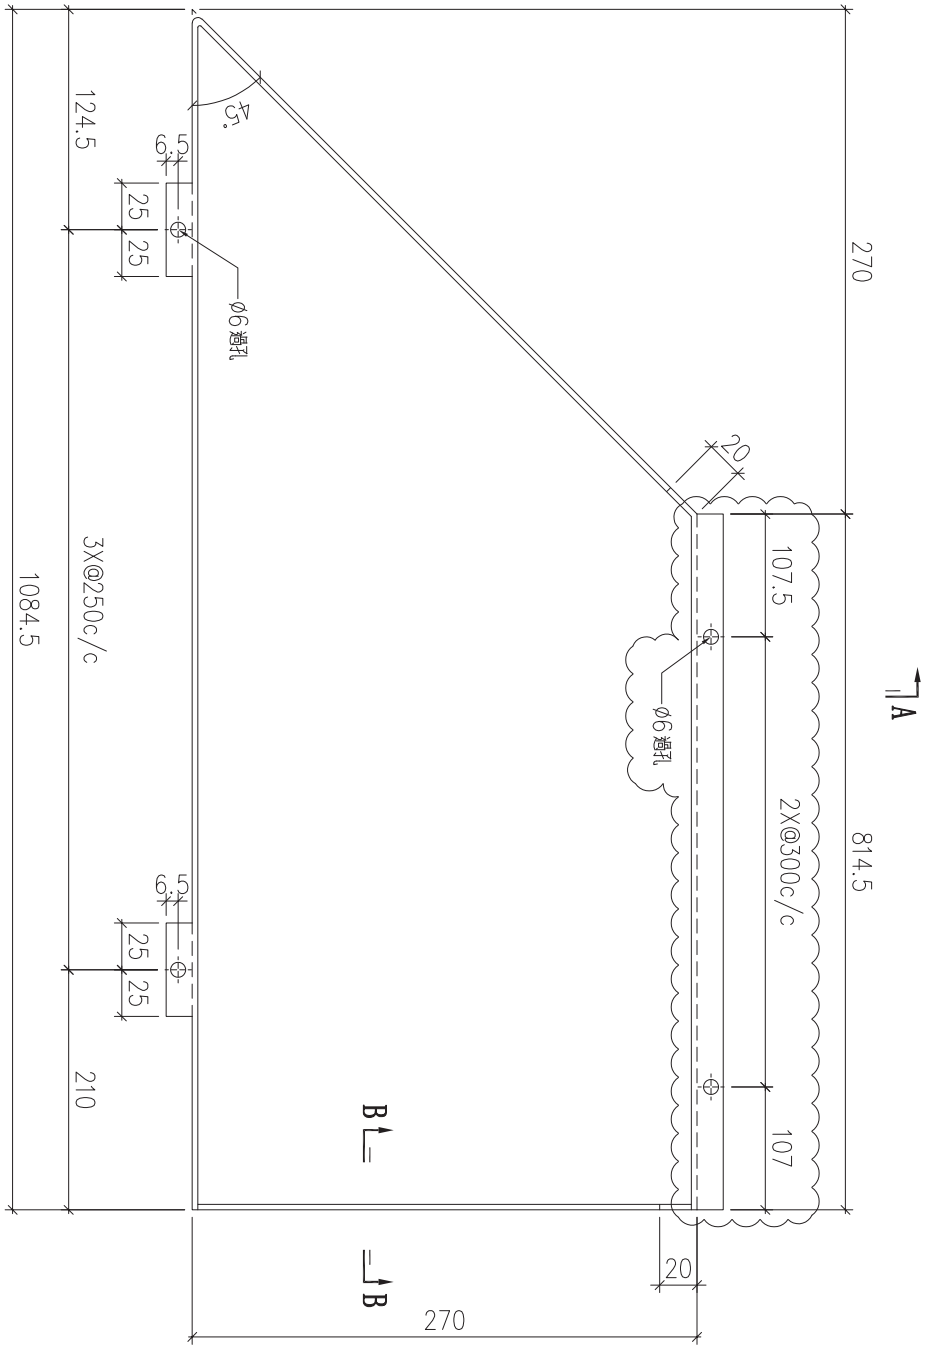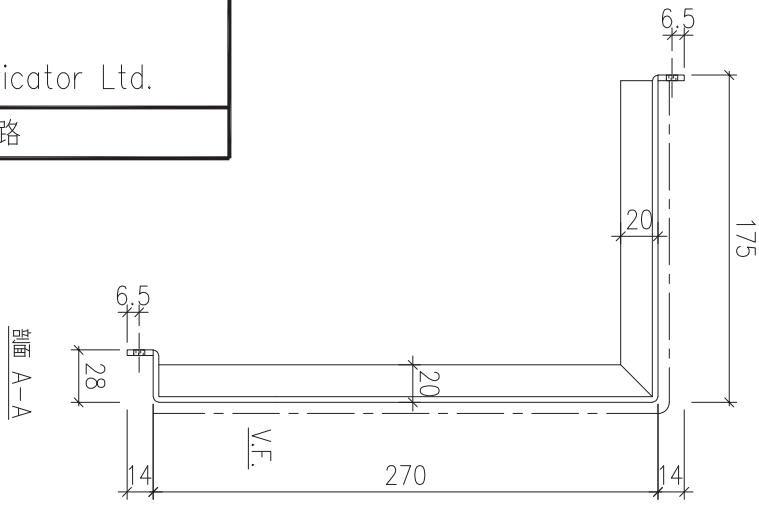

序號	物料編號	數量	安裝位置	樓層
01	T6-ALC-AP34	1	見派位圖	T6 FLAT C 10/F



名稱	天花鋁板加工圖	制圖	LHR	2022.2.19	修改	A
材料	3mm厚鋁板 (3003H14)	復核	-	-	日期	2022.5.25
顏色	EC-DG-D334232-ZD1(閃粉古銅)	批準			圖號	J853-ALC-AP55



美特鋁質 有限公司
MIDI Aluminium Fabricator Ltd.

工程號	J853	地盤	錦上路
-----	------	----	-----

送地盤

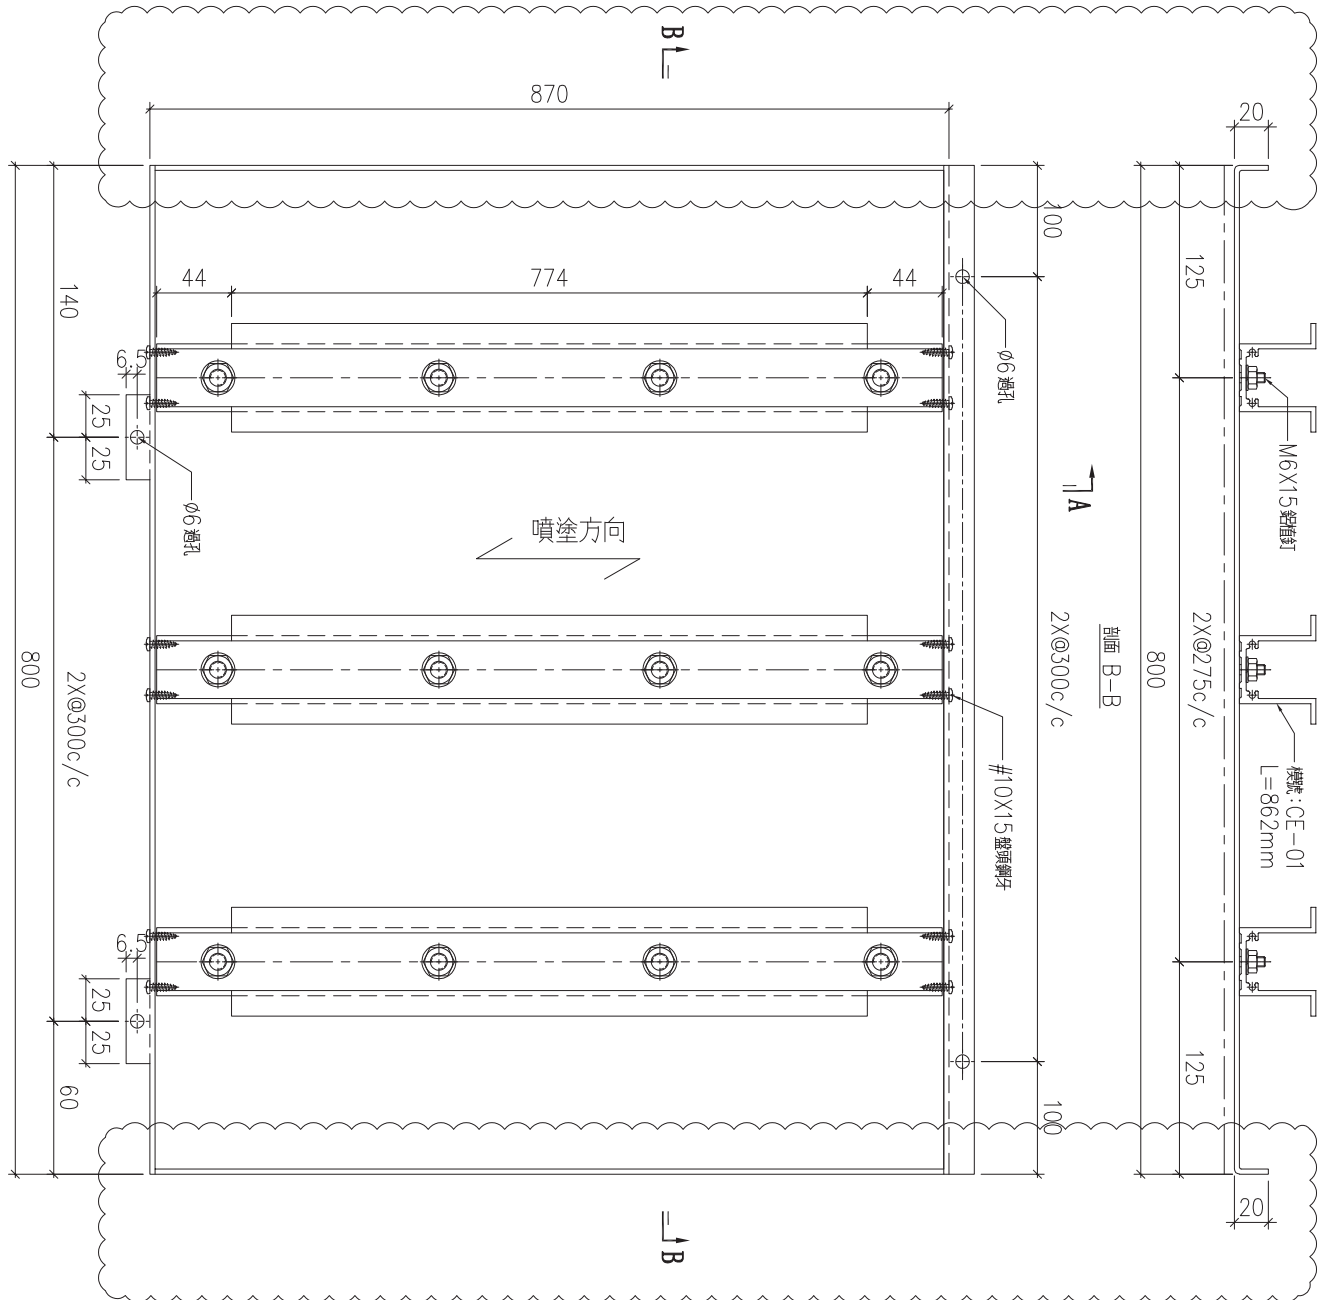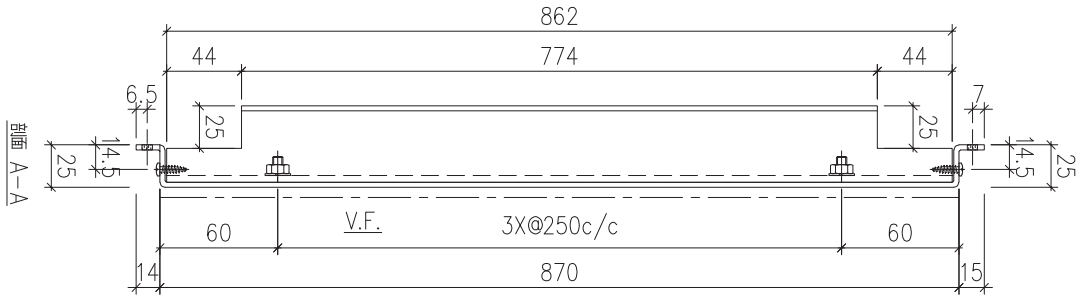

序號	物料編號	數量	安裝位置	樓層
01	T5-ALC-AP89	1	見派位圖	T5 FLAT F 11/F


名稱	天花鋁板加工圖	制圖	LHR	2022.2.19	修改	A	
材料	3mm厚鋁板 (3003H14)	復核	-	-	日期	2022.5.25	
顏色	ECW3D993332S-ZD1(素色白色)	批準			圖號	J853-ALC-AP155	



美特鋁質 有限公司
MIDI Aluminium Fabricator Ltd.

工程號	J853	地盤	錦上路
-----	------	----	-----

送地盤

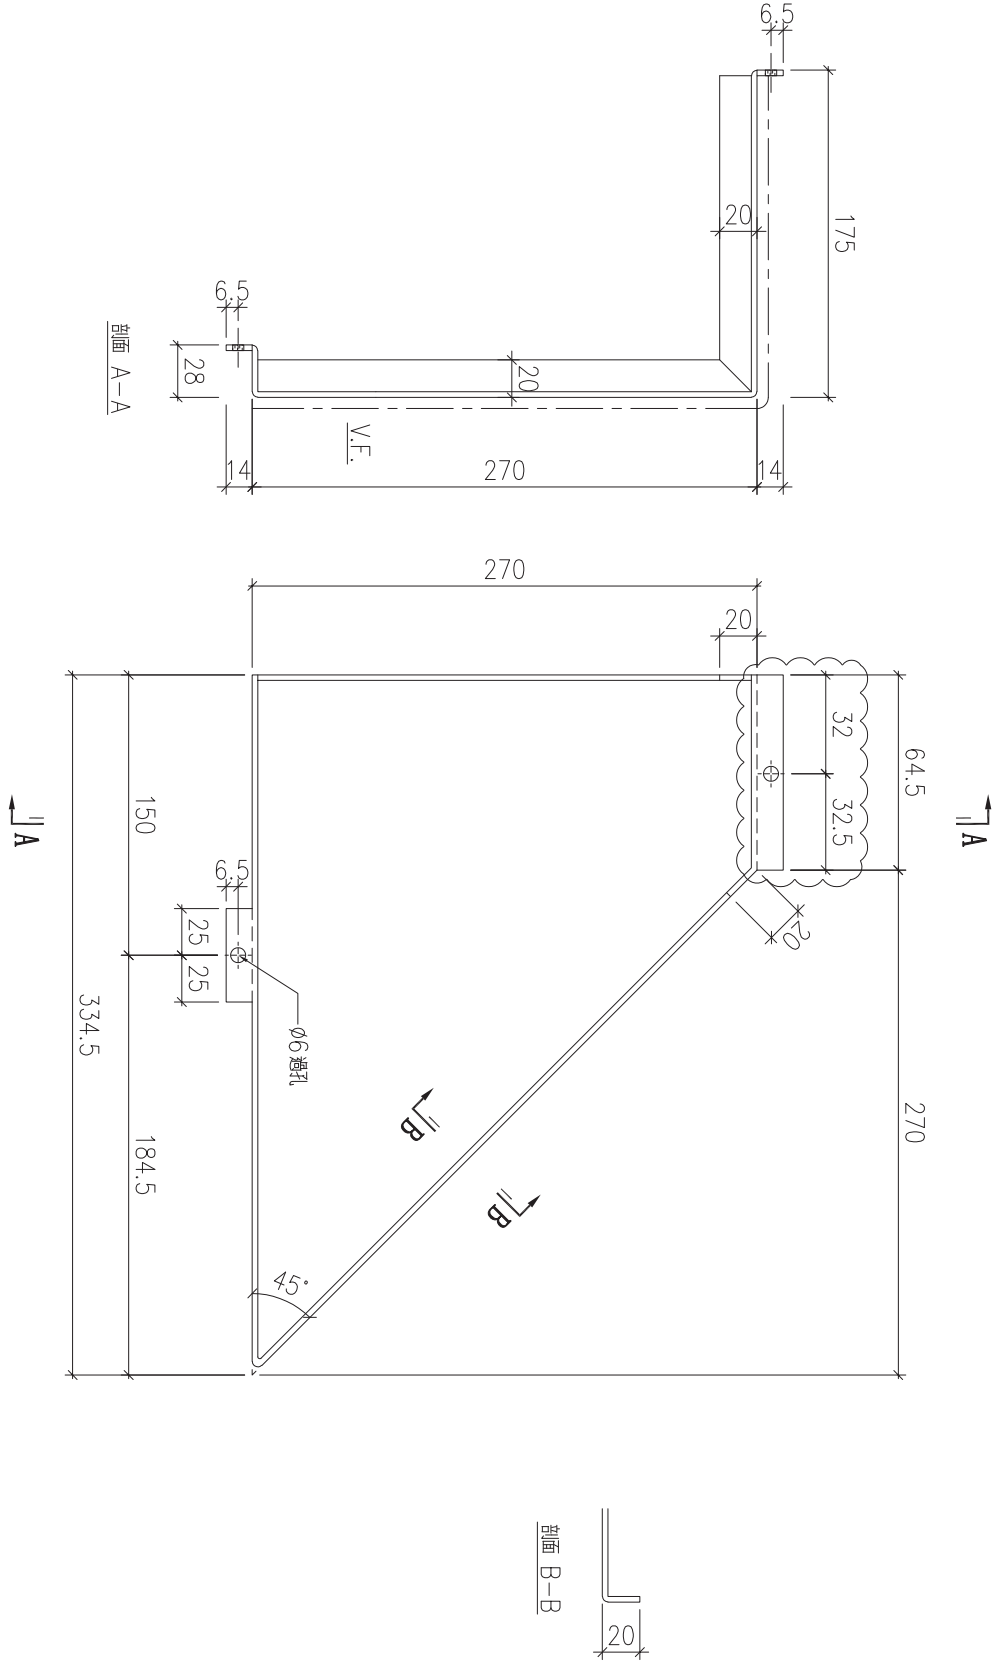

序號	物料編號	數量	安裝位置	樓層
01	T6-ALC-AP39	13	見派位圖	T6 FLAT C&D 11~26/F

名稱	天花鋁板加工圖	制圖	LHR	2022.2.19	修改	A		
材料	3mm厚鋁板 (3003H14)	復核	-	-	日期	2022.5.25		
顏色	EC-DG-D334232-ZD1(閃粉古銅)	批準			圖號	J853-ALC-AP56		



美特鋁質 有限公司
MIDI Aluminium Fabricator Ltd.



工程號

J853

地盤

錦上路

送地盤

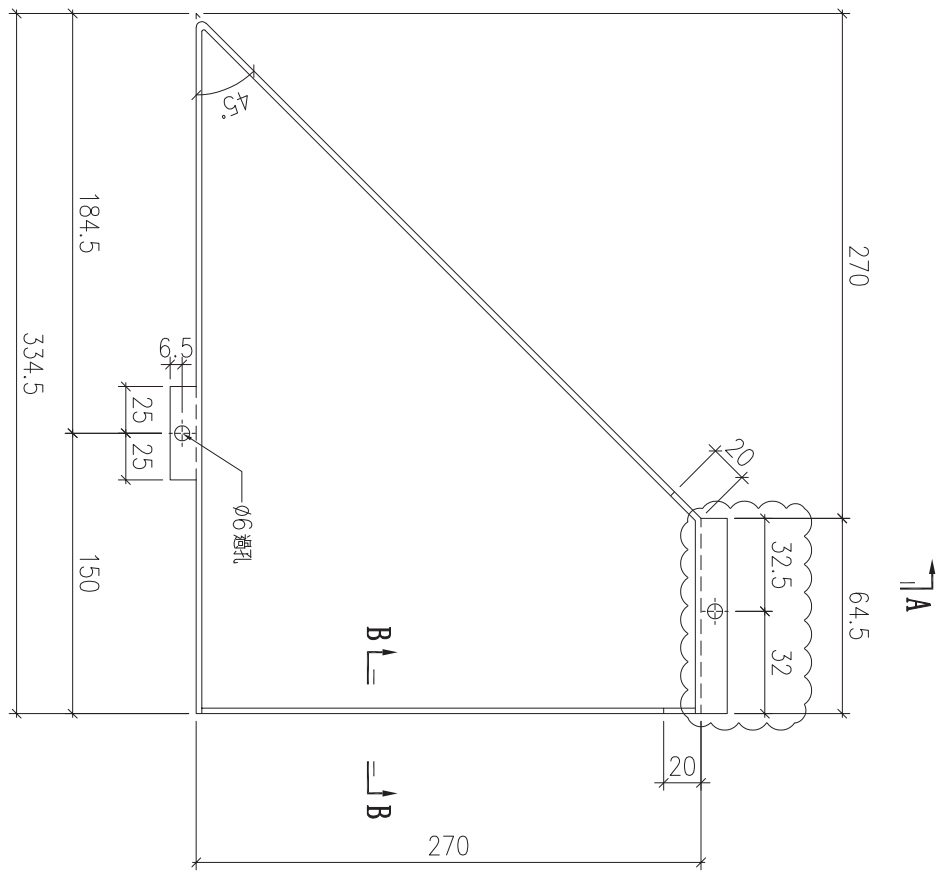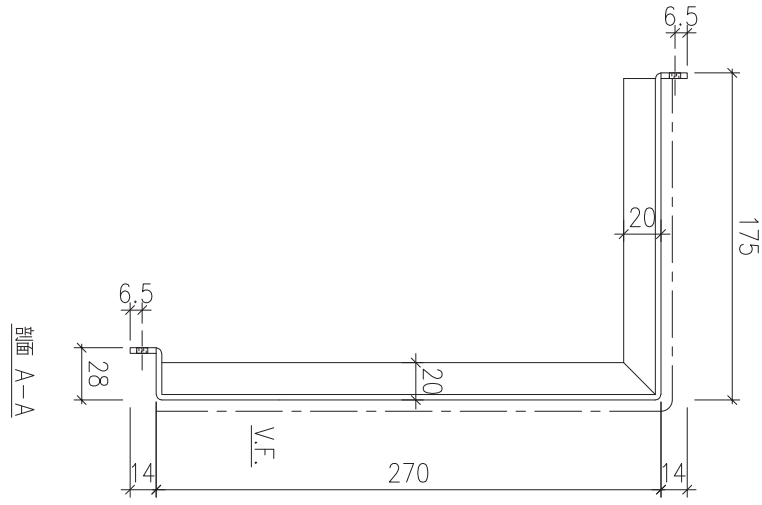



序號	物料編號	數量	安裝位置	樓層
01	T6-ALC-AP40	14	見圖	T6 FLAT C&D 10~26/F

名稱	天花鋁板加工圖	制圖	LHR	2022.2.19	修改	A		
材料	3mm厚鋁板 (3003H14)	復核	-	-	日期	2022.5.25		
顏色	EC-DG-D334232-ZD1 (閃粉古銅)	批準			圖號	J853-ALC-AP57		



美特鋁質 有限公司
MIDI Aluminium Fabricator Ltd.

工程號	J853	地盤	錦上路
-----	------	----	-----

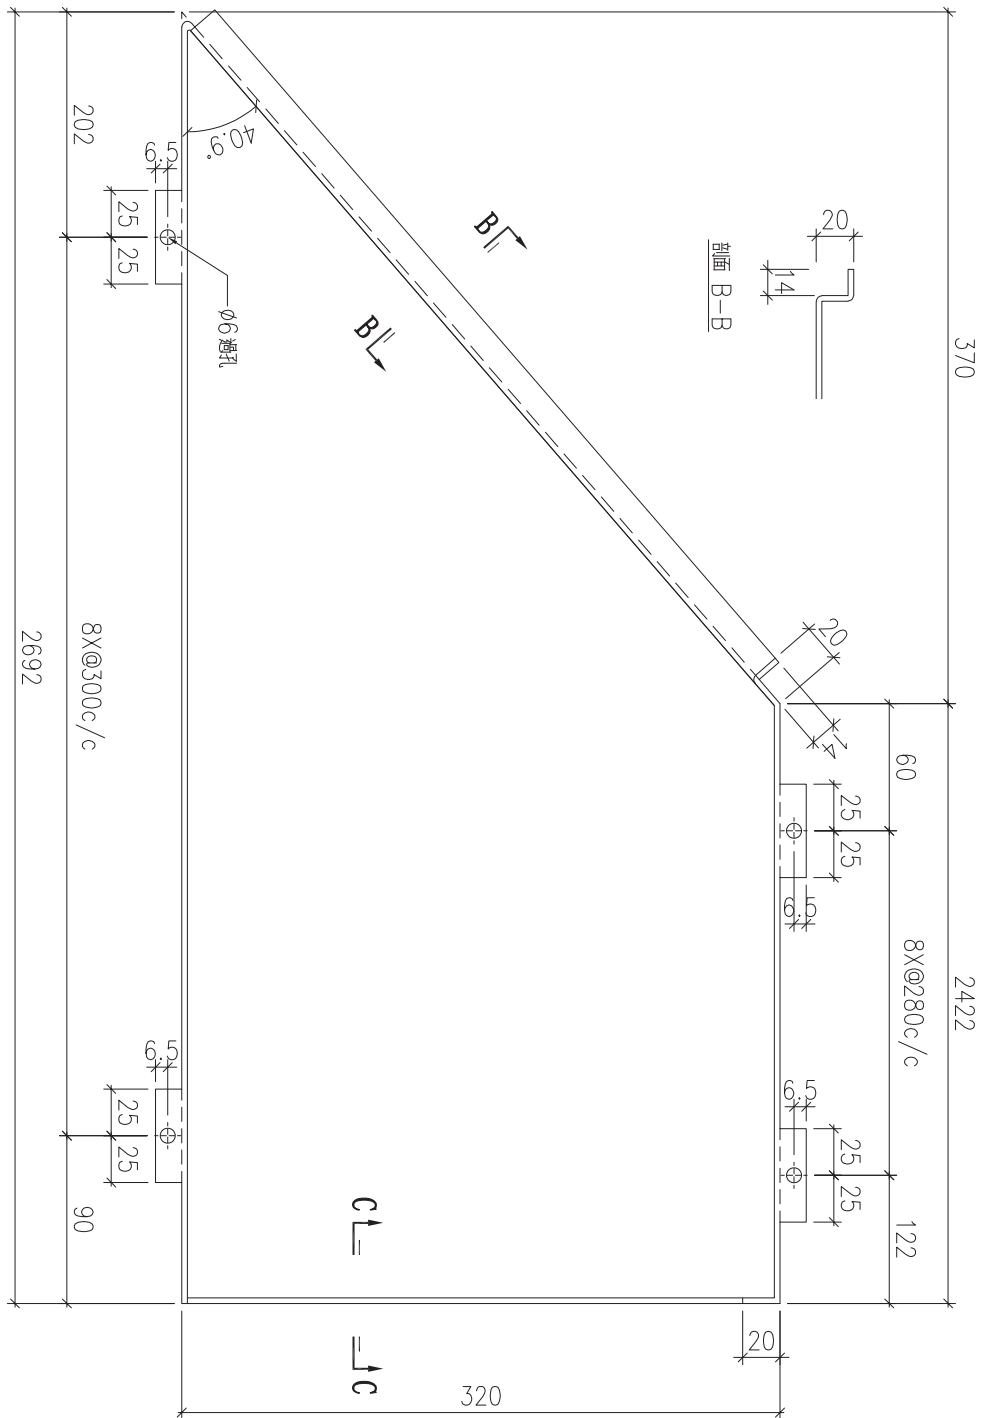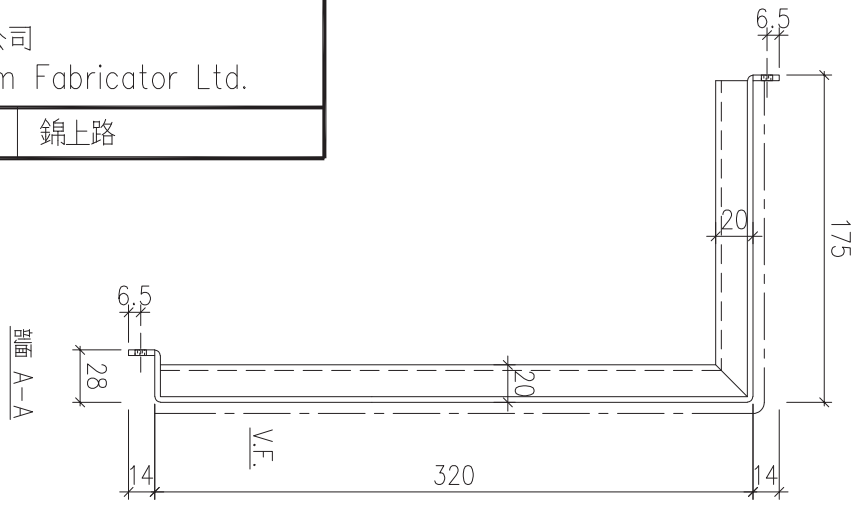

序號	物料編號	數量	安裝位置	樓層
01	T6-ALC-AP51	1	見派位圖	T6 FLAT C&D 10/F

名稱	天花鋁板加工圖	制圖	LHR	2022.2.19	修改		
材料	3mm厚鋁板 (3003H14)	復核	-	-	日期		
顏色	EC-DG-D334232-ZD1 (閃粉古銅)	批準			圖號	J853-ALC-AP58	





美特鋁質 有限公司
MIDI Aluminium Fabricator Ltd.

工程號

J853

地盤

錦上路

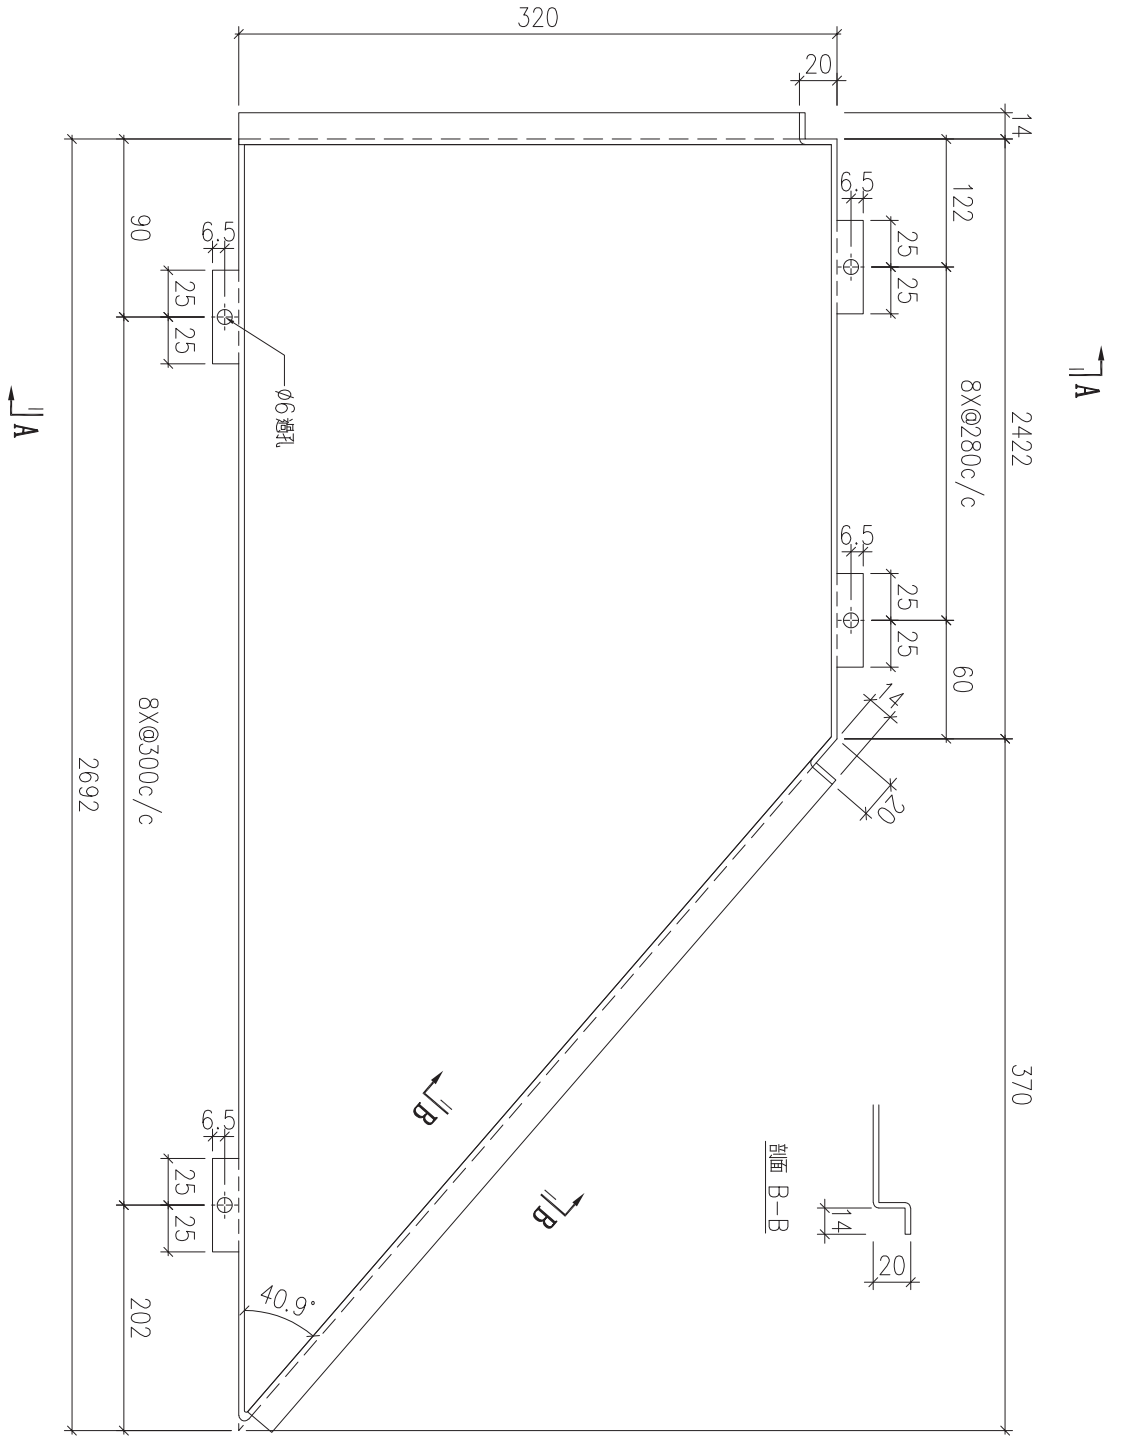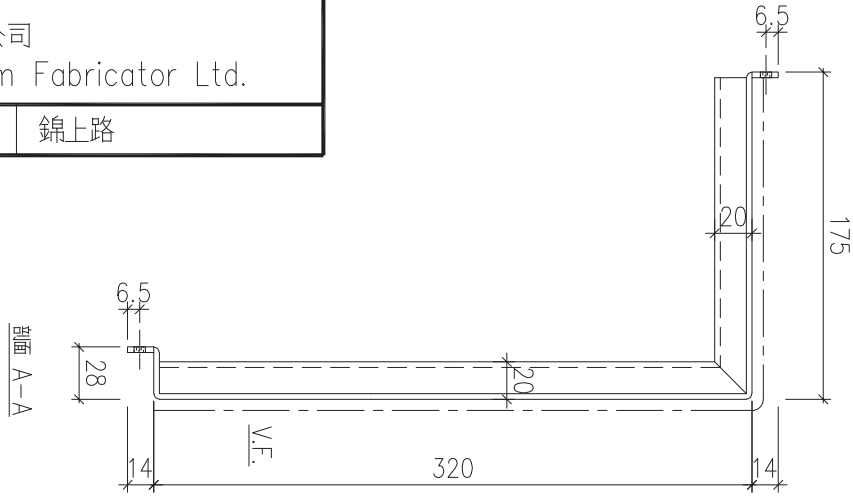

序號	物料編號	數量	安裝位置	樓層
01	T6-ALC-AP52	1	T6 FLAT C&D	10/F

名稱	天花鋁板加工圖	制圖	LHR	2022.2.19	修改			
材料	3mm厚鋁板 (3003H14)	復核	-	-	日期			
顏色	EC-DG-D334232-ZD1 (閃粉古銅)	批準			圖號	J853-ALC-AP59		



美特鋁質 有限公司
MIDI Aluminium Fabricator Ltd.


工程號

J853

地盤

錦上路

送地盤

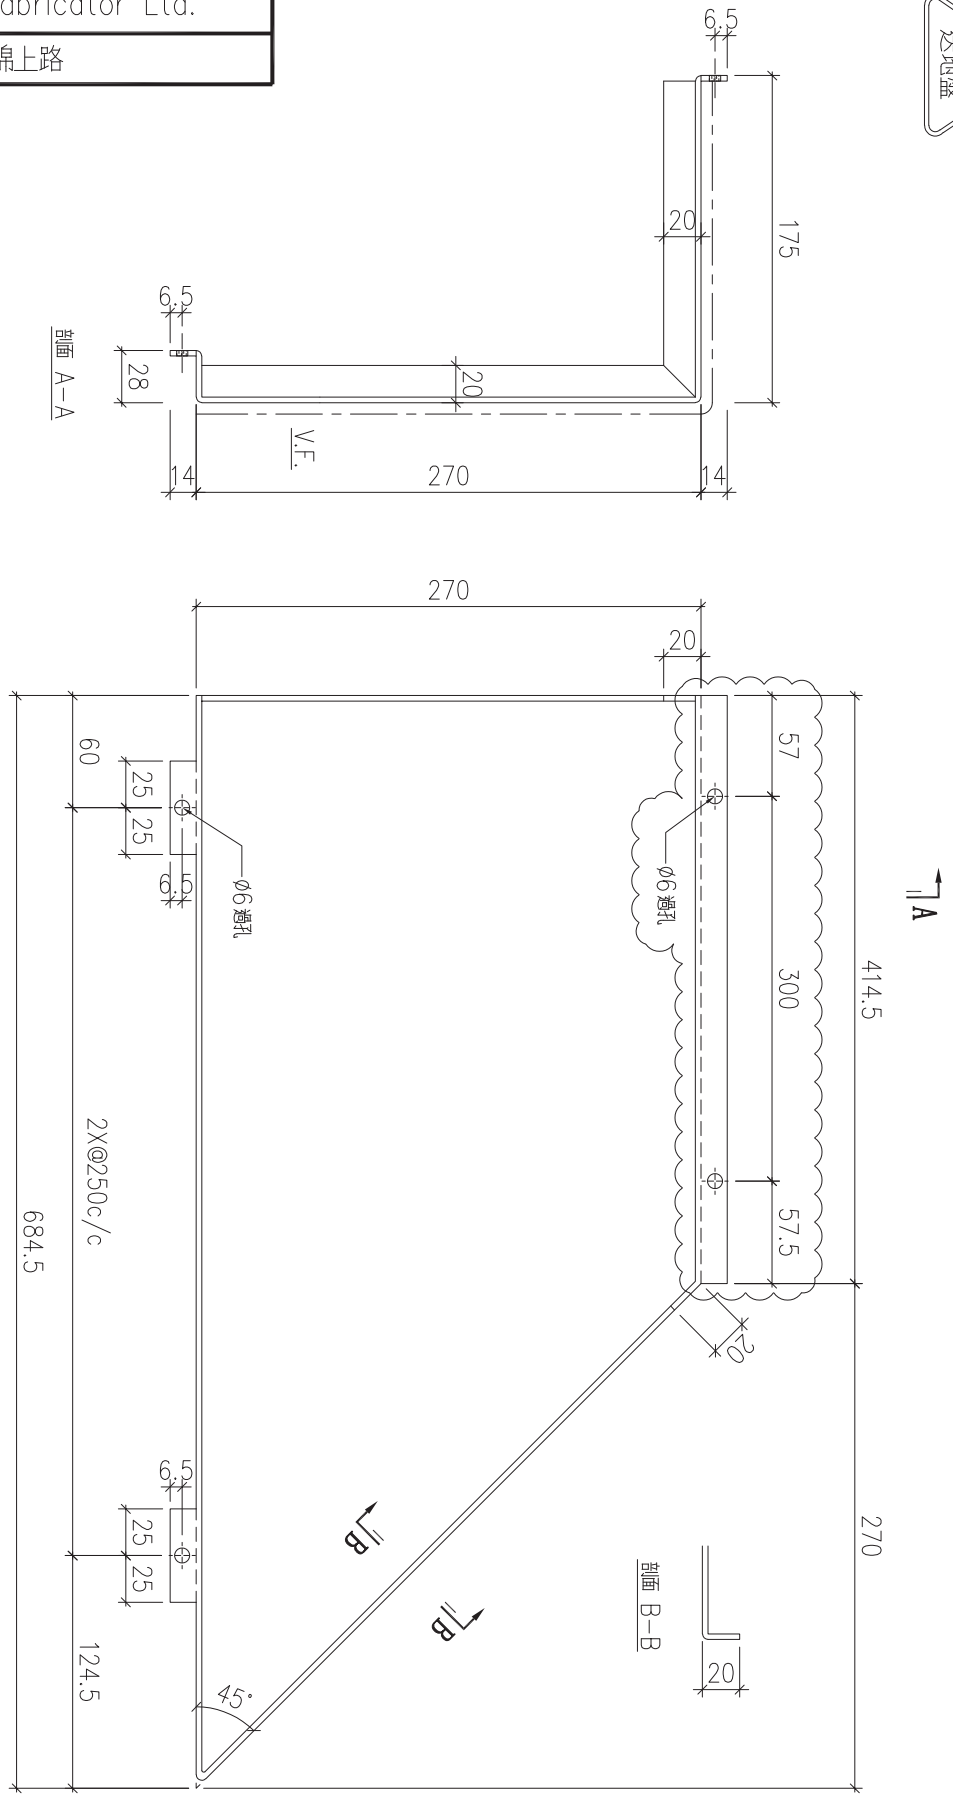

序號	物料編號	數量	安裝位置	樓層
01	T6-ALC-AP53	1	T6 FLAT C&D 10/F	

名稱	天花板加工圖	制圖	LHR	2022.2.19	修改	A		
材料	3mm厚鋁板 (3003H14)	復核	-	-	日期	2022.5.25		
顏色	EC-DG-D334232-ZD1(閃粉古銅)	批準			圖號	J853-ALC-AP60		



美特鋁質 有限公司
MIDI Aluminium Fabricator Ltd.



工程號

J853

地盤

錦上路

送地盤

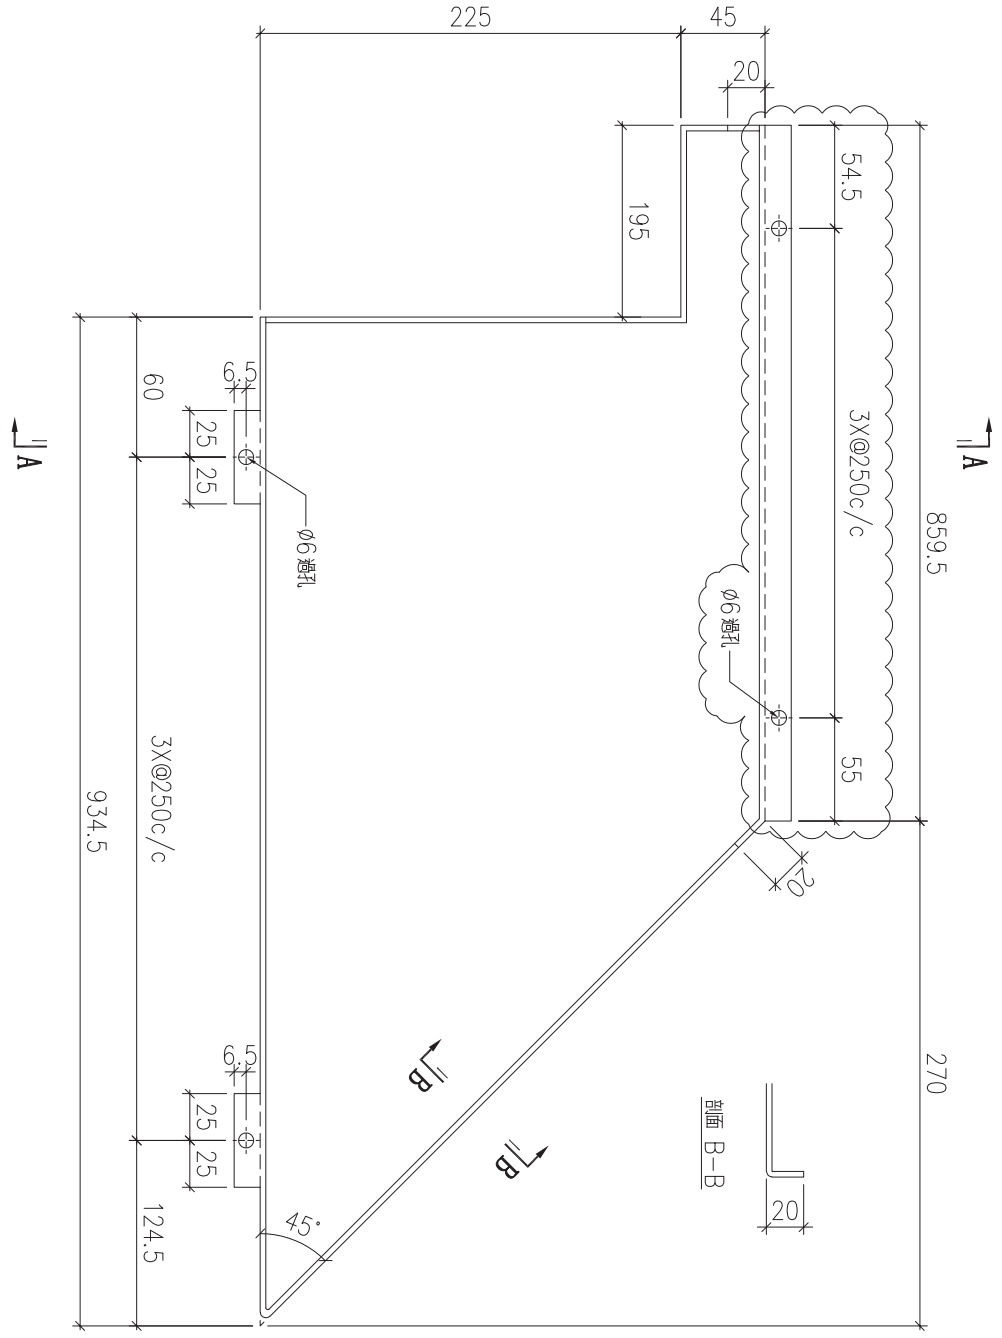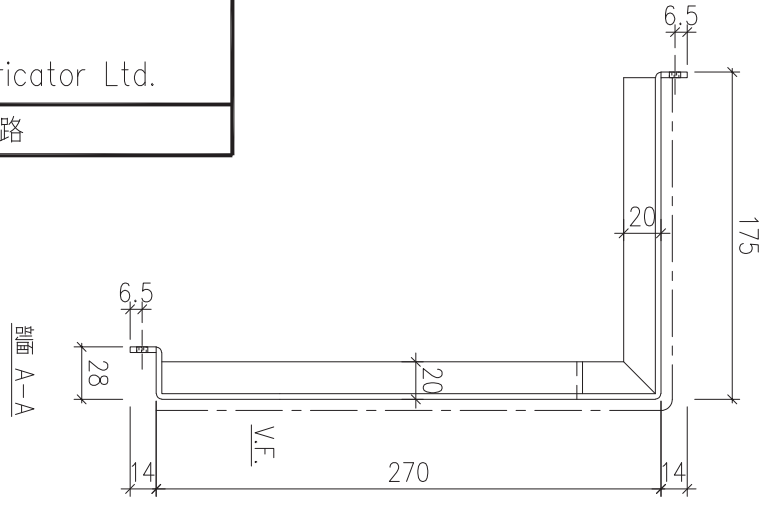

序號	物料編號	數量	安裝位置	樓層
01	T6-ALC-AP60	13	見派位圖	T6 FLAT D 11~26/F



名稱	天花鋁板加工圖	制圖	LHR	2022.2.19	修改	A		
材料	3mm厚鋁板 (3003H14)	復核	-	-	日期	2022.5.25		
顏色	EC-DG-D334232-ZD1(閃粉古銅)	批準			圖號	J853-ALC-AP61		



美特鋁質 有限公司
MIDI Aluminium Fabricator Ltd.

工程號	J853	地盤	錦上路
-----	------	----	-----

送地盤

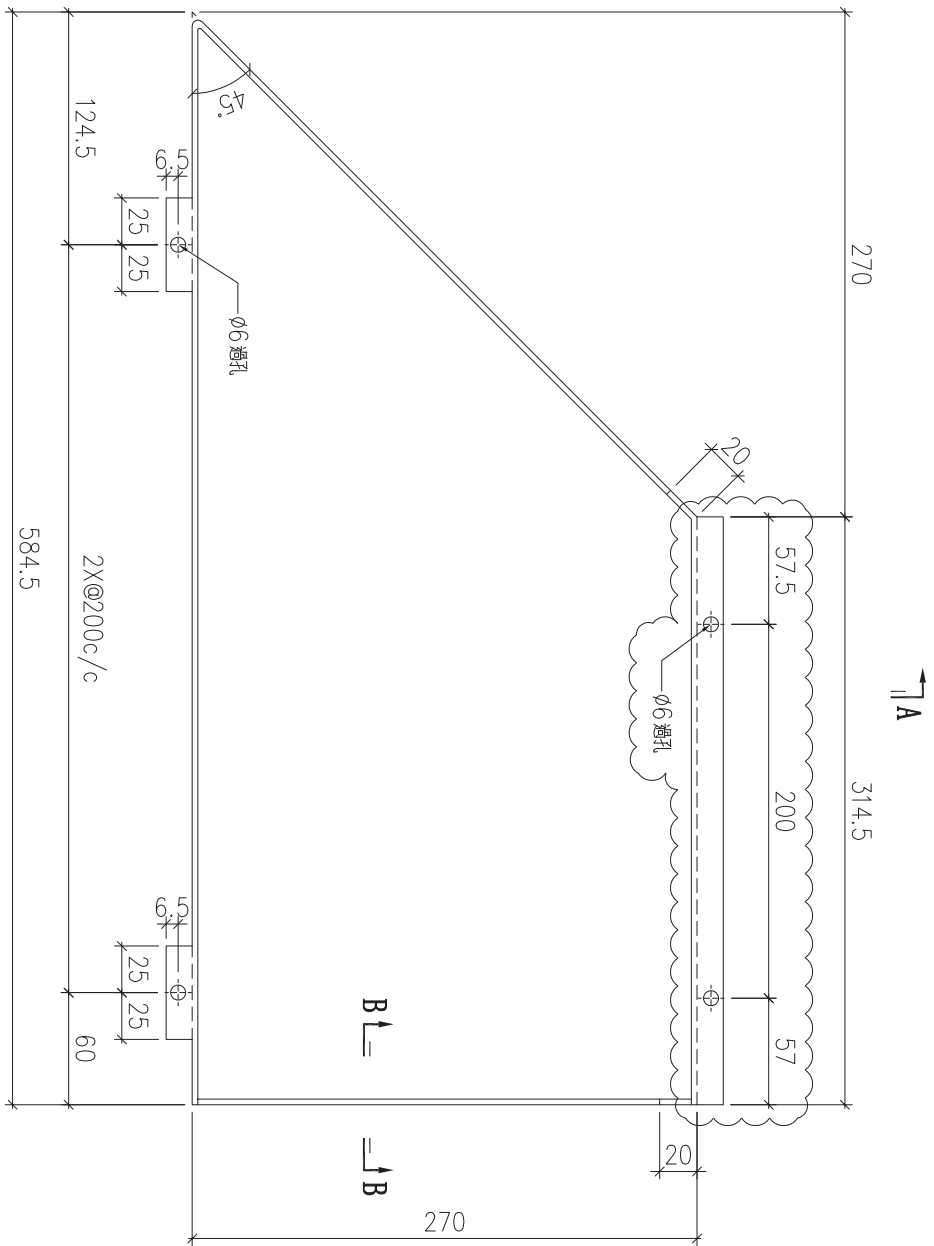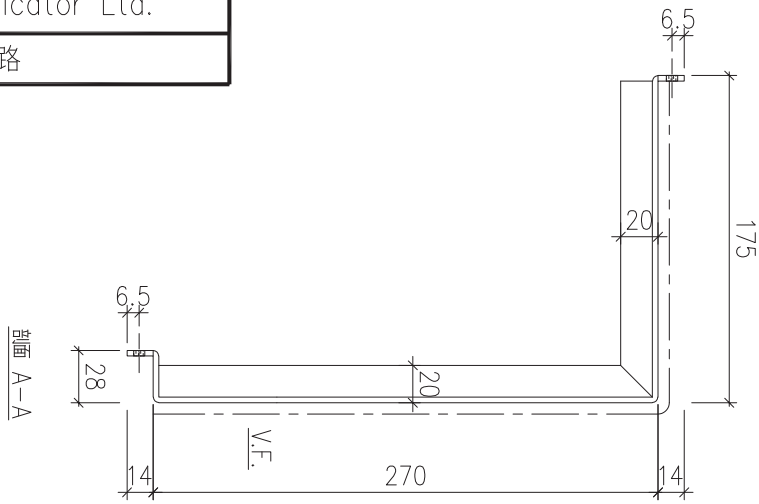

剖面 B-B



序號	物料編號	數量	安裝位置	樓層
01	T6-ALC-AP61	14	見派位圖	T6 FLAT D 10~26/F



名稱	天花鋁板加工圖	制圖	LHR	2022.2.19	修改	A	
材料	3mm厚鋁板 (3003H14)	復核	-	-	日期	2022.5.25	
顏色	EC-DG-D334232-ZD1 (閃粉古銅)	批準			圖號	J853-ALC-AP62	



美特鋁質 有限公司
MIDI Aluminium Fabricator Ltd.

工程號	J853	地盤	錦上路
-----	------	----	-----

送地盤

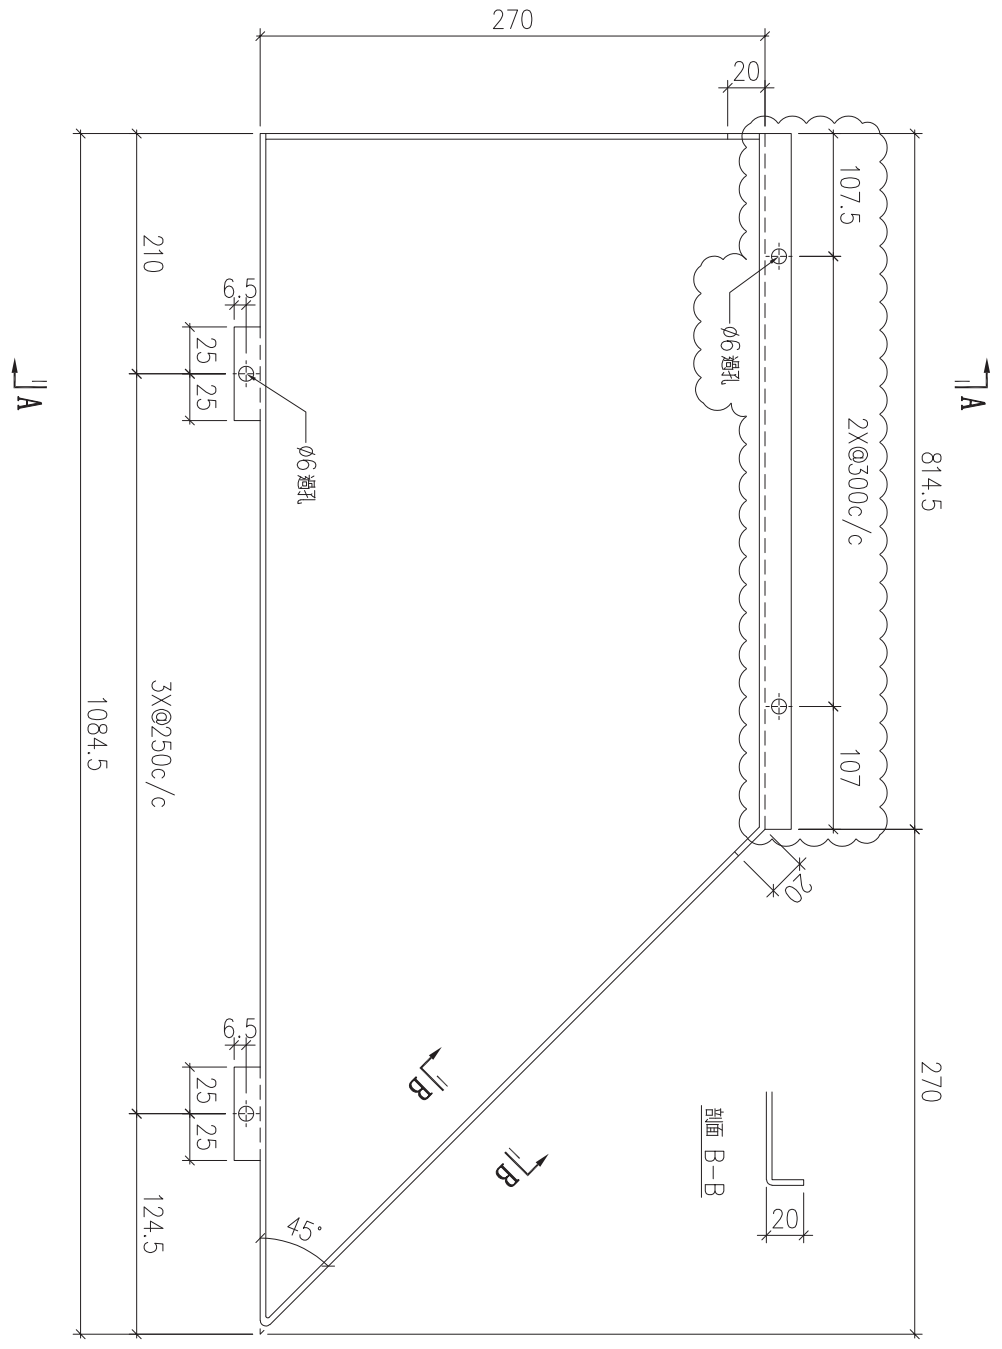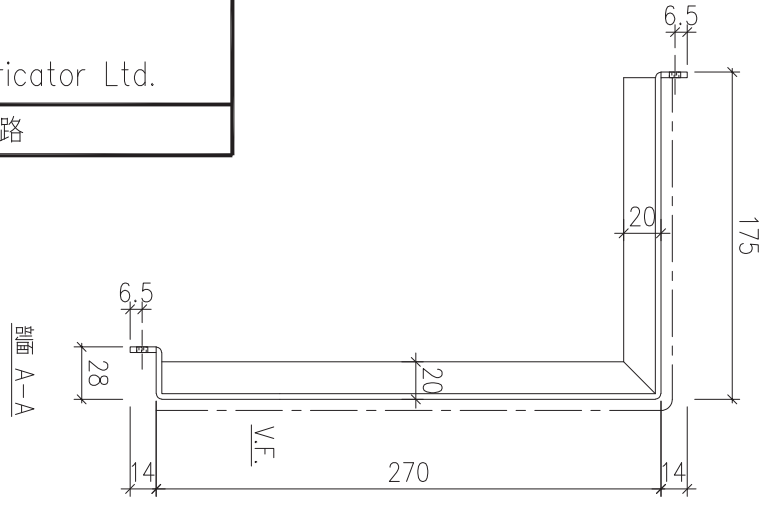

序號	物料編號	數量	安裝位置	樓層
01	T6-ALC-AP64	1	見派位圖	T6 FLAT D 10/F

名稱	天花鋁板加工圖	制圖	LHR	2022.2.19	修改	A		
材料	3mm厚鋁板 (3003H14)	復核	-	-	日期	2022.5.25		
顏色	EC-DG-D334232-ZD1(閃粉古銅)	批準			圖號	J853-ALC-AP63		



美特鋁質 有限公司
MIDI Aluminium Fabricator Ltd.



工程號

J853

地盤

錦上路

送地盤

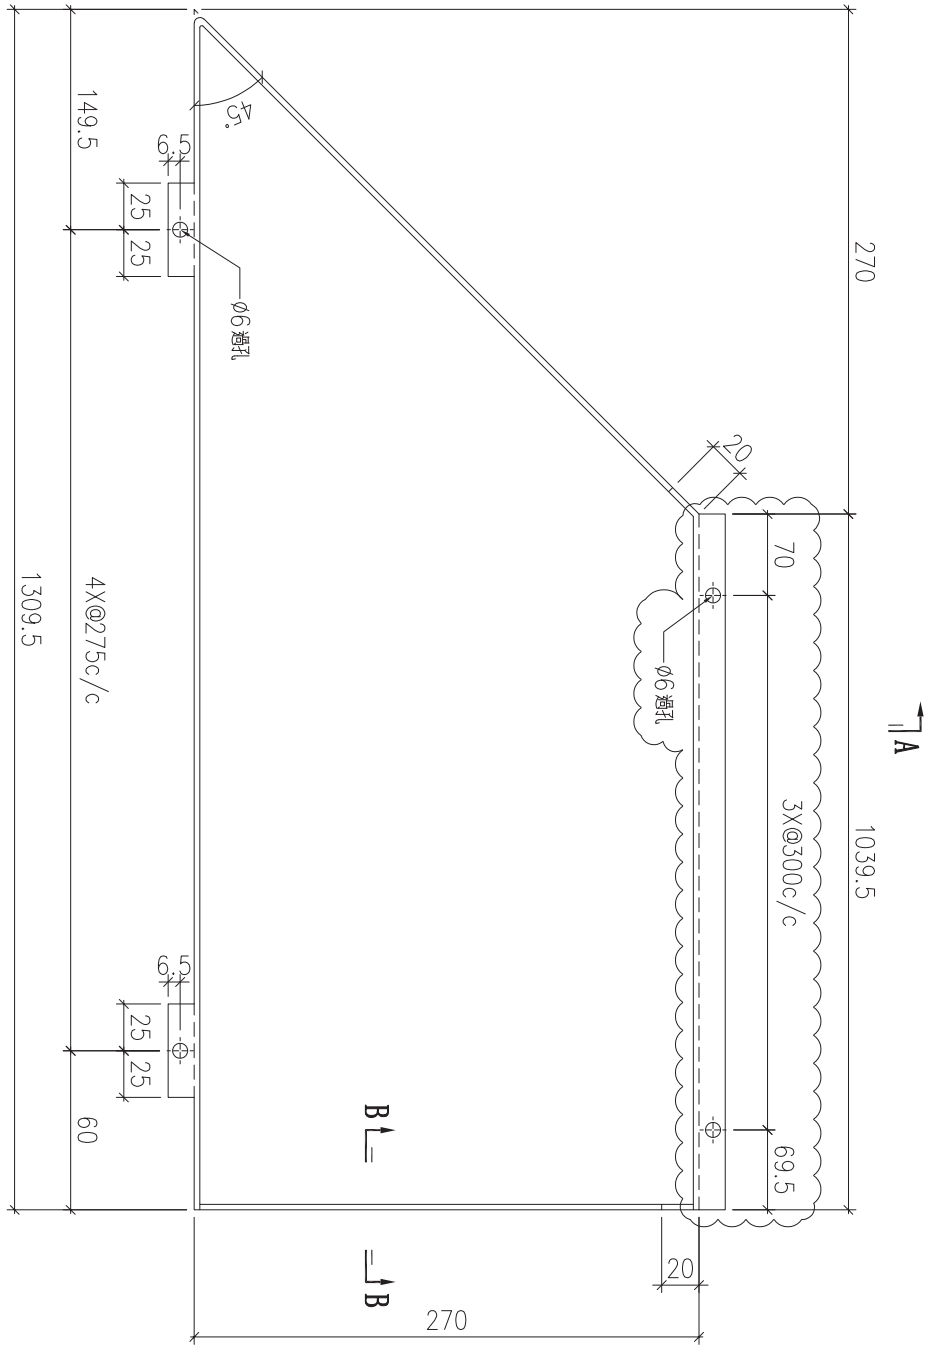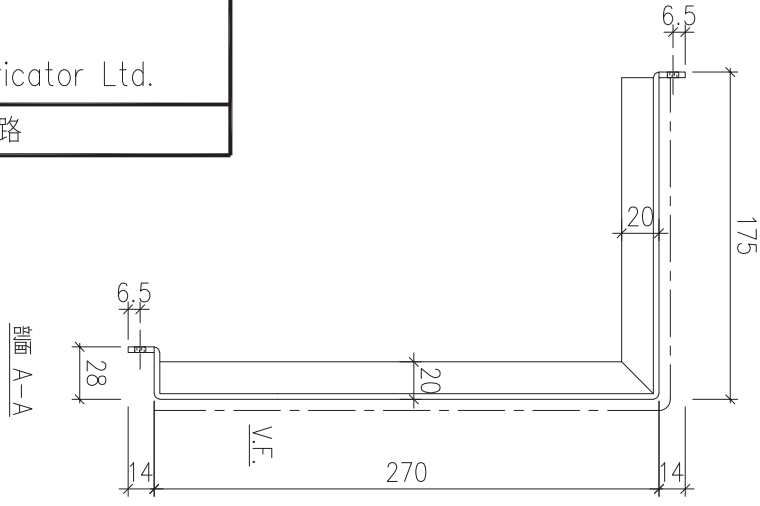

剖面 B-B

序號	物料編號	數量	安裝位置	樓層
01	T7-ALC-AP04	17	見派位圖	T7 FLAT A 7~26/F

名稱	天花鋁板加工圖	制圖	LHR	2022.2.19	修改	A		
材料	3mm厚鋁板 (3003H14)	復核	-	-	日期	2022.5.25		
顏色	EC-DG-D334232-ZD1(閃粉古銅)	批準			圖號	J853-ALC-AP64		



美特鋁質 有限公司
MIDI Aluminium Fabricator Ltd.



工程號

J853

地盤

錦上路

送地盤

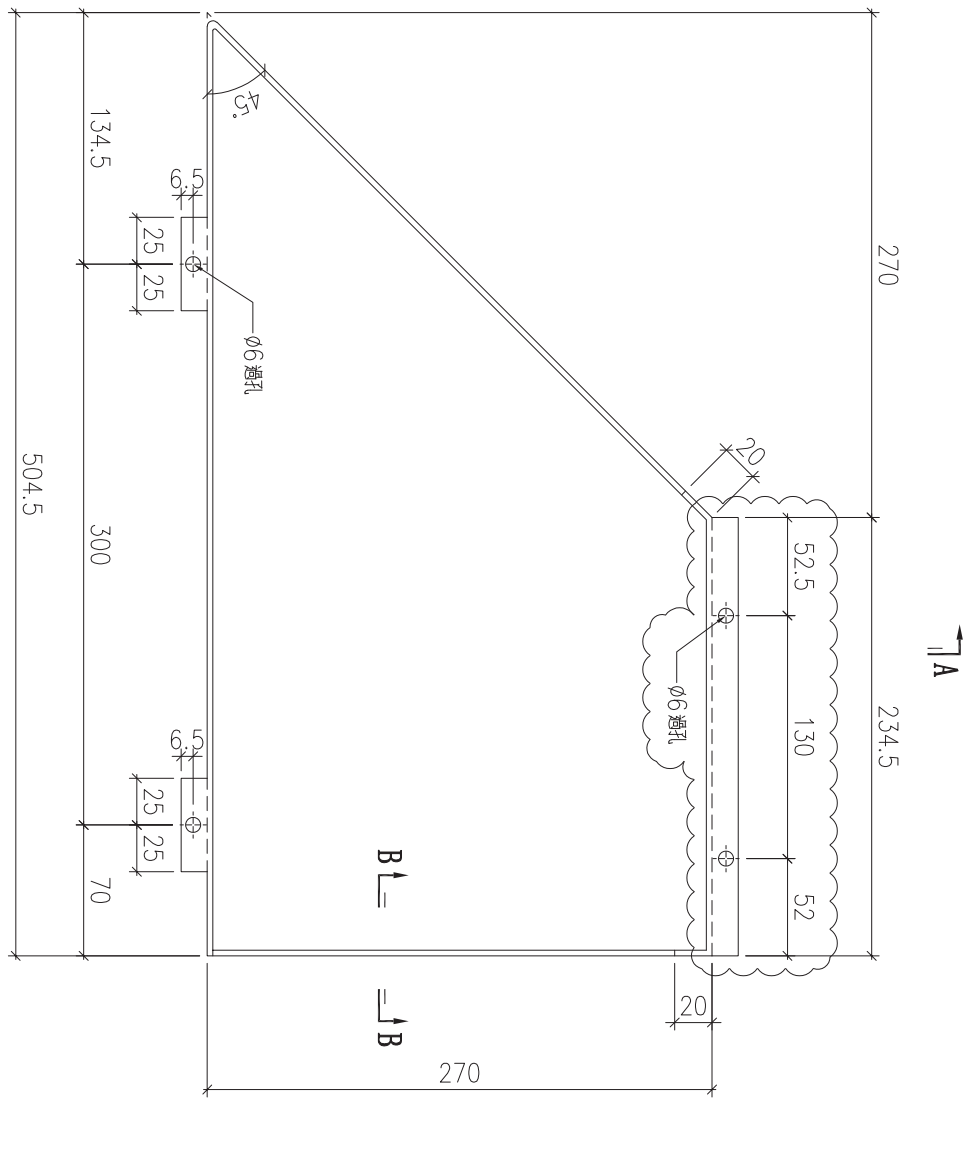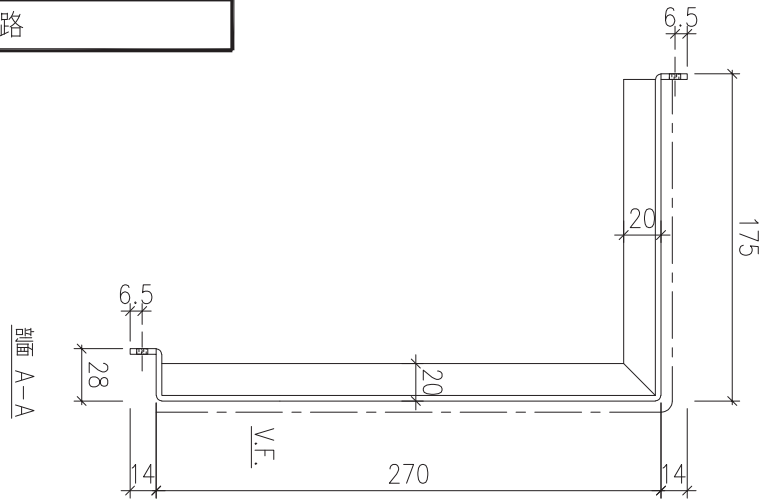



序號	物料編號	數量	安裝位置	樓層
01	T7-ALC-AP15	17	見派位圖	T7 FLAT A 7~26/F

名稱	天花鋁板加工圖	制圖	LHR	2022.2.19	修改	A	B
材料	3mm厚鋁板 (3003H14)	復核	-	-	日期	2022.3.19	2022.5.25
顏色	EC-DG-D334232-ZD1 (閃粉古銅)	批準			圖號	J853-ALC-AP65	



美特鋁質 有限公司
MIDI Aluminium Fabricator Ltd.

工程號	J853	地盤	錦上路
-----	------	----	-----

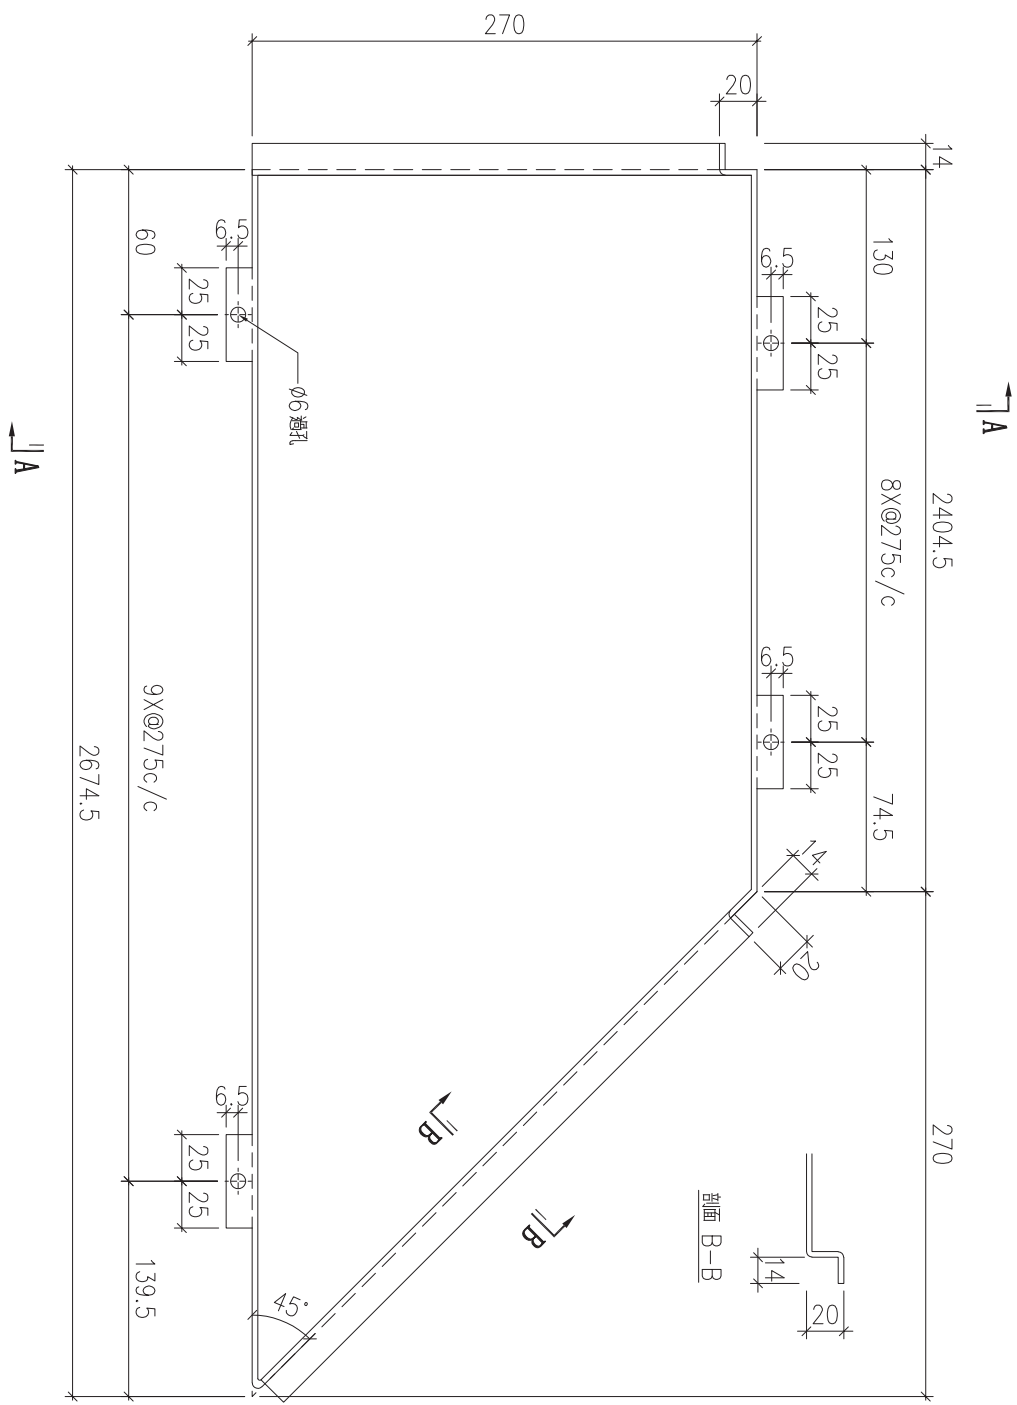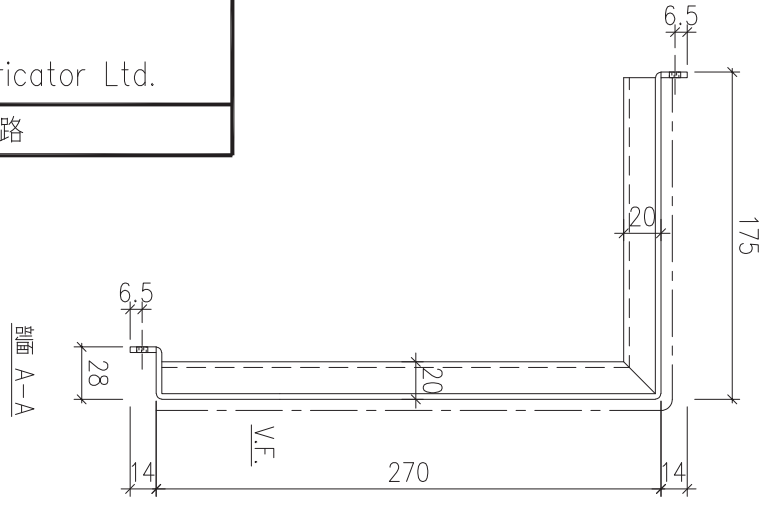



序號	物料編號	數量	安裝位置	樓層
01	T7-ALC-AP22	16	T7 FLAT B 7~25/F	

名稱	天花鋁板加工圖	制圖	LHR	2022.2.19	修改	A
材料	3mm厚鋁板 (3003H14)	復核	-	-	日期	2022.3.20
顏色	EC-DG-D334232-ZD1 (閃粉古銅)	批準			圖號	J853-ALC-AP66



美特鋁質 有限公司
MIDI Aluminium Fabricator Ltd.

工程號	J853	地盤	錦上路
-----	------	----	-----

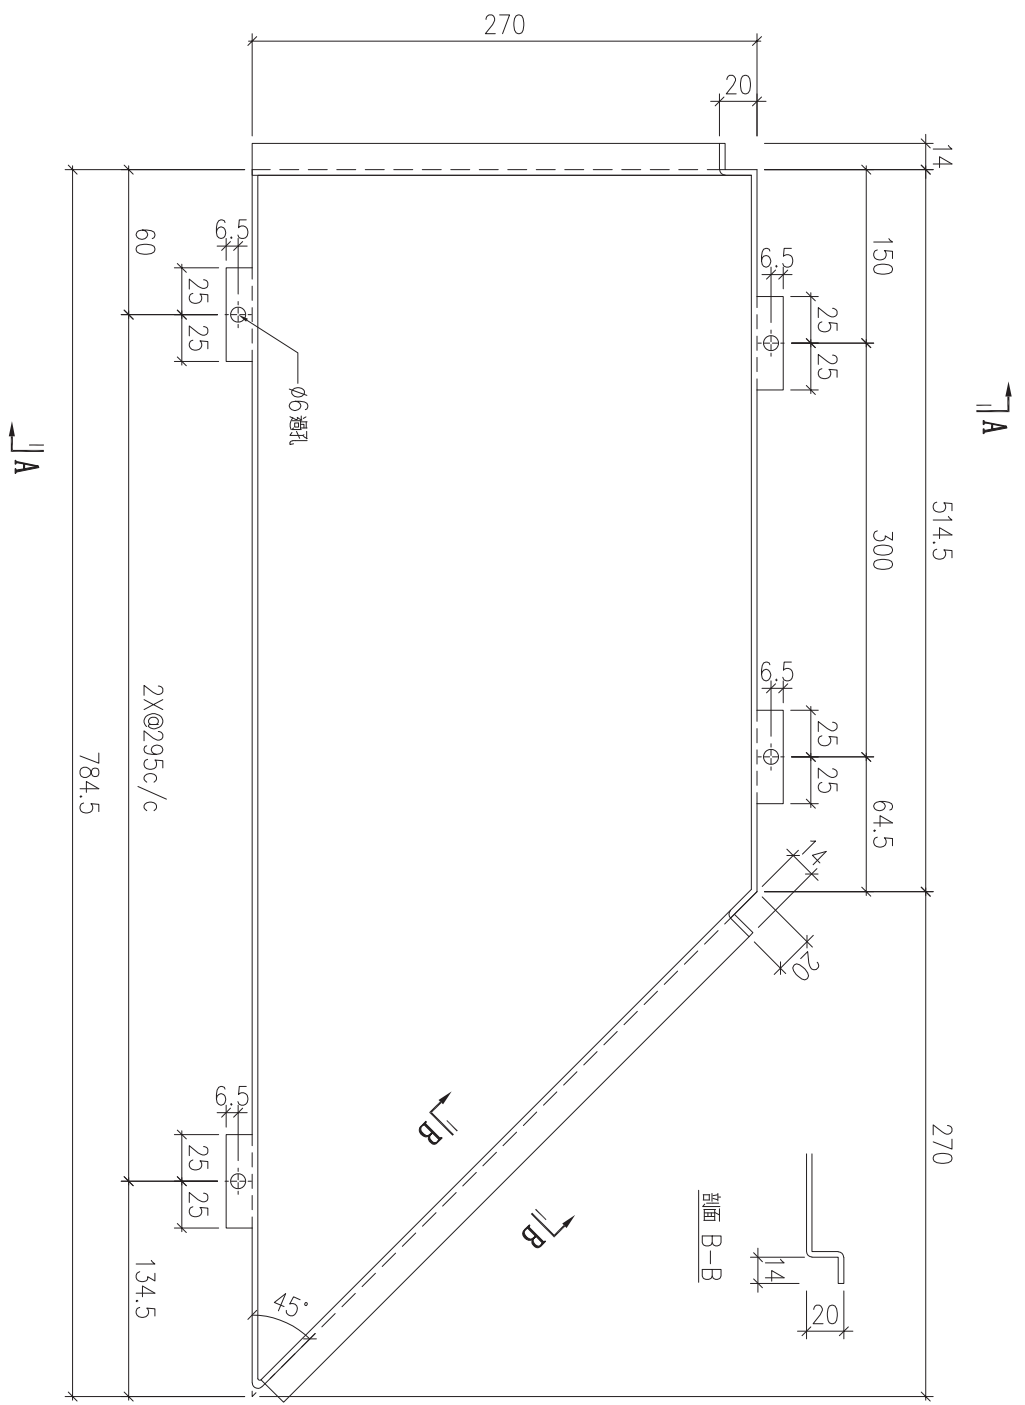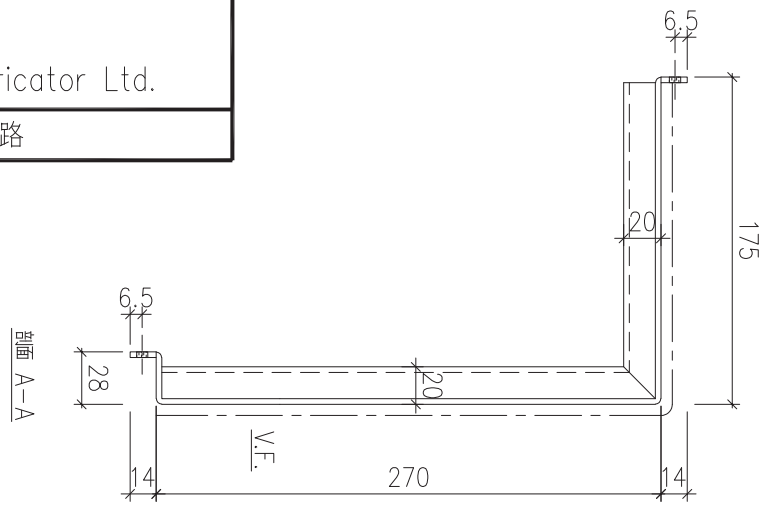

序號	物料編號	數量	安裝位置	樓層
01	T7-ALC-AP32	17	見來位圖	T7 FLAT B 7~26/F

名稱	天花板加工圖	制圖	LHR	2022.2.19	修改			
材料	3mm厚鋁板 (3003H14)	復核	-	-	日期			
顏色	EC-DG-D334232-ZD1 (閃粉古銅)	批準			圖號	J853-ALC-AP67		



美特鋁質 有限公司
MIDI Aluminium Fabricator Ltd.



工程號

J853

地盤

錦上路

送地盤

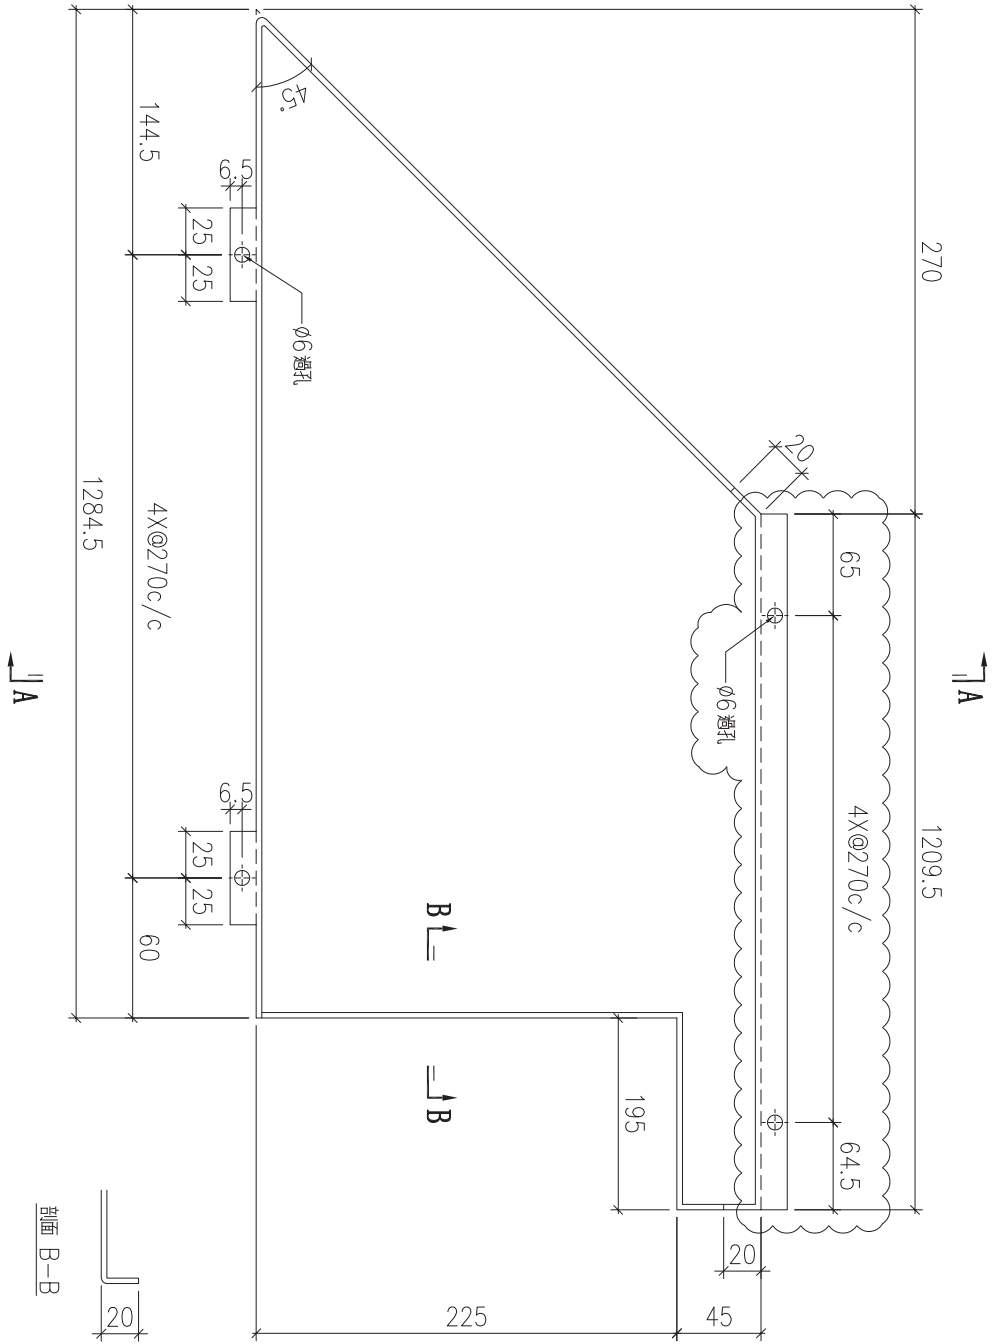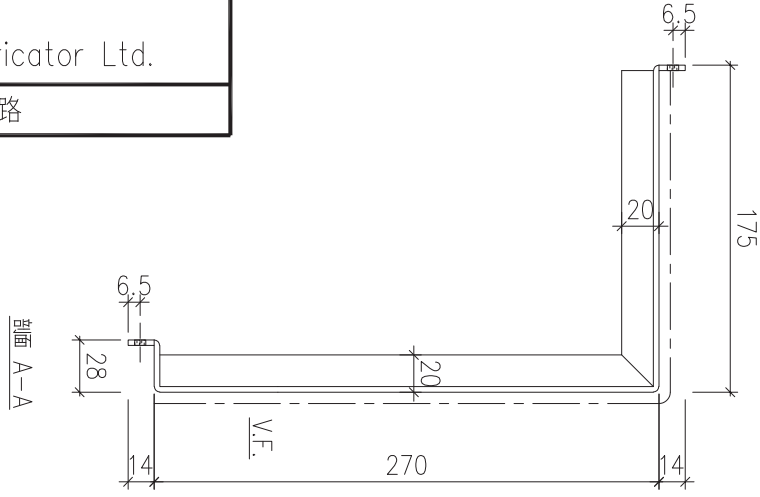

序號	物料編號	數量	安裝位置	樓層
01	T7-ALC-AP33	16	見派位圖	T7 FLAT B 8~26/F




名稱	天花鋁板加工圖	制圖	LHR	2022.2.19	修改	A		
材料	3mm厚鋁板 (3003H14)	復核	-	-	日期	2022.5.25		
顏色	EC-DG-D334232-ZD1 (閃粉古銅)	批準			圖號	J853-ALC-AP68		



美特鋁質 有限公司
MIDI Aluminium Fabricator Ltd.

工程號	J853	地盤	錦上路
-----	------	----	-----

送地盤

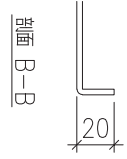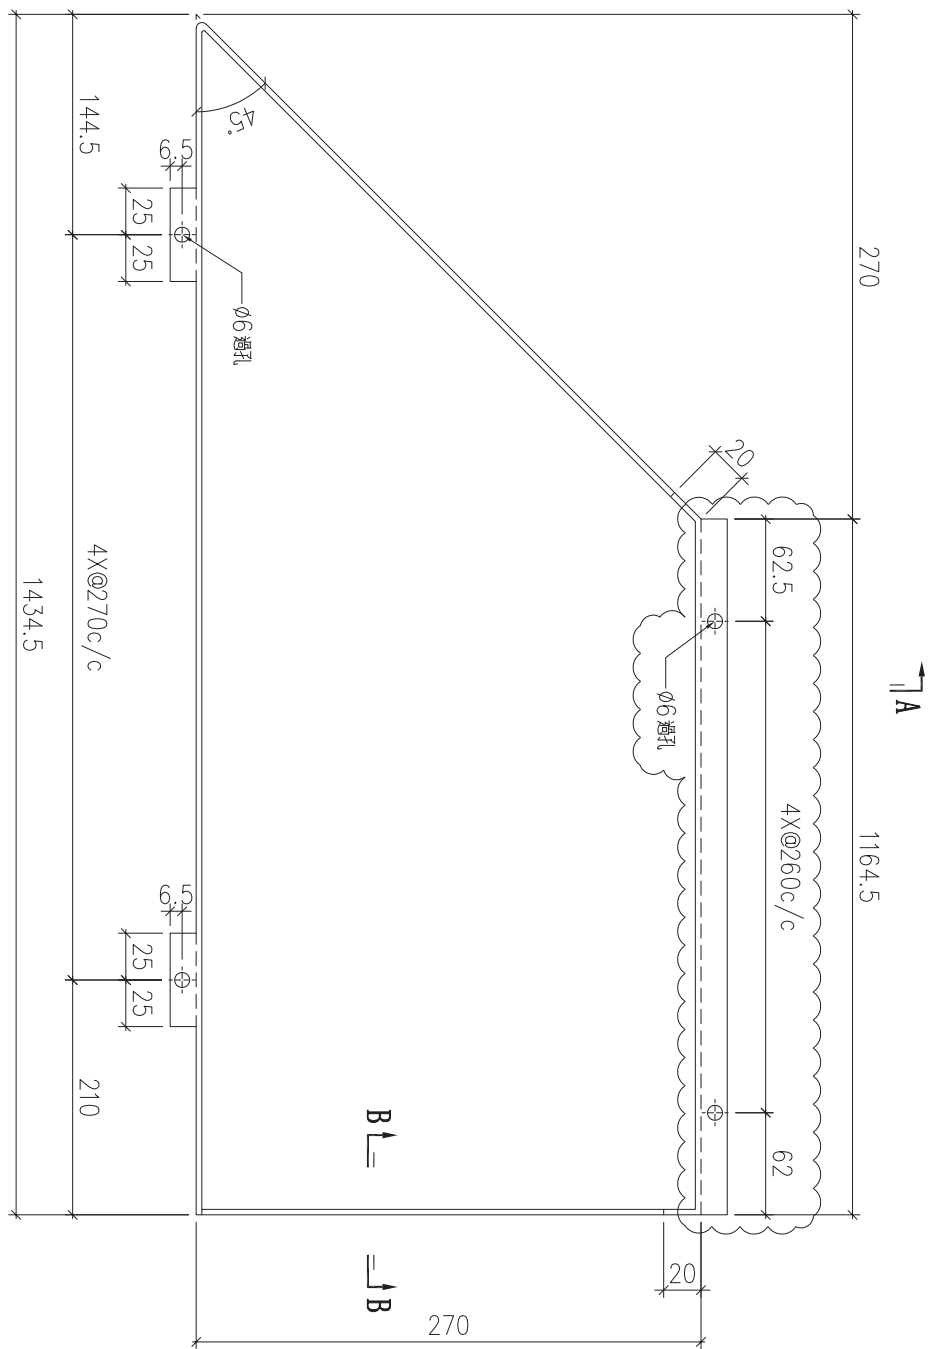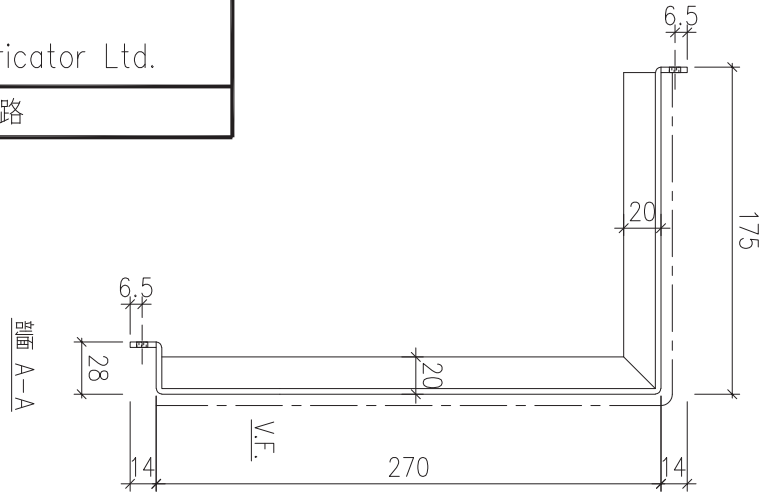



序號	物料編號	數量	安裝位置	樓層
01	T7-ALC-AP36	1	見派位圖	T7 FLAT B 7/F

名稱	天花鋁板加工圖	制圖	LHR	2022.2.19	修改	A		
材料	3mm厚鋁板 (3003H14)	復核	-	-	日期	2022.5.25		
顏色	EC-DG-D334232-ZD1(閃粉古銅)	批準			圖號	J853-ALC-AP69		



美特鋁質 有限公司
MIDI Aluminium Fabricator Ltd.

工程號	J853	地盤	錦上路
-----	------	----	-----

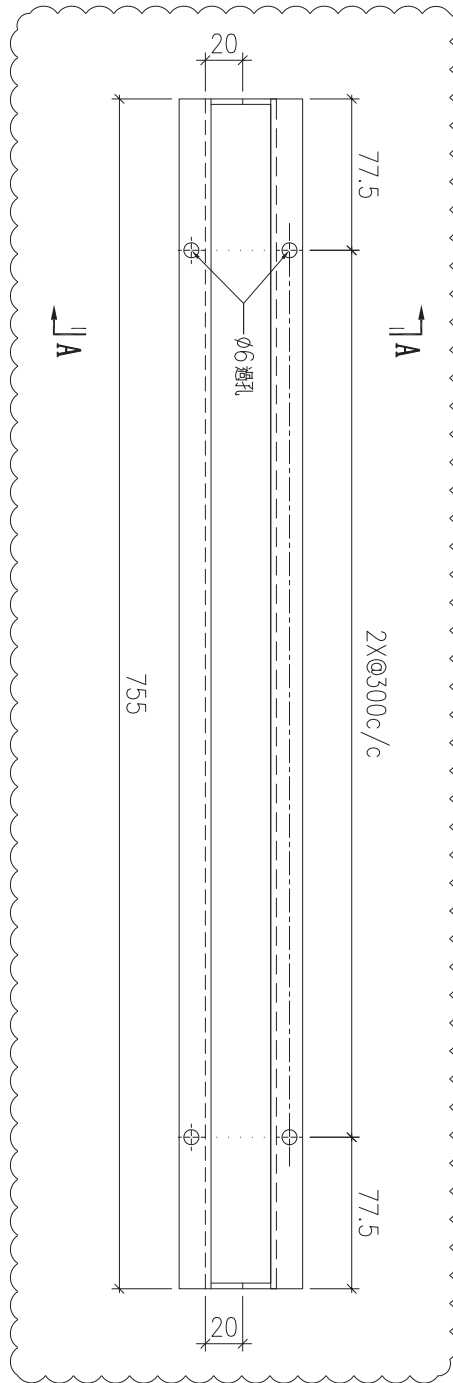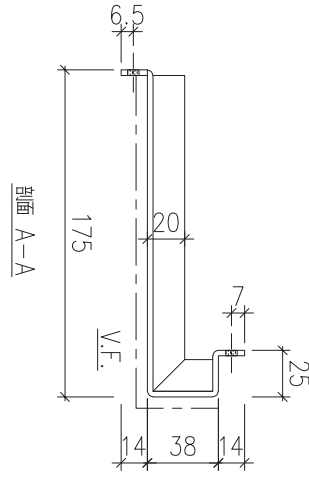

序號	物料編號	數量	安裝位置	樓層
01	T5-ALC-AP04	10	見派位圖	T5 FLAT A 6~17/F



名稱	天花鋁板加工圖	制圖	LHR	2022.2.19	修改	A	
材料	3mm厚鋁板 (3003H14)	復核	-	-	日期	2022.5.25	
顏色	EC-DG-D334232-ZD1 (閃粉古銅)	批準			圖號	J853-ALC-AP70	



美特鋁質 有限公司
MIDI Aluminium Fabricator Ltd.

工程號	J853	地盤	錦上路
-----	------	----	-----

送地盤

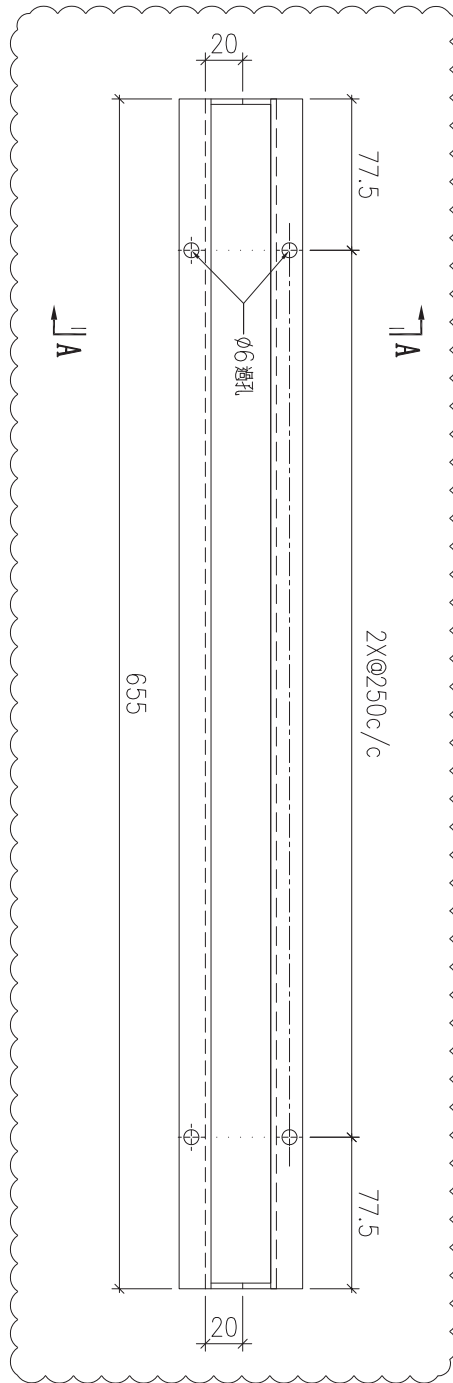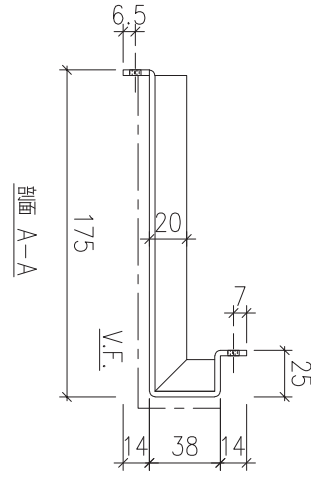

序號	物料編號	數量	安裝位置	樓層
01	T5-ALC-AP11	9	見派位圖	T5 FLAT A 6~16/F
02	T5-ALC-AP17	9	見派位圖	T5 FLAT A 6~16/F

名稱	天花鋁板加工圖	制圖	LHR	2022.2.19	修改	A	B
材料	3mm厚鋁板 (3003H14)	復核	-	-	日期	2022.3.22	2022.5.25
顏色	EC-DG-D334232-ZD1 (閃粉古銅)	批準			圖號	J853-ALC-AP71	



美特鋁質 有限公司
MIDI Aluminium Fabricator Ltd.



工程號

J853

地盤

錦上路

送地盤

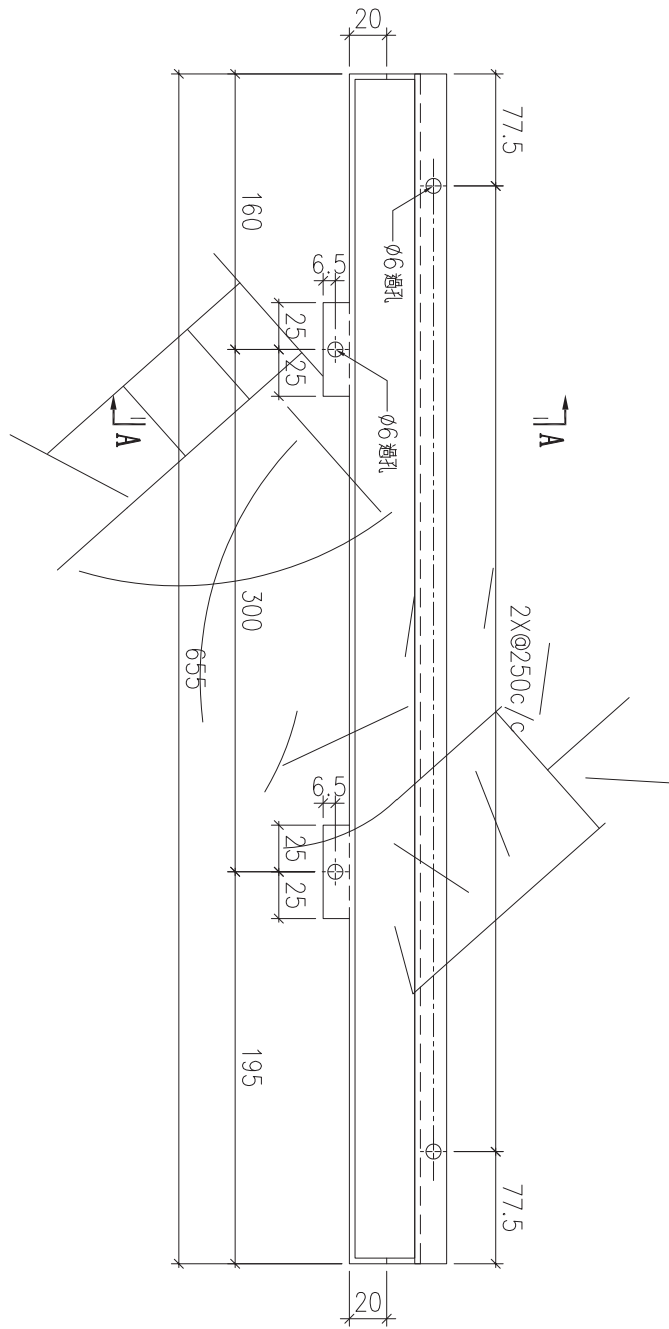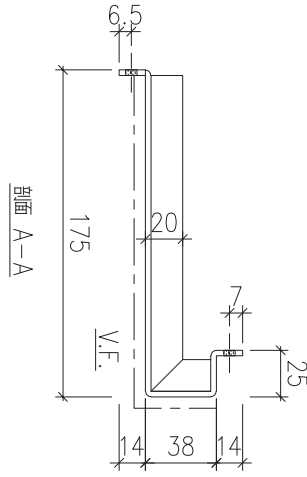

序號	物料編號	數量	安裝位置	樓層
01	T5-ALC-AP77	9	見詳位圖	T5 FLAT A 6~16/F



名稱	天花鋁板加工圖	制圖	LHR	2022.2.19	修改			
材料	3mm厚鋁板 (3003H14)	復核	-	-	日期			
顏色	EC-DG-D334232-ZD1(閃粉古銅)	批準			圖號	J853-ALC-AP72		



美特鋁質 有限公司
MIDI Aluminium Fabricator Ltd.

工程號	J853	地盤	錦上路
-----	------	----	-----

送地盤

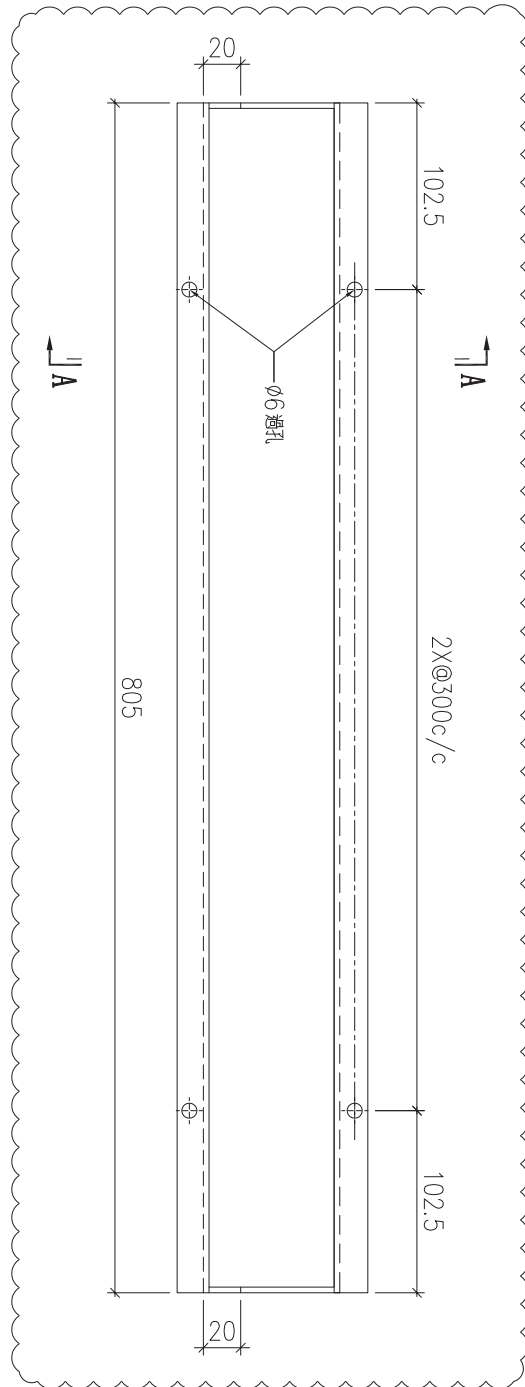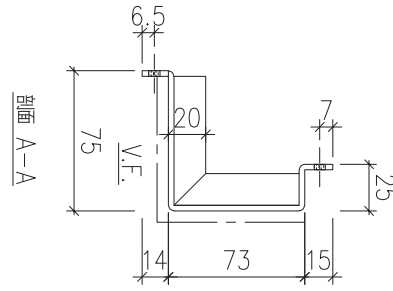

序號	物料編號	數量	安裝位置	樓層
01	T5-ALC-AP23	10	見派位圖	T5 FLAT B 6~17/F



名稱	天花鋁板加工圖	制圖	LHR	2022.2.19	修改	A	B	
材料	3mm厚鋁板 (3003H14)	復核	-	-	日期	2022.3.21	2022.5.25	
顏色	EC-DG-D334232-ZD1(閃粉古銅)	批準			圖號	J853-ALC-AP73		



美特鋁質 有限公司
MIDI Aluminium Fabricator Ltd.

工程號	J853	地盤	錦上路
-----	------	----	-----

送地盤

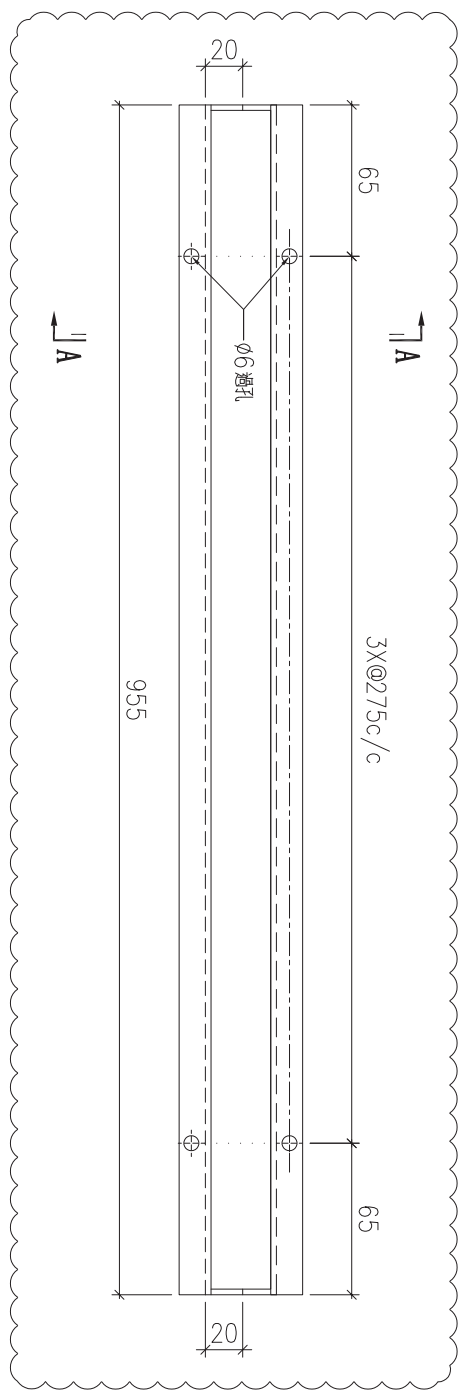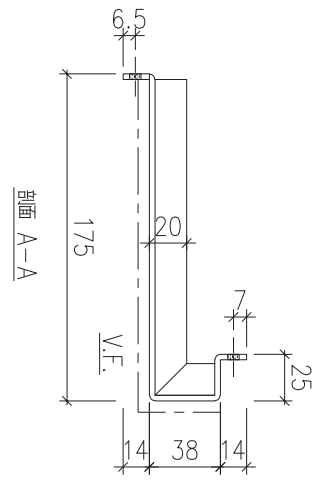

序號	物料編號	數量	安裝位置	樓層
01	T5-ALC-AP30	3	見派位圖	T5 FLAT C 12~16/F



名稱	天花鋁板加工圖	制圖	LHR	2022.2.19	修改	A	B
材料	3mm厚鋁板 (3003H14)	復核	-	-	日期	2022.3.22	2022.5.25
顏色	EC-DG-D334232-ZD1(閃粉古銅)	批準			圖號	J853-ALC-AP74	



美特鋁質 有限公司
MIDI Aluminium Fabricator Ltd.

工程號	J853	地盤	錦上路
-----	------	----	-----

送地盤

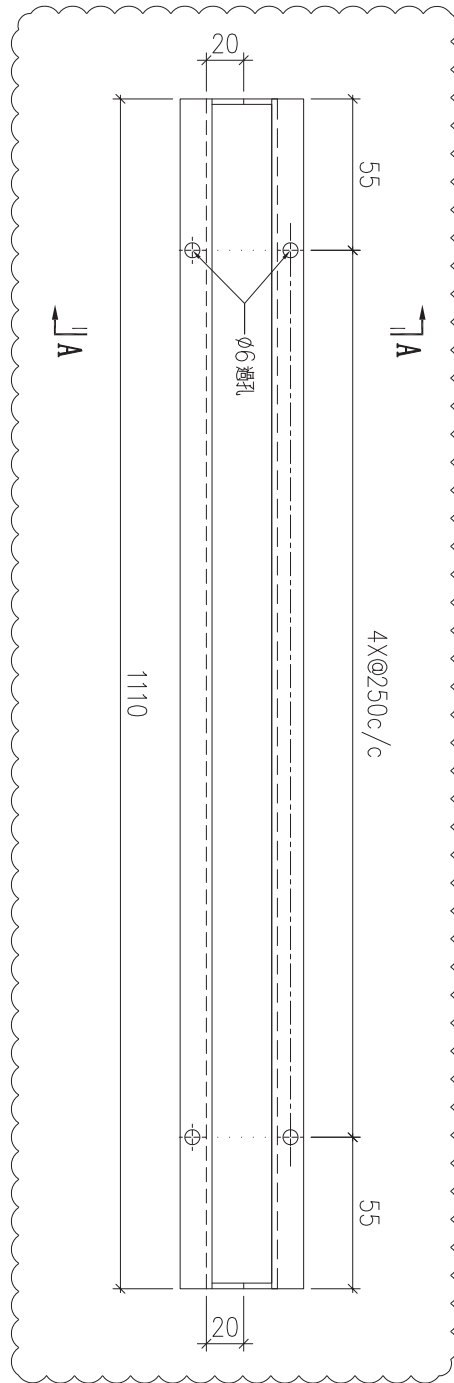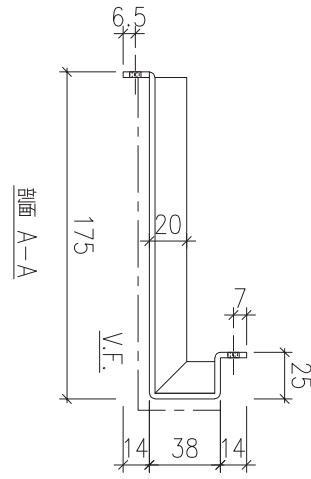

序號	物料編號	數量	安裝位置	樓層
01	T5-ALC-AP34	1	見派位圖	T5 FLAT C 11/F

名稱	天花鋁板加工圖	制圖	LHR	2022.2.19	修改	A	
材料	3mm厚鋁板 (3003H14)	復核	-	-	日期	2022.5.25	
顏色	EC-DG-D334232-ZD1(閃粉古銅)	批準			圖號	J853-ALC-AP75	



美特鋁質 有限公司
MIDI Aluminium Fabricator Ltd.



工程號

J853

地盤

錦上路

送地盤

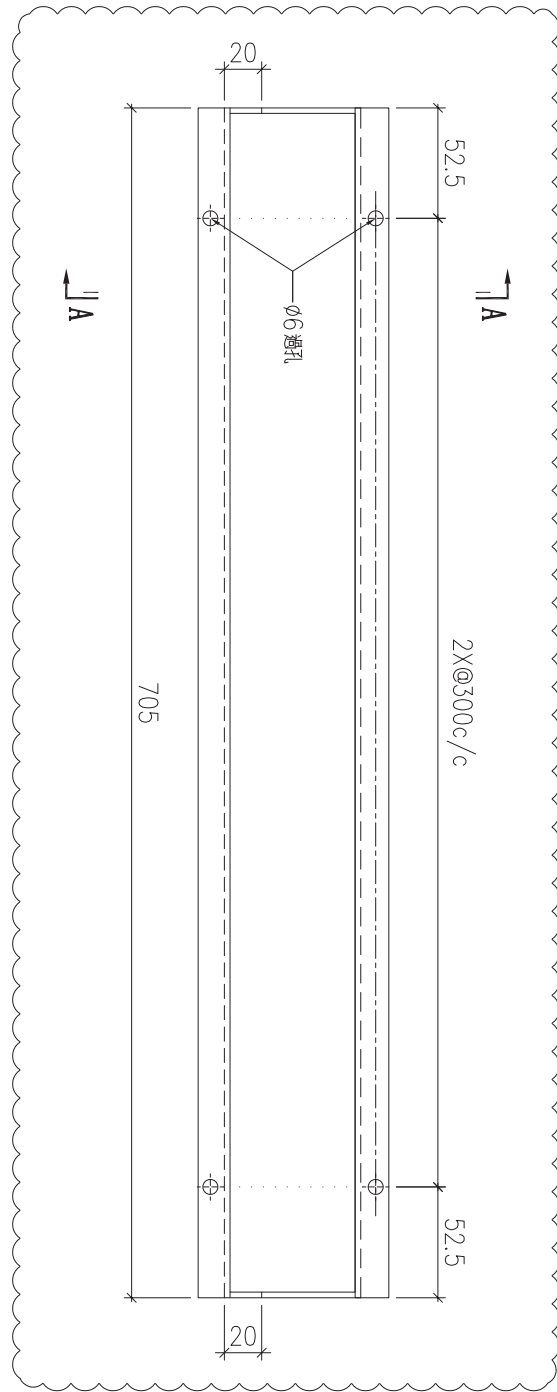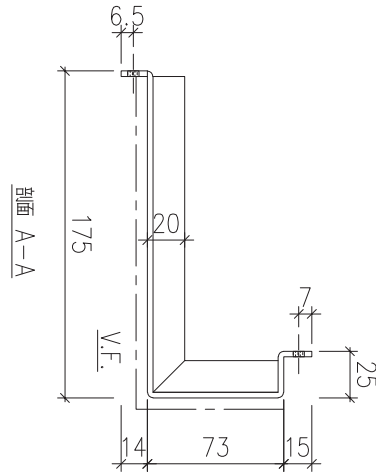

序號	物料編號	數量	安裝位置	樓層
01	T5-ALC-AP37	11	見派位圖	T5 FLAT D 12~25/F

名稱	天花鋁板加工圖	制圖	LHR	2022.2.19	修改	A	B
材料	3mm厚鋁板 (3003H14)	復核	-	-	日期	2022.3.21	2022.5.25
顏色	EC-DG-D334232-ZD1(閃粉古銅)	批準			圖號	J853-ALC-AP76	



美特鋁質 有限公司
MIDI Aluminium Fabricator Ltd.



工程號

J853

地盤

錦上路

送地盤

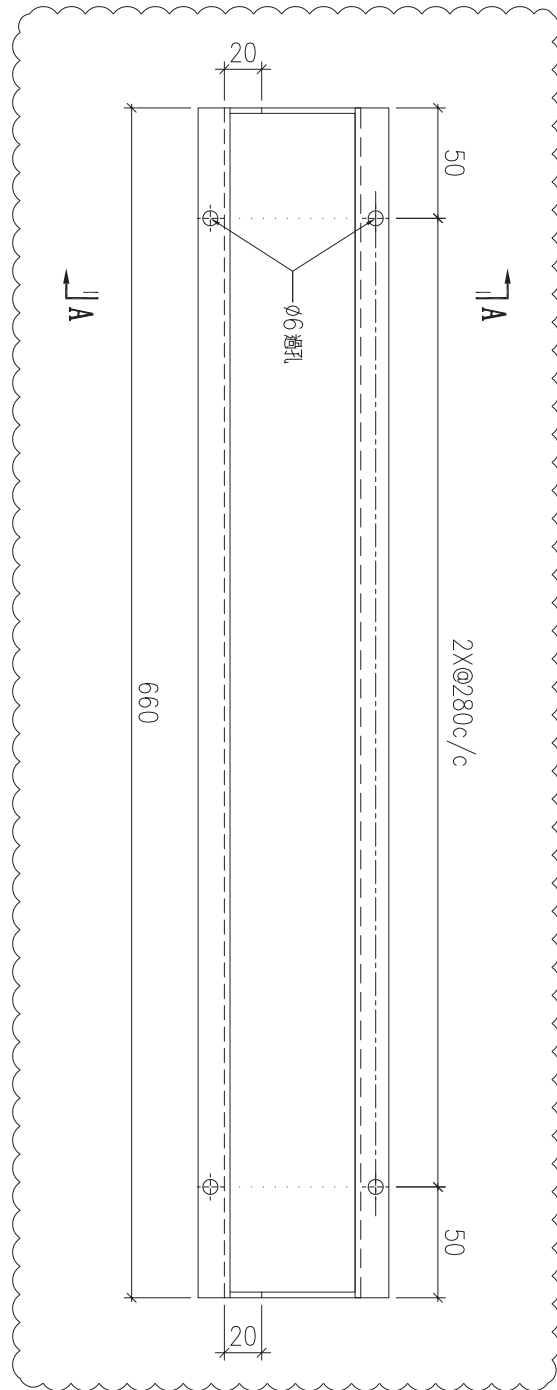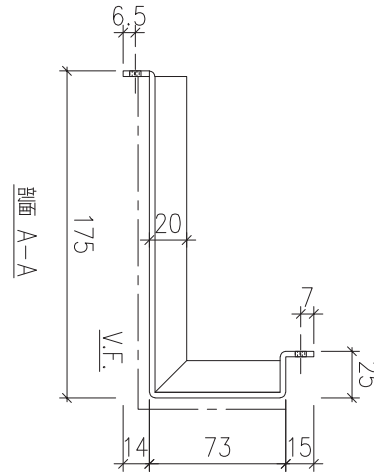

序號	物料編號	數量	安裝位置	樓層
01	T5-ALC-AP40	1	見派位圖	T5 FLAT D 11/F



名稱	天花板加工圖	制圖	LHR	2022.2.19	修改	A	B
材料	3mm厚鋁板 (3003H14)	復核	-	-	日期	2022.3.21	2022.5.25
顏色	EC-DG-D334232-ZD1 (閃粉古銅)	批準			圖號	J853-ALC-AP77	



美特鋁質 有限公司
MIDI Aluminium Fabricator Ltd.

工程號	J853	地盤	錦上路
-----	------	----	-----

送地盤

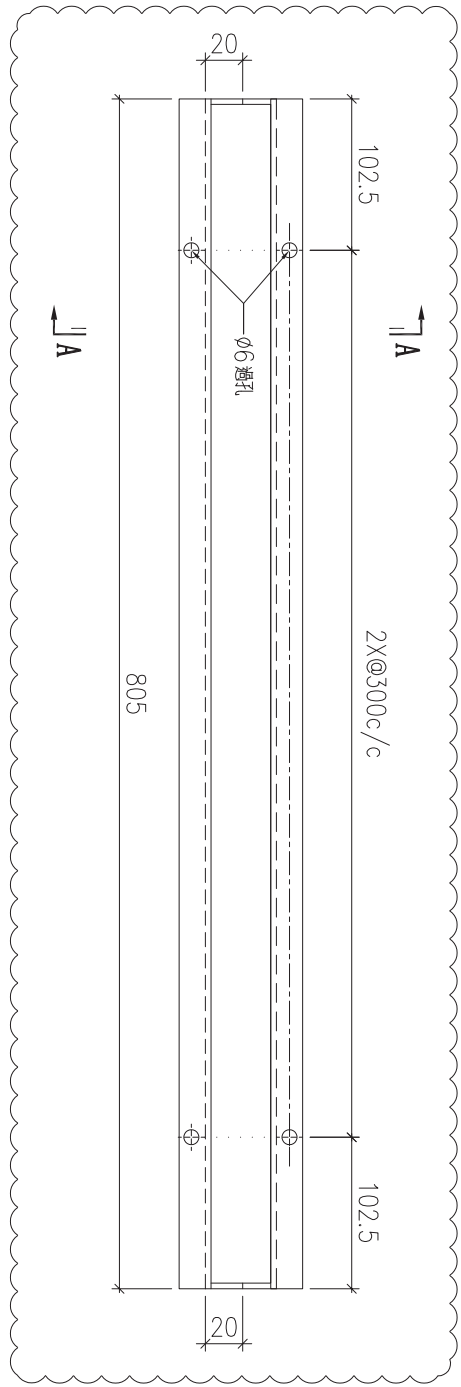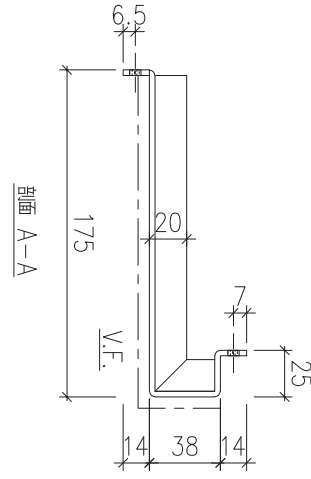

序號	物料編號	數量	安裝位置	樓層
01	T5-ALC-AP63	12	見派位圖	T5 FLAT E&F 12~26/F
02	T6-ALC-AP41	13	見派位圖	T6 FLAT C&D 11~26/F
03	T5-ALC-AP64	12	見派位圖	T5 FLAT E&F 12~26/F
04	T6-ALC-AP42	13	見派位圖	T6 FLAT C&D 11~26/F



名稱	天花鋁板加工圖	制圖	LHR	2022.2.19	修改	A	B
材料	3mm厚鋁板 (3003H14)	復核	-	-	日期	2022.3.20	2022.5.25
顏色	EC-DG-D334232-ZD1(閃粉古銅)	批準			圖號	J853-ALC-AP78	



美特鋁質 有限公司
MIDI Aluminium Fabricator Ltd.

工程號	J853	地盤	錦上路
-----	------	----	-----

送地盤

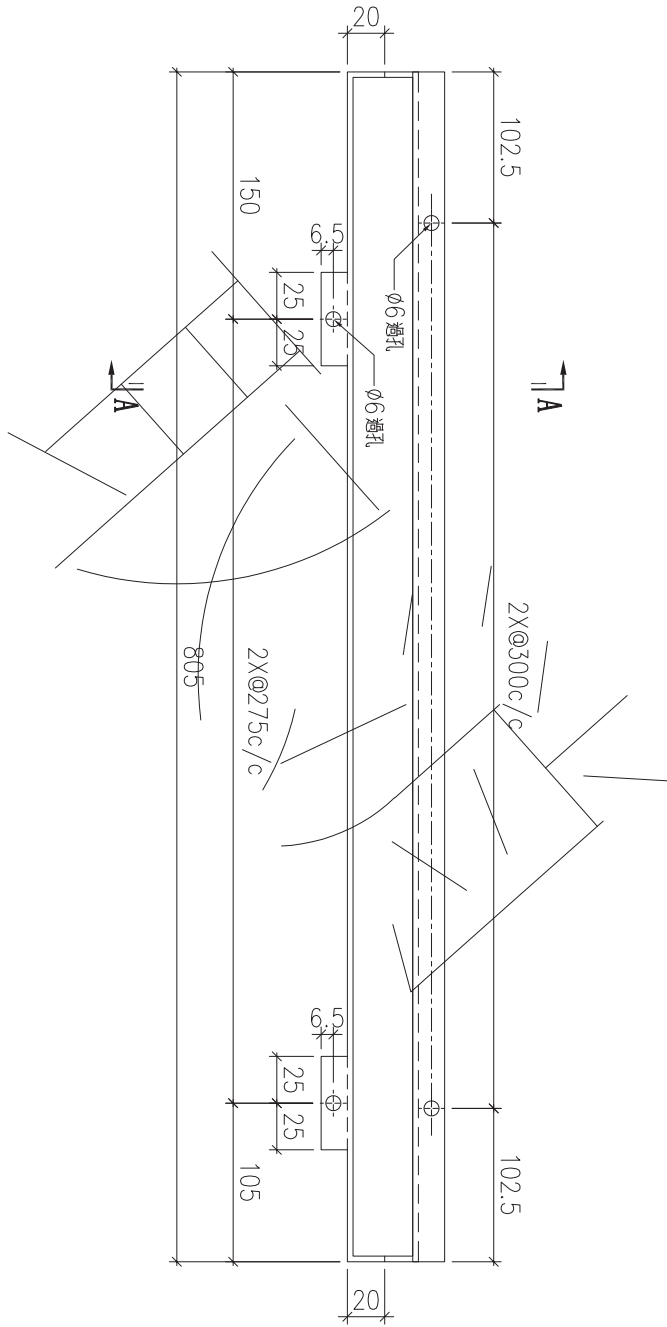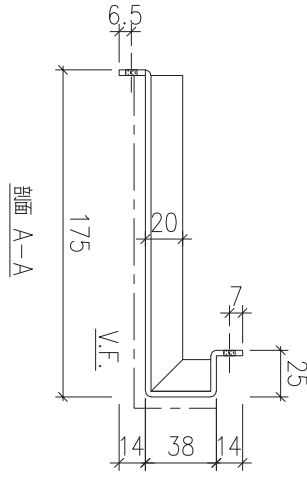

序號	物料編號	數量	安裝位置	樓層
01	T5-ALC-AP64	12	見拆位圖	T5 FLAT E&F 12~26/F
02	T6-ALC-AP42	13	見拆位圖	T6 FLAT C&D 11~26/F

名稱	天花鋁板加工圖	制圖	LHR	2022.2.19	修改	A	
材料	3mm厚鋁板 (3003H14)	復核	-	-	日期	2022.3.20	
顏色	EC-DG-D334232-ZD1(閃粉古銅)	批準			圖號	J853-ALC-AP79	





美特鋁質 有限公司
MIDI Aluminium Fabricator Ltd.

工程號

J853

地盤

錦上路

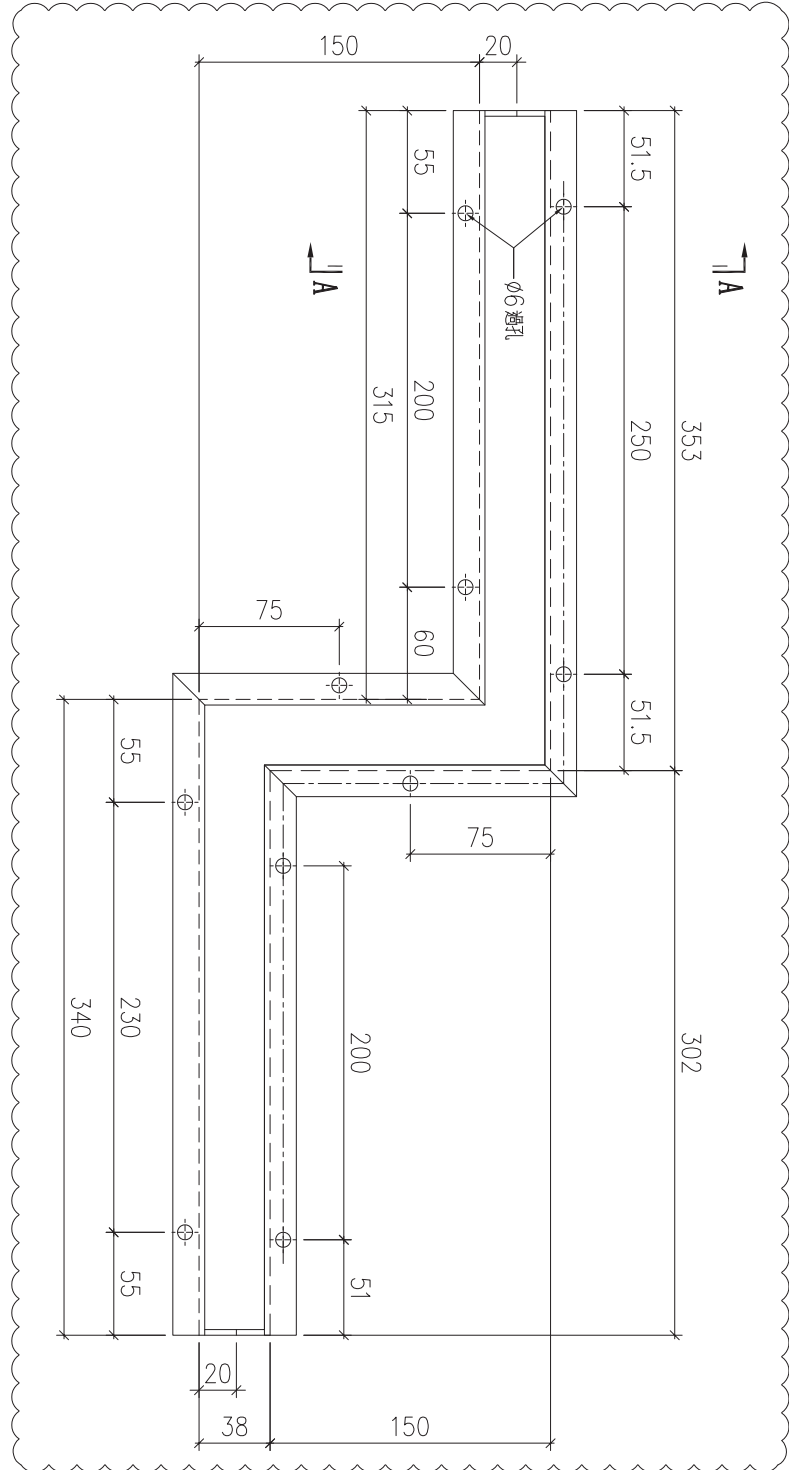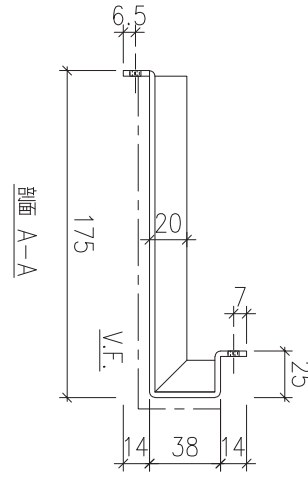

序號	物料編號	數量	安裝位置	樓層
01	T5-ALC-AP65	12	見派位圖	T5 FLAT E&F 12~26/F

名稱	天花鋁板加工圖	制圖	LHR	2022.2.19	修改	A	B
材料	3mm厚鋁板 (3003H14)	復核	-	-	日期	2022.3.20	2022.5.25
顏色	EC-DG-D334232-ZD1(閃粉古銅)	批準			圖號	J853-ALC-AP80	



美特鋁質 有限公司
MIDI Aluminium Fabricator Ltd.



工程號

J853

地盤

錦上路

送地盤

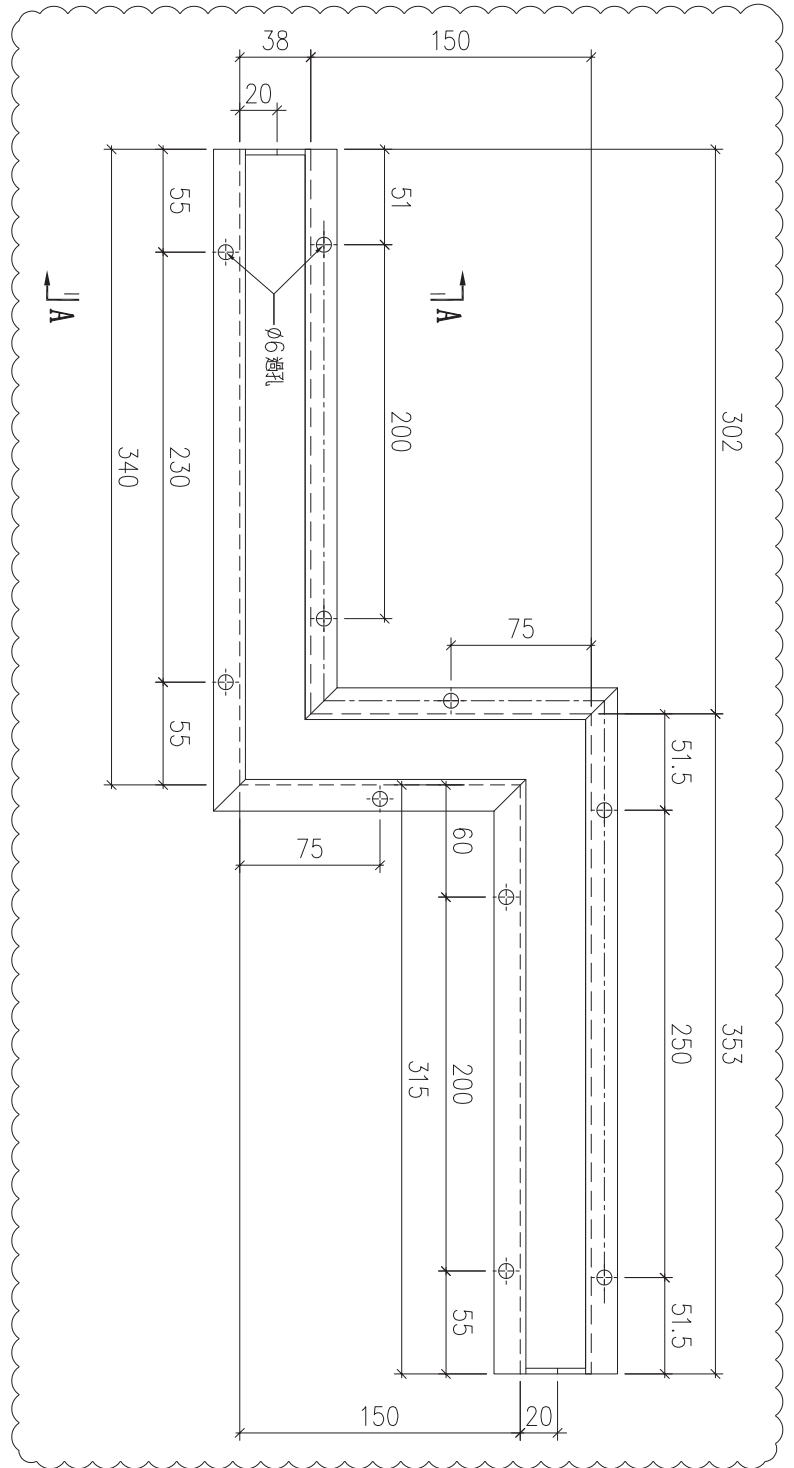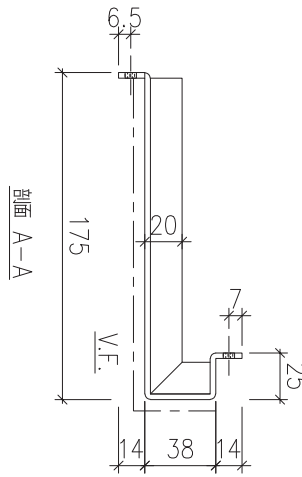

序號	物料編號	數量	安裝位置	樓層
01	T5-ALC-AP66	12	見派位圖	T5 FLAT E&F 12~26/F



名稱	天花鋁板加工圖	制圖	LHR	2022.2.19	修改	A	B
材料	3mm厚鋁板 (3003H14)	復核	-	-	日期	2022.3.20	2022.5.25
顏色	EC-DG-D334232-ZD1(閃粉古銅)	批準			圖號	J853-ALC-AP81	



美特鋁質 有限公司
MIDI Aluminium Fabricator Ltd.

工程號	J853	地盤	錦上路
-----	------	----	-----

送地盤

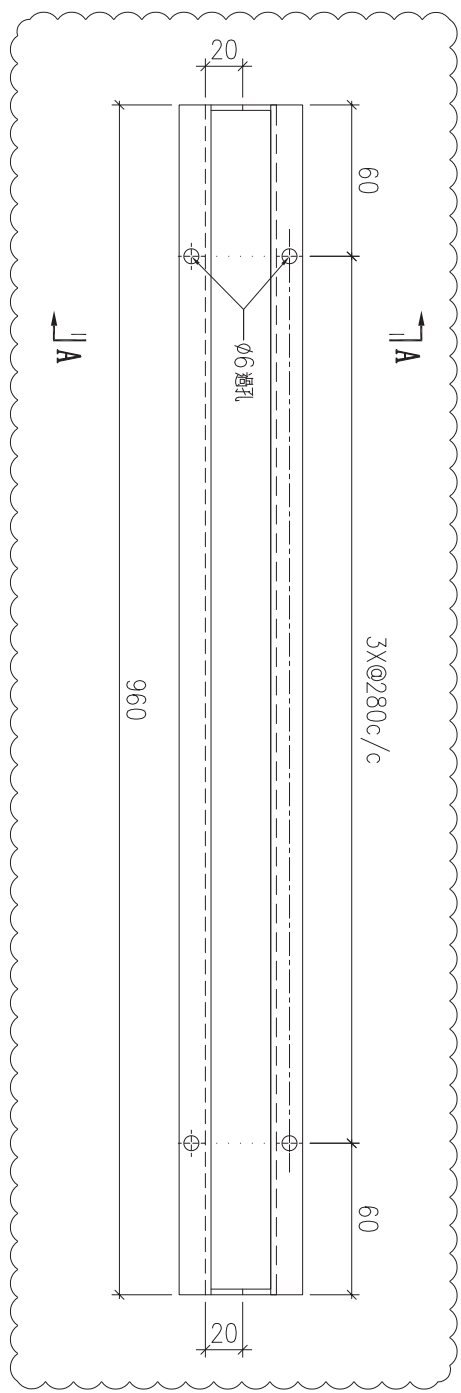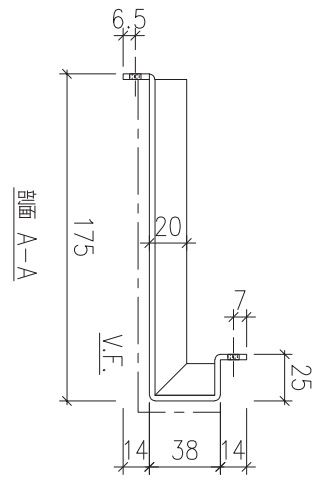

序號	物料編號	數量	安裝位置	樓層
01	T5-ALC-AP75	1	見派位圖	T5 FLAT E&F 11/F
02	T5-ALC-AP76	1	見派位圖	T5 FLAT E&F 11/F



名稱	天花鋁板加工圖	制圖	LHR	2022.2.19	修改	A	
材料	3mm厚鋁板 (3003H14)	復核	-	-	日期	2022.5.25	
顏色	EC-DG-D334232-ZD1 (閃粉古銅)	批準			圖號	J853-ALC-AP82	



美特鋁質 有限公司
MIDI Aluminium Fabricator Ltd.

工程號	J853	地盤	錦上路
-----	------	----	-----

送地盤

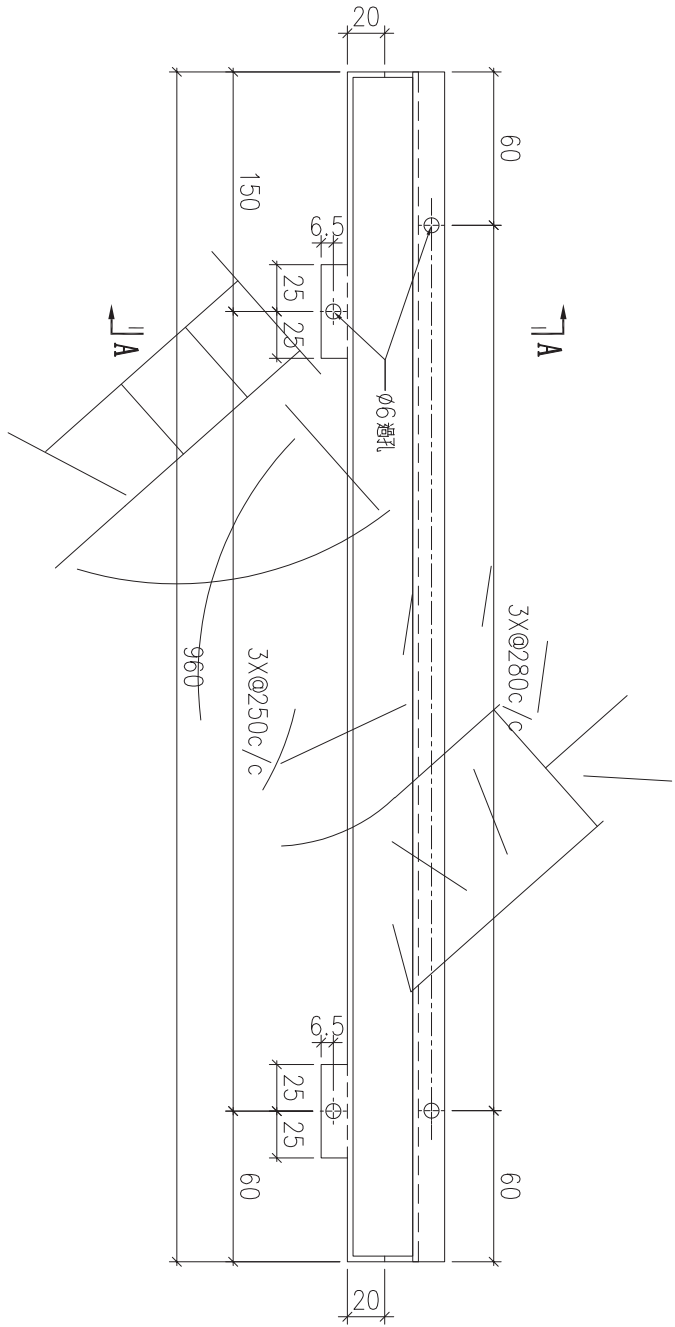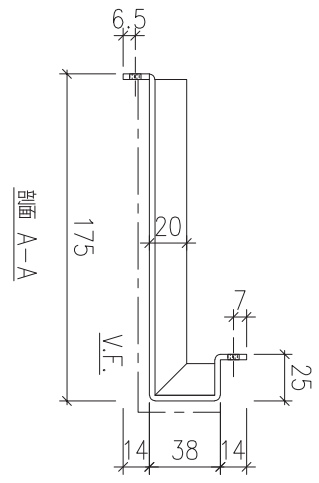

序號	物料編號	數量	安裝位置	樓層
01	T5-ALC-AP76	1	見拆位圖	T5 FLAT E&F 11/F

名稱	天花鋁板加工圖	制圖	LHR	2022.2.19	修改		
材料	3mm厚鋁板 (3003H14)	復核	-	-	日期		
顏色	EC-DG-D334232-ZD1(閃粉古銅)	批準			圖號	J853-ALC-AP83	



美特鋁質 有限公司
MIDI Aluminium Fabricator Ltd.



工程號

J853

地盤

錦上路

送地盤

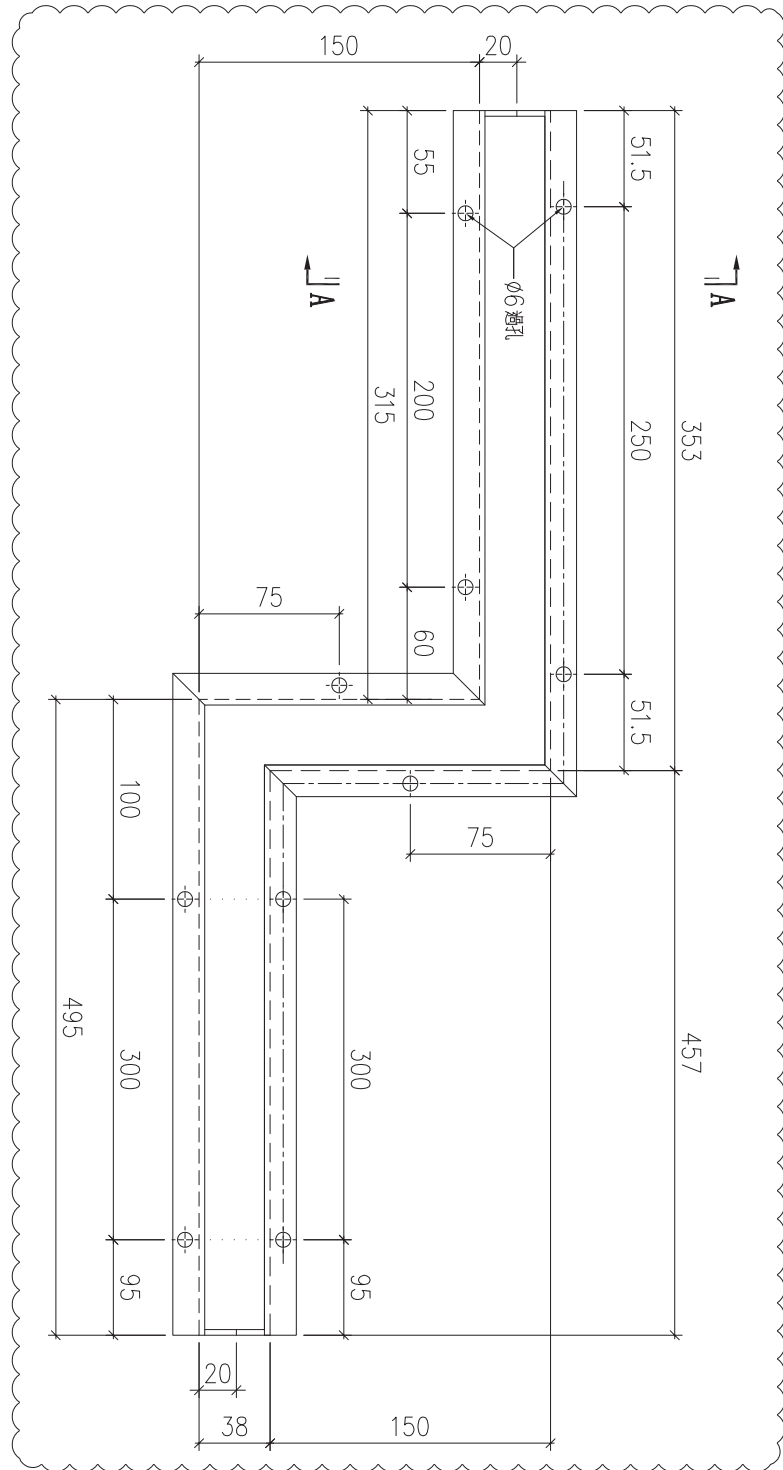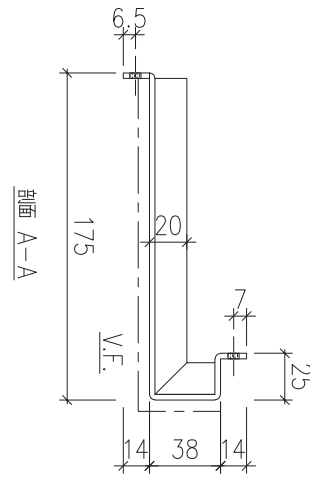

序號	物料編號	數量	安裝位置	樓層
01	T5-ALC-AP77	1	見派位圖	T5 FLAT E&F 11/F



名稱	天花鋁板加工圖	制圖	LHR	2022.2.19	修改	A		
材料	3mm厚鋁板 (3003H14)	復核	-	-	日期	2022.5.25		
顏色	EC-DG-D334232-ZD1(閃粉古銅)	批準			圖號	J853-ALC-AP84		



美特鋁質 有限公司
MIDI Aluminium Fabricator Ltd.

工程號	J853	地盤	錦上路
-----	------	----	-----

送地盤

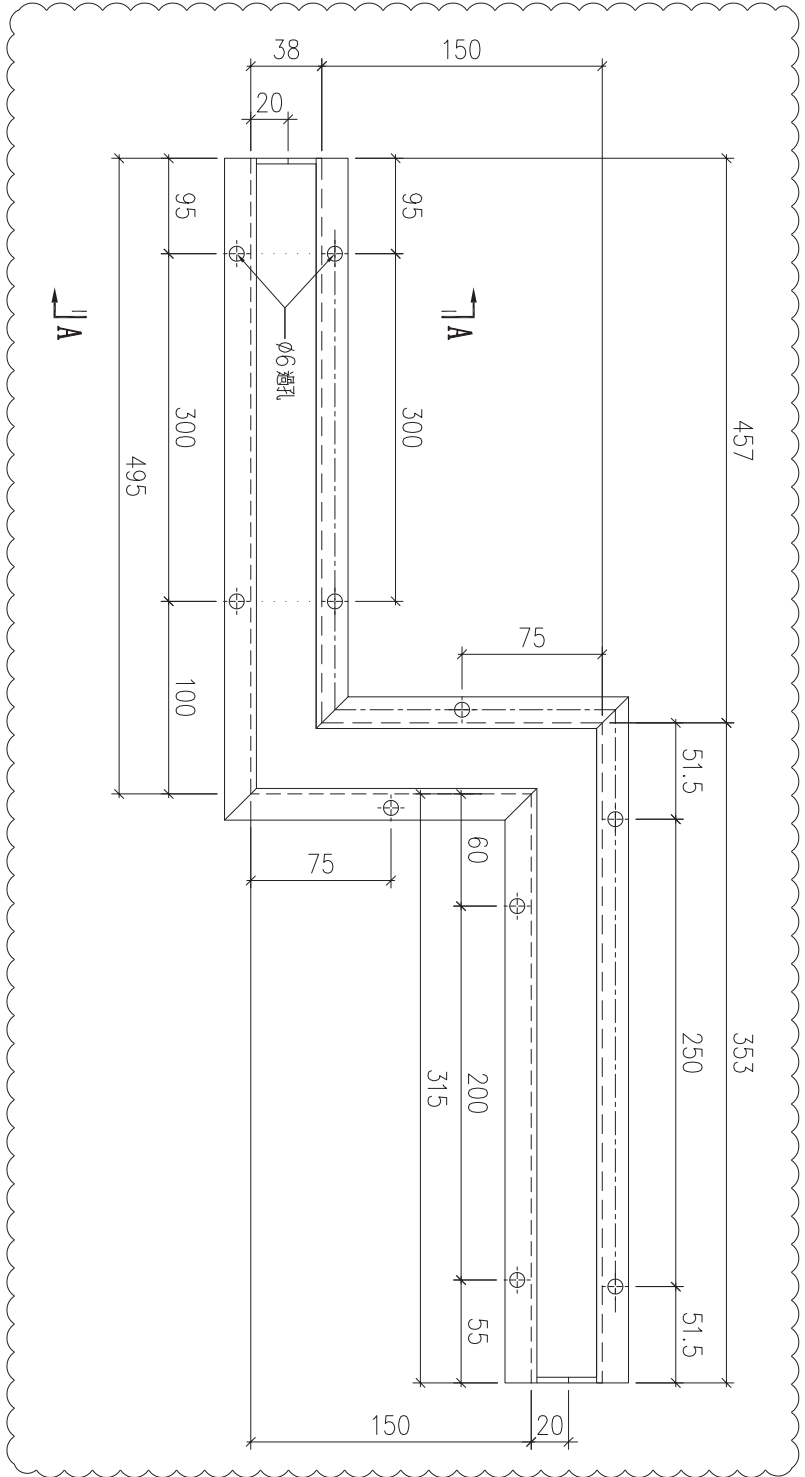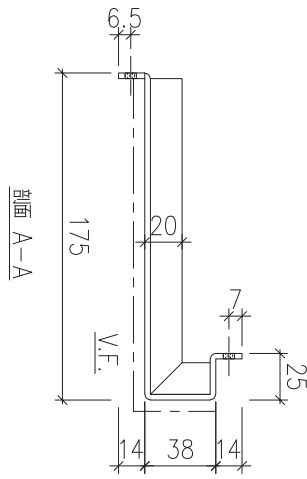

序號	物料編號	數量	安裝位置	樓層
01	T5-ALC-AP78	1	見派位圖	T5 FLAT E&F 11/F



名稱	天花鋁板加工圖	制圖	LHR	2022.2.19	修改	A	
材料	3mm厚鋁板 (3003H14)	復核	-	-	日期	2022.5.25	
顏色	EC-DG-D334232-ZD1(閃粉古銅)	批準			圖號	J853-ALC-AP85	



美特鋁質 有限公司
MIDI Aluminium Fabricator Ltd.

工程號	J853	地盤	錦上路
-----	------	----	-----

送地盤

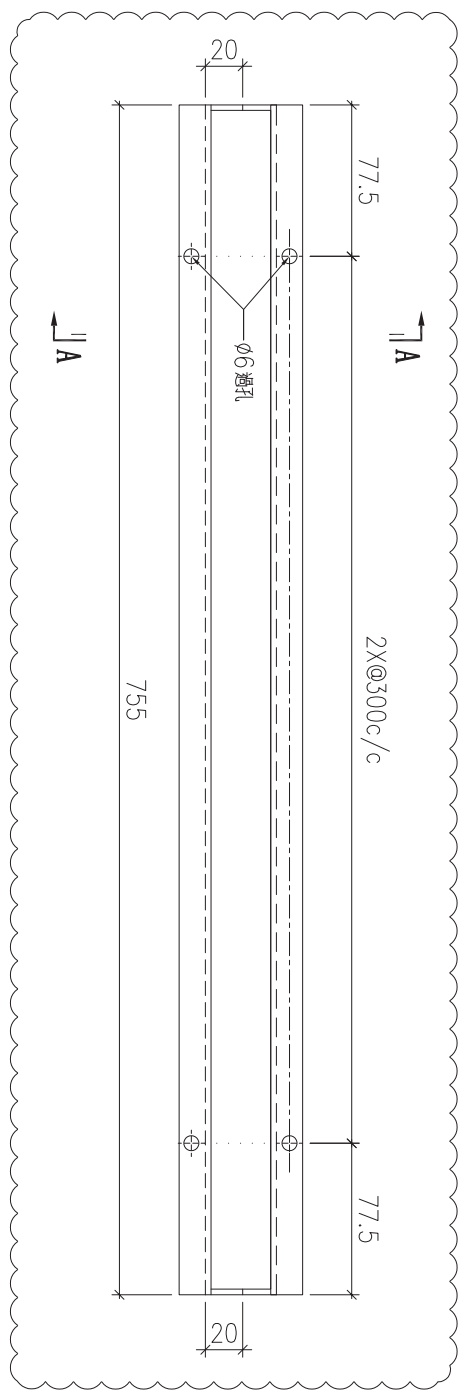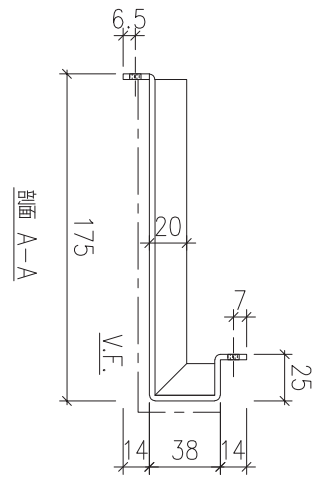

序號	物料編號	數量	安裝位置	樓層
01	T5-ALC-AP91	7	見派位圖	T5 FLAT A 17~23/F



名稱	天花鋁板加工圖	制圖	LHR	2022.2.19	修改	A		
材料	3mm厚鋁板 (3003H14)	復核	-	-	日期	2022.5.25		
顏色	EC-DG-D334232-ZD1(閃粉古銅)	批準			圖號	J853-ALC-AP86		



美特鋁質 有限公司
MIDI Aluminium Fabricator Ltd.

工程號	J853	地盤	錦上路
-----	------	----	-----

送地盤

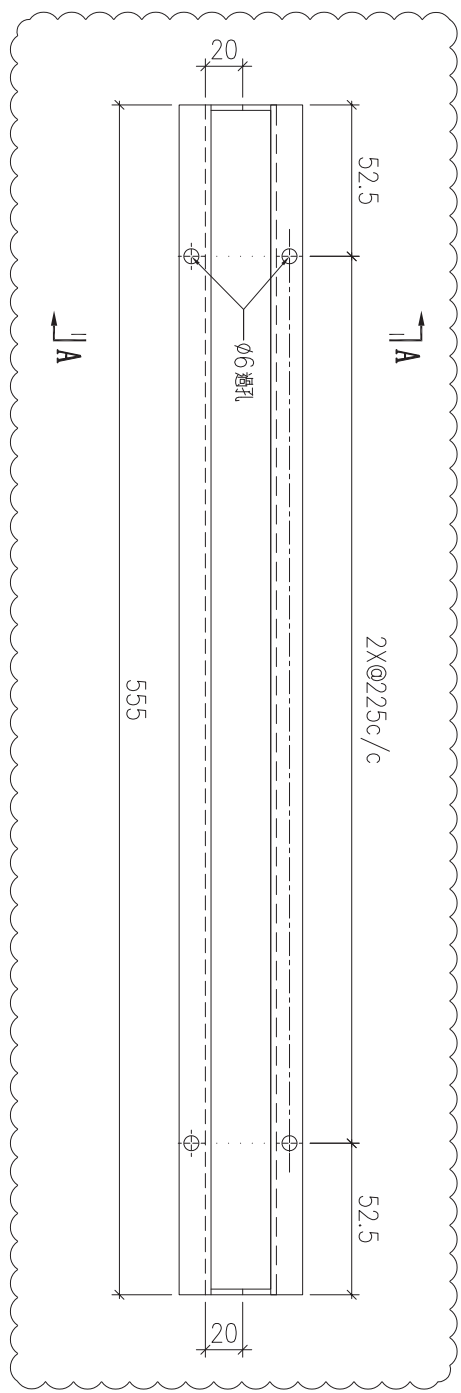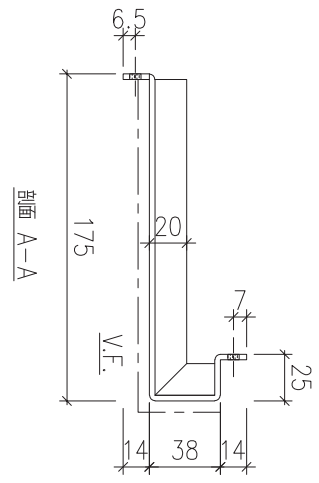

序號	物料編號	數量	安裝位置	樓層
01	T6-ALC-AP04	17	T6 FLAT A	6~26/F
02	T6-ALC-AP04	17	T6 FLAT B	6~26/F



名稱	天花鋁板加工圖	制圖	LHR	2022.2.19	修改	A	B	C
材料	3mm厚鋁板 (3003H14)	復核	-	-	日期	2022.3.19	2022.4.25	2022.5.25
顏色	EC-DG-D334232-ZD1(閃粉古銅)	批準			圖號	J853-ALC-AP87		



美特鋁質 有限公司
MIDI Aluminium Fabricator Ltd.

工程號	J853	地盤	錦上路
-----	------	----	-----

送地盤

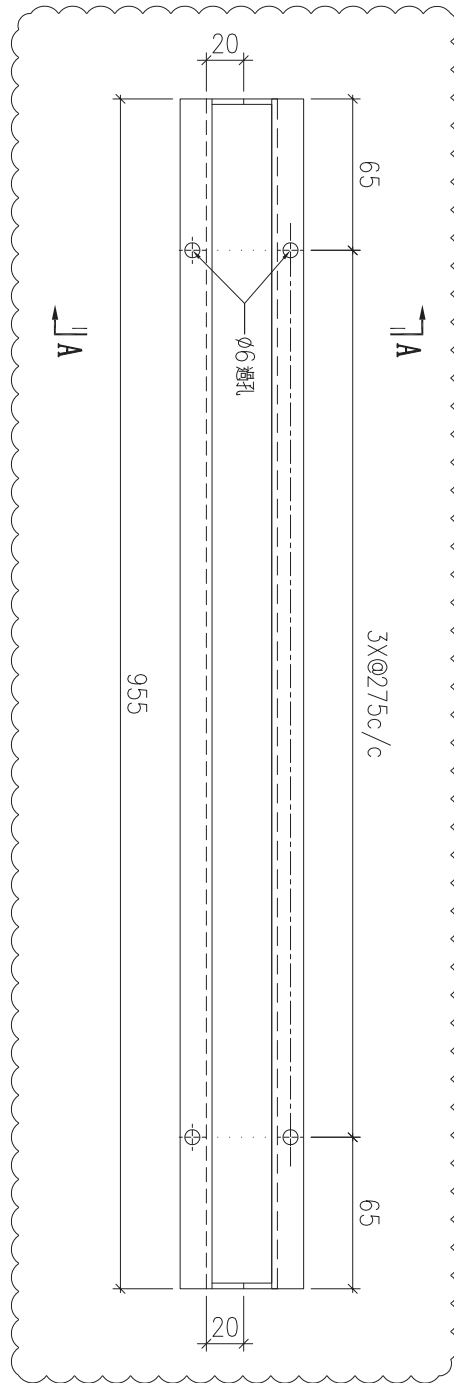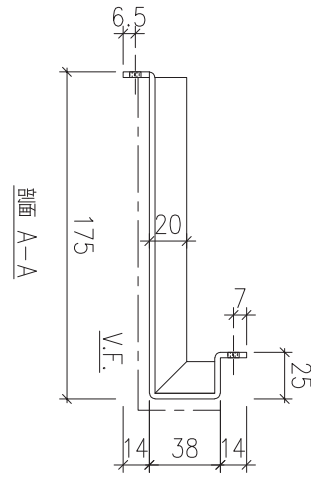

序號	物料編號	數量	安裝位置	樓層
01	T6-ALC-AP11	34	T6 FLAT A,B 6~26/F	



名稱	天花鋁板加工圖	制圖	LHR	2022.2.19	修改	A	
材料	3mm厚鋁板 (3003H14)	復核	-	-	日期	2022.5.25	
顏色	EC-DG-D334232-ZD1(閃粉古銅)	批準			圖號	J853-ALC-AP88	



美特鋁質 有限公司
MIDI Aluminium Fabricator Ltd.

工程號	J853	地盤	錦上路
-----	------	----	-----

送地盤

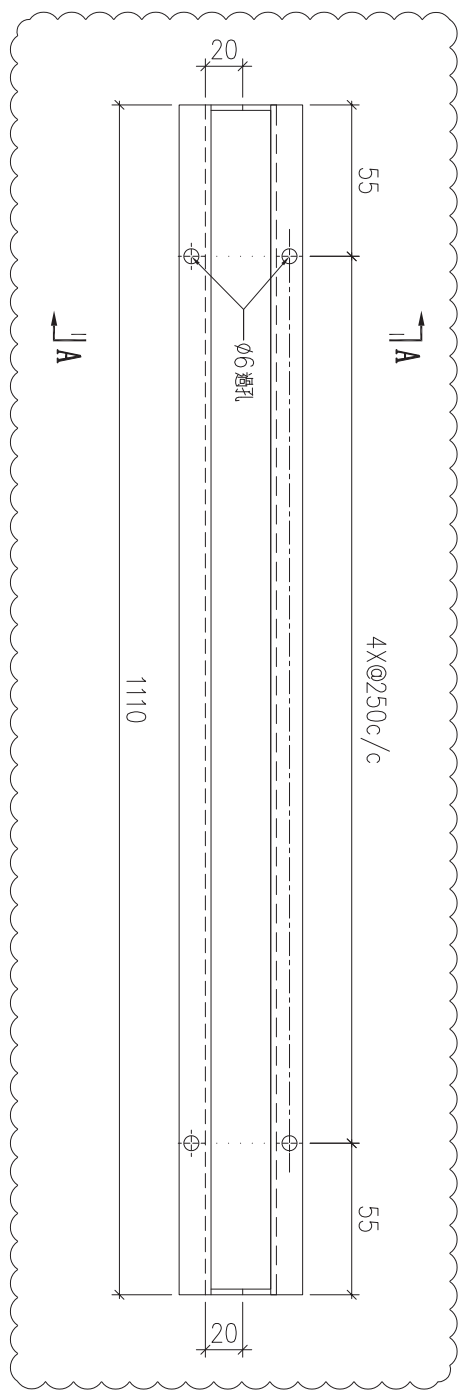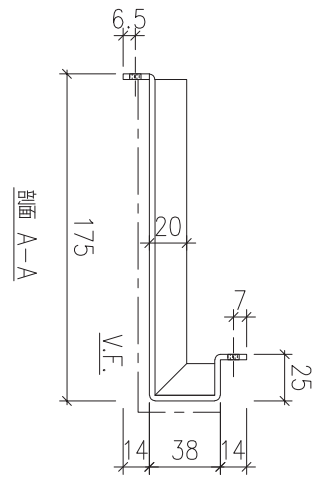



序號	物料編號	數量	安裝位置	樓層
01	T6-ALC-AP16	2	見派位圖	T6 FLAT A,B 5/F

名稱	天花鋁板加工圖	制圖	LHR	2022.2.19	修改	A	
材料	3mm厚鋁板 (3003H14)	復核	-	-	日期	2022.5.25	
顏色	EC-DG-D334232-ZD1 (閃粉古銅)	批準			圖號	J853-ALC-AP89	



美特鋁質 有限公司
MIDI Aluminium Fabricator Ltd.

工程號	J853	地盤	錦上路
-----	------	----	-----

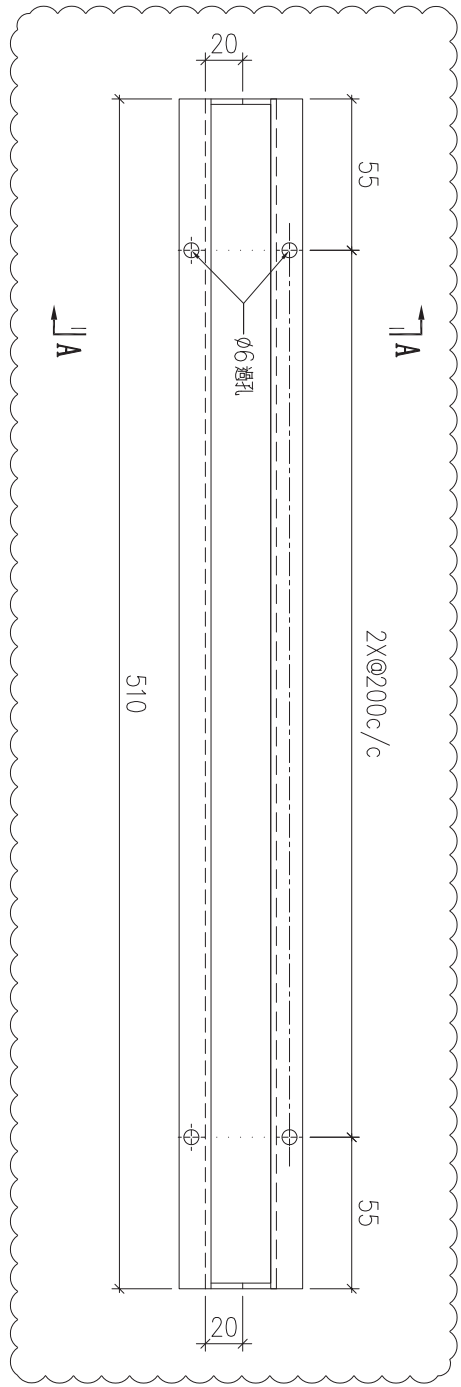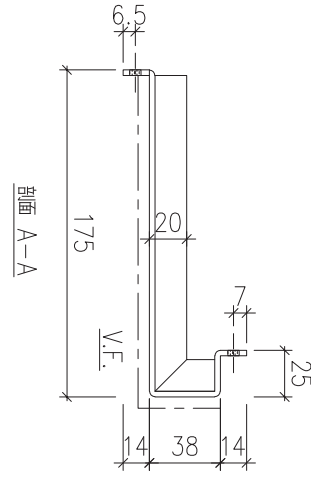

序號	物料編號	數量	安裝位置	樓層
01	T6-ALC-AP26	1	見派位圖	T6 FLAT B 5/F
02	T7-ALC-AP10	1	見派位圖	T6 FLAT A 7/F



名稱	天花鋁板加工圖	制圖	LHR	2022.2.19	修改	A	B	C
材料	3mm厚鋁板 (3003H14)	復核	-	-	日期	2022.3.19	2022.4.25	2022.5.25
顏色	EC-DG-D334232-ZD1 (閃粉古銅)	批準			圖號	J853-ALC-AP90		



美特鋁質 有限公司
MIDI Aluminium Fabricator Ltd.

工程號	J853	地盤	錦上路
-----	------	----	-----

送地盤

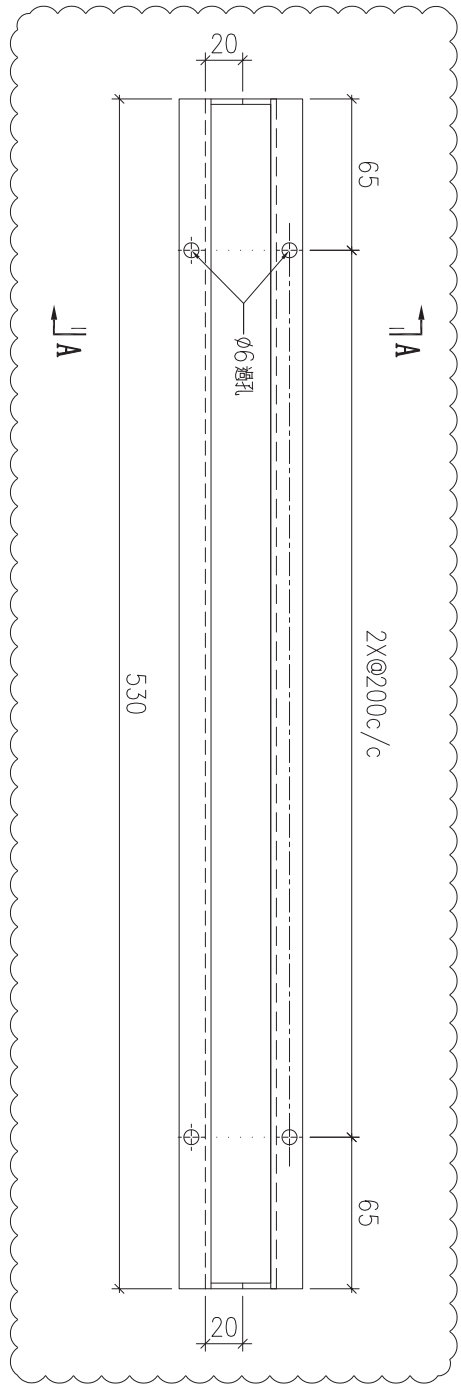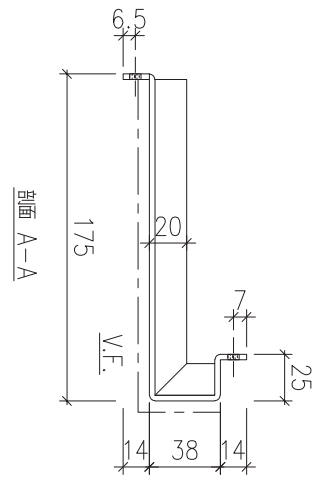

序號	物料編號	數量	安裝位置	樓層
01	T6-ALC-AP31	13	見派位圖	T6 FLAT C 11~26/F
02	T6-ALC-AP62	13	見派位圖	T6 FLAT D 11~26/F



名稱	天花鋁板加工圖	制圖	LHR	2022.2.19	修改	A	
材料	3mm厚鋁板 (3003H14)	復核	-	-	日期	2022.5.25	
顏色	EC-DG-D334232-ZD1(閃粉古銅)	批準			圖號	J853-ALC-AP91	



美特鋁質 有限公司
MIDI Aluminium Fabricator Ltd.

工程號	J853	地盤	錦上路
-----	------	----	-----

送地盤

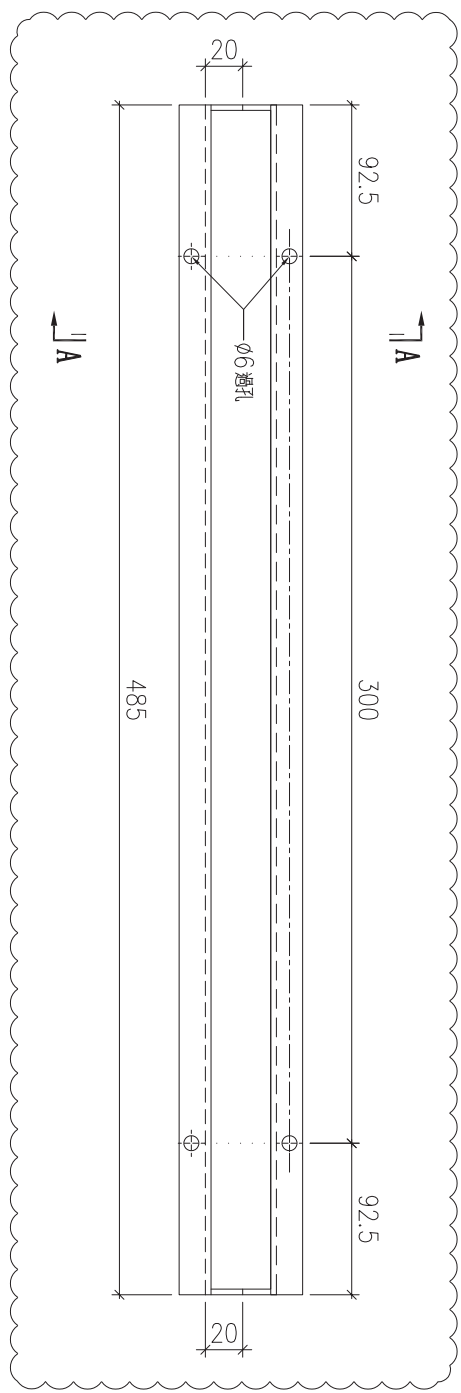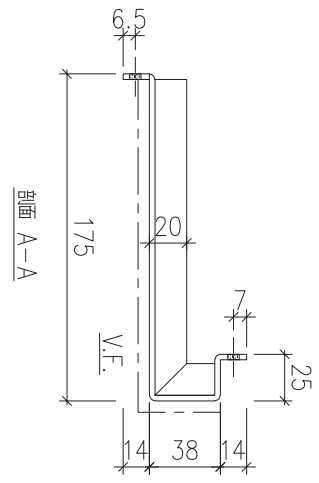

序號	物料編號	數量	安裝位置	樓層
01	T6-ALC-AP35	1	見派位圖	T6 FLAT C 10/F
02	T6-ALC-AP65	1	見派位圖	T6 FLAT D 10/F

名稱	天花鋁板加工圖	制圖	LHR	2022.2.19	修改	A	
材料	3mm厚鋁板 (3003H14)	復核	-	-	日期	2022.5.25	
顏色	EC-DG-D334232-ZD1 (閃粉古銅)	批準			圖號	J853-ALC-AP92	



美特鋁質 有限公司
MIDI Aluminium Fabricator Ltd.



工程號

J853

地盤

錦上路

送地盤

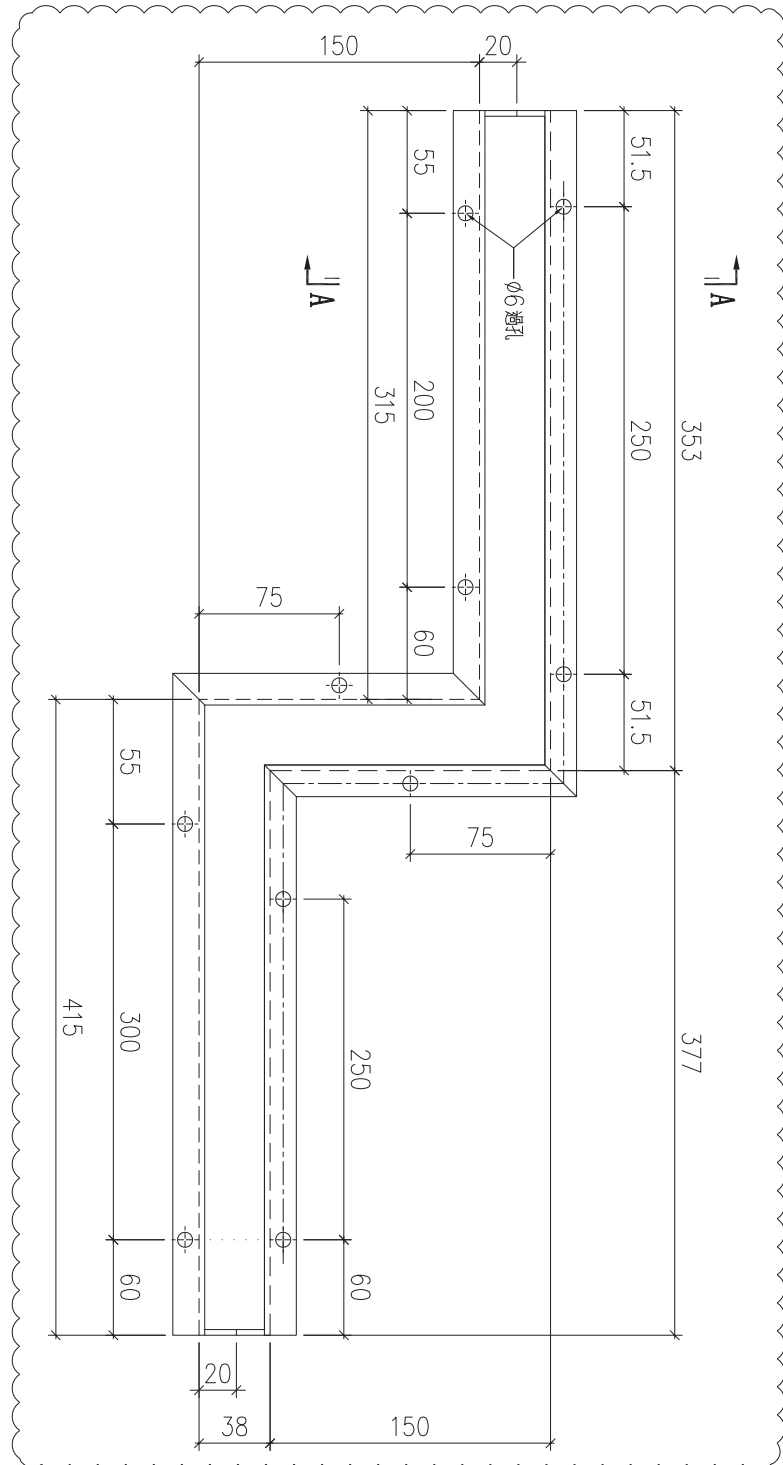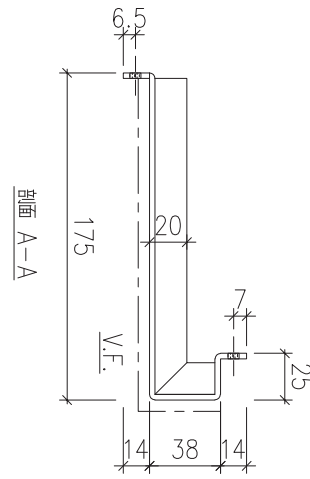

序號	物料編號	數量	安裝位置	樓層
01	T6-ALC-AP43	13	見派位圖	T6 FLAT C&D 11~26/F

名稱	天花鋁板加工圖	制圖	LHR	2022.2.19	修改	A	B
材料	3mm厚鋁板 (3003H14)	復核	-	-	日期	2022.3.19	2022.5.25
顏色	EC-DG-D334232-ZD1 (閃粉古銅)	批準			圖號	J853-ALC-AP93	





美特鋁質 有限公司
MIDI Aluminium Fabricator Ltd.

工程號

J853

地盤

錦上路

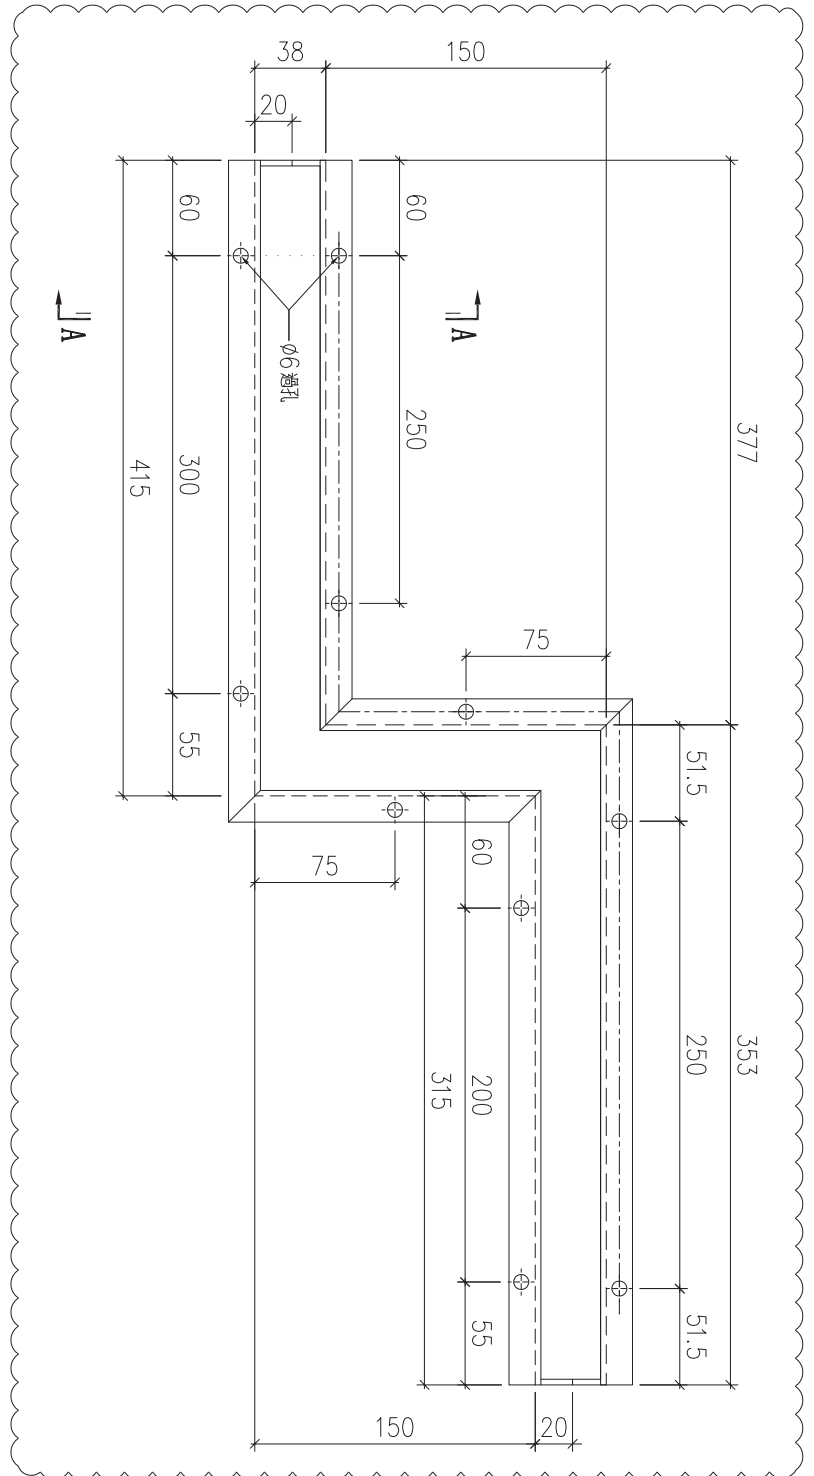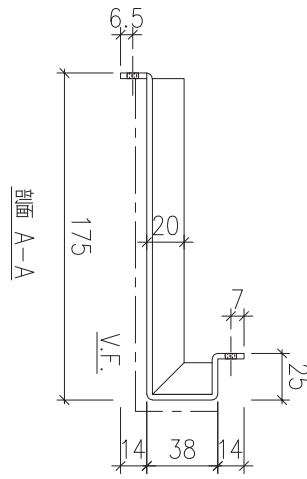

序號	物料編號	數量	安裝位置	樓層
01	T6-ALC-AP44	13	見派位圖	T6 FLAT C&D 11~26/F

名稱	天花鋁板加工圖	制圖	LHR	2022.2.19	修改	A	B
材料	3mm厚鋁板 (3003H14)	復核	-	-	日期	2022.3.19	2022.5.25
顏色	EC-DG-D334232-ZD1(閃粉古銅)	批準			圖號	J853-ALC-AP94	



美特鋁質 有限公司
MIDI Aluminium Fabricator Ltd.



工程號

J853

地盤

錦上路

送地盤

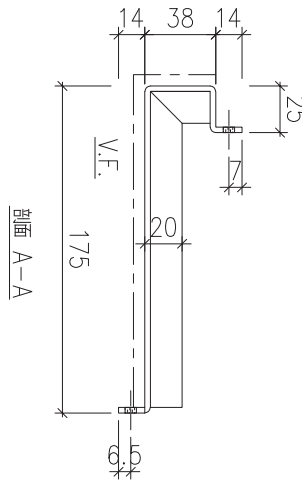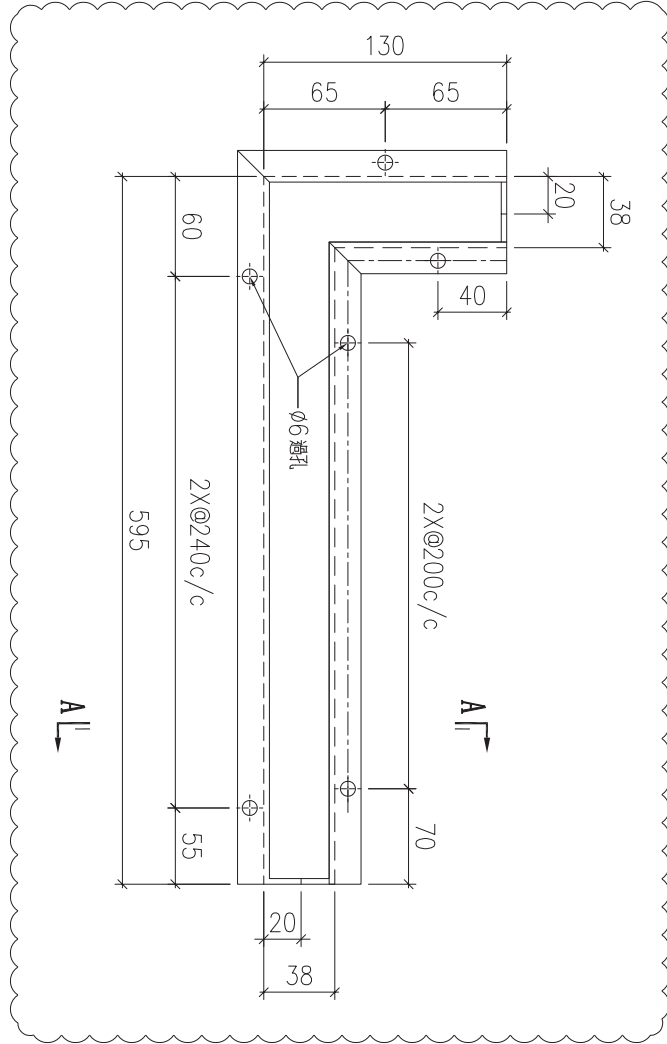

序號	物料編號	數量	安裝位置	樓層
01	T6-ALC-AP54	1	T6 FLAT C&D 10/F	

名稱	天花板加工圖	制圖	LHR	2022.2.19	修改	A		
材料	3mm厚鋁板 (3003H14)	復核	-	-	日期	2022.5.25		
顏色	EC-DG-D334232-ZD1(閃粉古銅)	批準			圖號	J853-ALC-AP95		



美特鋁質 有限公司
MIDI Aluminium Fabricator Ltd.



工程號

J853

地盤

錦上路

送地盤

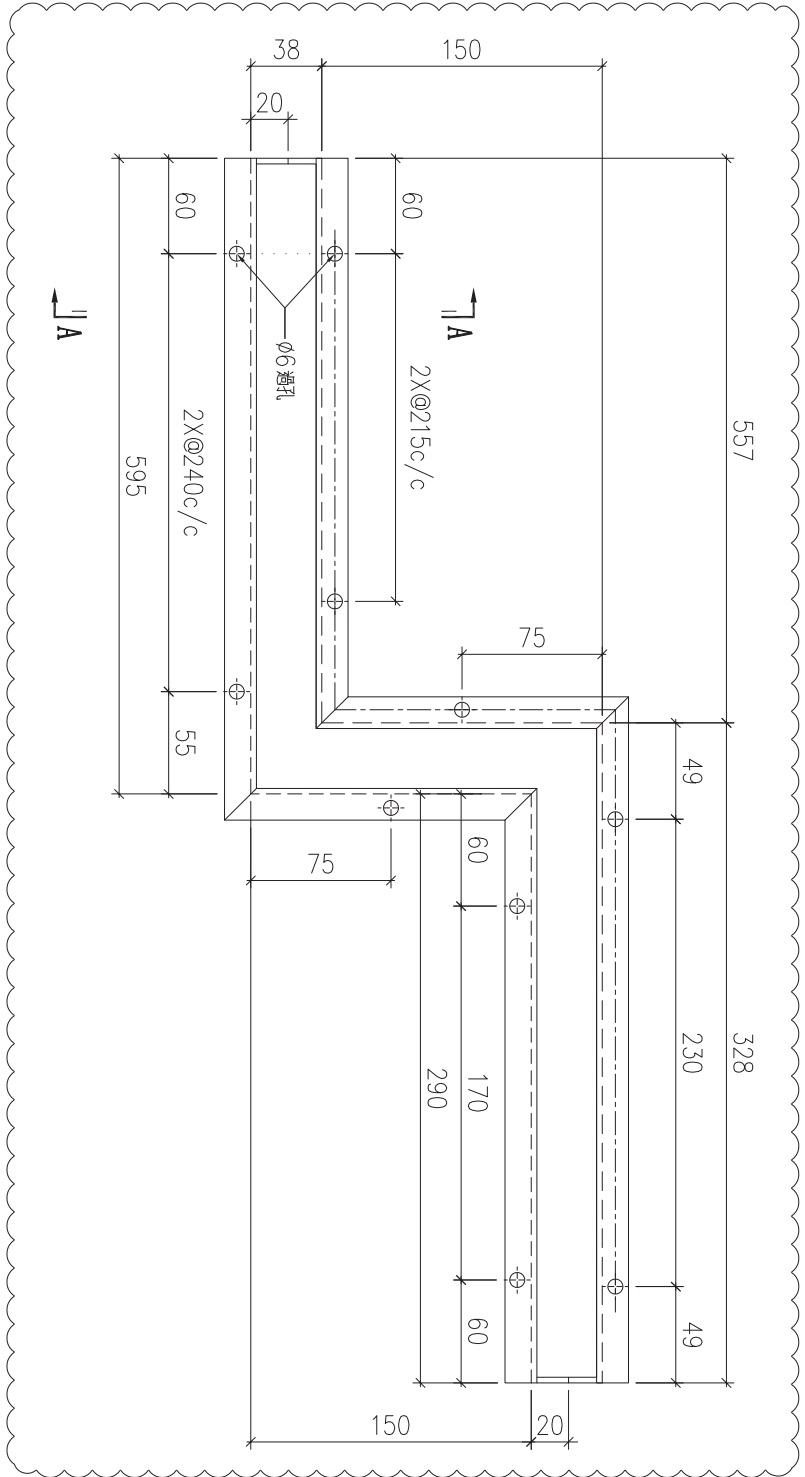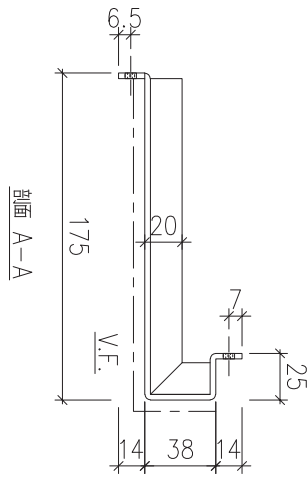

序號	物料編號	數量	安裝位置	樓層
01	T6-ALC-AP55	1	T6 FLAT C&D 10/F	



名稱	天花鋁板加工圖	制圖	LHR	2022.2.19	修改	A
材料	3mm厚鋁板 (3003H14)	復核	-	-	日期	2022.5.25
顏色	EC-DG-D334232-ZD1(閃粉古銅)	批準			圖號	J853-ALC-AP96



美特鋁質 有限公司
MIDI Aluminium Fabricator Ltd.

工程號	J853	地盤	錦上路
-----	------	----	-----

送地盤

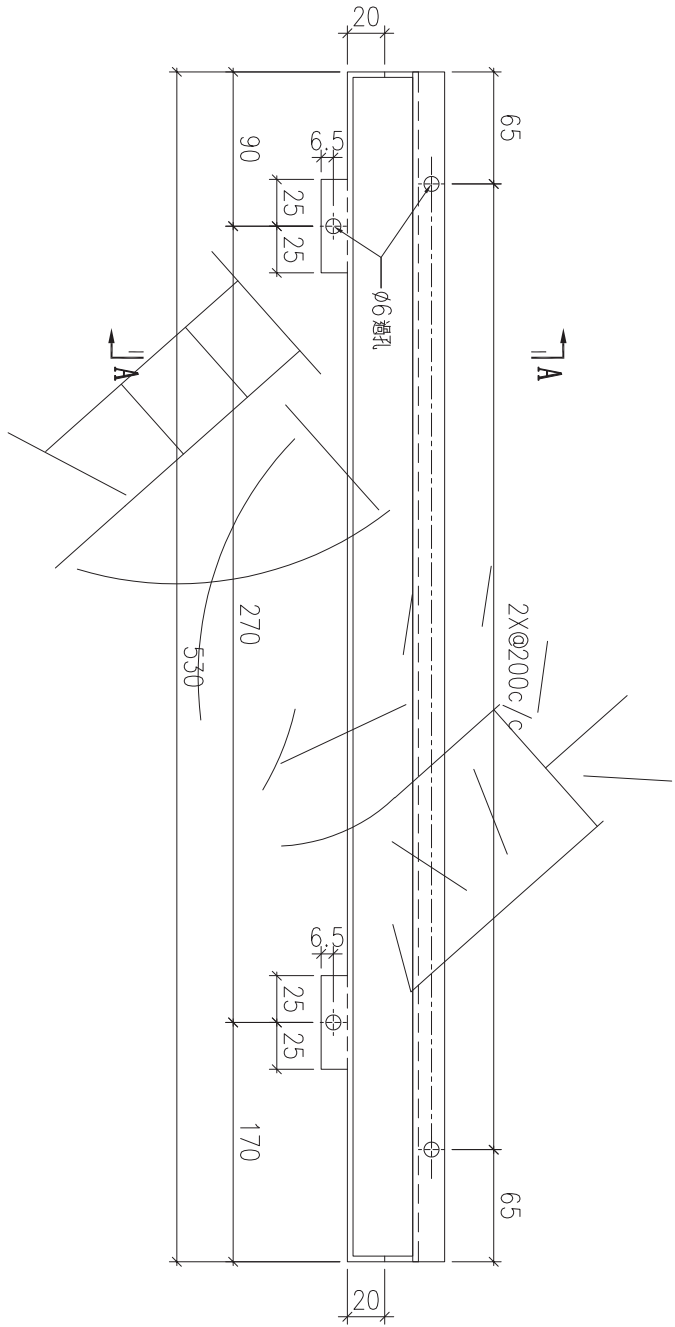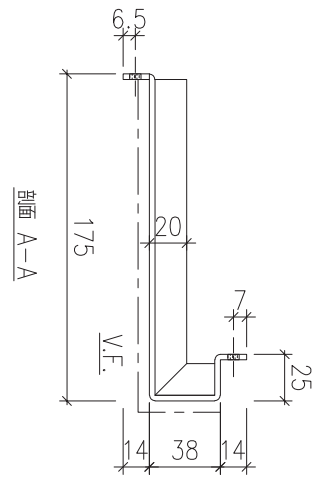

序號	物料編號	數量	安裝位置	樓層
01	T6-ALC-AP62	13	見詳位圖	T6 FLAT D 11~26/F

名稱	天花鋁板加工圖	制圖	LHR	2022.2.19	修改			
材料	3mm厚鋁板 (3003H14)	復核	-	-	日期			
顏色	EC-DG-D334232-ZD1(閃粉古銅)	批準			圖號	J853-ALC-AP97		



美特鋁質 有限公司
MIDI Aluminium Fabricator Ltd.



工程號

J853

地盤

錦上路

送地盤

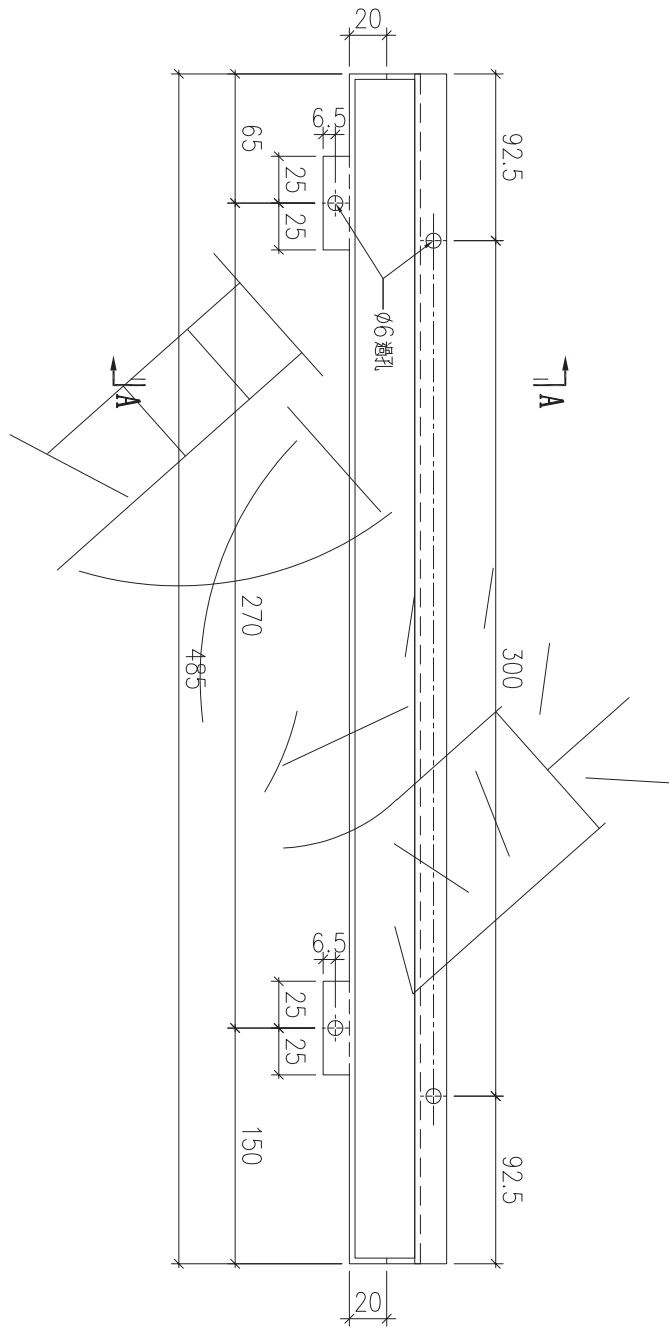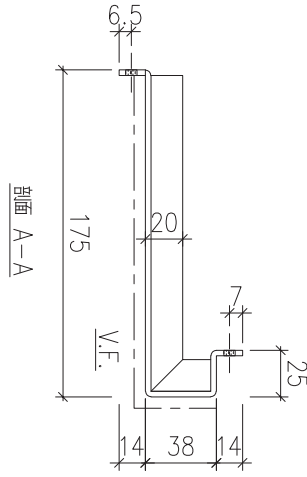

序號	物料編號	數量	安裝位置	樓層
01	T6-ALC-AP95	1	屋頂位圖	T6 FLAT D 10/F

名稱	天花鋁板加工圖	制圖	LHR	2022.2.19	修改			
材料	3mm厚鋁板 (3003H14)	復核	-	-	日期			
顏色	EC-DG-D334232-ZD1 (閃粉古銅)	批準			圖號	J853-ALC-AP98		



美特鋁質 有限公司
MIDI Aluminium Fabricator Ltd.



工程號

J853

地盤

錦上路

送地盤

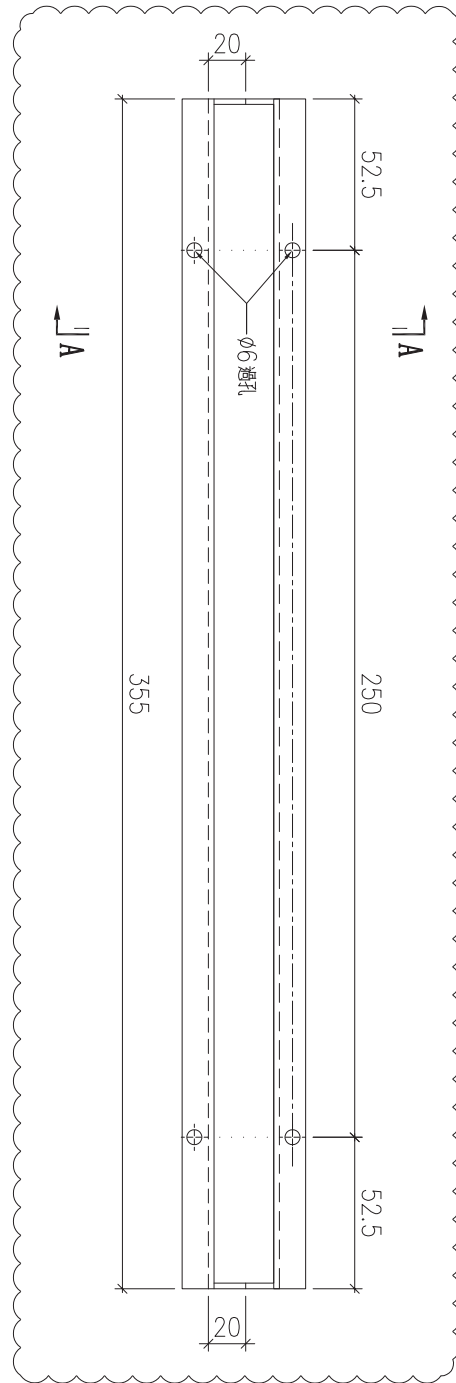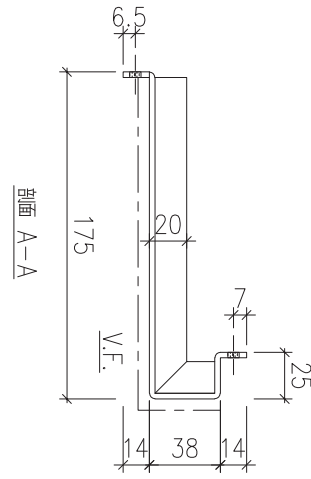

序號	物料編號	數量	安裝位置	樓層
01	T7-ALC-AP05	16	見派位圖	T7 FLAT A 8~26/F



名稱	天花鋁板加工圖	制圖	LHR	2022.2.19	修改	A		
材料	3mm厚鋁板 (3003H14)	復核	-	-	日期	2022.5.25		
顏色	EC-DG-D334232-ZD1(閃粉古銅)	批準			圖號	J853-ALC-AP99		



美特鋁質 有限公司
MIDI Aluminium Fabricator Ltd.

工程號	J853	地盤	錦上路
-----	------	----	-----

送地盤

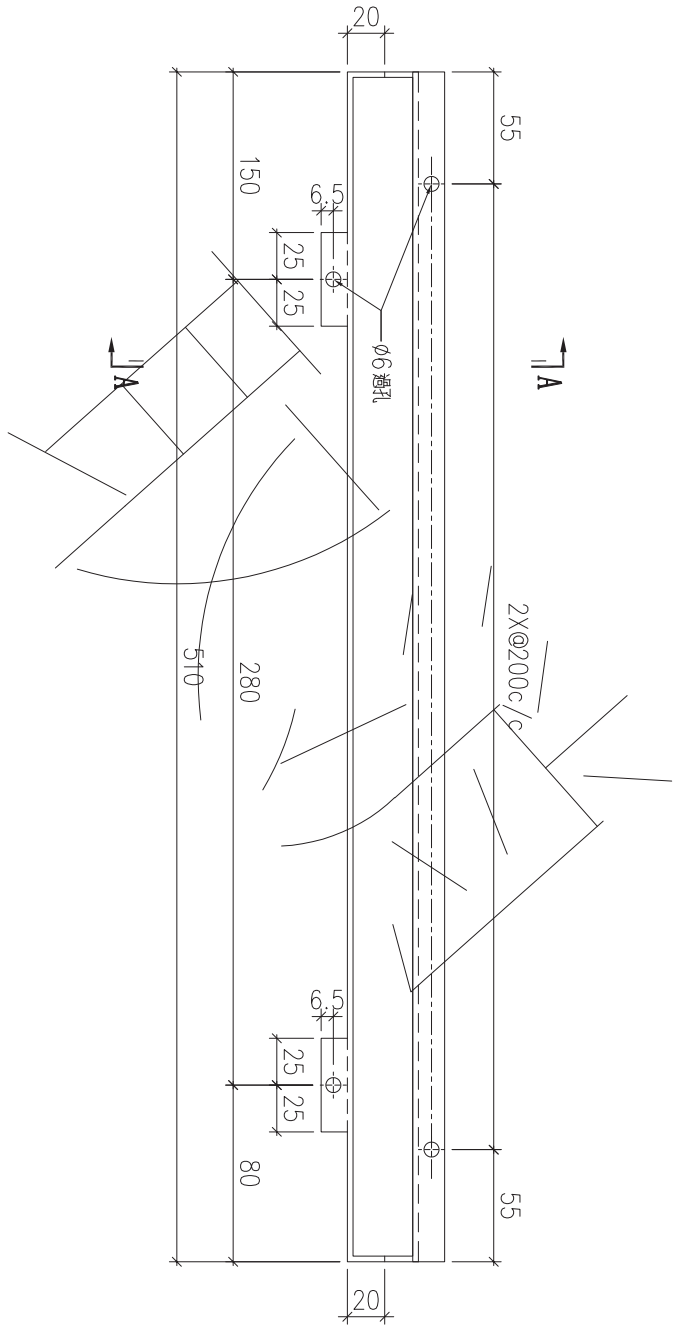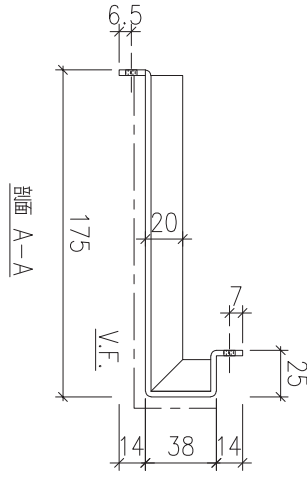

序號	物料編號	數量	安裝位置	樓層
01	T7-ALC-AP10	1	見源位圖	T6 FLAT A 7/F




名稱	天花鋁板加工圖	制圖	LHR	2022.2.19	修改			
材料	3mm厚鋁板 (3003H14)	復核	-	-	日期			
顏色	EC-DG-D334232-ZD1 (閃粉古銅)	批準			圖號	J853-ALC-AP100		



美特鋁質 有限公司
MIDI Aluminium Fabricator Ltd.

工程號	J853	地盤	錦上路
-----	------	----	-----

送地盤

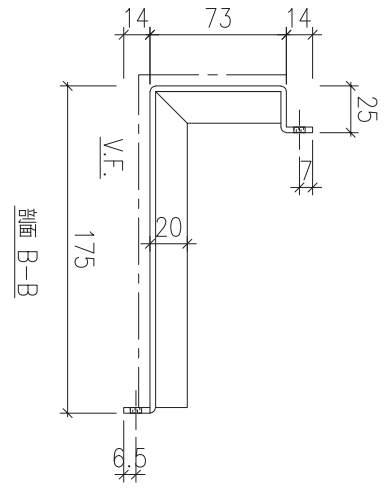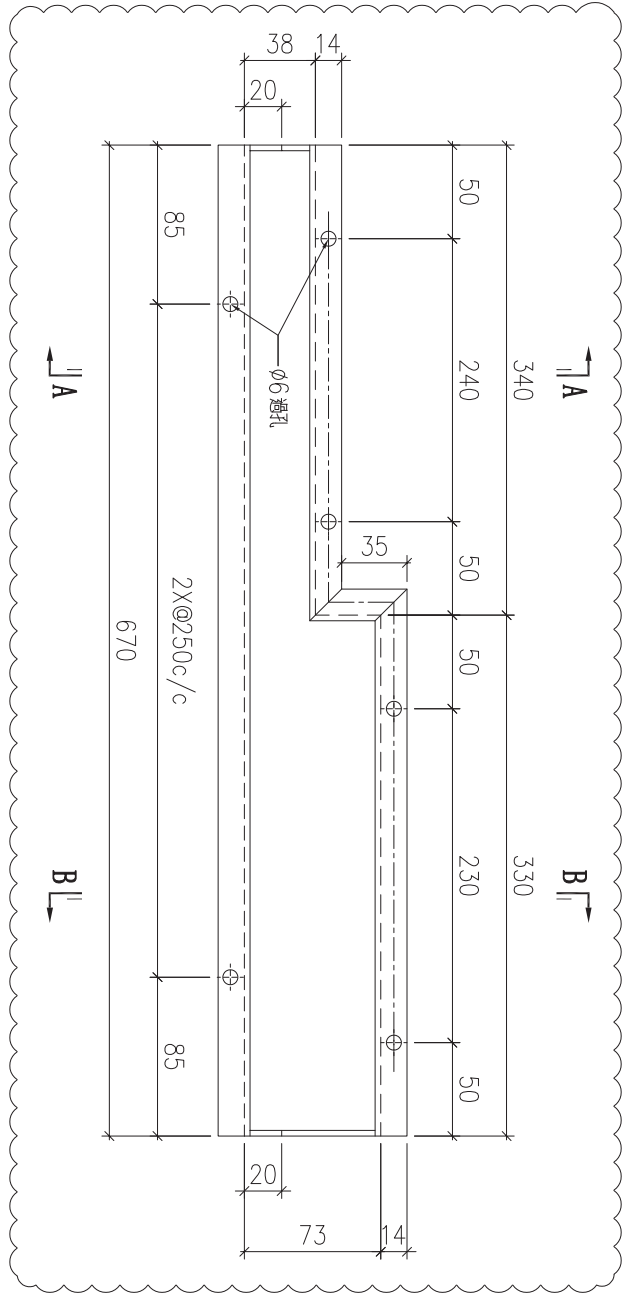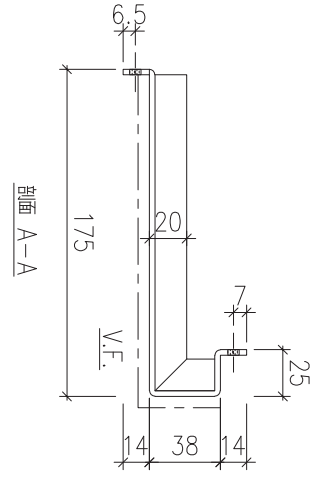

序號	物料編號	數量	安裝位置	樓層
01	T7-ALC-AP16	16	見派位圖	T7 FLAT A 8~26/F

名稱	天花鋁板加工圖	制圖	LHR	2022.2.19	修改	A	B
材料	3mm厚鋁板 (3003H14)	復核	-	-	日期	2022.3.19	2022.5.25
顏色	EC-DG-D334232-ZD1(閃粉古銅)	批準			圖號	J853-ALC-AP101	



美特鋁質 有限公司
MIDI Aluminium Fabricator Ltd.




工程號

J853

地盤

錦上路

送地盤

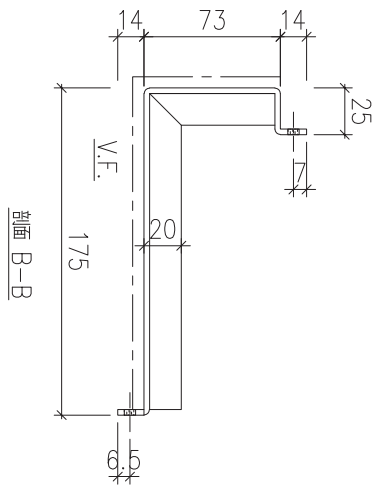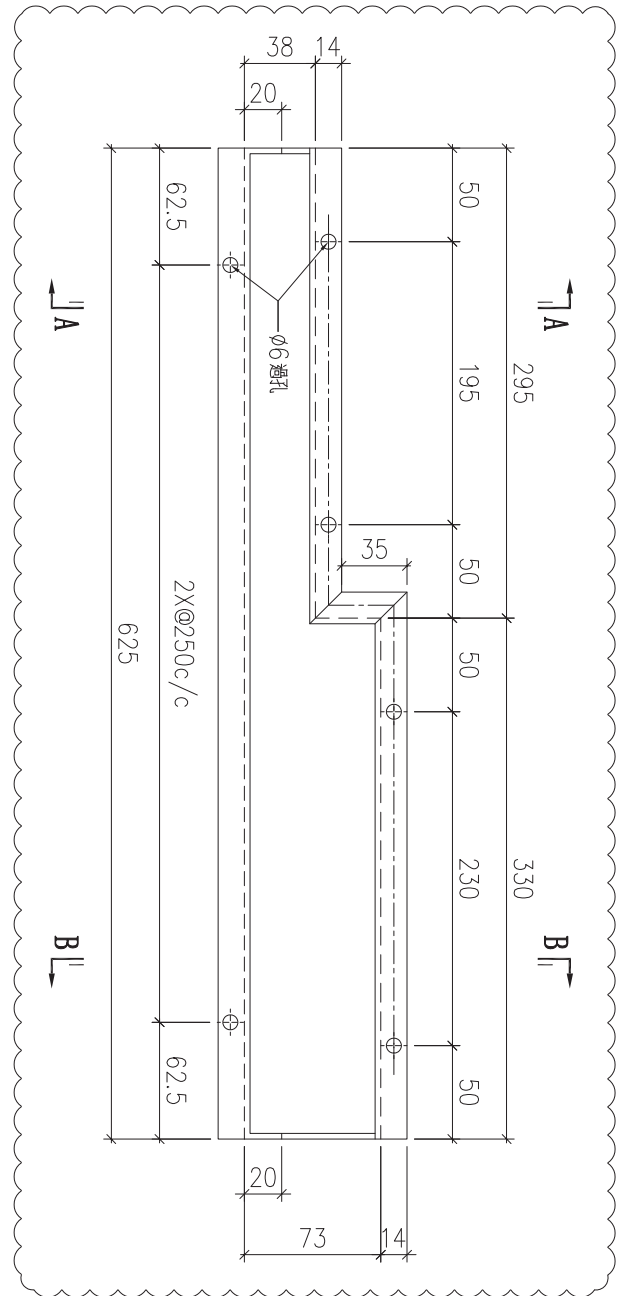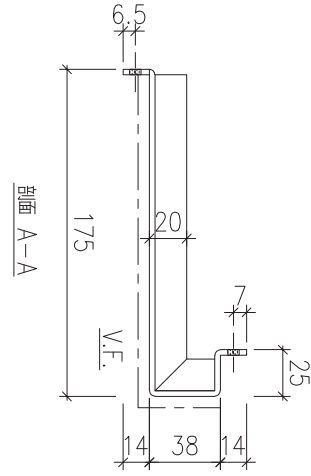

序號	物料編號	數量	安裝位置	樓層
01	T7-ALC-AP20	1	見派位圖	T7 FLAT A 7/F

名稱	天花鋁板加工圖	制圖	LHR	2022.2.19	修改	A	B	
材料	3mm厚鋁板 (3003H14)	復核	-	-	日期	2022.3.19	2022.5.25	
顏色	EC-DG-D334232-ZD1(閃粉古銅)	批準			圖號	J853-ALC-AP102		



美特鋁質 有限公司
MIDI Aluminium Fabricator Ltd.



工程號

J853

地盤

錦上路

送地盤

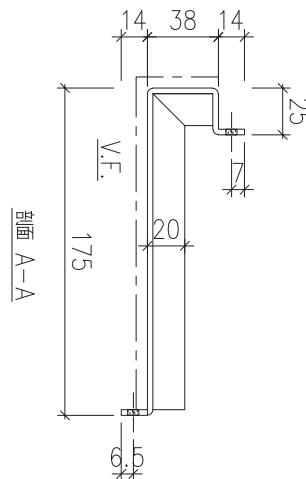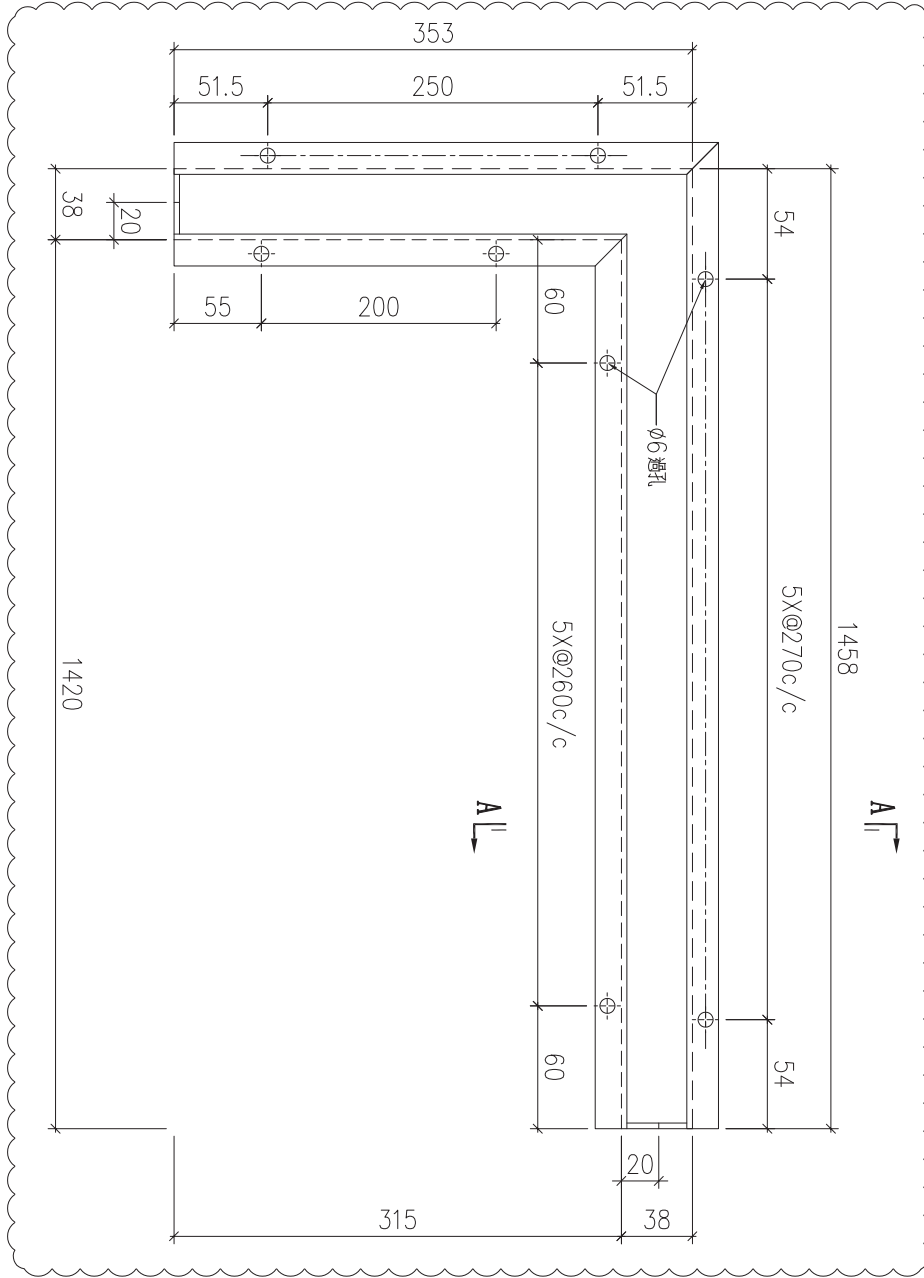

序號	物料編號	數量	安裝位置	樓層
01	T7-ALC-AP24	15	見派位圖	T7 FLAT B 8~25/F

名稱	天花鋁板加工圖	制圖	LHR	2022.2.19	修改	A	B
材料	3mm厚鋁板 (3003H14)	復核	-	-	日期	2022.3.20	2022.5.25
顏色	EC-DG-D334232-ZD1(閃粉古銅)	批準			圖號	J853-ALC-AP103	



美特鋁質 有限公司
MIDI Aluminium Fabricator Ltd.



工程號

J853

地盤

錦上路

送地盤

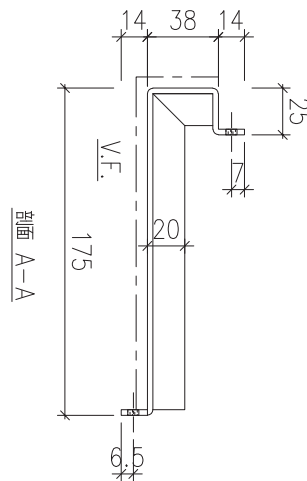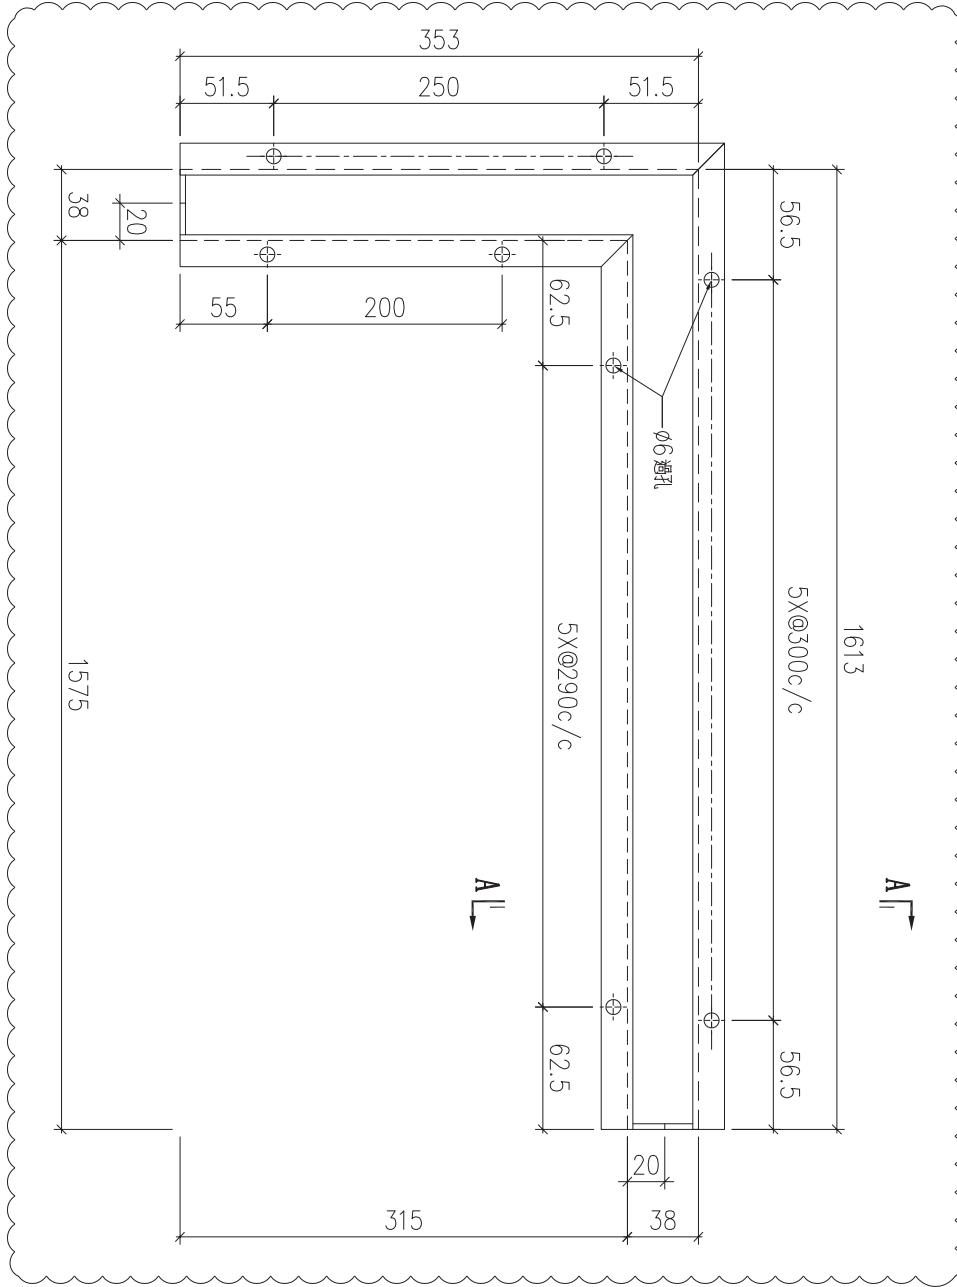

序號	物料編號	數量	安裝位置	樓層
01	T7-ALC-AP29	1	見派位圖	T7 FLAT B 7/F

名稱	天花鋁板加工圖	制圖	LHR	2022.2.19	修改	A		
材料	3mm厚鋁板 (3003H14)	復核	-	-	日期	2022.5.25		
顏色	EC-DG-D334232-ZD1(閃粉古銅)	批準			圖號	J853-ALC-AP104		



美特鋁質 有限公司
MIDI Aluminium Fabricator Ltd.



工程號

J853

地盤

錦上路

送地盤

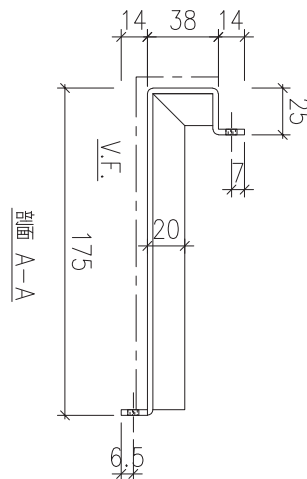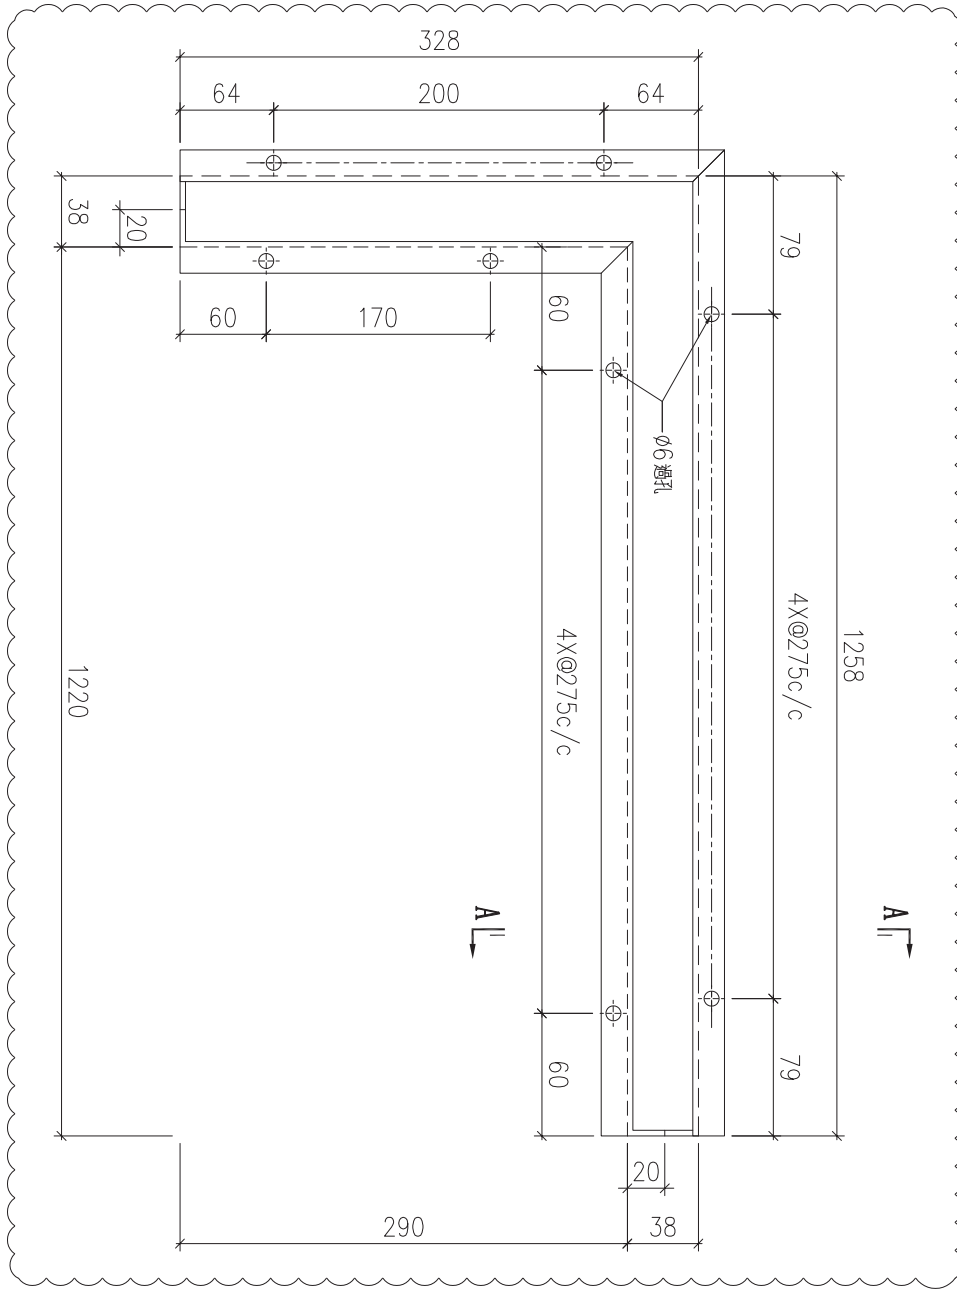

序號	物料編號	數量	安裝位置	樓層
01	T7-ALC-AP34	16	見派位圖	T7 FLAT B 8~26/F

名稱	天花鋁板加工圖	制圖	LHR	2022.2.19	修改	A		
材料	3mm厚鋁板 (3003H14)	復核	-	-	日期	2022.5.25		
顏色	EC-DG-D334232-ZD1 (閃粉古銅)	批準			圖號	J853-ALC-AP105		



美特鋁質 有限公司
MIDI Aluminium Fabricator Ltd.



工程號

J853

地盤

錦上路

送地盤

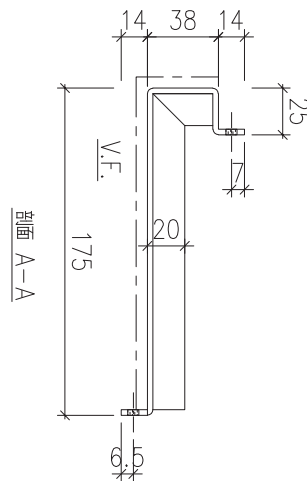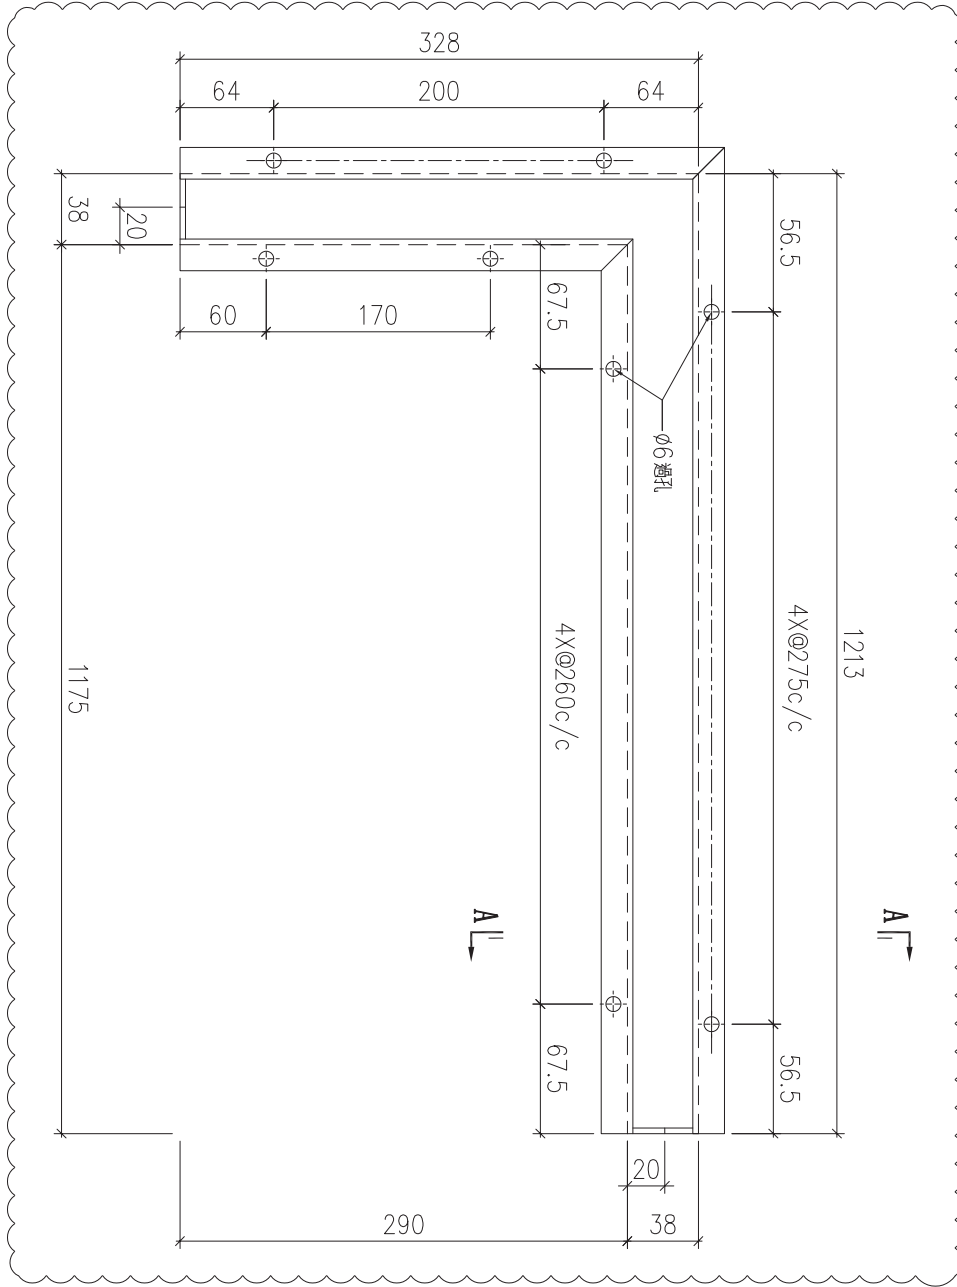

序號	物料編號	數量	安裝位置	樓層
01	T7-ALC-AP37	1	見派位圖	T7 FLAT B 7/F



名稱	天花鋁板加工圖	制圖	LHR	2022.2.19	修改	A		
材料	3mm厚鋁板 (3003H14)	復核	-	-	日期	2022.5.25		
顏色	EC-DG-D334232-ZD1(閃粉古銅)	批準			圖號	J853-ALC-AP106		



美特鋁質 有限公司
MIDI Aluminium Fabricator Ltd.

工程號	J853	地盤	錦上路
-----	------	----	-----

送地盤

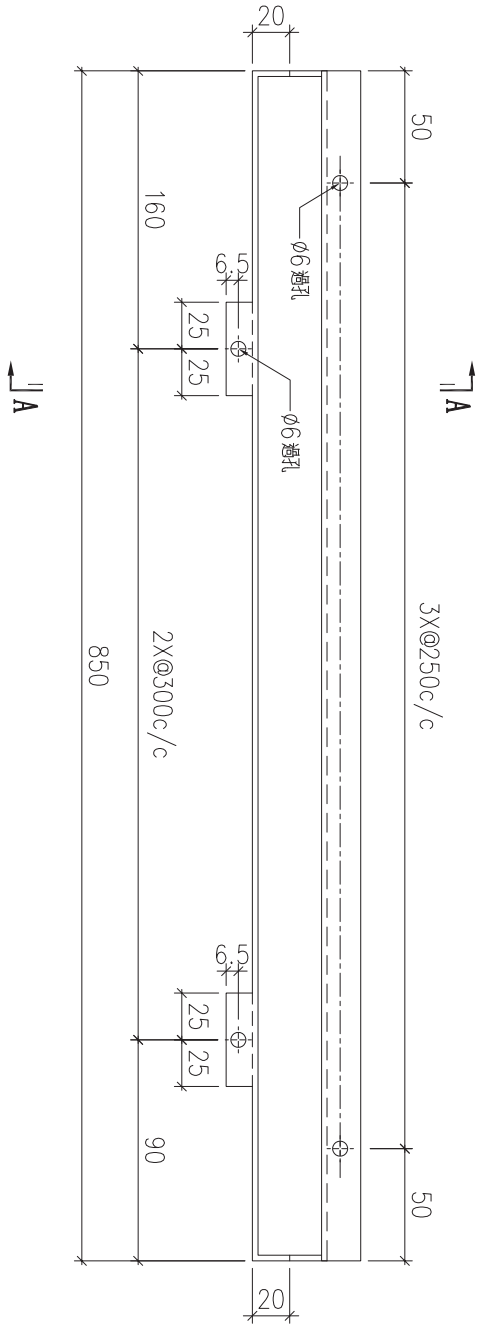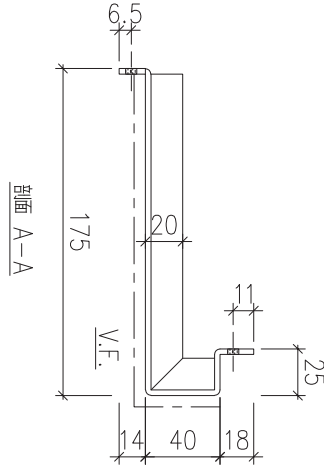

序號	物料編號	數量	安裝位置	樓層
01	T5-ALC-AP06	10	見派位圖	T5 FLAT A 6~17/F
02	T5-ALC-AP06	7	見派位圖	T5 FLAT A 17~23/F
03	T6-ALC-AP33	26	見派位圖	T6 FLAT C,D 11~26/F



名稱	天花鋁板加工圖	制圖	LHR	2022.2.19	修改			
材料	3mm厚鋁板 (3003H14)	復核	-	-	日期			
顏色	EC-DG-D334232-ZD1(閃粉古銅)	批準			圖號	J853-ALC-AP107		



美特鋁質 有限公司
MIDI Aluminium Fabricator Ltd.

工程號	J853	地盤	錦上路
-----	------	----	-----

送地盤

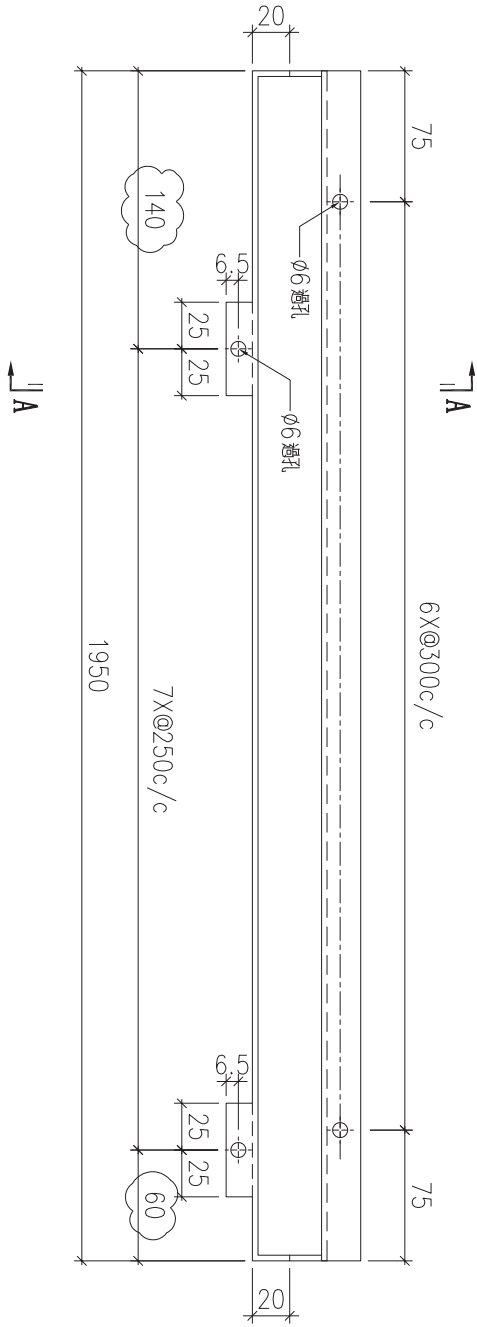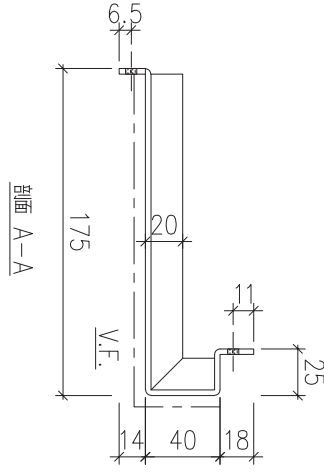

序號	物料編號	數量	安裝位置	樓層
01	T5-ALC-AP13	9	見派位圖	T5 FLAT A 6~16/F
02	T5-ALC-AP32	3	見派位圖	T5 FLAT C 12~16/F



名稱	天花鋁板加工圖	制圖	LHR	2022.2.19	修改	A		
材料	3mm厚鋁板 (3003H14)	復核	-	-	日期	2022.3.22		
顏色	EC-DG-D334232-ZD1 (閃粉古銅)	批準			圖號	J853-ALC-AP108		



美特鋁質 有限公司
MIDI Aluminium Fabricator Ltd.

工程號	J853	地盤	錦上路
-----	------	----	-----

送地盤

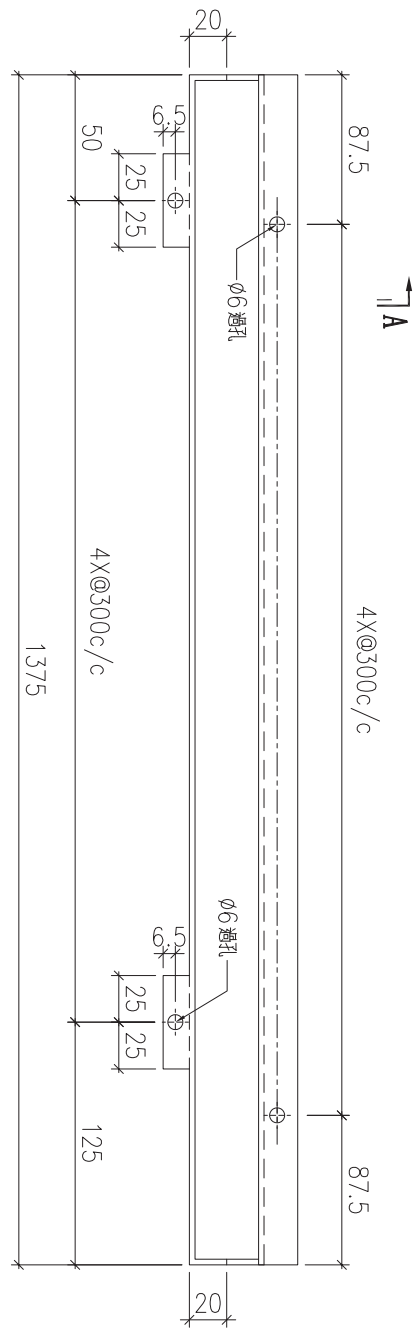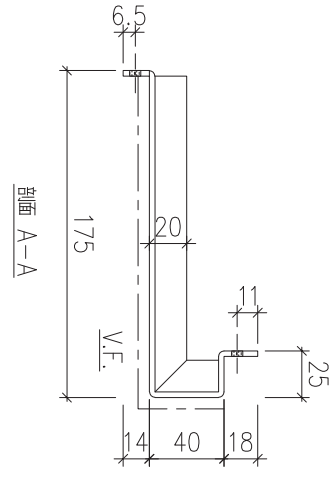

序號	物料編號	數量	安裝位置	樓層
01	T5-ALC-AP19	9	見派位圖	T5 FLAT A 6~16/F
02				



名稱	天花鋁板加工圖	制圖	LHR	2022.2.19	修改			
材料	3mm厚鋁板 (3003H14)	復核	-	-	日期			
顏色	EC-DG-D334232-ZD1 (閃粉古銅)	批準			圖號	J853-ALC-AP109		



美特鋁質 有限公司
MIDI Aluminium Fabricator Ltd.

工程號	J853	地盤	錦上路
-----	------	----	-----

送地盤

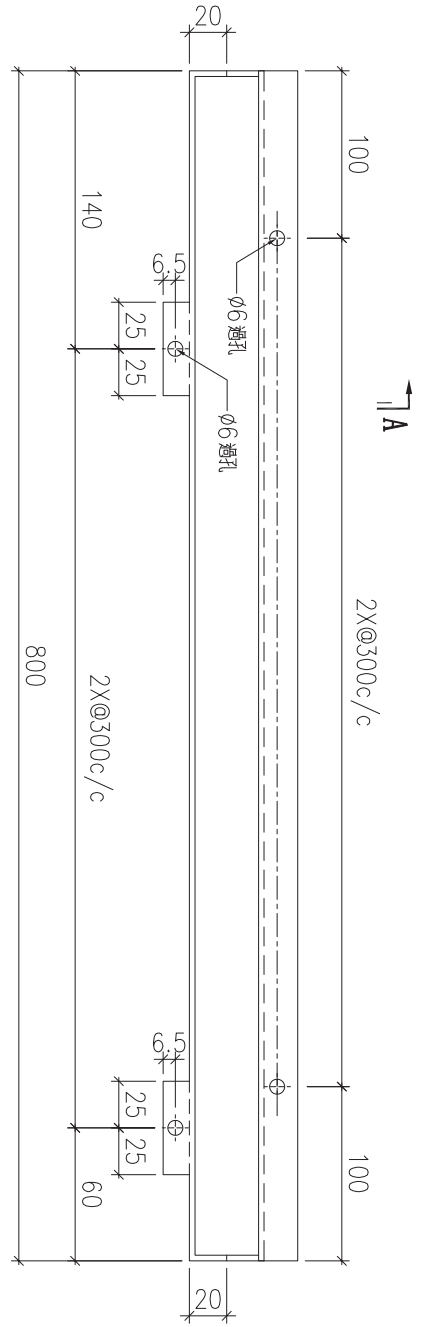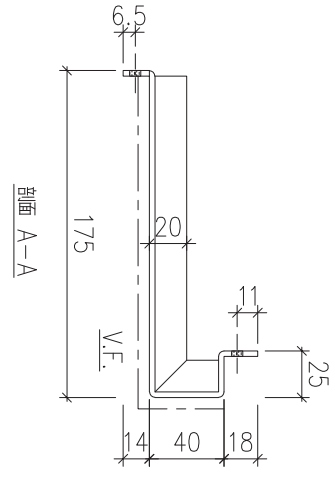

↕ A

序號	物料編號	數量	安裝位置	樓層
01				
02				
03	T5-ALC-AP25	12	見派位圖	T5 FLAT F 12~26/F
04	T6-ALC-AP06	12 17	見派位圖	T6 FLAT A 6~26/F
05	T6-ALC-AP06	12 17	見派位圖	T6 FLAT B 6~26/F
06	T7-ALC-AP18	16	見派位圖	T7 FLAT A 8~26/F
07	T7-ALC-AP18	16	見派位圖	T7 FLAT B 8~26/F



名稱	天花鋁板加工圖	制圖	LHR	2022.2.19	修改	A	
材料	3mm厚鋁板 (3003H14)	復核	-	-	日期	2022.3.20	
顏色	EC-DG-D334232-ZD1(閃粉古銅)	批準			圖號	J853-ALC-AP110	



美特鋁質 有限公司
MIDI Aluminium Fabricator Ltd.

工程號	J853	地盤	錦上路
-----	------	----	-----

送地盤

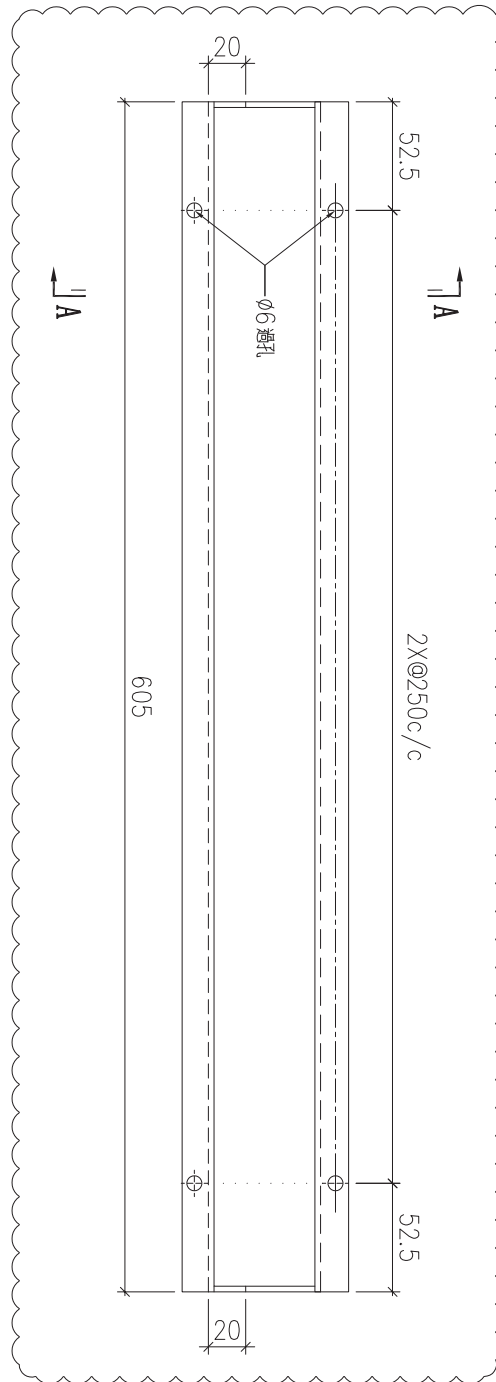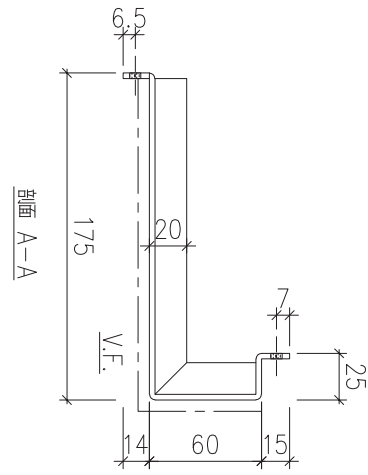

序號	物料編號	數量	安裝位置	樓層
01	T5-ALC-AP44	4	見派位圖	T5 FLAT D 12~17/F



名稱	天花鋁板加工圖	制圖	LHR	2022.2.19	修改	A	
材料	3mm厚鋁板 (3003H14)	復核	-	-	日期	2022.5.25	
顏色	EC-DG-D334232-ZD1(閃粉古銅)	批準			圖號	J853-ALC-AP111	



美特鋁質 有限公司
MIDI Aluminium Fabricator Ltd.

工程號	J853	地盤	錦上路
-----	------	----	-----

送地盤

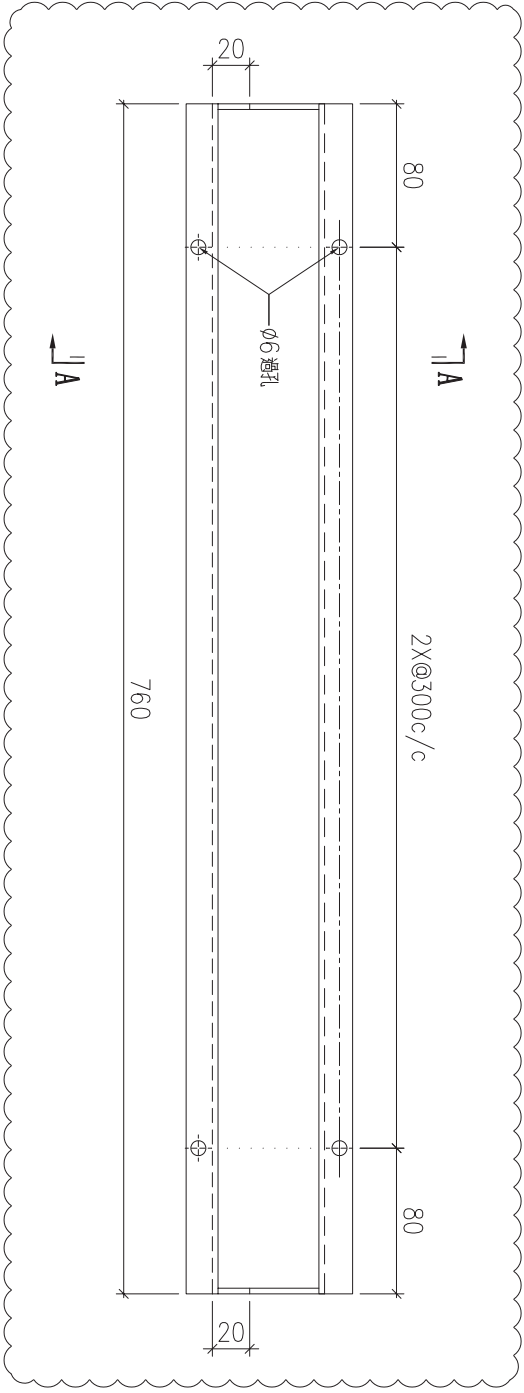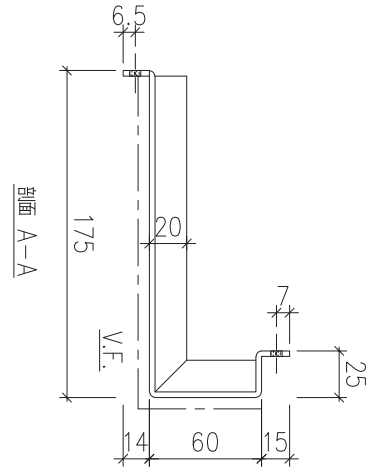

序號	物料編號	數量	安裝位置	樓層
01	T5-ALC-AP49	1	見派位圖	T5 FLAT D 11/F



名稱	天花鋁板加工圖	制圖	LHR	2022.2.19	修改	A		
材料	3mm厚鋁板 (3003H14)	復核	-	-	日期	2022.5.25		
顏色	EC-DG-D334232-ZD1(閃粉古銅)	批準			圖號	J853-ALC-AP112		



美特鋁質 有限公司
MIDI Aluminium Fabricator Ltd.

工程號	J853	地盤	錦上路
-----	------	----	-----

送地盤

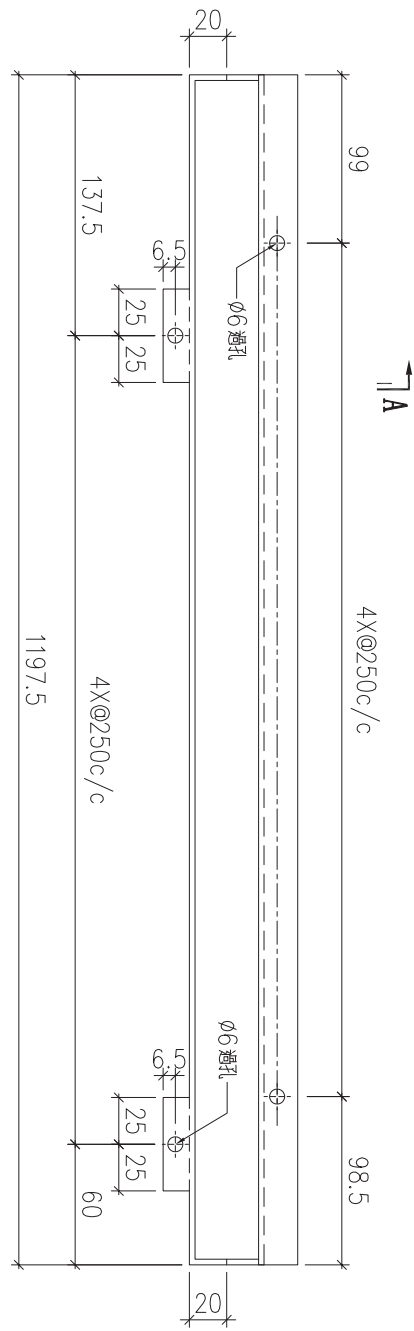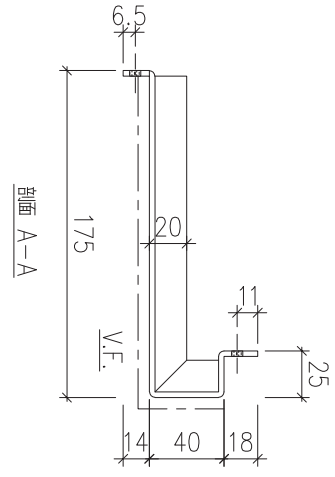

|| A

序號	物料編號	數量	安裝位置	樓層
01	T5-ALC-AP47	8	見派位圖	T5 FLAT D 12~17/F



名稱	天花鋁板加工圖	制圖	LHR	2022.2.19	修改			
材料	3mm厚鋁板 (3003H14)	復核	-	-	日期			
顏色	EC-DG-D334232-ZD1(閃粉古銅)	批準			圖號	J853-ALC-AP113		



美特鋁質 有限公司
MIDI Aluminium Fabricator Ltd.

工程號	J853	地盤	錦上路
-----	------	----	-----

送地盤

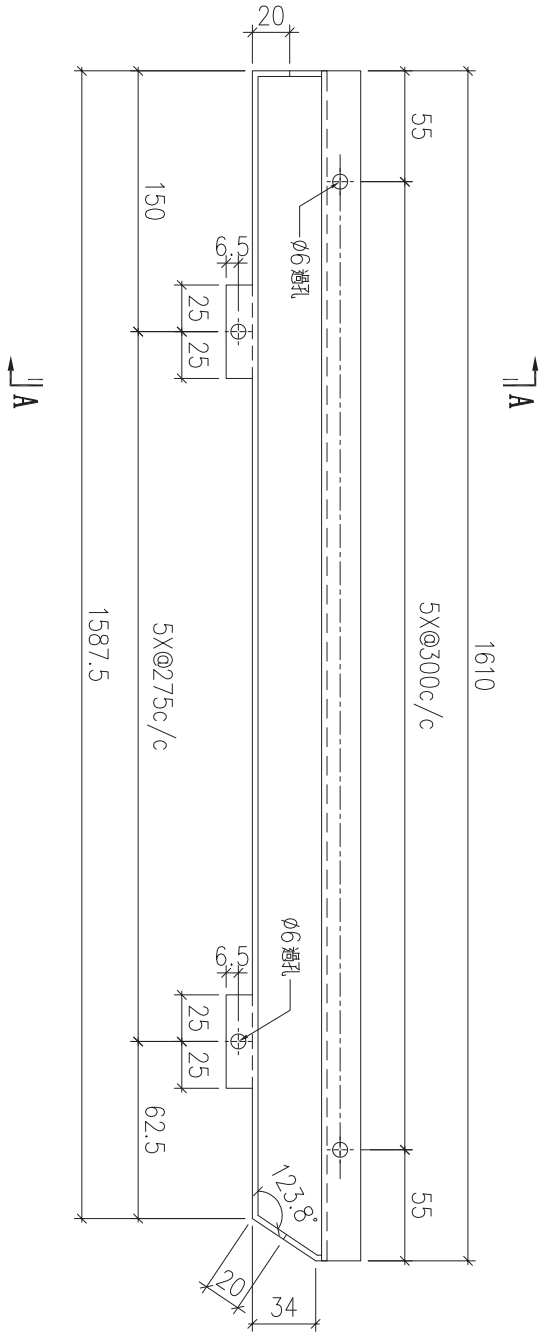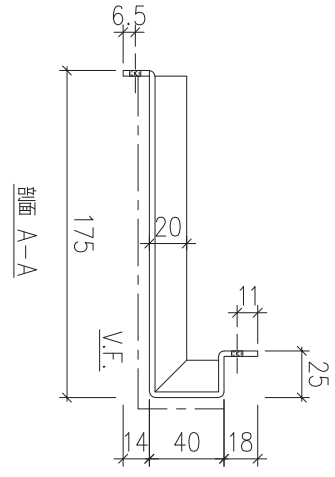

序號	物料編號	數量	安裝位置	樓層
01	T5-ALC-AP56	8	見原位圖	T5 FLAT E 18~26/F



名稱	天花鋁板加工圖	制圖	LHR	2022.2.19	修改	A		
材料	3mm厚鋁板 (3003H14)	復核	-	-	日期	2022.3.23		
顏色	EC-DG-D334232-ZD1 (閃粉古銅)	批準			圖號	J853-ALC-AP114		



美特鋁質 有限公司
MIDI Aluminium Fabricator Ltd.

工程號	J853	地盤	錦上路
-----	------	----	-----

送地盤

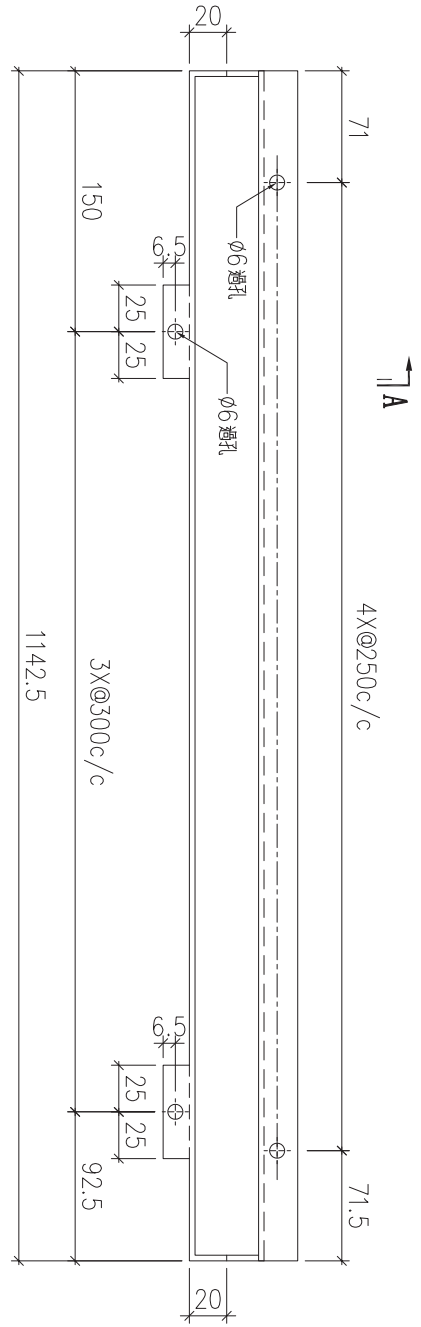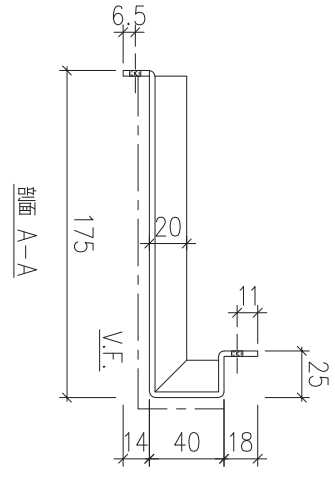

↑ A

↑ A

序號	物料編號	數量	安裝位置	樓層
01	T5-ALC-AP71	12	見派位圖	T5 FLAT E&F 12~26/F



名稱	天花鋁板加工圖	制圖	LHR	2022.2.19	修改	A		
材料	3mm厚鋁板 (3003H14)	復核	-	-	日期	2022.3.20		
顏色	EC-DG-D334232-ZD1 (閃粉古銅)	批準			圖號	J853-ALC-AP115		



美特鋁質 有限公司
MIDI Aluminium Fabricator Ltd.

工程號	J853	地盤	錦上路
-----	------	----	-----

送地盤

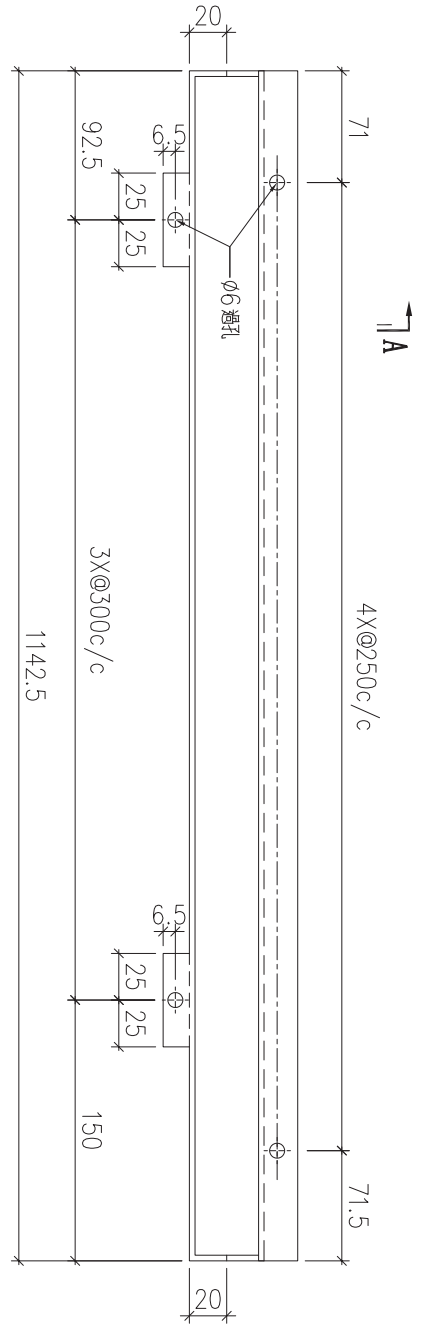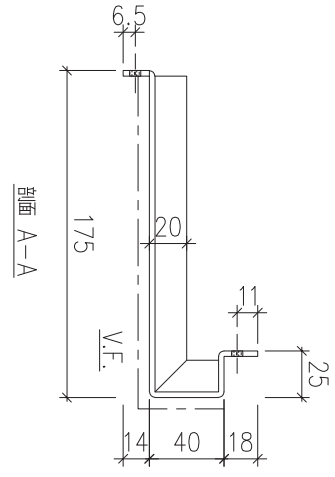

序號	物料編號	數量	安裝位置	樓層
01	T5-ALC-AP72	12	見派位圖	T5 FLAT E&F 12~26/F



名稱	天花鋁板加工圖	制圖	LHR	2022.2.19	修改	A		
材料	3mm厚鋁板 (3003H14)	復核	-	-	日期	2022.3.20		
顏色	EC-DG-D334232-ZD1 (閃粉古銅)	批準			圖號	J853-ALC-AP116		



美特鋁質 有限公司
MIDI Aluminium Fabricator Ltd.

工程號	J853	地盤	錦上路
-----	------	----	-----

送地盤

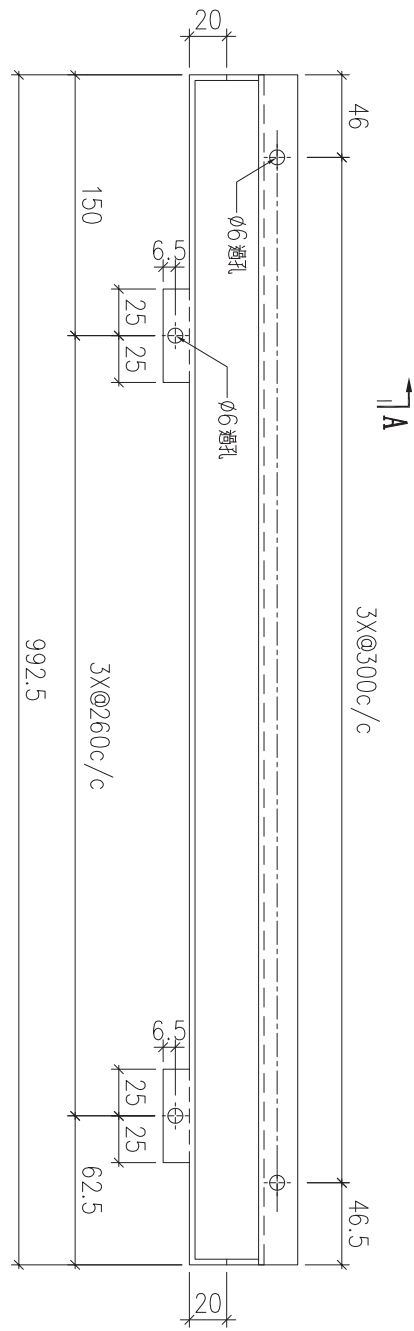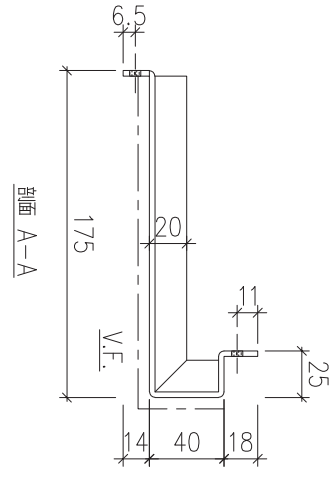

序號	物料編號	數量	安裝位置	樓層
01	T5-ALC-AP73	12	見派位圖	T5 FLAT E&F 12~26/F



名稱	天花鋁板加工圖	制圖	LHR	2022.2.19	修改	A		
材料	3mm厚鋁板 (3003H14)	復核	-	-	日期	2022.3.20		
顏色	EC-DG-D334232-ZD1 (閃粉古銅)	批準			圖號	J853-ALC-AP117		



美特鋁質 有限公司
MIDI Aluminium Fabricator Ltd.

工程號	J853	地盤	錦上路
-----	------	----	-----

送地盤

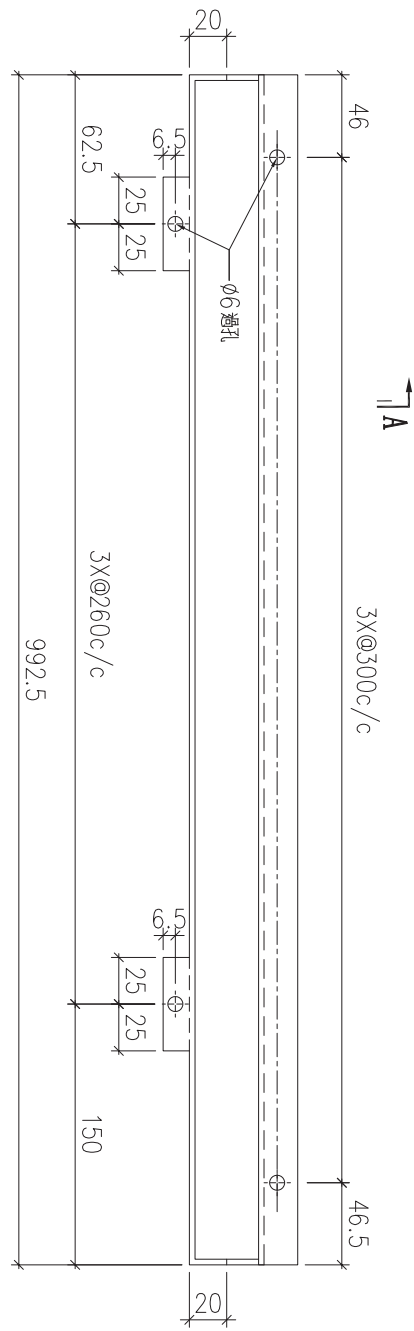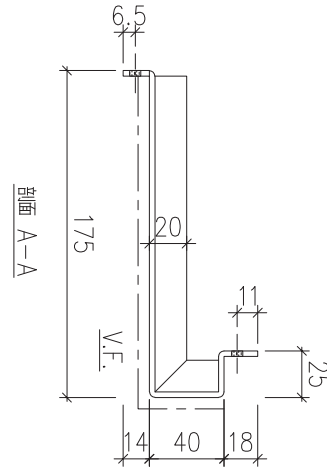

剖面 A-A

序號	物料編號	數量	安裝位置	樓層
01	T5-ALC-AP74	12	見派位圖	T5 FLAT E&F 12~26/F



名稱	天花鋁板加工圖	制圖	LHR	2022.2.19	修改	A		
材料	3mm厚鋁板 (3003H14)	復核	-	-	日期	2022.3.20		
顏色	EC-DG-D334232-ZD1 (閃粉古銅)	批準			圖號	J853-ALC-AP118		



美特鋁質 有限公司
MIDI Aluminium Fabricator Ltd.

工程號	J853	地盤	錦上路
-----	------	----	-----

送地盤

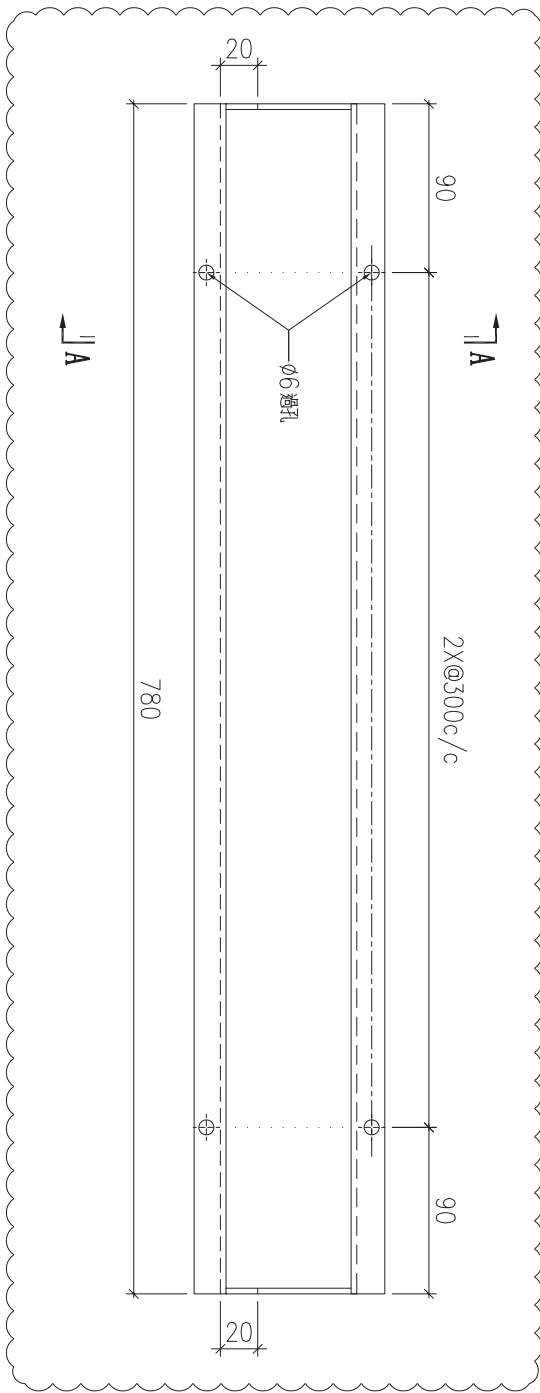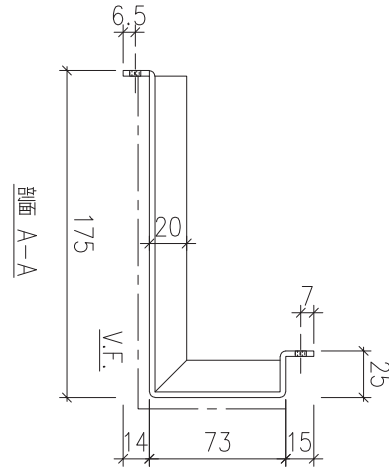

序號	物料編號	數量	安裝位置	樓層
01	T5-ALC-AP85	12	見派位圖	T5 FLAT F 12~17/F



名稱	天花鋁板加工圖	制圖	LHR	2022.2.19	修改	A	B
材料	3mm厚鋁板 (3003H14)	復核	-	-	日期	2022.3.20	2022.5.25
顏色	EC-DG-D334232-ZD1(閃粉古銅)	批準			圖號	J853-ALC-AP119	



美特鋁質 有限公司
MIDI Aluminium Fabricator Ltd.

工程號	J853	地盤	錦上路
-----	------	----	-----

送地盤

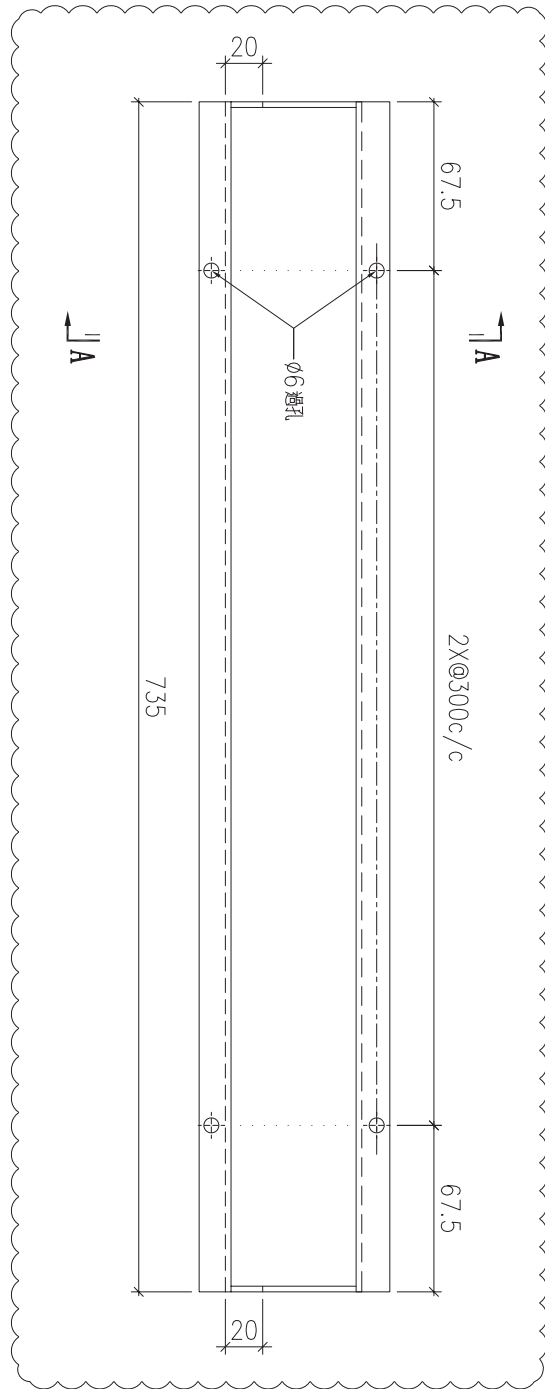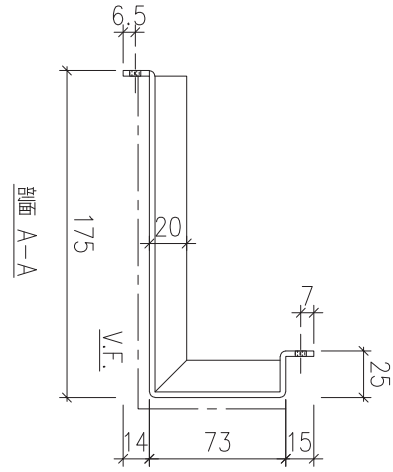

序號	物料編號	數量	安裝位置	樓層
01	T5-ALC-AP88	1	見來位圖	T5 FLAT F 11/F



名稱	天花鋁板加工圖	制圖	LHR	2022.2.19	修改	A	
材料	3mm厚鋁板 (3003H14)	復核	-	-	日期	2022.5.25	
顏色	EC-DG-D334232-ZD1(閃粉古銅)	批準			圖號	J853-ALC-AP120	



美特鋁質 有限公司
MIDI Aluminium Fabricator Ltd.

工程號	J853	地盤	錦上路
-----	------	----	-----

送地盤

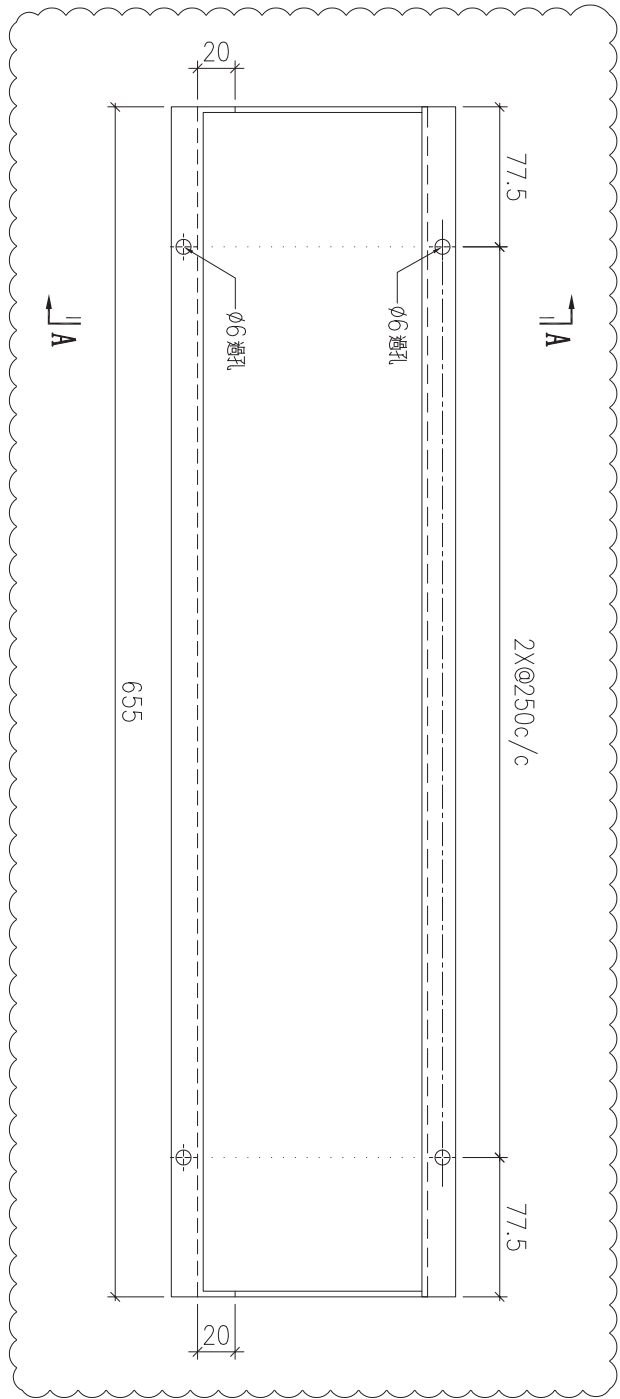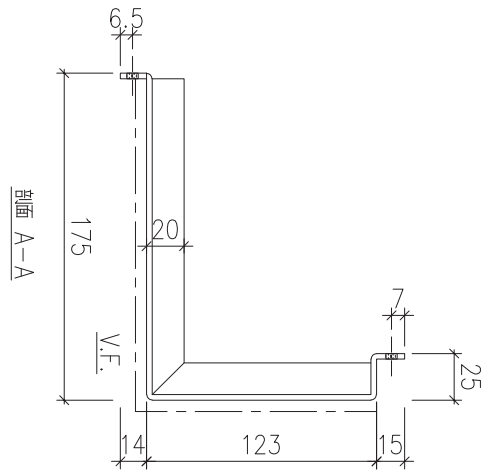

序號	物料編號	數量	安裝位置	樓層
01	T5-ALC-AP98	8	見派位圖	T5 FLAT A 17~25/F
02	T5-ALC-AP99	8	見派位圖	T5 FLAT A 17~25/F

名稱	天花鋁板加工圖	制圖	LHR	2022.2.19	修改	A	B	
材料	3mm厚鋁板 (3003H14)	復核	-	-	日期	2022.3.21	2022.5.25	
顏色	EC-DG-D334232-ZD1 (閃粉古銅)	批準			圖號	J853-ALC-AP121		



美特鋁質 有限公司
MIDI Aluminium Fabricator Ltd.



工程號

J853

地盤

錦上路

送地盤

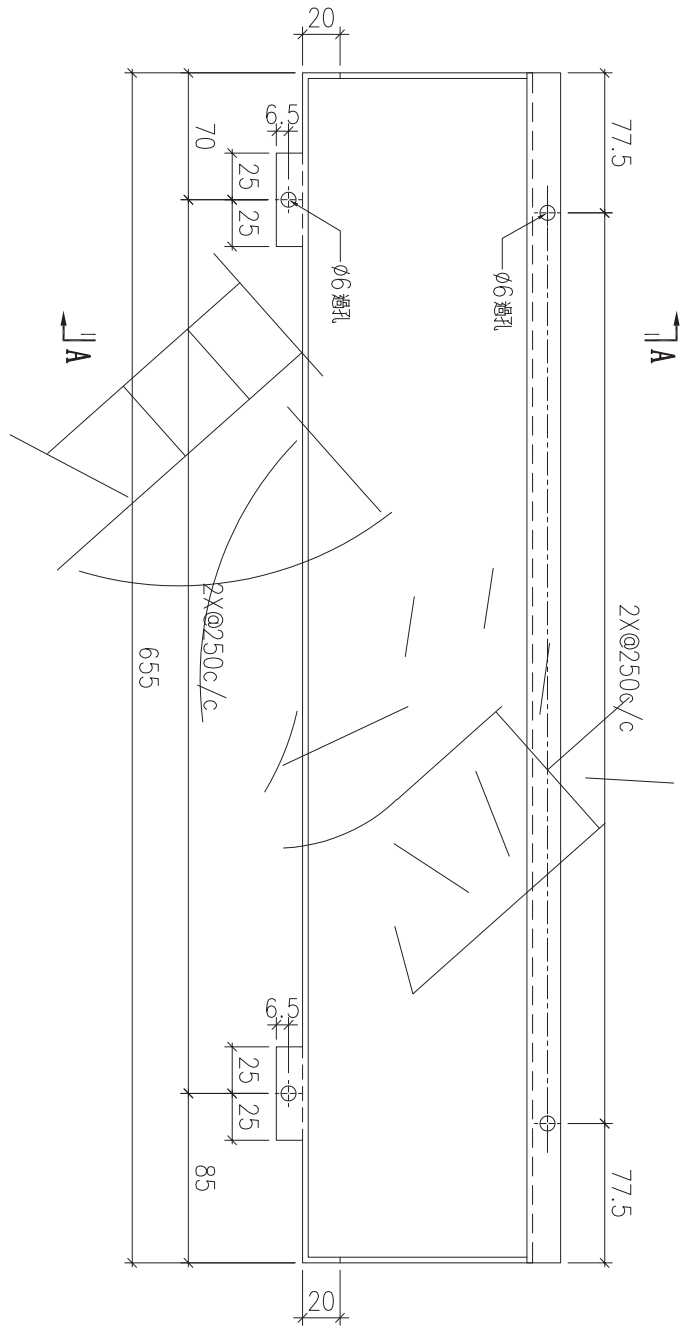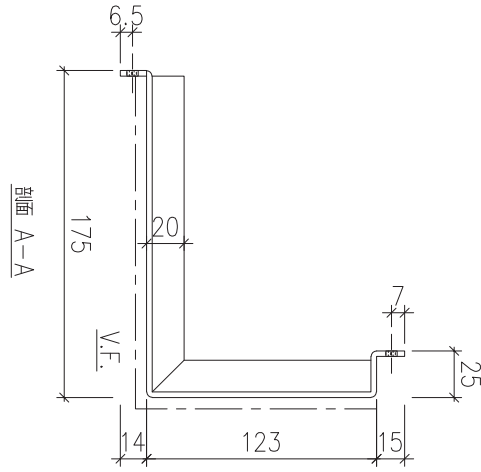

序號	物料編號	數量	安裝位置	樓層
01	T5-ALC-AP99	8	見拆位圖	T5 FLAT A 17~25/F



名稱	天花鋁板加工圖	制圖	LHR	2022.2.19	修改	A		
材料	3mm厚鋁板 (3003H14)	復核	-	-	日期	2022.3.21		
顏色	EC-DG-D334232-ZD1(閃粉古銅)	批準			圖號	J853-ALC-AP122		



美特鋁質 有限公司
MIDI Aluminium Fabricator Ltd.

工程號	J853	地盤	錦上路
-----	------	----	-----

送地盤

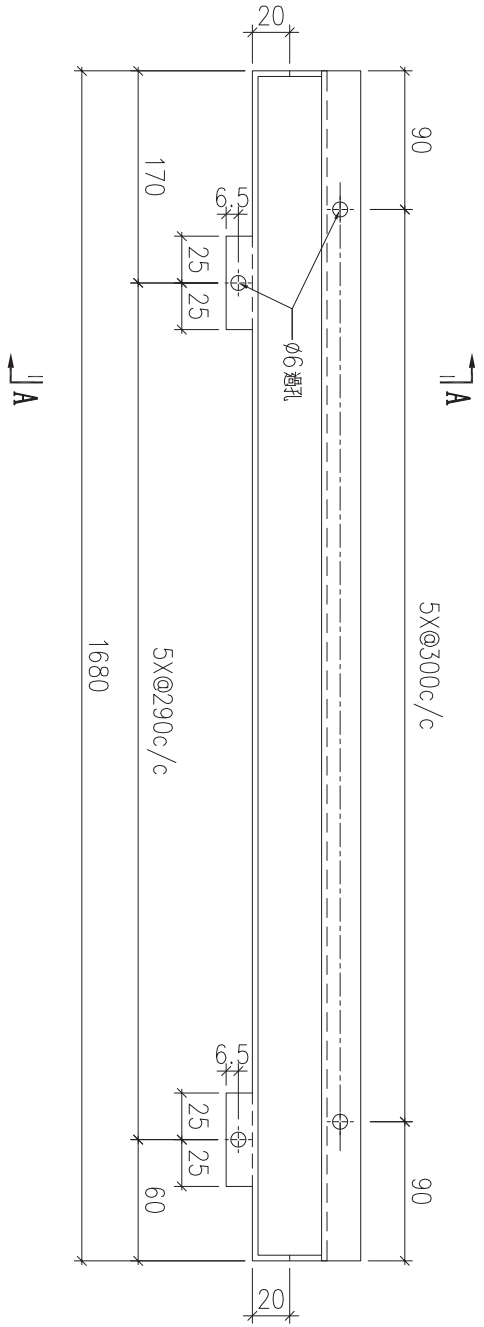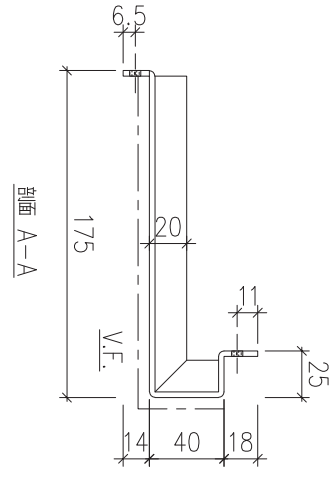

序號	物料編號	數量	安裝位置	樓層
01	T5-ALC-AP103	16	見派位圖	T5 FLAT A 17~25/F



名稱	天花鋁板加工圖	制圖	LHR	2022.2.19	修改			
材料	3mm厚鋁板 (3003H14)	復核	-	-	日期			
顏色	EC-DG-D334232-ZD1(閃粉古銅)	批準			圖號	J853-ALC-AP123		



美特鋁質 有限公司
MIDI Aluminium Fabricator Ltd.

工程號	J853	地盤	錦上路
-----	------	----	-----

送地盤

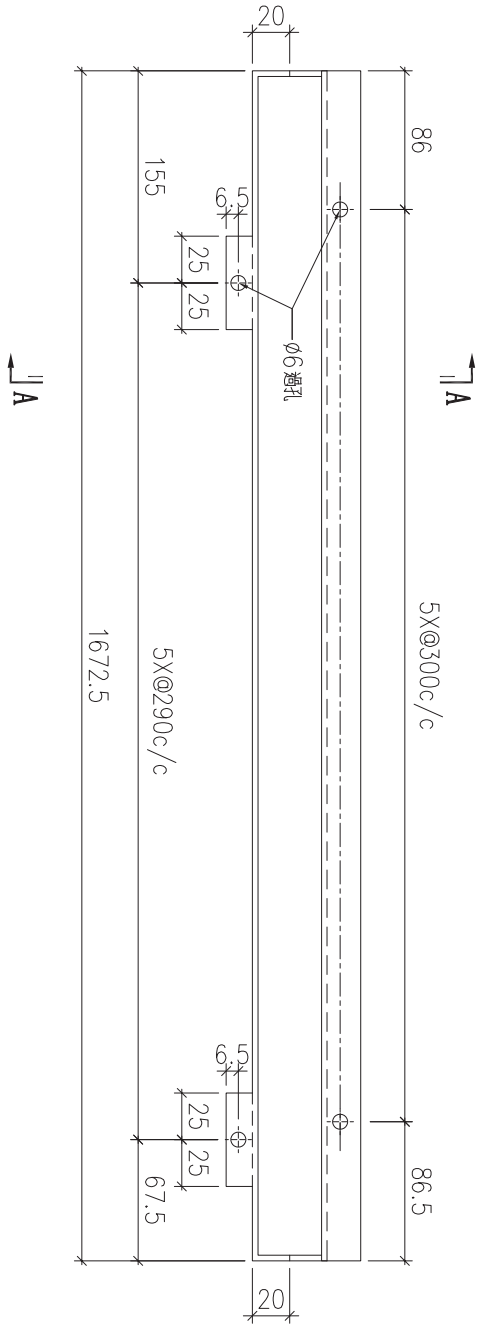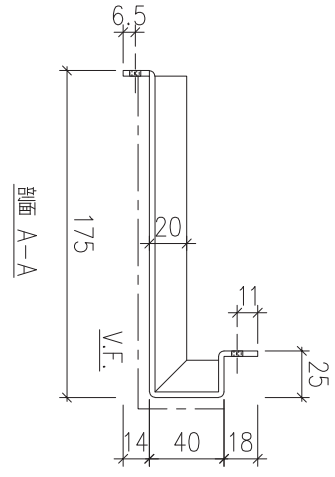

序號	物料編號	數量	安裝位置	樓層
01	T5-ALC-AP104	8	見派位圖	T5 FLAT A 17~25/F



名稱	天花鋁板加工圖	制圖	LHR	2022.2.19	修改		
材料	3mm厚鋁板 (3003H14)	復核	-	-	日期		
顏色	EC-DG-D334232-ZD1(閃粉古銅)	批準			圖號	J853-ALC-AP124	



美特鋁質 有限公司
MIDI Aluminium Fabricator Ltd.

工程號	J853	地盤	錦上路
-----	------	----	-----

送地盤

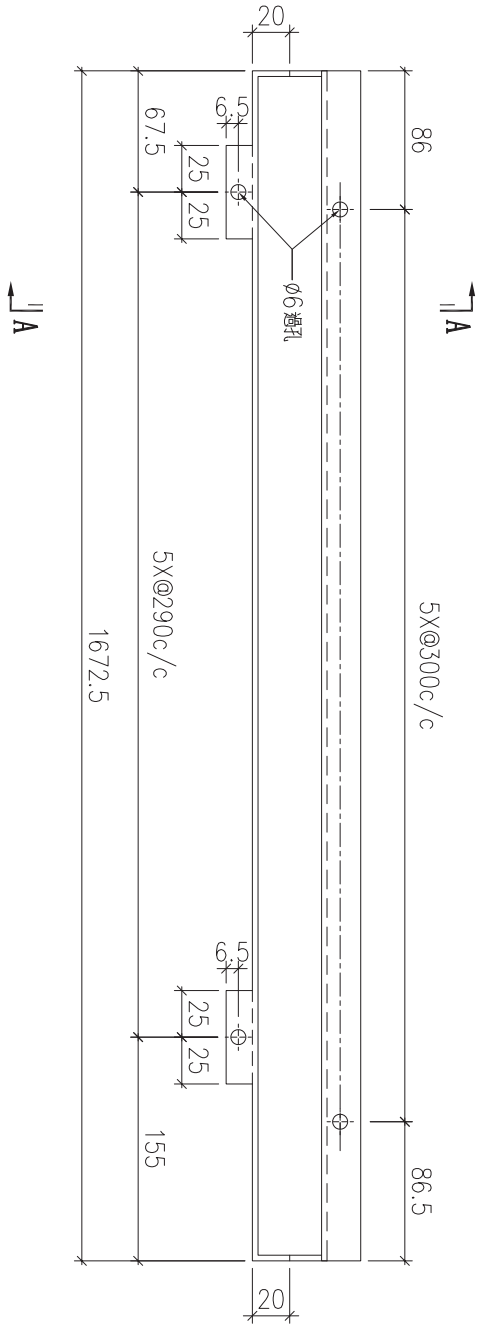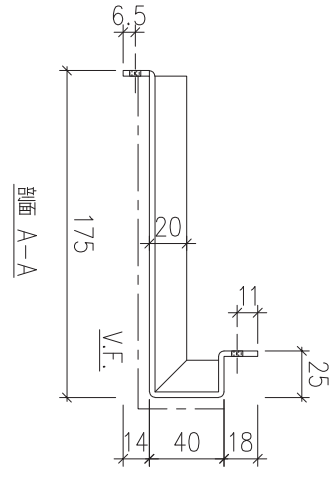

序號	物料編號	數量	安裝位置	樓層
01	T5-ALC-AP105	8	見派位圖	T5 FLAT A 17~25/F



名稱	天花鋁板加工圖	制圖	LHR	2022.2.19	修改			
材料	3mm厚鋁板 (3003H14)	復核	-	-	日期			
顏色	EC-DG-D334232-ZD1(閃粉古銅)	批準			圖號	J853-ALC-AP125		



美特鋁質 有限公司
MIDI Aluminium Fabricator Ltd.

工程號	J853	地盤	錦上路
-----	------	----	-----

送地盤

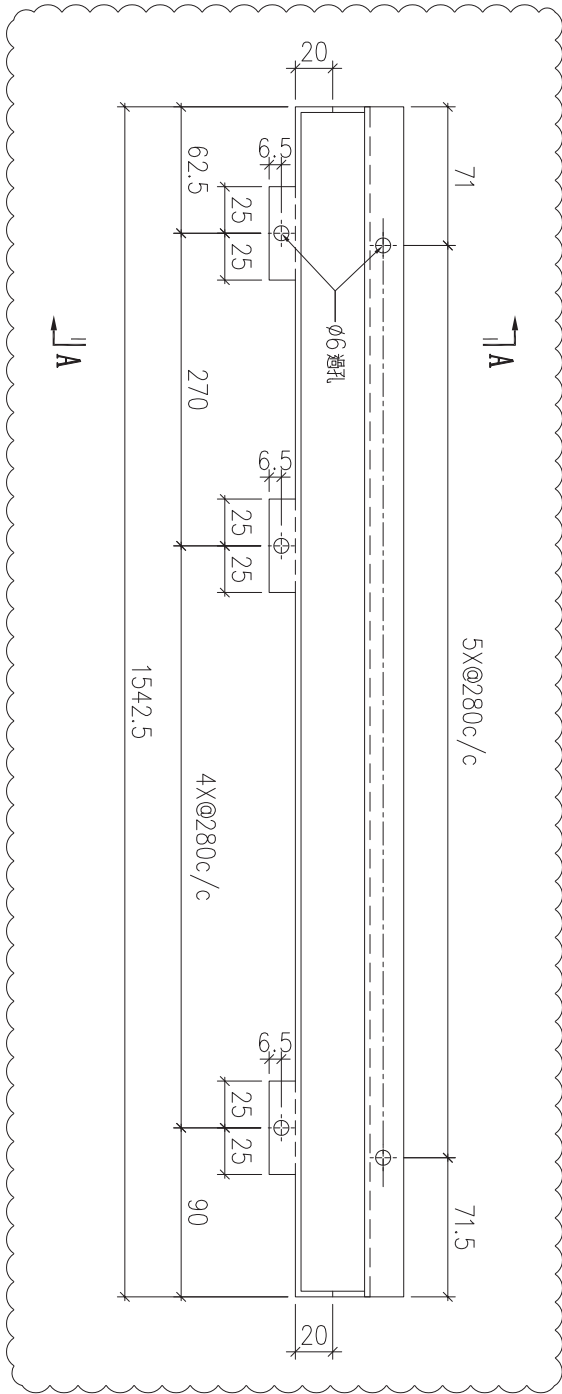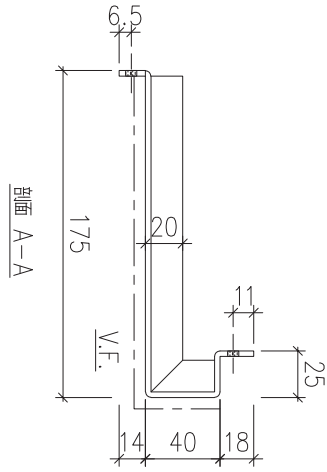

序號	物料編號	數量	安裝位置	樓層
01	T5-ALC-AP113	8	見派位圖	T5 FLAT B 18~26/F



名稱	天花鋁板加工圖	制圖	LHR	2022.2.19	修改	A	
材料	3mm厚鋁板 (3003H14)	復核	-	-	日期	2022.3.22	
顏色	EC-DG-D334232-ZD1(閃粉古銅)	批準			圖號	J853-ALC-AP126	



美特鋁質 有限公司
MIDI Aluminium Fabricator Ltd.

工程號	J853	地盤	錦上路
-----	------	----	-----

送地盤

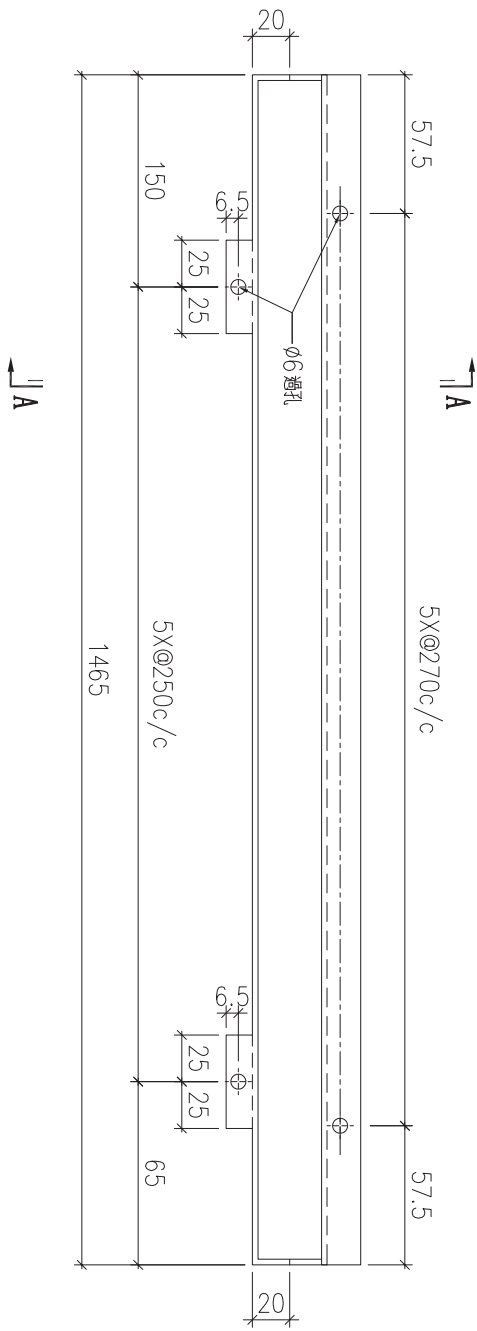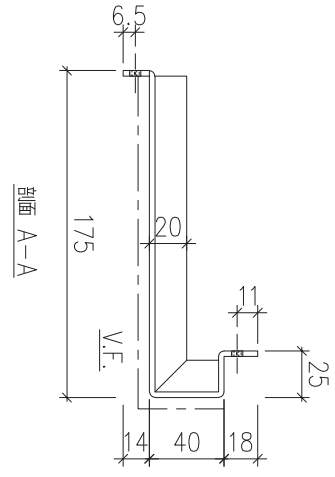

序號	物料編號	數量	安裝位置	樓層
01	T6-ALC-AP14	34	位位圖	T6 FLAT A 6~26/F



名稱	天花板鋁板加工圖	制圖	LHR	2022.2.19	修改		
材料	3mm厚鋁板 (3003H14)	復核	-	-	日期		
顏色	EC-DG-D334232-ZD1(閃粉古銅)	批準			圖號	J853-ALC-AP127	



美特鋁質 有限公司
MIDI Aluminium Fabricator Ltd.

工程號	J853	地盤	錦上路
-----	------	----	-----

送地盤

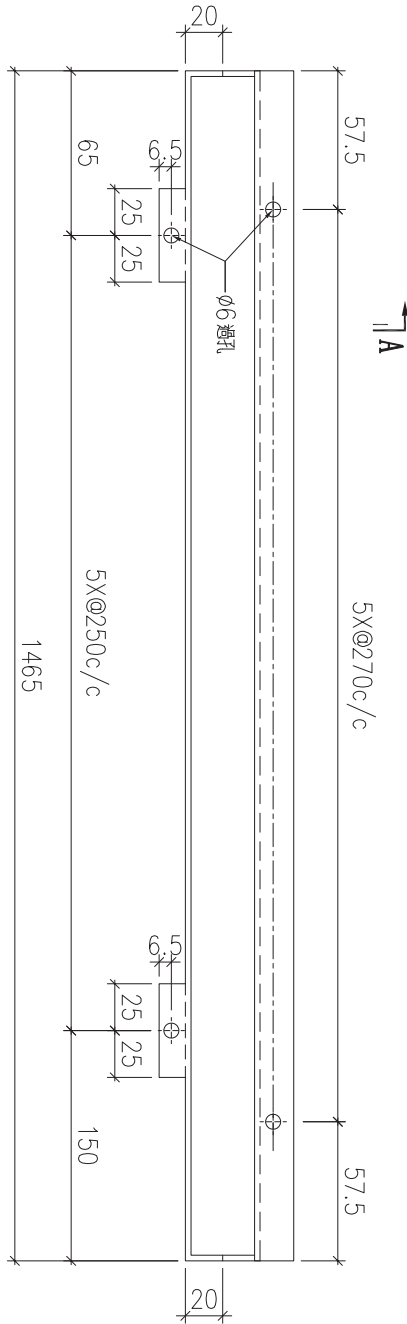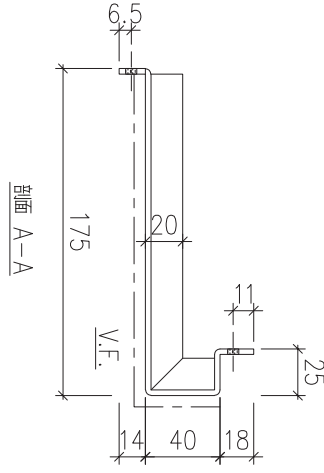

← A

序號	物料編號	數量	安裝位置	樓層
01	T6-ALC-AP23	34	派位圖	T6 FLAT B 6~26/F
02	T7-ALC-AP08	32	見派位圖	T7 FLAT A 8~26/F



名稱	天花鋁板加工圖	制圖	LHR	2022.2.19	修改		
材料	3mm厚鋁板 (3003H14)	復核	-	-	日期		
顏色	EC-DG-D334232-ZD1(閃粉古銅)	批準			圖號	J853-ALC-AP128	



美特鋁質 有限公司
MIDI Aluminium Fabricator Ltd.

工程號	J853	地盤	錦上路
-----	------	----	-----

送地盤

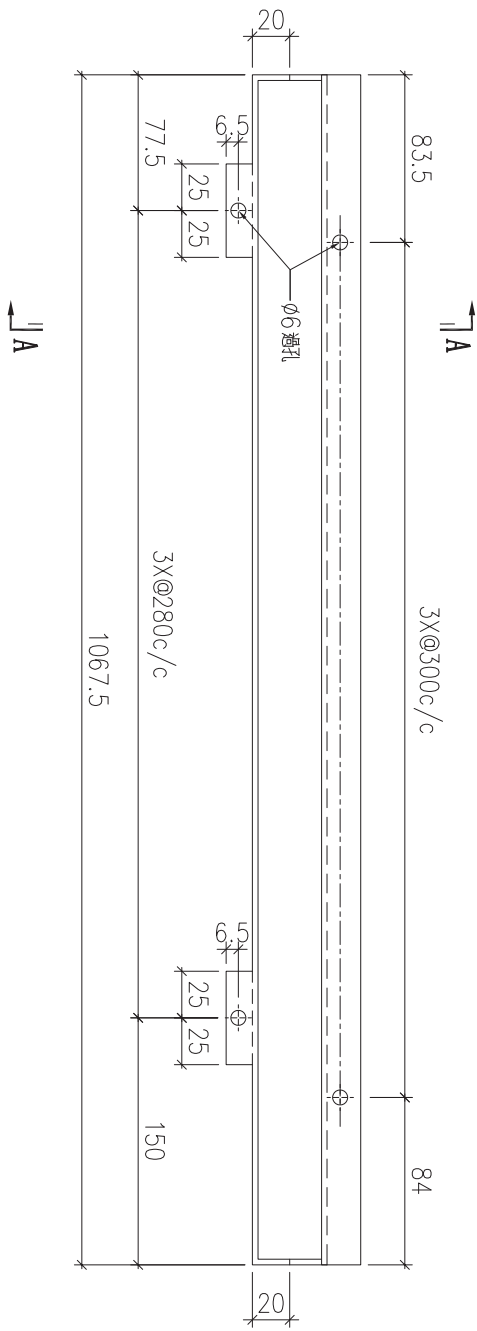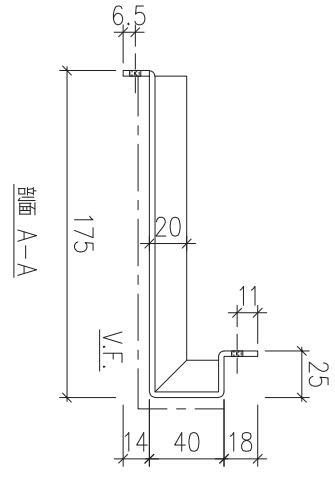

序號	物料編號	數量	安裝位置	樓層
01	T6-ALC-AP49	26	見派位圖	T6 FLAT C&D 11~26/F



名稱	天花鋁板加工圖	制圖	LHR	2022.2.19	修改		
材料	3mm厚鋁板 (3003H14)	復核	-	-	日期		
顏色	EC-DG-D334232-ZD1 (閃粉古銅)	批準			圖號	J853-ALC-AP129	



美特鋁質 有限公司
MIDI Aluminium Fabricator Ltd.

工程號	J853	地盤	錦上路
-----	------	----	-----

送地盤

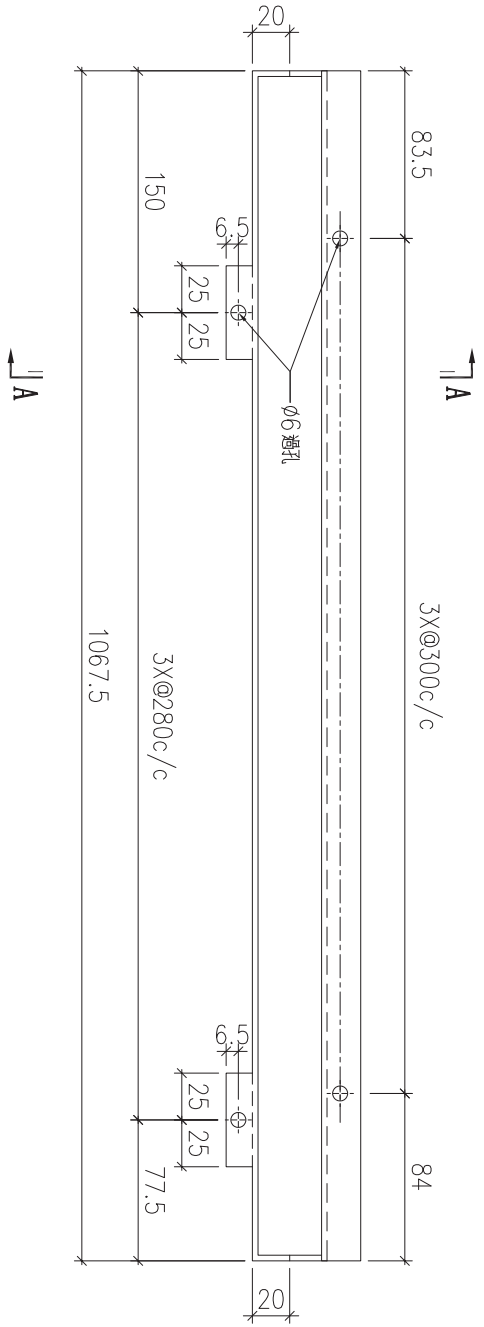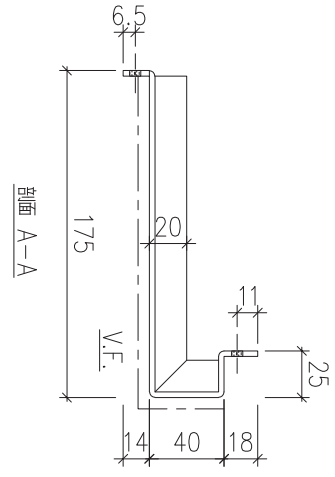

序號	物料編號	數量	安裝位置	樓層
01	T6-ALC-AP50	26	見派位圖	T6 FLAT C&D 11~26/F



名稱	天花鋁板加工圖	制圖	LHR	2022.2.19	修改			
材料	3mm厚鋁板 (3003H14)	復核	-	-	日期			
顏色	EC-DG-D334232-ZD1(閃粉古銅)	批準			圖號	J853-ALC-AP130		



美特鋁質 有限公司
MIDI Aluminium Fabricator Ltd.

工程號	J853	地盤	錦上路
-----	------	----	-----

送地盤

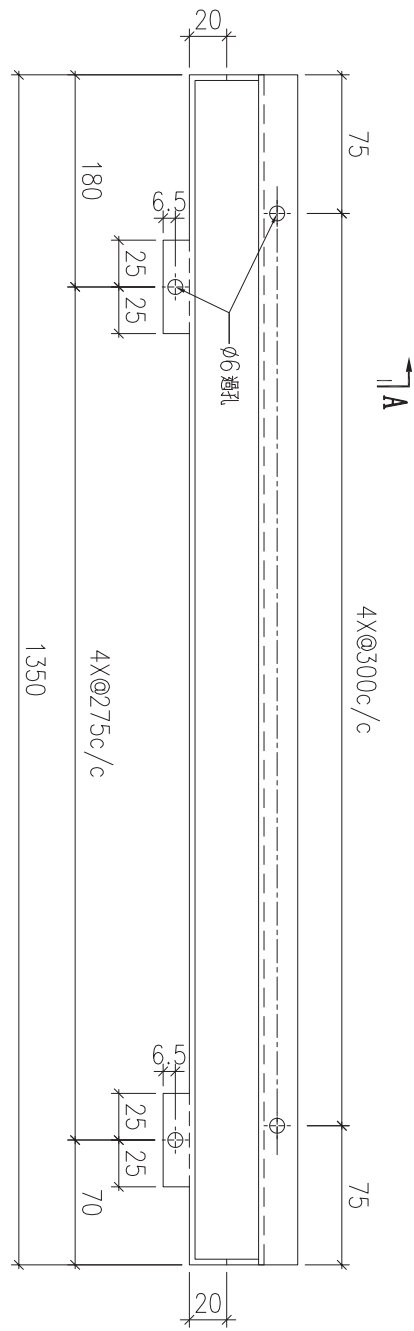
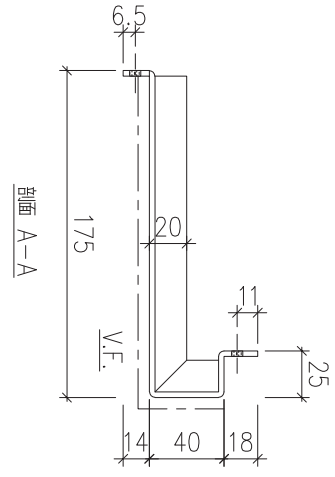


序號	物料編號	數量	安裝位置	樓層
01	T7-ALC-AP27	30	見派位圖	T7 FLAT B 8~25/F

名稱	天花鋁板加工圖	制圖	LHR	2022.2.19	修改	A		
材料	3mm厚鋁板 (3003H14)	復核	-	-	日期	2022.3.20		
顏色	EC-DG-D334232-ZD1(閃粉古銅)	批準			圖號	J853-ALC-AP131		



工程號	J853	地盤	錦上路
-----	------	----	-----

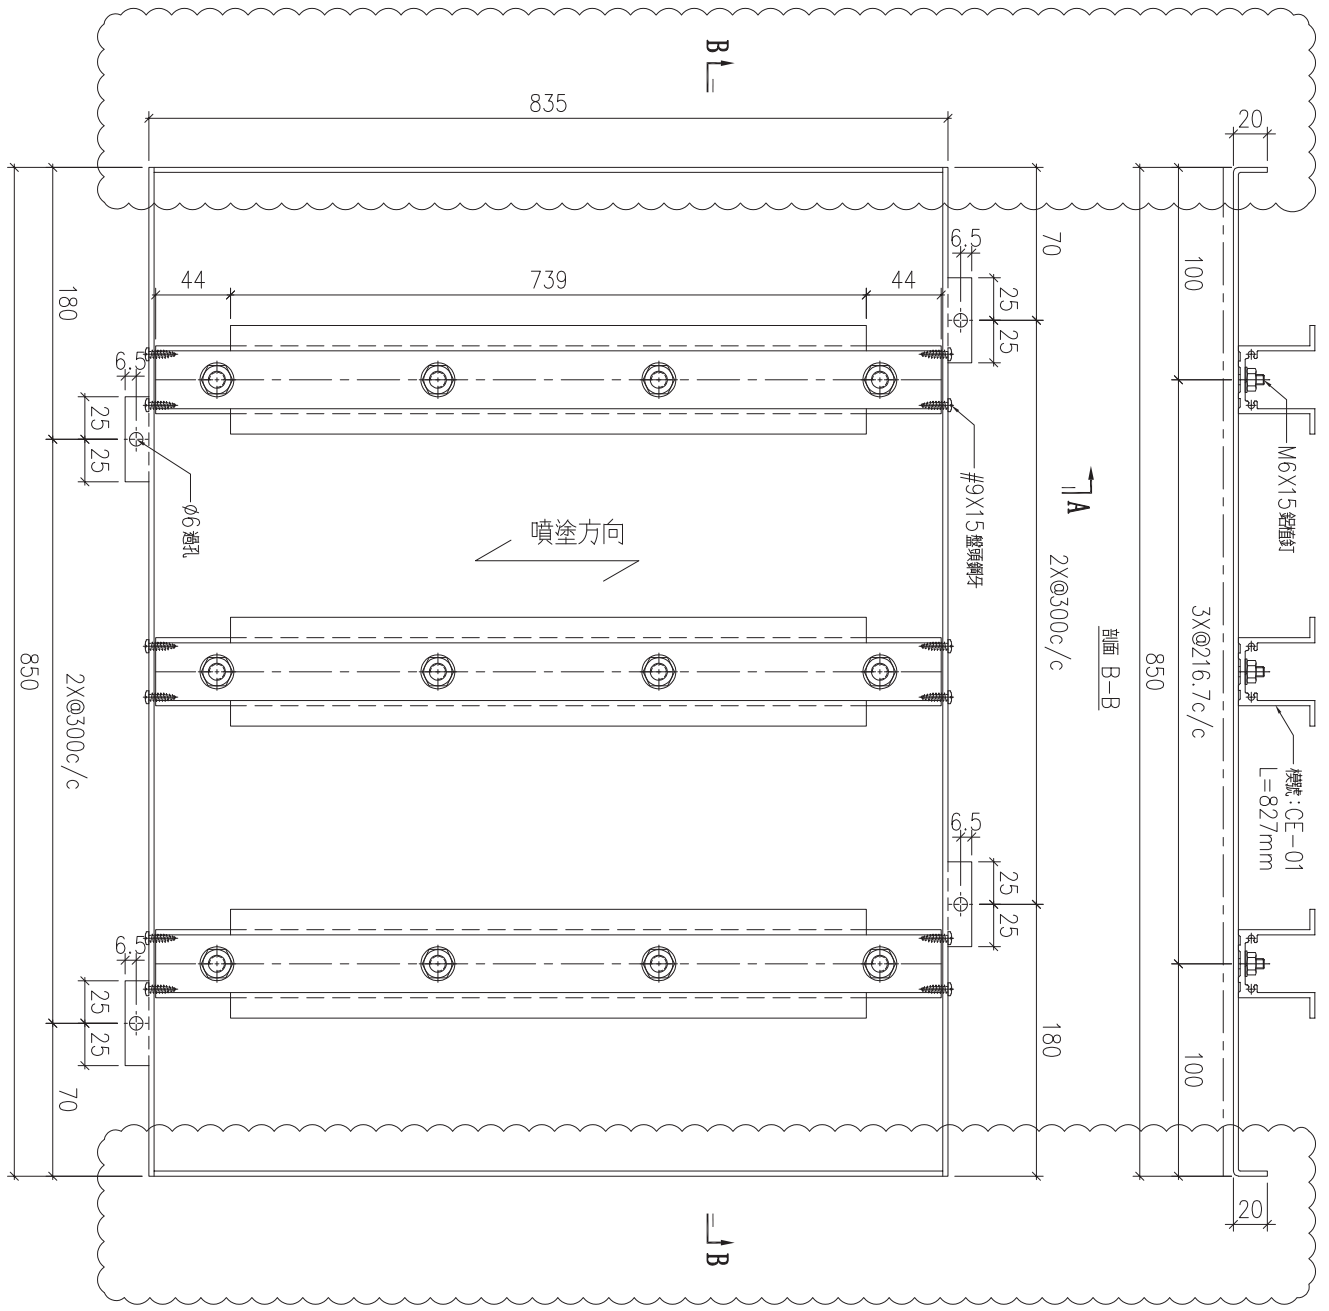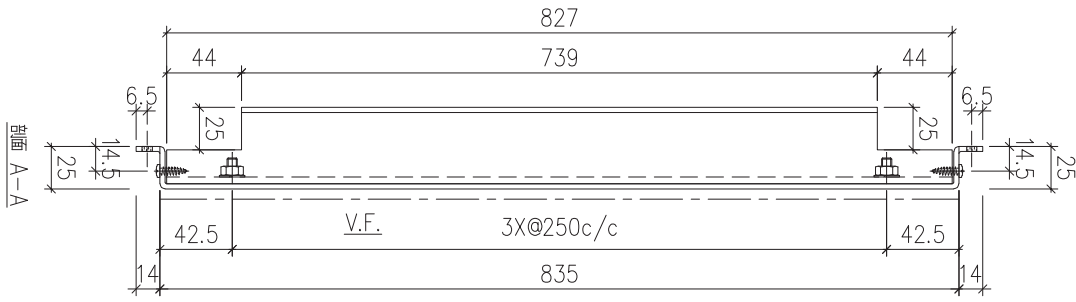



序號	物料編號	數量	安裝位置	樓層
01	T5-ALC-AP05	10	見派位圖	T5 FLAT A 6~17/F

名稱	天花鋁板加工圖	制圖	LHR	2022.2.19	修改	A	B
材料	3mm厚鋁板 (3003H14)	復核	-	-	日期	2022.3.21	2022.5.25
顏色	ECW3D993332s-ZD1(素色白色)	批準			圖號	J853-ALC-AP132	



美特鋁質 有限公司
MIDI Aluminium Fabricator Ltd.

工程號	J853	地盤	錦上路
-----	------	----	-----

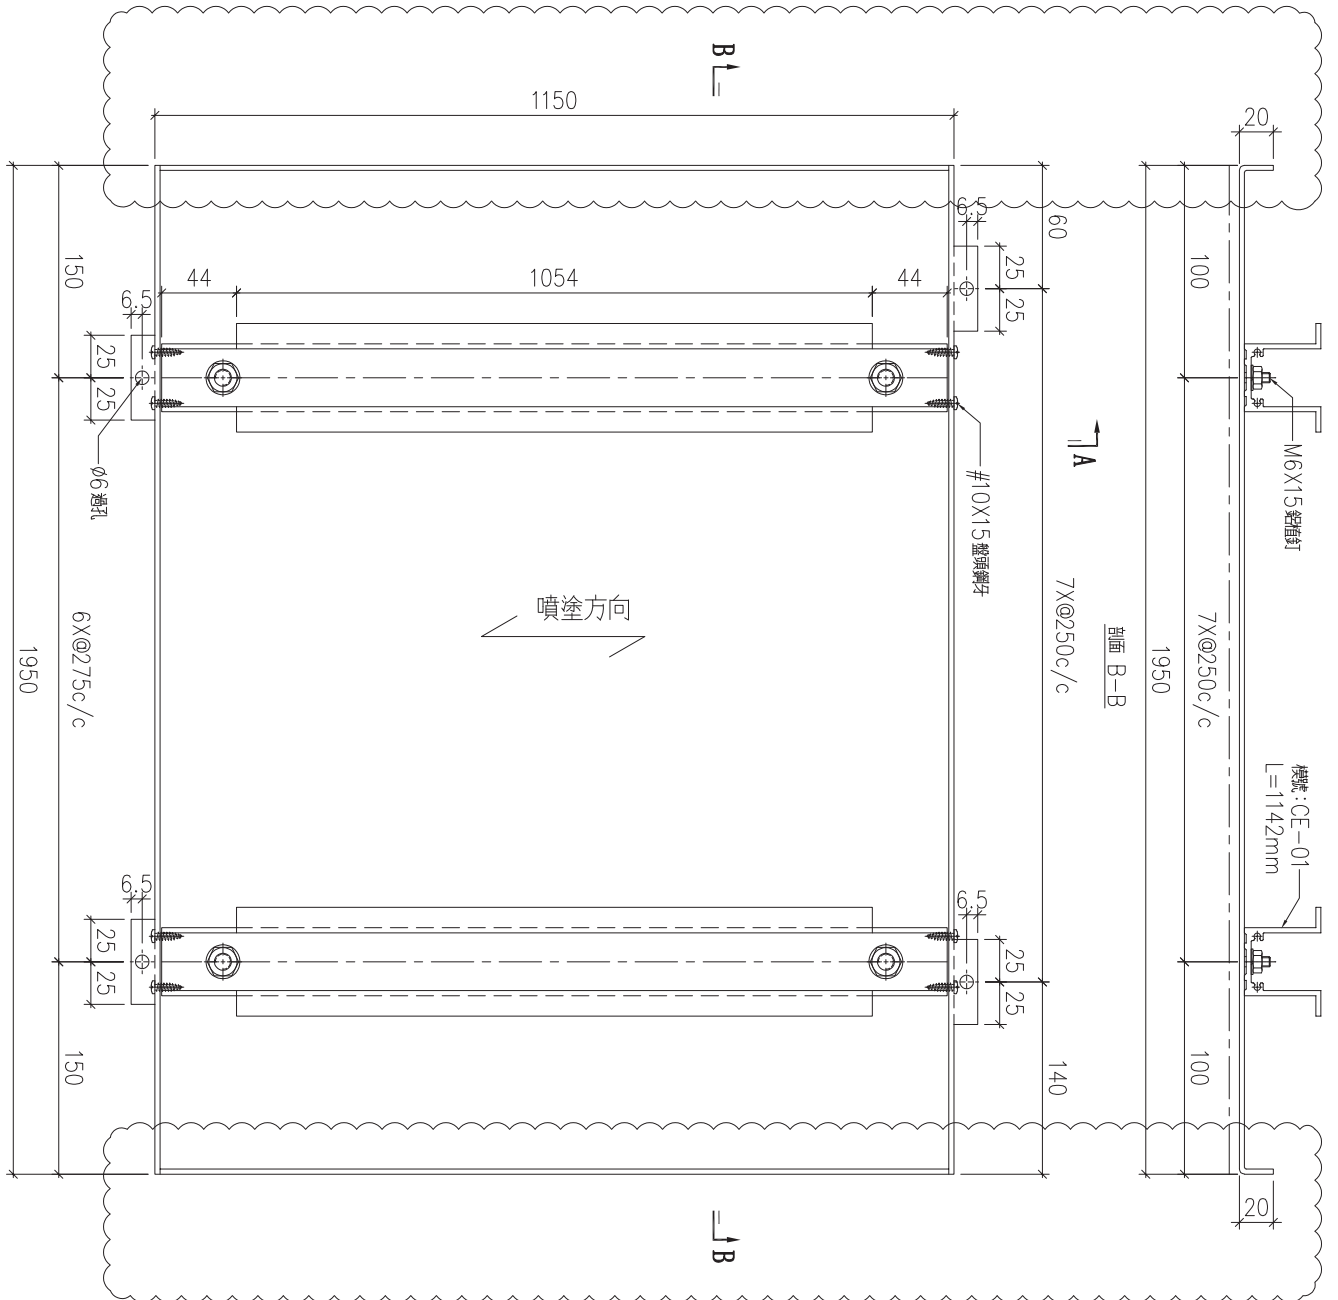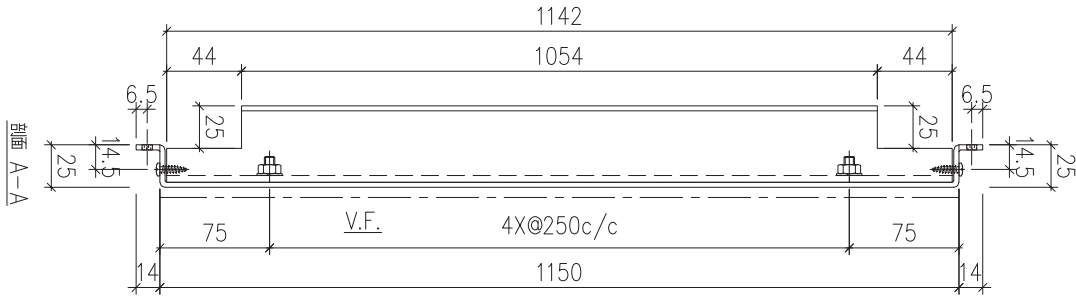



序號	物料編號	數量	安裝位置	樓層
01	T5-ALC-AP12	9	見派位圖	T5 FLAT A 6~16/F
02	T5-ALC-AP31	3	見派位圖	T5 FLAT C 12~16/F

名稱	天花鋁板加工圖	制圖	LHR	2022.2.19	修改	A	B
材料	3mm厚鋁板 (3003H14)	復核	-	-	日期	2022.3.22	2022.5.25
顏色	ECW3D993332S-ZD1(素色白色)	批準			圖號	J853-ALC-AP133	



美特鋁質 有限公司
MIDI Aluminium Fabricator Ltd.

工程號	J853	地盤	錦上路
-----	------	----	-----

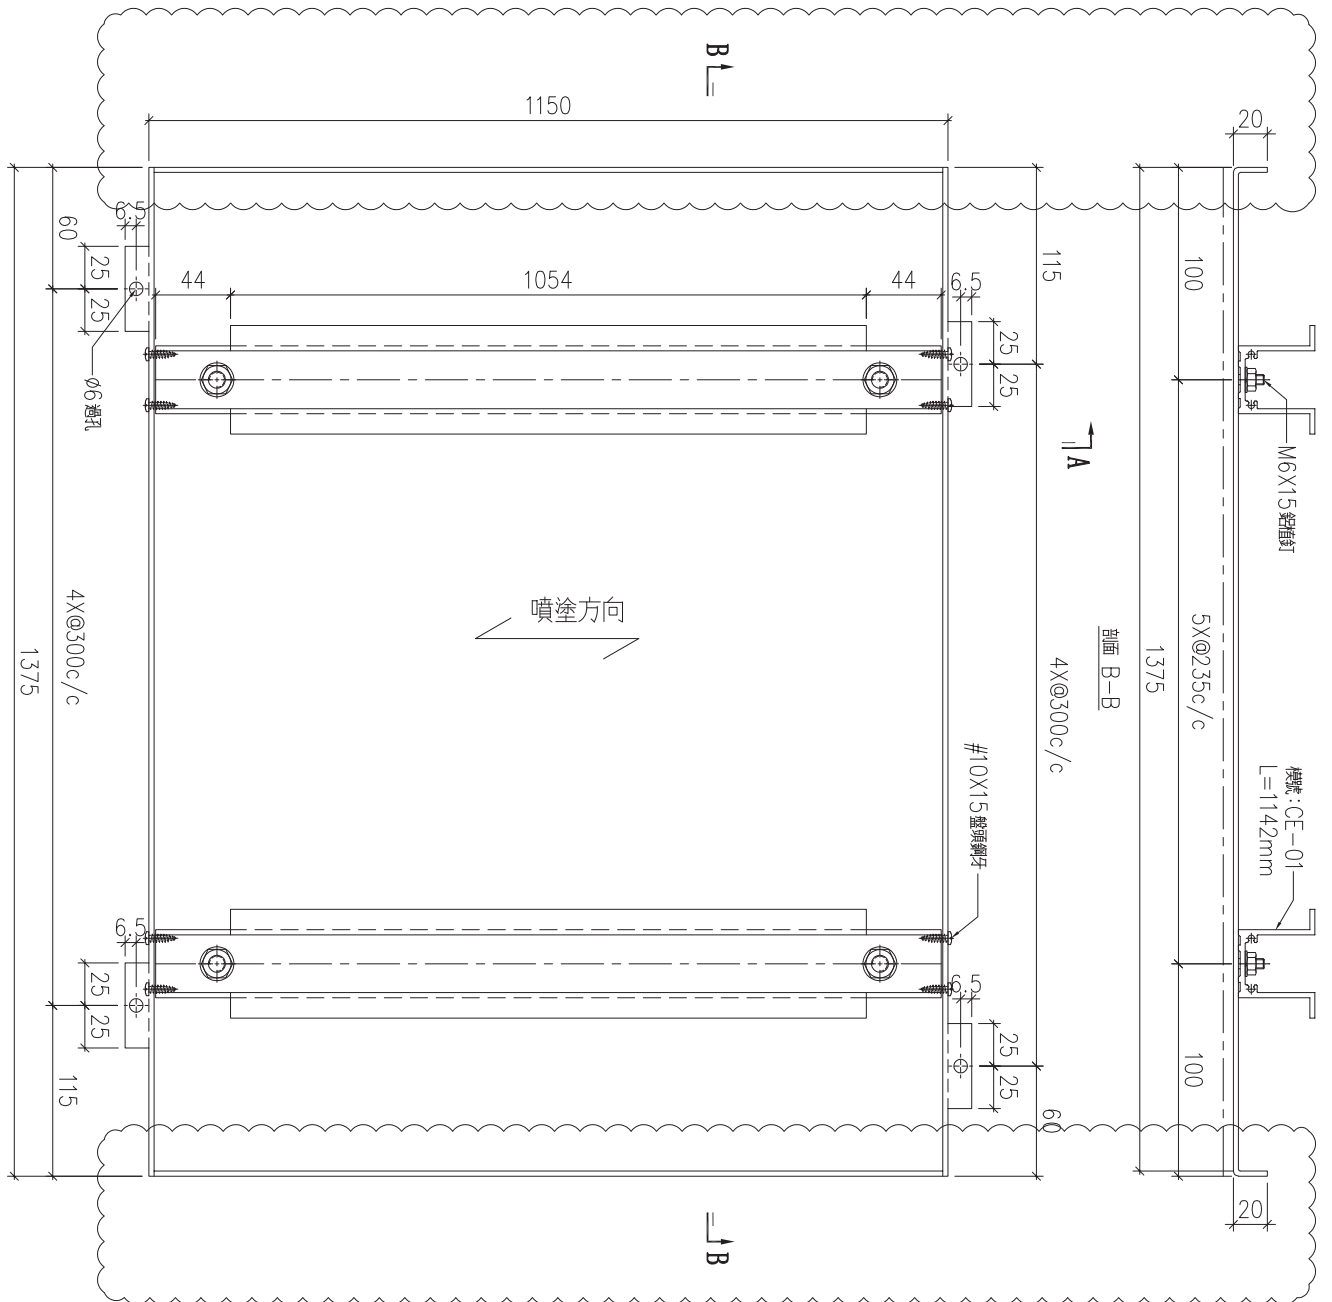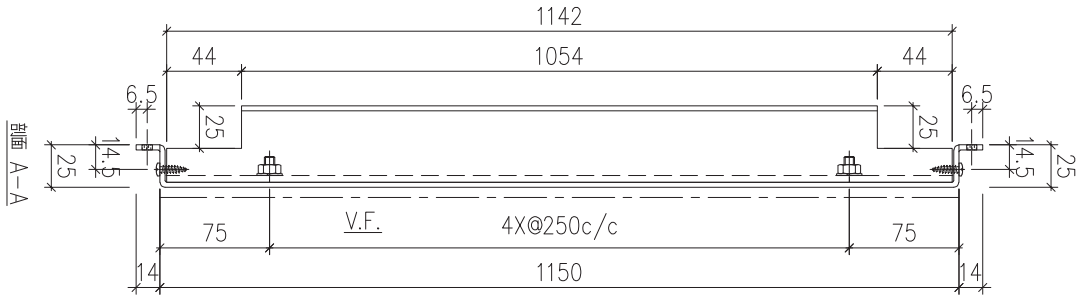




序號	物料編號	數量	安裝位置	樓層
01	T5-ALC-AP18	9	見派位圖	T5 FLAT A 6~16/F

名稱	天花鋁板加工圖	制圖	LHR	2022.2.19	修改	A
材料	3mm厚鋁板 (3003H14)	復核	-	-	日期	2022.5.25
顏色	ECW3D993332S-ZD1(素色白色)	批準			圖號	J853-ALC-AP134



美特鋁質 有限公司
MIDI Aluminium Fabricator Ltd.

工程號	J853	地盤	錦上路
-----	------	----	-----

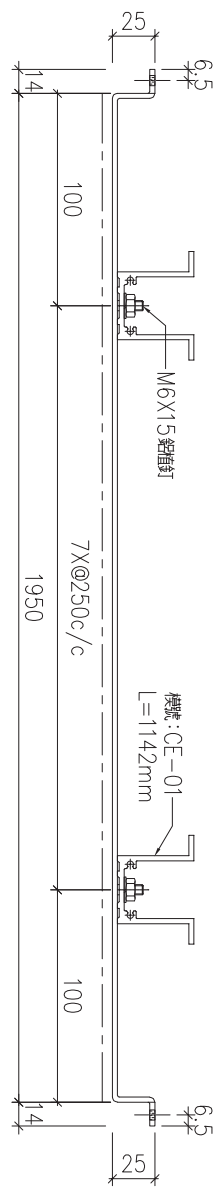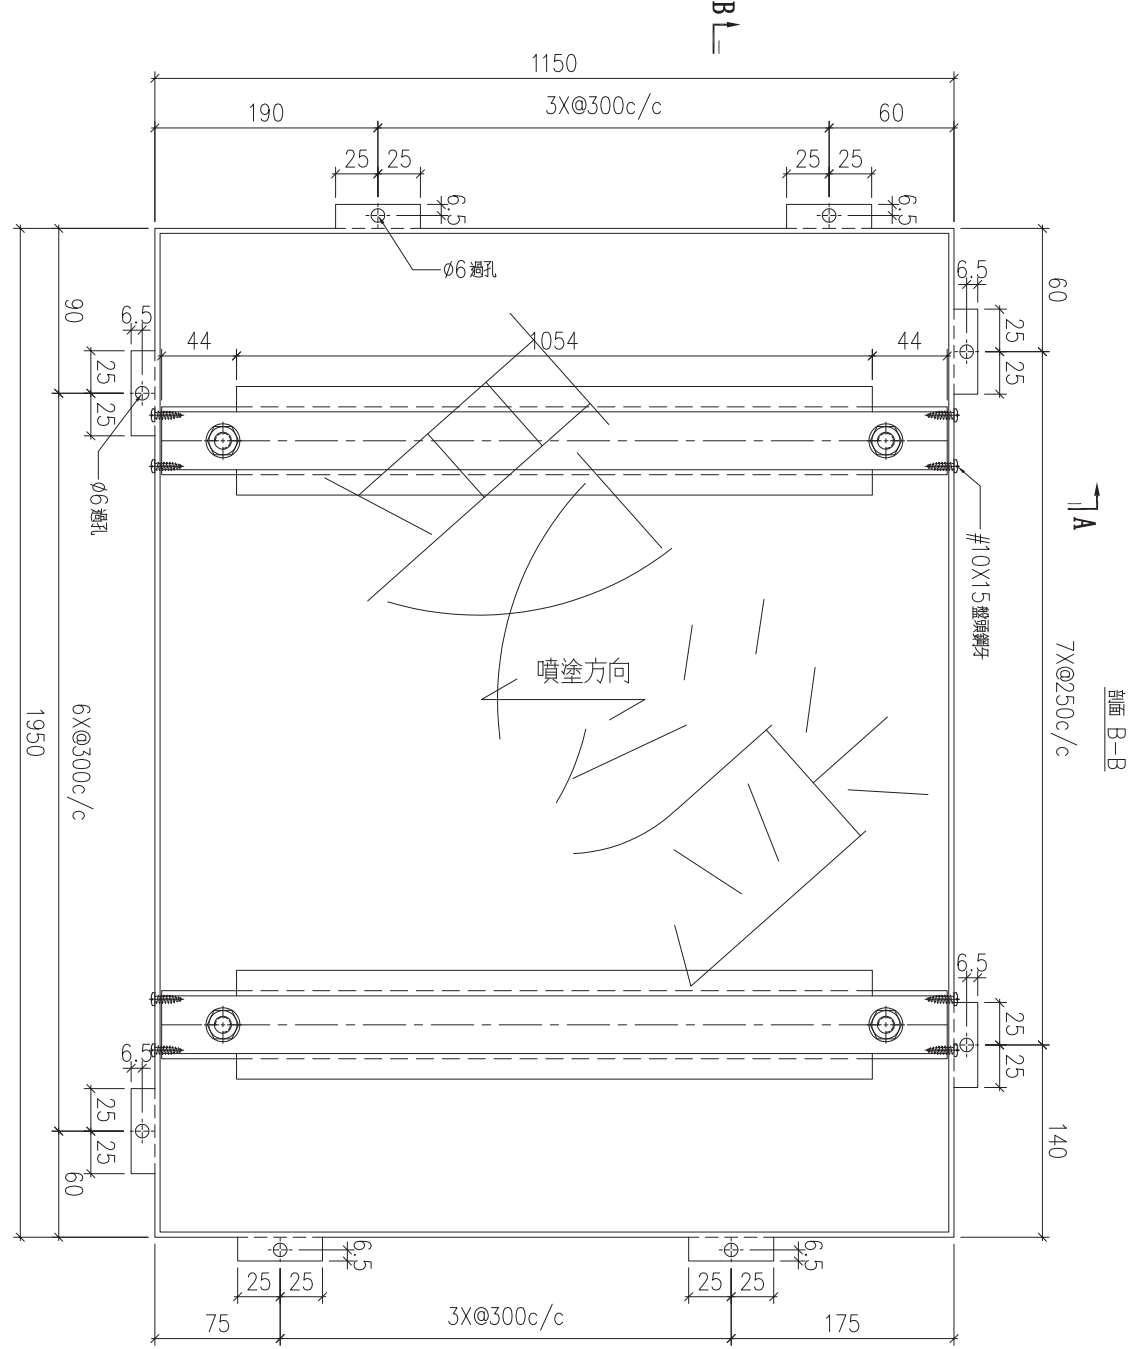
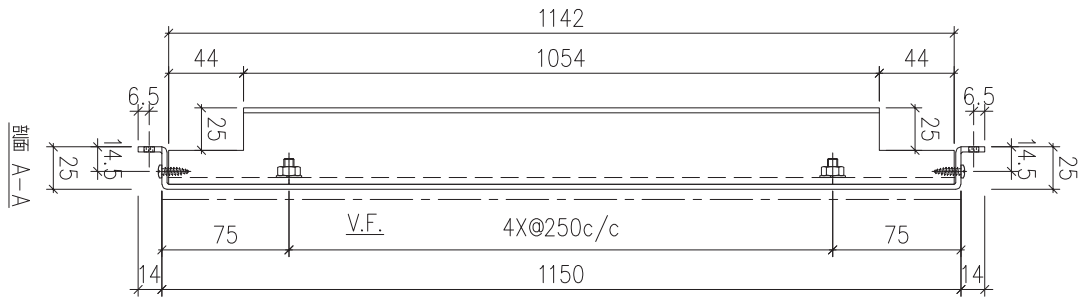


序號	物料編號	數量	安裝位置	樓層
01	T5-ALC-AP31	3	見詳位圖	T5 FLAT C 12~16/F

名稱	天花鋁板加工圖	制圖	LHR	2022.2.19	修改		
材料	3mm厚鋁板 (3003H14)	復核	-	-	日期		
顏色	ECW3D993332S-ZD1(素色白色)	批準			圖號	J853-ALC-AP136	



工程號	J853	地盤	錦上路
-----	------	----	-----

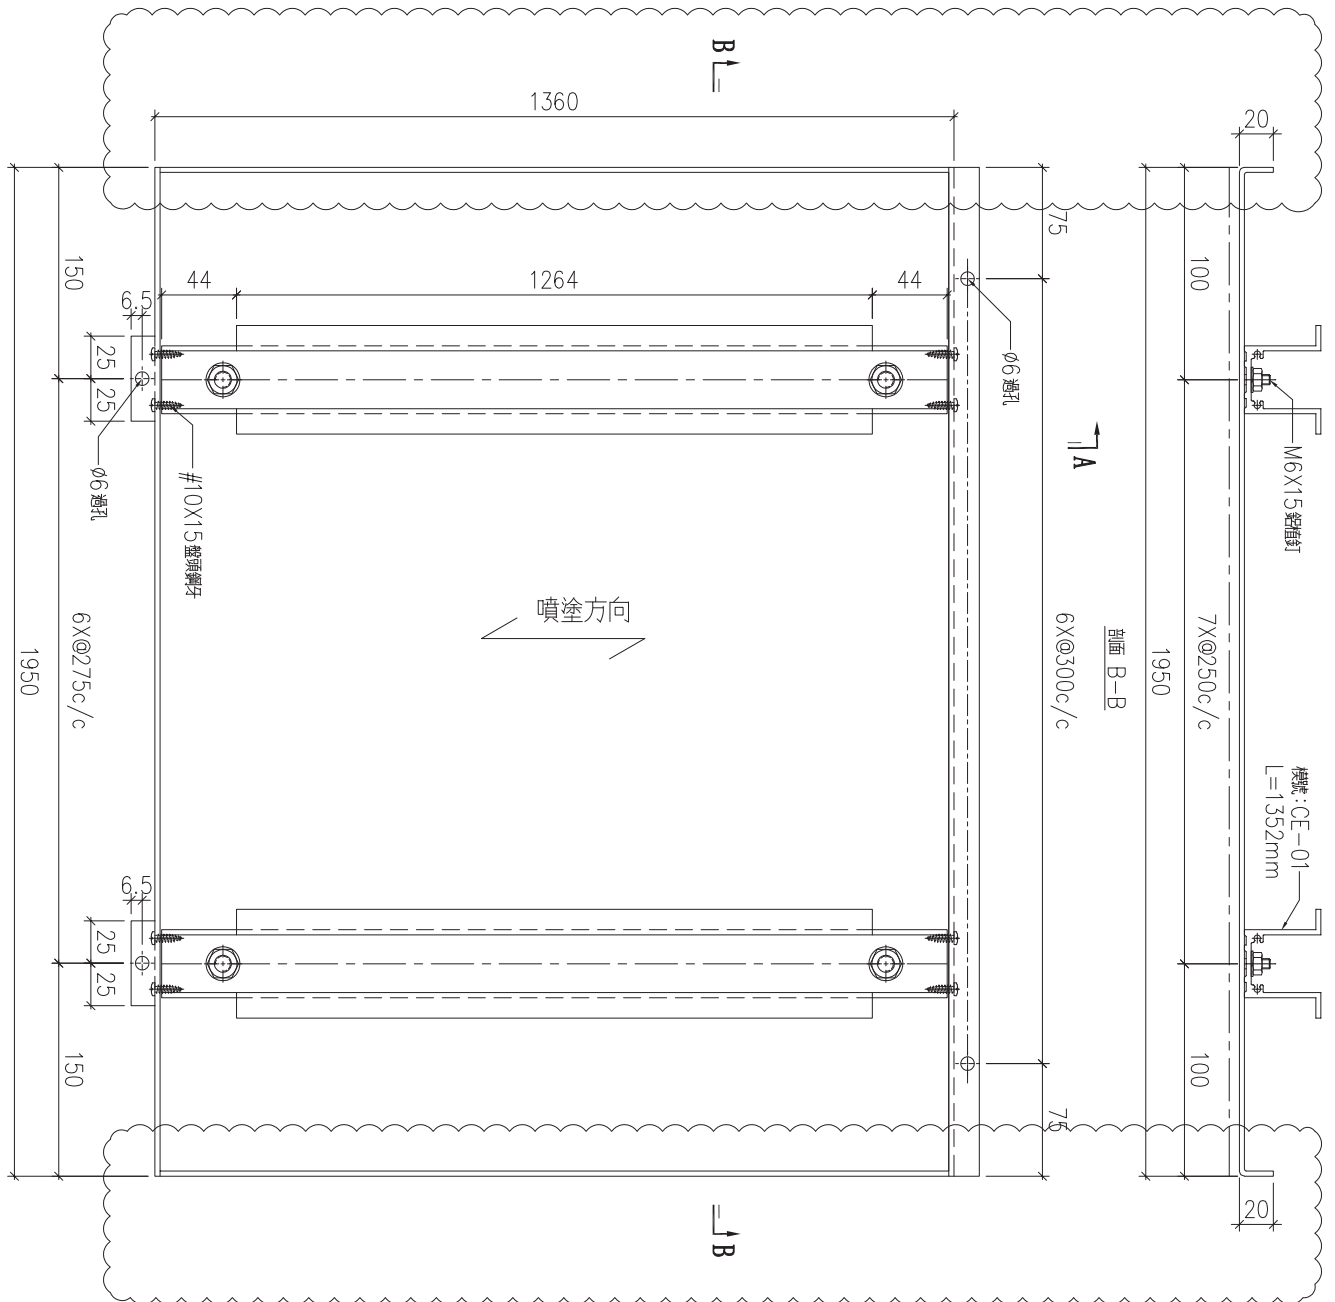
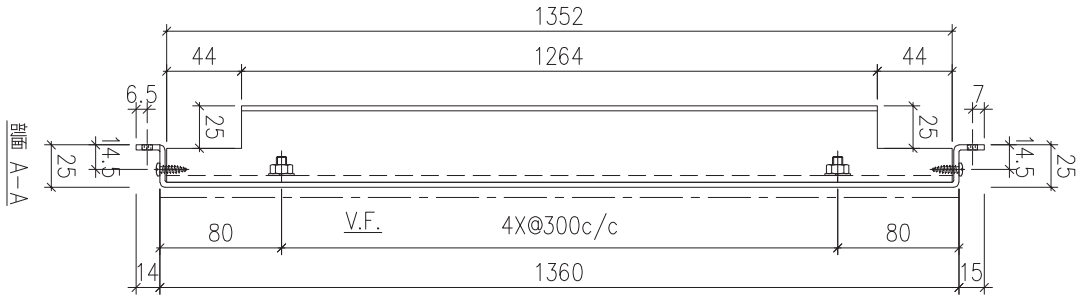


序號	物料編號	數量	安裝位置	樓層
01	T5-ALC-AP35	1	見派位圖	T5 FLAT C 11/F

名稱	天花鋁板加工圖	制圖	LHR	2022.2.19	修改	A	B
材料	3mm厚鋁板 (3003H14)	復核	-	-	日期	2022.3.22	2022.5.25
顏色	ECW3D993332S-ZD1(素色白色)	批準			圖號	J853-ALC-AP137	



工程號	J853	地盤	錦上路
-----	------	----	-----

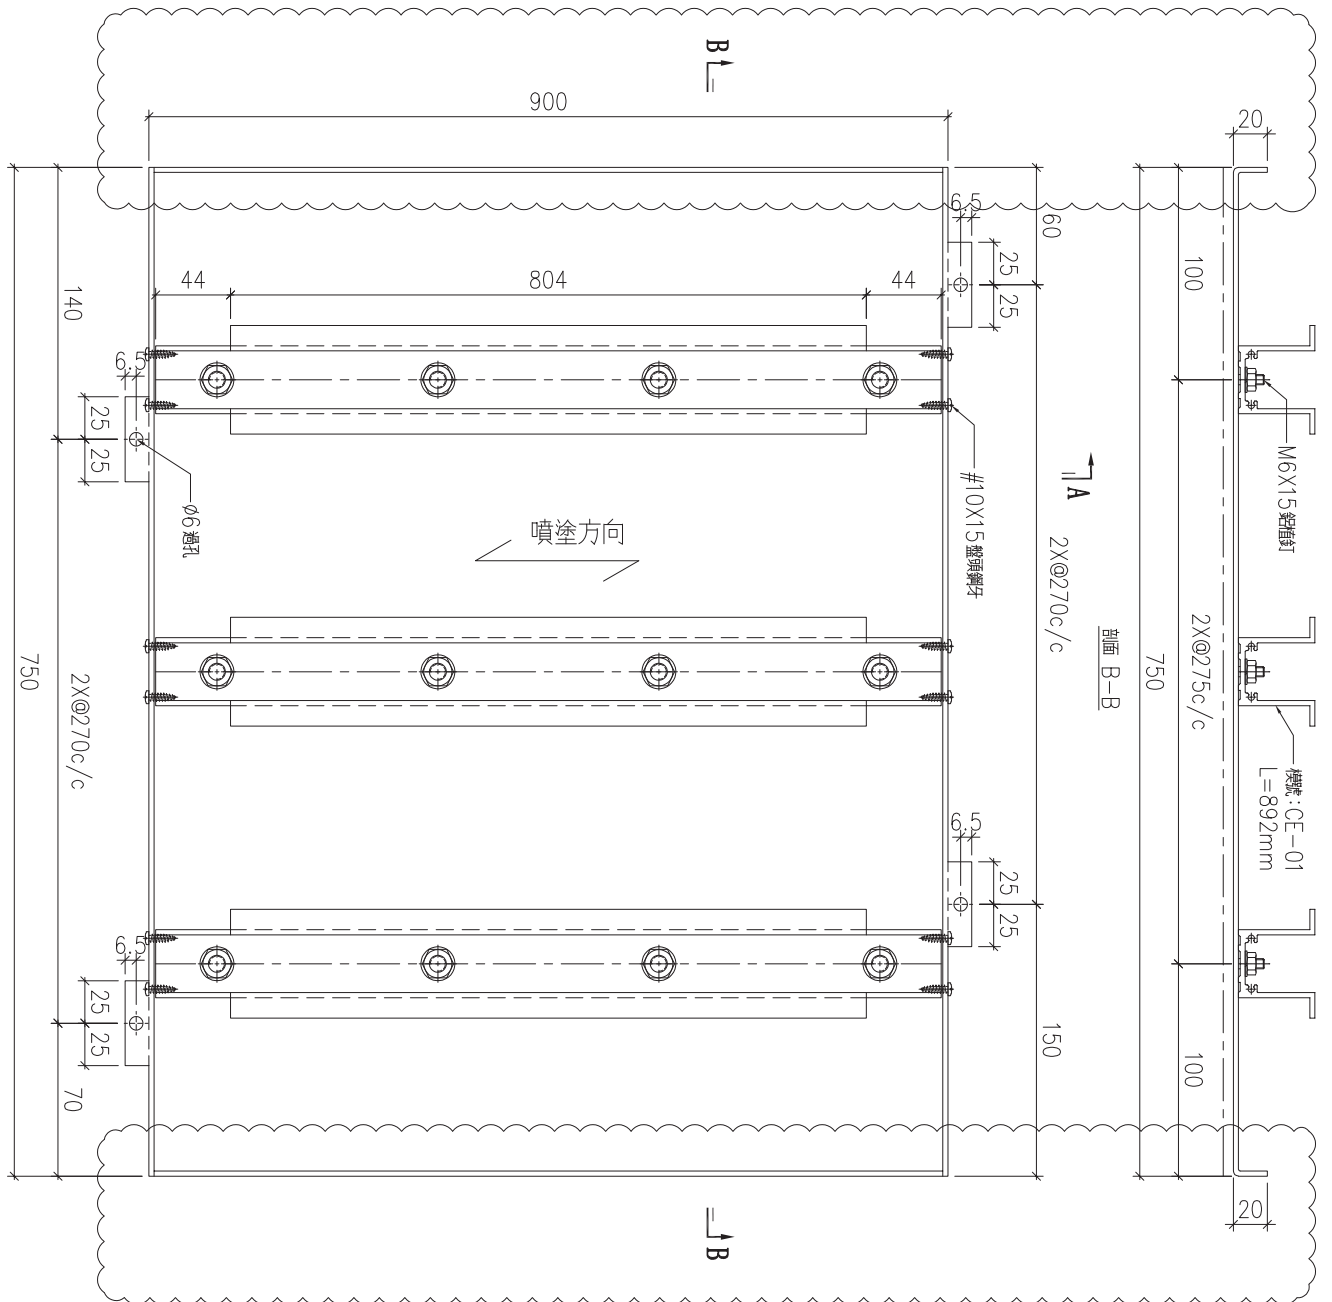
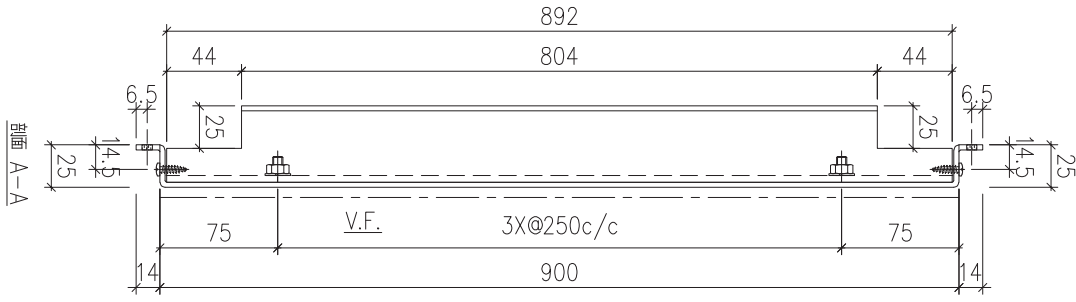


序號	物料編號	數量	安裝位置	樓層
01	T5-ALC-AP38	11	見派位圖	T5 FLAT D 12~25/F

名稱	天花鋁板加工圖	制圖	LHR	2022.2.19	修改	A	B
材料	3mm厚鋁板 (3003H14)	復核	-	-	日期	2022.3.20	2022.5.25
顏色	ECW3D993332S-ZD1(素色白色)	批準			圖號	J853-ALC-AP138	



工程號	J853	地盤	錦上路
-----	------	----	-----

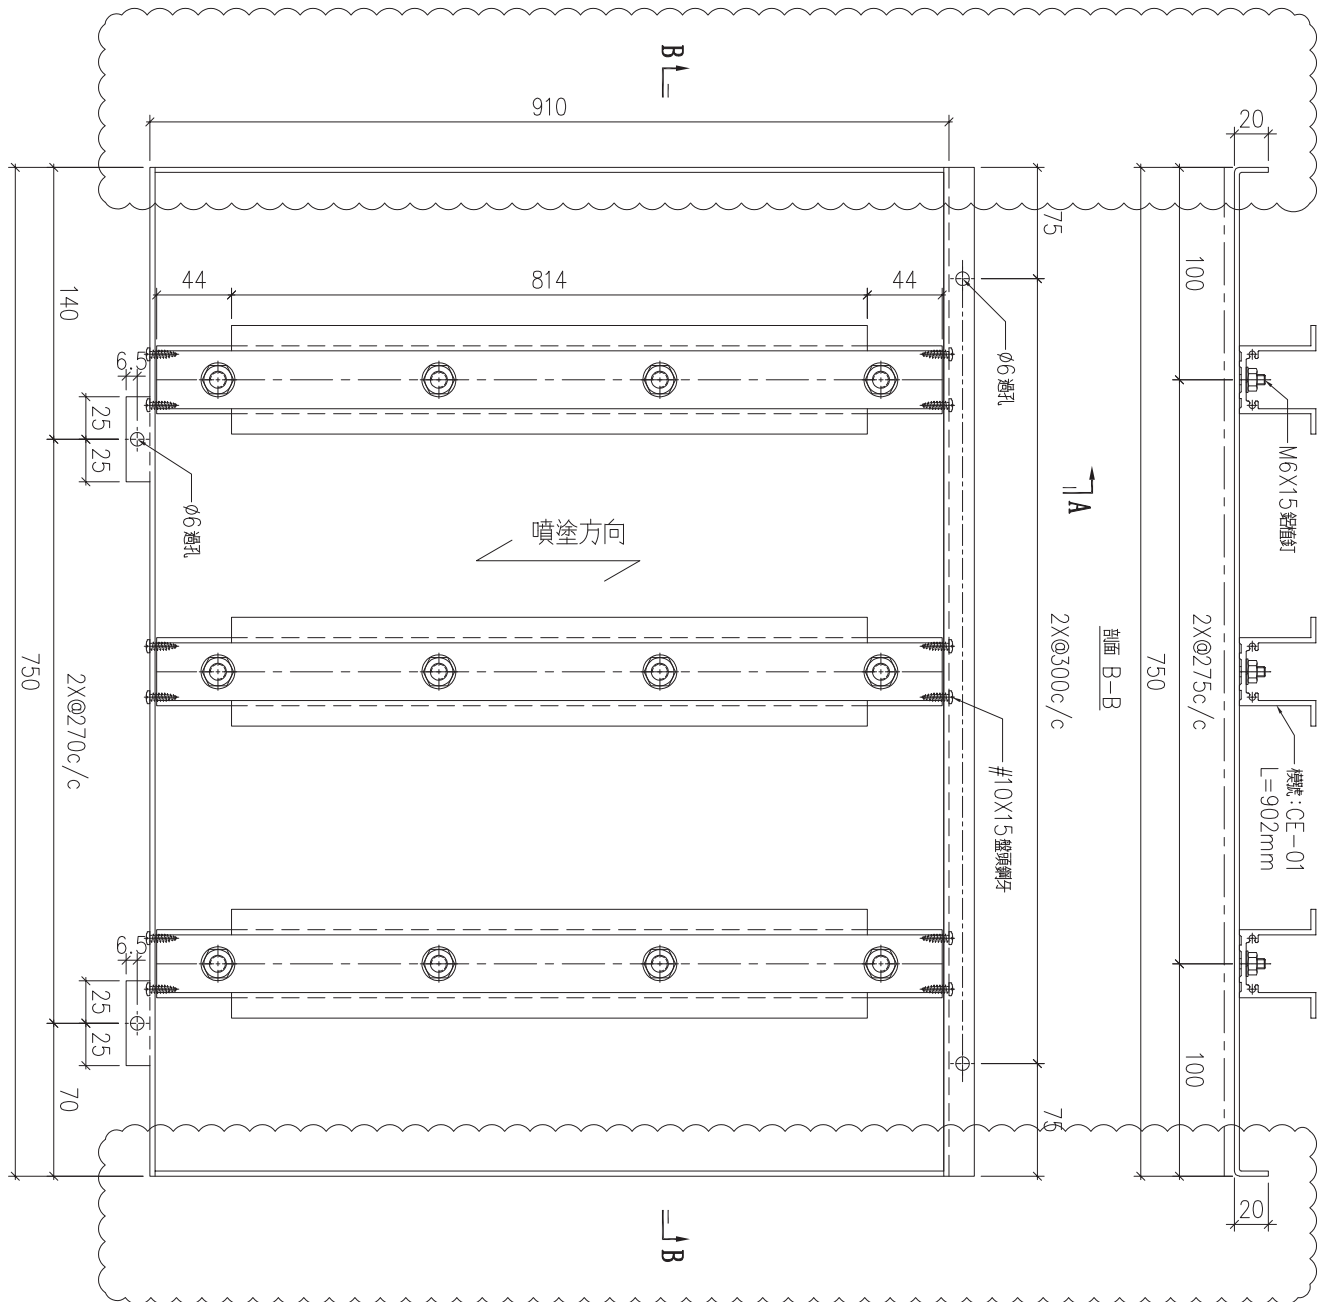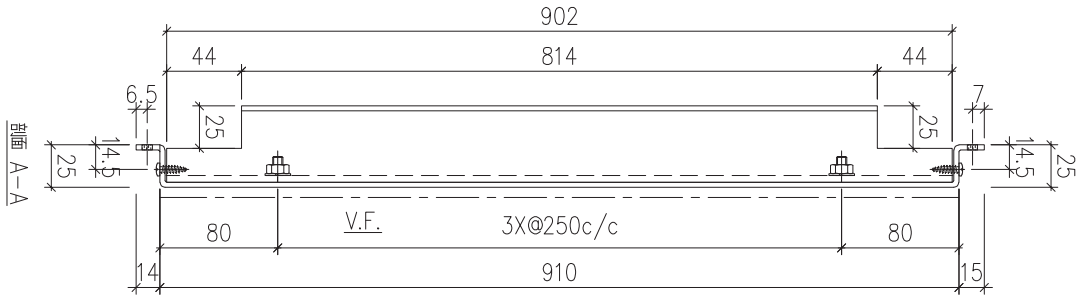




序號	物料編號	數量	安裝位置	樓層
01	T5-ALC-AP41	1	見派位圖	T5 FLAT D 11/F

名稱	天花鋁板加工圖	制圖	LHR	2022.2.19	修改	A	B
材料	3mm厚鋁板 (3003H14)	復核	-	-	日期	2022.3.20	2022.5.25
顏色	ECW3D993332S-ZD1(素色白色)	批準			圖號	J853-ALC-AP139	



美特鋁質 有限公司
MIDI Aluminium Fabricator Ltd.

工程號	J853	地盤	錦上路
-----	------	----	-----

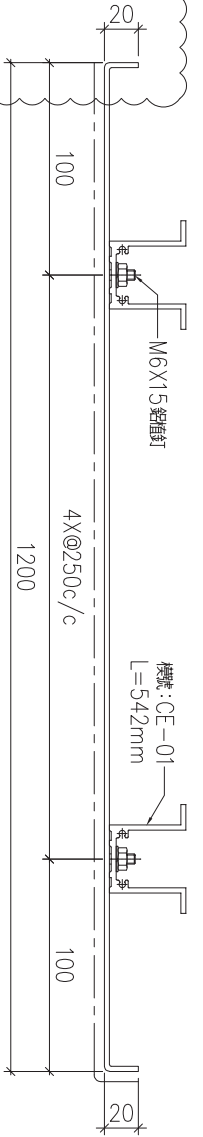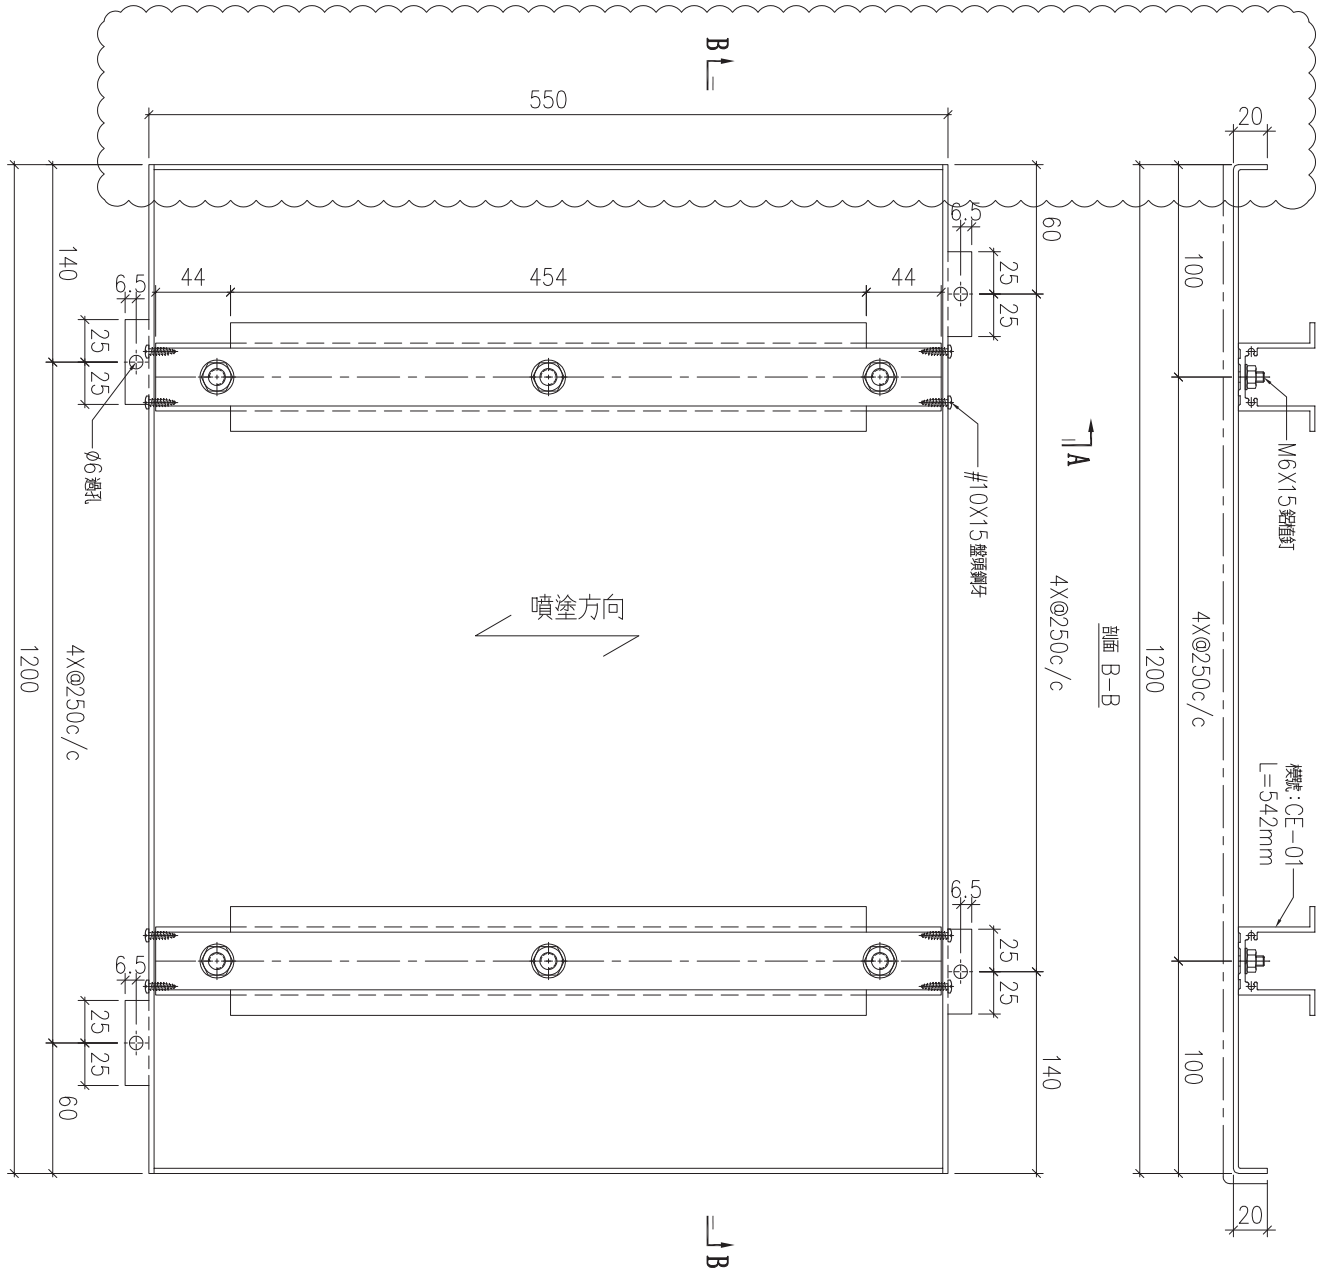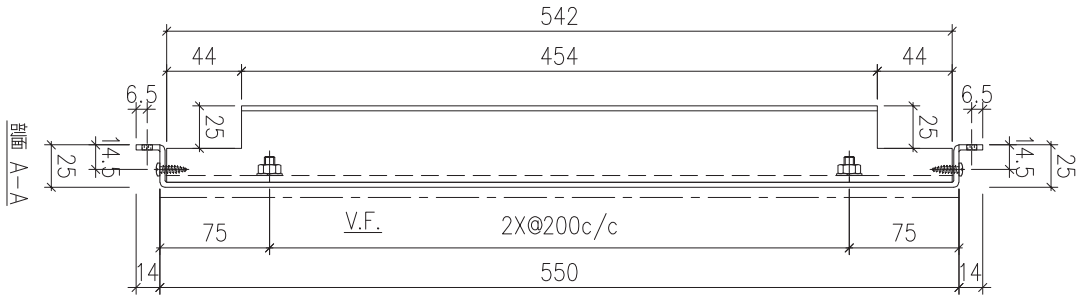




序號	物料編號	數量	安裝位置	樓層
01	T5-ALC-AP45	4	見派位圖	T5 FLAT D 12~17/F

名稱	天花鋁板加工圖	制圖	LHR	2022.2.19	修改	A		
材料	3mm厚鋁板 (3003H14)	復核	-	-	日期	2022.5.25		
顏色	ECW3D993332S-ZD1(素色白色)	批準			圖號	J853-ALC-AP140		



美特鋁質 有限公司
MIDI Aluminium Fabricator Ltd.

工程號	J853	地盤	錦上路
-----	------	----	-----

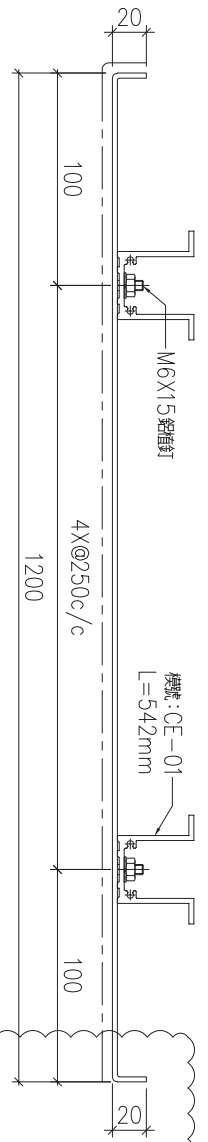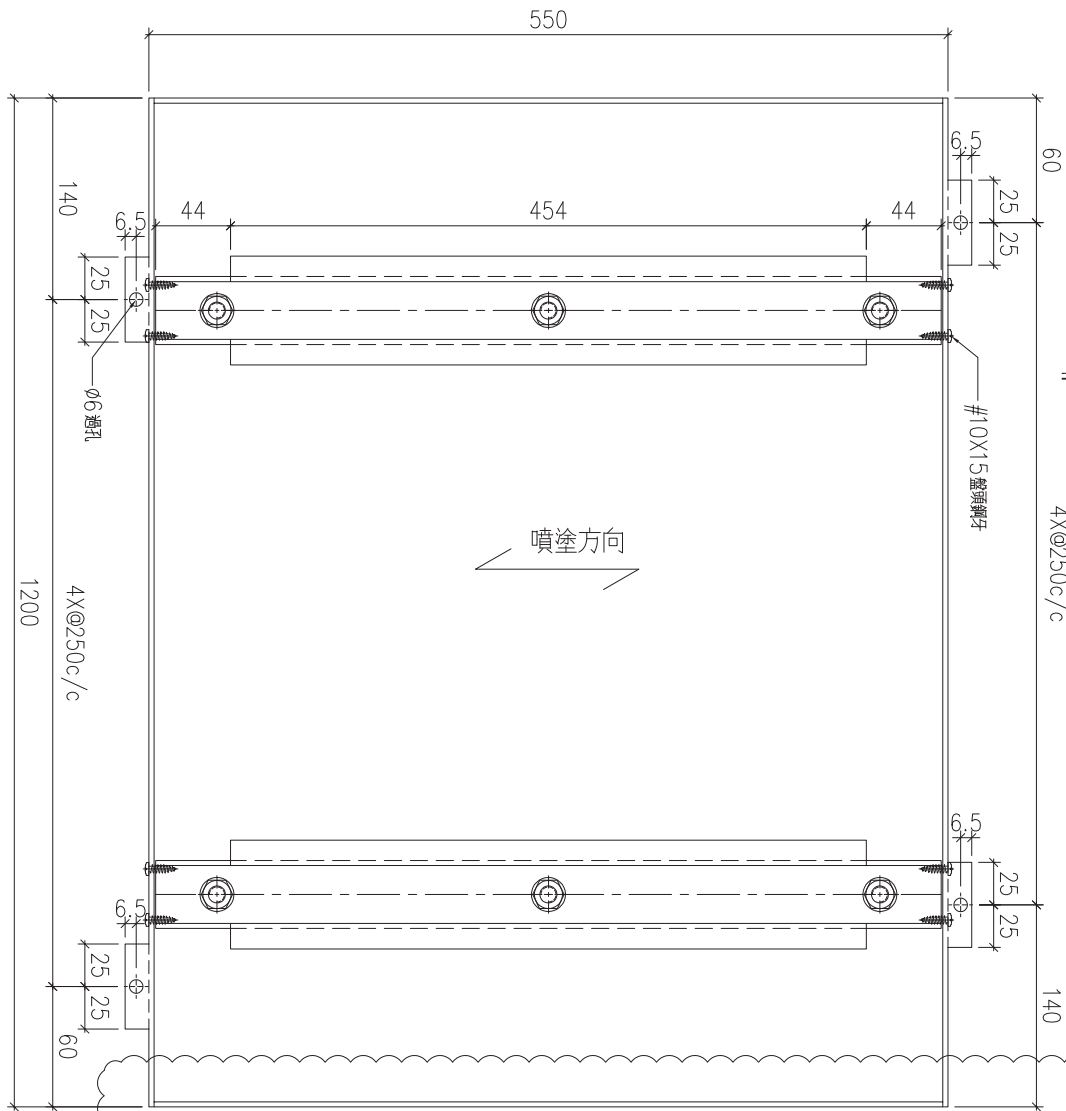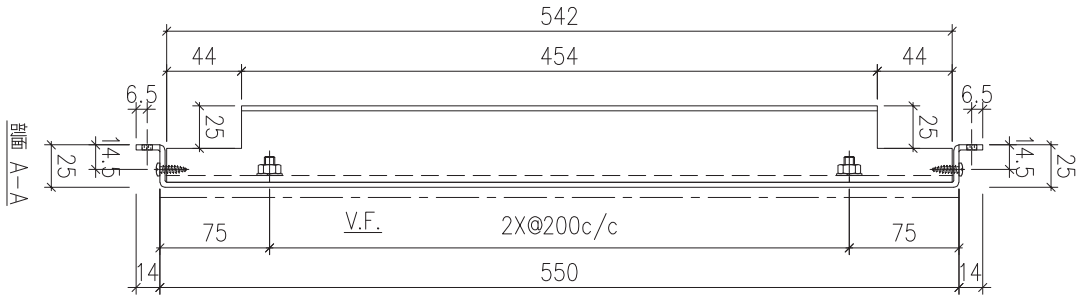

序號	物料編號	數量	安裝位置	樓層
01	T5-ALC-AP46	4	見派位圖	T5 FLAT D 12~17/F

名稱	天花鋁板加工圖	制圖	LHR	2022.2.19	修改	A	
材料	3mm厚鋁板 (3003H14)	復核	-	-	日期	2022.5.25	
顏色	ECW3D993332S-ZD1(素色白色)	批準			圖號	J853-ALC-AP141	



美特鋁質 有限公司
MIDI Aluminium Fabricator Ltd.



工程號

J853

地盤

錦上路

送地盤

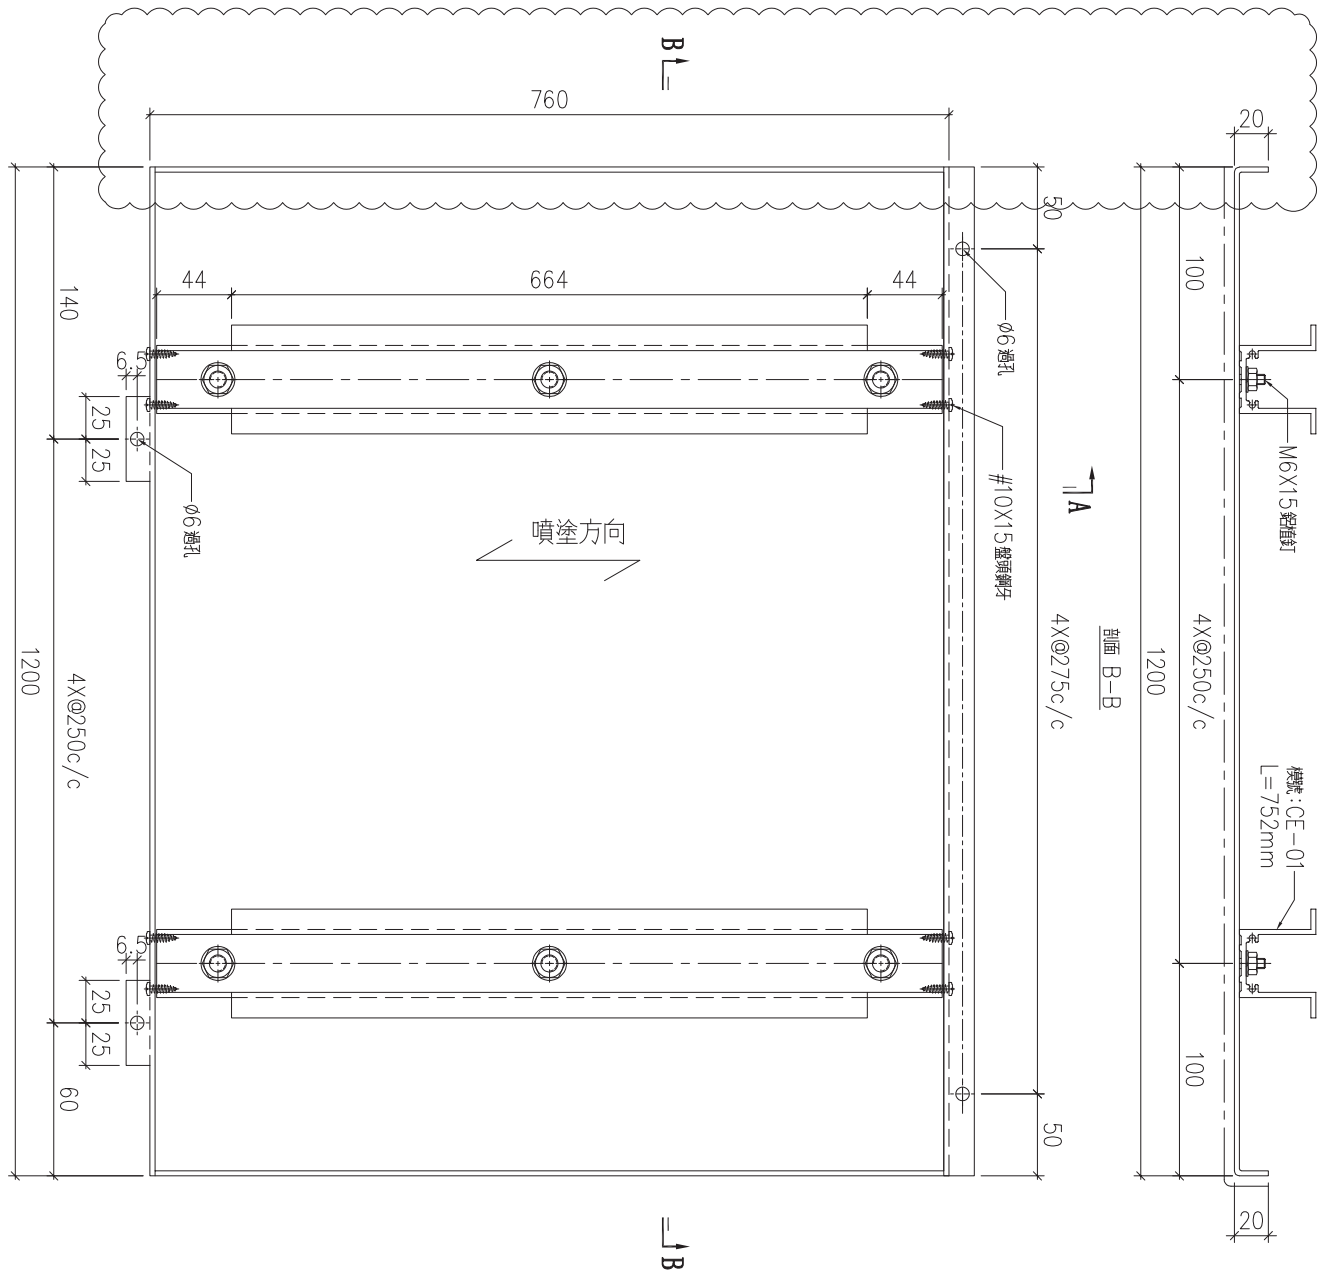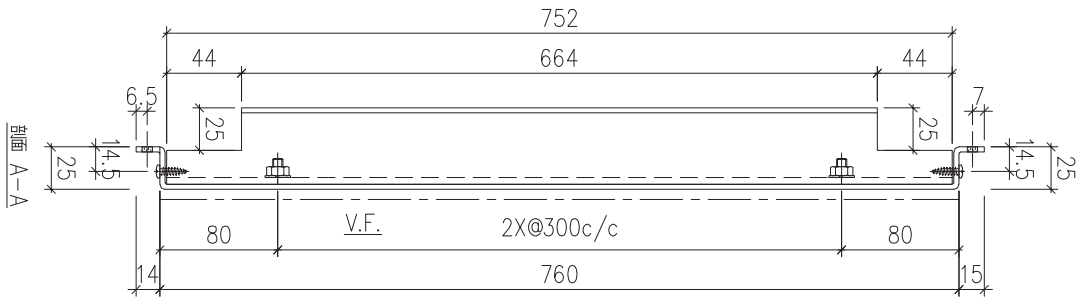


序號	物料編號	數量	安裝位置	樓層
01	T5-ALC-AP50	1	見派位圖	T5 FLAT D 11/F

名稱	天花鋁板加工圖	制圖	LHR	2022.2.19	修改	A		
材料	3mm厚鋁板 (3003H14)	復核	-	-	日期	2022.5.25		
顏色	ECW3D993332S-ZD1(素色白色)	批準			圖號	J853-ALC-AP142		



美特鋁質 有限公司
MIDI Aluminium Fabricator Ltd.

工程號	J853	地盤	錦上路
-----	------	----	-----

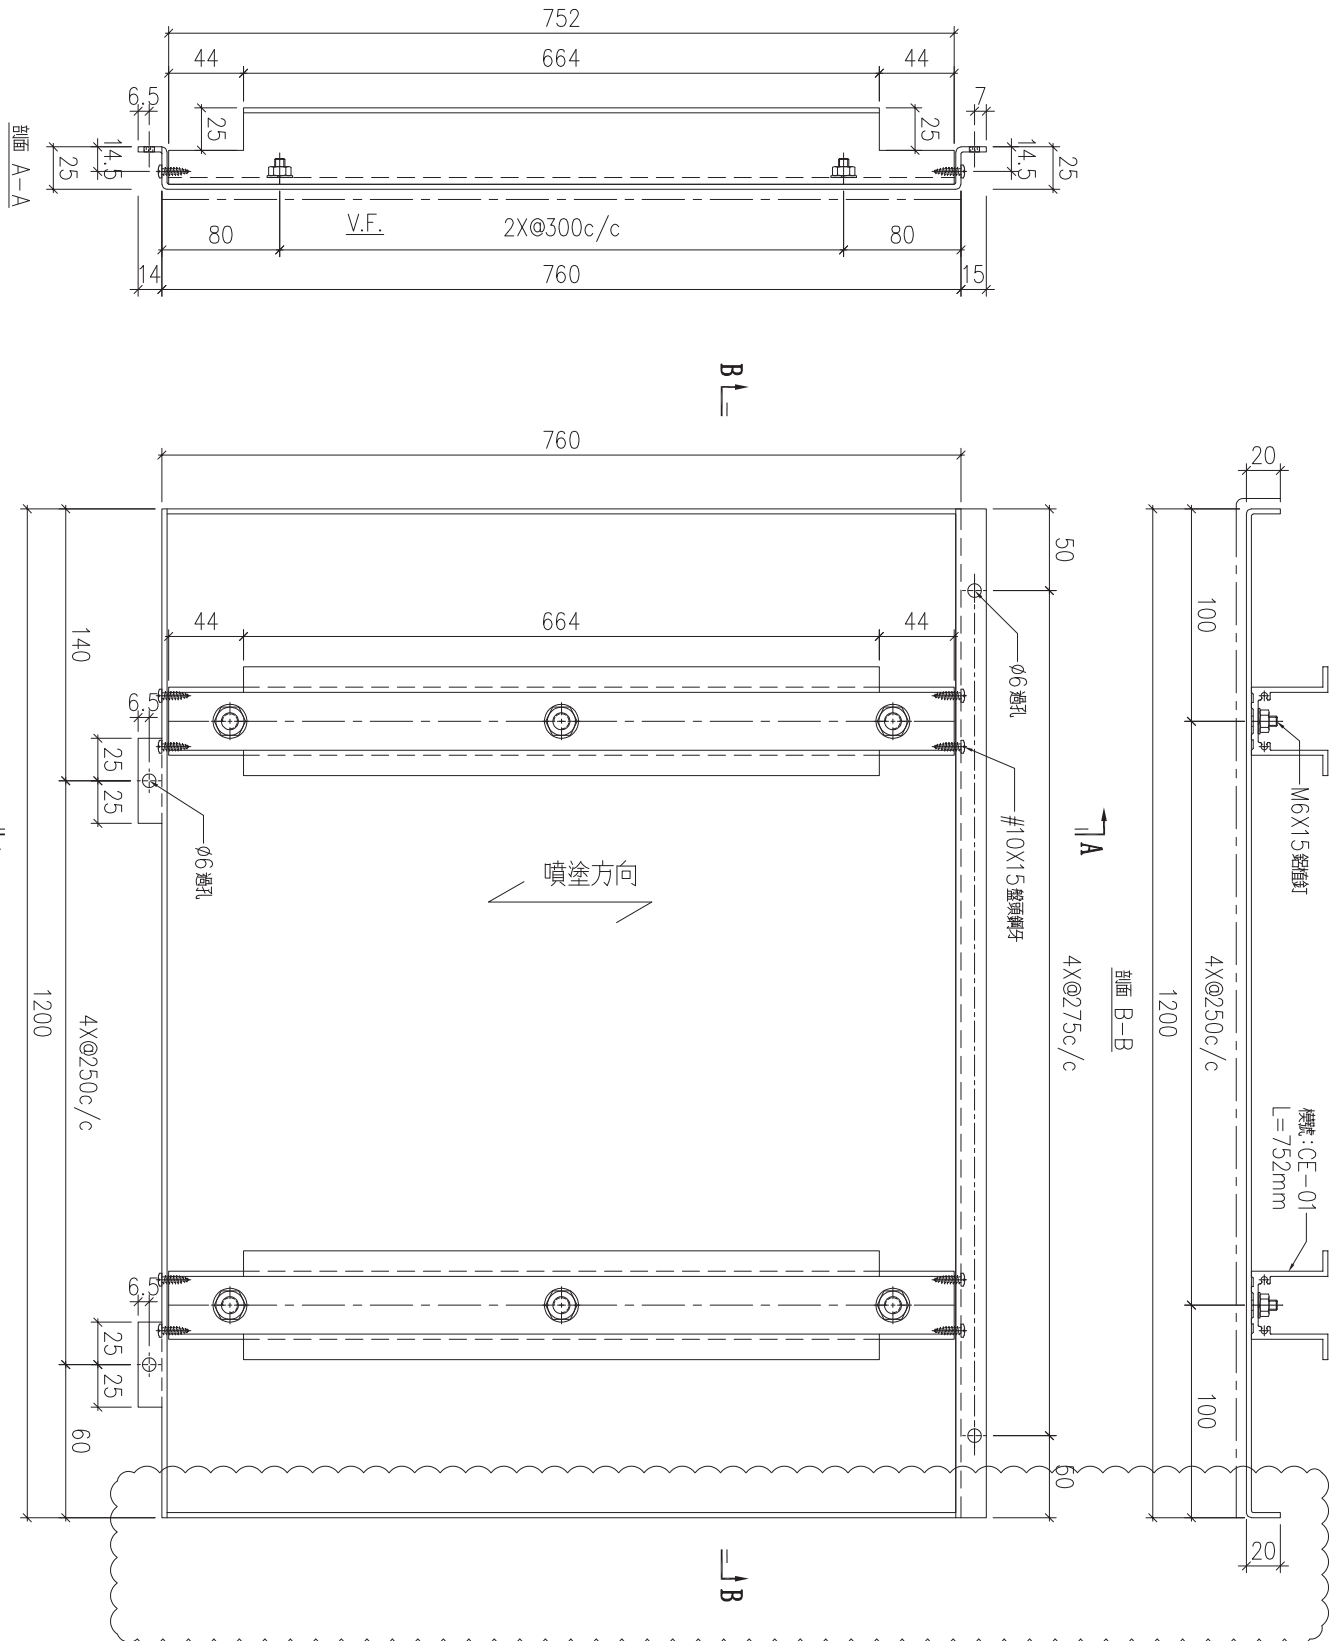


序號	物料編號	數量	安裝位置	樓層
01	T5-ALC-AP51	1	見派位圖	T5 FLAT D 11/F

名稱	天花鋁板加工圖	制圖	LHR	2022.2.19	修改	A	
材料	3mm厚鋁板 (3003H14)	復核	-	-	日期	2022.5.25	
顏色	ECW3D993332S-ZD1(素色白色)	批準			圖號	J853-ALC-AP143	



美特鋁質 有限公司
MIDI Aluminium Fabricator Ltd.

工程號	J853	地盤	錦上路
-----	------	----	-----

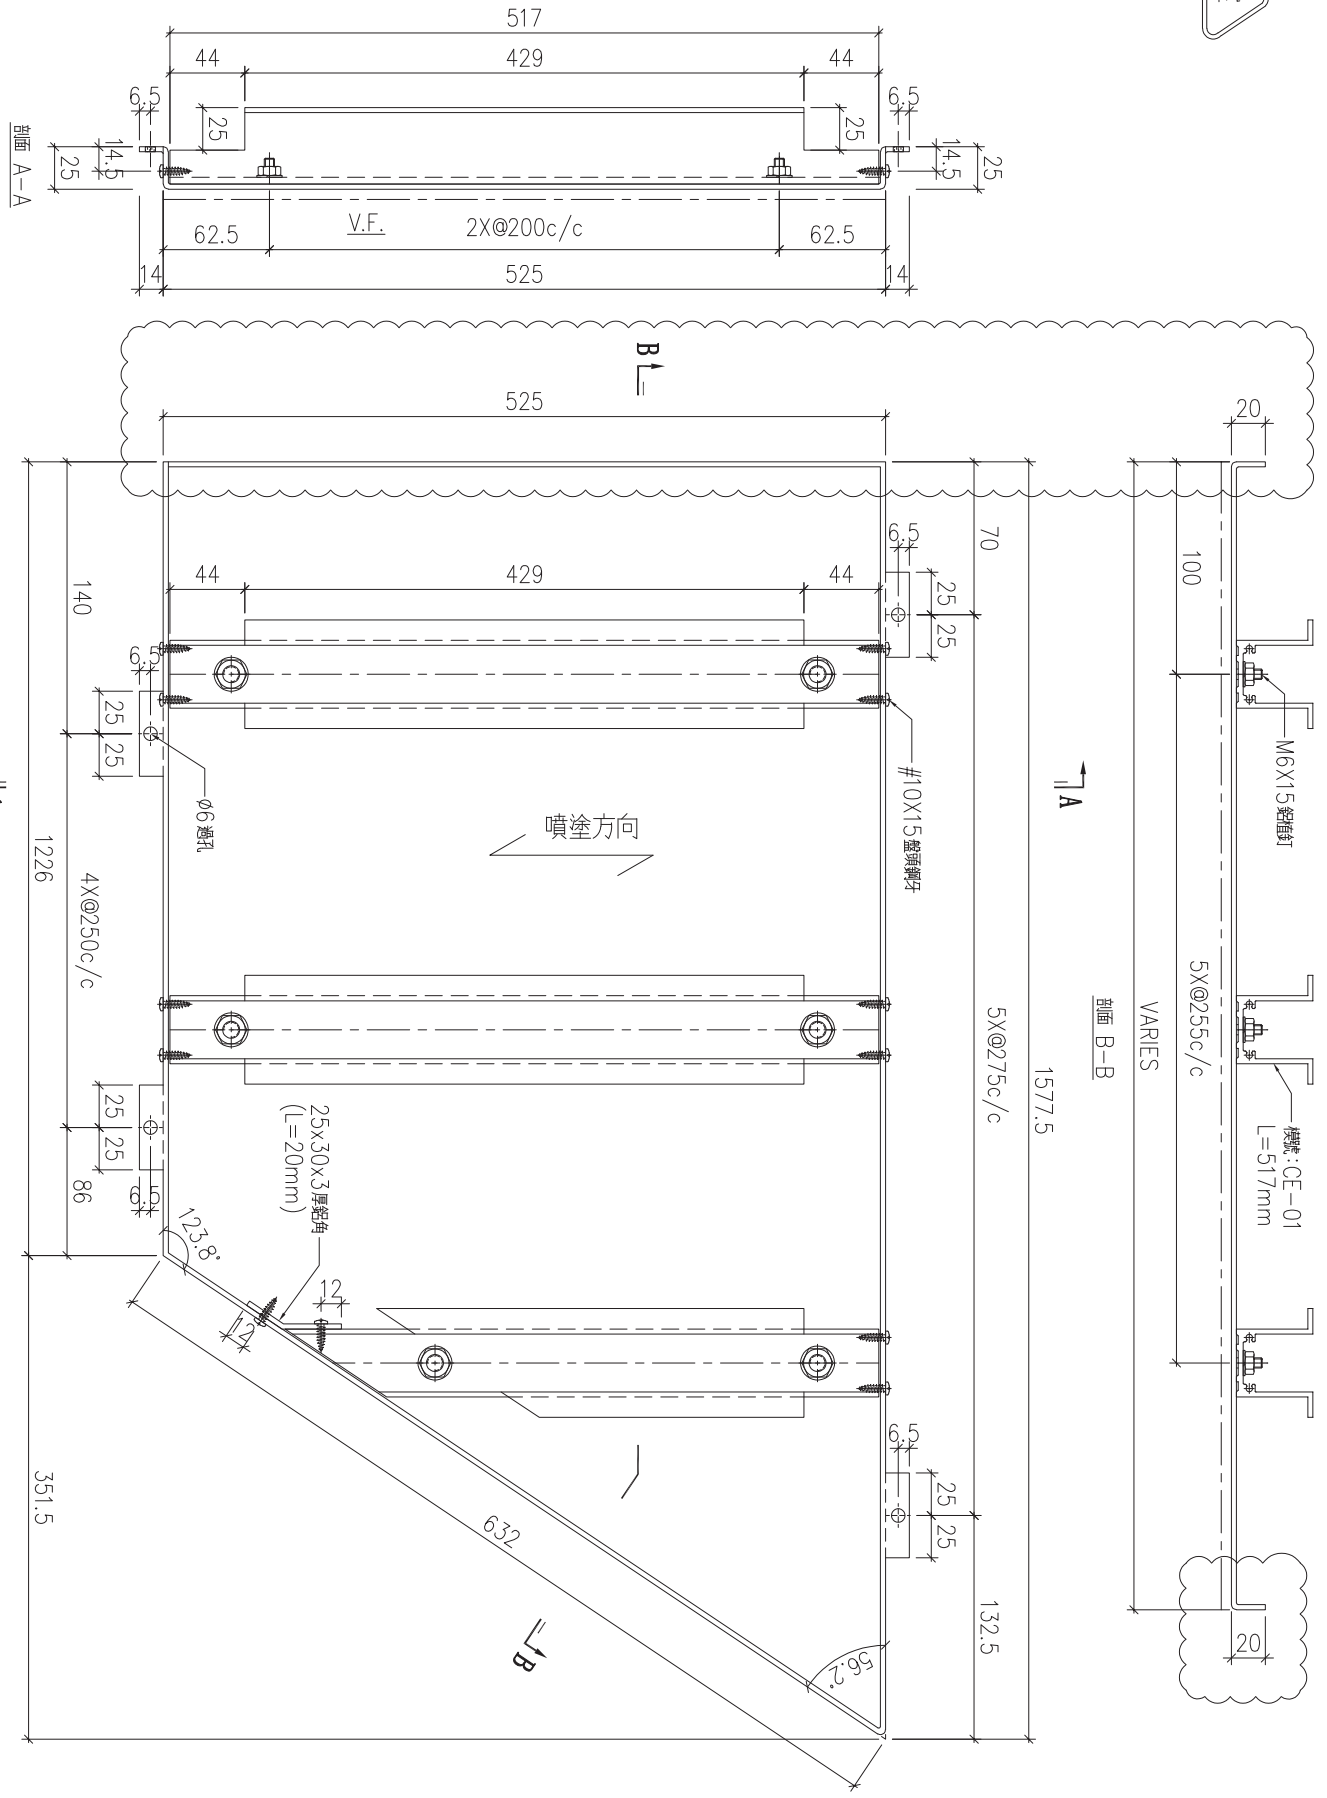

序號	物料編號	數量	安裝位置	樓層
01	T5-ALC-AP55	12	見派位圖	T5 FLAT E 12~26/F


名稱	天花鋁板加工圖	制圖	LHR	2022.2.19	修改	A	B
材料	3mm厚鋁板 (3003H14)	復核	-	-	日期	2022.3.23	2022.5.25
顏色	ECW3D993332S-ZD1(素色白色)	批準			圖號	J853-ALC-AP144	



美特鋁質 有限公司
MIDI Aluminium Fabricator Ltd.

工程號	J853	地盤	錦上路
-----	------	----	-----

送地盤

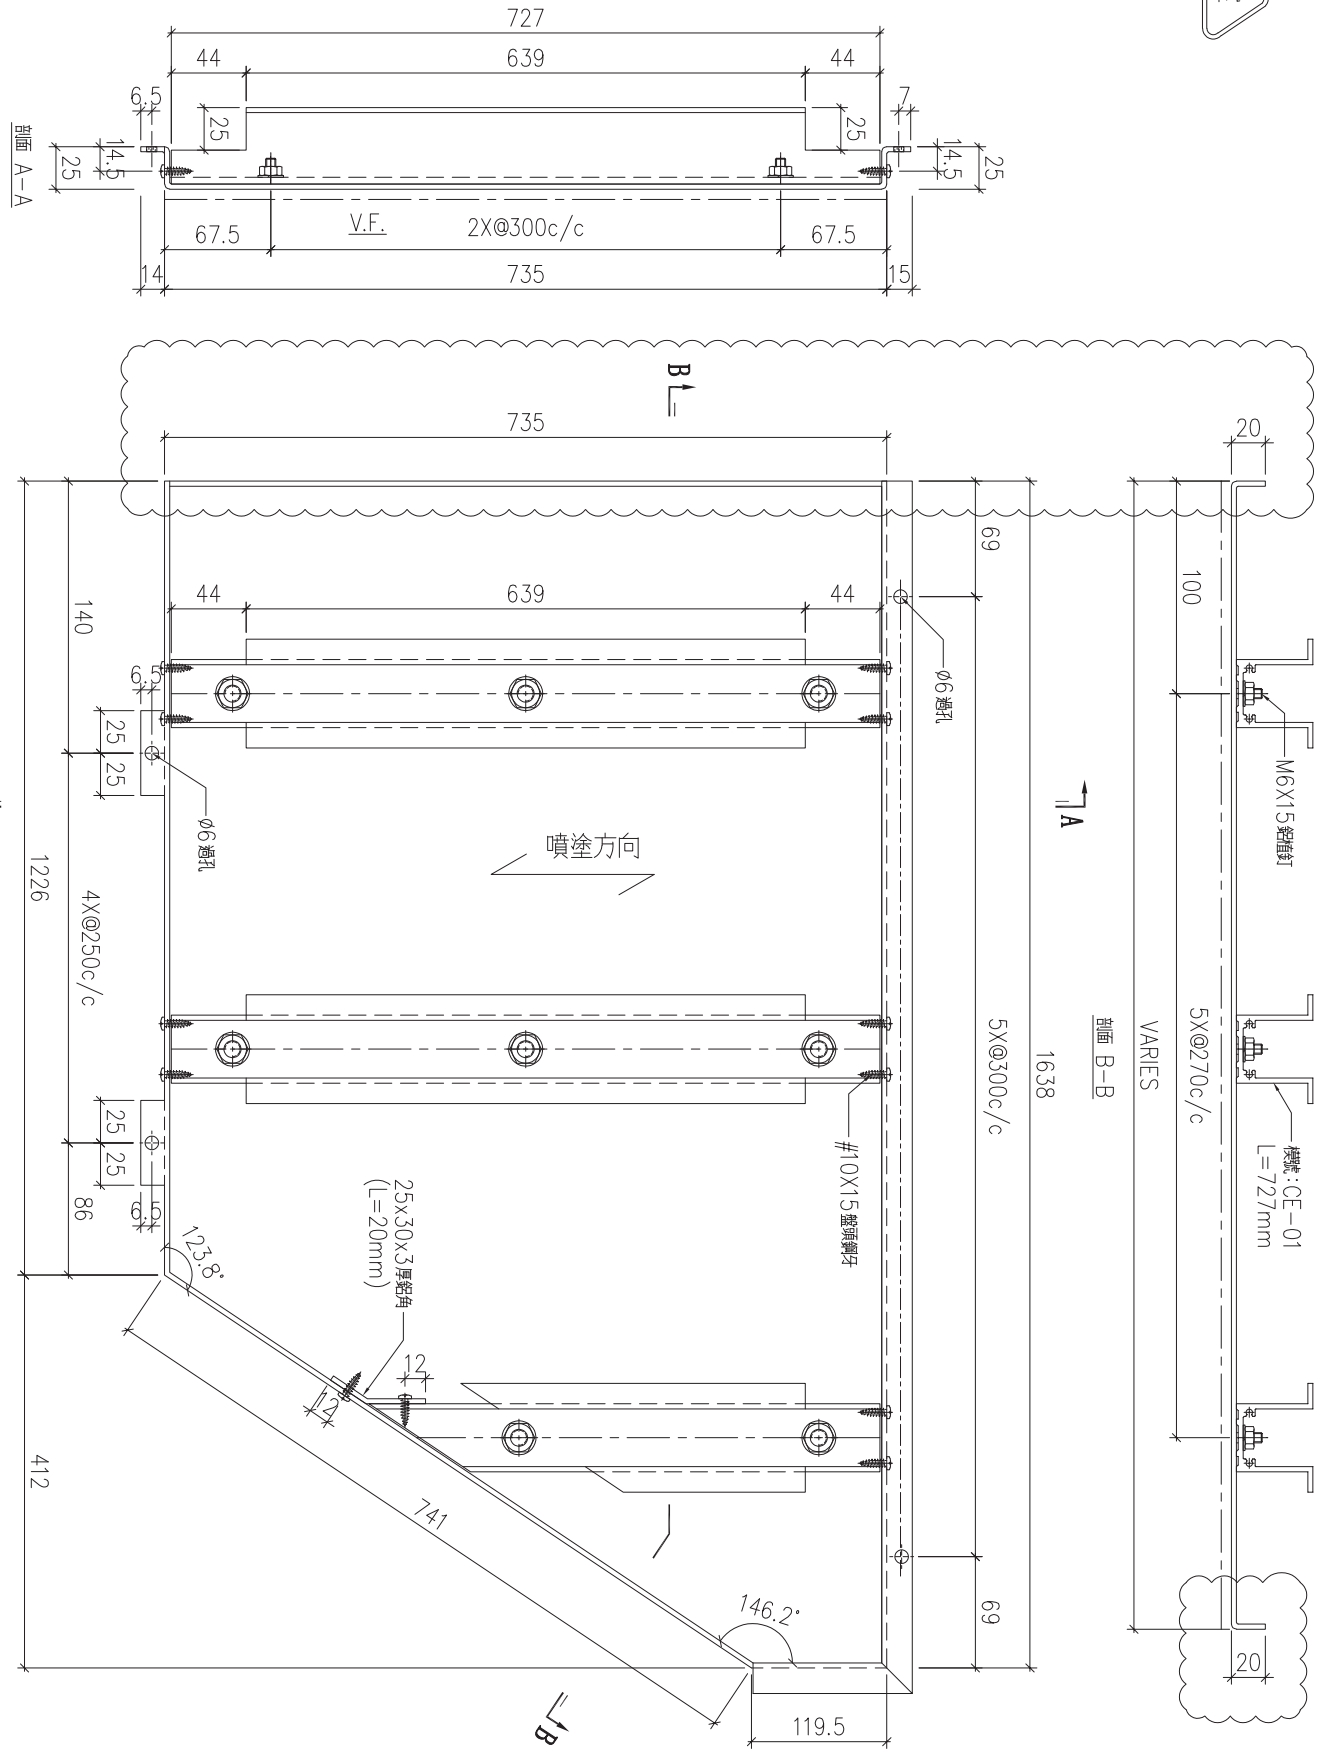

序號	物料編號	數量	安裝位置	樓層
01	T5-ALC-AP58	1	見派位圖	T5 FLAT E 11/F

名稱	天花鋁板加工圖	制圖	LHR	2022.2.19	修改	A	B
材料	3mm厚鋁板 (3003H14)	復核	-	-	日期	2022.3.23	2022.5.25
顏色	ECW3D993332S-ZD1(素色白色)	批準			圖號	J853-ALC-AP145	



美特鋁質 有限公司
MIDI Aluminium Fabricator Ltd.



工程號

J853

地盤

錦上路

送地盤

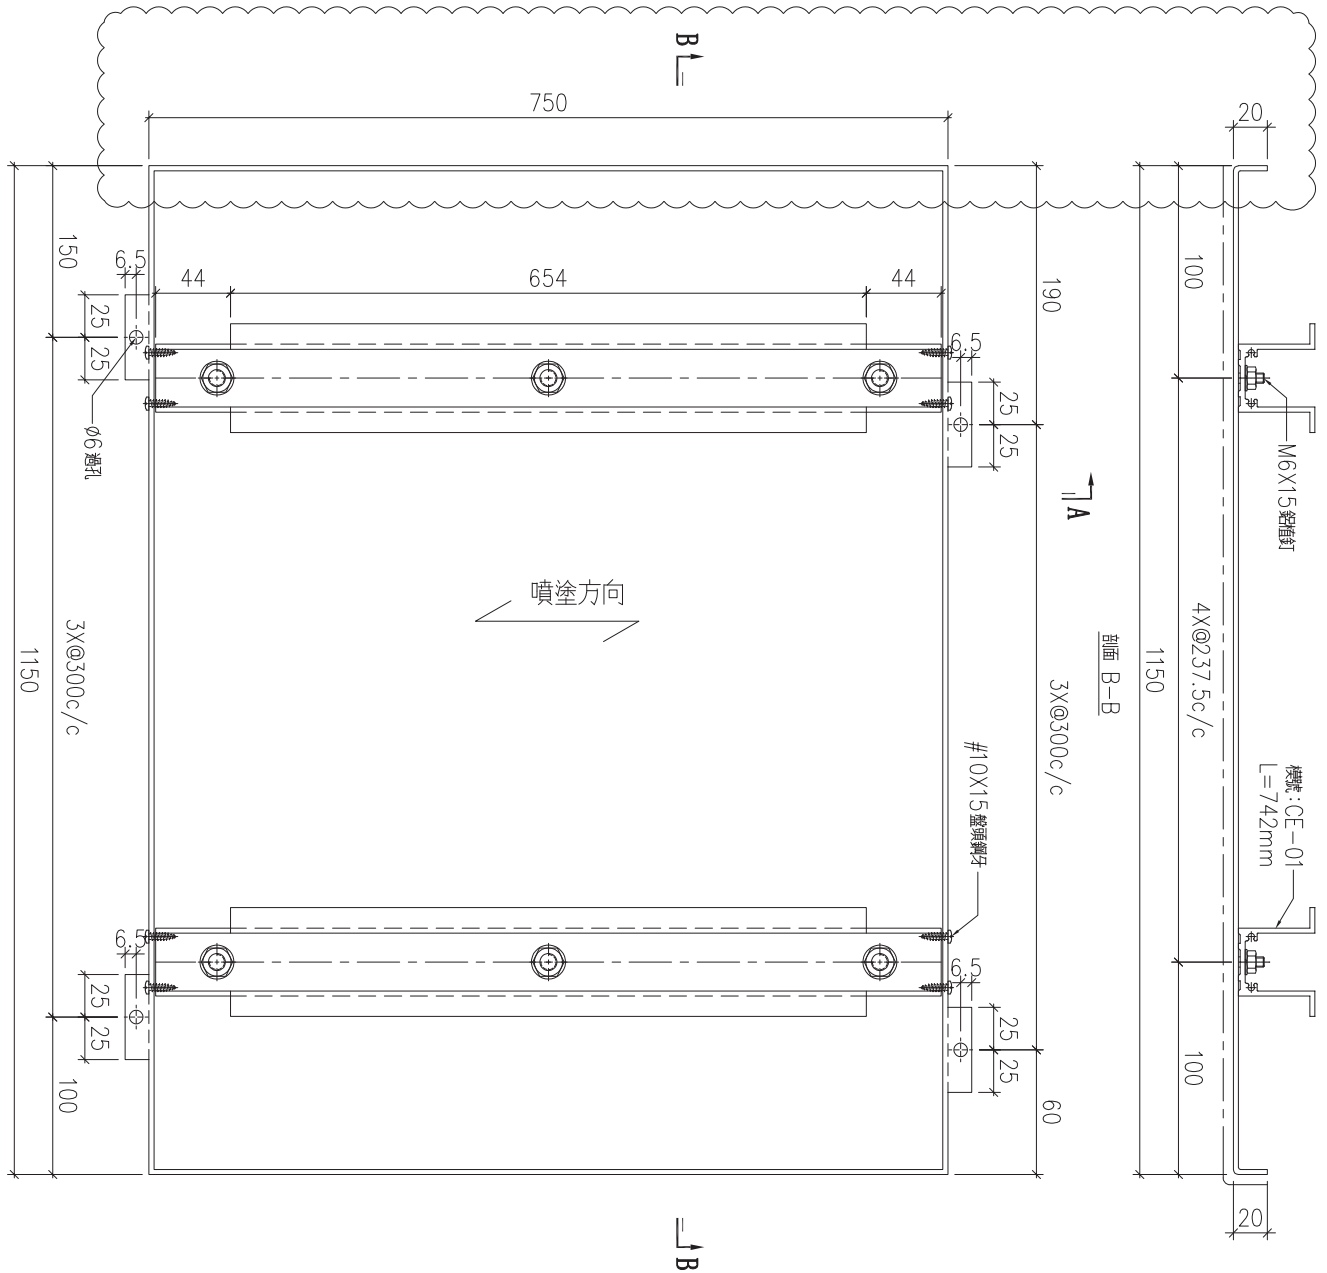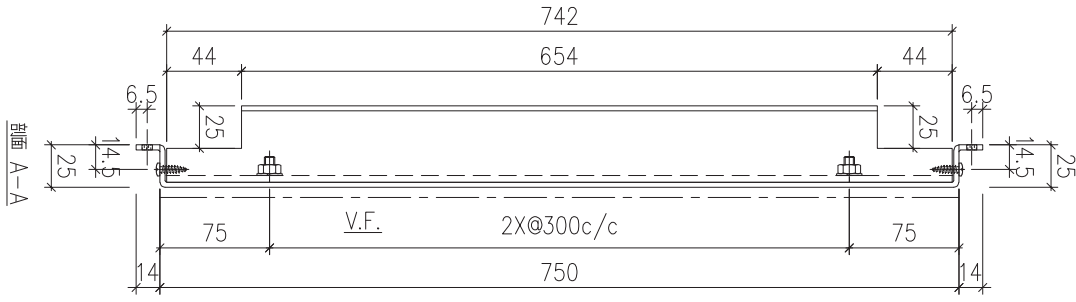

序號	物料編號	數量	安裝位置	樓層
01	T5-ALC-AP68	12	見拆位圖	T5 FLAT E&F 12~26/F




名稱	天花鋁板加工圖	制圖	LHR	2022.2.19	修改	A	B
材料	3mm厚鋁板 (3003H14)	復核	-	-	日期	2022.3.20	2022.5.25
顏色	ECW3D993332S-ZD1(素色白色)	批準			圖號	J853-ALC-AP147	



美特鋁質 有限公司
MIDI Aluminium Fabricator Ltd.

工程號	J853	地盤	錦上路
-----	------	----	-----

送地盤

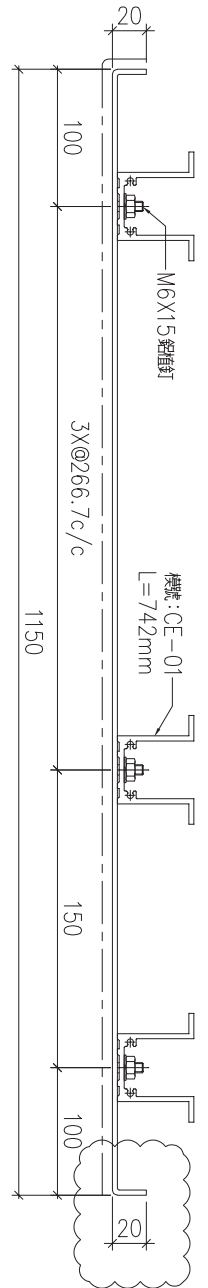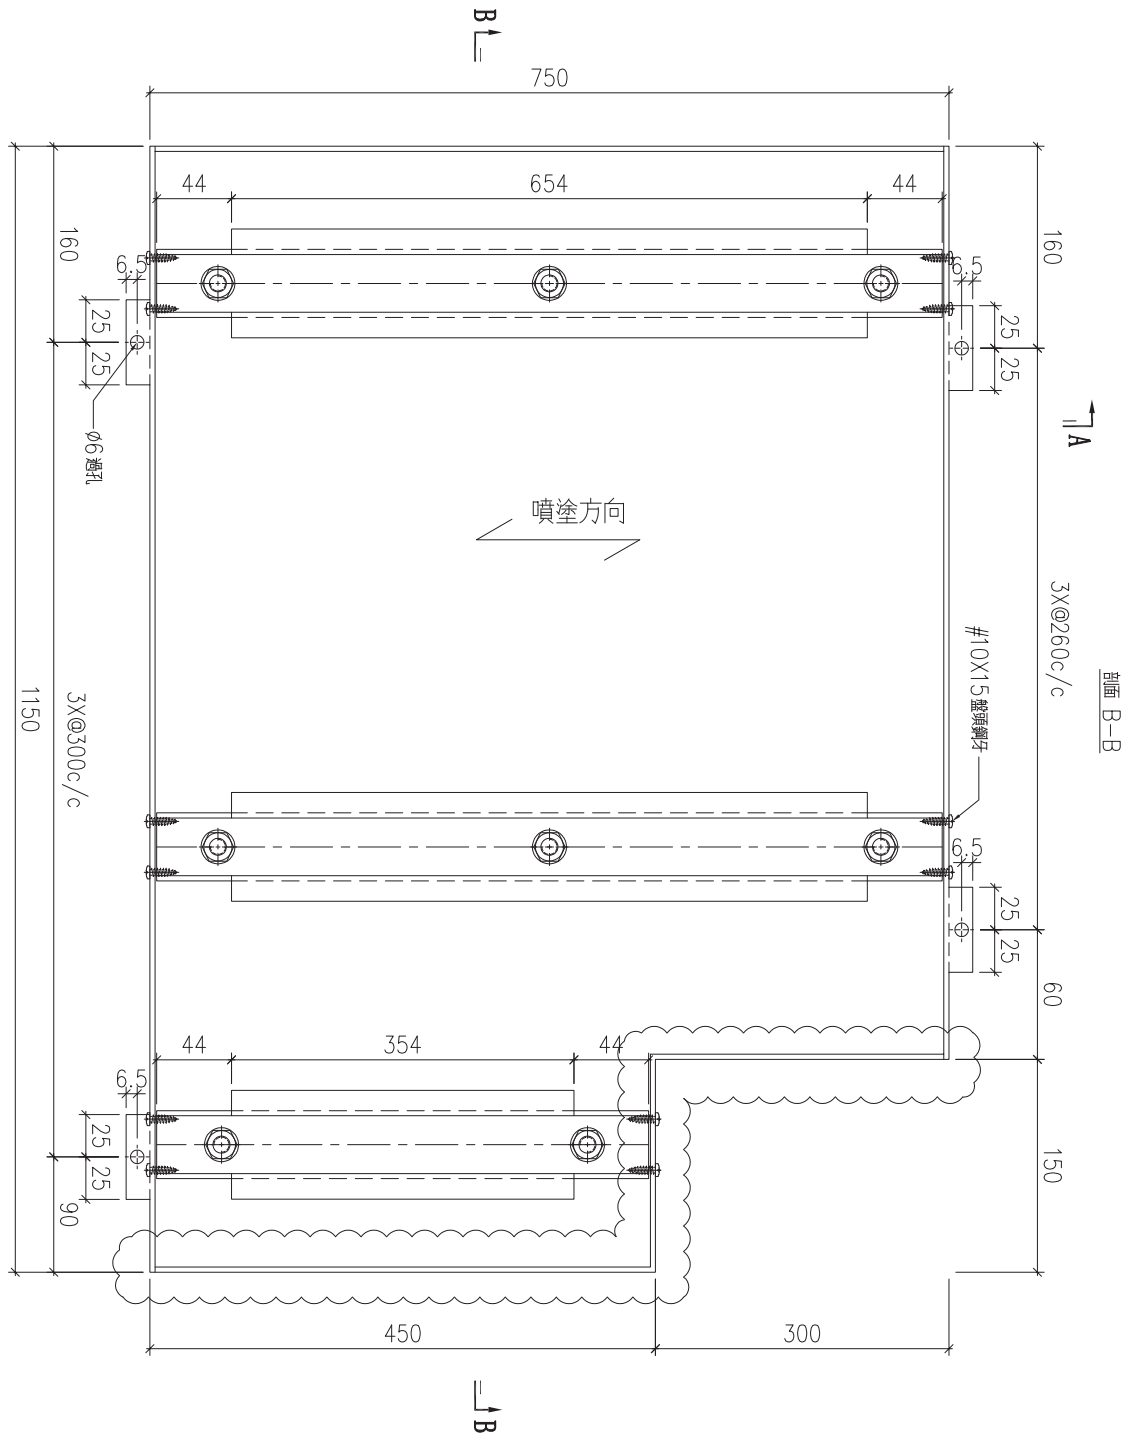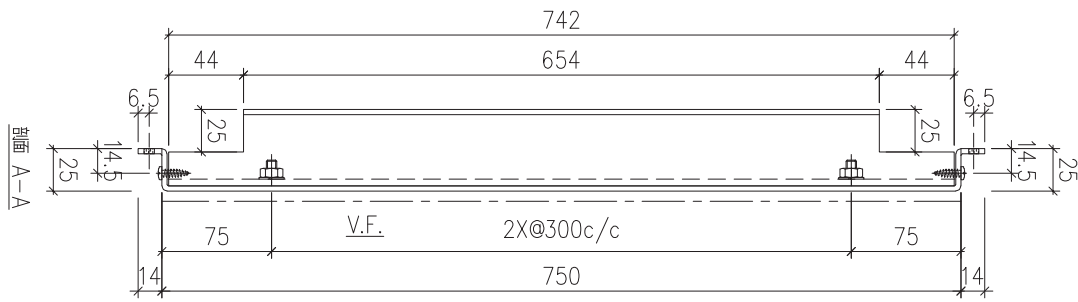

序號	物料編號	數量	安裝位置	樓層
01	T5-ALC-AP70	12	見冰位圖	T5 FLAT E&F 12~26/F


名稱	天花鋁板加工圖	制圖	LHR	2022.2.19	修改	A	B
材料	3mm厚鋁板 (3003H14)	復核	-	-	日期	2022.3.20	2022.5.25
顏色	ECW3D993332S-ZD1(素色白色)	批準			圖號	J853-ALC-AP149	



美特鋁質 有限公司
MIDI Aluminium Fabricator Ltd.

工程號	J853	地盤	錦上路
-----	------	----	-----

送地盤

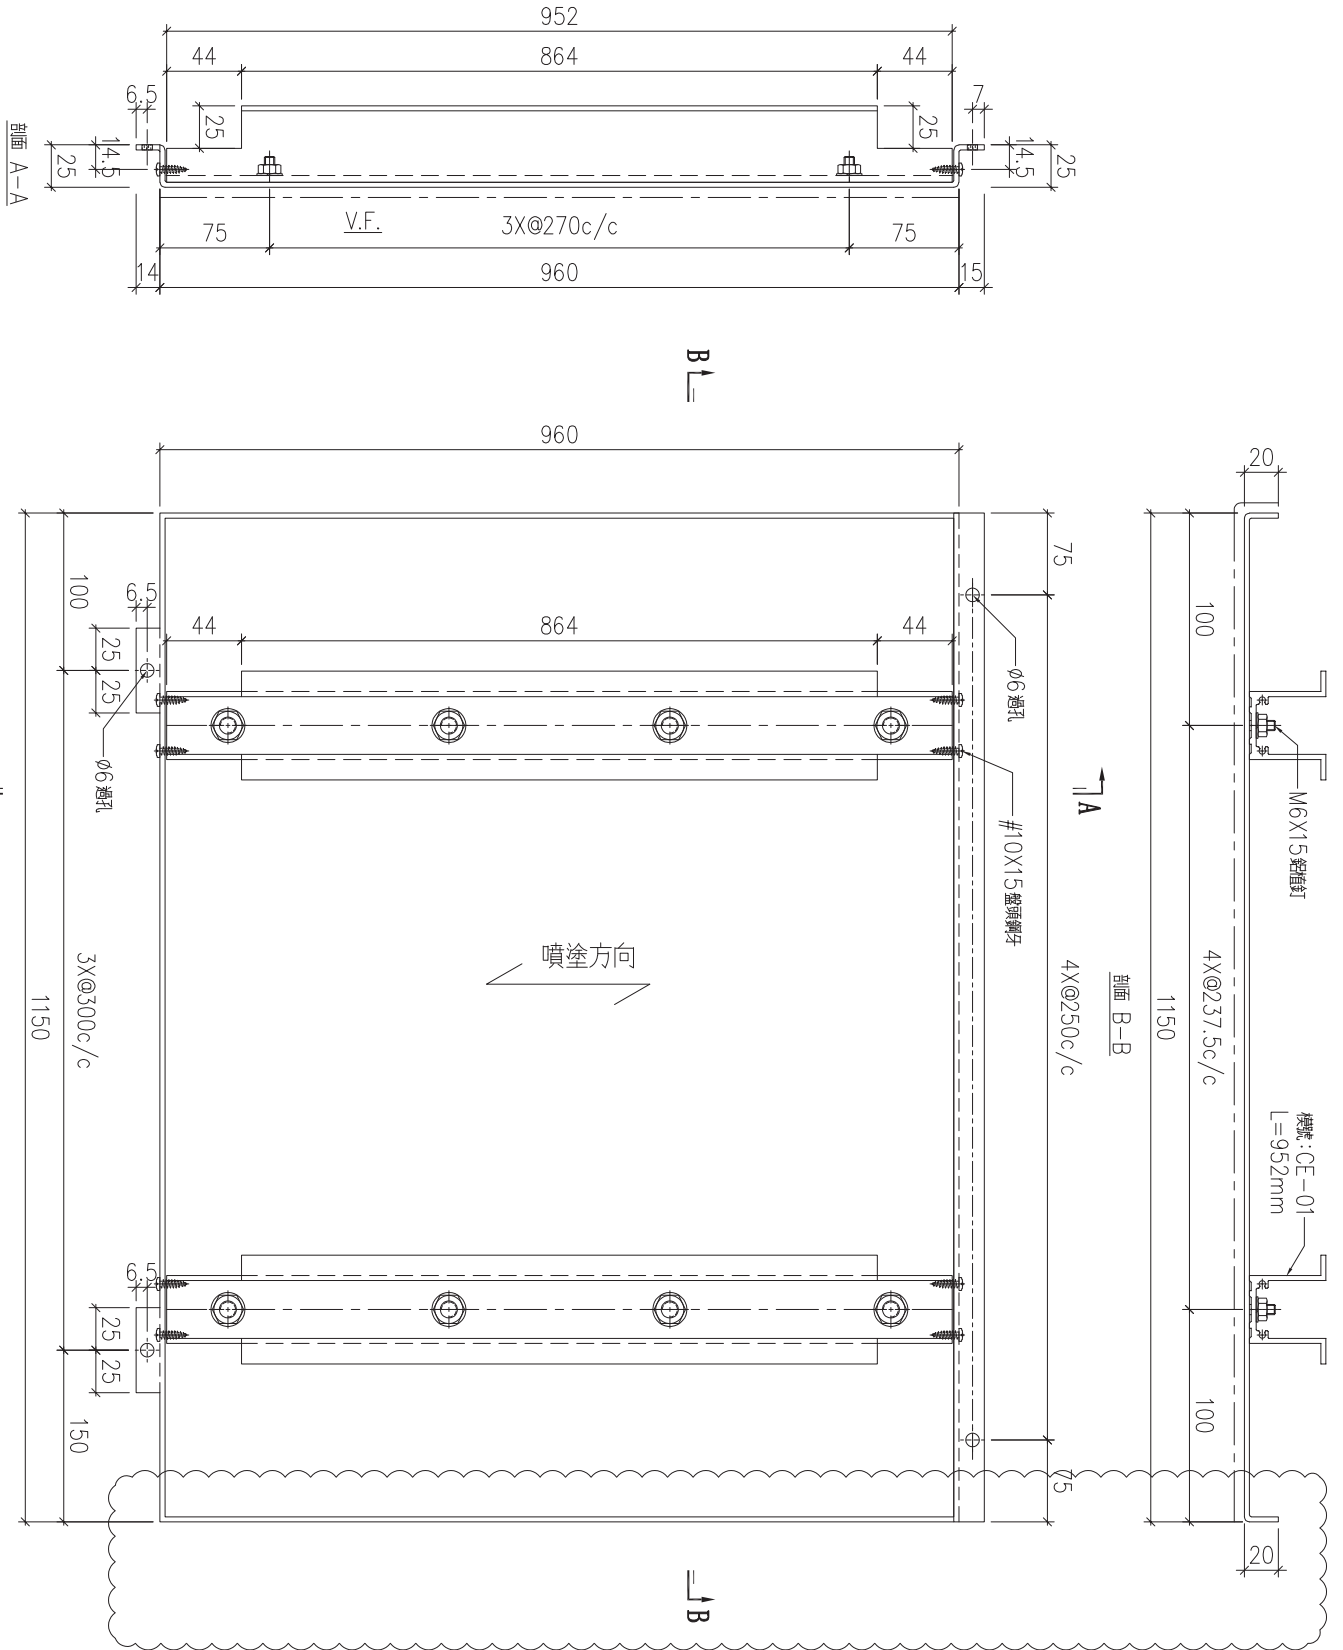



序號	物料編號	數量	安裝位置	樓層
01	T5-ALC-AP79	1	見冰位圖	T5 FLAT E&F 11/F

名稱	天花鋁板加工圖	制圖	LHR	2022.2.19	修改	A	
材料	3mm厚鋁板 (3003H14)	復核	-	-	日期	2022.5.25	
顏色	ECW3D993332S-ZD1(素色白色)	批準			圖號	J853-ALC-AP150	



美特鋁質 有限公司
MIDI Aluminium Fabricator Ltd.

工程號	J853	地盤	錦上路
-----	------	----	-----

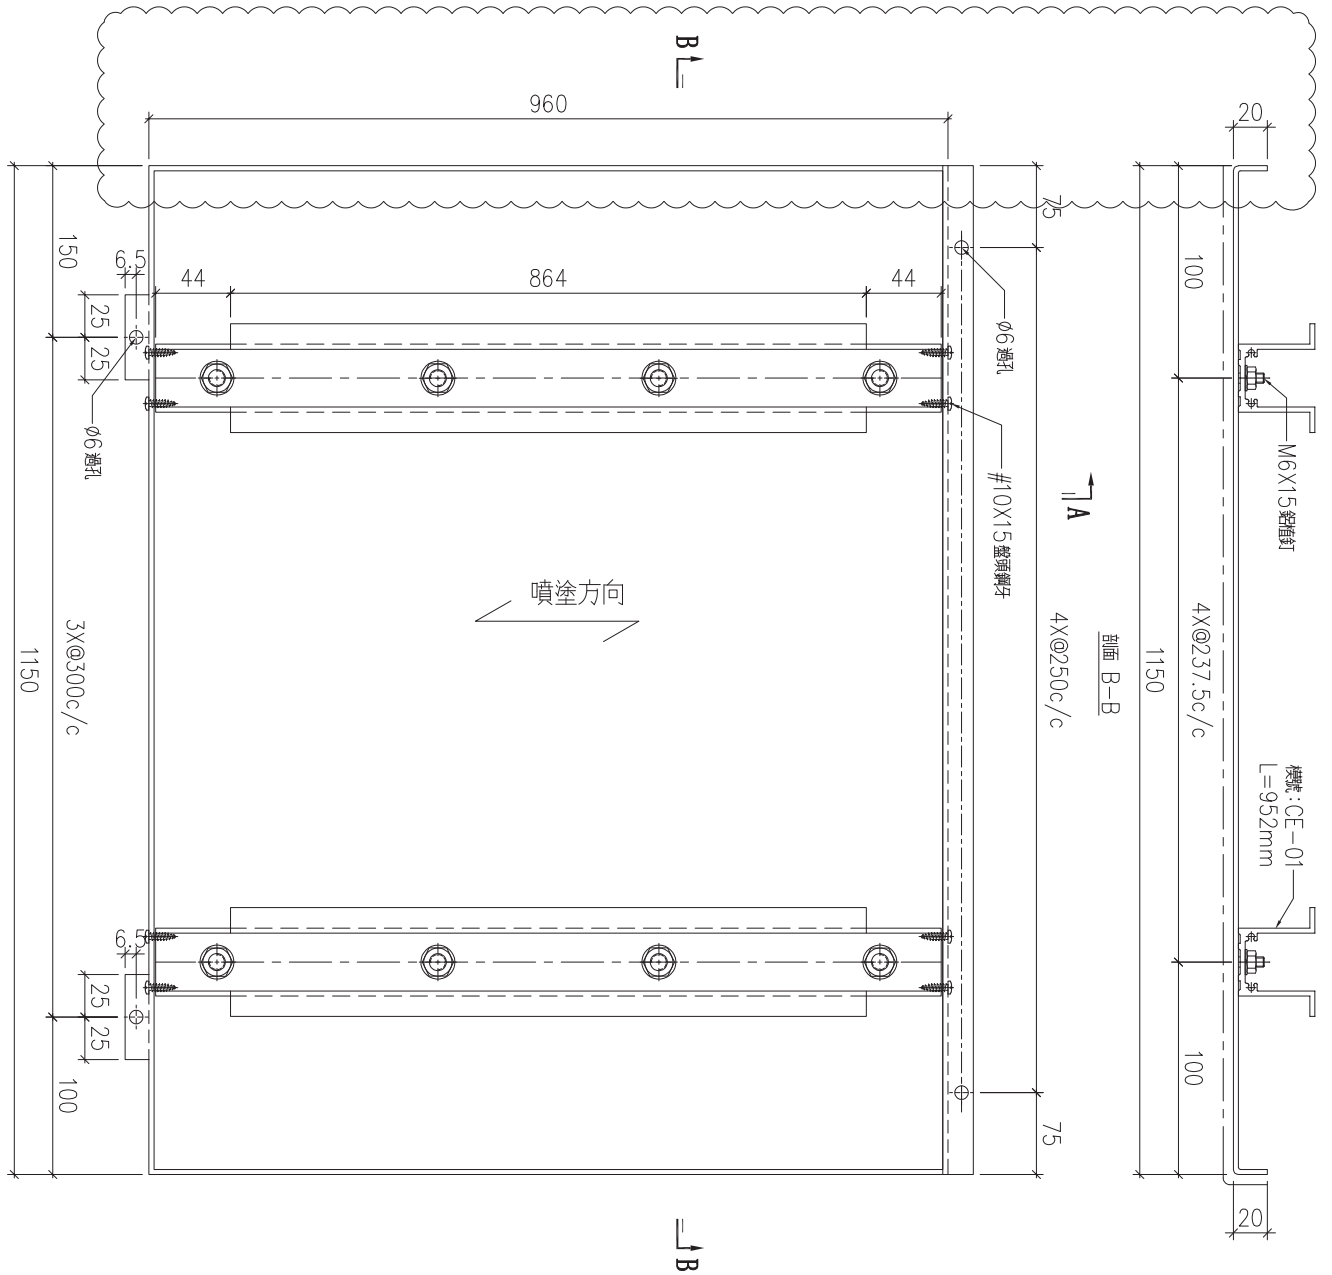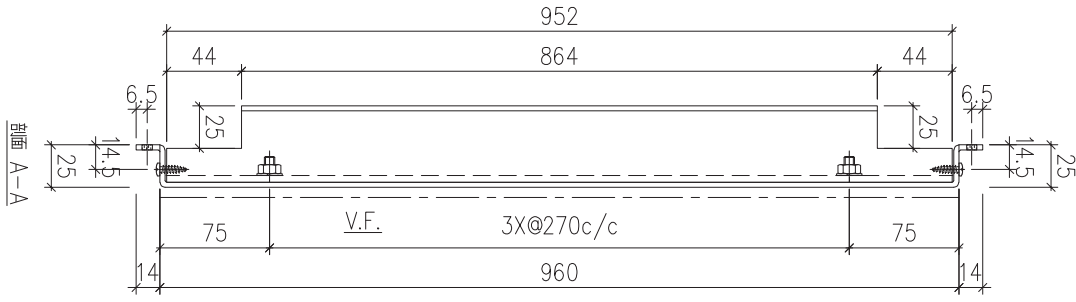




序號	物料編號	數量	安裝位置	樓層
01	T5-ALC-AP80	1	見原位圖	T5 FLAT E&F 11/F

名稱	天花鋁板加工圖	制圖	LHR	2022.2.19	修改	A		
材料	3mm厚鋁板 (3003H14)	復核	-	-	日期	2022.5.25		
顏色	ECW3D993332S-ZD1(素色白色)	批準			圖號	J853-ALC-AP151		



美特鋁質 有限公司
MIDI Aluminium Fabricator Ltd.

工程號	J853	地盤	錦上路
-----	------	----	-----

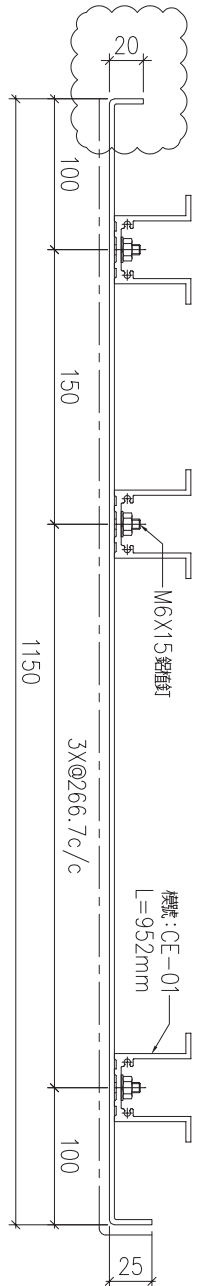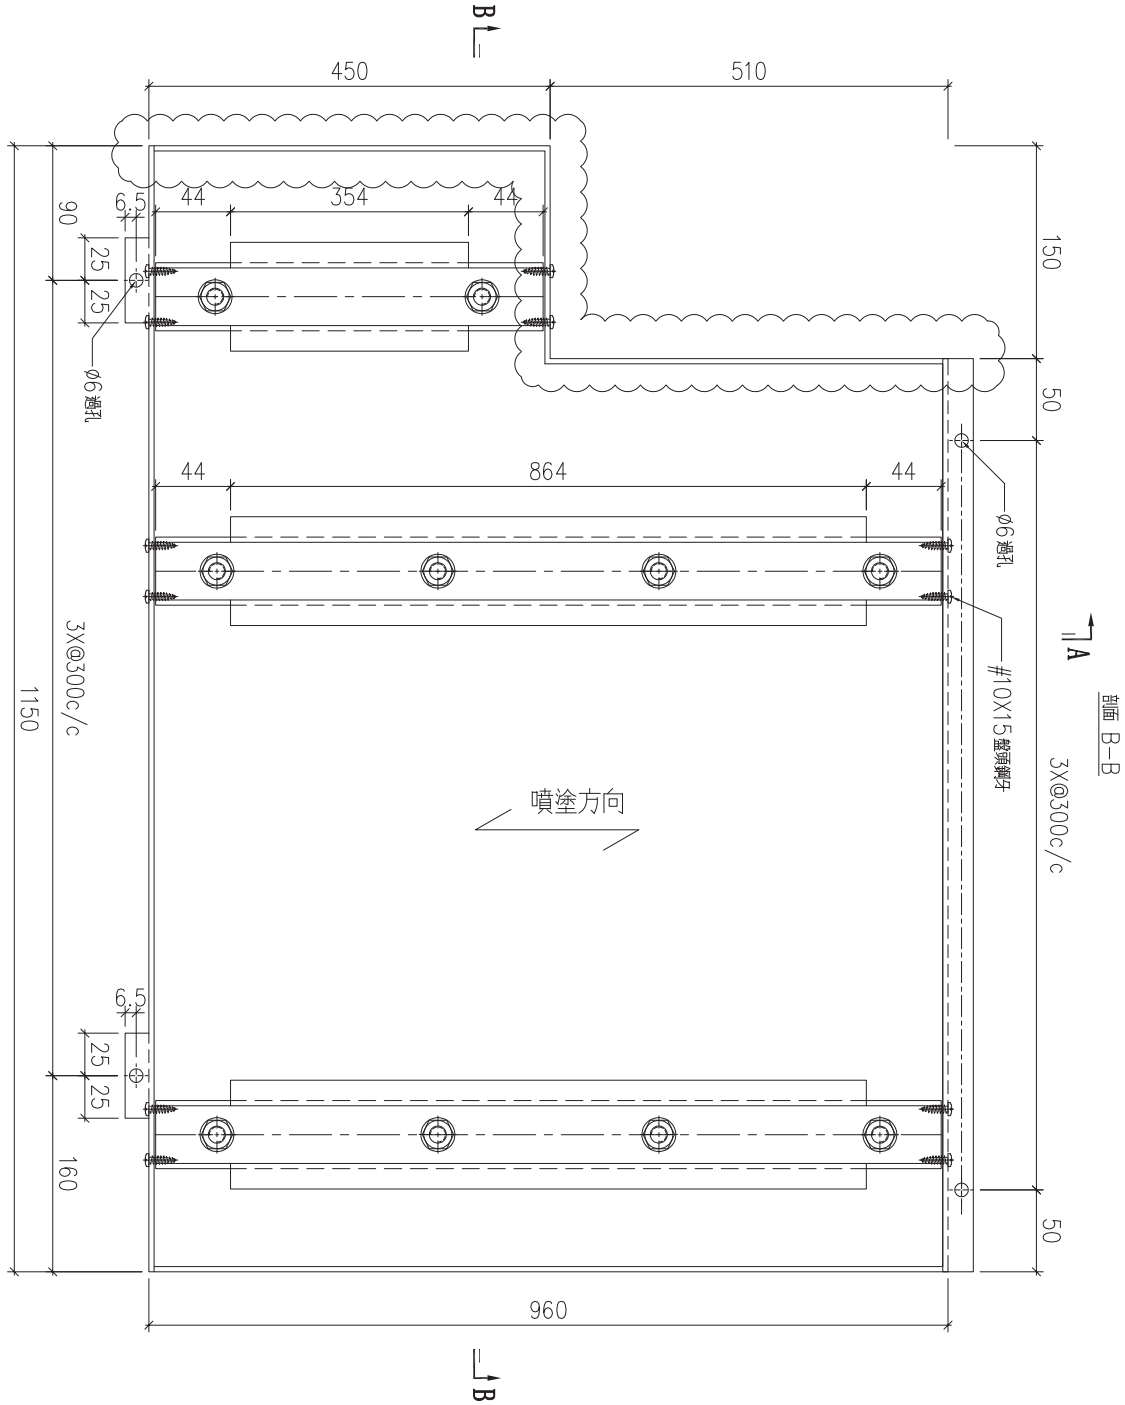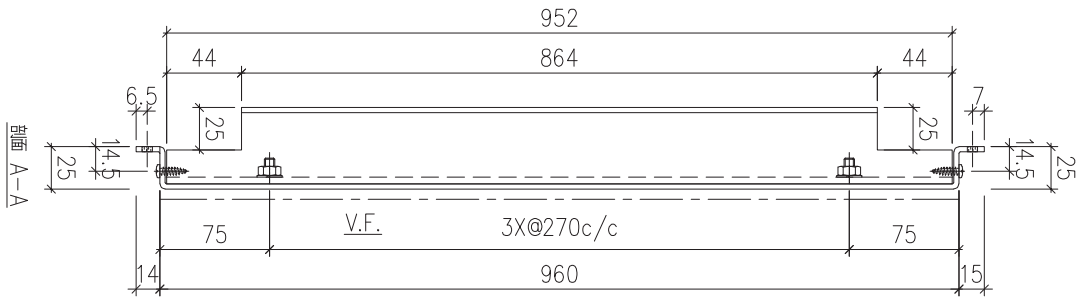




序號	物料編號	數量	安裝位置	樓層
01	T5-ALC-AP81	1	見冰位圖	T5 FLAT E&F 11/F

名稱	天花鋁板加工圖	制圖	LHR	2022.2.19	修改	A		
材料	3mm厚鋁板 (3003H14)	復核	-	-	日期	2022.5.25		
顏色	ECW3D993332S-ZD1(素色白色)	批準			圖號	J853-ALC-AP152		



美特鋁質 有限公司
MIDI Aluminium Fabricator Ltd.

工程號	J853	地盤	錦上路
-----	------	----	-----

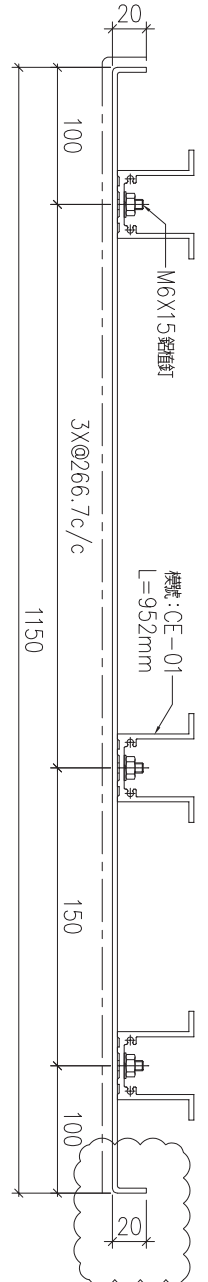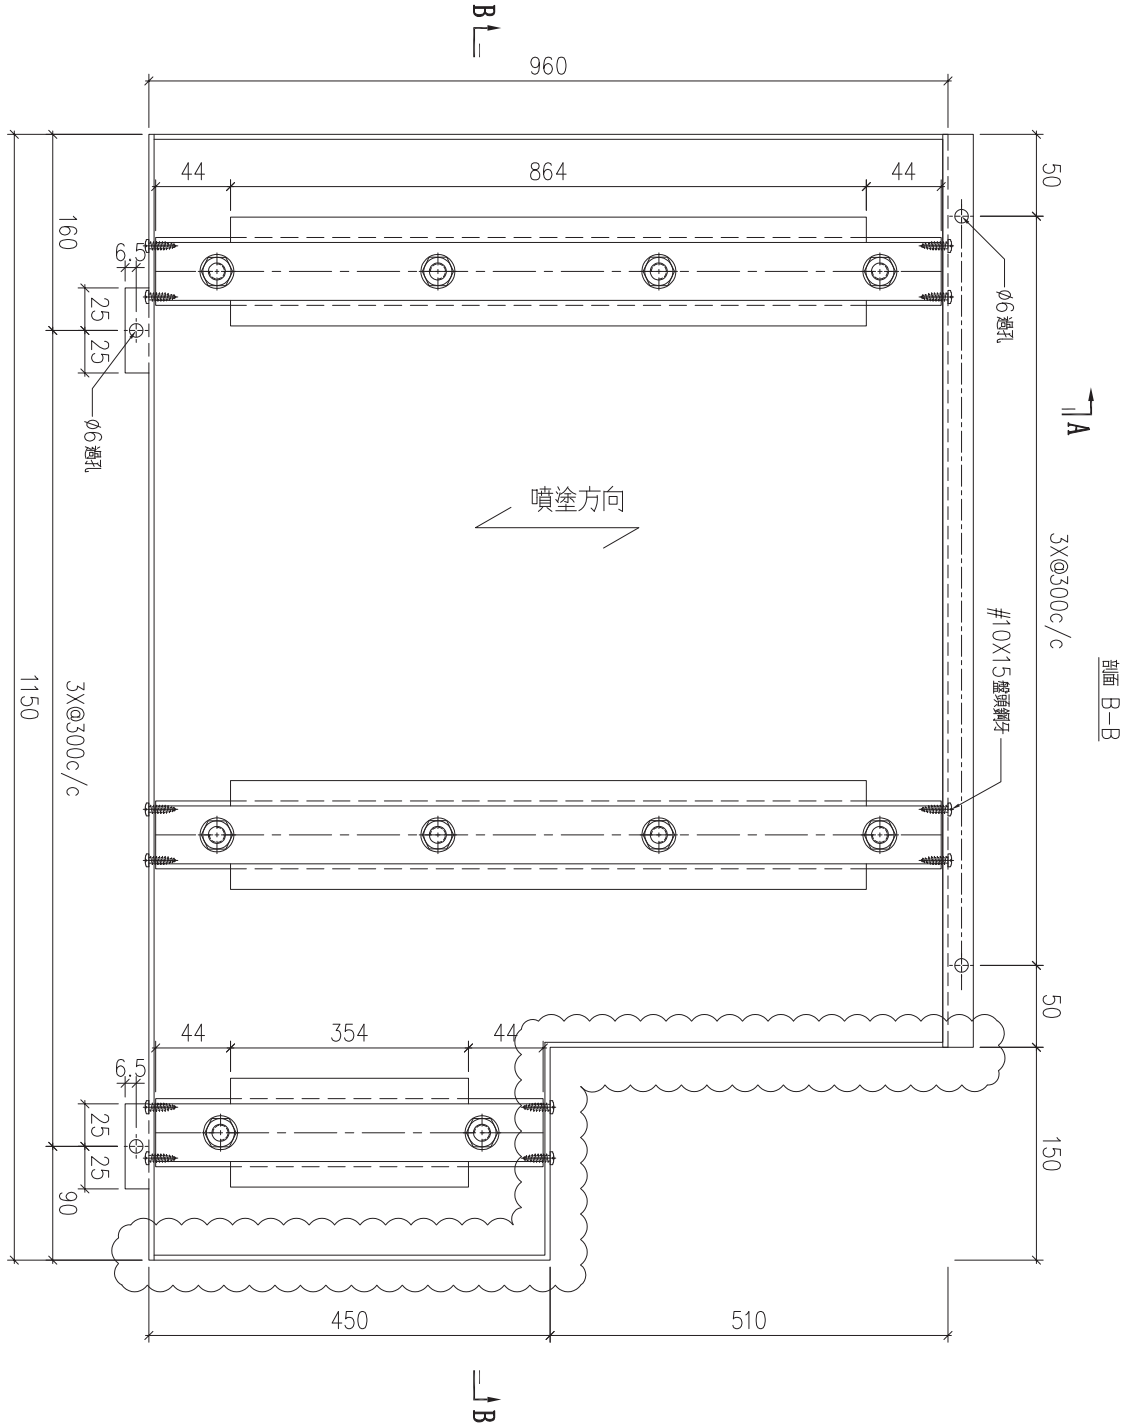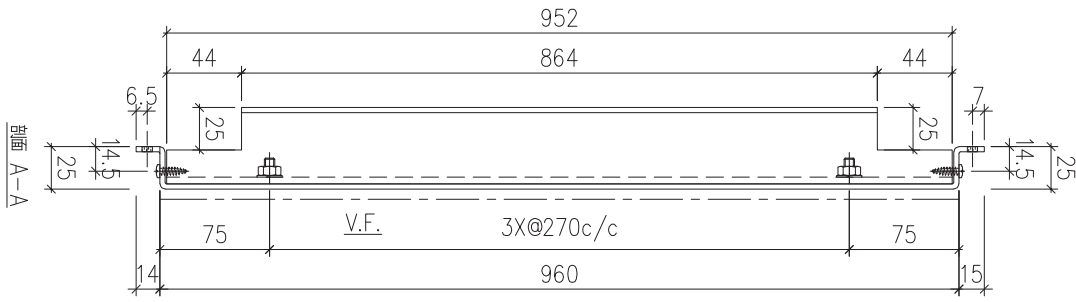

序號	物料編號	數量	安裝位置	樓層
01	T5-ALC-AP82	1	見原位圖	T5 FLAT E&F 11/F



名稱	天花鋁板加工圖	制圖	LHR	2022.2.19	修改	A
材料	3mm厚鋁板 (3003H14)	復核	-	-	日期	2022.5.25
顏色	ECW3D993332S-ZD1(素色白色)	批準			圖號	J853-ALC-AP153



美特鋁質 有限公司
MIDI Aluminium Fabricator Ltd.

工程號	J853	地盤	錦上路
-----	------	----	-----

送地盤

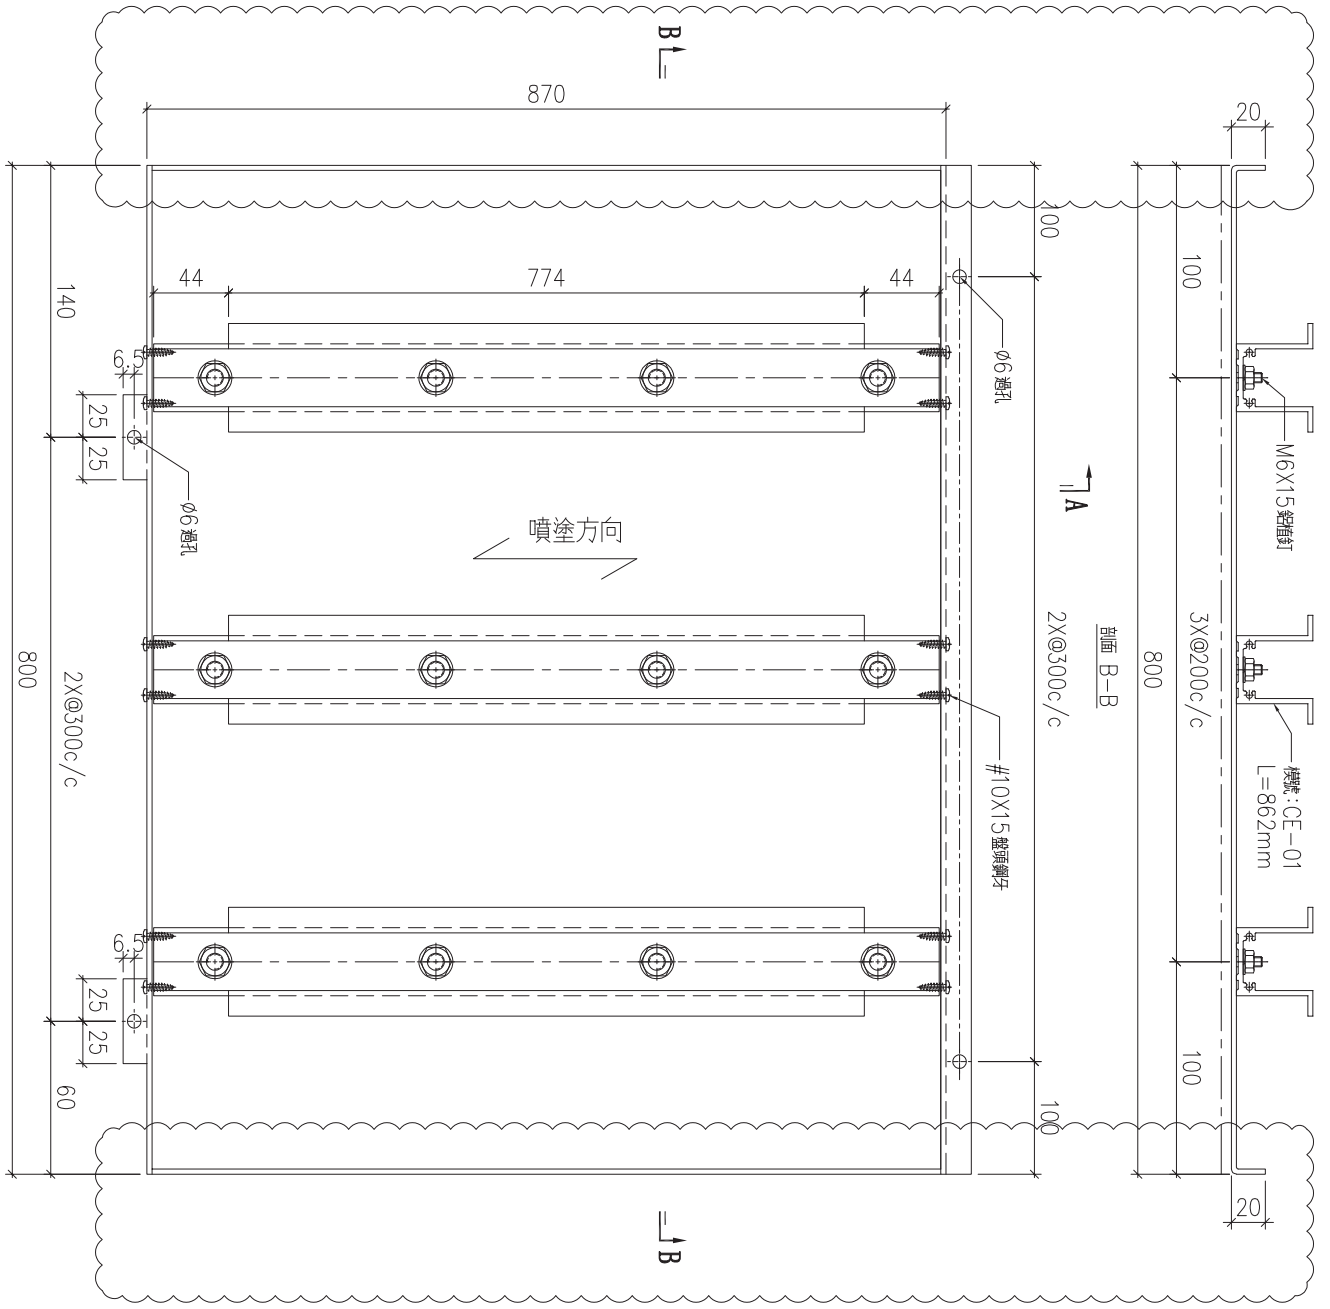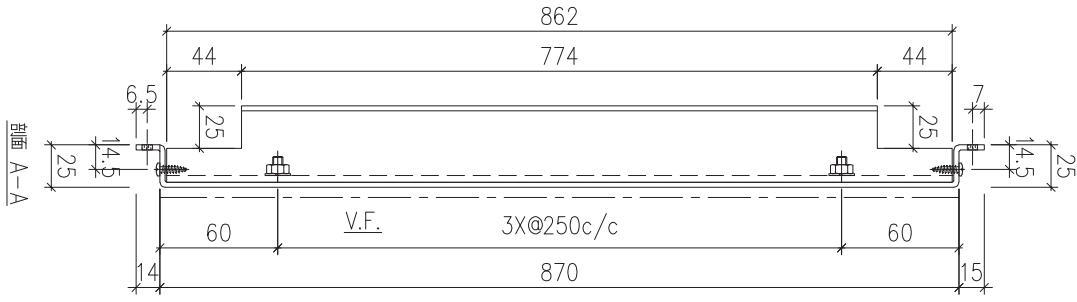



序號	物料編號	數量	安裝位置	樓層
01	T5-ALC-AP89	1	見派位圖	T5 FLAT F 11/F

名稱	天花鋁板加工圖	制圖	LHR	2022.2.19	修改	A	
材料	3mm厚鋁板 (3003H14)	復核	-	-	日期	2022.5.25	
顏色	ECW3D993332S-ZD1(素色白色)	批準			圖號	J853-ALC-AP155	



美特鋁質 有限公司
MIDI Aluminium Fabricator Ltd.

工程號	J853	地盤	錦上路
-----	------	----	-----

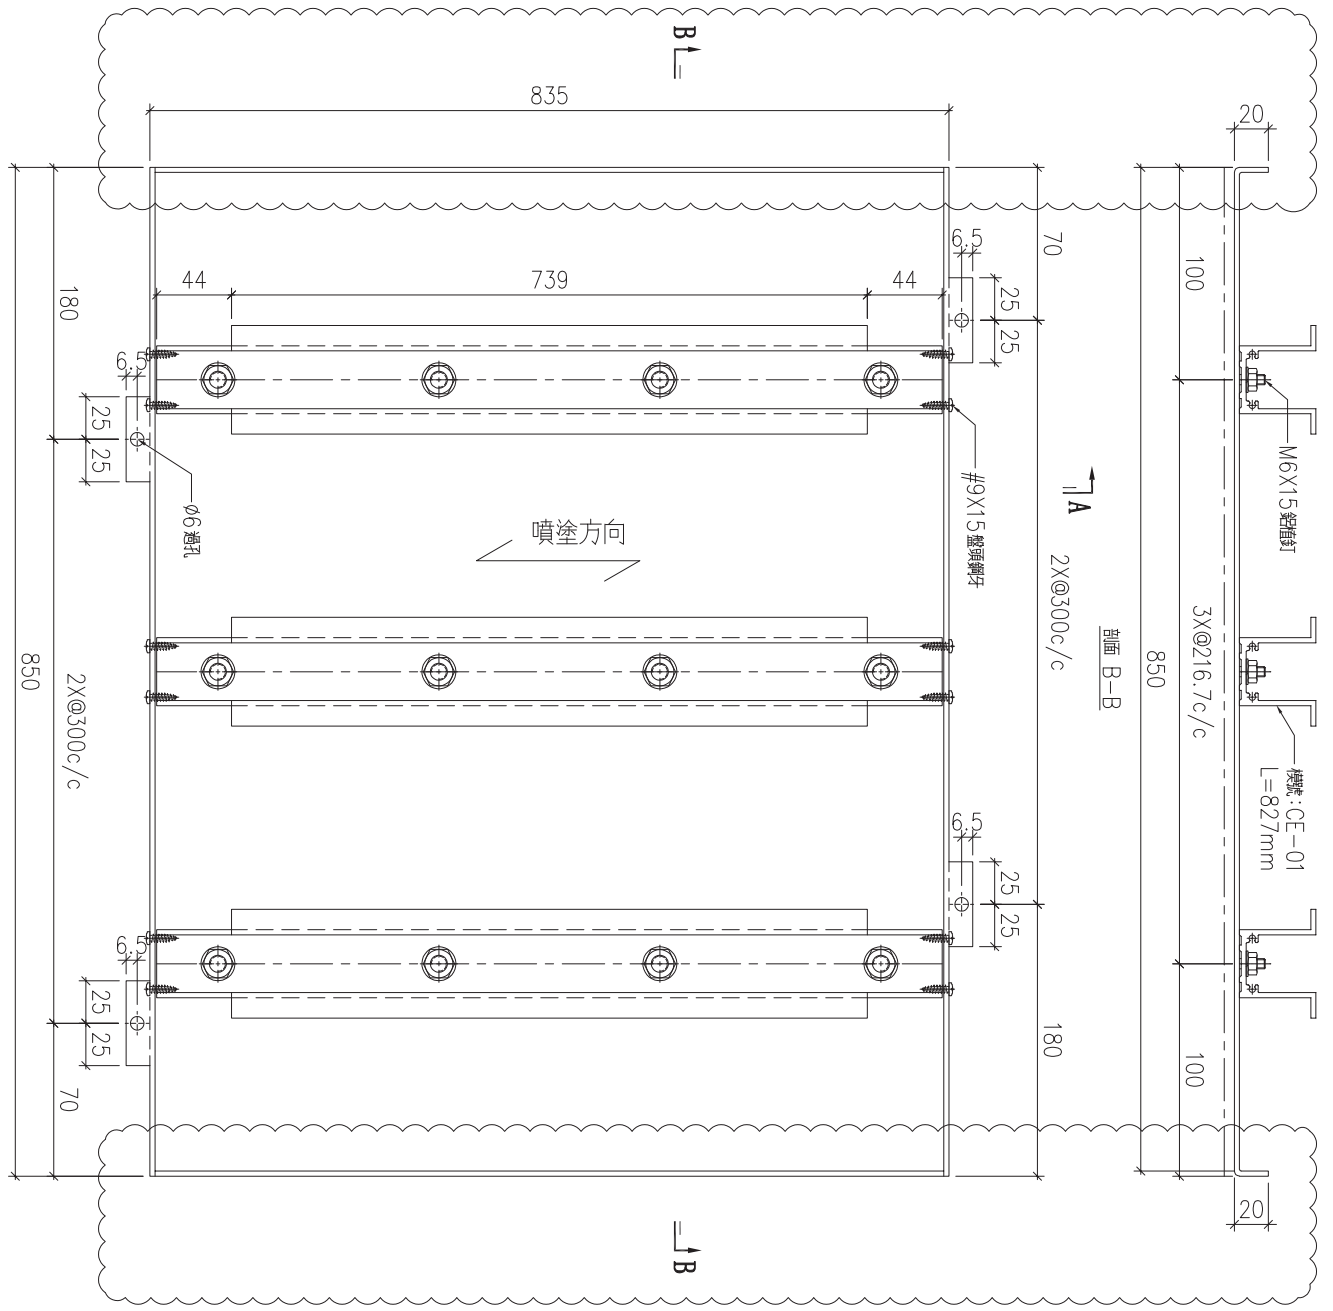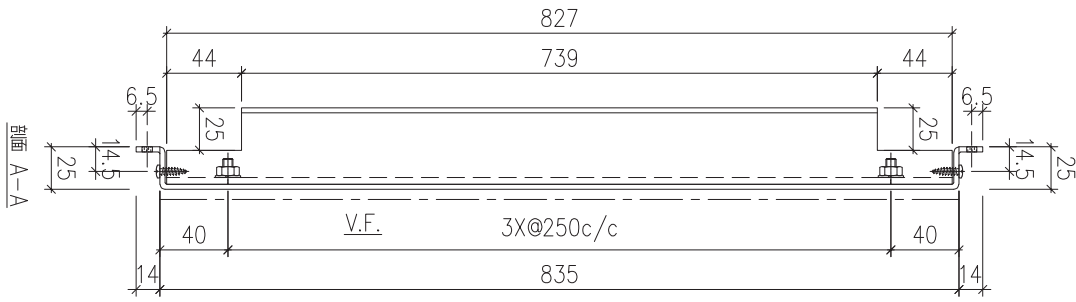

序號	物料編號	數量	安裝位置	樓層
01	T5-ALC-AP92	7	見派位圖	T5 FLAT A 17~23/F




名稱	天花鋁板加工圖	制圖	LHR	2022.2.19	修改	A		
材料	3mm厚鋁板 (3003H14)	復核	-	-	日期	2022.5.25		
顏色	ECW3D993332S-ZD1(素色白色)	批準			圖號	J853-ALC-AP156		



美特鋁質 有限公司
MIDI Aluminium Fabricator Ltd.

工程號	J853	地盤	錦上路
-----	------	----	-----

送地盤

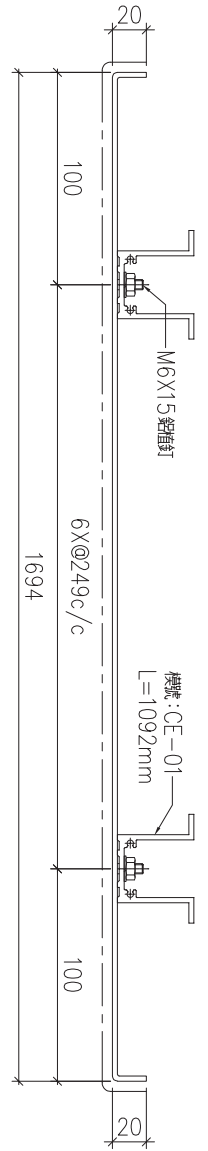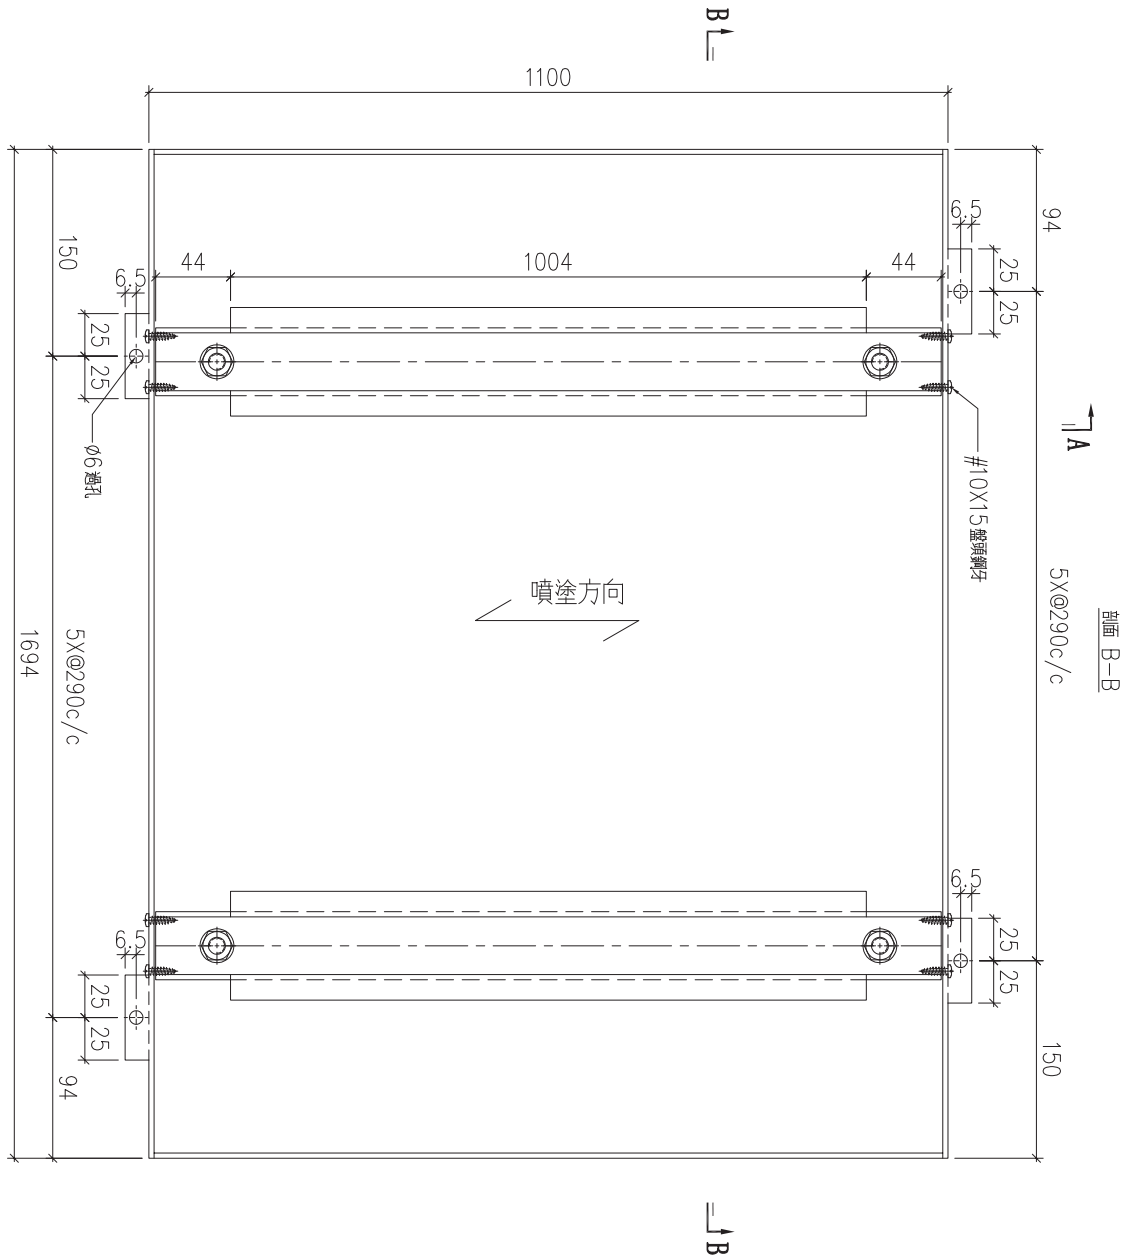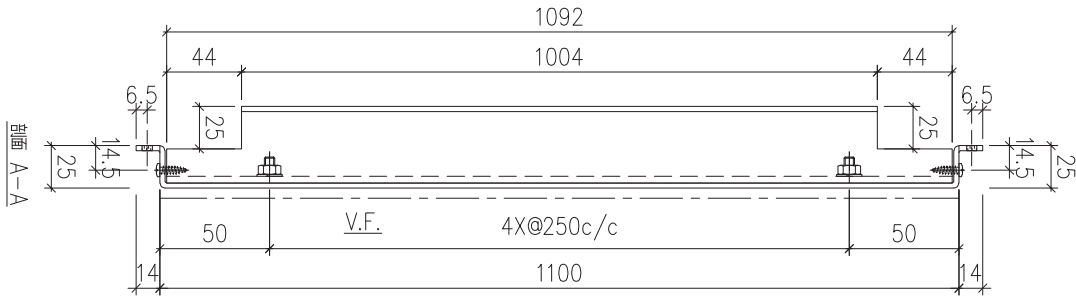


序號	物料編號	數量	安裝位置	樓層
01	T5-ALC-AP100	16	見派位圖	T5 FLAT A 17~25/F

名稱	天花鋁板加工圖	制圖	LHR	2022.2.19	修改	A	B
材料	3mm厚鋁板 (3003H14)	復核	-	-	日期	2022.3.21	2022.5.25
顏色	ECW3D993332S-ZD1(素色白色)	批準			圖號	J853-ALC-AP157	



美特鋁質 有限公司
MIDI Aluminium Fabricator Ltd.

工程號	J853	地盤	錦上路
-----	------	----	-----

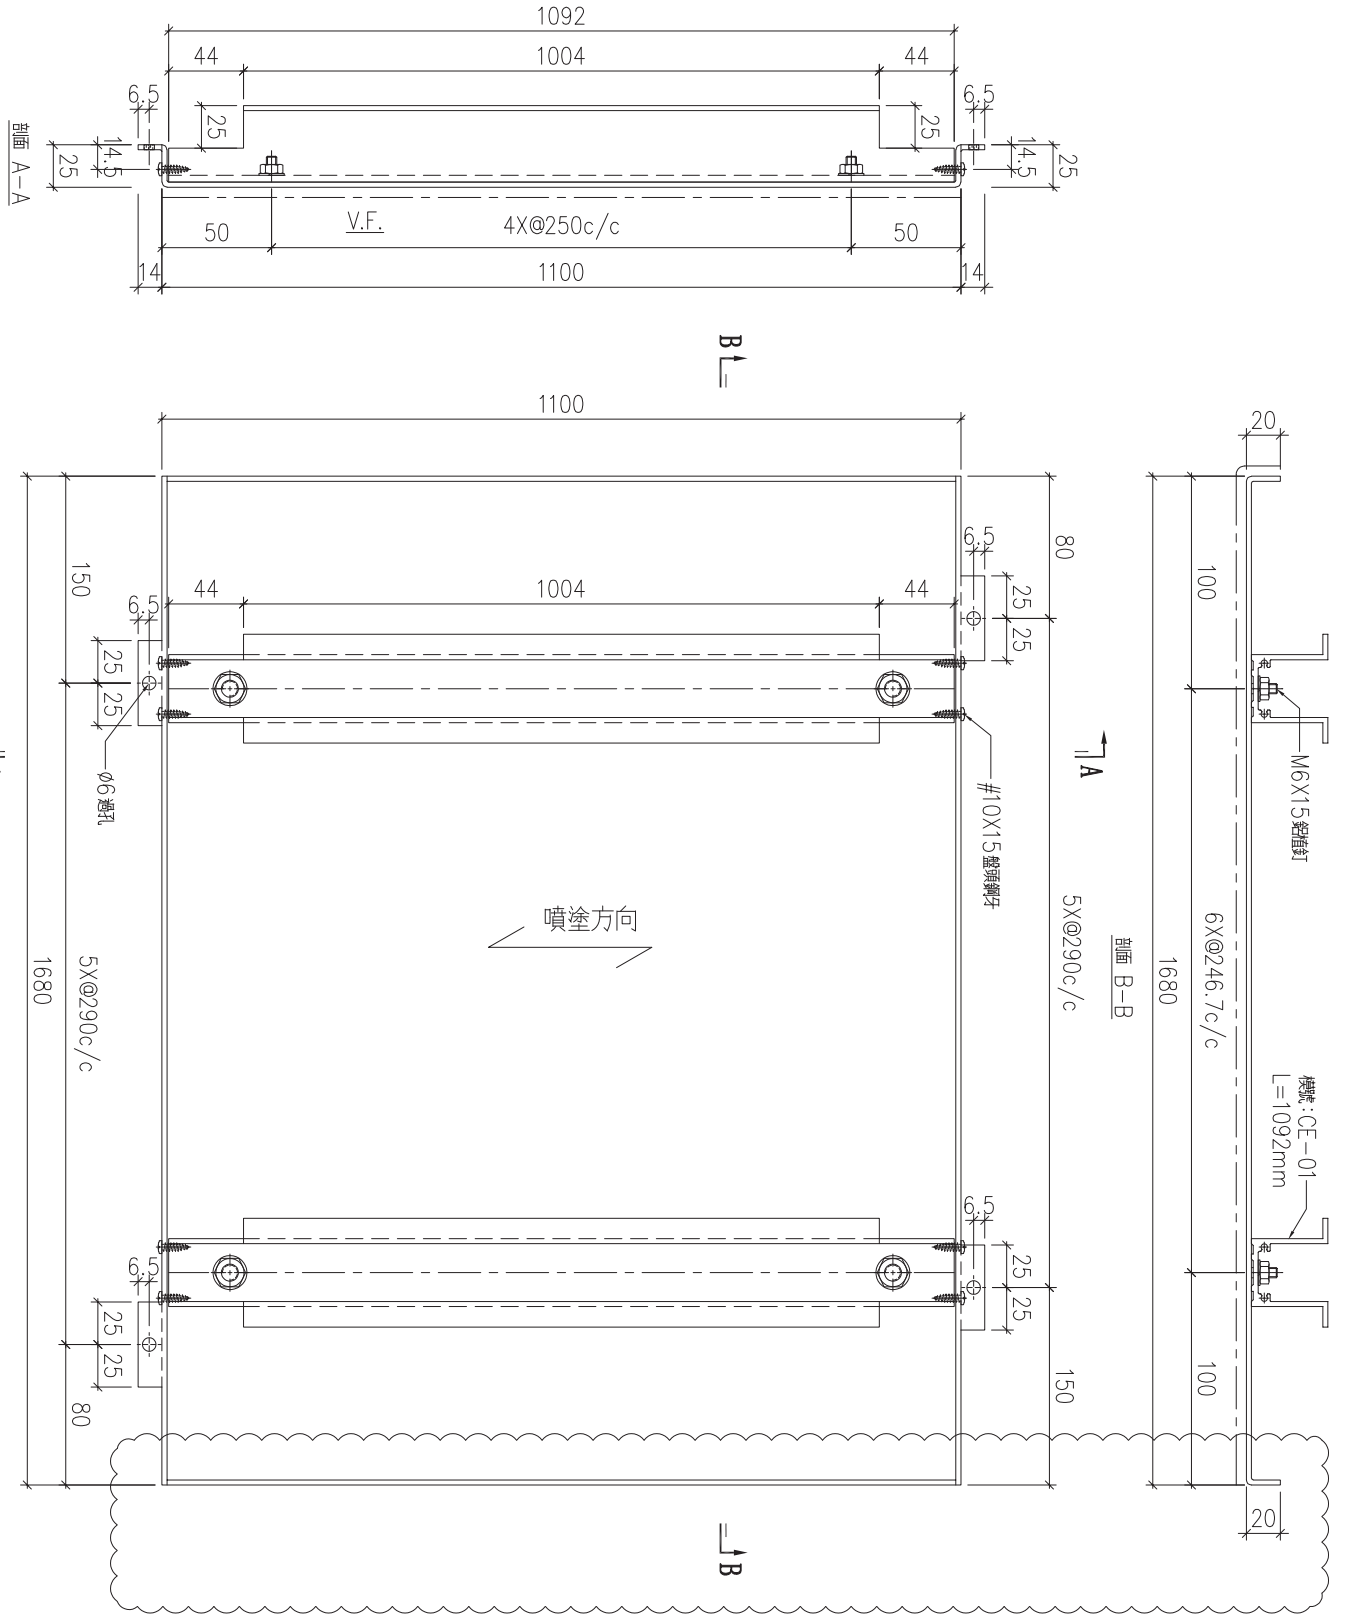



序號	物料編號	數量	安裝位置	樓層
01	T5-ALC-AP101	8	具派位圖	T5 FLAT A 17~25/F

名稱	天花鋁板加工圖	制圖	LHR	2022.2.19	修改	A	B
材料	3mm厚鋁板 (3003H14)	復核	-	-	日期	2022.3.21	2022.5.25
顏色	ECW3D993332S-ZD1(素色白色)	批準			圖號	J853-ALC-AP158	



美特鋁質 有限公司
MIDI Aluminium Fabricator Ltd.

工程號	J853	地盤	錦上路
-----	------	----	-----

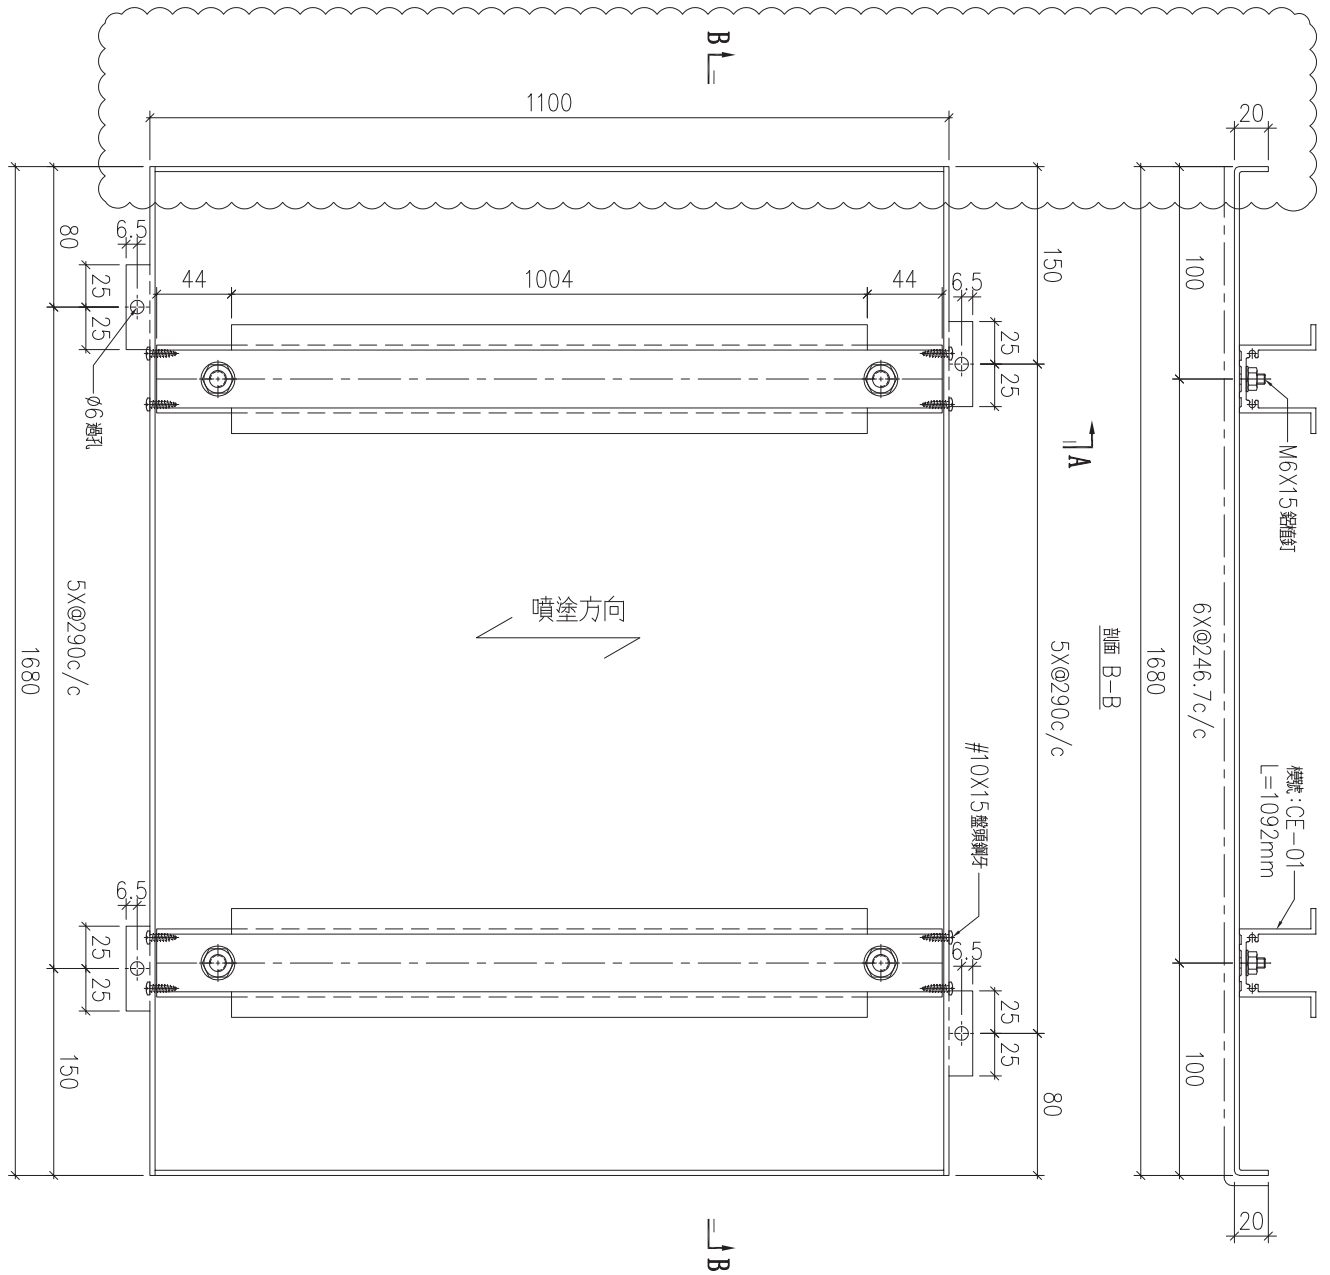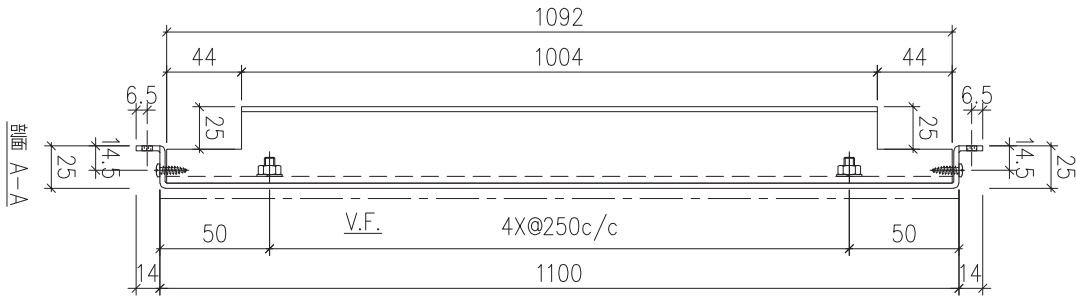




序號	物料編號	數量	安裝位置	樓層
01	T5-ALC-AP102	8	見派位圖	T5 FLAT A 17~25/F

名稱	天花鋁板加工圖	制圖	LHR	2022.2.19	修改	A	B
材料	3mm厚鋁板 (3003H14)	復核	-	-	日期	2022.3.21	2022.5.25
顏色	ECW3D993332S-ZD1(素色白色)	批準			圖號	J853-ALC-AP159	



美特鋁質 有限公司
MIDI Aluminium Fabricator Ltd.

工程號	J853	地盤	錦上路
-----	------	----	-----

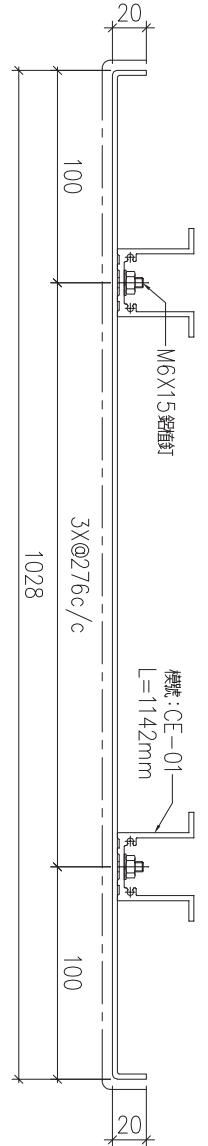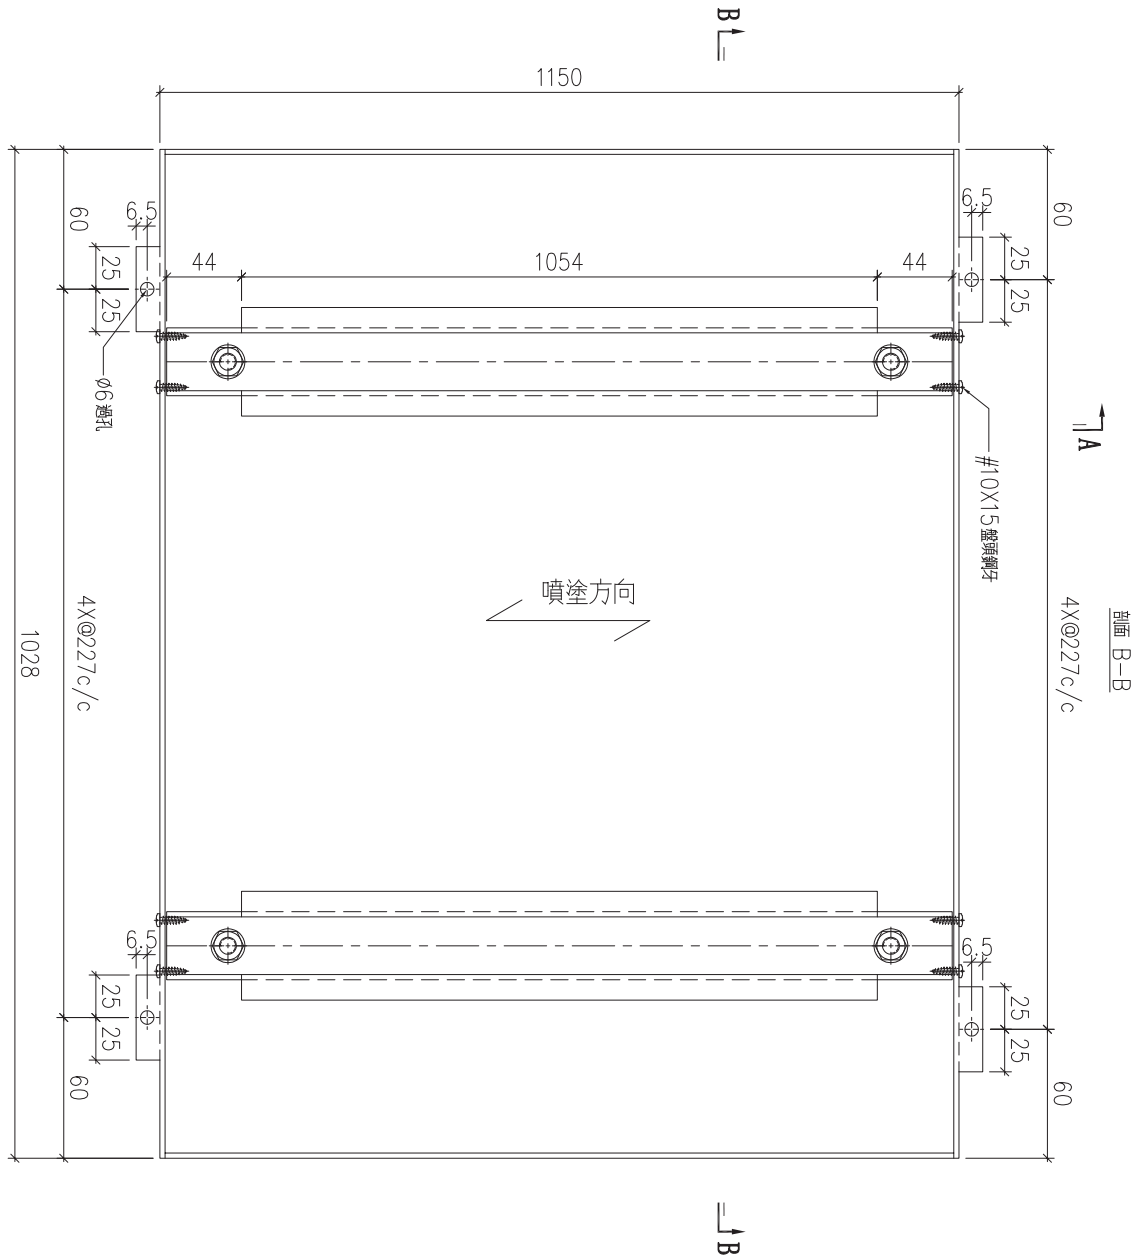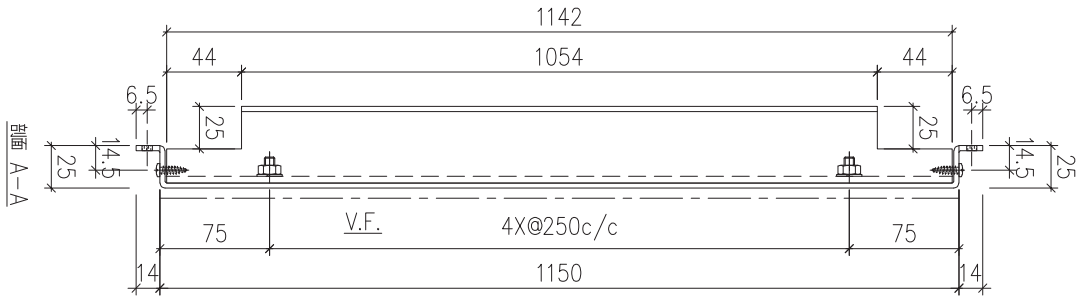


序號	物料編號	數量	安裝位置	樓層
01	T5-ALC-AP110	8	見派位圖	T5 FLAT B 18~26/F

名稱	天花鋁板加工圖	制圖	LHR	2022.2.19	修改	A
材料	3mm厚鋁板 (3003H14)	復核	-	-	日期	2022.3.22
顏色	ECW3D993332S-ZD1(素色白色)	批準			圖號	J853-ALC-AP160



美特鋁質 有限公司
MIDI Aluminium Fabricator Ltd.

工程號	J853	地盤	錦上路
-----	------	----	-----

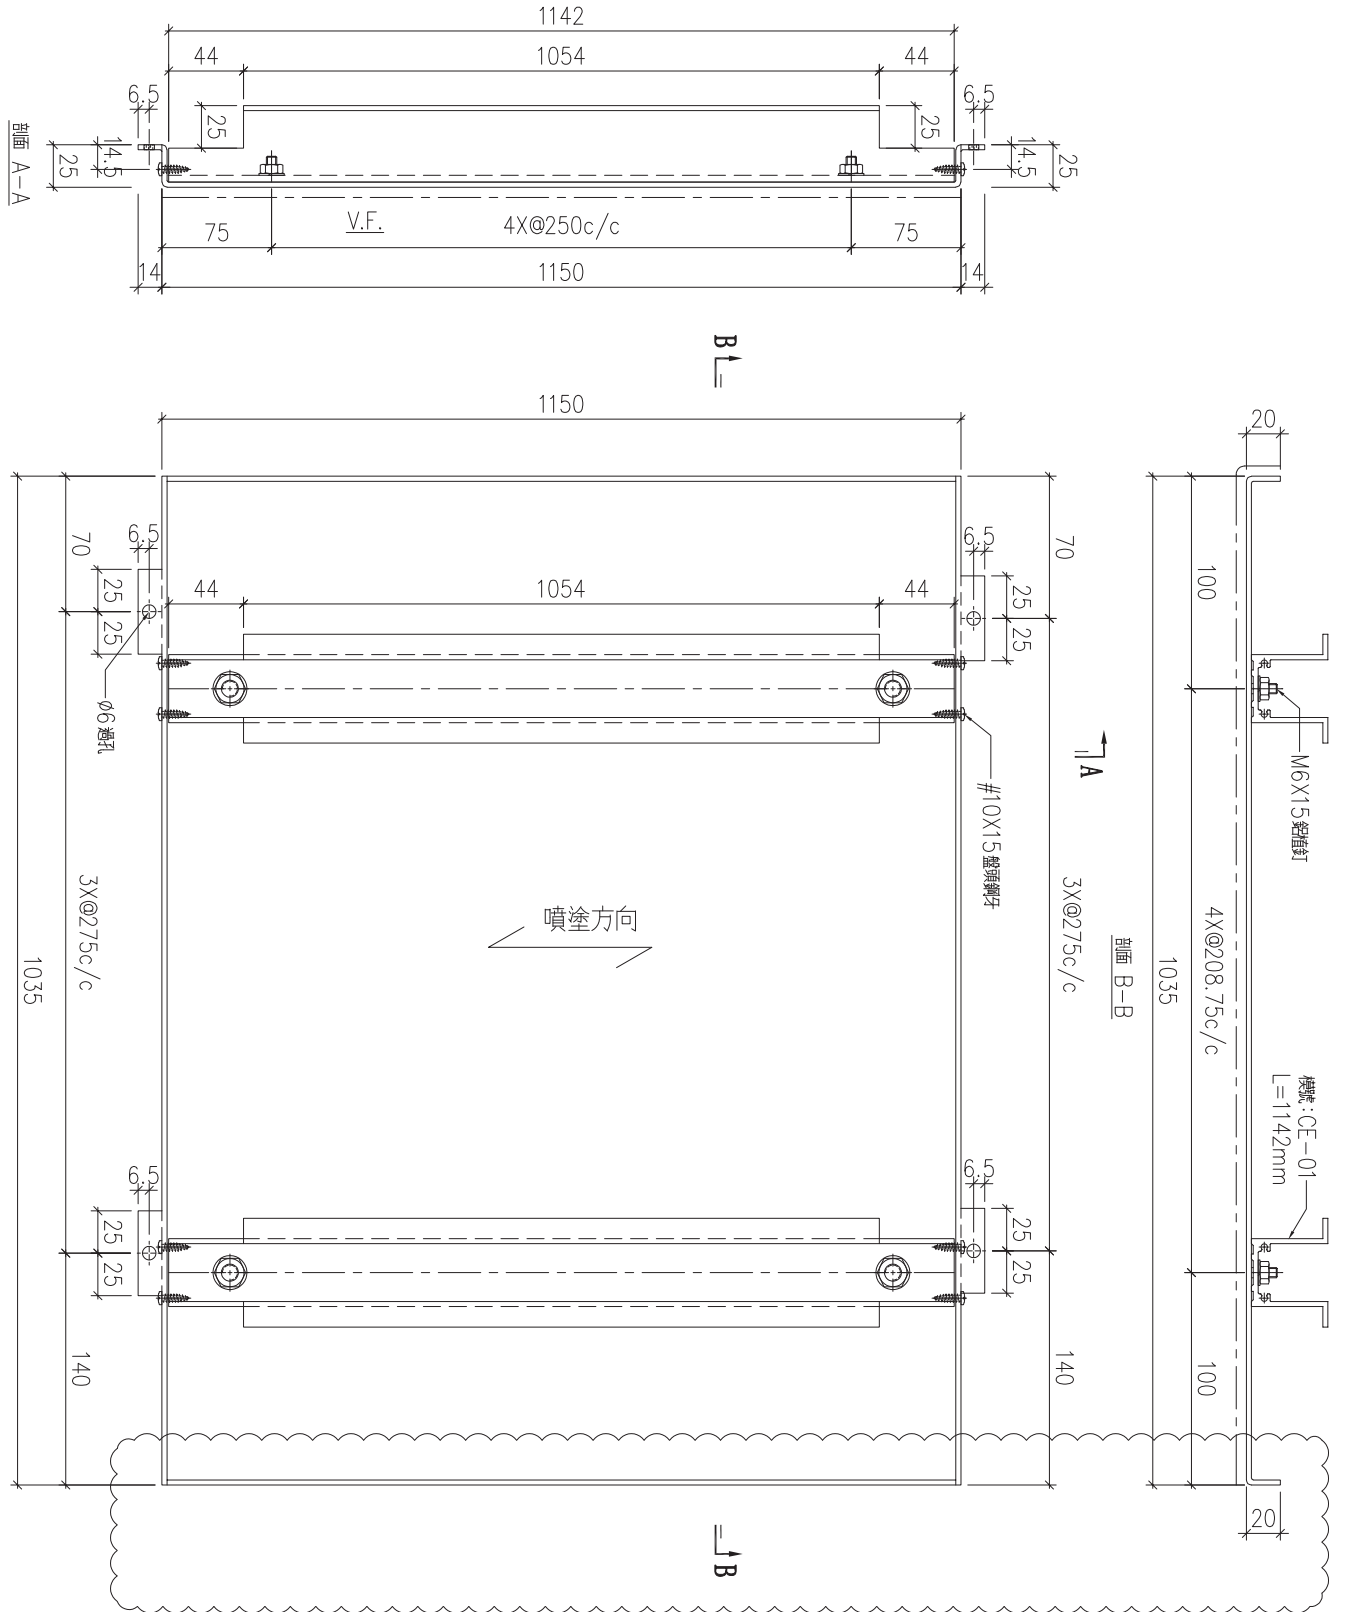

序號	物料編號	數量	安裝位置	樓層
01	T5-ALC-AP111	8	見派位圖	T5 FLAT B 18~26/F


名稱	天花鋁板加工圖	制圖	LHR	2022.2.19	修改	A	B
材料	3mm厚鋁板 (3003H14)	復核	-	-	日期	2022.3.22	2022.5.25
顏色	ECW3D993332S-ZD1(素色白色)	批準			圖號	J853-ALC-AP161	



美特鋁質 有限公司
MIDI Aluminium Fabricator Ltd.

工程號	J853	地盤	錦上路
-----	------	----	-----

送地盤

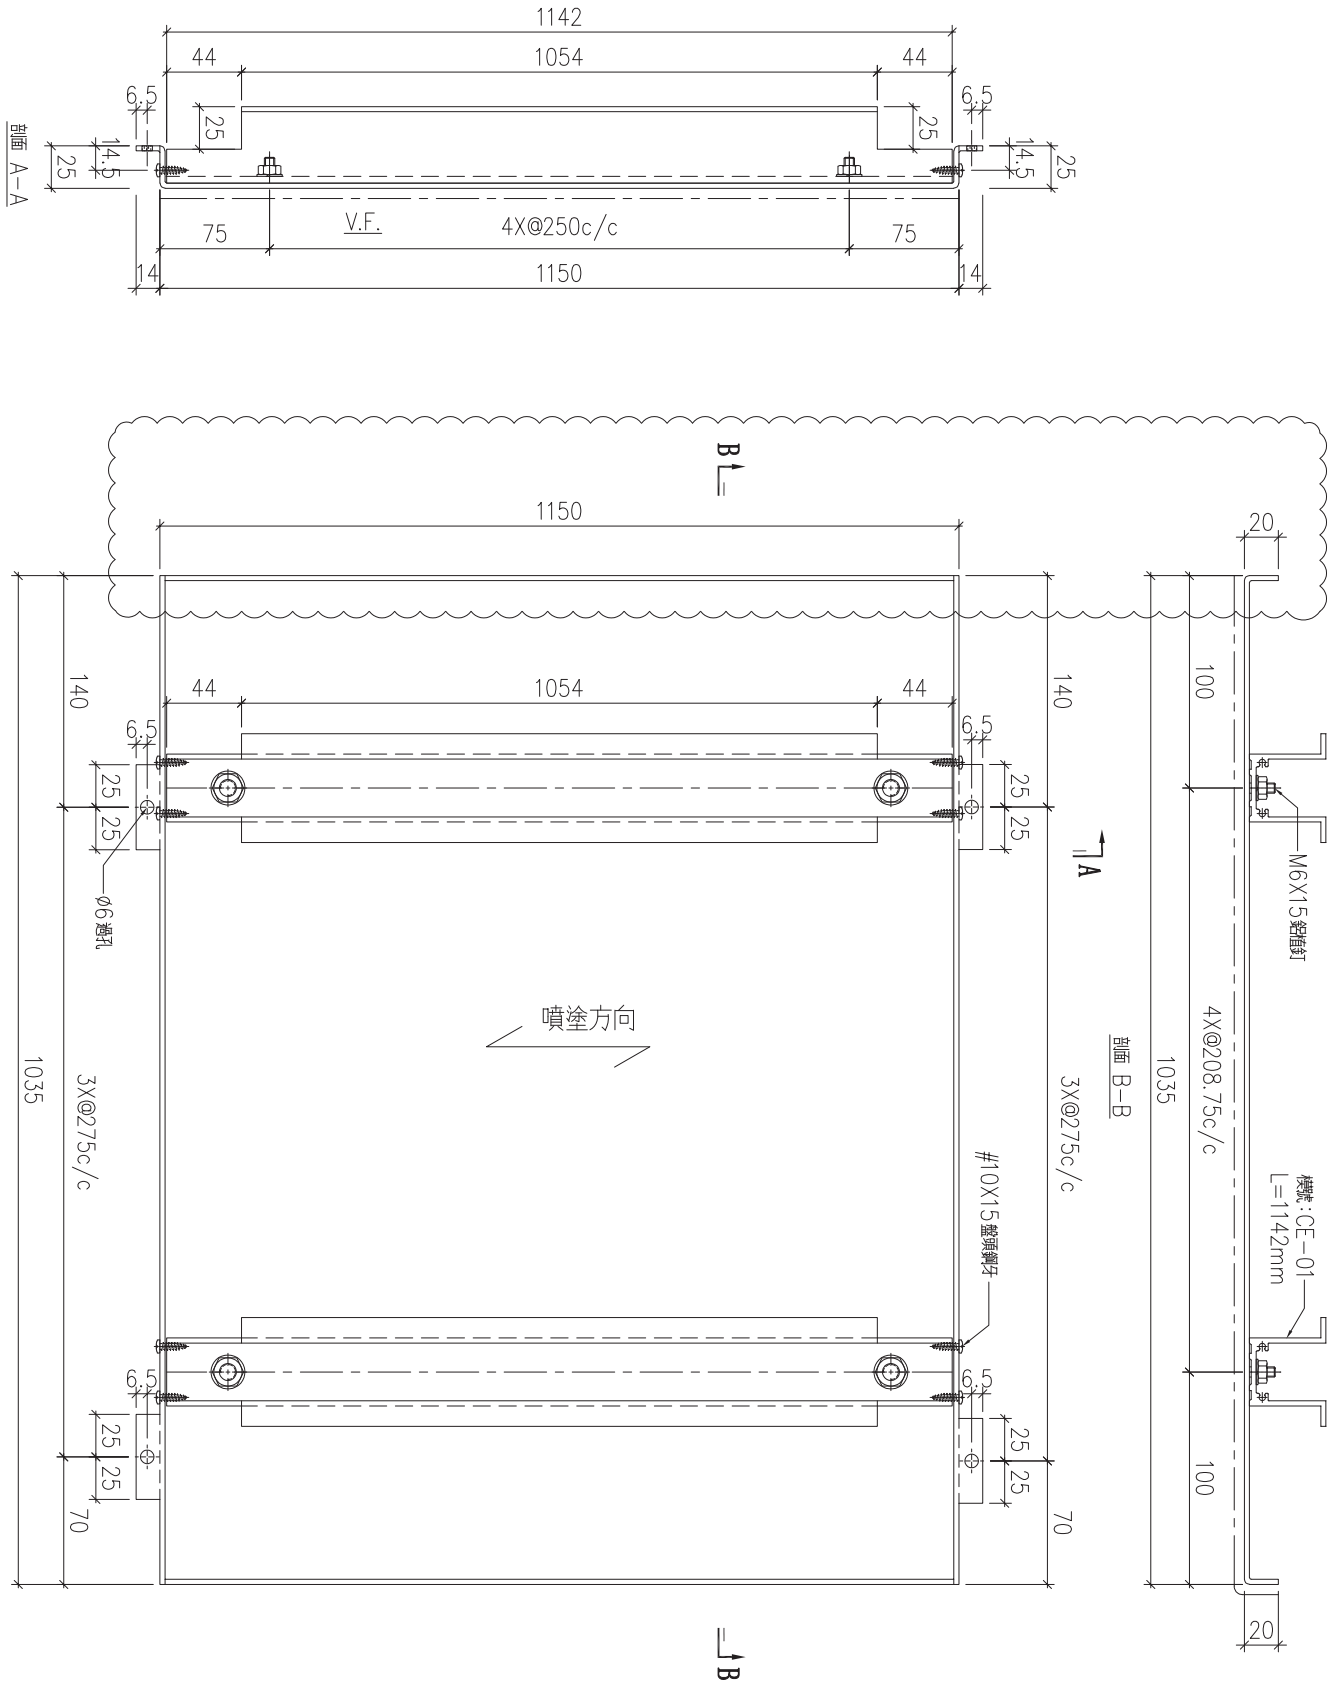

序號	物料編號	數量	安裝位置	樓層
01	T5-ALC-AP112	8	見派位圖	T5 FLAT B 18~26/F

名稱	天花鋁板加工圖	制圖	LHR	2022.2.19	修改	A	B
材料	3mm厚鋁板 (3003H14)	復核	-	-	日期	2022.3.22	2022.5.25
顏色	ECW3D993332S-ZD1(素色白色)	批準			圖號	J853-ALC-AP162	



美特鋁質 有限公司
MIDI Aluminium Fabricator Ltd.


工程號

J853

地盤

錦上路

送地盤

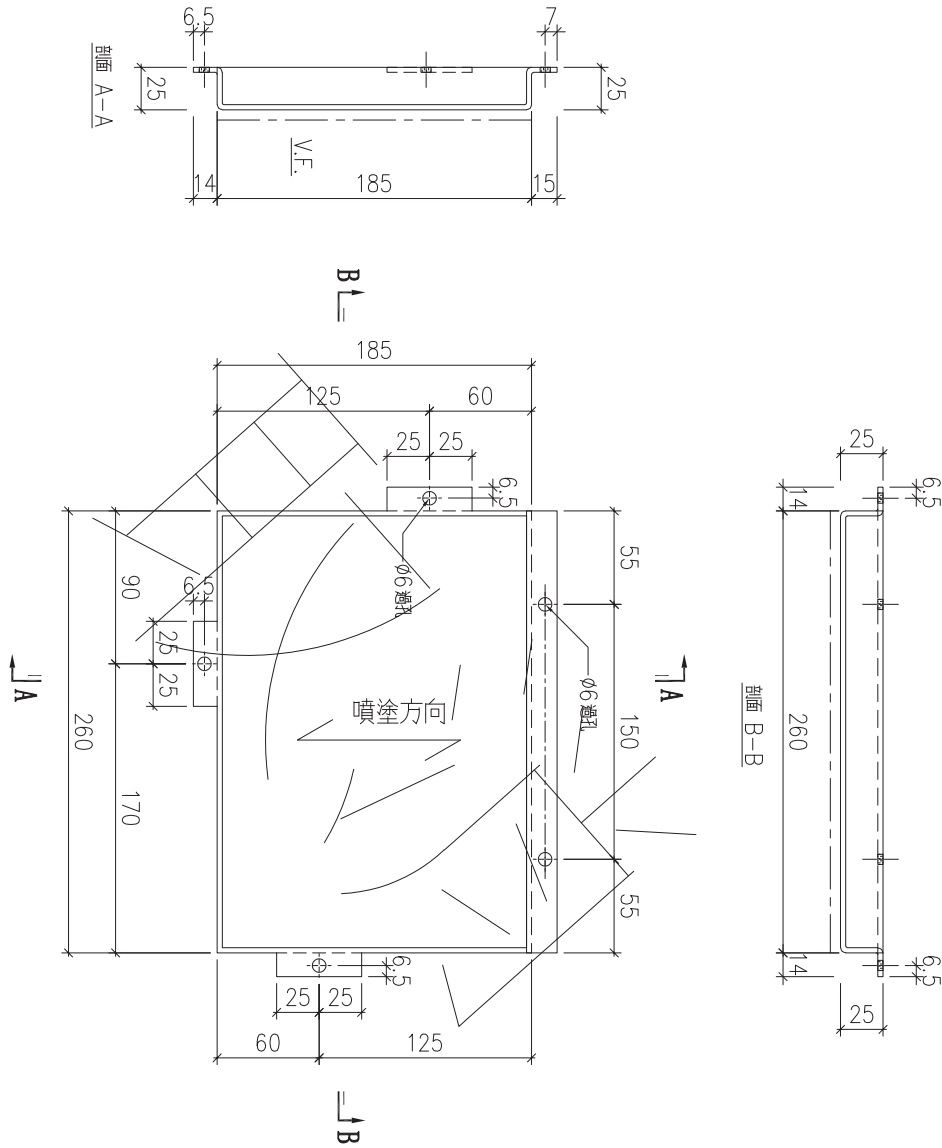



序號	物料編號	數量	安裝位置	樓層
01	T5-ALC-AP114	8	見派位圖	T5 FLAT B 18~26/F

名稱	天花鋁板加工圖	制圖	LHR	2022.2.19	修改			
材料	3mm厚鋁板 (3003H14)	復核	-	-	日期			
顏色	ECW3D993332S-ZD1(素色白色)	批準			圖號	J853-ALC-AP163		



美特鋁質 有限公司
MIDI Aluminium Fabricator Ltd.

工程號	J853	地盤	錦上路
-----	------	----	-----

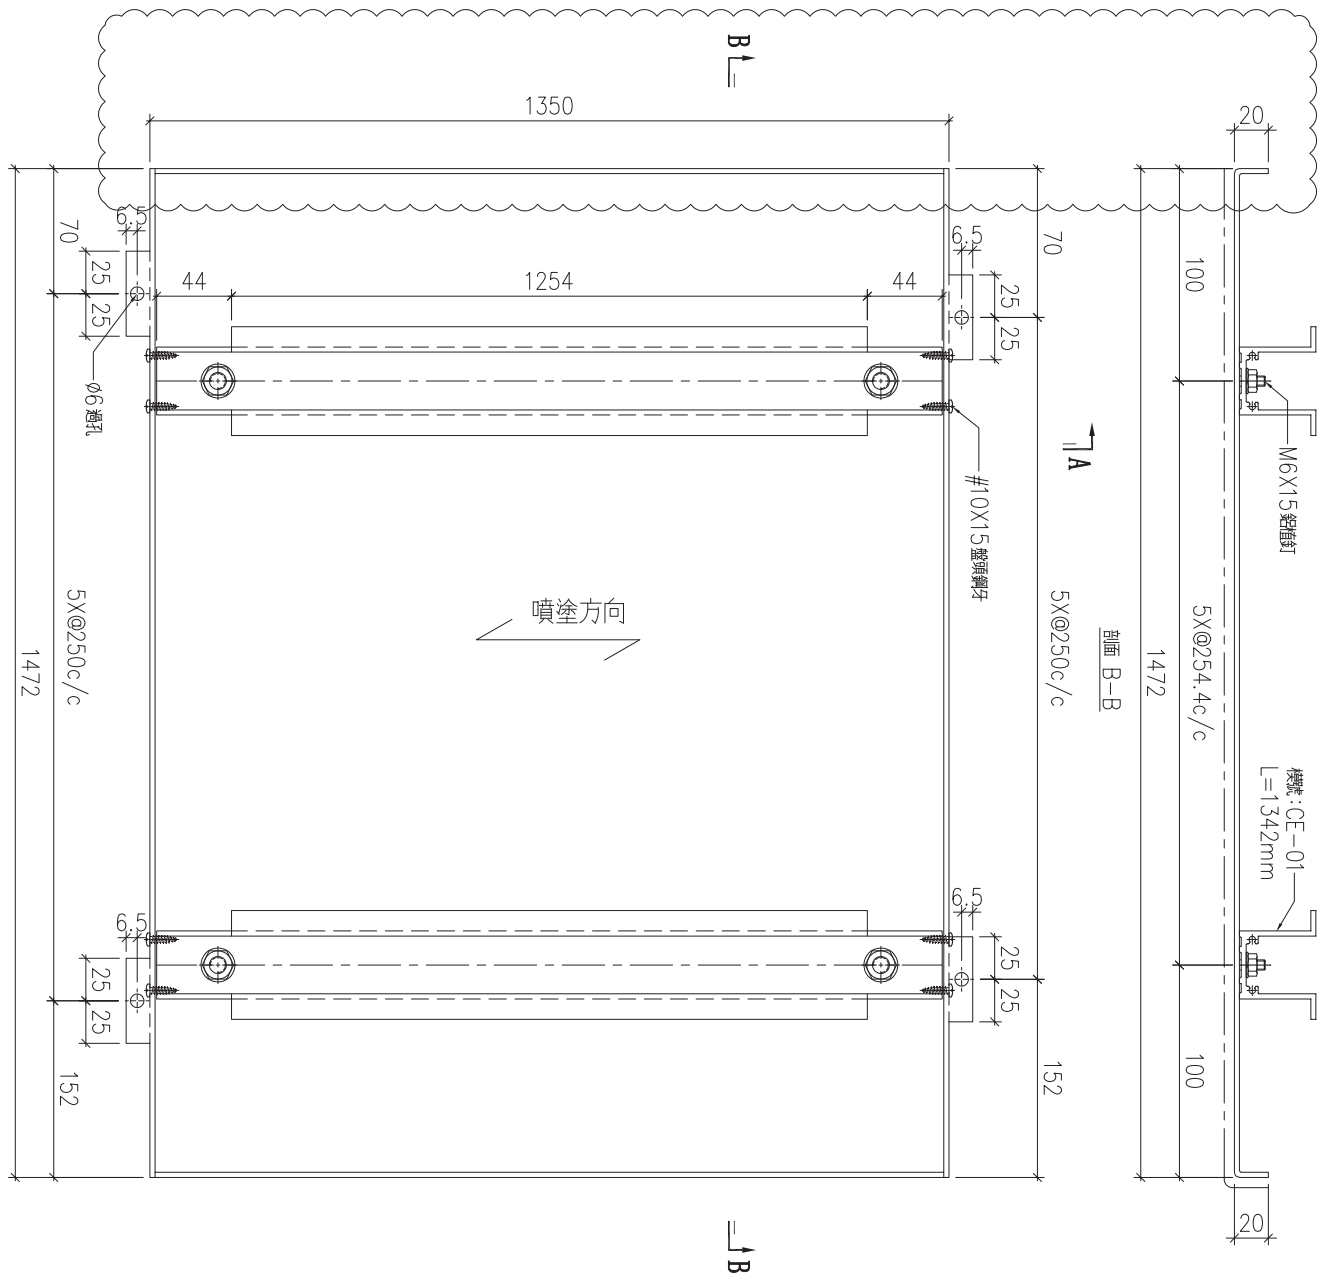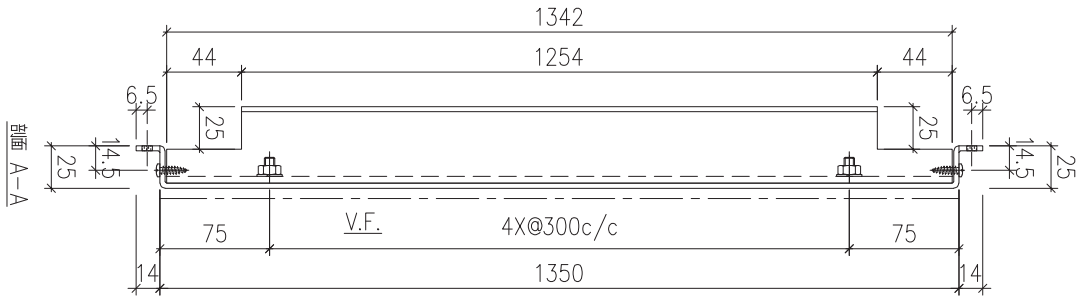


序號	物料編號	數量	安裝位置	樓層
01	T6-ALC-AP12	17	T6 FLAT A 6~26/F	

名稱	天花鋁板加工圖	制圖	LHR	2022.2.19	修改	A
材料	3mm厚鋁板 (3003H14)	復核	-	-	日期	2022.5.25
顏色	ECW3D993332S-ZD1(素色白色)	批準			圖號	J853-ALC-AP164



美特鋁質 有限公司
MIDI Aluminium Fabricator Ltd.

工程號	J853	地盤	錦上路
-----	------	----	-----

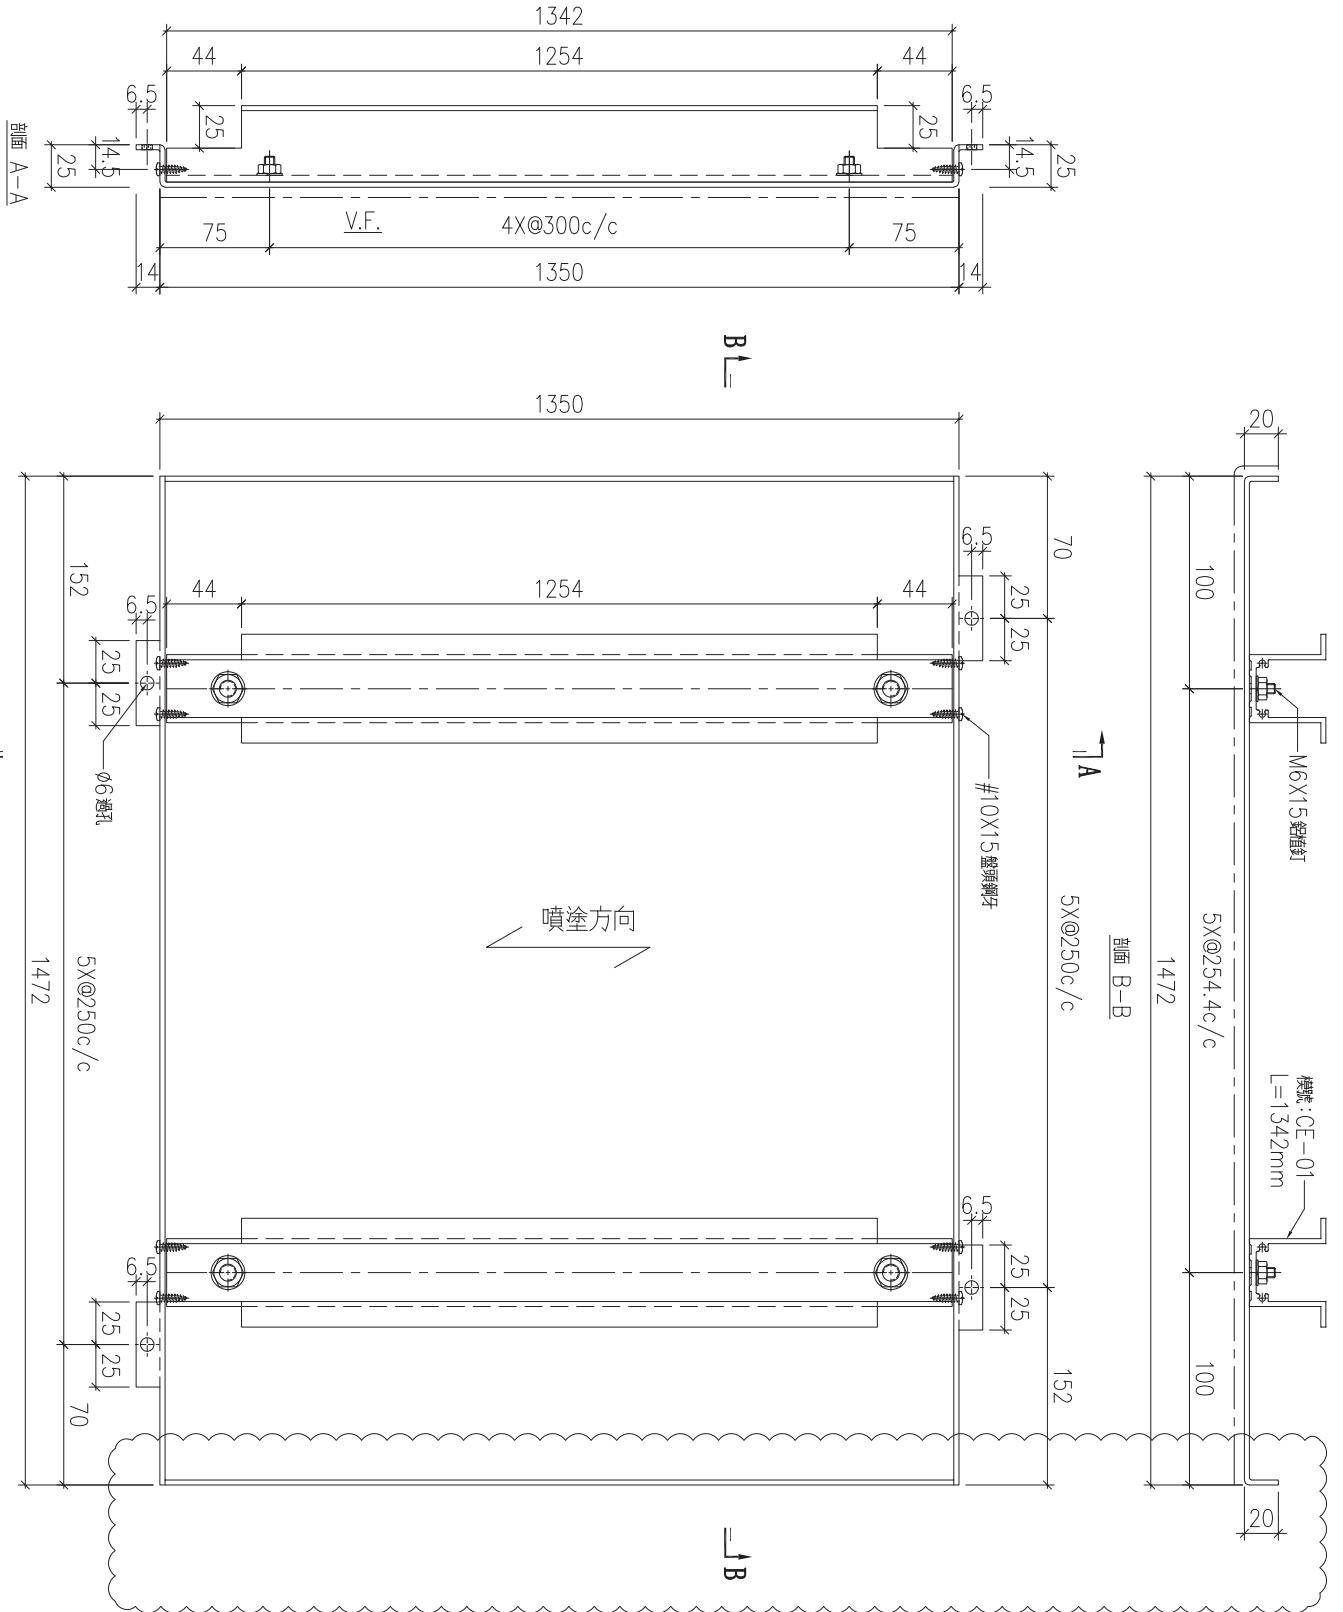

序號	物料編號	數量	安裝位置	樓層
01	T6-ALC-AP13	17	派位圖	T6 FLAT A 6~26/F

名稱	天花鋁板加工圖	制圖	LHR	2022.2.19	修改	A
材料	3mm厚鋁板 (3003H14)	復核	-	-	日期	2022.5.25
顏色	ECW3D993332S-ZD1(素色白色)	批準			圖號	J853-ALC-AP165



美特鋁質 有限公司
MIDI Aluminium Fabricator Ltd.



工程號

J853

地盤

錦上路

送地盤

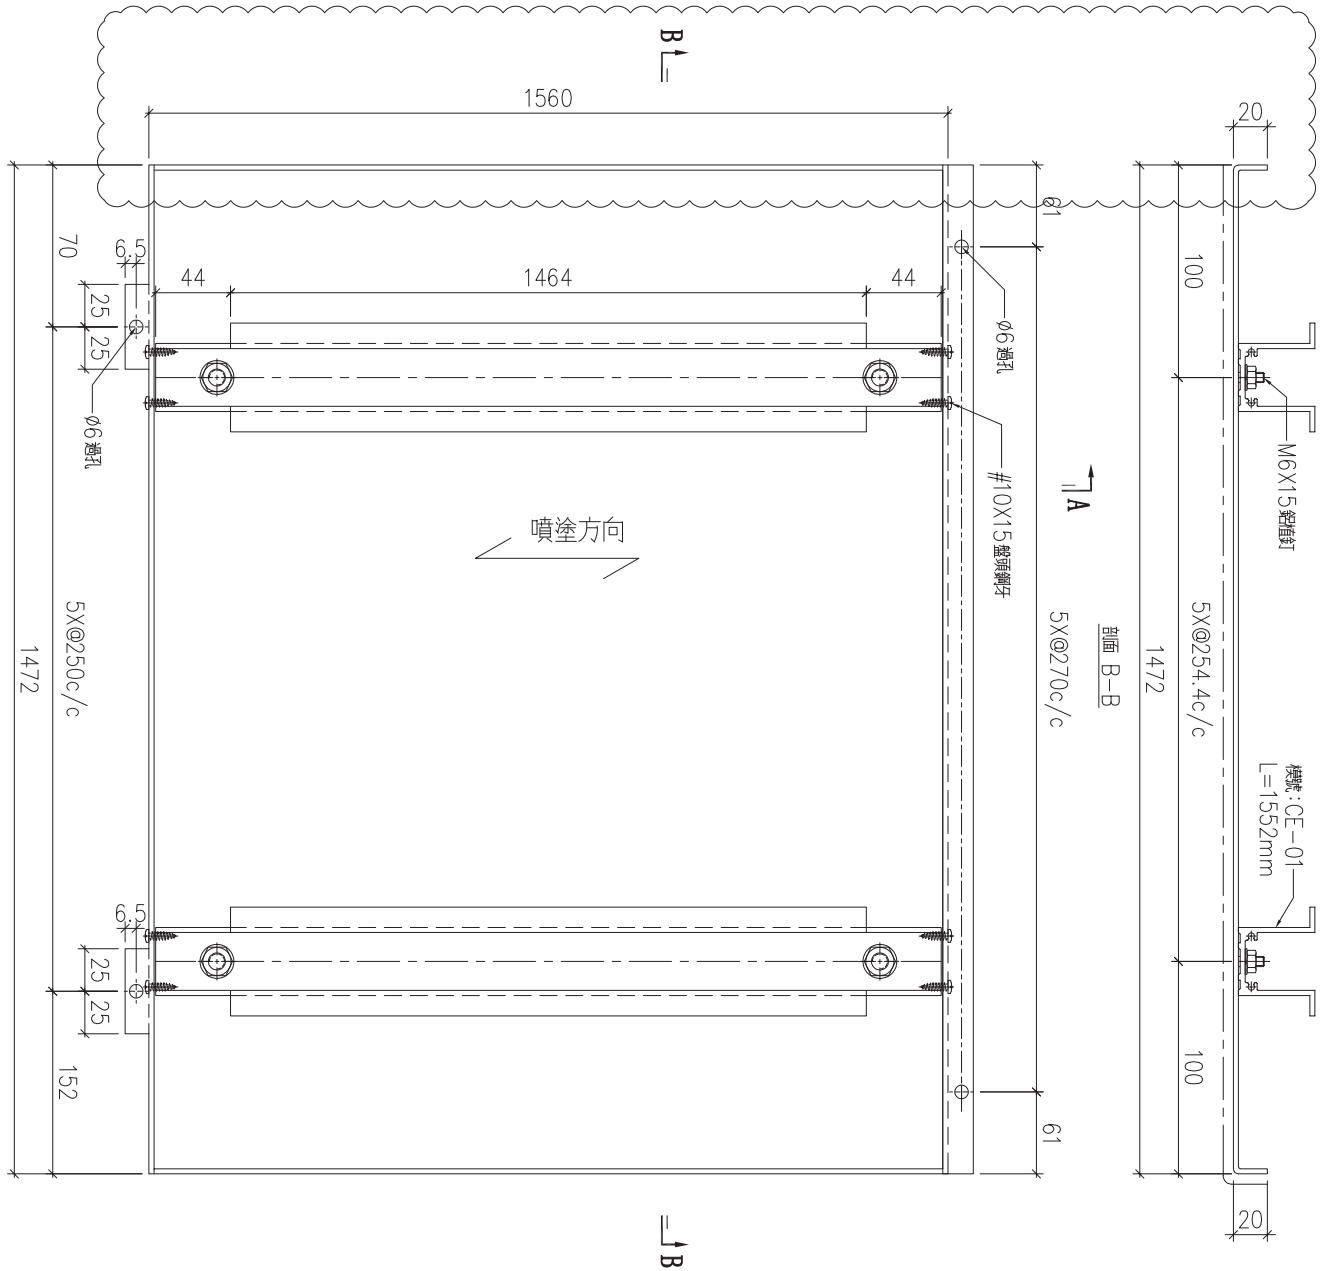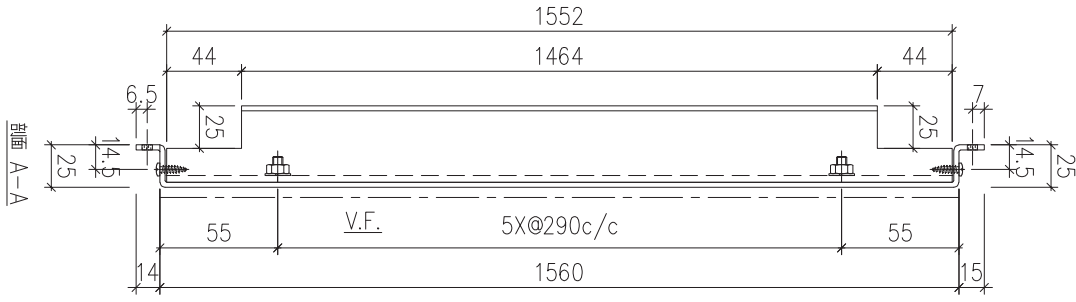



序號	物料編號	數量	安裝位置	樓層
01	T6-ALC-AP17	2	見派位圖	T6 FLAT A,B 5/F
02	T7-ALC-AP11	1	見派位圖	T7 FLAT A 8/F

名稱	天花鋁板加工圖	制圖	LHR	2022.2.19	修改	A		
材料	3mm厚鋁板 (3003H14)	復核	-	-	日期	2022.5.25		
顏色	ECW3D993332S-ZD1(素色白色)	批準			圖號	J853-ALC-AP166		



美特鋁質 有限公司
MIDI Aluminium Fabricator Ltd.

工程號	J853	地盤	錦上路
-----	------	----	-----

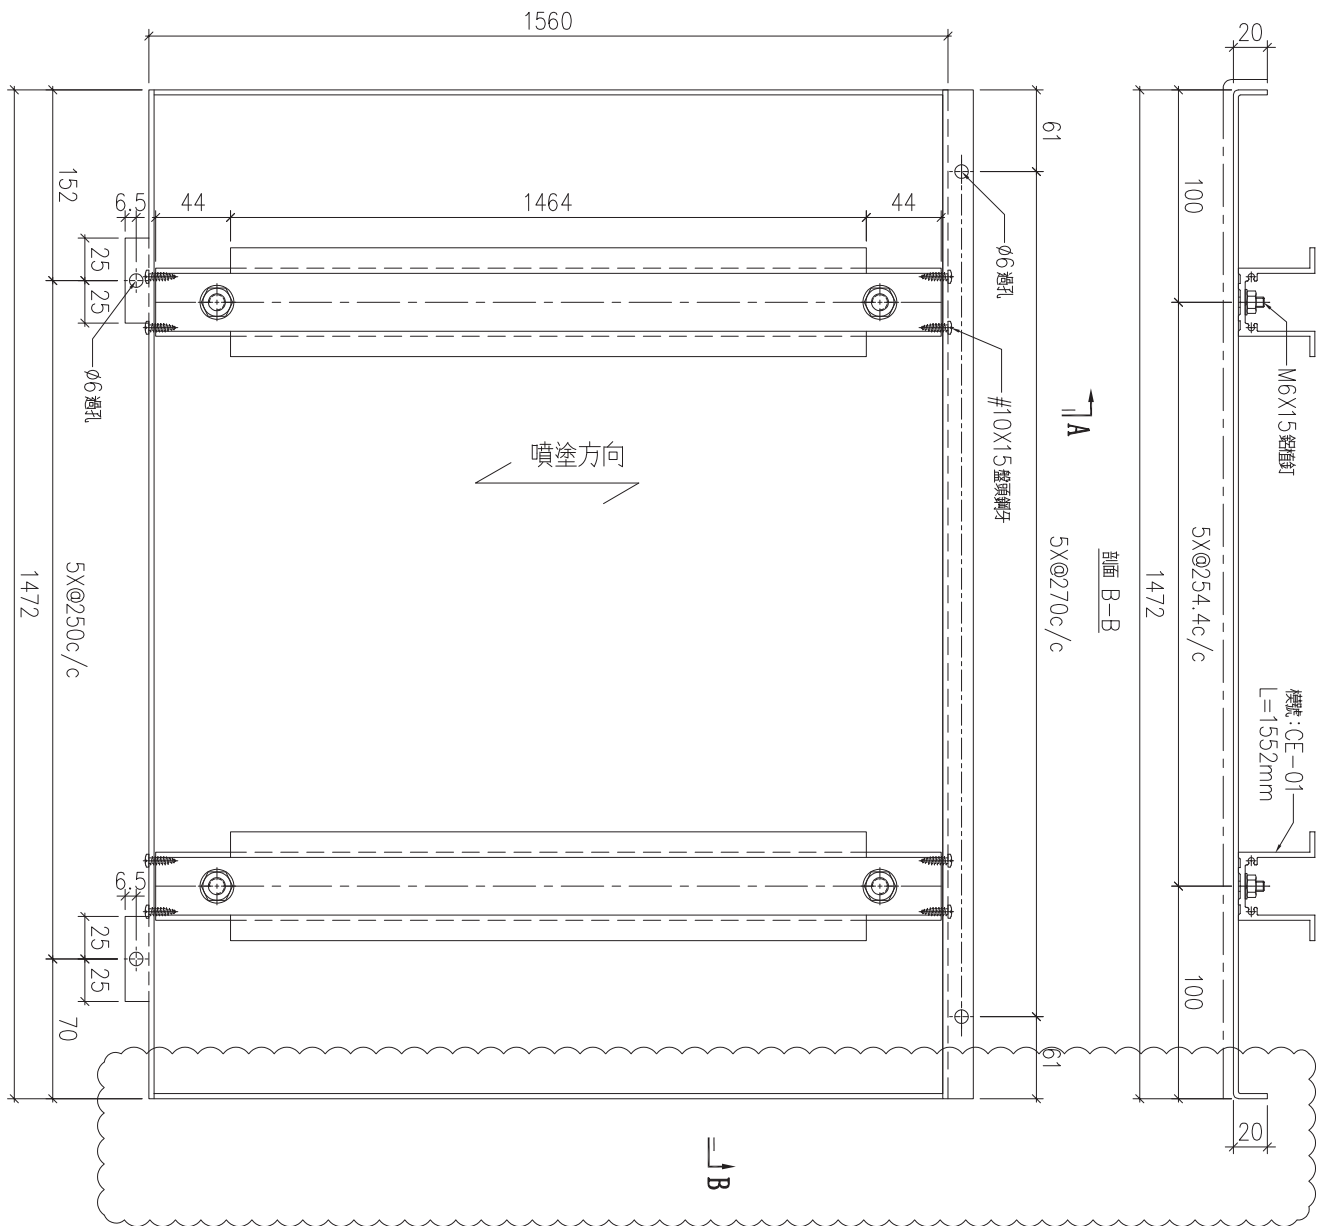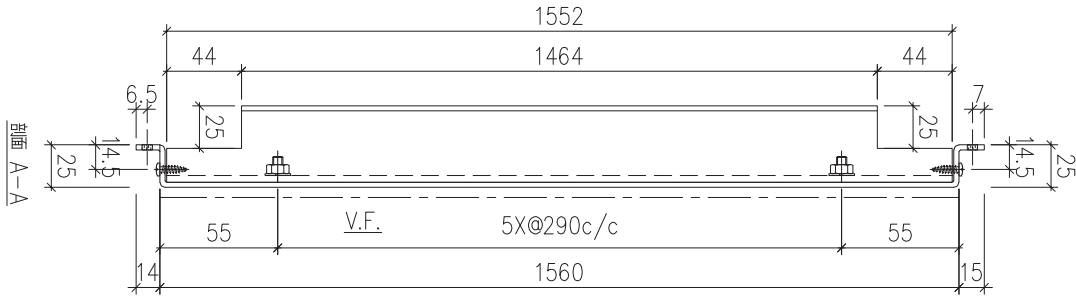



序號	物料編號	數量	安裝位置	樓層
01	T6-ALC-AP18	2	見派位圖	T6 FLAT A,B 5/F
02	T7-ALC-AP12	1	見派位圖	T7 FLAT A 8/F

名稱	天花鋁板加工圖	制圖	LHR	2022.2.19	修改	A
材料	3mm厚鋁板 (3003H14)	復核	-	-	日期	2022.5.25
顏色	ECW3D993332S-ZD1(素色白色)	批準			圖號	J853-ALC-AP167



美特鋁質 有限公司
MIDI Aluminium Fabricator Ltd.

工程號	J853	地盤	錦上路
-----	------	----	-----

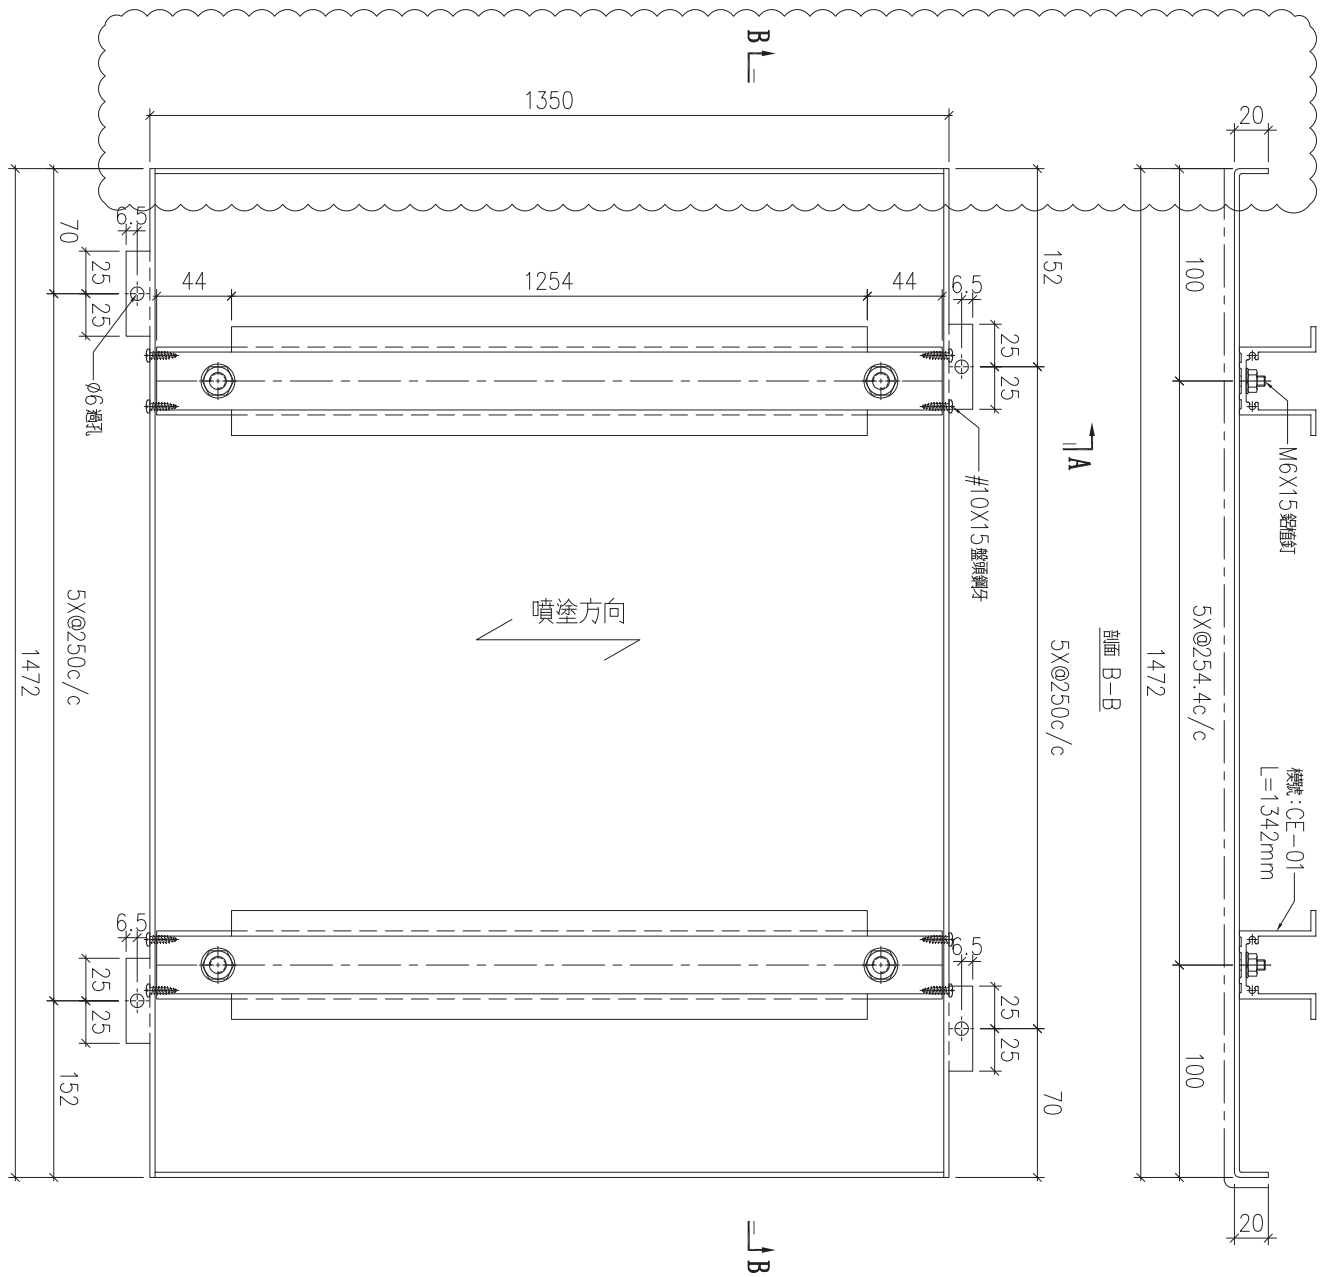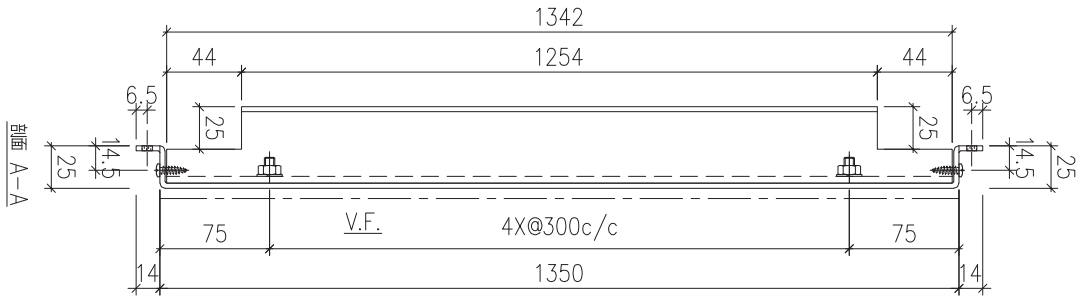

序號	物料編號	數量	安裝位置	樓層
01	T6-ALC-AP21	17	派位圖	T6 FLAT B 6~26/F
02	T7-ALC-AP06	16	見派位圖	T7 FLAT A 8~26/F


名稱	天花鋁板加工圖	制圖	LHR	2022.2.19	修改	A
材料	3mm厚鋁板 (3003H14)	復核	-	-	日期	2022.5.25
顏色	ECW3D993332S-ZD1(素色白色)	批準			圖號	J853-ALC-AP168



美特鋁質 有限公司
MIDI Aluminium Fabricator Ltd.

工程號 J853 地盤 錦上路

送地盤

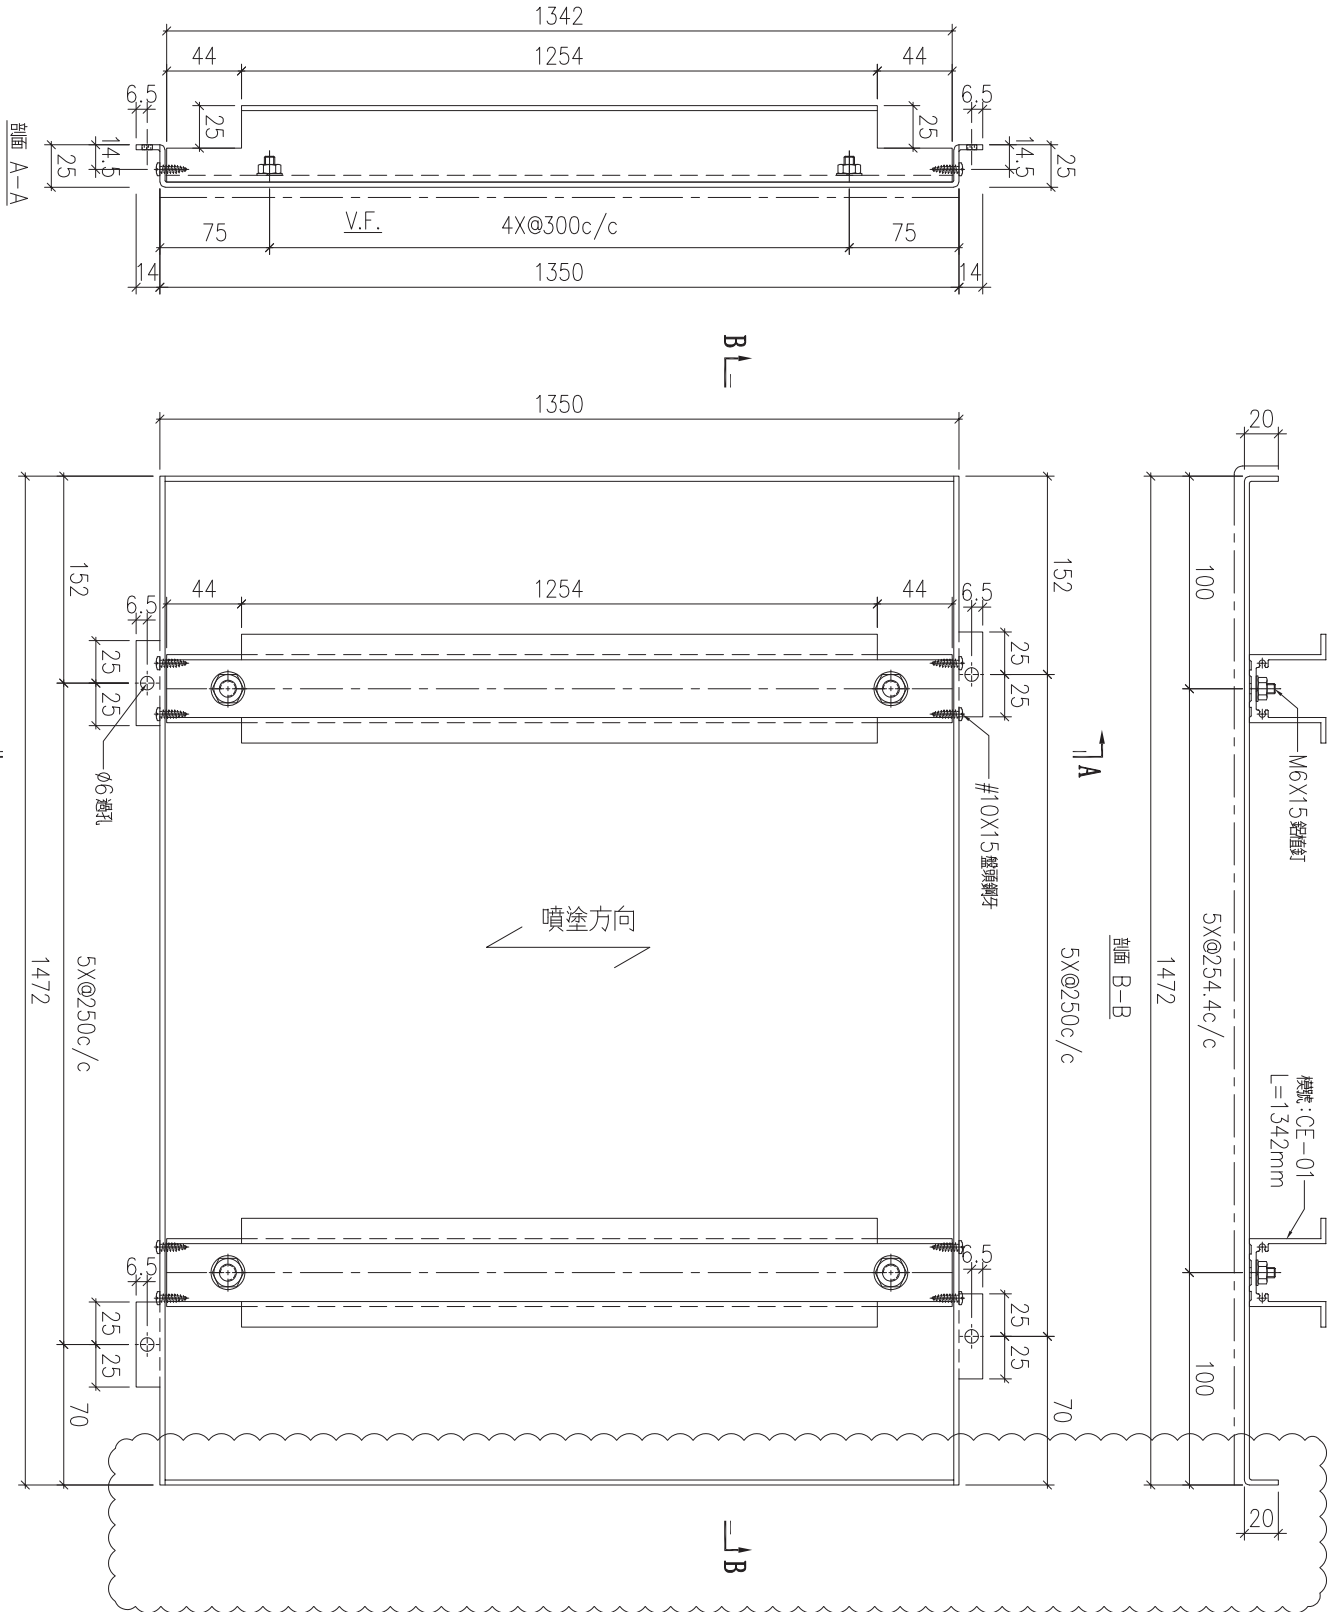

序號	物料編號	數量	安裝位置	樓層
01	T6-ALC-AP22	17	T6 FLAT B 6~26/F	
02	T7-ALC-AP07	16	T7 FLAT A 8~26/F	

名稱	天花鋁板加工圖	制圖	LHR	2022.2.19	修改	A
材料	3mm厚鋁板 (3003H14)	復核	-	-	日期	2022.5.25
顏色	ECW3D993332S-ZD1(素色白色)	批準			圖號	J853-ALC-AP169



美特鋁質 有限公司
MIDI Aluminium Fabricator Ltd.



工程號

J853

地盤

錦上路

送地盤

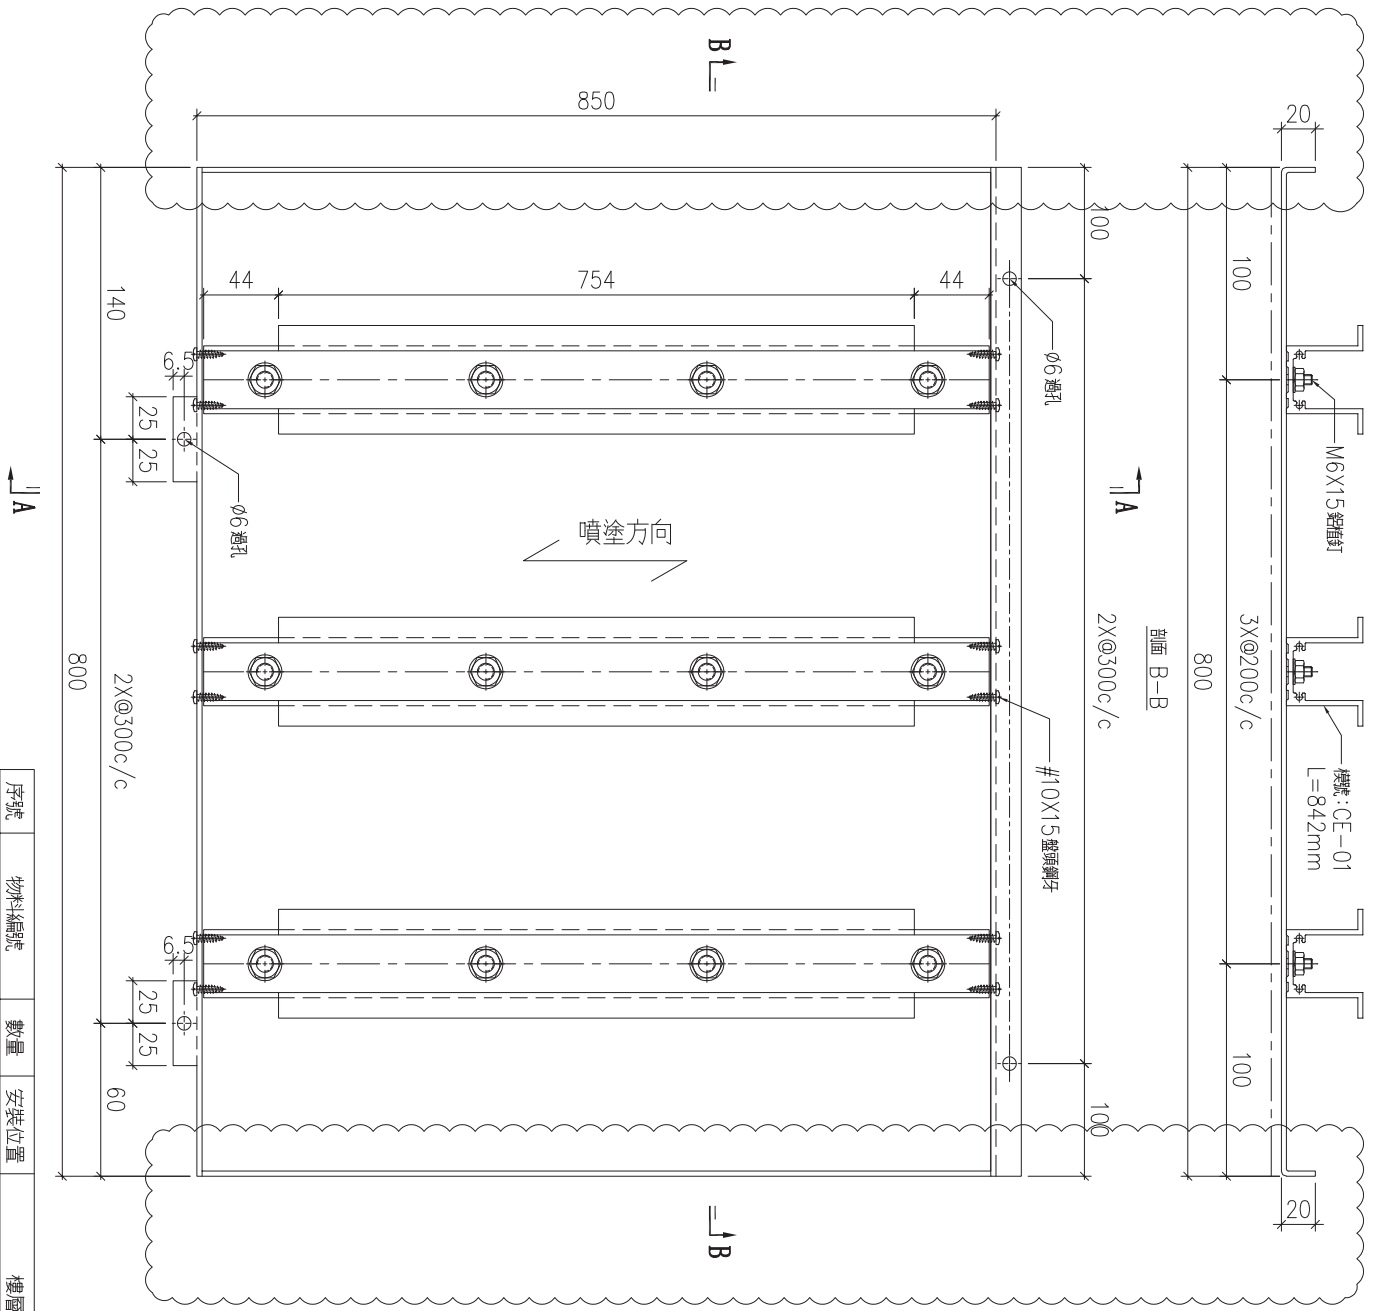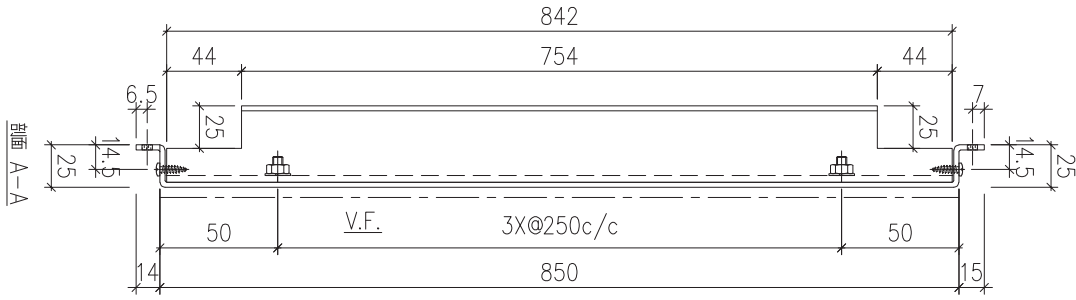

序號	物料編號	數量	安裝位置	樓層
01	T6-ALC-AP27	1	見派位圖	T6 FLAT B 5/F



名稱	天花鋁板加工圖	制圖	LHR	2022.2.19	修改	A	B
材料	3mm厚鋁板 (3003H14)	復核	-	-	日期	2022.3.19	2022.5.25
顏色	ECW3D993332S-ZD1(素色白色)	批準			圖號	J853-ALC-AP170	



美特鋁質 有限公司
MIDI Aluminium Fabricator Ltd.

工程號	J853	地盤	錦上路
-----	------	----	-----

送地盤

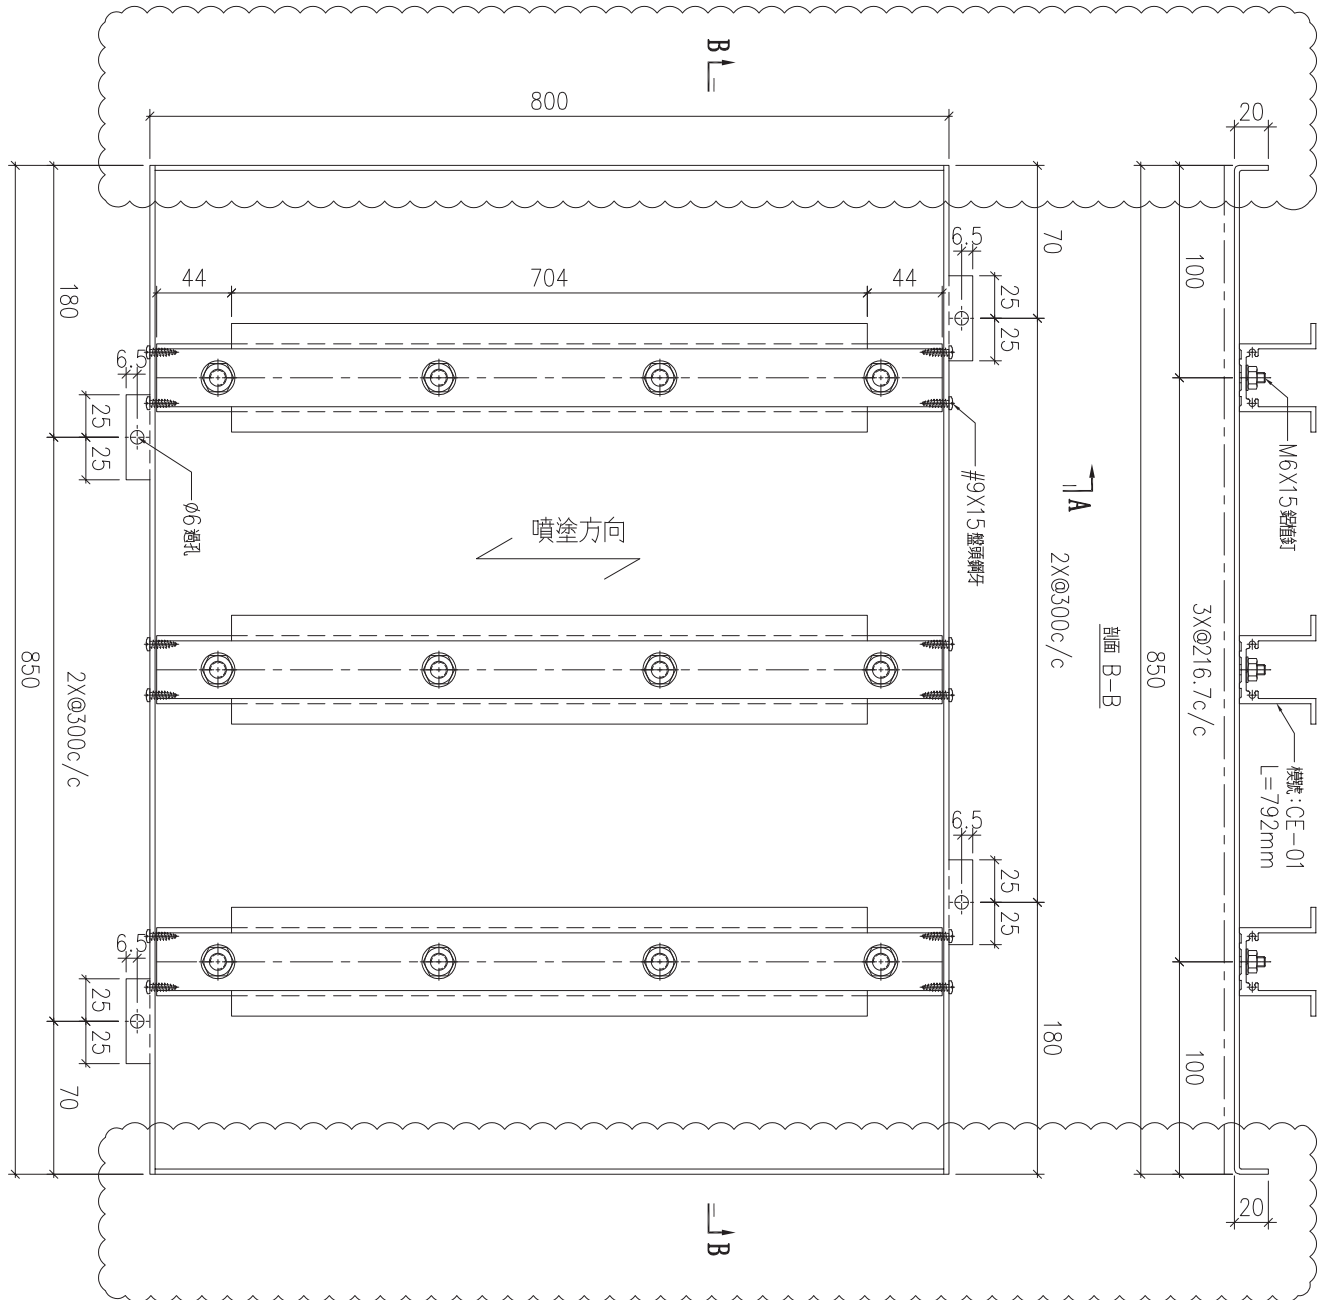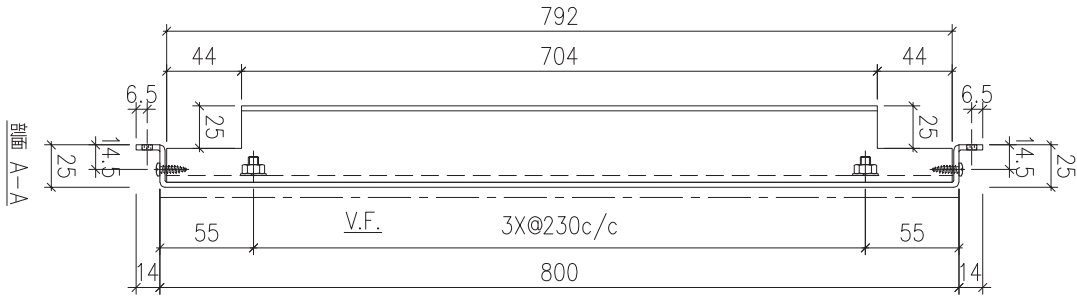

序號	物料編號	數量	安裝位置	樓層
01	T6-ALC-AP32	13	取派位圖	T6 FLAT C 11~26/F



名稱	天花鋁板加工圖	制圖	LHR	2022.2.19	修改	A	
材料	3mm厚鋁板 (3003H14)	復核	-	-	日期	2022.5.25	
顏色	ECW3D993332S-ZD1(素色白色)	批準			圖號	J853-ALC-AP171	



美特鋁質 有限公司
MIDI Aluminium Fabricator Ltd.

工程號	J853	地盤	錦上路
-----	------	----	-----

送地盤

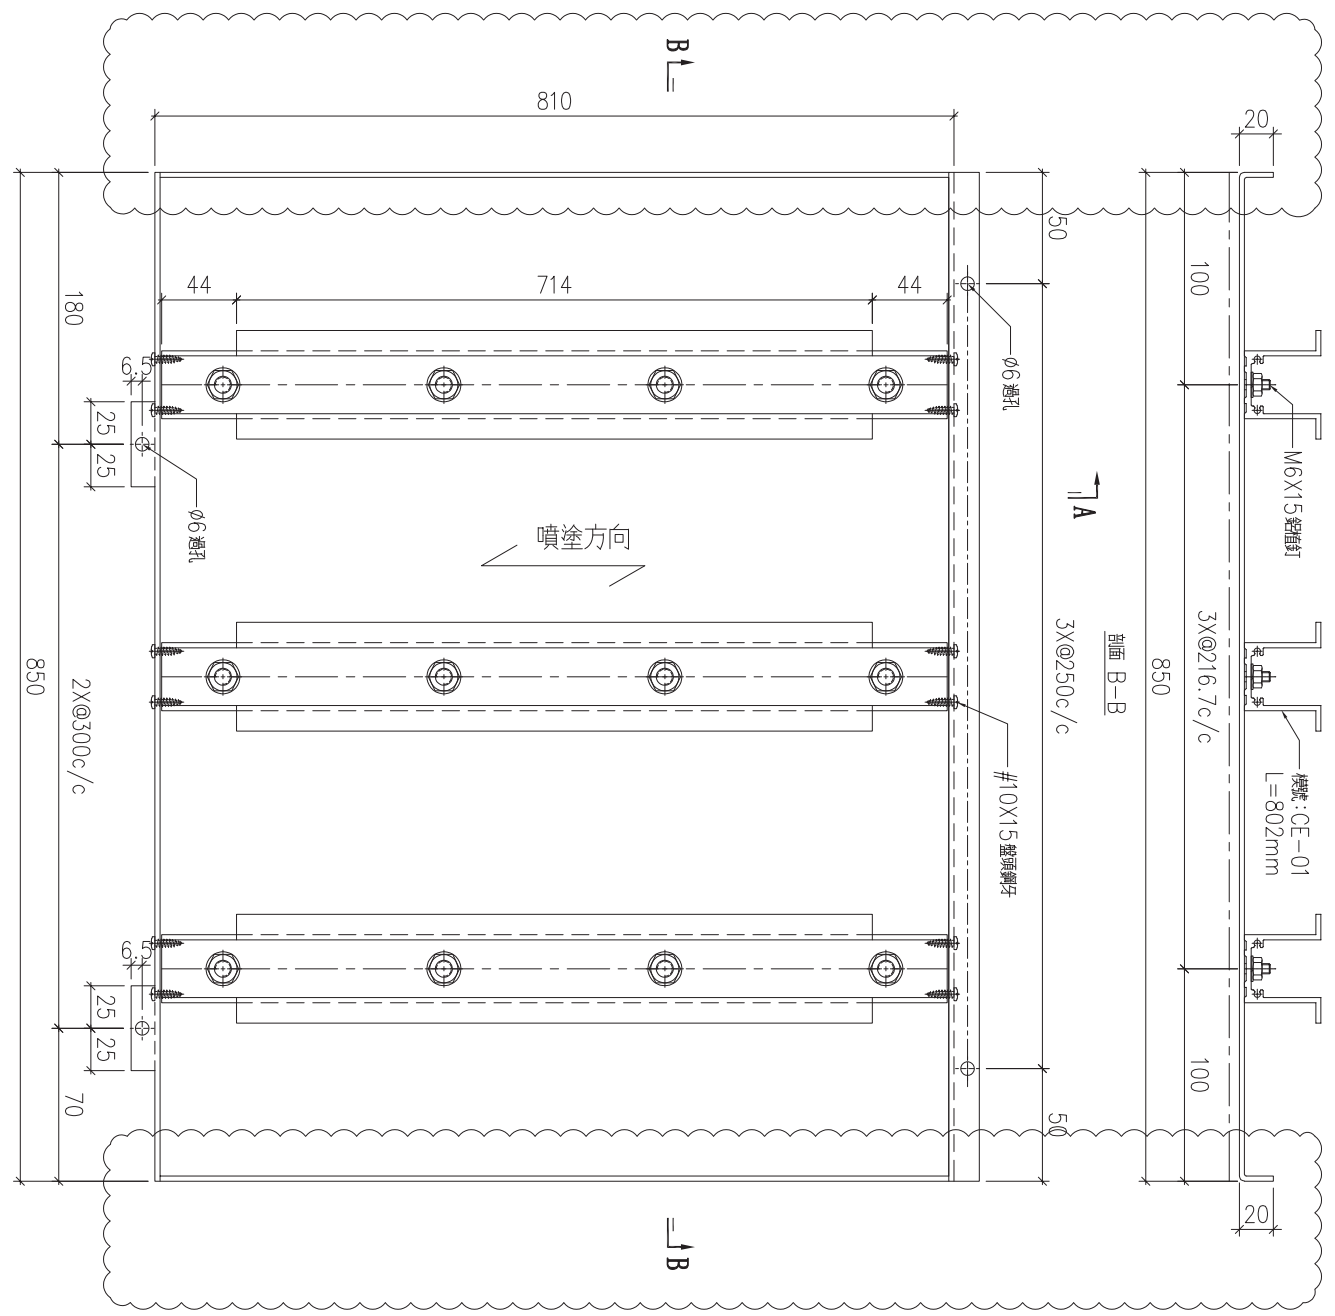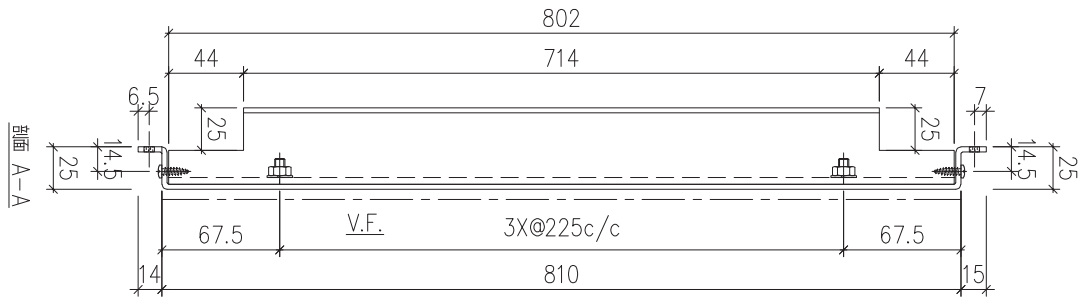


序號	物料編號	數量	安裝位置	樓層
01	T6-ALC-AP36	1	見派位圖	T6 FLAT C 10/F

名稱	天花鋁板加工圖	制圖	LHR	2022.2.19	修改	A		
材料	3mm厚鋁板 (3003H14)	復核	-	-	日期	2022.5.25		
顏色	ECW3D993332S-ZD1(素色白色)	批準			圖號	J853-ALC-AP172		



美特鋁質 有限公司
MIDI Aluminium Fabricator Ltd.

工程號 J853 地盤 錦上路

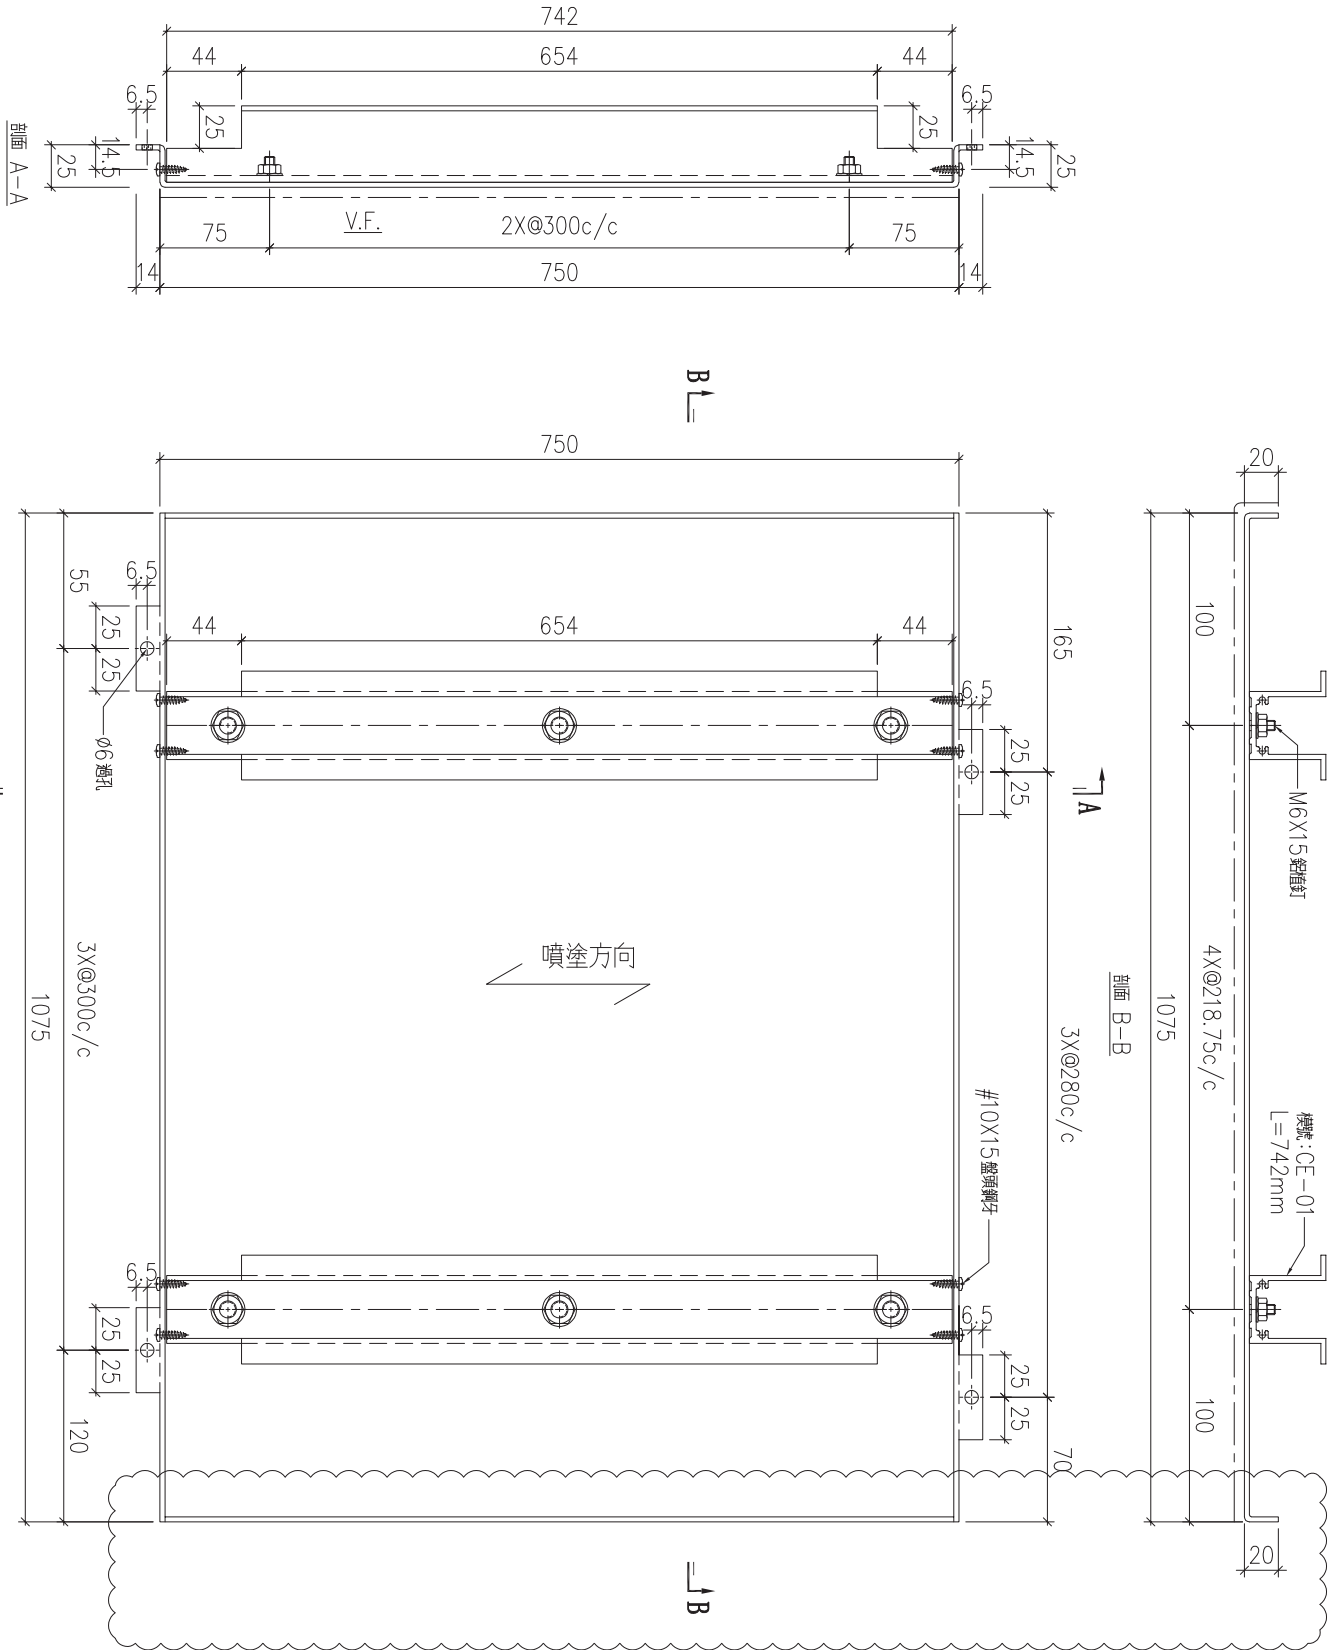

序號	物料編號	數量	安裝位置	樓層
01	T6-ALC-AP45	13	見派位圖	T6 FLAT C&D 11~26/F

名稱	天花鋁板加工圖	制圖	LHR	2022.2.19	修改	A	
材料	3mm厚鋁板 (3003H14)	復核	-	-	日期	2022.5.25	
顏色	ECW3D993332S-ZD1(素色白色)	批準			圖號	J853-ALC-AP173	



美特鋁質 有限公司
MIDI Aluminium Fabricator Ltd.



工程號

J853

地盤

錦上路

送地盤

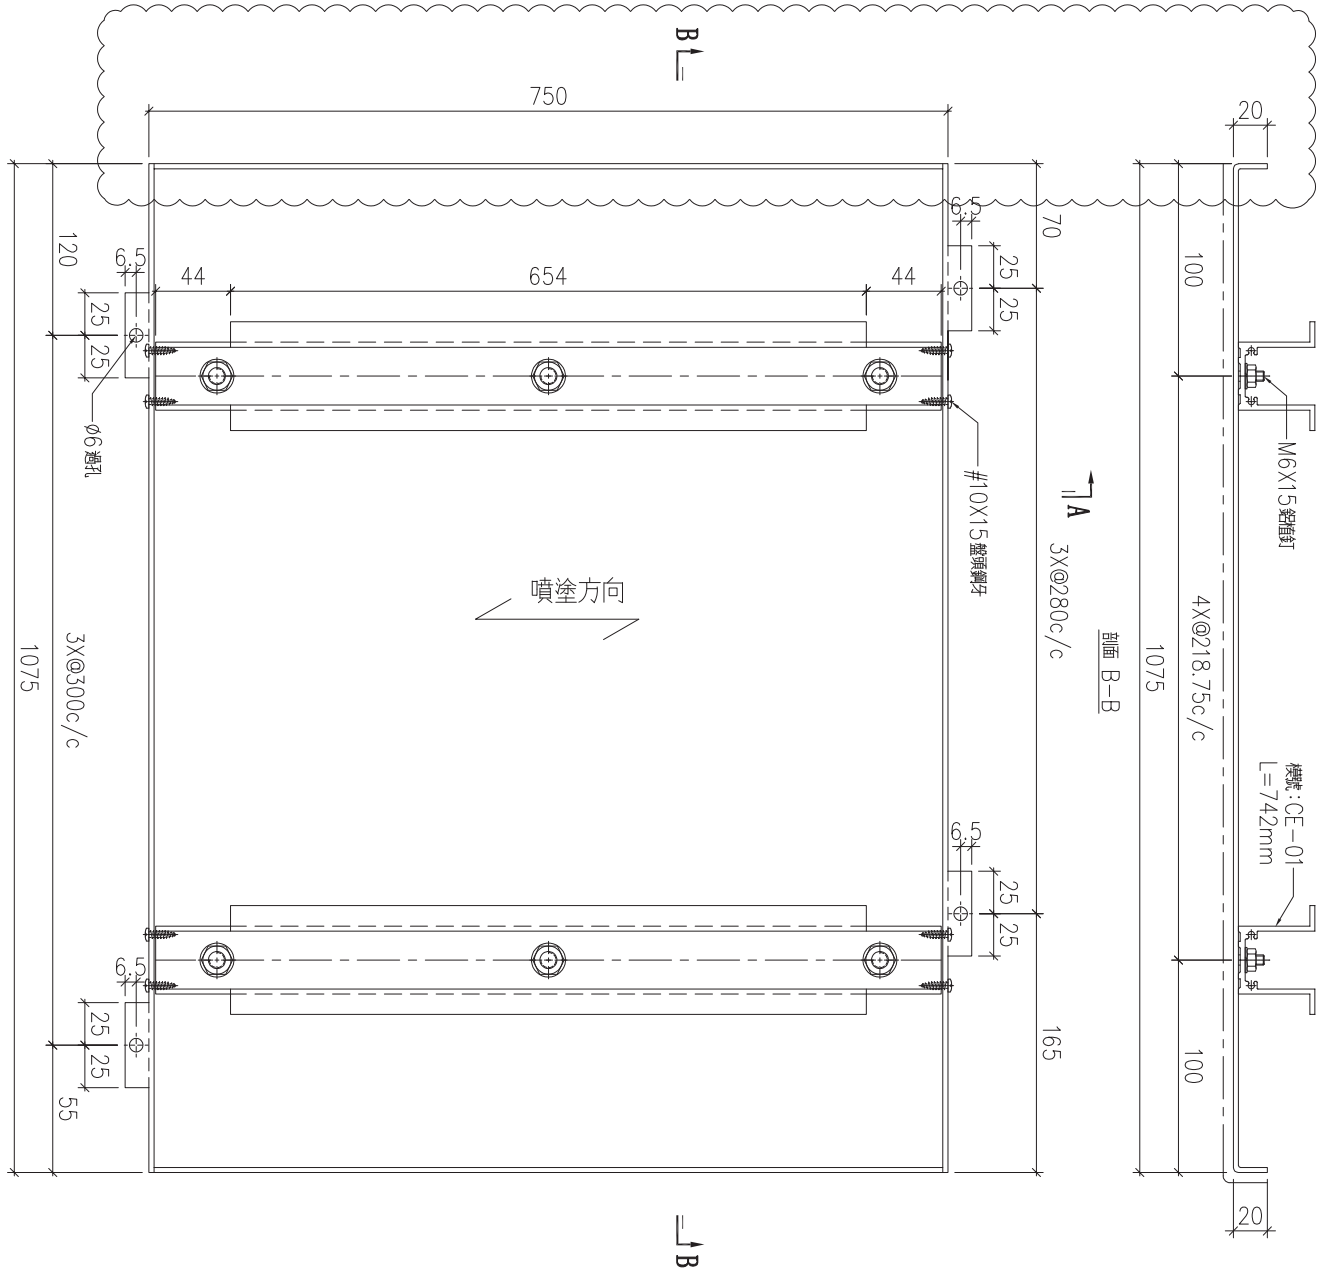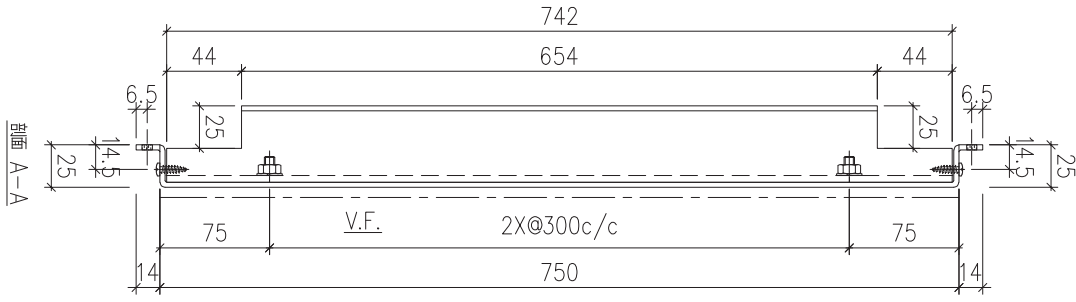




序號	物料編號	數量	安裝位置	樓層
01	T6-ALC-AP46	13	見派位圖	T6 FLAT C&D 11~26/F

名稱	天花鋁板加工圖	制圖	LHR	2022.2.19	修改	A		
材料	3mm厚鋁板 (3003H14)	復核	-	-	日期	2022.5.25		
顏色	ECW3D993332S-ZD1(素色白色)	批準			圖號	J853-ALC-AP174		



美特鋁質 有限公司
MIDI Aluminium Fabricator Ltd.

工程號	J853	地盤	錦上路
-----	------	----	-----

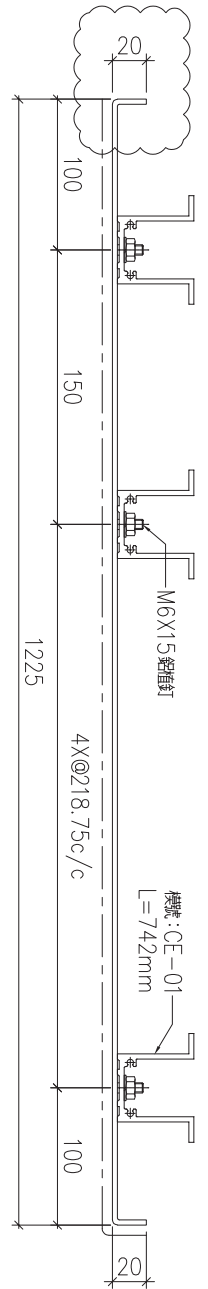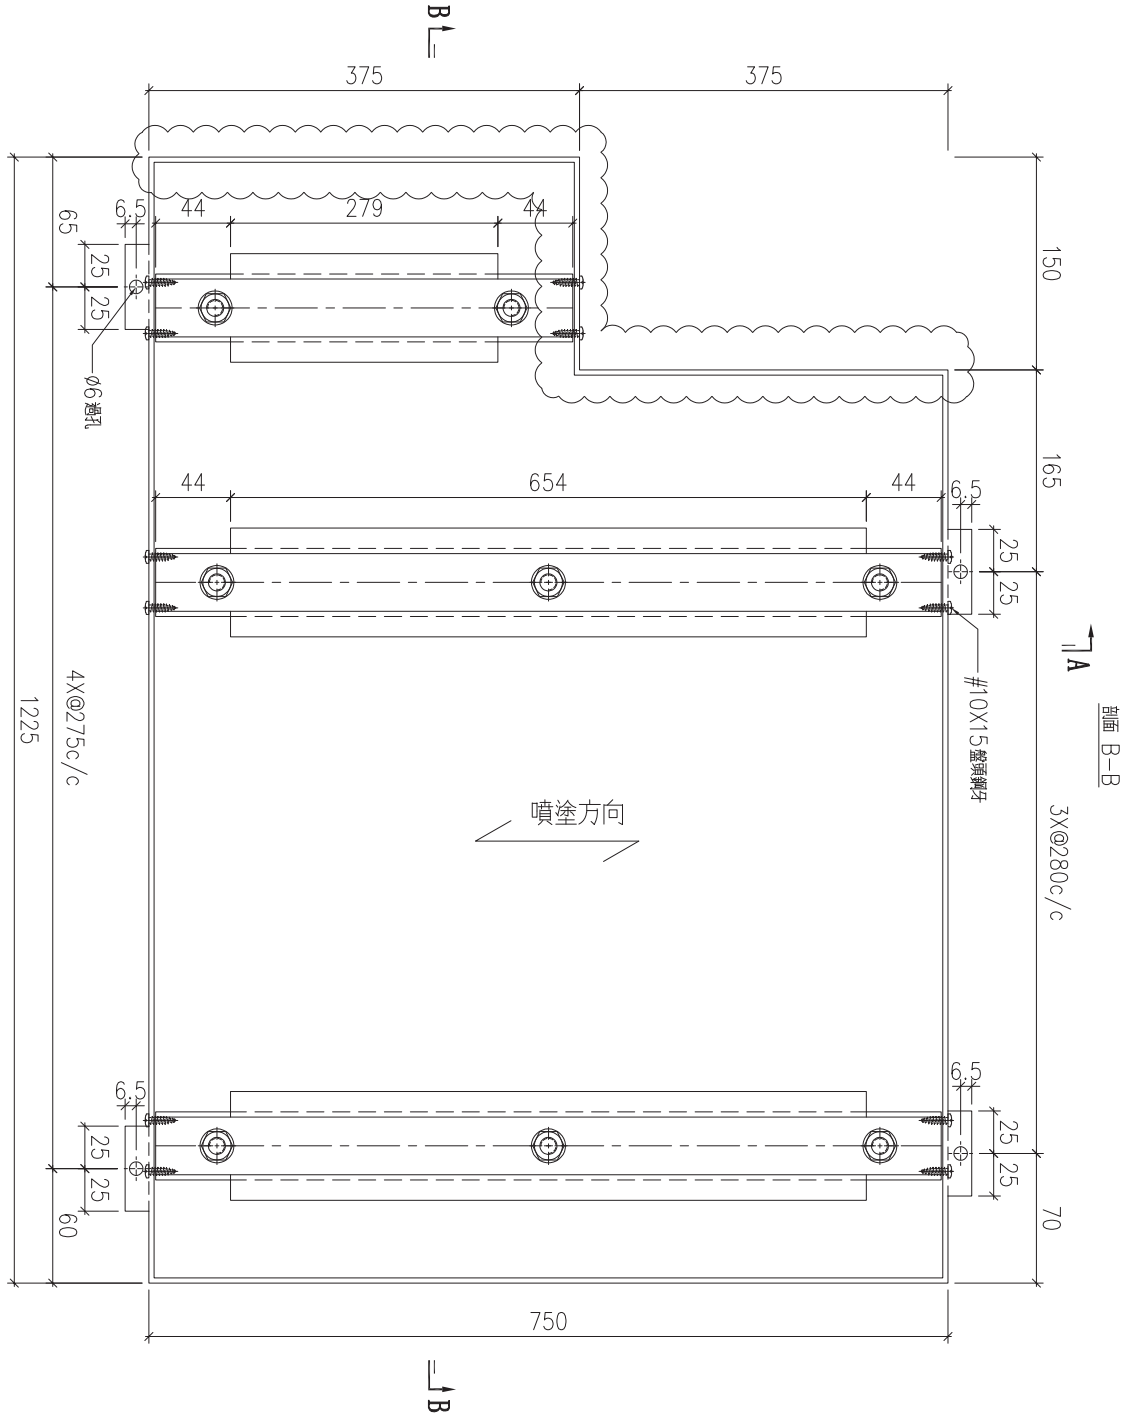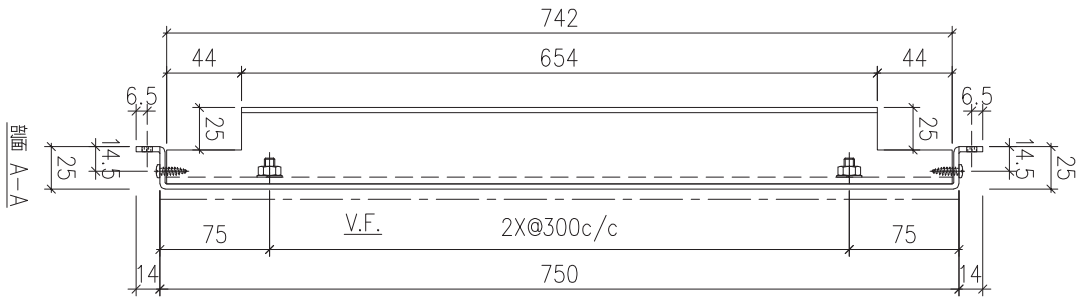




序號	物料編號	數量	安裝位置	樓層
01	T6-ALC-AP47	13	見派位圖	T6 FLAT C&D 11~26/F

名稱	天花鋁板加工圖	制圖	LHR	2022.2.19	修改	A	B
材料	3mm厚鋁板 (3003H14)	復核	-	-	日期	2022.3.19	2022.5.25
顏色	ECW3D993332S-ZD1(素色白色)	批準			圖號	J853-ALC-AP175	



美特鋁質 有限公司
MIDI Aluminium Fabricator Ltd.

工程號	J853	地盤	錦上路
-----	------	----	-----

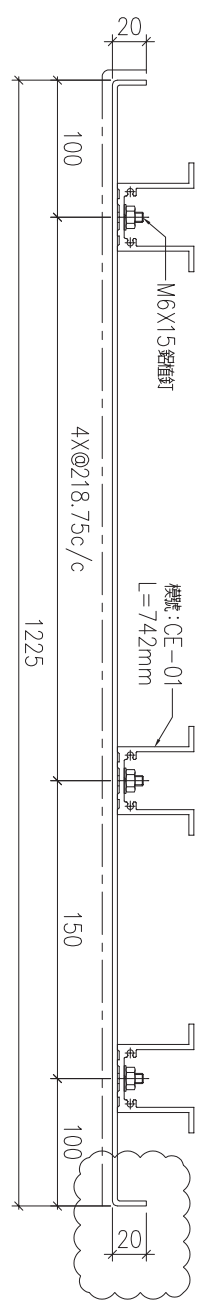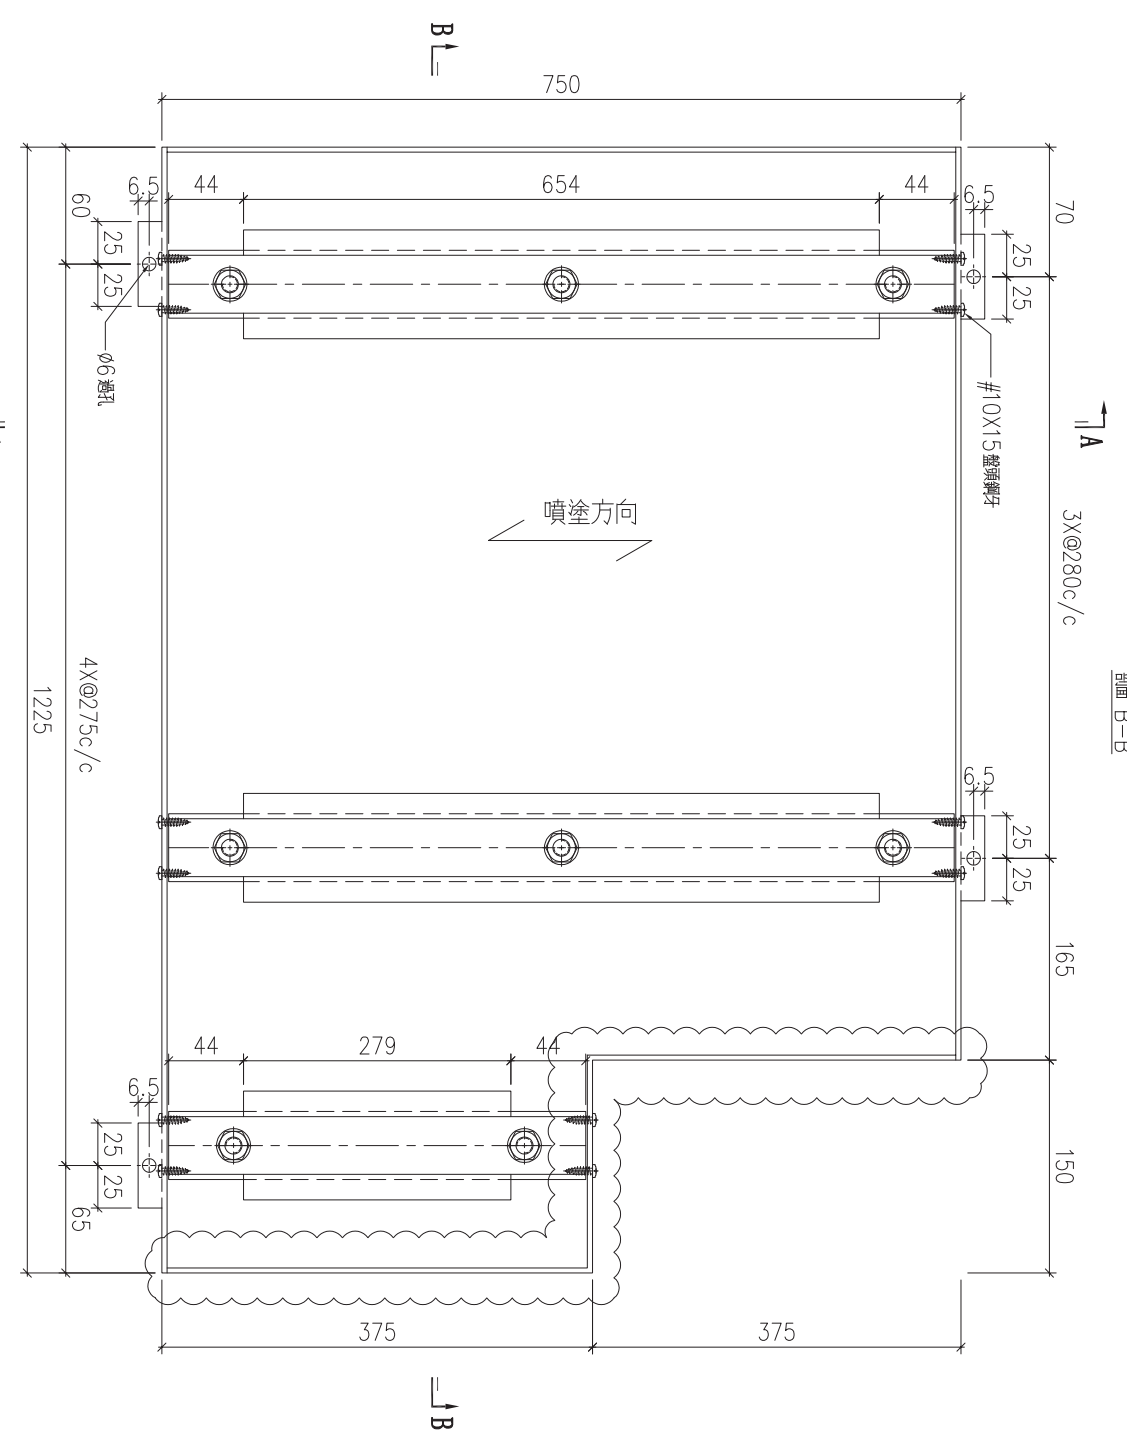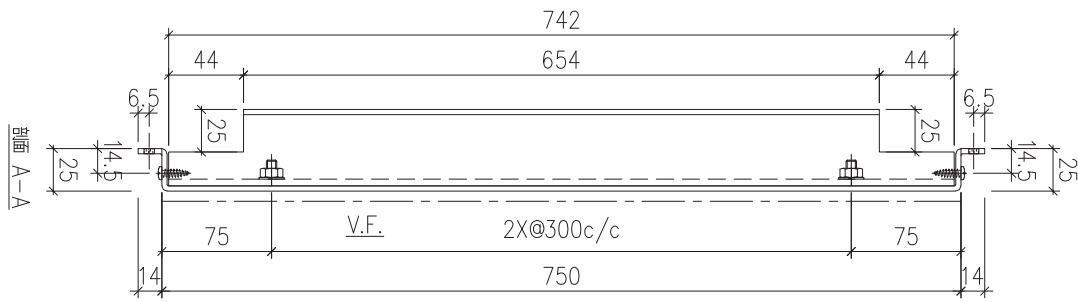

序號	物料編號	數量	安裝位置	樓層
01	T6-ALC-AP48	13	見派位圖	T6 FLAT C&D 11~26/F

名稱	天花鋁板加工圖	制圖	LHR	2022.2.19	修改	A	B
材料	3mm厚鋁板 (3003H14)	復核	-	-	日期	2022.3.19	2022.5.25
顏色	ECW3D993332S-ZD1(素色白色)	批準			圖號	J853-ALC-AP176	



美特鋁質 有限公司
MIDI Aluminium Fabricator Ltd.




工程號

J853

地盤

錦上路

送地盤

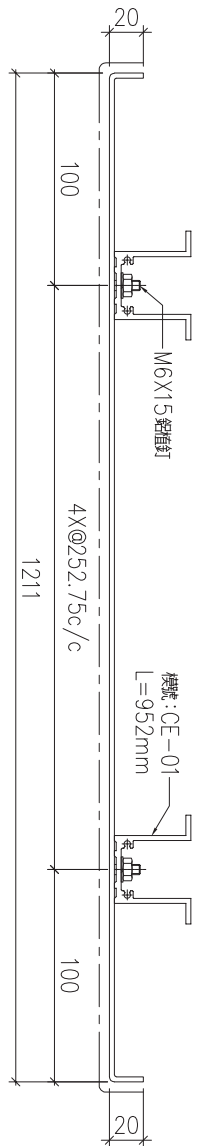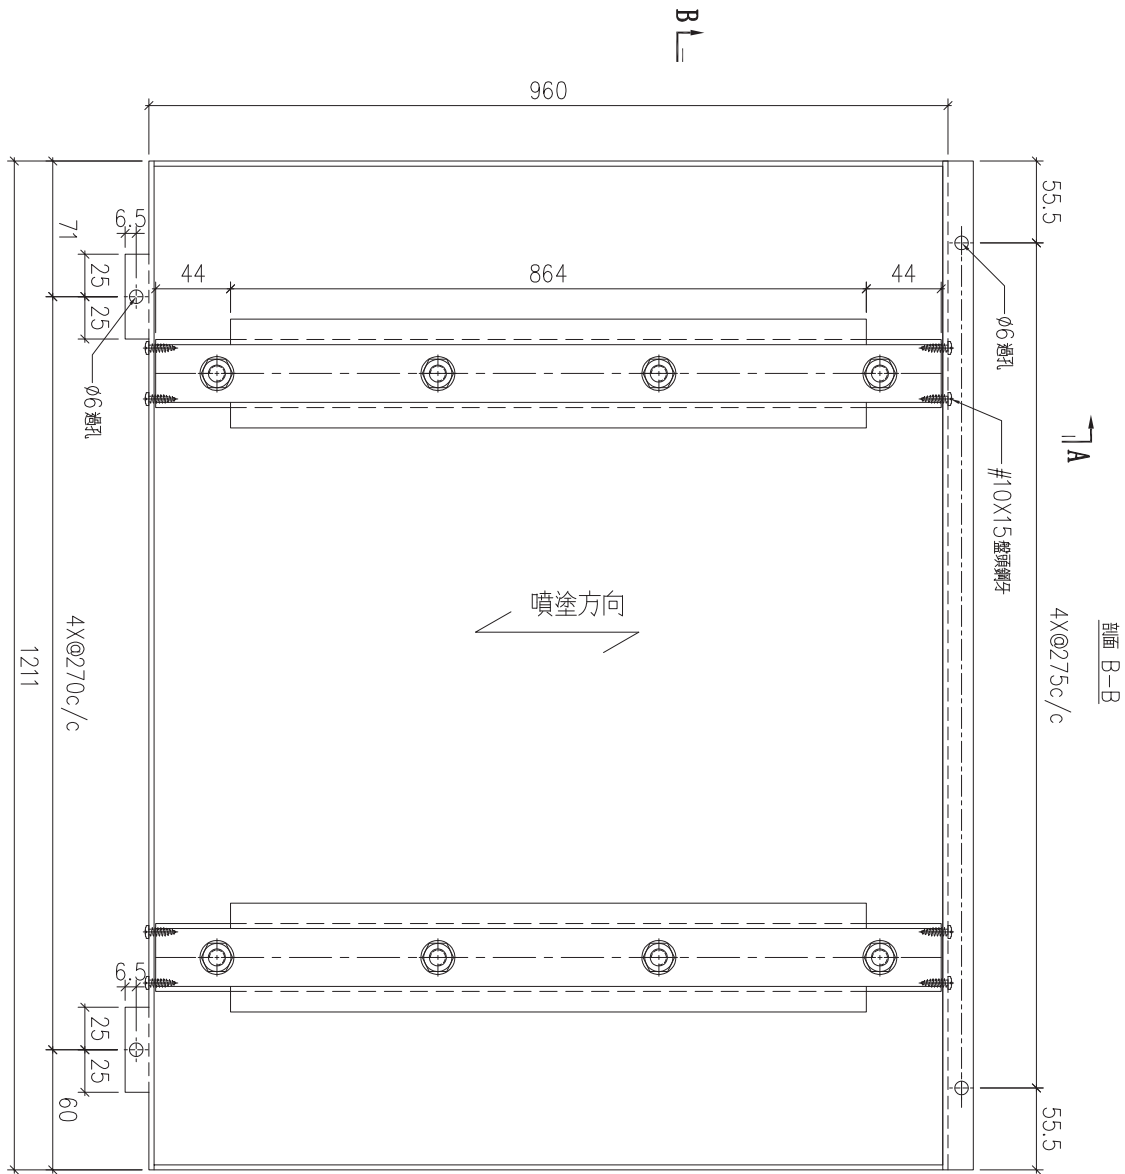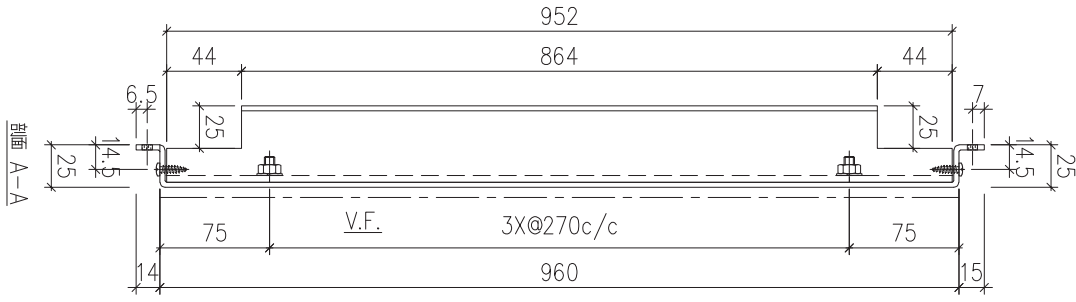



序號	物料編號	數量	安裝位置	樓層
01	T6-ALC-AP56	1	見冰位圖	T6 FLAT C&D 10/F

名稱	天花鋁板加工圖	制圖	LHR	2022.2.19	修改			
材料	3mm厚鋁板 (3003H14)	復核	-	-	日期			
顏色	ECW3D993332S-ZD1(素色白色)	批準			圖號	J853-ALC-AP177		



美特鋁質 有限公司
MIDI Aluminium Fabricator Ltd.

工程號	J853	地盤	錦上路
-----	------	----	-----

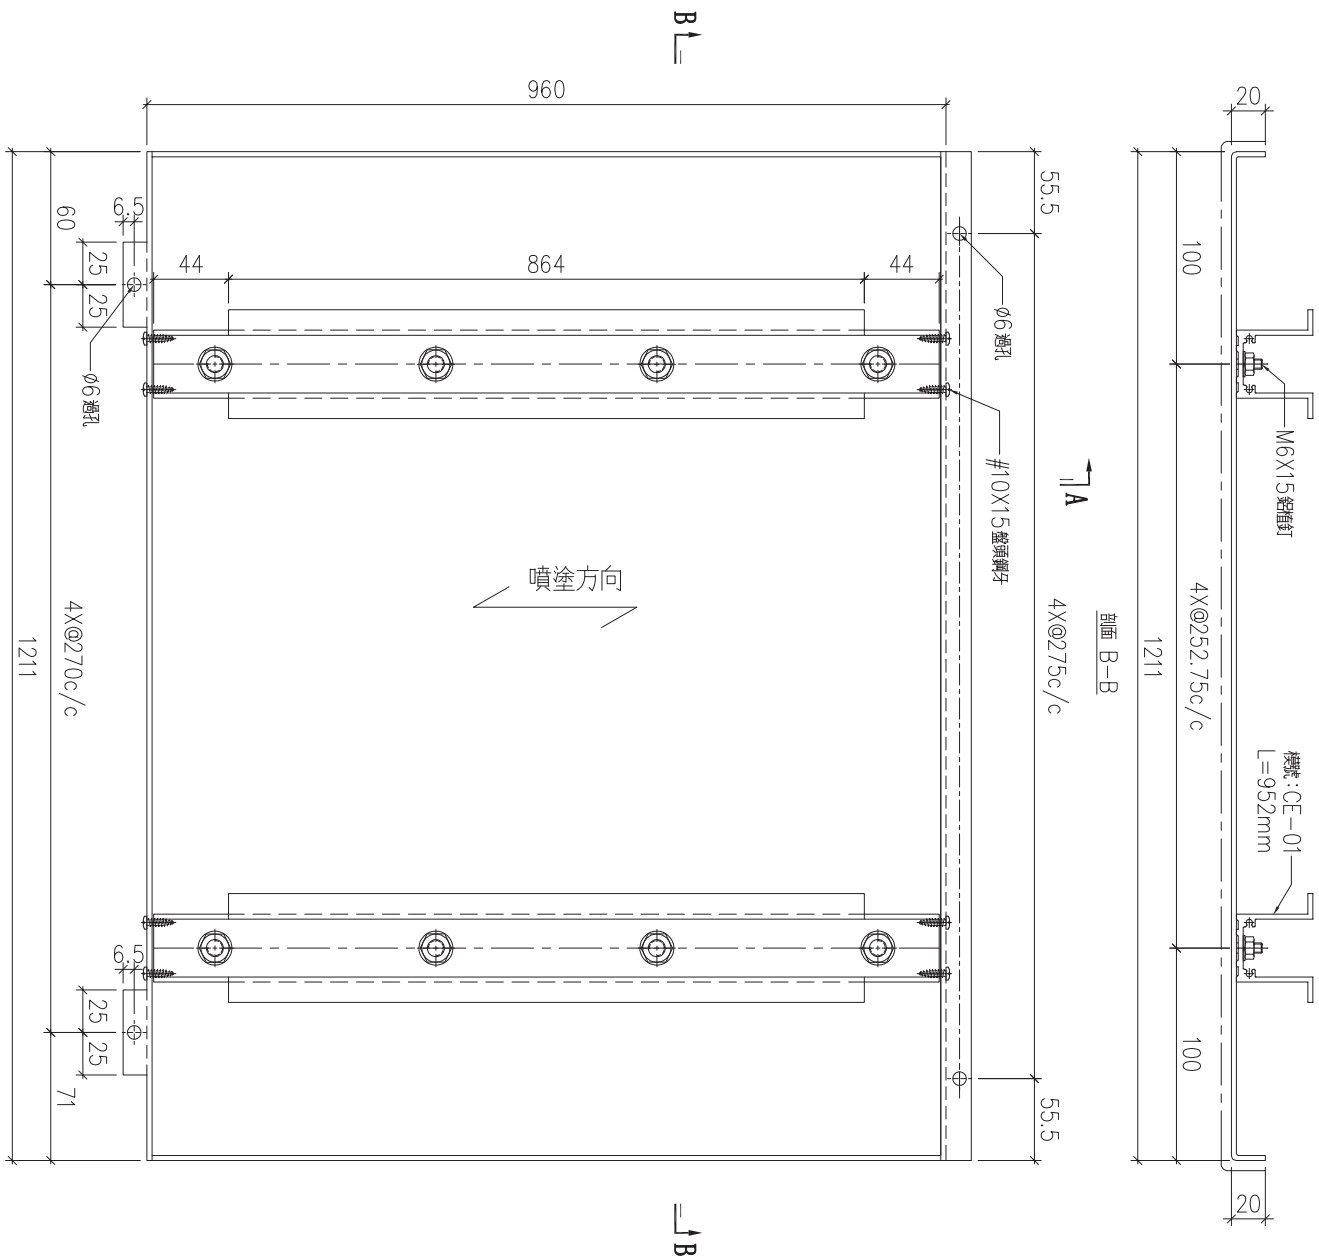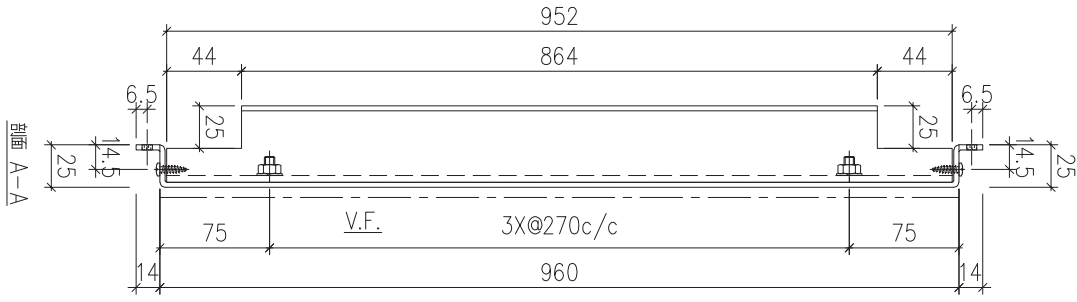

序號	物料編號	數量	安裝位置	樓層
01	T6-ALC-AP57	1	見安裝圖	T6 FLAT C&D 10/F




名稱	天花鋁板加工圖	制圖	LHR	2022.2.19	修改		
材料	3mm厚鋁板 (3003H14)	復核	-	-	日期		
顏色	ECW3D993332S-ZD1(素色白色)	批準			圖號	J853-ALC-AP178	



美特鋁質 有限公司
MIDI Aluminium Fabricator Ltd.

工程號	J853	地盤	錦上路
-----	------	----	-----

送地盤

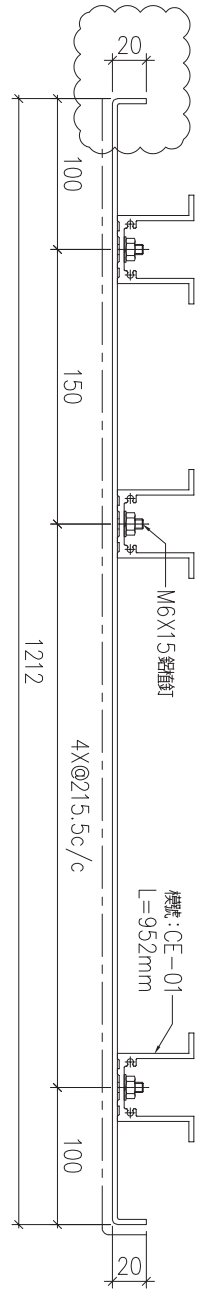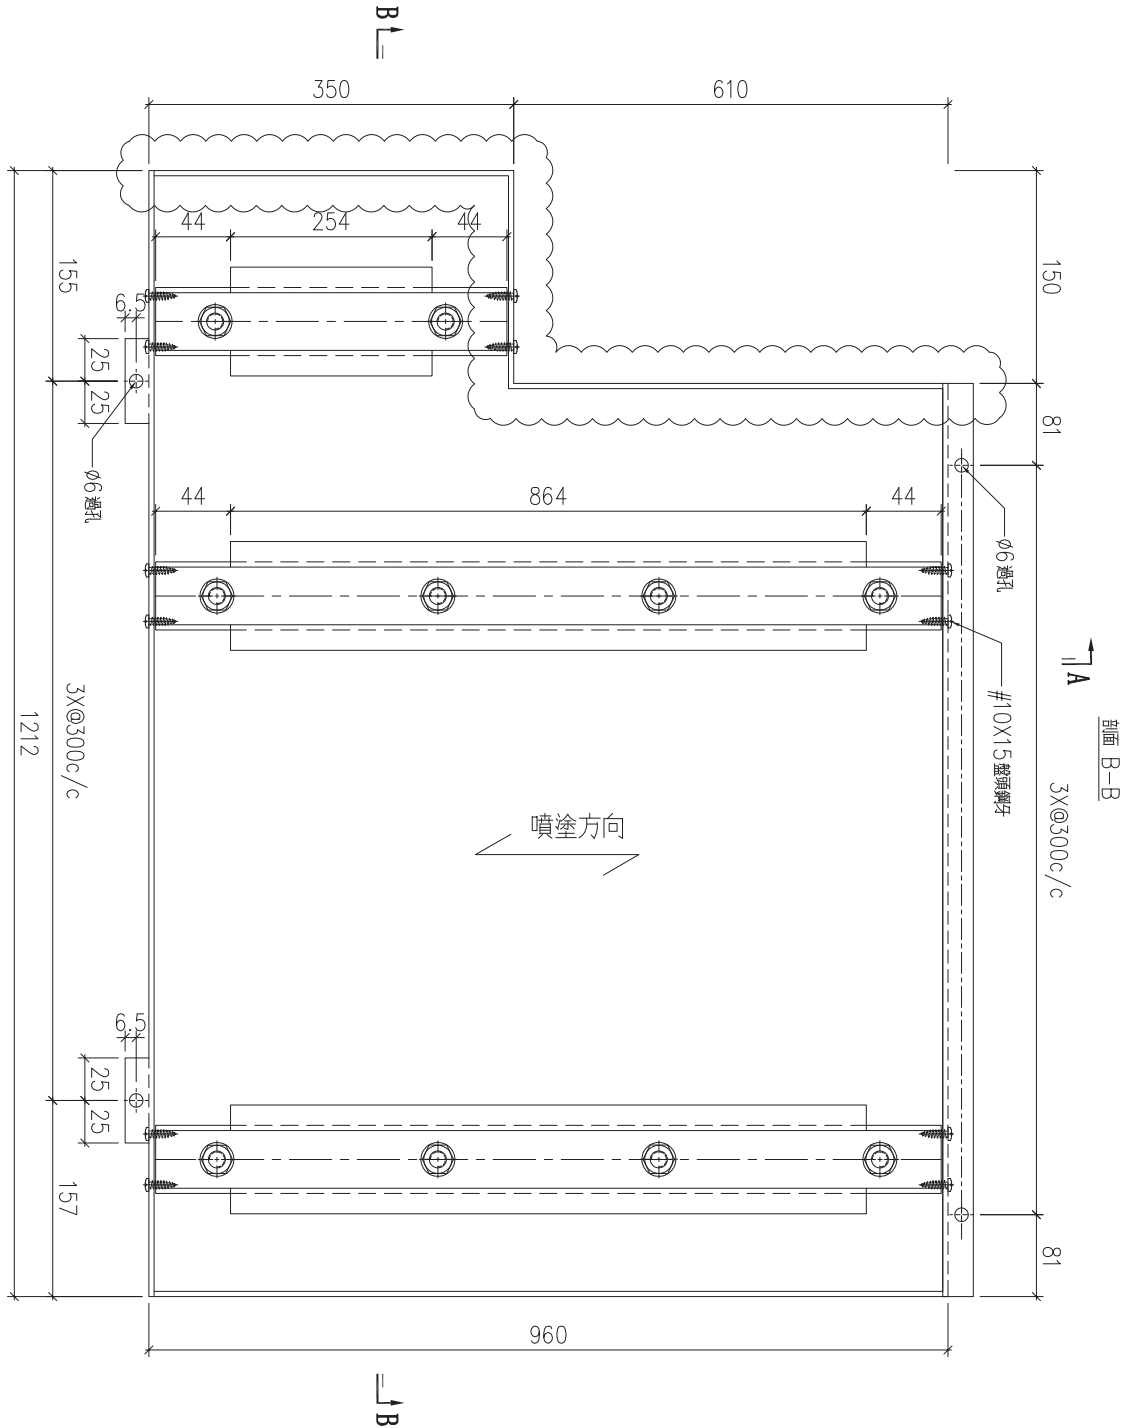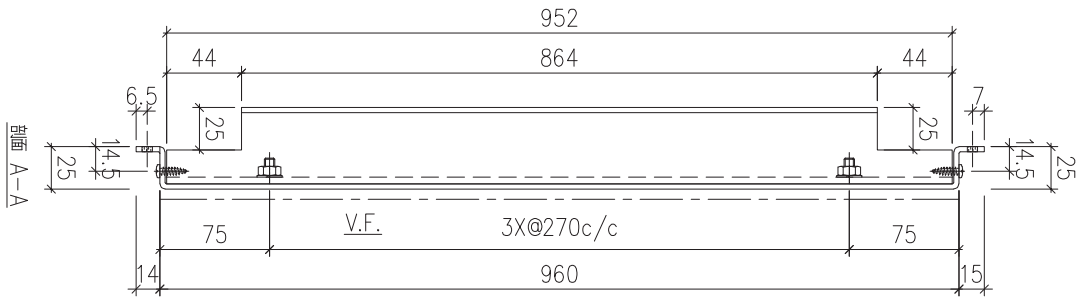

序號	物料編號	數量	安裝位置	樓層
01	T6-ALC-AP58	1	見冰位圖	T6 FLAT C&D 10/F




名稱	天花鋁板加工圖	制圖	LHR	2022.2.19	修改	A
材料	3mm厚鋁板 (3003H14)	復核	-	-	日期	2022.5.25
顏色	ECW3D993332S-ZD1(素色白色)	批準			圖號	J853-ALC-AP179



美特鋁質 有限公司
MIDI Aluminium Fabricator Ltd.

工程號	J853	地盤	錦上路
-----	------	----	-----

送地盤

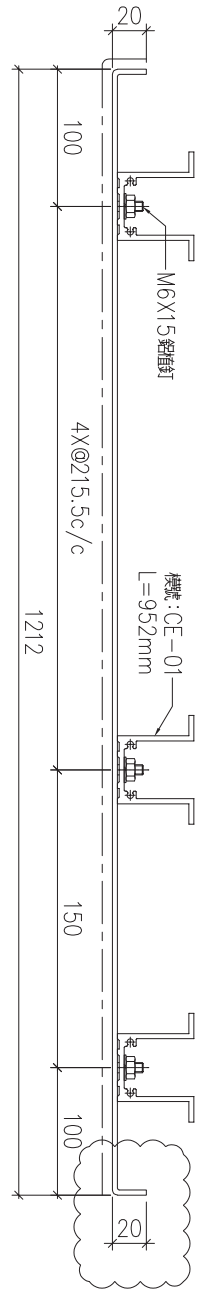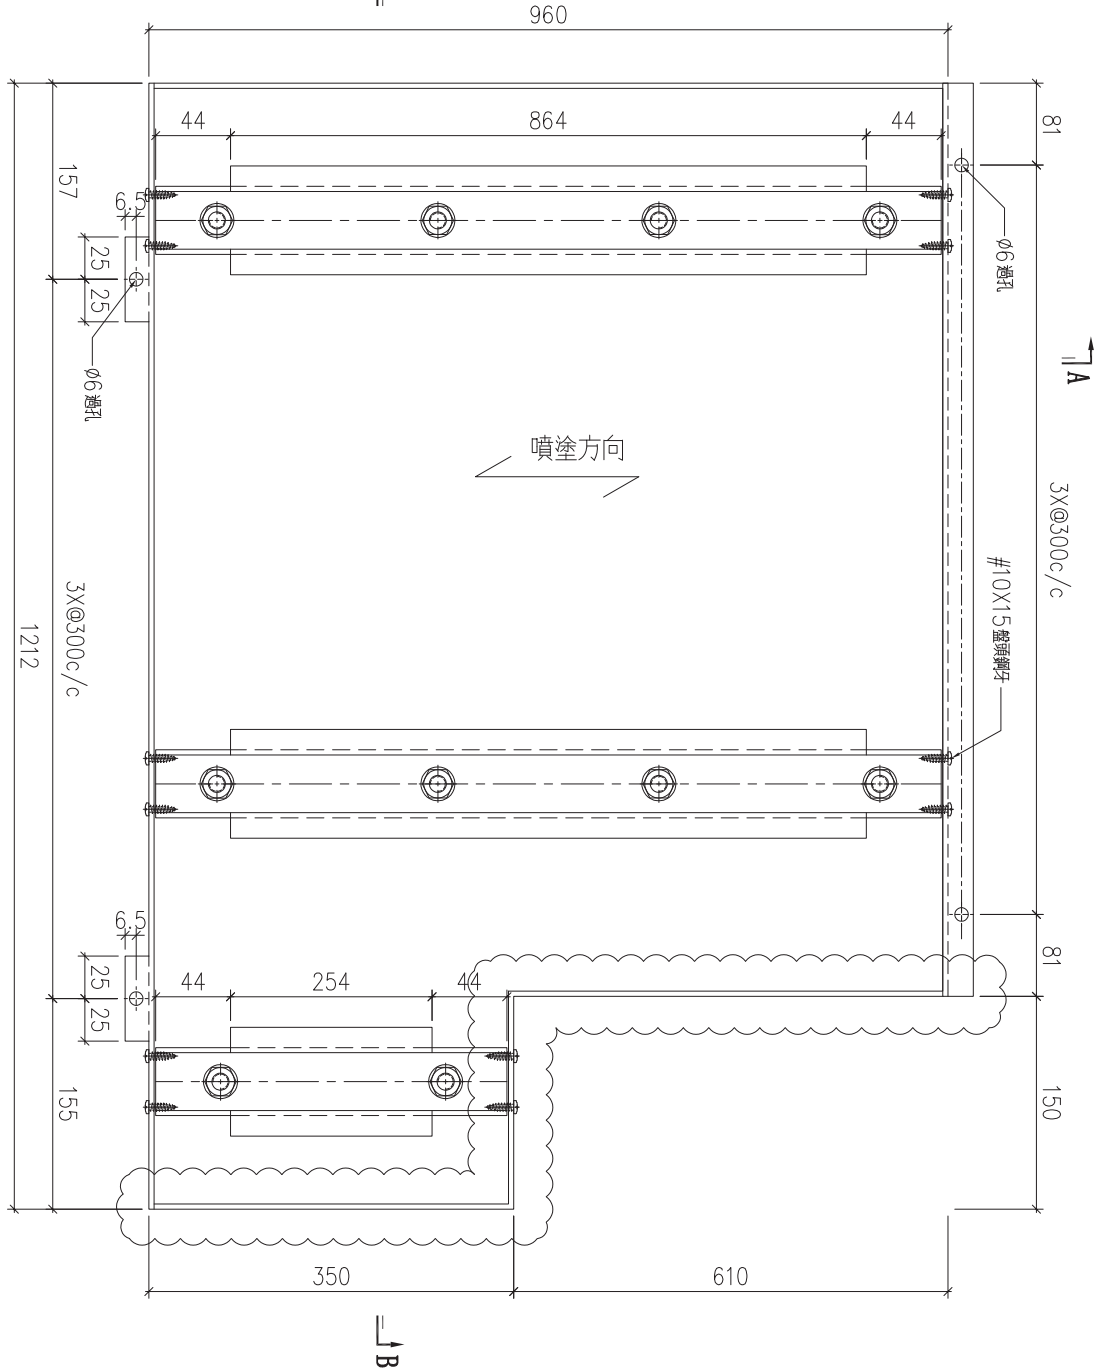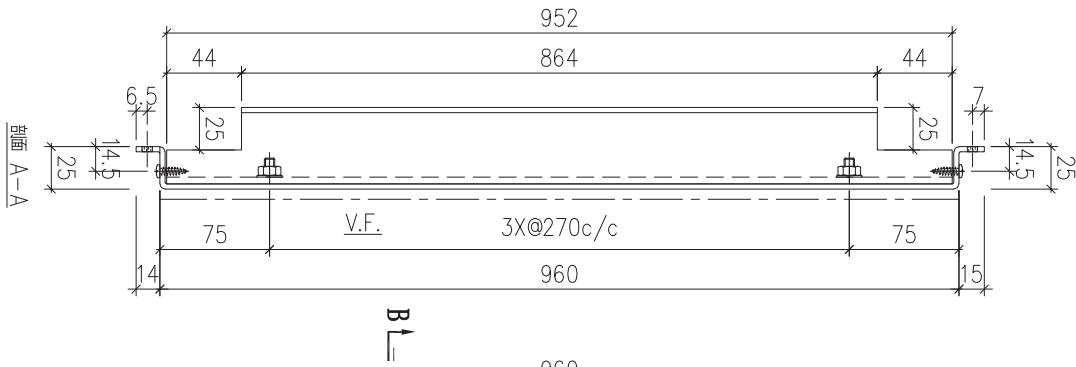

序號	物料編號	數量	安裝位置	樓層
01	T6-ALC-AP59	1	見原位圖	T6 FLAT C&D 10/F



名稱	天花鋁板加工圖	制圖	LHR	2022.2.19	修改	A
材料	3mm厚鋁板 (3003H14)	復核	-	-	日期	2022.5.25
顏色	ECW3D993332S-ZD1(素色白色)	批準			圖號	J853-ALC-AP180



美特鋁質 有限公司
MIDI Aluminium Fabricator Ltd.

工程號	J853	地盤	錦上路
-----	------	----	-----

送地盤

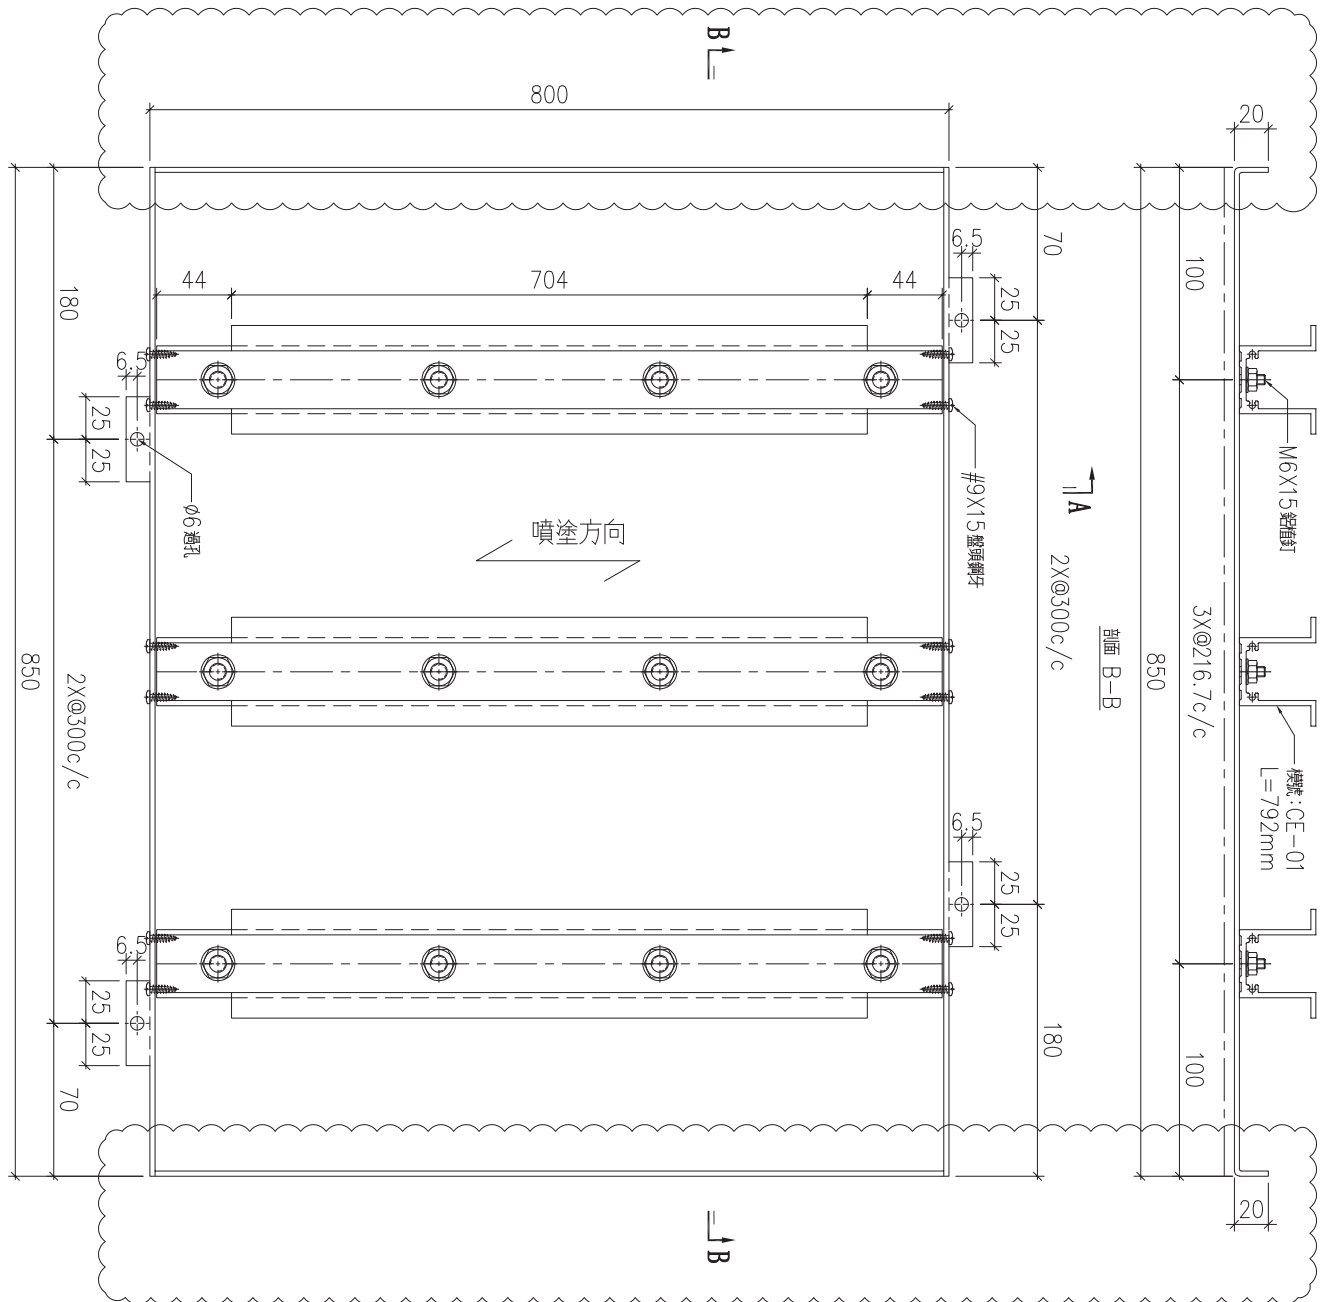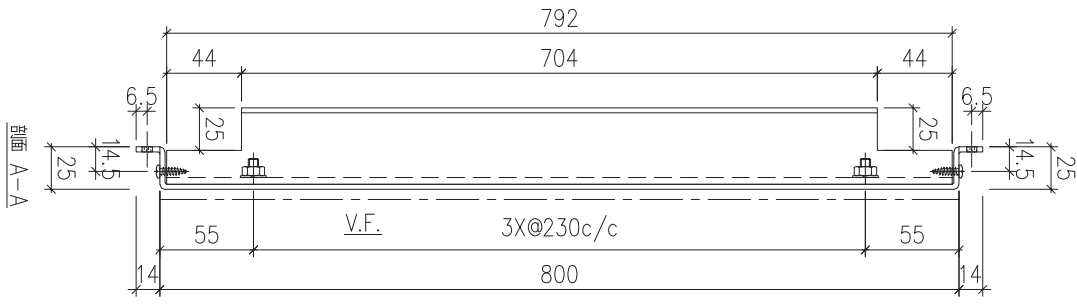

序號	物料編號	數量	安裝位置	樓層
01	T6-ALC-AP63	13	取派位圖	T6 FLAT D 11~26/F



名稱	天花鋁板加工圖	制圖	LHR	2022.2.19	修改	A		
材料	3mm厚鋁板 (3003H14)	復核	-	-	日期	2022.5.25		
顏色	ECW3D993332S-ZD1(素色白色)	批準			圖號	J853-ALC-AP181		



美特鋁質 有限公司
MIDI Aluminium Fabricator Ltd.

工程號	J853	地盤	錦上路
-----	------	----	-----

送地盤

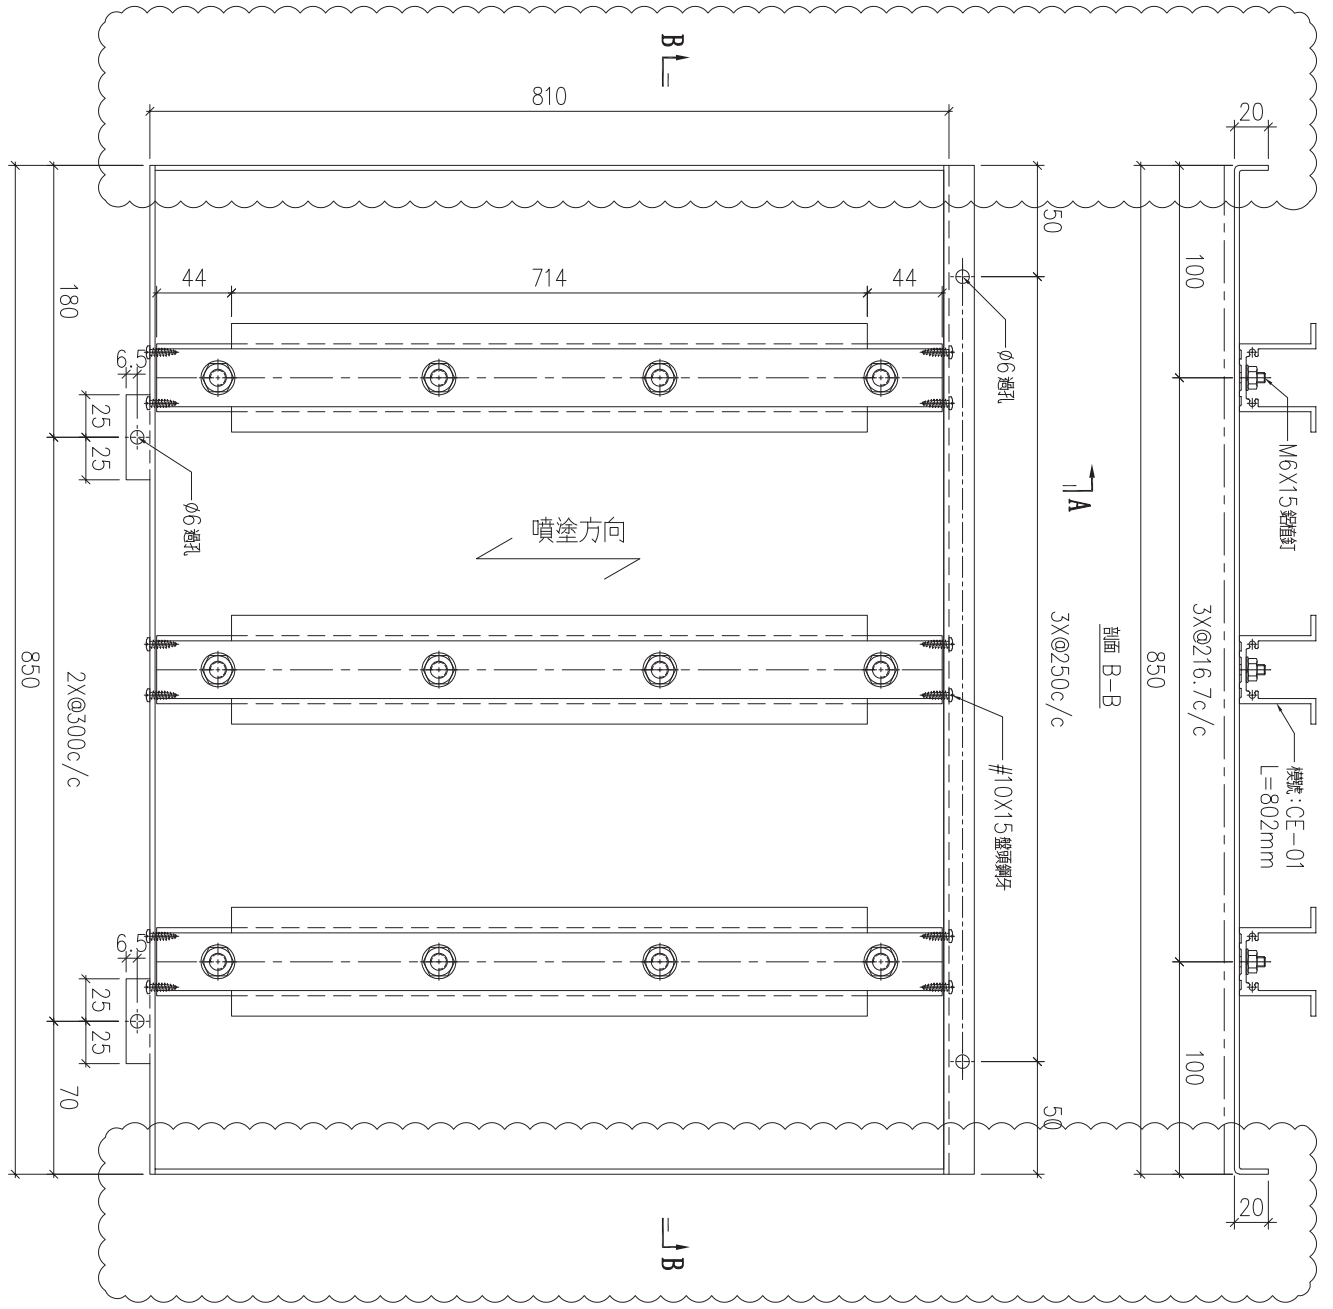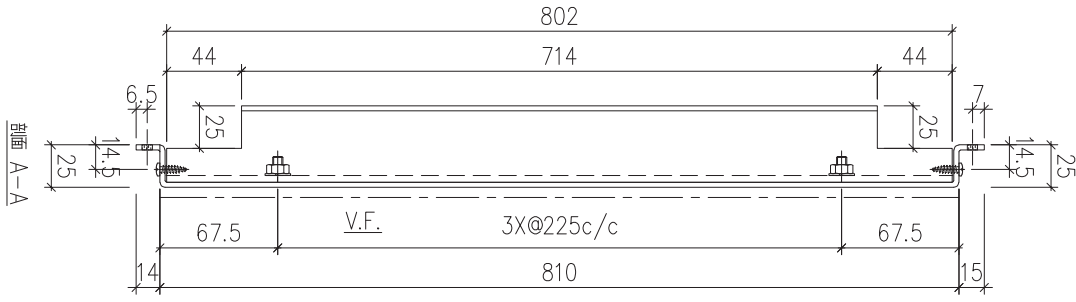



序號	物料編號	數量	安裝位置	樓層
01	T6-ALC-AP66	1	見派位圖	T6 FLAT D 10/F

名稱	天花鋁板加工圖	制圖	LHR	2022.2.19	修改	A		
材料	3mm厚鋁板 (3003H14)	復核	-	-	日期	2022.5.25		
顏色	ECW3D993332S-ZD1(素色白色)	批準			圖號	J853-ALC-AP182		



美特鋁質 有限公司
MIDI Aluminium Fabricator Ltd.

工程號	J853	地盤	錦上路
-----	------	----	-----

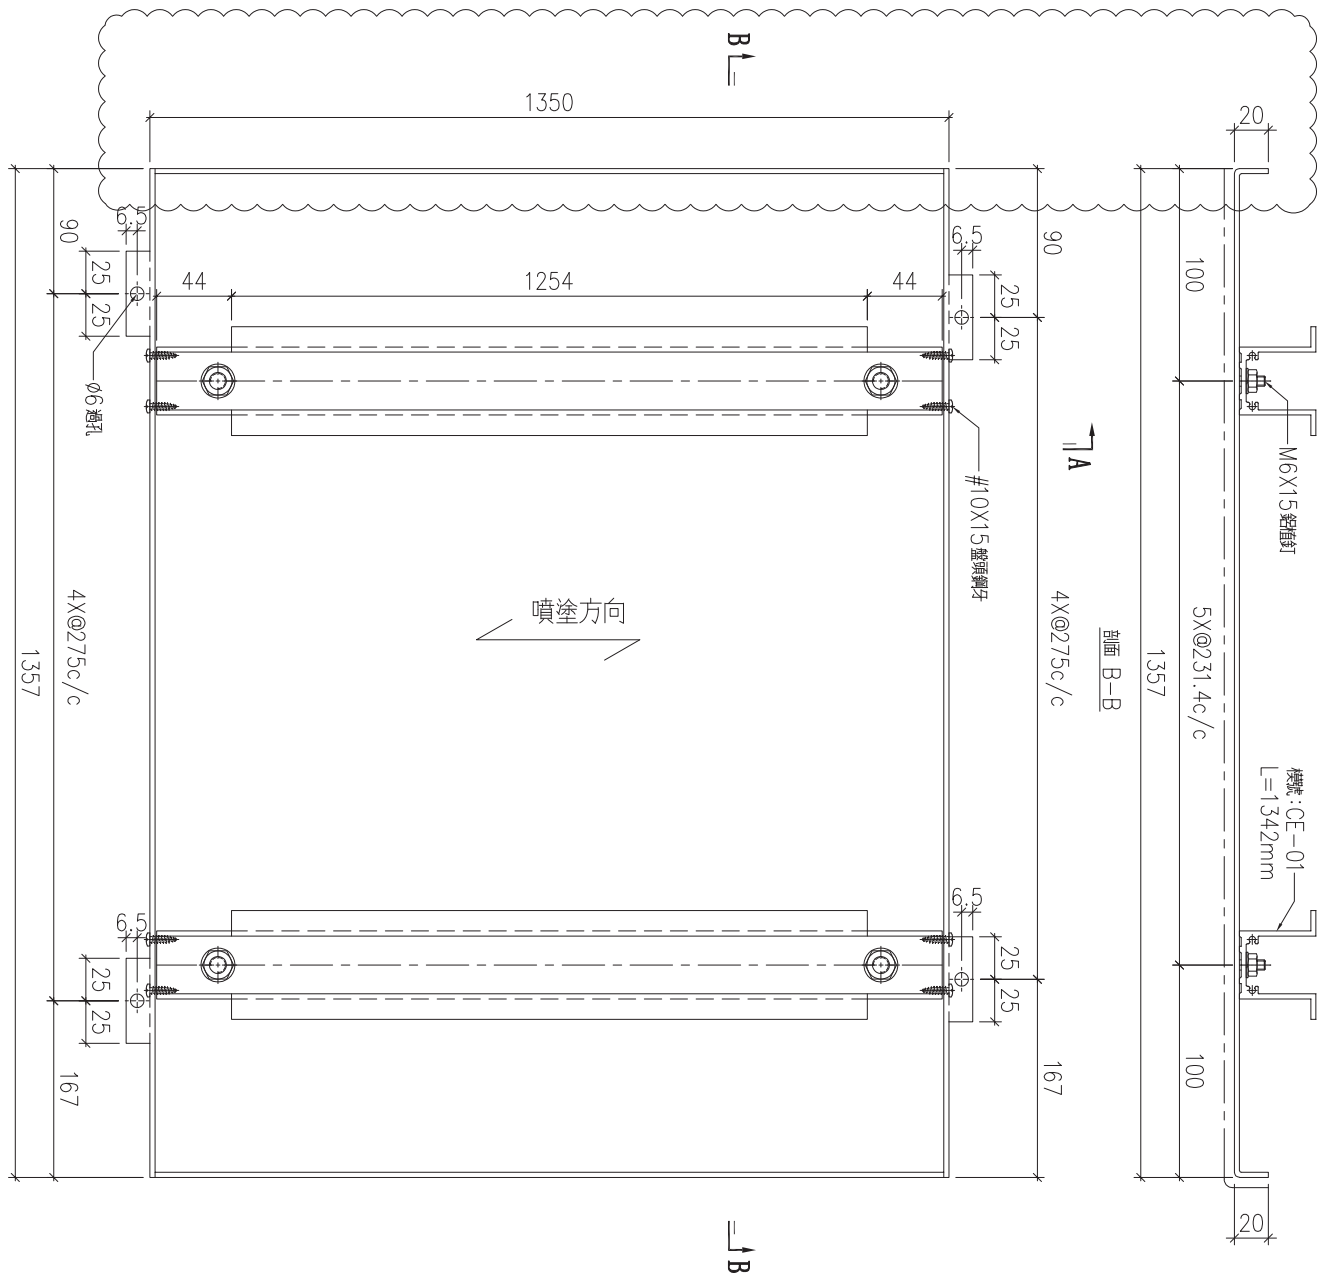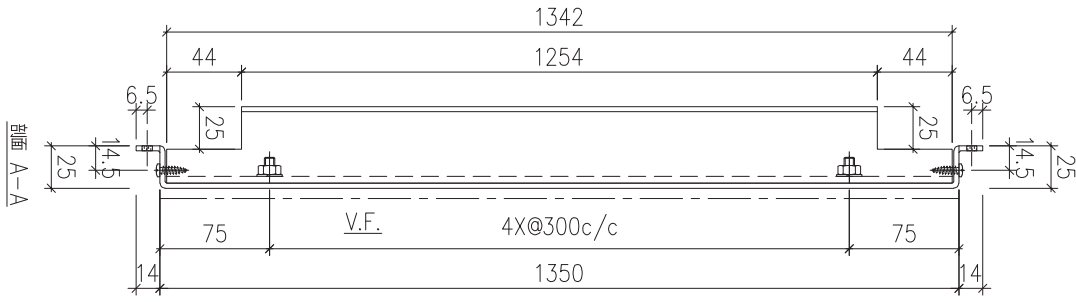

序號	物料編號	數量	安裝位置	樓層
01	T7-ALC-AP25	15	見派位圖	T6 FLAT B 8~25/F

名稱	天花鋁板加工圖	制圖	LHR	2022.2.19	修改	A		
材料	3mm厚鋁板 (3003H14)	復核	-	-	日期	2022.5.25		
顏色	ECW3D993332S-ZD1(素色白色)	批準			圖號	J853-ALC-AP183		



美特鋁質 有限公司
MIDI Aluminium Fabricator Ltd.


工程號

J853

地盤

錦上路

送地盤

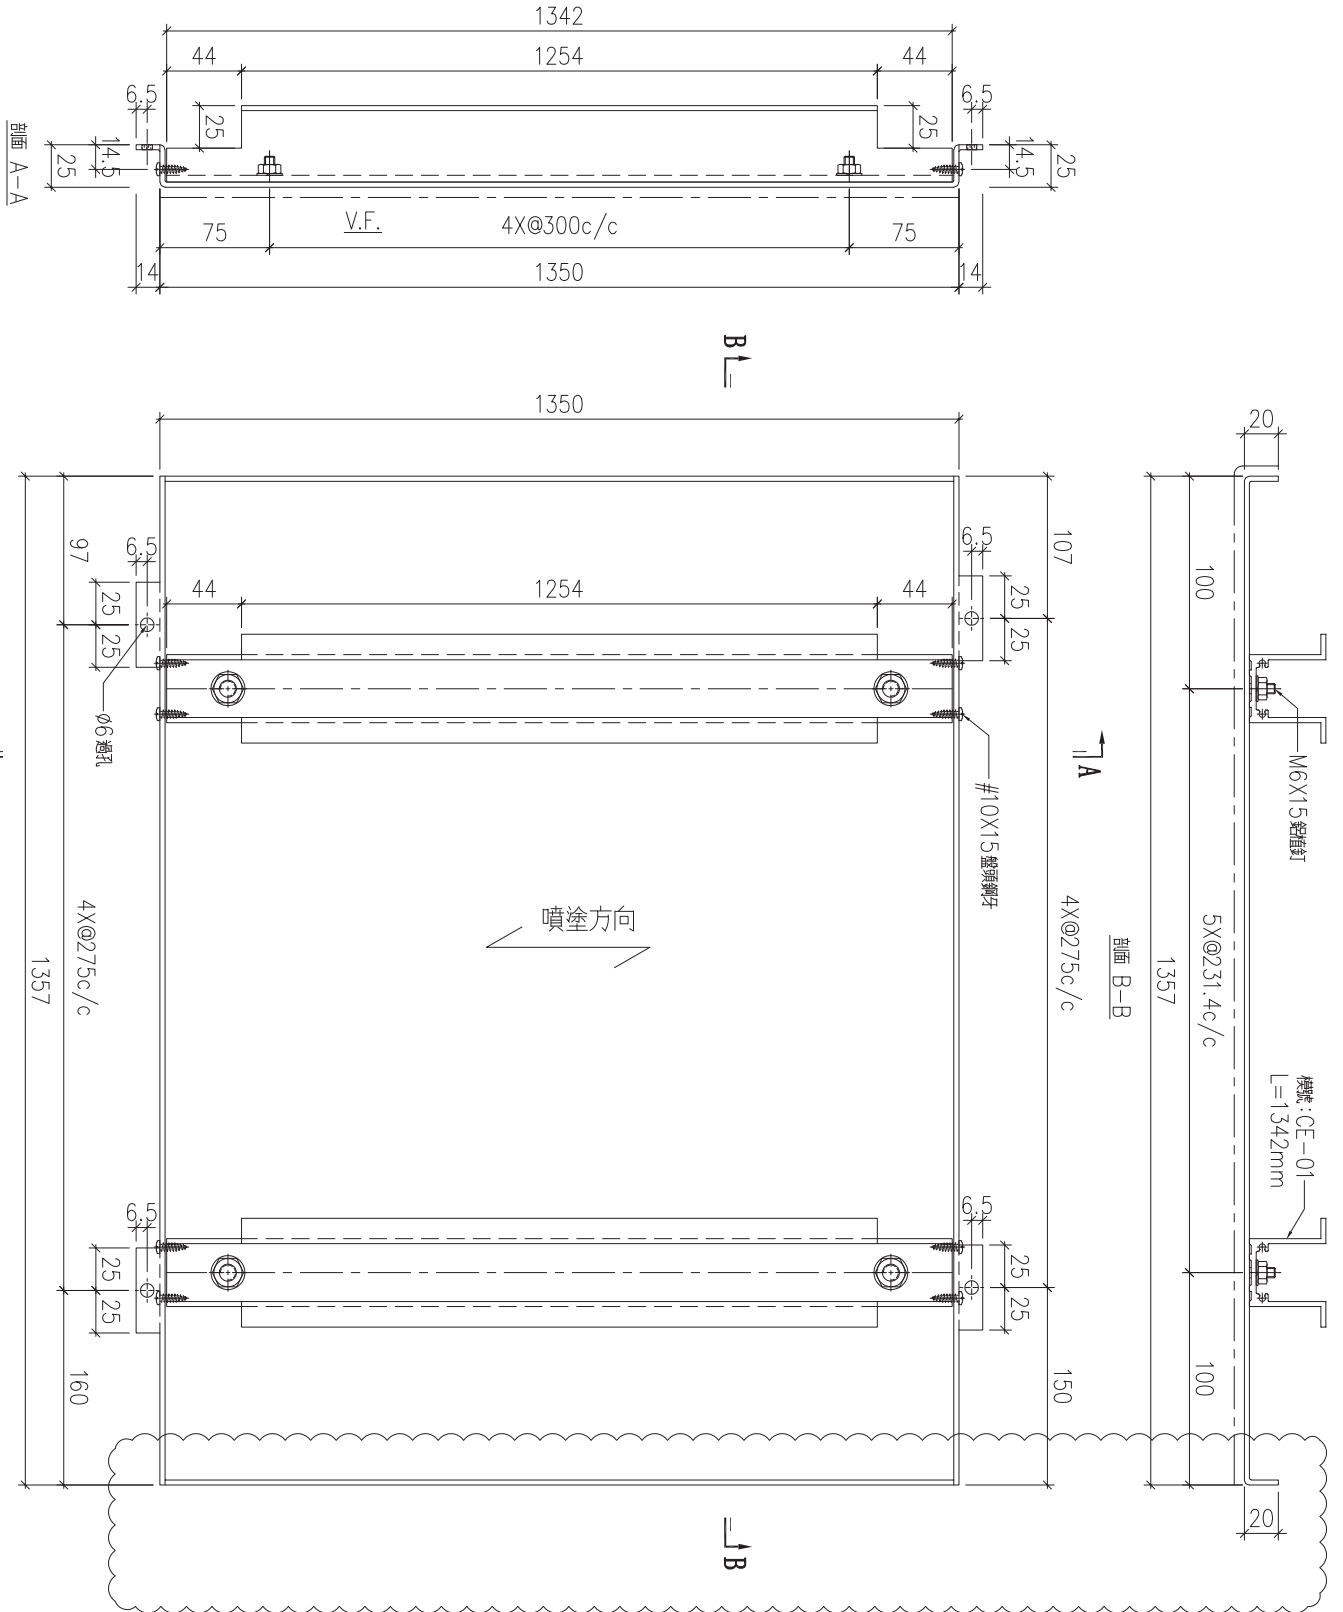

序號	物料編號	數量	安裝位置 具派位圖	樓層
01	T7-ALC-AP26	15		T6 FLAT B 8~25/F

名稱	天花鋁板加工圖	制圖	LHR	2022.2.19	修改	A	
材料	3mm厚鋁板 (3003H14)	復核	-	-	日期	2022.5.25	
顏色	ECW3D993332S-ZD1(素色白色)	批準			圖號	J853-ALC-AP184	



美特鋁質 有限公司
MIDI Aluminium Fabricator Ltd.



工程號

J853

地盤

錦上路

送地盤

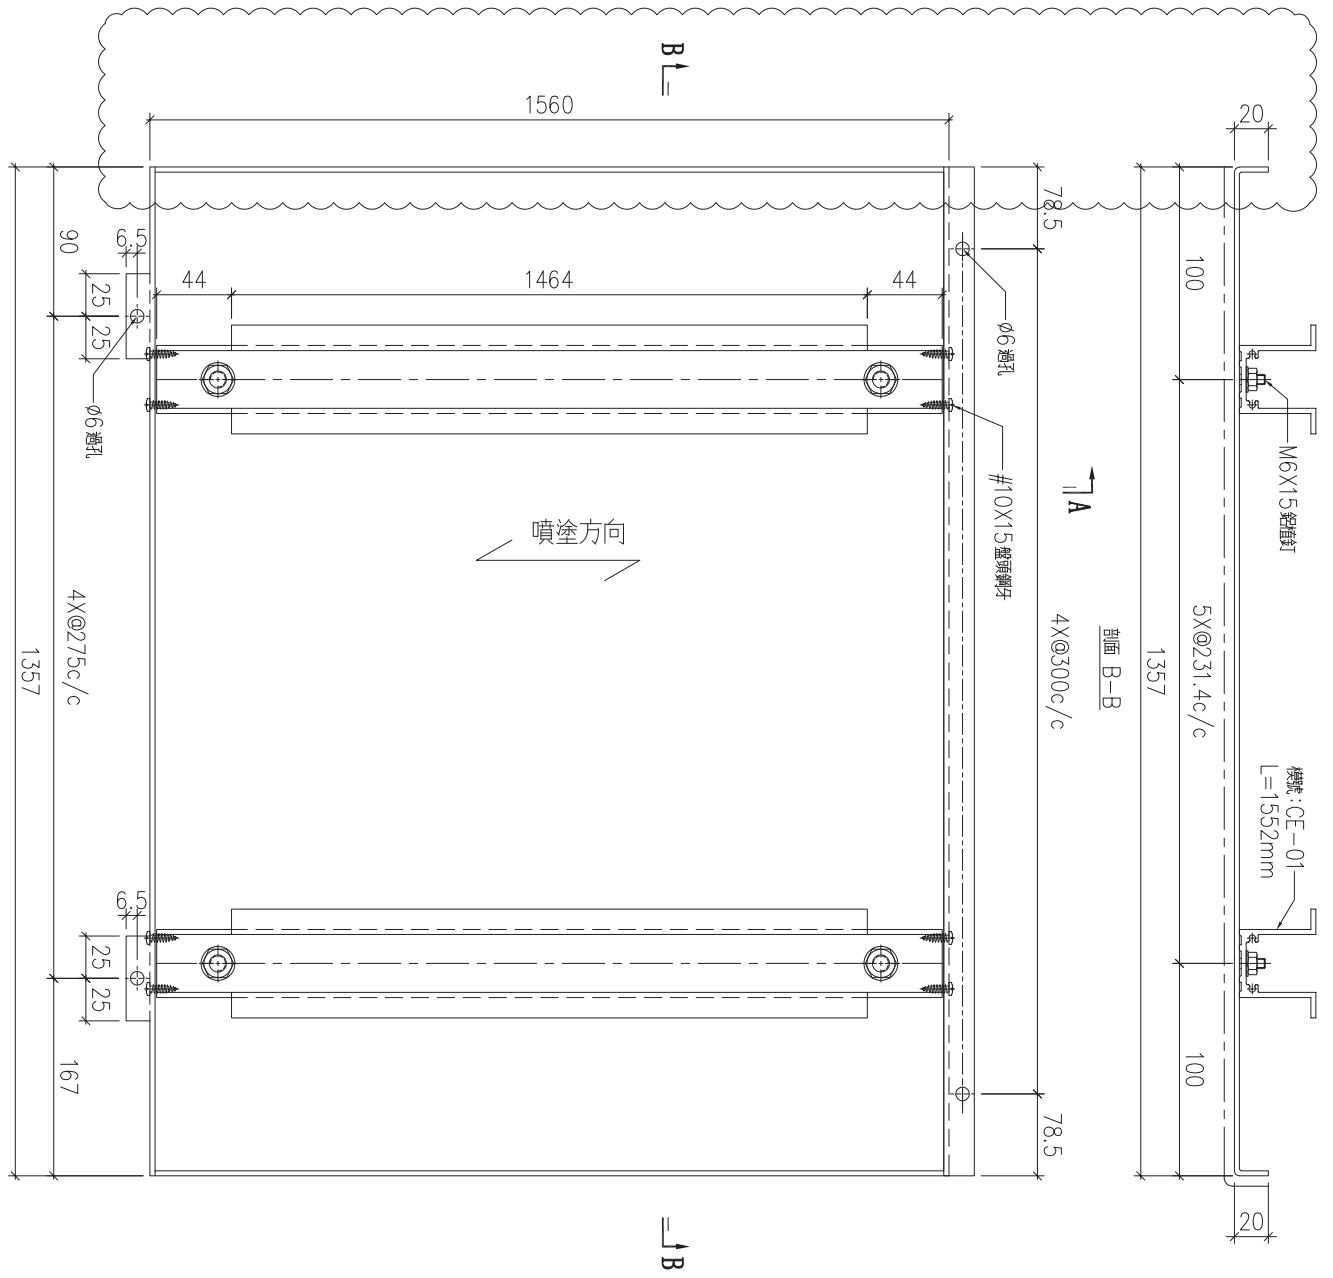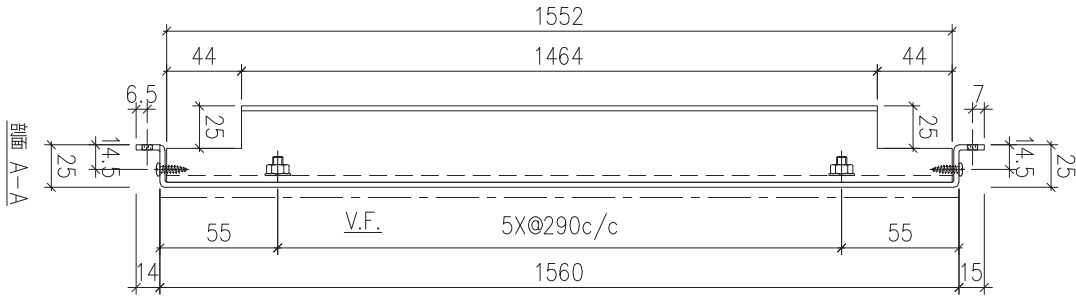



序號	物料編號	數量	安裝位置	樓層
01	T7-ALC-AP30	1	見次位圖	T7 FLAT B 8/F

名稱	天花鋁板加工圖	制圖	LHR	2022.2.19	修改	A		
材料	3mm厚鋁板 (3003H14)	復核	-	-	日期	2022.5.25		
顏色	ECW3D993332S-ZD1(素色白色)	批準			圖號	J853-ALC-AP185		



美特鋁質 有限公司
MIDI Aluminium Fabricator Ltd.

工程號	J853	地盤	錦上路
-----	------	----	-----

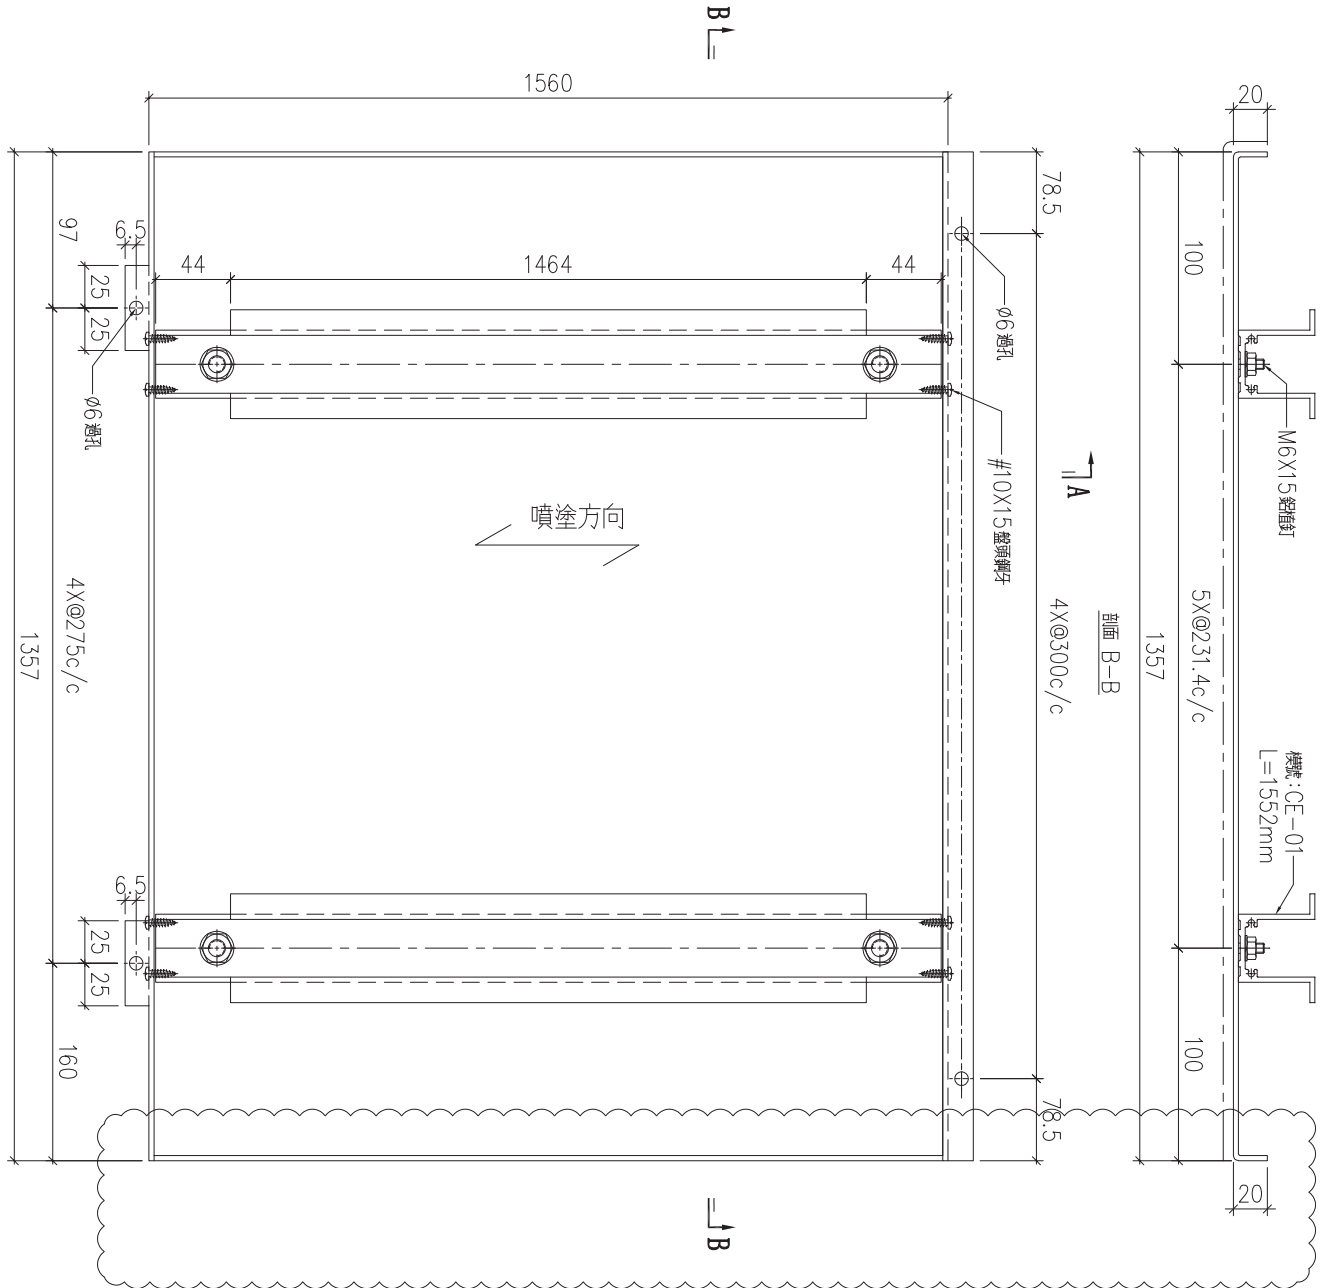
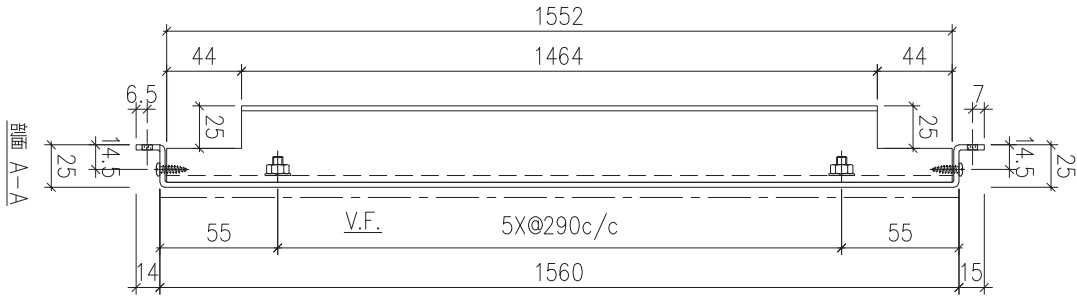


序號	物料編號	數量	安裝位置	樓層
01	T7-ALC-AP31	1	見原位圖	T7 FLAT B 8/F

名稱	天花鋁板加工圖	制圖	LHR	2022.2.19	修改	A
材料	3mm厚鋁板 (3003H14)	復核	-	-	日期	2022.5.25
顏色	ECW3D993332S-ZD1(素色白色)	批準			圖號	J853-ALC-AP186



工程號	J853	地盤	錦上路
-----	------	----	-----

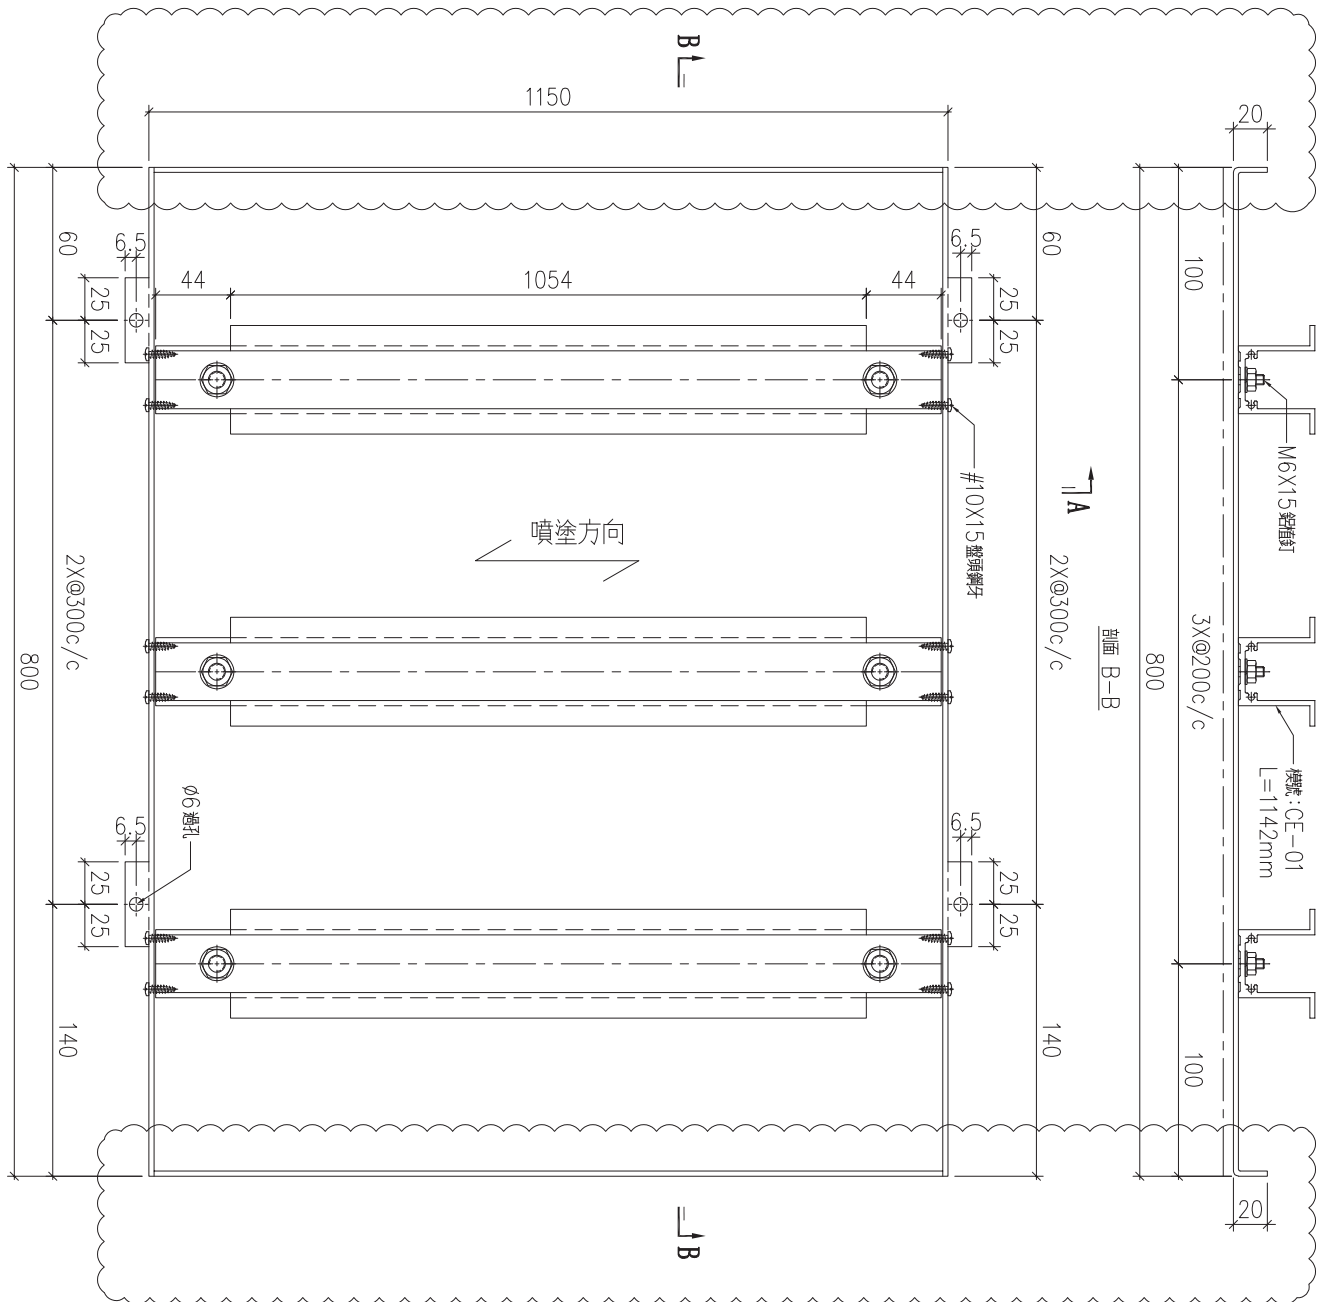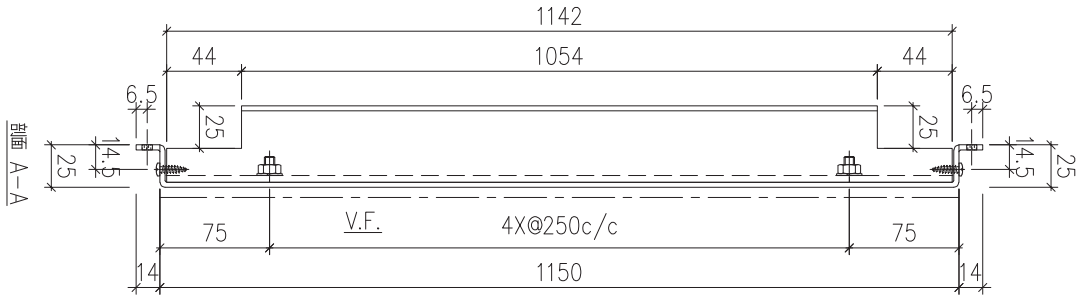

序號	物料編號	數量	安裝位置	樓層
01	T7-ALC-AP35	16	見派位圖	T7 FLAT B 8~26/F

名稱	天花鋁板加工圖	制圖	LHR	2022.2.19	修改	A		
材料	3mm厚鋁板 (3003H14)	復核	-	-	日期	2022.5.25		
顏色	ECW3D993332S-ZD1(素色白色)	批準			圖號	J853-ALC-AP187		



美特鋁質 有限公司
MIDI Aluminium Fabricator Ltd.



工程號

J853

地盤

錦上路

送地盤

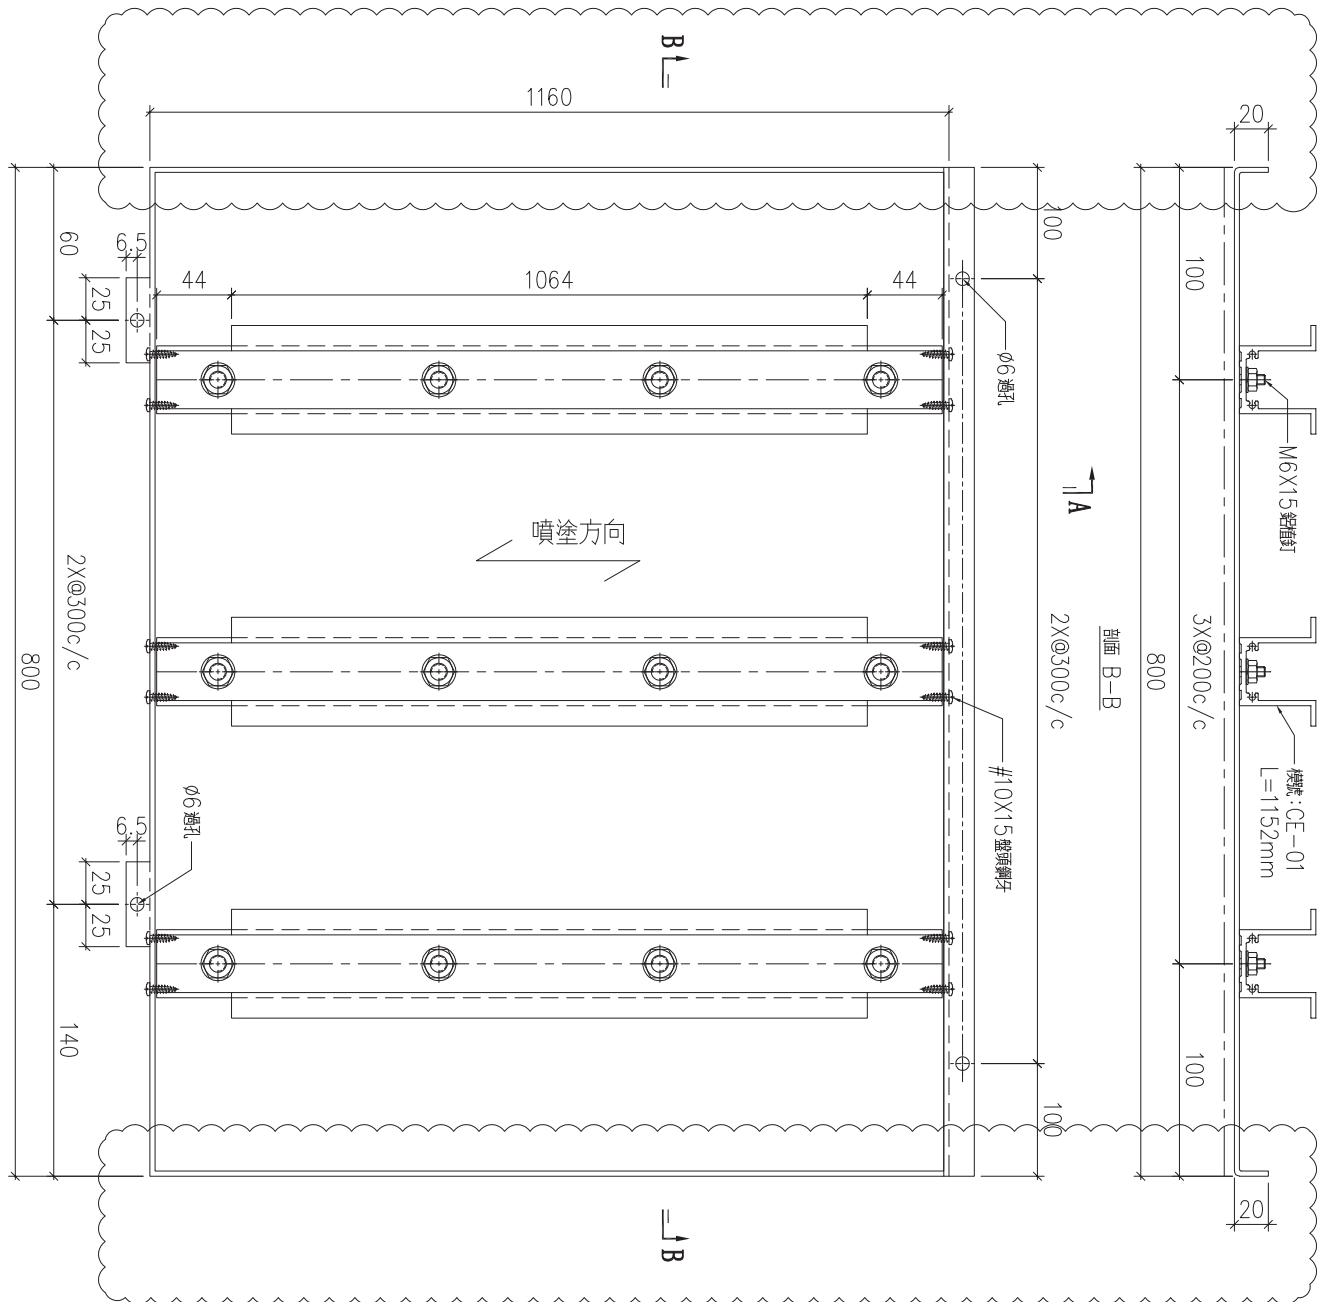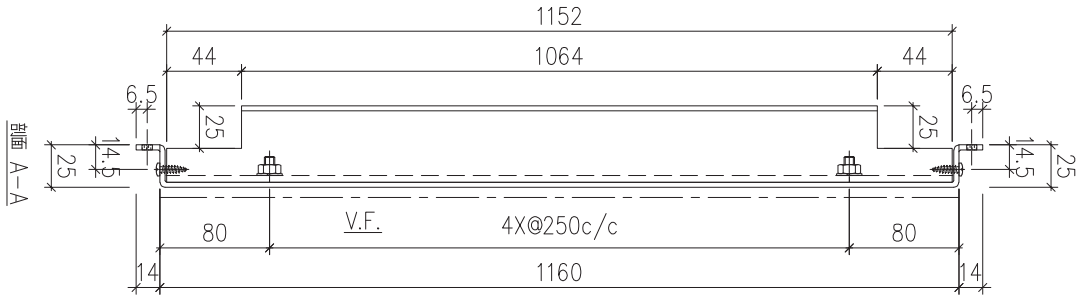

序號	物料編號	數量	安裝位置	樓層
01	T7-ALC-AP38	1	見位圖	T7 FLAT B 7/F

名稱	天花鋁板加工圖	制圖	LHR	2022.2.19	修改	A		
材料	3mm厚鋁板 (3003H14)	復核	-	-	日期	2022.5.25		
顏色	ECW3D993332S-ZD1(素色白色)	批準			圖號	J853-ALC-AP188		



美特鋁質 有限公司
MIDI Aluminium Fabricator Ltd.



工程號

J853

地盤

錦上路

送地盤

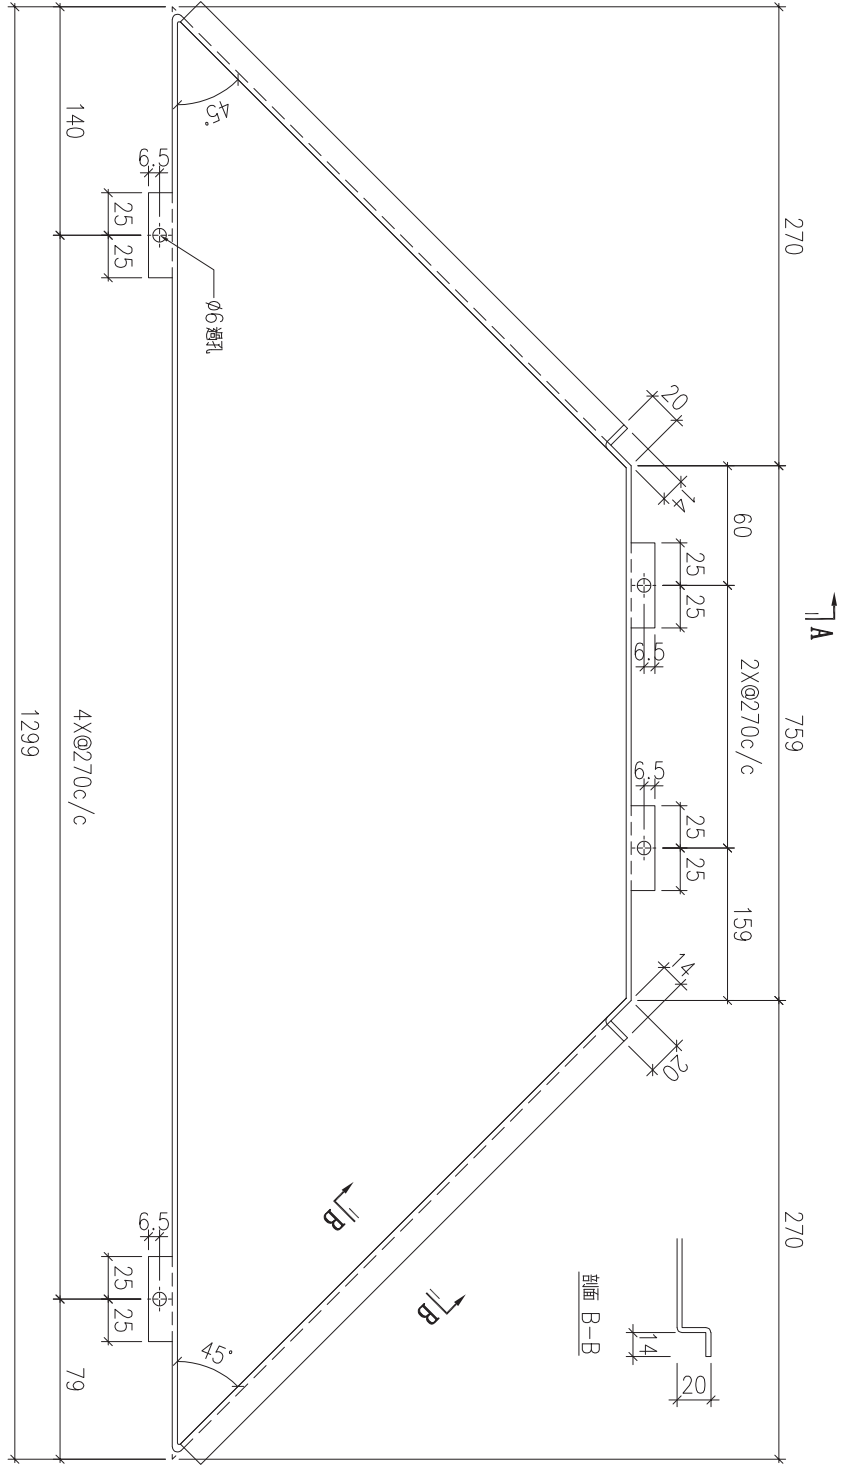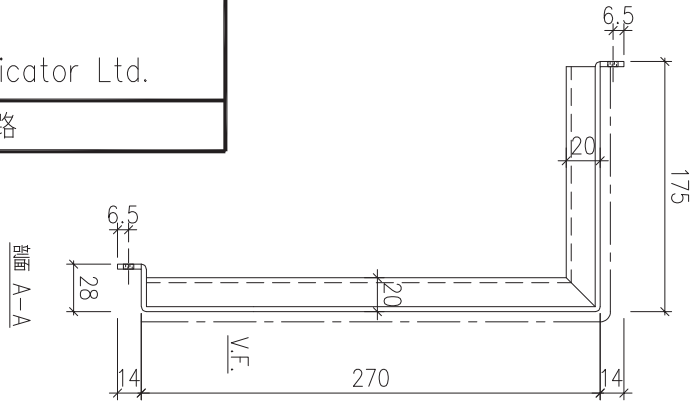

序號	物料編號	數量	安裝位置	樓層
01	T5-ALC-AP20A	12	見派位圖	T5 FLAT D 11~25/F


名稱	天花鋁板加工圖	制圖	LHR	2022.3.19	修改		
材料	3mm厚鋁板 (3003H14)	復核	-	-	日期		
顏色	EC-DG-D334232-ZD1 (閃粉古銅)	批準			圖號	J853-ALC-AP601	



美特鋁質 有限公司
MIDI Aluminium Fabricator Ltd.

工程號	J853	地盤	錦上路
-----	------	----	-----

送地盤

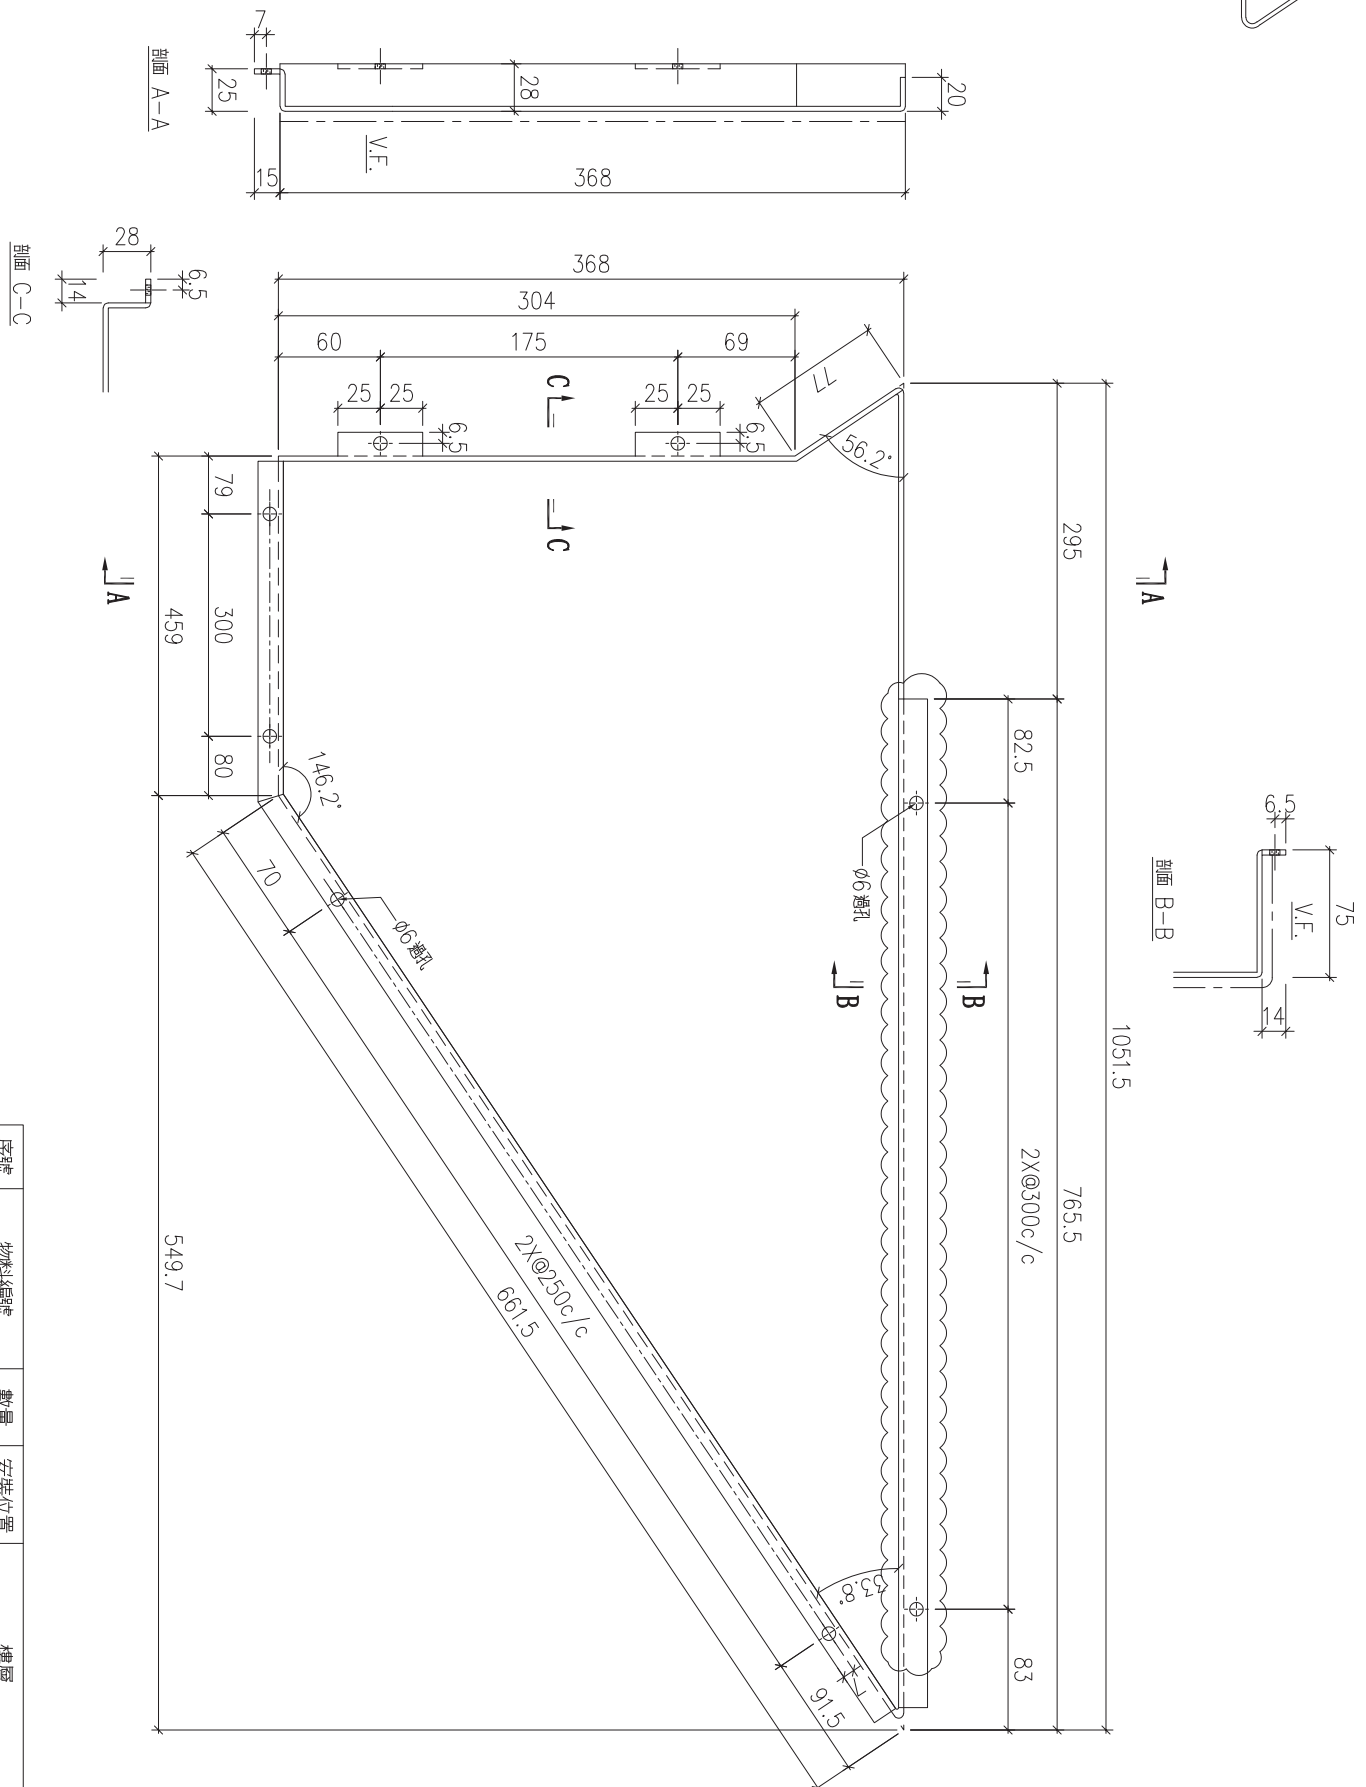

序號	物料編號	數量	安裝位置	樓層
01	T5-ALC-AP53A	5	見派位圖	T5 FLAT E 11~17/F

名稱	天花鋁板加工圖	制圖	LHR	2022.3.23	修改	A		
材料	3mm厚鋁板 (3003H14)	復核	-	-	日期	2022.5.25		
顏色	EC-DG-D334232-ZD1(閃粉古銅)	批準			圖號	J853-ALC-AP604		



美特鋁質 有限公司
MIDI Aluminium Fabricator Ltd.


工程號

J853

地盤

錦上路

送地盤

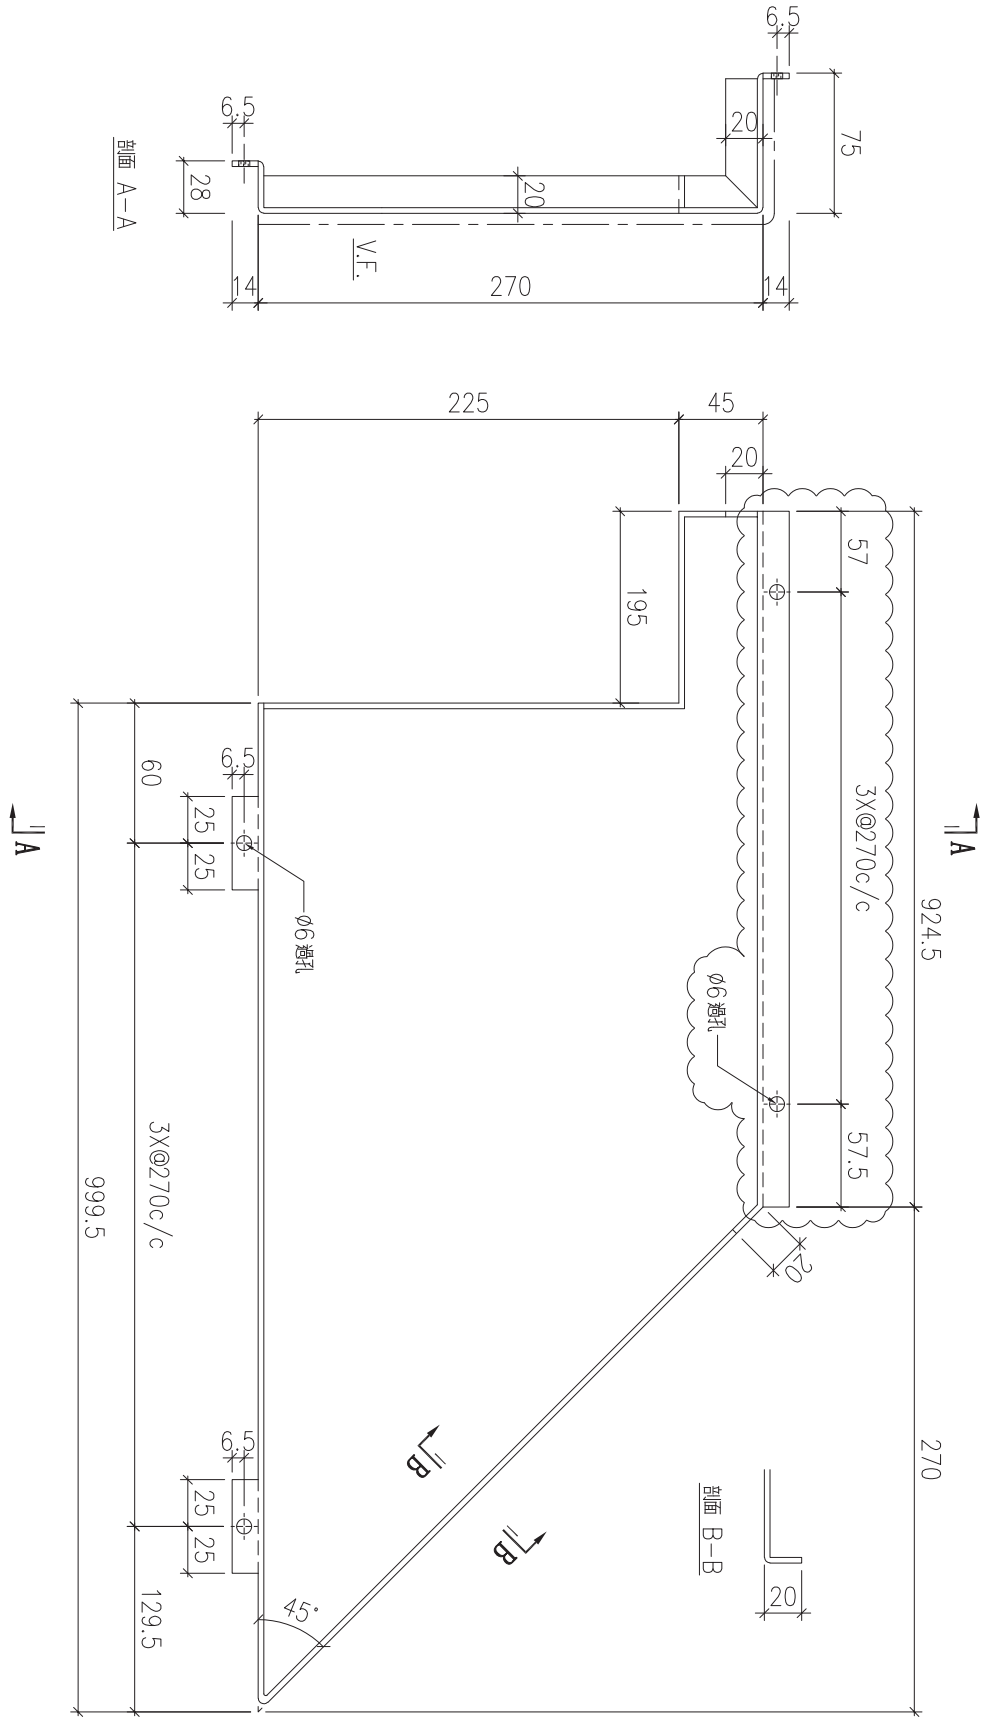



序號	物料編號	數量	安裝位置	樓層
01	T5-ALC-AP21	10	見派位圖	T5 FLAT B 6~17/F

名稱	天花鋁板加工圖	制圖	LHR	2022.3.19	修改	A		
材料	3mm厚鋁板 (3003H14)	復核	-	-	日期	2022.5.25		
顏色	EC-DG-D334232-ZD1(閃粉古銅)	批準			圖號	J853-ALC-AP605		



美特鋁質 有限公司
MIDI Aluminium Fabricator Ltd.

工程號	J853	地盤	錦上路
-----	------	----	-----

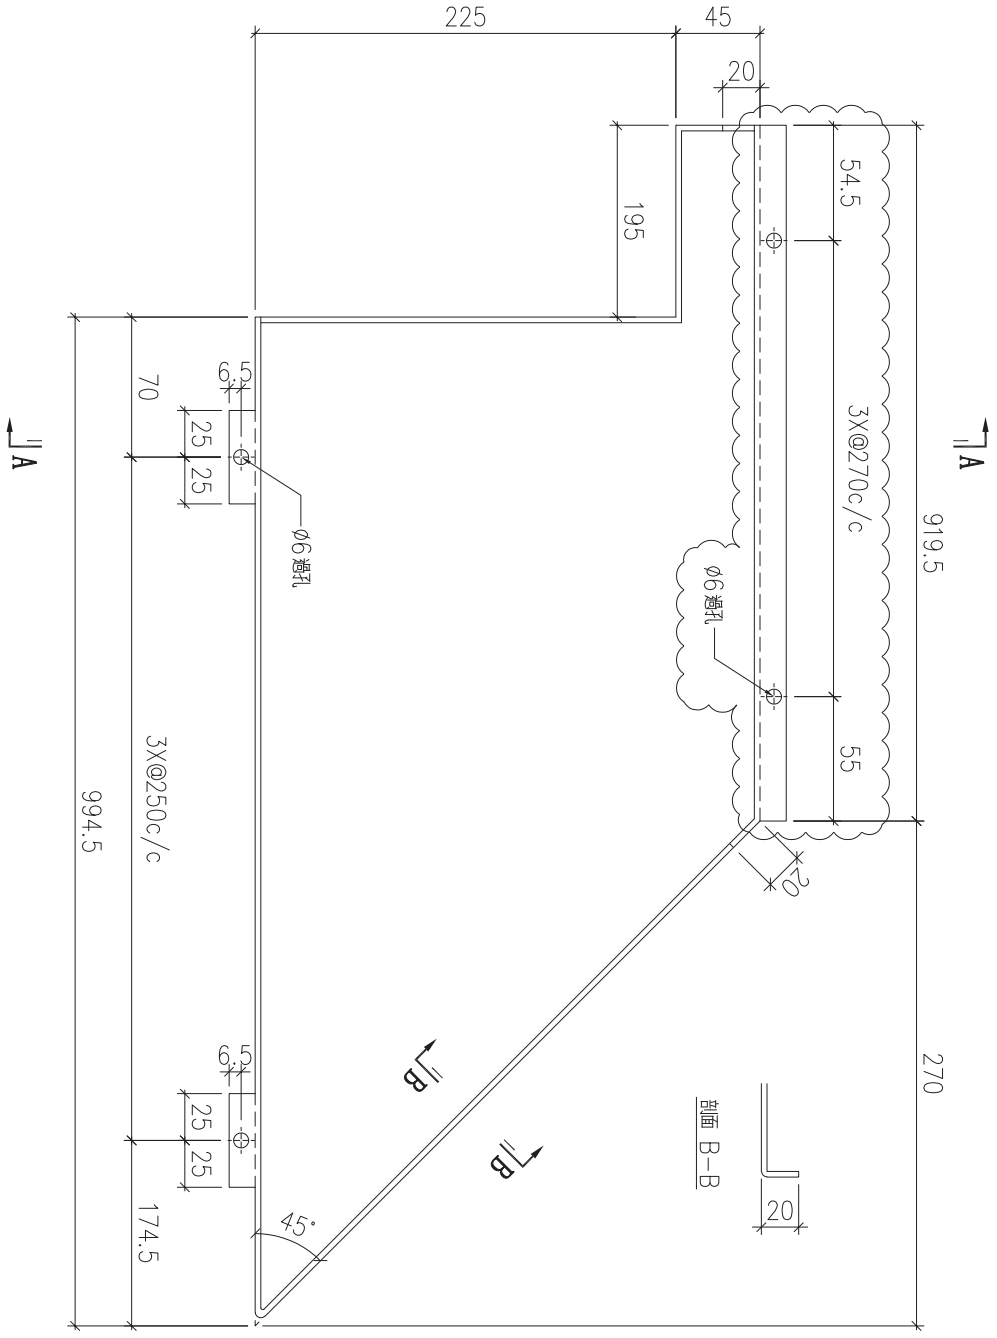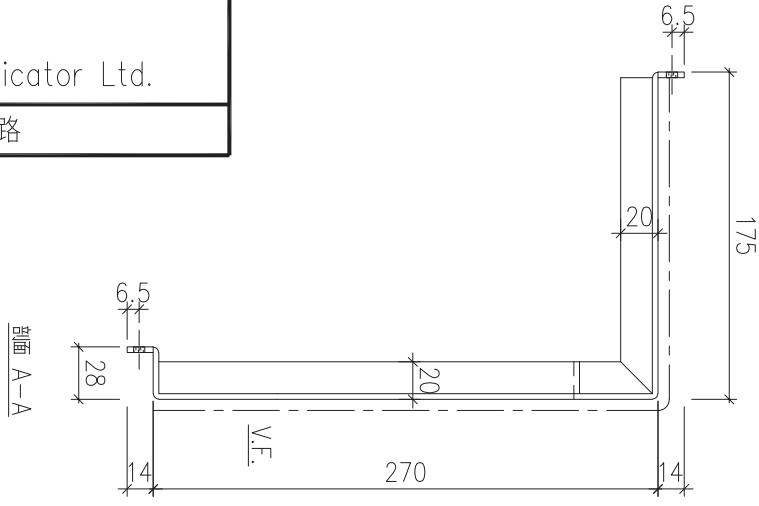

序號	物料編號	數量	安裝位置	樓層
01	T7-ALC-AP14	16	見派位圖	T7 FLAT A 8~26/F

名稱	天花鋁板加工圖	制圖	LHR	2022.3.19	修改	A		
材料	3mm厚鋁板 (3003H14)	復核	-	-	日期	2022.5.25		
顏色	EC-DG-D334232-ZD1 (閃粉古銅)	批準			圖號	J853-ALC-AP606		





美特鋁質 有限公司
MIDI Aluminium Fabricator Ltd.

工程號

J853

地盤

錦上路

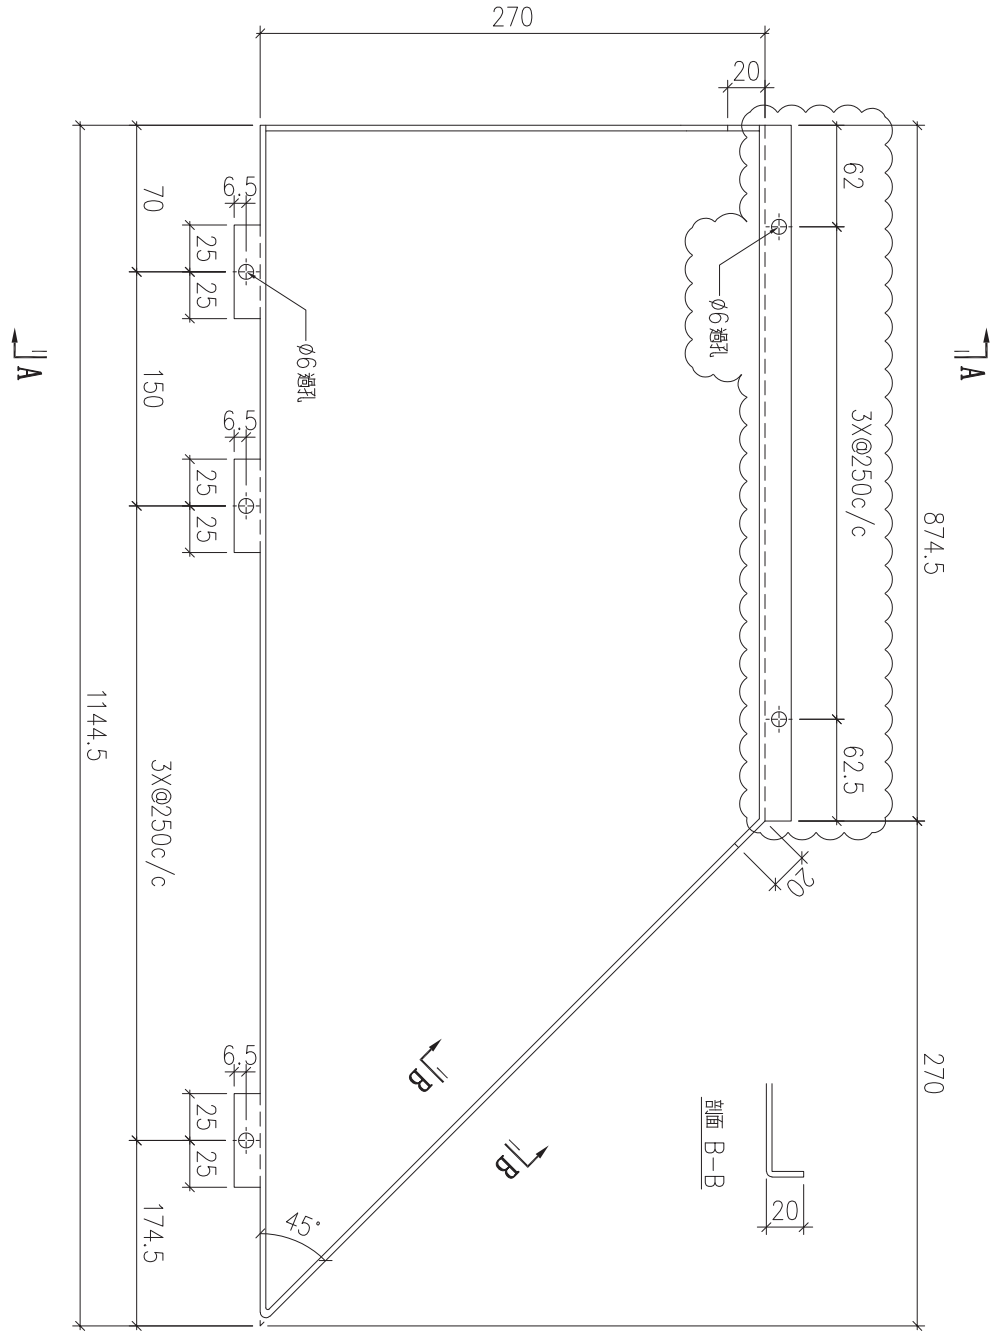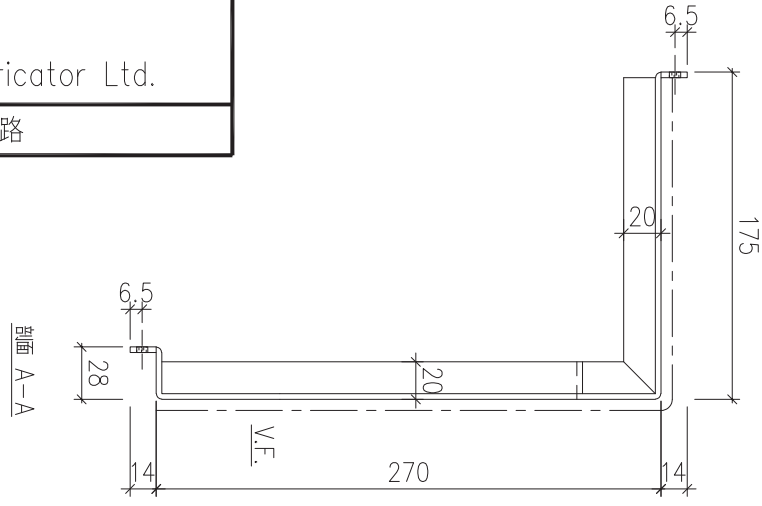

序號	物料編號	數量	安裝位置	樓層
01	T7-ALC-AP19	1	見派位圖	T7 FLAT A 7/F

名稱	天花鋁板加工圖	制圖	LHR	2022.3.19	修改	A		
材料	3mm厚鋁板 (3003H14)	復核	-	-	日期	2022.5.25		
顏色	EC-DG-D334232-ZD1 (閃粉古銅)	批準			圖號	J853-ALC-AP607		



美特鋁質 有限公司
MIDI Aluminium Fabricator Ltd.


工程號

J853

地盤

錦上路

送地盤

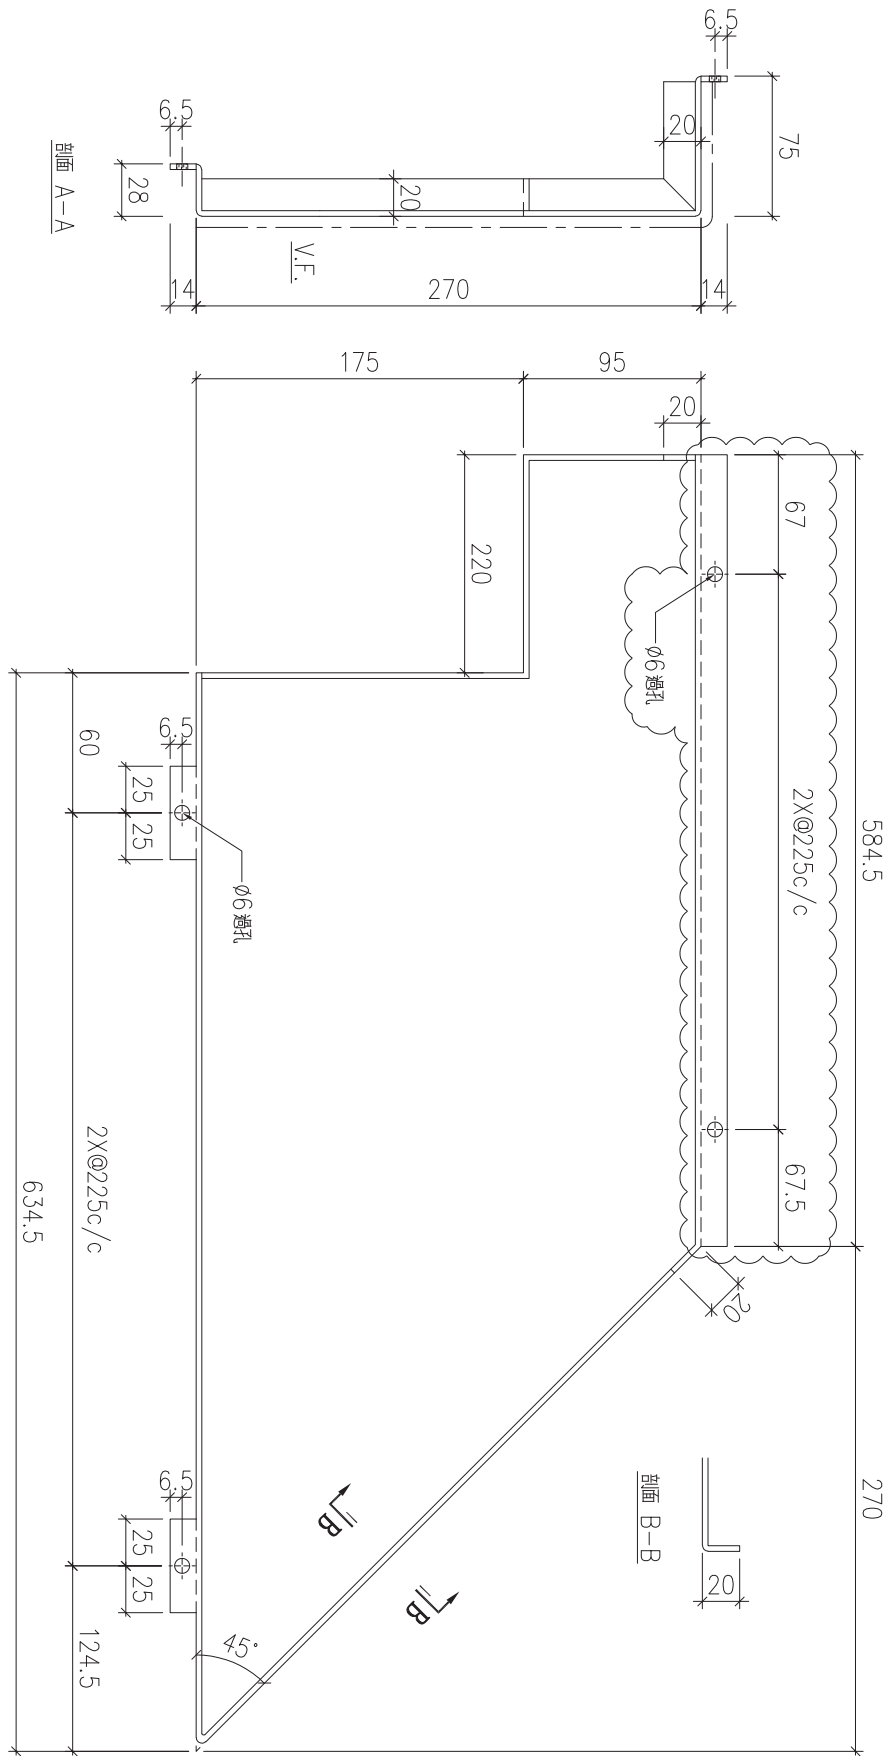

序號	物料編號	數量	安裝位置	樓層
01	T5-ALC-AP54A	4	見派位圖	T5 FLAT E 12~17/F



名稱	天花鋁板加工圖	制圖	LHR	2022.2.19	修改	A		
材料	3mm厚鋁板 (3003H14)	復核	-	-	日期	2022.5.25		
顏色	EC-DG-D334232-ZD1(閃粉古銅)	批準			圖號	J853-ALC-AP608		



美特鋁質 有限公司
MIDI Aluminium Fabricator Ltd.

工程號	J853	地盤	錦上路
-----	------	----	-----

送地盤

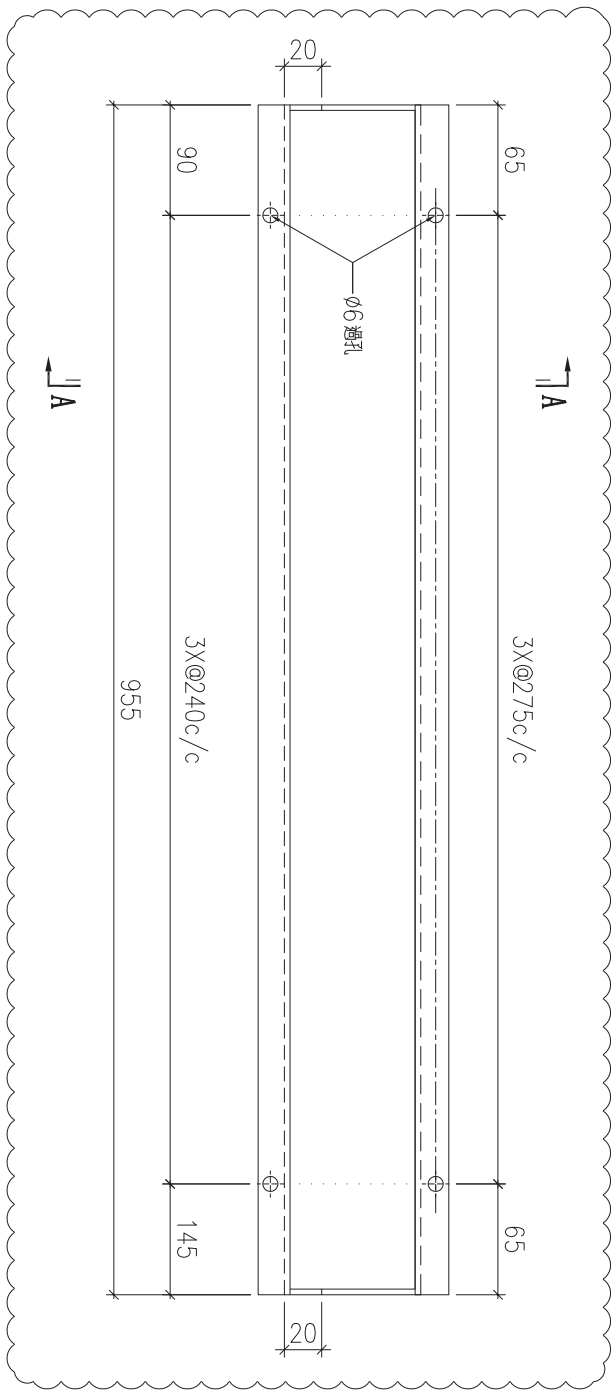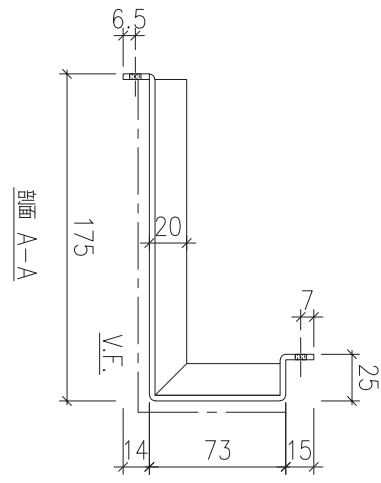

序號	物料編號	數量	安裝位置	樓層
01	T5-ALC-AP108	8	見派位圖	T5 FLAT B 18~26/F



名稱	天花鋁板加工圖	制圖	LHR	2022.3.22	修改	A		
材料	3mm厚鋁板 (3003H14)	復核	-	-	日期	2022.5.25		
顏色	EC-DG-D334232-ZD1(閃粉古銅)	批準			圖號	J853-ALC-AP609		



美特鋁質 有限公司
MIDI Aluminium Fabricator Ltd.

工程號	J853	地盤	錦上路
-----	------	----	-----

送地盤

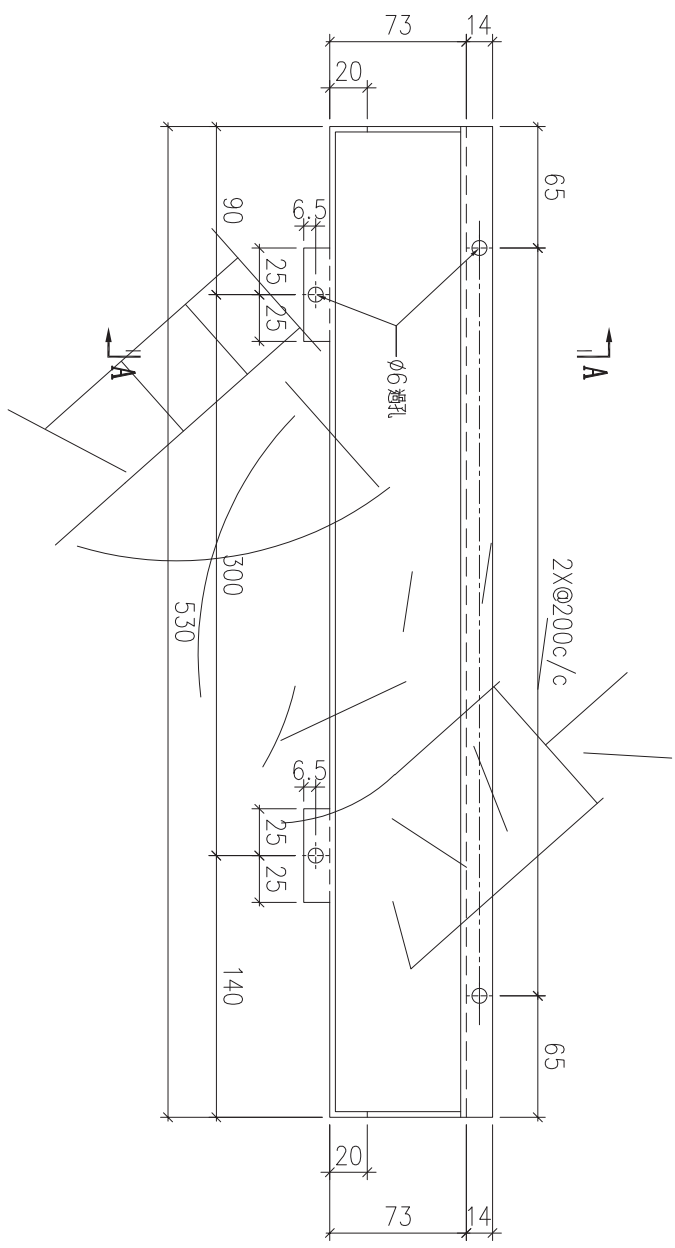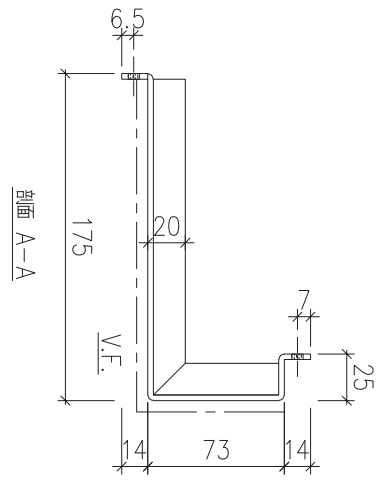

序號	物料編號	數量	安裝位置	樓層
01	T6-ALC-AP07A	18	見詳位圖	T6 FLAT A 6~26/F

名稱	天花鋁板加工圖	制圖	LHR	2022.3.23	修改		
材料	3mm厚鋁板 (3003H14)	復核	-	-	日期		
顏色	EC-DG-D334232-ZD1(閃粉古銅)	批準			圖號	J853-ALC-AP610	



美特鋁質 有限公司
MIDI Aluminium Fabricator Ltd.



工程號

J853

地盤

錦上路

送地盤

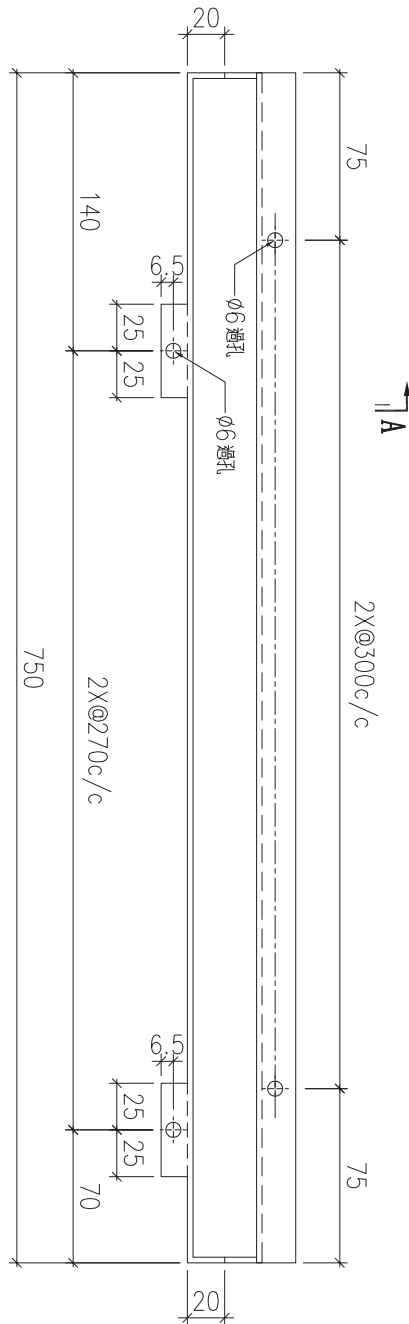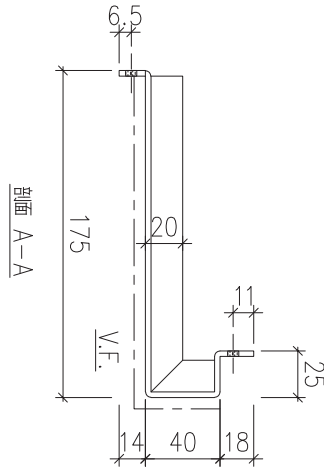

序號	物料編號	數量	安裝位置	樓層
01	T5-ALC-AP25A	11	見派位圖	T5 FLAT D 12~25/F



名稱	天花鋁板加工圖	制圖	LHR	2022.3.20	修改			
材料	3mm厚鋁板 (3003H14)	復核	-	-	日期			
顏色	EC-DG-D334232-ZD1(閃粉古銅)	批準			圖號	J853-ALC-AP611		



美特鋁質 有限公司
MIDI Aluminium Fabricator Ltd.

工程號	J853	地盤	錦上路
-----	------	----	-----

送地盤

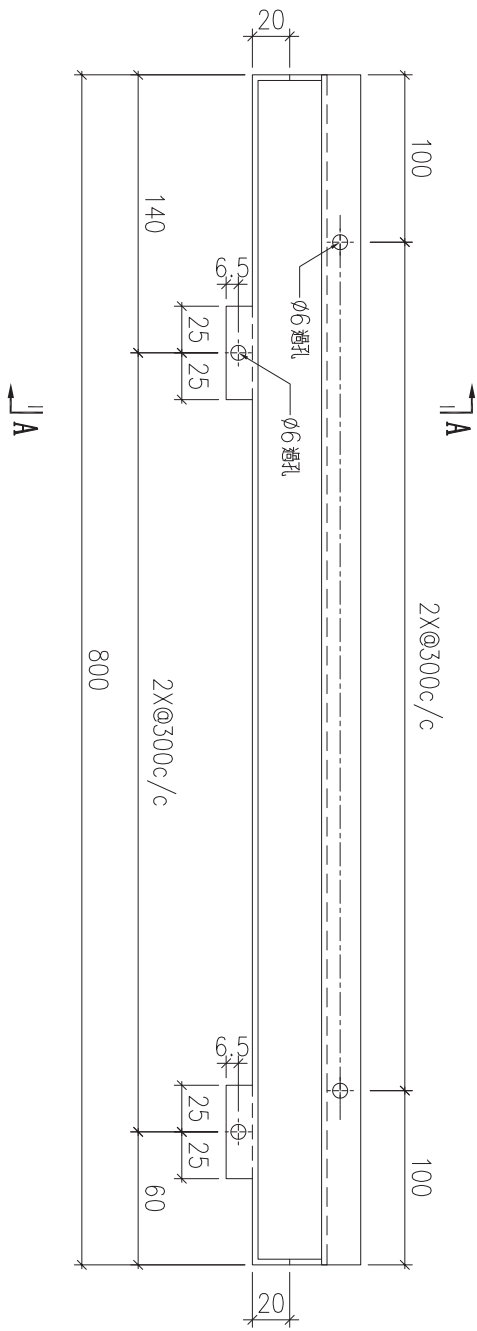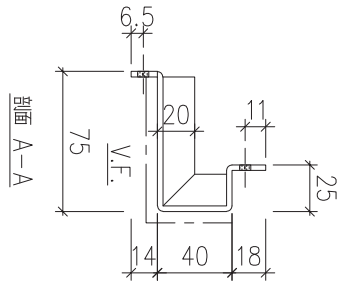

序號	物料編號	數量	安裝位置	樓層
01	T5-ALC-AP25B	10	見派位圖	T5 FLAT B 6~17/F



名稱	天花鋁板加工圖	制圖	LHR	2022.3.20	修改			
材料	3mm厚鋁板 (3003H14)	復核	-	-	日期			
顏色	EC-DG-D334232-ZD1(閃粉古銅)	批準			圖號	J853-ALC-AP612		



美特鋁質 有限公司
MIDI Aluminium Fabricator Ltd.

工程號	J853	地盤	錦上路
-----	------	----	-----

送地盤

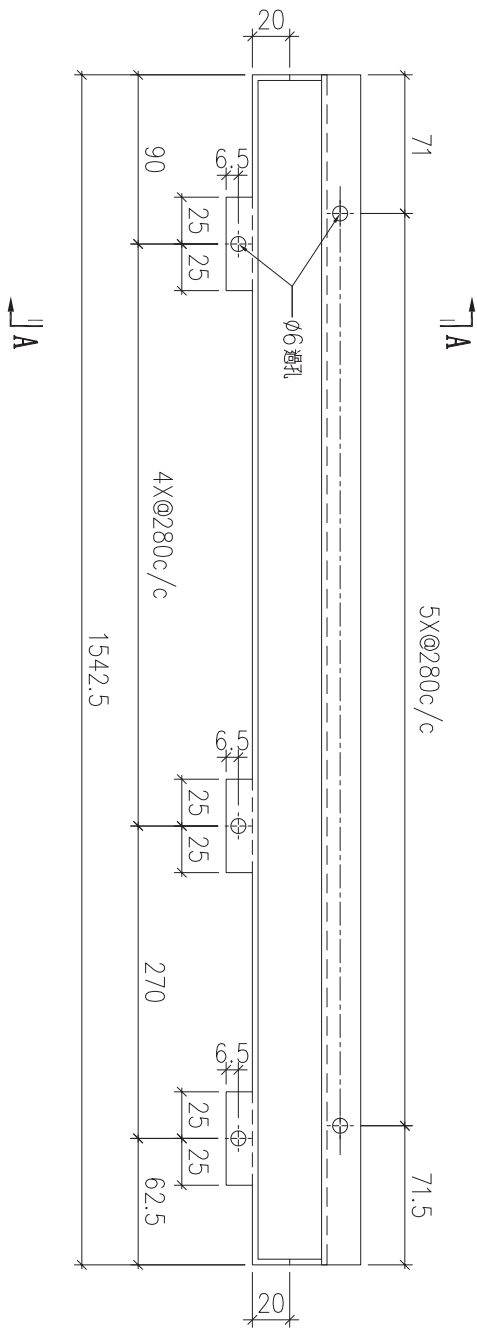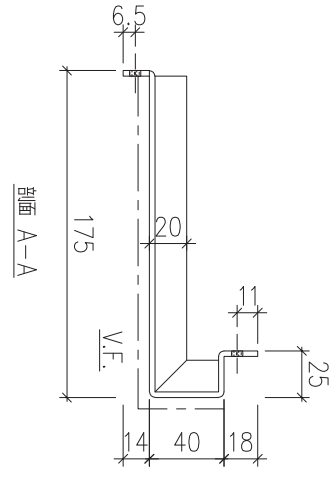

序號	物料編號	數量	安裝位置	樓層
01	T5-ALC-AP114	8	見派位圖	T5 FLAT B 18~26/F


名稱	天花鋁板加工圖	制圖	LHR	2022.3.22	修改			
材料	3mm厚鋁板 (3003H14)	復核	-	-	日期			
顏色	EC-DG-D334232-ZD1(閃粉古銅)	批準			圖號	J853-ALC-AP613		



美特鋁質 有限公司
MIDI Aluminium Fabricator Ltd.

工程號	J853	地盤	錦上路
-----	------	----	-----

送地盤


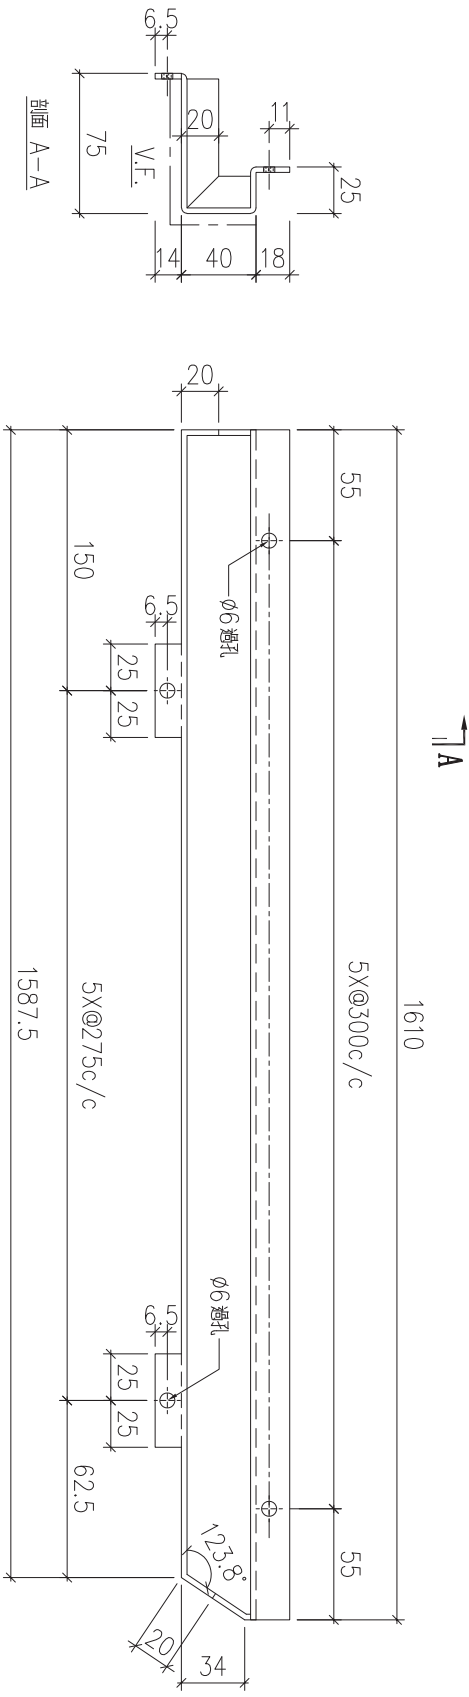


序號	物料編號	數量	安裝位置	樓層
01	T5-ALC-AP56A	4	見派位圖	T5 FLAT E 12~17/F

名稱	天花鋁板加工圖	制圖	LHR	2022.3.23	修改			
材料	3mm厚鋁板 (3003H14)	復核	-	-	日期			
顏色	EC-DG-D334232-ZD1(閃粉古銅)	批準			圖號	J853-ALC-AP614		



工程號	J853	地盤	錦上路
-----	------	----	-----

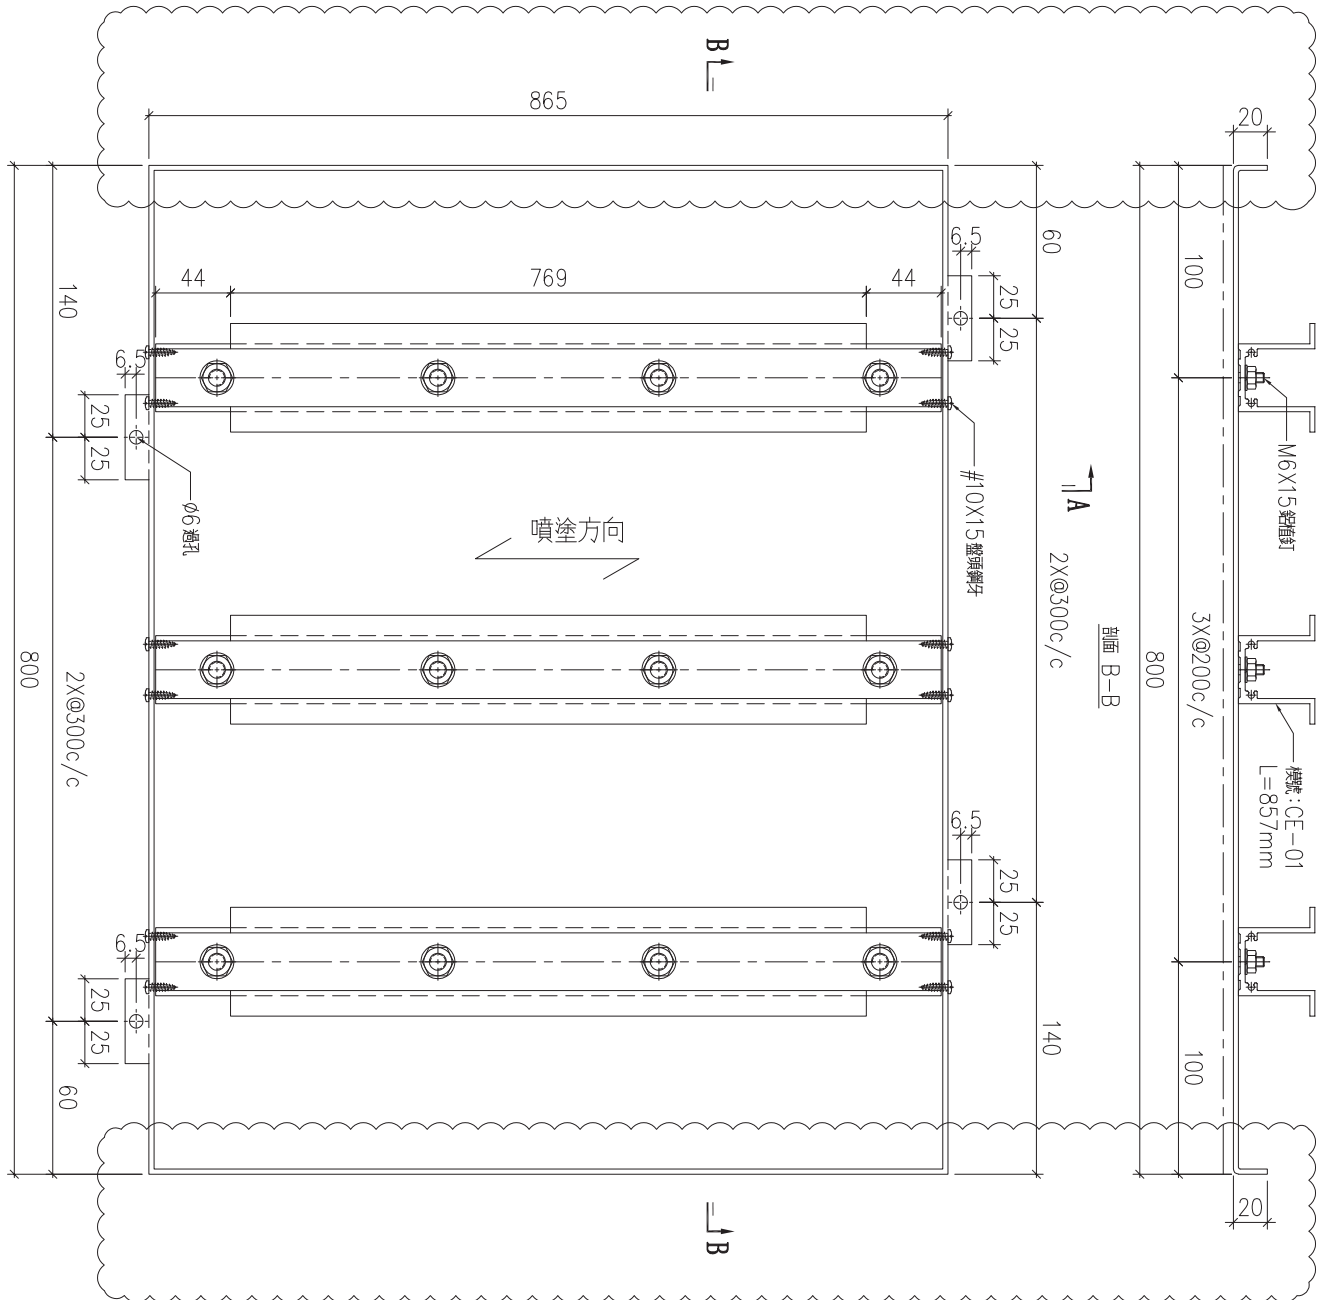
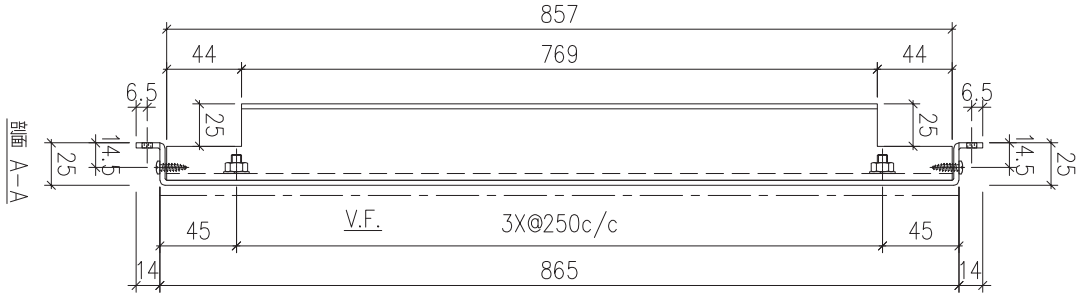


序號	物料編號	數量	安裝位置	樓層
01	T5-ALC-AP24	10	見派位圖	T5 FLAT B 6~17/F

名稱	天花鋁板加工圖	制圖	LHR	2022.3.19	修改	A		
材料	3mm厚鋁板 (3003H14)	復核	-	-	日期	2022.5.25		
顏色	ECW3D993332S-ZD1(素色白色)	批準			圖號	J853-ALC-AP615		



工程號	J853	地盤	錦上路
-----	------	----	-----

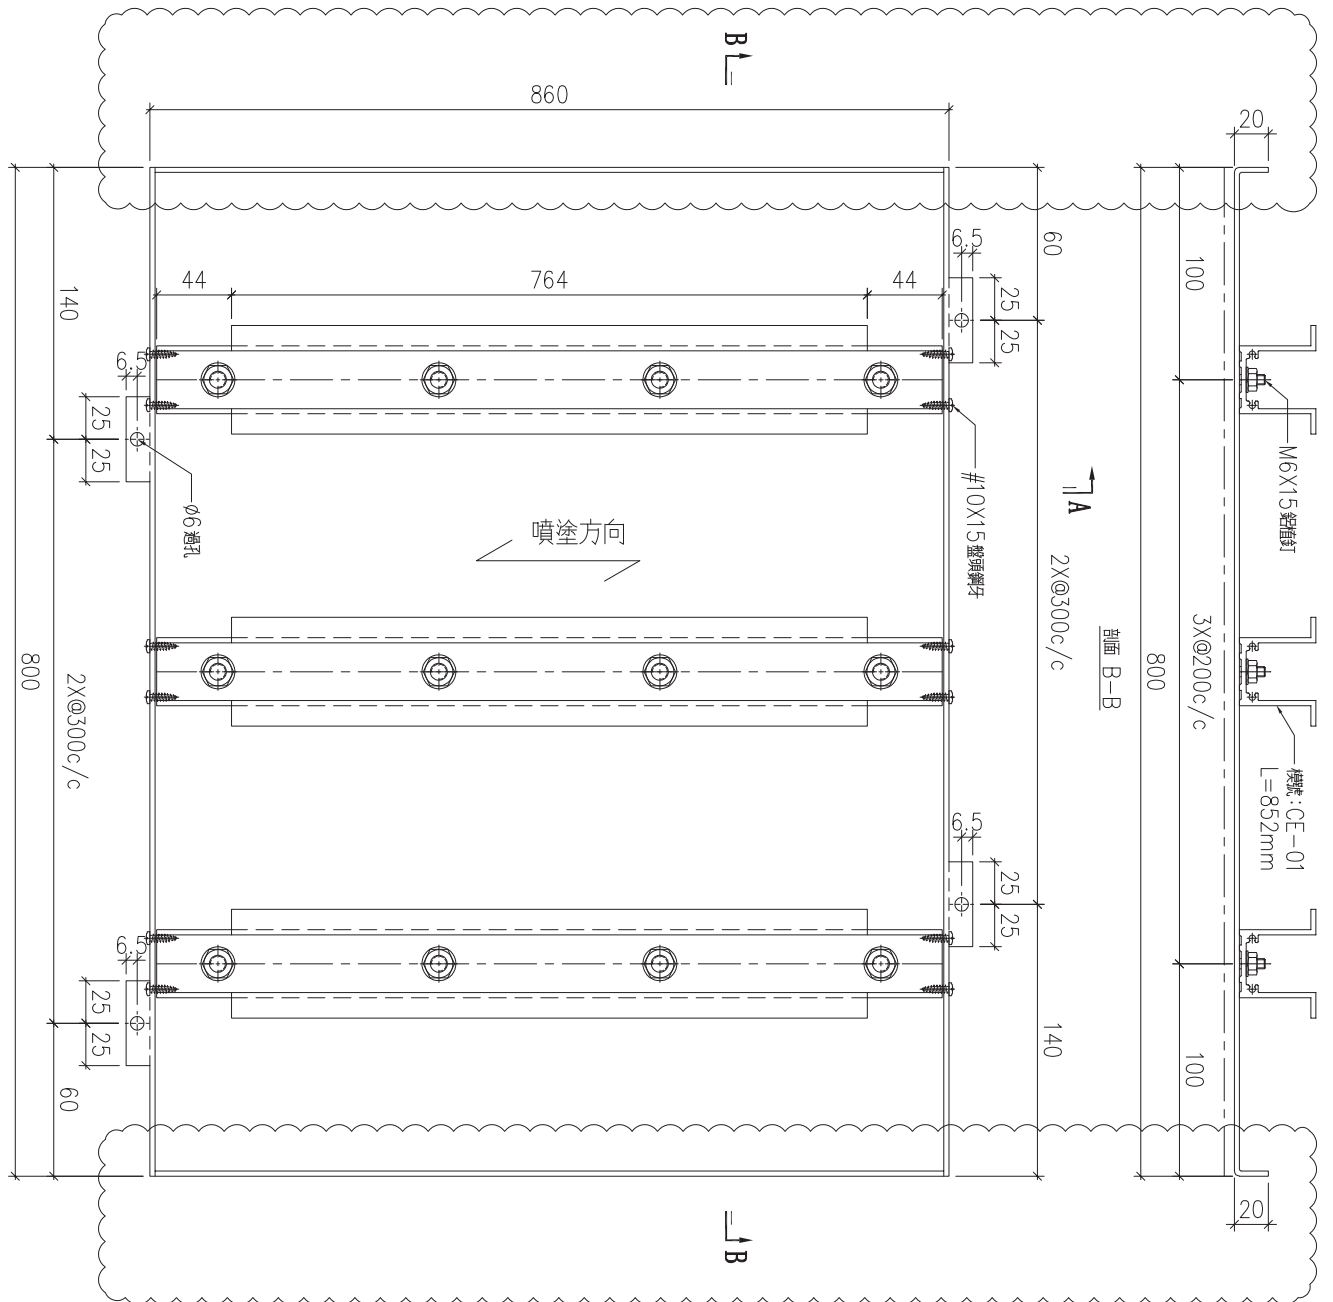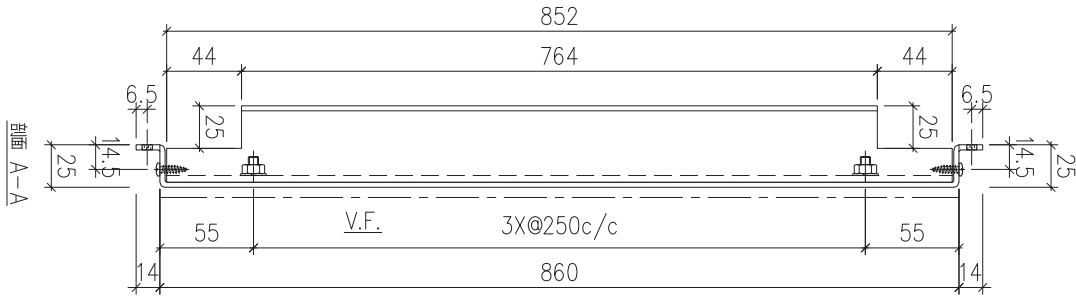

序號	物料編號	數量	安裝位置	樓層
01	T7-ALC-AP17	16	見派位圖	T7 FLAT A 8~26/F

名稱	天花鋁板加工圖	制圖	LHR	2022.3.19	修改	A
材料	3mm厚鋁板 (3003H14)	復核	-	-	日期	2022.5.25
顏色	ECW3D993332S-ZD1(素色白色)	批準			圖號	J853-ALC-AP616



美特鋁質 有限公司
MIDI Aluminium Fabricator Ltd.



工程號

J853

地盤

錦上路

送地盤

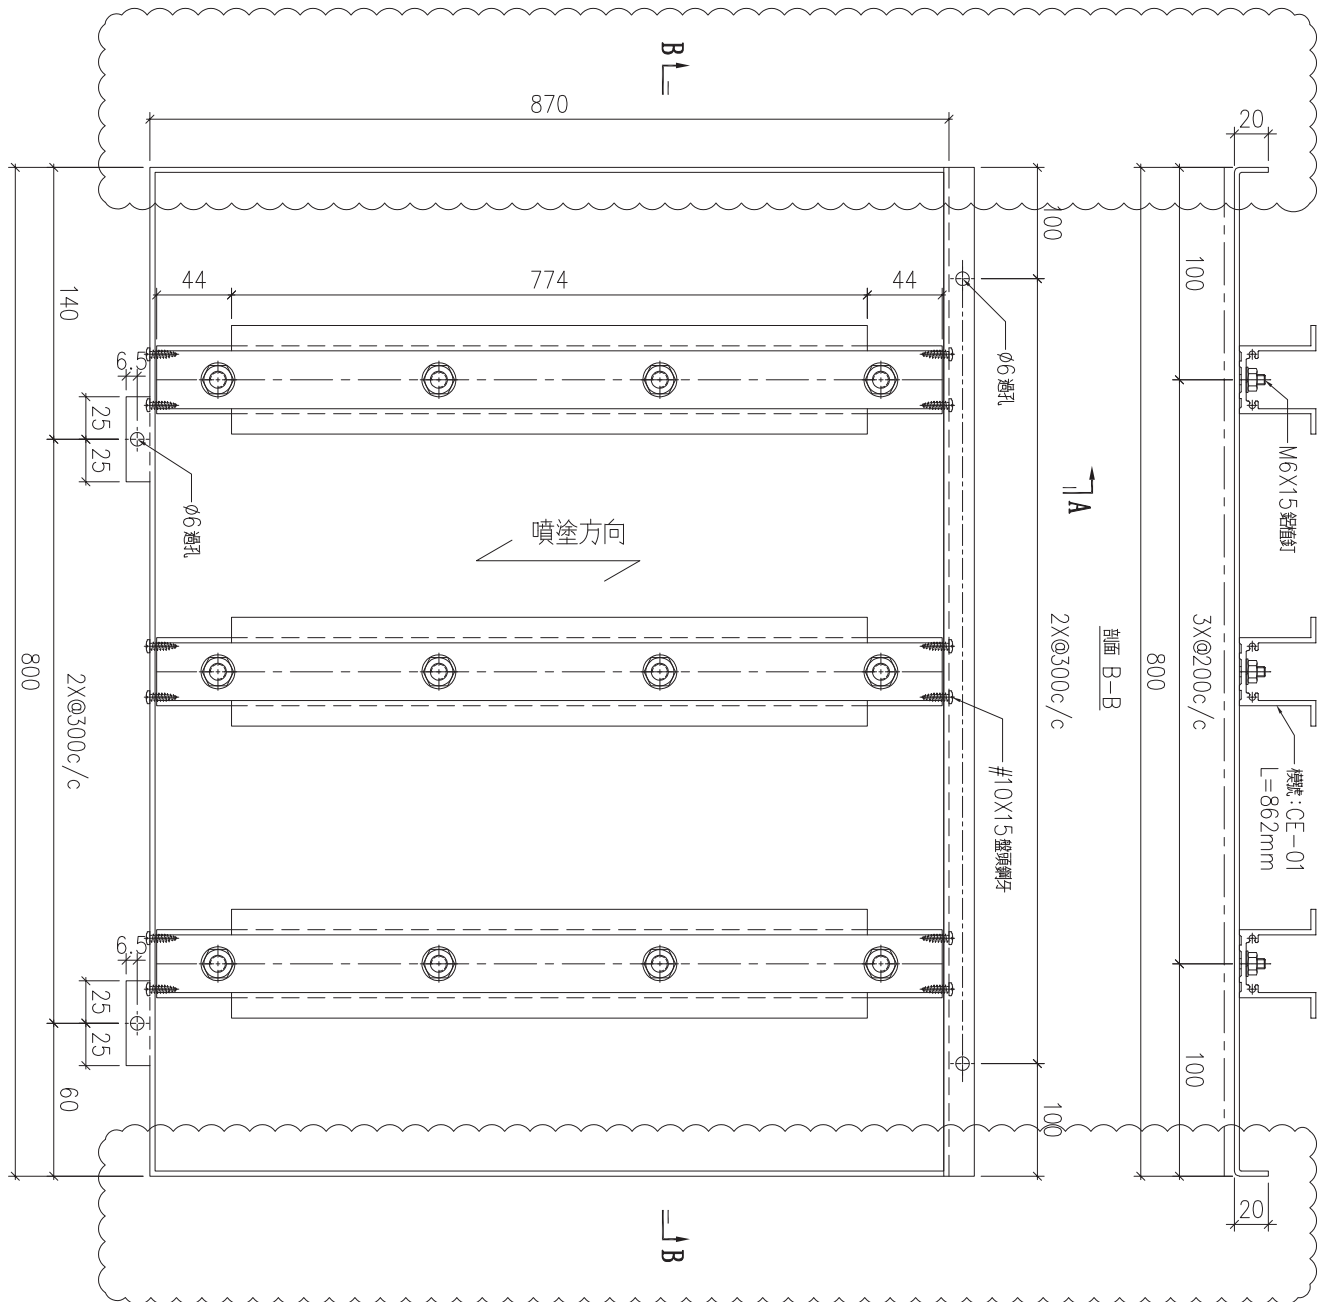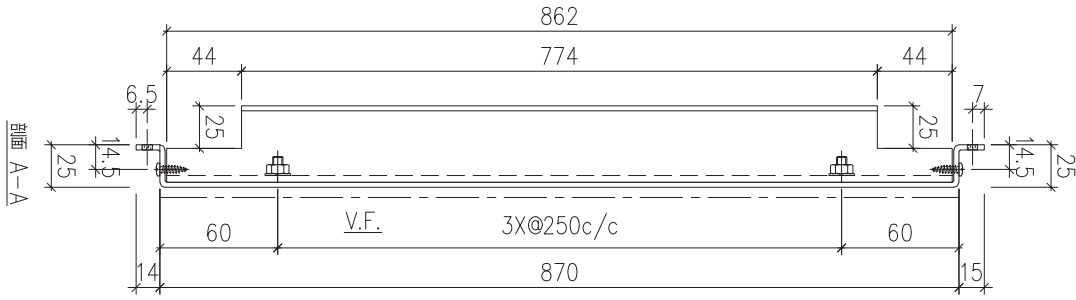


序號	物料編號	數量	安裝位置	樓層
01	T7-ALC-AP21	1	見派位圖	T7 FLAT A 7/F

名稱	天花鋁板加工圖	制圖	LHR	2022.3.19	修改	A		
材料	3mm厚鋁板 (3003H14)	復核	-	-	日期	2022.5.25		
顏色	ECW3D993332S-ZD1(素色白色)	批準			圖號	J853-ALC-AP617		

CEILING MARK	TYPE	FLAT	FLOOR(S)	TOTAL
ALC-501/T5A	NORMAL	A	6/F~17/F	10

B.D. REF :

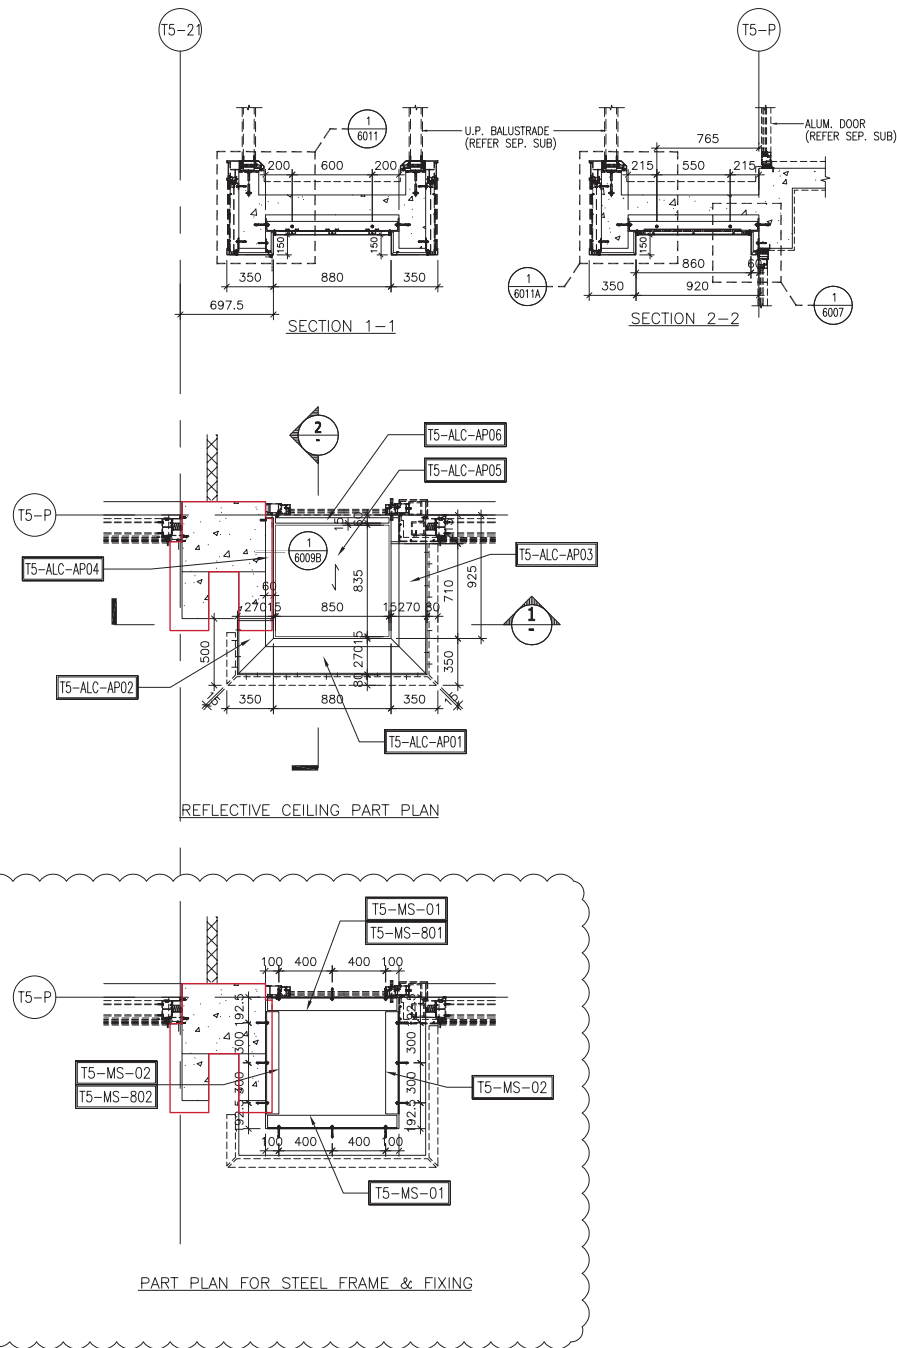

CLIENT :

SHIMAO GROUP HOLDINGS LIMITED

ARCHITECT : **WONG TUNG & PARTNERS LIMITED ARCHITECTS & PLANNERS**



MAIN CONTRACTOR :

協興建築有限公司 HIP HING CONSTRUCTION CO LTD

STRUCTURAL ENGINEER :

ICMA C M WONG & ASSOCIATES LTD
黃志明建築工程師有限公司

FACADE CONSULTANT:



NOTE :

1. ALL DIMENSIONS ARE IN mm.
2. ALL ELEVATIONS ARE VIEWED FROM OUTSIDE.
3. ALL DIMENSIONS TO BE VERIFIED ON SITE BEFORE FABRICATION.

LEGEND :

- (X1) DETAIL MARK NO.
- (X001) REFER SHEET NO.

1. F.F.L. -- FINISHED FLOOR LEVEL
2. S.F.L. -- STRUCTURAL FLOOR LEVEL
3. (R) -- REVERSED DETAIL
4. [Pattern] -- 3mm THK. ALUM. CEILING

NO.	DATE	REVISED	BY

JOB NO. : J-853

PROJECT : PROPOSED RESIDENTIAL DEVELOPMENT AT N.K.I.L. 6542 YIN PING ROAD KOWLOON

TITLE : ALUM. CEILING FOR ALC-501 OF MASTER ENSUITE AT TOWER 5 FLAT A (6/F~17/F) (EXCEPT 13/F, 14/F)

DATE : 06-AUG-21 SCALE : 1 : 40 (A3)

DRAWN BY : LHR CHECKED BY :




美特鋁質有限公司
ALUMINIUM FABRICATOR LTD.

Units 6-8, Sunny Industrial Centre, 1/F
610 Cho Kwo Ling Road, Kowloon
Tel:23489211-4 Fax:(852)2727666

DWG NO. : J853-SD-ALC-4501 REV. : -

CEILING MARK	TYPE	FLAT	FLOOR(S)	TOTAL
ALC-502/TSA	NORMAL	A	6/F~16/F	9

B.D. REF :

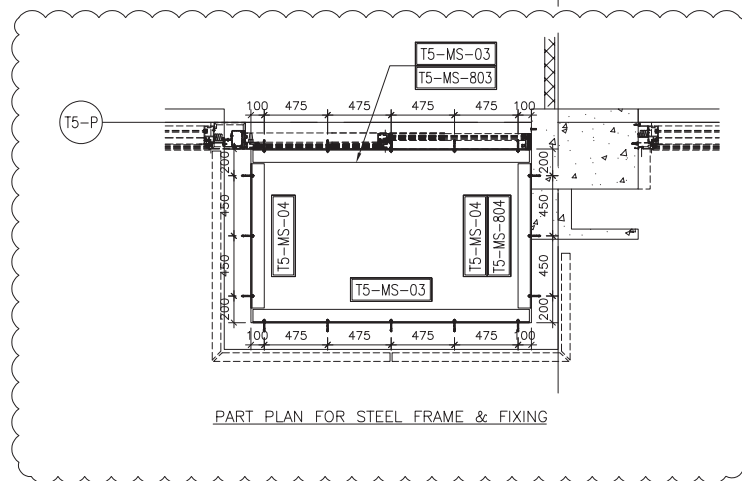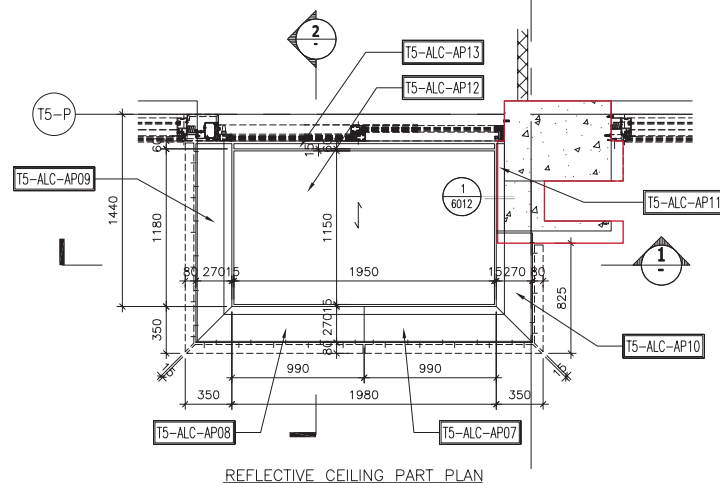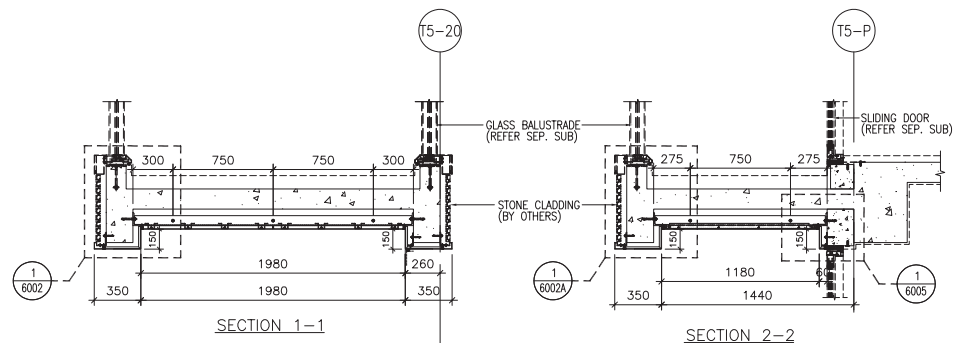

CLIENT : **SHIMAO GROUP HOLDINGS LIMITED**

ARCHITECT : **WONG TUNG & PARTNERS LIMITED ARCHITECTS & PLANNERS**

MAIN CONTRACTOR : **協興建築有限公司 HIP HING CONSTRUCTION CO LTD**

STRUCTURAL ENGINEER : **ICMA C M WONG & ASSOCIATES LTD 黃志明建築工程師有限公司**

FAÇADE CONSULTANT: **MEINHARDT**

NOTE :




1. ALL DIMENSIONS ARE IN mm.
2. ALL ELEVATIONS ARE VIEWED FROM OUTSIDE.
3. ALL DIMENSIONS TO BE VERIFIED ON SITE BEFORE FABRICATION.

- LEGEND :
- (X1) --- DETAIL MARK NO.
 - (X001) --- REFER SHEET NO.
 - 1. F.F.L. --- FINISHED FLOOR LEVEL
 - 2. S.F.L. --- STRUCTURAL FLOOR LEVEL
 - 3. (B) --- REVERSED DETAIL
 - 4. [Hatched Box] --- 3mm THK. ALUM CEILING

NO.	DATE	REVISED	BY
JOB NO. : J-853			
PROJECT : PROPOSED RESIDENTIAL DEVELOPMENT AT N.K.I.L. 6542 YIN PING ROAD KOWLOON			
TITLE : ALUM. CEILING FOR ALC-502 OF LIV./DIN. AT TOWER 5 FLAT A (6/F~16/F) (EXCEPT 13/F, 14/F)			
DATE : 06-AUG-21	SCALE : 1 : 40 (A3)		
DRAWN BY : LHR	CHECKED BY :		
Units 6-8, Sunray Industrial Centre, 1/F 610 Cha Kwo Ling Road, Kowloon Tel:23489211-4 Fax:(852)27727666			
DWG NO. : J853-SD-ALC-4502	REV. : -		

CEILING MARK	TYPE	FLAT	FLOOR(S)	TOTAL
ALC-505/TSC	NORMAL	C	12/F~16/F	3

B.D. REF :

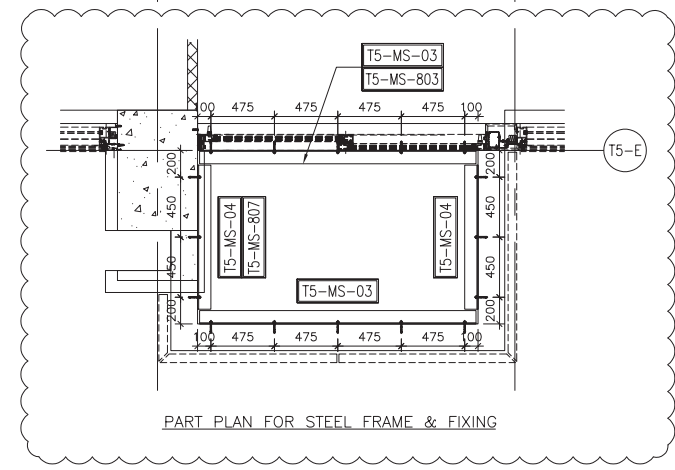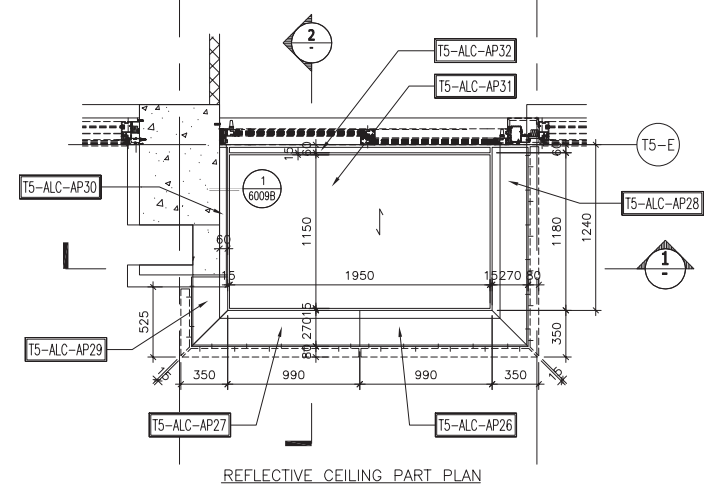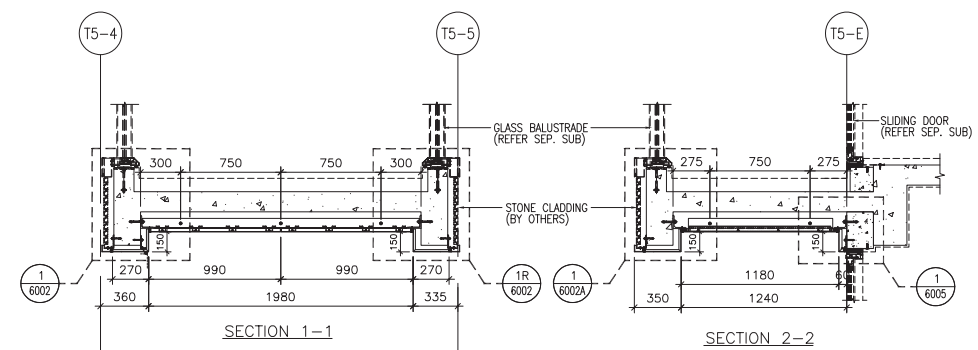

CLIENT : **SHIMAO GROUP HOLDINGS LIMITED**

ARCHITECT : **WONG TUNG & PARTNERS LIMITED ARCHITECTS & PLANNERS**

MAIN CONTRACTOR : **協興建築有限公司 HIP HING CONSTRUCTION CO LTD**

STRUCTURAL ENGINEER : **ICMA C M WONG & ASSOCIATES LTD 黃志明建築工程師有限公司**

FACADE CONSULTANT: **MEINHARDT**

NOTE :

- ALL DIMENSIONS ARE IN mm.
- ALL ELEVATIONS ARE VIEWED FROM OUTSIDE.
- ALL DIMENSIONS TO BE VERIFIED ON SITE BEFORE FABRICATION.

LEGEND :

(X1) --- DETAIL MARK NO.
(X001) --- REFER SHEET NO.

- F.F.L. --- FINISHED FLOOR LEVEL
- S.F.L. --- STRUCTURAL FLOOR LEVEL
- (R) --- REVERSED DETAIL
- ▨ --- 3mm THK. ALUM CEILING

NO.	DATE	REVISED	BY

JOB NO. : J-853

PROJECT : PROPOSED RESIDENTIAL DEVELOPMENT AT N.K.I.L. 6542 YIN PING ROAD KOWLOON

TITLE : ALUM. CEILING FOR ALC-505 OF LIV./DIN. AT TOWER 5 FLAT C (12/F~16/F) (EXCEPT 13/F, 14/F)

DATE : 06-AUG-21 SCALE : 1 : 40 (A3)




DRAWN BY : LHR CHECKED BY :

美特鋁質有限公司
MIDI ALUMINIUM FABRICATOR LTD.
Units 6-8, Sunray Industrial Centre, 1/F
610 Cha Kwo Ling Road, Kowloon
Tel:23489211-4 Fax:(852)2727666

DWG NO. : J853-SD-ALC-4505 REV. : -

CEILING MARK	TYPE	FLAT	FLOOR(S)	TOTAL
ALC-505A/T5C	NORMAL	C	11/F	1

B.D. REF :

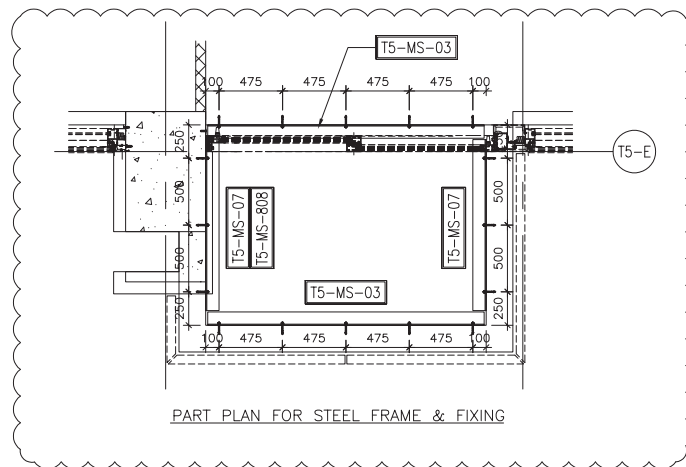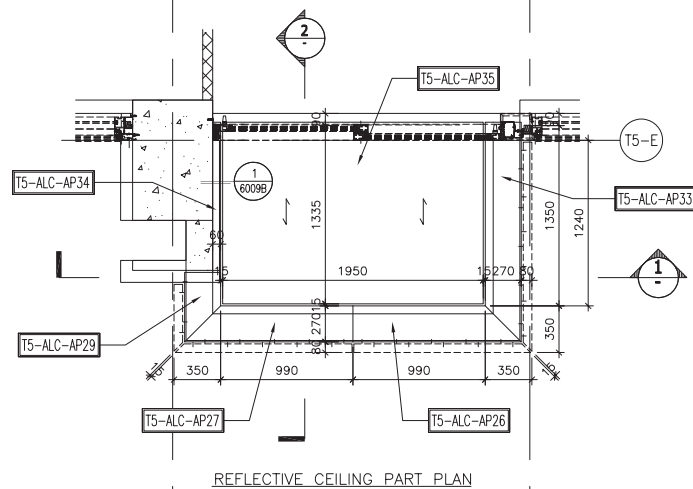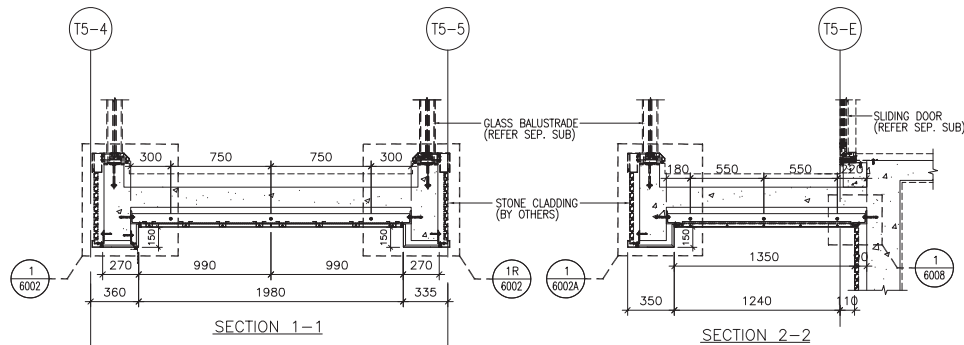

CLIENT :

SHIMAO GROUP HOLDINGS LIMITED

ARCHITECT : **WONG TUNG & PARTNERS LIMITED ARCHITECTS & PLANNERS**



MAIN CONTRACTOR :

協興建築有限公司 HIP HING CONSTRUCTION CO LTD

STRUCTURAL ENGINEER :

ICMA C M WONG & ASSOCIATES LTD
黃志明建築工程師有限公司

FACADE CONSULTANT:



NOTE :

1. ALL DIMENSIONS ARE IN mm.
2. ALL ELEVATIONS ARE VIEWED FROM OUTSIDE.
3. ALL DIMENSIONS TO BE VERIFIED ON SITE BEFORE FABRICATION.

LEGEND :

- (X1) --- DETAIL MARK NO.
- (X001) --- REFER SHEET NO.
- 1. F.F.L. --- FINISHED FLOOR LEVEL
- 2. S.F.L. --- STRUCTURAL FLOOR LEVEL
- 3. (R) --- REVERSED DETAIL
- 4. [Pattern] --- 3mm THK. ALUM CEILING

NO.	DATE	REVISED	BY

JOB NO. : J-853

PROJECT : PROPOSED RESIDENTIAL DEVELOPMENT AT N.K.I.L. 6542 YIN PING ROAD KOWLOON

TITLE : ALUM. CEILING FOR ALC-505A OF LIV./DIN. AT TOWER 5 FLAT C (11/F)

DATE : 06-AUG-21 SCALE : 1 : 40 (A3)

DRAWN BY : LHR CHECKED BY :




美特鋁質有限公司
MIDI ALUMINIUM FABRICATOR LTD.

Units 6-8, Sunray Industrial Centre, 1/F
610 Cha Kwo Ling Road, Kowloon
Tel:23489211-4 Fax:(852)27727666

DWG NO. : J853-SD-ALC-4506 REV. : -

CEILING MARK	TYPE	FLAT	FLOOR(S)	TOTAL
ALC-506/TSD	NORMAL	D	12/F~25/F	11

B.D. REF :

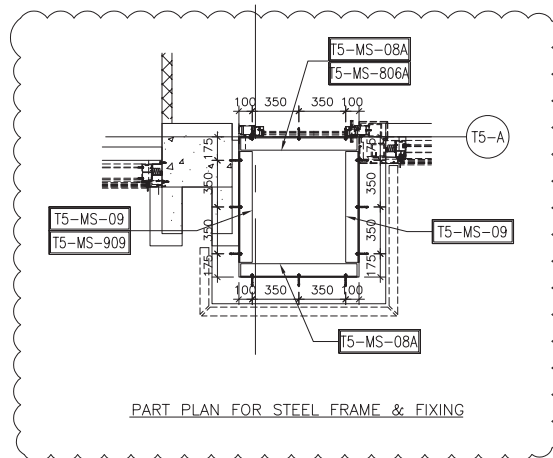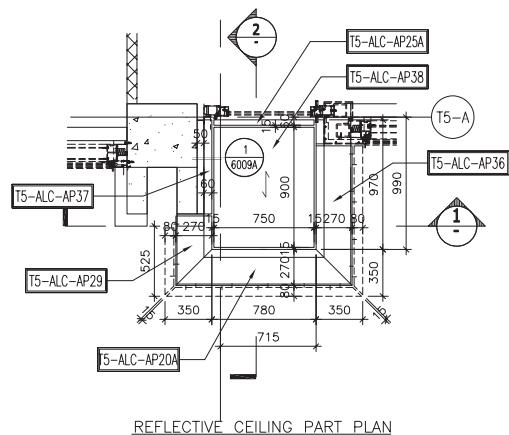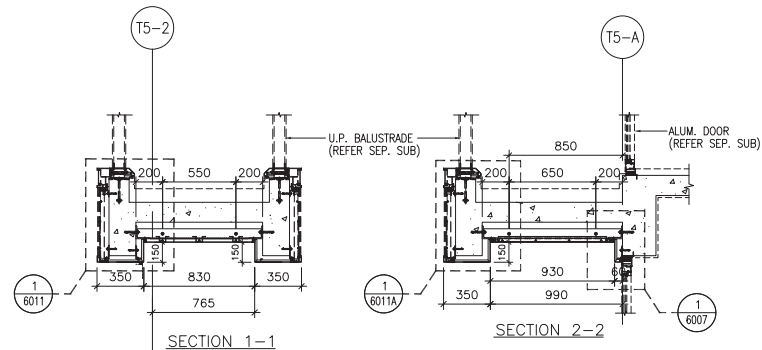

CLIENT :
SHIMAO GROUP HOLDINGS LIMITED

ARCHITECT :
WONG TUNG & PARTNERS LIMITED ARCHITECTS & PLANNERS

MAIN CONTRACTOR :
協興建築有限公司 HIP HING CONSTRUCTION CO LTD

STRUCTURAL ENGINEER :
ICMA C M WONG & ASSOCIATES LTD 黃志明建築工程師有限公司

FACADE CONSULTANT:
MEINHARDT

- NOTE :
1. ALL DIMENSIONS ARE IN mm.
 2. ALL ELEVATIONS ARE VIEWED FROM OUTSIDE.
 3. ALL DIMENSIONS TO BE VERIFIED ON SITE BEFORE FABRICATION.

LEGEND :

- (X1) --- DETAIL MARK NO.
- (X001) --- REFER SHEET NO.
- 1. F.F.L. --- FINISHED FLOOR LEVEL
- 2. S.F.L. --- STRUCTURAL FLOOR LEVEL
- 3. (R) --- REVERSED DETAIL
- 4. [Hatched Box] --- 3mm THK. ALUM CEILING

NO.	DATE	REVISED	BY
-----	------	---------	----

JOB NO. : J-853

PROJECT :
PROPOSED RESIDENTIAL DEVELOPMENT AT N.K.I.L. 6542 YIN PING ROAD KOWLOON

TITLE :
ALUM. CEILING FOR ALC-506 OF MASTER ENSUITE AT TOWER 5 FLAT D (12/F~25/F) (EXCEPT 13/F, 14/F, 24/F)

DATE : 06-AUG-21 SCALE : 1 : 40 (A3)




DRAWN BY : LHR CHECKED BY :

美特鋁質有限公司
ALUMINIUM FABRICATOR LTD.
Units 6-8, Sunray Industrial Centre, 1/F
610 Cha Kwo Ling Road, Kowloon
Tel:23489211-4 Fax:(852)2727666

DWG NO. : J853-SD-ALC-4507 REV. : -

CEILING MARK	TYPE	FLAT	FLOOR(S)	TOTAL
ALC-507/TSD	NORMAL	D	12/F~17/F	4

B.D. REF :

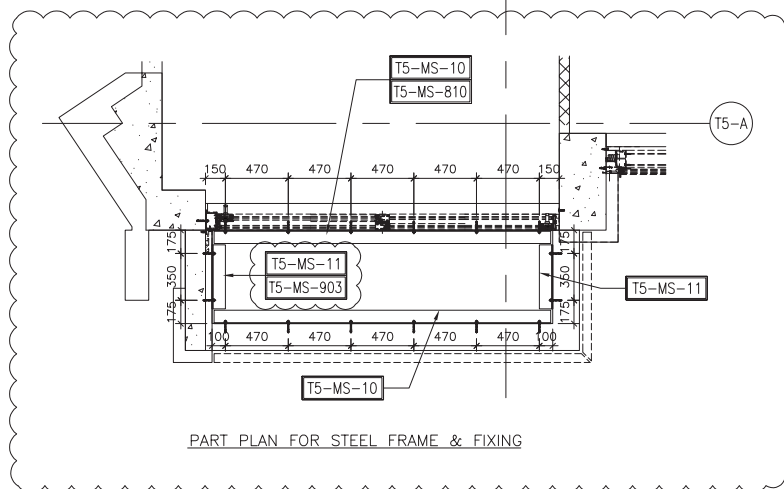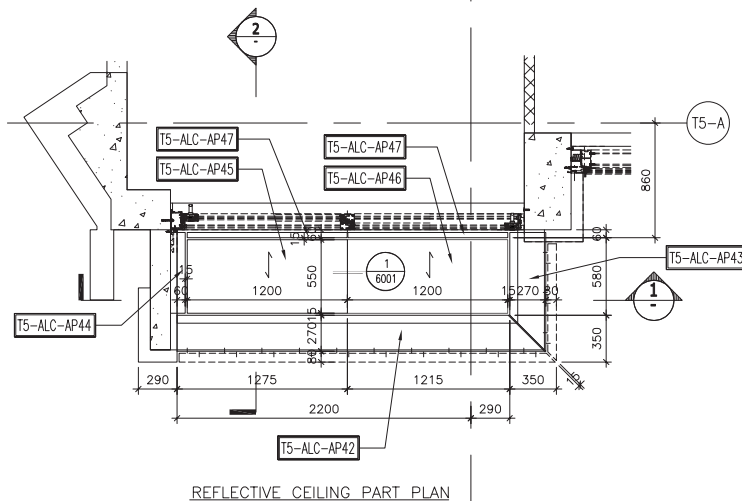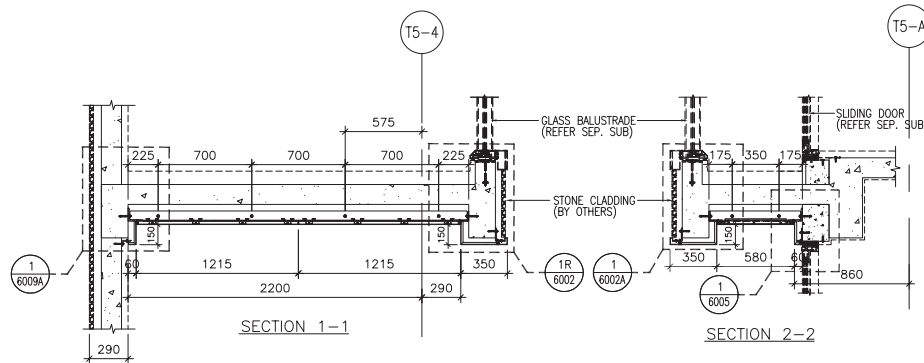

CLIENT :
SHIMAO GROUP HOLDINGS LIMITED

ARCHITECT :
WONG TUNG & PARTNERS LIMITED ARCHITECTS & PLANNERS

MAIN CONTRACTOR :
協興建築有限公司 HIP HING CONSTRUCTION CO LTD

STRUCTURAL ENGINEER :
ICMA C M WONG & ASSOCIATES LTD 黃志明建築工程師有限公司

FAÇADE CONSULTANT :
MEINHARDT

NOTE :
1. ALL DIMENSIONS ARE IN mm.
2. ALL ELEVATIONS ARE VIEWED FROM OUTSIDE.
3. ALL DIMENSIONS TO BE VERIFIED ON SITE BEFORE FABRICATION.

LEGEND :

NO.	DATE	REVISED	BY

JOB NO. : J-853

PROJECT :
PROPOSED RESIDENTIAL DEVELOPMENT AT N.K.I.L. 6542 YIN PING ROAD KOWLOON

TITLE :
ALUM. CEILING FOR ALC-507 OF LIV./DIN. AT TOWER 5 FLAT D (12/F~17/F) (EXCEPT 13/F, 14/F)

DATE : 06-AUG-21 SCALE : 1 : 40 (A3)




DRAWN BY : LHR CHECKED BY :

美特鋁質有限公司
ALUMINIUM FABRICATOR LTD.
Units 6-8, Sunny Industrial Centre, 1/F
610 Cha Kwo Ling Road, Kowloon
Tel: 23489211-4 Fax: (852) 27276666

DWG NO. : J853-SD-ALC-4509 REV. : -

CEILING MARK	TYPE	FLAT	FLOOR(S)	TOTAL
ALC-507A/T5D	NORMAL	D	11/F	1

B.D. REF :

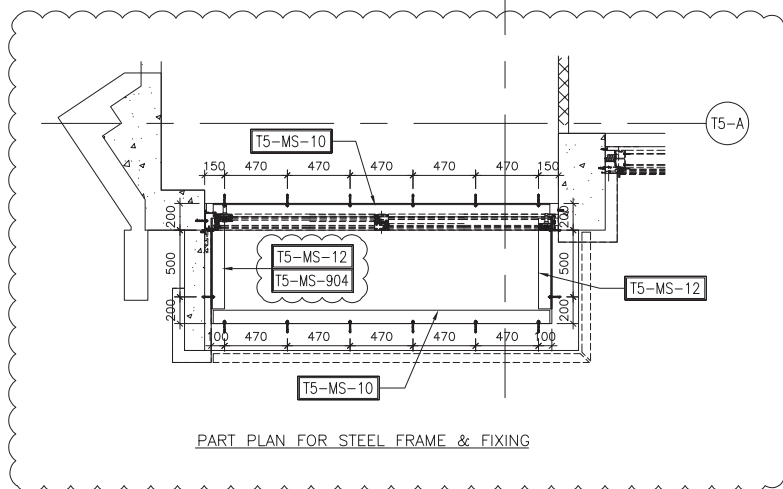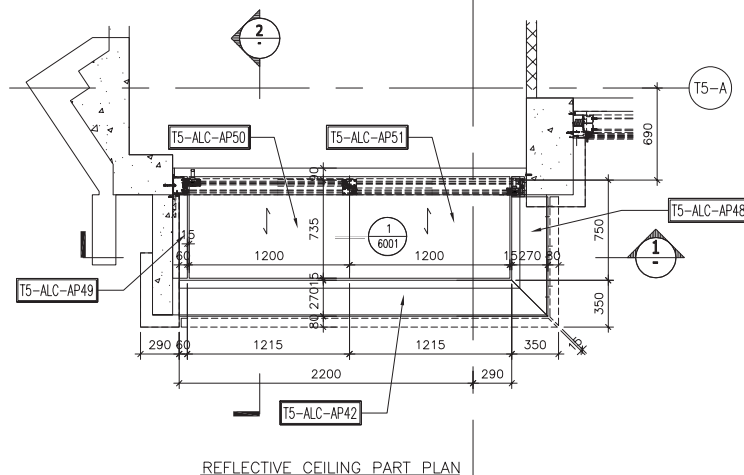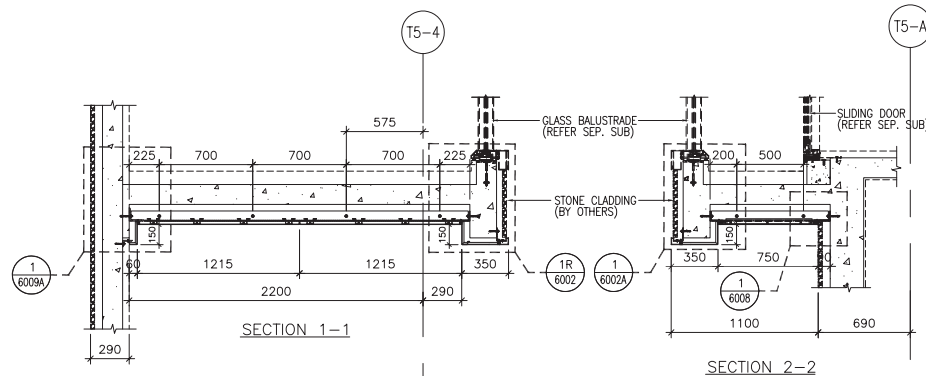

CLIENT :
SHIMAO GROUP HOLDINGS LIMITED

ARCHITECT :
WONG TUNG & PARTNERS LIMITED ARCHITECTS & PLANNERS

MAIN CONTRACTOR :
協興建築有限公司 HIP HING CONSTRUCTION CO LTD

STRUCTURAL ENGINEER :
ICMA C M WONG & ASSOCIATES LTD 黃志明建築工程師有限公司

FACADE CONSULTANT :
MEINHARDT

- NOTE :
1. ALL DIMENSIONS ARE IN mm.
 2. ALL ELEVATIONS ARE VIEWED FROM OUTSIDE.
 3. ALL DIMENSIONS TO BE VERIFIED ON SITE BEFORE FABRICATION.

LEGEND :

- (X1) --- DETAIL MARK NO.
- (X001) --- REFER SHEET NO.
- 1. F.F.L. --- FINISHED FLOOR LEVEL
- 2. S.F.L. --- STRUCTURAL FLOOR LEVEL
- 3. (R) --- REVERSED DETAIL
- 4. [Hatched Box] --- 3mm THK. ALUM CEILING

NO.	DATE	REVISED	BY

JOB NO. : J-853

PROJECT :
PROPOSED RESIDENTIAL DEVELOPMENT AT N.K.I.L. 6542 YIN PING ROAD KOWLOON

TITLE :
ALUM. CEILING FOR ALC-507A OF LIV./DIN. AT TOWER 5 FLAT D (11/F)

DATE : 06-AUG-21 SCALE : 1 : 40 (A3)

DRAWN BY : LHR CHECKED BY :

美特鋁質有限公司
MIDI ALUMINIUM FABRICATOR LTD.
Units 6-8, Sunray Industrial Centre, 1/F
610 Cha Kwo Ling Road, Kowloon
Tel: 23489211-4 Fax: (852) 27276666

DWG NO. : J853-SD-ALC-4510 REV. : -

CEILING MARK	TYPE	FLAT	FLOOR(S)	TOTAL
ALC-508/TSE	NORMAL	E	12/F~17/F	4

B.D. REF :

CLIENT :

SHIMAO GROUP HOLDINGS LIMITED

ARCHITECT : **WONG TUNG & PARTNERS LIMITED ARCHITECTS & PLANNERS**



MAIN CONTRACTOR :

協興建築有限公司 HIP HING CONSTRUCTION CO LTD

STRUCTURAL ENGINEER :

ICMA C M WONG & ASSOCIATES LTD
黃志明建築工程師有限公司

FACADE CONSULTANT:

MEINHARDT

NOTE :

1. ALL DIMENSIONS ARE IN mm.
2. ALL ELEVATIONS ARE VIEWED FROM OUTSIDE.
3. ALL DIMENSIONS TO BE VERIFIED ON SITE BEFORE FABRICATION.

LEGEND :

- (X1) -- DETAIL MARK NO.
- (X001) -- REFER SHEET NO.

1. F.F.L. -- FINISHED FLOOR LEVEL
2. S.F.L. -- STRUCTURAL FLOOR LEVEL
3. (R) -- REVERSED DETAIL
4. [Hatched Box] -- 3mm THK. ALUM. CEILING

NO.	DATE	REVISED	BY

JOB NO. : J-853

PROJECT : PROPOSED RESIDENTIAL DEVELOPMENT AT N.K.I.L. 6542 YIN PING ROAD KOWLOON

TITLE : ALUM. CEILING FOR ALC-508 OF MASTER ENSUITE AT TOWER 5 FLAT E (12/F~17/F) (EXCEPT 13/F, 14/F)





DATE : 06-AUG-21 SCALE : 1 : 40 (A3)

DRAWN BY : LHR CHECKED BY :

美特鋁質有限公司
MIDI ALUMINIUM FABRICATOR LTD.





Units 6-8, Sunray Industrial Centre, 1/F
610 Cho Kwo Ling Road, Kowloon
Tel:23489211-4 Fax:(852)2727666

DWG NO. : J853-SD-ALC-4511 REV. : -

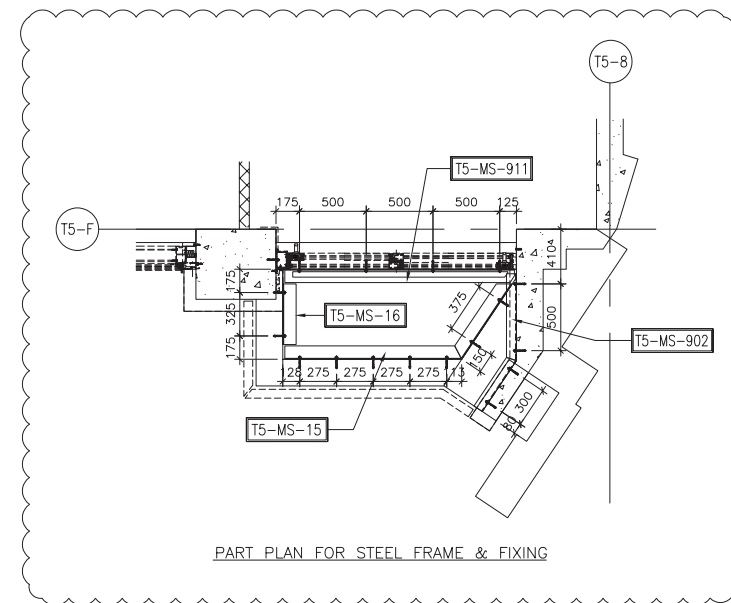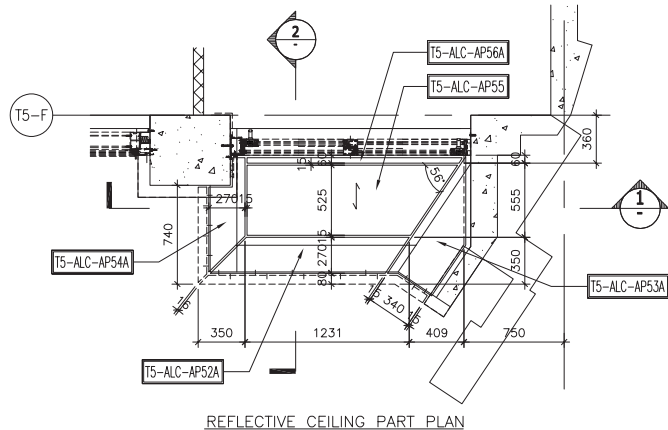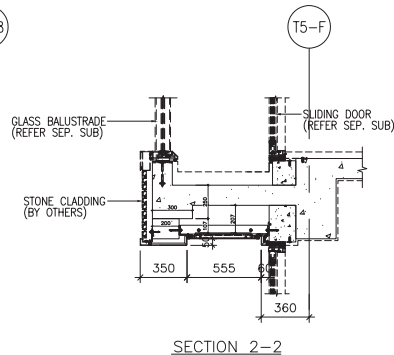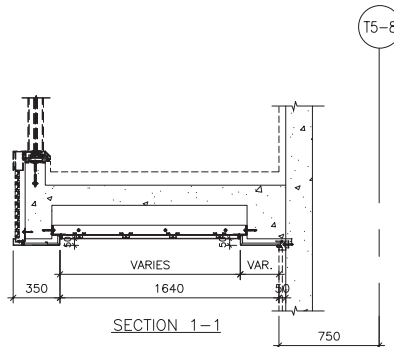

CEILING MARK	TYPE	FLAT	FLOOR(S)	TOTAL
ALC-508B/T5E	NORMAL	E	18/F~26/F	8

B.D. REF :

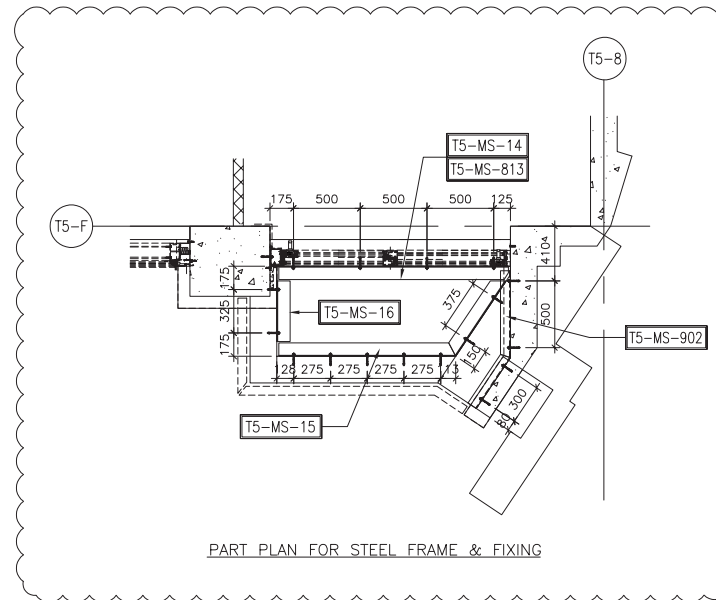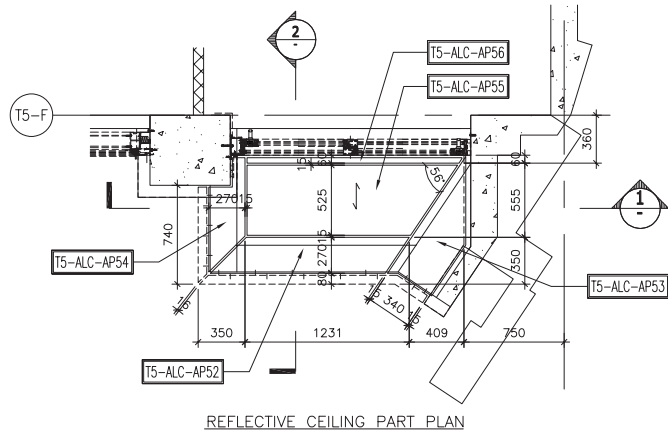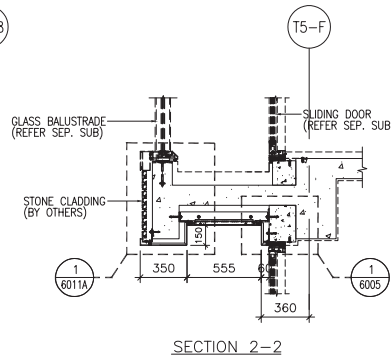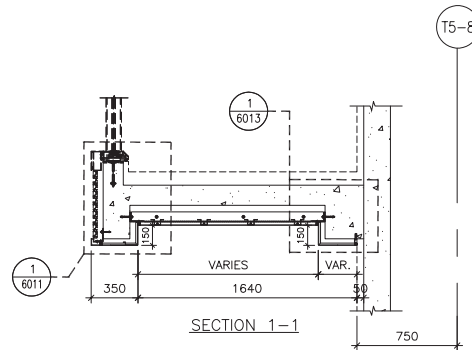

CLIENT :

SHIMAO GROUP HOLDINGS LIMITED

ARCHITECT : **WONG TUNG & PARTNERS LIMITED ARCHITECTS & PLANNERS**



MAIN CONTRACTOR :

協興建築有限公司 HIP HING CONSTRUCTION CO LTD

STRUCTURAL ENGINEER :

ICMA C M WONG & ASSOCIATES LTD
黃志明建築工程師有限公司

FACADE CONSULTANT:

MEINHARDT

NOTE :

1. ALL DIMENSIONS ARE IN mm.
2. ALL ELEVATIONS ARE VIEWED FROM OUTSIDE.
3. ALL DIMENSIONS TO BE VERIFIED ON SITE BEFORE FABRICATION.

LEGEND :

- (X1) -- DETAIL MARK NO.
- (X001) -- REFER SHEET NO.

1. F.F.L. -- FINISHED FLOOR LEVEL
2. S.F.L. -- STRUCTURAL FLOOR LEVEL
3. (R) -- REVERSED DETAIL
4. [Hatched Box] -- 3mm THK. ALUM. CEILING

NO.	DATE	REVISED	BY
-----	------	---------	----

JOB NO. : J-853

PROJECT : PROPOSED RESIDENTIAL DEVELOPMENT AT N.K.I.L. 6542 YIN PING ROAD KOWLOON

TITLE : ALUM. CEILING FOR ALC-508B OF MASTER ENSUITE AT TOWER 5, FLAT E (18/F~26/F) (EXCEPT 24/F)

DATE : 06-AUG-21 SCALE : 1 : 40 (A3)

DRAWN BY : LHR CHECKED BY :

美特鋁質有限公司
MIDI ALUMINIUM FABRICATOR LTD.
Units 6-8, Sunray Industrial Centre, 1/F
610 Cho Kwo Ling Road, Kowloon
Tel:23489211-4 Fax:(852)2727666

DWG NO. : J853-SD-ALC-4511A REV. : -

CEILING MARK	TYPE	FLAT	FLOOR(S)	TOTAL
ALC-508A/T5E	NORMAL	E	11/F	1

B.D. REF :

CLIENT :

SHIMAO GROUP HOLDINGS LIMITED

ARCHITECT : **WONG TUNG & PARTNERS LIMITED ARCHITECTS & PLANNERS**



MAIN CONTRACTOR :

協興建築有限公司 HIP HING CONSTRUCTION CO LTD

STRUCTURAL ENGINEER :

ICMA C M WONG & ASSOCIATES LTD
黃志明建築工程師有限公司

FACADE CONSULTANT:

MEINHARDT

NOTE :

1. ALL DIMENSIONS ARE IN mm.
2. ALL ELEVATIONS ARE VIEWED FROM OUTSIDE.
3. ALL DIMENSIONS TO BE VERIFIED ON SITE BEFORE FABRICATION.

LEGEND :

- (X1) -- DETAIL MARK NO.
- (X001) -- REFER SHEET NO.

1. F.F.L. -- FINISHED FLOOR LEVEL
2. S.F.L. -- STRUCTURAL FLOOR LEVEL
3. (R) -- REVERSED DETAIL
4. [Hatched Box] -- 3mm THK. ALUM. CEILING

NO.	DATE	REVISED	BY

JOB NO. : J-853

PROJECT : PROPOSED RESIDENTIAL DEVELOPMENT AT N.K.I.L. 6542 YIN PING ROAD KOWLOON





TITLE : ALUM. CEILING FOR ALC-508A OF MASTER ENSUITE AT TOWER 5 FLAT E (11/F)

DATE : 06-AUG-21 SCALE : 1 : 40 (A3)

DRAWN BY : LHR CHECKED BY :




美特鋁質有限公司
ALUMINIUM FABRICATOR LTD.
Units 6-8, Sunray Industrial Centre, 1/F
610 Cha Kwo Ling Road, Kowloon
Tel:23489211-4 Fax:(852)27727666

DWG NO. : J853-SD-ALC-4512 REV. : -

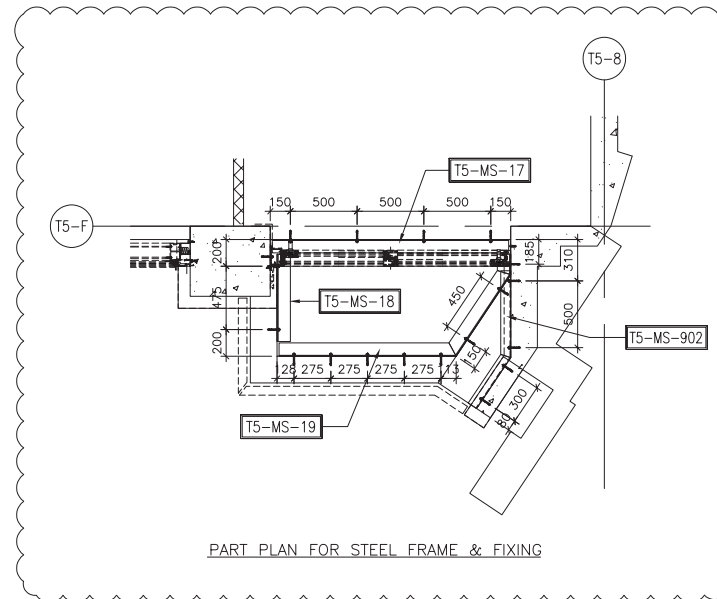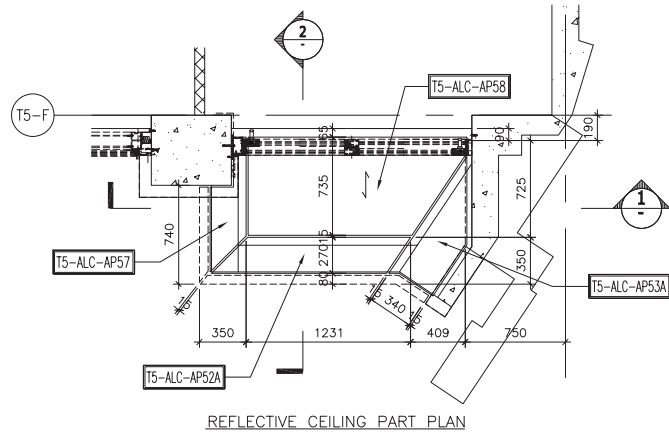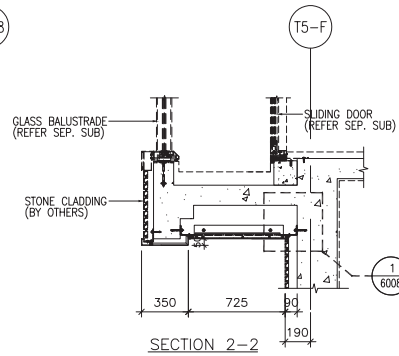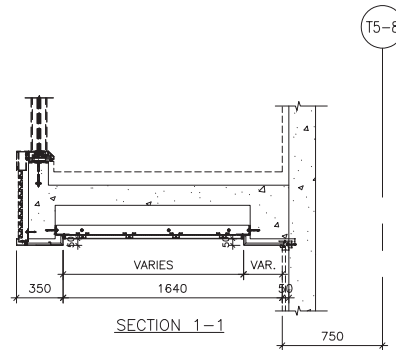

CEILING MARK	TYPE	FLAT	FLOOR(S)	TOTAL
ALC-509A/T5E&F	NORMAL	E&F	11/F	1

B.D. REF :

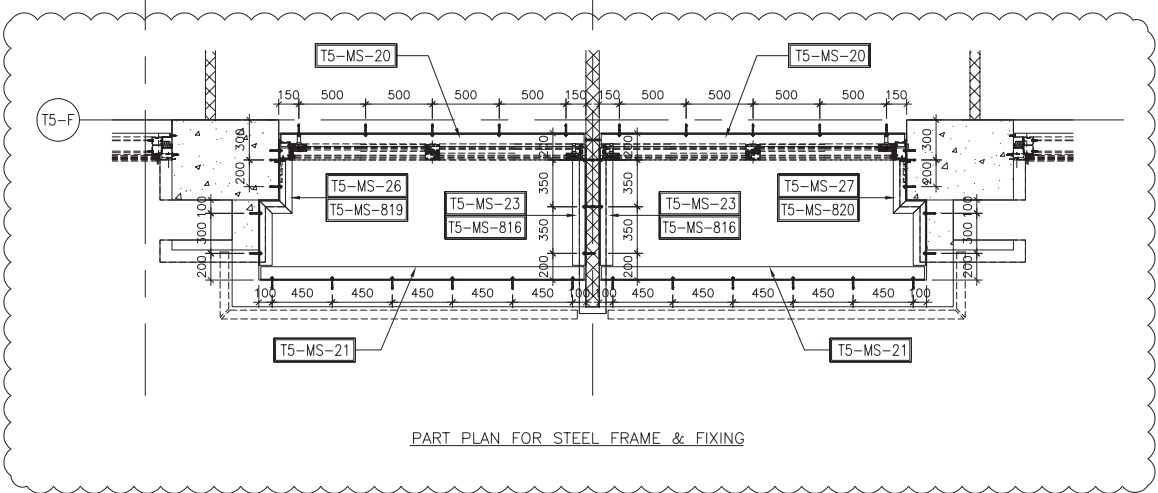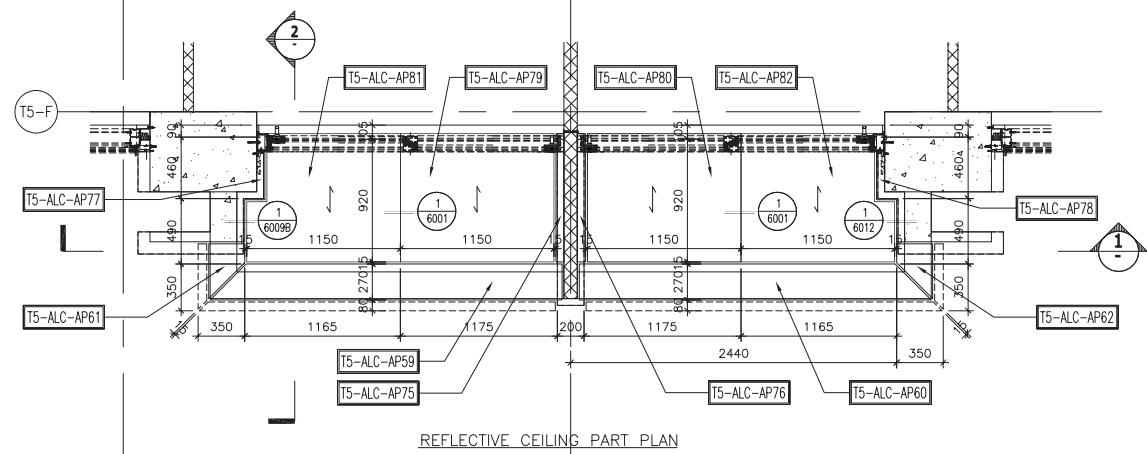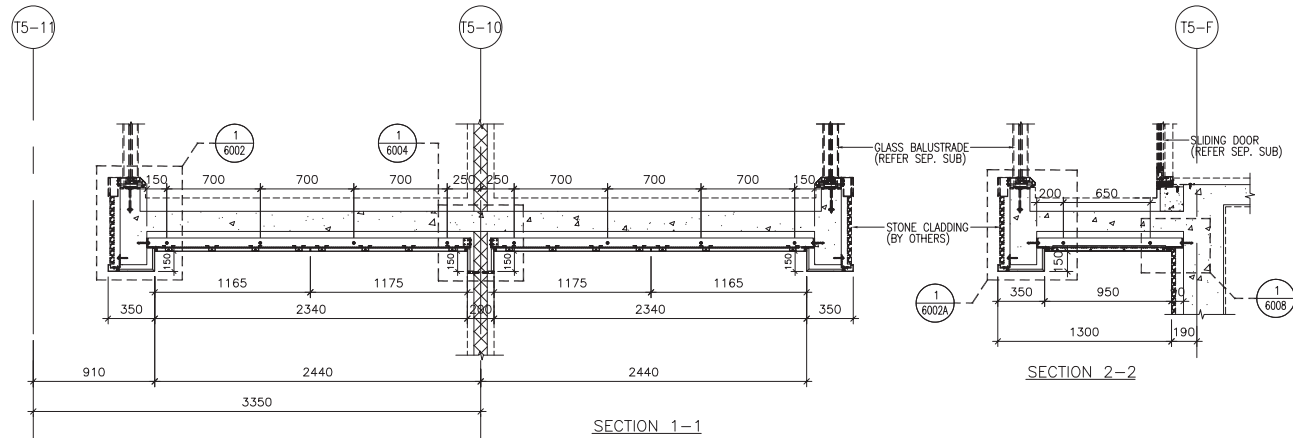

CLIENT : SHIMAO GROUP HOLDINGS LIMITED

ARCHITECT : WONG TUNG & PARTNERS LIMITED ARCHITECTS & PLANNERS

MAIN CONTRACTOR : 協興建築有限公司 HIP HING CONSTRUCTION CO LTD

STRUCTURAL ENGINEER : C M WONG & ASSOCIATES LTD 黃志明建築工程師有限公司

FACADE CONSULTANT : MEINHARDT

NOTE :

1. ALL DIMENSIONS ARE IN mm.
2. ALL ELEVATIONS ARE VIEWED FROM OUTSIDE.
3. ALL DIMENSIONS TO BE VERIFIED ON SITE BEFORE FABRICATION.

LEGEND :

X1 --- DETAIL MARK NO.
X001 --- REFER SHEET NO.

1. F.F.L. --- FINISHED FLOOR LEVEL
2. S.F.L. --- STRUCTURAL FLOOR LEVEL
3. (B) --- REVERSED DETAIL
4. (Hatched) --- 3mm THK. ALUM. CEILING

NO.	DATE	REVISED	BY
-----	------	---------	----

JOB NO. : J-853

PROJECT : PROPOSED RESIDENTIAL DEVELOPMENT AT N.K.I.L. 6542 YIN PING ROAD KOWLOON

TITLE : ALUM. CEILING FOR ALC-509A OF LIV./DIN. AT TOWER 5 FLAT E & F (11/F)

DATE : 06-AUG-21 SCALE : 1 : 40 (A3)




DRAWN BY : LHR CHECKED BY :

美特鋁質有限公司
MIDI ALUMINIUM FABRICATOR LTD.
Units 6-8, Sunray Industrial Centre, 1/F
610 Cho Kwo Ling Road, Kowloon
Tel: 23489211-4 Fax: (852) 27727666

DWG NO. : J853-SD-ALC-4514 REV. : -

CEILING MARK	TYPE	FLAT	FLOOR(S)	TOTAL
ALC-510/TSF	NORMAL	F	12/F~26/F	12

B.D. REF :

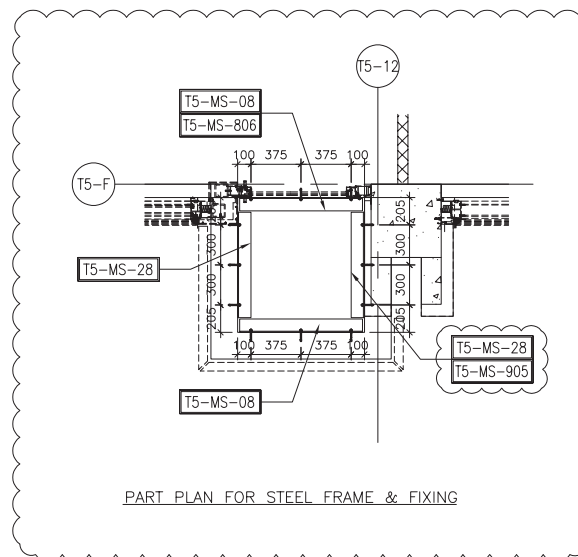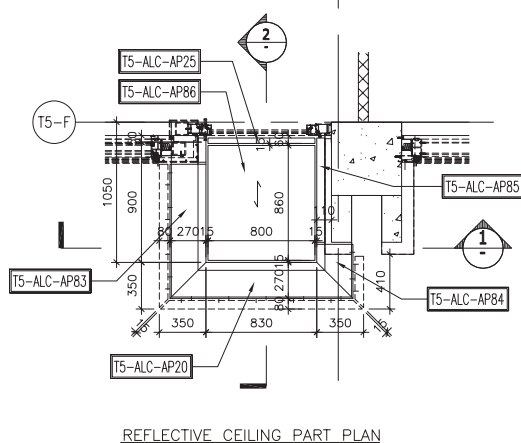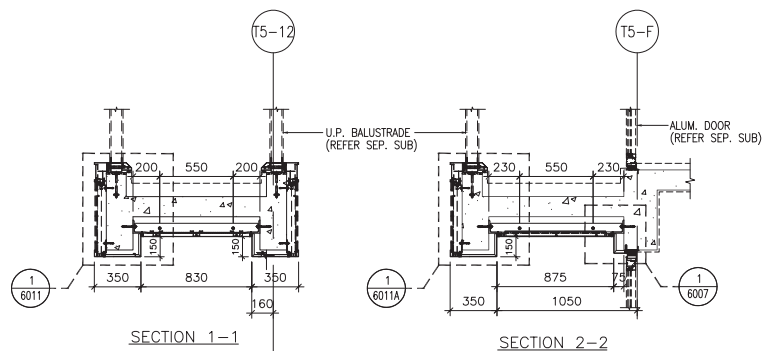

CLIENT : **SHIMAO GROUP HOLDINGS LIMITED**

ARCHITECT : **WONG TUNG & PARTNERS LIMITED ARCHITECTS & PLANNERS**

MAIN CONTRACTOR : **協興建築有限公司 HIP HING CONSTRUCTION CO LTD**

STRUCTURAL ENGINEER : **ICMA C M WONG & ASSOCIATES LTD 黃志明建築工程師有限公司**

FACADE CONSULTANT: **MEINHARDT**

NOTE :




1. ALL DIMENSIONS ARE IN mm.
2. ALL ELEVATIONS ARE VIEWED FROM OUTSIDE.
3. ALL DIMENSIONS TO BE VERIFIED ON SITE BEFORE FABRICATION.

- LEGEND :
- (X1) DETAIL MARK NO.
 - (X001) REFER SHEET NO.
 - 1. F.F.L. --- FINISHED FLOOR LEVEL
 - 2. S.F.L. --- STRUCTURAL FLOOR LEVEL
 - 3. (R) --- REVERSED DETAIL
 - 4. [Hatched Box] --- 3mm THK. ALUM. CEILING

NO.	DATE	REVISED	BY
JOB NO. : J-853			
PROJECT : PROPOSED RESIDENTIAL DEVELOPMENT AT N.K.I.L. 6542 YIN PING ROAD KOWLOON			
TITLE : ALUM. CEILING FOR ALC-510 OF MASTER ENSUITE AT TOWER 5 FLAT F (12/F~26/F) (EXCEPT 13/F, 14/F, 24/F)			
DATE : 06-AUG-21		SCALE : 1 : 40 (A3)	
DRAWN BY : LHR		CHECKED BY :	
美特鋁質有限公司 ALUMINIUM FABRICATOR LTD. Units 6-8, Sunray Industrial Centre, 1/F 610 Cho Kwo Ling Road, Kowloon Tel:23489211-4 Fax:(852)27727666			
DWG NO. : J853-SD-ALC-4515			REV. : -

CEILING MARK	TYPE	FLAT	FLOOR(S)	TOTAL
ALC-510A/T5F	NORMAL	F	11/F	1

B.D. REF :

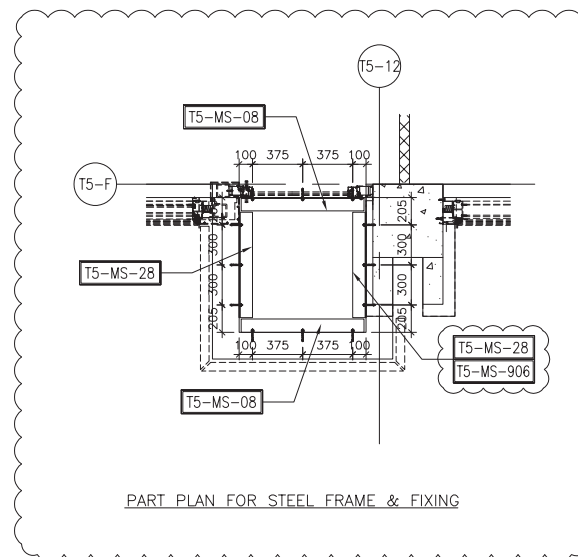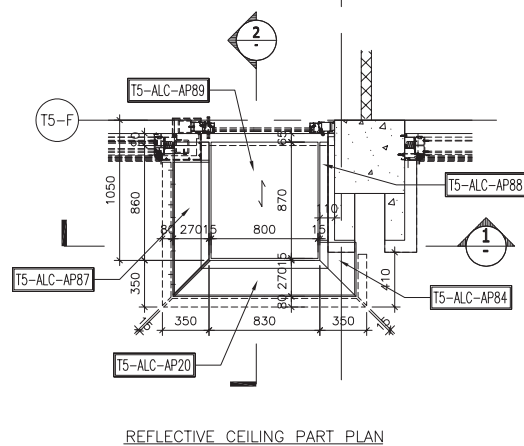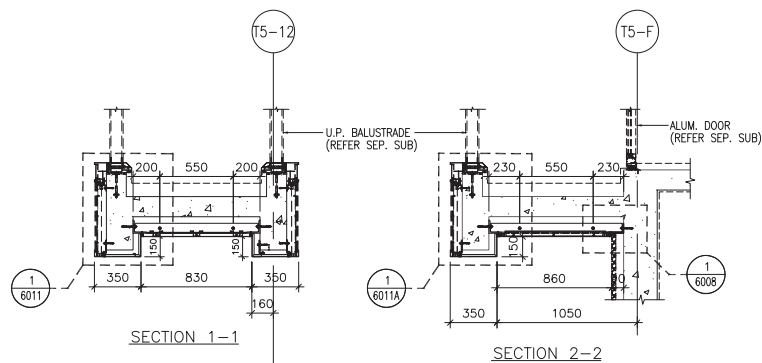

CLIENT : **SHIMAO GROUP HOLDINGS LIMITED**

ARCHITECT : **WONG TUNG & PARTNERS LIMITED ARCHITECTS & PLANNERS**

MAIN CONTRACTOR : **協興建築有限公司 HIP HING CONSTRUCTION CO LTD**

STRUCTURAL ENGINEER : **ICMA C M WONG & ASSOCIATES LTD 黃志明建築工程師有限公司**

FAÇADE CONSULTANT: **MEINHARDT**

NOTE :

1. ALL DIMENSIONS ARE IN mm.
2. ALL ELEVATIONS ARE VIEWED FROM OUTSIDE.
3. ALL DIMENSIONS TO BE VERIFIED ON SITE BEFORE FABRICATION.

LEGEND :

X1 --- DETAIL MARK NO.
X001 --- REFER SHEET NO.

1. F.F.L. --- FINISHED FLOOR LEVEL
2. S.F.L. --- STRUCTURAL FLOOR LEVEL
3. (R) --- REVERSED DETAIL
4. (Hatched) --- 3mm THK. ALUM CEILING

NO.	DATE	REVISED	BY

JOB NO. : J-853

PROJECT : PROPOSED RESIDENTIAL DEVELOPMENT AT N.K.I.L. 6542 YIN PING ROAD KOWLOON

TITLE : ALUM. CEILING FOR ALC-510A OF MASTER ENSUITE AT TOWER 5 FLAT F (11/F)

DATE : 06-AUG-21 SCALE : 1 : 40 (A3)


DRAWN BY : LHR CHECKED BY :

MIDI ALUMINIUM FABRICATOR LTD.
Units 6-8, Sunray Industrial Centre, 1/F
610 Cho Kwo Ling Road, Kowloon
Tel:23489211-4 Fax:(852)27727666


DWG NO. : J853-SD-ALC-4516 REV. : -

CEILING MARK	TYPE	FLAT	FLOOR(S)	TOTAL
ALC-512/T5A	NORMAL	A	17/F~25/F	8


B.D. REF :

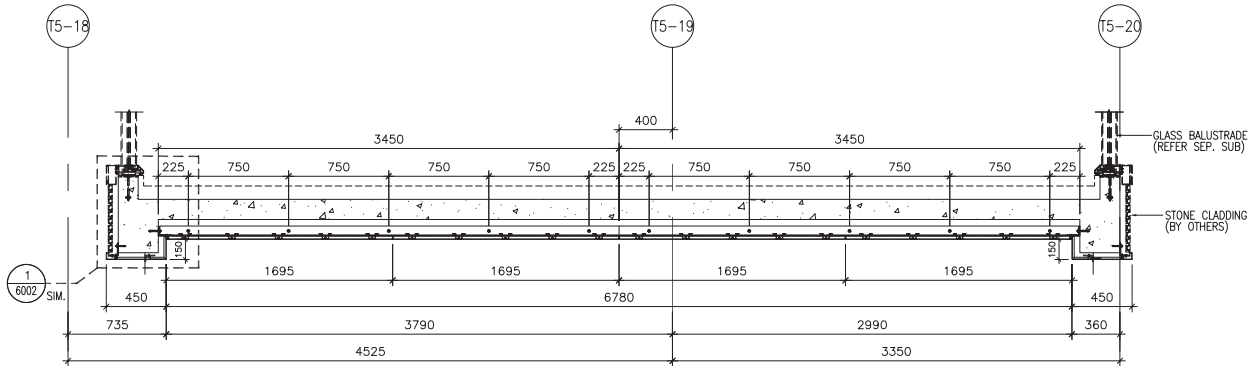


SECTION 1-1

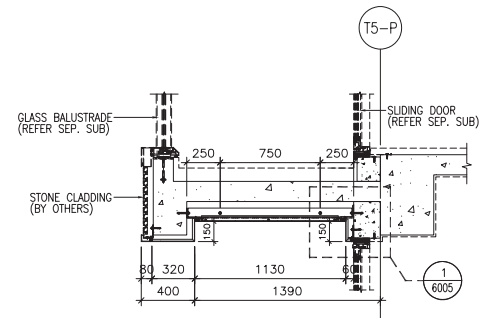

SECTION 2-2

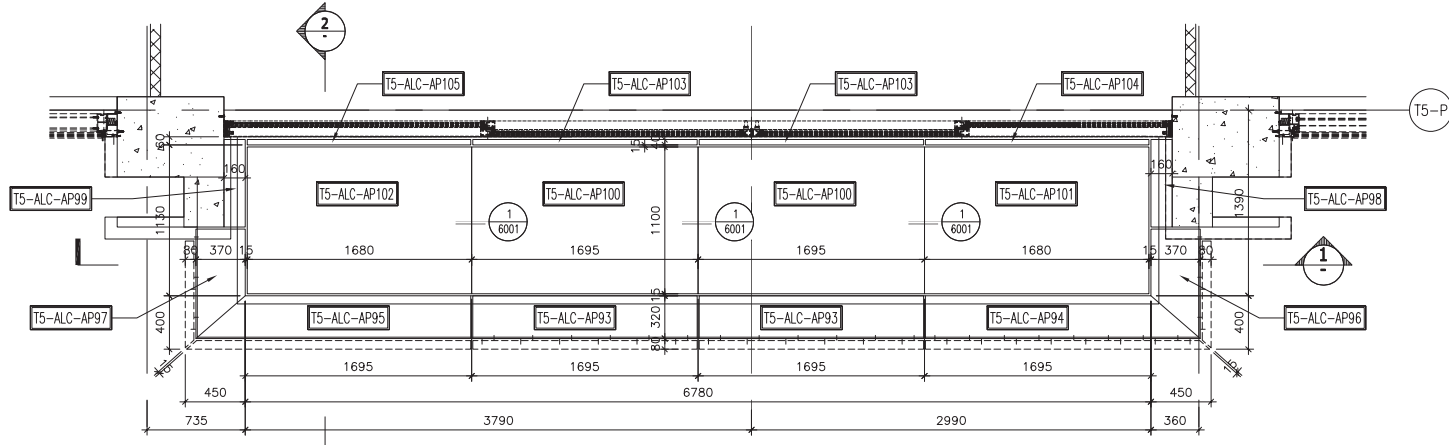

REFLECTIVE CEILING PART PLAN

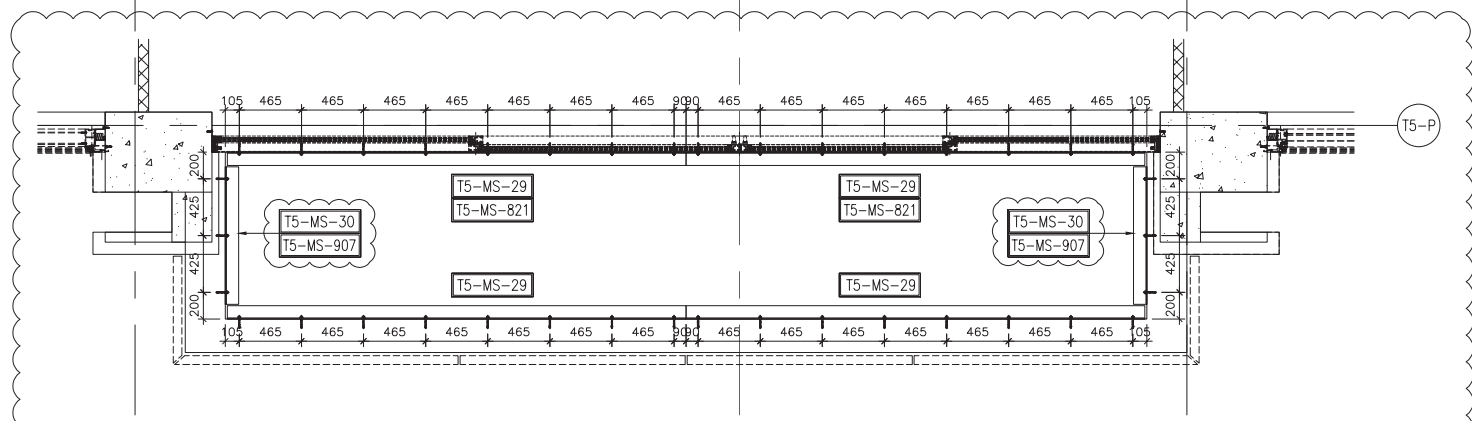

PART PLAN FOR STEEL FRAME & FIXING

CLIENT : **SHIMAO GROUP HOLDINGS LIMITED**

ARCHITECT : **WONG TUNG & PARTNERS LIMITED ARCHITECTS & PLANNERS**

MAIN CONTRACTOR : **協興建築有限公司 HIP HING CONSTRUCTION CO LTD**

STRUCTURAL ENGINEER : **ICMA C M WONG & ASSOCIATES LTD 黃志明建築工程師有限公司**

FAÇADE CONSULTANT : **MEINHARDT**

NOTE :

- ALL DIMENSIONS ARE IN mm.
- ALL ELEVATIONS ARE VIEWED FROM OUTSIDE.
- ALL DIMENSIONS TO BE VERIFIED ON SITE BEFORE FABRICATION.




LEGEND :

- X1 - DETAIL MARK NO.
- X001 - REFER SHEET NO.
- 1. F.F.L. -- FINISHED FLOOR LEVEL
- 2. S.F.L. -- STRUCTURAL FLOOR LEVEL
- 3. (B) -- REVERSED DETAIL
- 4. [Hatched Box] -- 3mm THK. ALUM CEILING

NO.	DATE	REVISED	BY
JOB NO. :	J-853		
PROJECT :	PROPOSED RESIDENTIAL DEVELOPMENT AT N.K.I.L. 6542 YIN PING ROAD KOWLOON		
TITLE :	ALUM. CEILING FOR ALC-512 OF LIV./DIN. AT TOWER 5 FLAT A (17/F~25/F) (EXCEPT 24/F)		
DATE : 06-AUG-21	SCALE : 1 : 40 (A3)		
DRAWN BY : LHR	CHECKED BY :		
MIDI ALUMINIUM FABRICATOR LTD. Units 6-8, Sunray Industrial Centre, 1/F 610 Cho Kwo Ling Road, Kowloon Tel:23489211-4 Fax:(852)27272666			
DWG NO. : J853-SD-ALC-4518	REV. : -		

CEILING MARK	TYPE	FLAT	FLOOR(S)	TOTAL
ALC-513/TSB	NORMAL	B	18/F~26/F	8

B.D. REF :

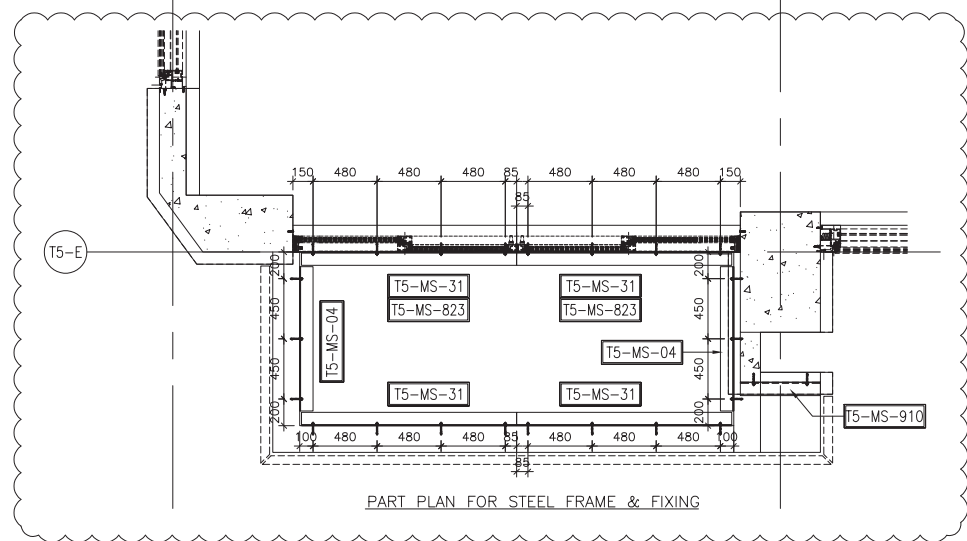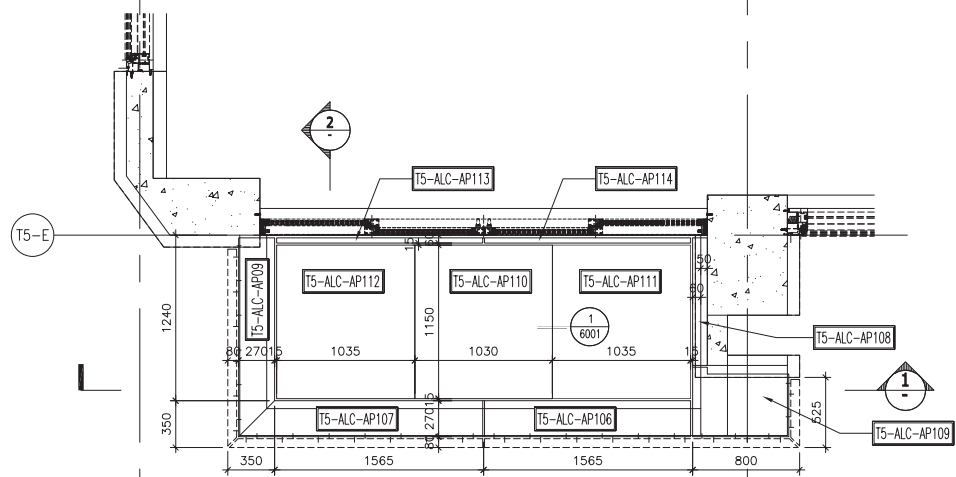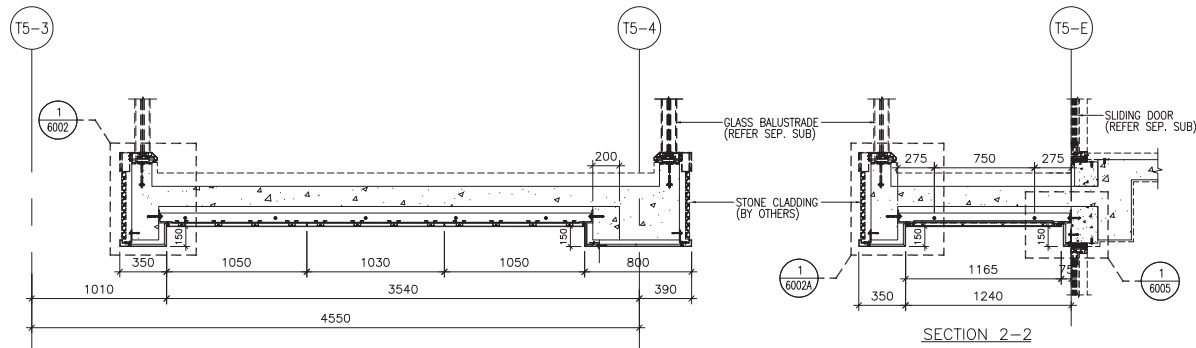

CLIENT : **SHIMAO GROUP HOLDINGS LIMITED**

ARCHITECT : **WONG TUNG & PARTNERS LIMITED ARCHITECTS & PLANNERS**

MAIN CONTRACTOR : **協興建築有限公司 HIP HING CONSTRUCTION CO LTD**

STRUCTURAL ENGINEER : **ICMA C M WONG & ASSOCIATES LTD 黃志明建築工程師有限公司**




FACADE CONSULTANT : **MEINHARDT**

- NOTE :
1. ALL DIMENSIONS ARE IN mm.
 2. ALL ELEVATIONS ARE VIEWED FROM OUTSIDE.
 3. ALL DIMENSIONS TO BE VERIFIED ON SITE BEFORE FABRICATION.
- LEGEND :
- (X1) -- DETAIL MARK NO.
 - (X001) -- REFER SHEET NO.
 - 1. F.F.L. -- FINISHED FLOOR LEVEL
 - 2. S.F.L. -- STRUCTURAL FLOOR LEVEL
 - 3. (R) -- REVERSED DETAIL
 - 4. [Hatched Box] -- 3mm THK. ALUM CEILING

NO.	DATE	REVISED	BY
JOB NO. : J-853			
PROJECT : PROPOSED RESIDENTIAL DEVELOPMENT AT N.K.I.L. 6542 YIN PING ROAD KOWLOON			
TITLE : ALUM. CEILING FOR ALC-513 OF LIV./DIN. AT TOWER 5 FLAT B (18/F~26/F) (EXCEPT 24/F)			
DATE : 06-AUG-21		SCALE : 1 : 40 (A3)	
DRAWN BY : LHR		CHECKED BY :	
MIDI ALUMINIUM FABRICATOR LTD. Units 6-8, Sunray Industrial Centre, 1/F 610 Cho Kwo Ling Road, Kowloon Tel: 23489211-4 Fax: (852) 27727666			
DWG NO. : J853-SD-ALC-4519			REV. : -

CEILING MARK	TYPE	FLAT	FLOOR(S)	TOTAL
ALC-601/T6A	NORMAL	A	6/F~26/F	18

B.D. REF :

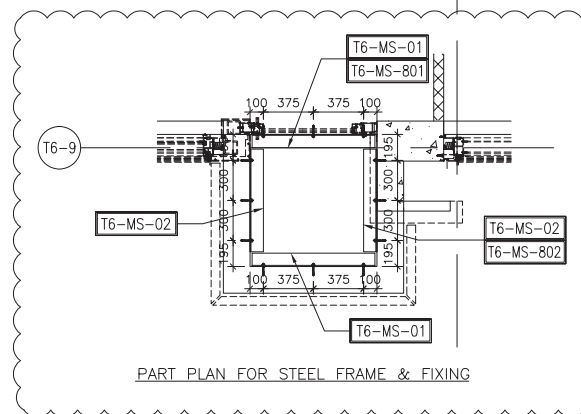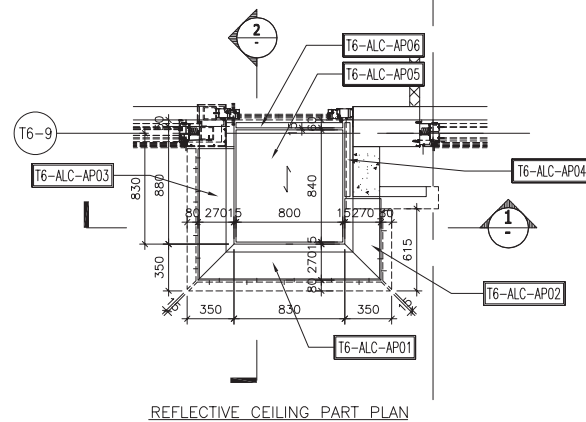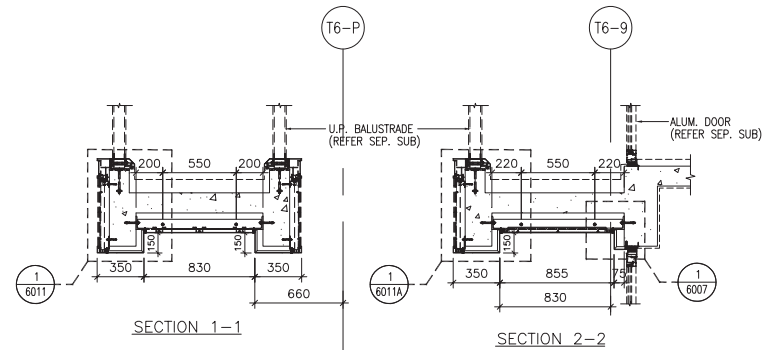

CLIENT :

SHIMAO GROUP HOLDINGS LIMITED

ARCHITECT : **WONG TUNG & PARTNERS LIMITED ARCHITECTS & PLANNERS**



MAIN CONTRACTOR :

協興建築有限公司 HIP HING CONSTRUCTION CO LTD

STRUCTURAL ENGINEER :

ICMA C M WONG & ASSOCIATES LTD
黃志明建築工程師有限公司

FACADE CONSULTANT:



NOTE :

1. ALL DIMENSIONS ARE IN mm.
2. ALL ELEVATIONS ARE VIEWED FROM OUTSIDE.
3. ALL DIMENSIONS TO BE VERIFIED ON SITE BEFORE FABRICATION.

LEGEND :

- (X1) --- DETAIL MARK NO.
- (X001) --- REFER SHEET NO.

1. F.F.L. --- FINISHED FLOOR LEVEL
2. S.F.L. --- STRUCTURAL FLOOR LEVEL
3. (R) --- REVERSED DETAIL
4. [Hatched Box] --- 3mm THK. ALUM CEILING

NO.	DATE	REVISED	BY

JOB NO. : J-853

PROJECT : PROPOSED RESIDENTIAL DEVELOPMENT AT N.K.I.L. 6542 YIN PING ROAD KOWLOON

TITLE : ALUM. CEILING FOR ALC-601 OF MASTER ENSUITE AT TOWER 6 FLAT A (6/F~26/F) (EXCEPT 13/F, 14/F, 24/F)

DATE : 09-AUG-21 SCALE : 1 : 40 (A3)




DRAWN BY : LHR CHECKED BY :

美特鋁質有限公司
MIDI ALUMINIUM FABRICATOR LTD.
Units 6-8, Sunny Industrial Centre, 1/F
610 Cha Kwo Ling Road, Kowloon
Tel:23489211-4 Fax:(852)27727666

DWG NO. : J853-SD-ALC-4601 REV. : -

CEILING MARK	TYPE	FLAT	FLOOR(S)	TOTAL
ALC-602/T6A	NORMAL	A	6/F~26/F	18

B.D. REF :

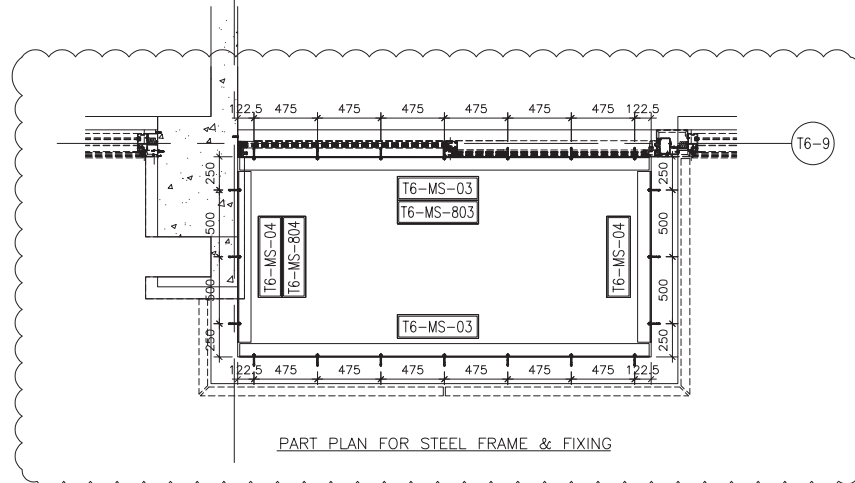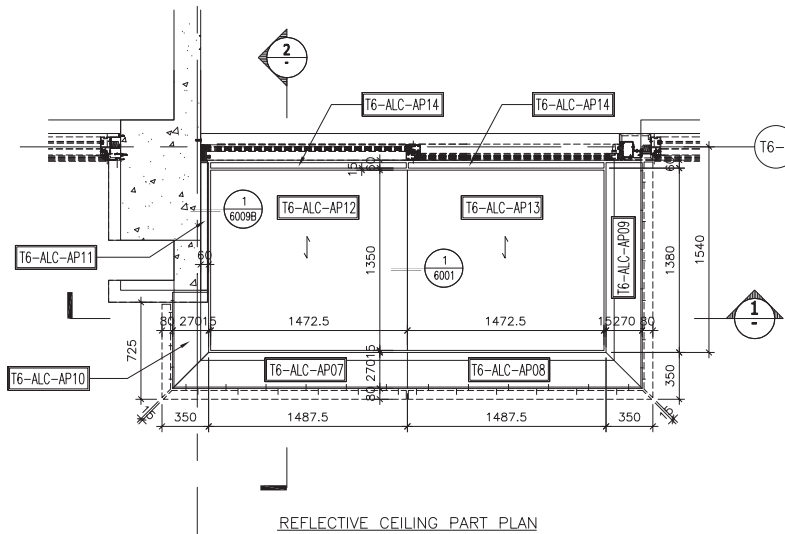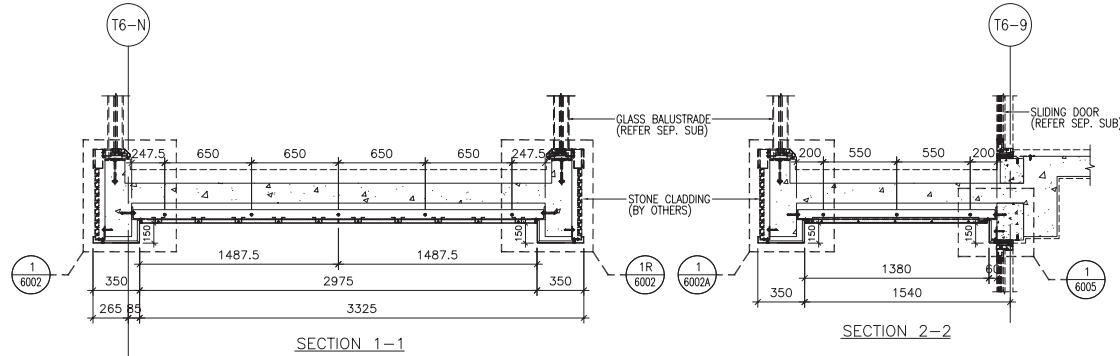

CLIENT :
SHIMAO GROUP HOLDINGS LIMITED

ARCHITECT :
WONG TUNG & PARTNERS LIMITED ARCHITECTS & PLANNERS



MAIN CONTRACTOR :
協興建築有限公司 HIP HING CONSTRUCTION CO LTD

STRUCTURAL ENGINEER :
ICMA C M WONG & ASSOCIATES LTD 黃志明建築工程師有限公司

FAÇADE CONSULTANT:
MEINHARDT

- NOTE :
1. ALL DIMENSIONS ARE IN mm.
 2. ALL ELEVATIONS ARE VIEWED FROM OUTSIDE.
 3. ALL DIMENSIONS TO BE VERIFIED ON SITE BEFORE FABRICATION.

- LEGEND :
- (X1) DETAIL MARK NO.
 - (X001) REFER SHEET NO.
 - 1. F.F.L. --- FINISHED FLOOR LEVEL
 - 2. S.F.L. --- STRUCTURAL FLOOR LEVEL
 - 3. (R) --- REVERSED DETAIL
 - 4. [Pattern] --- 3mm THK. ALUM CEILING

NO.	DATE	REVISED	BY

JOB NO. : J-853
PROJECT : PROPOSED RESIDENTIAL DEVELOPMENT AT N.K.I.L. 6542 YIN PING ROAD KOWLOON

TITLE : ALUM. CEILING FOR ALC-602 OF LIV./DIN. AT TOWER 6 FLAT A (6/F~26/F) (EXCEPT 13/F, 14/F, 24/F)




DATE : 09-AUG-21 SCALE : 1 : 40 (A3)

DRAWN BY : LHR CHECKED BY :

MIDI ALUMINIUM FABRICATOR LTD.
Units 6-8, Sunray Industrial Centre, 1/F
610 Cha Kwo Ling Road, Kowloon
Tel:23489211-4 Fax:(852)27727666

DWG NO. : J853-SD-ALC-4602 REV. : -

CEILING MARK	TYPE	FLAT	FLOOR(S)	TOTAL
ALC-602A/T6A	NORMAL	A	5/F	1

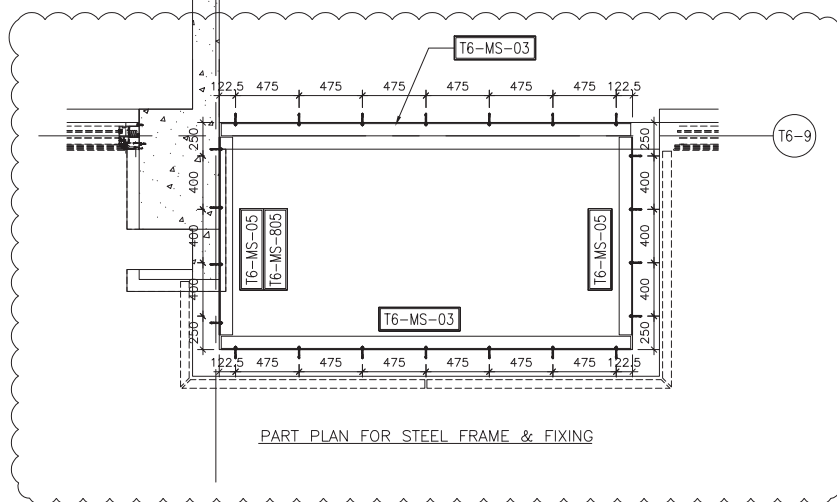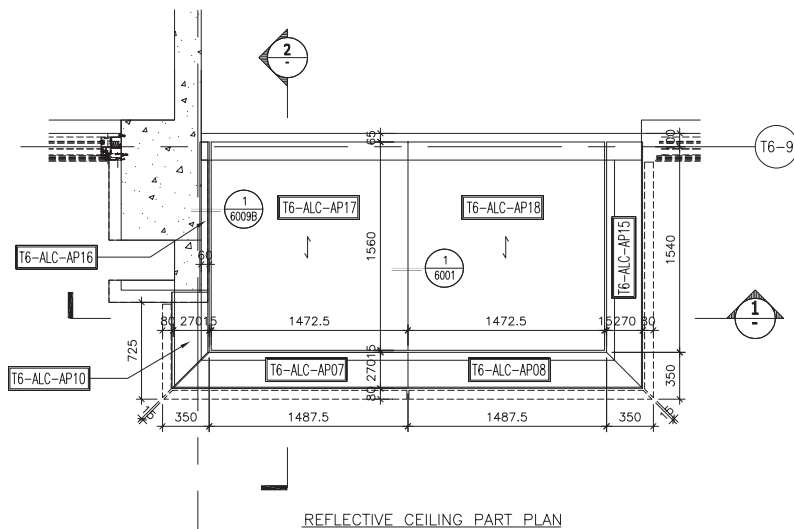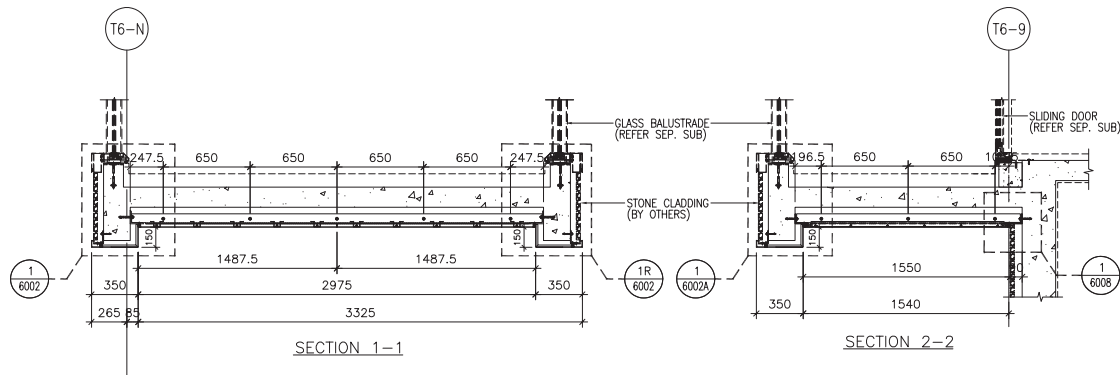

B.D. REF :

CLIENT :

SHIMAO GROUP HOLDINGS LIMITED

ARCHITECT : **WONG TUNG & PARTNERS LIMITED ARCHITECTS & PLANNERS**



MAIN CONTRACTOR :

協興建築有限公司 HIP HING CONSTRUCTION CO LTD

STRUCTURAL ENGINEER :

ICMA C M WONG & ASSOCIATES LTD
黃志明建築工程師有限公司

FACADE CONSULTANT:

MEINHARDT

NOTE :

1. ALL DIMENSIONS ARE IN mm.
2. ALL ELEVATIONS ARE VIEWED FROM OUTSIDE.
3. ALL DIMENSIONS TO BE VERIFIED ON SITE BEFORE FABRICATION.

LEGEND :

- (X1) DETAIL MARK NO. REFER SHEET NO.
- 1. F.F.L. -- FINISHED FLOOR LEVEL
- 2. S.F.L. -- STRUCTURAL FLOOR LEVEL
- 3. (R) -- REVERSED DETAIL
- 4. [Pattern] -- 3mm THK. ALUM CEILING

NO.	DATE	REVISED	BY

JOB NO. : J-853

PROJECT : PROPOSED RESIDENTIAL DEVELOPMENT AT N.K.I.L. 6542 YIN PING ROAD KOWLOON

TITLE : ALUM. CEILING FOR ALC-602A OF LIV./DIN. AT TOWER 6 FLAT A (5/F)

DATE : 09-AUG-21 SCALE : 1 : 40 (A3)

DRAWN BY : LHR CHECKED BY :




美特鋁質有限公司
MIDI ALUMINIUM FABRICATOR LTD.

Units 6-8, Sunray Industrial Centre, 1/F
610 Cha Kwo Ling Road, Kowloon
Tel:23489211-4 Fax:(852)2727666

DWG NO. : J853-SD-ALC-4603 REV. : -

CEILING MARK	TYPE	FLAT	FLOOR(S)	TOTAL
ALC-604/T6B	NORMAL	B	6/F~26/F	18

B.D. REF :

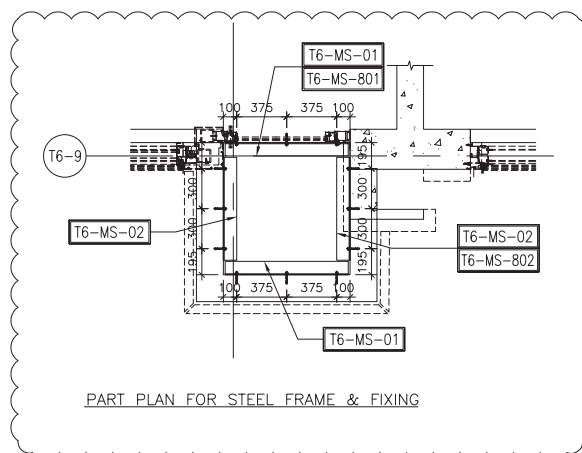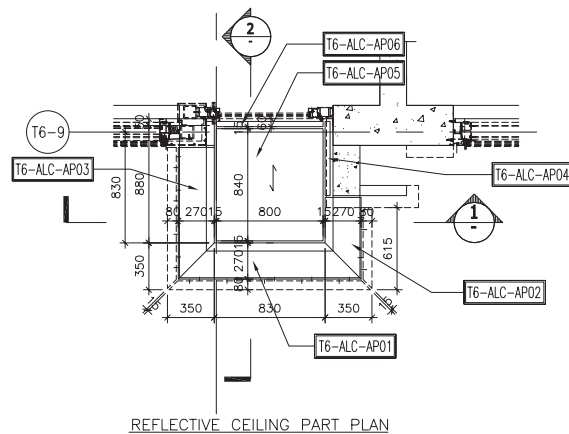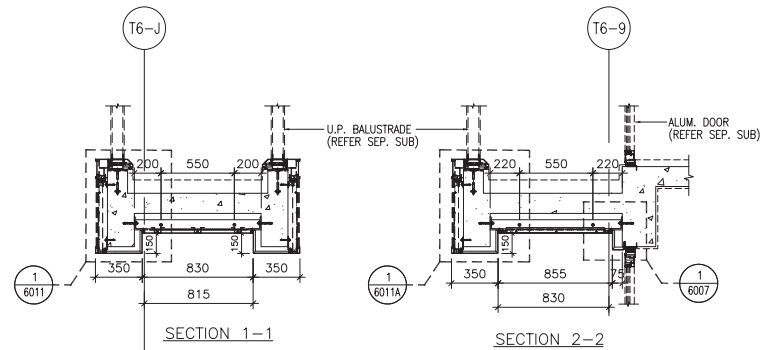

CLIENT :

SHIMAO GROUP HOLDINGS LIMITED

ARCHITECT : **WONG TUNG & PARTNERS LIMITED ARCHITECTS & PLANNERS**



MAIN CONTRACTOR :

協興建築有限公司 HIP HING CONSTRUCTION CO LTD

STRUCTURAL ENGINEER :

ICMA C M WONG & ASSOCIATES LTD
黃志明建築工程師有限公司

FACADE CONSULTANT:



NOTE :

1. ALL DIMENSIONS ARE IN mm.
2. ALL ELEVATIONS ARE VIEWED FROM OUTSIDE.
3. ALL DIMENSIONS TO BE VERIFIED ON SITE BEFORE FABRICATION.

LEGEND :

- (X1) --- DETAIL MARK NO.
(X001) --- REFER SHEET NO.

1. F.F.L. --- FINISHED FLOOR LEVEL
2. S.F.L. --- STRUCTURAL FLOOR LEVEL
3. (R) --- REVERSED DETAIL
4. [Hatched Box] --- 3mm THK. ALUM CEILING

NO.	DATE	REVISED	BY

JOB NO. : J-853

PROJECT : PROPOSED RESIDENTIAL DEVELOPMENT AT N.K.I.L. 6542 YIN PING ROAD KOWLOON

TITLE : ALUM. CEILING FOR ALC-604 OF MASTER ENSUITE AT TOWER 6 FLAT B (6/F~26/F) (EXCEPT 13/F, 14/F, 24/F)




DATE : 09-AUG-21 SCALE : 1 : 40 (A3)

DRAWN BY : LHR CHECKED BY :

美特鋁質有限公司
MIDI ALUMINIUM FABRICATOR LTD.
Units 6-8, Sunray Industrial Centre, 1/F
610 Cha Kwo Ling Road, Kowloon
Tel:23489211-4 Fax:(852)2727666

DWG NO. : J853-SD-ALC-4606 REV. : -

CEILING MARK	TYPE	FLAT	FLOOR(S)	TOTAL
ALC-604A/T6B	NORMAL	B	5/F	1

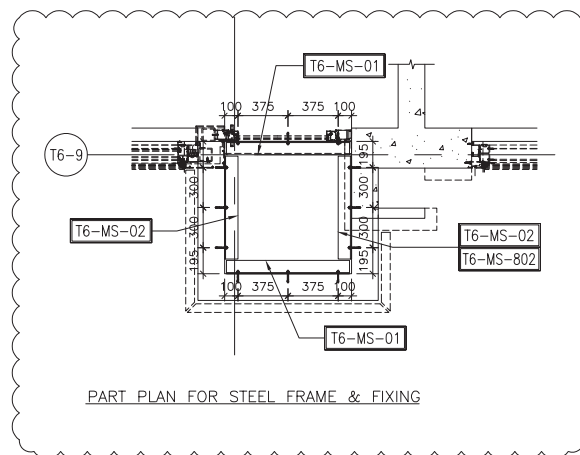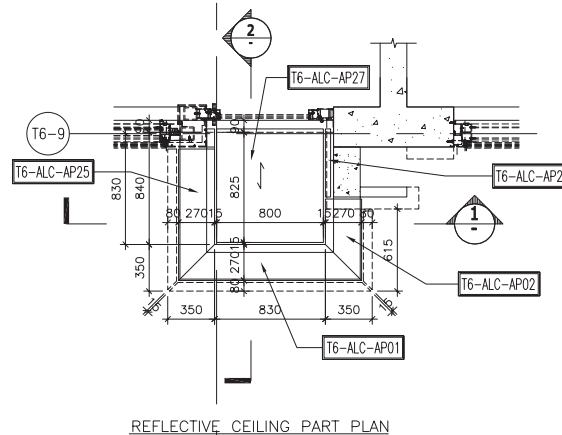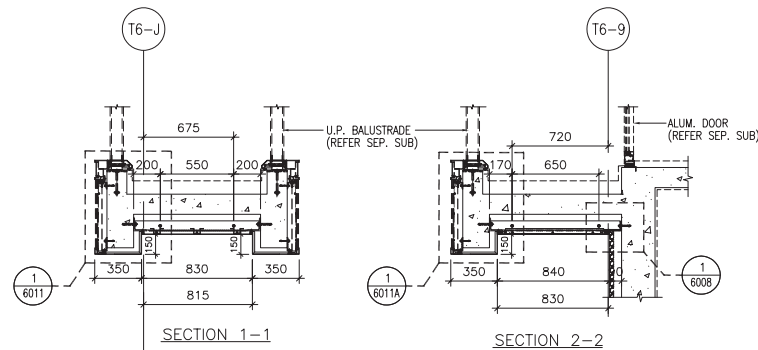

B.D. REF :

CLIENT :

SHIMAO GROUP HOLDINGS LIMITED

ARCHITECT : **WONG TUNG & PARTNERS LIMITED ARCHITECTS & PLANNERS**



MAIN CONTRACTOR :

協興建築有限公司 HIP HING CONSTRUCTION CO LTD

STRUCTURAL ENGINEER :

ICMA C M WONG & ASSOCIATES LTD
黃志明建築工程師有限公司

FAÇADE CONSULTANT:



NOTE :

1. ALL DIMENSIONS ARE IN mm.
2. ALL ELEVATIONS ARE VIEWED FROM OUTSIDE.
3. ALL DIMENSIONS TO BE VERIFIED ON SITE BEFORE FABRICATION.

LEGEND :

- (X1) --- DETAIL MARK NO.
- (X001) --- REFER SHEET NO.
- 1. F.F.L. --- FINISHED FLOOR LEVEL
- 2. S.F.L. --- STRUCTURAL FLOOR LEVEL
- 3. (R) --- REVERSED DETAIL
- 4. [Hatched Box] --- 3mm THK. ALUM CEILING

NO.	DATE	REVISED	BY
-----	------	---------	----

JOB NO. : J-853

PROJECT : PROPOSED RESIDENTIAL DEVELOPMENT AT N.K.I.L. 6542 YIN PING ROAD KOWLOON

TITLE : ALUM. CEILING FOR ALC-604A OF MASTER ENSUITE AT TOWER 6 FLAT B (5/F)

DATE : 09-AUG-21 SCALE : 1 : 40 (A3)

DRAWN BY : LHR CHECKED BY :






Units 6-8, Sunray Industrial Centre, 1/F
610 Cha Kwo Ling Road, Kowloon
Tel:23489211-4 Fax:(852)2727666

DWG NO. : J853-SD-ALC-4607 REV. : -

CEILING MARK	TYPE	FLAT	FLOOR(S)	TOTAL
ALC-605/T6C	NORMAL	C	11/F~26/F	13

B.D. REF :

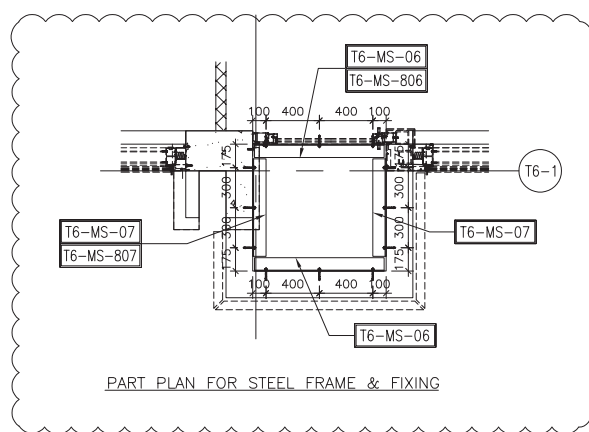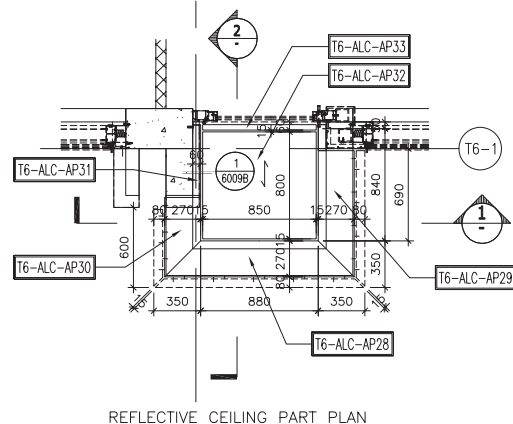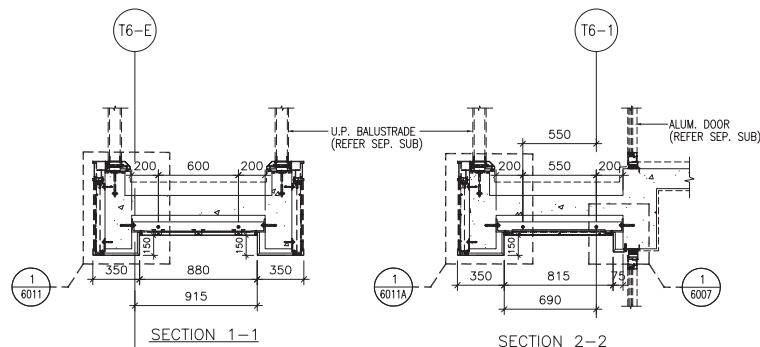

CLIENT :
SHIMAO GROUP HOLDINGS LIMITED

ARCHITECT :
WONG TUNG & PARTNERS LIMITED ARCHITECTS & PLANNERS

MAIN CONTRACTOR :
協興建築有限公司 HIP HING CONSTRUCTION CO LTD

STRUCTURAL ENGINEER :
ICMA C M WONG & ASSOCIATES LTD 黃志明建築工程師有限公司

FAÇADE CONSULTANT:
MEINHARDT

NOTE :
1. ALL DIMENSIONS ARE IN mm.
2. ALL ELEVATIONS ARE VIEWED FROM OUTSIDE.
3. ALL DIMENSIONS TO BE VERIFIED ON SITE BEFORE FABRICATION.

LEGEND :
 (X1) DETAIL MARK NO.
 (X001) REFER SHEET NO.
 1. F.F.L. -- FINISHED FLOOR LEVEL
 2. S.F.L. -- STRUCTURAL FLOOR LEVEL
 3. (R) -- REVERSED DETAIL
 4. [Hatched Box] -- 3mm THK. ALUM CEILING

NO.	DATE	REVISED	BY

JOB NO. : J-853

PROJECT :
PROPOSED RESIDENTIAL DEVELOPMENT AT N.K.I.L. 6542 YIN PING ROAD KOWLOON

TITLE :
ALUM. CEILING FOR ALC-605 OF MASTER ENSUITE AT TOWER 6 FLAT C (11/F~26/F) (EXCEPT 13/F, 14/F, 24/F)

DATE : 06-AUG-21 SCALE : 1 : 40 (A3)




DRAWN BY : LHR CHECKED BY :

美特鋁質有限公司
MIDI ALUMINIUM FABRICATOR LTD.
Units 6-8, Sunray Industrial Centre, 1/F
610 Cha Kwo Ling Road, Kowloon
Tel:23489211-4 Fax:(852)27727666

DWG NO. : J853-SD-ALC-4608 REV. : -

CEILING MARK	TYPE	FLAT	FLOOR(S)	TOTAL
ALC-605A/T6C	NORMAL	C	10/F	1

B.D. REF :

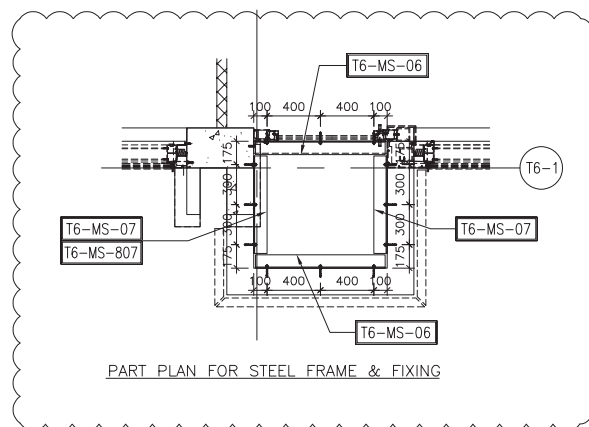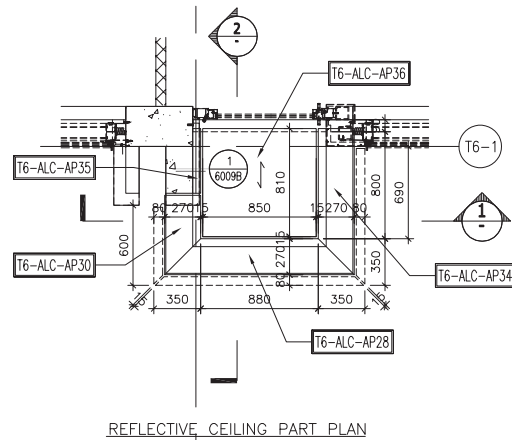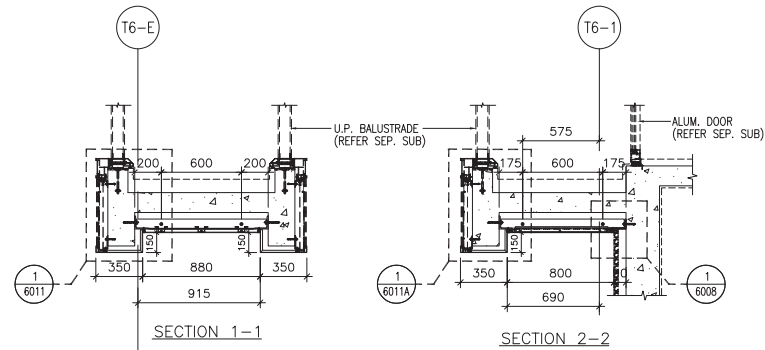

CLIENT :
SHIMAO GROUP HOLDINGS LIMITED

ARCHITECT :
WONG TUNG & PARTNERS LIMITED ARCHITECTS & PLANNERS



MAIN CONTRACTOR :
協興建築有限公司 HIP HING CONSTRUCTION CO LTD

STRUCTURAL ENGINEER :
ICMA C M WONG & ASSOCIATES LTD 黃志明建築工程師有限公司

FACADE CONSULTANT:
MEINHARDT

NOTE :
1. ALL DIMENSIONS ARE IN mm.
2. ALL ELEVATIONS ARE VIEWED FROM OUTSIDE.
3. ALL DIMENSIONS TO BE VERIFIED ON SITE BEFORE FABRICATION.

LEGEND :

 1. F.F.L. -- FINISHED FLOOR LEVEL
 2. S.F.L. -- STRUCTURAL FLOOR LEVEL
 3. (B) -- REVERSED DETAIL
 4. -- 3mm THK. ALUM CEILING

NO.	DATE	REVISED	BY
-----	------	---------	----

JOB NO. : J-853
 PROJECT : PROPOSED RESIDENTIAL DEVELOPMENT AT N.K.I.L. 6542 YIN PING ROAD KOWLOON

TITLE : ALUM. CEILING FOR ALC-605A OF MASTER ENSUITE AT TOWER 6 FLAT C (10/F)

DATE : 06-AUG-21 SCALE : 1 : 40 (A3)




DRAWN BY : LHR CHECKED BY :

美特鋁質有限公司
MIDI ALUMINIUM FABRICATOR LTD.
 Units 6-8, Sunny Industrial Centre, 1/F
 610 Cha Kwo Ling Road, Kowloon
 Tel:23489211-4 Fax:(852)27727666

DWG NO. : J853-SD-ALC-4609 REV. : -

CEILING MARK	TYPE	FLAT	FLOOR(S)	TOTAL
ALC-606A/T6C&D	NORMAL	C&D	10/F	1

B.D. REF :

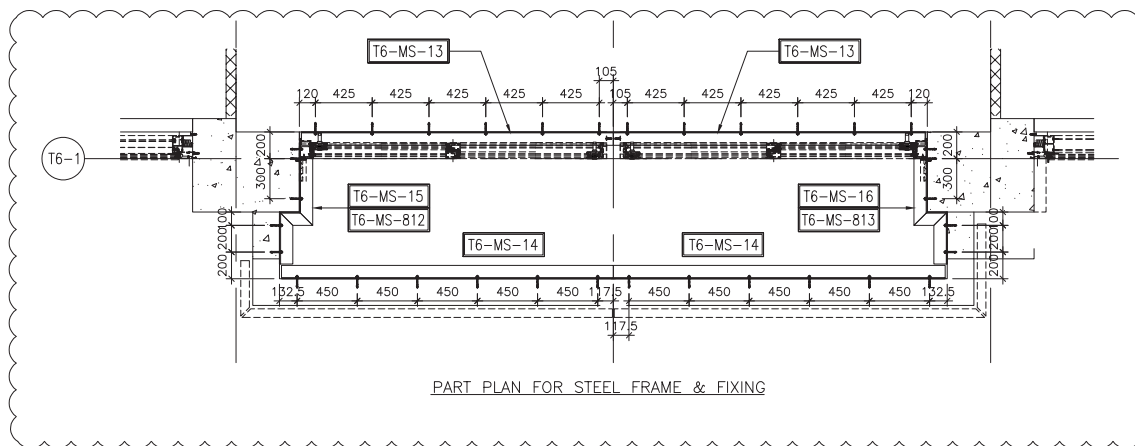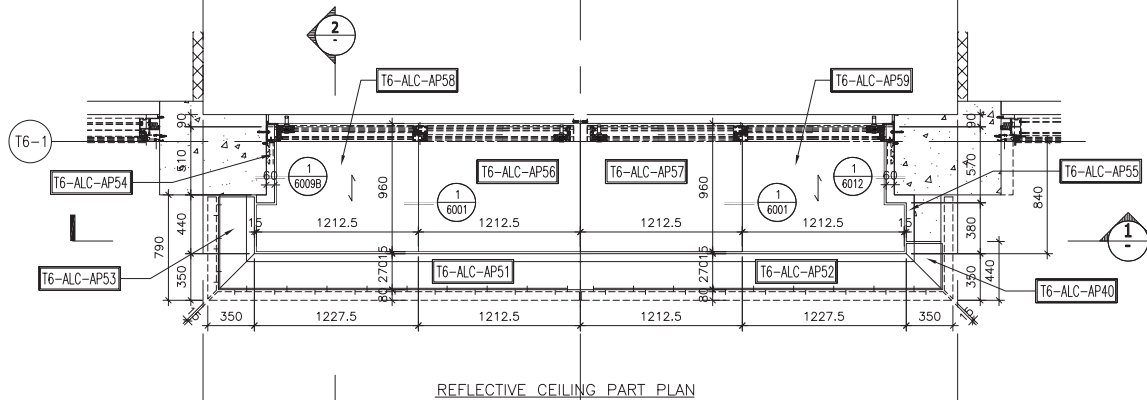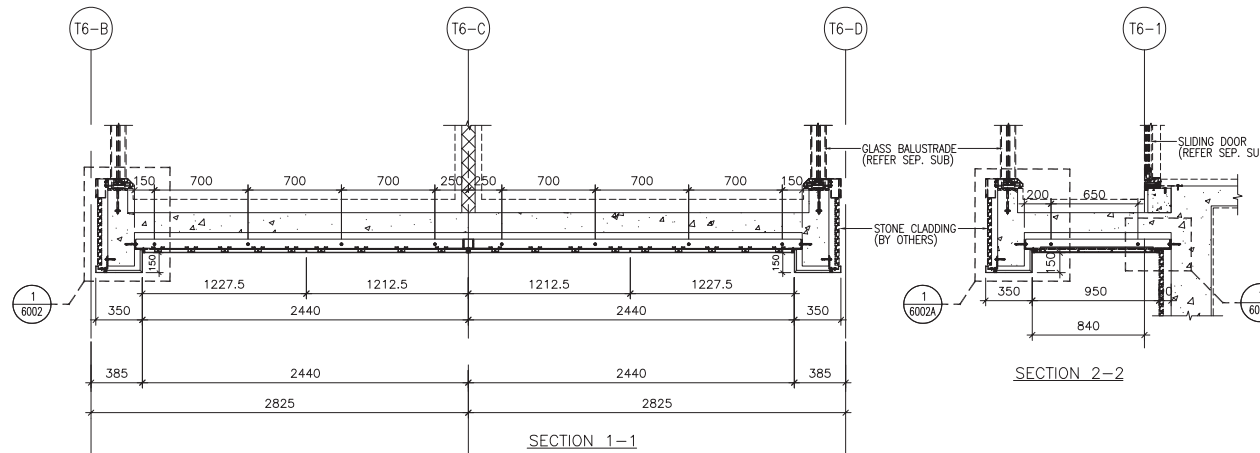

CLIENT :
SHIMAO GROUP HOLDINGS LIMITED

ARCHITECT :
WONG TUNG & PARTNERS LIMITED ARCHITECTS & PLANNERS



MAIN CONTRACTOR :
協興建築有限公司 HIP HING CONSTRUCTION CO LTD

STRUCTURAL ENGINEER :
ICMA C M WONG & ASSOCIATES LTD 黃志明建築工程師有限公司

FACADE CONSULTANT :
MEINHARDT

- NOTE :
1. ALL DIMENSIONS ARE IN mm.
 2. ALL ELEVATIONS ARE VIEWED FROM OUTSIDE.
 3. ALL DIMENSIONS TO BE VERIFIED ON SITE BEFORE FABRICATION.

- LEGEND :
- (X1) --- DETAIL MARK NO.
 - (X001) --- REFER SHEET NO.
 - 1. F.F.L. --- FINISHED FLOOR LEVEL
 - 2. S.F.L. --- STRUCTURAL FLOOR LEVEL
 - 3. (R) --- REVERSED DETAIL
 - 4. [Hatched Box] --- 3mm THK. ALUM CEILING

NO.	DATE	REVISED	BY
-----	------	---------	----

JOB NO. : J-853

PROJECT :
PROPOSED RESIDENTIAL DEVELOPMENT AT N.K.I.L. 6542 YIN PING ROAD KOWLOON

TITLE :
ALUM. CEILING FOR ALC-606A OF LIV./DIN. AT TOWER 6 FLAT C & D (10/F)

DATE : 09-AUG-21 SCALE : 1 : 40 (A3)


DRAWN BY : LHR CHECKED BY :

美特鋁質有限公司
MIDI ALUMINIUM FABRICATOR LTD.
Units 6-8, Sunray Industrial Centre, 1/F
610 Cha Kwo Ling Road, Kowloon
Tel: 23489211-4 Fax: (852) 27727666

DWG NO. : J853-SD-ALC-4611 REV. : -

CEILING MARK	TYPE	FLAT	FLOOR(S)	TOTAL
ALC-607/T6D	NORMAL	D	11/F~26/F	13

B.D. REF :

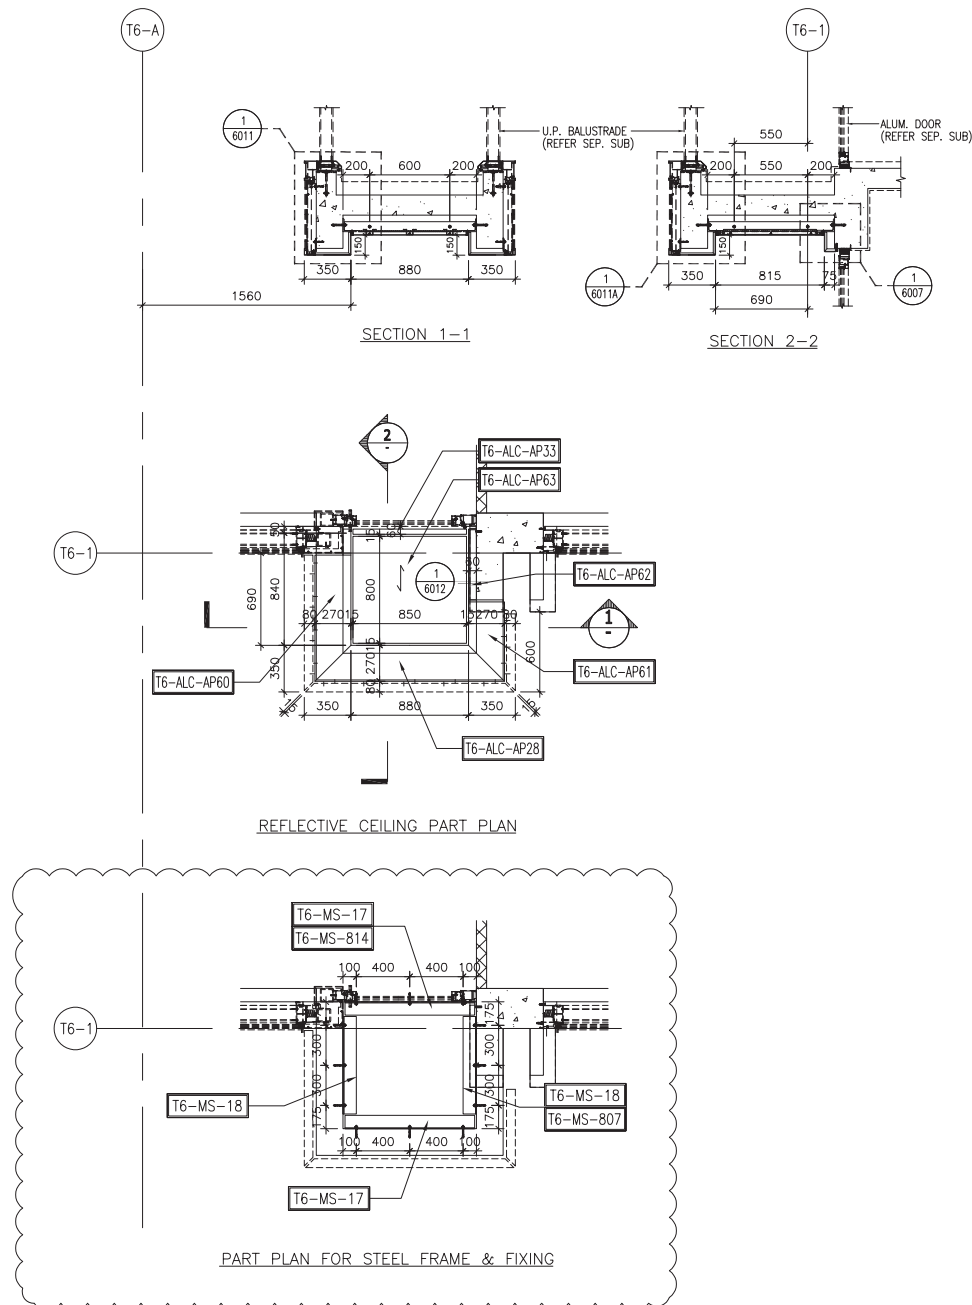

CLIENT :

SHIMAO GROUP HOLDINGS LIMITED

ARCHITECT : **WONG TUNG & PARTNERS LIMITED ARCHITECTS & PLANNERS**



MAIN CONTRACTOR :

協興建築有限公司 HIP HING CONSTRUCTION CO LTD

STRUCTURAL ENGINEER :

ICMA C M WONG & ASSOCIATES LTD
黃志明建築工程師有限公司

FAÇADE CONSULTANT:



NOTE :

1. ALL DIMENSIONS ARE IN mm.
2. ALL ELEVATIONS ARE VIEWED FROM OUTSIDE.
3. ALL DIMENSIONS TO BE VERIFIED ON SITE BEFORE FABRICATION.

LEGEND :

- (X1) --- DETAIL MARK NO.
- (X001) --- REFER SHEET NO.
- 1. F.F.L. --- FINISHED FLOOR LEVEL
- 2. S.F.L. --- STRUCTURAL FLOOR LEVEL
- 3. (R) --- REVERSED DETAIL
- 4. [Hatched Box] --- 3mm THK. ALUM CEILING

NO.	DATE	REVISED	BY

JOB NO. : J-853

PROJECT : PROPOSED RESIDENTIAL DEVELOPMENT AT N.K.I.L. 6542 YIN PING ROAD KOWLOON

TITLE : ALUM. CEILING FOR ALC-607 OF MASTER ENSUITE AT TOWER 6 FLAT D (11/F~26/F) (EXCEPT 13/F, 14/F, 24/F)

DATE : 06-AUG-21 SCALE : 1 : 40 (A3)

DRAWN BY : LHR CHECKED BY :


美特鋁質有限公司
MIDI ALUMINIUM FABRICATOR LTD.

Units 6-8, Sunray Industrial Centre, 1/F
610 Cho Kwo Ling Road, Kowloon
Tel: 23489211-4 Fax: (852) 2727666

DWG NO. : J853-SD-ALC-4612 REV. : -

CEILING MARK	TYPE	FLAT	FLOOR(S)	TOTAL
ALC-607A/T6D	NORMAL	D	10/F	1

B.D. REF :

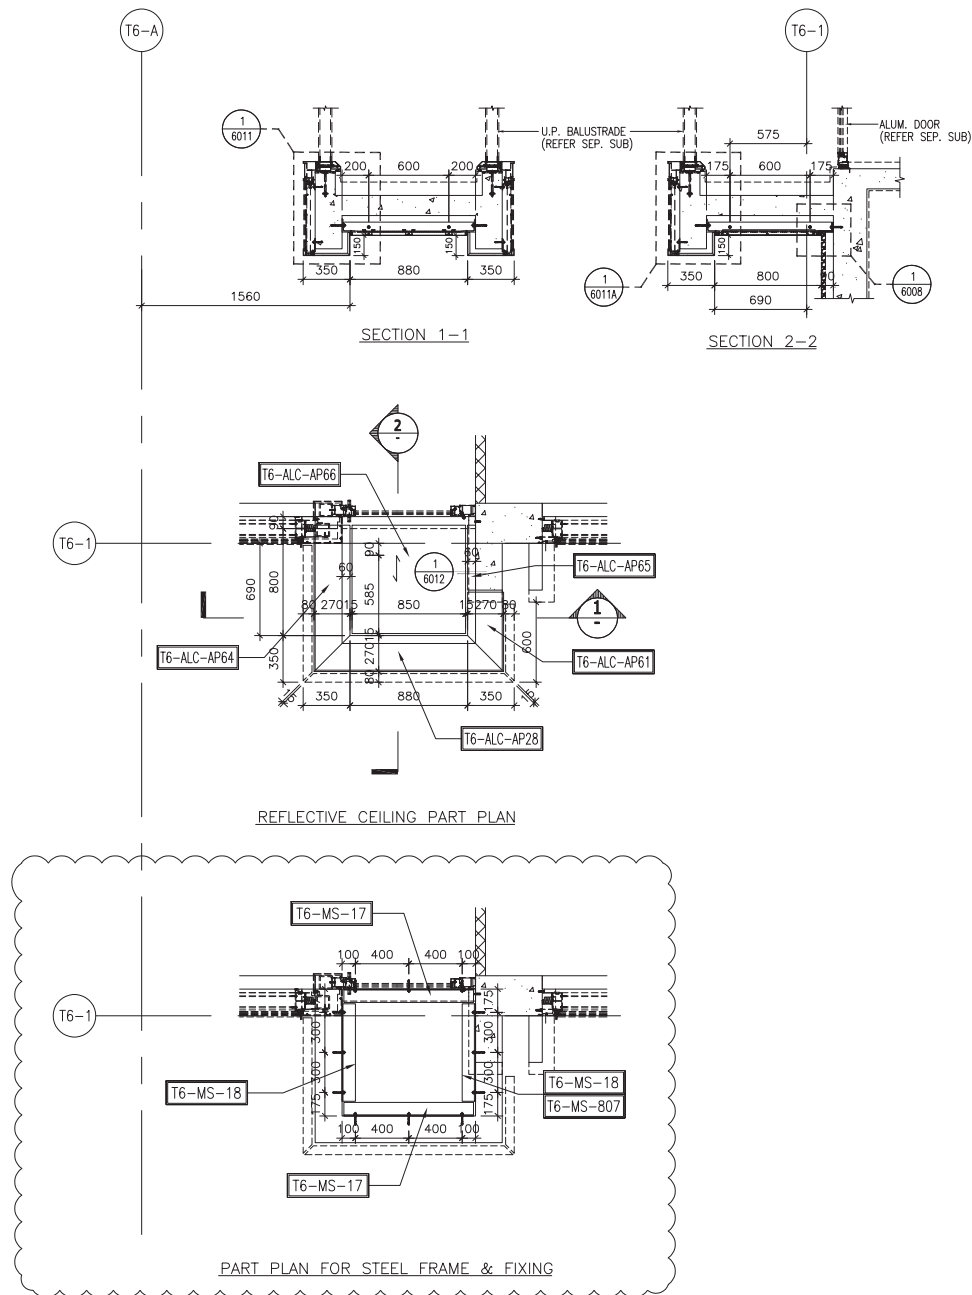

CLIENT :

SHIMAO GROUP HOLDINGS LIMITED

ARCHITECT : **WONG TUNG & PARTNERS LIMITED ARCHITECTS & PLANNERS**



MAIN CONTRACTOR :

協興建築有限公司 HIP HING CONSTRUCTION CO LTD

STRUCTURAL ENGINEER :

ICMA C M WONG & ASSOCIATES LTD
黃志明建築工程師有限公司

FACADE CONSULTANT:

MEINHARDT

NOTE :

1. ALL DIMENSIONS ARE IN mm.
2. ALL ELEVATIONS ARE VIEWED FROM OUTSIDE.
3. ALL DIMENSIONS TO BE VERIFIED ON SITE BEFORE FABRICATION.

LEGEND :

- (X1) --- DETAIL MARK NO.
- (X001) --- REFER SHEET NO.
- 1. F.F.L. --- FINISHED FLOOR LEVEL
- 2. S.F.L. --- STRUCTURAL FLOOR LEVEL
- 3. (B) --- REVERSED DETAIL
- 4. [Hatched Box] --- 3mm THK. ALUM CEILING

NO.	DATE	REVISED	BY

JOB NO. : J-853

PROJECT : PROPOSED RESIDENTIAL DEVELOPMENT AT N.K.I.L. 6542 YIN PING ROAD KOWLOON

TITLE : ALUM. CEILING FOR ALC-607A OF MASTER ENSUITE AT TOWER 6 FLAT D (10/F)

DATE : 06-AUG-21 SCALE : 1 : 40 (A3)

DRAWN BY : LHR CHECKED BY :




美特鋁質有限公司
MIDI ALUMINIUM FABRICATOR LTD.

Units 6-8, Sunray Industrial Centre, 1/F
610 Cha Kwo Ling Road, Kowloon
Tel: 23489211-4 Fax: (852) 2727666

DWG NO. : J853-SD-ALC-4613 REV. : -

CEILING MARK	TYPE	FLAT	FLOOR(S)	TOTAL
ALC-701/T7A	NORMAL	A	8/F~26/F	16

B.D. REF :

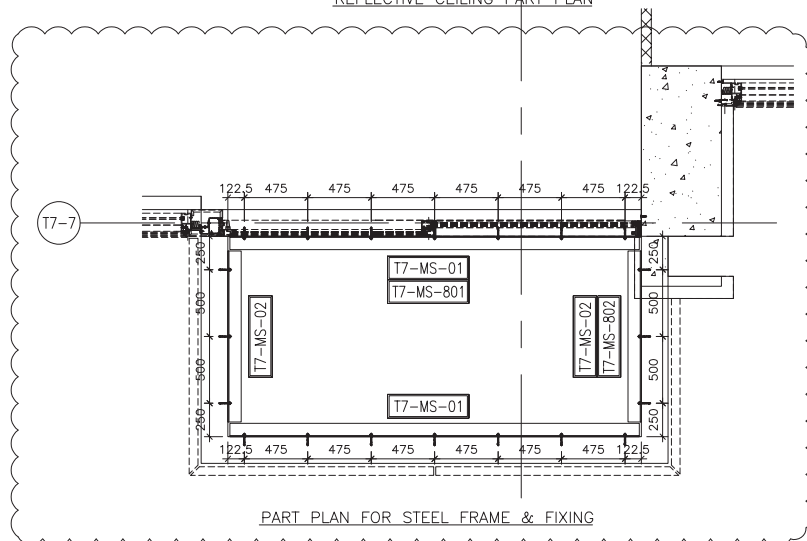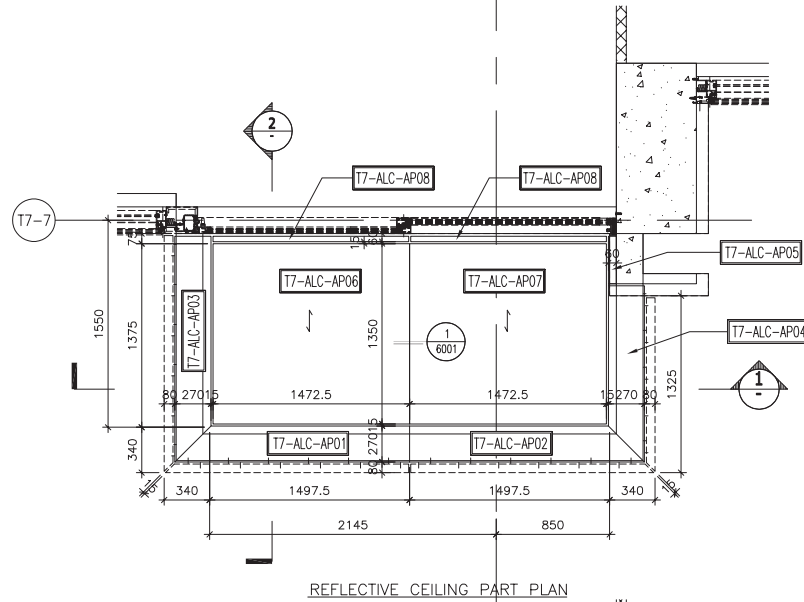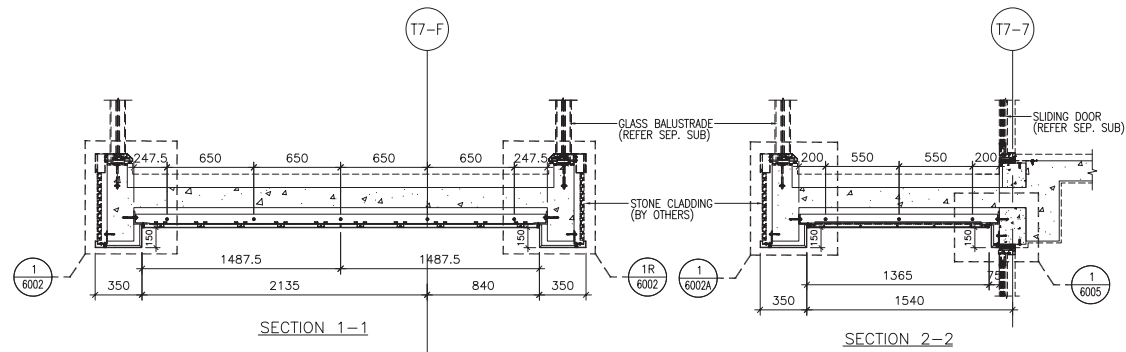

CLIENT :

SHIMAO GROUP HOLDINGS LIMITED

ARCHITECT : **WONG TUNG & PARTNERS LIMITED ARCHITECTS & PLANNERS**



MAIN CONTRACTOR :

協興建築有限公司 HIP HING CONSTRUCTION CO LTD

STRUCTURAL ENGINEER :

ICMA C M WONG & ASSOCIATES LTD
黃志明建築工程師有限公司

FAÇADE CONSULTANT:



NOTE :

1. ALL DIMENSIONS ARE IN mm.
2. ALL ELEVATIONS ARE VIEWED FROM OUTSIDE.
3. ALL DIMENSIONS TO BE VERIFIED ON SITE BEFORE FABRICATION.

LEGEND :

- (X1) -- DETAIL MARK NO.
- (X001) -- REFER SHEET NO.

1. F.F.L. -- FINISHED FLOOR LEVEL
2. S.F.L. -- STRUCTURAL FLOOR LEVEL
3. (R) -- REVERSED DETAIL
4. [Pattern] -- 3mm THK. ALUM CEILING

NO.	DATE	REVISED	BY

JOB NO. : J-853

PROJECT : PROPOSED RESIDENTIAL DEVELOPMENT AT N.K.I.L. 6542 YIN PING ROAD KOWLOON

TITLE : ALUM. CEILING FOR ALC-701 OF LIV./DIN. AT TOWER 7 FLAT A (8/F~26/F) (EXCEPT 13/F, 14/F, 24/F)

DATE : 10-AUG-21 SCALE : 1 : 40 (A3)



DRAWN BY : LHR CHECKED BY :

美特鋁質有限公司
MIDI ALUMINIUM FABRICATOR LTD.
Units 6-8, Sunray Industrial Centre, 1/F
610 Cho Kwo Ling Road, Kowloon
Tel: 23489211-4 Fax: (852) 27727666


DWG NO. : J853-SD-ALC-4701 REV. : -

CEILING MARK	TYPE	FLAT	FLOOR(S)	TOTAL
ALC-701A/T7A	NORMAL	A	7/F	1

B.D. REF :

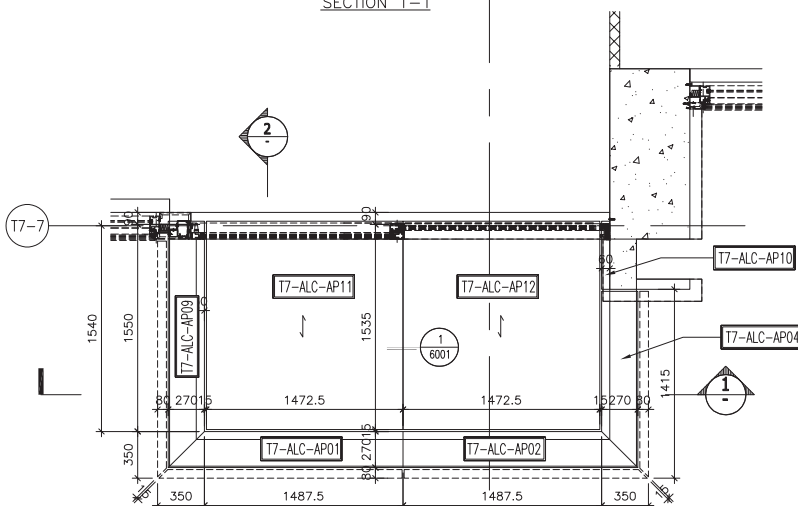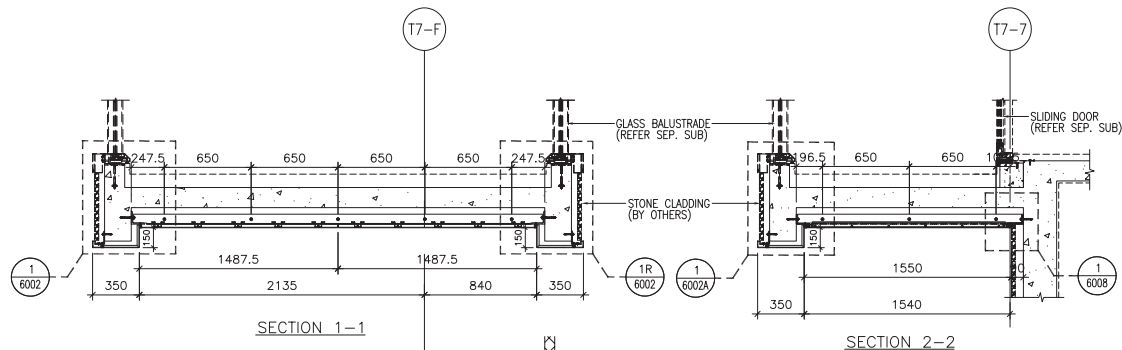

REFLECTIVE CEILING PART PLAN

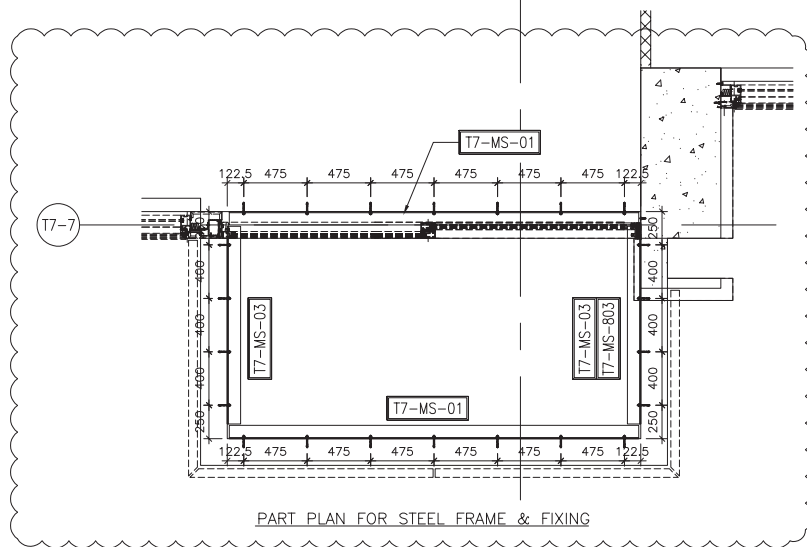

PART PLAN FOR STEEL FRAME & FIXING

CLIENT :

SHIMAO GROUP HOLDINGS LIMITED

ARCHITECT : **WONG TUNG & PARTNERS LIMITED ARCHITECTS & PLANNERS**



MAIN CONTRACTOR :

協興建築有限公司 HIP HING CONSTRUCTION CO LTD

STRUCTURAL ENGINEER :

ICMA C M WONG & ASSOCIATES LTD
黃志明建築工程師有限公司

FAÇADE CONSULTANT:



NOTE :

1. ALL DIMENSIONS ARE IN mm.
2. ALL ELEVATIONS ARE VIEWED FROM OUTSIDE.
3. ALL DIMENSIONS TO BE VERIFIED ON SITE BEFORE FABRICATION.

LEGEND :

- (X1) -- DETAIL MARK NO.
- (X001) -- REFER SHEET NO.
- 1. F.F.L. -- FINISHED FLOOR LEVEL
- 2. S.F.L. -- STRUCTURAL FLOOR LEVEL
- 3. (R) -- REVERSED DETAIL
- 4. [Pattern] -- 3mm THK. ALUM CEILING

NO.	DATE	REVISED	BY

JOB NO. : J-853

PROJECT : PROPOSED RESIDENTIAL DEVELOPMENT AT N.K.I.L. 6542 YIN PING ROAD KOWLOON

TITLE : ALUM. CEILING FOR ALC-701A OF LIV./DIN. AT TOWER 7 FLAT A (7/F)

DATE : 10-AUG-21 SCALE : 1 : 40 (A3)




DRAWN BY : LHR CHECKED BY :

美特鋁質有限公司
MIDI ALUMINIUM FABRICATOR LTD.
Units 6-8, Sunray Industrial Centre, 1/F
610 Cho Kwo Ling Road, Kowloon
Tel:23489211-4 Fax:(852)27727666

DWG NO. : J853-SD-ALC-4702 REV. : -

CEILING MARK	TYPE	FLAT	FLOOR(S)	TOTAL
ALC-702/T7A	NORMAL	A	8/F~26/F	16

B.D. REF :

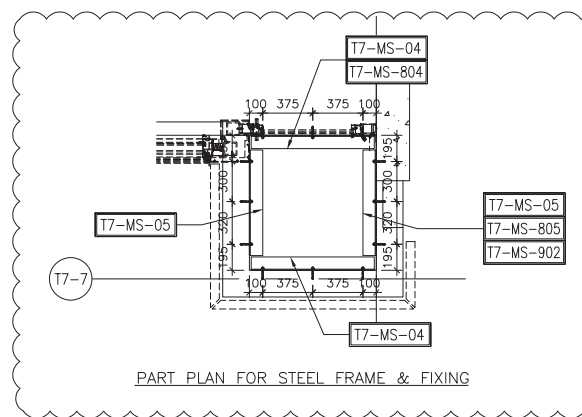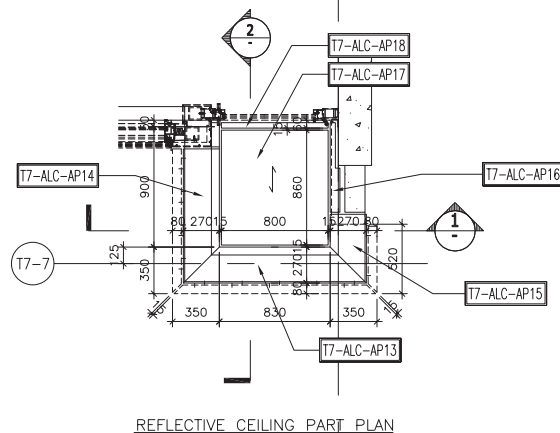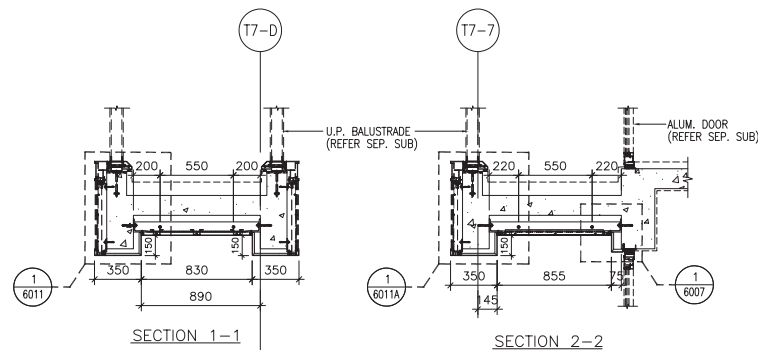

CLIENT : **SHIMAO GROUP HOLDINGS LIMITED**

ARCHITECT : **WONG TUNG & PARTNERS LIMITED ARCHITECTS & PLANNERS**

MAIN CONTRACTOR : **協興建築有限公司 HIP HING CONSTRUCTION CO LTD**

STRUCTURAL ENGINEER : **ICMA C M WONG & ASSOCIATES LTD 黃志明建築工程師有限公司**

FACADE CONSULTANT: **MEINHARDT**




- NOTE :
1. ALL DIMENSIONS ARE IN mm.
 2. ALL ELEVATIONS ARE VIEWED FROM OUTSIDE.
 3. ALL DIMENSIONS TO BE VERIFIED ON SITE BEFORE FABRICATION.

- LEGEND :
- (X1) DETAIL MARK NO.
 - (X001) REFER SHEET NO.
 - 1. F.F.L. -- FINISHED FLOOR LEVEL
 - 2. S.F.L. -- STRUCTURAL FLOOR LEVEL
 - 3. (R) -- REVERSED DETAIL
 - 4. [Hatched Box] -- 3mm THK. ALUM CEILING

NO.	DATE	REVISED	BY
JOB NO. : J-853			
PROJECT : PROPOSED RESIDENTIAL DEVELOPMENT AT N.K.I.L. 6542 YIN PING ROAD KOWLOON			
TITLE : ALUM. CEILING FOR ALC-702 OF MASTER ENSUITE AT TOWER 7 FLAT A (8/F~26/F) (EXCEPT 13/F, 14/F, 24/F)			
DATE : 10-AUG-21	SCALE : 1 : 40 (A3)		
DRAWN BY : LHR	CHECKED BY :		
MIDI ALUMINIUM FABRICATOR LTD. Units 6-8, Sunray Industrial Centre, 1/F 610 Cha Kwo Ling Road, Kowloon Tel:23489211-4 Fax:(852)2727666			
DWG NO. : J853-SD-ALC-4703	REV. : -		

CEILING MARK	TYPE	FLAT	FLOOR(S)	TOTAL
ALC-702A/T7A	NORMAL	A	7/F	1

B.D. REF :

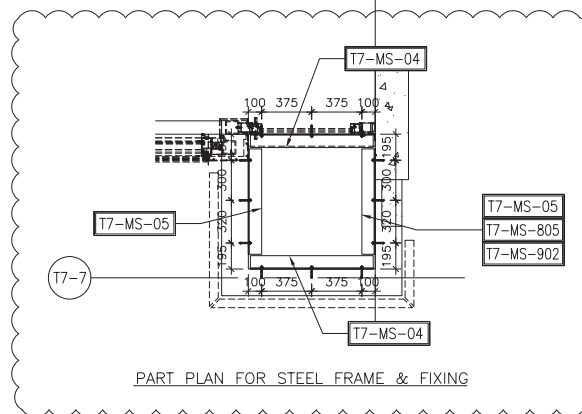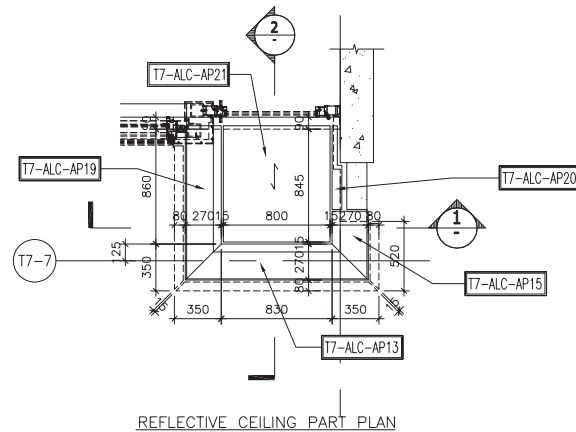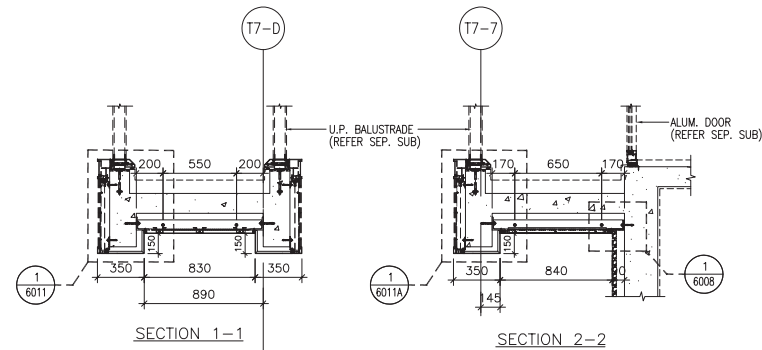

CLIENT :

SHIMAO GROUP HOLDINGS LIMITED

ARCHITECT : **WONG TUNG & PARTNERS LIMITED ARCHITECTS & PLANNERS**



MAIN CONTRACTOR :

協興建築有限公司 HIP HING CONSTRUCTION CO LTD

STRUCTURAL ENGINEER :

ICMA C M WONG & ASSOCIATES LTD
黃志明建築工程師有限公司

FACADE CONSULTANT:



NOTE :

1. ALL DIMENSIONS ARE IN mm.
2. ALL ELEVATIONS ARE VIEWED FROM OUTSIDE.
3. ALL DIMENSIONS TO BE VERIFIED ON SITE BEFORE FABRICATION.

LEGEND :

- (X1) DETAIL MARK NO.
- (X001) REFER SHEET NO.

1. F.F.L. -- FINISHED FLOOR LEVEL
2. S.F.L. -- STRUCTURAL FLOOR LEVEL
3. (R) -- REVERSED DETAIL
4. [Hatched Box] -- 3mm THK. ALUM CEILING

NO.	DATE	REVISED	BY
-----	------	---------	----

JOB NO. : J-853

PROJECT : PROPOSED RESIDENTIAL DEVELOPMENT AT N.K.I.L. 6542 YIN PING ROAD KOWLOON

TITLE : ALUM. CEILING FOR ALC-702A OF MASTER ENSUITE AT TOWER 7 FLAT A (7/F)

DATE : 10-AUG-21 SCALE : 1 : 40 (A3)




DRAWN BY : LHR CHECKED BY :

美特鋁質有限公司
MIDI ALUMINIUM FABRICATOR LTD.
Units 6-8, Sunray Industrial Centre, 1/F
610 Cho Kwo Ling Road, Kowloon
Tel:23489211-4 Fax:(852)2727666

DWG NO. : J853-SD-ALC-4704 REV. : -

CEILING MARK	TYPE	FLAT	FLOOR(S)	TOTAL
ALC-703/T7B	NORMAL	B	8/F~25/F	15

B.D. REF :

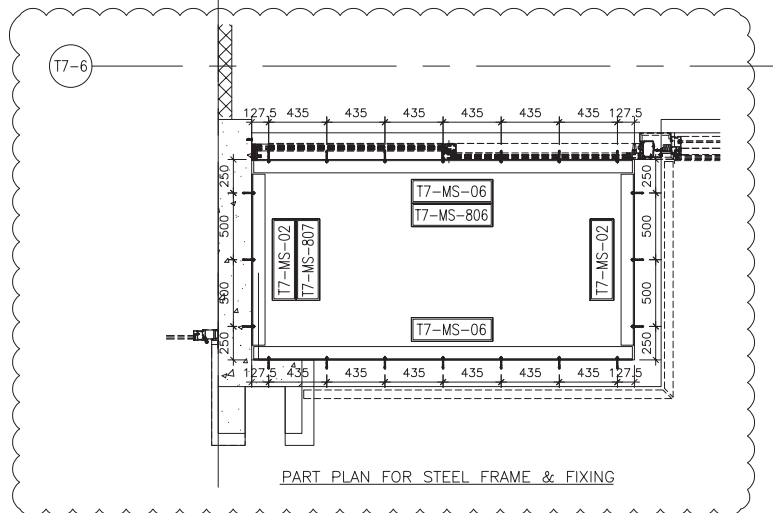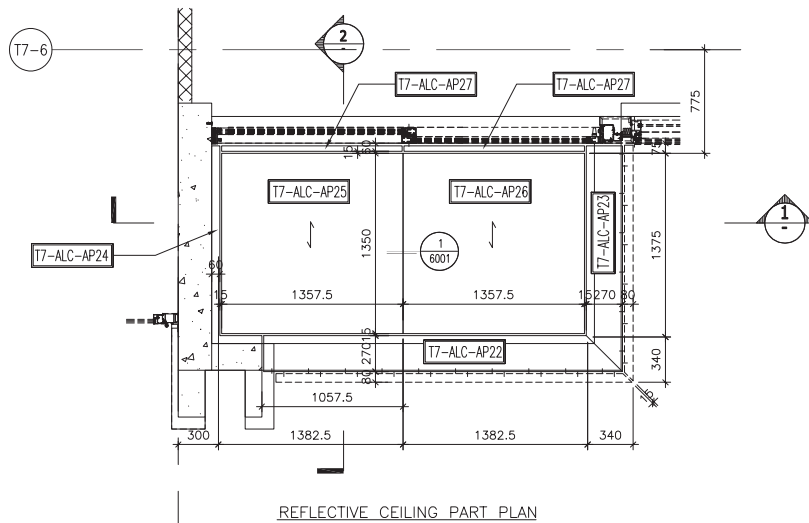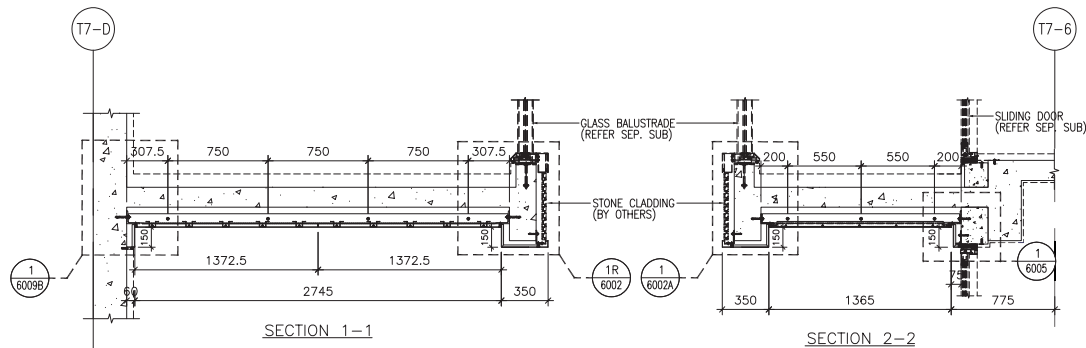

CLIENT : **SHIMAO GROUP HOLDINGS LIMITED**

ARCHITECT : **WONG TUNG & PARTNERS LIMITED ARCHITECTS & PLANNERS**

MAIN CONTRACTOR : **協興建築有限公司 HIP HING CONSTRUCTION CO LTD**

STRUCTURAL ENGINEER : **ICMA C M WONG & ASSOCIATES LTD 黃志明建築工程師有限公司**

FACADE CONSULTANT : **MEINHARDT**

- NOTE :
1. ALL DIMENSIONS ARE IN mm.
 2. ALL ELEVATIONS ARE VIEWED FROM OUTSIDE.
 3. ALL DIMENSIONS TO BE VERIFIED ON SITE BEFORE FABRICATION.
- LEGEND :
- (X1) DETAIL MARK NO.
 - (X001) REFER SHEET NO.
1. F.F.L. -- FINISHED FLOOR LEVEL
 2. S.F.L. -- STRUCTURAL FLOOR LEVEL
 3. (R) -- REVERSED DETAIL
 4. [Pattern] -- 3mm THK. ALUM CEILING

NO.	DATE	REVISED	BY

JOB NO. : J-853

PROJECT : PROPOSED RESIDENTIAL DEVELOPMENT AT N.K.I.L. 6542 YIN PING ROAD KOWLOON

TITLE : ALUM. CEILING FOR ALC-703 OF LIV./DIN. AT TOWER 7 FLAT B (8/F~26/F) (EXCEPT 13/F, 14/F, 24/F)

DATE : 10-AUG-21 SCALE : 1 : 40 (A3)




DRAWN BY : LHR CHECKED BY :

美特鋁質有限公司
MIDI ALUMINIUM FABRICATOR LTD.
 Units 6-8, Sunray Industrial Centre, 1/F
 610 Cha Kwo Ling Road, Kowloon
 Tel:23489211-4 Fax:(852)27727666

DWG NO. : J853-SD-ALC-4705 REV. : -

CEILING MARK	TYPE	FLAT	FLOOR(S)	TOTAL
ALC-703A/T7B	NORMAL	B	7/F	1

B.D. REF :

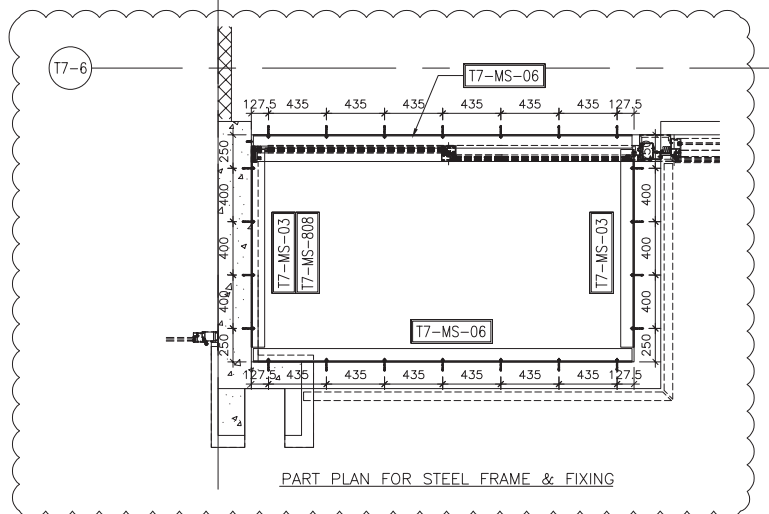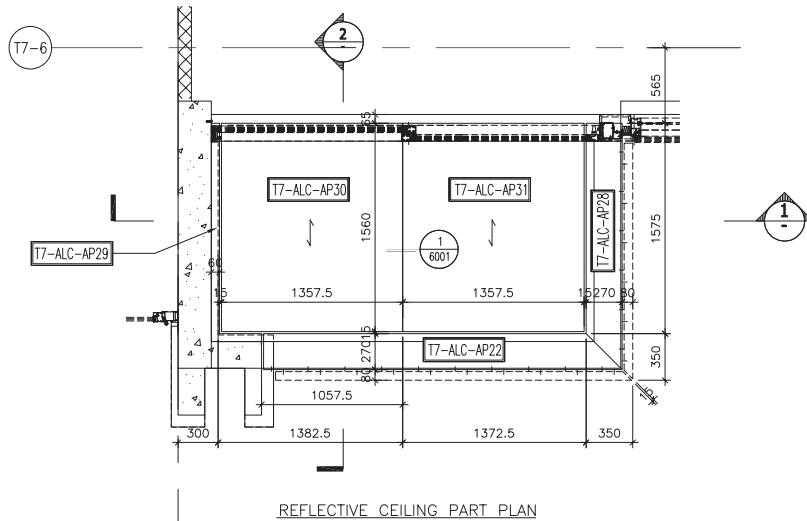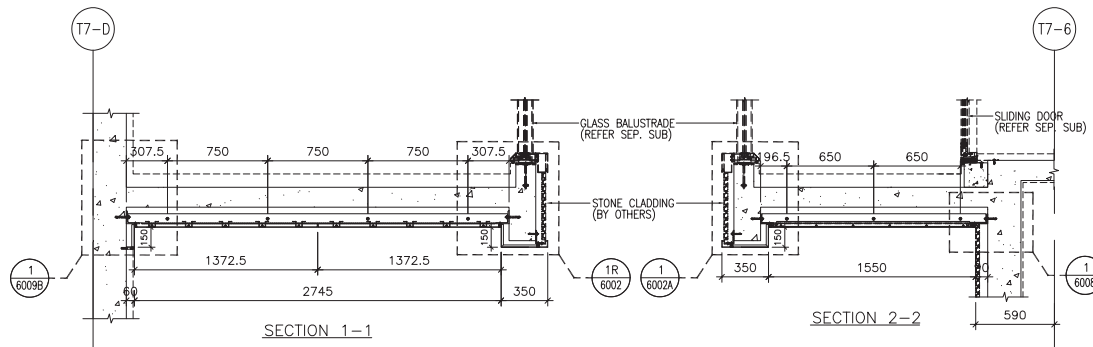

CLIENT :

SHIMAO GROUP HOLDINGS LIMITED

ARCHITECT : **WONG TUNG & PARTNERS LIMITED ARCHITECTS & PLANNERS**



MAIN CONTRACTOR :

協興建築有限公司 HIP HING CONSTRUCTION CO LTD

STRUCTURAL ENGINEER :

ICMA C M WONG & ASSOCIATES LTD
黃志明建築工程師有限公司

FAÇADE CONSULTANT:



NOTE :

1. ALL DIMENSIONS ARE IN mm.
2. ALL ELEVATIONS ARE VIEWED FROM OUTSIDE.
3. ALL DIMENSIONS TO BE VERIFIED ON SITE BEFORE FABRICATION.

LEGEND :

- (X1) --- DETAIL MARK NO.
- (X001) --- REFER SHEET NO.
- 1. F.F.L. --- FINISHED FLOOR LEVEL
- 2. S.F.L. --- STRUCTURAL FLOOR LEVEL
- 3. (R) --- REVERSED DETAIL
- 4. (Hatched) --- 3mm THK. ALUM CEILING

NO.	DATE	REVISED	BY

JOB NO. : J-853

PROJECT : PROPOSED RESIDENTIAL DEVELOPMENT AT N.K.I.L. 6542 YIN PING ROAD KOWLOON

TITLE : ALUM. CEILING FOR ALC-703A OF LIV./DIN. AT TOWER 7 FLAT B (7/F)

DATE : 10-AUG-21 SCALE : 1 : 40 (A3)




DRAWN BY : LHR CHECKED BY :

美特鋁質有限公司
MIDI ALUMINIUM FABRICATOR LTD.
Units 6-8, Sunny Industrial Centre, 1/F
610 Cha Kwo Ling Road, Kowloon
Tel: 23489211-4 Fax: (852) 27727666

DWG NO. : J853-SD-ALC-4706 REV. : -

CEILING MARK	TYPE	FLAT	FLOOR(S)	TOTAL
ALC-704/T7B	NORMAL	B	8/F~26/F	16

B.D. REF :

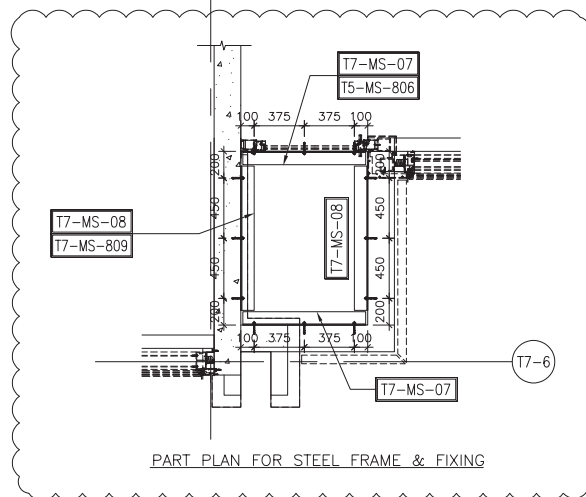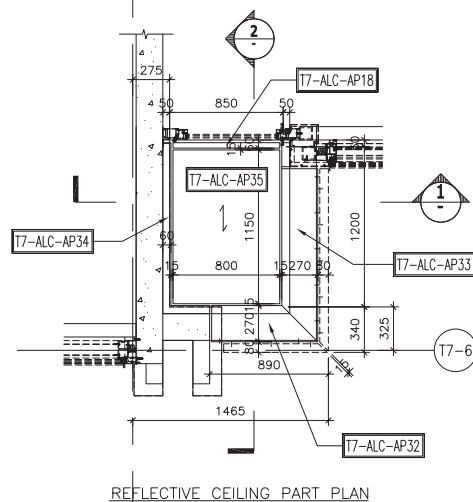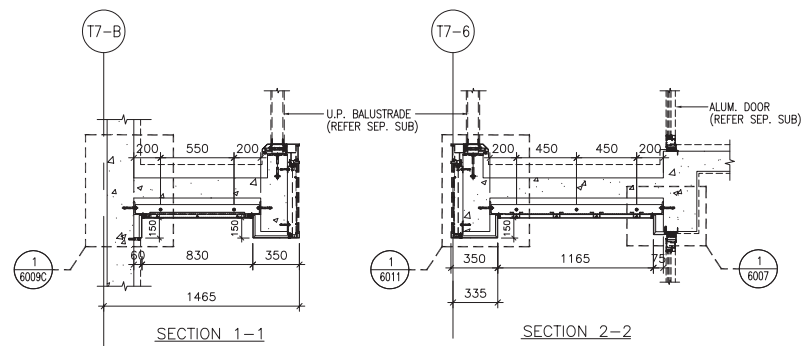

CLIENT :

SHIMAO GROUP HOLDINGS LIMITED

ARCHITECT : **WONG TUNG & PARTNERS LIMITED ARCHITECTS & PLANNERS**



MAIN CONTRACTOR :

協興建築有限公司 HIP HING CONSTRUCTION CO LTD

STRUCTURAL ENGINEER :

ICMA C M WONG & ASSOCIATES LTD
黃志明建築工程師有限公司

FACADE CONSULTANT:



NOTE :

1. ALL DIMENSIONS ARE IN mm.
2. ALL ELEVATIONS ARE VIEWED FROM OUTSIDE.
3. ALL DIMENSIONS TO BE VERIFIED ON SITE BEFORE FABRICATION.

LEGEND :

- (X1) --- DETAIL MARK NO.
- (X001) --- REFER SHEET NO.
- 1. F.F.L. --- FINISHED FLOOR LEVEL
- 2. S.F.L. --- STRUCTURAL FLOOR LEVEL
- 3. (B) --- REVERSED DETAIL
- 4. [Hatched Box] --- 3mm THK. ALUM CEILING

NO.	DATE	REVISED	BY

JOB NO. : J-853

PROJECT : PROPOSED RESIDENTIAL DEVELOPMENT AT N.K.I.L. 6542 YIN PING ROAD KOWLOON

TITLE : ALUM. CEILING FOR ALC-704 OF MASTER ENSUITE AT TOWER 7 FLAT B (8/F~26/F) (EXCEPT 13/F, 14/F, 24/F)




DATE : 10-AUG-21 SCALE : 1 : 40 (A3)

DRAWN BY : LHR CHECKED BY :

美特鋁質有限公司
MIDI ALUMINIUM FABRICATOR LTD.
Units 6-8, Sunray Industrial Centre, 1/F
610 Cha Kwo Ling Road, Kowloon
Tel:23489211-4 Fax:(852)2727666

DWG NO. : J853-SD-ALC-4707 REV. : -

CEILING MARK	TYPE	FLAT	FLOOR(S)	TOTAL
ALC-704A/T7B	NORMAL	B	7/F	1

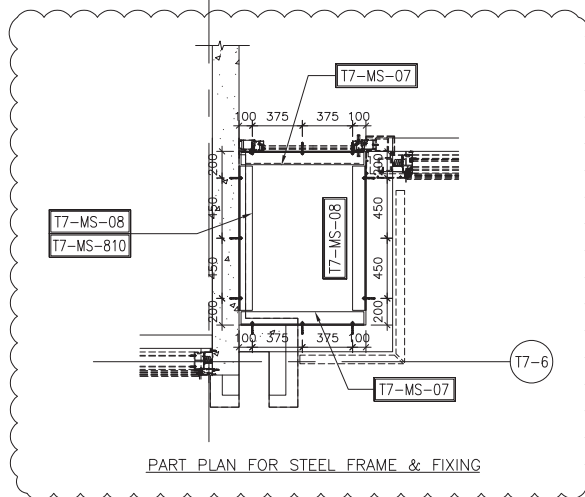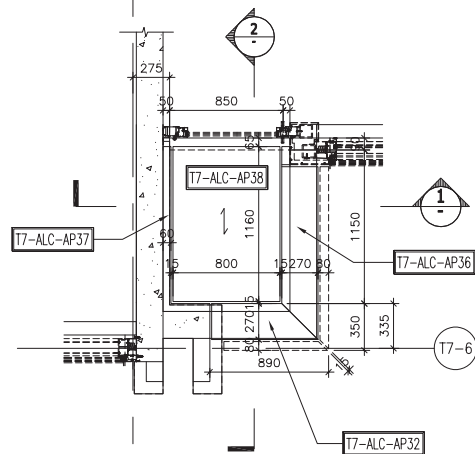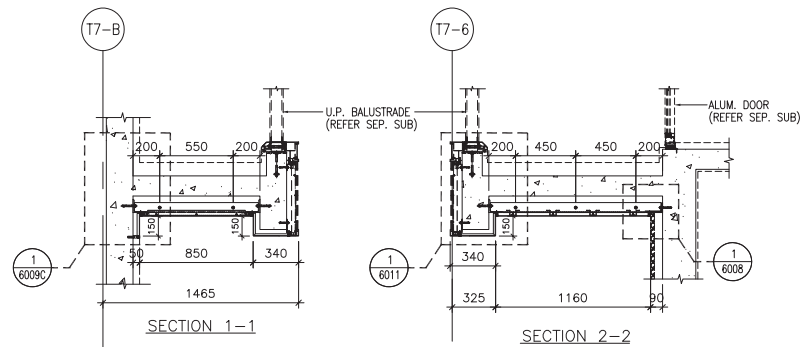

B.D. REF :

CLIENT :

SHIMAO GROUP HOLDINGS LIMITED

ARCHITECT : **WONG TUNG & PARTNERS LIMITED ARCHITECTS & PLANNERS**



MAIN CONTRACTOR :

協興建築有限公司 HIP HING CONSTRUCTION CO LTD

STRUCTURAL ENGINEER :

ICMA C M WONG & ASSOCIATES LTD
黃志明建築工程師有限公司

FACADE CONSULTANT:



NOTE :

1. ALL DIMENSIONS ARE IN mm.
2. ALL ELEVATIONS ARE VIEWED FROM OUTSIDE.
3. ALL DIMENSIONS TO BE VERIFIED ON SITE BEFORE FABRICATION.

LEGEND :

- (X1) --- DETAIL MARK NO.
- (X001) --- REFER SHEET NO.
- 1. F.F.L. --- FINISHED FLOOR LEVEL
- 2. S.F.L. --- STRUCTURAL FLOOR LEVEL
- 3. (B) --- REVERSED DETAIL
- 4. [Pattern] --- 3mm THK. ALUM CEILING

NO.	DATE	REVISED	BY

JOB NO. : J-853

PROJECT : PROPOSED RESIDENTIAL DEVELOPMENT AT N.K.I.L. 6542 YIN PING ROAD KOWLOON

TITLE : ALUM. CEILING FOR ALC-704A OF MASTER ENSUITE AT TOWER 7 FLAT B (7/F)

DATE : 10-AUG-21 SCALE : 1 : 40 (A3)

DRAWN BY : LHR CHECKED BY :

美特鋁質有限公司
MIDI ALUMINIUM FABRICATOR LTD.

Units 6-8, Sunray Industrial Centre, 1/F
610 Cha Kwo Ling Road, Kowloon
Tel:23489211-4 Fax:(852)2727666

DWG NO. : J853-SD-ALC-4708 REV. : -