

工程指示 / 要求簡箋 ENGINEER INSTRUCTIONS(E.I.)

工程指示編號:	EI- 4810	修改版本:	B
	HK-		
工程編號:	J 853	工程名稱:	大窩坪 (延坪道)
收件人:	Maggie Lor	發件人:	Edwin Ho
工程項目:	地盤用冷氣格柵鐵件生產及出貨 (更新BM表內65x50x6mm之角鐵 尺寸變為50x50x6mm)	日期:	05/07/2022

<input type="checkbox"/> 原合約工程包	<input type="checkbox"/> 原合約工程加 / 減賬 QT-	<input type="checkbox"/> 新工程報價 QT-
---------------------------------	--	------------------------------------

信件批核號碼/圖紙參考編號:	批核模具圖紙編號:
客戶指示附件:	管理內部批簽署:

<input type="checkbox"/> 初步鋁料 B.M.	<input type="checkbox"/> 加工拆圖, 然後生產	<input type="checkbox"/> 尺寸表
<input type="checkbox"/> 正式鋁料 B.M.	<input type="checkbox"/> 技術上資料/指示	<input type="checkbox"/> 報價
<input type="checkbox"/> 配件 B.M.	<input type="checkbox"/> 樣辦或貨品說明書	<input type="checkbox"/> 分判合約
<input type="checkbox"/> 其他:		

內容: 煩請根據附件BM表修改地盤用冷氣格柵65x50x6mm之角鐵尺寸變為50x50x6mm, 特此通知。



完成上列要求日期: 15/07/2022

國內

<input type="checkbox"/> 生產技術總監	<input type="checkbox"/> 連附件	<input type="checkbox"/> 技術部	<input type="checkbox"/> 連附件	<input type="checkbox"/> 生產部	<input type="checkbox"/> 連附件
<input type="checkbox"/> 採購部	<input type="checkbox"/> 連附件	<input checked="" type="checkbox"/> 生產統籌部	<input checked="" type="checkbox"/> 連附件	<input type="checkbox"/> 報關組	<input type="checkbox"/> 連附件
<input type="checkbox"/> 質檢部	<input type="checkbox"/> 連附件	<input type="checkbox"/> 會計部	<input type="checkbox"/> 連附件	<input type="checkbox"/> 機械設計部	<input type="checkbox"/> 連附件
<input checked="" type="checkbox"/> 香港辦	<input checked="" type="checkbox"/> 連附件	<input type="checkbox"/> 其他:			


香港

<input type="checkbox"/> 行政部	<input type="checkbox"/> 連附件	<input type="checkbox"/> 會計部	<input type="checkbox"/> 連附件	<input type="checkbox"/> 統籌部	<input type="checkbox"/> 連附件	<input type="checkbox"/> 工程部	<input type="checkbox"/> 連附件
<input type="checkbox"/> 採購部	<input type="checkbox"/> 連附件	<input type="checkbox"/> QS部	<input type="checkbox"/> 連附件	<input checked="" type="checkbox"/> 地盤管理	<input checked="" type="checkbox"/> 連附件	<input type="checkbox"/> 維修部	<input type="checkbox"/> 連附件

*發件人簽署: Edwin Ho	*組別成員批核簽署:  5/7/2022
傳遞編號:	項目經理簽署: 

 美特鋁質 有限公司 MIDI Aluminium Fabricator Ltd.	工程號: J853	計算: 李傳鵬	日期: 21/04/2022	送呈: 胡哥
	地盤名稱: 香港延坪道	核對: 練松文	日期: 23/04/2022	副本: 大明
	項目類別: 冷氣格柵	批准: 林仁安	日期: 09/06/2022	
	修改版次: A(06.09)	A/C Code: 2022/3/2	鐵件總重量KG: 10806.93	

序號	修改內容	鐵件圖號	鐵件名稱	顏色	實用	後備	總數	單位	單件 (kg)	總重量 (kg)	T1 6/F 樓層用數量	MO1	MO2
1		J853-T1	50*100*8鐵角	熱鍍鋅	518		518	件	1.060	549.080	6支	256	256
2		J853-T3	90*90*5鐵通	熱鍍鋅	252		252	件	17.141	4319.532	3支	125	124
3		J853-T8	90*90*5鐵通	熱鍍鋅	61		61	件	20.020	1221.220	1支	30	30
4		J853-T9	90*90*5鐵通	熱鍍鋅	35		35	件	20.020	700.700		18	17
5		J853-T10-1	50*50*5鐵角	熱鍍鋅	26		26	件	2.000	52.000		13	13
6		J853-T10-2	50*50*5鐵角	熱鍍鋅	34		34	件	4.100	139.400		17	17
7		J853-T10-3	50*50*5鐵角	熱鍍鋅	1		1	件	4.400	4.400		1	0
8		J853-T10-4	50*50*5鐵角	熱鍍鋅	2		2	件	3.300	6.600		1	1
9		J853-T10-5	50*50*5鐵角	熱鍍鋅	34		34	件	1.900	64.600	1	17	16
10		J853-T10-6	50*50*5鐵角	熱鍍鋅	36		36	件	5.100	183.600	2	17	17
11		J853-T10-7	50*50*5鐵角	熱鍍鋅	32		32	件	4.900	156.800		16	16
12		J853-T10-9	50*50*6鐵角(切)	熱鍍鋅	18		18	件	2.200	39.600		9	9
13		J853-T10-10	50*50*6鐵角(切)	熱鍍鋅	36		36	件	3.100	111.600		18	18
14		J853-T10-11	50*50*6鐵角(切)	熱鍍鋅	36		36	件	3.700	133.200		18	18
15		J853-T10-12	50*50*6鐵角(切)	熱鍍鋅	18		18	件	4.200	75.600		9	9
16	修改	J853-T15-1	50*50*6鐵角(切)	熱鍍鋅	10		10	件	3.300	33.000		5	5
17	修改	J853-T15-2	50*50*6鐵角(切)	熱鍍鋅	18		18	件	3.000	54.000	1	9	8
18	修改	J853-T15-3	50*50*6鐵角(切)	熱鍍鋅	16		16	件	3.300	52.800		8	8
19	修改	J853-T15-4	50*50*6鐵角(切)	熱鍍鋅	18		18	件	3.570	64.260		9	9

 美特鋁質 有限公司 MIDI Aluminium Fabricator Ltd.	工程號:	J853	計算:	李傳鵬	日期:	21/04/2022	送呈:	胡哥
	地盤名稱:	香港延坪道	核對:	練松文	日期:	23/04/2022	副本:	大明
	項目類別:	冷氣格柵	批准:	林仁安	日期:	09/06/2022		
	修改版次:	A(06.09)	A/C Code : 2022/3/2		鐵件總重量KG :		10806.93	

BM編號:	修改內容	鐵件圖號	鐵件名稱	顏色	實用	後備	總數	單位	單件 (kg)	總重量 (kg)	T1 6/F 樣板樓層用數量	MO1	MO2
	20	修改	J853-T15R-1	50*50*6鐵角(切)	熱鍍鋅	1	1	件	10.276	10.276		1	0
	21	修改	J853-T15R-2	50*50*6鐵角(切)	熱鍍鋅	18	18	件	15.178	273.204	1	9	8
	22	修改	J853-T15R-3	50*50*6鐵角(切)	熱鍍鋅	16	16	件	3.050	48.800		8	8
	23	修改	J853-T15R-5	50*50*6鐵角(切)	熱鍍鋅	9	9	件	12.790	115.110		5	4
	24	修改	J853-T15R1-1	50*50*6鐵角(切)	熱鍍鋅	1	1	件	18.620	18.620		1	0
	25	修改	J853-T15R1-2	50*50*6鐵角(切)	熱鍍鋅	16	16	件	11.910	190.560		8	8
	26	修改	J853-T15R1-3	50*50*6鐵角(切)	熱鍍鋅	16	16	件	14.360	229.760		8	8
	27	修改	J853-T15R2	50*50*6鐵角(切)	熱鍍鋅	18	18	件	11.090	199.620		9	9
	28	修改	J853-T15R3	50*50*6鐵角(切)	熱鍍鋅	18	18	件	13.070	235.260		9	9
	29	修改	J853-T14-1	50*50*6鐵角(切)	熱鍍鋅	10	10	件	3.300	33.000		5	5
	30	修改	J853-T14-2	50*50*6鐵角(切)	熱鍍鋅	18	18	件	3.050	54.900	1	9	8
	31	修改	J853-T14-3	50*50*6鐵角(切)	熱鍍鋅	16	16	件	3.160	50.560		8	8
	32	修改	J853-T14-4	50*50*6鐵角(切)	熱鍍鋅	18	18	件	3.560	64.080		9	9
	33	修改	J853-T14R-1	50*50*6鐵角(切)	熱鍍鋅	1	1	件	10.276	10.276		1	0
	34	修改	J853-T14R-2	50*50*6鐵角(切)	熱鍍鋅	18	18	件	15.180	273.240	1	9	8
	35	修改	J853-T14R-3	50*50*6鐵角(切)	熱鍍鋅	16	16	件	3.052	48.832		8	8
	36	修改	J853-T14R-5	50*50*6鐵角(切)	熱鍍鋅	9	9	件	12.780	115.020		5	4
	37	修改	J853-T14R1-1	50*50*6鐵角(切)	熱鍍鋅	1	1	件	18.620	18.620		1	0
	38	修改	J853-T14R1-2	50*50*6鐵角(切)	熱鍍鋅	16	16	件	11.910	190.560		8	8




美特鋁質有限公司

MDI Aluminium Fabricator Ltd.




地盘鐵件BM表

BM編號:		工程號: J853	計算:	李傳鵬	日期:	21/04/2022	送呈:	胡哥					
		地盘名稱: 香港延坪道	核對:	練松文	日期:	23/04/2022	副本:	大明					
		項目類別: 冷气格柵	批准:	林仁安	日期:	09/06/2022							
修改版次: A(06.09)		A/C Code: 2022/3/2		鐵件總重量KG:		10806.93							
序號	修改內容	鐵件圖號	鐵件名稱	顏色	實用	後備	總數	單位	單件 (kg)	總重量 (kg)	T1 6/F 樣板樓層用數量	MO1	MO2
39	修改	J853-T14R1-3	50*50*6鐵角(切)	熱鍍鋅	16		16	件	14.360	229.760		8	8
40	修改	J853-T14R2	50*50*6鐵角(切)	熱鍍鋅	18		18	件	11.090	199.620		9	9
41	修改	J853-T14R3	50*50*6鐵角(切)	熱鍍鋅	18		18	件	13.070	235.260		9	9
					合計:		1489	件	合計:	10806.930			

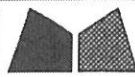

美特鋁質有限公司
MIDI Aluminium Fabricator Ltd.




類別		物料號		
制圖	AN	2022/05/16	圖號	J853-T15
修改			數量	-
日期			單件重量 (KG)	-

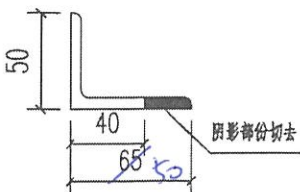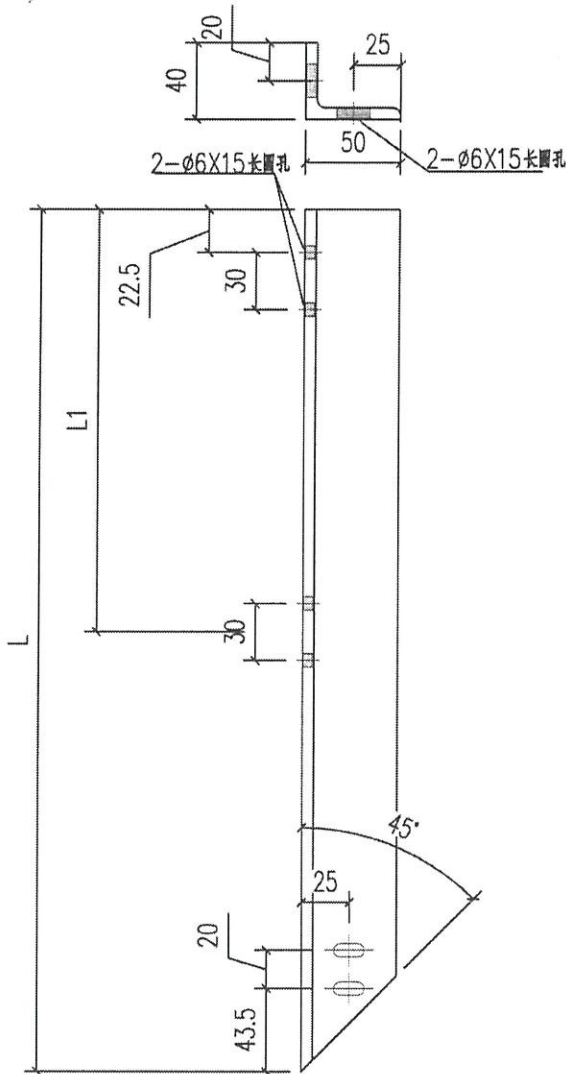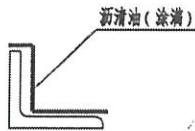

編號	L	L1	數量	單件重量	總重量	位置
T15-1	641.5	0	10	4.3	43.0	4006/4007
T15-2	591.5	0	18	4.0	71.8	4001/4003
T15-3	642	0	16	4.3	68.9	4002
T15-4	691.5	0	18	4.6	83.5	4004
			26		225.4	
			62		266.4	

工程號	J853	地盤	香港延坪道 VMU	附 件	
名稱	鋼角	採用			
材料	ø5x50x6mm鋼角	地盤	✓		
顏色	熱浸鍍鋅	工廠			

類別		物料號		
制圖	AN	2022/05/16	圖號	J853-T15R
修改			數量	-
日期			單件重量 (KG)	-
			復核	-
			批准	-

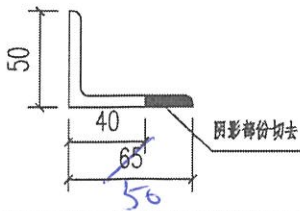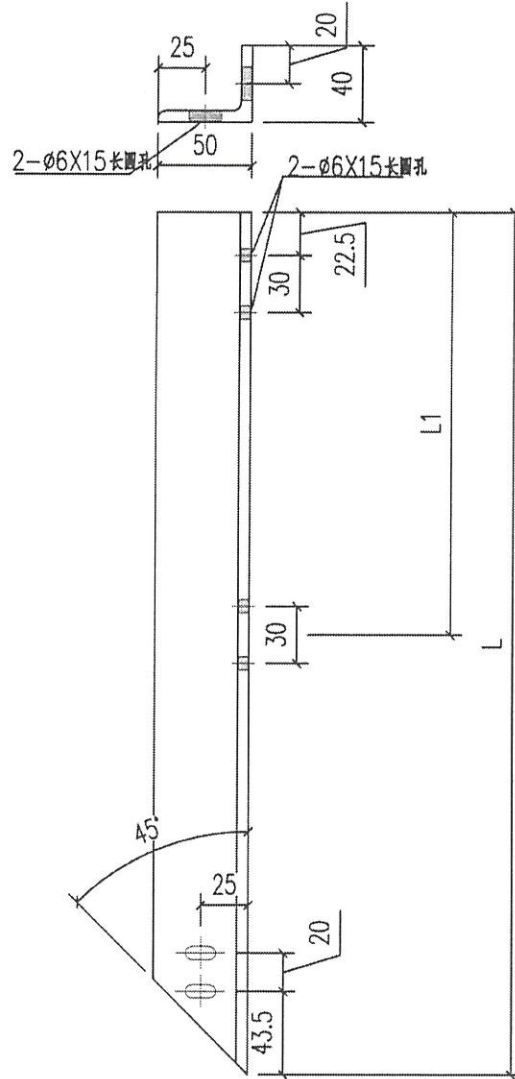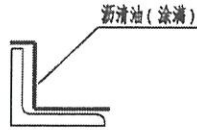

編號	L	L1	數量	單件重量	總重量	位置
T15R-1	1991.5	1037.5	1	13.4	13.4	4006
T15R-2	2941.5	1512.5	18	19.7	355.2	4001
T15R-3	591.5	0	16	4.0	63.5	4002
T15R-4	651.5	0	14	4.6	64.4	4003
T15R-5	2478.5	1281	9	16.6	149.6	4007
			58		616.6	
			44		581.7	





工程號	J853	地盤	香港延坪道 VMC	附 件	
名稱	鋼角	採用			
材料	65x50x6mm鋼角	地盤	✓		
顏色	熱浸鍍鋅	工廠			



美特鋁質有限公司
MIDI Aluminium Fabricator Ltd.


類別		物料號		
制圖	AN	2022/05/16	圖號	J853-T15R1
修改			數量	-
日期			單件重量 (KG)	-
			復核	-
			批准	-

新清油 (漆清)

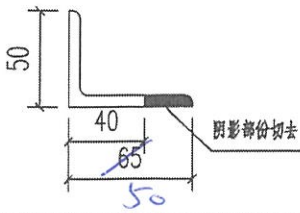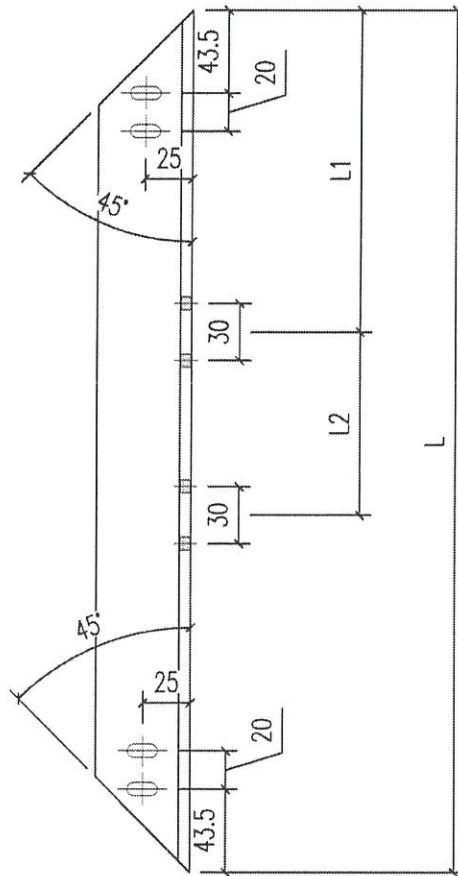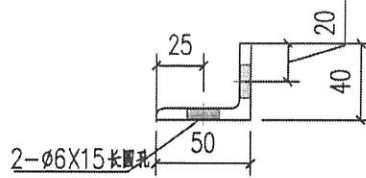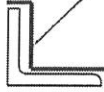

編號	L	L1	L2	數量	單件重量	總重量	位置
T15R1-1	3608	1154	1300	1	24.2	24.2	4006
T15R1-2	2308	1154	0	16	15.5	247.7	4002
T15R1-3	2783	1391.5	0	16	18.7	298.7	4002
T15R1-4	2688	1316.5	0	14	17.7	247.3	4003
				33		570.6	





工程號	J853	地盤	香港延坪道 VMC	附 件	
名稱	鋼角	採用			
材料	∅50x50x6mm鋼角	地盤	✓		
顏色	熱浸鍍鋅	工廠			

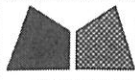

美特鋁質有限公司
MIDI Aluminium Fabricator Ltd.

類別		物料號		
制圖	AN	2022/05/16	圖號	J853-T15R2
修改			數量	18
日期			單件重量(KG)	-

新清油(漆滿)

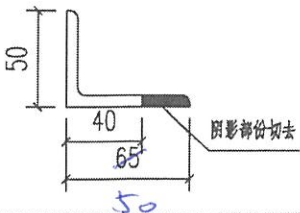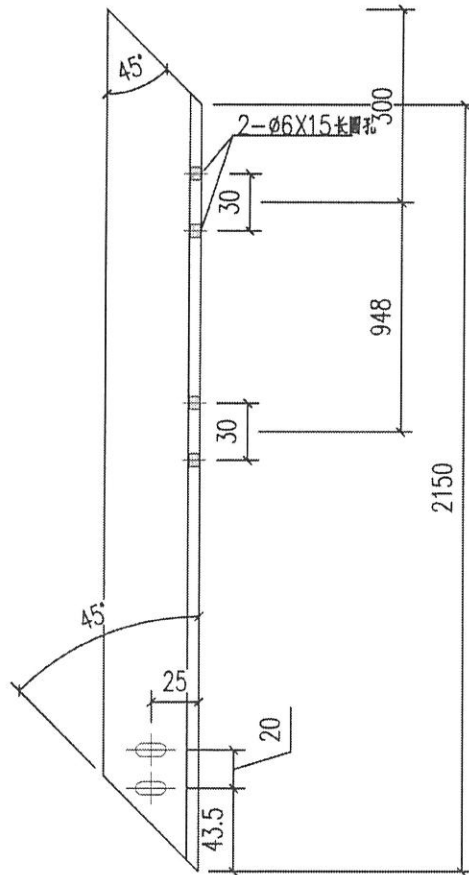
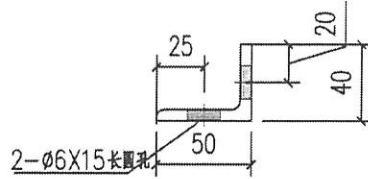
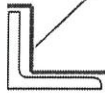


工程號	J853	地盤	香港延坪道 VMU	附 件	
名稱	鋼角	採	用		-
材料	50x50x6mm鋼角	地盤	✓		
顏色	熱浸鍍鋅	工廠			




美特鋁質有限公司
MIDI Aluminium Fabricator Ltd.

類別		物料號		
制圖	AN	2022/05/16	圖號	J853-T15R3
修改			數量	18
日期			單件重量 (KG)	-
復核	—	—		
批准	—	—		

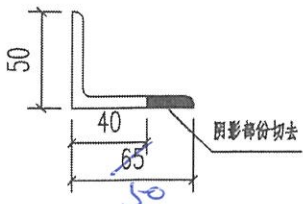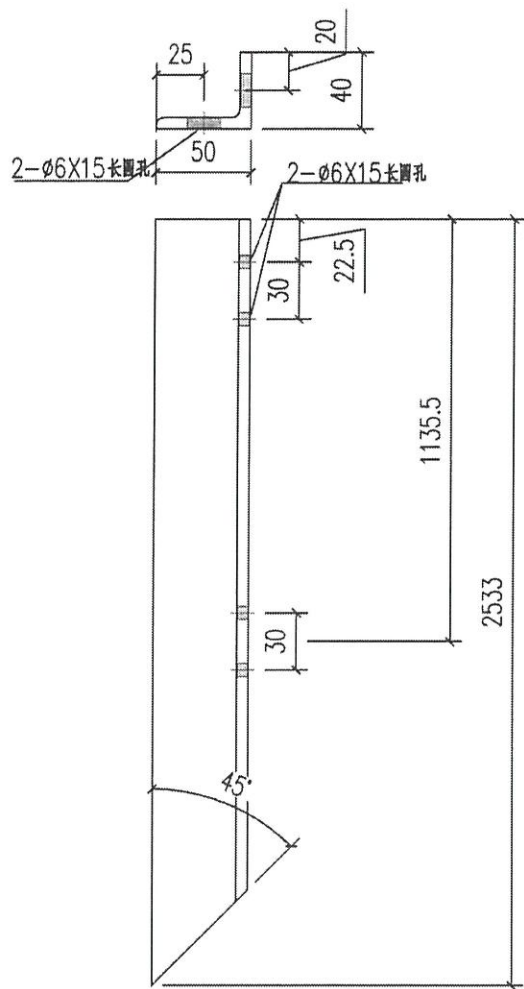
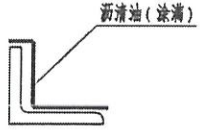


工程號	J853	地盤	香港延坪道 VMC	附件	
名稱	鋼角	採	用		—
材料	ø50x50x6mm鋼角	地盤	✓		
顏色	熱浸鍍鋅	工廠			

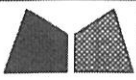

美特鋁質有限公司
MIDI Aluminium Fabricator Ltd.




類別		物料號		
制圖	AN	2022/05/16	圖號	J853-T14
修改			數量	-
日期			單件重量 (KG)	-
復核	-	-		
批准	-	-		

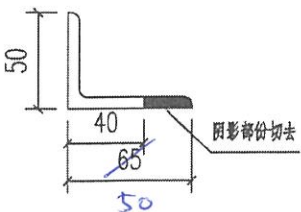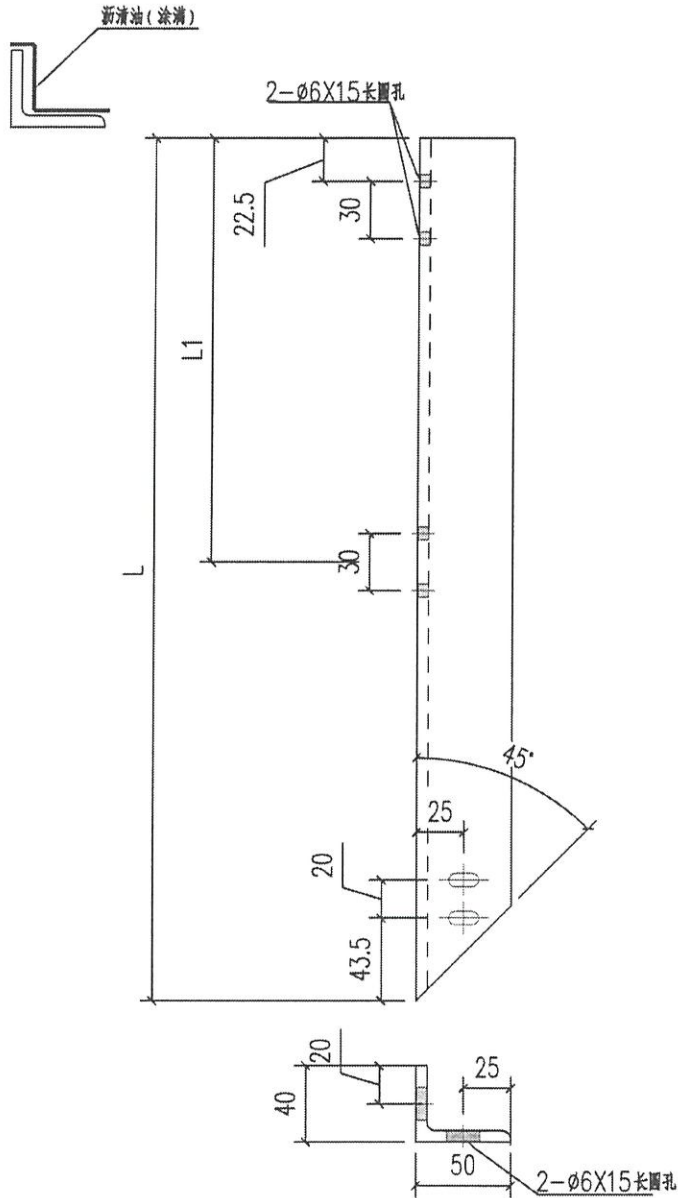


编号	L	L1	数量	单件重量	总重量	位置
T14-1	641.5	0	10	4.3	43.0	4006/4007
T14-2	591.5	0	18	4.0	127.0	4001/4003
T14-3	642	0	16	4.3	68.9	4002
T14-4	691.5	0	18	4.6	83.5	4004
			50		322.4	
			62			

工程號	J853	地盤	香港延坪道 VMC	附 件	
名稱	鋼角	採用			
材料	Ø5x50x6mm鋼角	地盤	✓		
顏色	熱浸鍍鋅	工廠			


類別		物料號		
制圖	AN	2022/05/16	圖號	J853-T14R
修改			數量	-
日期			單件重量 (KG)	-
復核	-	-		
批准	-	-		

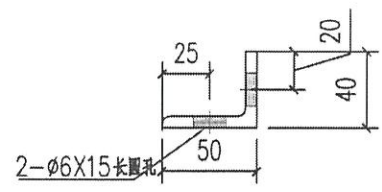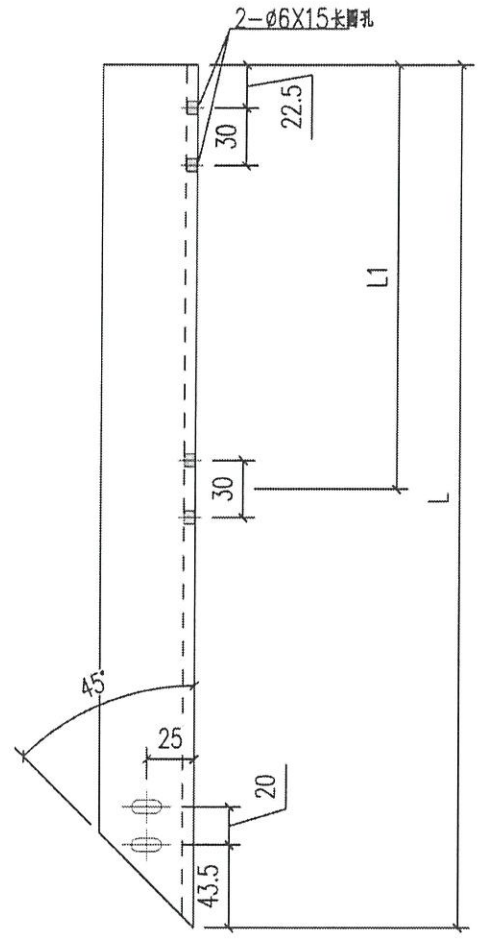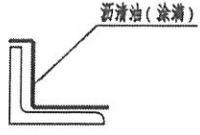

编号	L	L1	数量	单件重量	总重量	位置
T14R-1	1991.5	1037.5	1	13.4	13.4	4006
T14R-2	2941.5	1512.5	18	19.7	355.2	4001
T14R-3	591.5	0	16	4.0	63.5	4002
T14R-4	691.5	0	14	4.6	64.9	4003
T14R-5	2478.5	1281	9	16.6	149.6	4007
			58		646.6	
			44		581.7	

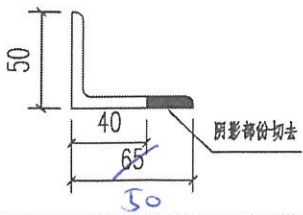





工程號	J853	地盤	香港延坪道 VMU	附 件	
名稱	鋼角	採用			
材料	65x50x6mm鋼角	地盤	✓		
顏色	熱浸鍍鋅	工廠			

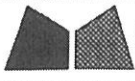

美特鋁質有限公司
MIDI Aluminium Fabricator Ltd.


類別		物料號	
制圖	AN	2022/05/16	圖號
修改			數量
日期			單件重量 (KG)
復核	—	—	—
批准	—	—	—

新清油 (漆清)

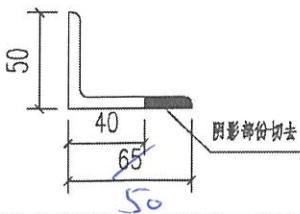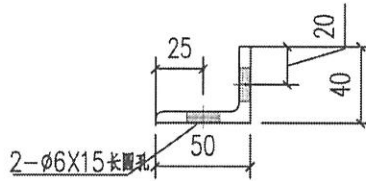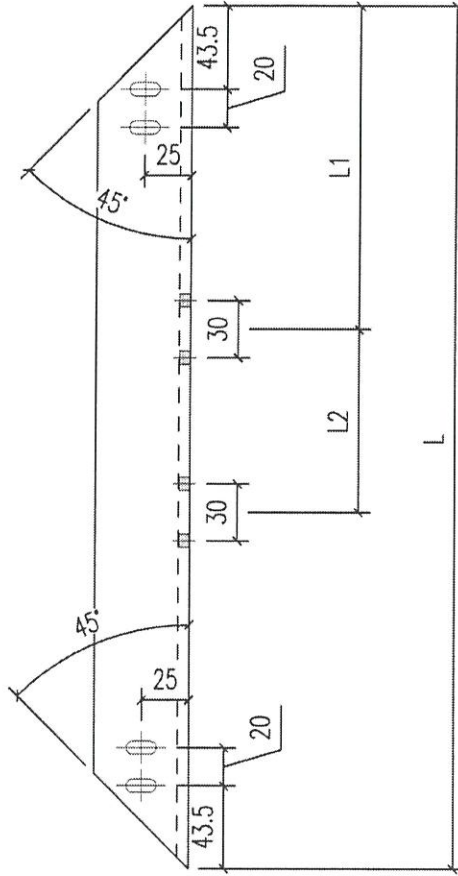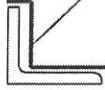





编号	L	L1	L2	数量	单件重量	总重量	位置
T14R1-1	3608	1154	1300	1	24.2	24.2	4006
T14R1-2	2308	1154	0	16	15.5	247.7	4002
T14R1-3	2783	1391.5	0	16	18.7	298.7	4002
T14R1-4	2633	1316.5	0	14	17.7	247.3	4003
				14		247.3	
				33		570.6	

工程號	J853	地盤	香港延坪道 VMC	附 件	
名稱	鋼角	採用			
材料	65x50x6mm鋼角	地盤	✓		
顏色	熱浸鍍鋅	工廠			

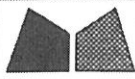


美特鋁質有限公司
MIDI Aluminium Fabricator Ltd.

類別		物料號		
制圖	AN	2022/05/16	圖號	J853-T14R2
修改			數量	18
日期			單件重量 (KG)	-
復核	—	—		
批准	—	—		

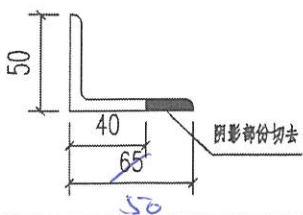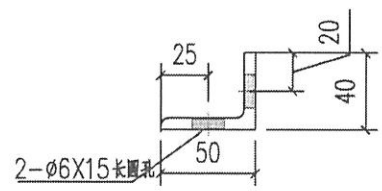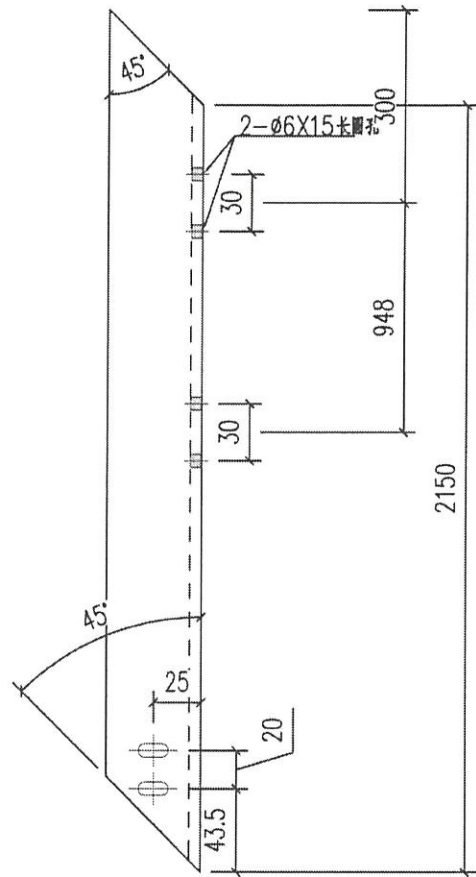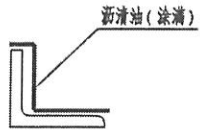





工程號	J853	地盤	香港延坪道 VMC	附 件	
名稱	鋼角	採	用		—
材料	Ø5x50x6mm鋼角	地盤	✓		
顏色	熱浸鍍鋅	工廠			

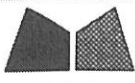

美特鋁質有限公司
MIDI Aluminium Fabricator Ltd.

類別		物料號	
制圖	AN	2022/05/16	圖號
修改			數量
日期			單件重量 (KG)

新清油 (漆清)

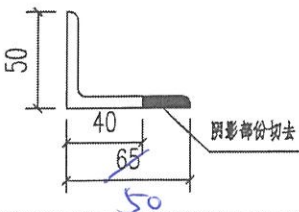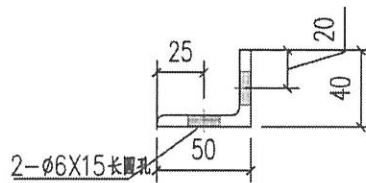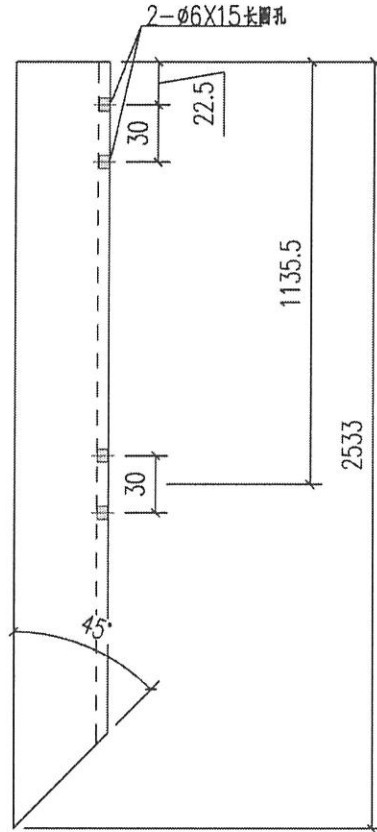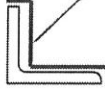

工程號	J853	地盤	香港延坪道 VMU	附 件	
名稱	鋼角	採用			
材料	Ø6x50x6mm鋼角	地盤	✓		
顏色	熱浸鍍鋅	工廠			