



工程指示 / 要求簡箋 ENGINEER INSTRUCTIONS(E.I.)

工程指示編號:	EI- 4851A	修改版本:	A
	HK-1200		
工程編號:	J 853	工程名稱:	大窩坪 (延坪道)
收件人:	生統	發件人:	Lai Sik Hung
工程項目:	T1 幕牆單元件生產 (大貨)	日期:	20/07/2022

<input type="checkbox"/> 原合約工程包	<input type="checkbox"/> 原合約工程加 / 減賬 QT-	<input type="checkbox"/> 新工程報價 QT-
---------------------------------	--	------------------------------------

信件批核號碼/圖紙參考編號:	批核模具圖紙編號:
客戶指示附件:	管理內部批簽署:

<input type="checkbox"/> 初步鋁料 B.M.	<input type="checkbox"/> 加工拆圖, 然後生產	<input type="checkbox"/> 尺寸表
<input type="checkbox"/> 正式鋁料 B.M.	<input type="checkbox"/> 技術上資料/指示	<input type="checkbox"/> 報價
<input type="checkbox"/> 配件 B.M.	<input type="checkbox"/> 樣辦或貨品說明書	<input type="checkbox"/> 分判合約
<input type="checkbox"/> 其他:		

內容: 修訂A: 修改Z字碼設計,玻璃護欄及窗玉拉手離橫料呎吋
完成上列要求日期: <u>ASAP</u>

國內

<input type="checkbox"/> 生產技術總監	<input type="checkbox"/> 連附件	<input checked="" type="checkbox"/> 技術部	<input checked="" type="checkbox"/> 連附件	<input type="checkbox"/> 生產部	<input type="checkbox"/> 連附件
<input type="checkbox"/> 採購部	<input type="checkbox"/> 連附件	<input checked="" type="checkbox"/> 生產統籌部	<input checked="" type="checkbox"/> 連附件	<input type="checkbox"/> 報關組	<input type="checkbox"/> 連附件
<input type="checkbox"/> 質檢部	<input type="checkbox"/> 連附件	<input type="checkbox"/> 會計部	<input type="checkbox"/> 連附件	<input type="checkbox"/> 機械設計部	<input type="checkbox"/> 連附件
<input checked="" type="checkbox"/> 香港辦	<input checked="" type="checkbox"/> 連附件	<input type="checkbox"/> 其他:			

<input type="checkbox"/> 行政部	<input type="checkbox"/> 連附件	<input type="checkbox"/> 會計部	<input type="checkbox"/> 連附件	<input type="checkbox"/> 統籌部	<input type="checkbox"/> 連附件	<input type="checkbox"/> 工程部	<input type="checkbox"/> 連附件
<input type="checkbox"/> 採購部	<input type="checkbox"/> 連附件	<input type="checkbox"/> QS部	<input type="checkbox"/> 連附件	<input type="checkbox"/> 地盤管理	<input type="checkbox"/> 連附件	<input type="checkbox"/> 維修部	<input type="checkbox"/> 連附件

*發件人簽署:	<u>生統</u>	*組別成員批核簽署:	<u>Wan</u>
傳遞編號:		項目經理簽署:	<u>Wan 20/7/22</u>

圖則登記表
DRAWING REGISTER

工程名稱 Project Title:	延坪道住宅
	T1幕牆(大貨)主企主橫&散料拆圖
工程編號 Project No:	J-853

接收日期 Receiving Date (適用於客戶圖則)

年									
月									
日									

分發予 Distributed To

發出日期 Issued Date

年	22	22							
月	6	7							
日	27	18							

圖則編號 Drg. No.	圖則名稱 Drawing Title
CW-PTBG20Q	單元件組裝圖
CW-PTBG20Q(1)	單元件組裝圖數據表
CW-PTMB20Q	單元件組裝圖
CW-PTMB20Q(1)	單元件組裝圖數據表
CW-107Q	單元件組裝圖
CW-107Q(1)	單元件組裝圖數據表
CW-PTBG20K	單元件組裝圖
CW-PTBG20K(1)	單元件組節點圖
CW-PTBG20K(2)	單元件組裝圖數據表
CW-PTBG20X	單元件組裝圖
CW-PTBG20X(1)	單元件組節點圖
CW-PTBG20X(2)	單元件組裝圖數據表
CW-PTMB20K	單元件組裝圖
CW-PTMB20K(1)	單元件組節點圖
CW-PTMB20K(2)	單元件組裝圖數據表
CW-PTMB20X	單元件組裝圖
CW-PTMB20X(1)	單元件組節點圖
CW-PTMB20X(2)	單元件組裝圖數據表
CW-PTBG13K	單元件組裝圖
CW-PTBG13K(1)	單元件組節點圖
CW-PTBG13K(2)	單元件組裝圖數據表
CW-PTBG13X	單元件組裝圖
CW-PTBG13X(1)	單元件組節點圖
CW-PTBG13X(2)	單元件組裝圖數據表
CW-PTMB13K	單元件組裝圖
CW-PTMB13K(1)	單元件組節點圖
CW-PTMB13K(2)	單元件組裝圖數據表
CW-PTMB13X	單元件組裝圖

修訂編號 Revision No.									
85	-	-							
86	-	-							
87	-	-							
88	-	-							
89	-	-							
90	-	-							
91	-	A							
92	-	-							
93	-	-							
94	-	A							
95	-	-							
96	-	-							
97	-	A							
98	-	-							
99	-	-							
100	-	A							
101	-	-							
102	-	-							
103	-	A							
104	-	-							
105	-	-							
106	-	A							
107	-	-							
108	-	-							
109	-	A							
110	-	-							
111	-	-							
112	-	A							

圖則登記表
DRAWING REGISTER

工程名稱 Project Title:	延坪道住宅
	T1幕牆(大貨)主企主橫&散料拆圖
工程編號 Project No:	J-853

接收日期 Receiving Date (適用於客戶圖則)

年									
月									
日									

分發予 Distributed To

發出日期 Issued Date

年	22	22							
月	6	7							
日	27	18							

圖則編號 Drg. No.	圖則名稱 Drawing Title
CW-PTMB13X(1)	單元件組節點圖
CW-PTMB13X(2)	單元件組裝圖數據表
CW-PTBB14K	單元件組裝圖
CW-PTBB14K(1)	單元件組節點圖
CW-PTBB14K(2)	單元件組裝圖數據表
CW-PTMG06K	單元件組裝圖
CW-PTMG06K(1)	單元件組節點圖
CW-PTMG06K(2)	單元件組裝圖數據表
CW-PTMG06X	單元件組裝圖
CW-PTMG06X(1)	單元件組節點圖
CW-PTMG06X(2)	單元件組裝圖數據表
CW-PTZMG06K	單元件組裝圖
CW-PTZMG06K(1)	單元件組節點圖
CW-PTZMG06K(2)	單元件組裝圖數據表
CW-PTZMG06X	單元件組裝圖
CW-PTZMG06X(1)	單元件組節點圖
CW-PTZMG06X(2)	單元件組裝圖數據表
CW-PRMB06K	單元件組裝圖
CW-PRMB06K(1)	單元件組節點圖
CW-PRMB06K(2)	單元件組裝圖數據表
CW-PRMB06L	單元件組裝圖
CW-PRMB06L(1)	單元件組節點圖
CW-PRMB06L(2)	單元件組裝圖數據表
CW-PRMB06fK	單元件組裝圖
CW-PRMB06fK(1)	單元件組節點圖
CW-PRMB06fK(2)	單元件組裝圖數據表
CW-PRMB06fL	單元件組裝圖
CW-PRMB06fL(1)	單元件組節點圖

	修訂編號 Revision No.							
113	-	-						
114	-	-						
115	-	A						
116	-	-						
117	-	-						
118	-	A						
119	-	-						
120	-	-						
121	-	A						
122	-	-						
123	-	-						
124	-	A						
125	-	-						
126	-	-						
127	-	A						
128	-	-						
129	-	-						
130	-	A						
131	-	-						
132	-	-						
133	-	A						
134	-	-						
135	-	-						
136	-	A						
137	-	-						
138	-	-						
139	-	A						
140	-	-						

圖則登記表
DRAWING REGISTER

工程名稱 Project Title:	延坪道住宅
	T1幕牆(大貨)主企主橫&散料拆圖
工程編號 Project No:	J-853

接收日期 Receiving Date (適用於客戶圖則)

年									
月									
日									

分發予 Distributed To

發出日期 Issued Date

年	22	22							
月	6	7							
日	27	18							

圖則編號 Drg. No.	圖則名稱 Drawing Title
CW-PRMB06fL(2)	單元件組裝圖數據表
CW-PRMB06fcK	單元件組裝圖
CW-PRMB06fcK(1)	單元件組節點圖
CW-PRMB06fcK(2)	單元件組裝圖數據表
CW-PLBG06K	單元件組裝圖
CW-PLBG06K(1)	單元件組節點圖
CW-PLBG06K(2)	單元件組裝圖數據表
CW-PLBG06L	單元件組裝圖
CW-PLBG06L(1)	單元件組節點圖
CW-PLBG06L(2)	單元件組裝圖數據表
CW-PLBG06fK	單元件組裝圖
CW-PLBG06fK(1)	單元件組節點圖
CW-PLBG06fK(2)	單元件組裝圖數據表
CW-PLBG06fL	單元件組裝圖
CW-PLBG06fL(1)	單元件組節點圖
CW-PLBG06fL(2)	單元件組裝圖數據表
CW-PLBG06fcK	單元件組裝圖
CW-PLBG06fcK(1)	單元件組節點圖
CW-PLBG06fcK(2)	單元件組裝圖數據表
CW-PLMG10L	單元件組裝圖
CW-PLMG10L(1)	單元件組節點圖
CW-PLMG10L(2)	單元件組裝圖數據表
CW-PTBG15ZK	單元件組裝圖
CW-PTBG15ZK(1)	單元件組節點圖
CW-PTBG15ZK(2)	單元件組裝圖數據表
CW-PTBG41ZL	單元件組裝圖
CW-PTBG41ZL(1)	單元件組節點圖
CW-PTBG41ZL(2)	單元件組裝圖數據表

141
142
修訂編號 Revision No.	
-	-
-	A
-	-
-	-
-	A
-	-
-	-

圖則登記表
DRAWING REGISTER

工程名稱 Project Title:	延坪道住宅
	T1幕牆(大貨)主企主橫&散料拆圖
工程編號 Project No:	J-853

接收日期 Receiving Date (適用於客戶圖則)	年								
	月								
	日								

分發予 Distributed To	

發出日期 Issued Date	年	22	22						
	月	6	7						
	日	27	18						

圖則編號 Drg. No.	圖則名稱 Drawing Title
CW-PTBB23K	單元件組裝圖
CW-PTBB23K(1)	單元件組節點圖
CW-PTBB23K(2)	單元件組裝圖數據表
CW-PTBB23L	單元件組裝圖
CW-PTBB23L(1)	單元件組節點圖
CW-PTBB23L(2)	單元件組裝圖數據表
X85975-01KL	梗邊企加工圖
X85975-01KR	梗邊企加工圖
X85975-01LL	梗邊企加工圖
X85975-01LR	梗邊企加工圖
X85975-01QL	梗邊企加工圖
X85975-01QR	梗邊企加工圖
X85975-01XL	梗邊企加工圖
X85975-01XR	梗邊企加工圖
X85971-01K	梗公企加工圖
X85971-01L	梗公企加工圖
X85971-02L	梗公企加工圖
X85971-03L	梗公企加工圖
X85971-04L	梗公企加工圖
X85971-01Q	梗公企加工圖
X85971-01X	梗公企加工圖
X85972-01K	梗母企加工圖
X85972-01L	梗母企加工圖
X85972-02L	梗母企加工圖
X85972-03L	梗母企加工圖
X85972-04L	梗母企加工圖
X85972-01Q	梗母企加工圖
X85972-01X	梗母企加工圖

修訂編號 Revision No.									
169	-	A							
170	-	-							
171	-	-							
172	-	A							
173	-	-							
174	-	-							
175	-	A							
176	-	A							
177	-	A							
178	-	A							
179	-	A							
180	-	A							
181	-	A							
182	-	A							
183	-	-							
184	-	-							
圖則登記表
DRAWING REGISTER

工程名稱 Project Title:	延坪道住宅
	T1幕牆(大貨)主企主橫&散料拆圖
工程編號 Project No:	J-853

接收日期 Receiving Date (適用於客戶圖則)

年									
月									
日									

分發予 Distributed To

發出日期 Issued Date

年	22	22							
月	6	7							
日	27	18							

圖則編號 Drg. No.	圖則名稱 Drawing Title
X85978-02K	轉角梗母企
X85977-02L	轉角梗公企
X85979-02K	轉角梗企裝飾線
X85979-02L	轉角梗企裝飾線
X85976-01KL	生邊企加工圖
X85976-01KR	生邊企加工圖
X85976-02KL	生邊企加工圖
X85976-02KR	生邊企加工圖
X85976-05KL	生邊企加工圖
X85976-05KR	生邊企加工圖
X85976-01LL	生邊企加工圖
X85976-01LR	生邊企加工圖
X85976-02LL	生邊企加工圖
X85976-02LR	生邊企加工圖
X85976-05LL	生邊企加工圖
X85976-05LR	生邊企加工圖
X85976-01XL	生邊企加工圖
X85976-01XR	生邊企加工圖
X85976-05XR	生邊企加工圖
X85973-01K	生公企加工圖
X85973-01KZ	生公企加工圖
X85973-03K	生公企加工圖
X85973-03L	生公企加工圖
X85973-01X	生公企加工圖
X85973-02XZ	生公企加工圖
X85974-01K	生母企加工圖
X85974-01KZ	生母企加工圖
X85974-03K	生母企加工圖

修訂編號 Revision No.									
197	-	-							
198	-	-							
199	-	-							
200	-	-							
201	-	A							
202	-	A							
216	-	-							
217	-	-							
218	-	-							
219	-	-							
220	-	-							
221	-	-							
222	-	-							
223	-	-							
224	-	-							

圖則登記表
DRAWING REGISTER

工程名稱 Project Title:	延坪道住宅
	T1幕牆(大貨)主企主橫&散料拆圖
工程編號 Project No:	J-853

接收日期 Receiving Date (適用於客戶圖則)

年									
月									
日									

分發予 Distributed To

發出日期 Issued Date

年	22	22							
月	6	7							
日	27	18							

圖則編號 Drg. No.	圖則名稱 Drawing Title
X85991-01R	單玻線加工圖
X85991-02L	單玻線加工圖
X85991-02R	單玻線加工圖
X85991-04L	單玻線加工圖
X85991-04R	單玻線加工圖
X85991-03	單玻線加工圖
LT-01	墊通
UN-BM2	單玻骨加工圖
UN-BM2R	單玻骨加工圖
UN-BM3	單玻骨加工圖
UN-BM3R	單玻骨加工圖
UN-DM2	雙玻骨加工圖
UN-DM2R	雙玻骨加工圖
UN-BM1ZL	轉角生玻骨(單玻)
UN-DM1ZL	轉角生玻骨(雙玻)
UN-BM1ZR	轉角生玻骨(單玻)
UN-DM1ZR	轉角生玻骨(雙玻)
TB-01	中間用套芯
TB-01ZL	轉角用套芯
TB-01ZR	轉角用套芯
LB-01	3mm鋁巴
KM-GM01	掛碼
KM-GM01(1)	掛碼數據表
KM-GM02	掛碼
KM-GM02(1)	掛碼數據表
KM-GM03	掛碼
KM-GM04	掛碼
LUC-01	欄河槽加工圖

修訂編號 Revision No.									
281	-	-							
282	-	-							
283	-	-							
284	-	-							
285	-	-							
286	-	-							
287	-	-							
288	-	A							
289	-	A							
290	-	-							
291	-	-							





圖號	層數	數量	總數	樓層	使用位置
CW-PTBG20K	14	1	14	6F-21F	J853-SD-CW-4102

工程號 J853 地盤 延坪道住宅

數據表見: CW-PTBG20K(2) A版依據E14825修改攔河玻璃高度

節點圖見: CW-PTBG20K(1)

T窗限開220mm

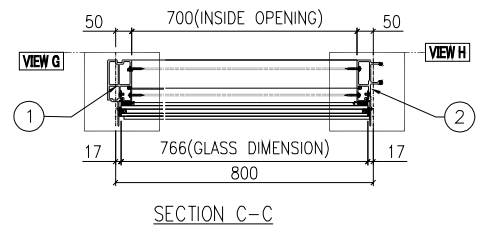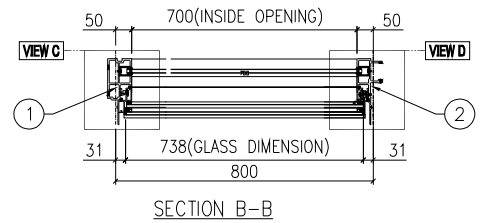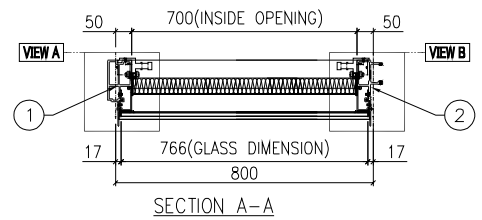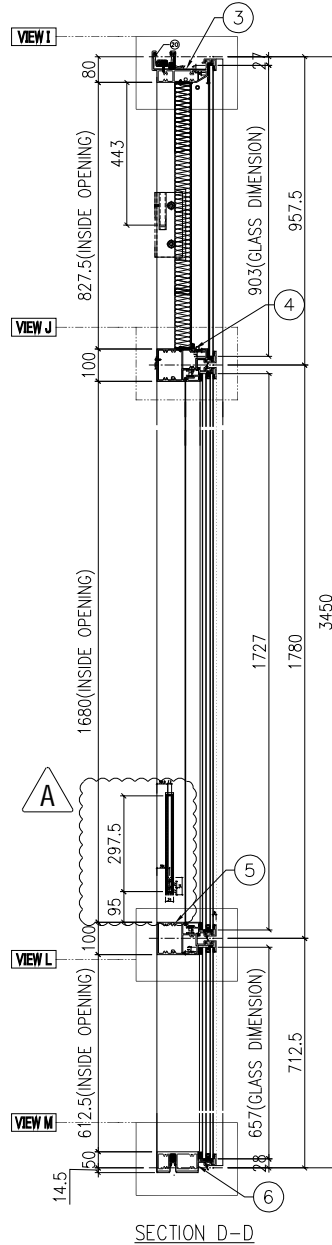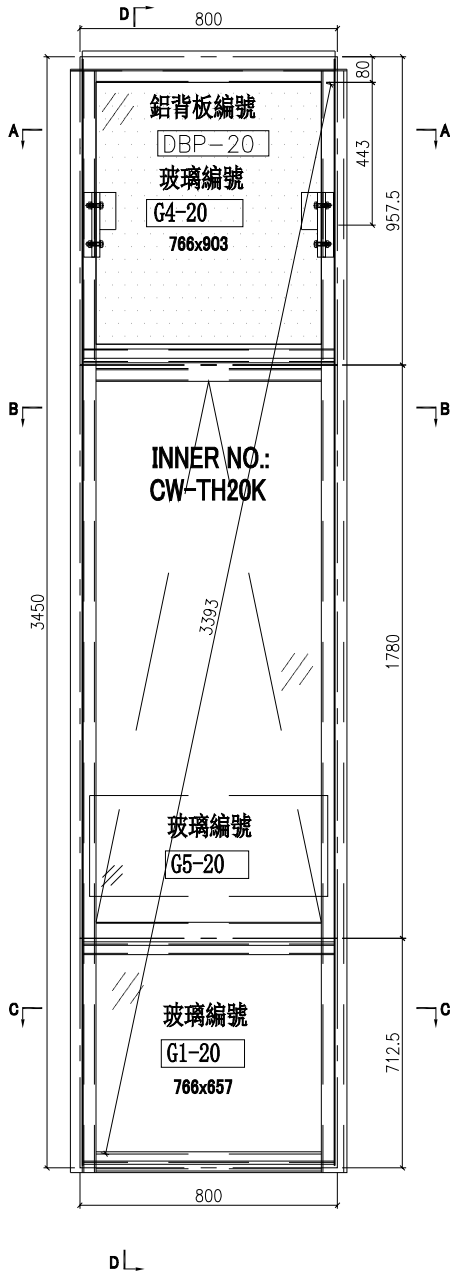

名稱	單元組裝圖	制圖	陳俊賢	2022.6.1	修改	A		
材料		復核	謝永林	2022.6.28	日期	2022.7.19		
顏色	JMQ213457(三塗)	批准	胡哥		圖號	CW-PTBG20K		



美特鋁質 有限公司
MIDI Aluminium Fabricator Ltd.






圖號	層數	數量	總數	樓層	使用位置
CW-PTBG20X	1	1	1	22F	J853-SD-CW-4102

工程號	J853	地盤	延坪道住宅
-----	------	----	-------


數據表見: CW-PTBG20X(2)	A版依據E14825修改欄河玻璃高度
---------------------	--------------------

節點圖見: CW-PTBG20X(1)

T窗限開220mm

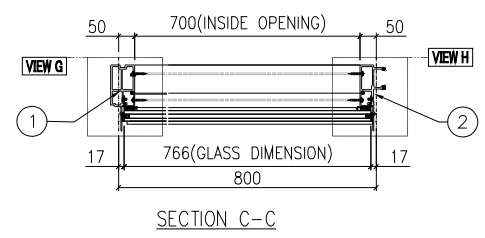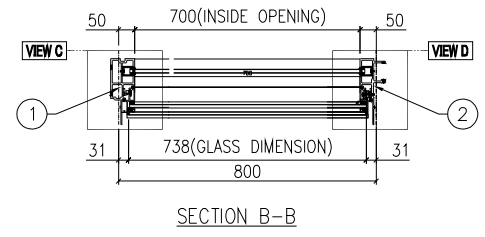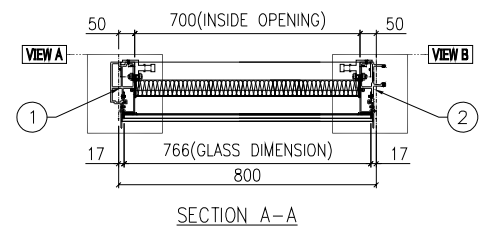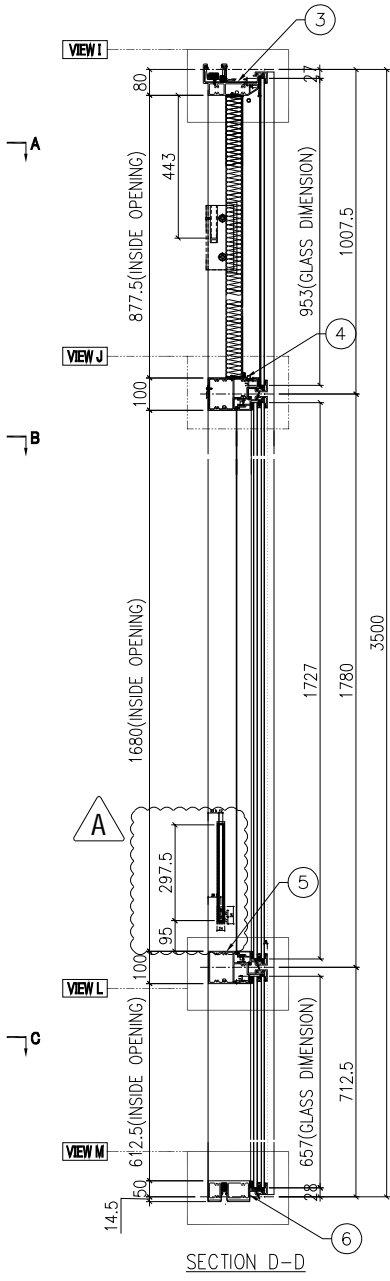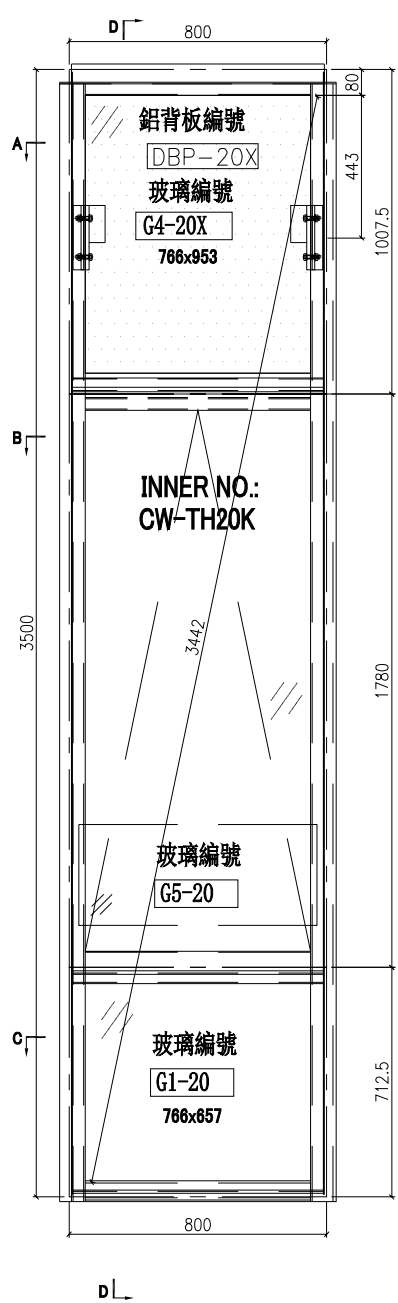

名稱	單元組裝圖	制圖	陳俊賢	2022.6.1	修改	A		
材料		復核	謝永林	2022.6.28	日期	2022.7.19		
顏色	JMQ213457(三塗)	批准	胡哥		圖號	CW-CW-PTBG20X		


 美特鋁質有限公司 MIDI Aluminium Fabricator Ltd.	圖號	層數	數量	總數	樓層	使用位置
	CW-PTMB20K	14	1	14	6F-21F	J853-SD-CW-4102

工程號	J853	地盤	延坪道住宅
-----	------	----	-------


數據表見: CW-PTMB20K(2)	A版依據E14825修改攔河玻璃高度
---------------------	--------------------

節點圖具: CW-PTMB20K(1)

T窗限開220mm

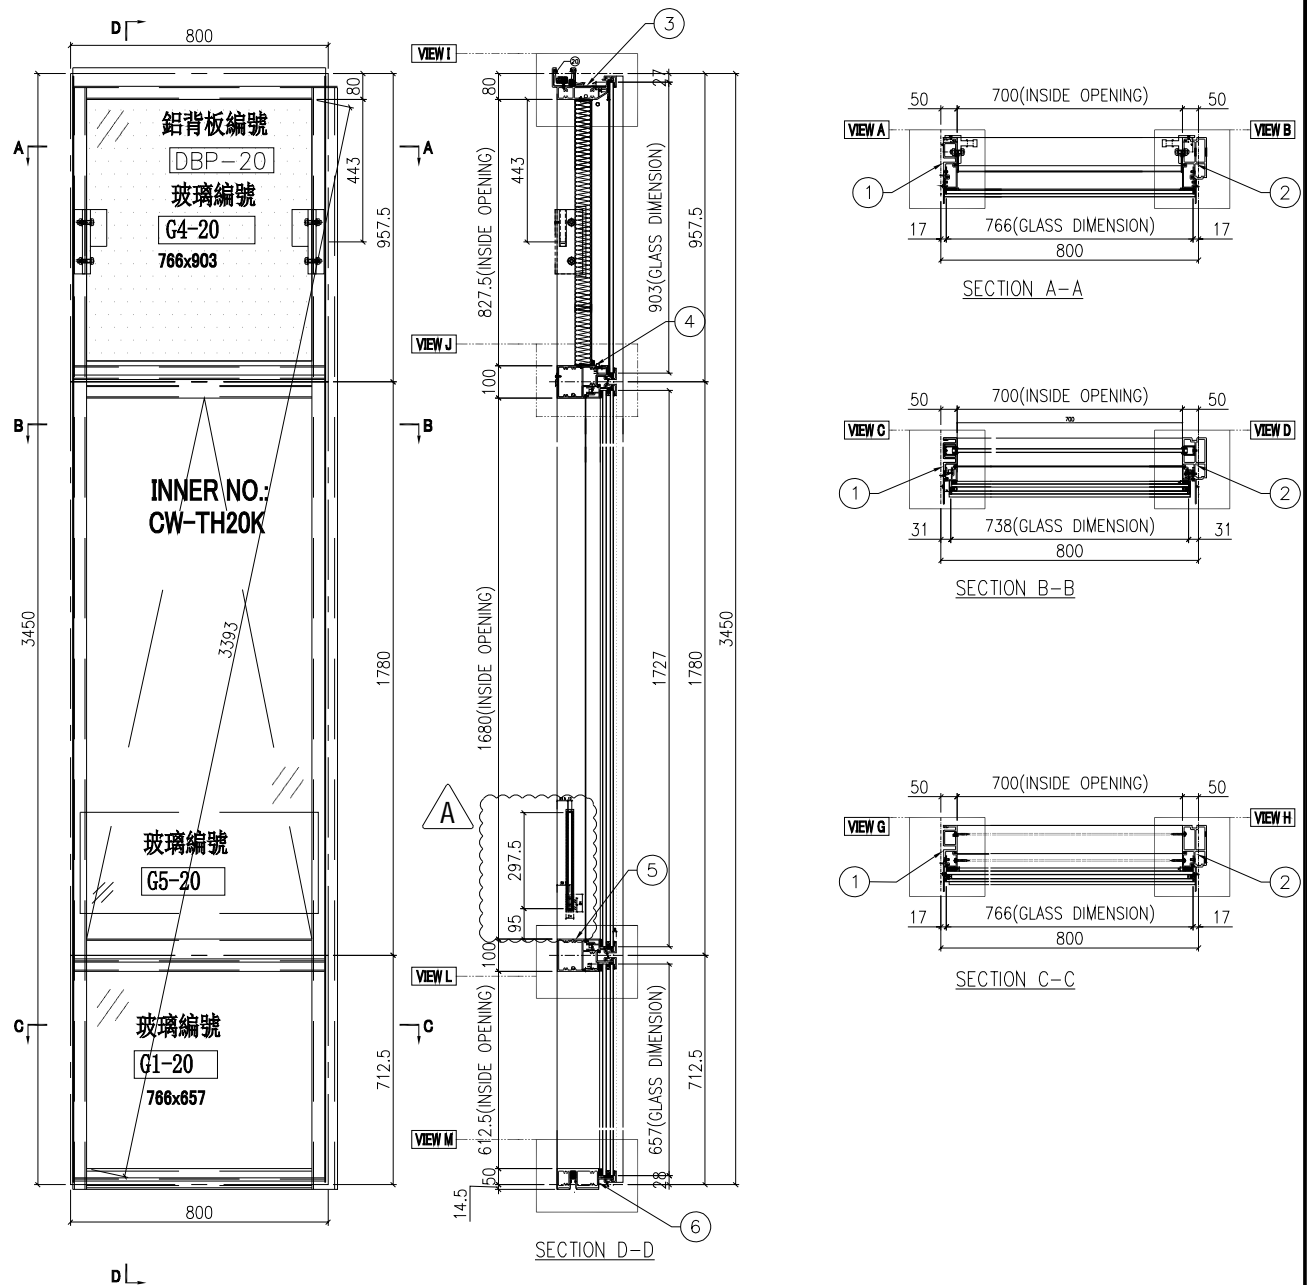

名稱	單元組裝圖	制圖	陳俊賢	2022.6.1	修改	A	
材料		復核	謝永林	2022.6.28	日期	2022.7.19	
顏色	JMQ213457(三塗)	批准	胡哥		圖號	CW-PTMB20K	


 美特鋁質 有限公司 MIDI Aluminium Fabricator Ltd.	圖號	層數	數量	總數	樓層	使用位置
	CW-PTMB20X	1	1	1	22F	J853-SD-CW-4102

工程號	J853	地盤	延坪道住宅
-----	------	----	-------

數據表見: CW-PTMB20X(2)	A 版依據 E14825 修改攔河玻璃高度
---------------------	-----------------------

箭點圖具: CW-PTMB20X(1)

T窗限開220mm

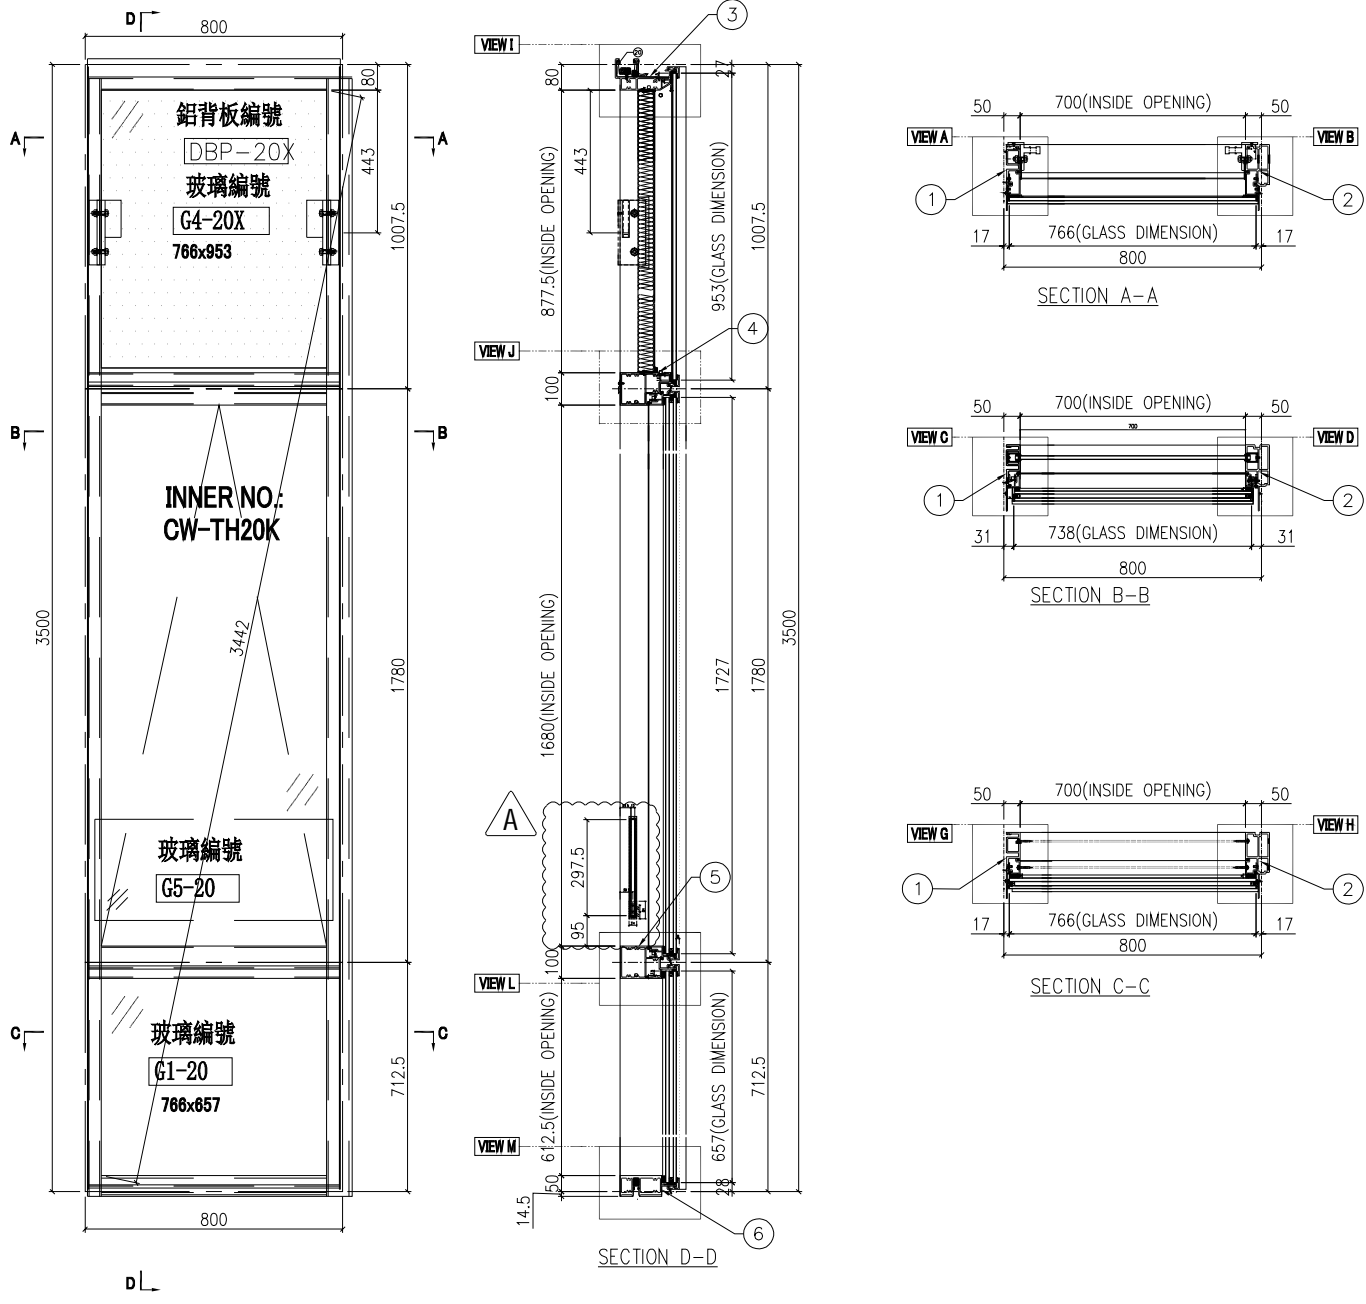

名稱	單元組裝圖	制圖	陳俊賢	2022.6.1	修改	A	
材料		復核	謝永林	2022.6.28	日期	2022.7.19	
顏色	JMQ213457(三塗)	批准	胡哥		圖號	CW-PTMB20X	




圖號	層數	數量	總數	樓層	使用位置
CW-PTBG13K	15	1	15	5F-21F	J853-SD-CW-4104

工程號	J853	地盤	延坪道住宅
-----	------	----	-------

數據表見: CW-PTBG13K(2) A版依據E14825修改欄河玻璃高度


節點圖見: CW-PTBG13K(1)

T窗限開220mm

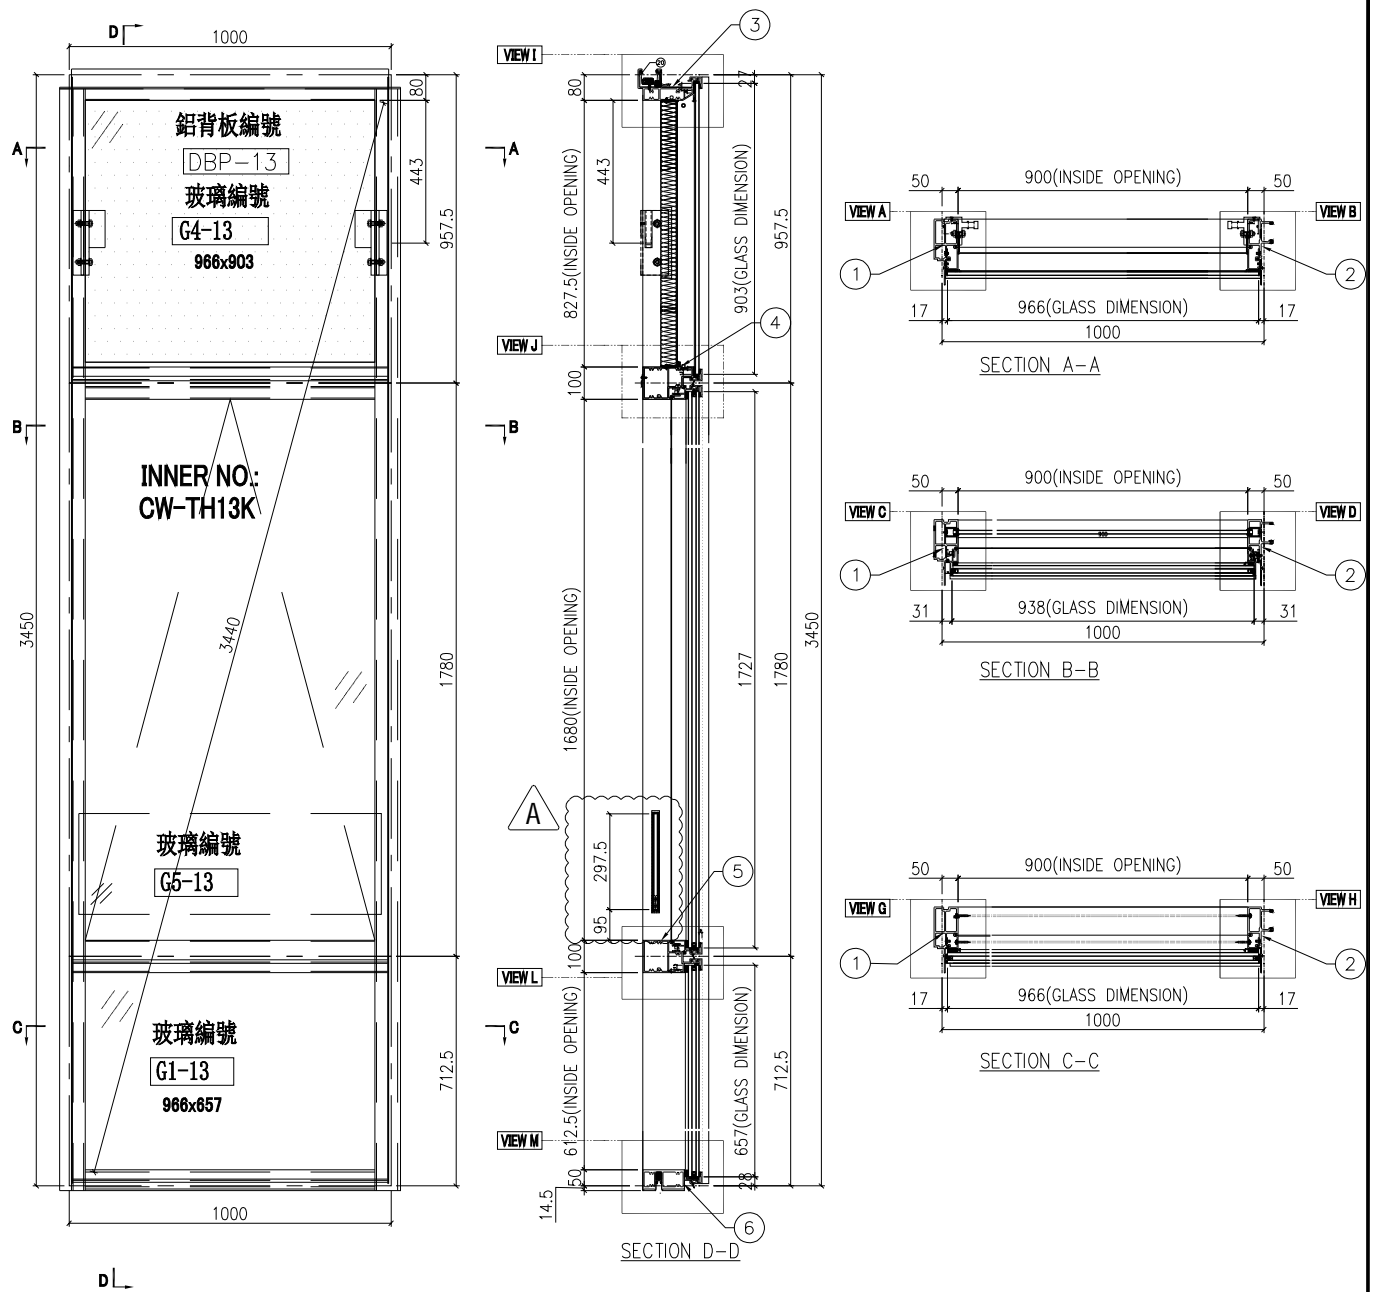


名稱	單元組裝圖	制圖	陳俊賢	2022.6.1	修改		
材料		復核	謝永林	2022.6.28	日期	2022.7.19	
顏色	JMQ213457(三塗)	批准	胡哥		圖號	CW-PTBG13K	

 美特鋁質 有限公司 MIDI Aluminium Fabricator Ltd.	圖號	層數	數量	總數	樓層	使用位置
	CW-PTBG13X	1	1	1	22F	J853-SD-CW-4104
工程號	J853	地盤	延坪道住宅			
數據表見: CW-PTBG13X(2)		A版依據E14825修改欄河玻璃高度				
節點圖見: CW-PTBG13X(1)						
T窗限開220mm						

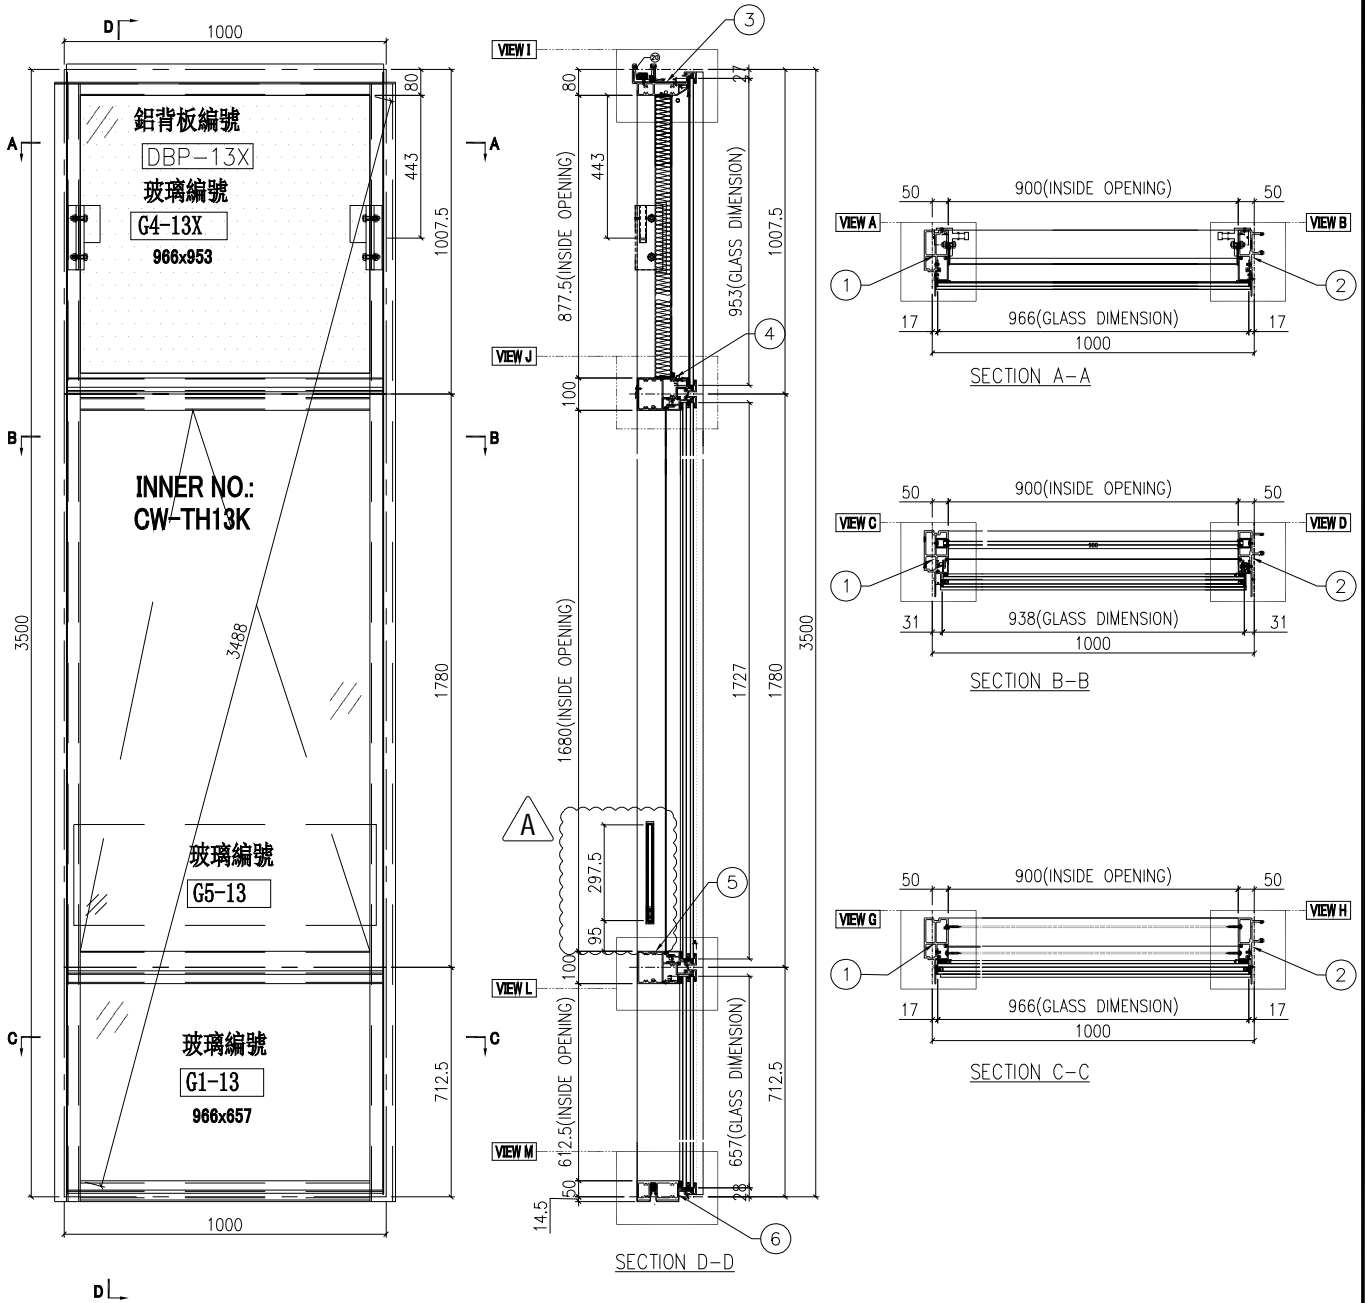

名稱	單元組裝圖	制圖	陳俊賢	2022.6.1	修改	A	
材料		復核	謝永林	2022.6.28	日期	2022.7.19	
顏色	JMQ213457(三塗)	批准	胡哥		圖號	CW-PTBG13X	


 美特鋁質有限公司 MIDI Aluminium Fabricator Ltd.	圖號	層數	數量	總數	樓層	使用位置
	CW-PTMB13K	15	1	15	5F-21F	J853-SD-CW-4104

工程號	J853	地盤	延坪道住宅
-----	------	----	-------


數據表見: CW-PTMB13K(2)	A版依據E14825修改攔河玻璃高度
---------------------	--------------------

箭點圖具: CW-PTMB13K(1)

T窗限開220mm

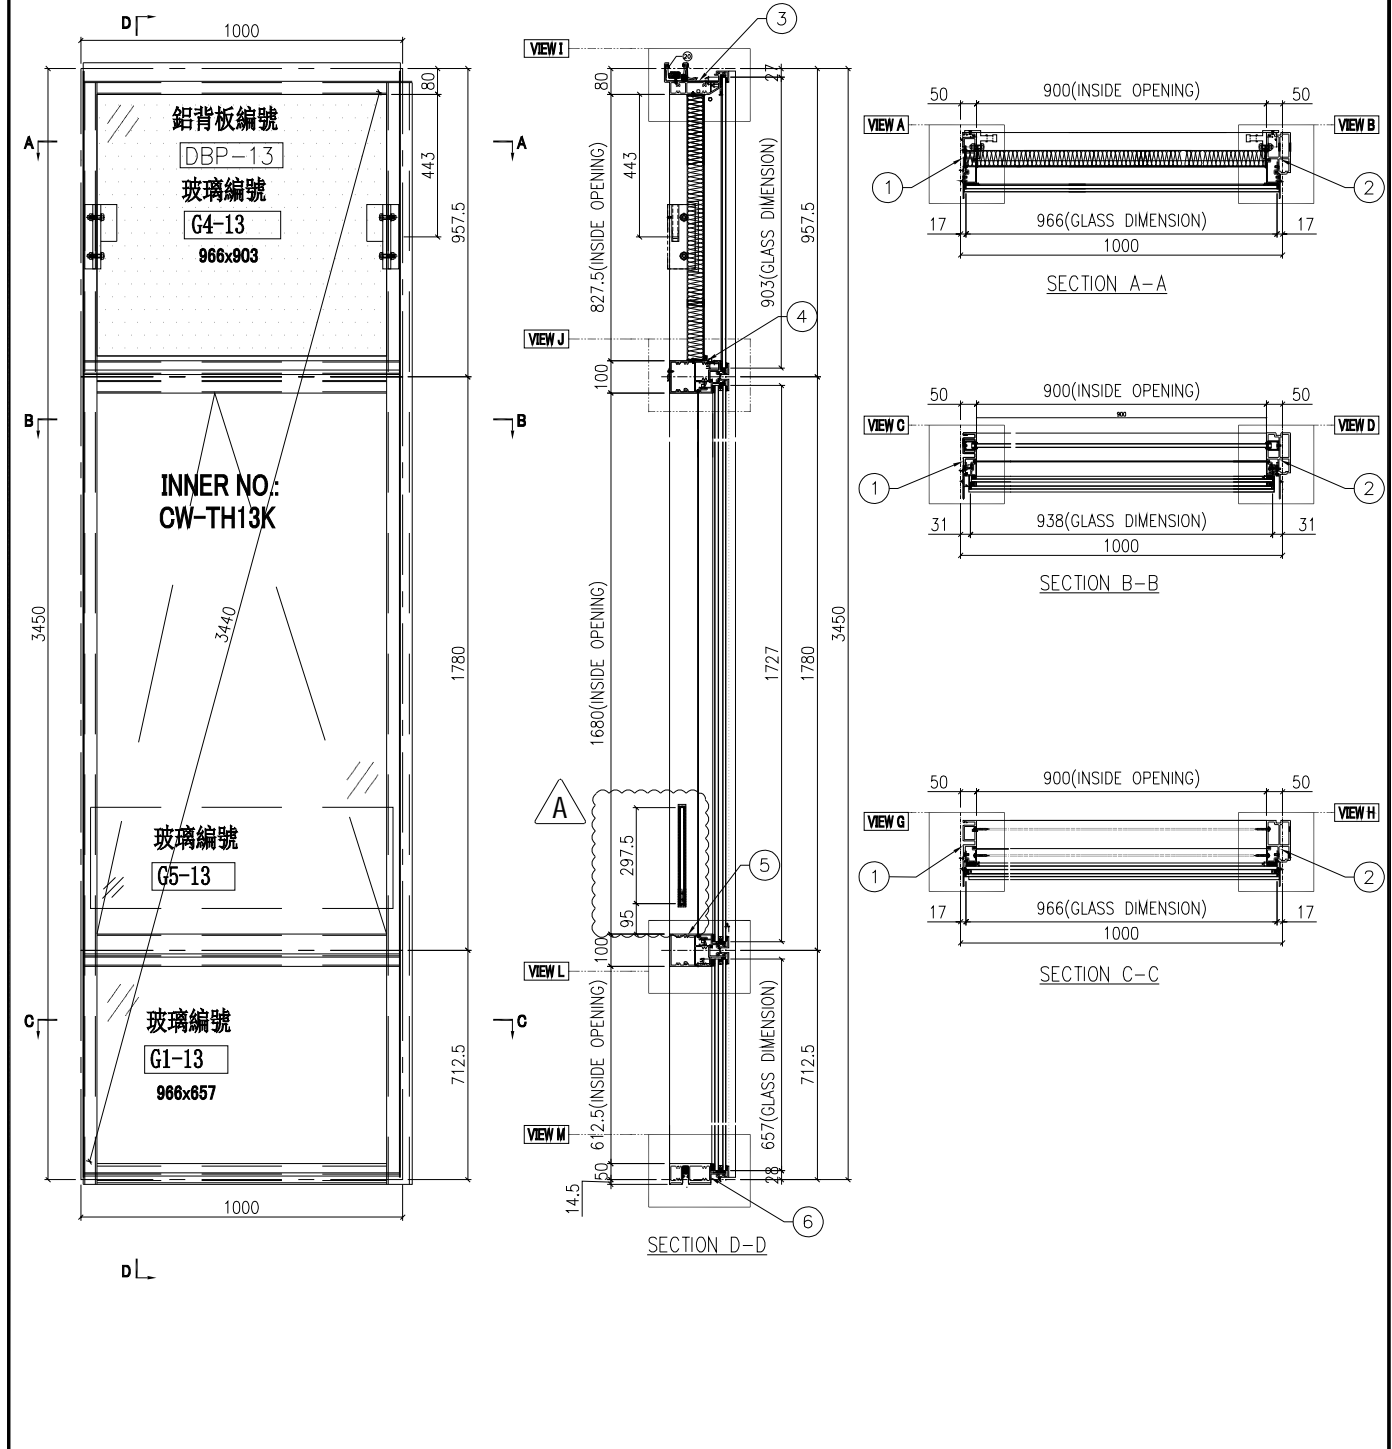

名稱	單元組裝圖	制圖	陳俊賢	2022.6.1	修改	A	
材料		復核	謝永林	2022.6.28	日期	2022.7.19	
顏色	JMQ213457(三塗)	批准	胡哥		圖號	CW-PTMB13K	





 美特鋁質有限公司 MIDI Aluminium Fabricator Ltd.	圖號	層數	數量	總數	樓層	使用位置
	CW-PTMB13X	1	1	1	22F	J853-SD-CW-4104

工程號	J853	地盤	延坪道住宅
-----	------	----	-------

數據表見: CW-PTMB13X(2)	A版依據E14825修改攔河玻璃高度
---------------------	--------------------

箭點圖具: CW-PTMB13X(1)

T窗限開220mm

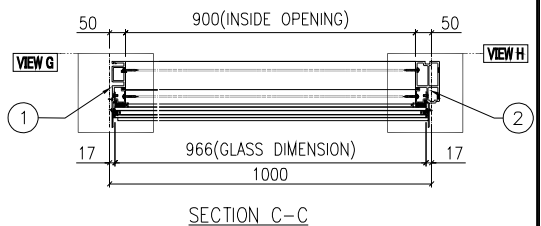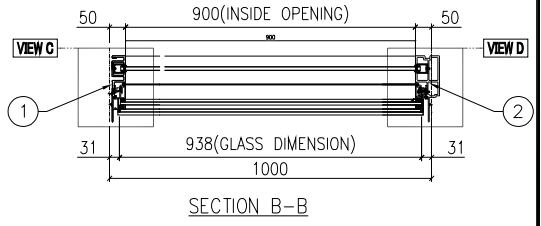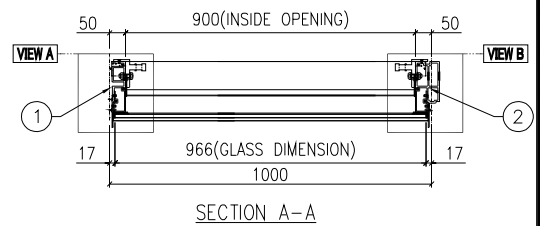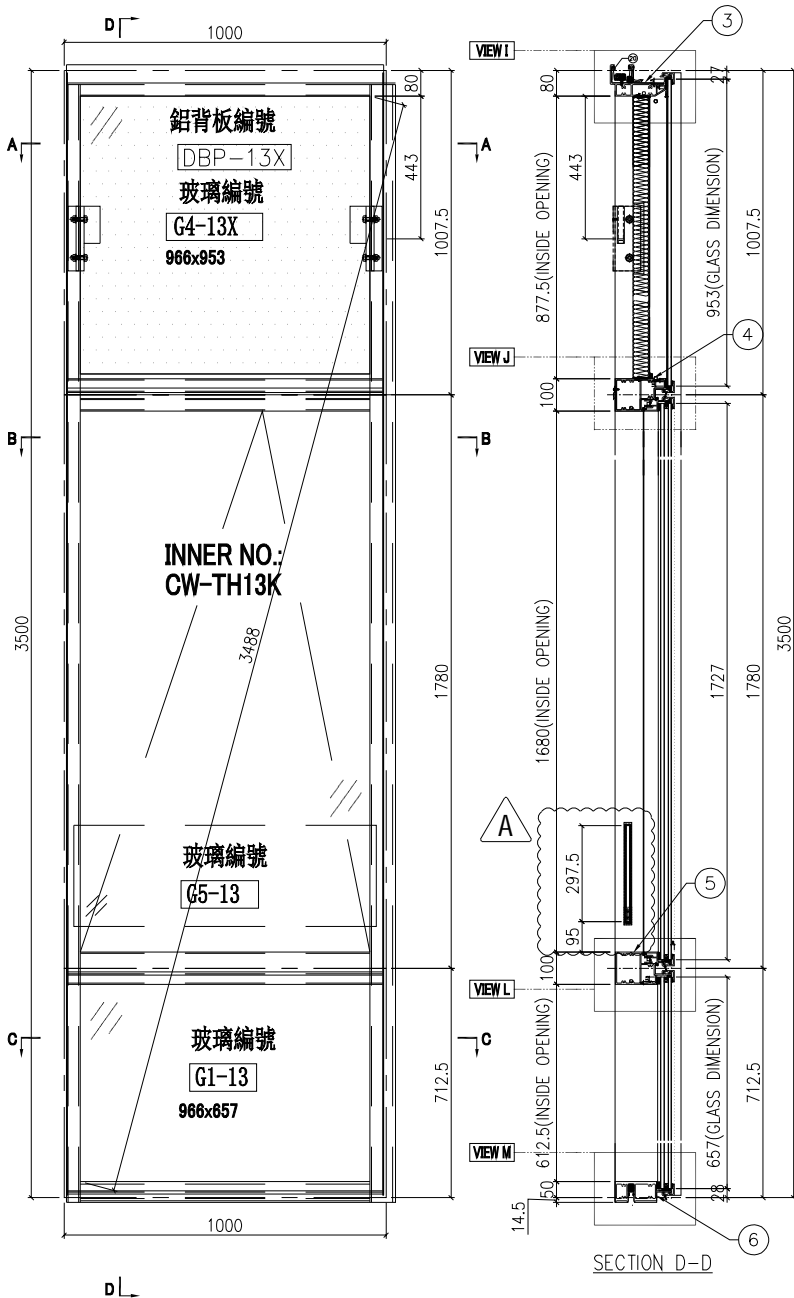

名稱	單元組裝圖	制圖	陳俊賢	2022.6.1	修改	A	
材料		復核	謝永林	2022.6.28	日期	2022.7.19	
顏色	JMQ213457(三塗)	批准	胡哥		圖號	CW-PTMB13X	



美特鋁質 有限公司
MIDI Aluminium Fabricator Ltd.

工程號 J853 地盤 延坪道住宅





圖號	層數	數量	總數	樓層	使用位置
CW-PTBB14K	14	1	14	6F-21F	J853-SD-CW-4102

T窗限開220mm


數據表見: CW-PTBB14K(2)

節點圖見: CW-PTBB14K(1)

A版依據E14825修改欄河玻璃高度

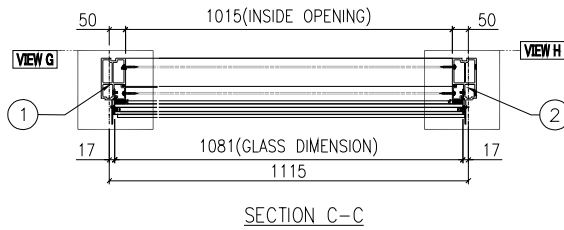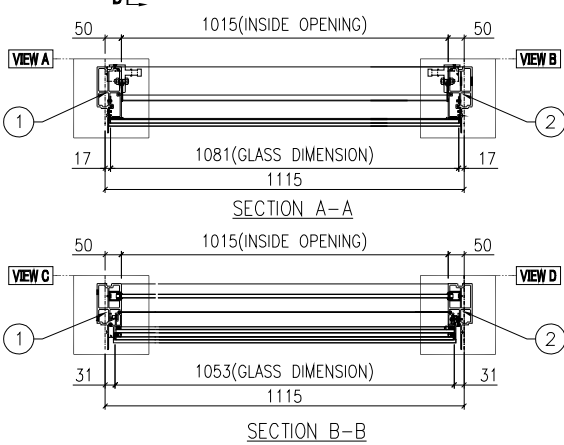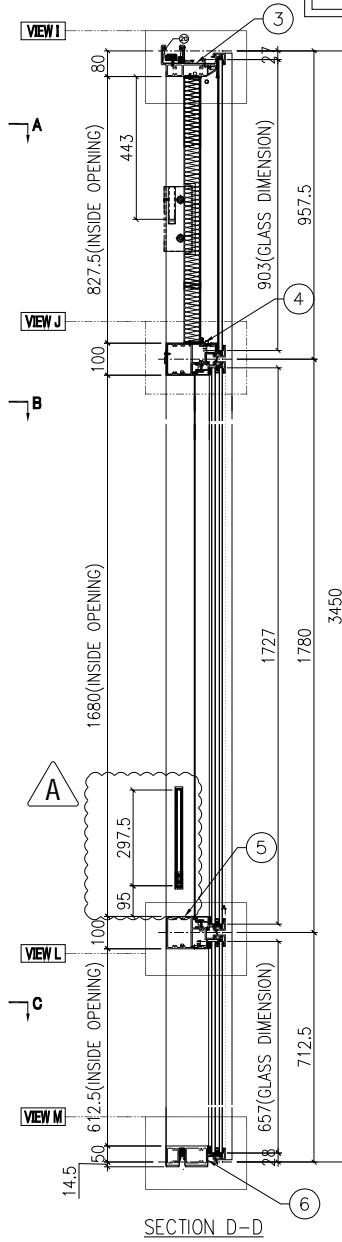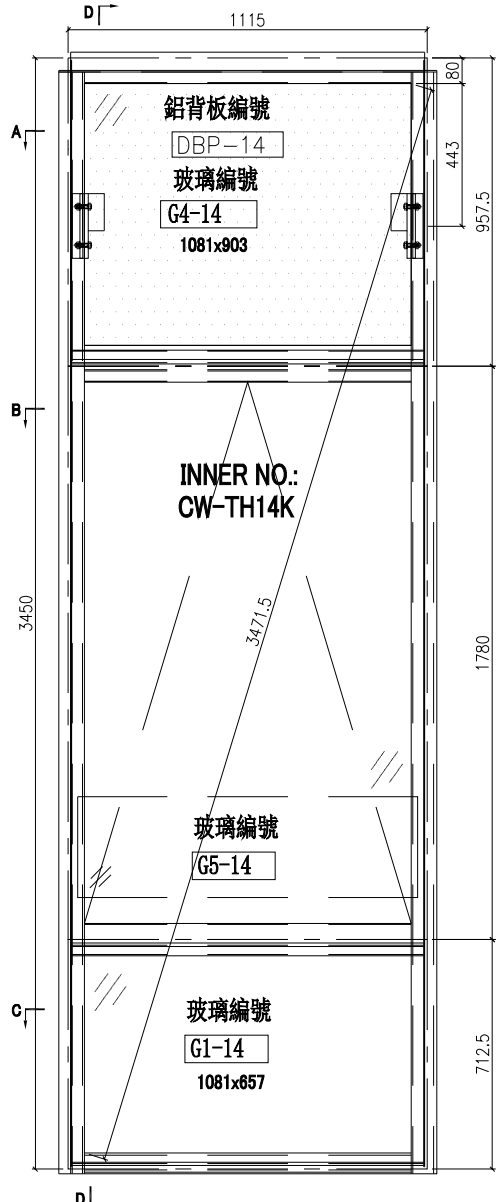

名稱	單元組裝圖	制圖	陳俊賢	2022.6.1	修改	A		
材料		復核	謝永林	2022.6.28	日期	2022.7.19		
顏色	JMQ213457(三塗)	批准	胡哥		圖號	CW-PTBB14K		






 美特鋁質 有限公司 MIDI Aluminium Fabricator Ltd.	圖號	層數	數量	總數	樓層	使用位置
	CW-PTMG06K	15	1	15	5F-21F	J853-SD-CW-4104

工程號	J853	地盤	延坪道住宅
-----	------	----	-------

數據表見: CW-PTMG06K(2)	A版依據E14825修改欄河玻璃高度
---------------------	--------------------

節點圖見: CW-PTMG06K(1)

T窗限開220mm

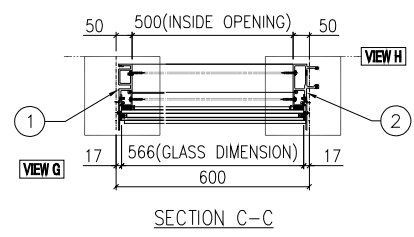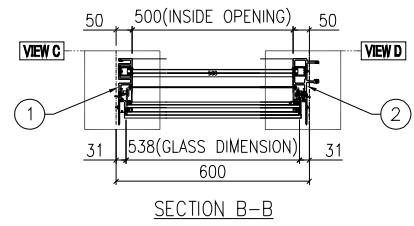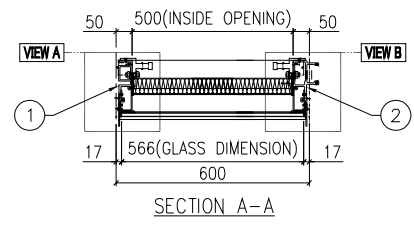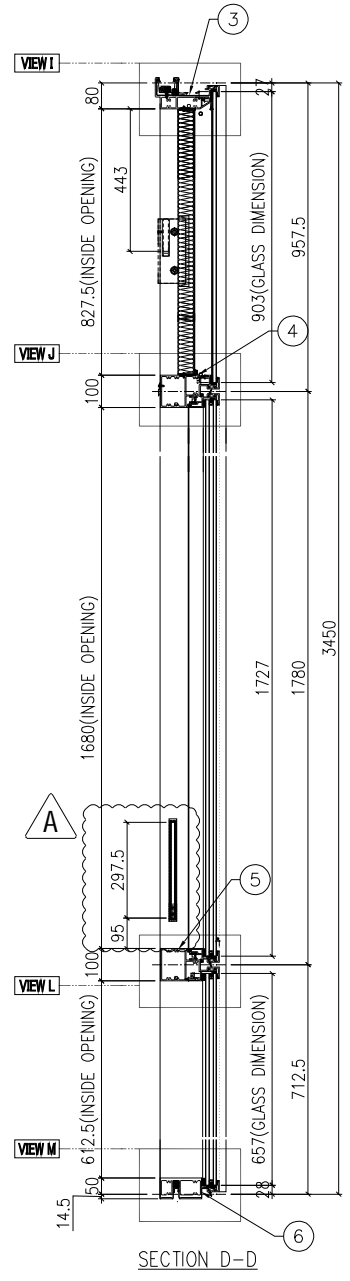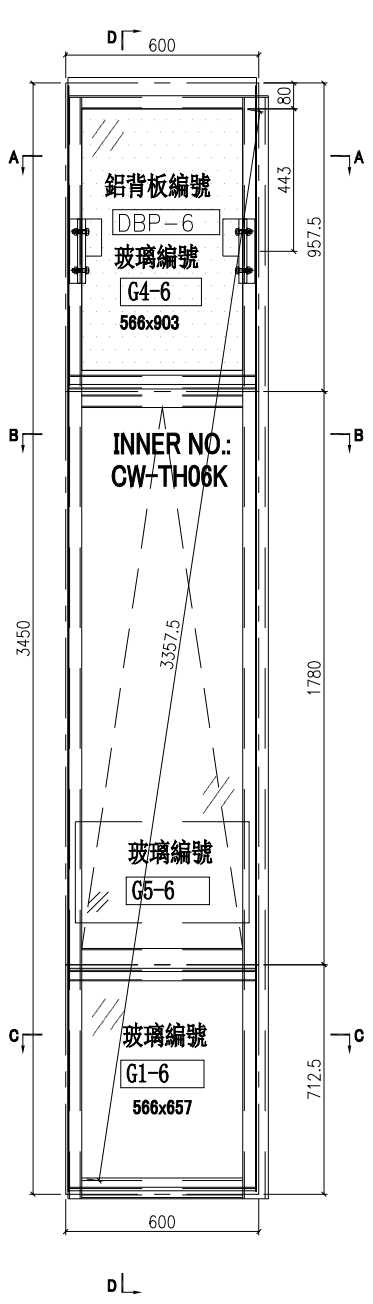

名稱	單元組裝圖	制圖	陳俊賢	2022.6.1	修改	A		
材料		復核	謝永林	2022.6.28	日期	2022.7.19		
顏色	JMQ213457(三塗)	批准	胡哥		圖號	CW-PTMG06K		


 美特鋁質有限公司 MIDI Aluminium Fabricator Ltd.	圖號	層數	數量	總數	樓層	使用位置
	CW-PTMG06X	1	1	1	22F	J853-SD-CW-4104

工程號	J853	地盤	延坪道住宅
-----	------	----	-------


數據表見: CW-PTMG06X(2) A 版依據 E14825 修改欄河玻璃高度

節點圖見: CW-PTMG06X(1)

T 窗限開 220mm

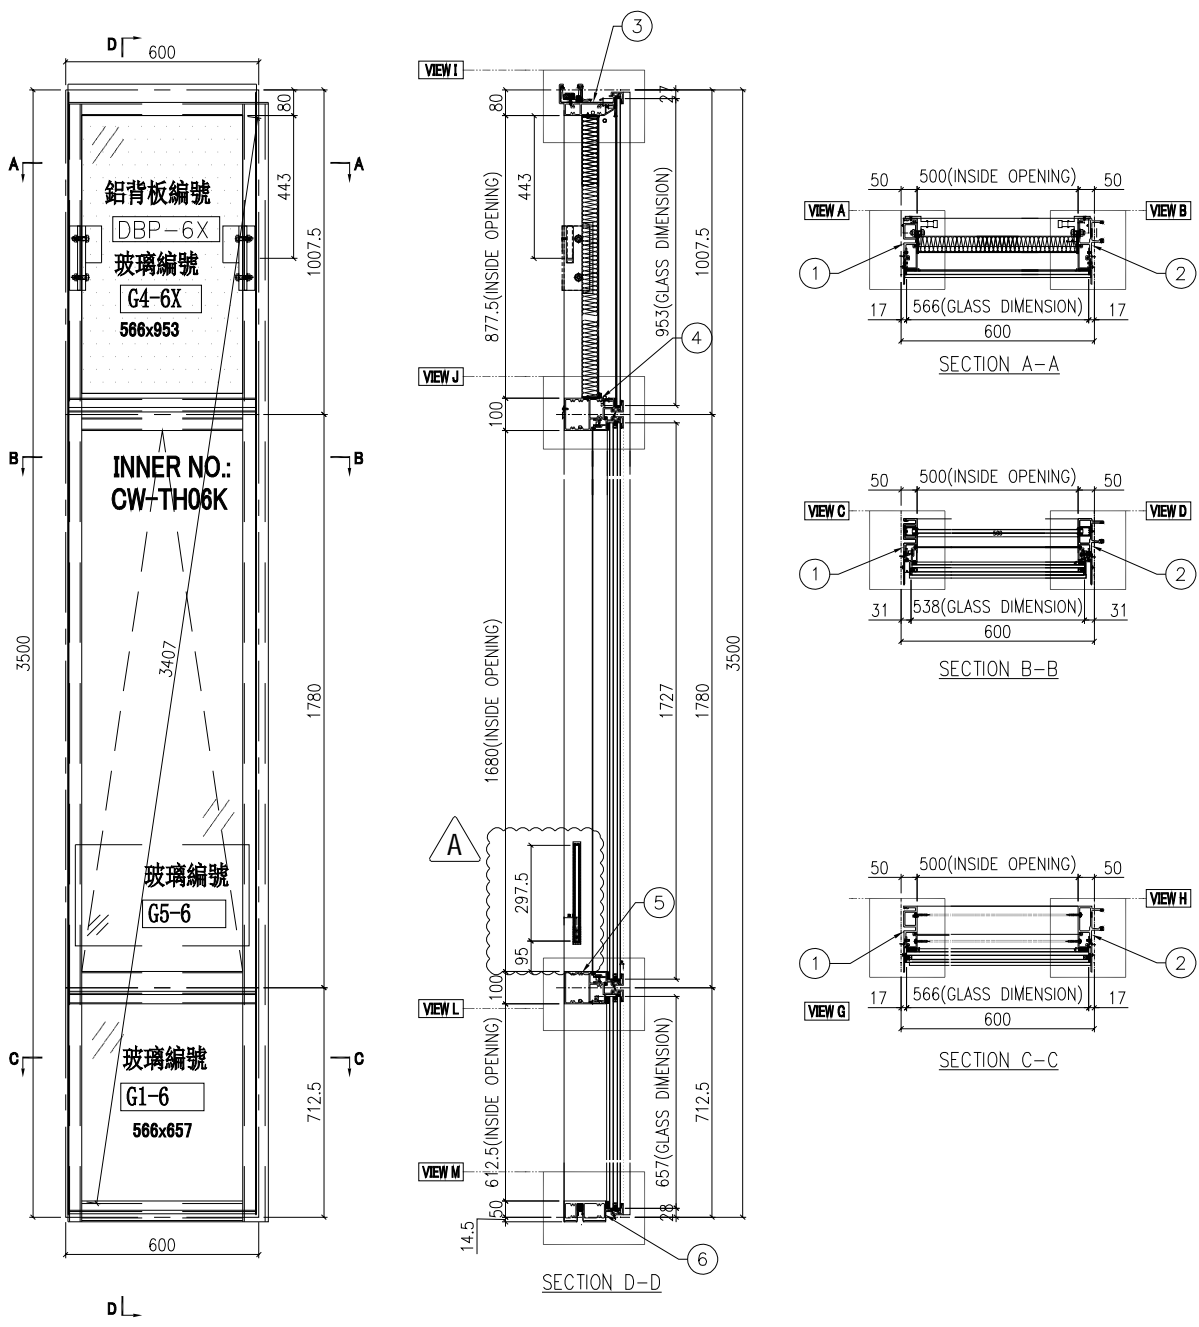

名稱	單元組裝圖	制圖	陳俊賢	2022.6.1	修改	A		
材料		復核	謝永林	2022.6.28	日期	2022.7.19		
顏色	JMQ213457(三塗)	批准	胡哥		圖號	CW-PTMG06X		






 美特鋁質有限公司 MIDI Aluminium Fabricator Ltd.	圖號	層數	數量	總數	樓層	使用位置
	CW-PTZMG06K	15	1	15	5F-21F	J853-SD-CW-4104

工程號	J853	地盤	延坪道住宅
-----	------	----	-------

數據表見: CW-PTZMG06Kb(2) A版依據E14825修改欄河玻璃高度

節點圖見: CW-PTZMG06K(1)

T窗限開220mm

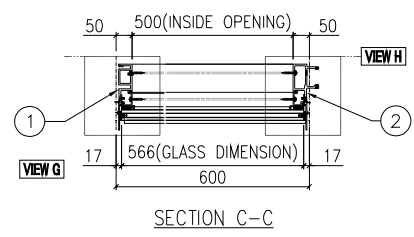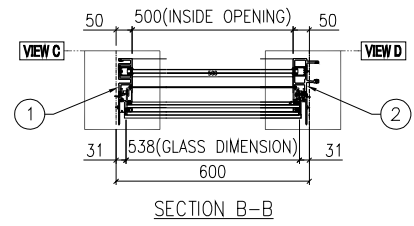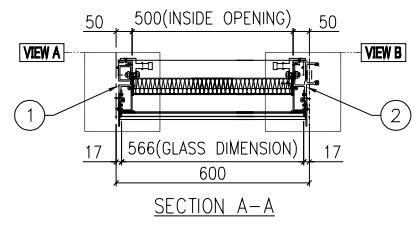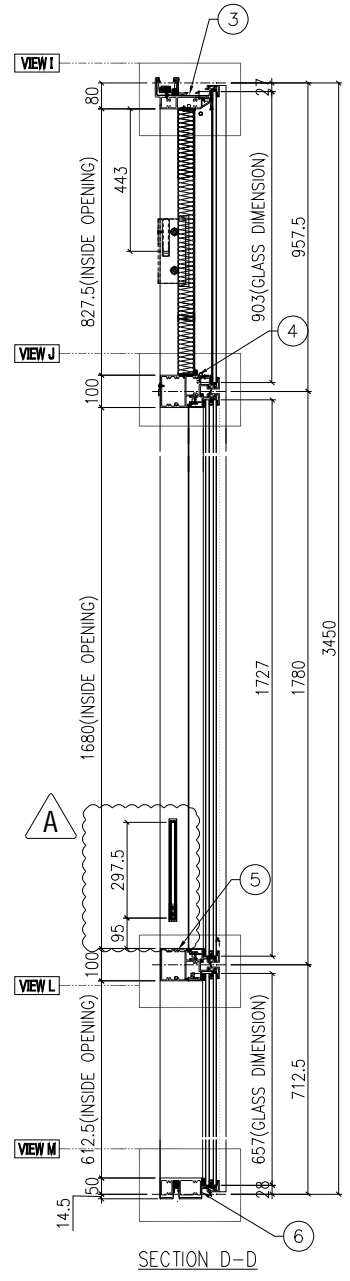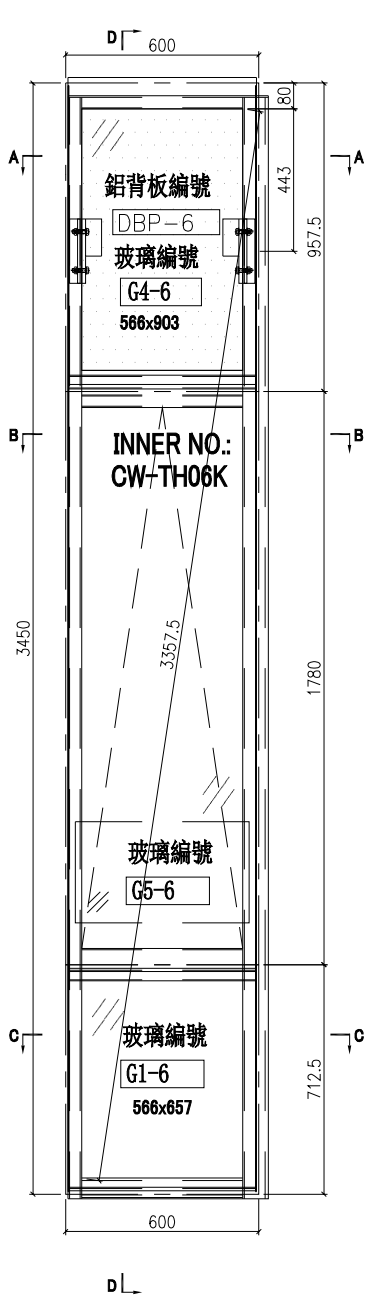

名稱	單元組裝圖	制圖	陳俊賢	2022.6.1	修改	A		
材料		復核	謝永林	2022.6.28	日期	2022.7.19		
顏色	JMQ213457(三塗)	批准	胡哥		圖號	CW-PTZMG06K		



美特鋁質 有限公司
MIDI Aluminium Fabricator Ltd.


圖號	層數	數量	總數	樓層	使用位置
CW-PTZMG06X	1	1	1	22F	J853-SD-CW-4104

工程號	J853	地盤	延坪道住宅
-----	------	----	-------

數據表見: CW-PTZMG06X(2) A 版依據 E14825 修改欄河玻璃高度

節點圖見: CW-PTZMG06X(1)

T 窗限開 220mm

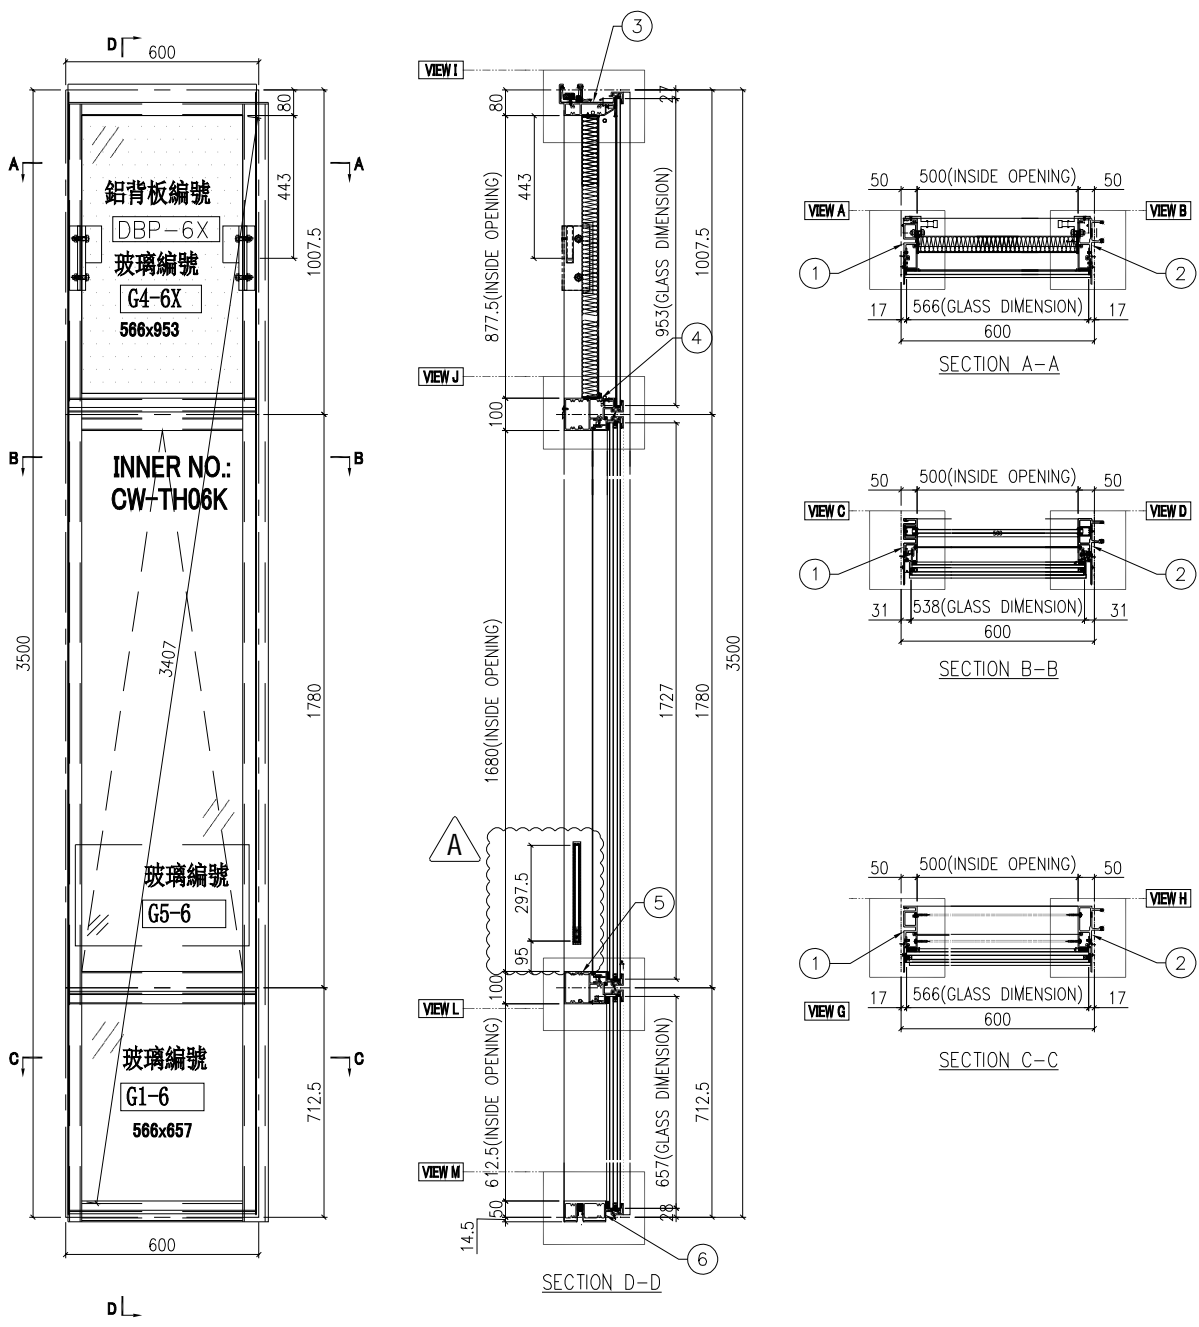

名稱	單元組裝圖	制圖	陳俊賢	2022.6.1	修改	A		
材料		復核	謝永林	2022.6.28	日期	2022.7.19		
顏色	JMQ213457(三塗)	批准	胡哥		圖號	CW-PTZMG06X		


美特鋁質 有限公司
MIDI Aluminium Fabricator Ltd.

圖號	層數	數量	總數	樓層	使用位置
CW-PRMB06K	15	1	15	5F-21F	J853-SD-CW-4101

工程號	J853	地盤	延坪道住宅
-----	------	----	-------

數據表見: CW-PRMB06K(2)	A版依據E14825修改欄河玻璃高度
---------------------	--------------------

節點圖見: CW-PRMB06K(1)

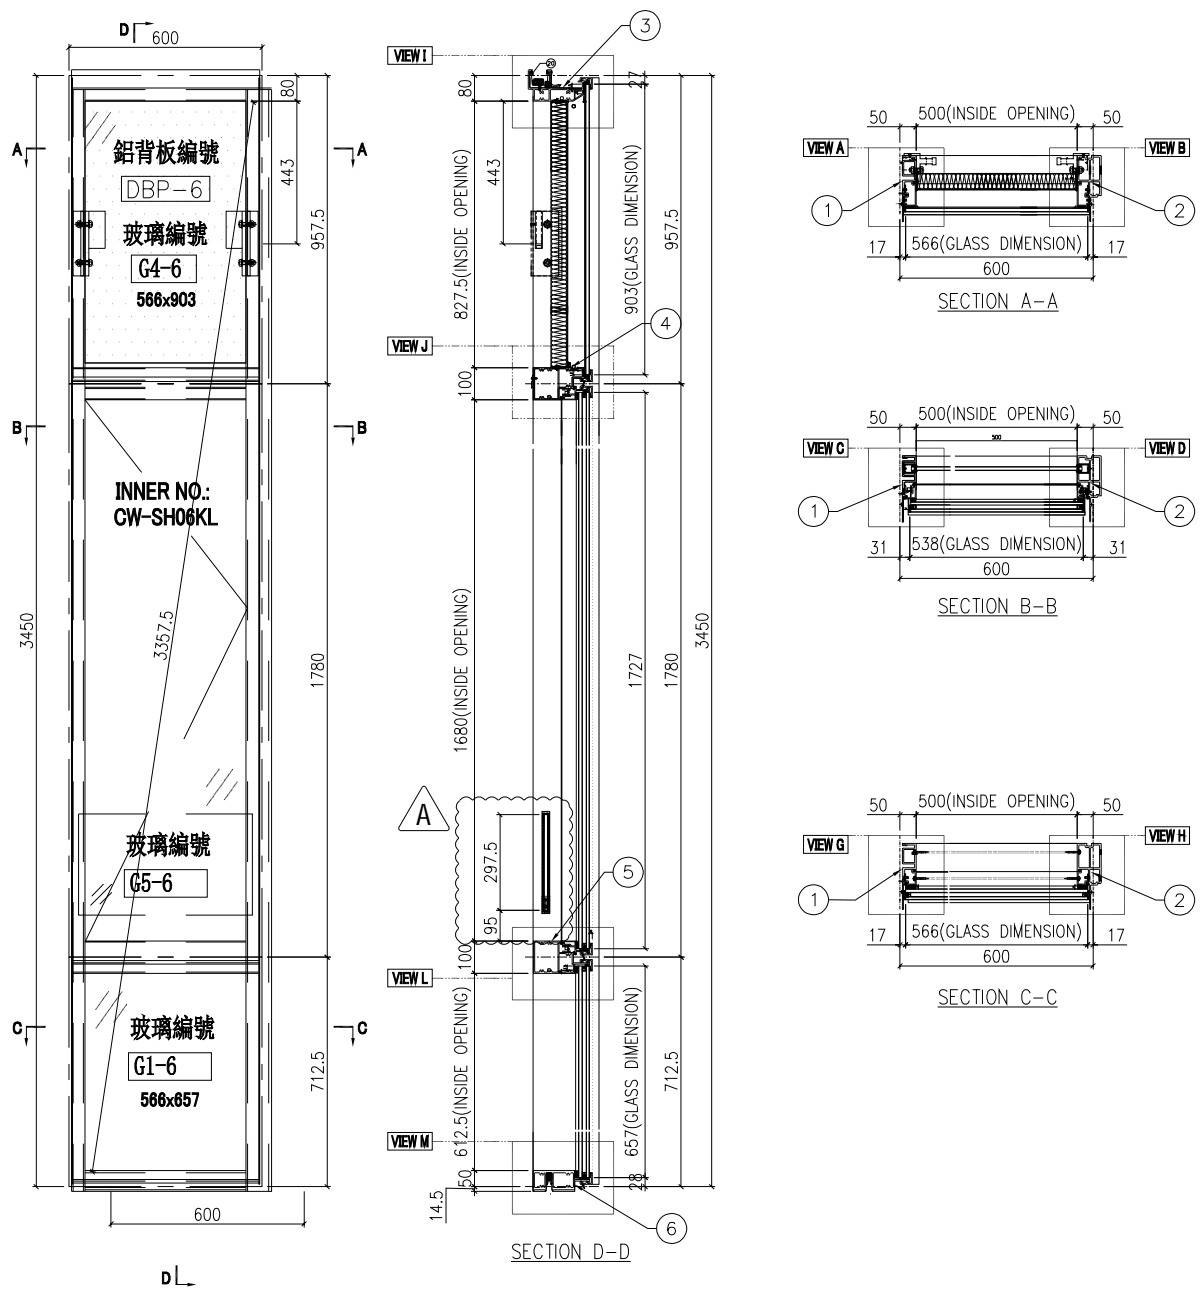

名稱	單元組裝圖	制圖	陳俊賢	2022.6.1	修改	A	
材料		復核	謝永林	2022.6.28	日期	2022.7.19	
顏色	JMQ213457(三塗)	批准	胡哥		圖號	CW-PRMB06K	




圖號	層數	數量	總數	樓層	使用位置
CW-PRMB06L	1	1	1	22F	J853-SD-CW-4101

工程號	J853	地盤	延坪道住宅
-----	------	----	-------

數據表見: CW-PRMB06L(2)	A版依據E14825修改欄河玻璃高度
---------------------	--------------------

節點圖見: CW-PRMB06L(1)

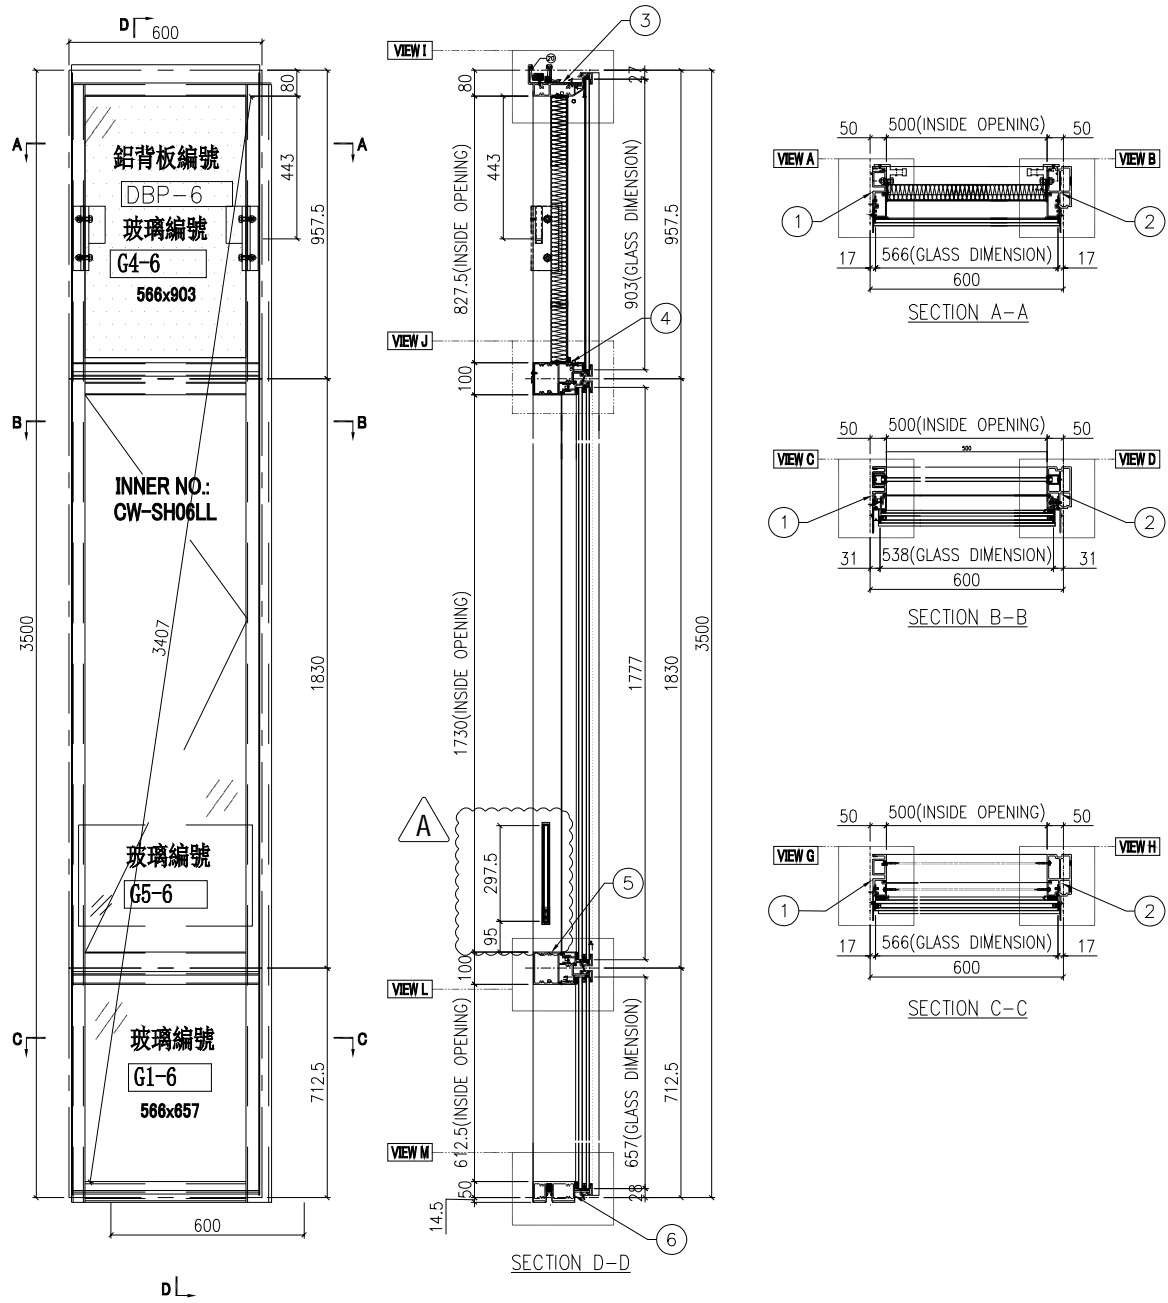

名稱	單元組裝圖	制圖	陳俊賢	2022.6.1	修改	A	
材料		復核	謝永林	2022.6.28	日期	2022.7.19	
顏色	JMQ213457(三塗)	批准	胡哥		圖號	CW-PRMB06L	




美特鋁質 有限公司
MIDI Aluminium Fabricator Ltd.

圖號	層數	數量	總數	樓層	使用位置
CW-PRMB06fk	15	1	15	5F-21F	J853-SD-CW-4101
	13	1	13	5F-15F,17F-20F	J853-SD-CW-4101

工程號	J853	地盤	延坪道住宅
-----	------	----	-------

數據表見: CW-PRMB06fk(2) A版依據E14825修改欄河玻璃高度

節點圖見: CW-PRMB06fk(1)

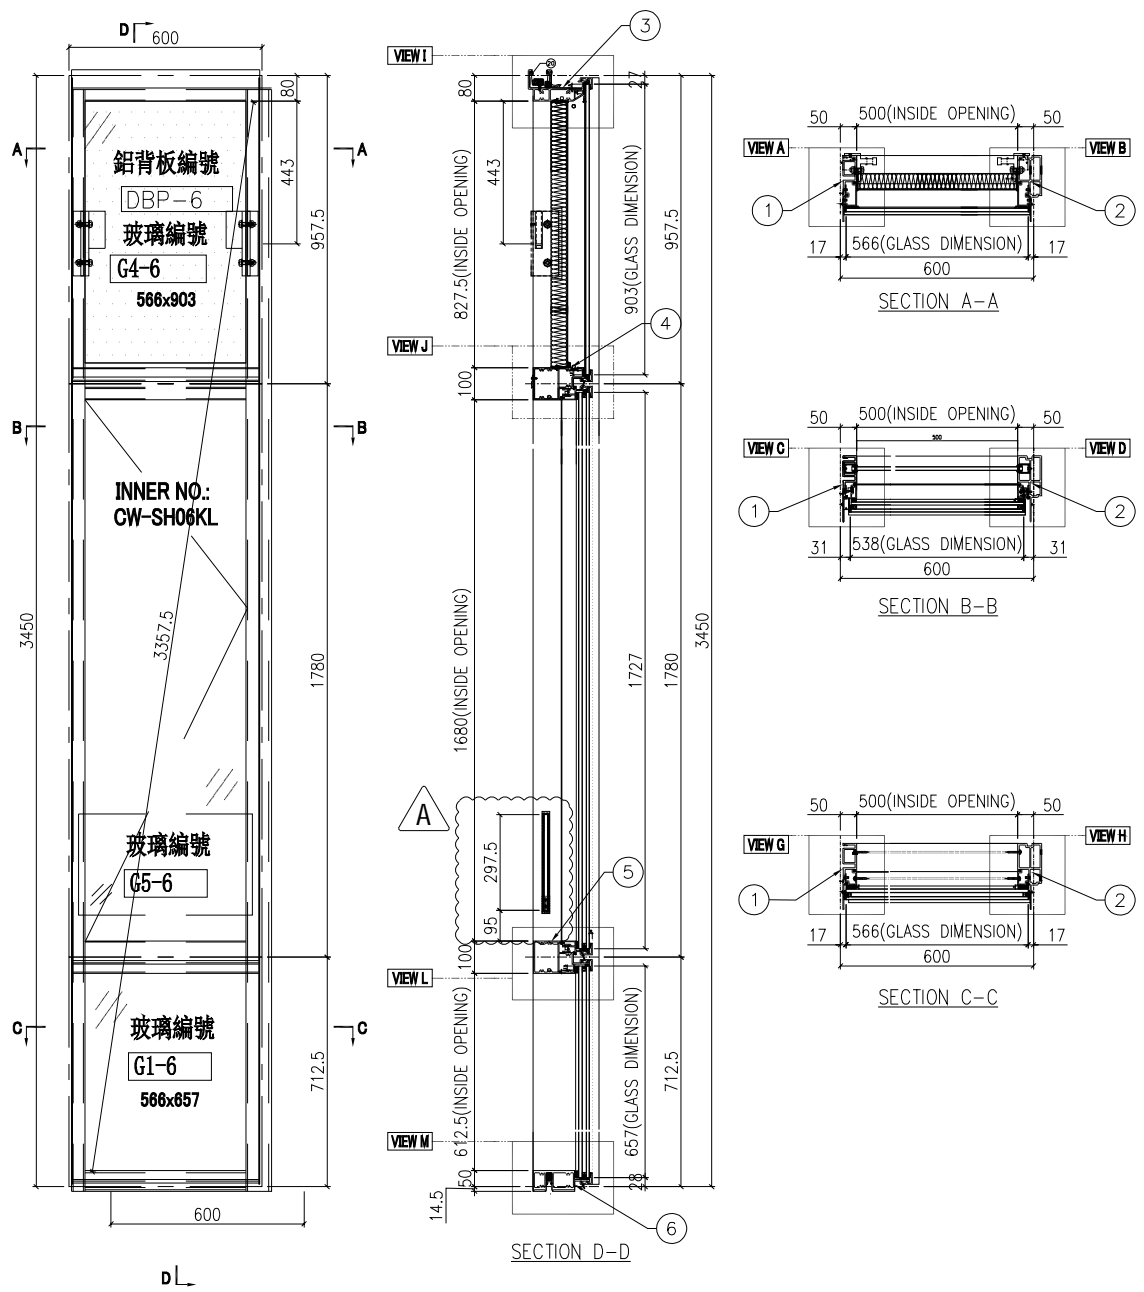


名稱	單元組裝圖	制圖	陳俊賢	2022.6.1	修改	A	
材料		復核	謝永林	2022.6.28	日期	2022.7.19	
顏色	JMQ213457(三塗)	批准	胡哥		圖號	CW-PRMB06fk	

 美特鋁質有限公司 MIDI Aluminium Fabricator Ltd.	圖號	層數	數量	總數	樓層	使用位置
	CW-PRMB06fcK	2	1	2	16F,21F	J853-SD-CW-4101

工程號	J853	地盤	延坪道住宅
-----	------	----	-------

數據表見: CW-PRMB06fcK(2) A版依據E14825修改欄河玻璃高度

節點圖見: CW-PRMB06fcK(1)

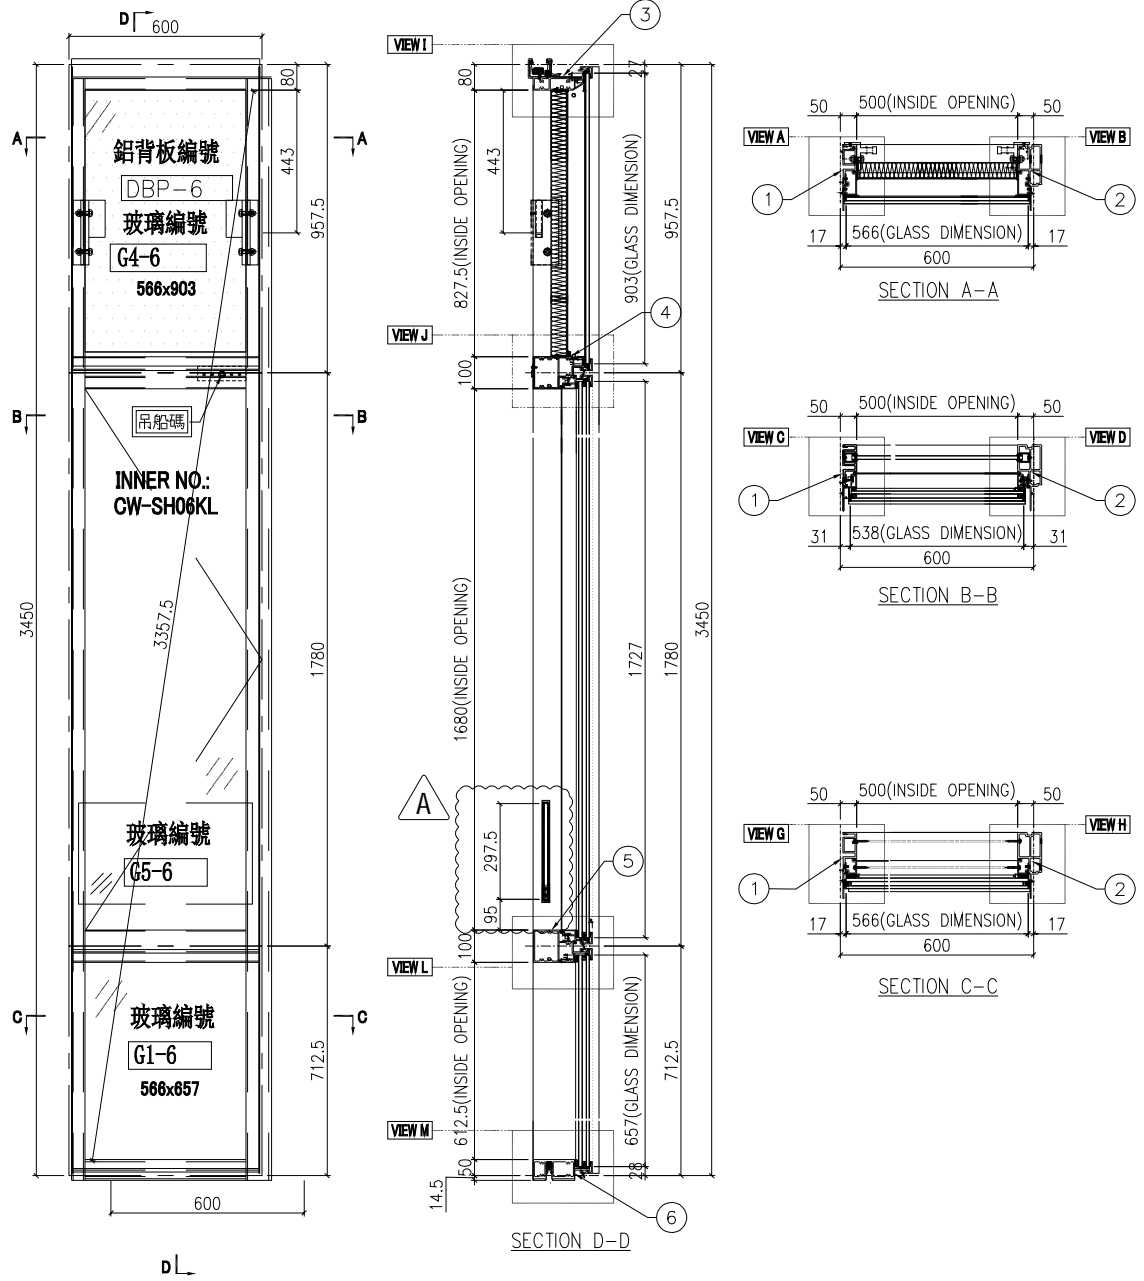


名稱	單元組裝圖	制圖	陳俊賢	2022.6.1	修改	A	
材料		復核	謝永林	2022.6.28	日期	2022.7.19	
顏色	JMQ213457(三塗)	批准	胡哥		圖號	CW-PRMB06fcK	

 美特鋁質 有限公司 MIDI Aluminium Fabricator Ltd.	圖號	層數	數量	總數	樓層	使用位置
	CW-PRMB06fL	1	1	1	22F	J853-SD-CW-4101

工程號	J853	地盤	延坪道住宅
-----	------	----	-------

數據表見: CW-PRMB06fL(2)	A版依據E14825修改欄河玻璃高度
----------------------	--------------------

節點圖見: CW-PRMB06fL(1)

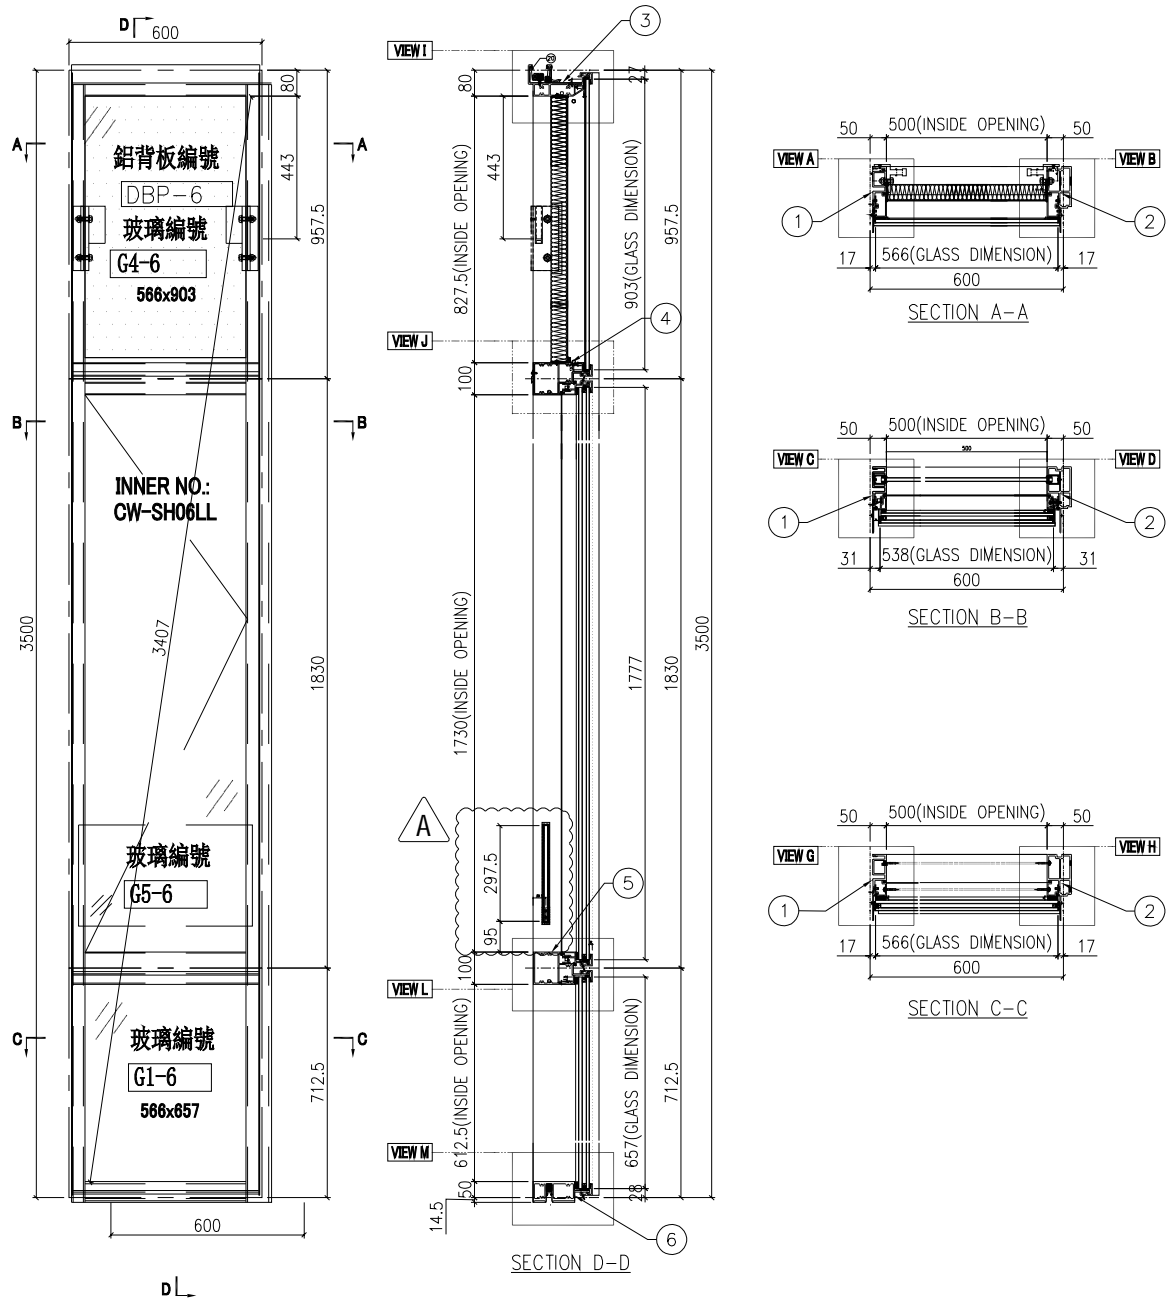

名稱	單元組裝圖	制圖	陳俊賢	2022.6.1	修改	A	
材料		復核	謝永林	2022.6.28	日期	2022.7.19	
顏色	JMQ213457(三塗)	批准	胡哥		圖號	CW-PRMB06fL	








美特鋁質 有限公司
MIDI Aluminium Fabricator Ltd.

圖號	層數	數量	總數	樓層	使用位置
CW-PLBG06K	15	1	15	5F-21F	J853-SD-CW-4101

工程號	J853	地盤	延坪道住宅
-----	------	----	-------

數據表見: CW-PLBG06K(2) A版依據E14825修改欄河玻璃高度

節點圖見: CW-PLBG06K(1)

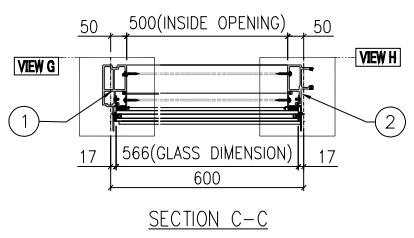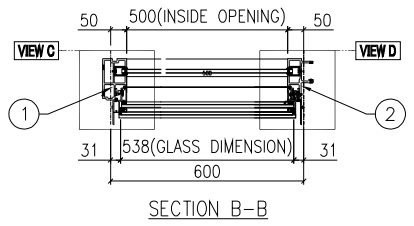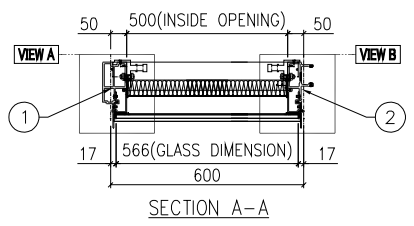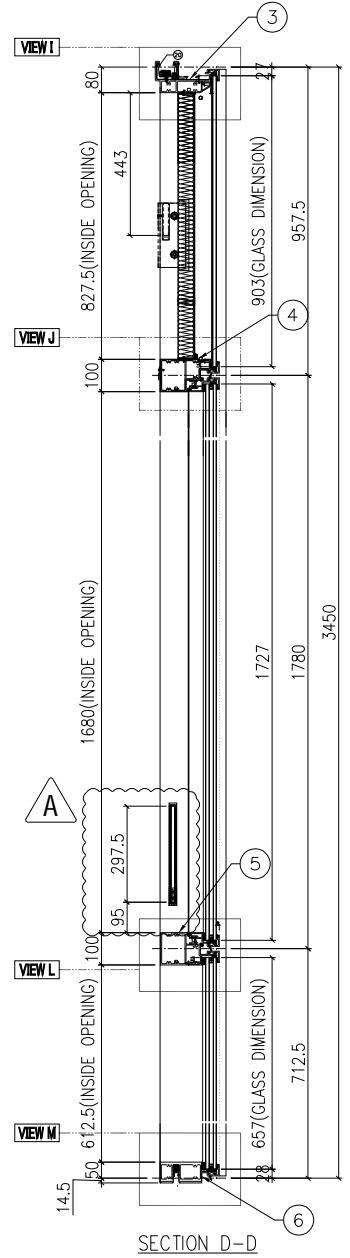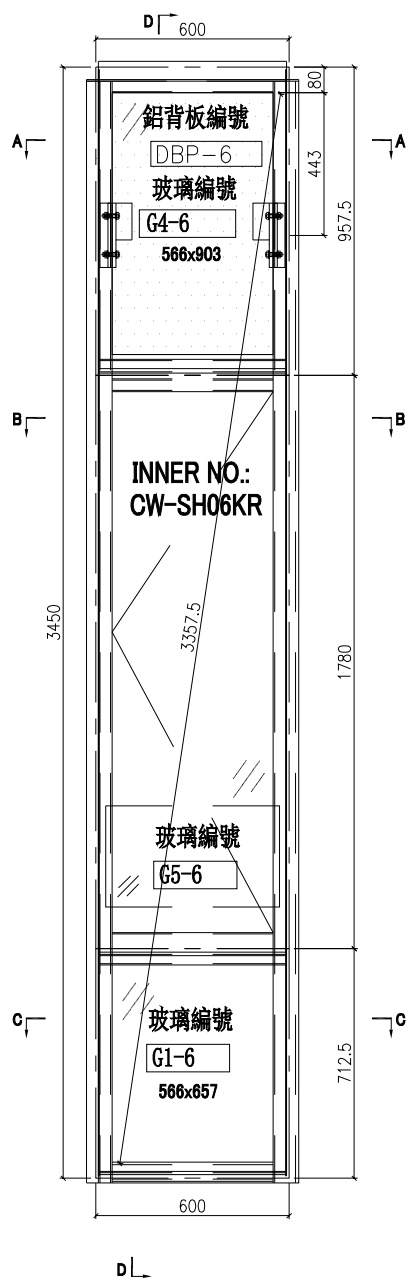

名稱	單元組裝圖	制圖	陳俊賢	2022.6.1	修改	A	
材料		復核	謝永林	2022.6.28	日期	2022.7.19	
顏色	JMQ213457(三塗)	批准	胡哥		圖號	CW-PLBG06K	




美特鋁質 有限公司
MIDI Aluminium Fabricator Ltd.

圖號	層數	數量	總數	樓層	使用位置
CW-PLBG06L	1	1	1	22F	J853-SD-CW-4101
	1	1	1	23F	J853-SD-CW-4103

工程號	J853	地盤	延坪道住宅
-----	------	----	-------

數據表見: CW-PLBG06L(2) A版依據E14825修改欄河玻璃高度

節點圖見: CW-PLBG06L(1)

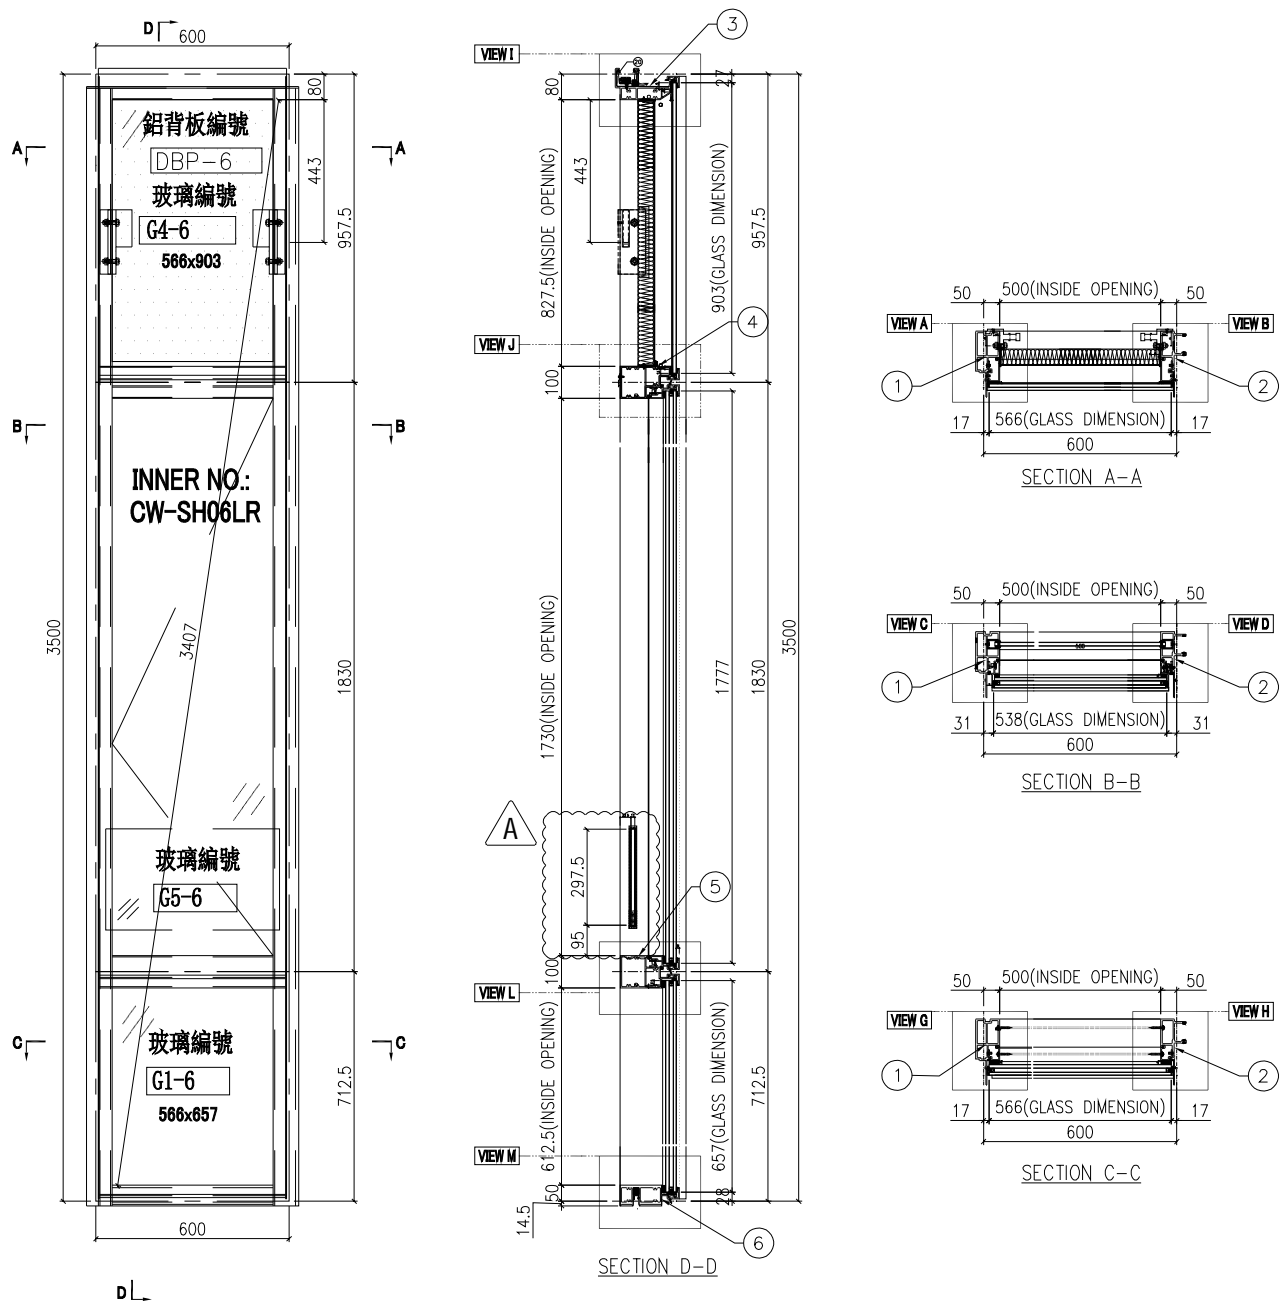

名稱	單元組裝圖	制圖	陳俊賢	2022.6.1	修改	A	
材料		復核	謝永林	2022.6.28	日期	2022.7.19	
顏色	JMQ213457(三塗)	批准	胡哥		圖號	CW-PLBG06L	






美特鋁質 有限公司
MIDI Aluminium Fabricator Ltd.

圖號	層數	數量	總數	樓層	使用位置
CW-PLBG06fk	15	1	15	5F-21F	J853-SD-CW-4101
	13	1	13	5F-15F,17F-20F	J853-SD-CW-4101

工程號	J853	地盤	延坪道住宅
-----	------	----	-------

數據表見: CW-PLBG06fk(2) A版依據E14825修改攔河玻璃高度

節點圖見: CW-PLBG06fk(1)

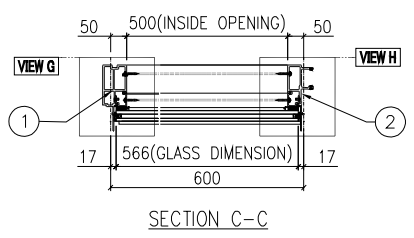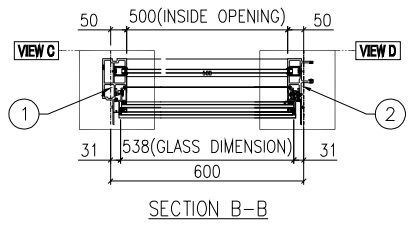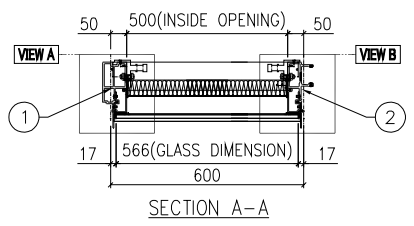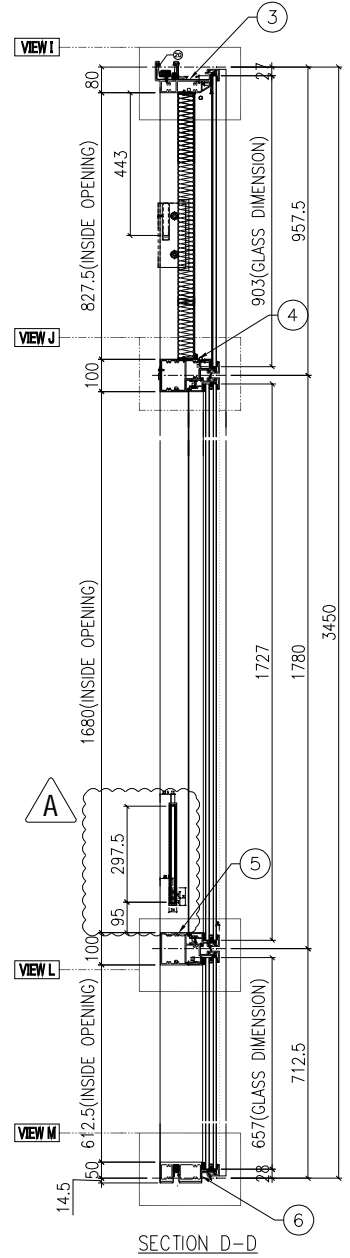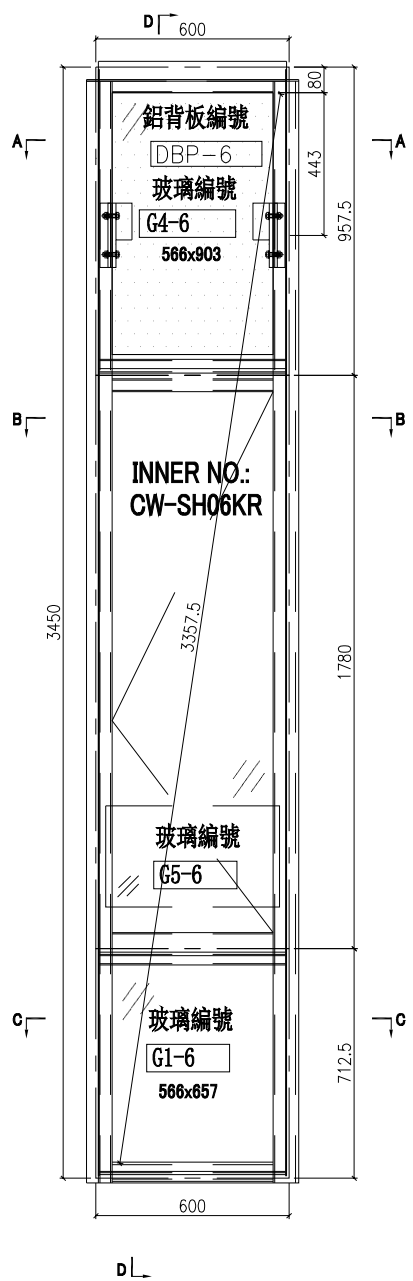


名稱	單元組裝圖	制圖	陳俊賢	2022.6.1	修改	A	
材料		復核	謝永林	2022.6.28	日期	2022.7.19	
顏色	JMQ213457(三塗)	批准	胡哥		圖號	CW-PLBG06fk	

圖號	層數	數量	總數	樓層	使用位置
CW-PLBG06fcK	2	1	2	16F,21F	J853-SD-CW-4101

工程號	J853	地盤	延坪道住宅
-----	------	----	-------

數據表見: CW-PLBG06fcK(2)	A版依據E14825修改欄河玻璃高度
-----------------------	--------------------

節點圖具: CW-PLBG06fcK(1)

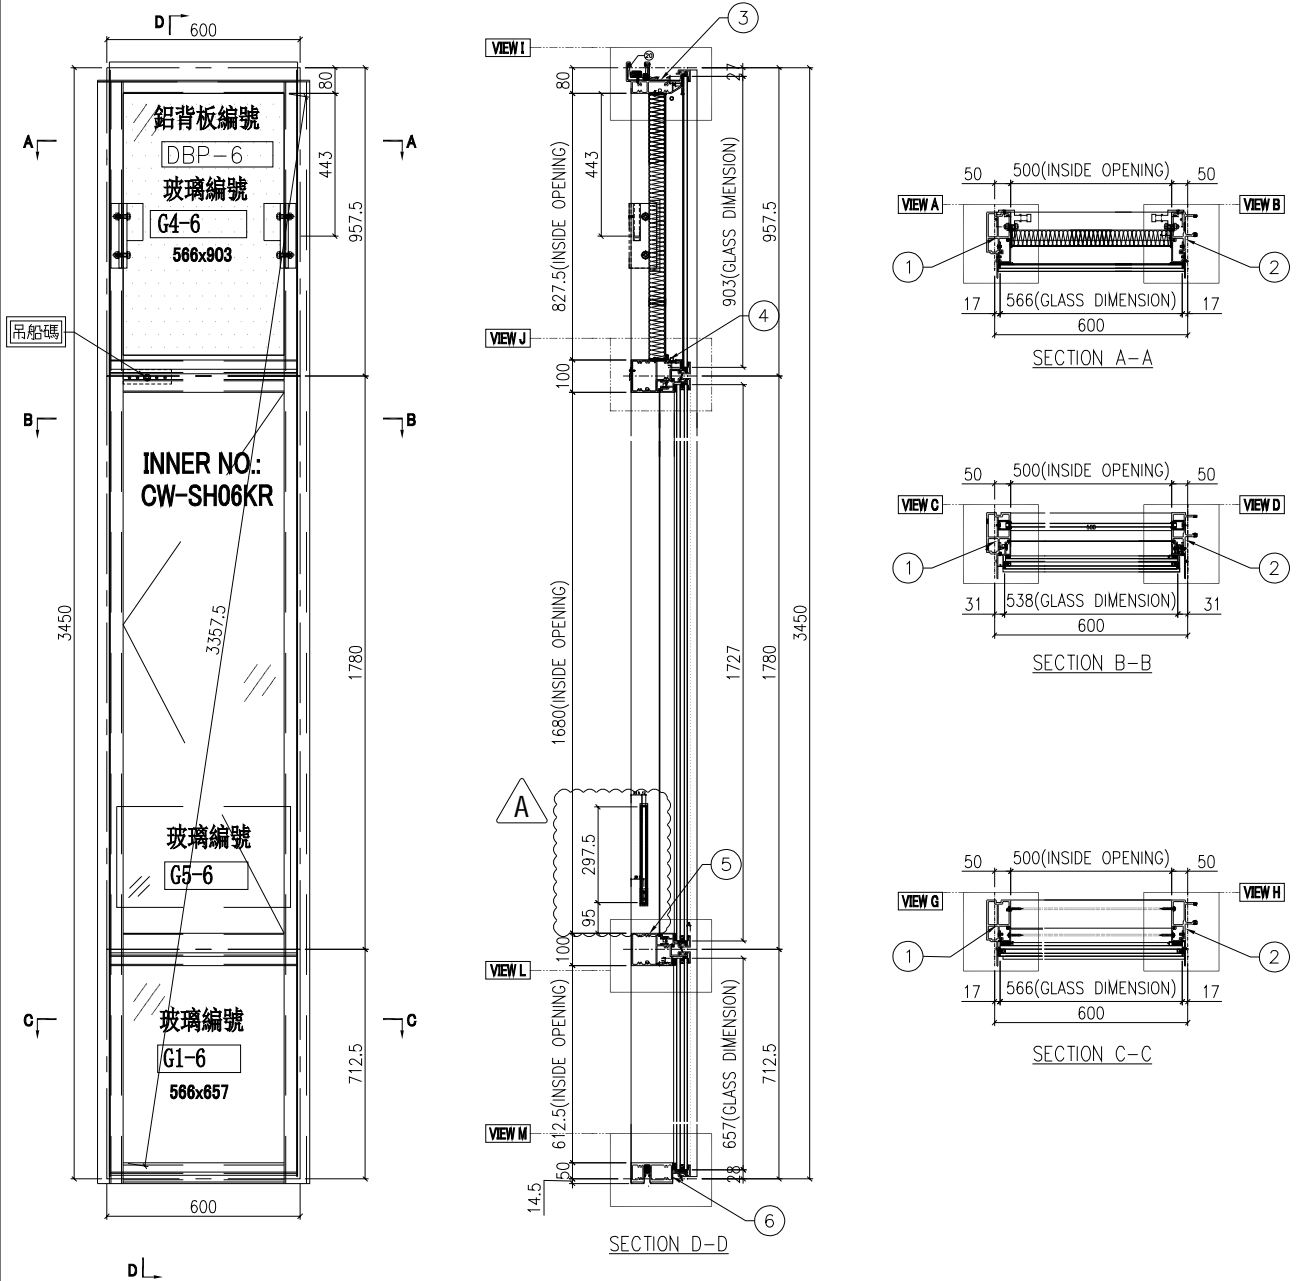






名稱	單元組裝圖	制圖	陳俊賢	2022.6.1	修改	A	
材料		復核	謝永林	2022.6.28	日期	2022.7.19	
顏色	JMQ213457(三塗)	批准	胡哥		圖號	CW-PLBG06fcK	

圖號	層數	數量	總數	樓層	使用位置
CW-PLBG06fL	1	1	1	22F	J853-SD-CW-4101

工程號 J853 地盤 延坪道住宅

數據表見: CW-PLBG06fL(2) A版依據E14825修改欄河玻璃高度

節點圖見: CW-PLBG06fL(1)

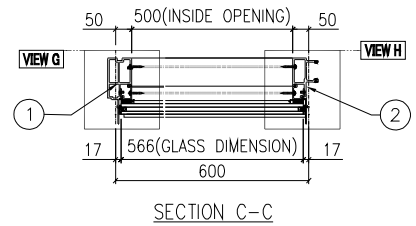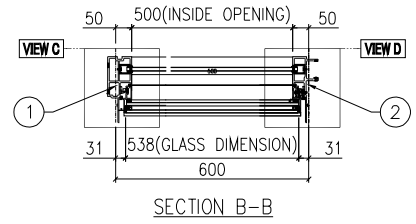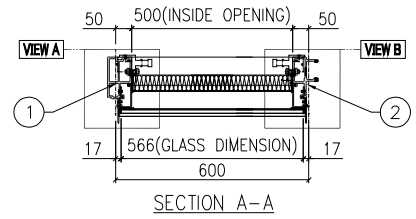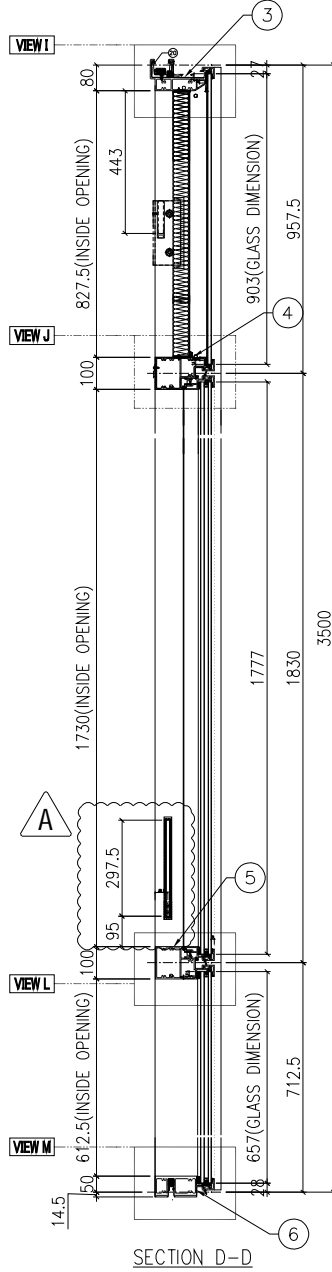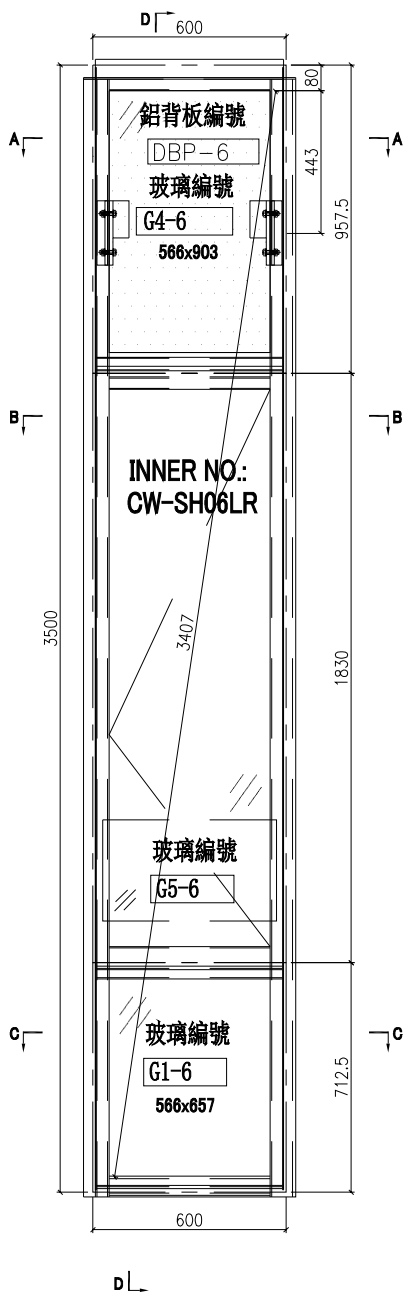

名稱	單元組裝圖	制圖	陳俊賢	2022.6.1	修改	A	
材料		復核	謝永林	2022.6.28	日期	2022.7.19	
顏色	JMQ213457(三塗)	批准	胡哥		圖號	CW-PLBG06fL	




美特鋁質 有限公司
MIDI Aluminium Fabricator Ltd.

圖號	層數	數量	總數	樓層	使用位置
CW-PLMG10L	1	1	1	23F	J853-SD-CW-4104

工程號	J853	地盤	延坪道住宅
-----	------	----	-------

數據表見: CW-PLMG10L(2) A版依據E14825修改攔河玻璃高度

節點圖見: CW-PLMG10L(1)

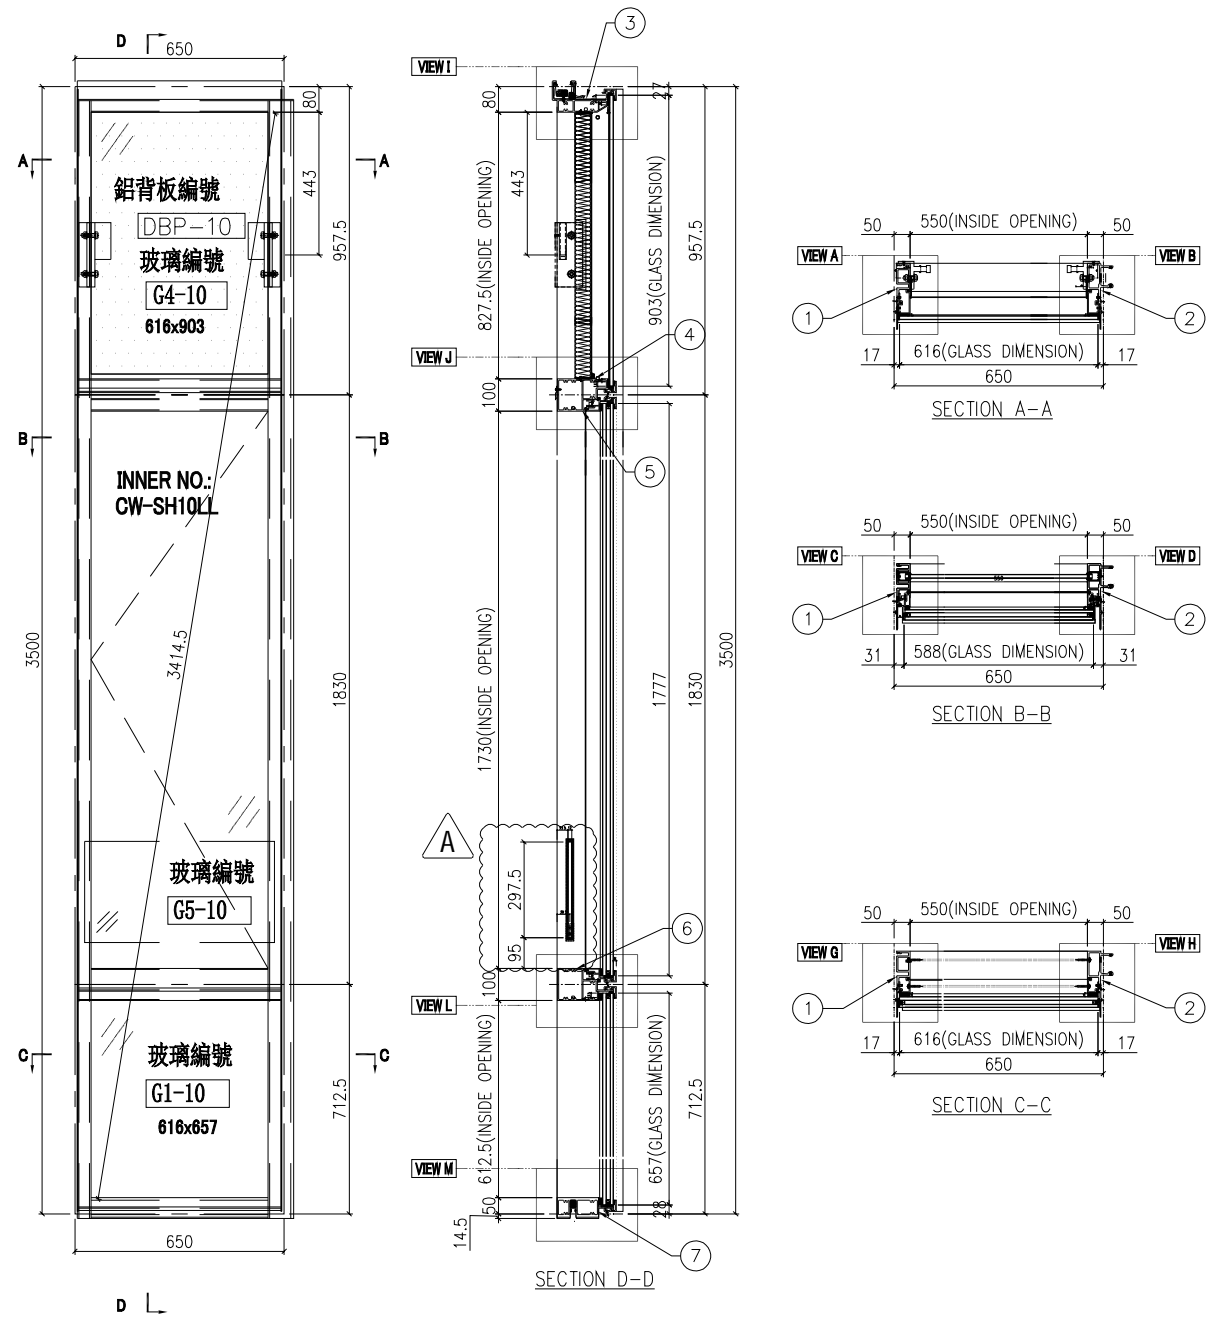





名稱	單元組裝圖	制圖	陳俊賢	2022.6.1	修改	A		
材料		復核	謝永林	2022.6.28	日期	2022.7.19		
顏色	JMQ213457(三塗)	批准	胡哥		圖號	CW-PLMG10L		



美特鋁質 有限公司
MIDI Aluminium Fabricator Ltd.

圖號	層數	數量	總數	樓層	使用位置
CW-PTBG15ZK	15	1	15	5F-21F	J853-SD-CW-4103
數據表見: CW-PTBG15ZK(2)				A版依據E14825修改欄河玻璃高度	
節點圖見: CW-PTBG15ZK(1)					
T窗限開220mm					

工程號 J853 地盤 延坪道住宅

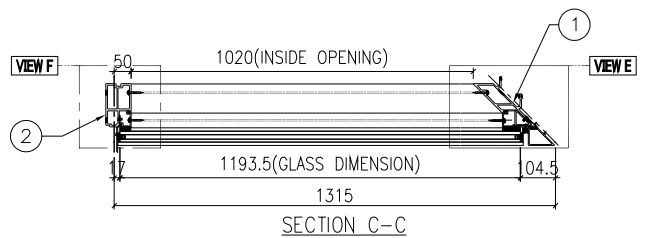
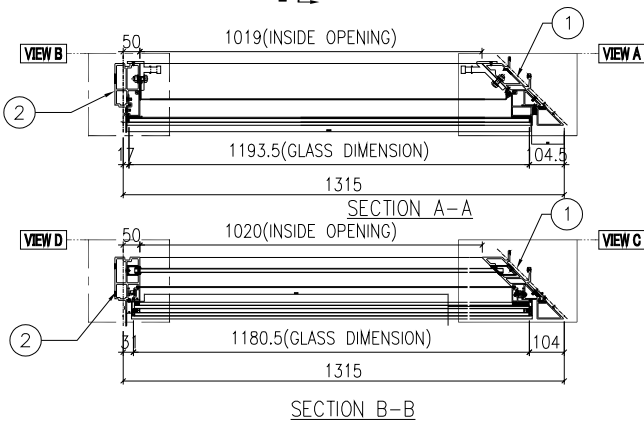
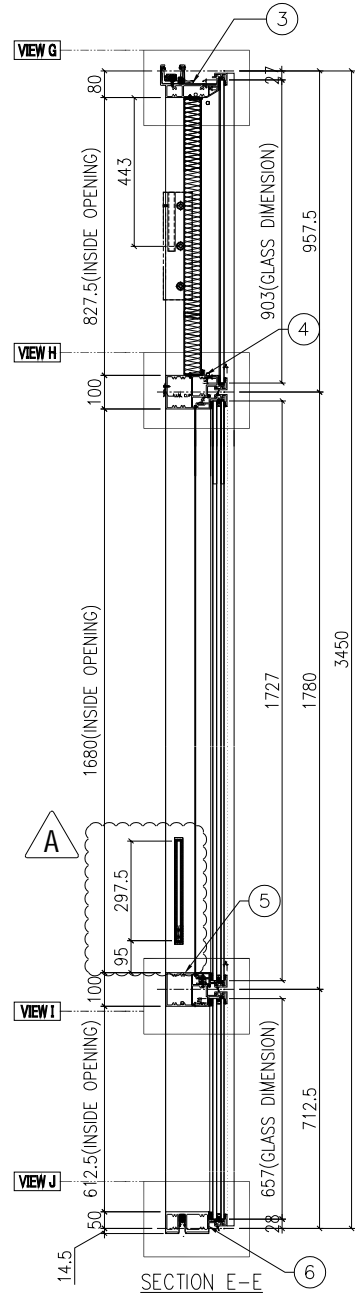
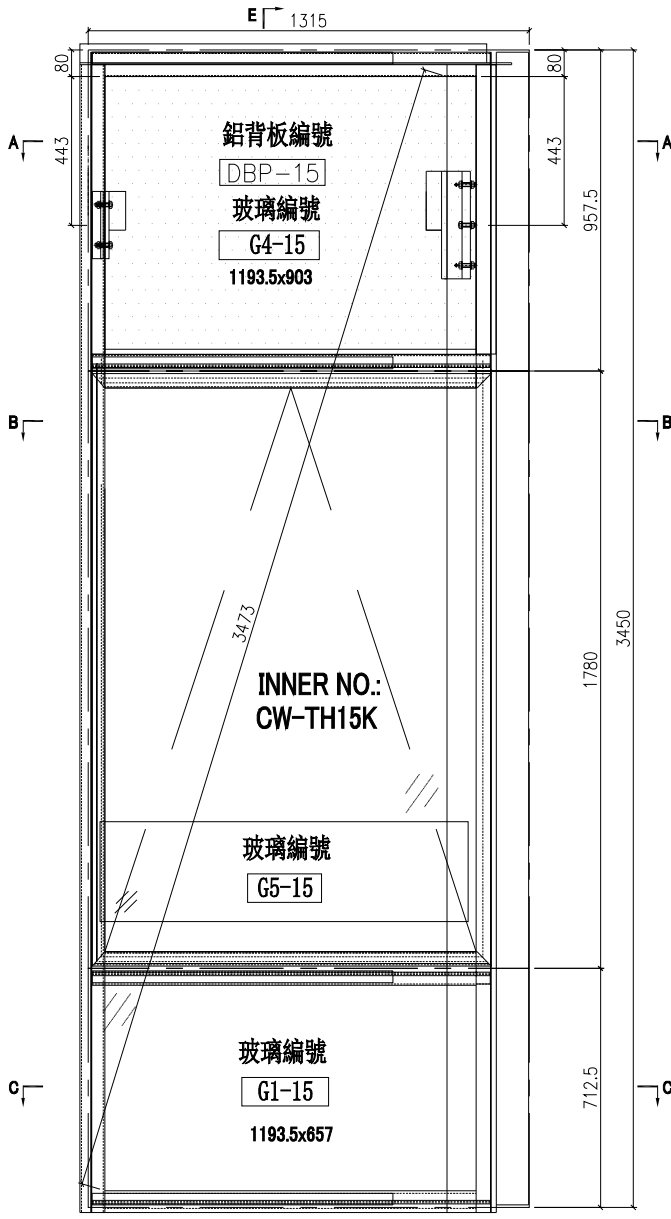


名稱	單元組裝圖	制圖	陳俊賢	2022.6.1	修改	A	
材料		復核	謝永林	2022.6.28	日期	2022.7.19	
顏色	JMQ213457(三塗)	批准	胡哥		圖號	CW-PTBG15ZK	


圖號	層數	數量	總數
CW-PTBG41ZL	1	1	1
數據表見: CW-PTBG41ZL(2)			
節點圖見: CW-PTBG41ZL(1)			
T窗限開220mm			

樓層	使用位置
23F	J853-SD-CW-4103
A版依據E14825修改欄河玻璃高度	

工程號	J853	地盤	延坪道住宅
-----	------	----	-------

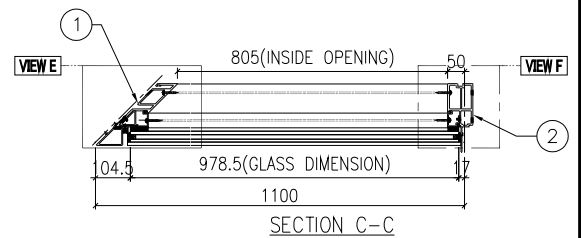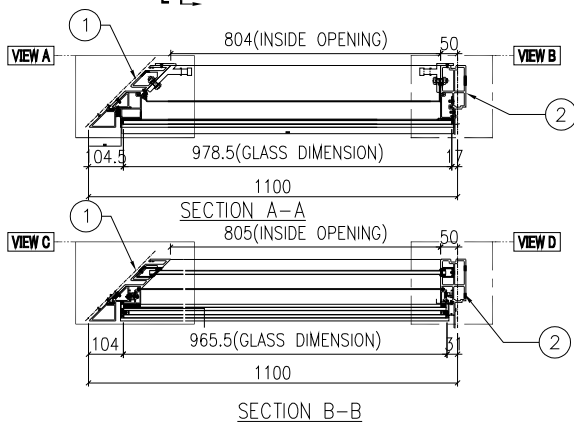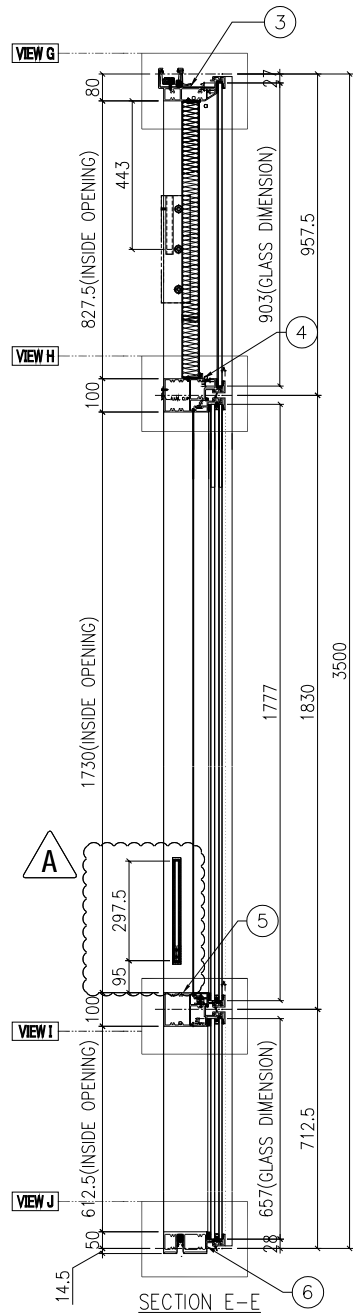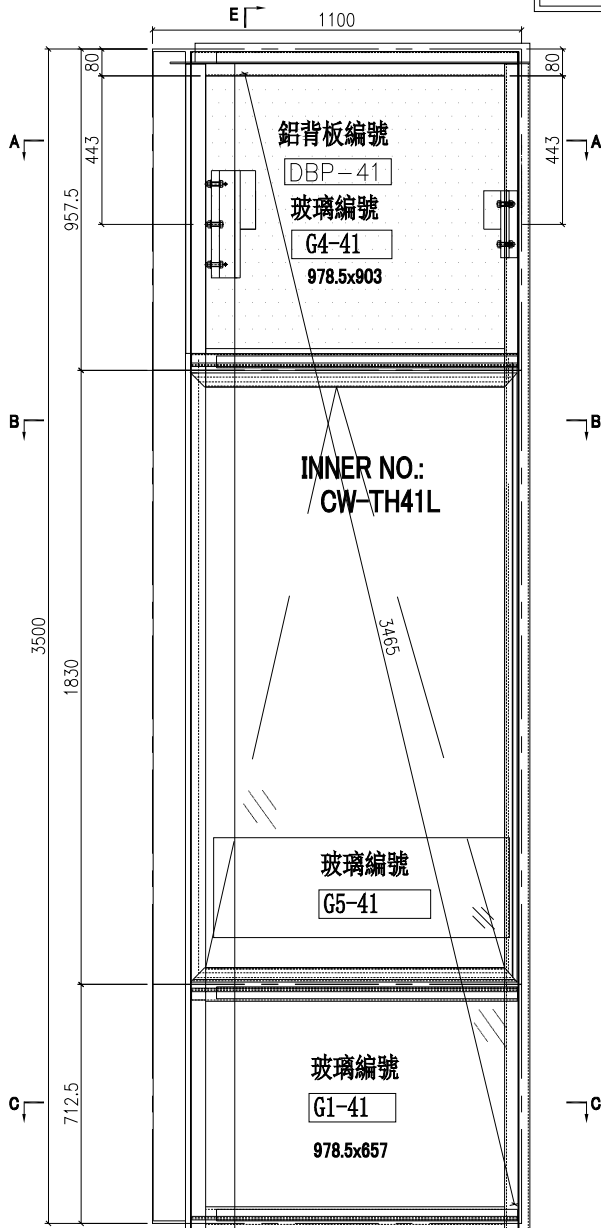

名稱	單元組裝圖	制圖	陳俊賢	2022.6.1	修改	A	
材料		復核	謝永林	2022.6.28	日期	2022.7.19	
顏色	JMQ213457(三塗)	批准	胡哥		圖號	CW-PTBG41ZL	






 美特鋁質有限公司 MIDI Aluminium Fabricator Ltd.	圖號	層數	數量	總數	樓層	使用位置
	CW-PTBB23K	15	1	15	5F-21F	J853-SD-CW-4103

工程號	J853	地盤	延坪道住宅
-----	------	----	-------

數據表見: CW-PTBB23K(2)	A版依據E14825修改欄河玻璃高度
---------------------	--------------------

節點圖見: CW-PTBB23K(1)

T窗限開220mm

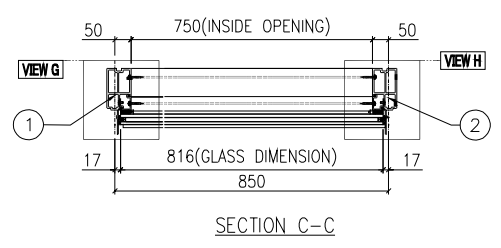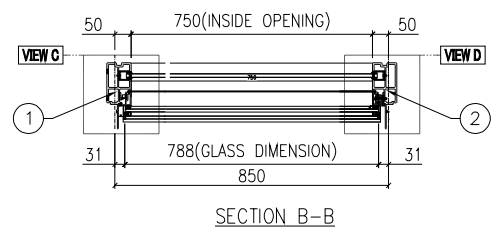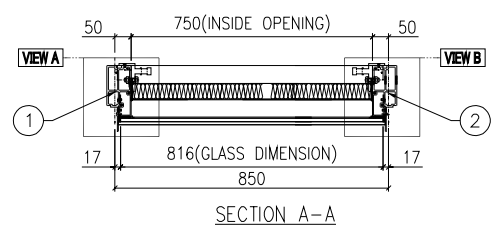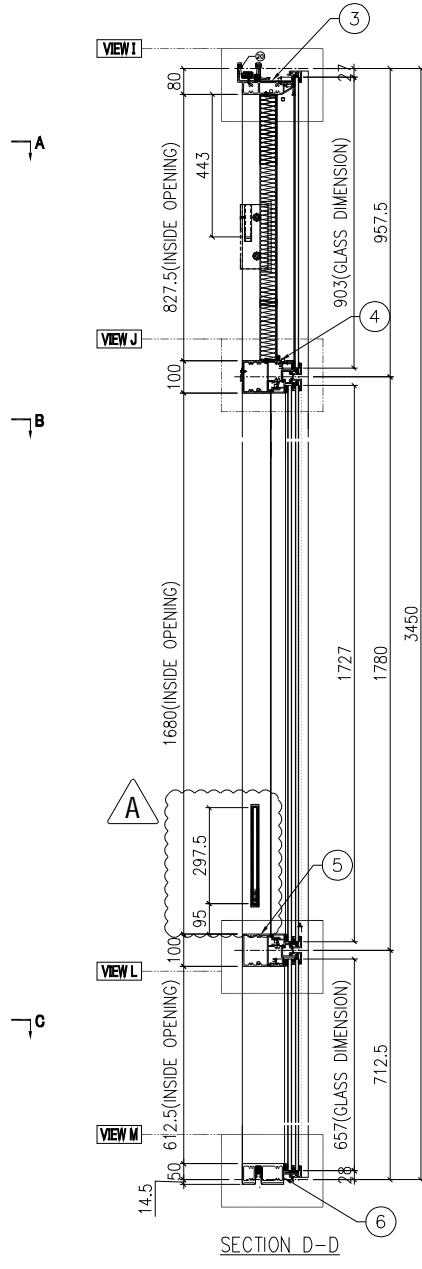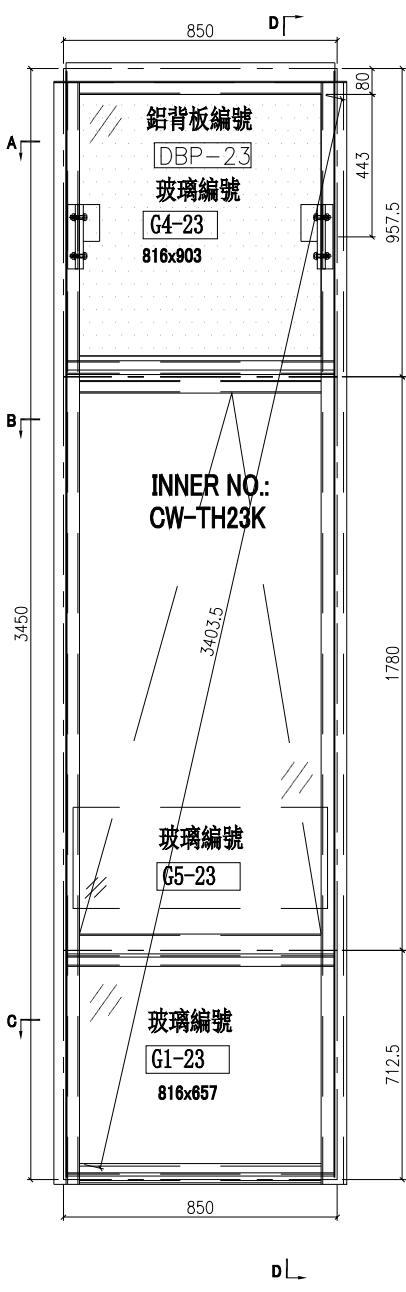

名稱	單元組裝圖	制圖	陳俊賢	2022.6.1	修改	A	
材料		復核	謝永林	2022.6.28	日期	2022.7.19	
顏色	JMQ213457(三塗)	批准	胡哥		圖號	CW-PTBB23K	

美特鋁質 有限公司
MIDI Aluminium Fabricator Ltd.


圖號	層數	數量	總數	樓層	使用位置
CW-PTBB23L	1	1	1	22F	J853-SD-CW-4103

工程號 J853 地盤 延坪道住宅


數據表見: CW-PTBB23L(2) A版依據E14825修改欄河玻璃高度

節點圖見: CW-PTBB23L(1)

T窗限開220mm

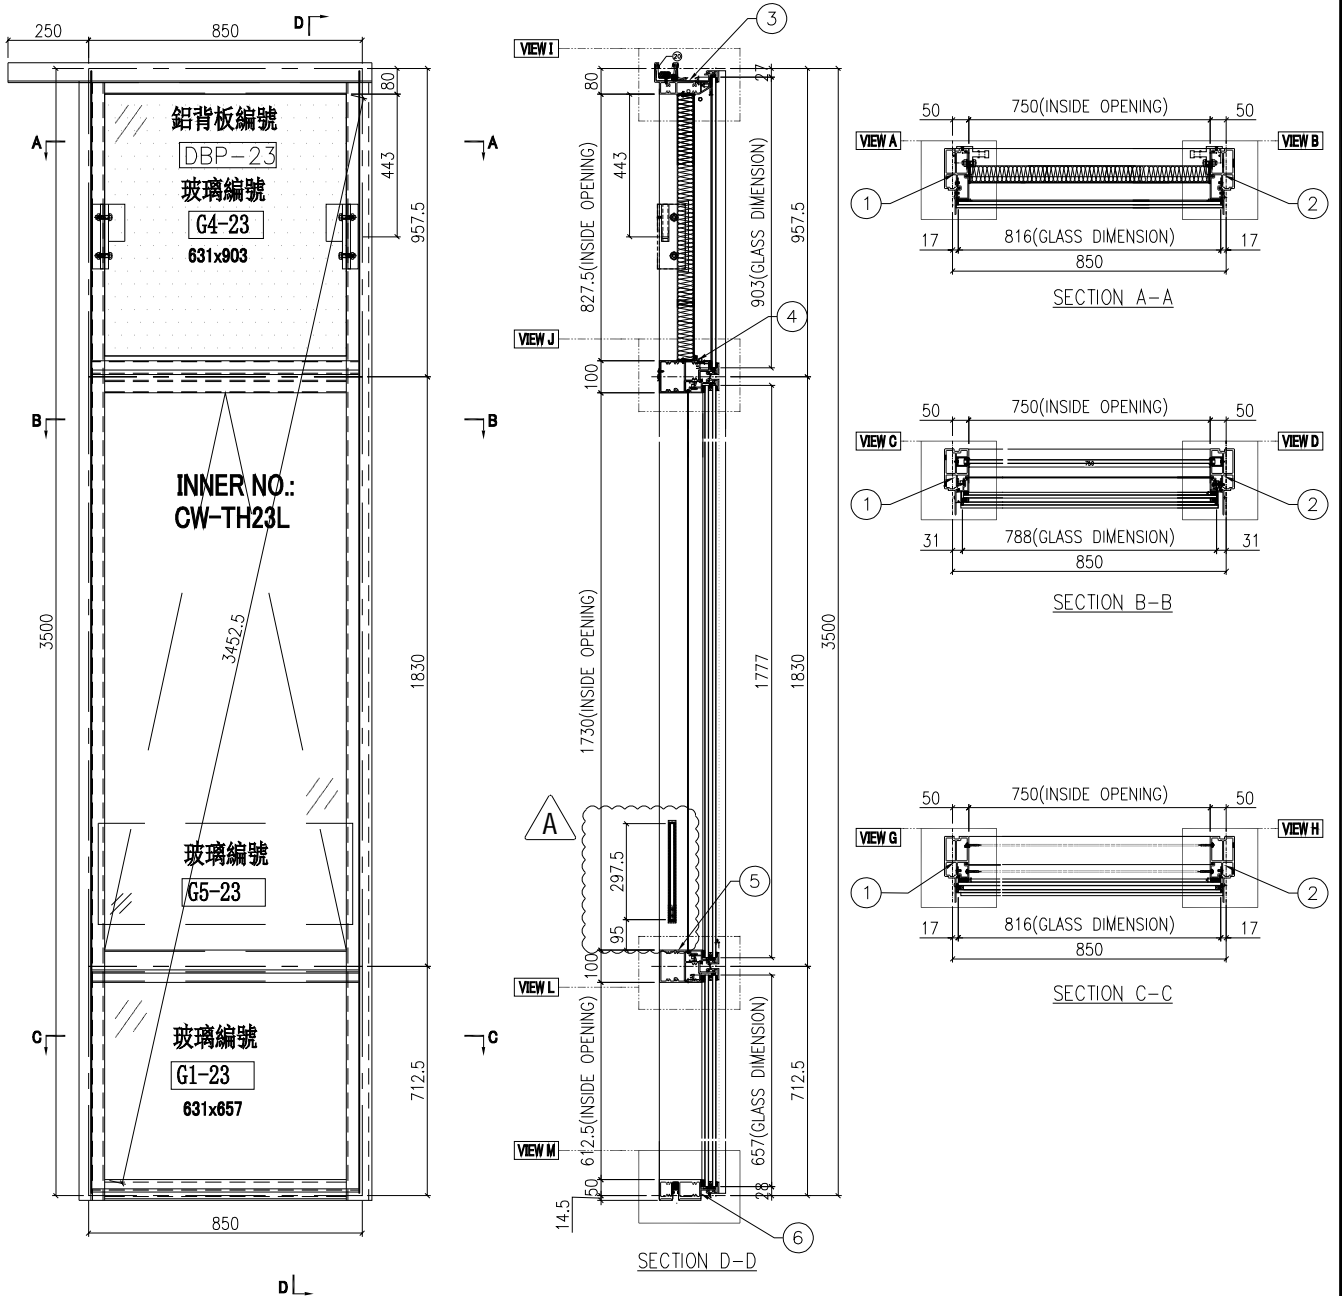

名稱	單元組裝圖	制圖	陳俊賢	2022.6.1	修改	A	
材料		復核	謝永林	2022.6.28	日期	2022.7.19	
顏色	JMQ213457(三塗)	批准	胡哥		圖號	CW-PTBB23L	

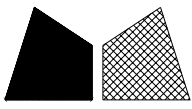

美特鋁質有限公司

MIDI Aluminium Fabricator Ltd.

工程號

J853


地盤

延坪道住宅


請用A3打印

數量	位置	數層	數量	位置	數層
13	CW-101K	5F-15F,17F-20F	13	CW-118K	5F-15F,17F-20F
2	CW-101cK	16F,21F	2	CW-118cK	16F,21F
12	CW-112K	6F-15F,17F-20F	1	CW-108K	5F
2	CW-112cK	16F,21F			

A版依据4878修改Z字码孔

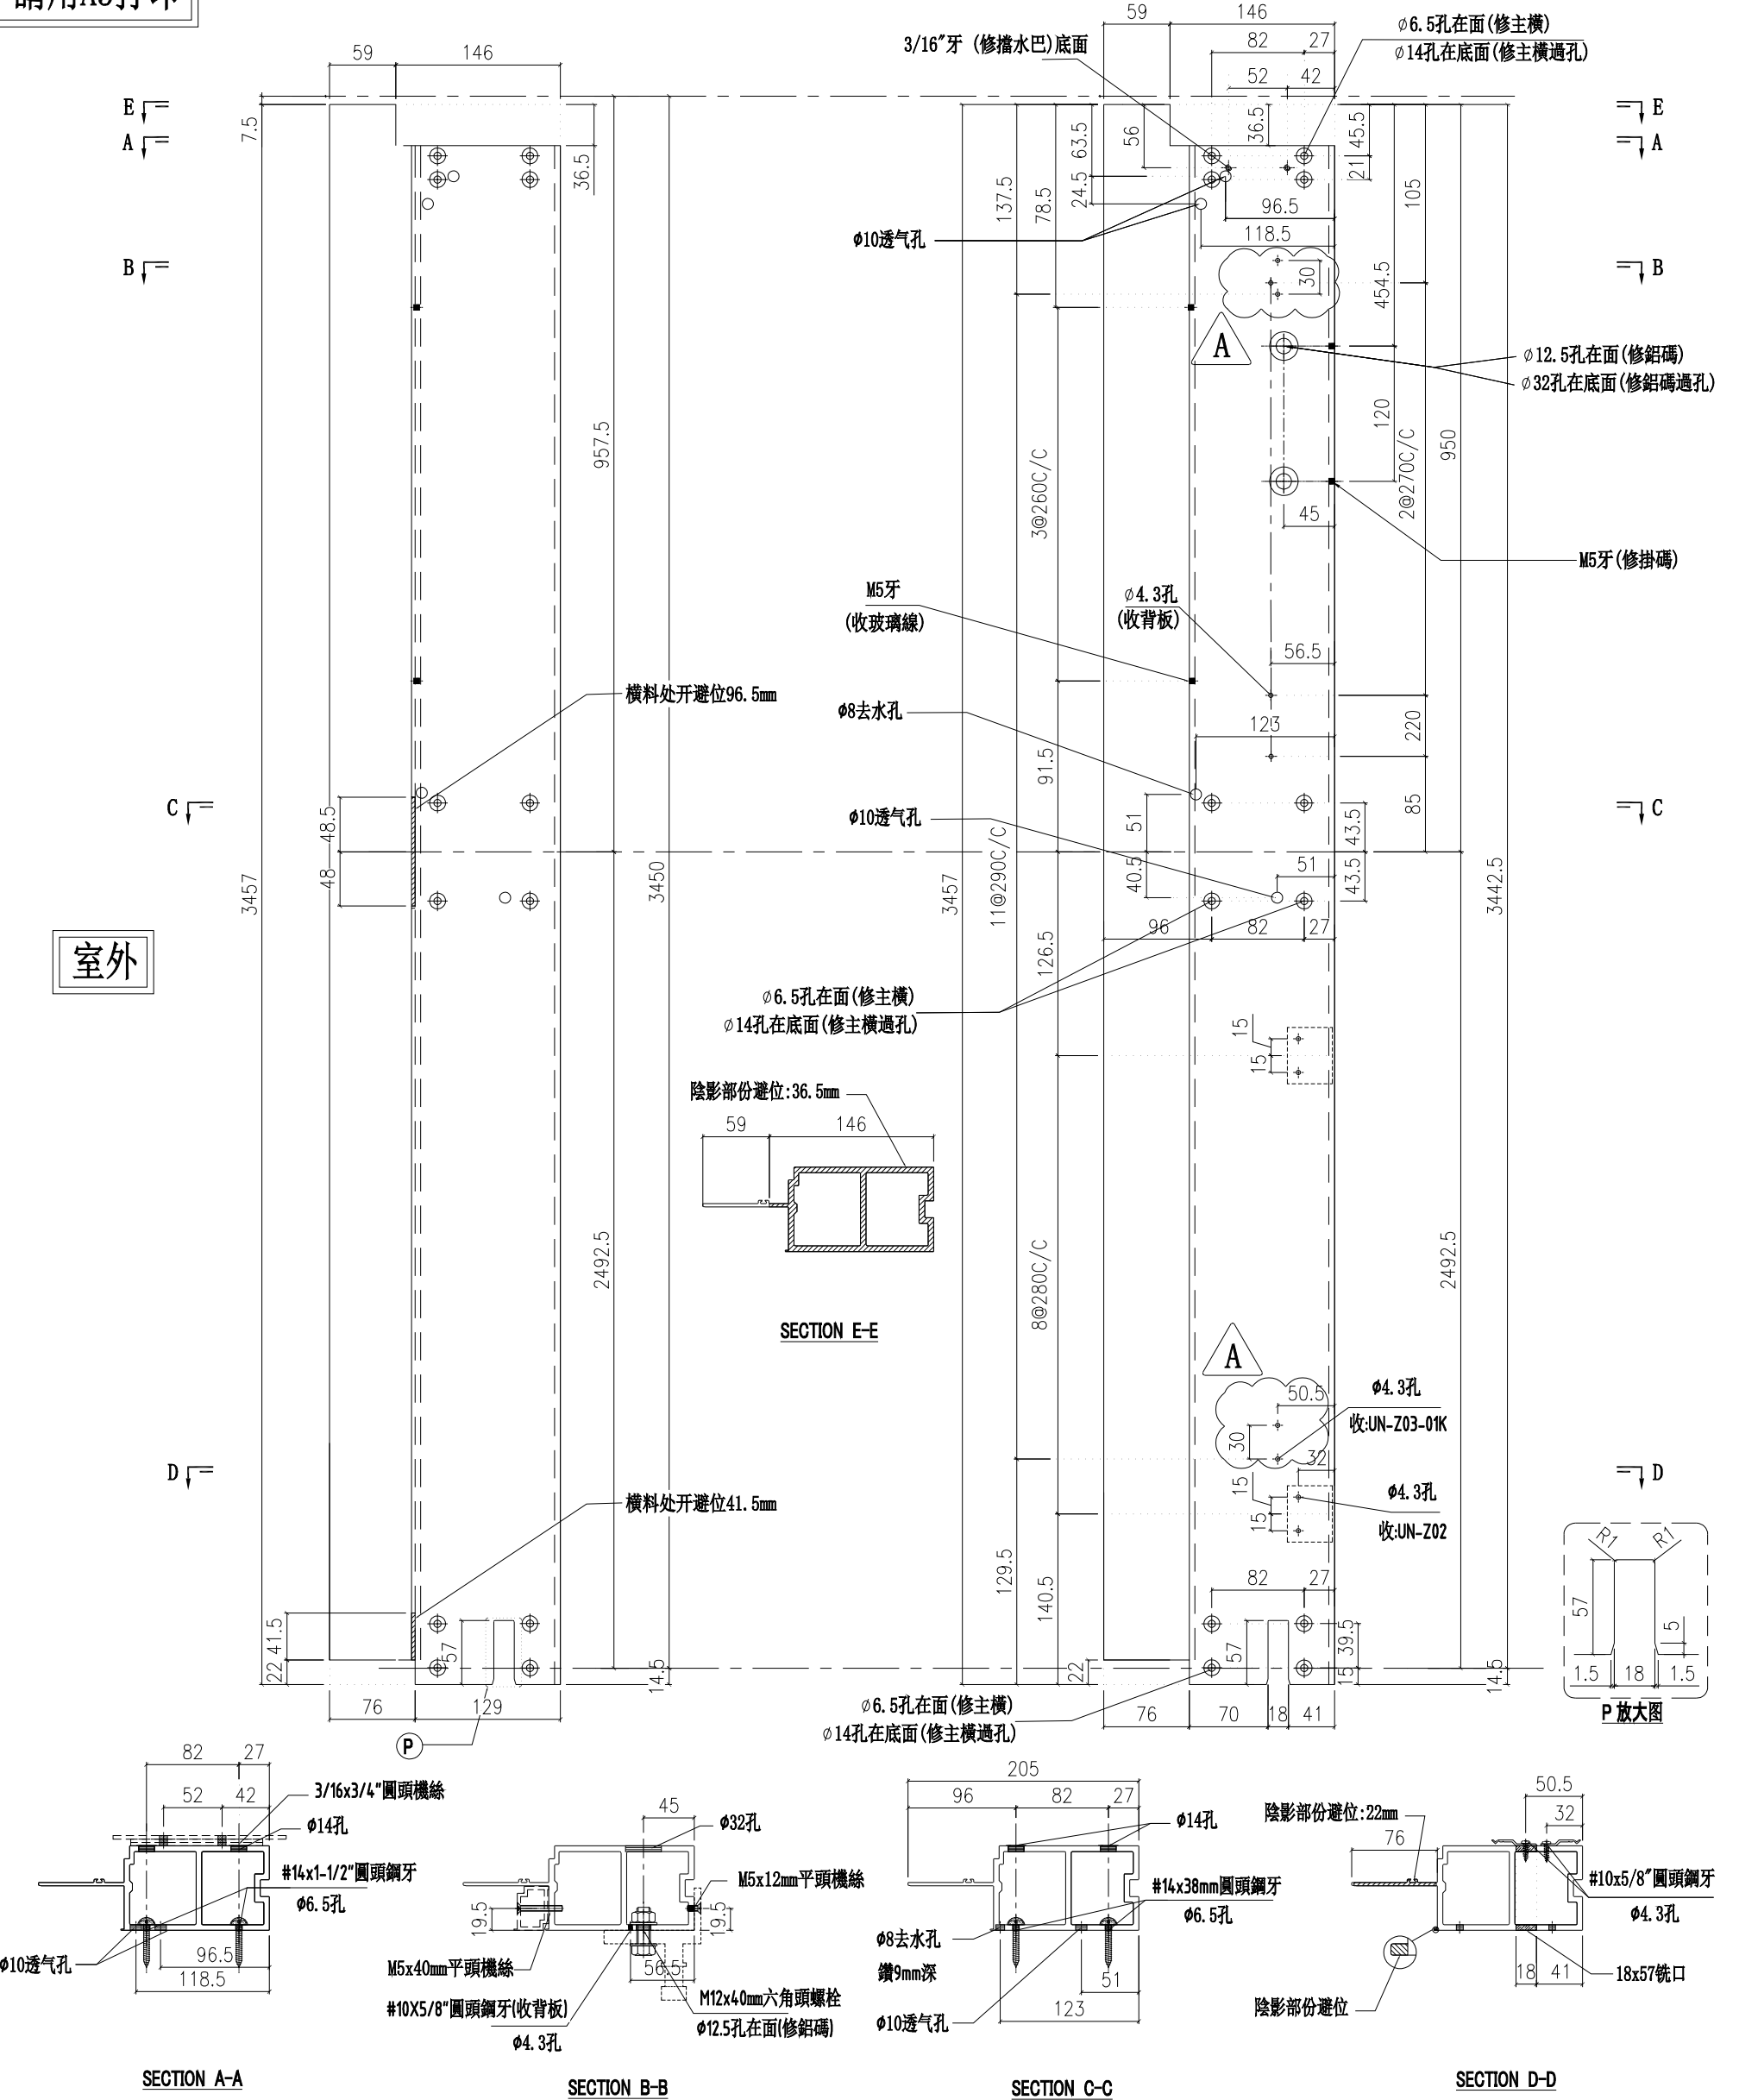

名稱	梗邊企	制圖	陳俊賢	2022. 6. 1	修改	A
材料	X85975	復核	謝永林	2022. 06. 28	日期	2022.7.18
顏色	JMQ213457(三塗)	批准	胡哥		圖號	X85975-01KL

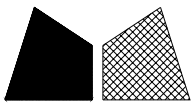

美特鋁質有限公司

MIDI Aluminium Fabricator Ltd.


工程號

J853


地盤

延坪道住宅

數量	位置	數層	數量	位置	數層
13	CW-104K	5F-15F,17F-20F	13	CW-110K	5F-15F,17F-20F
2	CW-104cK	16F,21F	2	CW-110cK	16F,21F
1	CW-108K	5F	13	CW-119K	5F-15F,17F-20F
12	CW-112K	6F-15F,17F-20F	2	CW-119cK	16F,21F
2	CW-112cK	16F,21F			

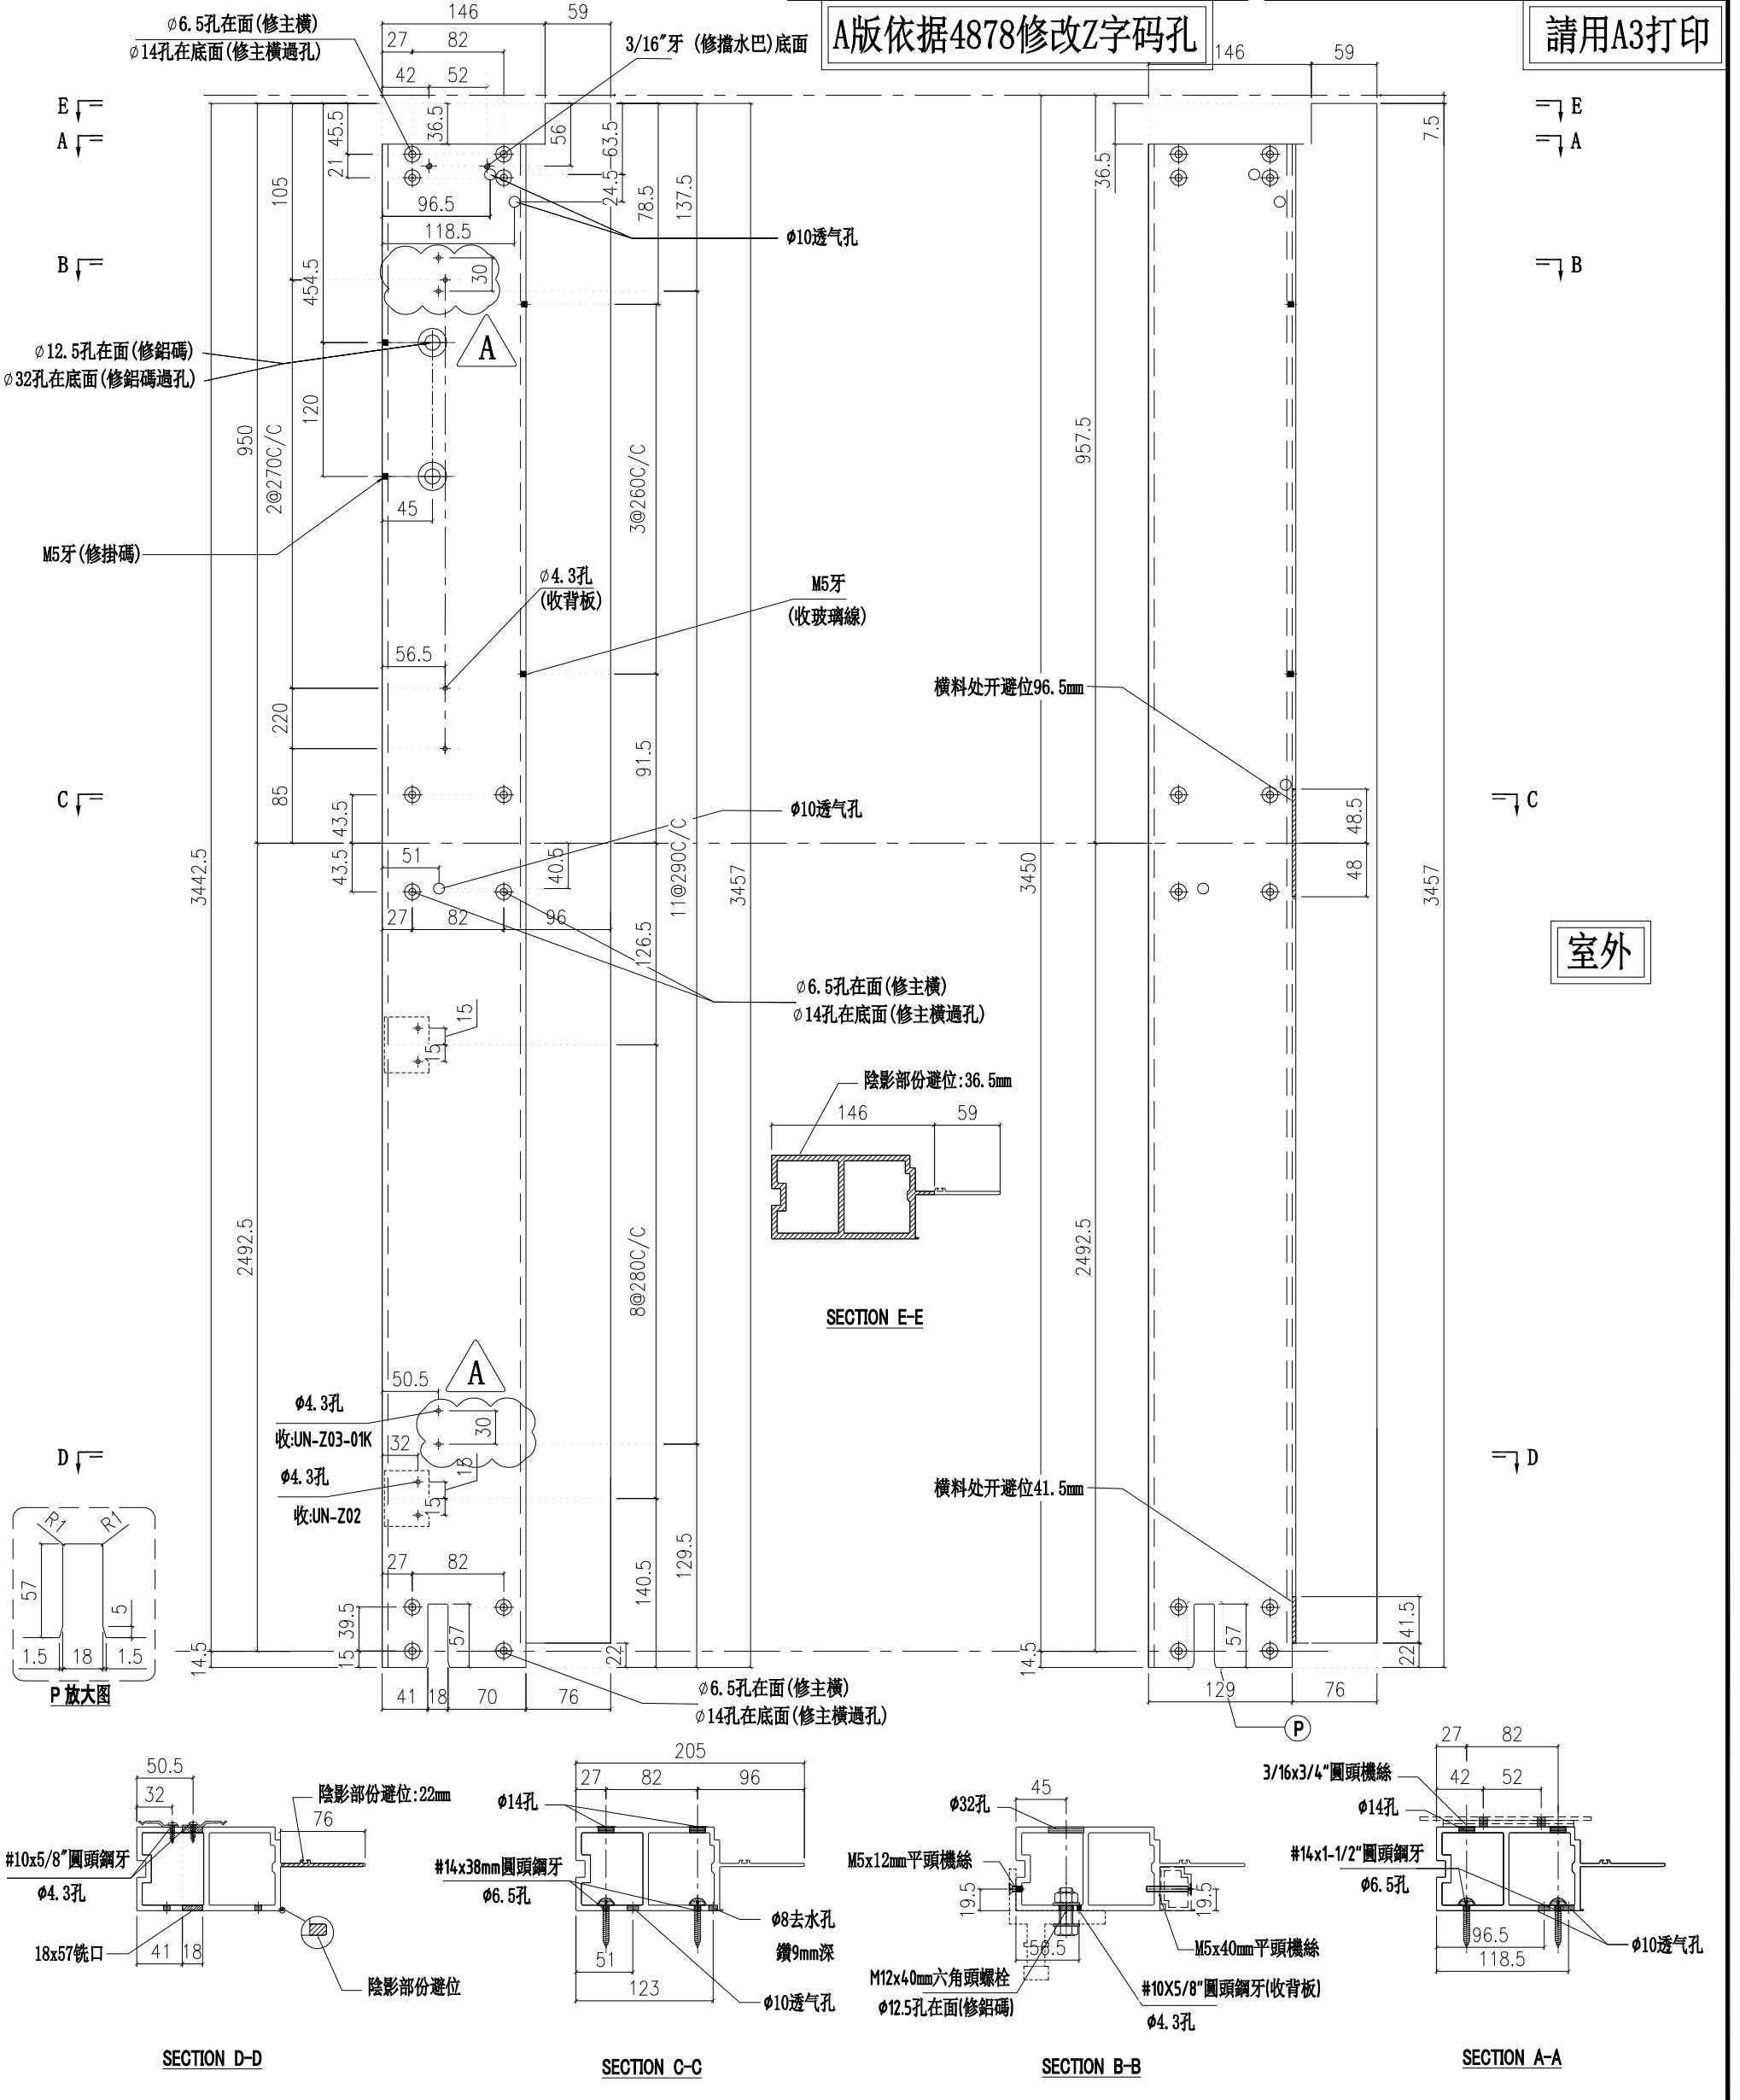

名稱	梗邊企	制圖	陳俊賢	2022. 6. 1	修改	A	
材料	X85975	復核	謝永林	2022. 06. 28	日期	2022.7.18	
顏色	JMQ213457(三塗)	批准	胡哥		圖號	X85975-01KR	

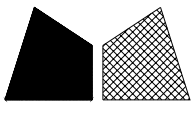


美特鋁質有限公司
MIDI Aluminium Fabricator Ltd.


工程號 J853 地盤 延坪道住宅

請用A3打印 A版依据4878修改Z字码孔

數量	位置	數層
1	CW-105aL	23F
1	CW-114aL	23F

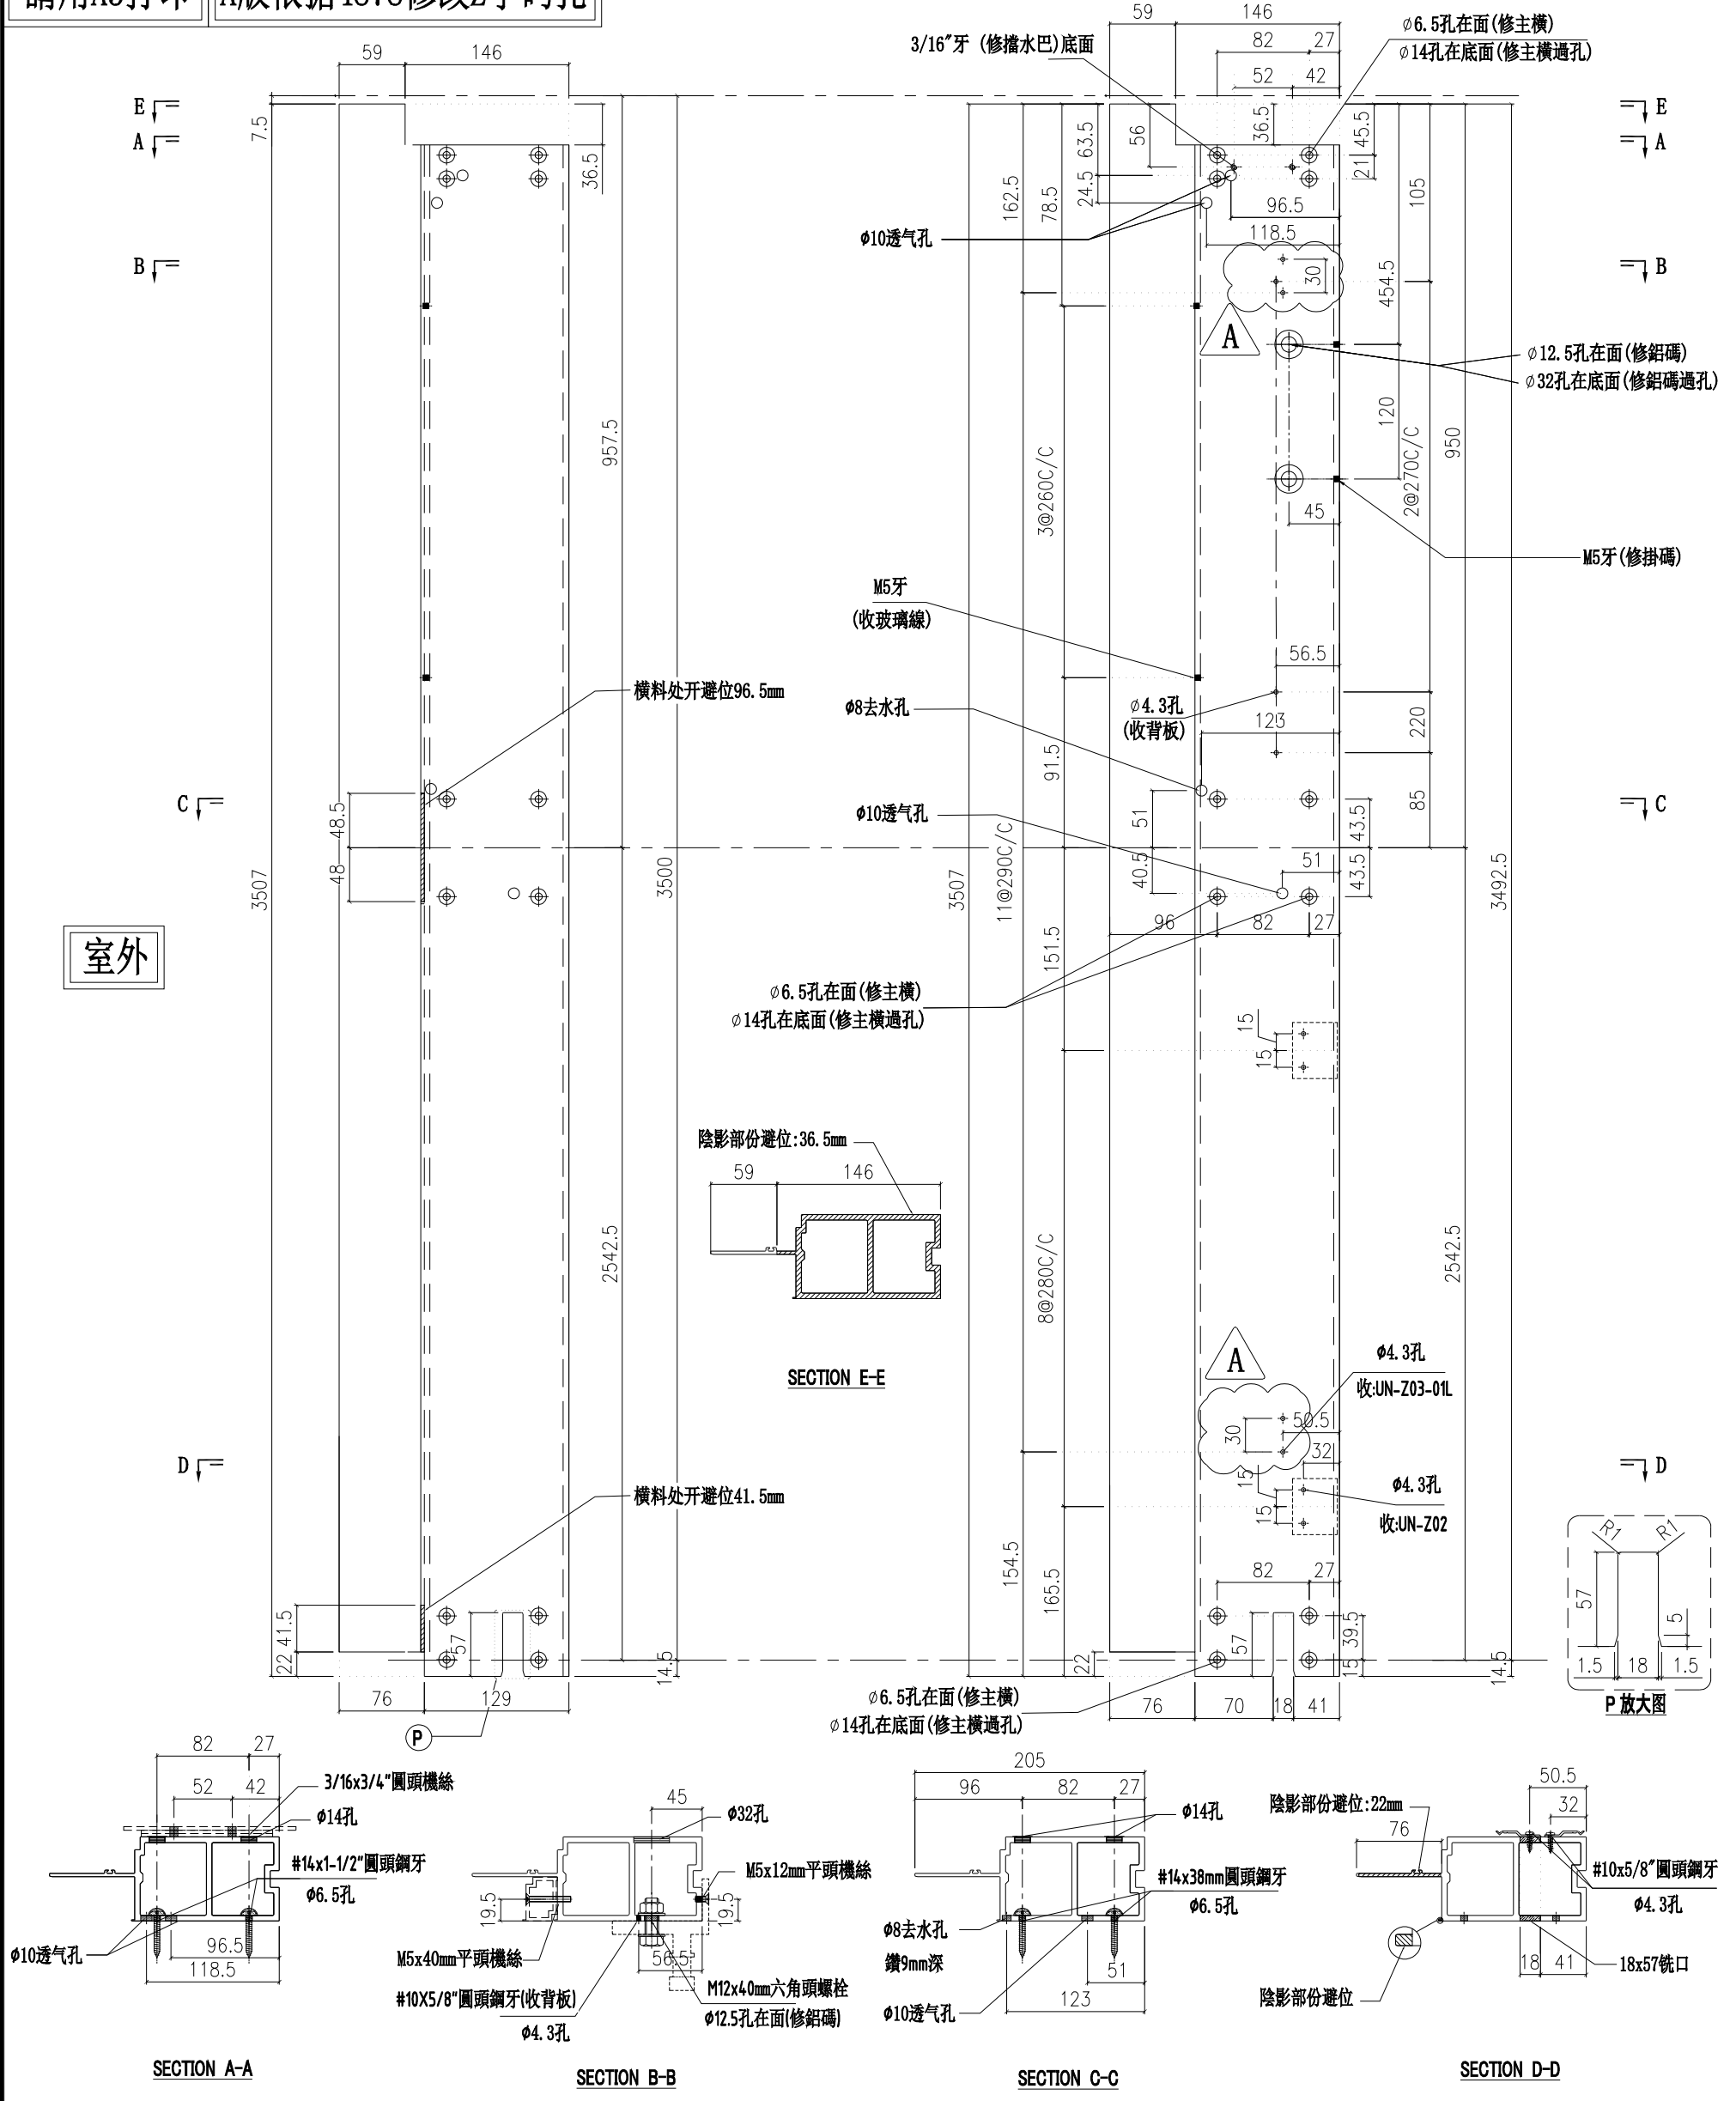

名稱	梗邊企	制圖	陳俊賢	2022. 6. 1	修改	A	
材料	X85975	復核	謝永林	2022. 06. 28	日期	2022.7.18	
顏色	JMQ213457 (三塗)	批准	胡哥		圖號	X85975-01LL	

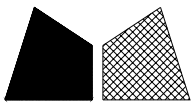

美特鋁質有限公司

MIDI Aluminium Fabricator Ltd.

請用A3打印

工程號

J853

地盤

延坪道住宅

數量

位置

數層

1

CW-105bL

23F


1

CW-120LZ

23F


請用A3打印

A版依据4878修改Z字码孔

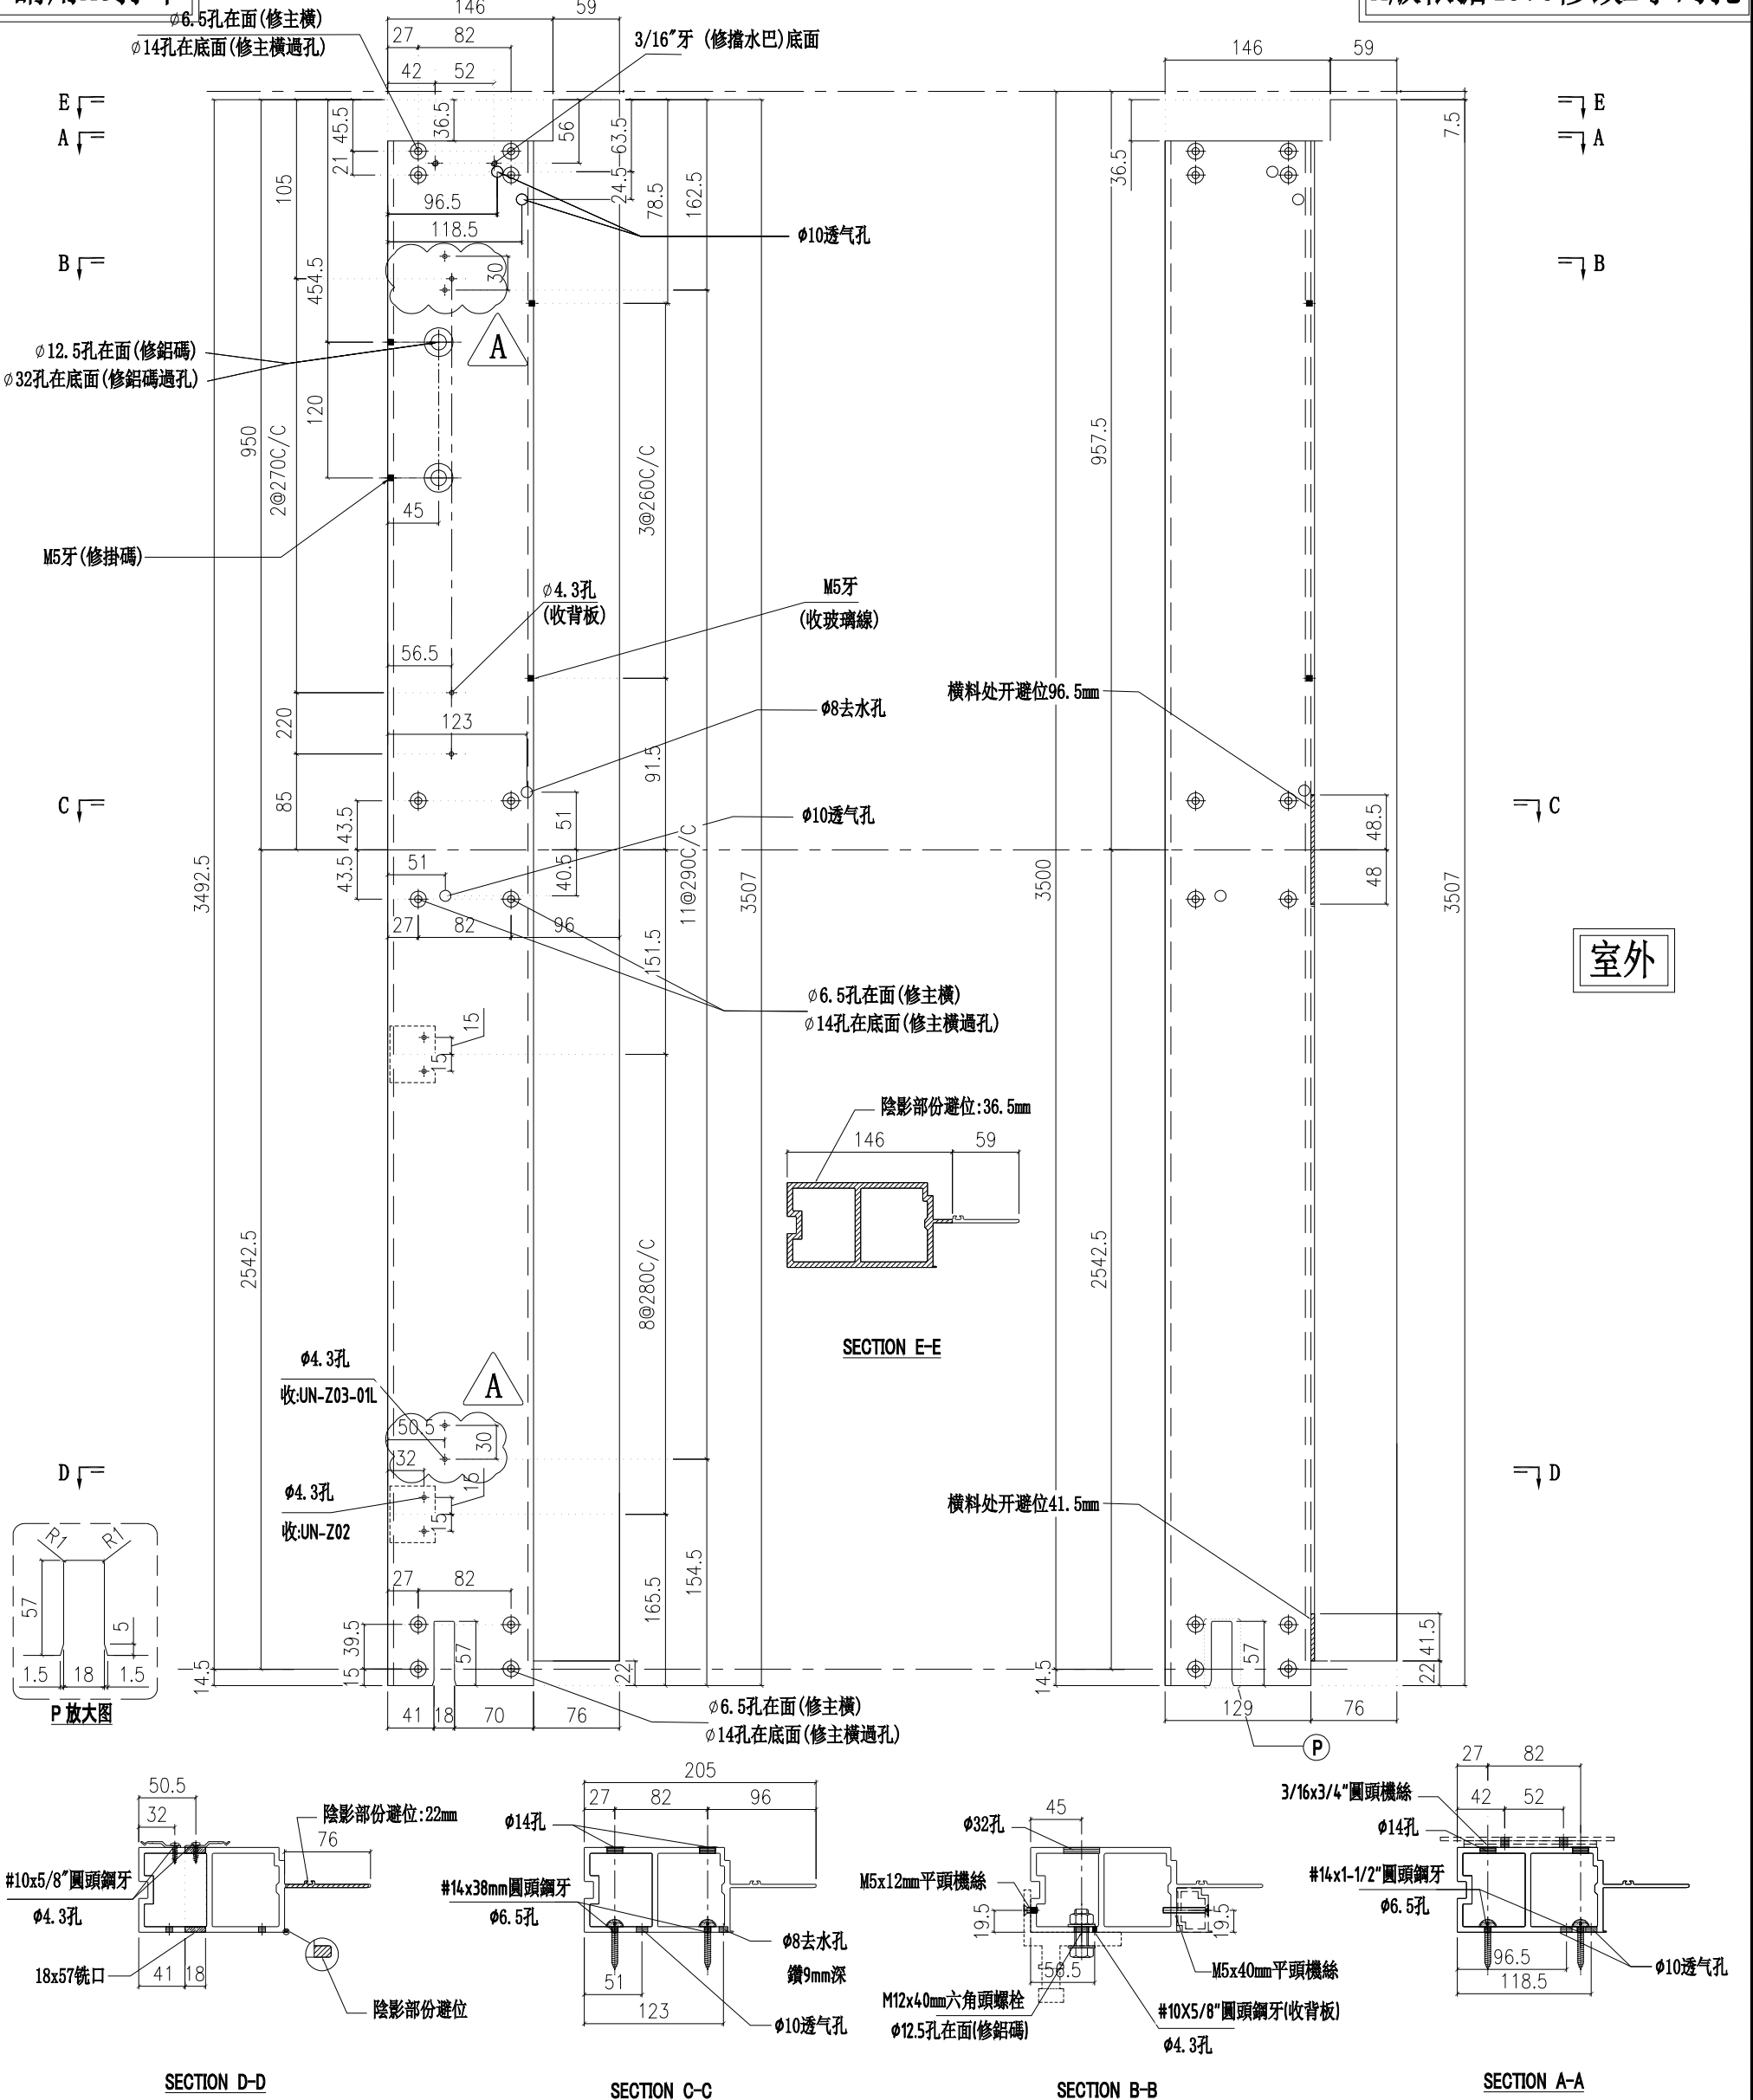

室外

名稱	梗邊企	制圖	陳俊賢	2022. 6. 1	修改	A	
材料	X85975	復核	謝永林	2022. 06. 28	日期	2022.7.18	
顏色	JMQ213457(三塗)	批准	胡哥		圖號	X85975-01LR	

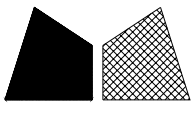

美特鋁質 有限公司

MIDI Aluminium Fabricator Ltd.

工程號

J853

地盤

延坪道住宅

請用A3打印

數量

使用位置

樓層

1

CW-PTBG20Q


5F-起底

1

CW-112Q


5F-起底

A版依据4878修改Z字码孔

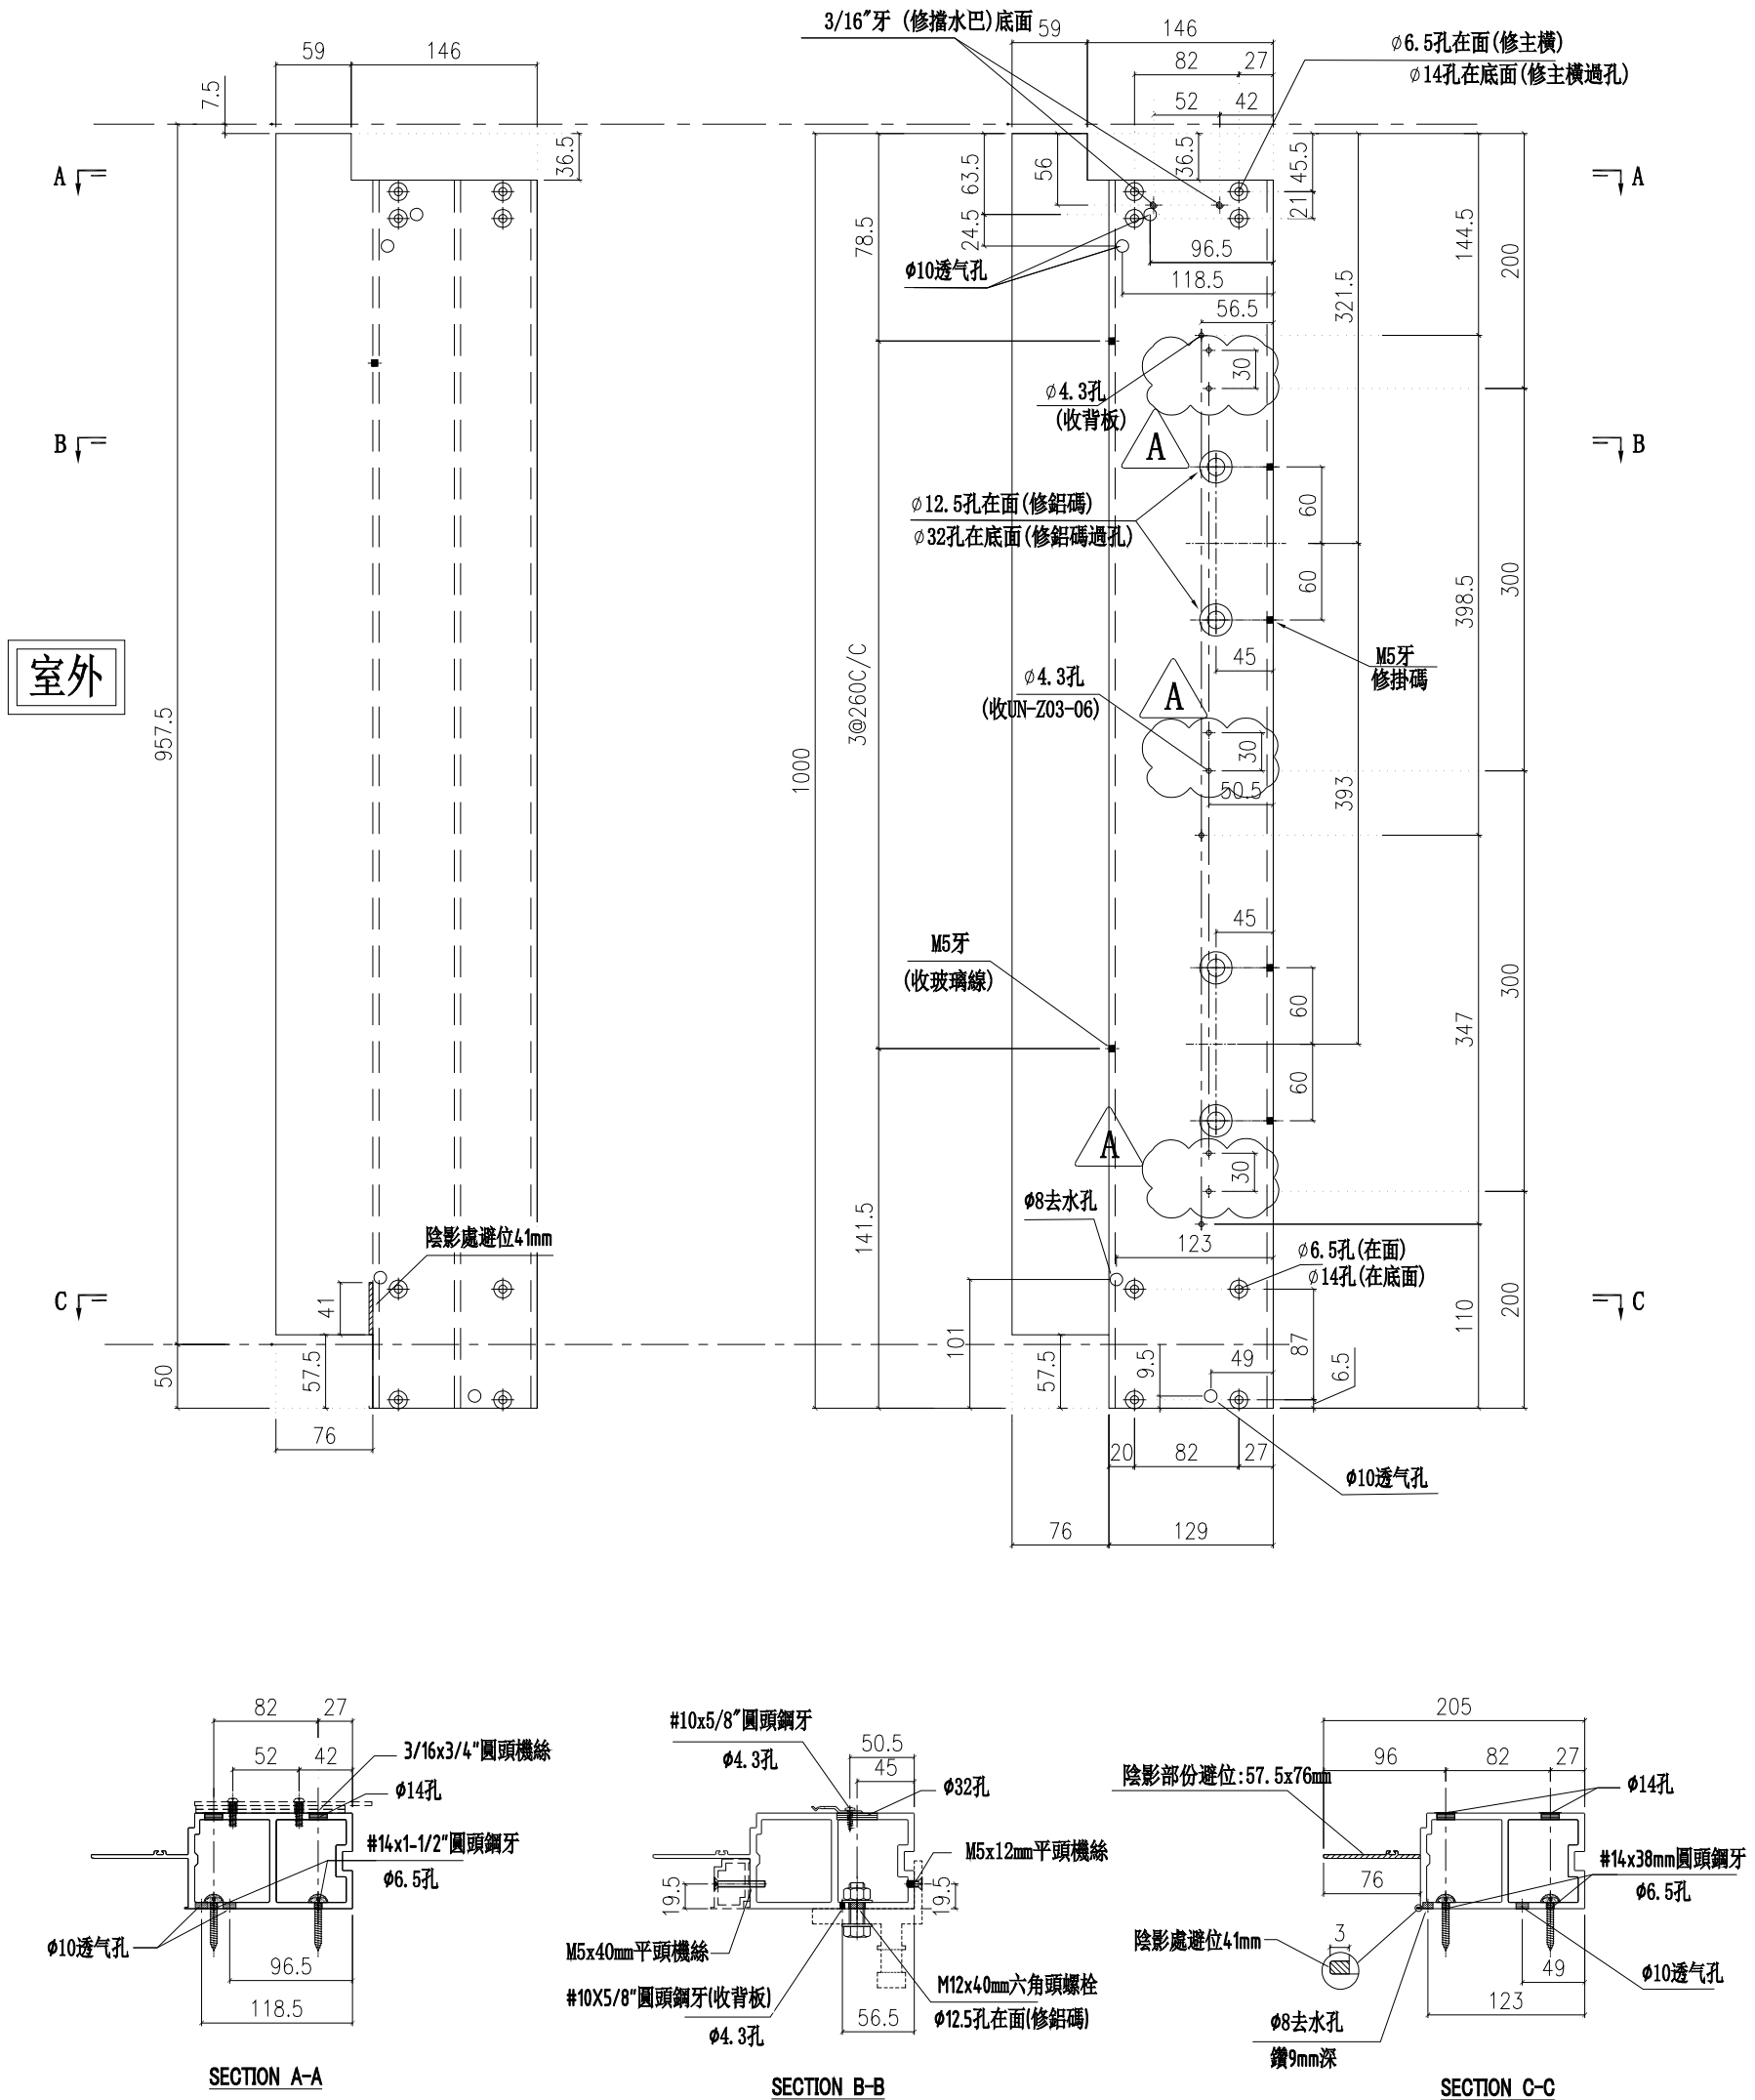

室外

名稱	梗邊企	制圖	陳俊賢	2022. 6. 1	修改	A	
材料	X85975	復核	謝永林	2022. 06. 28	日期	2022.7.18	
顏色	JMQ213457(三塗)	批准	胡哥		圖號	X85975-01QL	

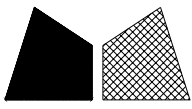

美特鋁質有限公司

MIDI Aluminium Fabricator Ltd.

請用A3打印

數量

使用位置

樓層

工程號

J853

地盤

延坪道住宅

1

CW-PTMB20Q


5F-起底

1


CW-112Q

5F-起底


A版依据4878修改Z字码孔

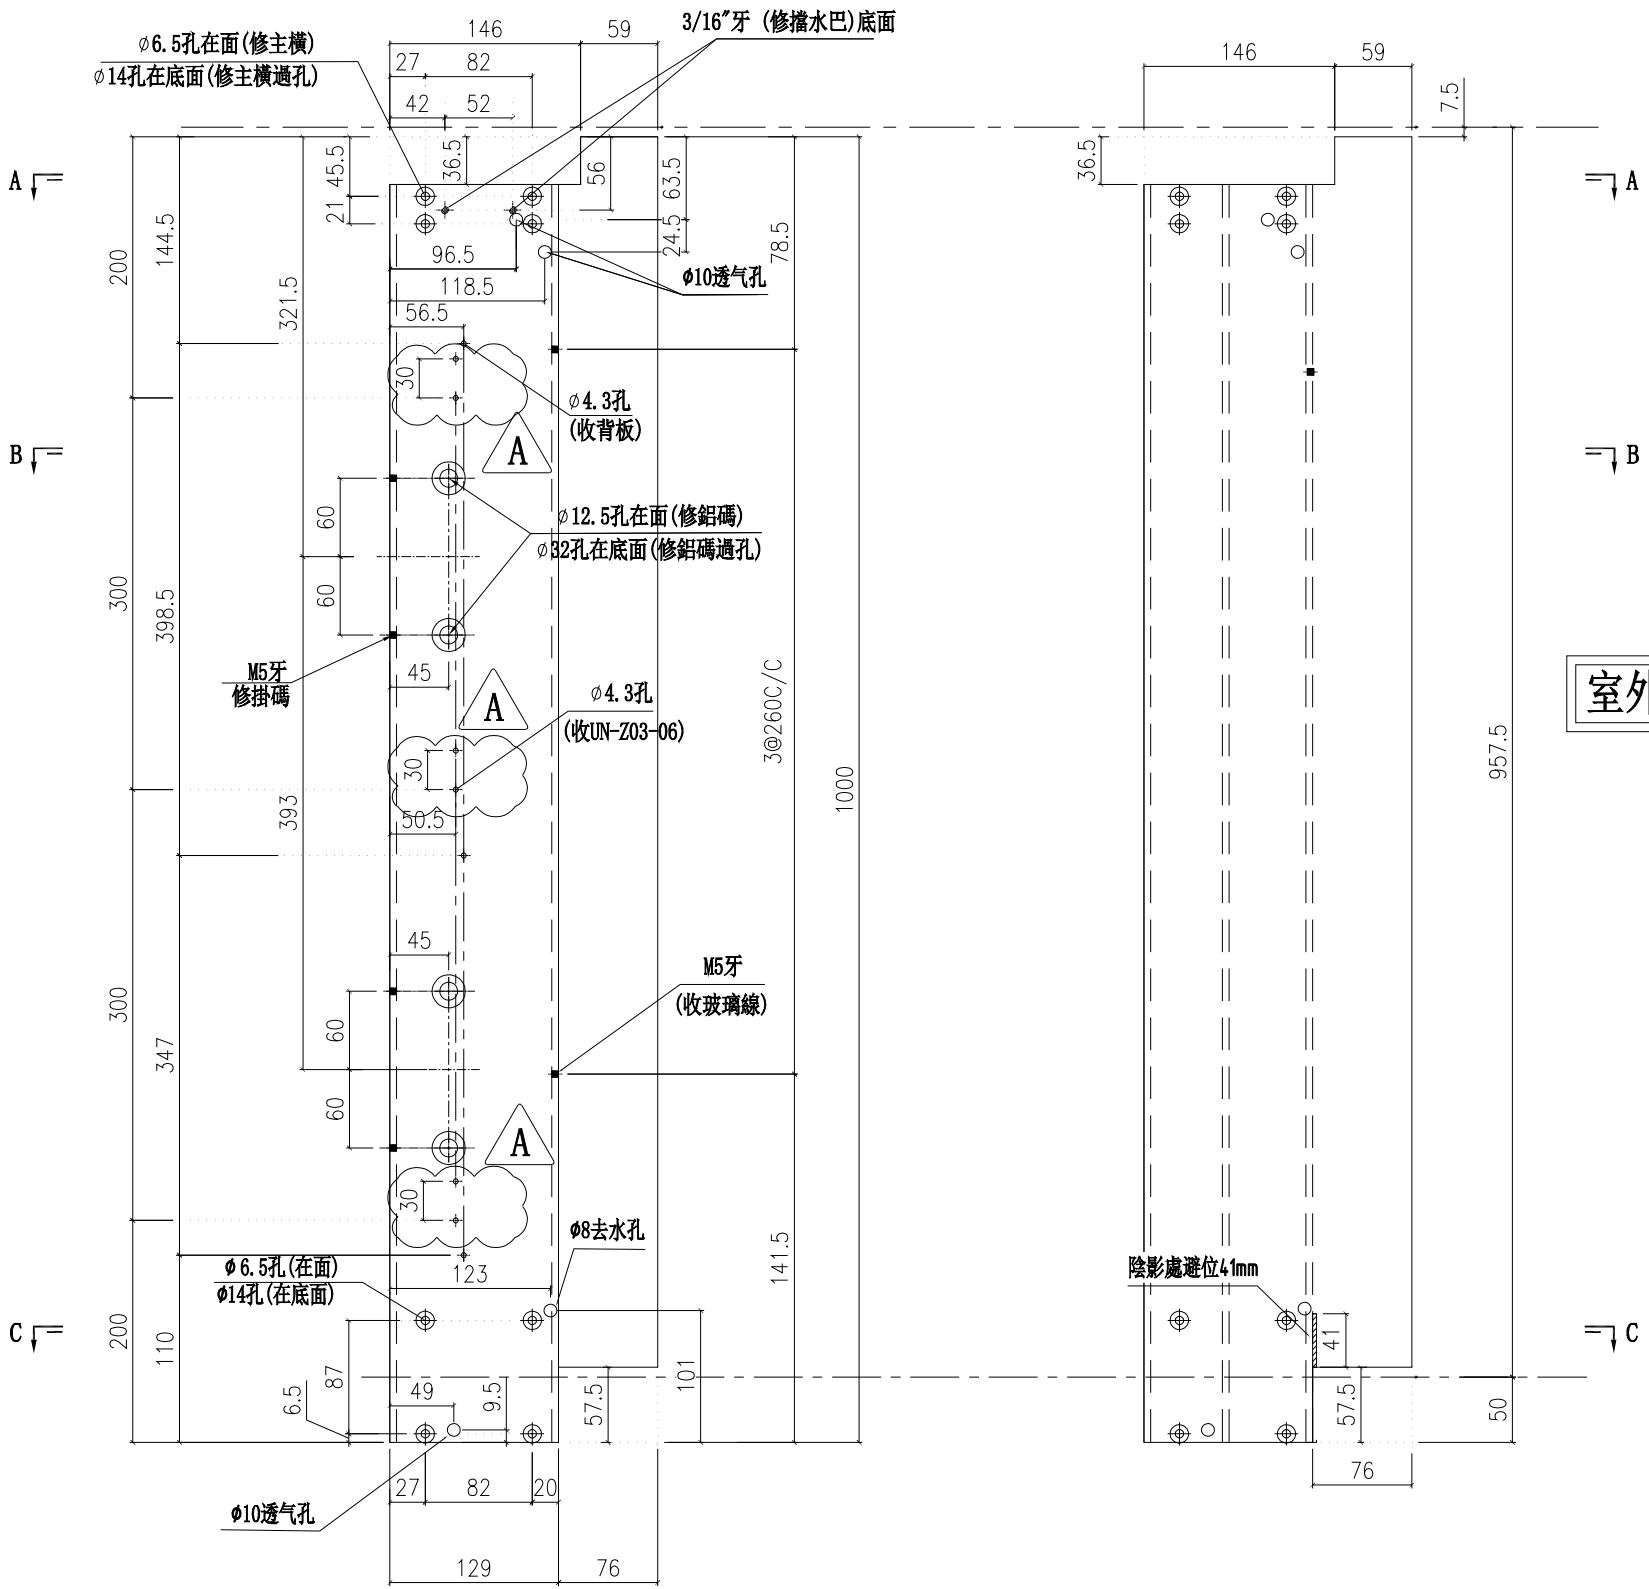


室外

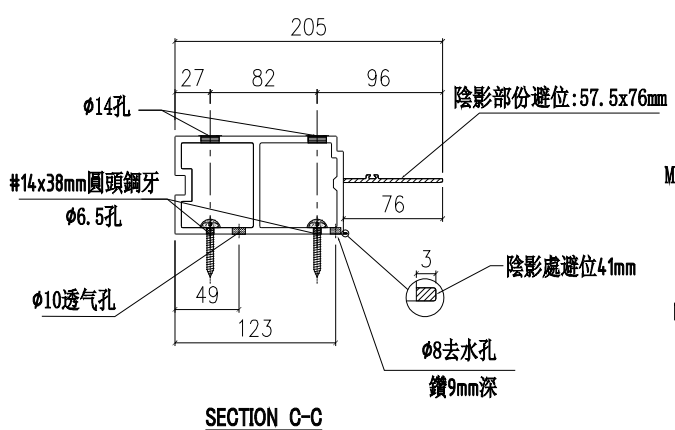

SECTION C-C

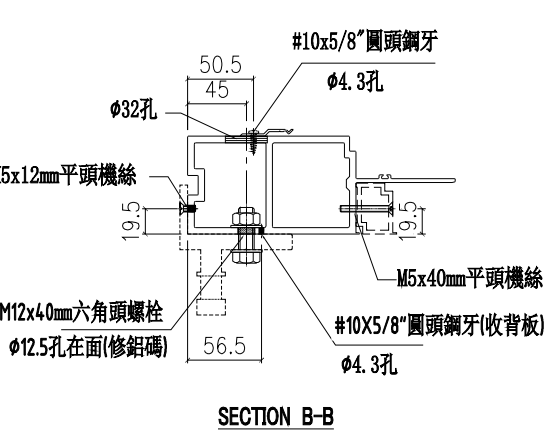


SECTION B-B

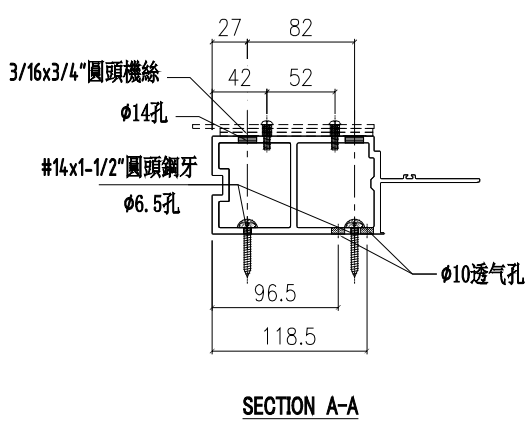

SECTION A-A

名稱	梗邊企	制圖	陳俊賢	2022. 6. 1	修改	A	
材料	X85975	復核	謝永林	2022. 06. 28	日期	2022.7.18	
顏色	JMQ213457(三塗)	批准	胡哥		圖號	X85975-01QR	

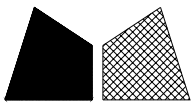


美特鋁質有限公司
MIDI Aluminium Fabricator Ltd.

請用A3打印


A版依据4878修改Z字码孔

數量	位置	數層
1	CW-118X	22F

工程號 J853 地盤 延坪道住宅

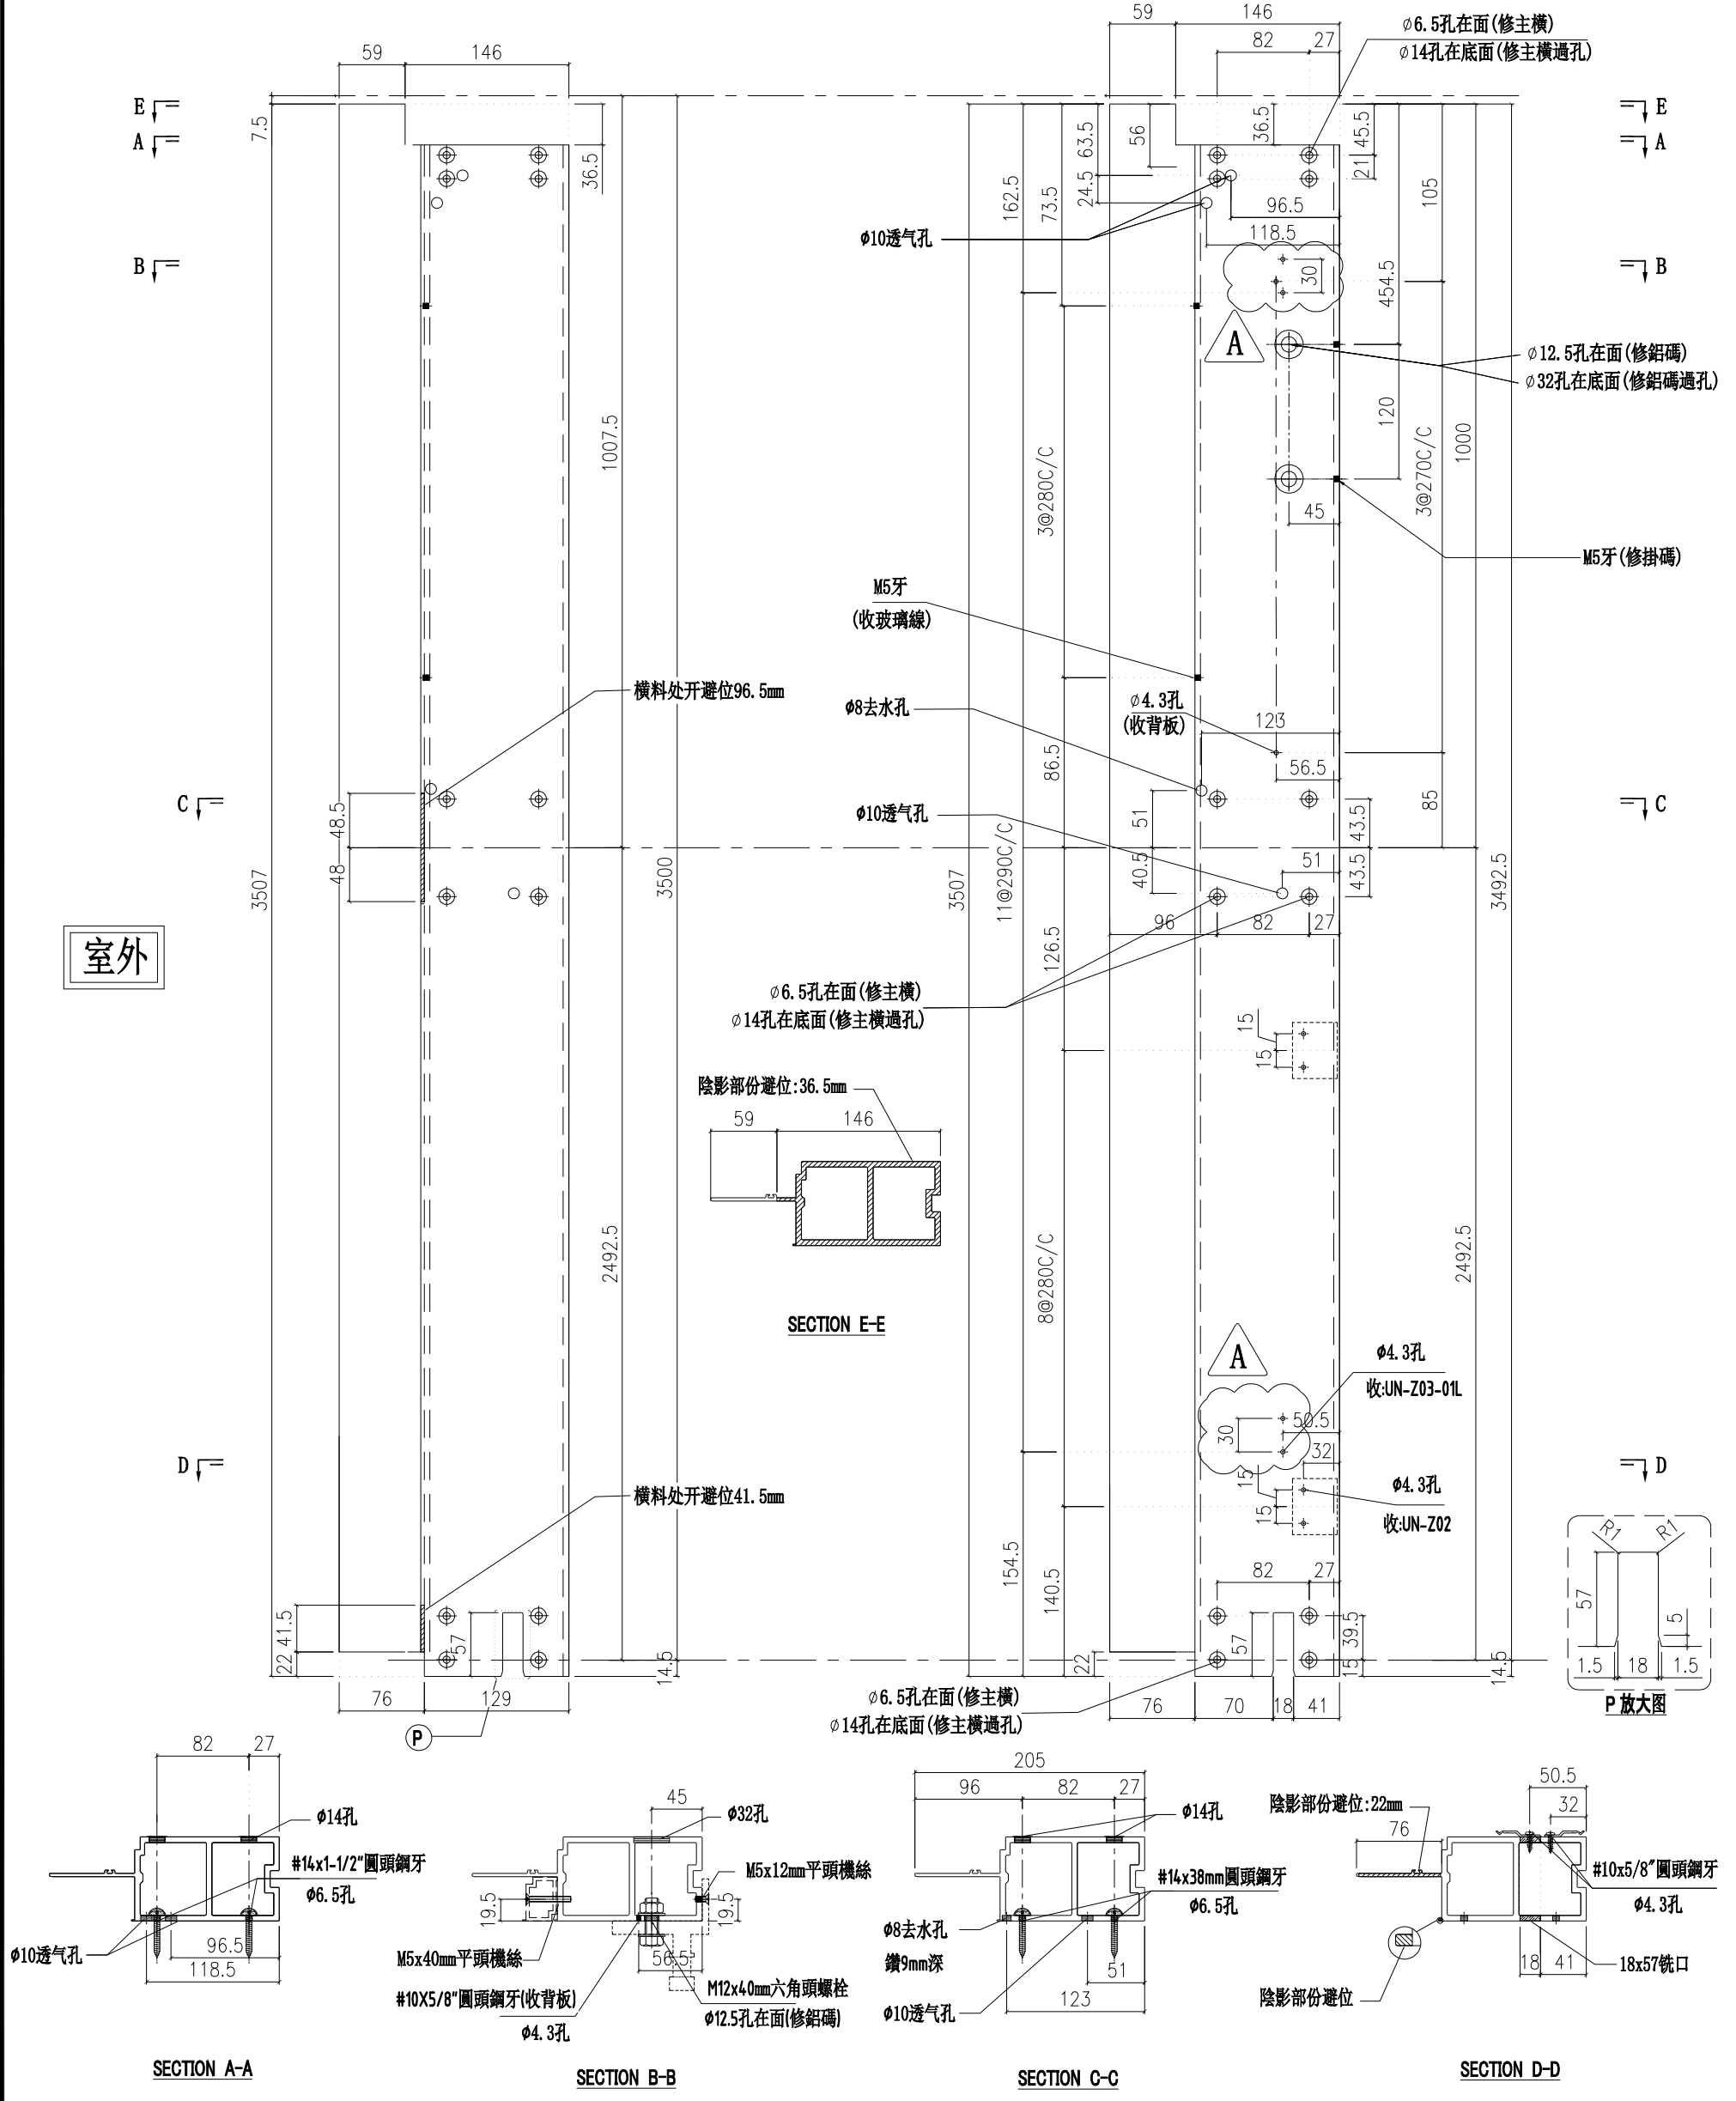

名稱	梗邊企	制圖	陳俊賢	2022. 6. 1	修改	A	
材料	X85975	復核	謝永林	2022. 06. 28	日期	2022.7.18	
顏色	JMQ213457 (三塗)	批准	胡哥		圖號	X85975-01XL	

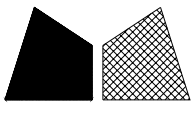

美特鋁質有限公司
MIDI Aluminium Fabricator Ltd.

A版依据4878修改Z字码孔

數量

位置

數層

1

CW-119X

22F


工程號

J853


地盤

延坪道住宅

請用A3打印

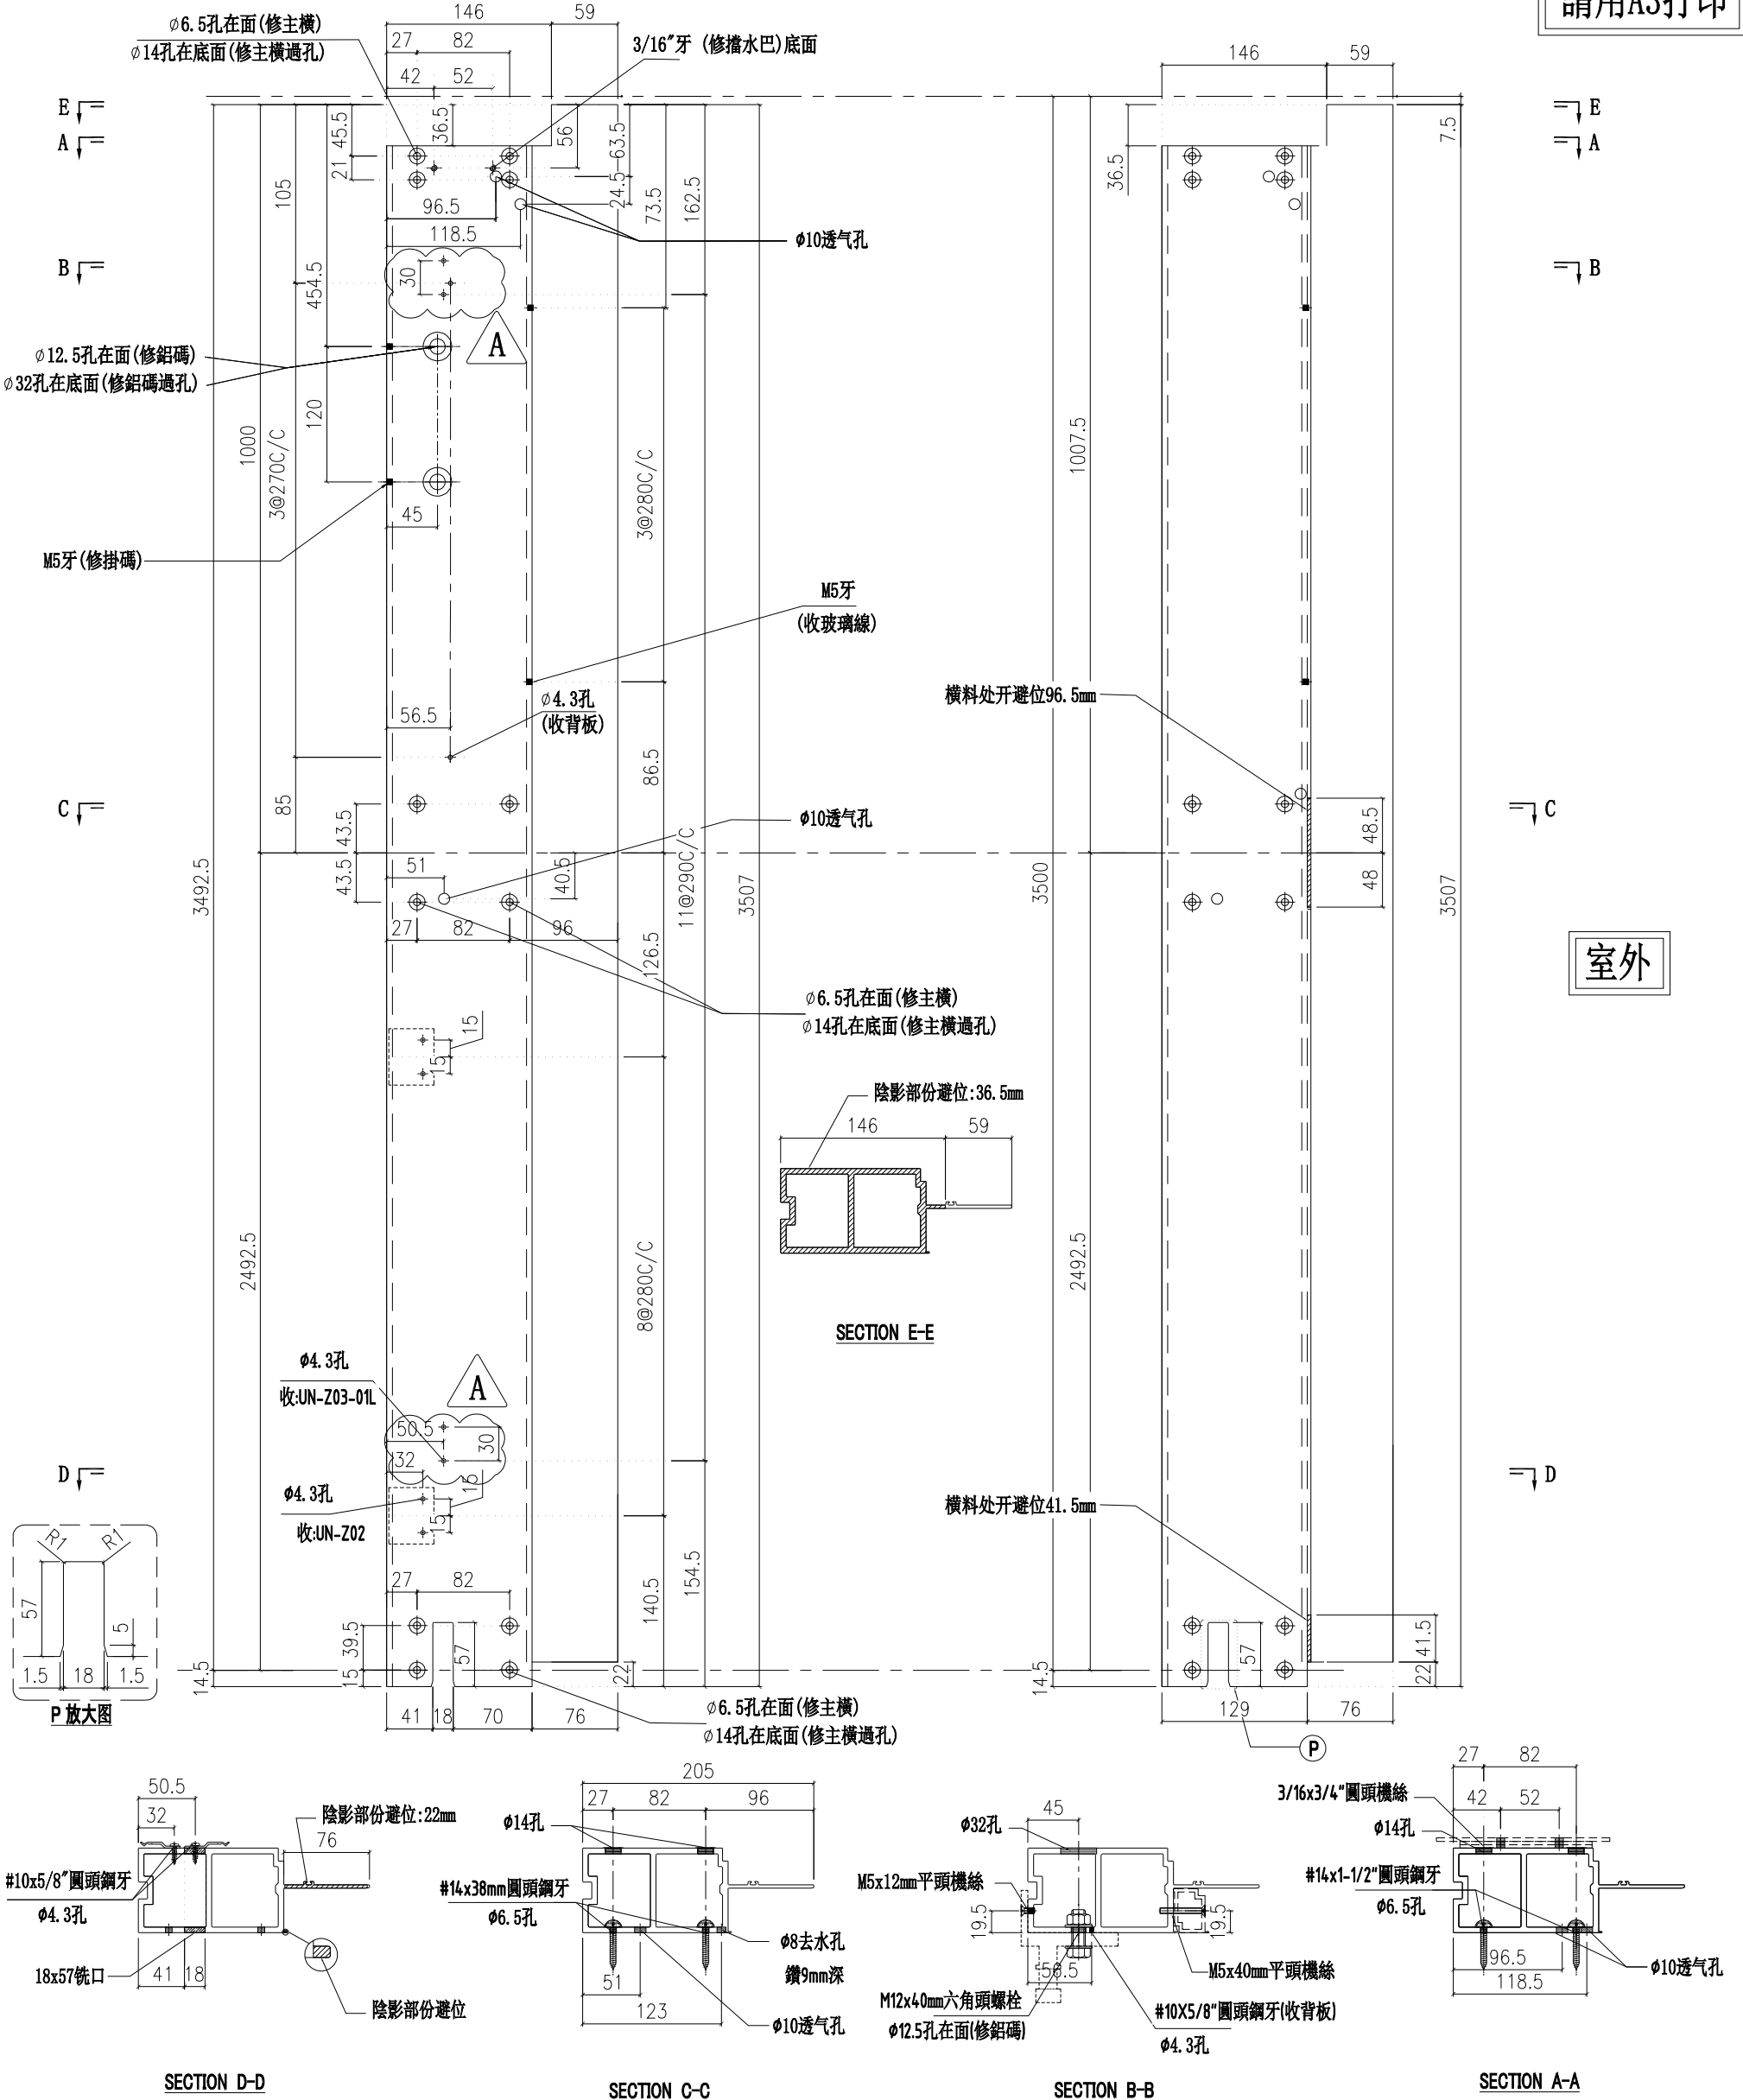

名稱	梗邊企	制圖	陳俊賢	2022. 6. 1	修改	A	
材料	X85975	復核	謝永林	2022. 06. 28	日期	2022.7.18	
顏色	JMQ213457(三塗)	批准	胡哥		圖號	X85975-01XR	

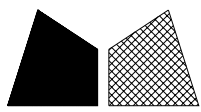

美特鋁質有限公司
MIDI Aluminium Fabricator Ltd.

請用A3打印


數量	位置	樓層
14	CW-PTBG20K	6F-21F
15	CW-PTBG13K	5F-21F
15	CW-PTBB23K	5F-21F

數量	位置	樓層
14	CW-PTBB14K	6F-21F
15	CW-PTBG15ZK	5F-21F


工程號 J853 地盤 延坪道住宅

A版修改透氣孔位置

A版依据4878修改Z字碼孔

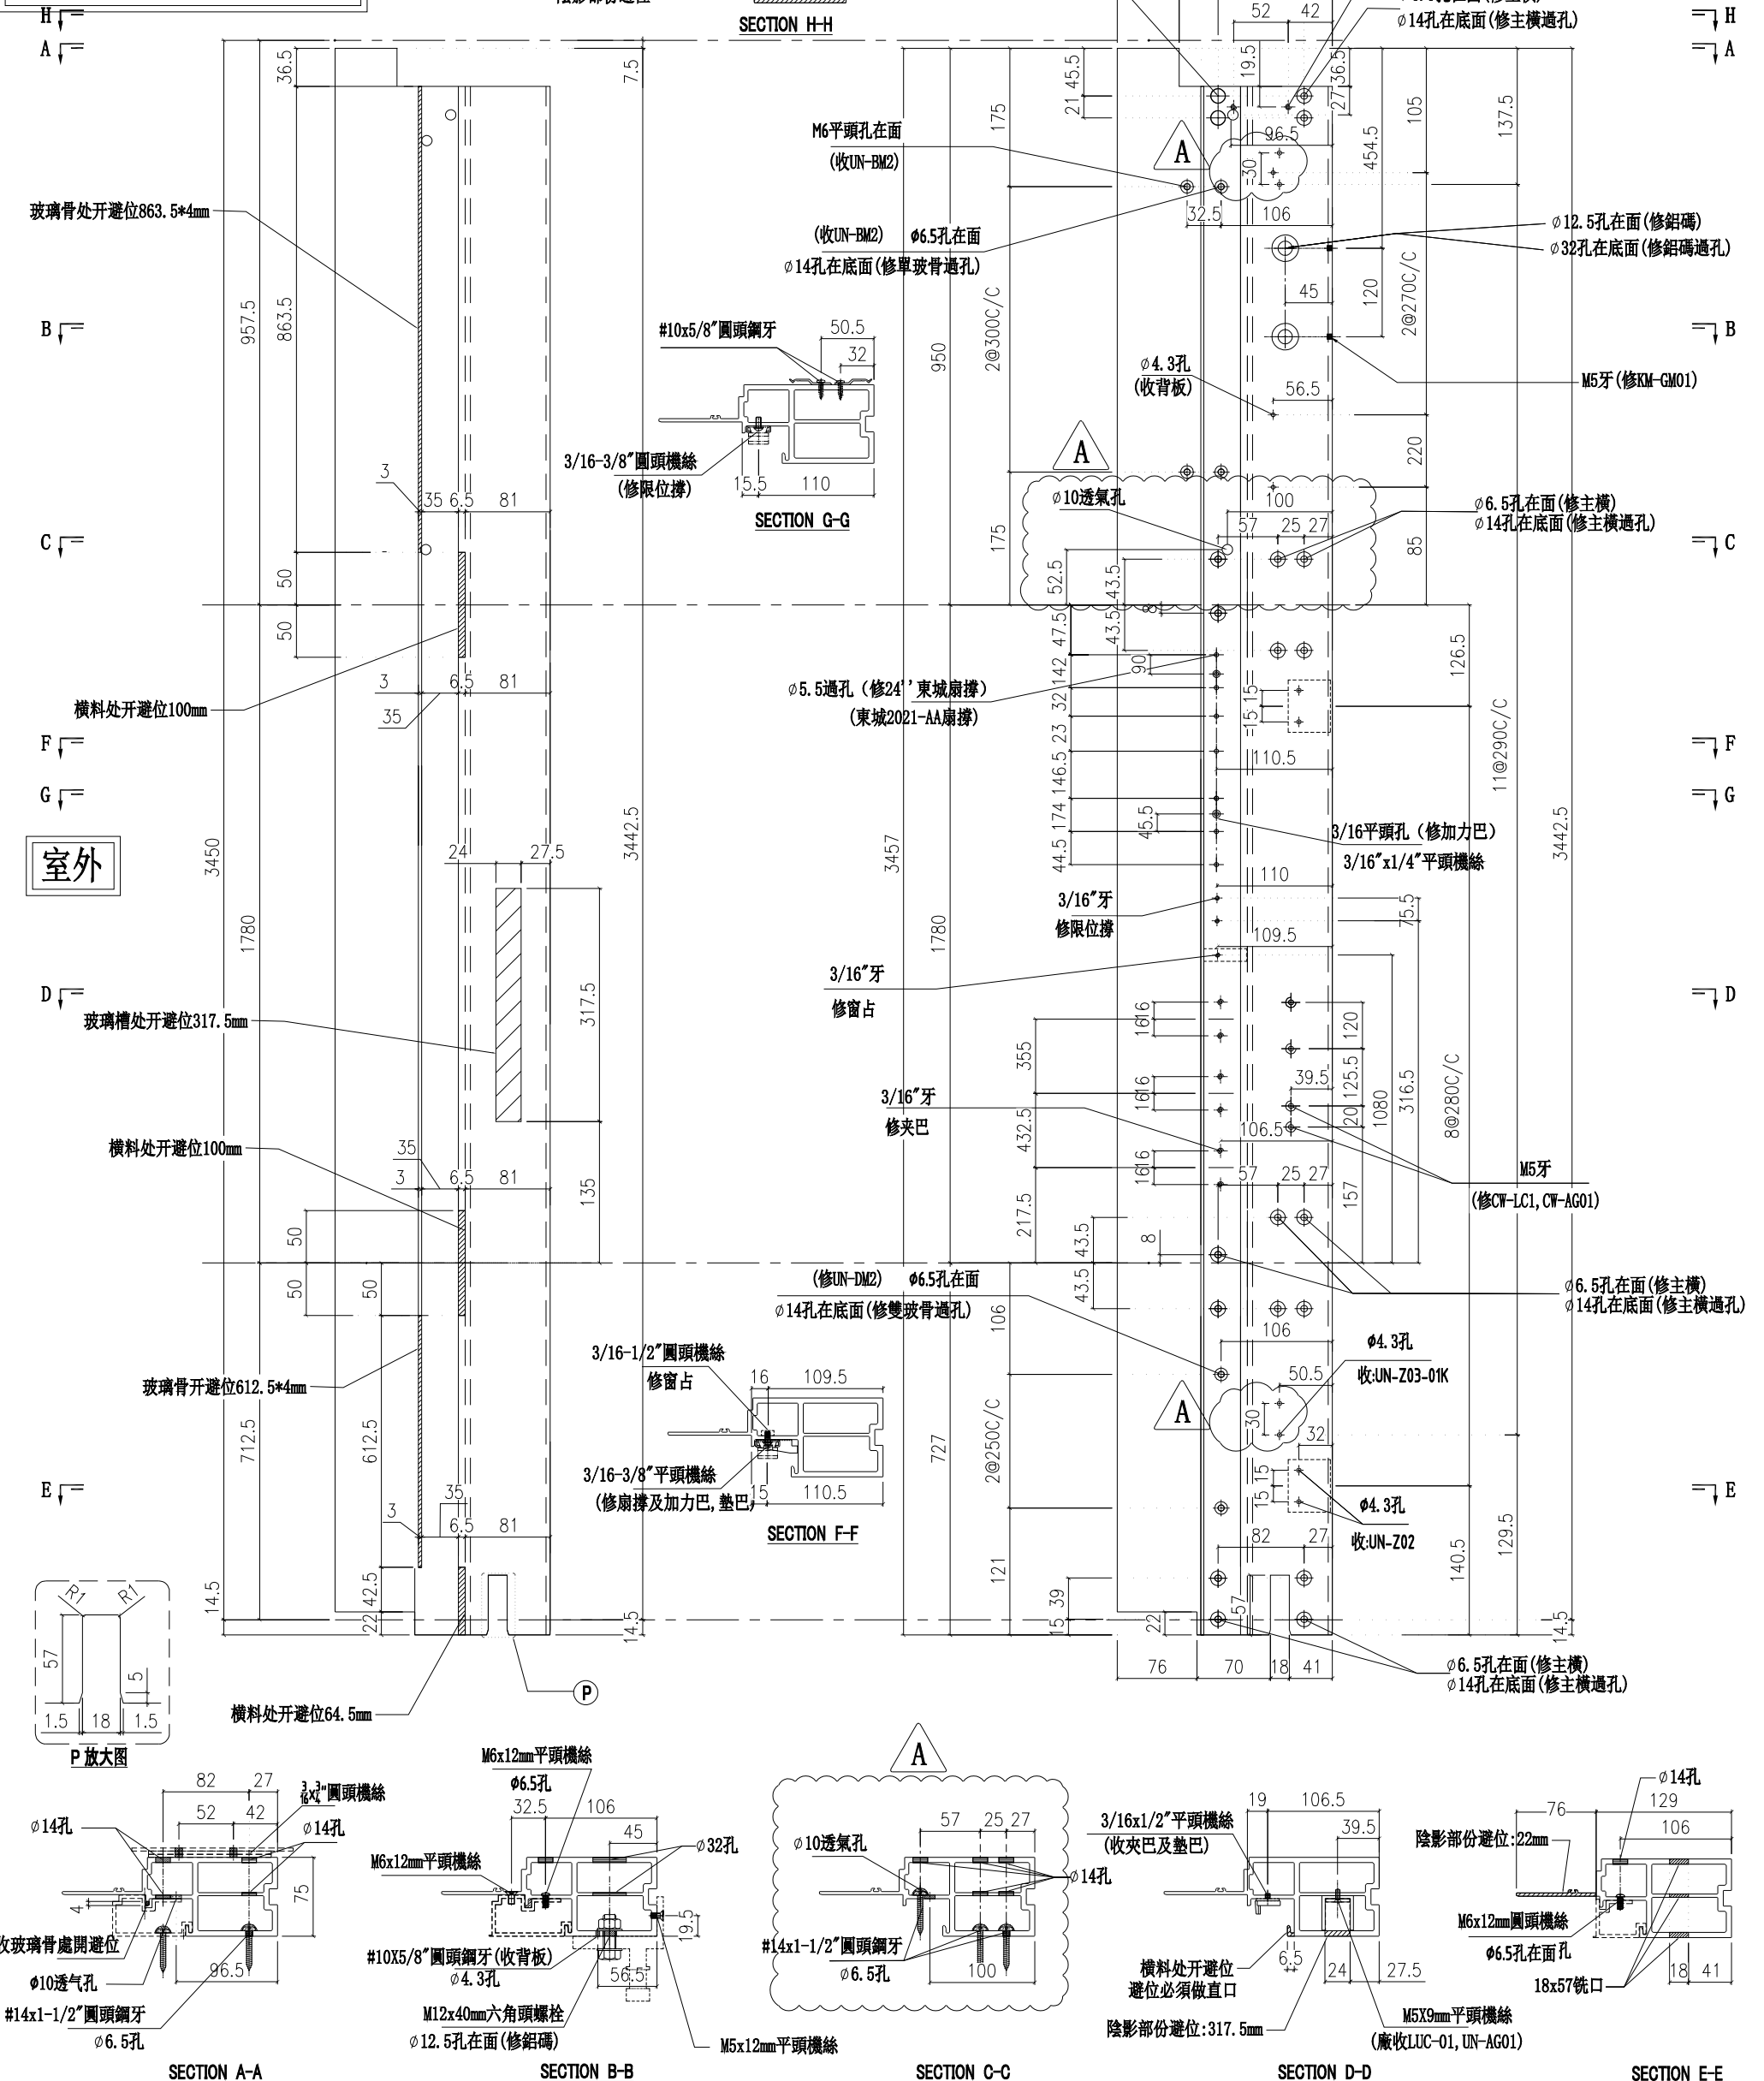

名稱	生邊企	制圖	陳俊賢	2022. 6. 1	修改	A
材料	X85976	復核	謝永林	2022. 06. 28	日期	2022.7.14
顏色	JMQ213457(三塗)	批准	胡哥		圖號	X85976-01KL

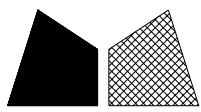

美特鋁質 有限公司
MIDI Aluminium Fabricator Ltd.

請用A3打印


數量	位置	樓層
14	CW-PTMB20K	6F-21F
15	CW-PTMB13K	5F-21F
15	CW-PTBB23K	5F-21F

數量	位置	樓層
14	CW-PTBB14K	6F-21F


工程號 J853 地盤 延坪道住宅

A版依据4878修改Z字码孔

A版修改透氣孔位置

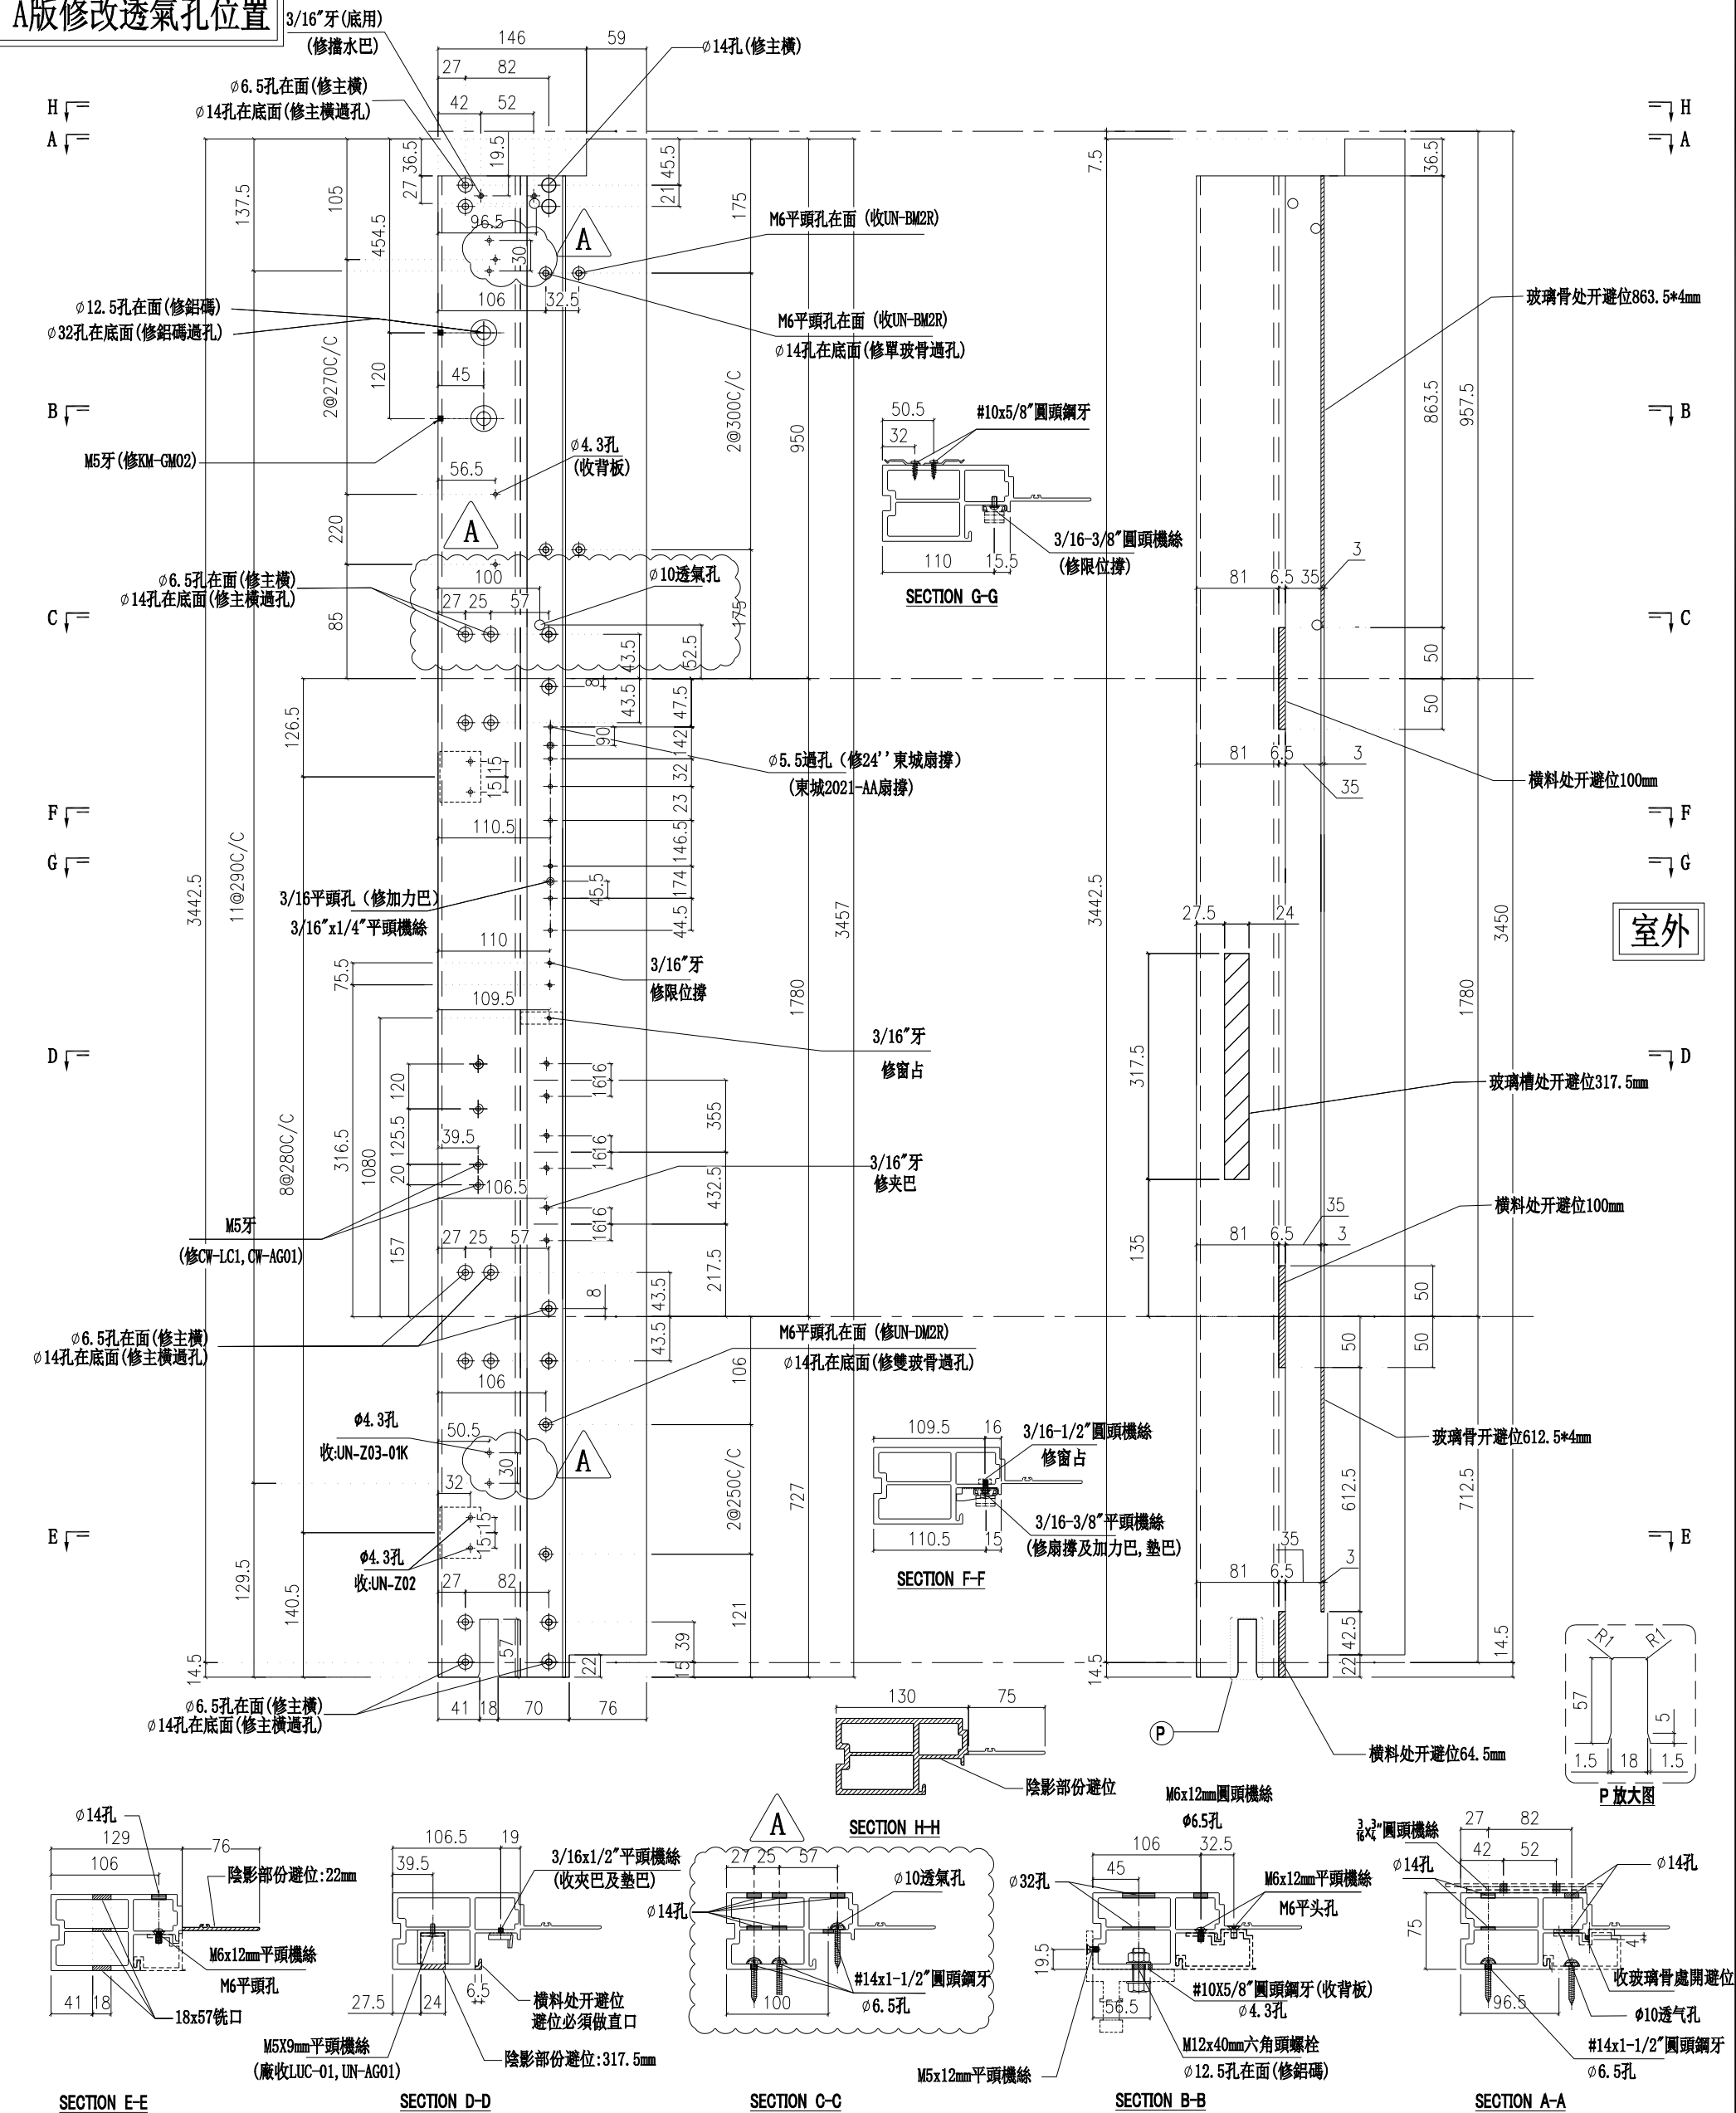

名稱	生邊企	制圖	陳俊賢	2022. 6. 1	修改	A
材料	X85976	復核	謝永林	2022. 06. 28	日期	2022.7.14
顏色	JMQ213457(三塗)	批准	胡哥		圖號	X85976-01KR

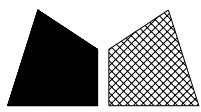


樓層	數量	總數	位置	樓層
15	1	15	CW-PLBG06K	5F-21F


工程號	J853	地盤	延坪道住宅
-----	------	----	-------

A版修改透氣孔位置

A版依据4878修改Z字碼孔

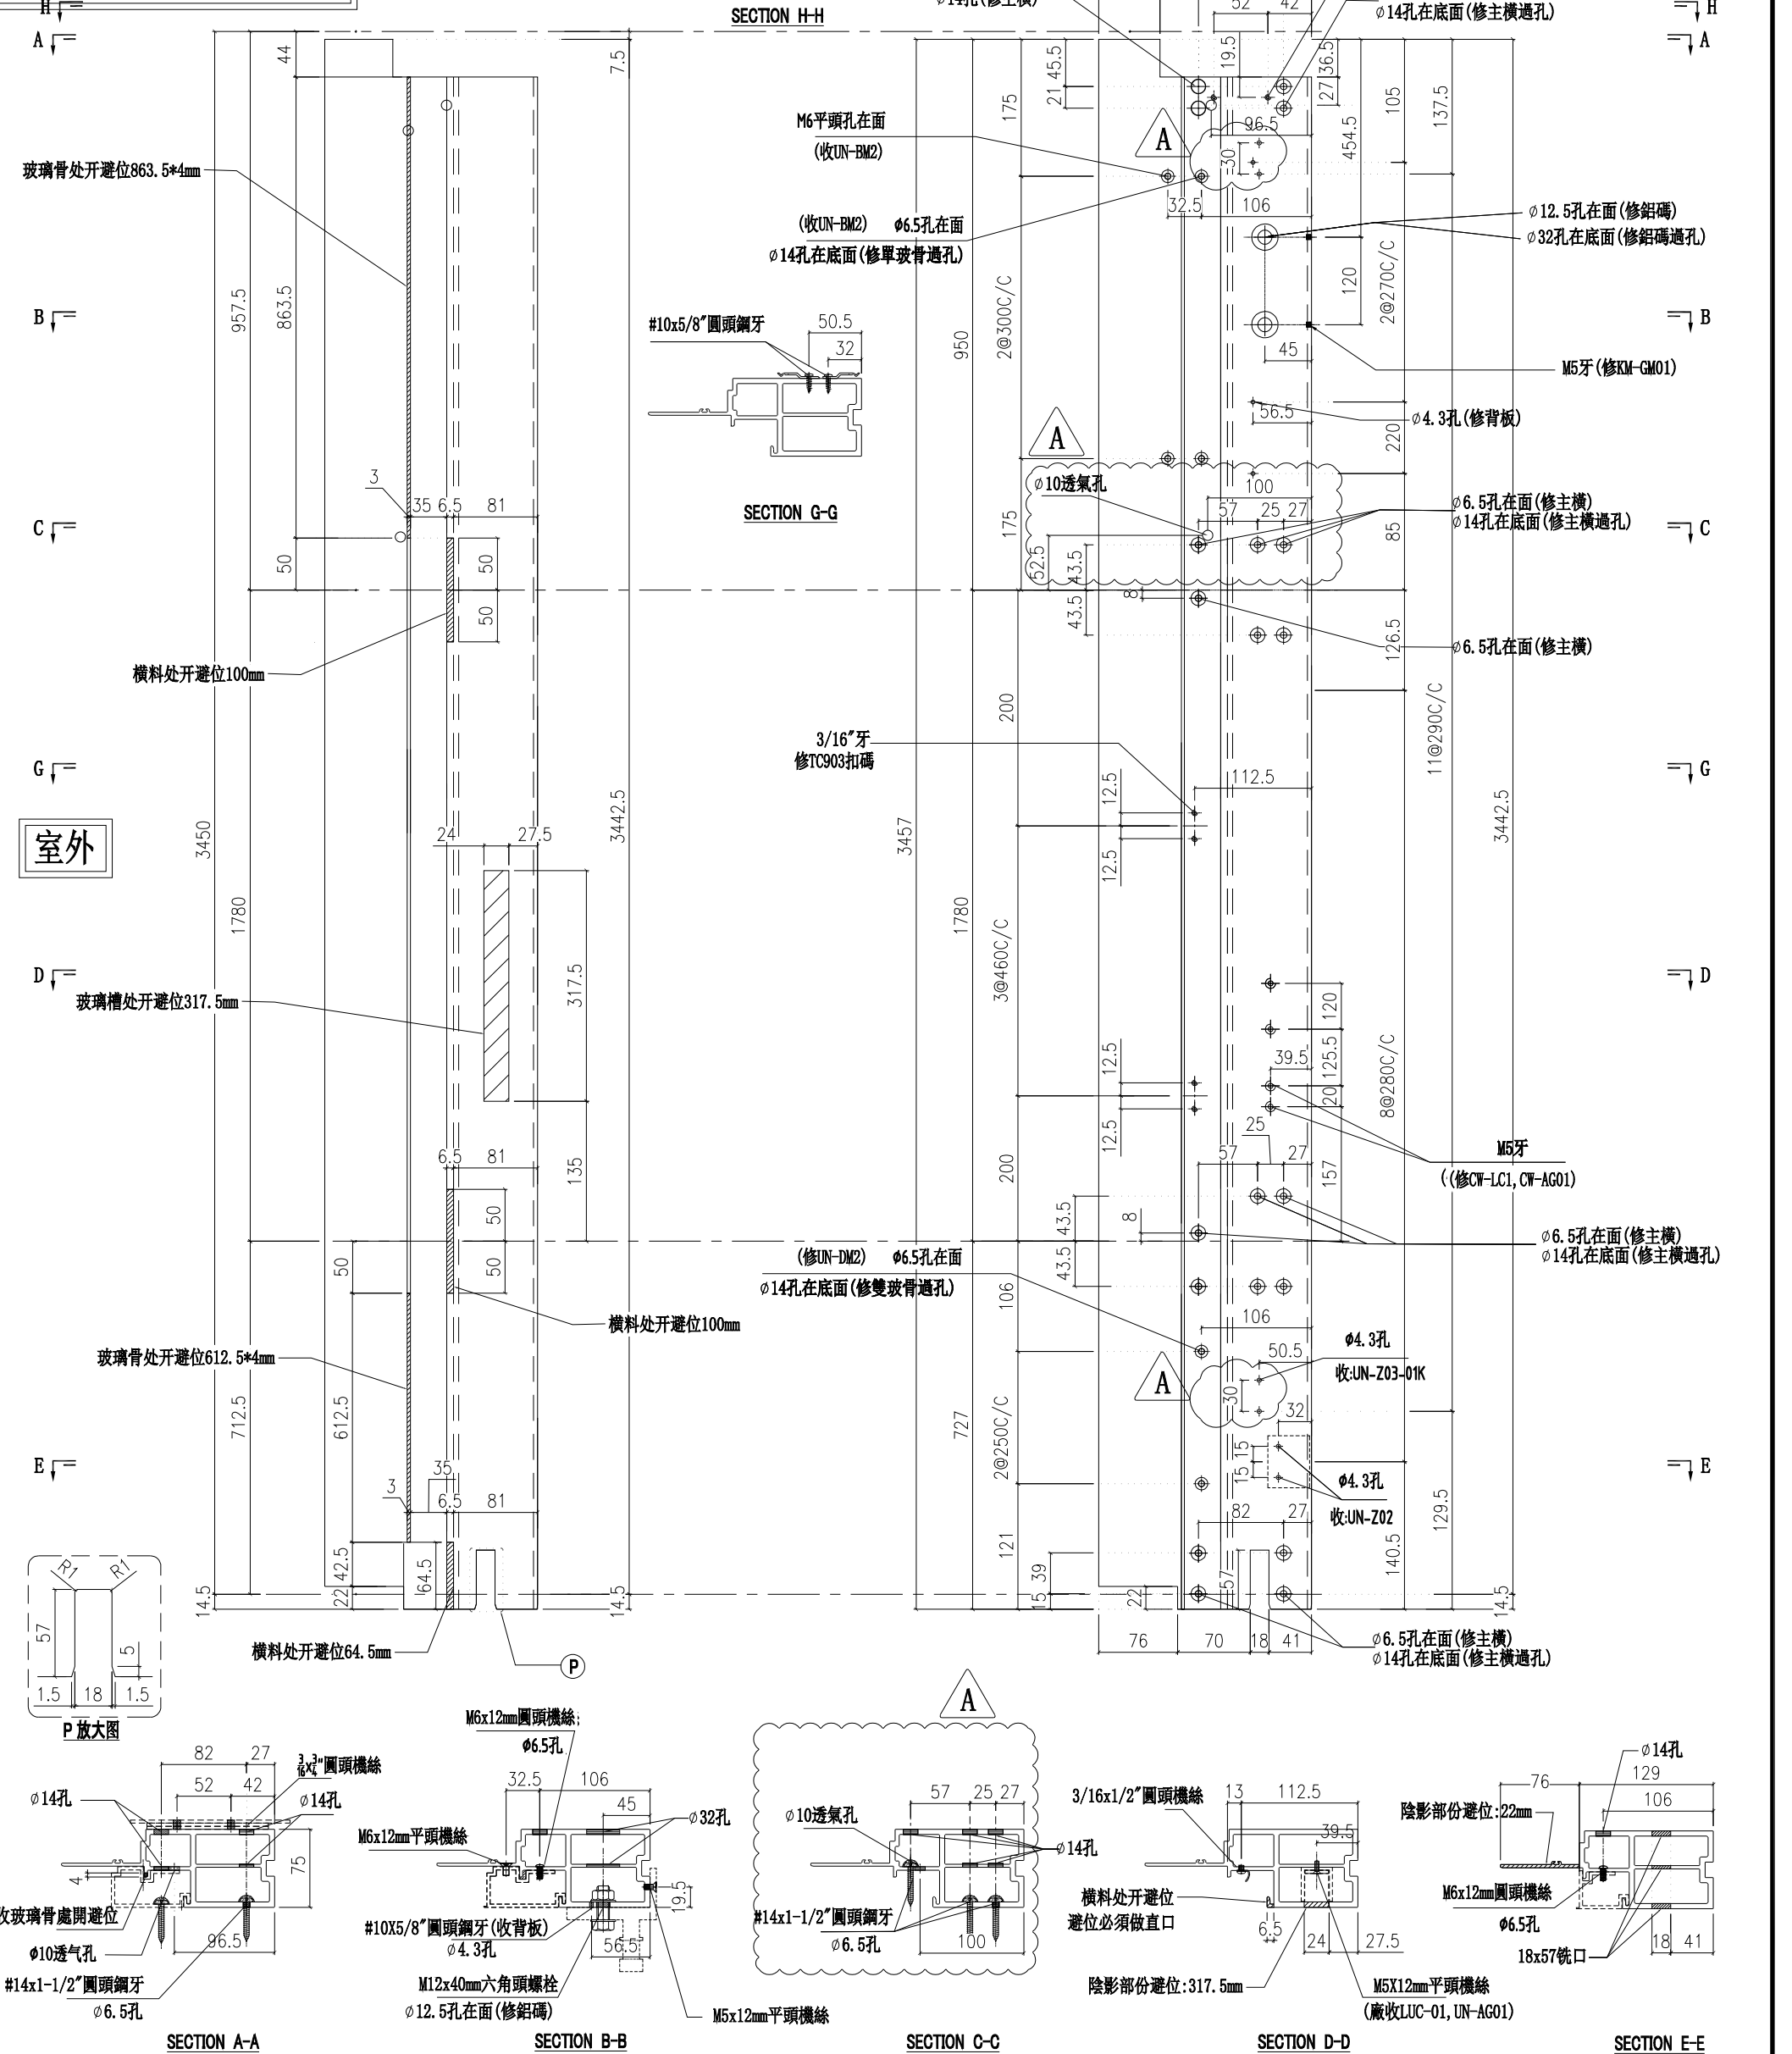

名稱	生邊企	制圖	陳俊賢	2022. 6. 1	修改	A
材料	X85976	復核	謝永林	2022. 06. 28	日期	2022.7.14
顏色	JMQ213457(三塗)	批准	胡哥		圖號	X85976-02KL

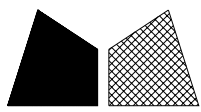

美特鋁質 有限公司
MIDI Aluminium Fabricator Ltd.


請用A3打印

樓層	數量	總數	位置	樓層
15	1	15	CW-PRMB06K	5F-21F

工程號 J853 地盤 延坪道住宅


A版修改透氣孔位置

A版依据4878修改Z字碼孔

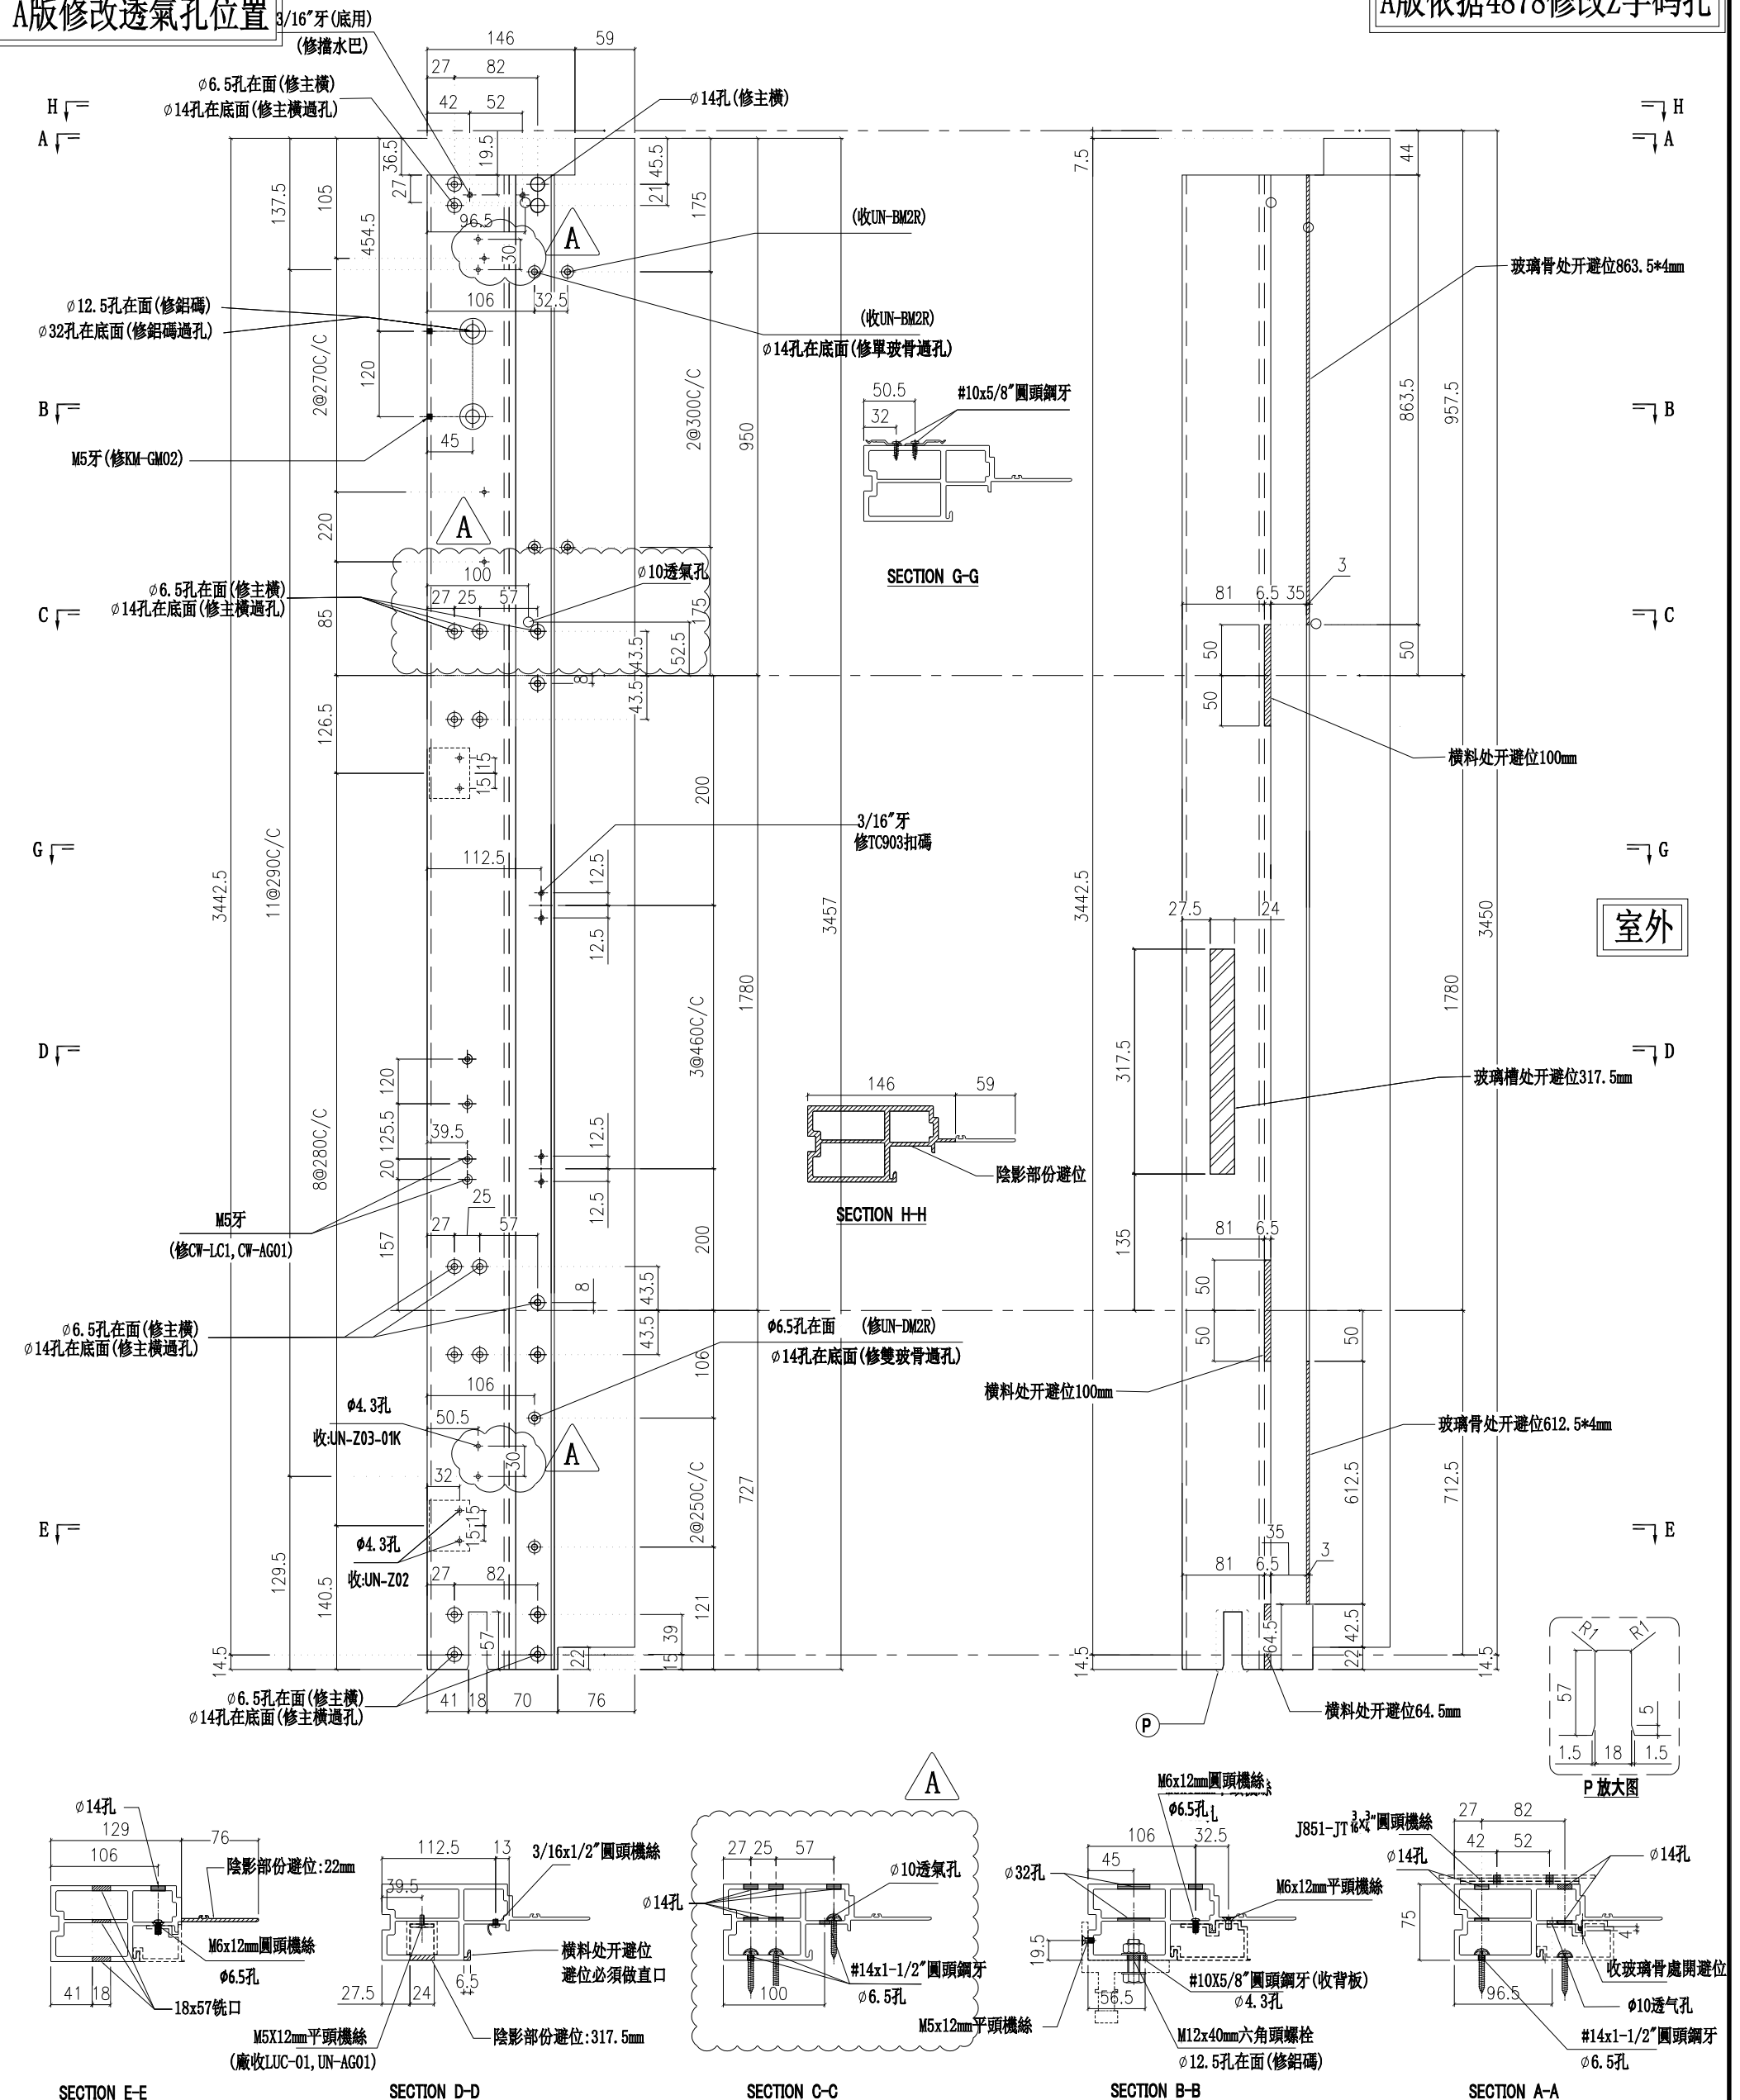

室外

名稱	生邊企	制圖	陳俊賢	2022. 6. 1	修改	A	
材料	X85976	復核	謝永林	2022. 06. 28	日期	2022.7.14	
顏色	JMQ213457(三塗)	批准	胡哥		圖號	X85976-02KR	

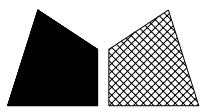

美特鋁質有限公司
MIDI Aluminium Fabricator Ltd.


請用A3打印

樓層	數量	總數	位置	樓層
15	1	15	CW-PLBG06K	5F-21F
13	1	13	CW-PLBG06K	5F-15F,17F-20F
2	1	2	CW-PLBG06cK	16F,21F


工程號	J853	地盤	延坪道住宅
-----	------	----	-------

A版修改透氣孔位置

A版依据4878修改Z字码孔

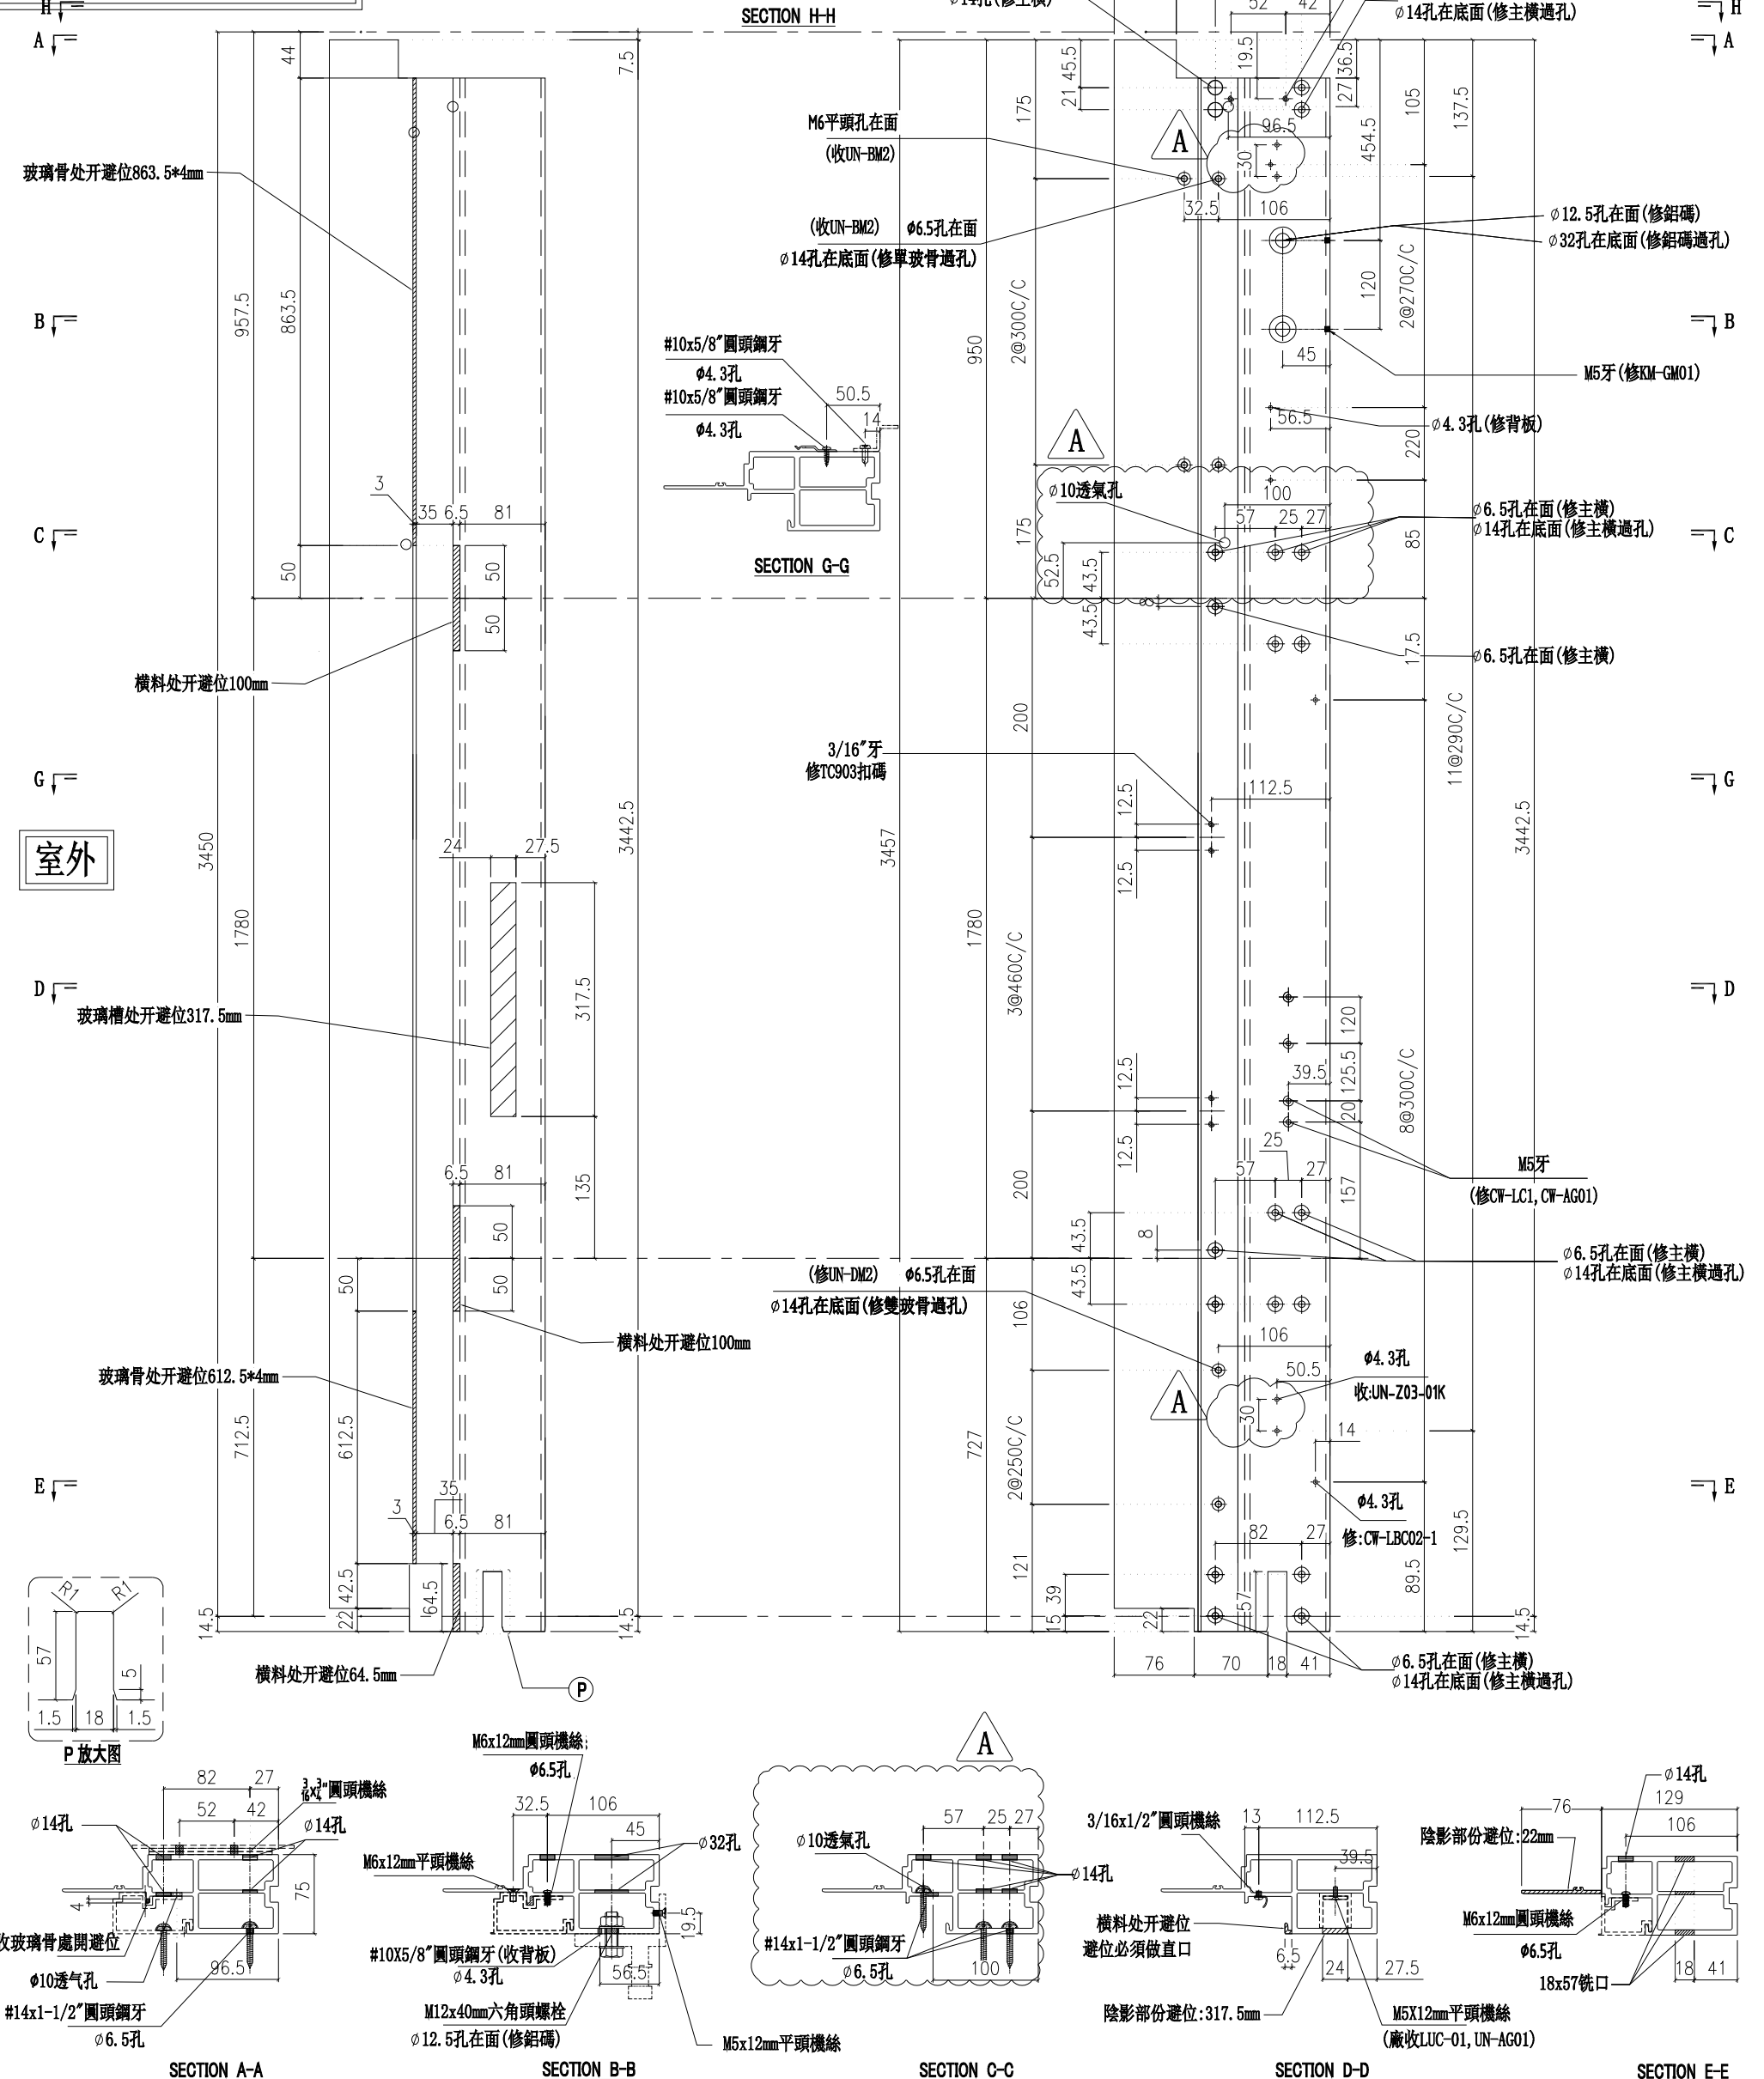

名稱	生邊企	制圖	陳俊賢	2022. 6. 1	修改	A
材料	X85976	復核	謝永林	2022. 06. 28	日期	2022.7.14
顏色	JMQ213457(三塗)	批准	胡哥		圖號	X85976-05KL

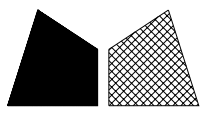

美特鋁質有限公司
MIDI Aluminium Fabricator Ltd.


請用A3打印

樓層	數量	總數	位置	樓層
15	1	15	CW-PRMB06K	5F-21F
13	1	13	CW-PRMB06K	5F-15F,17F-20F
2	1	2	CW-PRMB06cK	16F,21F


工程號 J853 地盤 延坪道住宅

A版依据4878修改Z字码孔

A版修改透氣孔位置

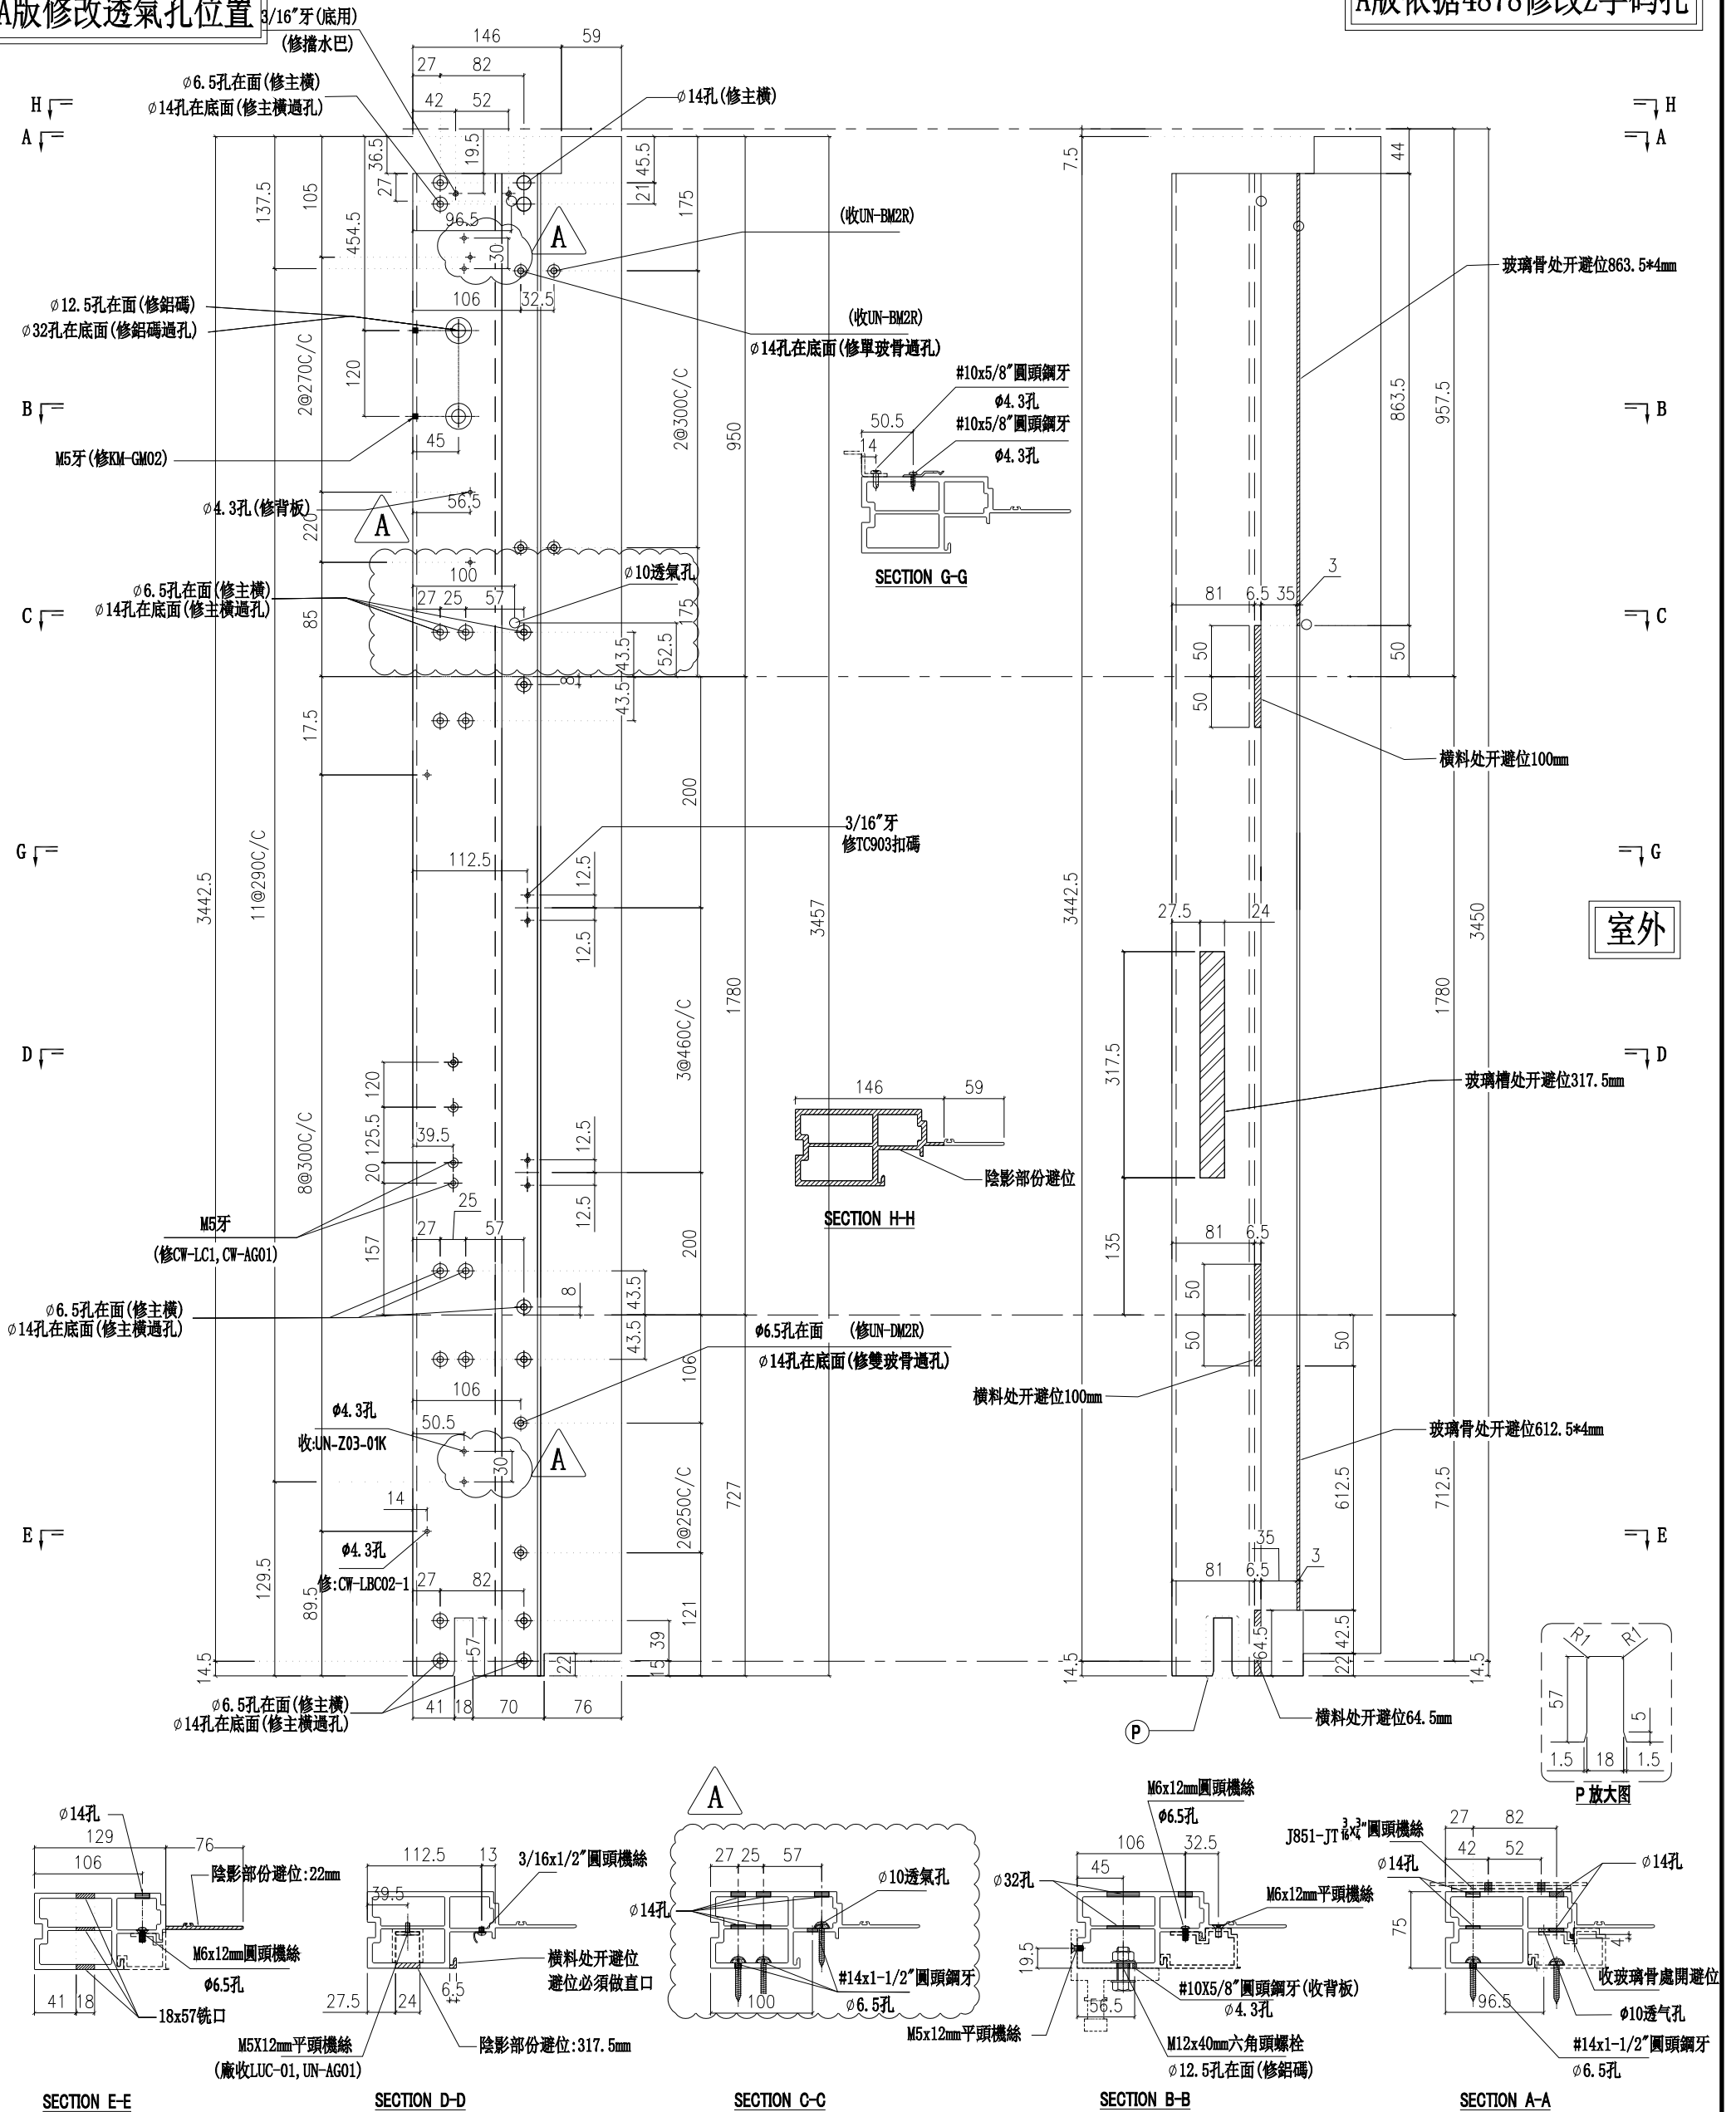

名稱	生邊企	制圖	陳俊賢	2022. 6. 1	修改	A
材料	X85976	復核	謝永林	2022. 06. 28	日期	2022.7.14
顏色	JMQ213457(三塗)	批准	胡哥		圖號	X85976-05KR

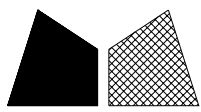

美特鋁質 有限公司
MIDI Aluminium Fabricator Ltd.

請用A3打印

數量

位置

樓層

1

CW-PTBB23L

22F

1

CW-PTMB41ZL

23F



工程號 J853

地盤

延坪道住宅


A版修改透氣孔位置

A版依据4878修改Z字码孔

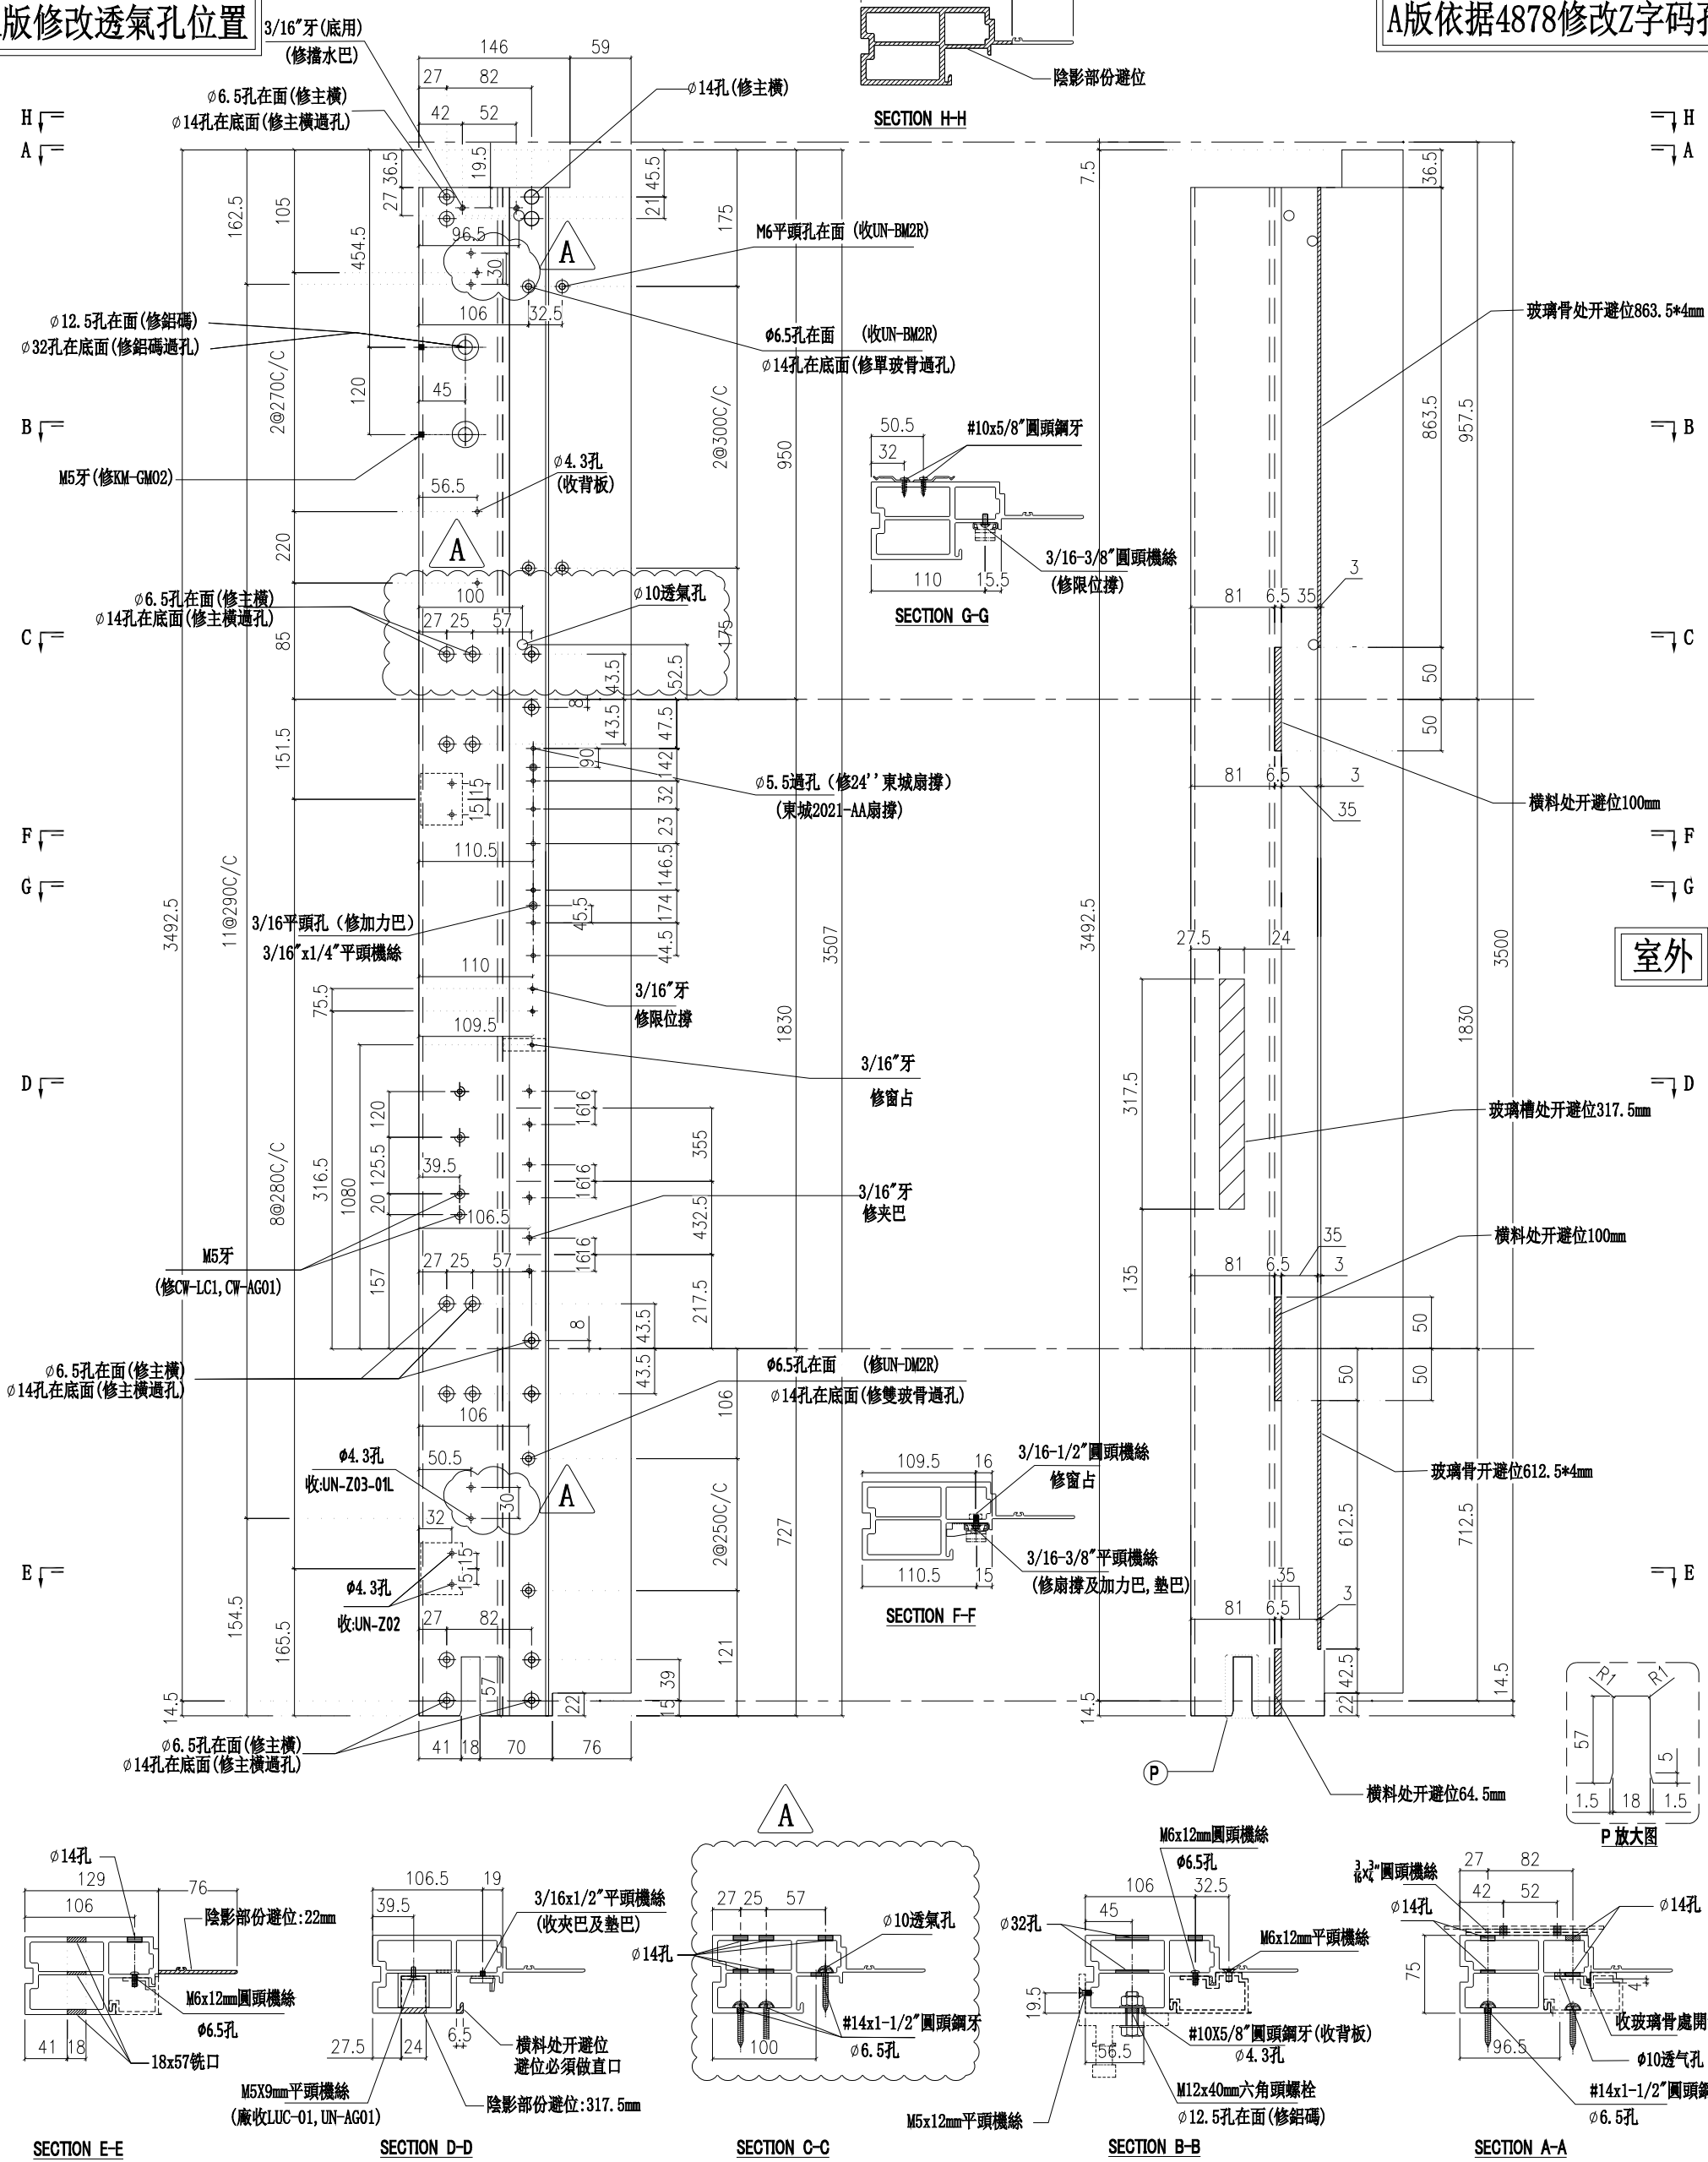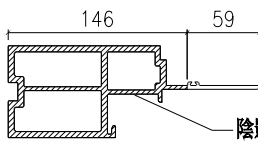

室外

名稱	生邊企	制圖	陳俊賢	2022. 6. 1	修改	A
材料	X85976	復核	謝永林	2022. 06. 28	日期	2022.7.14
顏色	JMQ213457(三塗)	批准	胡哥		圖號	X85976-01LR

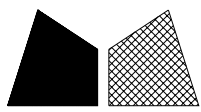

美特鋁質有限公司
MIDI Aluminium Fabricator Ltd.


請用A3打印

樓層	數量	總數	位置	樓層
1	1	1	CW-PRMB06L	22F


A版依据4878修改Z字码孔

工程號 J853 地盤 延坪道住宅

A版修改透氣孔位置

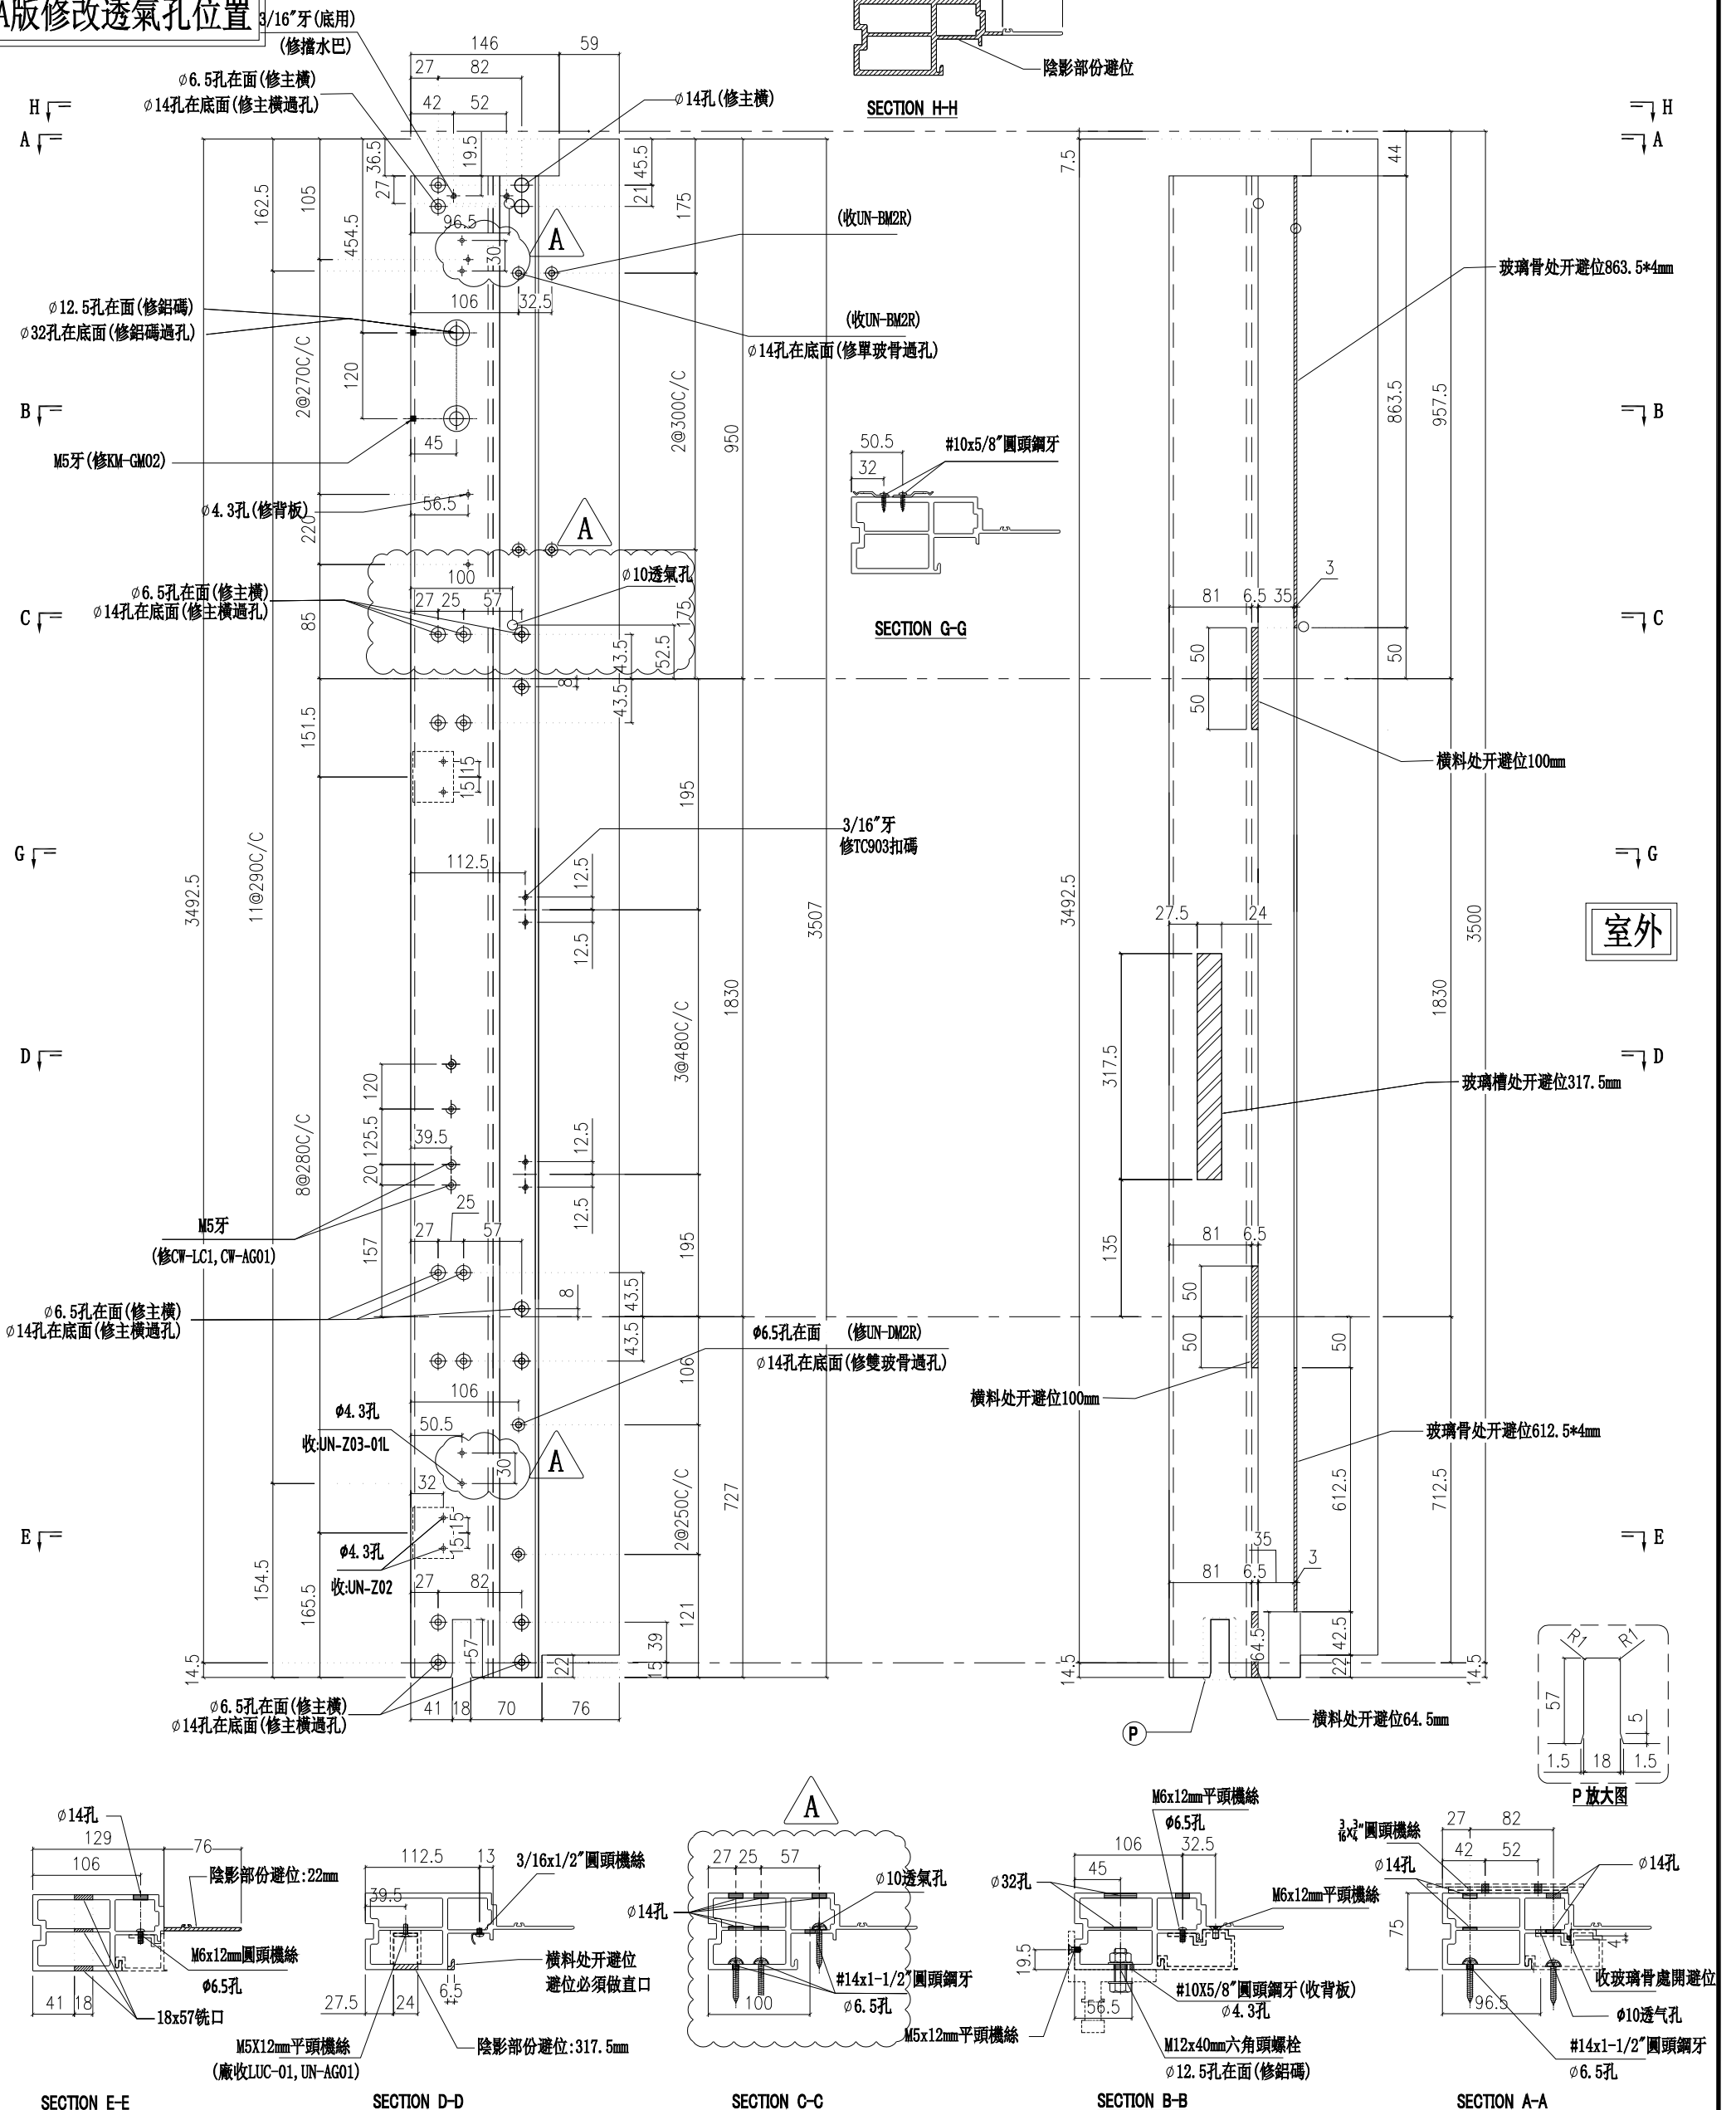

名稱	生邊企	制圖	陳俊賢	2022. 6. 1	修改	A
材料	X85976	復核	謝永林	2022. 06. 28	日期	2022.7.14
顏色	JMQ213457(三塗)	批准	胡哥		圖號	X85976-02LR

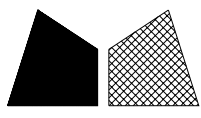

美特鋁質 有限公司
MIDI Aluminium Fabricator Ltd.

請用A3打印

樓層

數量

總數

位置

樓層

1

1

1

CW-PLBG06L

22F

工程號


J853

地盤


延坪道住宅

A版修改透氣孔位置

A版依据4878修改Z字码孔

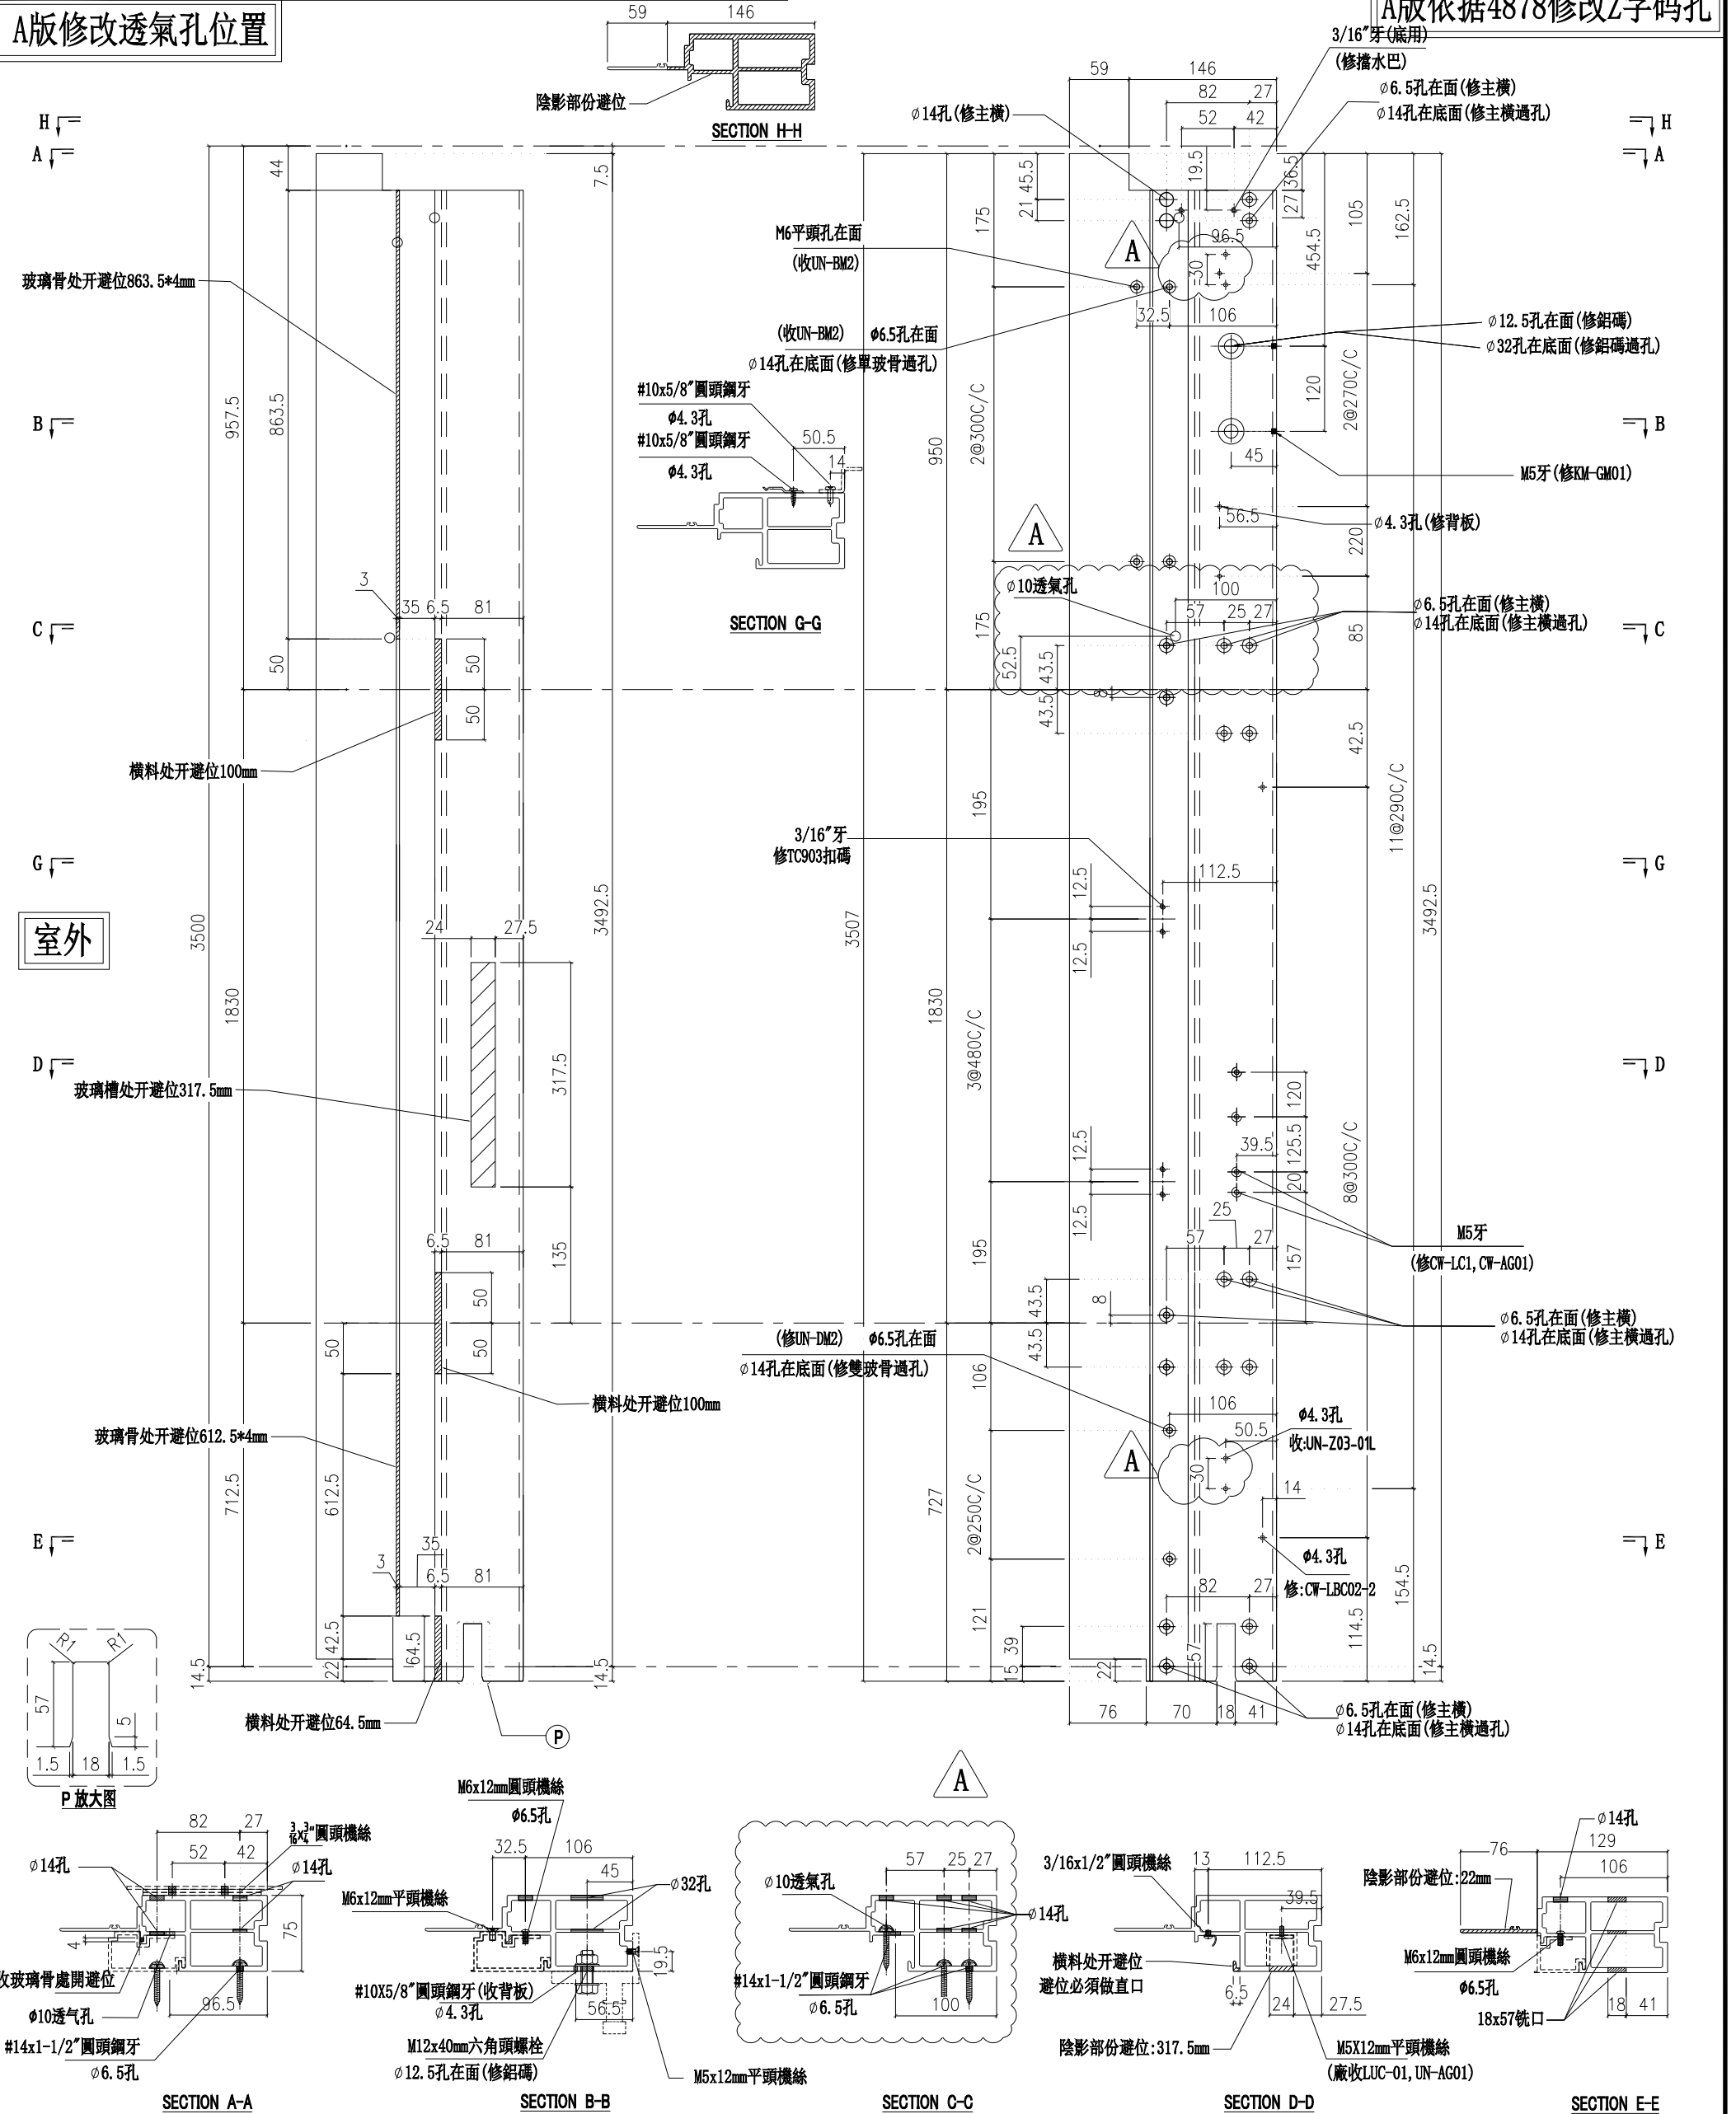

名稱	生邊企	制圖	陳俊賢	2022. 6. 1	修改	A
材料	X85976	復核	謝永林	2022. 06. 28	日期	2022.7.14
顏色	JMQ213457(三塗)	批准	胡哥		圖號	X85976-05LL

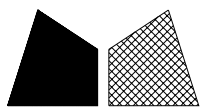

美特鋁質 有限公司
MIDI Aluminium Fabricator Ltd.


請用A3打印

樓層	數量	總數	位置	樓層
1	1	1	CW-PRMB06L	22F


A版依据4878修改Z字码孔

工程號 J853 地盤 延坪道住宅

A版修改透氣孔位置

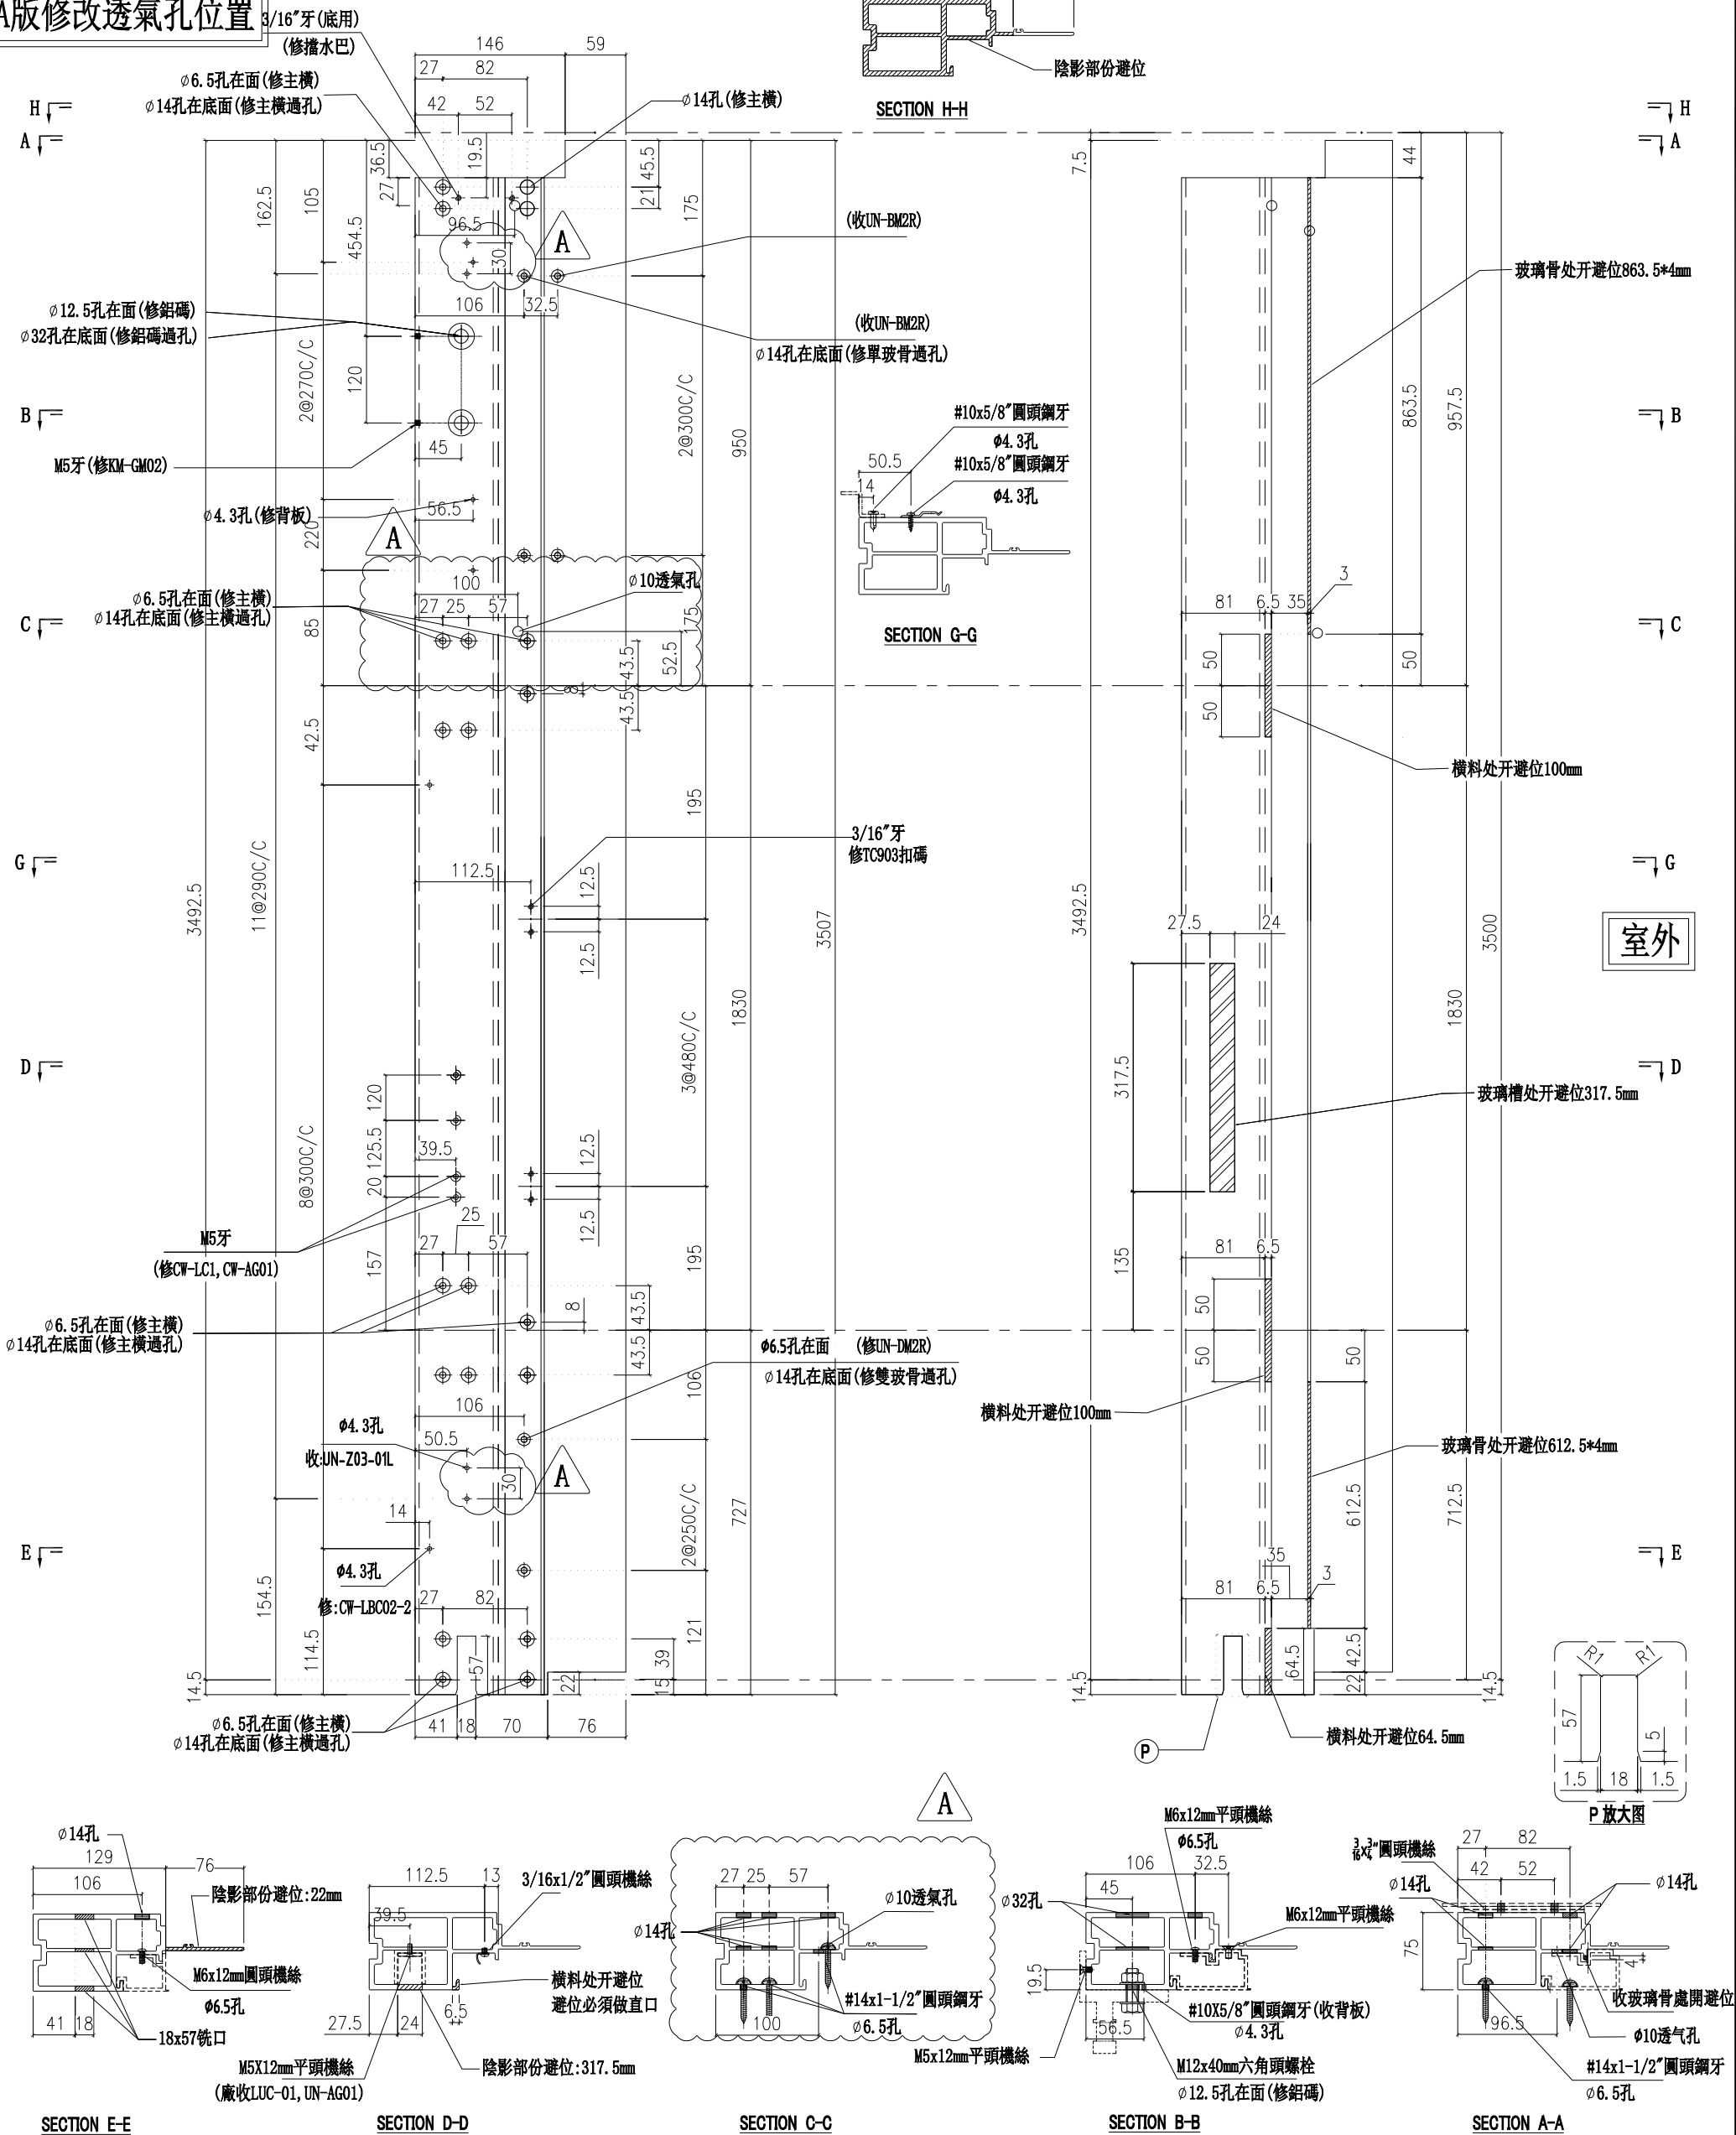

名稱	生邊企	制圖	陳俊賢	2022. 6. 1	修改	A
材料	X85976	復核	謝永林	2022. 06. 28	日期	2022.7.14
顏色	JMQ213457(三塗)	批准	胡哥		圖號	X85976-05LR

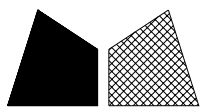

美特鋁質 有限公司
MIDI Aluminium Fabricator Ltd.

請用A3打印

數量

位置

樓層

1

CW-PTMB20X

22F

工程號



J853

地盤

延坪道住宅


A版修改透氣孔位置

A版依据4878修改Z字码孔

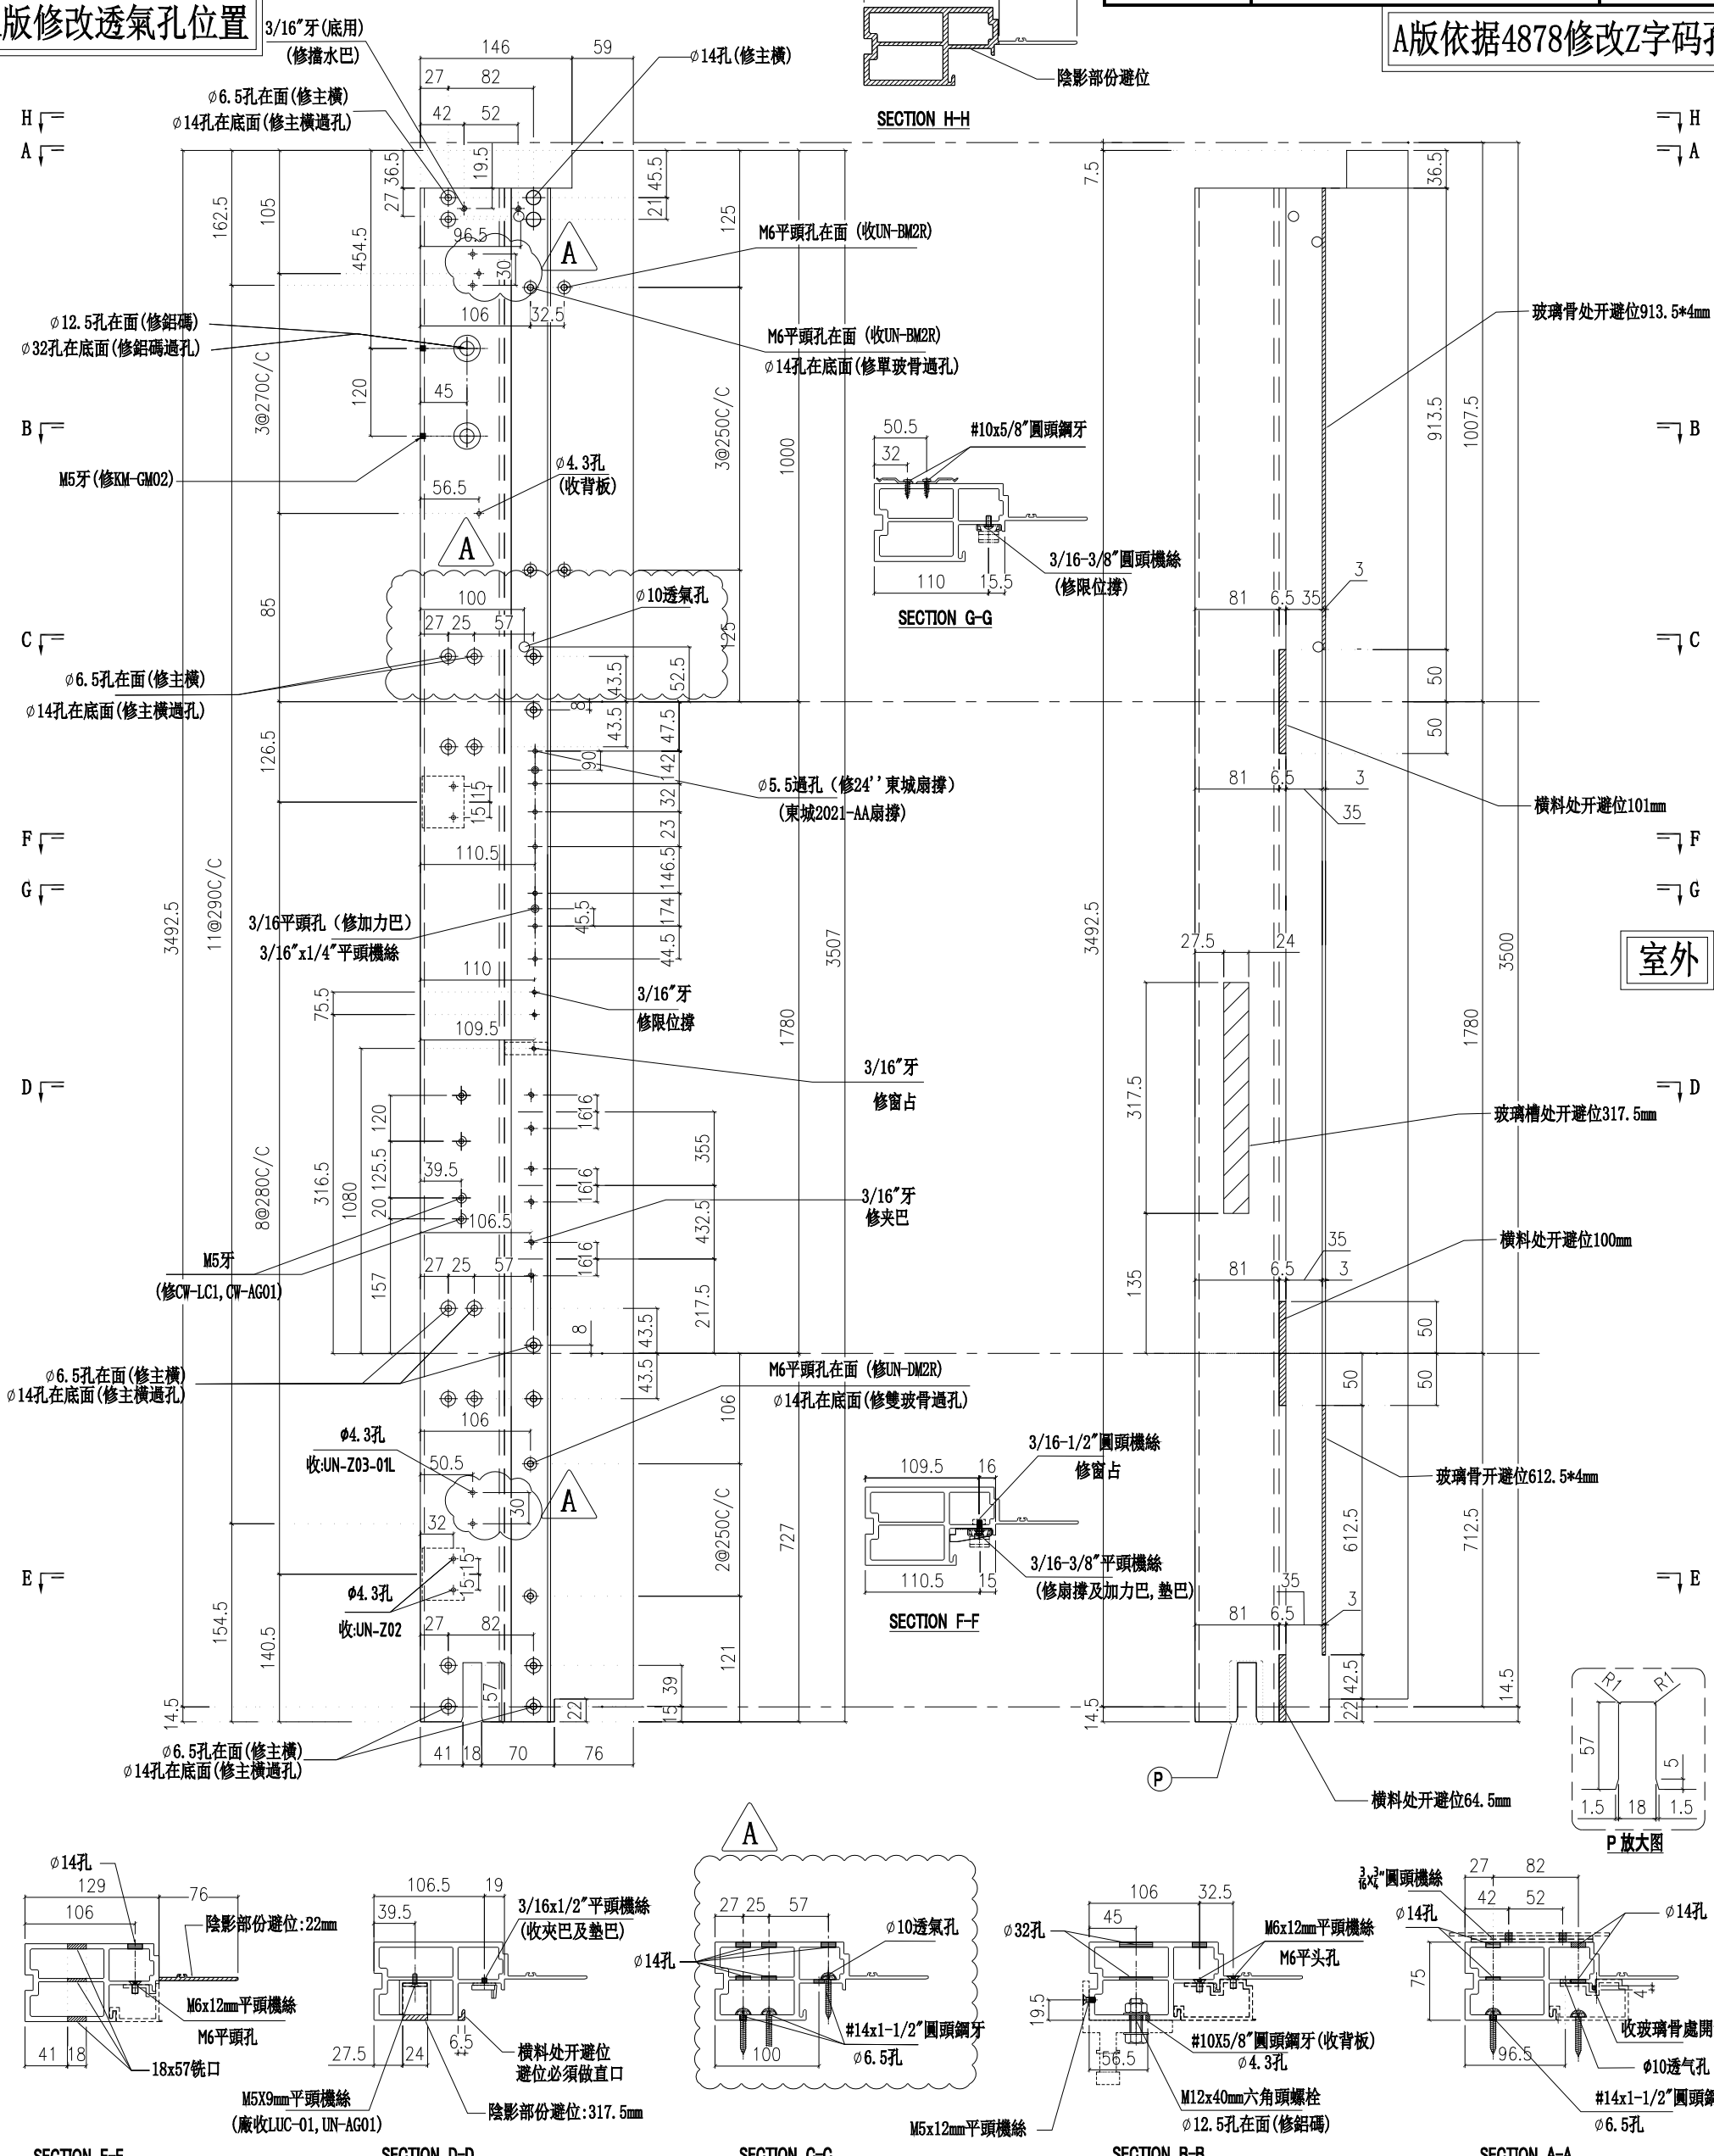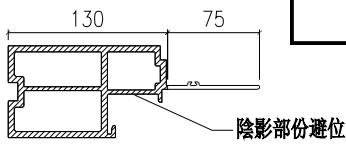

室外

名稱	生邊企	制圖	陳俊賢	2022. 6. 1	修改	A
材料	X85976	復核	謝永林	2022. 06. 28	日期	2022.7.14
顏色	JMQ213457(三塗)	批准	胡哥		圖號	X85976-01XR

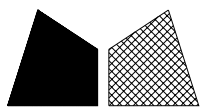

美特鋁質有限公司
MIDI Aluminium Fabricator Ltd.

請用A3打印

數量

位置

樓層

1

CW-PTMB13X

22F


工程號 J853

地盤


延坪道住宅

A版修改透氣孔位置

A版依据4878修改Z字码孔

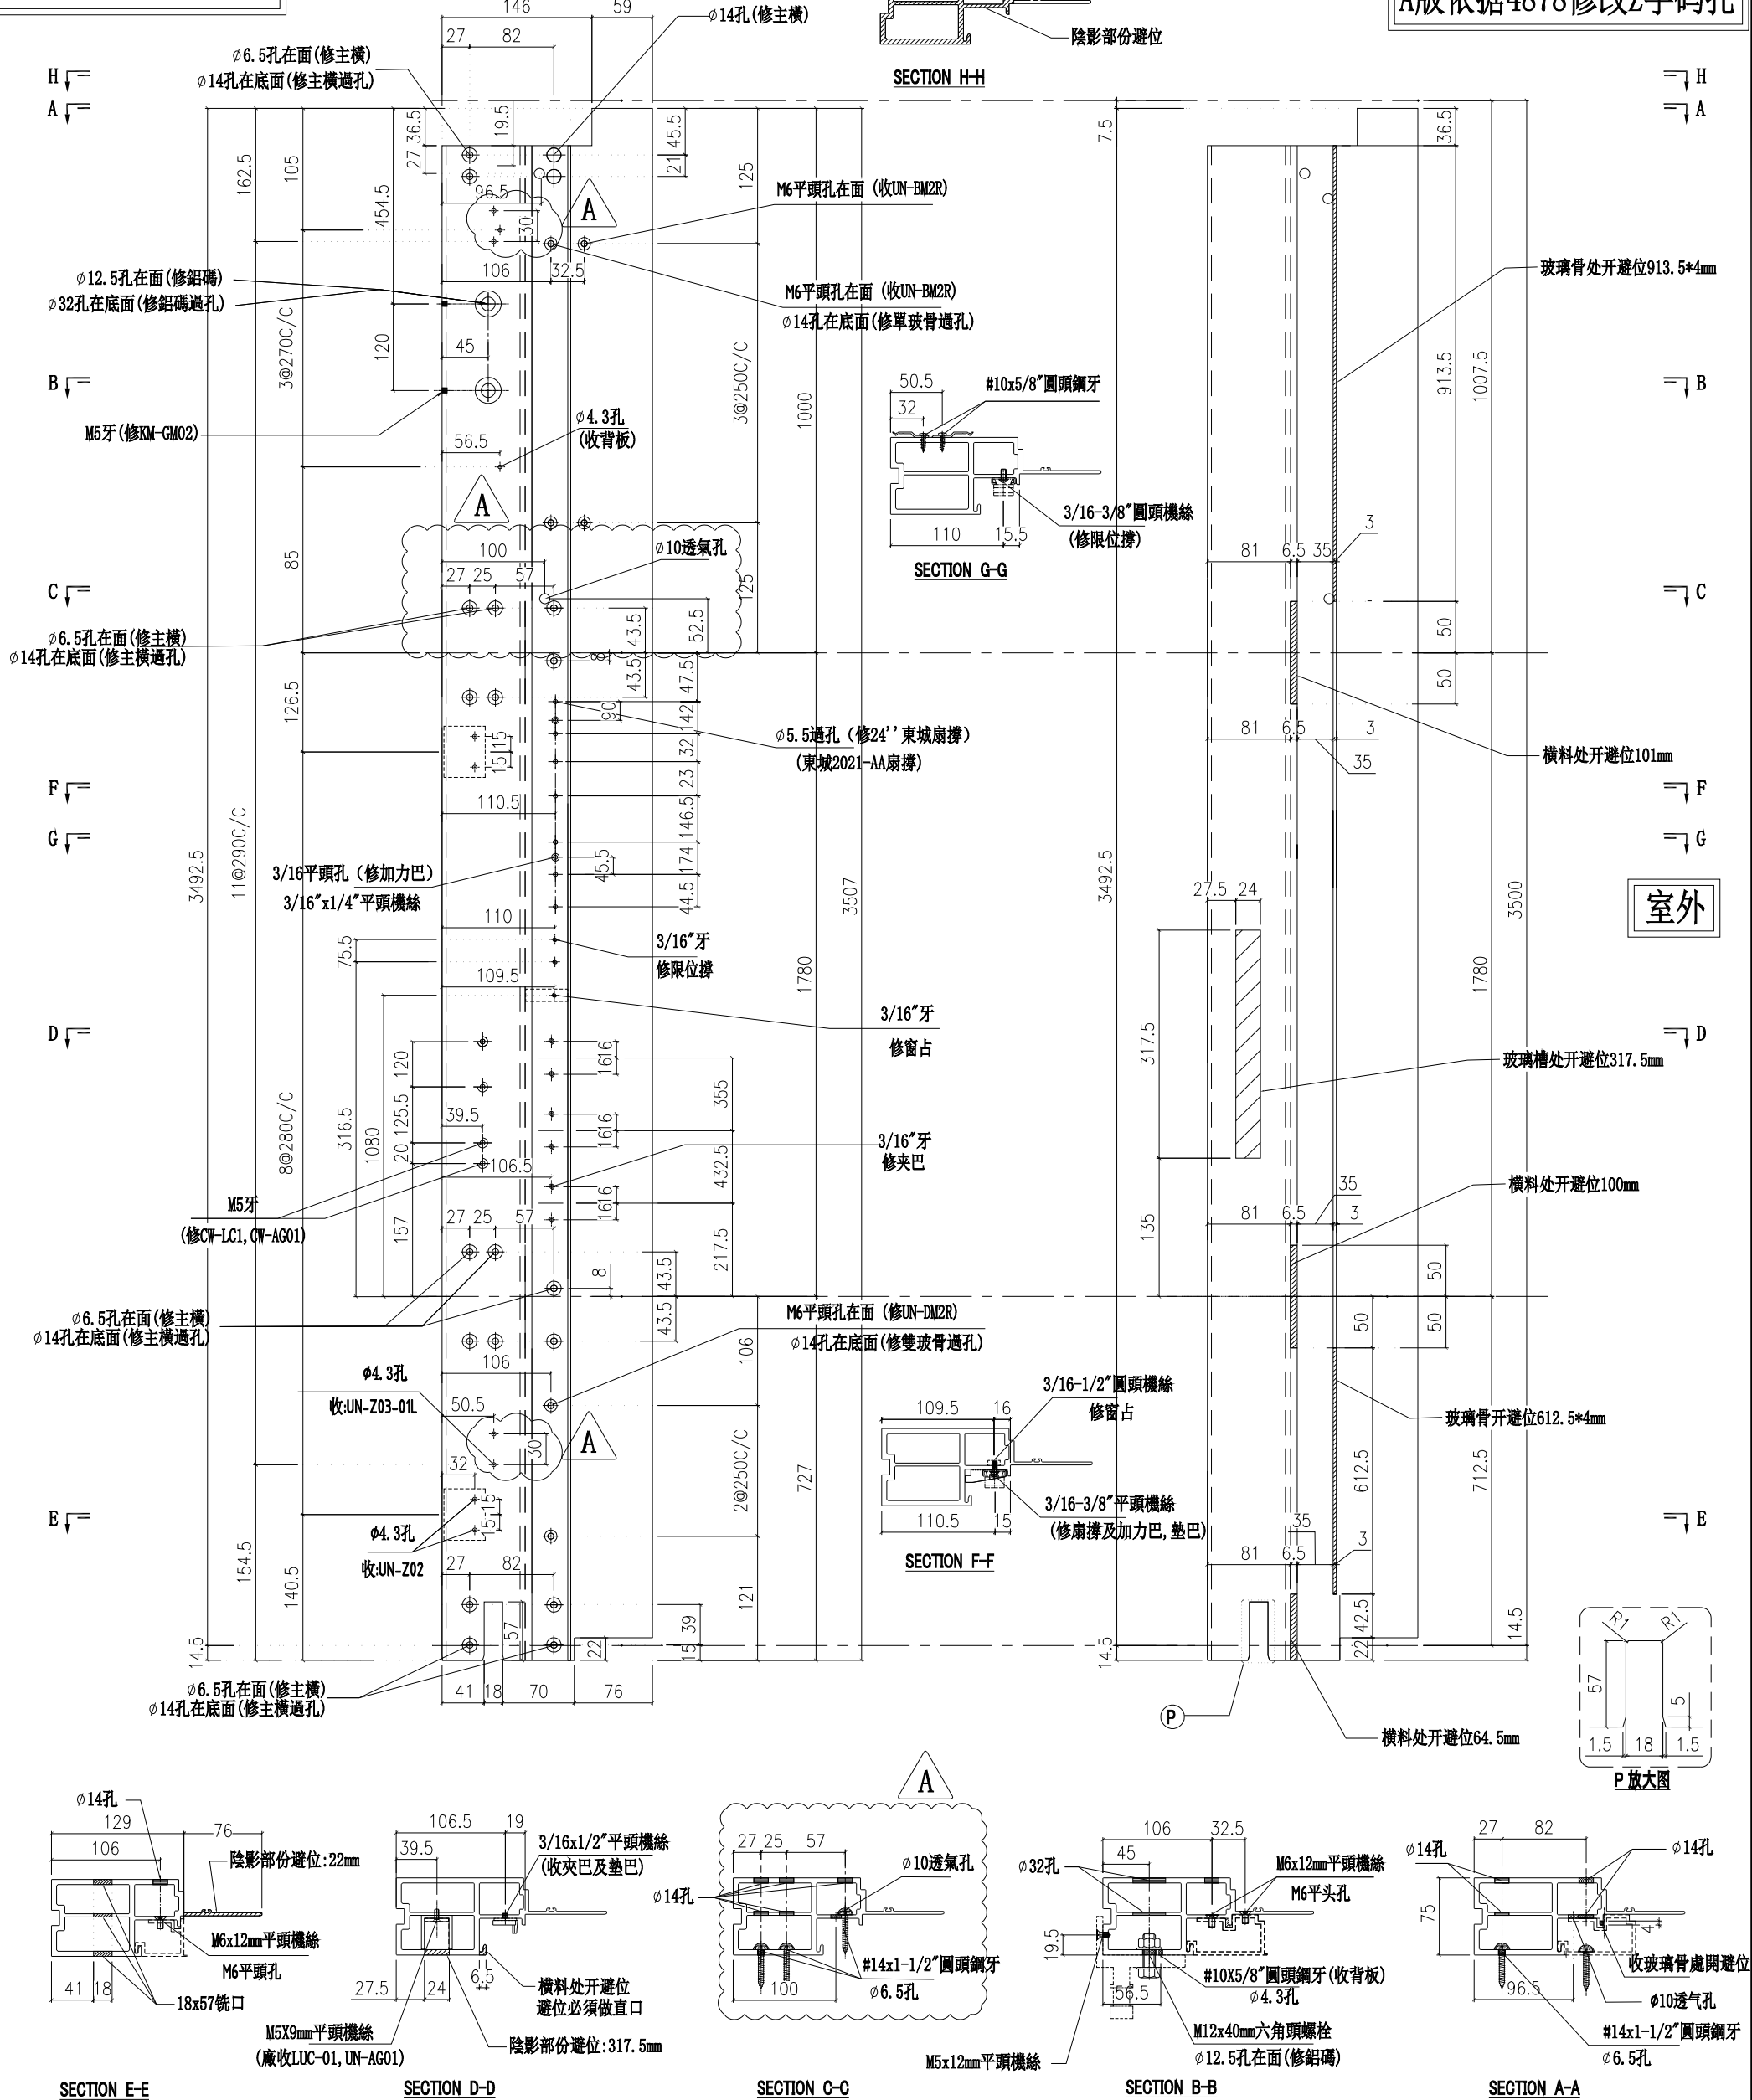

名稱	生邊企	制圖	陳俊賢	2022. 6. 1	修改	A
材料	X85976	復核	謝永林	2022. 06. 28	日期	2022.7.14
顏色	JMQ213457(三塗)	批准	胡哥		圖號	X85976-05XR

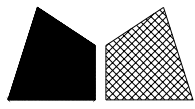





美特鋁質 有限公司
MIDI Aluminium Fabricator Ltd.

工程號 J853 地盤 延坪道住宅

A版增加透氣孔


室外

ø6.5孔在面(修主橫)
ø14孔在底面(修主橫過孔)

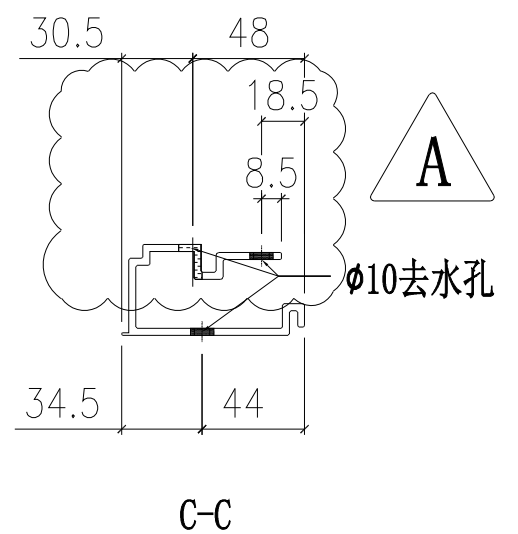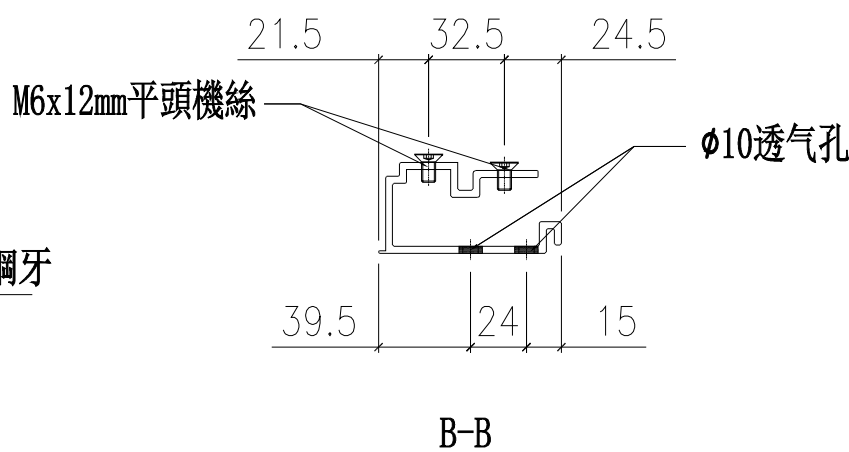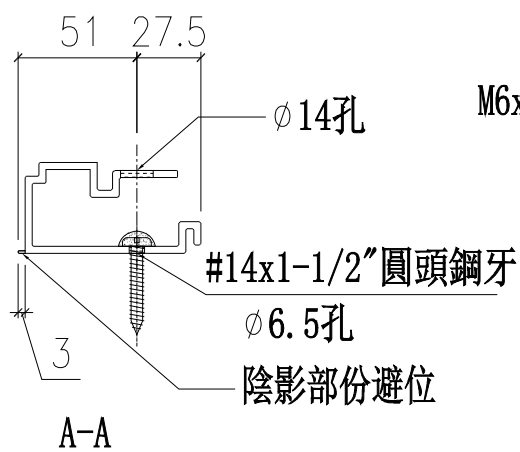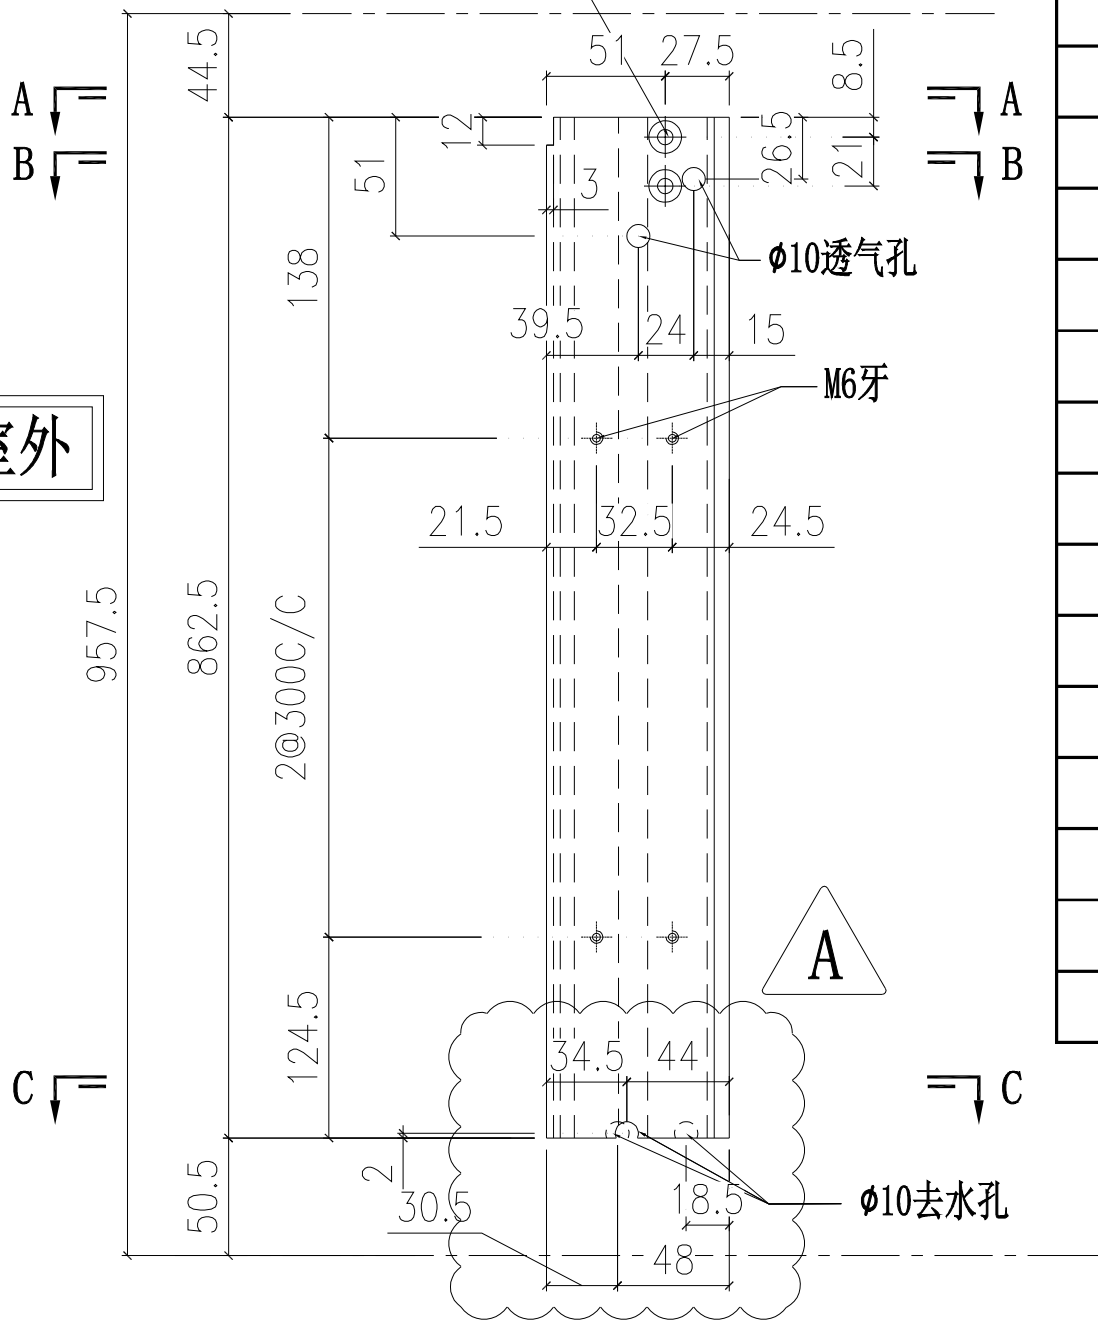

樓層	使用位置	樓層
15	CW-PRMB06K	5F-21F
1	CW-PRMB06L	22F
15	CW-PRMB06K	5F-21F
13	CW-PRMB06K	5F-15F,17F-20F
1	CW-PRMB06L	22F
2	CW-PRMB06cK	16F,21F
14	CW-PTMB20K	6F-21F
15	CW-PTMB13K	5F-21F
15	CW-PLBG06K	5F-21F
1	CW-PLBG06L	22F
15	CW-PLBG06K	5F-21F
13	CW-PLBG06K	5F-15F,17F-20F
2	CW-PLBG06cK	16F,21F
1	CW-PLBG06L	22F
14	CW-PTBG20K	6F-21F
15	CW-PTBG13K	5F-21F
1	CW-PLMG10L	23F
30	CW-PTMG06K	(5F-21F)*2
14	CW-PTBB14K	6F-21F
15	CW-PTBB23K	5F-21F
1	CW-PTBB23L	22F
15	CW-PTBG15ZK	5F-21F
1	CW-PLBG06L	23F
229	合計:	

名稱	單玻骨	制圖	陳俊賢	2022. 6. 1	修改	A	
材料	X85987	復核	謝永林	2022. 06. 28	日期	2022.7.14	
顏色	JMQ213457(三塗)	批准	胡哥		圖號	UN-BM2	

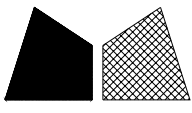

美特鋁質有限公司

MIDI Aluminium Fabricator Ltd.

工程號


J853

地盤

延坪道住宅


A版增加透氣孔

ø6.5孔在面(修主橫)
ø14孔在底面(修主橫過孔)

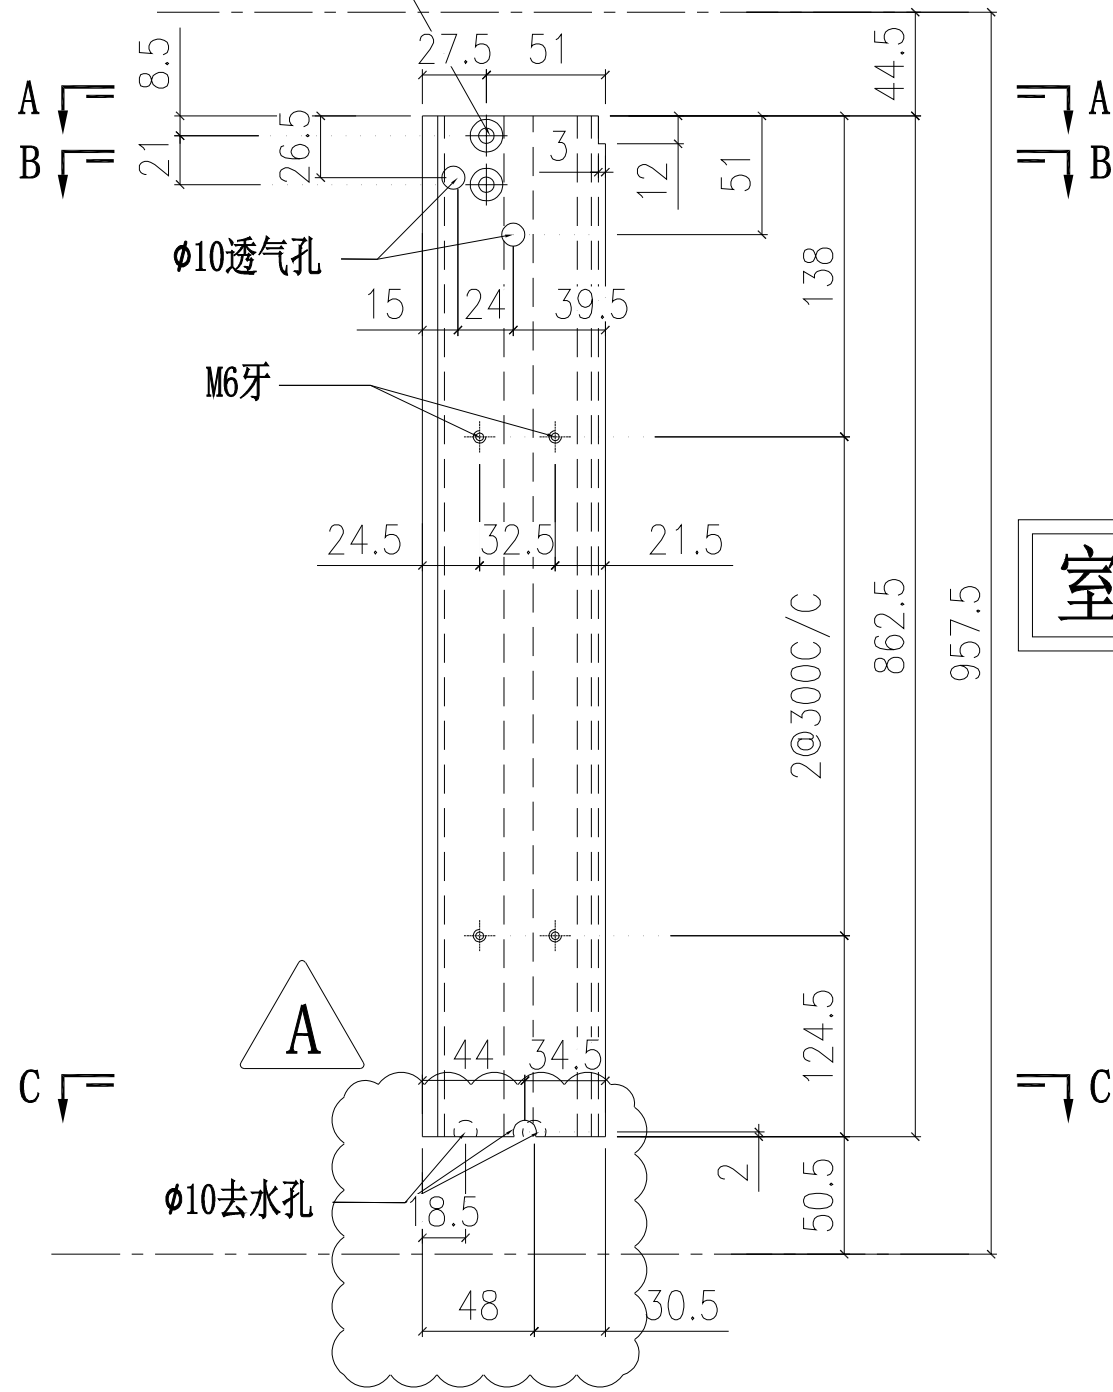


室外


樓層	使用位置	樓層
15	CW-PRMB06K	5F-21F
1	CW-PRMB06L	22F
15	CW-PRMB06K	5F-21F
13	CW-PRMB06K	5F-15F,17F-20F
1	CW-PRMB06L	22F
2	CW-PRMB06cK	16F,21F
14	CW-PTMB20K	6F-21F
15	CW-PTMB13K	5F-21F
15	CW-PLBG06K	5F-21F
1	CW-PLBG06L	22F
15	CW-PLBG06K	5F-21F
13	CW-PLBG06K	5F-15F,17F-20F
2	CW-PLBG06cK	16F,21F
1	CW-PLBG06L	22F
14	CW-PTBG20K	6F-21F
15	CW-PTBG13K	5F-21F
1	CW-PLMG10L	23F
30	CW-PTMG06K	(5F-21F)*2
14	CW-PTBB14K	6F-21F
15	CW-PTBB23K	5F-21F
1	CW-PTBB23L	22F
1	CW-PTBG41ZL	23F
1	CW-PLMG06L	23F
215	合計:	

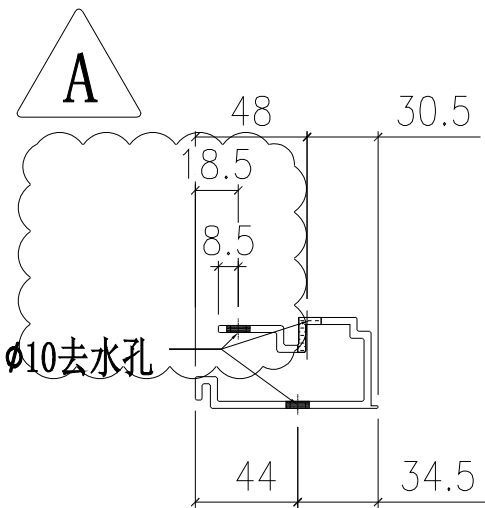

C-C

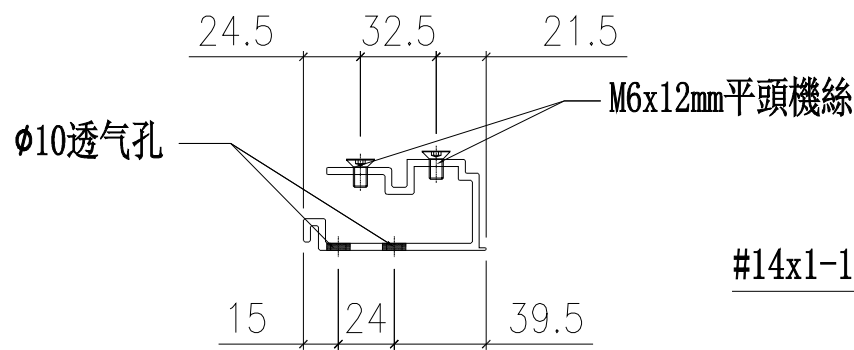

B-B

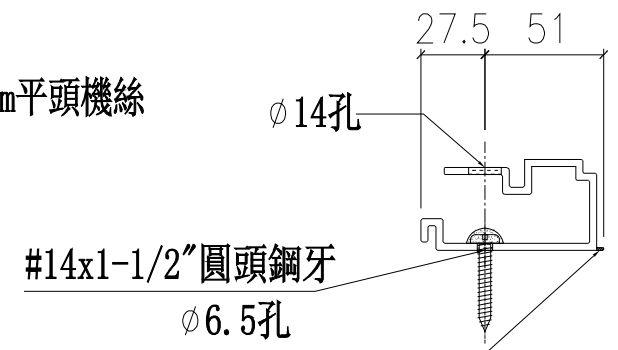

A-A

名稱	單玻骨	制圖	陳俊賢	2022. 6. 1	修改	A	
材料	X85987	復核	謝永林	2022. 06. 28	日期	2022.7.14	
顏色	JMQ213457(三塗)	批准	胡哥		圖號	UN-BM2R	

圖則登記表
DRAWING REGISTER

工程名稱 Project Title:	延坪道住宅
	T1座大貨幕牆窗玉及配件
工程編號 Project No:	J-853

年 月 日	接收日期 Receiving Date (適用於客戶圖則)										

分發予 Distributed To

年 月 日	發出日期 Issued Date										
	22	22									
	6	7									
	30	19									

圖則編號 Drg. No.	圖則名稱 Drawing Title
J853-SD-CW-4101	位置圖
J853-SD-CW-4102	位置圖
J853-SD-CW-4103	位置圖
J853-SD-CW-4104	位置圖
CW-TH15KZ	生窗玉組裝圖
CW-TH41LZ	生窗玉組裝圖
CW-TH14K	生窗玉組裝圖
CW-TH06K	生窗玉組裝圖
CW-TH13K	生窗玉組裝圖
CW-TH20K	生窗玉組裝圖
CW-TH23K	生窗玉組裝圖
CW-TH23L	生窗玉組裝圖
CW-SH06KL	生窗玉組裝圖
CW-SH06LL	生窗玉組裝圖
CW-SH10LL	生窗玉組裝圖
CW-SH06KR	生窗玉組裝圖
CW-SH06LR	生窗玉組裝圖
X86169-01L-01T	窗玉橫料
X86169-01R-01T	窗玉橫料
X86169-02T-20T	窗玉橫料
X86169-01L-01D	窗玉橫料
X86169-01R-01D	窗玉橫料
X86169-02T-20D	窗玉橫料
X86167-01L-01KL	窗玉企料
X86167-01L-01KR	窗玉企料
X86167-01R-01KL	窗玉企料
X86167-01R-01KR	窗玉企料
X86167-02T-02KL	窗玉企料

	修訂編號 Revision No.										
1	-	-									
2	-	-									
3	-	-									
4	-	-									
5	-	A									
6	-	A									
7	-	-									
8	-	-									
9	-	-									
10	-	-									
11	-	-									
12	-	-									
13	-	A									
14	-	A									
15	-	A									
16	-	A									
17	-	A									
18	-	-									
19	-	-									
20	-	-									
21	-	-									
22	-	-									
23	-	-									
24	-	-									
25	-	A									
26	-	A									
27	-	-									
28	-	-									

圖則登記表
DRAWING REGISTER

工程名稱 Project Title:	延坪道住宅
	T1座大貨幕牆窗玉及配件
工程編號 Project No:	J-853

接收日期 Receiving Date (適用於客戶圖則)

年									
月									
日									

分發予 Distributed To

發出日期 Issued Date

年	22	22							
月	6	7							
日	30	19							

圖則編號 Drg. No.	圖則名稱 Drawing Title
X86167-02T-02KR	窗玉企料
X86167-02T-03LL	窗玉企料
X86167-02T-03KR	窗玉企料
X85988-02-06	玻璃扣盖(帶膠條位)
X85988-02-20T	玻璃扣盖(帶膠條位)
X85988-02-15	玻璃扣盖(帶膠條位)
LBW-01	扣碼墊巴
LBW-01a	扣碼墊巴
LBW-02	窗占墊巴
LBW-02a	窗占墊巴
LBW-03a	24"扇撐墊巴
LBW-04a	24"扇撐墊巴
LBW-09	16"扇撐墊巴
LBW-09a	16"扇撐墊巴
LBW-09R	16"扇撐墊巴
LBW-09aR	16"扇撐墊巴
UN-LB08KL	窗玉拉巴
UN-LB08KR	窗玉拉巴
UN-LB05KL	窗玉拉巴
UN-LB05KR	窗玉拉巴
UN-LB05-15Z	窗玉拉巴
UN-LB05-20	窗玉拉巴
UN-LB05-41Z	窗玉拉巴
SS-02	加力巴(SH窗16寸扇撐用)
SS-03	加力巴(TH窗24寸扇撐用)
CW-AG07	SH窗玉角碼用鋁角
CW-AG07a	TH窗玉角碼用鋁角
CW-LB07	幕牆飛機碼

修訂編號
Revision No.

29	-	-							
30	-	-							
45	-	A							
46	-	A							
47	-	-							
48	-	-							
49	-	-							
50	-	-							
51	-	-							
52	-	-							
53	-	-							
54	-	-							
55	-	-							
56	-	-							

圖則登記表
DRAWING REGISTER

工程名稱 Project Title:	延坪道住宅
	T1座大貨幕牆窗玉及配件
工程編號 Project No:	J-853

年 月 日	接收日期 Receiving Date (適用於客戶圖則)									

分發予 Distributed To	

年 月 日	發出日期 Issued Date									
	22	22								
	6	7								
	30	19								

圖則編號 Drg. No.	圖則名稱 Drawing Title
UN-DB-01	限位撐墊巴
J853-T41LZ	多點鎖放樣圖
J853-T15KZ	多點鎖放樣圖
J853-T20K	多點鎖放樣圖
J853-T23L	多點鎖放樣圖
J853-SL06K	多點鎖放樣圖
J853-SL06L	多點鎖放樣圖
J853-SR06K	多點鎖放樣圖
J853-SR06L	多點鎖放樣圖

修訂編號 Revision No.										
57	-	-								
58	-	-								
59	-	-								
60	-	-								
61	-	-								
62	-	A								
63	-	A								
64	-	A								
65	-	A								



美特鋁質有限公司
MIDI Aluminium Fabricator Ltd.

數量

使用位置

樓層

工程號

J853

地盤


延坪道住宅

1

CW-PTMB41LZ

23F

A版修改玻璃编号

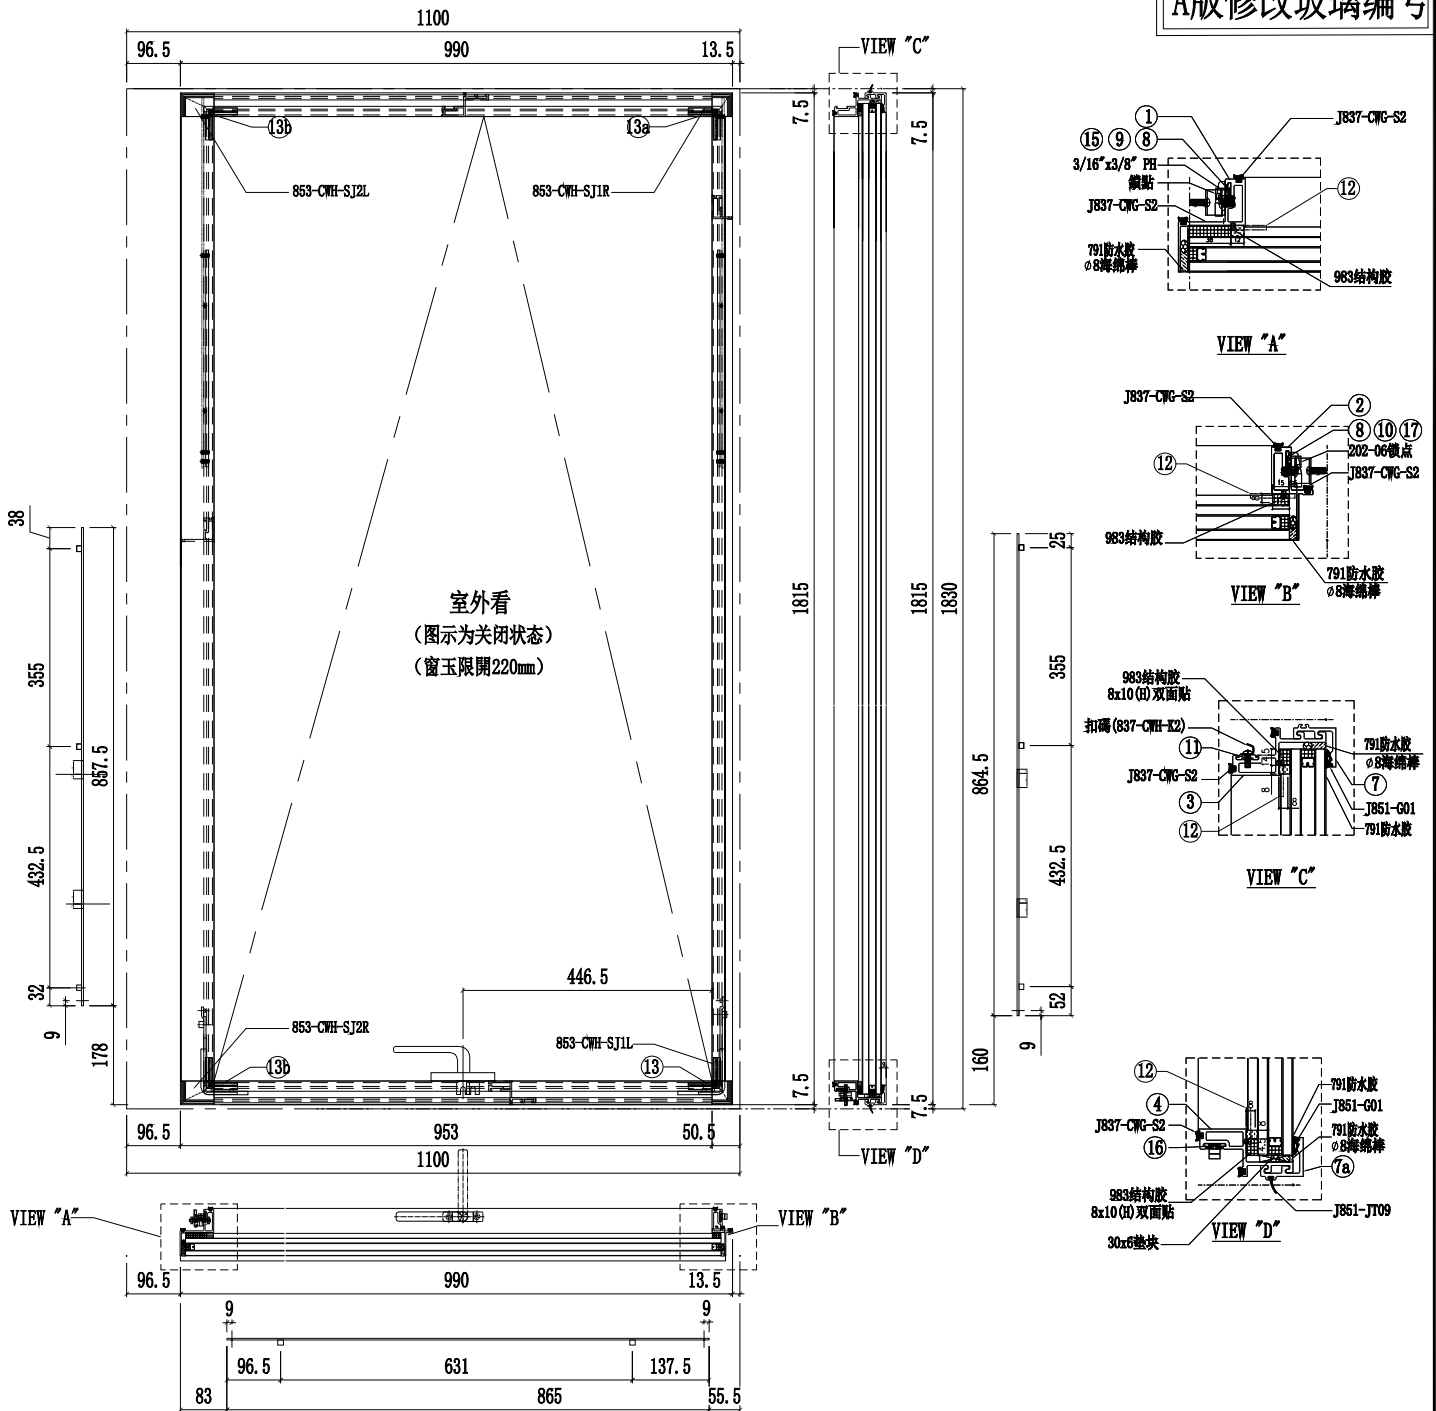

序號	名稱	加工圖號	長度	模號	數量	序號	名稱	加工圖號	長度	模號	數量
1	窗玉企料	X86168-02T-03LL	1730	X86168	1	11	扣碼墊巴	LBW-01	55	X85964	2
2	窗玉企料	X86167-02T-02LR	1730	X86167	1	12	TH窗玉角碼用鋁角	CW-AG07a	20.5	50*50*5mm鋁角	4
3	窗玉橫料	X86169-02T-41T	893	X86169	1	13	飛機碼	CW-LB07	40	4mm鋁巴	4
4	窗玉橫料	X86169-02T-41D	893	X86169	1	14	扇撐加力巴	SS-03	283	12*3mm鋁巴	2
7	扣蓋	X85988-02-41T	973.5	X85988	2	15	拉巴	UN-LB05KL	857.5	X85964	1
8	窗占墊巴	LBW-02	25	X85964	2	16	拉巴	UN-LB05-41	865	X85964	1
9	扇撐墊巴	LBW-03a	348	X85964	1	17	拉巴	UN-LB05KR	864.5	X85964	1
10	扇撐墊巴	LBW-04a	348	X85964	1	18	G2b-41L	32mm中空玻璃960x1777		1	

名稱	生窗玉組裝圖	制圖	陳俊賢	2022.6.21	修改	A
材料	-	復核	謝永林	2022.6.22	日期	2022.7.15
顏色	JMQ213457(三塗)	批準	胡哥		圖號	CW-TH41LZ




美特鋁質有限公司
MIDI Aluminium Fabricator Ltd.

工程號 J853 地盤 延坪道住宅

數量	使用位置	樓層
15	CW-PTBG15ZK	5F-21F

A版修改玻璃编号

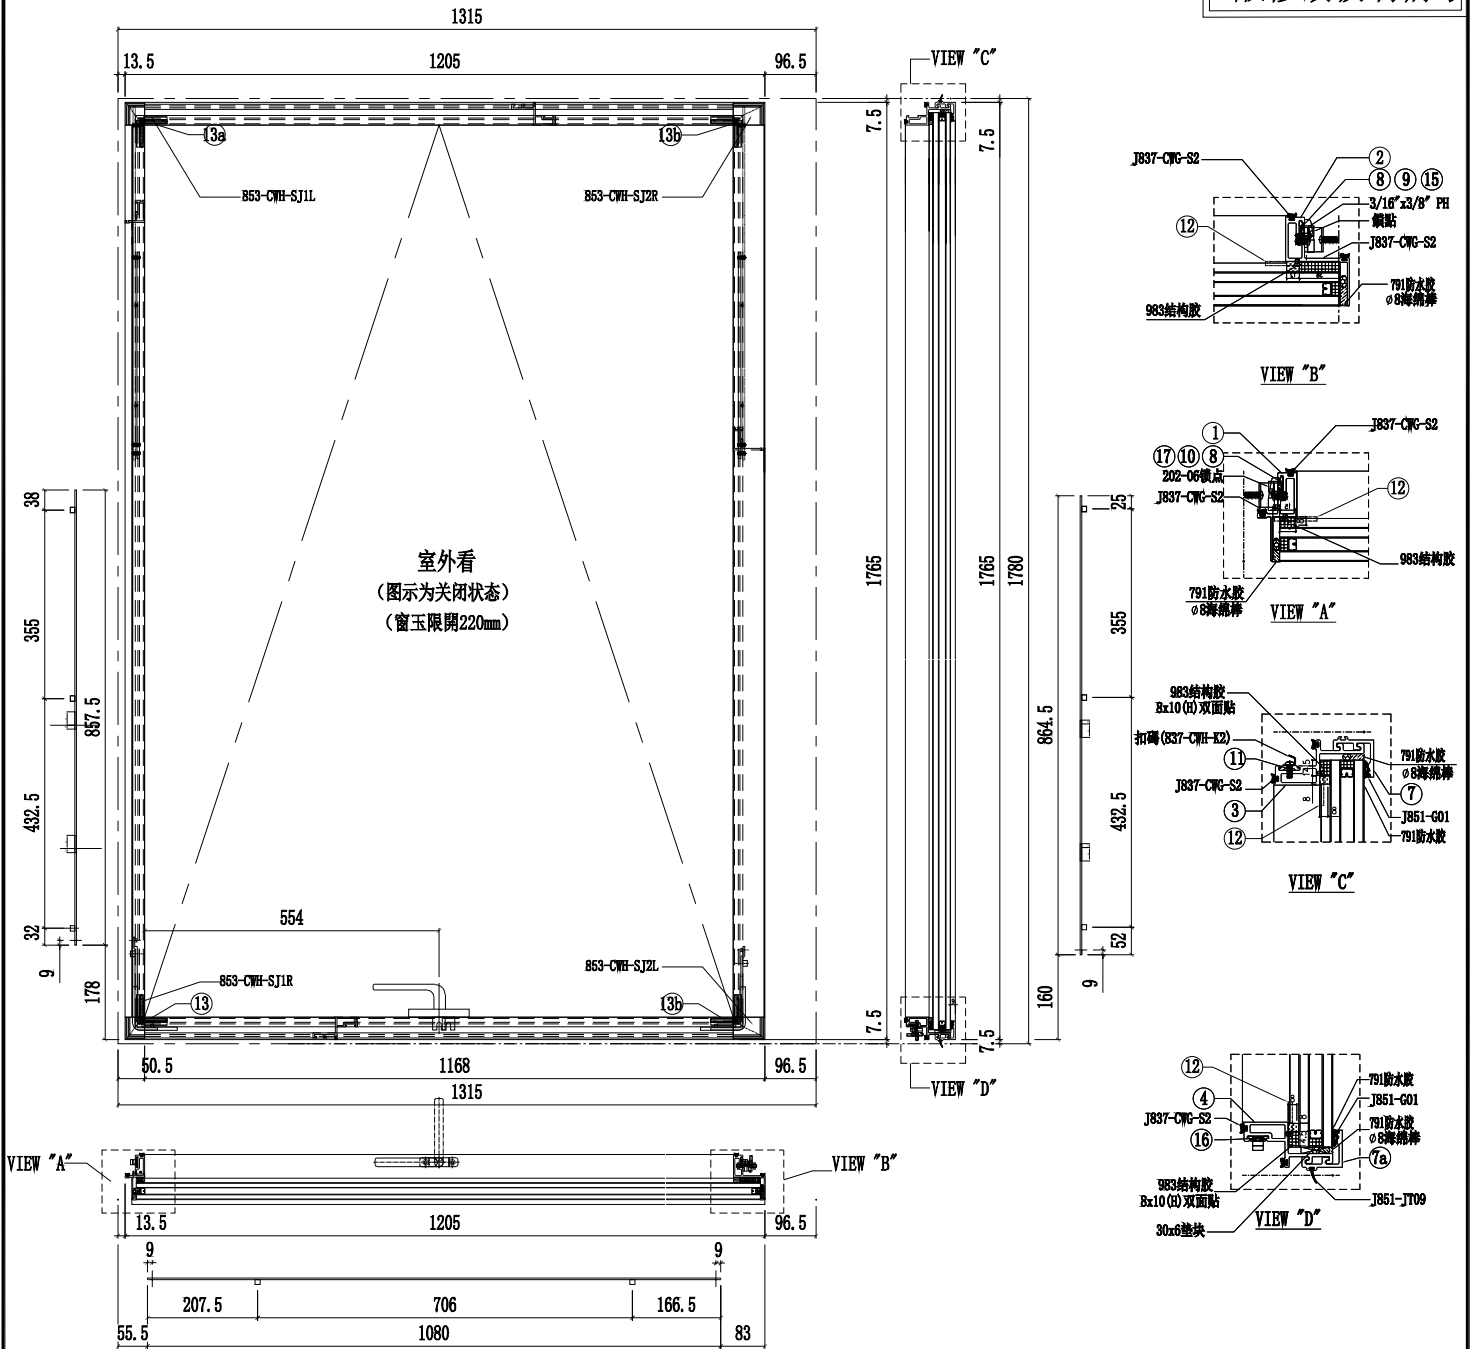

序號	名稱	加工圖號	長度	模號	數量
1	窗玉企料	X86167-02T-02KL	1680	X86167	1
2	窗玉企料	X86168-02T-03KR	1680	X86168	1
3	窗玉橫料	X86169-02T-15T	1108	X86169	1
4	窗玉橫料	X86169-02T-15D	1108	X86169	1
7	扣蓋	X85988-02-15T	1188.5	X85988	2
8	窗占墊巴	LBW-02	25	X85964	2
9	扇撐墊巴	LBW-03a	348	X85964	1
10	扇撐墊巴	LBW-04a	348	X85964	1

序號	名稱	加工圖號	長度	模號	數量
11	扣碼墊巴	LBW-01	55	X85964	2
12	TH窗玉角碼用鉛角	CW-AG07a	20.5	50*50*5mm鉛角	4
13	飛機碼	CW-LB07	40	4mm鋁巴	4
14	扇撐加力巴	SS-03	283	12*3mm鋁巴	2
15	拉巴	UN-LB05KL	857.5	X85964	1
16	拉巴	UN-LB05-15	1080	X85964	1
17	拉巴	UN-LB05KR	864.5	X85964	1
18	G2a-15K	32mm中空玻璃1175x1727			1

名稱	生窗玉組裝圖	制圖	陳俊賢	2022.6.21	修改	A
材料	-	復核	謝永林	2022.6.22	日期	2022.7.15
顏色	JMQ213457(三塗)	批準	胡哥		圖號	CW-TH15KZ



美特鋁質有限公司

MIDI Aluminium Fabricator Ltd.

工程號


J853

地盤

延坪道住宅

A版E14825修改把手高度

圖號	數量	L	L1	使用位置	樓層
CW-SH06KL	30	574.0	600	CW-PLBG06K	(5F-21F)*2
	2	574.0	600	CW-PLBG06cK	16F,21F
	13	574.0	600	CW-PLBG06K	5F-21F

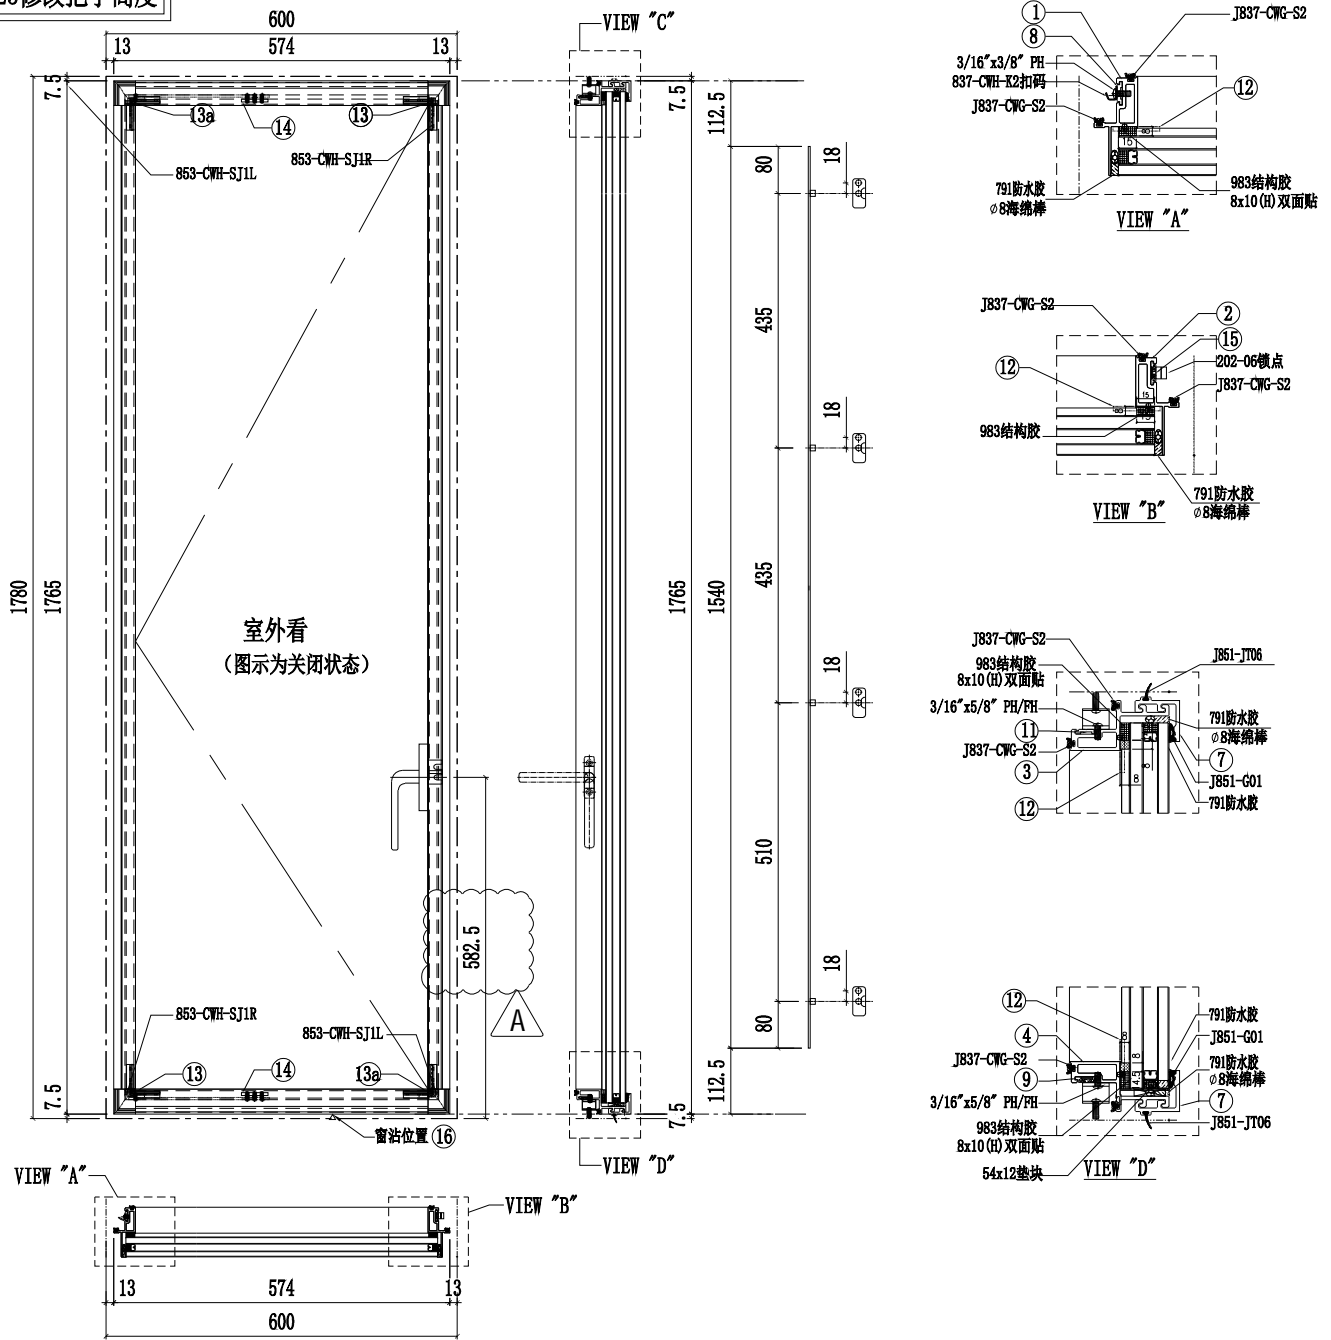

序號	名稱	加工圖號	長度	模號	數量
1	窗玉企料	X86167-01L-01KL	1680	X86167	1
2	窗玉企料	X86167-01L-01KR	1680	X86167	1
3	窗玉橫料	X86169-01L-06T	500	X86169	1
4	窗玉橫料	X86169-01L-06D	500	X86169	1
7	扣蓋	X85988-02-06	545	X85988	2
8	扣碼墊巴	LBW-01a	52	X85964	4
9	扇撐墊巴	LBW-09a	233.5	X85964	1
10					

序號	名稱	加工圖號	長度	模號	數量
11	扇撐墊巴	LBW-09	233.5	X85964	1
12	SH窗玉角碼用鋁角	CW-AG07	20.5	50*50*5mm鋁角	4
13	飛機碼	CW-LB07	40	4mm鋁巴	4
14	扇撐加力巴	SS-02	51.5	12*3mm鋁巴	2
15	拉巴	UN-LB08KL	1540	X85964	1
16	SH窗佔墊巴	LBW-02a	25	X85964	1
18	G2-06K	32mm中空玻璃532x1727			1

名稱	生窗玉組裝圖	制圖	陳俊賢	2022.6.21	修改	A	
材料	-	復核	謝永林	2022.6.22	日期	2022.7.16	
顏色	JMQ213457(三塗)	批准	胡哥		圖號	CW-SH06KL	




美特鋁質有限公司

MIDI Aluminium Fabricator Ltd.

圖號	數量	L	L1	使用位置	樓層
CW-SH06LL	2	574.0	600	CW-PLBG06L	(22F)*2
	1	574.0	600	CW-PLBG06L	23F

工程號	J853	地盤	延坪道住宅
-----	------	----	-------

A版E14825修改把手高度

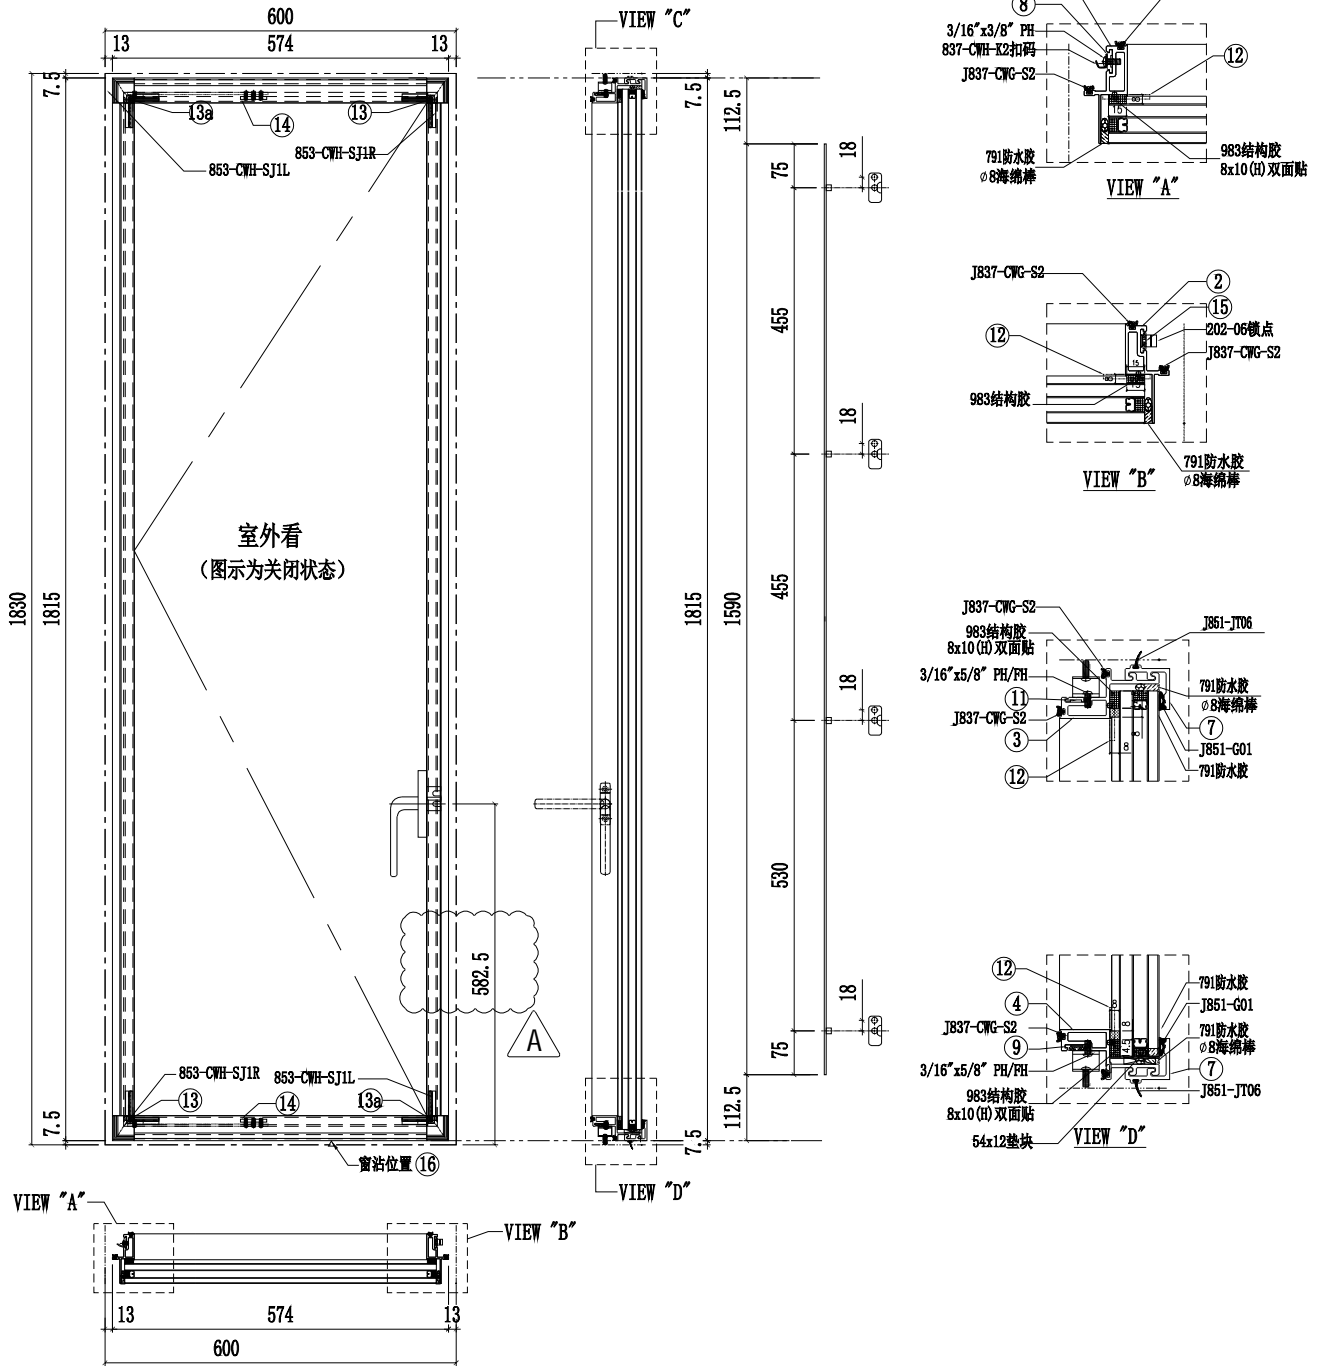

序號	名稱	加工圖號	長度	模號	數量
1	窗玉企料	X86167-01L-01LL	1730	X86167	1
2	窗玉企料	X86167-01L-01LR	1730	X86167	1
3	窗玉橫料	X86169-01L-06T	500	X86169	1
4	窗玉橫料	X86169-01L-06D	500	X86169	1
7	扣蓋	X85988-02-06	545	X85988	2
8	扣碼墊巴	LBW-01a	52	X85964	4
9	扇撐墊巴	LBW-09a	233.5	X85964	1
10					

序號	名稱	加工圖號	長度	模號	數量
11	扇撐墊巴	LBW-09	233.5	X85964	1
12	SH窗玉角碼用鋁角	CW-AG07	20.5	50*50*5mm鋁角	4
13	飛機碼	CW-LB07	40	4mm鋁巴	4
14	扇撐加力巴	SS-02	51.5	12*3mm鋁巴	2
15	拉巴	UN-LB08LL	1590	X85964	1
16	SH窗佔墊巴	LBW-02a	25	X85964	1
18	G2-06L	32mm中空玻璃532x1777			1

名稱	生窗玉組裝圖	制圖	陳俊賢	2022.6.21	修改	A
材料	-	復核	謝永林	2022.6.22	日期	2022.7.16
顏色	JMQ213457(三塗)	批準	胡哥		圖號	CW-SH06LL



美特鋁質有限公司

MIDI Aluminium Fabricator Ltd.

工程號


J853

地盤

延坪道住宅


圖號	數量	L	L1	使用位置	樓層
CW-SH06KR	30	574.0	600	CW-PRMB06K	(5F-21F)*2
	2	574.0	600	CW-PRMB06cK	16F,21F
	13	574.0	600	CW-PRMB06K	5F-21F

A版EI4825修改把手高度

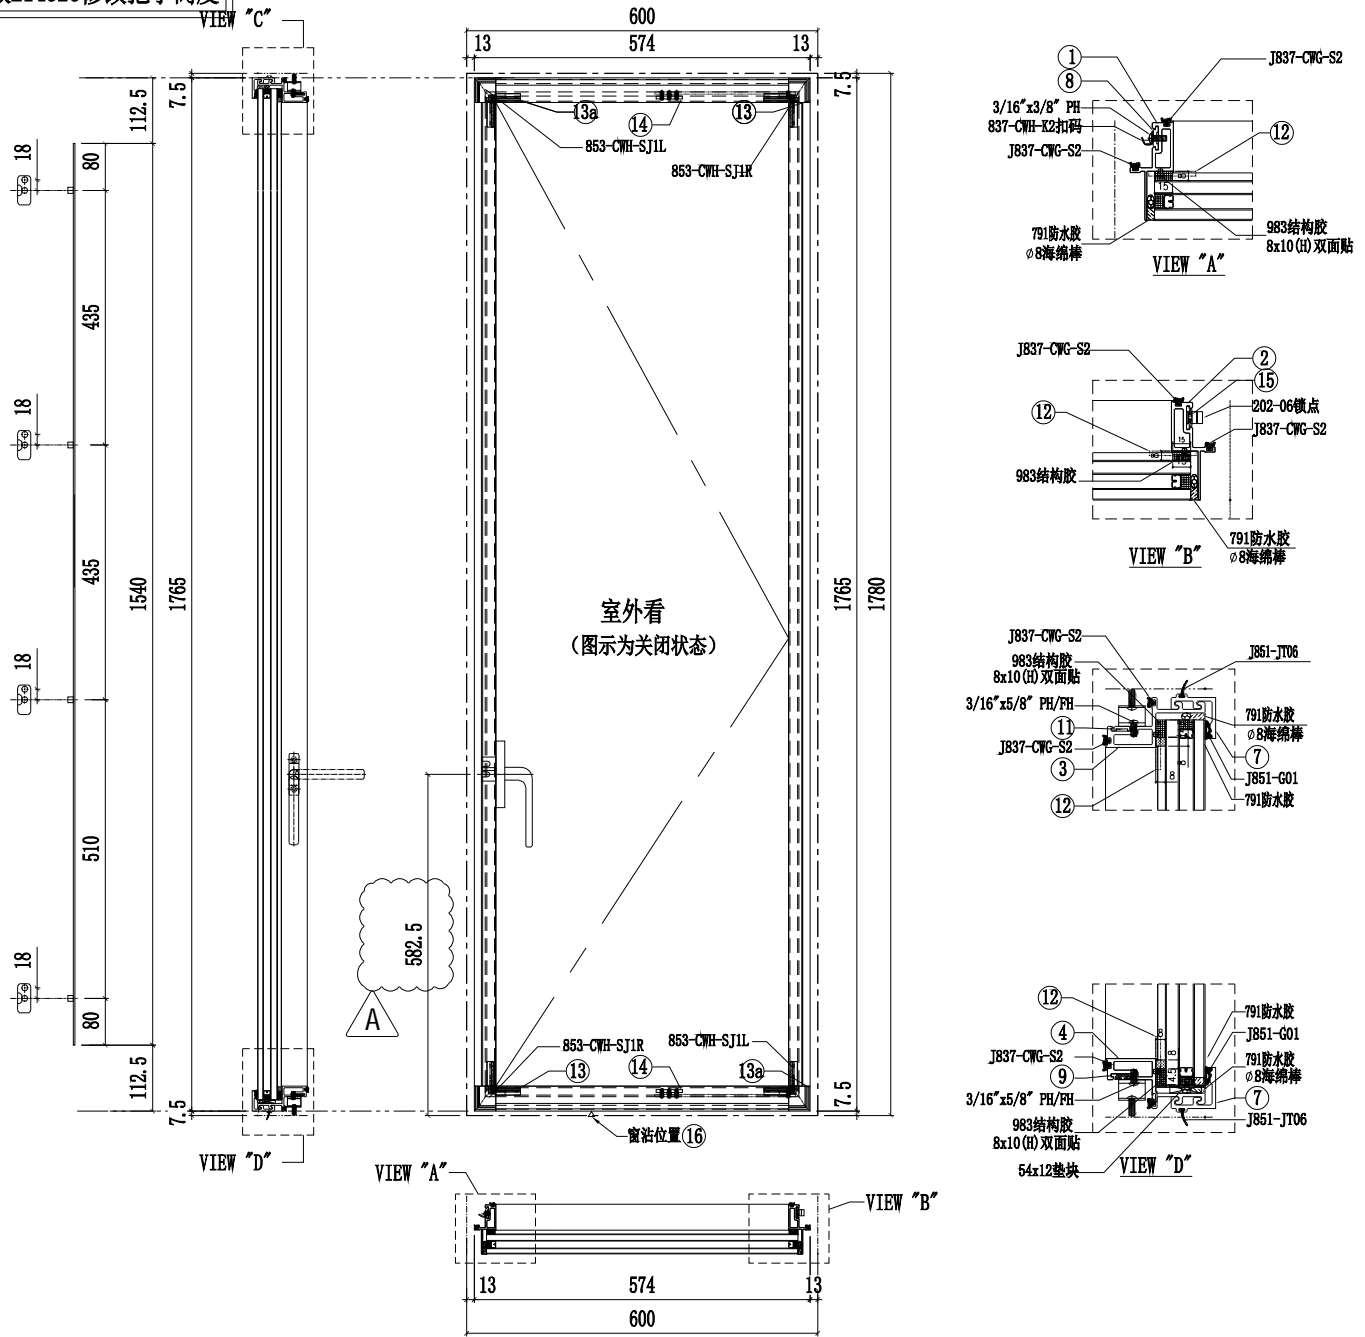

序號	名稱	加工圖號	長度	模號	數量	序號	名稱	加工圖號	長度	模號	數量
1	窗玉企料	X86167-01R-01KL	1680	X86167	1	11	扇撐墊巴	LBW-09R	233.5	X85964	1
2	窗玉企料	X86167-01R-01KR	1680	X86167	1	12	SH窗玉角碼用鋁角	CW-AG07	20.5	50*50*5mm鋁角	4
3	窗玉橫料	X86169-01R-06T	500	X86169	1	13	飛機碼	CW-LB07	40	4mm鋁巴	4
4	窗玉橫料	X86169-01R-06D	500	X86169	1	14	扇撐加力巴	SS-02	51.5	12*3mm鋁巴	2
7	扣蓋	X85988-02-06	545	X85988	2	15	拉巴	UN-LB08KR	1540	X85964	1
8	扣碼墊巴	LBW-01a	52	X85964	4	16	SH窗佔墊巴	LBW-02a	25	X85964	1
9	扇撐墊巴	LBW-09aR	233.5	X85964	1	18	G2-06K	32mm中空玻璃532x1727			1
10											

名稱	生窗玉組裝圖	制圖	陳俊賢	2022.6.21	修改	A
材料	-	復核	謝永林	2022.6.22	日期	2022.7.16
顏色	JMQ213457(三塗)	批準	胡哥		圖號	CW-SH06KR

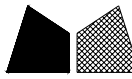






美特鋁質有限公司

MIDI Aluminium Fabricator Ltd.

圖號	數量	L	L1	使用位置	樓層
CW-SH06LR	2	574.0	600	CW-PRMB06L	(22F)*2

工程號	J853	地盤	延坪道住宅
-----	------	----	-------

A版E14825修改把手高度

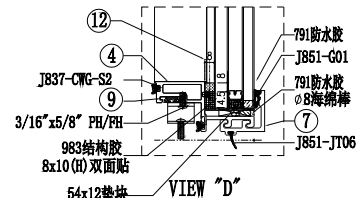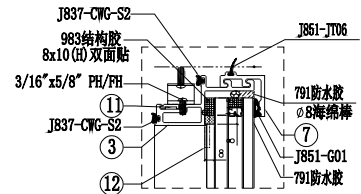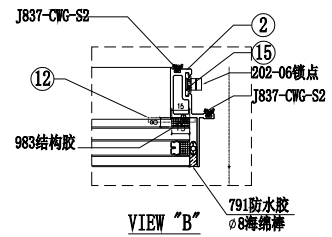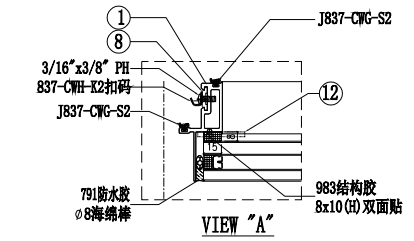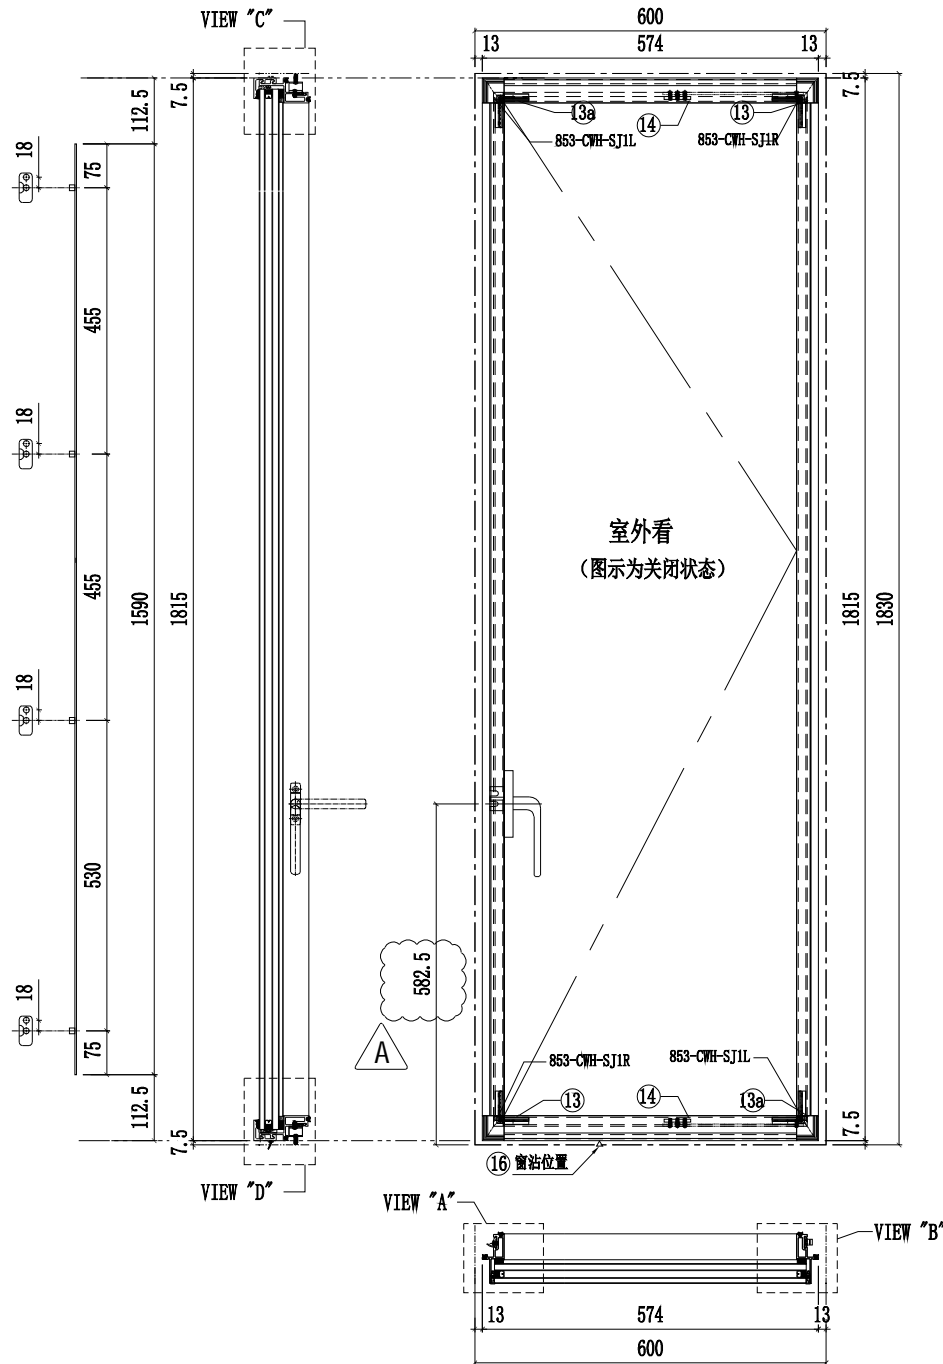

序號	名稱	加工圖號	長度	模號	數量
1	窗玉企料	X86167-01R-01LL	1730	X86167	1
2	窗玉企料	X86167-01R-01LR	1730	X86167	1
3	窗玉橫料	X86169-01R-06T	500	X86169	1
4	窗玉橫料	X86169-01R-06D	500	X86169	1
7	扣蓋	X85988-02-06	545	X85988	2
8	扣碼墊巴	LBW-01a	52	X85964	4
9	扇撐墊巴	LBW-09aR	233.5	X85964	1
10					

序號	名稱	加工圖號	長度	模號	數量
11	扇撐墊巴	LBW-09R	233.5	X85964	1
12	SH窗玉角碼用鋁角	CW-AG07	20.5	50*50*5mm鋁角	4
13	飛機碼	CW-LB07	40	4mm鋁巴	4
14	扇撐加力巴	SS-02	51.5	12*3mm鋁巴	2
15	拉巴	UN-LB08LR	1590	X85964	1
16	SH窗佔墊巴	LBW-02a	25	X85964	1
18	G2-06L	32mm中空玻璃532x1677			1

名稱	生窗玉組裝圖	制圖	陳俊賢	2022.6.21	修改	A
材料	-	復核	謝永林	2022.6.22	日期	2022.7.16
顏色	JMQ213457(三塗)	批準	胡哥		圖號	CW-SH06LR



美特鋁質有限公司


MIDI Aluminium Fabricator Ltd.

圖號	樓層	數量	總數	L	使用位置	樓層
X86167-01R-01KL	15	2	30	1680.0	CW-SH06KR	(5F-21F)*2
	13	1	13	1680.0	CW-SH06KR	6F-15F,17F-20F
	2	1	2	1680.0	CW-SH06KR	16F,21F
X86167-01R-01LL	1	2	2	1730.0	CW-SH06LR	22F*2

工程號	J853	地盤	延坪道住宅
-----	------	----	-------



A版EI4825修改把手高度

开槽孔43x4mm

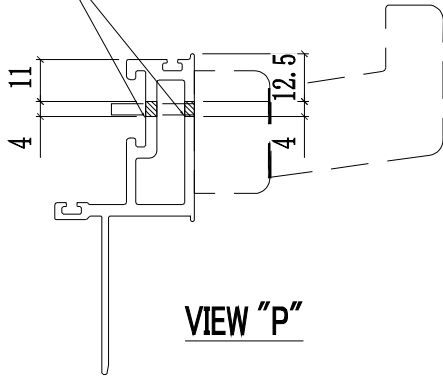


Ø11過孔(固定手柄)

Ø5.5孔(固定手柄)

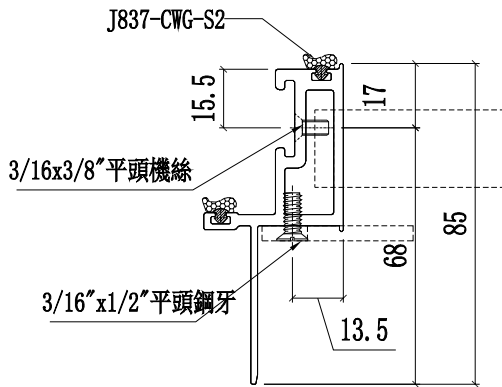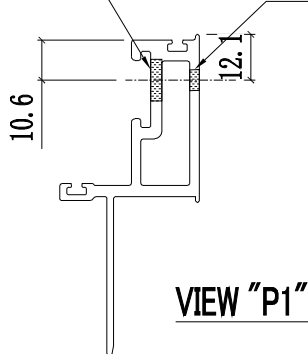

B

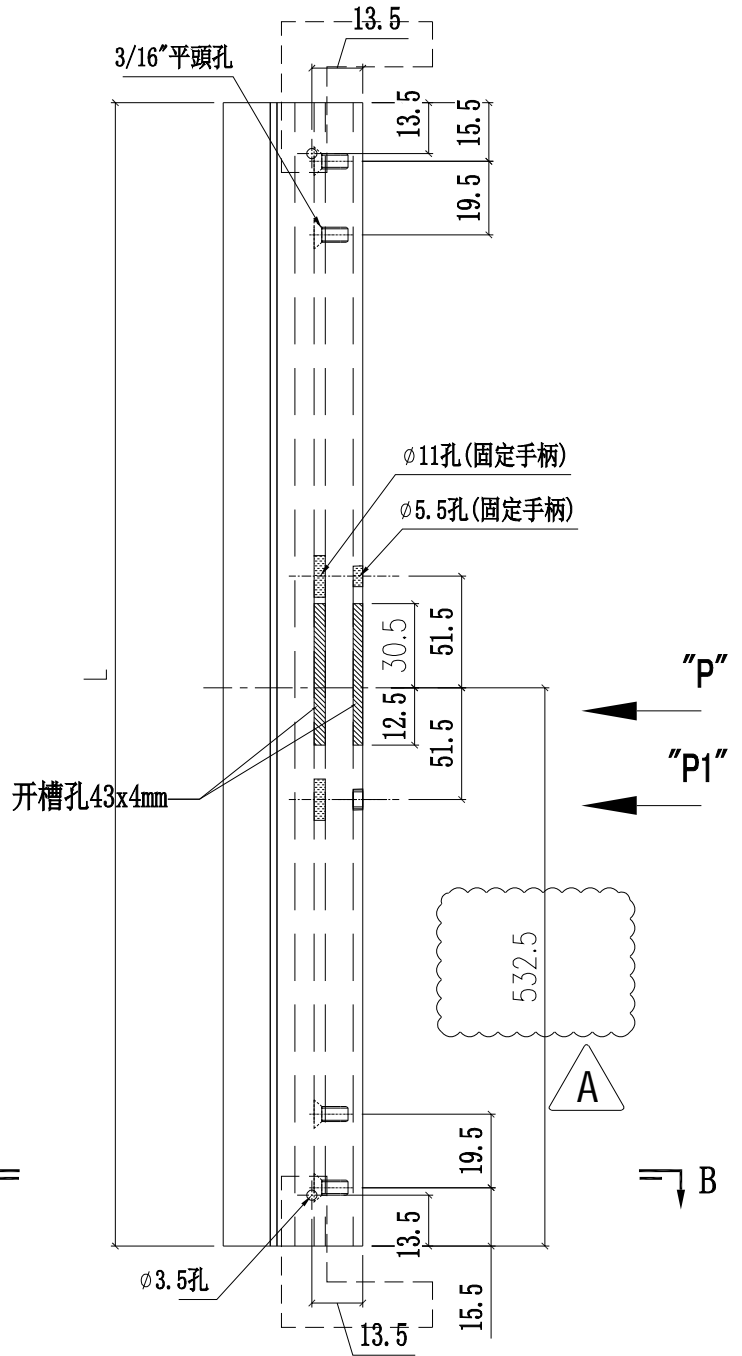


"P"

"P1"

A

B

名稱	窗玉企料	制圖	陳俊賢	2022.6.21	修改	A	
材料	X86167	復核	謝永林	2022.6.22	日期	2022.7.16	
顏色	JMQ213457(三塗)	批準	胡哥		圖號	X86167-01R-01KL	

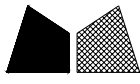

美特鋁質 有限公司

MIDI Aluminium Fabricator Ltd.

圖號	樓層	數量	總數	L	N	X	M	A	EQ	使用位置	樓層
UN-LB08KL	15	2	30	1540.0	2.0	X	435.0	510	80	CW-SH06KL	5F-21
	13	1	13	1540.0	2.0	X	435.0	510	80	CW-SH06KL	5F-15F,17F-20F
	2	1	2	1540.0	2.0	X	435.0	510	80	CW-SH06KL	16F,21F
UN-LB08LL	1	2	2	1590.0	2.0	X	455.0	530	75	CW-SH06LL	22F
	1	1	1	1590.0	2.0	X	455.0	530	75	CW-SH06LL	23F
	1	1	1	1590.0	2.0	X	455.0	530	75	CW-SH10LL	23F


工程號

J853


地盤

延坪道住宅

A版EI4825修改把手高度

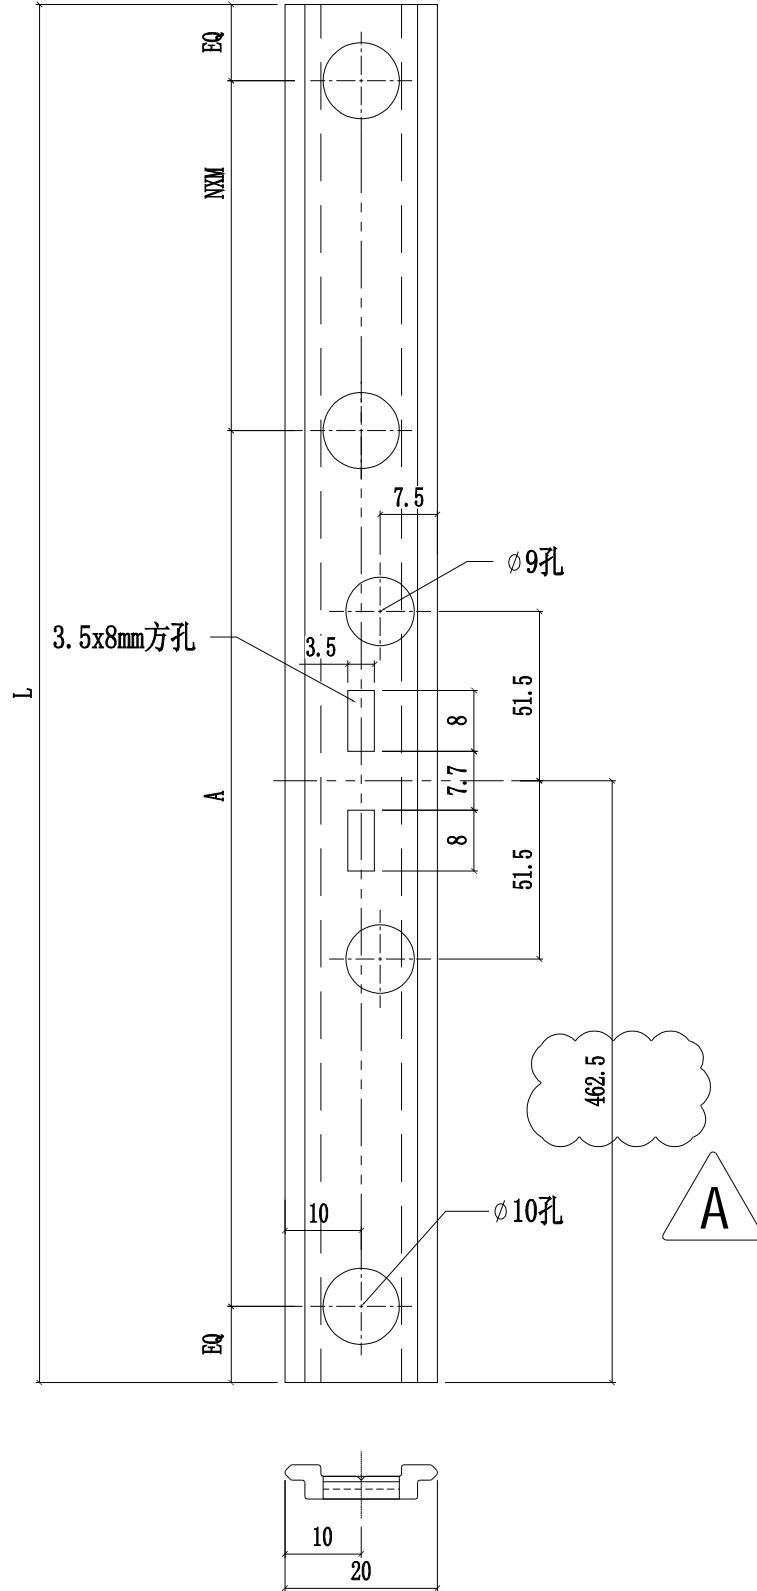

名稱	窗玉拉巴	制圖	陳俊賢	2022. 6. 21	修改	A		
材料	X85964	復核	謝永林	2022. 6. 22	日期	2022.7.16		
顏色	JMQ213457(三塗)	批準	胡哥		圖號	UN-LB08KL		

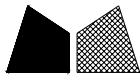

美特鋁質 有限公司

MIDI Aluminium Fabricator Ltd.

圖號	樓層	數量	總數	使用位置	樓層
J853-SL06K	15	2	30	CW-SH06KL	5F-21F
	13	1	13	CW-SH06KL	5F-15F,17F-21F
	2	1	2	CW-SH06KL	16F,22F


工程號

J853


地盤

延坪道住宅

A版EI4825修改把手高度

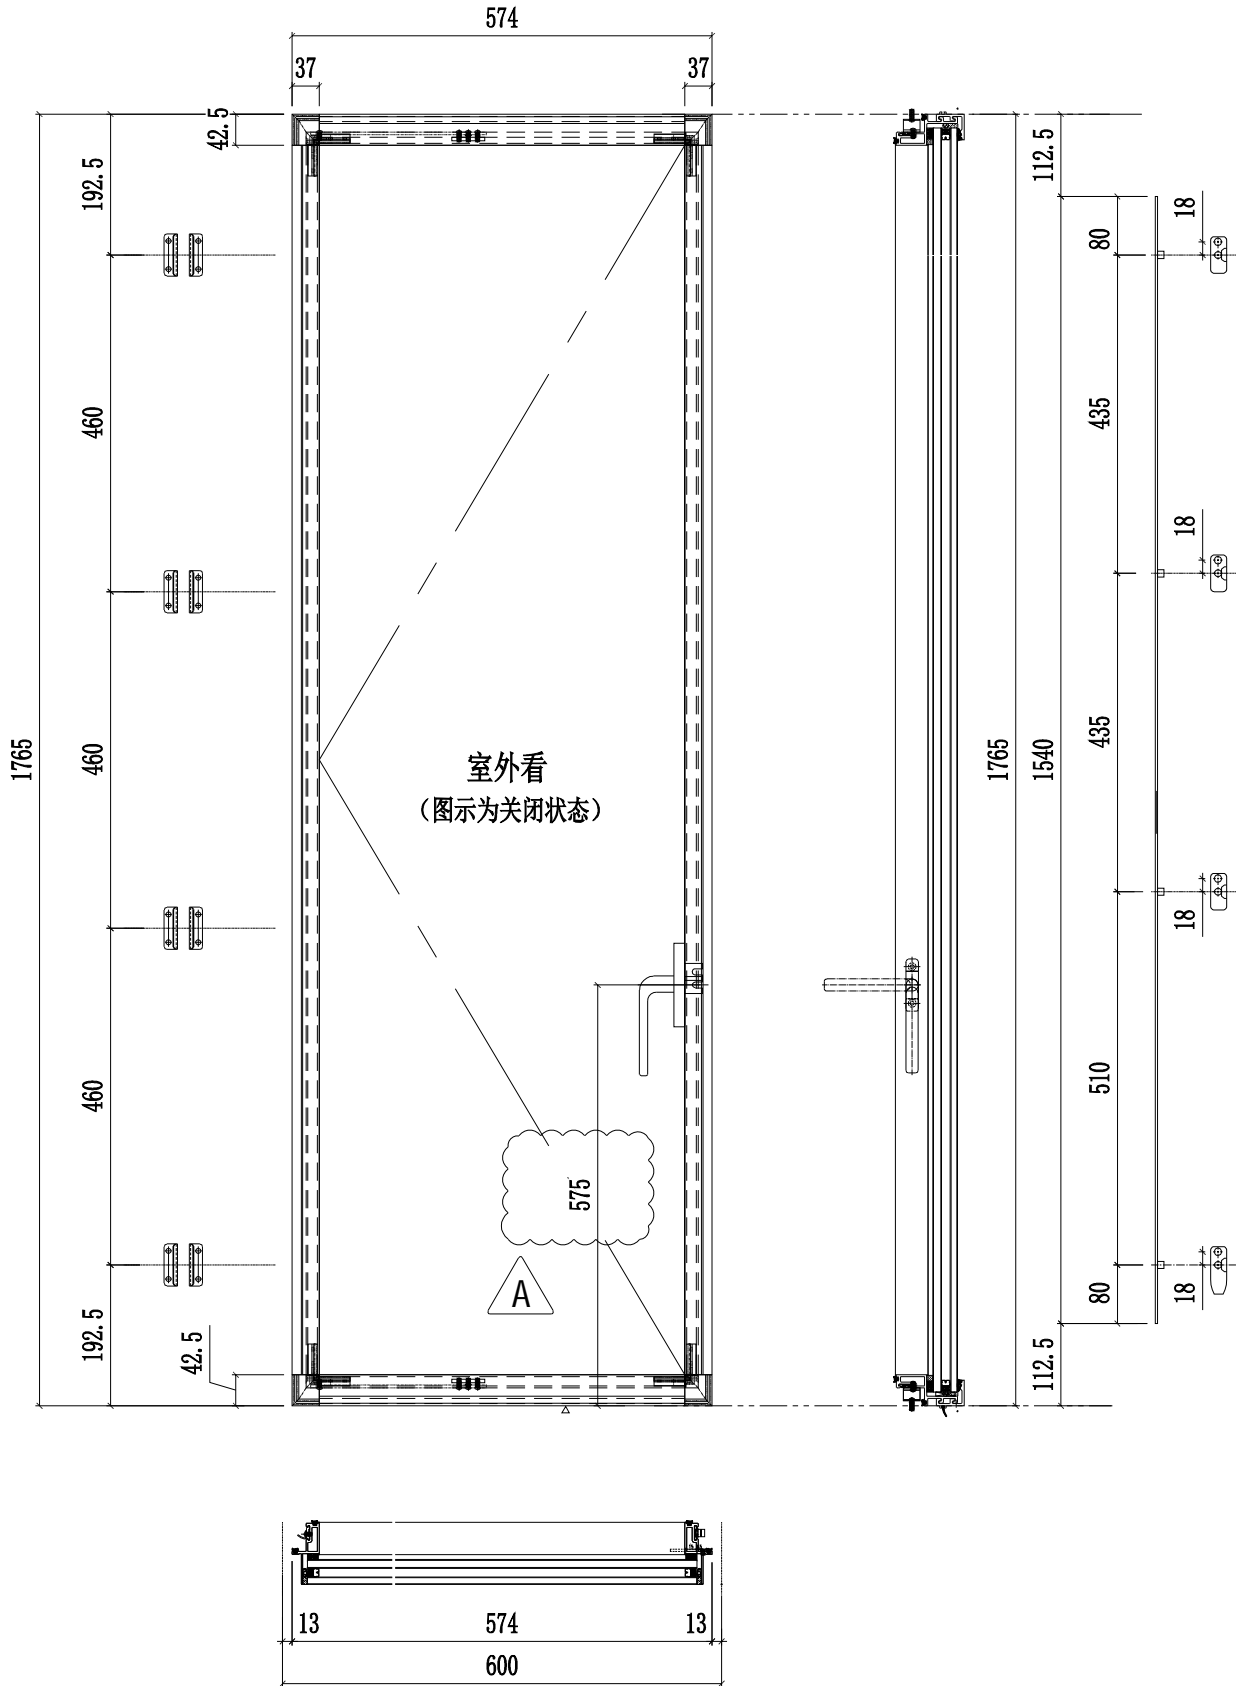

名稱	多點鎖放樣圖	制圖	陳俊賢	2022.6.21	修改	A		
材料	-	復核	謝永林	2022.6.22	日期	2022.7.16		
顏色	JMQ213457(三塗)	批准	胡哥		圖號	J853-SL06K		

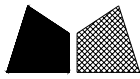

美特鋁質有限公司

MIDI Aluminium Fabricator Ltd.

圖號	樓層	數量	總數	L	L1	使用位置	樓層
J853-SL06L	1	2	2	574	600	CW-SH06LL	22F
	1	1	1	574	600	CW-SH06LL	23F
J853-SL04L	1	1	1	624	650	CW-SH04LL	23F


工程號

J853


地盤

延坪道住宅

A版EI4825修改把手高度

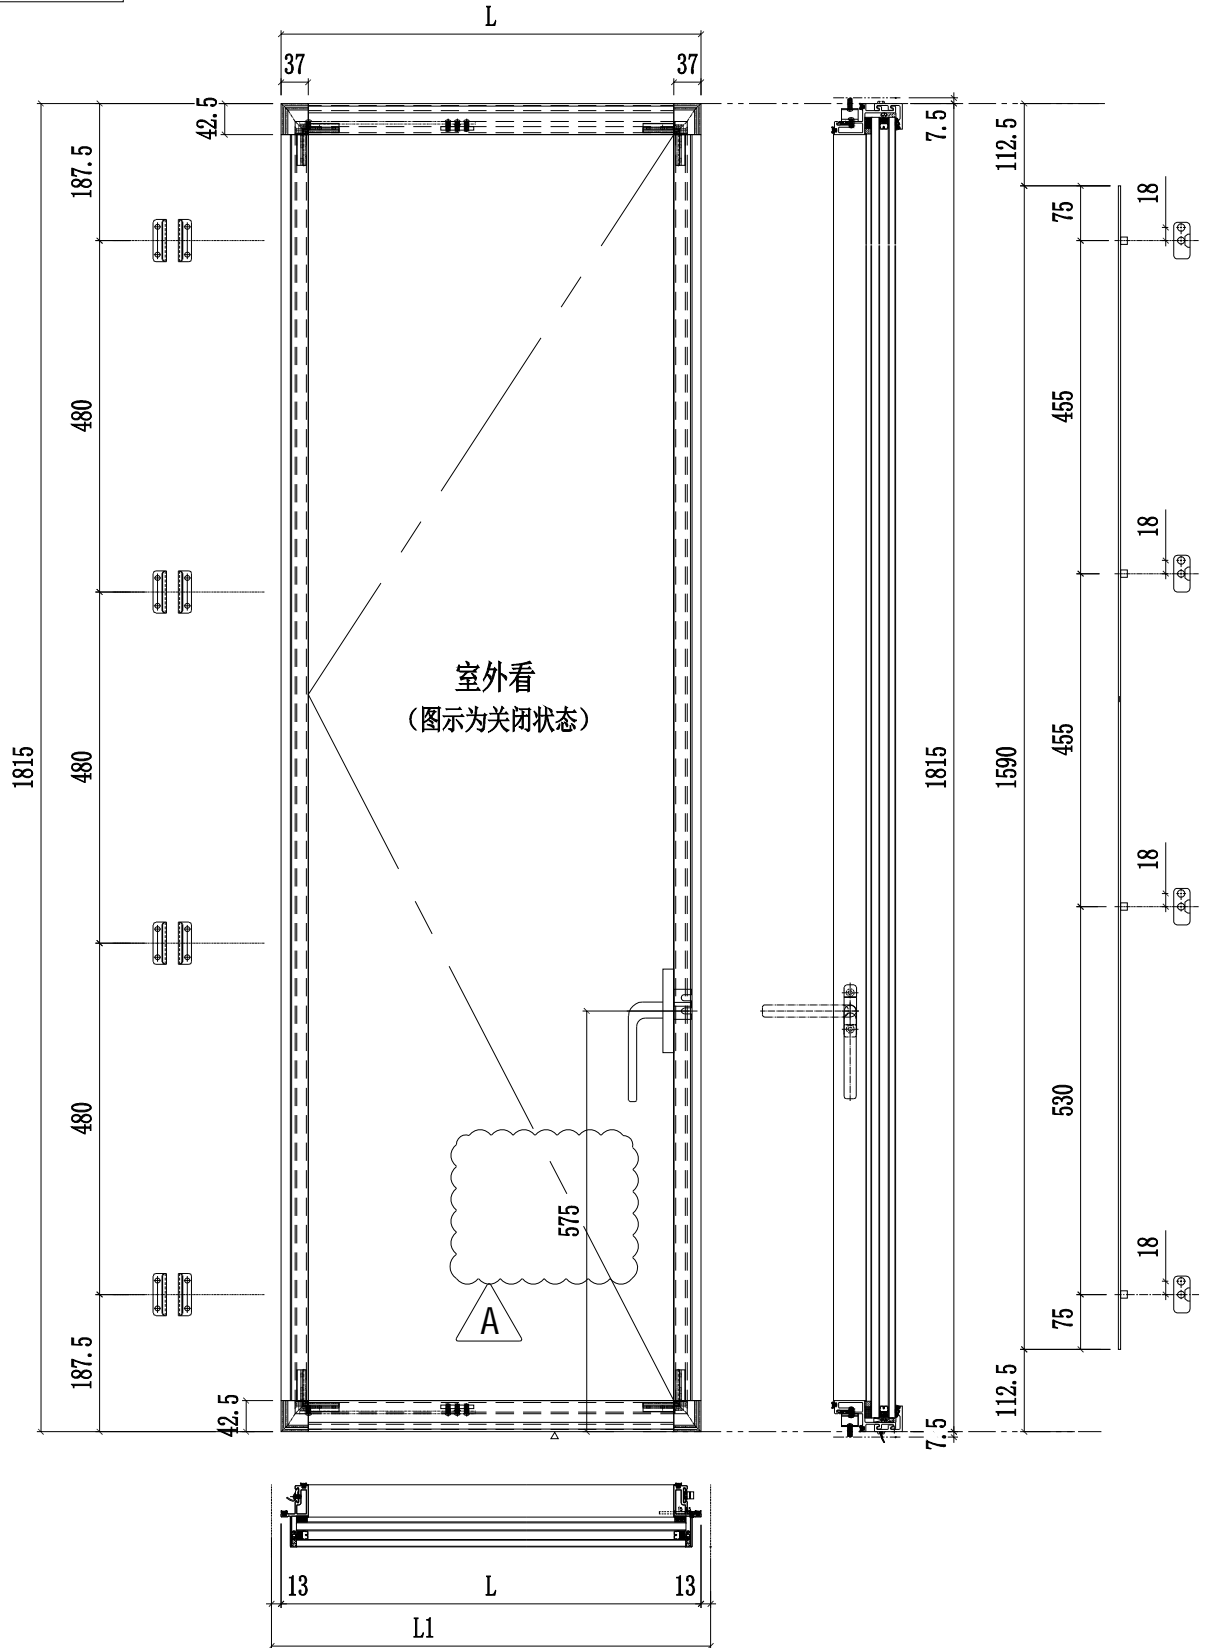

名稱	多點鎖放樣圖	制圖	陳俊賢	2022.6.21	修改	A		
材料	-	復核	謝永林	2022.6.22	日期	2022.7.16		
顏色	JMQ213457(三塗)	批准	胡哥		圖號	J853-SL06L		

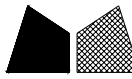


美特鋁質 有限公司

MIDI Aluminium Fabricator Ltd.

圖號	樓層	數量	總數	使用位置	樓層
J853-SR06K	15	2	30	CW-SH06KR	5F-21F
	13	1	13	CW-SH06KR	5F-15F,17F-21F
	2	1	2	CW-SH06KR	16F,22F

工程號	J853	地盤	延坪道住宅
-----	------	----	-------

A版EI4825修改把手高度

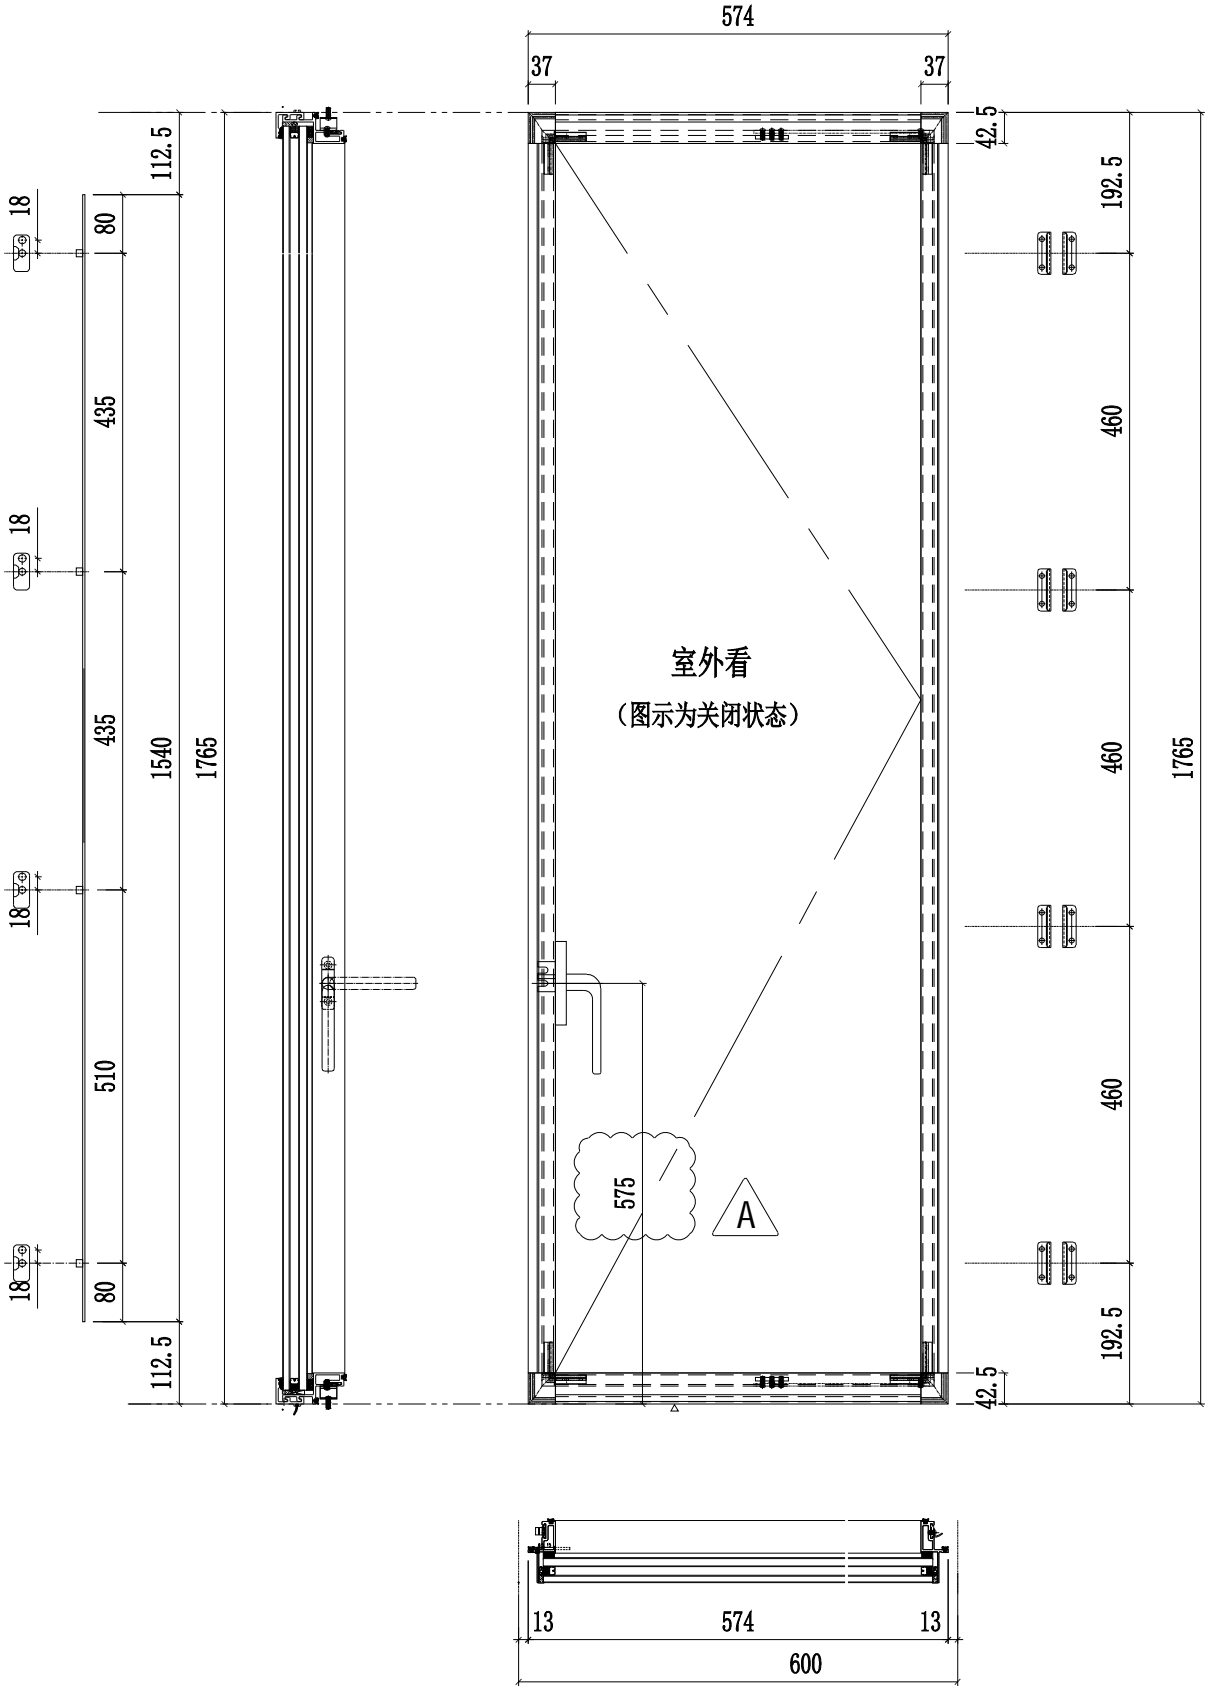

名稱	多點鎖放樣圖	制圖	陳俊賢	2022.6.21	修改	A		
材料	-	復核	謝永林	2022.6.22	日期	2022.7.16		
顏色	JMQ213457(三塗)	批準	胡哥		圖號	J853-SR06K		




美特鋁質 有限公司

MIDI Aluminium Fabricator Ltd.

圖號	樓層	數量	總數	使用位置	樓層
J853-SR06L	1	2	2	CW-SH06LR	22F

工程號	J853	地盤	延坪道住宅
-----	------	----	-------

A版EI4825修改把手高度

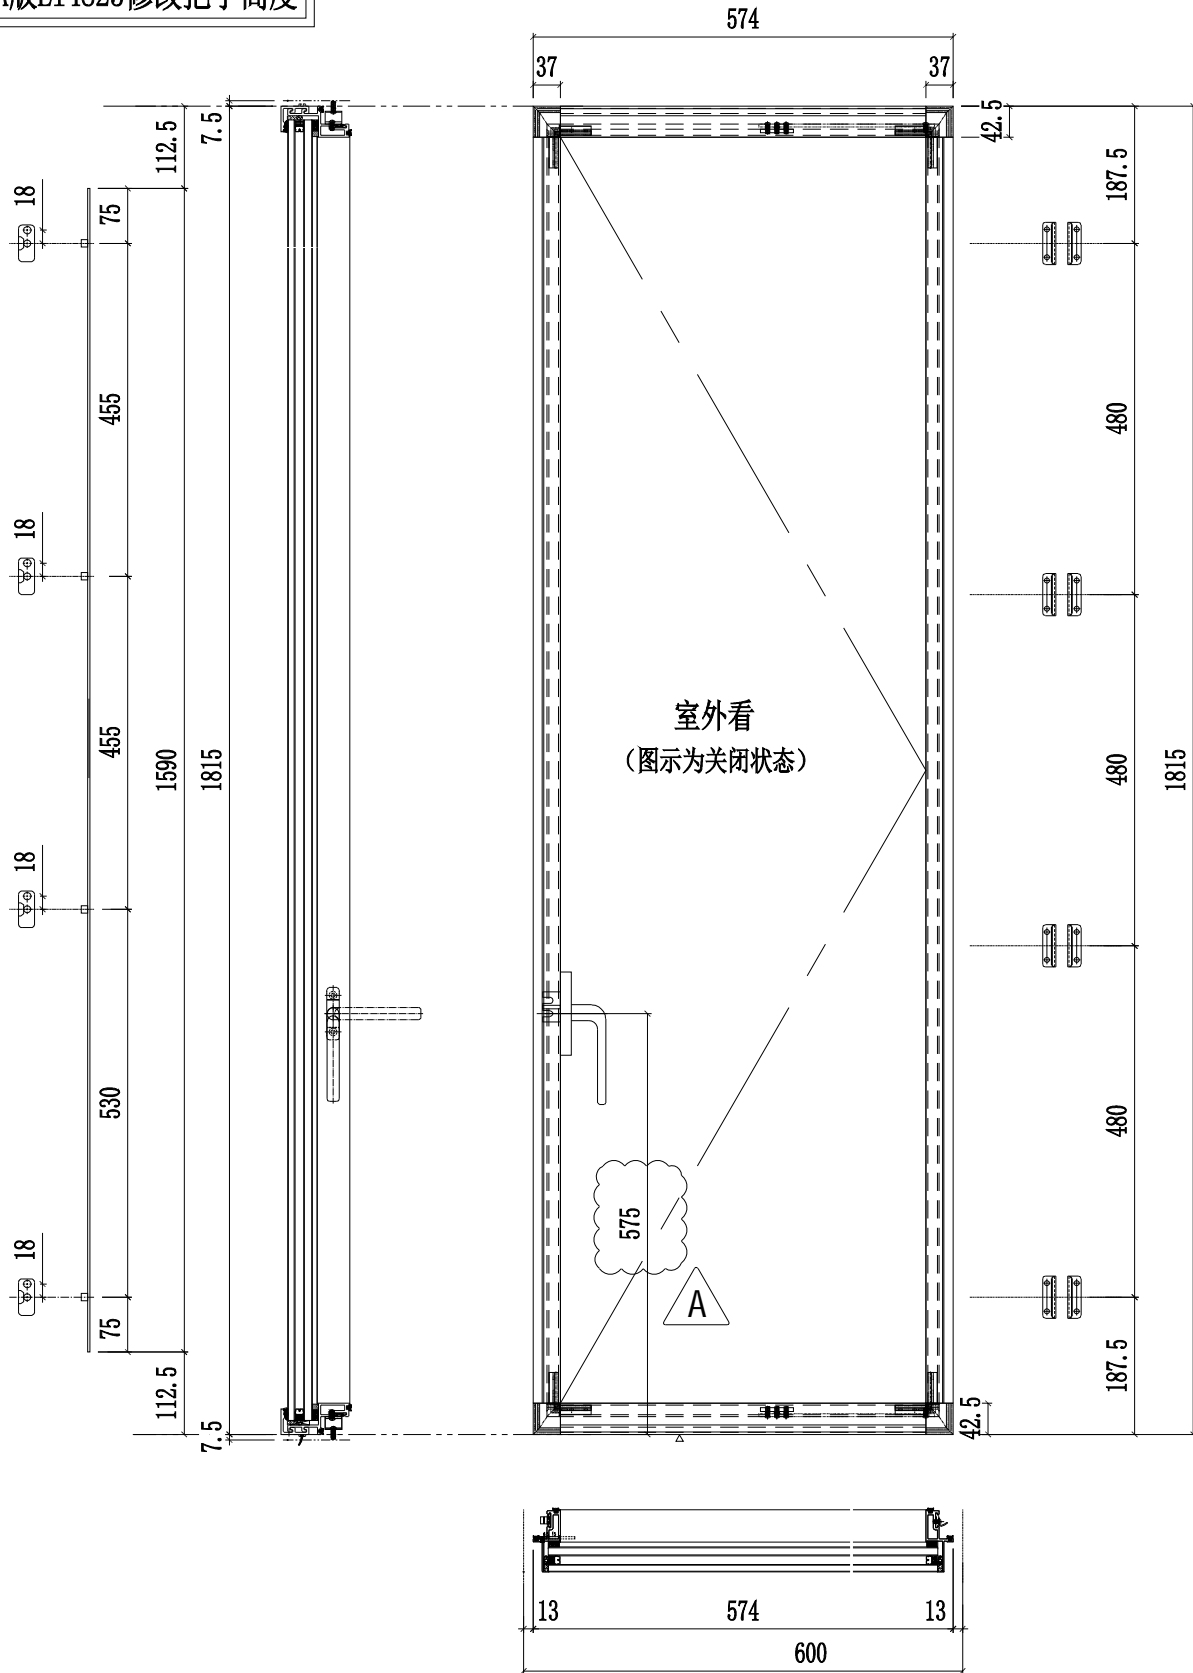

名稱	多點鎖放樣圖	制圖	陳俊賢	2022.6.21	修改	A	
材料	-	復核	謝永林	2022.6.22	日期	2022.7.16	
顏色	JMQ213457(三塗)	批准	胡哥		圖號	J853-SR06L	