

工程指示 / 要求簡箋 ENGINEER INSTRUCTIONS(E.I.)

工程指示編號:	EI- 4878	修改版本:	A
	HK- 1163		
工程編號:	J 853	工程名稱:	大窩坪 (延坪道)
收件人:	生統/技術部/謝永林	發件人:	Lai Sik Hung
工程項目:	T1-T7 Z字碼生產指示	日期:	15/07/2022

<input type="checkbox"/> 原合約工程包	<input type="checkbox"/> 原合約工程加 / 減賬 QT-	<input type="checkbox"/> 新工程報價 QT-
---------------------------------	------------------------------------------	------------------------------------

信件批核號碼/圖紙參考編號:	批核模具圖紙編號:
客戶指示附件:	管理內部批簽署:

<input type="checkbox"/> 初步鋁料 B.M.	<input type="checkbox"/> 加工拆圖, 然後生產	<input type="checkbox"/> 尺寸表
<input type="checkbox"/> 正式鋁料 B.M.	<input type="checkbox"/> 技術上資料/指示	<input type="checkbox"/> 報價
<input type="checkbox"/> 配件 B.M.	<input type="checkbox"/> 樣辦或貨品說明書	<input type="checkbox"/> 分判合約
<input type="checkbox"/> 其他:		

內容: 修訂A: Z字碼全部開50mm長, 650mm中至中, 開孔呎吋跟附件圖紙UN-Z01做, 請修改有關Z字碼的加工圖紙及重新計算所需數量

完成上列要求日期: **ASAP**

國內

<input type="checkbox"/> 生產技術總監	<input type="checkbox"/> 連附件	<input checked="" type="checkbox"/> 技術部	<input checked="" type="checkbox"/> 連附件	<input type="checkbox"/> 生產部	<input type="checkbox"/> 連附件
<input type="checkbox"/> 採購部	<input type="checkbox"/> 連附件	<input checked="" type="checkbox"/> 生產統籌部	<input checked="" type="checkbox"/> 連附件	<input type="checkbox"/> 報關組	<input type="checkbox"/> 連附件
<input type="checkbox"/> 質檢部	<input type="checkbox"/> 連附件	<input type="checkbox"/> 會計部	<input type="checkbox"/> 連附件	<input type="checkbox"/> 機械設計部	<input type="checkbox"/> 連附件
<input checked="" type="checkbox"/> 香港辦	<input checked="" type="checkbox"/> 連附件	<input type="checkbox"/> 其他:			

<input type="checkbox"/> 行政部	<input type="checkbox"/> 連附件	<input type="checkbox"/> 會計部	<input type="checkbox"/> 連附件	<input type="checkbox"/> 統籌部	<input type="checkbox"/> 連附件	<input type="checkbox"/> 工程部	<input type="checkbox"/> 連附件
<input type="checkbox"/> 採購部	<input type="checkbox"/> 連附件	<input type="checkbox"/> QS部	<input type="checkbox"/> 連附件	<input type="checkbox"/> 地盤管理	<input type="checkbox"/> 連附件	<input type="checkbox"/> 維修部	<input type="checkbox"/> 連附件

*發件人簽署:		*組別成員批核簽署:	
傳遞編號:		項目經理簽署:	





美特鋁質有限公司
MIDI Aluminium Fabricator Ltd.

工程號 J853 地盤 延坪道住宅

數據表見:UN-Z01(1)

新增數量

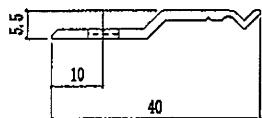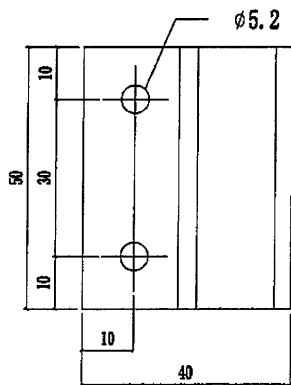

樓層	數量	總數	使用位置	樓層
6	4	24	CW-501	17F-22F
3	4	12	CW-502	11F-15F
8	3	24	CW-504	6F-15F
1	3	3	CW-504a	16F
6	5	30	CW-507	17F-22F
14	2	28	CW-508	6F-15F,17F-22F
3	2	6	CW-508a	5F,16F,25F
1	2	2	CW-508b	23F
6	5	30	CW-510	17F-22F
1	5	5	CW-510a	23F
1	6	6	CW-514a	25F
6	3	18	CW-524	17F-22F
6	6	36	CW-520	17F-22F
1	6	6	CW-520a	25F
1	6	6	CW-520b	23F
3	4	12	CW-522	11F-15F
1	4	4	CW-522a	16F
9	4	36	CW-526	11F-15F,17F-22F
2	4	8	CW-526a	16F,25F
1	4	4	CW-526b	23F
9	4	36	CW-528	11F-15F,17F-22F
2	4	8	CW-528a	16F,25F
1	4	4	CW-528b	23F
3	3	9	CW-503	11F-15F
6	3	18	CW-524	17F-22F
1	2	2	CW-512a	5F
1	3	3	CW-511a	25F
6	6	36	CW-510	17F-22F
1	6	6	CW-510a	23F
6	5	30	CW-518	17F-22F
1	5	5	CW-518a	25F
1	5	5	CW-518b	23F
8	4	32	CW-524	6F-15F
1	4	4	CW-505a	5F
3	3	9	CW-509	11F-15F
1	6	6	CW-515a	25F
3	5	15	CW-523	11F-15F
1	5	5	CW-523a	16F
9	4	36	CW-527	11F-15F,17F-22F
2	4	8	CW-527a	16F,25F
1	4	4	CW-527b	23F
9	4	36	CW-529	11F-15F,17F-22F
2	4	8	CW-529a	16F,25F
1	4	4	CW-529b	23F
6	6	36	CW-525	17F-22F
9	1	9	CW-517Z	11F-15F,17F-22F
1	1	1	CW-517Z	16F
40	1	40	新增數量	
合計:		715		


名稱	Z字碼	制圖	陳俊賢	2022. 2. 13	修改	A	
材料	-	復核	謝永林	2022. 4. 3	日期	2022.5.28	
顏色	JMQ213457(三塗)	批准	胡哥		圖號	UN-Z01	



美特鋁質有限公司
MIDI Aluminium Fabricator Ltd.

數據表見:UN-Z03(1)

工程號 J853 地盤 延坪道住宅

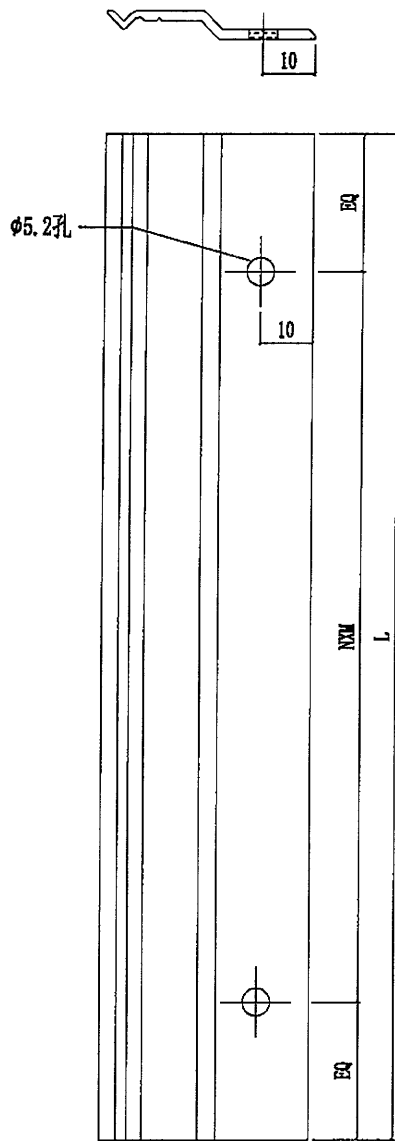

圖號	數量	L	N	X	M	EQ	使用位置	樓層
UN-Z03-01	6	2990	10	X	290	45	CW-501	17F-22F
	3	2990	10	X	290	45	CW-502	11F-15F
	8	2990	10	X	290	45	CW-504	6F-15F
	8	2990	10	X	290	45	CW-506	6F-15F
	6	2990	10	X	290	45	CW-507	17F-22F
	14	2990	10	X	290	45	CW-508	6F-15F,17F-22F
	3	2990	10	X	290	45	CW-509	11F-15F
	6	2990	10	X	290	45	CW-510	17F-22F
	9	2990	10	X	290	45	CW-517Z	11F-15F,17F-22F
	6	2990	10	X	290	45	CW-520	17F-22F
	3	2990	10	X	290	45	CW-522	11F-15F
	3	2990	10	X	290	45	CW-523	11F-15F
	6	2990	10	X	290	45	CW-524	17F-22F
	6	2990	10	X	290	45	CW-525	17F-22F
	9	2990	10	X	290	45	CW-526	11F-15F,17F-22F
	9	2990	10	X	290	45	CW-527	11F-15F,17F-22F
	9	2990	10	X	290	45	CW-528	11F-15F,17F-22F
9	2990	10	X	290	45	CW-529	11F-15F,17F-22F	
合計:	123							
UN-Z03-01a	1	3140.0	10	X	300	70	CW-504a	16F
	1	3140.0	10	X	300	70	CW-512a	5F
	3	3140.0	10	X	300	70	CW-508a	5F,16F,25F
	1	3140.0	10	X	300	70	CW-505a	5F
	1	3140.0	10	X	300	70	CW-514a	25F
	1	3140.0	10	X	300	70	CW-515a	25F
	1	3140.0	10	X	300	70	CW-517aZ	16F
	1	3140.0	10	X	300	70	CW-520a	25F
	1	3140.0	10	X	300	70	CW-522a	16F
	1	3140.0	10	X	300	70	CW-523a	16F
	2	3140.0	10	X	300	70	CW-526a	16F,25F
	2	3140.0	10	X	300	70	CW-527a	16F,25F
	2	3140.0	10	X	300	70	CW-528a	16F,25F
2	3140.0	10	X	300	70	CW-529a	16F,25F	
合計:	20							
UN-Z03-01b	1	3240.0	11	X	290	25	CW-508b	23F
	1	3240.0	11	X	290	25	CW-510b	23F
	1	3240.0	11	X	290	25	CW-520b	23F
	1	3240.0	11	X	290	25	CW-526b	23F
	1	3240.0	11	X	290	25	CW-528b	23F
	1	3240.0	11	X	290	25	CW-527b	23F
	1	3240.0	11	X	290	25	CW-529b	23F
合計:	7							

新增數量

圖號	數量	L	N	x	M	EQ	位置	樓層
UN-Z03-05	1	2440	8	x	300	20	CW-PLBB04T	16F
	1	2440	8	x	300	20	CW-PLBB04T	16F
	1	2440	8	x	300	20	CW-PLBG06T	16F
	1	2440	8	x	300	20	CW-PRMB06T	16F
	1	2440	8	x	300	20	CW-502T	16F
	1	2440	8	x	300	20	CW-506T	16F
	1	2440	8	x	300	20	CW-509T	16F
合計:	7							

圖號	數量	L	N	x	M	EQ	位置	樓層
UN-Z03-6	1	857.5	2	x	300	129	CW-PTBB04Q	5F-底
	1	857.5	2	x	300	129	CW-PTBB04Q	5F-底
合計:	2							

名稱	Z字碼	制圖	陳俊賢	2022.2.13	修改	A	
材料	-	復核	謝永林	2022.4.3	日期	2022.5.28	
顏色	JMQ213457(三塗)	批準	胡哥		圖號	UN-Z03	