

工程指示 / 要求簡箋 ENGINEER INSTRUCTIONS(E.I.)

工程指示編號:	EI- 4977	修改版本:	-
	HK- 1314		
工程編號:	J 853	工程名稱:	大窩坪 (延坪道)
收件人:	Maggie Lor	發件人:	Lai Sik Hung
工程項目:	T2 補訂幕牆單元玻璃 (新舊版本圖紙問題)	日期:	10/08/2022

<input type="checkbox"/> 原合約工程包	<input type="checkbox"/> 原合約工程加 / 減賬 QT-	<input type="checkbox"/> 新工程報價 QT-
---------------------------------	------------------------------------------	------------------------------------

信件批核號碼/圖紙參考編號:	批核模具圖紙編號:
客戶指示附件:	管理內部批簽署:

<input type="checkbox"/> 初步鋁料 B.M.	<input type="checkbox"/> 加工拆圖, 然後生產	<input type="checkbox"/> 尺寸表
<input type="checkbox"/> 正式鋁料 B.M.	<input type="checkbox"/> 技術上資料 / 指示	<input type="checkbox"/> 報價
<input type="checkbox"/> 配件 B.M.	<input type="checkbox"/> 樣辦或貨品說明書	<input type="checkbox"/> 分判合約
<input type="checkbox"/> 其他:		

內容: 因新舊版本圖紙問題, 所以需補訂玻璃, 請按BS-EN 14179-1 : 2016標準做熱浸測試 完成生產後送到美而特廠 (共5塊)

完成上列要求日期: 22/08/2022

國內

<input type="checkbox"/> 生產技術總監	<input type="checkbox"/> 連附件	<input checked="" type="checkbox"/> 技術部	<input checked="" type="checkbox"/> 連附件	<input type="checkbox"/> 生產部	<input type="checkbox"/> 連附件
<input type="checkbox"/> 採購部	<input type="checkbox"/> 連附件	<input checked="" type="checkbox"/> 生產統籌部	<input checked="" type="checkbox"/> 連附件	<input type="checkbox"/> 報關組	<input type="checkbox"/> 連附件
<input type="checkbox"/> 質檢部	<input type="checkbox"/> 連附件	<input type="checkbox"/> 會計部	<input type="checkbox"/> 連附件	<input type="checkbox"/> 機械設計部	<input type="checkbox"/> 連附件
<input checked="" type="checkbox"/> 香港辦	<input checked="" type="checkbox"/> 連附件	<input type="checkbox"/> 其他:			

<input type="checkbox"/> 行政部	<input type="checkbox"/> 連附件	<input type="checkbox"/> 會計部	<input type="checkbox"/> 連附件	<input type="checkbox"/> 統籌部	<input type="checkbox"/> 連附件	<input type="checkbox"/> 工程部	<input type="checkbox"/> 連附件
<input type="checkbox"/> 採購部	<input type="checkbox"/> 連附件	<input type="checkbox"/> QS部	<input type="checkbox"/> 連附件	<input type="checkbox"/> 地盤管理	<input type="checkbox"/> 連附件	<input type="checkbox"/> 維修部	<input type="checkbox"/> 連附件

*發件人簽署:		*組別成員批核簽署:	
傳遞編號:		項目經理簽署:	

圖則登記表
DRAWING REGISTER

工程名稱 Project Title:	九龍延坪道 (大貨T2座)
幕牆玻璃 (玻璃加工圖/位置圖) - 依據EI4949修改, 補訂玻璃	
工程編號 Project No:	J-853

分發予 Distributed To

圖則編號 Drg. No.	圖則名稱 Drawing Title
G1	玻璃加工圖 (大梗窗玻璃+小梗窗玻璃)
G2	玻璃加工圖 (生窗玻璃)
G2b-22	玻璃加工圖 (生窗轉角玻璃)
J853-T5-CW-4201	玻璃位置圖
J853-T5-CW-4203	玻璃位置圖

接收日期 Receiving Date (適用於客戶圖則)


年									
月									
日									

發出日期 Issued Date


年	22								
月	8								
日	9								

修訂編號
Revision No.

1	-								
2	-								
3	-								
4	-								
5	-								

 美特鋁質 有限公司 MIDI Aluminum Fabricator Ltd.		工程號: J853	計算: 陳敏聰	日期: 2022.8.06	送呈: 胡哥	計算參考數值/所屬位置分格											
		地盤名稱: 九龍延坪道	核對: 謝永林	日期: 2022.8.09	副本:												
廠用玻璃B.M.表		項目類別: T2座單元式幕牆	批准:	A/C Code:													
修改版次:		總計玻璃數量 (塊):	5	總計玻璃面積 (平方米):		7.98											
序號	修改內容	玻璃圖號	顏色與類型	厚度 (mm)	玻璃尺寸		數量	總面積 平方米	樓層	使用位置	分屬類型	分格寬度	分格高度	樓層	每層數量	備註	單位
					寬度W (mm)	高度H (mm)											
1		G1-202	G1	34	666.0	2137.0	1	1.42	23F	J853-SD-CW-4201	全梗	700	2192.5	1	1		A
2		G1-208	G1	34	1895.5	2137.0	1	4.05	23F	J853-SD-CW-4203	全梗	2000	2192.5	1	1	轉角	A
3					合計:		2	5.47									
4		G2-6	G2	32	538.0	1426.5	1	0.77	23F	J853-SD-CW-4201	SH	600	1480	1	1		A
5		G2-6	G2	32	538.0	1426.5	1	0.77	23F	J853-SD-CW-4203	SH	600	1480	1	1		A
6		G2b-22	G2	32	679.0	1426.5	1	0.97	23F	J853-SD-CW-4203	TH	815	1480	1	1	轉角	A
7					合計:		3	2.50									
(1).本表中玻璃採用三鑫公司產玻璃,樣板代號亦為三鑫產品代號。 (2).本表中所有玻璃對角線尺寸偏差要求不超過負2mm。 (3).本表中玻璃要求相磨邊處理並倒棱角,欄河玻璃頂底要精磨邊,而所有玻璃之入爐方向需保持一致。 (4).本表中所有玻璃成品均需做雙面保護,用透明靜電膠紙加四周一寸FK白膠紙做雙面加固保護處理。 (5).本表中所有玻璃成品均需注明室內外及其玻璃編號/使用位置/構層,以便識別。 (G1)10mm (Heat Strengthened)+12mm Air +12mm (Tempered) IGU(10mm FDNB0-54T#2 + 12A + 12mm Clear) Sample No.: D21031911 (G2) 10mm (Heat Strengthened)+12mm Air +10mm (Tempered) IGU (10mm FDNB0-54T#2 + 12A + 10mm Clear) Sample No.: D21031909 (G4)10mm Clear (Heat Strengthened) with CST154(10mm Clear #2 SSC-50T) Sample No.: D21032005 (G5)12mm Clear Tempered Glass(12mm Clear) Sample No.: D21032007																	
加工注意事項 玻璃類 型描述:																	

 美特鋁質有限公司 MIDI Aluminium Fabricator Ltd.				類別	物料號		
				制圖	陳敏聰	2022.3.10	圖號
修改				復核	謝永林	2022.3.16	數量
日期				批准			位置
							見BOM表
							見BOM表

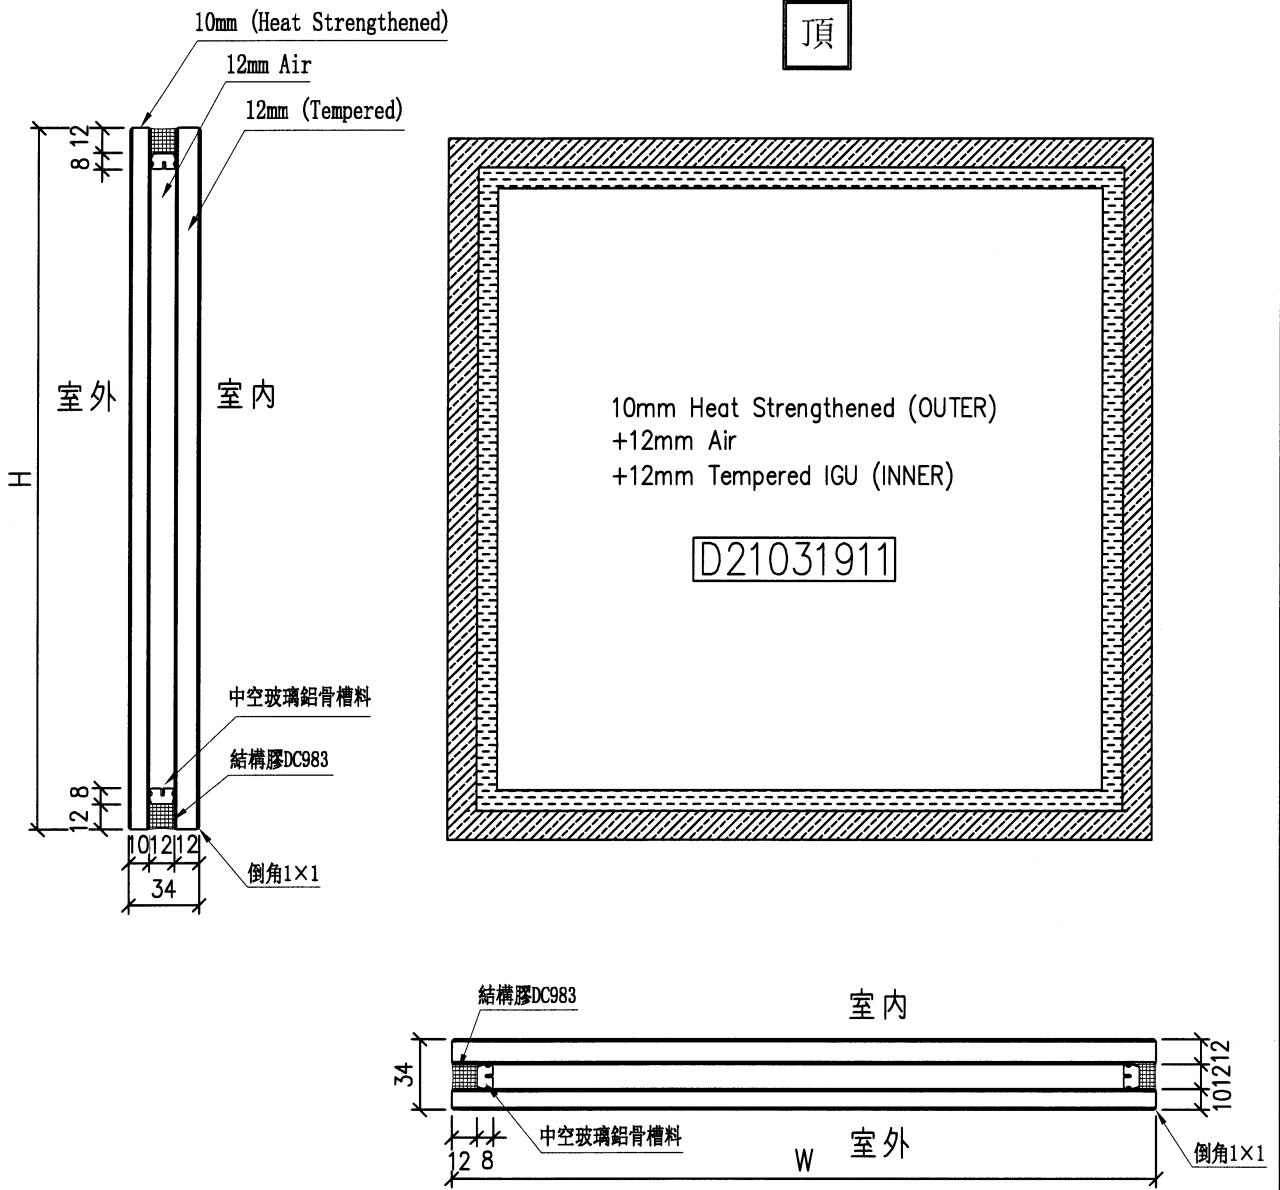

工程號	J-853	地盤	九龍延坪道	附 件
名稱	玻璃加工圖 (大梗窗玻璃+小梗窗玻璃)		採用	
材料		地盤		
顏色	10mm FDNB0-54T#2+12A+12mm Clear	工廠	√	


 美特鋁質有限公司 MIDI Aluminium Fabricator Ltd.				類別	物料號			
				制圖	陳敏聰	2022.3.10	圖號	G2
修改				復核	謝永林	2022.3.16	數量	見BOM表
日期				批准			位置	見BOM表



工程號	J-853	地盤	九龍延坪道	附 件
名稱	玻璃加工圖 (生窗玻璃)		採用	
材料			地盤	
顏色	10mm FDNB0-54T#2+12A+10mm Clear		工廠	


 美特鋁質有限公司 MIDI Aluminium Fabricator Ltd.				類別	物料號			
				制圖	陳敏聰	2022.3.10	圖號	G2b-22
修改				復核	謝永林	2022.3.16	數量	-
日期				批准			位置	-

玻璃圖號	顏色類型	厚度 (mm)	玻璃尺寸		數量 (塊)	總面積 (平方米)	使用位置	樓層	分屬類型	分格寬度	分格高度	樓層	每層數量	備註
			寬度W (mm)	高度H (mm)										
G2b-22	G2	32	679	1426.5	1	7.75	J853-SD-CW-4203	23/F	TH	815	1480	1	1	轉角

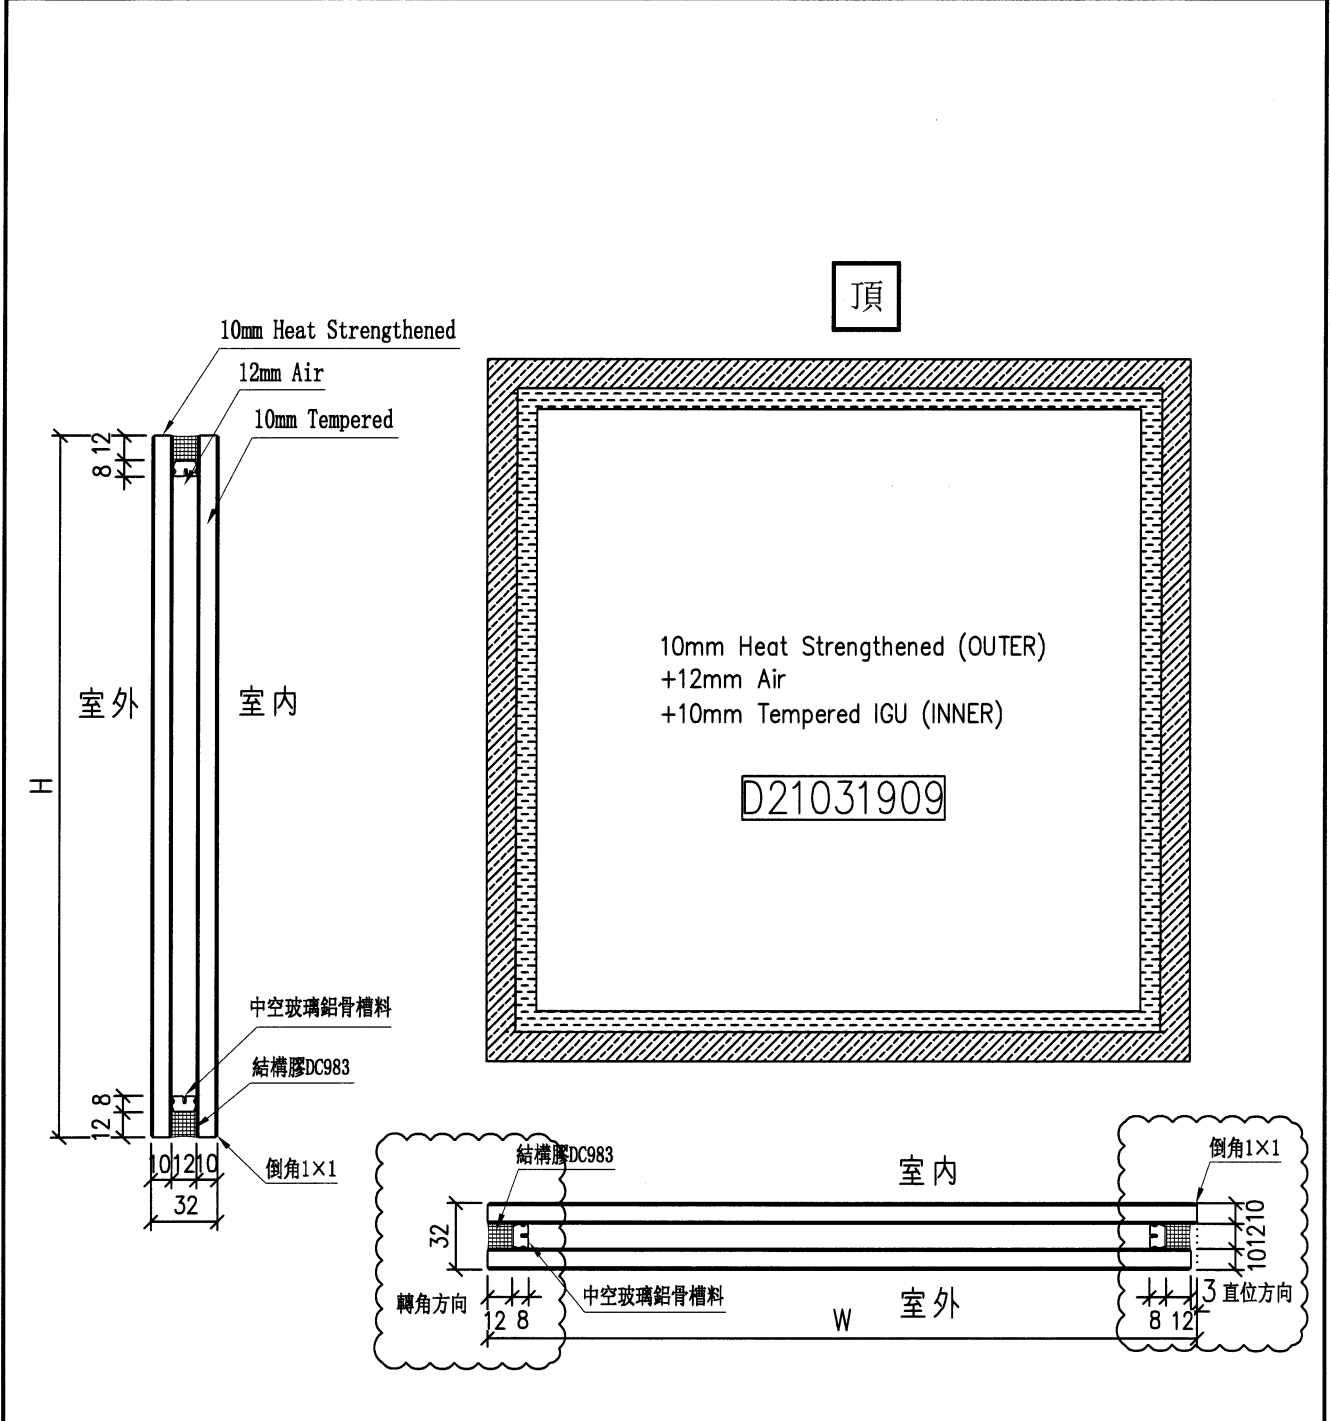

工程號	J-853	地盤	九龍延坪道	附 件
名稱	玻璃加工圖 (生窗轉角玻璃)		採用	
材料			地盤	
顏色	10mm FDNB0-54T#2+12A+10mm Clear		工廠	

依據EI 4949, 修改分格高度新
增加訂玻璃

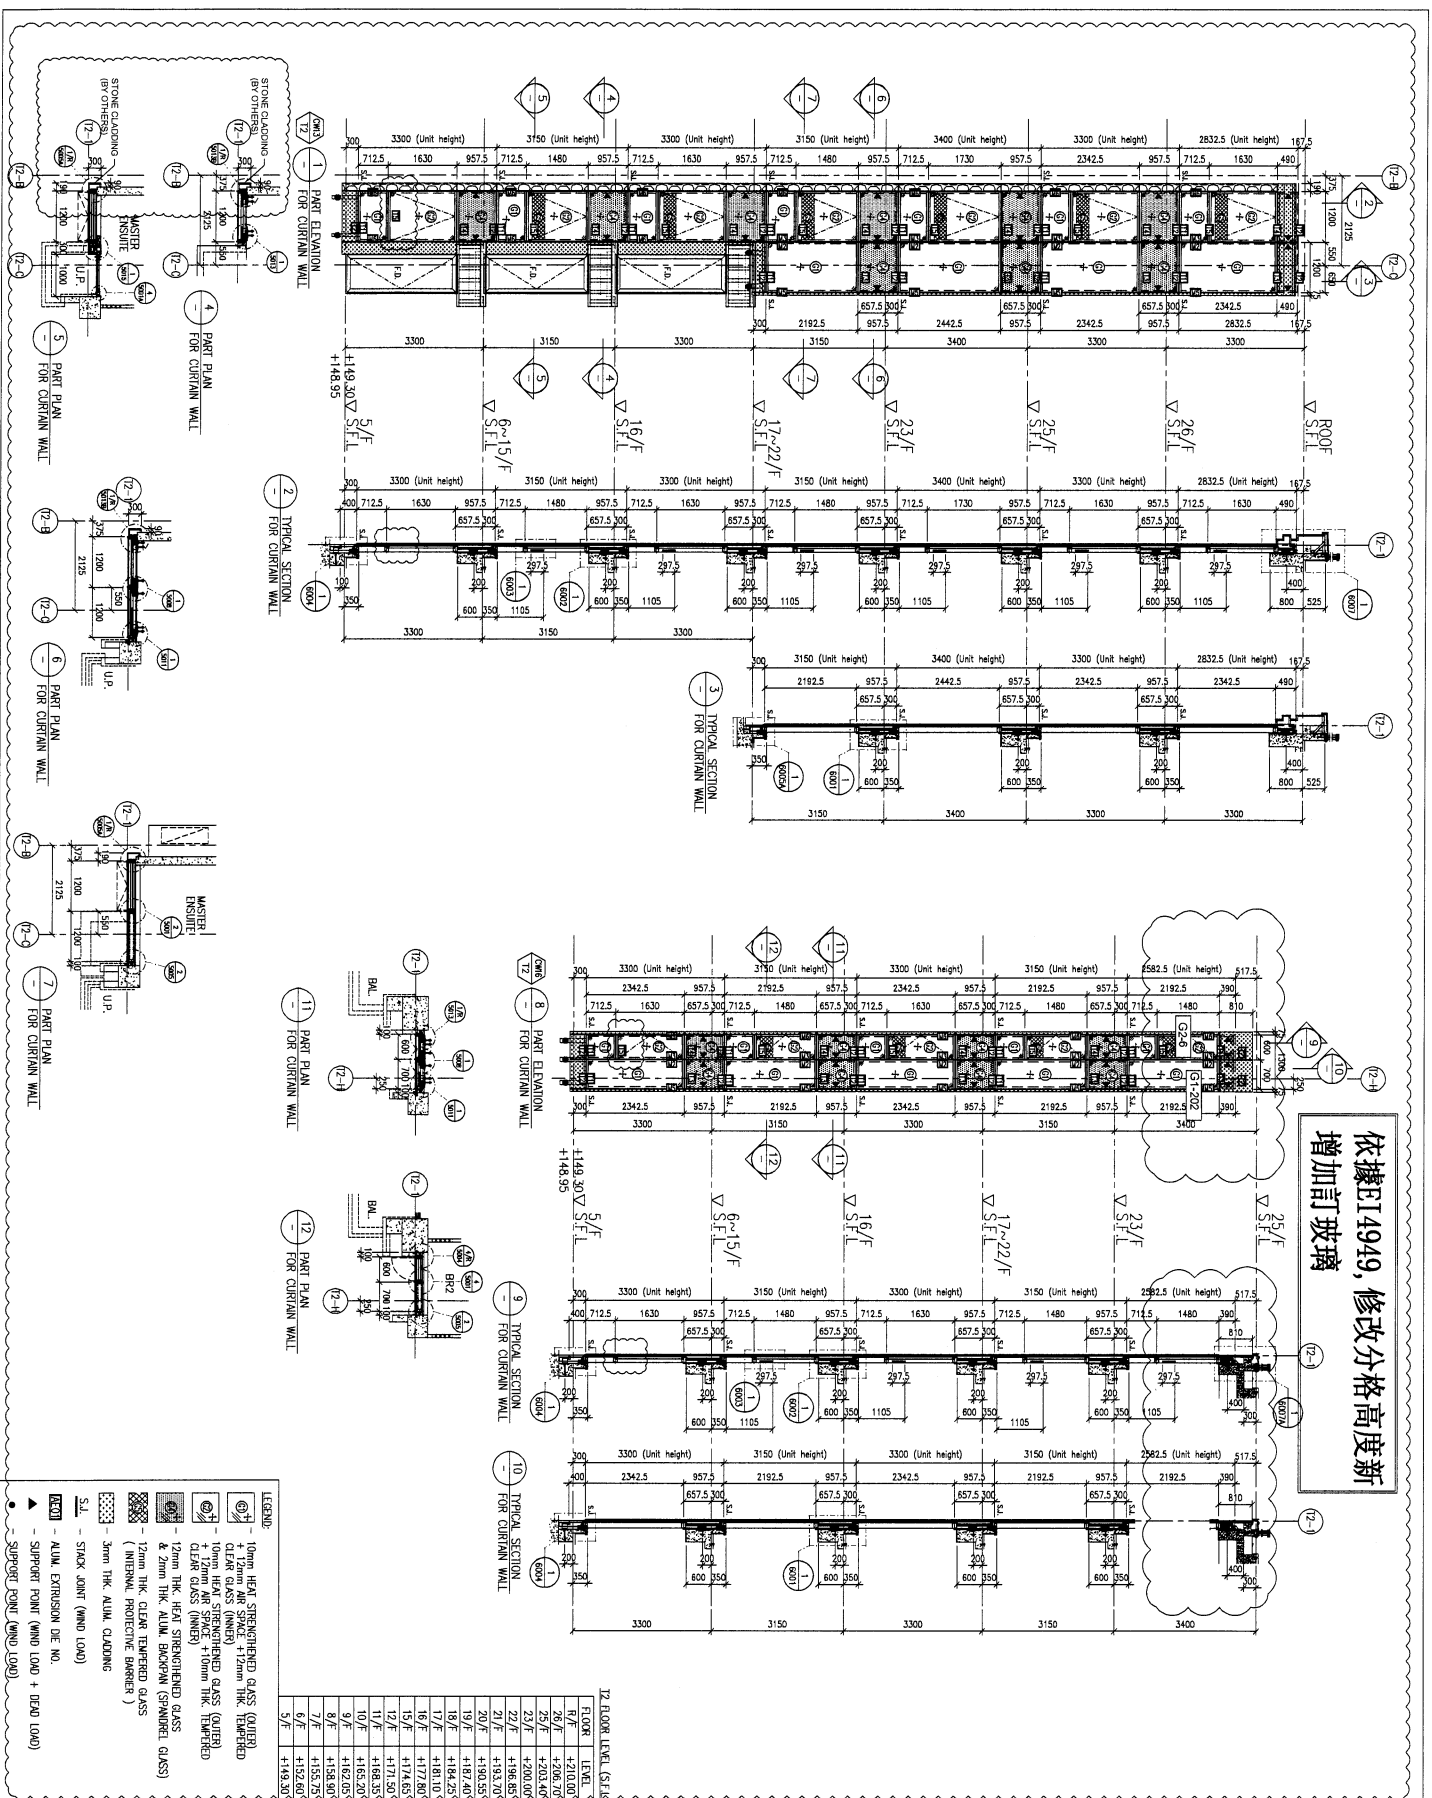

CLIENT: SHIMAO GROUP HOLDINGS LIMITED

ARCHITECT: WONG TUNG & PARTNERS LIMITED

MAIN CONTRACTOR: 協興建築有限公司 HOP HING CONSTRUCTION CO LTD

STRUCTURAL ENGINEER: C.M. WONG & ASSOCIATES LTD 黃志明建築工程師有限公司

FACTORY CONSULTANT: MENYARDT

PROJECT: PROPOSED RESIDENTIAL DEVELOPMENT AT 'KILL' 6542 YIN PING ROAD, KOWLOON

DATE: 26-MAR-21 SCALE: 1:80 (A1)

DRAWN BY: LHR CHECKED BY:

DESIGNED BY: MTDI ARCHITECTURE PRACTICE LTD 11/F, 110-112, Sanyou Industrial Centre, 1/F, Hei2489211-4 Fax:(852)27277866

DWG NO.: 853-SD-CM-4201 REV.: A

JOB NO.: J-853

REVISIONS:

NO.	DATE	REVISION
1	9-10-2020	REVISION SUBJECT TO MAIN CONTRACT
2	8/7	
3	8/6	
4	5/7	

KEY:


- ALL DIMENSIONS ARE IN mm.
- ALL ELEVATIONS ARE VIEWED FROM OUTSIDE.
- BEFORE FABRICATION.

LEGEND:

- (X) DETAIL MARK NO.
- (R) REVER SHEET NO.

LEGEND:
R.S. = RESTRAINT SOCKET

依據E14949, 修改分格高度新
增加訂玻璃

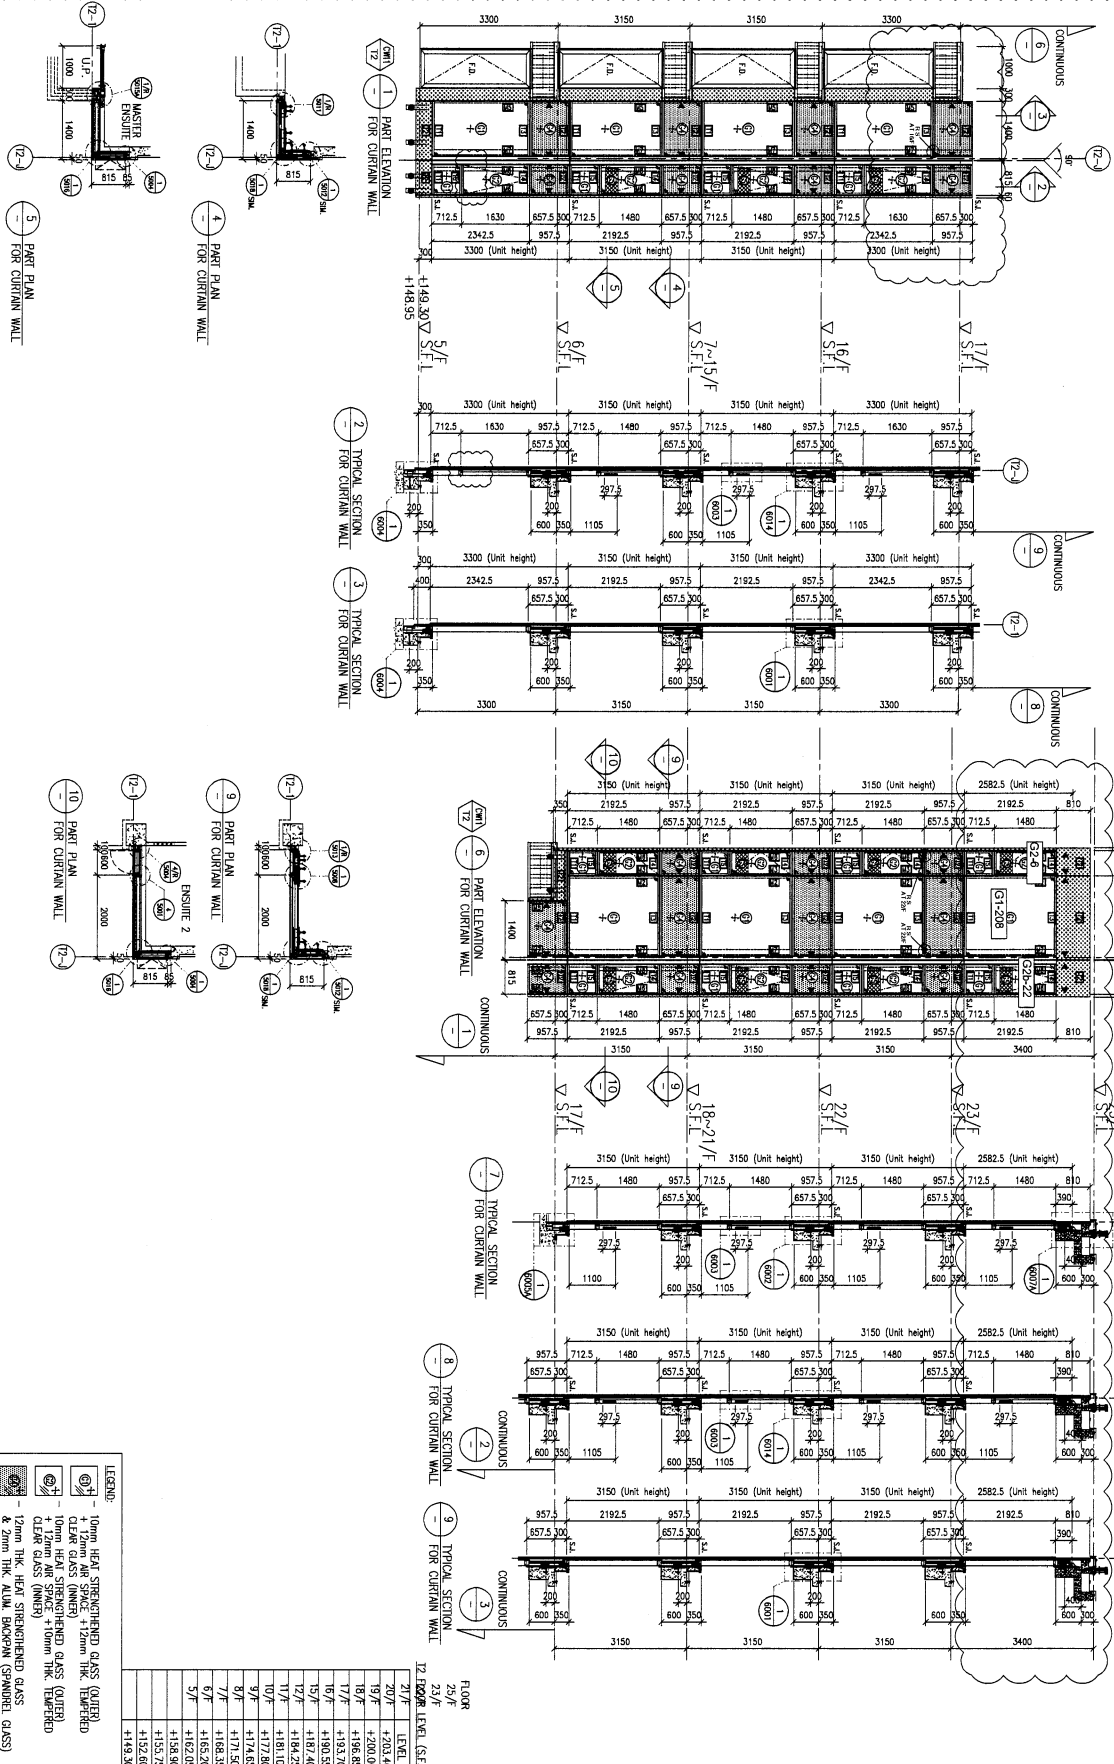

LEGEND:

- 10mm HEAT STRENGTHENED GLASS (OUTER)
- + 12mm AIR SPACE + 12mm THK. TEMPERED
- 10mm HEAT STRENGTHENED GLASS (INNER)
- + 12mm AIR SPACE + 10mm THK. TEMPERED CLEAR GLASS (INNER)
- 12mm THK. HEAT STRENGTHENED GLASS & 2mm THK. CLEAR TEMPERED GLASS (INTERNAL PROTECTIVE BARRIER)
- 3mm THK. ALUM. CLADDING
- SUPPORT POINT (WIND LOAD + DEAD LOAD)
- SUPPORT POINT (WIND LOAD)

FLOOR	LEVEL

CLIENT: SHIMAO GROUP HOLDINGS LIMITED

ARCHITECT: HONG TUNG & PARTNERS LIMITED

MAIN CONTRACTOR: HEP HING CONSTRUCTION CO LTD

STRUCTURAL ENGINEER: C.M. CHONG & ASSOCIATES LTD

FAÇADE CONSULTANT: MENHARDT

PROJECT: PROPOSED RESIDENTIAL DEVELOPMENT AT N.K.I.L. 65-42 YIN PING ROAD KOWLOON

TITLE: PART ELEVATION OF CURTAIN WALL AT TOWER 2

DATE: 26-MAR-21 SCALE: 1:60 (A1)

DRAWN BY: LHR CHECKED BY: --

ISSUED BY: LHR

REVISIONS:

NO.	DATE	REASON SUBJECT TO THIS CHANGE	BY
1	26-MAR-21	ISSUED FOR PERMIT	LHR

NOTE: ALL DIMENSIONS ARE IN mm. ALL EXPANSIONS ARE VIEWED FROM OUTSIDE. ALL DIMENSIONS TO BE CHECKED ON SITE BEFORE FABRICATION.

LEGEND:
 (X1) DETAIL MARK NO.
 (R) REFER SHEET NO.
 1. F.F.L. - FINISHED FLOOR LEVEL
 2. S.F.L. - STRUCTURAL FLOOR LEVEL
 3. (H) - HANDED DETAIL

IMP. NO.: J-853

IMP. NO.: 1853-BD-CM-4203

REV.: A

For Checking

美特鋁質 MIDI Aluminium Fabricator Ltd.		工程號: J853		黃瓊玉		日期: 2022.08.09		送呈: 胡哥		計算參考數值/所屬位置分格						
廠用玻璃B. M. 表		地盤名稱: 九龍延坪道		核對: 謝永林		日期: 2022.08.10		副本:								
修改版次:		項目類別: T2座單元式幕牆		批准:				A/C Code:								
		總計玻璃數量 (塊): 5		總計玻璃面積 (平方米): 7.98		總面積 平方米		樓層								
序號	修改內容	玻璃圖號	顏色與類型	厚度 (mm)	玻璃尺寸		數量	使用位置	樓層	分屬類型	分格寬度	分格高度	樓層	每層數量	備註	單位
1	新增	G1-202 /	G1 /	34 /	寬度W (mm)	高度H (mm)	1 /	J853-SD-CW-4201	23/F	全梗	700	2192.5	1	1		A
2	新增	G1-208 /	G1 /	34 /	1895.5 /	2137 /	1 /	J853-SD-CW-4203	23/F	全梗	2000	2192.5	1	1	轉角	A
3					合計:		2 /									
4	新增	G2-6 /	G2 /	32 /	538 /	1426.5 /	1 /	J853-SD-CW-4201	23/F	SH	600	1480	1	1		A
5	新增	G2-6 /	G2 /	32 /	538 /	1426.5 /	1 /	J853-SD-CW-4203	23/F	SH	600	1480	1	1		A
6	新增	G2b-22 /	G2 /	32 /	679 /	1426.5 /	1 /	J853-SD-CW-4203	23/F	TH	815	1480	1	1	轉角	A
7					合計:		3 /									
<p>(1). 本表中玻璃採用三鑫公司產玻璃, 樣板代號亦為三鑫產品代號。</p> <p>(2). 本表中所有玻璃對角線尺寸偏差要求不超過負2mm。</p> <p>(3). 本表中玻璃要求粗磨邊處理並倒棱角, 攔河玻璃頂底要精磨邊, 而所有玻璃之入爐方向需保持一致。</p> <p>(4). 本表中所有玻璃成品均需做雙面保護, 用透明靜電膠紙加四周一寸PK白膠紙做雙面加固保護處理。</p> <p>(5). 本表中所有玻璃成品均需注明室內外及其玻璃編號/使用位置/樓層, 以便識別。</p> <p>(G1) 10mm (Heat Strengthened)+12mm Air +12mm (Tempered) IGU(10mm FDNB0-54T#2 + 12A + 12mm Clear) Sample No. : D21031911</p> <p>(G2) 10mm (Heat Strengthened)+12mm Air +10mm (Tempered) IGU (10mm FDNB0-54T#2 + 12A + 10mm Clear) Sample No. : D21031909</p> <p>(G4) 10mm Clear (Heat Strengthened) with CST154(10mm Clear #2 SSC-50T) Sample No. : D21032005</p> <p>(G5) 12mm Clear Tempered Glass(12mm Clear) Sample No. : D21032007</p>																
<p>加工注意事項/玻璃類型描述:</p>																