



工程指示 / 要求簡箋 ENGINEER INSTRUCTIONS(E.I.)

工程指示編號:	EI- 5034	修改版本:	-
	HK- 1430		
工程編號:	J 853	工程名稱:	大窩坪 (延坪道)
收件人:	生統/水洪	發件人:	Lai Sik Hung
工程項目:	鋁窗頂橫及邊企問題回覆	日期:	29/08/2022

<input type="checkbox"/> 原合約工程包	<input type="checkbox"/> 原合約工程加 / 減賬 QT-	<input type="checkbox"/> 新工程報價 QT-
---------------------------------	--	------------------------------------

信件批核號碼/圖紙參考編號:	批核模具圖紙編號:
客戶指示附件:	管理內部批簽署:

<input type="checkbox"/> 初步鋁料 B.M.	<input type="checkbox"/> 加工拆圖, 然後生產	<input type="checkbox"/> 尺寸表
<input type="checkbox"/> 正式鋁料 B.M.	<input type="checkbox"/> 技術上資料/指示	<input type="checkbox"/> 報價
<input type="checkbox"/> 配件 B.M.	<input type="checkbox"/> 樣辦或貨品說明書	<input type="checkbox"/> 分判合約
<input type="checkbox"/> 其他:		


內容: 鋁窗頂橫及邊企問題回覆 (見附圖)
完成上列要求日期: ASAP

國內

<input type="checkbox"/> 生產技術總監	<input type="checkbox"/> 連附件	<input checked="" type="checkbox"/> 技術部	<input checked="" type="checkbox"/> 連附件	<input type="checkbox"/> 生產部	<input type="checkbox"/> 連附件
<input type="checkbox"/> 採購部	<input type="checkbox"/> 連附件	<input checked="" type="checkbox"/> 生產統籌部	<input checked="" type="checkbox"/> 連附件	<input type="checkbox"/> 報關組	<input type="checkbox"/> 連附件
<input type="checkbox"/> 質檢部	<input type="checkbox"/> 連附件	<input type="checkbox"/> 會計部	<input type="checkbox"/> 連附件	<input type="checkbox"/> 機械設計部	<input type="checkbox"/> 連附件
<input checked="" type="checkbox"/> 香港辦	<input checked="" type="checkbox"/> 連附件	<input type="checkbox"/> 其他:			

<input type="checkbox"/> 行政部	<input type="checkbox"/> 連附件	<input type="checkbox"/> 會計部	<input type="checkbox"/> 連附件	<input type="checkbox"/> 統籌部	<input type="checkbox"/> 連附件	<input type="checkbox"/> 工程部	<input type="checkbox"/> 連附件
<input type="checkbox"/> 採購部	<input type="checkbox"/> 連附件	<input type="checkbox"/> QS部	<input type="checkbox"/> 連附件	<input type="checkbox"/> 地盤管理	<input type="checkbox"/> 連附件	<input type="checkbox"/> 維修部	<input type="checkbox"/> 連附件

*發件人簽署:	370	*組別成員批核簽署:	Wan 29/8/2022
傳遞編號:		項目經理簽署:	Wan

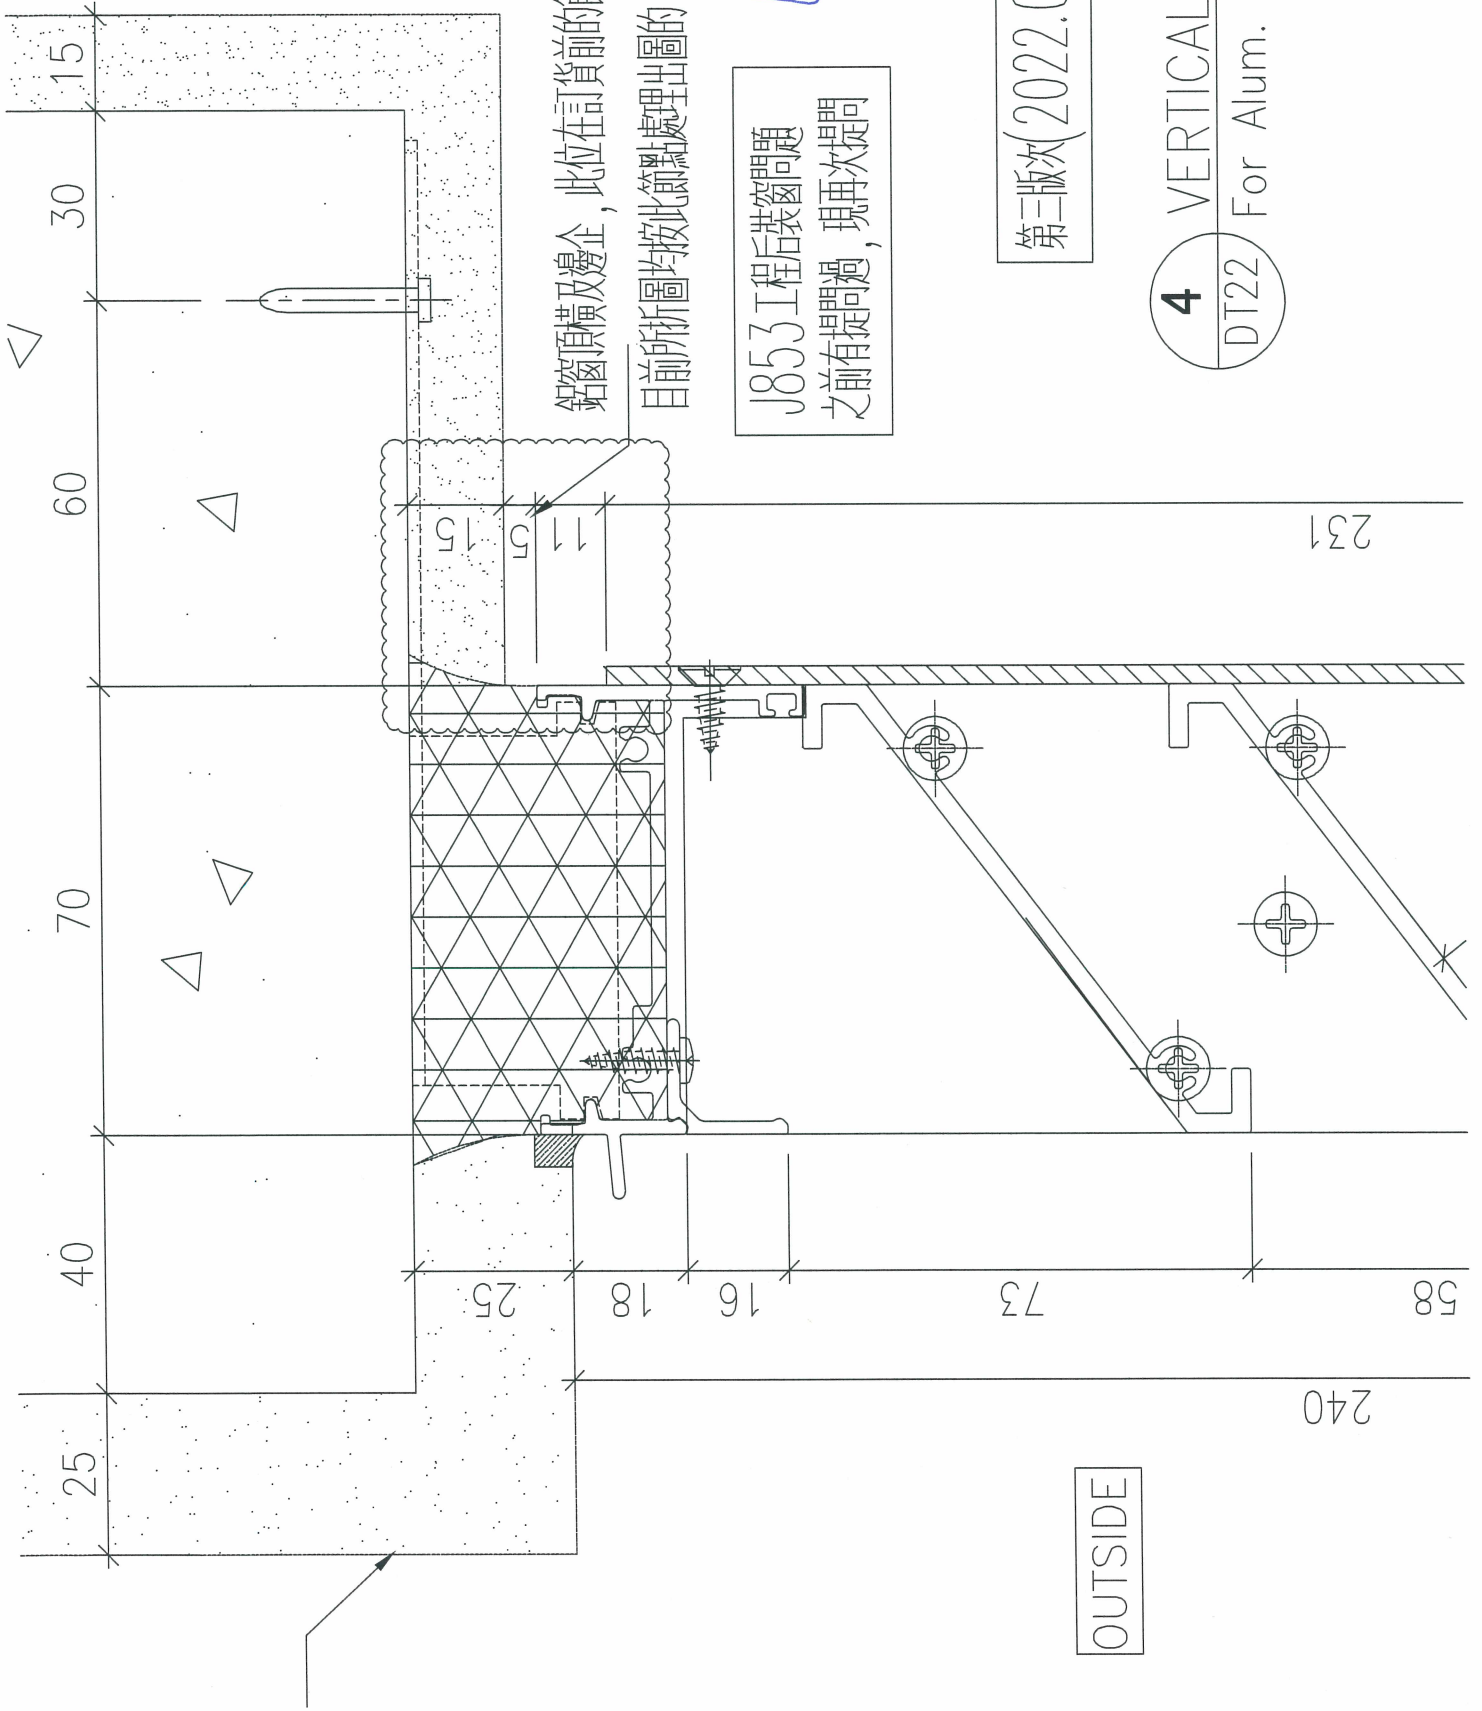

鋁窗頂橫及邊企，此位在訂貨前的節點是有5mm 石矢位
目前所折圖均按此節點處理出圖的

J853 工程后裝窗問題
之前有提問過，現再次提問


以此為準

Wol
29/10/2022

第三版次(2022.01.18)

4 VERTICAL DETAIL
DT22 For Alum. Louver

OUTSIDE

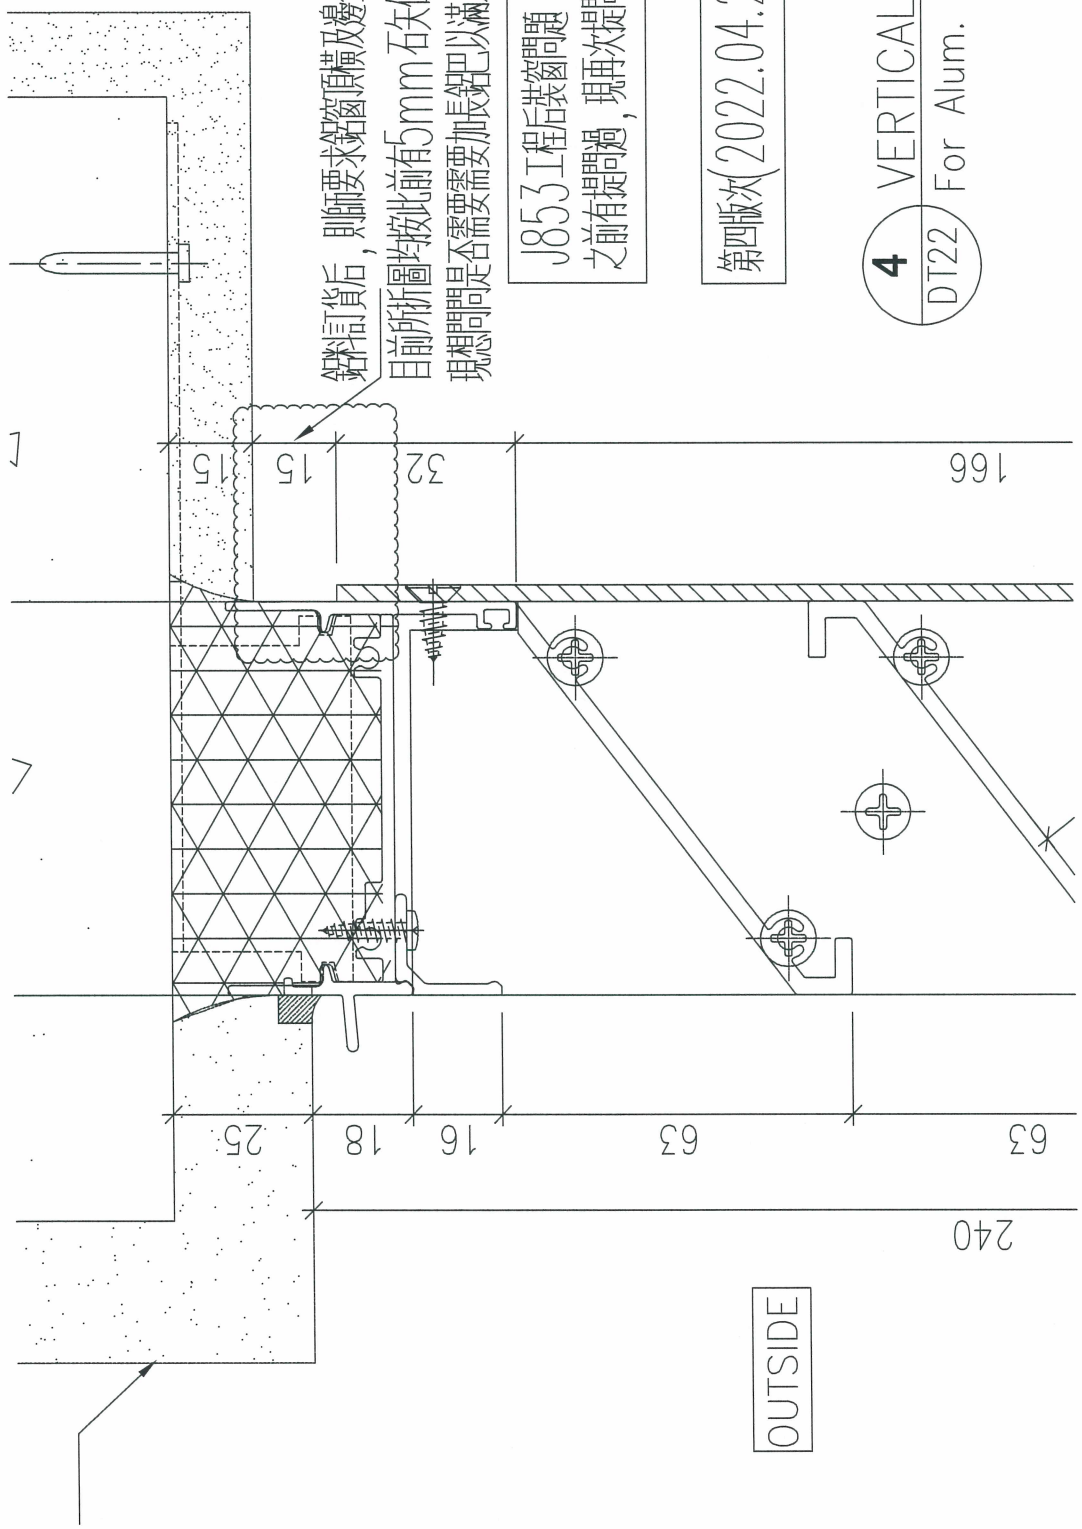

鋁料訂貨后，則斷要求鋁窗頂橫及邊企的筋點位要求取消5mm 石矢位
 目前所折圖均按此前有5mm 石矢位做圖的
 現想問問是否需需要加長鋁巴以滿足則斷要求 (取消5mm 石矢位) ?

J853 工程后裝窗問題
 之前有提問過，現再次提問

下需加長鋁巴

WJ
 29/8/2022

第四版次(2022.04.25)

4 VERTICAL DETAIL
 DT22 For Alum. Louver