

工程指示 / 要求簡箋 ENGINEER INSTRUCTIONS(E.I.)

工程指示編號:	EI- 5202B	修改版本:	B
	HK- 2118		
工程編號:	J 853	工程名稱:	大窩坪 (延坪道)
收件人:	生統 / Tracy	發件人:	Edwin Ho
工程項目:	冷氣格柵鋁型材圖紙, (版本B : 因應佛沙留掌問題, 更新 PE04-Z02、PE04-Z03圖紙)	日期:	29/11/2022

<input type="checkbox"/> 原合約工程包	<input type="checkbox"/> 原合約工程加 / 減賬 QT-	<input type="checkbox"/> 新工程報價 QT-
---------------------------------	--	------------------------------------

信件批核號碼/圖紙參考編號:	批核模具圖紙編號:
客戶指示附件:	管理內部批簽署:

<input type="checkbox"/> 初步鋁料 B.M.	<input type="checkbox"/> 加工拆圖, 然後生產	<input type="checkbox"/> 尺寸表
<input type="checkbox"/> 正式鋁料 B.M.	<input type="checkbox"/> 技術上資料/指示	<input type="checkbox"/> 報價
<input type="checkbox"/> 配件 B.M.	<input type="checkbox"/> 樣辦或貨品說明書	<input type="checkbox"/> 分判合約
<input type="checkbox"/> 其他:		

內容: 煩請根據附件加工圖更新PE04-Z02、PE04-Z03圖紙, 供生產及加工, 特此通知。

完成上列要求日期: 20230120

國內

<input type="checkbox"/> 生產技術總監	<input type="checkbox"/> 連附件	<input type="checkbox"/> 技術部	<input type="checkbox"/> 連附件	<input type="checkbox"/> 生產部	<input type="checkbox"/> 連附件
<input type="checkbox"/> 採購部	<input type="checkbox"/> 連附件	<input checked="" type="checkbox"/> 生產統籌部	<input checked="" type="checkbox"/> 連附件	<input type="checkbox"/> 報關組	<input type="checkbox"/> 連附件
<input type="checkbox"/> 質檢部	<input type="checkbox"/> 連附件	<input type="checkbox"/> 會計部	<input type="checkbox"/> 連附件	<input type="checkbox"/> 機械設計部	<input type="checkbox"/> 連附件
<input checked="" type="checkbox"/> 香港辦	<input checked="" type="checkbox"/> 連附件	<input type="checkbox"/> 其他:			


香港

<input type="checkbox"/> 行政部	<input type="checkbox"/> 連附件	<input type="checkbox"/> 會計部	<input type="checkbox"/> 連附件	<input type="checkbox"/> 統籌部	<input type="checkbox"/> 連附件	<input type="checkbox"/> 工程部	<input type="checkbox"/> 連附件
<input type="checkbox"/> 採購部	<input type="checkbox"/> 連附件	<input type="checkbox"/> QS部	<input type="checkbox"/> 連附件	<input checked="" type="checkbox"/> 地盤管理	<input checked="" type="checkbox"/> 連附件	<input type="checkbox"/> 維修部	<input type="checkbox"/> 連附件

*發件人簽署: Edwin Ho	*組別成員批核簽署:
傳遞編號:	項目經理簽署:



工程號 J853 | 地盤 香港延坪道



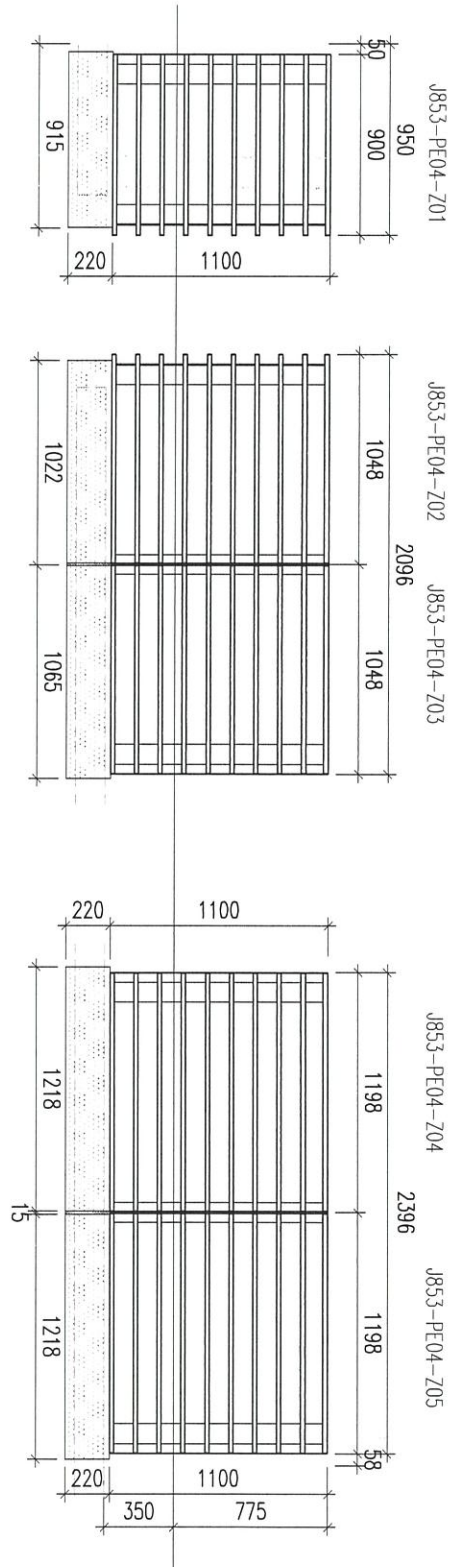


名稱	格柵位置圖	制圖	林仁安	2022-05-02	修改	A		
材料	如圖	復核			日期	11.24		
顏色	詳見加工圖	批准			圖號	J853-WZ-4004		



美特鋁質 有限公司
MIDI Aluminium Fabricator Ltd.

工程號 J853 | 地盤 香港延坪道

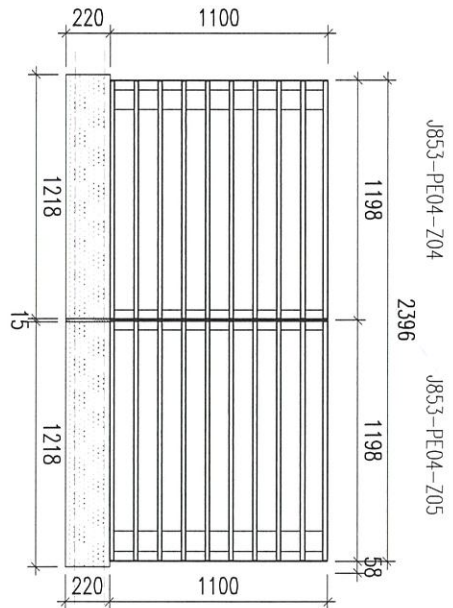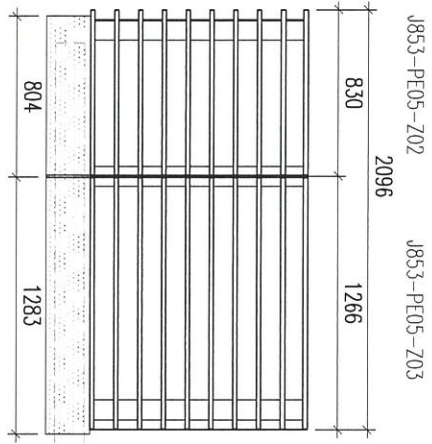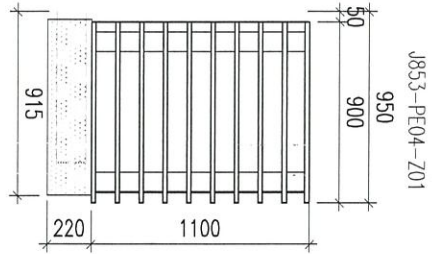

名稱	格柵位置圖	制圖	林仁安	2022-05-02	修改		
材料	如圖	復核			日期		
顏色	詳見加工圖	批准			圖號	J853-WZ-4009	






美特鋁質 有限公司
MIDI Aluminium Fabricator Ltd.

产品编号	L(mm)	数量	A	N	M	B	N1	M1	备注
J853-PE04-Z02		1							

工程號	J853	地盤	香港延坪道
-----	------	----	-------

減數量

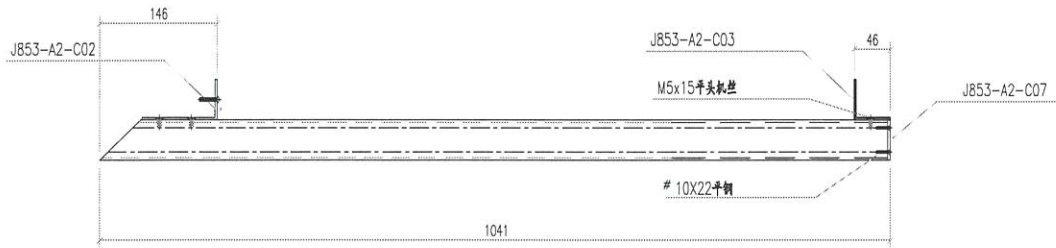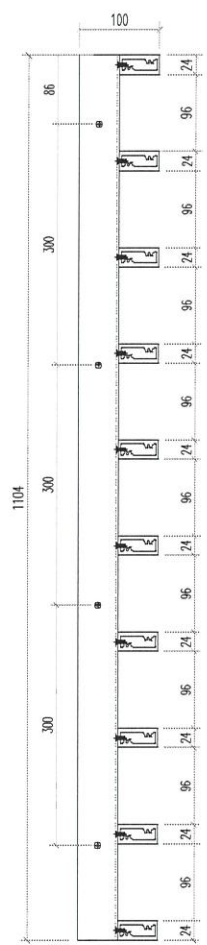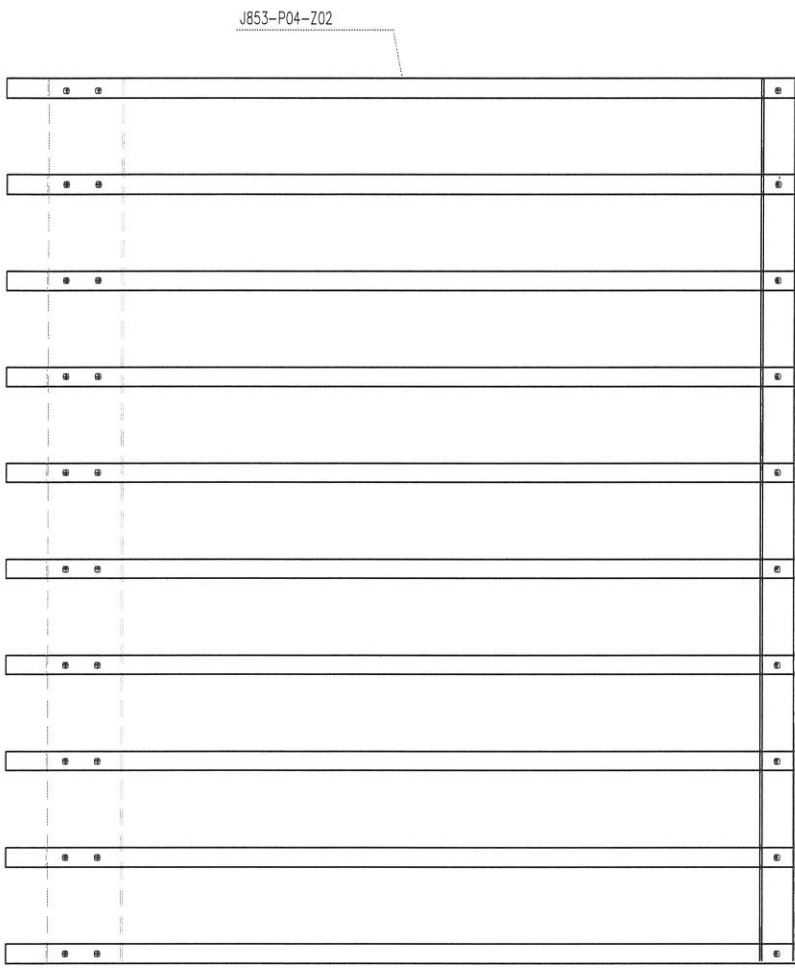

位置：4004

序号	编号	数量
1	J853-A2-C02	1
2	J853-A2-C03	1
3	J853-A2-C07	1
4	J853-P04-Z02	10
5	J853-A2-C07	1

名稱	格柵組裝圖	制圖	林仁安	2022-05-02	修改	A		
材料	如圖	復核			日期	11.24		
顏色	詳見加工圖	批准			圖號	J853-PE04-Z02		






美特鋁質 有限公司
MIDI Aluminium Fabricator Ltd.

产品编号	L(mm)	数量	A	N	M	B	N1	M1	备注
J853-PE04-Z03		1							

工程號	J853	地盤	香港延坪道
-----	------	----	-------

減數量

J853-P04-Z03

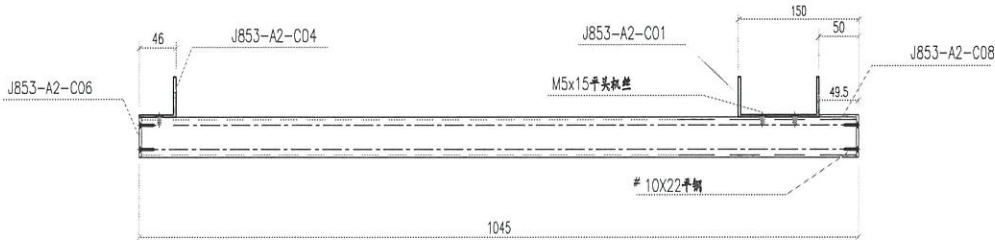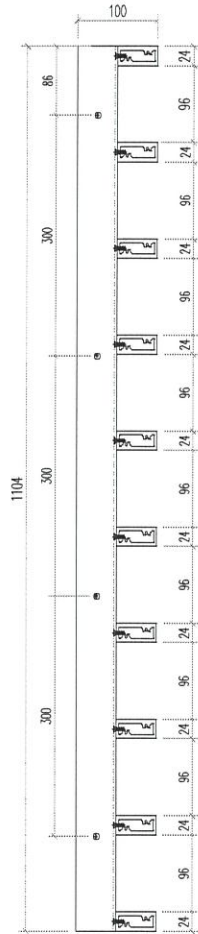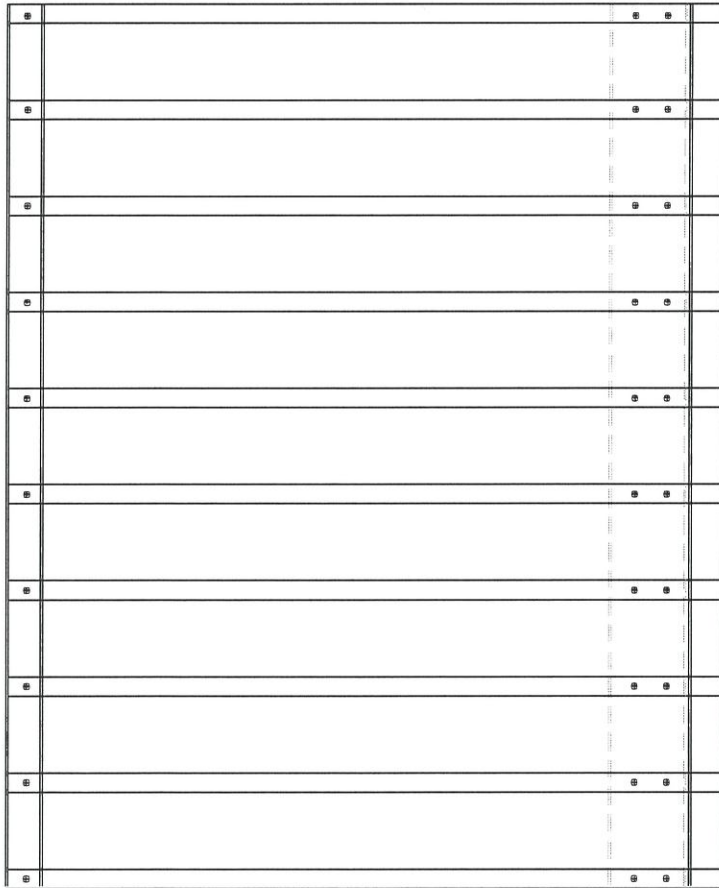

位置：4004

序号	编号	数量
1	J853-A2-C06	1
2	J853-A2-C04	1
3	J853-A2-C01	1
4	J853-P04-Z03	10
5	J853-A3-C08	1

名稱	格柵組裝圖	制圖	林仁安	2022-05-02	修改	A	
材料	如圖	復核			日期	11.24	
顏色	詳見加工圖	批准			圖號	J853-PE04-Z03	






美特鋁質 有限公司
MIDI Aluminium Fabricator Ltd.

产品编号	L(mm)	数量	A	N	M	B	N1	M1	备注
J853-PE05-Z03		16							

工程號 J853 地盤 香港延坪道

新增加

J853-P05-Z03

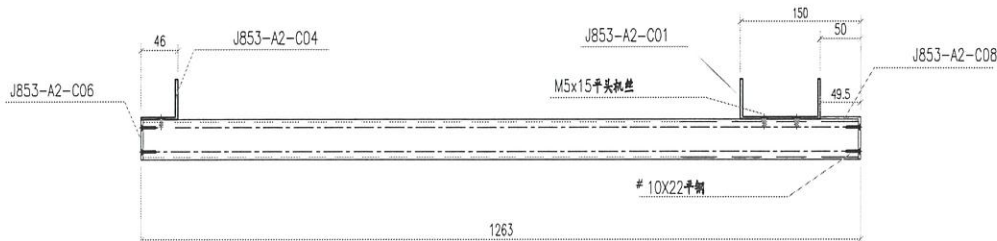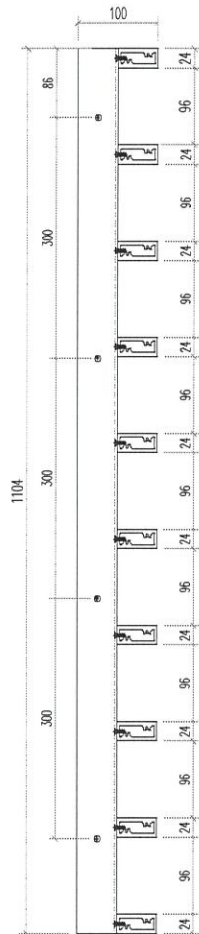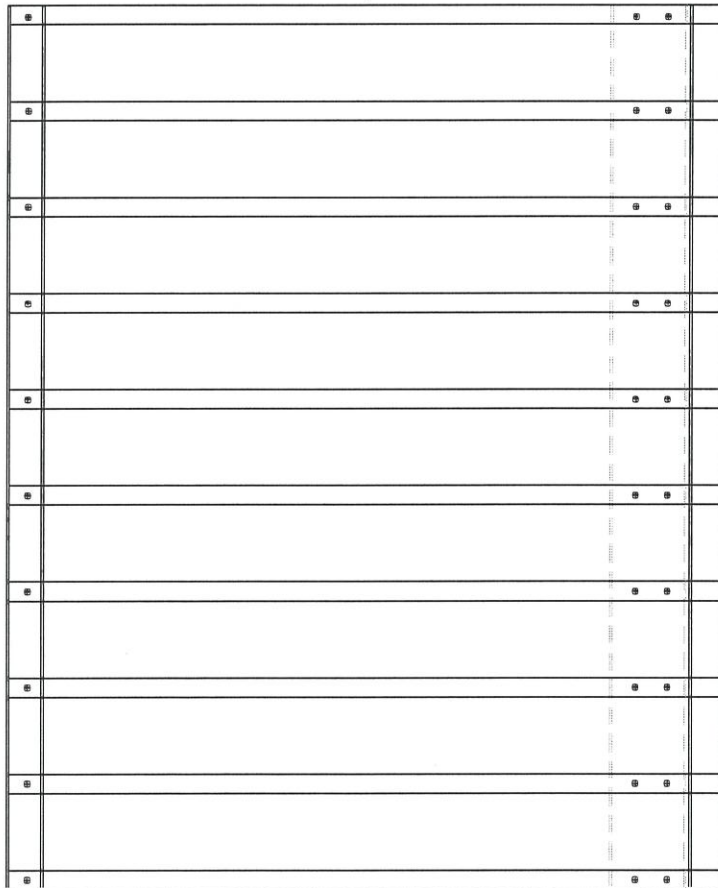

位置：4005

序号	编号	数量
1	J853-A2-C06	1
2	J853-A2-C04	1
3	J853-A2-C01	1
4	J853-P05-Z03	10
5	J853-A3-C08	1

名稱	格柵組裝圖	制圖	林仁安	2022-05-02	修改		
材料	如圖	復核			日期		
顏色	詳見加工圖	批准			圖號	J853-PE05-Z03	





美特鋁質 有限公司
MIDI Aluminium Fabricator Ltd.

工程號 **J853** | 地盤 **香港延坪道**

产品编号	L(mm)	数量	A	N	M	B	N1	M1	备注
J853-P06-Z02	1290	20	-	-	-	-	-	-	
J853-P06-Z05	1090	20	-	-	-	-	-	-	
J853-P01-Z02	1564.8	180	-	-	-	-	-	-	
J853-P02-Z02	1289.8	160	-	-	-	-	-	-	

J853-P07-Z02	1333.3	90	-	-	-	-	-	-	
J853-P04-Z02	1038	10	-	-	-	-	-	-	
J853-P08-Z02	896.5	10	-	-	-	-	-	-	
J853-P05-Z02	820	160	-	-	-	-	-	-	

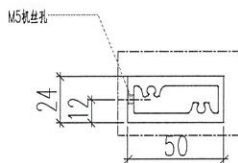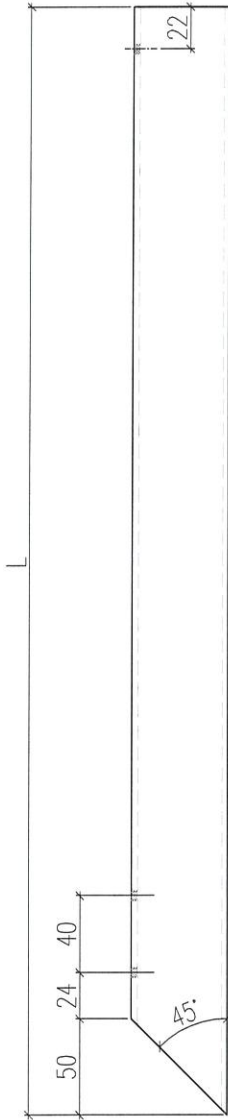

开料/钻孔注意料的方向哦!



名稱	格柵通加工圖	制圖	林仁安	2022-05-02	修改	A		
材料	24x50x3mm THK. ALUM. RHS (A1)	復核			日期	11.24		
顏色	TUC51602XL(RY)棕色	批准			圖號	J853-P06-C02		



美特鋁質 有限公司
MIDI Aluminium Fabricator Ltd.


工程號 **J853** | 地盤 **香港延坪道**

产品编号	L(mm)	数量	A	N	M	B	N1	M1	备注
J853-P06-Z06	1091	20	-	-	-	-			
J853-P07-Z03	1334.5	90	-	-	-	-			
J853-P01-Z03	1566	180	-	-	-	-			
J853-P04-Z03	1039	10	-	-	-	-			
J853-P04-Z05	1189	170	-	-	-	-			
J853-P08-Z03	897.5	10	-	-	-	-			
J853-P05-Z03	1257	160	-	-	-	-			

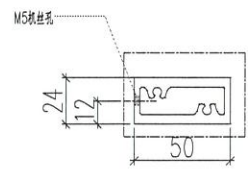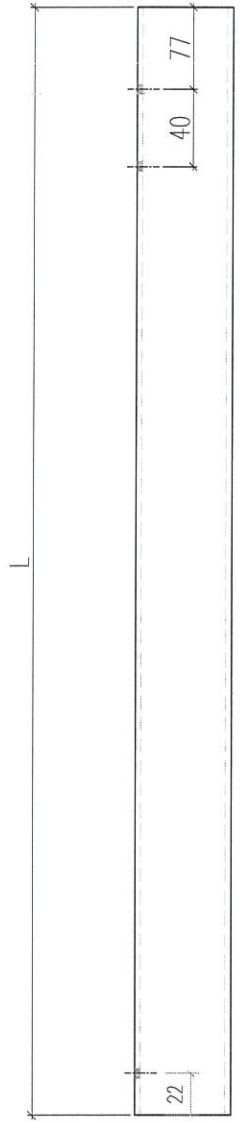

开料/钻孔注意料的方向哦!

名稱	格柵通加工圖	制圖	林仁安	2022-05-02	修改	A		
材料	24x50x3mm THK. ALUM. RHS (A1)	復核			日期	11.24		
顏色	TUC51602XL(RY)棕色	批准			圖號	J853-P06-C06		

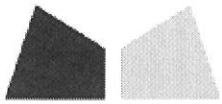

鋁材開料總表

工程號碼: J853 工程名稱: 香港延坪道

序號	鋁料編號	名稱	表面處理		開料長度	實用長料總數量		浪費率(%)
			顏色	層厚		支數	長度	
6	50X100X50	鋁槽			5600	90	504000	19.66
7	50X3	鋁巴			5600	29	162400	21.05
8	24x50x3	鋁通			5800	300	1740000	4.96

送至: _____

由: _____

日期: _____

簡短說明: _____

共4頁 第1頁

打印日期: 2022/11/25 打印時間: 14:35

鋁材開料清單 24x50x3鋁通

窗號	編號(用料狀況)	實用長度(長料開數)	需要支數	開料支數	長料支數	餘料支數	編號(剩餘長度)
J853-P01-Z03	6-35	1566.0	90	90	30	0	6-35@(987)x30
J853-P01-Z02	36-65	1564.8	90	90	30	0	36-65@(990.6)x30
J853-P02-Z04, J853-P02-Z05	66-105	1528.0	120	120	40	0	66-105@(1101)x40
J853-P07-Z03	106-125	1334.5	80	80	20	0	106-125@(342)x20
J853-P07-Z02	126-145	1333.3	80	80	20	0	126-145@(346.8)x20
J853-P06-Z02, J853-P06-Z04	146-155	1290.0	40	40	10	0	146-155@(520)x10
J853-P02-Z02	156-170	1289.8	60	60	15	0	156-170@(520.8)x15
J853-P02-Z03	171-185	1289.7	60	60	15	0	171-185@(521.2)x15
J853-P06-Z03	1-5	1288.0	20	20	5	0	1-5@(528)x5
J853-P05-Z03	186-200	1257.0	60	60	15	0	186-200@(652)x15
J853-P04-Z05	(餘料)218	1189.0	140	2	0	1	218@(924)x1
J853-P04-Z04, J853-P04-	201-235	1189.0		138	35	0	201-217@(924)x17
J853-P06-Z06	(餘料)66-85	1091.0	20	20	0	20	66-85@(5)x20
J853-P06-Z05	(餘料)86-105	1090.0	20	20	0	20	86-105@(6)x20
J853-P04-Z03	236-237	1039.0	10	10	2	0	236-237@(480)x2
J853-P04-Z02	238-239	1038.0	10	10	2	0	238-239@(485)x2
J853-P08-Z03	(餘料)6-15	897.5	10	10	0	10	6-15@(84.5)x10
J853-P08-Z03	(餘料)16-25	896.5	10	10	0	10	16-25@(85.5)x10
J853-P04-Z01	(餘料)26-65, 201-230	893.0	70	70	0	70	26-35@(89)x10 36-65@(92.6)x30 201-230@(26)x30
J853-P08-Z04	(餘料)231-235	867.5	10	5	0	5	231-235@(51.5)x5
J853-P08-Z04	240	867.5		5	1	0	240@(1337.5)x1
J853-P02-Z01, J853-P06-Z01, J853-P07-Z01	(餘料)240, 250, 254	843.0	160	7	0	3	240@(489.5)x1 250@(612)x1 254@(612)x1
J853-P02-Z01, J853-P06-	241-267	843.0		153	27	0	241-249@(612)x9
J853-P05-Z02	(餘料)267	820.0	60	3	0	1	267@(681)x1
J853-P05-Z02	268-277	820.0		57	10	0	268-276@(750)x9
J853-P01-Z01, J853-P02-Z06	(餘料)277, 290	793.0	150	9	0	2	277@(33)x1 290@(114)x1
J853-P01-Z01, J853-P02-Z06	278-298	793.0		141	21	0	278-289@(114)x12 290@(4104)x1
J853-P08-Z01	(餘料)298	772.0	10	1	0	1	298@(135)x1
J853-P08-Z01	299-300	772.0		9	2	0	299@(261)x1 300@(4146)x1

工程號碼: J853, 工程名稱: 香港延坪道

開料長度: 5600, 總長料支數: 29, 總開料支數: 113

鋸片厚度(mm): 5, 料頭尾總切除(mm): 100, 浪費率(%): 21.05

鋁材開料清單 50X3铝巴

窗號	編號(用料狀況)	實用長度(長料開數)	需要支數	開料支數	長料支數	餘料支數	編號(剩餘長度)
J853-A2-C06, J853-A2-C07, J853-A2-C06, J853-A2-C07	(餘料)1, 1, 5, 7, 9, 9, 11, 14-15, 15, 19, 22, 24, 26-28, 1-29	1104.0	113	113	29	16	1@(2173)x1 1@(1064)x1 5@(1064)x1 7@(1064)x1 9@(2173)x1 9@(1064)x1 11@(1064)x1 14@(1064)x1 15@(2173)x1 15@(1064)x1 19@(1064)x1 22@(1064)x1 24@(1064)x1 26-28@(1064)x3 1@(4391)x1 2-4@(1064)x3 5@(3282)x1 6@(1064)x1 7@(4391)x1 8@(1064)x1 9@(4391)x1 10@(1064)x1 11@(3282)x1 12-13@(1064)x2 14@(2173)x1 15@(4391)x1 16-18@(1064)x3 19@(3282)x1 20-21@(1064)x2 22@(2173)x1

鋁材開料清單 50X100X50铝槽

窗號	編號(用料狀況)	實用長度(長料開數)	需要支數	開料支數	長料支數	餘料支數	編號(剩餘長度)
J853-A2-C01, J853-A2-C02, J853-A2-C03, J853-A2-C04, J853-A2-C05, J853-A2-C08, J853-A3-C01, J853-A3-C08, J853-A2-C01, J853-A2-C02, J853-A2-C03, J853-A2-C04, J853-A2-C05, J853-A2-C08, J853-A3-C01, J853-A3-C08, J853-AC-C08	(餘料)1, 3, 5, 9, 9, 11, 13, 15, 17, 17, 19, 19, 21, 21, 25, 27, 29, 29, 31, 33, 35, 37, 41, 41, 43, 43-44, 46, 48, 52, 54-55, 57-58, 60, 62, 66-68, 68, 70, 72, 72-73, 75, 78, 80, 82, 84, 86, 1-90	1104.0	357	357	90	50	1@(1064)x1 3@(1064)x1 5@(1064)x1 9@(3282)x1 9@(1064)x1 11@(1064)x1 13@(1064)x1 15@(1064)x1 17@(3282)x1 17@(1064)x1 19@(2173)x1 19@(1064)x1 21@(2173)x1 21@(1064)x1 25@(1064)x1 27@(1064)x1 29@(3282)x1 29@(1064)x1 31@(1064)x1 33@(1064)x1 35@(1064)x1 37@(1064)x1 41@(2173)x1 41@(1064)x1 43@(2173)x1 43-44@(1064)x2 46@(1064)x1 48@(1064)x1 52@(1064)x1 54-55@(1064)x2