



工程指示 / 要求簡箋 ENGINEER INSTRUCTIONS(E.I.)

工程指示編號:	EI- 5220	修改版本:	C
	HK- 0512		
工程編號:	J 853	工程名稱:	延坪道
收件人:	生統 / 謝永林	發件人:	Joe Chan
工程項目:	T2-T7 趟門碰幕牆收口鉛板生產 修改B	日期:	14/03/2023

<input checked="" type="checkbox"/> 原合約工程包	<input type="checkbox"/> 原合約工程加 / 減賬 QT-	<input type="checkbox"/> 新工程報價 QT-
--	--	------------------------------------

信件批核號碼/圖紙參考編號:	批核模具圖紙編號:
客戶指示附件:	管理內部批簽署:

<input type="checkbox"/> 初步鉛料 B.M.	<input type="checkbox"/> 加工拆圖, 然後生產	<input type="checkbox"/> 尺寸表
<input type="checkbox"/> 正式鉛料 B.M.	<input type="checkbox"/> 技術上資料/指示	<input type="checkbox"/> 報價
<input type="checkbox"/> 配件 B.M.	<input type="checkbox"/> 樣辦或貨品說明書	<input type="checkbox"/> 分判合約
<input type="checkbox"/> 其他:		

內容: 請依附件資料, 生產鉛板, 送地盤.

修改C: 已生產之相關鉛板, 請返工改短。已出貨之數量由地盤自行修改。

鉛板請分座分層層包裝 (1+5頁)

完成上列要求日期: 31/03/2023 ASAP

國內

<input type="checkbox"/> 生產技術總監	<input type="checkbox"/> 連附件	<input type="checkbox"/> 技術部	<input type="checkbox"/> 連附件	<input type="checkbox"/> 生產部	<input type="checkbox"/> 連附件
<input type="checkbox"/> 採購部	<input type="checkbox"/> 連附件	<input checked="" type="checkbox"/> 生產統籌部	<input checked="" type="checkbox"/> 連附件	<input type="checkbox"/> 報關組	<input type="checkbox"/> 連附件
<input type="checkbox"/> 質檢部	<input type="checkbox"/> 連附件	<input type="checkbox"/> 會計部	<input type="checkbox"/> 連附件	<input type="checkbox"/> 機械設計部	<input type="checkbox"/> 連附件
<input type="checkbox"/> 香港辦	<input type="checkbox"/> 連附件	<input type="checkbox"/> 其他:			

香港

<input type="checkbox"/> 行政部	<input type="checkbox"/> 連附件	<input type="checkbox"/> 會計部	<input type="checkbox"/> 連附件	<input type="checkbox"/> 統籌部	<input type="checkbox"/> 連附件	<input type="checkbox"/> 工程部	<input type="checkbox"/> 連附件
<input type="checkbox"/> 採購部	<input type="checkbox"/> 連附件	<input type="checkbox"/> QS部	<input type="checkbox"/> 連附件	<input checked="" type="checkbox"/> 地盤管理	<input checked="" type="checkbox"/> 連附件	<input type="checkbox"/> 維修部	<input type="checkbox"/> 連附件

炳手

*發件人簽署:		*組別成員批核簽署:	
傳遞編號:	HK 0514/23	項目經理簽署:	

①

圖則登記表 DRAWING REGISTER	
工程名稱 Project Title: 九龍延坪道 T2,T3,T5,T7-室內外趟門鋁板拆	接收日期 Receiving Date (適用於客戶圖則)	
工程編號 Project No: J-853	<table border="1" style="width: 100%; text-align: center;"> <tr><td>年</td><td></td><td></td><td></td><td></td><td></td><td></td><td></td></tr> <tr><td>月</td><td></td><td></td><td></td><td></td><td></td><td></td><td></td></tr> <tr><td>日</td><td></td><td></td><td></td><td></td><td></td><td></td><td></td></tr> </table>	年								月								日	
年	
月	
日	
分發予 Distributed To	
	<table border="1" style="width: 100%; text-align: center;"> <tr><td>年</td><td>22</td><td>23</td><td></td><td></td><td></td><td></td><td></td></tr> <tr><td>月</td><td>10</td><td>3</td><td></td><td></td><td></td><td></td><td></td></tr> <tr><td>日</td><td>18</td><td>9</td><td></td><td></td><td></td><td></td><td></td></tr> </table>	年	22	23						月	10	3						日	18	9	
年	22	23	
月	10	3	
日	18	9	
圖則編號 Drg. No.	修訂編號 Revision No.	
圖則名稱 Drawing Title	
M-MA04	鋁折件	
M-MA04(1)	鋁折件(數據表)	
M-MB04-1	鋁折件	
M-MB04-1(1)	鋁折件(數據表)	
M-MC04-1	鋁折件	
M-MC04-1(1)	鋁折件(數據表)	
M-MD04-1	鋁折件	
M-MD04-1(1)	鋁折件(數據表)	
M-ME04-1	鋁折件	
M-ME04-1(1)	鋁折件(數據表)	
J853-SD-CW-4204A	位置圖	
J853-SD-CW-4205	位置圖	
J853-SD-CW-4304A	位置圖	
J853-SD-CW-4305	位置圖	
J853-SD-CW-4503	位置圖	
J853-SD-CW-4505	位置圖	
J853-SD-CW-4603	位置圖	
J853-SD-CW-4604	位置圖	
	<table border="1" style="width: 100%; text-align: center;"> <tr><td>1</td><td>-</td><td>-</td><td></td><td></td><td></td><td></td><td></td></tr> <tr><td>2</td><td>-</td><td>-</td><td></td><td></td><td></td><td></td><td></td></tr> <tr><td>3</td><td>-</td><td>-</td><td></td><td></td><td></td><td></td><td></td></tr> <tr><td>4</td><td>-</td><td>-</td><td></td><td></td><td></td><td></td><td></td></tr> <tr><td>5</td><td>-</td><td>-</td><td></td><td></td><td></td><td></td><td></td></tr> <tr><td>6</td><td>-</td><td>-</td><td></td><td></td><td></td><td></td><td></td></tr> <tr><td>7</td><td>-</td><td>-</td><td></td><td></td><td></td><td></td><td></td></tr> <tr><td>8</td><td>-</td><td>A</td><td></td><td></td><td></td><td></td><td></td></tr> <tr><td>9</td><td>-</td><td>-</td><td></td><td></td><td></td><td></td><td></td></tr> 1	-	-	
2	-	-	
3	-	-	
4	-	-	
5	-	-	
6	-	-	
7	-	-	
8	-	A	
9	-	-	
10	-	-	
11	-	-	
12	-	-	
13	-	-	
14	-	-	
15	-	-	
16	-	-	
17	-	-	
18	-	-	

(2)

T6 .

圖則登記表 DRAWING REGISTER										
工程名稱 Project Title: 九龍延坪道					接收日期 Receiving Date (適用於客戶圖則)					
T6-室內外趟門鋁板拆圖					年					
工程編號 Project No: J-853					月					
分發予 Distributed To					日					
					年	22	23			
					月	10	3			
					日	4	9			
圖則編號 Drg. No.	圖則名稱 Drawing Title		修訂編號 Revision No.							
M-MA04	鋁折件	1	-	-						
M-MB04-1	鋁折件	2	-	-						
M-MC04-1	鋁折件	3	-	-						
M-MD04-1	鋁折件	4	-	A						
M-ME04-1	鋁折件	5	-	-						
J853-SD-CW-4602	位置圖	6	-	-						




美特鋁質 有限公司
MIDI Aluminium Fabricator Ltd.


打雲線的按地盤復尺修改尺寸
未加工的按地盤復尺加工
非標準層待定?

室內鋁板

工程號 J-853 地盤 延坪道住宅

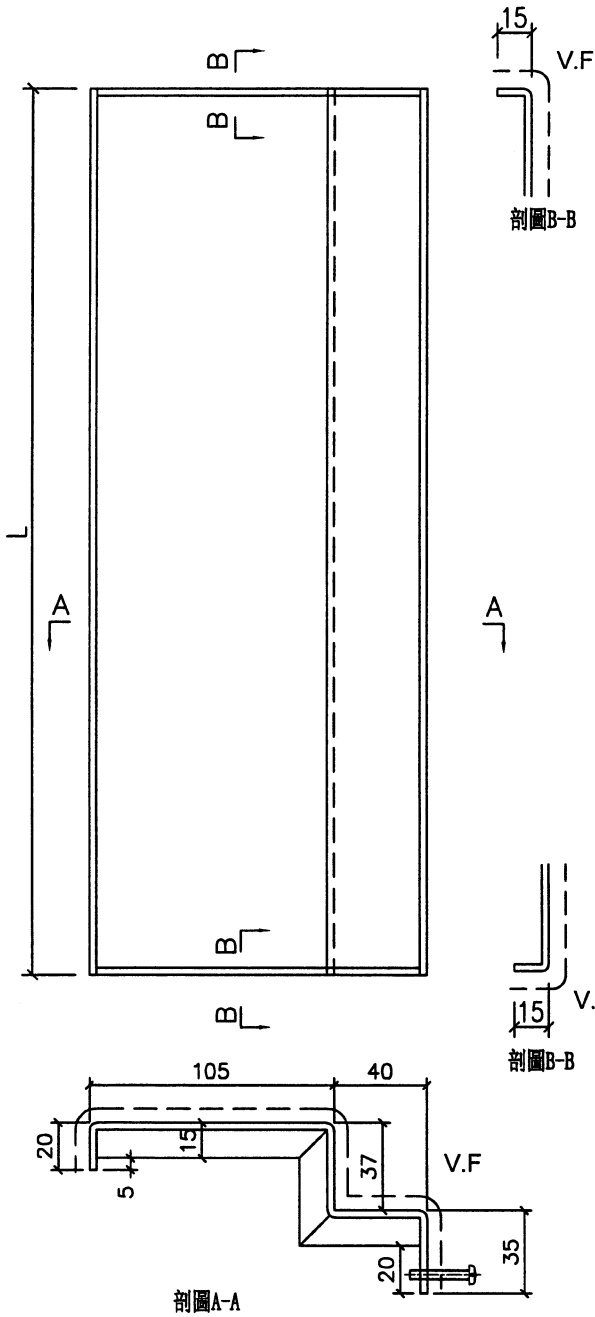


跟趟門地盤配孔

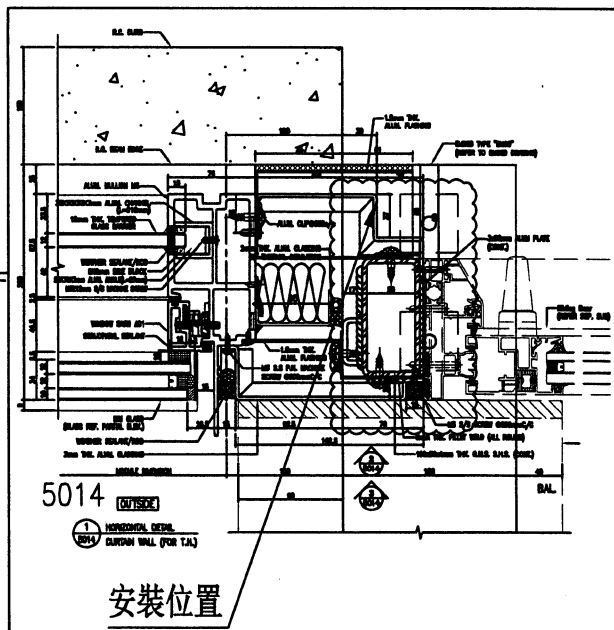

安裝示意图

名稱	铝折件	制圖	方強	2022. 10. 14	修改		
材料	3mm铝板	復核	謝永林	2022. 10. 18	日期		
顏色	EC-DG-D334232-ZD1(閃粉古銅)	批准	Daniel		圖號	M-MD04-1	

 美特鋁質有限公司 MIDI Aluminium Fabricator Ltd.	打雲線的按地盤復尺修改尺寸 未加工的按地盤復尺加工 非標準層待定?	室內鋁板
---	---	-------------

工程號	J-853	地盤	延坪道住宅
-----	-------	----	-------

物料編號	L	數量	位置	分格尺寸	樓層	樓層數	每層數量	座數
M-MD04-1	2500.0	28	J853-SD-CW-4204A	2578	6/F-15/F,17/F-22/F	14	2	T2
M-MD04-1	2500.0	16	J853-SD-CW-4205右	2578	6/F-15/F	8	2	T2
M-MD04-2	2650.5	2	J853-SD-CW-4204A	2670.5	26/F	1	2	T2
M-MD04-2	2650.5	2	J853-SD-CW-4205右	2670.5	16/F	1	2	T2
M-MD04-3	2650.0	4	J853-SD-CW-4204A	2728	16/F,25/F	2	2	T2
M-MD04-4	2790.0	2	J853-SD-CW-4204A	2800	5/F	1	2	T2
M-MD04-5	2750.0	2	J853-SD-CW-4204A	2828	23/F	1	2	T2
總數:		56						
M-MD04-1	2500.0	28	J853-SD-CW-4304A	2578	6/F-15/F,17/F-22/F	14	2	T3
M-MD04-1	2500.0	16	J853-SD-CW-4305右	2578	6/F-15/F	8	2	T3
M-MD04-2	2650.5	2	J853-SD-CW-4304A	2670.5	26/F	1	2	T3
M-MD04-2	2650.5	2	J853-SD-CW-4305右	2670.5	16/F	1	2	T3
M-MD04-3	2650.0	4	J853-SD-CW-4304A	2728	16/F,25/F	2	2	T3
M-MD04-4	2790.0	2	J853-SD-CW-4304A	2800	5/F	1	2	T3
M-MD04-5	2750.0	2	J853-SD-CW-4304A	2828	23/F	1	2	T3
總數:		56						
M-MD04-1	2500.0	8	J853-SD-CW-4503左	2578	6/F-15/F	8	1	T5
M-MD04-1	2500.0	2	J853-SD-CW-4505左	2578	12/F-15/F	2	1	T5
M-MD04-2	2650.5	1	J853-SD-CW-4503左	2670.5	16/F	1	1	T5
M-MD04-6	2550.5	1	J853-SD-CW-4505左	2570.5	11/F	1	1	T5
M-MD04-7	2730.0	1	J853-SD-CW-4505左	2750	16/F	1	1	T5
總數:		13						
M-MD04-1	2500.0	6	J853-SD-CW-4603左	2578	17/F-22/F	6	1	T7
M-MD04-1	2500.0	12	J853-SD-CW-4604左	2578	8/F-15/F,17/F-22/F	12	1	T7
M-MD04-2	2650.5	1	J853-SD-CW-4603左	2670.5	26/F	1	1	T7
M-MD04-3	2650.0	2	J853-SD-CW-4603左	2728	16/F,25/F	2	1	T7
M-MD04-3	2650.0	1	J853-SD-CW-4604左	2728	16/F	1	1	T7
M-MD04-5	2750.0	1	J853-SD-CW-4603左	2828	23/F	1	1	T7
M-MD04-8	2630.0	7	J853-SD-CW-4603左	2650	7/F-15/F	7	1	T7
M-MD04-8	2630.0	1	J853-SD-CW-4604左	2650	7/F	1	1	T7
M-MD04-9	2500.5	1	J853-SD-CW-4604左	2520.5	23/F	1	1	T7
總數:		32						
總計:		157						


依據地盤現場復尺修改標準層尺寸 

名稱	鋁折件(數據表)	制圖	方強	2022. 10. 14	修改	A		
材料	3mm鋁板	復核	謝永林	2022. 10. 18	日期	2023.03.09		
顏色	EC-DG-D334232-ZD1 (閃粉古銅)	批准	Daniel		圖號	M-MD04-1(1)		

5

美特鋁質有限公司 MIDI Aluminium Fabricator Ltd.	打雲線的按地盤復尺修改尺寸 未加工的按地盤復尺加工 非標準層待定?	室內鋁板
---	---	------

工程號	J-853	地盤	延坪道住宅					
序號	物料編號	L	數量	位置	分格尺寸	樓層	樓層數	每層數量
1	M-MD04-1	2500.0	28	J853-SD-CW-4602	2578	6/F-15/F,17/F-22/F	14	2
2	M-MD04-2	2650.5	2	J853-SD-CW-4602	2670.5	26/F	1	2
3	M-MD04-3	2650.0	4	J853-SD-CW-4602	2728	16/F,25/F	2	2
4	M-MD04-4	2790.0	2	J853-SD-CW-4602	2800	5/F	1	2
5	M-MD04-5	2750.0	2	J853-SD-CW-4602	2828	23/F	1	2
		總數:	38					

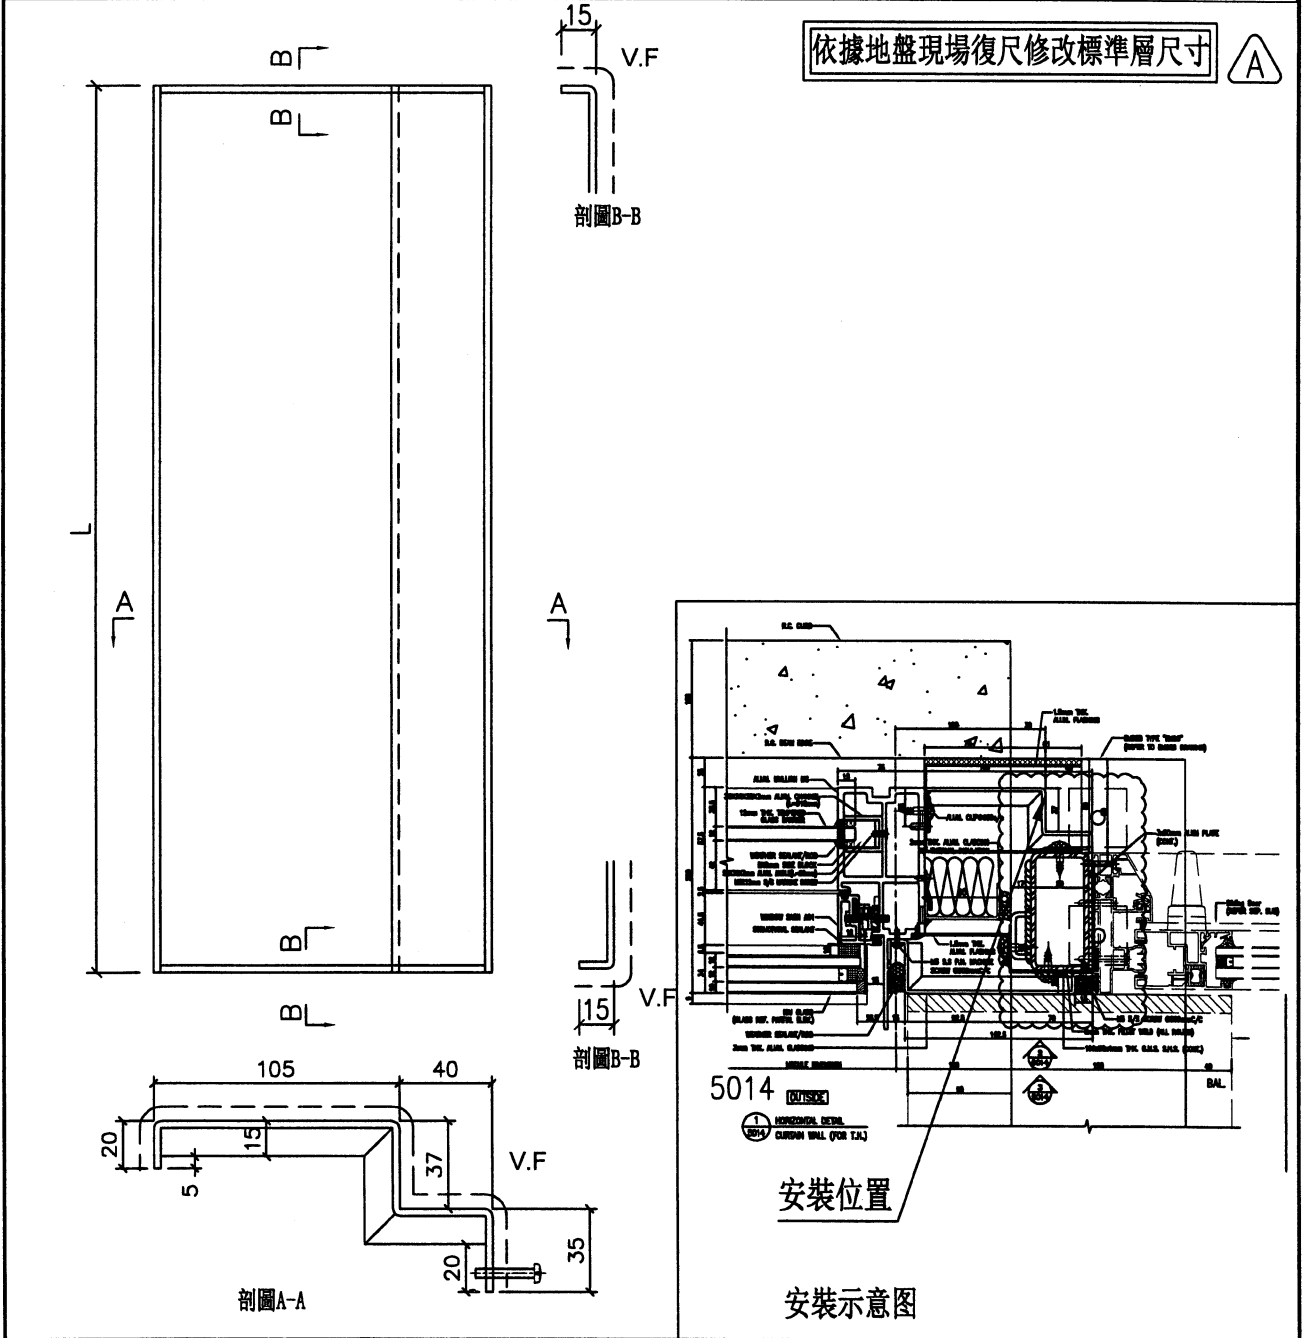

名稱	铝折件	制圖	方強	2022. 10. 04	修改	A	
材料	3mm铝板	復核	謝永林	2022. 10. 04	日期	2023.03.09	
顏色	EC-DG-D334232-ZD1(閃粉古銅)	批准	Daniel		圖號	M-MD04-1	