

工程指示 / 要求簡箋 ENGINEER INSTRUCTIONS(E.I.)

工程指示編號:	EI- 5329	修改版本:	-
	HK- 1995		
工程編號:	J 853	工程名稱:	大窩坪 (延坪道)
收件人:	Maggie Lor	發件人:	Edwin Ho
工程項目:	T7補訂幕牆單元件玻璃 ( ) 根據EI5161C新增欄河玻璃)	日期:	14/11/2022

<input type="checkbox"/> 原合約工程包	<input type="checkbox"/> 原合約工程加 / 減賬 QT-	<input type="checkbox"/> 新工程報價 QT-
---------------------------------	--	------------------------------------

信件批核號碼/圖紙參考編號:	批核模具圖紙編號:
客戶指示附件:	管理內部批簽署:

<input type="checkbox"/> 初步鋁料 B.M.	<input type="checkbox"/> 加工拆圖, 然後生產	<input type="checkbox"/> 尺寸表
<input type="checkbox"/> 正式鋁料 B.M.	<input type="checkbox"/> 技術上資料/指示	<input type="checkbox"/> 報價
<input checked="" type="checkbox"/> 配件 B.M.	<input type="checkbox"/> 樣辦或貨品說明書	<input type="checkbox"/> 分判合約
<input type="checkbox"/> 其他:		

內容: T7補訂幕牆單元件玻璃 ( ) 根據EI5161C新增欄河玻璃)
請按照BS-EN 14179-1 : 2016標準做熱浸測試。 完成生產後送美而特廠 (共15塊)
完成上列要求日期: 12/12/2022

國內


<input type="checkbox"/> 生產技術總監	<input type="checkbox"/> 連附件	<input type="checkbox"/> 技術部	<input type="checkbox"/> 連附件	<input type="checkbox"/> 生產部	<input type="checkbox"/> 連附件
<input type="checkbox"/> 採購部	<input type="checkbox"/> 連附件	<input checked="" type="checkbox"/> 生產統籌部	<input checked="" type="checkbox"/> 連附件	<input type="checkbox"/> 報關組	<input type="checkbox"/> 連附件
<input type="checkbox"/> 質檢部	<input type="checkbox"/> 連附件	<input type="checkbox"/> 會計部	<input type="checkbox"/> 連附件	<input type="checkbox"/> 機械設計部	<input type="checkbox"/> 連附件
<input type="checkbox"/> 香港辦	<input checked="" type="checkbox"/> 連附件	<input type="checkbox"/> 其他:			

香港

<input type="checkbox"/> 行政部	<input type="checkbox"/> 連附件	<input type="checkbox"/> 會計部	<input type="checkbox"/> 連附件	<input type="checkbox"/> 統籌部	<input type="checkbox"/> 連附件	<input type="checkbox"/> 工程部	<input type="checkbox"/> 連附件
<input type="checkbox"/> 採購部	<input type="checkbox"/> 連附件	<input type="checkbox"/> QS部	<input type="checkbox"/> 連附件	<input checked="" type="checkbox"/> 地盤管理	<input checked="" type="checkbox"/> 連附件	<input type="checkbox"/> 維修部	<input type="checkbox"/> 連附件

*發件人簽署: Edwin Ho	*組別成員批核簽署:
傳遞編號:	項目經理簽署:

圖則登記表 DRAWING REGISTER										
工程名稱 Project Title: 九龍延坪道 (大貨 (T7座))					年 月 日	接收日期 Receiving Date (適用於客戶圖則)				
幕牆玻璃 (玻璃加工圖/位置圖) 依據EI-5161C新增攔河玻璃						22				
工程編號 Project No: J-853						11				
分發予 Distributed To					年 月 日	發出日期 Issued Date				
						10				
圖則編號 Drg. No.		圖則名稱 Drawing Title			1  2	修訂編號 Revision No.				
G5		玻璃加工圖 (攔河玻璃)				-				
J853-SD-CW-4608		玻璃位置圖				-				

 <b>美特鋁質</b> MTD Aluminium Fabricator Ltd.		工程號: J853 地盤名稱: 九龍延坪道 項目類別: T7座單元式幕牆 總計玻璃數量(塊): 15 總計玻璃面積(平方米): 4.55	計算: 黃瓊玉 核對: 謝永林 批准:	日期: 2022.11.10 日期: 2022.11.10 A/C Code:	送呈: 胡哥 副本:	計算參考數值/所屬位置分格										
序號	修改內容	玻璃圖號	顏色與類型	厚度 (mm)	玻璃尺寸 寬度W (mm) 高度H (mm)	數量	總面積 平方米	使用位置	樓層	分屬類 型	分格寬度	分格高度	樓層	每層數量	備註	單位
1	新增	G5-3X	G5	12	745 407.5	15	4.55	J853-SD-CW-4608	7/F-23/F	欄河	815	407.5	15	1	特殊高度	B
2						合計:	4.55									
(1). 本表中玻璃採用三鑫公司產玻璃, 樣板代號亦為三鑫產品代號。 (2). 本表中所有玻璃對角線尺寸偏差要求不超過負2mm。 (3). 本表中玻璃要求粗磨邊處理並倒棱角, 欄河玻璃頂底要精磨邊, 而所有玻璃之入爐方向需保持一致。 (4). 本表中所有玻璃成品均需做雙面保護, 用透明靜電膠紙加四周一寸PK白膠紙做雙面而加固保護處理。 (5). 本表中所有玻璃成品均需注明室內外及其玻璃編號/使用位置/樓層, 以便識別。 (G1) 10mm (Heat Strengthened)+12mm Air +12mm (Tempered) IGI (10mm FDNB0-54T#2 + 12A + 12mm Clear) Sample No. : D21031911 (G2) 10mm (Heat Strengthened)+12mm Air +10mm (Tempered) IGI (10mm FDNB0-54T#2 + 12A + 10mm Clear ) Sample No. : D21031909 (G4) 10mm Clear (Heat Strengthened) with GST154(10mm Clear #2 SSC-50T) Sample No. : D21032005 (G5) 12mm Clear Tempered Glass(12mm Clear) Sample No. : D21032007																
加工注意事項/玻璃類型描述:																

美特鋁質有限公司 MIDI Aluminium Fabricator Ltd.		工程號: J853	計算: 黃瓊玉	日期: 2022.11.10	送呈: 胡哥	計算參考數值/所屬位置分格						
廠用玻璃B.M.表		地盤名稱: 九龍延坪道	核對: 謝永林	日期: 2022.11.10	副本:							
修改版次: 依據E1-5161C		項目類別: T7座單元式幕牆	批准:	A/C Code:								
修改內容		總計玻璃數量(塊): 15	總計玻璃面積(平方米): 4.55		使用位置		分屬類型		每層數量		備註	
序號	玻璃圖號	顏色與類型	厚度(mm)	玻璃尺寸	數量	總面積	分格高度	分格寬度	樓層	樓層數量	備註	單位
1	G5-3X	G5	12	寬度W (mm) 745 高度H (mm) 407.5	15	4.55	J853-SD-CW-4608	815	7/F-23/F	15	1	特殊高度
2	新增				合計: 15	4.55						B
<p>(1). 本表中玻璃採用三鑫公司產玻璃, 樣板代號亦為三鑫產品代號。</p> <p>(2). 本表中所有玻璃對角線尺寸偏差要求不超過負2mm。</p> <p>(3). 本表中玻璃要求粗磨邊處理並倒棱角, 欄河玻璃頂底要精磨邊, 而所有玻璃之入爐方向需保持一致。</p> <p>(4). 本表中所有玻璃成品均需做雙面保護, 用透明靜電膠紙加四周一寸FK白膠紙做雙面加固保護處理。</p> <p>(5). 本表中所有玻璃成品均需注明室內外及其玻璃編號/使用位置/樓層, 以便識別。</p> <p>(G1) 10mm (Heat Strengthened)+12mm Air +12mm (Tempered) IGU (10mm FDNB0-54T#2 + 12A + 12mm Clear) Sample No. : D21031911</p> <p>(G2) 10mm (Heat Strengthened)+12mm Air +10mm (Tempered) IGU (10mm FDNB0-54T#2 + 12A + 10mm Clear ) Sample No. : D21031909</p> <p>(G4) 10mm Clear (Heat Strengthened) with CST154(10mm Clear #2 SSC-50T) Sample No. : D21032005</p> <p>(G5) 12mm Clear Tempered Glass(12mm Clear) Sample No. : D21032007</p>												
<p>加工注意事項/玻璃類 型描述:</p>												

B.D. REF :

SHIMAO GROUP HOLDINGS LIMITED

WORKING TOGETHER & PARTNERS LIMITED ARCHITECTS



協興建築有限公司 MAIN CONTRACTOR : 協興建築有限公司

CM WONG & ASSOCIATES LTD 黃志明建築工程師有限公司 STRUCTURAL ENGINEER :

FACE CONSULTANT: MEINHARDT

NOTE: 1. ALL DIMENSIONS ARE IN mm. 2. ALL ELEVATIONS ARE VIEWED FROM OUTSIDE. 3. ALL DIMENSIONS TO BE VERIFIED ON SITE BEFORE FABRICATION.

LEGEND: (X) METAL MARK NO. (Y) REFER SHEET NO.

1. F.F.L. --- FINISHED FLOOR LEVEL 2. S.F.L. --- STRUCTURAL FLOOR LEVEL 3. --- REVERSED DETAIL

PROPOSED RESIDENTIAL DEVELOPMENT AT N.K.I.L.L. 65-42 YIN PING ROAD KOWLOON

J-853

CREATED BY: LHR

SCALE: 1:60 (A1)

CHECKED BY:

DATE: 13-APR-21

PROJECT: PART ELEVATION FOR CURTAIN WALL AT TOWER 6 & 7

DRWING NO.: 8553-SD-CW-4608

REV.: B

REV.: B


REV.: B

REV.: B






REV.: B

REV.: B







LEGEND: R.S. = RESTRAINT SOCKET

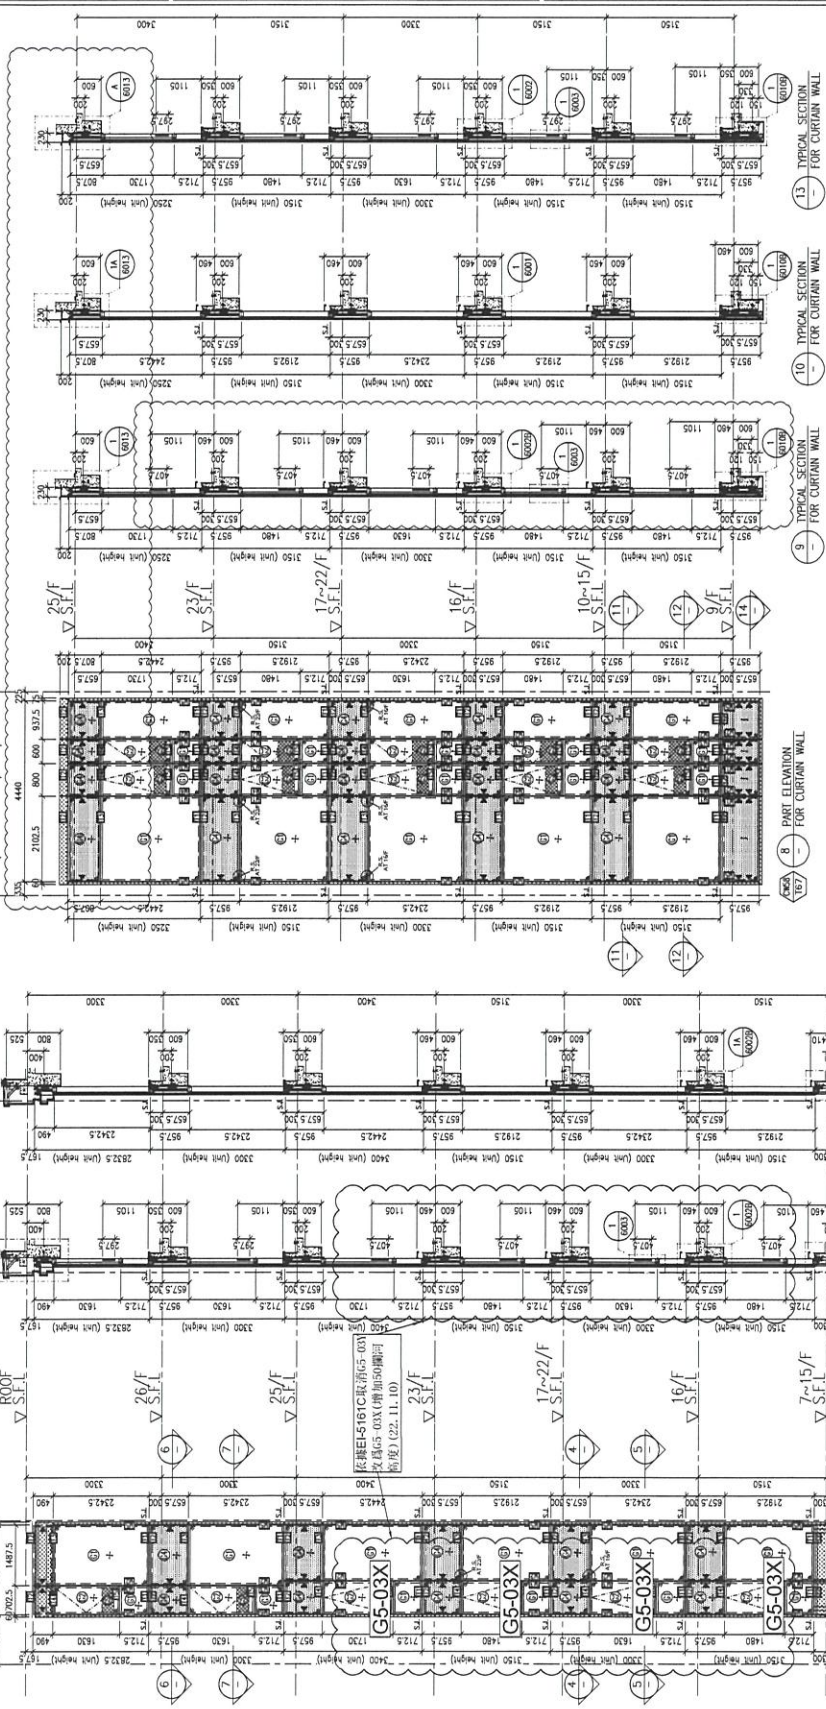


FLOOR LEVEL (S.F.L.)	LEVEL
15/F	+203.40
16/F	+177.60
25/F	+200.00
15/F	+174.65
22/F	+196.85
17/F	+171.50
21/F	+193.70
11/F	+168.35
20/F	+190.55
10/F	+165.70
19/F	+187.40
9/F	+162.05
18/F	+184.25
8/F	+158.90
17/F	+181.10
7/F	+155.75

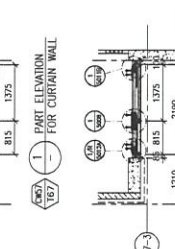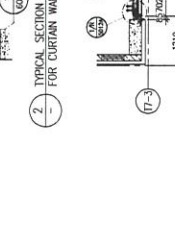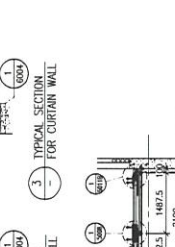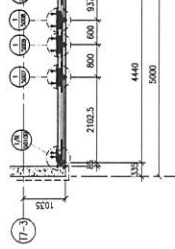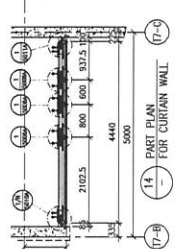

- LEGEND:
- 10mm HEAT STRENGTHENED GLASS (OUTER)
  - 12mm CLEAR GLASS (INNER) + 12mm THK. TEMPERED
  - 10mm HEAT STRENGTHENED GLASS (OUTER) + 12mm AIR SPACE + 10mm THK. TEMPERED CLEAR GLASS (INNER) STRENGTHENED GLASS
  - 10mm THK. ALUM. BACKSTOP (SANDWICH GLASS)
  - 10mm THK. CLEAR TEMPERED GLASS (INTERNAL PROTECTIVE BARRIER)
  - 3mm THK. ALUM. CLADDING
  - S.J. --- STACK JOINT (WIND LOAD)
  - ALUM. EXTENSION DIE NO.
  - SUPPORT POINT (WIND LOAD + DEAD LOAD)
  - SUPPORT POINT (WIND LOAD)

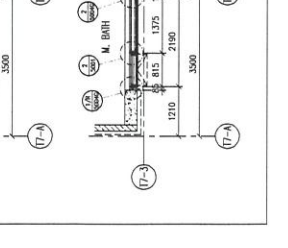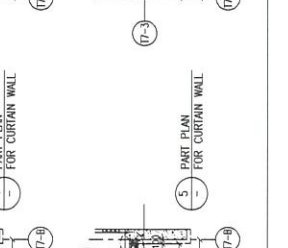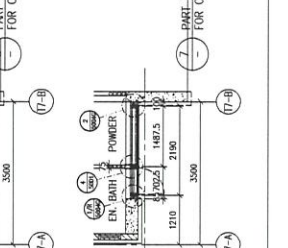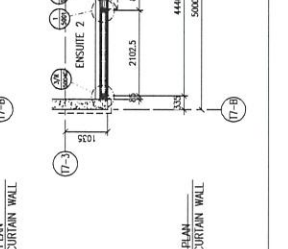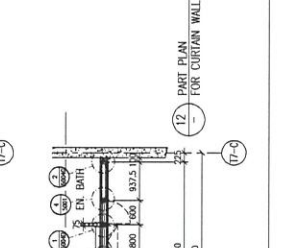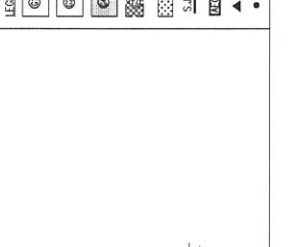

 <b>美特鋁質</b> 有限公司 MIDI Aluminium Fabricator Ltd.				類別		物料號	
修改				制圖	黃瓊玉	2022.11.10	圖號 G5
日期				復核	謝永林	2022.11.10	數量 見BOM表
				批准			位置 見BOM表

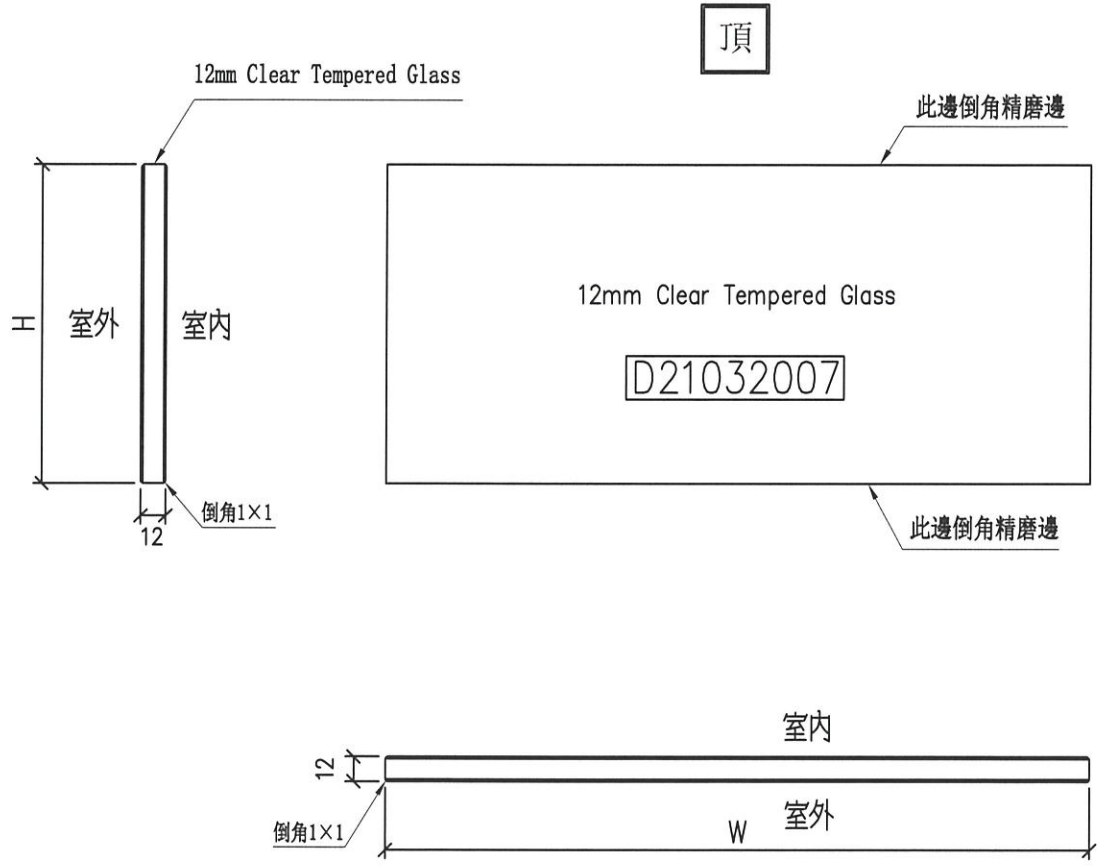

工程號	J-853	地盤	九龍延坪道	附 件
名稱	玻璃加工圖 (欄河玻璃)		採用	
材料			地盤	
顏色	12mm Clear		工廠	