



工程指示 / 要求簡箋 ENGINEER INSTRUCTIONS(E.I.)

工程指示編號:	EI- 5569C	修改版本:	C
	HK- 0232		
工程編號:	J 853	工程名稱:	大窩坪 (延坪道)
收件人:	生統	發件人:	Edwin Ho
工程項目:	地盤用T1至T7玻璃欄河鋁料 (大貨) (C: 更新X86219底橫外飾加工圖)	日期:	15/02/2023

<input type="checkbox"/> 原合約工程包	<input type="checkbox"/> 原合約工程加 / 減脹 QT-	<input type="checkbox"/> 新工程報價 QT-
---------------------------------	--	------------------------------------

信件批核號碼/圖紙參考編號:	批核模具圖紙編號:
客戶指示附件:	管理內部批簽署:

<input type="checkbox"/> 初步鋁料 B.M.	<input type="checkbox"/> 加工拆圖, 然後生產	<input type="checkbox"/> 尺寸表
<input type="checkbox"/> 正式鋁料 B.M.	<input type="checkbox"/> 技術上資料/指示	<input type="checkbox"/> 報價
<input type="checkbox"/> 配件 B.M.	<input type="checkbox"/> 樣辦或貨品說明書	<input type="checkbox"/> 分判合約
<input type="checkbox"/> 其他:		

內容: 請根據附件更新加工圖圖紙, 優先生產X86219底橫外飾, 特此通知。  
出貨包裝需分座數。



完成上列要求日期: 21/02/2023

國內

<input type="checkbox"/> 生產技術總監	<input type="checkbox"/> 連附件	<input type="checkbox"/> 技術部	<input type="checkbox"/> 連附件	<input type="checkbox"/> 生產部	<input type="checkbox"/> 連附件
<input type="checkbox"/> 採購部	<input type="checkbox"/> 連附件	<input checked="" type="checkbox"/> 生產統籌部	<input checked="" type="checkbox"/> 連附件	<input type="checkbox"/> 報關組	<input type="checkbox"/> 連附件
<input type="checkbox"/> 質檢部	<input type="checkbox"/> 連附件	<input type="checkbox"/> 會計部	<input type="checkbox"/> 連附件	<input type="checkbox"/> 機械設計部	<input type="checkbox"/> 連附件
<input checked="" type="checkbox"/> 香港辦	<input checked="" type="checkbox"/> 連附件	<input type="checkbox"/> 其他:			

香港

<input type="checkbox"/> 行政部	<input type="checkbox"/> 連附件	<input type="checkbox"/> 會計部	<input type="checkbox"/> 連附件	<input type="checkbox"/> 統籌部	<input type="checkbox"/> 連附件	<input type="checkbox"/> 工程部	<input type="checkbox"/> 連附件
<input type="checkbox"/> 採購部	<input type="checkbox"/> 連附件	<input type="checkbox"/> QS部	<input type="checkbox"/> 連附件	<input checked="" type="checkbox"/> 地盤管理	<input checked="" type="checkbox"/> 連附件	<input type="checkbox"/> 維修部	<input type="checkbox"/> 連附件


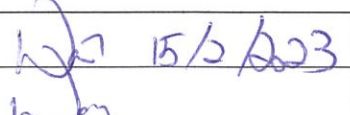
*發件人簽署: Edwin Ho	*組別成員批核簽署: 
傳遞編號:	項目經理簽署: 



美特鋁質 有限公司  
MIDI Aluminium Fabricator Ltd.

工程號 J853 地盤 錦上路

送工地

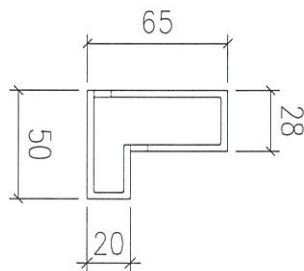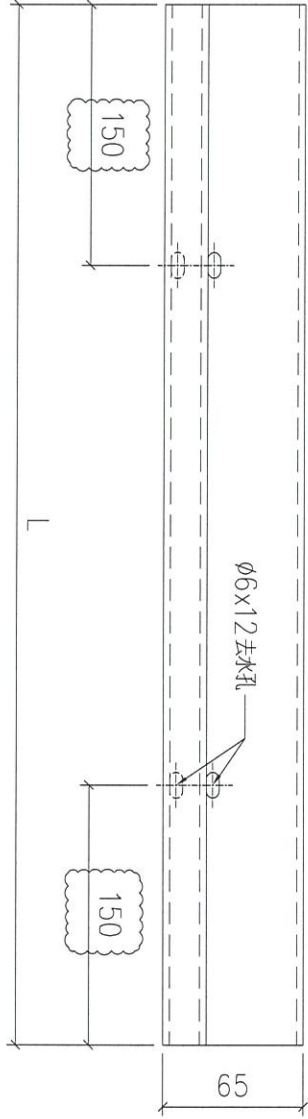

01	物料編號	T5-X86219-01	L:	1920	數量	16	安裝位置	見派位圖	樓層	T5 FLAT A 17~25/F
----	------	--------------	----	------	----	----	------	------	----	-------------------

名稱	底橫外飾加工圖	制圖	LHR	2022,08,29	修改	A	
材料	X86219	復核	-	-	日期	2023.2.13	
顏色	JMQ213457(3coats)	批準			圖號	J853-GB-FAB2-99	



美特鋁質 有限公司

MIDI Aluminium Fabricator Ltd.



工程號

J853

地盤

錦上路

送工地

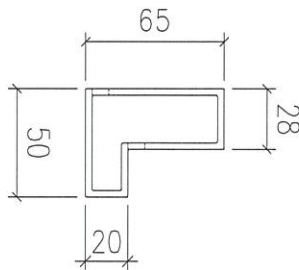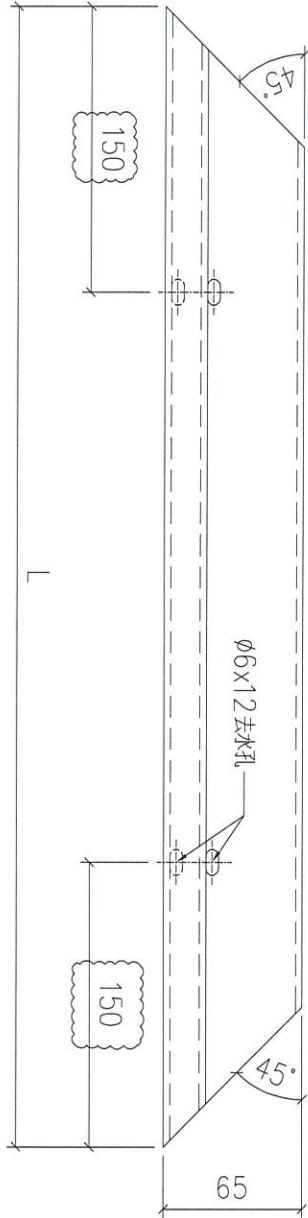

序號	物料編號	L:	數量	安裝位置	樓層
01	T5-X86219-02	2680	9	見派位圖	T5 FLAT A 6~16/F
02	T5-X86219-02	2680	4	見派位圖	T5 FLAT C 11~16/F
03	T5-X86219-03	2105	9	見派位圖	T5 FLAT B 6~16/F
04	T6-X86219-01	3675	18	見派位圖	T6 FLAT A 5,6,8~26/F
05	T6-X86219-01	3675	18	見派位圖	T6 FLAT B 5,6,8~26/F
06	T7-X86219-01	3675	17	見派位圖	T7 FLAT A 7~26/F
			75		

名稱	底橫外飾加工圖	制圖	LHR	2022,08,29	修改	A	
材料	X86219	復核	-	-	日期	2023.2.13	
顏色	JMQ213457(3coats)	批準			圖號	J853-GB-FAB2-100	



美特鋁質 有限公司




MIDI Aluminium Fabricator Ltd.

工程號

J853

地盤




錦上路

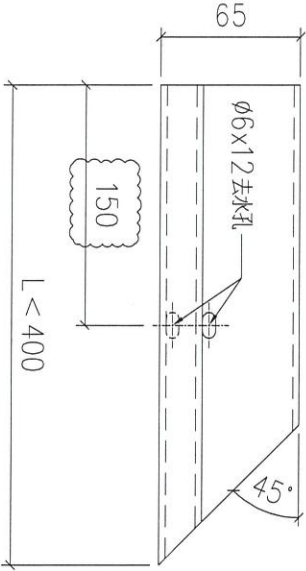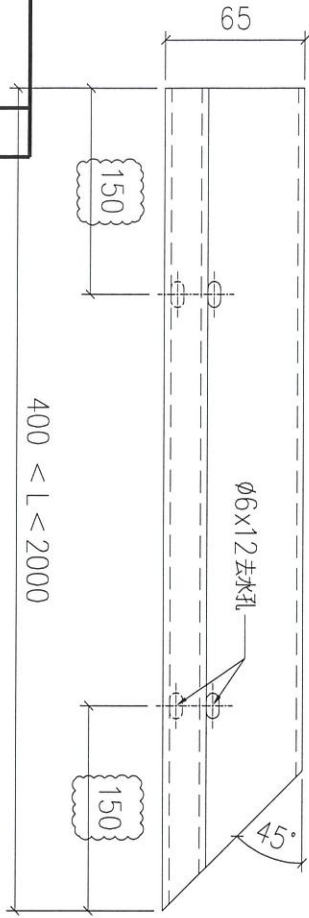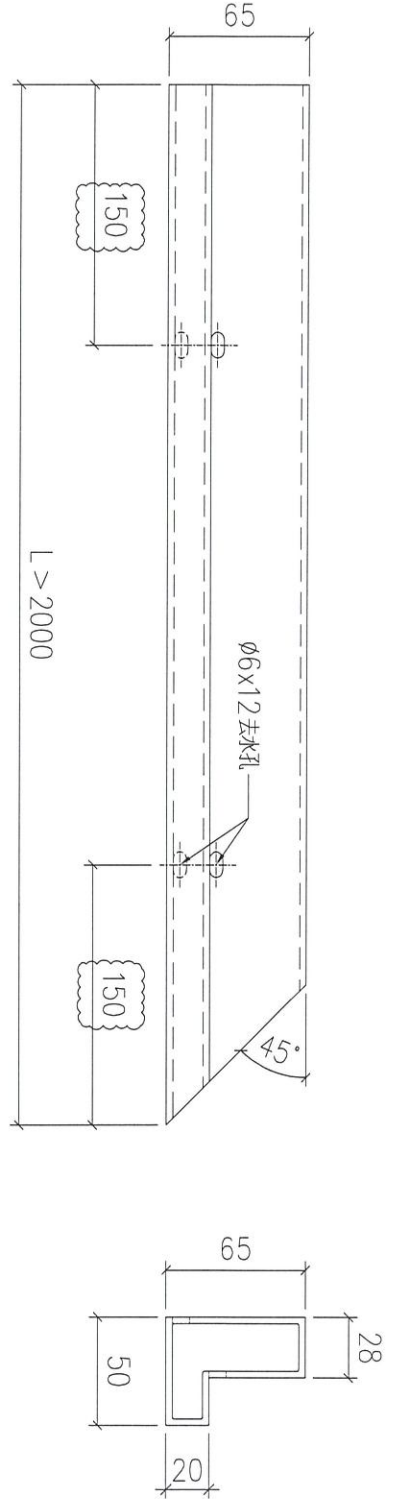

序號	物料編號	L:	數量	安裝位置	樓層
01	T5-X86219-04	2825	4	見派位圖	T5 FLAT D 11~16/F
02	T5-X86219-05	2790	13	見派位圖	T5 FLAT E/F 11~26/F
03	T5-X86219-07	2140	8	見派位圖	T5 FLAT B 17~25/F
04	T5-X86219-09	1920	8	見派位圖	T5 FLAT A 17~25/F
05	T5-X86219-11	1575	9	見派位圖	T5 FLAT A 6~16/F
06	T5-X86219-13	1485	8	見派位圖	T5 FLAT B 17~25/F
07	T5-X86219-15	810	8	見派位圖	T5 FLAT A 17~25/F
08	T5-X86219-15	810	9	見派位圖	T5 FLAT B 6~16/F
09	T5-X86219-17	510	4	見派位圖	T5 FLAT C 11~16/F
10	T5-X86219-18	410	13	見派位圖	T5 FLAT E/F 11~26/F
11	T6-X86219-02	2790	14	見派位圖	T6 FLAT C/D 10~26/F
12	T6-X86219-04	1775	18	見派位圖	T6 FLAT B 5,6,8~26/F
13	T6-X86219-06	710	18	見派位圖	T6 FLAT A 5,6,8~26/F
14	T6-X86219-08	335	14	見派位圖	T6 FLAT C/D 10~26/F
15	T7-X86219-02	2675	15	見派位圖	T7 FLAT B 7~23/F
16	T7-X86219-03	1775	17	見派位圖	T7 FLAT A 7~26/F
				180	

名稱	底橫外飾加工圖	制圖	LHR	2022,08,29	修改	A
材料	X86219	復核	-	-	日期	2023.2.13
顏色	JMQ213457(3coats)	批準			圖號	J853-GB-FAB2-101

送工地

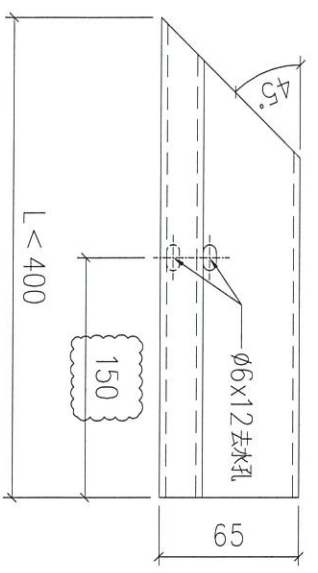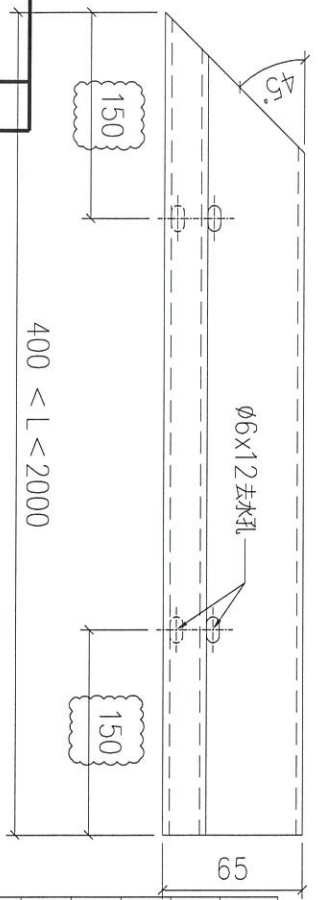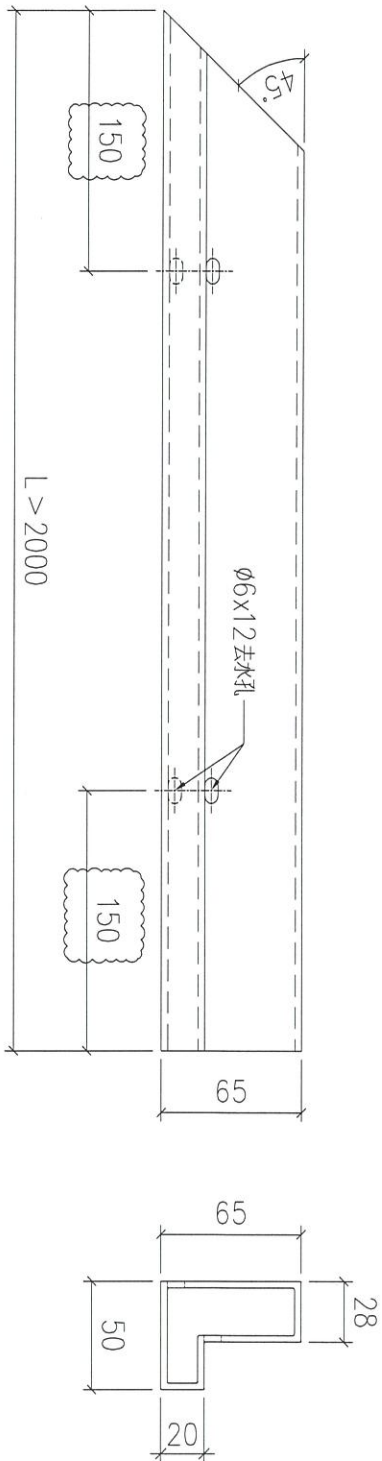

美特鋁質有限公司  
MIDI Aluminium Fabricator Ltd.

工程號 J853 地盤 錦上路

序號	物料編號	L:	數量	安裝位置	樓層
01	T5-X86219-06	2790	13	見派位圖	T5 FLAT E/F 11~26/F
02	T5-X86219-08	2140	8	見派位圖	T5 FLAT B 17~25/F
03	T5-X86219-10	1920	8	見派位圖	T5 FLAT A 17~25/F
04	T5-X86219-12	1575	9	見派位圖	T5 FLAT B 6~16/F
05	T5-X86219-12	1575	4	見派位圖	T5 FLAT C 11~16/F
06	T5-X86219-14	885	4	見派位圖	T5 FLAT D 11~16/F
07	T5-X86219-16	810	9	見派位圖	T5 FLAT A 6~16/F
08	T5-X86219-16	810	8	見派位圖	T5 FLAT A 17~25/F
09	T5-X86219-18	510	8	見派位圖	T5 FLAT B 17~25/F
10	T5-X86219-20	410	13	見派位圖	T5 FLAT E/F 11~26/F
11	T6-X86219-03	2790	14	見派位圖	T6 FLAT C/D 10~26/F
12	T6-X86219-05	1775	18	見派位圖	T6 FLAT A 5,6,8~26/F
13	T6-X86219-07	710	18	見派位圖	T6 FLAT B 5,6,8~26/F
14	T6-X86219-09	335	14	見派位圖	T6 FLAT C/D 10~26/F
15	T7-X86219-04	1775	15	見派位圖	T7 FLAT B 7~23/F
16	T7-X86219-05	1310	17	見派位圖	T7 FLAT A 7~26/F

180

名稱	底橫外飾加工圖	制圖	LHR	2022,08,29	修改	A
材料	X86219	復核	-	-	日期	2023.2.13
顏色	JMQ213457(3coats)	批準			圖號	J853-GB-FAB2-102



美特鋁質 有限公司

MIDI Aluminium Fabricator Ltd.



工程號

J853

地盤

錦上路

送工地

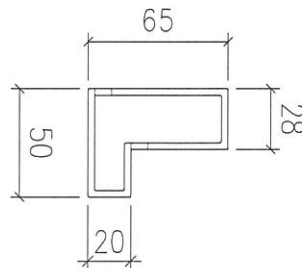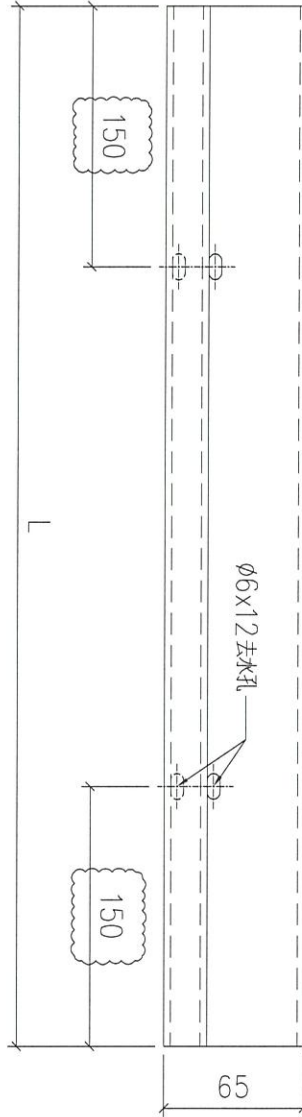

序號	物料編號	L:	數量	安裝位置	樓層
01	T2-X86219-04	1891	8	見派位圖	T2 FLAT A 17~25/F
02	T3-X86219-04	1882	8	見派位圖	T3 FLAT A 17~25/F
			16		

名稱	底橫外飾加工圖	制圖	LHR	2022,09,28	修改	A	
材料	X86219	復核	-	-	日期	2023.2.13	
顏色	JMQ213457(3coats)	批準			圖號	J853-GB-FAB3-144	



美特鋁質 有限公司  
MIDI Aluminium Fabricator Ltd.


工程號

J853

地盤

錦上路

送工地

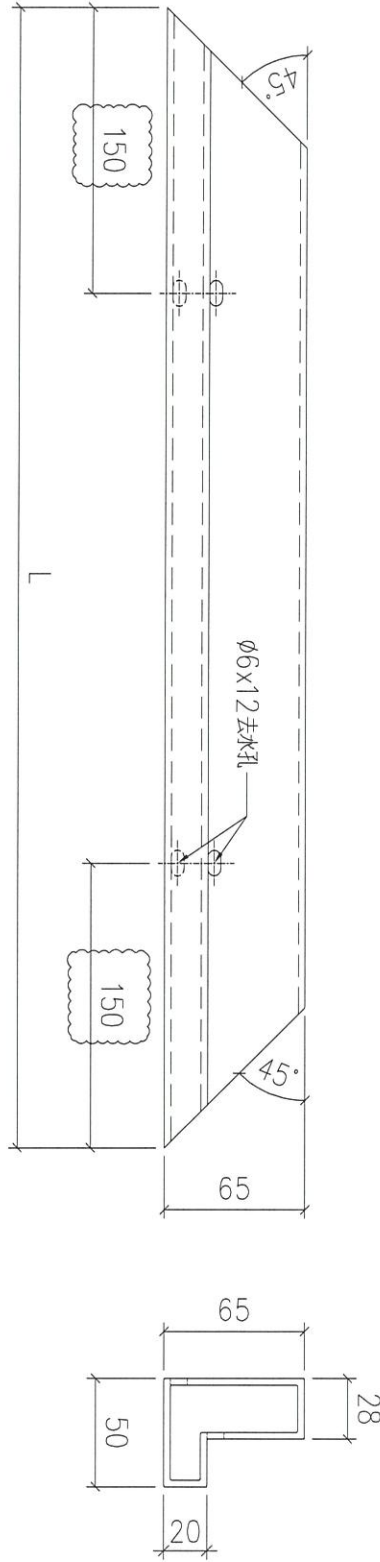

序號	物料編號	L:	數量	安裝位置	樓層
01	T1-X86219-01	3430	14	見派位圖	T1 FLAT A 7~22/F
02	T2-X86219-01	2530	9	見派位圖	T2 FLAT A 6~16/F
03	T2-X86219-14	2430	9	見派位圖	T2 FLAT D 6~16/F
04	T3-X86219-01	2530	9	見派位圖	T3 FLAT A 6~16/F
05	T3-X86219-14	2430	9	見派位圖	T3 FLAT D 6~16/F
				50	




名稱	底橫外飾加工圖	制圖	LHR	2022,09,28	修改	A	
材料	X86219	復核	-	-	日期	2023.2.13	
顏色	JMQ213457(3coats)	批準			圖號	J853-GB-FAB3-145	



美特鋁質 有限公司  
MIDI Aluminium Fabricator Ltd.

工程號 J853 地盤 錦上路




送工地

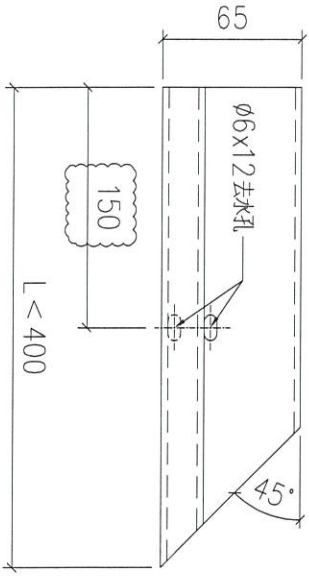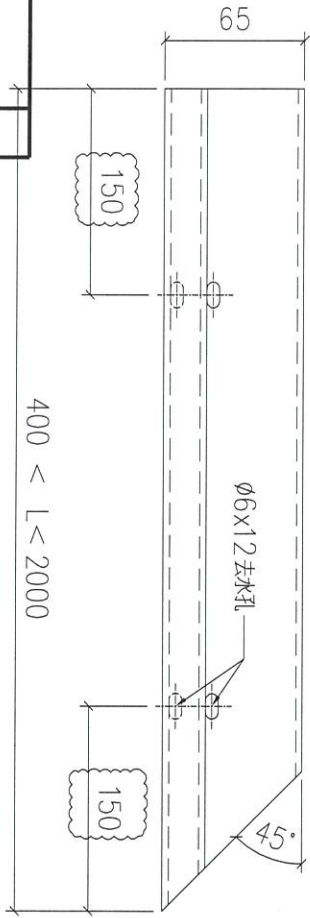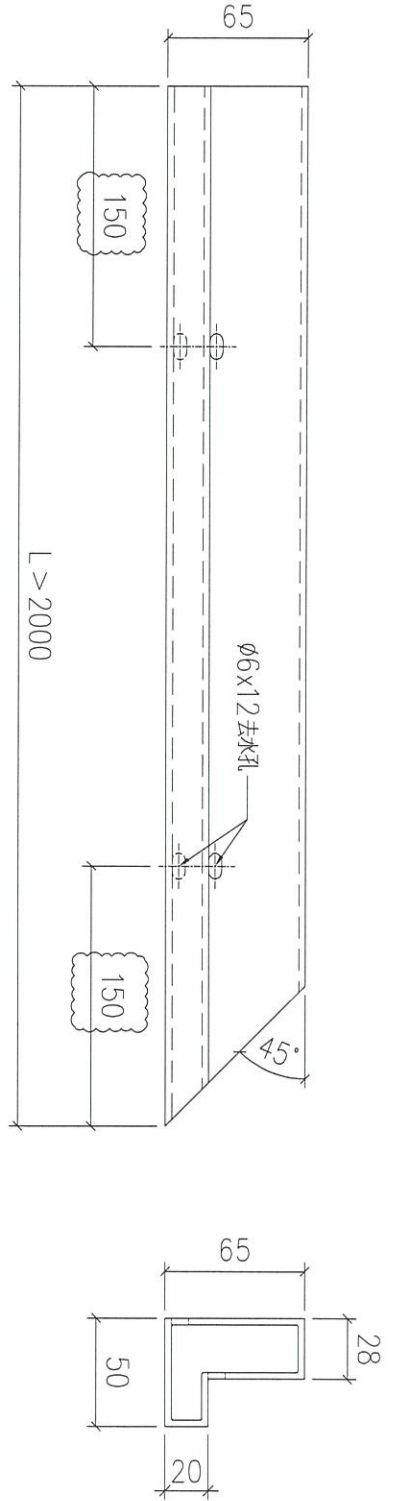

序號	物料編號	L:	數量	安裝位置	樓層
01	T1-X86219-02	2927	14	見派位圖	T1 FLAT A 7~22/F
02	T1-X86219-04	2390	14	見派位圖	T1 FLAT B 7~22/F
03	T1-X86219-06	1725	14	見派位圖	T1 FLAT B 7~22/F
04	T1-X86219-08	910	14	見派位圖	T1 FLAT A 7~22/F
05	T1-X86219-08	910	1	見派位圖	T1 FLAT A 5/F
06	T1-X86219-10	2155	1	見派位圖	T1 FLAT A 5/F
07	T2-X86219-03	810	17	見派位圖	T2 FLAT A 6~25/F
08	T2-X86219-05	2219	8	見派位圖	T2 FLAT A 17~25/F
09	T2-X86219-08	1800	18	見派位圖	T2 FLAT B 6~26/F
10	T2-X86219-08	1800	19	見派位圖	T2 FLAT C 5~26/F
11	T2-X86219-10	1400	18	見派位圖	T2 FLAT B 6~26/F
12	T2-X86219-12	335	19	見派位圖	T2 FLAT C 5~26/F
13	T2-X86219-15	1575	9	見派位圖	T2 FLAT D 6~16/F
14	T3-X86219-03	810	17	見派位圖	T3 FLAT A 6~25/F
15	T3-X86219-05	2211	8	見派位圖	T3 FLAT A 17~25/F
16	T3-X86219-08	1800	36	見派位圖	T3 FLAT B,C 6~26/F
17	T3-X86219-10	1400	18	見派位圖	T3 FLAT B 6~26/F
18	T3-X86219-12	335	18	見派位圖	T3 FLAT C 6~26/F
19	T3-X86219-15	1575	9	見派位圖	T3 FLAT D 6~16/F
				272	

名稱	底橫外飾加工圖	制圖	LHR	2022,09,28	修改	A
材料	X86219	復核	-	-	日期	2023.2.13
顏色	JMQ213457(3coats)	批准			圖號	J853-GB-FAB3-146

送工地

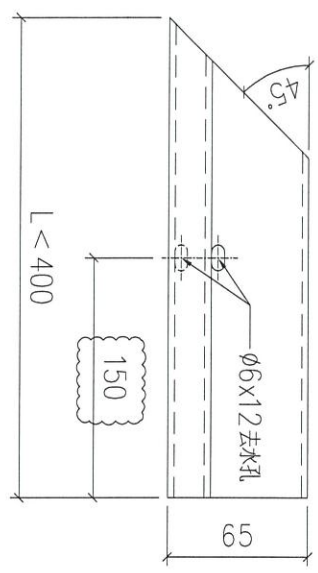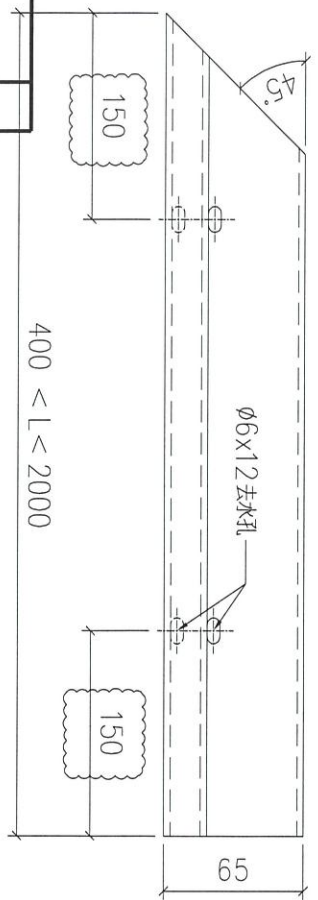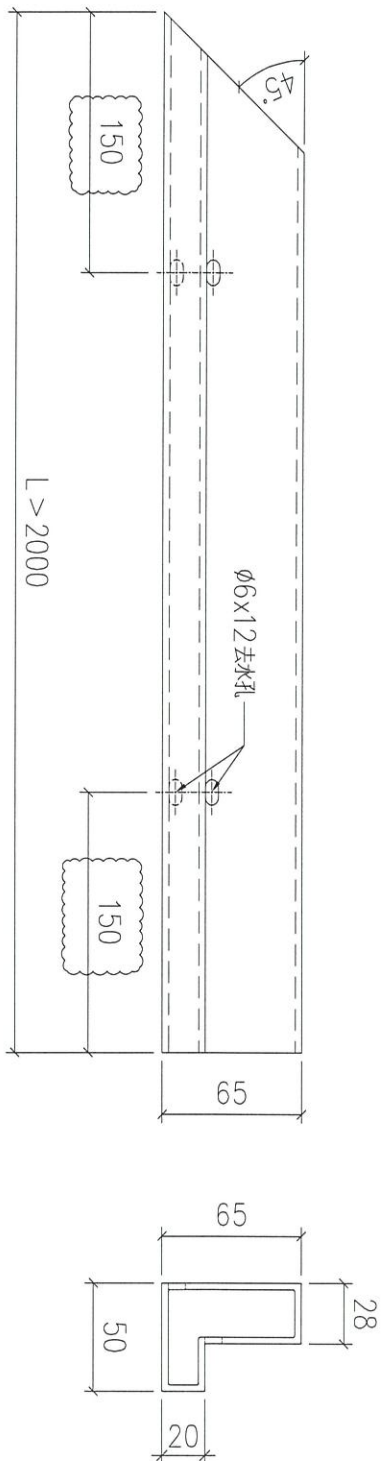

美特鋁質有限公司  
MIDI Aluminium Fabricator Ltd.

工程號	J853	地盤	錦上路
-----	------	----	-----

序號	物料編號	L:	數量	安裝位置	樓層
01	T1-X86219-03	2927	14	見派位圖	T1 FLAT A 7~22/F
02	T1-X86219-05	2390	14	見派位圖	T1 FLAT B 7~22/F
03	T1-X86219-07	910	14	見派位圖	T1 FLAT B 7~22/F
04	T1-X86219-09	885	14	見派位圖	T1 FLAT A 7~22/F
05	T1-X86219-11	2500	1	見派位圖	T1 FLAT A 5/F
06	T1-X86219-12	1725	1	見派位圖	T1 FLAT A 5/F
07	T2-X86219-02	1575	9	見派位圖	T2 FLAT A 6~16/F
08	T2-X86219-06	2219	8	見派位圖	T2 FLAT A 17~25/F
09	T2-X86219-07	810	8	見派位圖	T2 FLAT A 17~25/F
10	T2-X86219-07	810	9	見派位圖	T2 FLAT D 6~16/F
11	T2-X86219-09	1800	18	見派位圖	T2 FLAT B 6~26/F
12	T2-X86219-09	1800	19	見派位圖	T2 FLAT C 5~26/F
13	T2-X86219-11	1400	19	見派位圖	T2 FLAT C 5~26/F
14	T2-X86219-13	335	18	見派位圖	T2 FLAT B 6~26/F
15	T3-X86219-02	1575	9	見派位圖	T3 FLAT A 6~16/F
16	T3-X86219-06	2211	8	見派位圖	T3 FLAT A 17~25/F
17	T3-X86219-07	810	8	見派位圖	T3 FLAT A 17~25/F
18	T3-X86219-07	810	9	見派位圖	T3 FLAT D 6~16/F
19	T3-X86219-09	1800	36	見派位圖	T3 FLAT B,C 6~26/F
20	T3-X86219-11	1400	18	見派位圖	T3 FLAT C 6~26/F
21	T3-X86219-13	335	18	見派位圖	T3 FLAT B 6~26/F
			272		

名稱	底橫外飾加工圖	制圖	LHR	2022,09,28	修改	A
材料	X86219	復核	-	-	日期	2023.2.13
顏色	JMQ213457(3coats)	批准			圖號	J853-GB-FAB3-147