



工程指示 / 要求簡箋 ENGINEER INSTRUCTIONS(E.I.)

工程指示編號:	EI- 5585	修改版本:	-
	HK- 0013		
工程編號:	J 853	工程名稱:	大窩坪 (延坪道)
收件人:	Maggie Lor / 林仁安	發件人:	Edwin Ho
工程項目:	模圖確認 (平台Window Wall) CKHK18299, CKHK18300	日期:	05/01/2023

<input type="checkbox"/> 原合約工程包	<input type="checkbox"/> 原合約工程加 / 減脹 QT-	<input type="checkbox"/> 新工程報價 QT-
---------------------------------	--	------------------------------------

信件批核號碼/圖紙參考編號:	批核模具圖紙編號:
客戶指示附件:	管理內部批簽署:

<input type="checkbox"/> 初步鋁料 B.M.	<input type="checkbox"/> 加工拆圖, 然後生產	<input type="checkbox"/> 尺寸表
<input type="checkbox"/> 正式鋁料 B.M.	<input type="checkbox"/> 技術上資料/指示	<input type="checkbox"/> 報價
<input type="checkbox"/> 配件 B.M.	<input type="checkbox"/> 樣辦或貨品說明書	<input type="checkbox"/> 分判合約
<input type="checkbox"/> 其他:		

內容: 確認平台Window Wall模圖 CKHK18299 (X86405), CKHK18300 (X86406), 共2個。
煩請依附件資料生產模具。

完成上列要求日期: 12/01/2023

國內

<input type="checkbox"/> 生產技術總監	<input type="checkbox"/> 連附件	<input type="checkbox"/> 技術部	<input type="checkbox"/> 連附件	<input type="checkbox"/> 生產部	<input type="checkbox"/> 連附件
<input type="checkbox"/> 採購部	<input type="checkbox"/> 連附件	<input checked="" type="checkbox"/> 生產統籌部	<input checked="" type="checkbox"/> 連附件	<input type="checkbox"/> 報關組	<input type="checkbox"/> 連附件
<input checked="" type="checkbox"/> 質檢部	<input checked="" type="checkbox"/> 連附件	<input type="checkbox"/> 會計部	<input type="checkbox"/> 連附件	<input type="checkbox"/> 機械設計部	<input type="checkbox"/> 連附件
<input checked="" type="checkbox"/> 香港辦	<input checked="" type="checkbox"/> 連附件	<input type="checkbox"/> 其他:			

<input type="checkbox"/> 行政部	<input type="checkbox"/> 連附件	<input type="checkbox"/> 會計部	<input type="checkbox"/> 連附件	<input type="checkbox"/> 統籌部	<input type="checkbox"/> 連附件	<input type="checkbox"/> 工程部	<input type="checkbox"/> 連附件
<input type="checkbox"/> 採購部	<input type="checkbox"/> 連附件	<input type="checkbox"/> QS部	<input type="checkbox"/> 連附件	<input type="checkbox"/> 地盤管理	<input type="checkbox"/> 連附件	<input type="checkbox"/> 維修部	<input type="checkbox"/> 連附件

*發件人簽署: Edwin Ho	*組別成員批核簽署:
傳遞編號:	項目經理簽署:

更改号	改图日期	说明	签名	更新日期


If client stops ordering this profile for more than two years, JMA will have the right to scrap this mould. 如果客户2年时间停止订料, 坚美有权报废模具

注: 此图如有改动, 请勿签名确认!

型号: **CKHK18299**
SECTION NO.

CKHK18300
X86406

装配长度3000-4000mm.

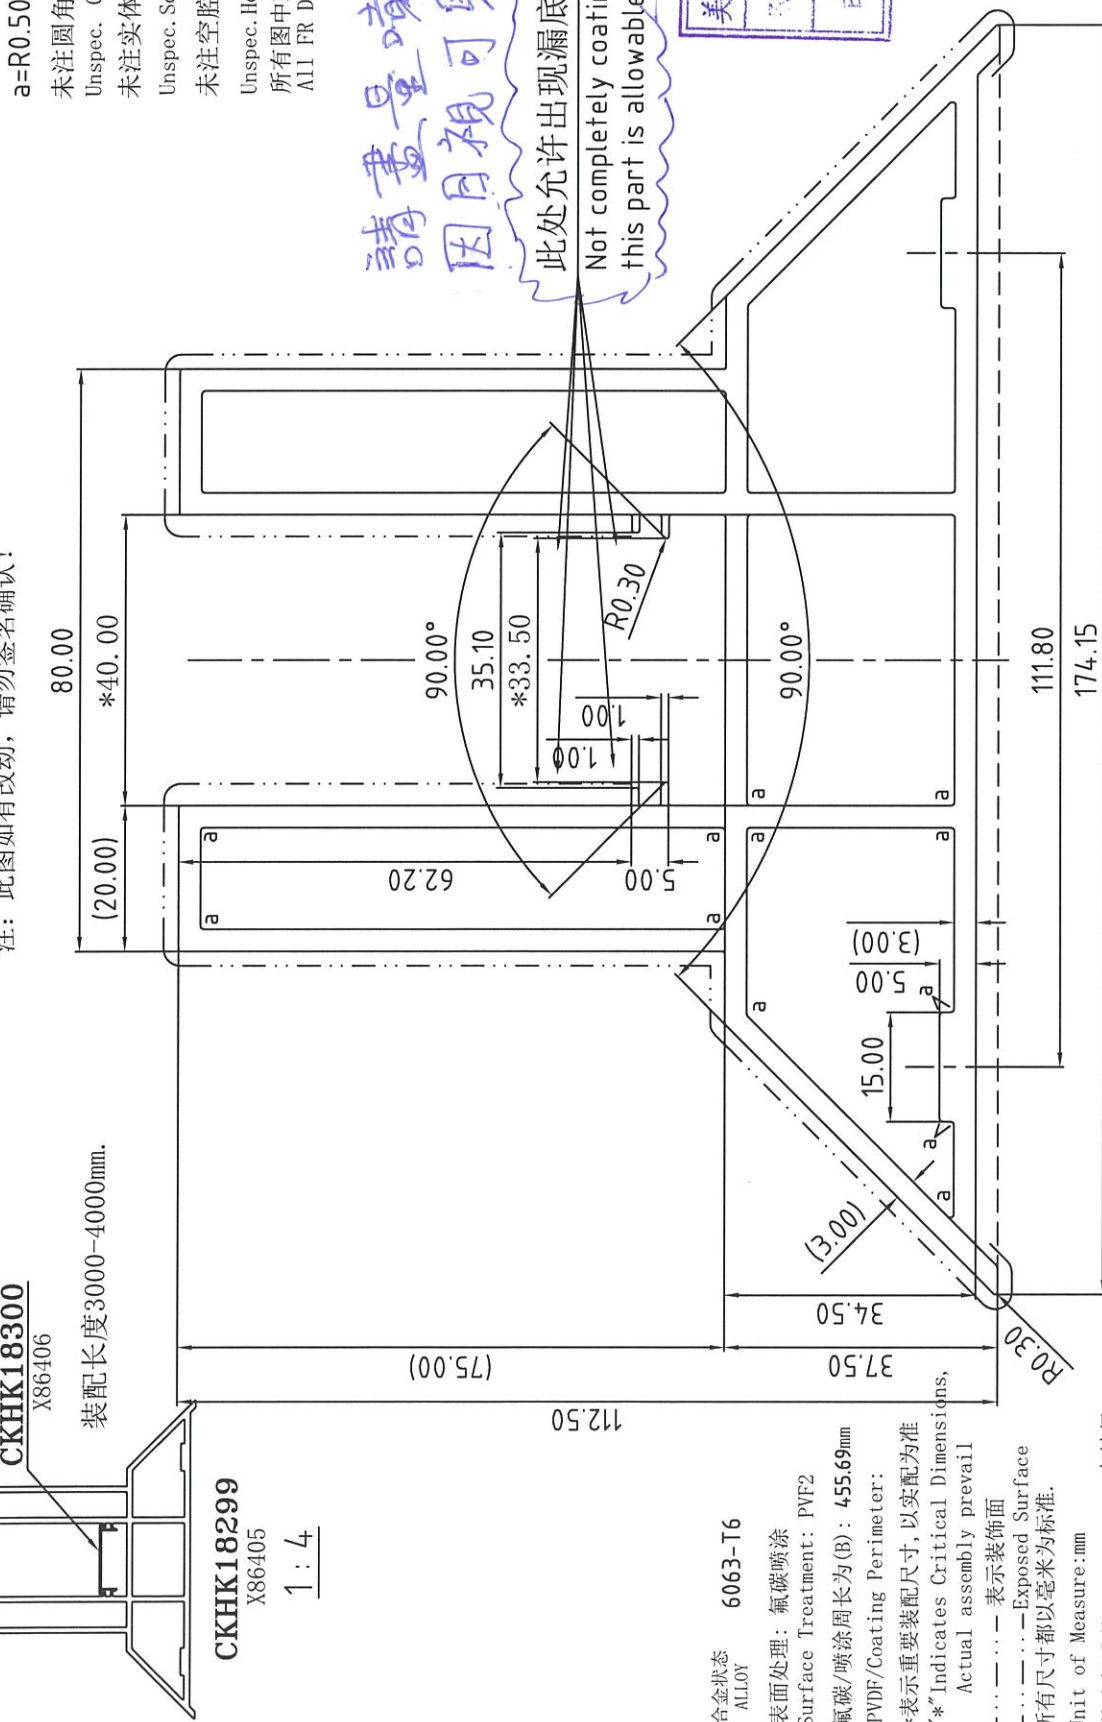

a=R0.50
未注圆角为: R0.30
Unspec. Corners
未注实体公称壁厚: 3.00±0.25
Unspec. Solid Wall Thickness
未注空腔公称壁厚: 3.00±0.40
Unspec. Hollow Wall Thickness
所有图中FR表示满圆
All FR Denote Round.

請盡量噴塗,
因目視可見

此处允许出现漏底
Not completely coating
this part is allowable.

合金状态
ALLOY
6063-T6

表面处理: 氟碳喷涂
Surface Treatment: PVF2

氟碳/喷涂周长为(B): 455.69mm

PVDF/Coating Perimeter:

*表示重要装配尺寸, 以实配为准

**Indicates Critical Dimensions,

Actual assembly prevail

--- 表示装饰面

--- 表示 Exposed Surface

所有尺寸都以毫米为标准.


Unit of Measure:mm

检查标准按: BS EN 755-9 高精度

Test Standard: BS EN 755-9 高精度

合金状态 ALLOY	6063-T6	计重方式 Weighing method	理论 theoretical weight	型材类型 ALU. TYPE	2022.12.06	幕墙料
比 SCALE	1 : 1	面积 AREA. (mm ²)	2301.65	型材名称 ALU. NAME	2022.12.16	
需求号 REF. NO.	EQ381758	外周长 OUT. PERIM. (mm)	701.26	客户名称 CLIENT NAME		美特
外接圆 OUTRAD. NO.	Ø184	线密度 EST. WT. (kg/m)	6.237	客户编号: CLIENT NO.		X86405

Guangdong JMA Aluminium
Profile Factory (Group) Co., Ltd.

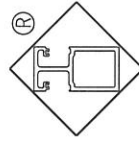


美特铝质有限公司	日期	05/01/2024
認圖面		

更改号	改图日期	说明	签名	更新日期

If client stops ordering this profile for more than two years, JMA will have the right to scrap this mould. 如果客户2年时间停止订购, 坚美有权报废模具
注: 此图如有改动, 请勿签名确认!



型号: CKHK18300
SECTION NO.

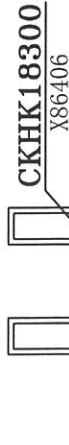

CKHK18300
X86406
装配长度3000-4000mm.

CKHK18299
X86405

1:4

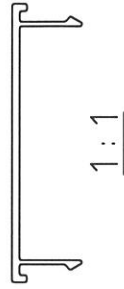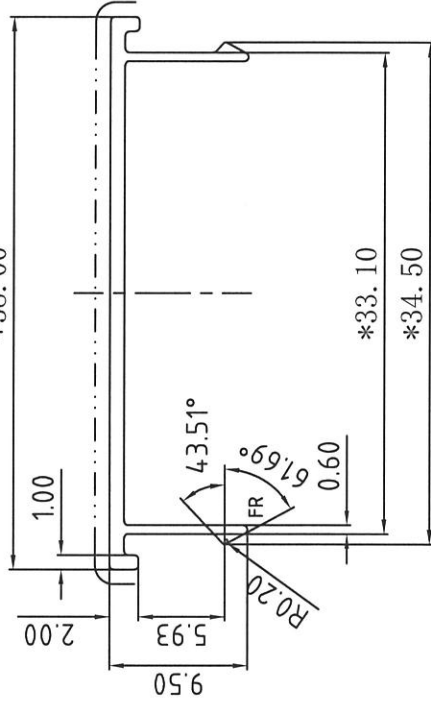

表面处理: 氟碳喷涂

Surface Treatment: PVF2

氟碳/喷涂周长为(B): 68.92 mm

PVDF/Coating Perimeter:

*表示重要装配尺寸, 以实配为准

"*"Indicates Critical Dimensions,

Actual assembly prevail

---表示装饰面

---Exposed Surface

所有尺寸都以毫米为标准.

Unit of Measure: mm

检查标准按: BS EN 755-9 高精度

Test Standard: BS EN 755-9 高精度

未注圆角为: R0.30

Unspec. Corners

未注实体公称壁厚: 1.00±0.15

Unspec. Solid Wall Thickness

未注空腔公称壁厚:

Unspec. Hollow Wall Thickness

所有图中FR表示满圆

All FR Denote Round.

合金状态 ALLOY	6063-T5	称重方式 Weighing method	理论 Theoretical weight
比 SCALE	2 : 1	面 积 AREA. (mm ²)	51.68
需求号 REF. NO.	EQ381759	外周 长 OUT PERIM. (mm)	114.86
外接圆 OUTRAD. NO.	φ39	线密 度 EST. WT. (kg/m)	0.140

设计 DESIGN	董锦荣	2022.12.06	型材类型 ALU. TYPE	幕墙料
绘图 DRAWING	何胤强	2022.12.16	型材名称 ALU. NAME	盖板
审核 AUDITING			客户名称 CLIENT NAME	美特
批准 APPROVED			客户编号: CLIENT NO.	X86406

Guangdong JMA Aluminium
Profile Factory (Group) Co., Ltd.

