



工程指示 / 要求簡箋 ENGINEER INSTRUCTIONS(E.I.)

工程指示編號:	EI- 5854	修改版本:	B
	HK- /		
工程編號:	J 853	工程名稱:	延坪道
收件人:	Maggie Lor	發件人:	Joe Chan
工程項目:	平台 Glass Wall 確認 模圖 (重簽)	日期:	8/5/2023

<input checked="" type="checkbox"/> 原合約工程包	<input type="checkbox"/> 原合約工程加 / 減賬 QT-	<input type="checkbox"/> 新工程報價 QT-
--	--	------------------------------------

信件批核號碼/圖紙參考編號:	批核模具圖紙編號:
客戶指示附件:	管理內部批簽署:

<input type="checkbox"/> 初步鋁料 B.M.	<input type="checkbox"/> 加工拆圖, 然後生產	<input type="checkbox"/> 尺寸表
<input type="checkbox"/> 正式鋁料 B.M.	<input type="checkbox"/> 技術上資料/指示	<input type="checkbox"/> 報價
<input type="checkbox"/> 配件 B.M.	<input type="checkbox"/> 樣辦或貨品說明書	<input type="checkbox"/> 分判合約
<input type="checkbox"/> 其他:		

內容: 確認模圖
X86413, X86415, X86416 & X86417 共4個
重簽確認

完成上列要求日期: ASAP

國內

<input type="checkbox"/> 生產技術總監	<input type="checkbox"/> 連附件	<input type="checkbox"/> 技術部	<input type="checkbox"/> 連附件	<input type="checkbox"/> 生產部	<input type="checkbox"/> 連附件
<input type="checkbox"/> 採購部	<input type="checkbox"/> 連附件	<input type="checkbox"/> 生產統籌部	<input type="checkbox"/> 連附件	<input type="checkbox"/> 報關組	<input type="checkbox"/> 連附件
<input checked="" type="checkbox"/> 質檢部	<input checked="" type="checkbox"/> 連附件	<input type="checkbox"/> 會計部	<input type="checkbox"/> 連附件	<input type="checkbox"/> 機械設計部	<input type="checkbox"/> 連附件
<input type="checkbox"/> 香港辦	<input type="checkbox"/> 連附件	<input type="checkbox"/> 其他:			


香港

<input type="checkbox"/> 行政部	<input type="checkbox"/> 連附件	<input type="checkbox"/> 會計部	<input type="checkbox"/> 連附件	<input type="checkbox"/> 統籌部	<input type="checkbox"/> 連附件	<input type="checkbox"/> 工程部	<input type="checkbox"/> 連附件
<input type="checkbox"/> 採購部	<input type="checkbox"/> 連附件	<input type="checkbox"/> QS部	<input type="checkbox"/> 連附件	<input type="checkbox"/> 地盤管理	<input type="checkbox"/> 連附件	<input type="checkbox"/> 維修部	<input type="checkbox"/> 連附件

*發件人簽署:		*組別成員批核簽署:	
傳遞編號:		項目經理簽署:	



更改号	改图日期	说明	签名	更新日期	型号 SECTION NO.	CKHK18421
(I)	2023.04.12	改装配图	彭伟东			

If client stops ordering this profile for more than two years, JMA will have the right to scrap this mould. 如果客户2年时间停止订料, 坚美有权报废模具
注: 此图如有改动, 请勿签名确认!

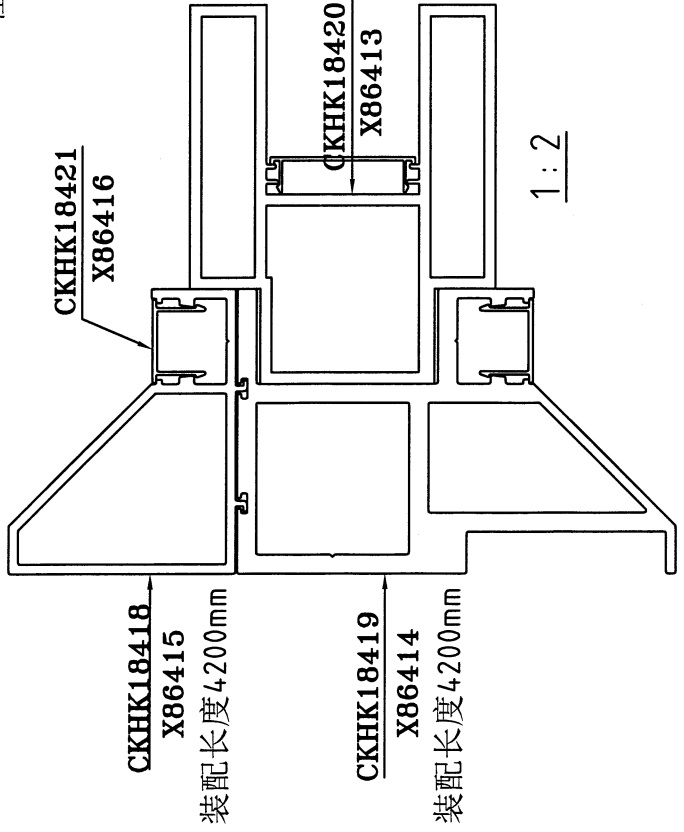

取消原图

美特铝质有限公司	
承認圖面	
日期	

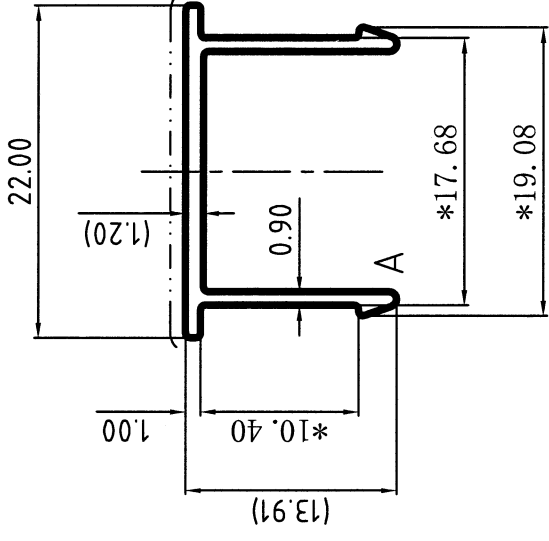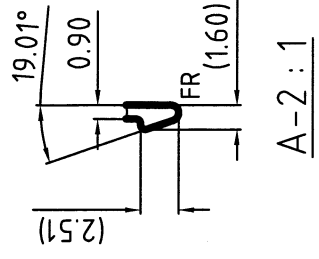



表面处理: 氟碳喷涂
Surface Treatment:
氟碳/喷涂周长为(B): 57.97 mm
PVDF/Coating Perimeter:
*表示重要装配尺寸, 以实配为准
*Indicates Critical Dimensions,
Actual assembly prevail
- · - · - 表示装饰面
- · - · - Exposed Surface
所有尺寸都以毫米为标准。
Unit of Measure:mm

未注圆角为: R0.30
Unspec. Corners
未注实体公称壁厚: 1.20±0.15
Unspec. Solid Wall Thickness
未注空腔公称壁厚:
Unspec. Hollow Wall Thickness
所有图中FR表示满圆
All FR Denote Round.


检查标准按: BS EN 755-9 高精级
Test Standard: BS EN 755-9 高精级

合金状态 ALLOY	6063-T5	计重方式 Weighing method	理论 Theoretical weight	型材类型 ALLU. TYPE	幕墙料
比 SCALE	2 : 1	面 AREA. (mm ²)	50.16	2023.02.10	董锦荣
需求号 REF. NO.	EQ385338A	外周长 OUT PERIM. (mm)	96.62	2023.02.11	彭伟东
外接圆 OUTRAD. NO.	φ25	线密度 EST. WT. (kg/m)	0.136		
Guangdong JMA Aluminium Profile Factory (Group) Co., Ltd.				设计 DESIGN	客户名称 CLIENT NAME
				绘图 DRAWING	客户编号 CLIENT NO.
				审核 AUDITING	
				批准 APPROVED	

If client stops ordering this profile for more than two years, JMA will have the right to scrap this mould. 如果客户2年时间停止订料, 坚美有权报废模具
注: 此图如有改动, 请勿签名确认!

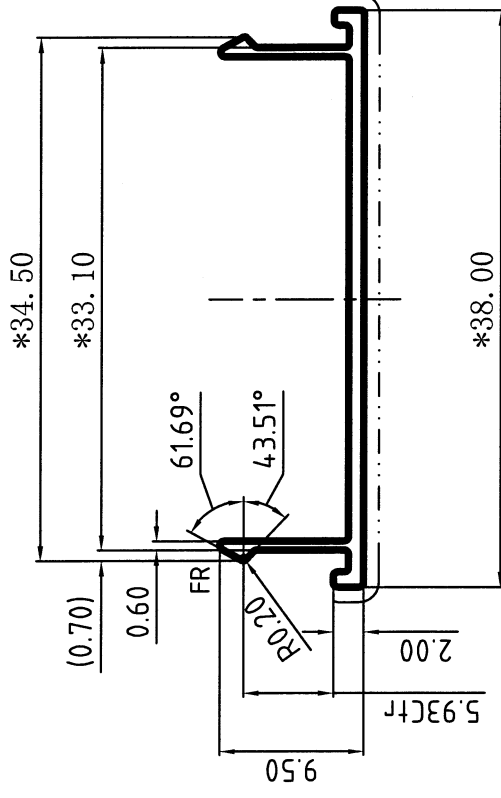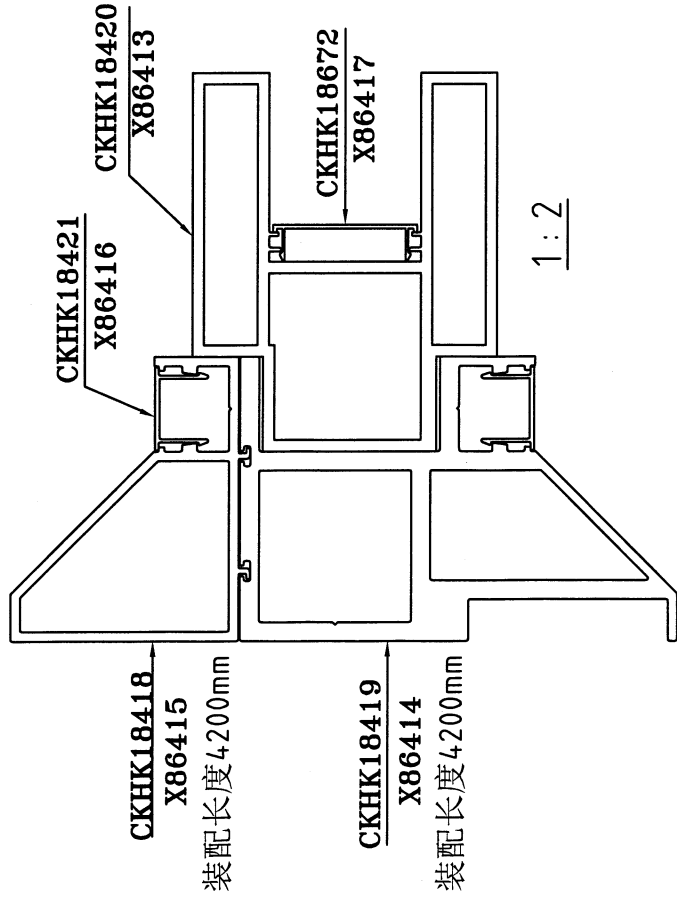

表面处理: 氟碳喷涂
Surface Treatment:
氟碳/喷涂周长为 (B): 68.91 mm
PVDF/Coating Perimeter:
*表示重要装配尺寸, 以实配为准
*Indicates Critical Dimensions,
Actual assembly prevail
- - - - - 表示装饰面
- · - · - Exposed Surface
所有尺寸都以毫米为标准。
Unit of Measure:mm

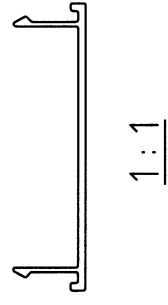

美特铝质有限公司	
承認圖面	日期
	8/5/2023

未注圆角为: R0.30
Unspec. Corners
未注实体公称壁厚: 1.00±0.15
Unspec. Solid Wall Thickness
未注空腔公称壁厚:
Unspec. Hollow Wall Thickness
所有图中FR表示满圆
All FR Denote Round.

检测标准按: BS EN 755-9 高精度
Test Standard: BS EN 755-9 高精度

合金状态 ALLOY	6063-T5	计重方式 Weighing method	理论 Theoretical weight		型材类型 ALU. TYPE	董锦荣	2023. 02. 26	幕墙料
比 SCALE	2 : 1	面 AREA. (mm ²)	51.68		型材名称 ALU. NAME	彭伟东	2023. 02. 27	盖板
需求号 REF. NO.	EQ387351A	外周长 OUT. PERIM. (mm)	114.85		客户名称 CLIENT NAME			美特
外接圆 OUTRAD. NO.	φ39	线密度 EST. WT. (kg/m)	0.140		客户编号: CLIENT NO.			X86417

Guangdong JMA Aluminium
Profile Factory (Group) Co., Ltd.