

工程指示 / 要求簡箋 ENGINEER INSTRUCTIONS(E.I.)

工程指示編號:	EI-6030	修改版本:	B
	HK-0988		
工程編號:	J 853	工程名稱:	延坪道
收件人:	生統	發件人:	Joe Chan
工程項目:	天面飾線廠用鋁板 生產修改	日期:	08/05/2023

<input checked="" type="checkbox"/> 原合約工程包	<input type="checkbox"/> 原合約工程加 / 減賬 QT-	<input type="checkbox"/> 新工程報價 QT-
--	--	------------------------------------

信件批核號碼/圖紙參考編號:	批核模具圖紙編號:
客戶指示附件:	管理內部批簽署:

<input type="checkbox"/> 初步鋁料 B.M.	<input type="checkbox"/> 加工拆圖, 然後生產	<input type="checkbox"/> 尺寸表
<input type="checkbox"/> 正式鋁料 B.M.	<input type="checkbox"/> 技術上資料 / 指示	<input type="checkbox"/> 報價
<input type="checkbox"/> 配件 B.M.	<input type="checkbox"/> 樣辦或貨品說明書	<input type="checkbox"/> 分判合約
<input checked="" type="checkbox"/> 其他: 鋁板		

內容:	修改B: 新增開孔, 新增圖紙 J853-DM-A1A. (1+5頁)
完成上列要求日期:	ASAP

國內


<input type="checkbox"/> 生產技術總監	<input type="checkbox"/> 連附件	<input type="checkbox"/> 技術部	<input type="checkbox"/> 連附件	<input type="checkbox"/> 生產部	<input type="checkbox"/> 連附件
<input type="checkbox"/> 採購部	<input type="checkbox"/> 連附件	<input checked="" type="checkbox"/> 生產統籌部	<input checked="" type="checkbox"/> 連附件	<input type="checkbox"/> 報關組	<input type="checkbox"/> 連附件
<input type="checkbox"/> 質檢部	<input type="checkbox"/> 連附件	<input type="checkbox"/> 會計部	<input type="checkbox"/> 連附件	<input type="checkbox"/> 機械設計部	<input type="checkbox"/> 連附件
<input type="checkbox"/> 香港辦	<input type="checkbox"/> 連附件	<input type="checkbox"/> 其他:			

香港


<input type="checkbox"/> 行政部	<input type="checkbox"/> 連附件	<input type="checkbox"/> 會計部	<input type="checkbox"/> 連附件	<input type="checkbox"/> 統籌部	<input type="checkbox"/> 連附件	<input type="checkbox"/> 工程部	<input type="checkbox"/> 連附件
<input type="checkbox"/> 採購部	<input type="checkbox"/> 連附件	<input type="checkbox"/> QS部	<input type="checkbox"/> 連附件	<input checked="" type="checkbox"/> 地盤管理	<input checked="" type="checkbox"/> 連附件	<input type="checkbox"/> 維修部	<input type="checkbox"/> 連附件

*發件人簽署:		*組別成員批核簽署:	
傳遞編號:	HK0988/23	項目經理簽署:	


2

 美特铝质有限公司 MIDI Aluminium Fabricator Ltd.				工程號 J853 地盘 香港廷坪路	類別 制圖 李傳鵬 復核 練松文 批准 林仁安	物料號 MP1 圖號 J853-DM-A1 數量 108 單件重量 - (KG)
修改 A B 日期 04.18 05.08	採用工廠 ✓ 地盤 材料顏色 DG-D334232-ZD1	图纸名称 收口铝板 材料 3mm铝板				


第一页:共一页

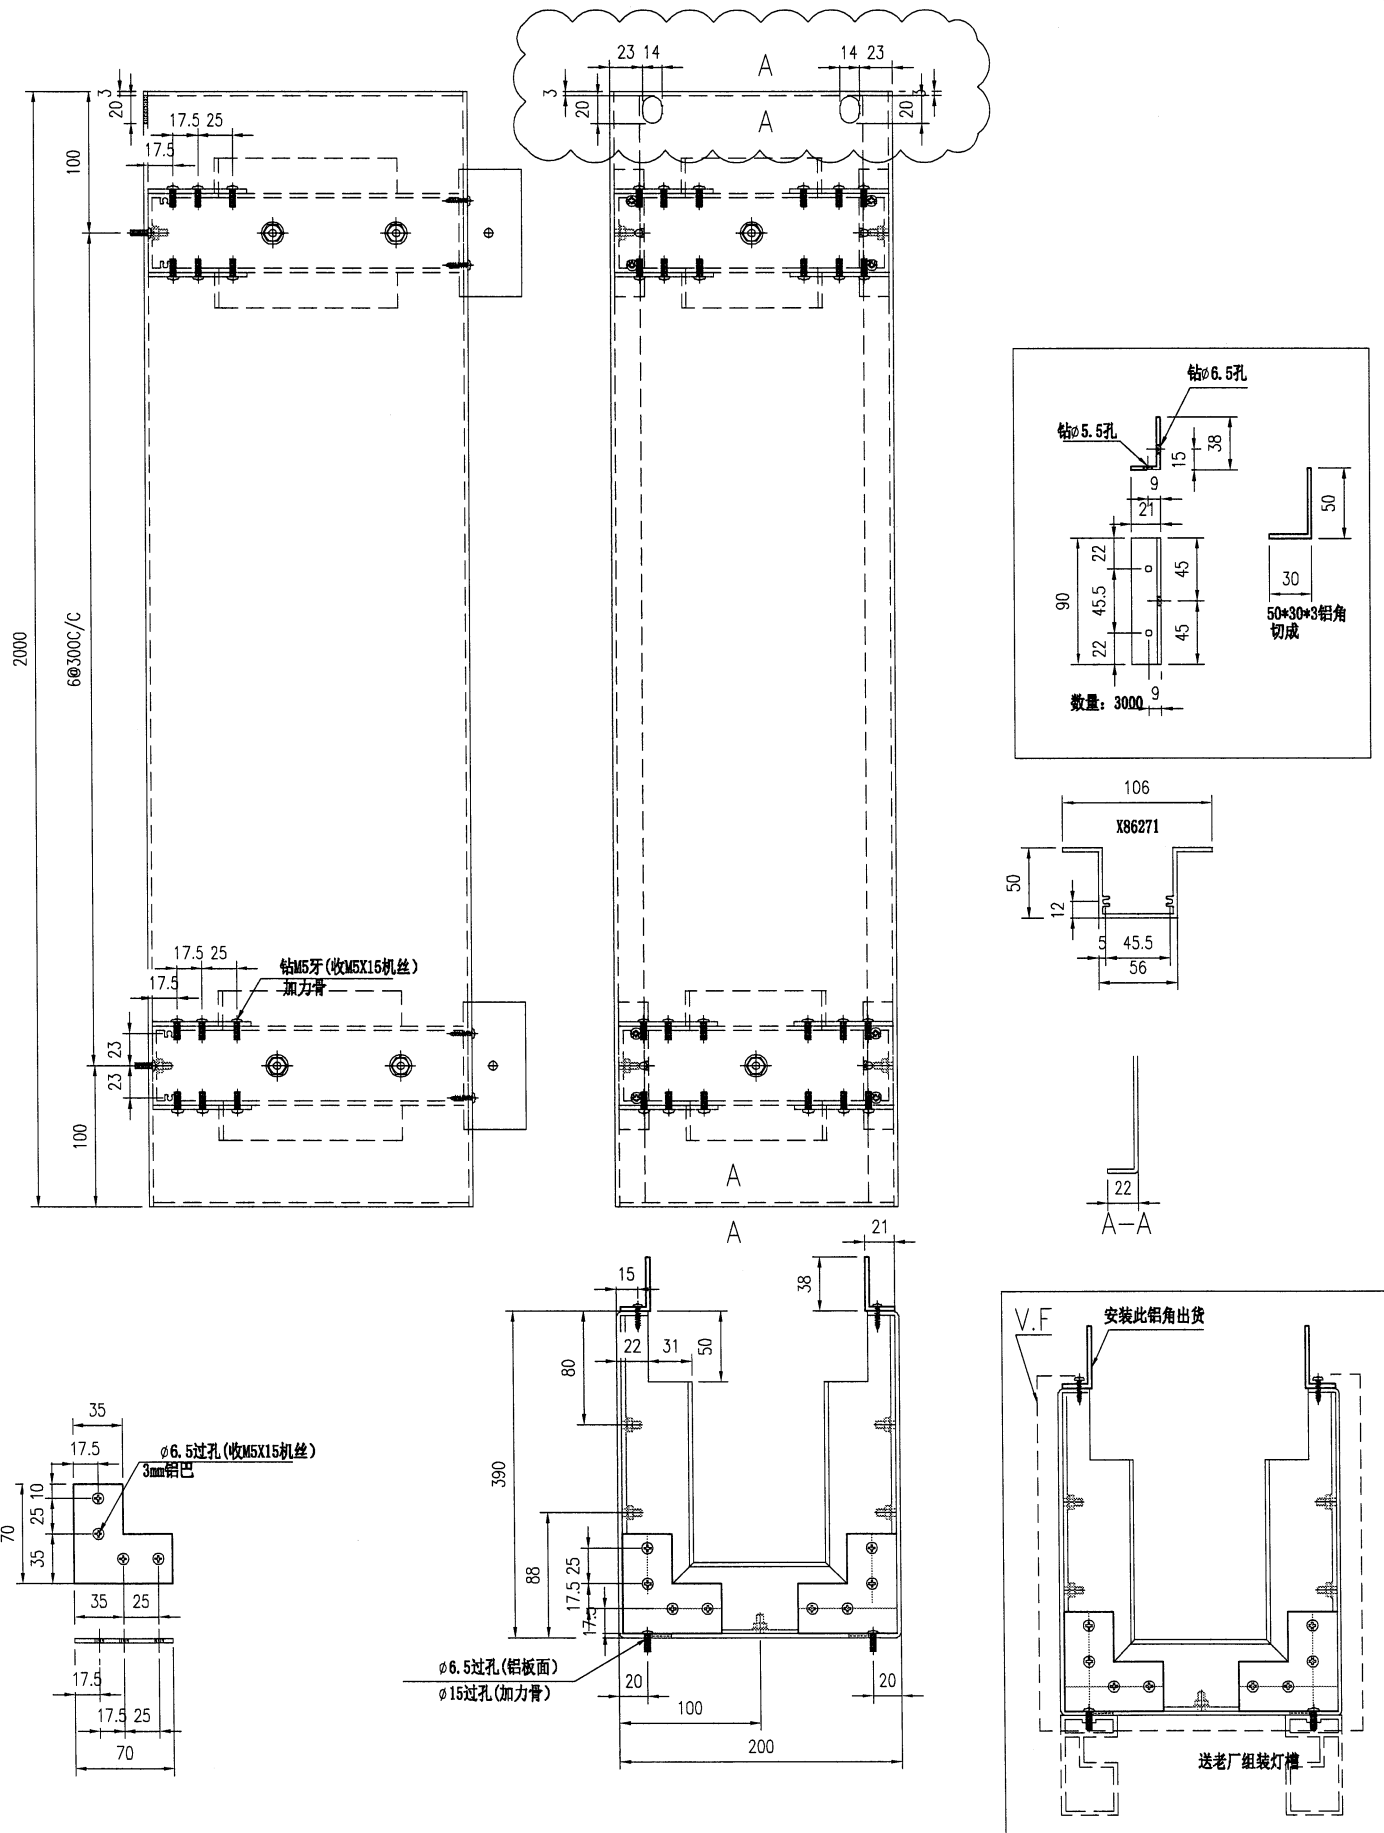


⑬

 美特鋁質有限公司 MIDI Aluminium Fabricator Ltd.				工程號	J853	類別		物料號	MP1			
				地盘	香港廷坪路	制圖	李傳鵬	2022-11-09	圖號	J853-DM-A2		
修改	A	B	採用工廠	✓	地盘	图纸名称	收口铝板	復核	練松文	2022-11-09	數量	98
日期	04.18	05.08	材料颜色	DG-D334232-ZD1	材料	3mm铝板	批准	林仁安	2022-11-09	單件重量	-	(KG)

第一页:共一页

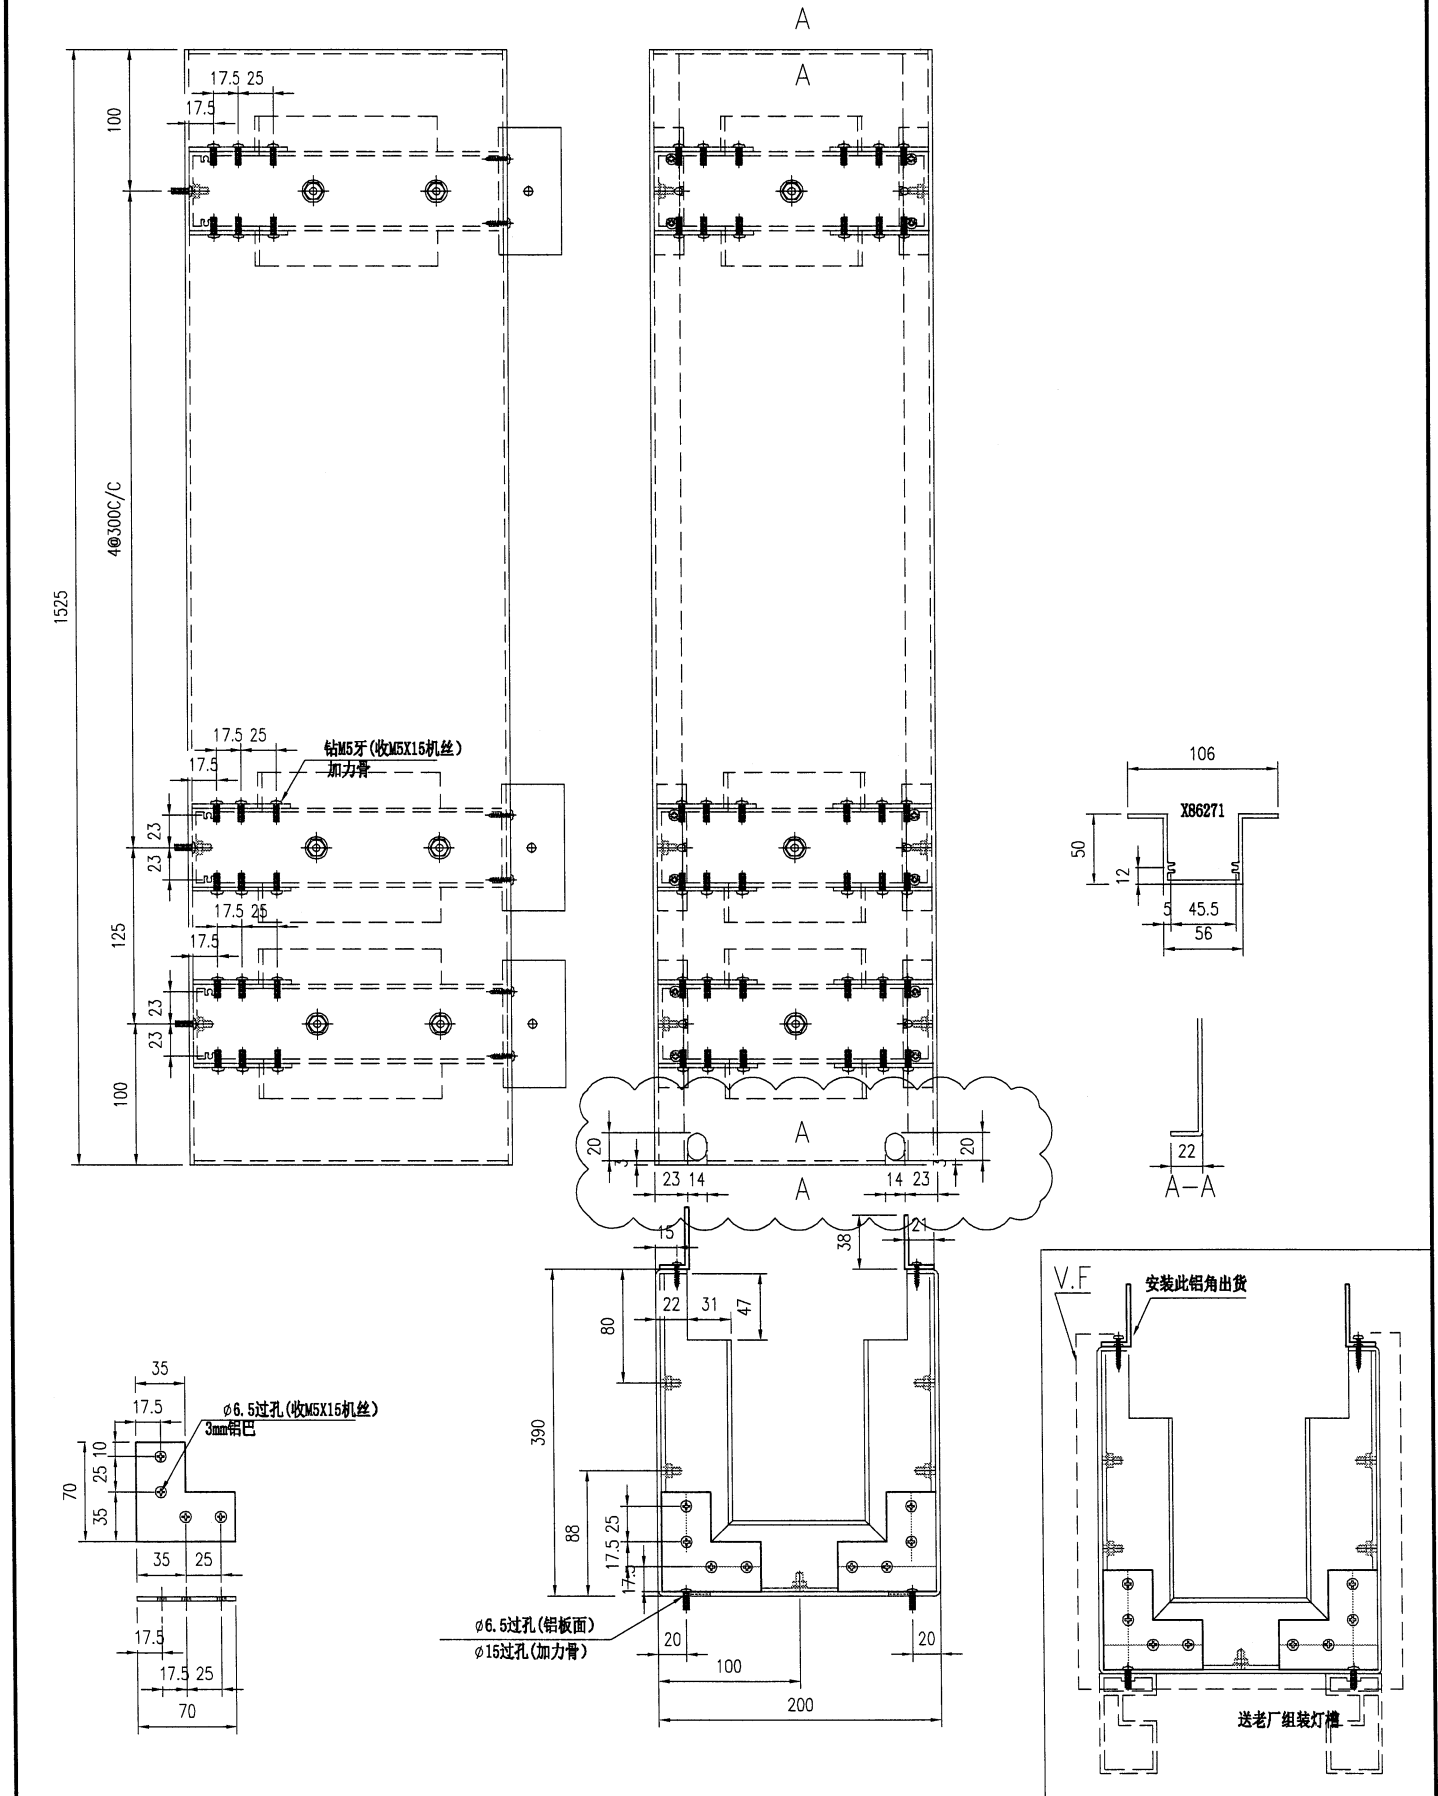

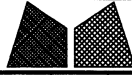 美特鋁質有限公司 MIDI Aluminium Fabricator Ltd.			工程號 J853 地盘 香港廷坪路	類別 制圖 李傳鵬	物料號 MP1 日期 2022-11-09	圖號 J853-DM-A3 數量 10
修改 A B 日期 04.18 05.08	採用工廠 ✓ 材料颜色 DG-D334232-ZD1	图纸名称 收口铝板 材料 3mm铝板	復核 練松文 批准 林仁安	2022-11-09 2022-11-09	數量 10 單件重量 - (KG)	

